

Krycí list ZBV

Název Stavby dle SoD:

III/11232 Děkanovice – Tomice

Název stavebního objektu/provozního souboru (SO/PS):

Sanace

Číslo SO/PS /

/ pořadí Změny SO/PS:

122 / 1

Číslo ZBV:

2

Objednatel: Krajská správa a údržba silnic Středočeského kraje, příspěvková organizace
 Zborovská 81/11, 150 21 Praha 5, Smíchov
 IČ: 00066001

Zhotovitel: PORR a.s.
 Dubečská 3238/36, Strašnice (Praha 10), 100 00 Praha
 IČ: 43005560

Rekapitulace ZBV č. 2 dle Skupin 1, 2, 3, 4, 5

ZBV č./ Skupina	Cena navrhovaných Změn záporných	Cena navrhovaných Změn kladných	Cena navrhovaných Změn záporných a Změn kladných celkem
2.1	0,00	23 290,87	23 290,87

ZBV č./ Skupina	Cena navrhovaných Změn záporných	Cena navrhovaných Změn kladných	Cena navrhovaných Změn záporných a Změn kladných celkem
2.2	0,00	0,00	0,00

ZBV č./ Skupina	Cena navrhovaných Změn záporných	Cena navrhovaných Změn kladných	Cena navrhovaných Změn záporných a Změn kladných celkem
2.3	0,00	0,00	0,00

ZBV č./ Skupina	Cena navrhovaných Změn záporných	Cena navrhovaných Změn kladných	Cena navrhovaných Změn záporných a Změn kladných celkem
2.4	0,00	0,00	0,00

ZBV č./ Skupina	Cena navrhovaných Změn záporných	Cena navrhovaných Změn kladných	Cena navrhovaných Změn záporných a Změn kladných celkem
2.5	0,00	0,00	0,00

ZBV č./ SUMA	Cena navrhovaných Změn záporných	Cena navrhovaných Změn kladných	Cena navrhovaných Změn záporných a Změn kladných celkem
2	0,00	23 290,87	23 290,87

Části ZBV se číslovají číslem ZBV, za kterým je tečka a index udávající číslo Skupiny.

Stejný systém číslování se používá pro jednotlivé Změnové listy (02)

a pro Rozpis ocenění změn položek (04).

ZBV - krycí list

Změnový list		
Název Stavby dle SoD: III/11232 Děkanovice – Tomice Název stavebního objektu/provozního souboru (SO/PS): Sanace	Číslo SO/PS / / pořadí Změny SO/PS: 121 / 1	Číslo ZBV / Skupina změny: 1 . 1
Strany smlouvy o dílo SMLD-0397/00066001/2025 na realizaci uvedené Stavby uzavřené dne 26.3.2025 (dále jen Smlouva): Objednatel: Krajská správa a údržba silnic Středočeského kraje, příspěvková organizace se sídlem Zborovská 81/11, 150 21 Praha 5, Smíchov Zhotovitel: PORR a.s., Dubečská 3238/36, Strašnice (Praha 10), 100 00 Praha		
<u>Přílohy Změnového listu:</u> 1. Krycí list 1 počet listů 2. Změnový list 2 počet listů 3. Zápis o projednání ocenění soupisu prací 1 počet listů 4. Rozpis ocenění Změn položek 1 počet listů 5. Přehled zařazení změn do Skupin 1 počet listů 6. Přehled dokladů 1 počet listů 7. Soupis prací SO po všech změnách 1 počet listů Další doklady dle přehledu dokladů 14 počet listů	<u>Příjemce</u> Objednatel Zhotovitel Projektant (AD) Stavební dozor Supervize	
Iniciátor Změny: Zhotovitel Předmět Změny: Doměření skutečnosti		
Po dokončení prací na sanacích bylo provedeno geodetické zaměření, na základě kterého dochází k upřesnění skutečně realizované plochy těchto prací. Z tohoto důvodu dochází k navýšení množství u položek 11372, 122738, 11810, 21461C, 56333 a 567104. Na základě doložených skládkových listků na uložení odpadu a vážních listků ACP22+ dochází k drobnému navýšení množství u položek 015111 a 574C08. Na základě těchto dokladů došlo k upřesnění rozsahu (objemu) provedených prací v průběhu realizace (čl. 7.2, b)). Po zaslání Žádosti o vydání pokynu k variaci (příloha ZBV) byl vydán Objednatелеm Souhlas se zpracováním ZBV(příloha ZBV). Tato změna zvyšuje smluvní cenu stavby o 19 586,37 Kč. Jedná se o Vyhrazené změny závazku, které jsou podle čl. 5, odst. 1, písm. a) a čl. 7, odst. 2, písm. b) Směrnice R-SM-36 Krajské správy a údržby silnic Středočeského kraje (účinnost od 21.08.2024) upřesňující provádění změn závazků dle zákona č. 134/2016 Sb., o zadávání veřejných zakázek zařazený do Skupiny 1. Zároveň se jedná o práce, které nemění celkovou povahu veřejné zakázky. Z hlediska Zákona o zadávání veřejných zakázek č. 134/2016 Sb. tato Změna nepředstavuje vznik podstatné změny závazku a dle § 100, odst. 1) se jedná o změny vyhrazené.		

Údaje v Kč bez DPH:

Cena navrhovaných Změn záporných	Cena navrhovaných Změn kladných	Cena navrhovaných Změn záporných a Změn kladných celkem	Součet absolutních hodnot Změn kladných a Změn záporných
0,00	23 290,87	23 290,87	23 290,87

Technická pomoc Objednatele: jméno Ing. Lubomír Smetana podpis

Podpis vyjadřuje souhlas se Změnou:

Zhotovitel (stavbyvedoucí): jméno Borek Růžek podpis

Projektant (autorský dozor): jméno František Petrásek podpis

Stavební dozor: jméno František Petrásek podpis

Zástupce Objednatele odpovědný za cenové projednání změny: jméno Ing. Jaroslava Jurková podpis

Zástupce Objednatele: jméno Bc. Milan Jonszta podpis

Objednatel a Zhotovitel se dohodli, že u tohoto SO/PS, který je součástí uvedené Stavby, budou provedeny Změny, jež jsou podrobně popsány, zdůvodněny, dokladovány a oceněny v Dokumentaci této Změny. **Tento Změnový list představuje Dodatek Smlouvy o dílo.** Smlouva se mění v rozsahu upraveném v tomto Změnovém listu. V ostatním zůstávají práva a povinnosti Objednatele a Zhotovitele sjednané ve Smlouvě nedotčeny. Na důkaz toho připojují příslušné osoby oprávněné jednat jménem nebo v zastoupení Objednatele a Zhotovitele své podpisy.

Objednatel (Oprávněná osoba): jméno Ing. Jan Fidler, DiS. podpis

Zhotovitel: jméno Borek Růžek Ing Daniel Krtek podpis

ZÁPIS

**o projednání ocenění soupisu prací a ceny stavebního objektu/provozního souboru (SO/PS)
pro všechny skupiny - pro ZBV číslo: 2**

Název Stavby:	III/11232 Děkanovice – Tomice
Číslo SO/PS / číslo Změny SO/PS:	122 / 1
Název stavebního objektu/provozního souboru (SO/PS):	Sanace

Údaje v Kč bez DPH

Cena SO/PS dle Smlouvy
1 - zadat
1 532 686,80

Cena SO/PS v předchozích ZBV:

Údaje v Kč bez DPH

	Cena všech Změn záporných v předchozích Změnách na SO/PS	Cena všech Změn kladných v předchozích Změnách na SO/PS	Cena SO/PS po všech předchozích Změnách	Rozdíl ceny SO/PS po všech předchozích Změnách a ve Smlouvě
2	3 - zadat	4 - zadat	5=1+3+4	6=5-1
stavební/montážní práce	0,00	0,00	1 532 686,80	0,00

Cena SO/PS v této ZBV a po této ZBV:

Údaje v Kč bez DPH

	Cena navrhovaných Změn záporných na SO/PS	Cena navrhovaných Změn kladných na SO/PS	Cena všech Změn kladných na SO/PS (předchozích a navrhovaných)	Cena všech Změn kladných na SO/PS k ceně SO/PS dle Smlouvy v %
7	8 - zadat	9 - zadat	10=4+9	11=10/1
stavební/montážní práce	0,00	23 290,87	23 290,87	1,52%

Cena SO/PS po této ZBV:

Údaje v Kč bez DPH

	Cena všech Změn záporných na SO/PS (předchozích a navrhovaných)	Cena SO/PS po této Změně	Rozdíl ceny SO/PS po této Změně oproti ceně SO/PS dle Smlouvy	Rozdíl ceny SO/PS po této Změně oproti ceně SO/PS dle Smlouvy v %
12	13=3+8	14=1+13+10	15=14-1	16=15/1
stavební/montážní práce	0,00	1 555 977,67	23 290,87	1,52%

Rozpis položek a cen Změny

Název stavby dle SoD: III/11232 Děkanovice – Tomice

Číslo a název SO/PS: SO 122 Sanace

Číslo a název rozpočtu: SO 122 Sanace

ZMĚNA SOUPISU PRACÍ (SO/PS)

SO 122

Skupina změn 1

Poř. č. pol.	Kód položky	Název položky	m.j.	Množství ve Smlouvě	Množství po Změně	Množství rozdílu	Cena za m.j. v Kč	Cena celkem ve Smlouvě v Kč	Změny záporné v Kč	Změny kladné v Kč	Cena celkem po Změně v Kč	Rozdíl cen celkem v Kč	Podíl cen celkem v %
1	2	3	4	5	6	7	8	9	10	11	12	13	14
1	015111	POPLATKY ZA LIKVIDACI ODPADŮ NEKONTAMINOVANÝCH - 17 05 04 VYTĚŽENÉ ZEMINY A HORNINY - I. TŘÍDA TĚŽITELNOSTI	T	822,960	828,850	5,890	10,000	8 229,60	0,00	58,90	8 288,50	58,90	0,72%
2	11372	FRÉZOVÁNÍ ZPEVNĚNÝCH PLOCH ASFALTOVÝCH, TL. 80MM, VČETNĚ ODKUPU	M3	121,920	122,792	0,872	610,000	74 371,20	0,00	531,92	74 903,12	531,92	0,72%
3	122738	ODKOPÁVKY A PROKOPÁVKY OBECNÉ TŘ. I, ODVOZ DO 20KM	M3	411,480	414,423	2,943	250,000	102 870,00	0,00	735,75	103 605,75	735,75	0,72%
4	18110	ÚPRAVA PLÁNĚ SE ZHUTNĚNÍM V HORNINĚ TŘ. I	M2	1 524,000	1 534,900	10,900	25,000	38 100,00	0,00	272,50	38 372,50	272,50	0,72%
5	21461C	SEPARAČNÍ GEOTEXTILIE DO 300G/M2	M2	1 524,000	1 534,900	10,900	155,000	236 220,00	0,00	1 689,50	237 909,50	1 689,50	0,72%
6	56333	VOZOVKOVÉ VRSTVY ZE ŠTĚRKODRTI TL. DO 150MM	M2	1 524,000	1 534,900	10,900	180,000	274 320,00	0,00	1 962,00	276 282,00	1 962,00	0,72%
7	567104	VRSTVY PRO OBNOVU A OPRAVY Z KAMENIVA ZPEV CEMENTEM - TL. 120 MM	M3	182,880	184,188	1,308	2300,000	420 624,00	0,00	3 008,40	423 632,40	3 008,40	0,72%
8	574C08	ASFALTOVÝ BETON PRO PODKLADNÍ VRSTVY ACP 22+, TL. 80MM	M3	121,920	126,769	4,849	3100,000	377 952,00	0,00	15 031,90	392 983,90	15 031,90	3,98%
		Celkem							0,00	23 290,87		23 290,87	

Odpovědný zástupce Objednatele i odpovědný zástupce Zhotovitele odsouhlasují skladbu měněných položek i nových položek, včetně jejich výměr, vyjadřujících předkládanou změnu.

Potvrzují zároveň skutečné provedení prací a oprávněnost změny.

Za Zhotovitele: Borek Růžek, (stavbyvedoucí)

Za Objednatele: František Petrásek, (TDS/TDI)

Podpis:

Podpis:

PŘEHLED ZAŘAZENÍ ZMĚN DO SKUPIN

Název a evidenční číslo Stavby: III/11232 Děkanovice – Tomice

1	Přijatá smluvní částka bez rezervy a DPH	11 233 553,61
2=1+19+20	Aktuální smluvní částka (cena stavby)	11 335 772,35
	Aktuální smluvní částka (cena stavby) včetně DPH	13 716 284,54
3=(2/1)*100	Procento změny Přijaté smluvní částky	100,91%
4=(25/1)*100	Sledování vyhrazených změn (Skupina 1)	4,55%
5=(28/1)*100	Sledování záměny položek (Skupina 2)	0,00%

6=32+36	Suma Změn kladných a Změn záporných Skupiny 3 a Skupiny 4	-409 463,21
7=(6/1)*100	Sledování limitu 30 % - součet Skupiny 3 a Skupiny 4	-3,65%
8=1*0,3	Zákonný limit 30 % pro Skupinu 3 a Skupinu 4	3 370 066,08

12=(1)*0,15	Limit	1 685 033,04
13=(39)/(1)	Sledování limitu v %	0,00%
14=ABS(37)+*(38)	Hodnota skupiny 5	0,00

						- 1 -			- 2 -			- 3 -			- 4 -			- 5 -		
						Vyhrazené změny (Doměrky) (dle §100 zákona č. 134/2016 Sb.)			Záměna položek (dle §222 odst. (7) zákona č. 134/2016 Sb.)			Změny nepředvídané (dle §222 odst. (6) zákona č. 134/2016 Sb.)			Změny nezbytné (dle §222 odst. (5) zákona č. 134/2016 Sb.)			Změny de minimis Změny neměnicí celkovou povahu veřejné zakázky (dle §222 odst. (4) zákona č. 134/2016 Sb.)		
SO	ZBV č.	Název SO/PS / předmět Změny	Změny záporné (zadávat se znaménkem minus)	Změny kladné	Hodnota ZBV	Změny záporné (zadávat se znaménkem minus)	Změny kladné	Suma Změn záporných a Změn kladných	Změny záporné (zadávat se znaménkem minus)	Změny kladné	Suma Změn záporných a Změn kladných	Změny záporné (zadávat se znaménkem minus)	Změny kladné	Suma Změn záporných a Změn kladných	Změny záporné (zadávat se znaménkem minus)	Změny kladné	Suma Změn záporných a Změn kladných	Změny záporné (zadávat se znaménkem minus)	Změny kladné	limit 15 %
16	17	18	19= 23+26+29+33+37	20= 24+27+30+34+38	21=19+20	23	24	25=23+24	26	27	28=26+27	29	30	32=29+30	33	34	36=33+34	37	38	39=ABS(37)+38
		III/11232 Děkanovice – Tomice	- 534 976,70	637 195,44	102 218,74	0,00	511 681,95	511 681,95	0,00	0,00	0,00	- 534 976,70	125 513,49	-409 463,21	0,00	0,00	0,00	0,00	0,00	0,00
121	1	Silnice III/11232 / Doměření skutečnosti a Změna rozsahu prací, neprovedené práce	- 534 976,70	613 904,57	78 927,87	0,00	488 391,08	488 391,08	0,00	0,00	0,00	- 534 976,70	125 513,49	-409 463,21	0,00	0,00	0,00	0,00	0,00	0,00
122	2	Sanace/ Doměření skutečnosti	0,00	23 290,87	23 290,87	0,00	23 290,87	23 290,87	0,00	0,00	0,00	0,00	0,00	0,00	0,00	0,00	0,00	0,00	0,00	0,00

Přehled dalších dokladů

Číslo ZBV:	2
Název stavby:	III/11232 Děkanovice – Tomice
Název stavebního objektu / provozního souboru (SO/PS):	Sanace
Číslo SO/PS / číslo změny SO/PS:	SO 122 / 1

Doklad	počet listů
08 Žádost o vydání pokynu k variaci (Žádost o změnu rozsahu díla) ze dne 4.10.2025	4
09 Pokyn Objednatele k vypracování ZBV ze dne 13.10.2025	2
10 Vyjádření TDI a AD k ZBV ze dne 14.10.2025	1
11 Geodetický protokol sanace	5
12 Rekapitulace AHV	1
13 Rekapitulace odpadů	1
Počet listů celkem	14

Soupis prací SO po všech změnách													
Název stavby: III/11232 Děkanovice – Tomice Číslo a název SO/PS: SO 122 Sanace Číslo a název rozpočtu: SO 122 Sanace								ZMĚNA SOUPISU PRACÍ (SO/PS)					
								1					
								celkem po všech změnách					
Poř. č. pol.	Kód položky	Název položky	m.j.	Množství ve Smlouvě	Množství po Změnách	Množství rozdílu	Cena za m.j. v Kč	Cena celkem ve Smlouvě v Kč	Změny záporné v Kč	Změny kladné v Kč	Cena celkem po Změnách v Kč	Rozdíl cen celkem v Kč	Podíl cen celkem v %
1	2	3	4	5	6	7	8	9	10	11	12	13	14
1	015111	POPLATKY ZA LIKVIDACI ODPADŮ NEKONTAMINOVANÝCH - 17 05 04 VYTĚŽENÉ ZEMINY A HORNINY - I. TŘÍDA TĚŽITELNOSTI	T	822,960	828,850	5,890	10,00	8 229,60	0,00	58,90	8 288,50	58,90	0,72%
		ZBV 2: na základě soupisu skládkových vážních listů											
2	11372	FRÉZOVÁNÍ ZPEVNĚNÝCH PLOCH ASFALTOVÝCH, TL. 80MM, VČETNĚ ODKUPU	M3	121,920	122,792	0,872	610,00	74 371,20	0,00	531,92	74 903,12	531,92	0,72%
		ZBV 2: dle geodetického protokolu 1534,9*0,08											
3	122738	ODKOPÁVKY A PROKOPÁVKY OBECNÉ TŘ. I, ODVOZ DO 20KM	M3	411,480	414,423	2,943	250,00	102 870,00	0,00	735,75	103 605,75	735,75	0,72%
		ZBV 2: dle geodetického protokolu 1534,9*0,27											
4	18110	ÚPRAVA PLÁNĚ SE ZHUTNĚNÍM V HORNINĚ TŘ. I	M2	1 524,000	1 534,900	10,900	25,00	38 100,00	0,00	272,50	38 372,50	272,50	0,72%
		ZBV 2: dle geodetického protokolu											
5	21461C	SEPARAČNÍ GEOTEXTILIE DO 300G/M2	M2	1 524,000	1 534,900	10,900	155,00	236 220,00	0,00	1 689,50	237 909,50	1 689,50	0,72%
		ZBV 2: dle geodetického protokolu											
6	56333	VOZOVKOVÉ VRSTVY ZE ŠTĚRKODRTI TL. DO 150MM	M2	1 524,000	1 534,900	10,900	180,00	274 320,00	0,00	1 962,00	276 282,00	1 962,00	0,72%
		ZBV 2: dle geodetického protokolu											
7	567104	VRSTVY PRO OBNOVU A OPRAVY Z KAMENIVA ZPEV CEMENTEM - TL. 120 MM	M3	182,880	184,188	1,308	2 300,00	420 624,00	0,00	3 008,40	423 632,40	3 008,40	0,72%
		ZBV 2: dle geodetického protokolu 1534,9*0,12											
8	574C08	ASFALTOVÝ BETON PRO PODKLADNÍ VRSTVY ACP 22+ , TL. 80MM	M3	121,920	126,769	4,849	3 100,00	377 952,00	0,00	15 031,90	392 983,90	15 031,90	3,98%
		ZBV 2: dle vážních listů a obj. hmotnosti 307,48 t / 2,4255 t/m3 =126,769 m3											
		Celkem						1 532 686,80	0,00	23 290,87	1 555 977,67	23 290,87	



PORR a.s.

Vaše značka:
Váš dopis ze dne:
Naše značka:
Náš dopis:

Objednatel

Krajská správa a údržba silnic Středočeského
kraje, příspěvková organizace
Zborovská 81/11,
150 21 Praha 5 - Smíchov

V Praze dne 4.10.2025

Dílo (veřejná zakázka): „III/11232 Děkanovice – Tomice“

Označení/číslo smlouvy objednatele: SMLD-0397/00066001/2025

Věc: Žádost o pokyn k předložení ZBV 1

Dobrý den,

Společnost PORR a.s. podala nabídku na realizaci veřejné zakázky „III/11232 Děkanovice – Tomice“. Po vyhodnocení všech nabídek byla naše nabídka vyhodnocena jako nejvýhodnější a následně byla uzavřena smlouva o dílo na realizaci veřejné zakázky. Zhotovitel zahájil práce v souladu s rozhodnutím o DIO.

V rámci provádění stavby III/11232 Děkanovice – Tomice došlo k úpravě množství jednotlivých položek v rámci „doměrků“ a jsou součástí vyčíslení v příloze (návrh změnového listu). Doložení přesných výměr bude uvedeno v návrhu samostatného ZBV na základě geodetického zaměření, vážních lístků apod.

Na základě tohoto zjištění Vás tímto žádáme o pokyn k předložení změnového listu ZBV 1, který by reflektoval správnou výměru reálně provedených prací.

Děkuji

S pozdravem
Za Zhotovitele

.....
Borek Růžek
Vedoucí provozu JIH a ZÁPAD
PORR a.s.

Přílohy:

- Rozdílový soupis prací SO 121
- Rozdílový soupis prací SO 122

Porr a.s.
Dubečská 3238/36
Strašnice, 100 00 Praha 10

porras@porr.cz

Sídlo: Dubečská 3238/36
Strašnice, 100 00 Praha 10
Kancelář: Velichovská 123, 551 01
Jaroměř
OR u MS v Praze, Oddíl B, Vložka 1006
IČO 43005560. DIČ CZ43005560

www.porr.cz

Rozpis položek a cen Změny													
Název stavby dle SoD: III/11232 Děkanovice - Tomice Číslo a název SO/PS: SO 121 Silnice III/11232 Číslo a název rozpočtu: CMS Čechovice, km 9,114 - 12,170, ULS 2312A090 - 2312A091								ZMĚNA SOUPISU PRACÍ (SO/PS) SO - Skupina změn 1					
Poř. č. pol.	Kód položky	Název položky	m.j.	Množství ve Smlouvě	Množství po Změně	Množství rozdílu	Cena za m.j. v Kč	Cena celkem ve Smlouvě v Kč	Změny záporné v Kč	Změny kladné v Kč	Cena celkem po Změně v Kč	Rozdíl cen celkem v Kč	Podíl cen celkem v %
1	2	3	4	5	6	7	8	9	10	11	12	13	14
1	014103.R	ULOŽENÍ ODPADU ZE STAVBY NA SKLÁDKU S OPRÁVNĚNÍM K OPĚTOVNÉMU VYUŽITÍ - RECYKLAČNÍ STŘEDISKO	T	1 542,35	1 670,35	128,00	10,00	15 423,50	0,00	1 280,00	16 703,50	1 280,00	8,30%
1	124738	VYKOPÁVKY PRO KORYTA VODOTEČÍ TŘ. I, ODVOZ DO 20KM	M3	12,66	43,77	31,11	310,00	3 924,60	0,00	9 644,10	13 568,70	9 644,10	245,73%
2	113728.A	FRÉZOVÁNÍ ZPEVNĚNÝCH PLOCH ASFALTOVÝCH 50 mm, odvoz 20 km	M3	785,15	812,540	27,390	610,00	478 941,50	0,00	16 707,90	495 649,40	16 707,90	3,49%
3	113728.B	FRÉZOVÁNÍ ZPEVNĚNÝCH PLOCH ASFALTOVÝCH 50 mm, odvoz 20 km	M3	99,11	0,00	-99,11	610,00	60 457,10	-60 457,10	0,00	0,00	-60 457,10	-100,00%
5	93818	OČIŠTĚNÍ ASFALTOVÝCH VOZOVEK ZAMETENÍM (samosběr)	M2	15 248,00	16 250,80	1 002,80	2,00	30 496,00	0,00	2 005,60	32 501,60	2 005,60	6,58%
8	12932	ČIŠTĚNÍ PŘÍKOPŮ OD NÁNOSU DO 0,5M3/M	M	460,00	620,000	160,000	135,00	62 100,00	0,00	21 600,00	83 700,00	21 600,00	34,78%
2	572113	INFILTRAČNÍ POSTŘÍK Z EMULZE DO 0,5KG/M2	M2	15 248,00	16 250,80	1 002,80	12,33	188 007,84	0,00	12 364,52	200 372,36	12 364,52	6,58%
3	572213	SPOJOVACÍ POSTŘÍK Z EMULZE DO 0,5KG/M2	M2	15 248,00	16 250,80	1 002,80	11,33	172 759,84	0,00	11 361,72	184 121,56	11 361,72	6,58%
4	574A34	ASFALTOVÝ BETON PRO OBRUSNÉ VRSTVY ACO 11+, 11S TL. 40MM	M2	15 248,00	16 250,80	1 002,80	203,30	3 099 918,40	0,00	203 869,24	3 303 787,64	203 869,24	6,58%
5	574C06	ASFALTOVÝ BETON PRO LOŽNÍ VRSTVY ACL 16+, 16S	M3	915,00	975,048	60,05	3 850,00	3 522 750,00	0,00	231 184,80	3 753 934,80	231 184,80	6,56%
6	574E06	ASFALTOVÝ BETON PRO PODKLADNÍ VRSTVY ACP 16+, 16S	M3	99,11	0,00	-99,11	3 950,00	391 484,50	-391 484,50	0,00	0,00	-391 484,50	-100,00%
11	46591	DLAŽBY Z KAMENICKÝCH VÝROBKŮ	M2	2,24	0,00	-2,24	4 176,00	9 354,24	-9 354,24	0,00	0,00	-9 354,24	-100,00%
1	918513	ČELA PROPUSTU Z KAMENE - OBKLAD	M3	5,90	16,751	10,85	7 455,00	43 984,50	0,00	80 894,21	124 878,71	80 894,21	183,92%
7	917224	SILNIČNÍ A CHODNÍKOVÉ OBRUBY Z BETONOVÝCH OBRUBNÍKŮ ŠÍŘ 150MM	M	16,50	0,00	-16,50	550,00	9 075,00	-9 075,00	0,00	0,00	-9 075,00	-100,00%
8	938451	OČIŠTĚNÍ ZDIVA OTRYSKÁNÍM NA SUCHO VZDUCEM	M2	32,50	0,00	-32,50	225,00	7 312,50	-7 312,50	0,00	0,00	-7 312,50	-100,00%
9	78382	NÁTĚRY BETON KONSTR TYP S2 (OS-B)	M2	32,50	0,00	-32,50	500,00	16 250,00	-16 250,00	0,00	0,00	-16 250,00	-100,00%
10	97811	OTLUČENÍ OMÍTKY	M2	3,80	0,00	-3,80	100,00	380,00	-380,00	0,00	0,00	-380,00	-100,00%

11	626221	REPROFIL VODOR PLOCH SHORA SANAČ MALTOU DVOUVRST TL DO 40MM	M2	3,80	0,00	-3,80	3 242,80	12 322,64	-12 322,64	0,00	0,00	-12 322,64	-100,00%
12	78312	PROTIKOROZ OCHRANA OCEL KONSTR NÁTĚREM VÍCEVRST	M2	31,30	1,16	-30,14	940,00	29 422,00	-28 331,60	0,00	1 090,40	-28 331,60	-96,29%
13	348171	ZÁBRADLÍ Z DÍLCŮ KOVOVÝCH S NÁTĚREM- dodávka a montáž	KG	85,28	195,15	109,87	120,00	10 233,60	0,00	13 184,40	23 418,00	13 184,40	128,83%
						0,00		0,00	0,00	0,00	0,00	0,00	#DĚLENÍ_NULOUI
		Celkem							- 534 967,58	604 096,49		69 128,91	

Rozpis položek a cen Změny													
Název stavby dle SoD: III/11232 Děkanovice - Tomice Číslo a název SO/PS: SO 122 SANACE KOMUNIKACE 35 cm Číslo a název rozpočtu: CMS Čechovice, km 9,114 - 12,170, ULS 2312A090 - 2312A091								ZMĚNA SOUPISU PRACÍ (SO/PS)					
								SO -					
								Skupina změn 1					
Poř. č. pol.	Kód položky	Název položky	m.j.	Množství ve Smlouvě	Množství po Změně	Množství rozdílu	Cena za m.j. v Kč	Cena celkem ve Smlouvě v Kč	Změny záporné v Kč	Změny kladné v Kč	Cena celkem po Změně v Kč	Rozdíl cen celkem v Kč	Podíl cen celkem v %
1	2	3	4	5	6	7	8	9	10	11	12	13	14
1	015111	POPLATKY ZA LIKVIDACI ODPADŮ NEKONTAMINOVANÝCH - 17 05 04 VYTĚŽENÉ ZEMINY A HORNINY - I. TŘÍDA TĚŽITELNOSTI	T	822,96	828,846	5,89	10,00	8 229,60	0,00	58,86	8 288,46	58,86	0,72%
2	11372	FRÉZOVÁNÍ ZPEVNĚNÝCH PLOCH ASFALTOVÝCH, TL. 80MM, VČETNĚ ODKUPU	M3	121,92	122,792	0,87	610,00	74 371,20	0,00	531,92	74 903,12	531,92	0,72%
3	122738	ODKOPÁVKY A PROKOPÁVKY OBECNÉ TŘ. I, ODVOZ DO 20KM	M3	411,48	414,423	2,943	250,00	102 870,00	0,00	735,75	103 605,75	735,75	0,72%
4	18110	ÚPRAVA PLÁNE SE ZHUTNĚNÍM V HORNINĚ TŘ. I	M2	1 524,00	1534,900	10,90	25,00	38 100,00	0,00	272,50	38 372,50	272,50	0,72%
5	21461C	SEPARAČNÍ GEOTEXTILIE DO 300G/M2	M2	1 524,00	1534,900	10,90	155,00	236 220,00	0,00	1 689,50	237 909,50	1 689,50	0,72%
6	56333	VOZOVKOVÉ VRSTVY ZE ŠTĚRKODRTI TL. DO 150MM	M2	1 524,00	1534,900	10,900	180,00	274 320,00	0,00	1 962,00	276 282,00	1 962,00	0,72%
7	567104	VRSTVY PRO OBNOVU A OPRAVY Z KAMENIVA ZPEV CEMENTEM - TL. 120 MM	M3	182,88	184,188	1,31	2 300,00	420 624,00	0,00	3 008,40	423 632,40	3 008,40	0,72%
8	574C08	ASFALTOVÝ BETON PRO PODKLADNÍ VRSTVY ACP 22+ , TL. 80MM	M3	121,92	122,792	0,87	3 100,00	377 952,00	0,00	2 703,20	380 655,20	2 703,20	0,72%
						0,00		0,00	0,00	0,00	0,00	0,00	#DĚLENÍ_NULOUI
		Celkem							0,00	10 962,13		10 962,13	

PORR a.s.
Dubečská 3238/36
100 00 Praha

Vyřizuje
Bc. Milan Jonszta

Tel. číslo/e-mail

Praha
13.10.2025

Věc: „Výzva zhotoviteli ke změně rozsahu díla ZBV 01 a 02 : III/11232 Děkanovice-Tomice,

S odvoláním na ust. čl. 6 Práva a povinnosti Objednatele Smlouvy o dílo objednatele č. SMLD-0397/00066001/2025, odst. 6.7. požadujeme jako Objednatel změnu rozsahu Díla v souladu vašim Oznámením nároku zhotovitele (=ozn. nepředvídatelné okolnosti) ze dne 4.10.2025, a to při respektování povinnosti Objednatele dle zákona č. 134/2016 Sb., o zadávání veřejných zakázek v platném znění (dále jen „Zákon o ZVZ“).

Zhotovitel je v takovém případě povinen vyhovět požadavku Objednatele a (i) snížit rozsah Díla nebo (ii) bez zbytečného odkladu podat nabídku na zvýšení rozsahu Díla o plnění stejného charakteru jako Dílo sjednané ve smlouvě s tím, že :

- a) při snížení rozsahu se Cena Díla odpovídajícím způsobem sníží,
- b) při zvýšení rozsahu bude Cena Díla v nabídce Zhotovitele stanovena na základě cen uvedených v nabídce v Oceněném soupisu prací,
- c) termín dokončení Díla se ve vhodných případech přiměřeně upraví dohodou smluvních stran,
- d) snížení či zvýšení rozsahu bude upraveno písemným dodatkem Smlouvy, kterým může být i evidenční list změny stavby podepsaný ze strany osob oprávněných jednat za Objednatele a Zhotovitele.
- e) zhotovitel se zavazuje vyhotovovat Změnové listy a jejich přílohy a předkládat je Objednateli výlučně ve formátu, který stanoví Směrnice

Žádáme o změnu rozsahu díla v souladu s vámi podaným oznámením :

SO 121 silnice III/11223

Na základě oznámení zhotovitele dochází k dopřesnění skutečně provedených prací na základě geometrického zaměření u asfaltových ploch ACO11+ v tl. 4 cm a na základě vážních lístků u vyrovnávací plochy ACL16+ (položky 574A34, 574C06 a související položky 93818, 572113, 572213 a 113728.A). Z důvodu zajištění řádného odvodnění vozovky bylo nutné provést čištění příkopů ve větším rozsahu (12932). Při tomto čištění bylo objeveno trubní vedení pod komunikací III/11232 (silniční propustky), které bylo nutné zachovat pro zajištění kvalitního odvodnění vozovky – dochází k navýšení položky 124738 a 014103.R. V rámci očištění nově objevených propustků bylo zapotřebí opravit jejich čela a zřídit bezpečnostní systém vč. nátěru – navýšení u položek 918513, 348171.

Naopak k úplnému odpočtu dochází u položek 113728.B, 574E06, 46591, 917224, 938451, 78382, 97811, 626221 a částečně u položky 78312. Tyto práce měly být provedeny na dvou mostech umístěných na silnici III/11232. Nicméně, k opravě mostů došlo v rámci jiné investiční akce v předstihu naší stavby.

SO 122 SANACE

Na základě oznámení zhotovitele dochází k dopřesnění skutečně provedených prací na základě geometrického zaměření u provedených sanací vrstvy ACP22+ a souvisejících položek v tomto SO.

Objednatel s výše uvedeným souhlasí a žádá Zhotovitele o zpracování ZBV č.1 a č.2

S pozdravem

Bc. Milan Jonszta
Vedoucí manažer
zástupce vedoucího oblasti Benešov

Krajská správa a údržba silnic Středočeského kraje, příspěvková organizace
150 21 PRAHA 5, Zborovská 11

PORR a.s.
Dubečská 3238/36
100 00 Praha

Vyřizuje
František Petrásek

Příbram
14.10.2025

Věc: Vyjádření TDI a AD k ZBV 1 a 2 na stavbu „III/11232 Děkanovice-Tomice“

ZBVč.1

SO 121 silnice III/11223

Zařazení do skupiny 1 (doměrek) na základě geodetického zaměření a vážních lístků u položek 113728.A, 574A34, 574C06, 93818, 572113 a 572213.

Zařazení do skupiny 3 (neočekávané skutečnosti) u položek 12932, 124738 a 014103.R z důvodu potřeby vyčištění příkopů ve větším rozsahu pro zajištění plnohodnotného odvodnění komunikace. Při čemž byly objeveny propustky, které bylo zapotřebí vyčistit a opravit, vč. čel a zábradlí. Navýšení je tedy u položek 12932, 124738 a 014103.R, 918513, 348171.

V zadávací dokumentaci pro tuto stavbu bylo uvažováno s opravou dvou mostů v dané trase. Avšak v předstihu došlo k samostatné investiční opravě zmíněných mostů a z tohoto důvodu dochází k plnému odpočtu položek 113728.B, 574E06, 46591, 917224, 938451, 78382, 97811, 626221 a částečně u položky 78312.

ZBV č.2

SO 122 SANACE

Zařazení do skupiny 1 (doměrek) na základě geodetického zaměření a vážních lístků u položek 015111, 11372, 122738, 18110, 21461C, 56333, 567104 a 574C08

TDI a AD souhlasí s ZBV k výše uvedené stavbě.

S pozdravem

František Petrásek
Provozní cestmistr Čechovice

DOKUMENTACE SKUTEČNÉHO PROVEDENÍ STAVBY

Akce: Tomice - Děkanovice

Popis zaměření: zaměření sanace

Lokalita: k.ú. Tomice u Velkých Kralovic - Děkanovice

Souřadnicový/výškový systém: S-JTSK/Bpv

Měřítko: 1:5000


Zaměřil/Vyhotovil: Ing. Martin Kolář 15.8.2025/18.8.2025

Celková plocha sanace: 1534.9 m²



DOKUMENTACE SKUTEČNÉHO PROVEDENÍ STAVBY
Akce: Tomice – Děkanovice
Popis zaměření: zaměření sanace
Lokalita: kú. Tomice u Velkých Kralovic, Děkanovice
Souřadnicový/výškový systém: S-JTSK/Bpv
Měřítko: 1:5000
Zaměřil/Vyhotovil: Ing. Martin Kolář 15.8.2025/18.8.2025

Celková plocha sanace: 1534.9 m²

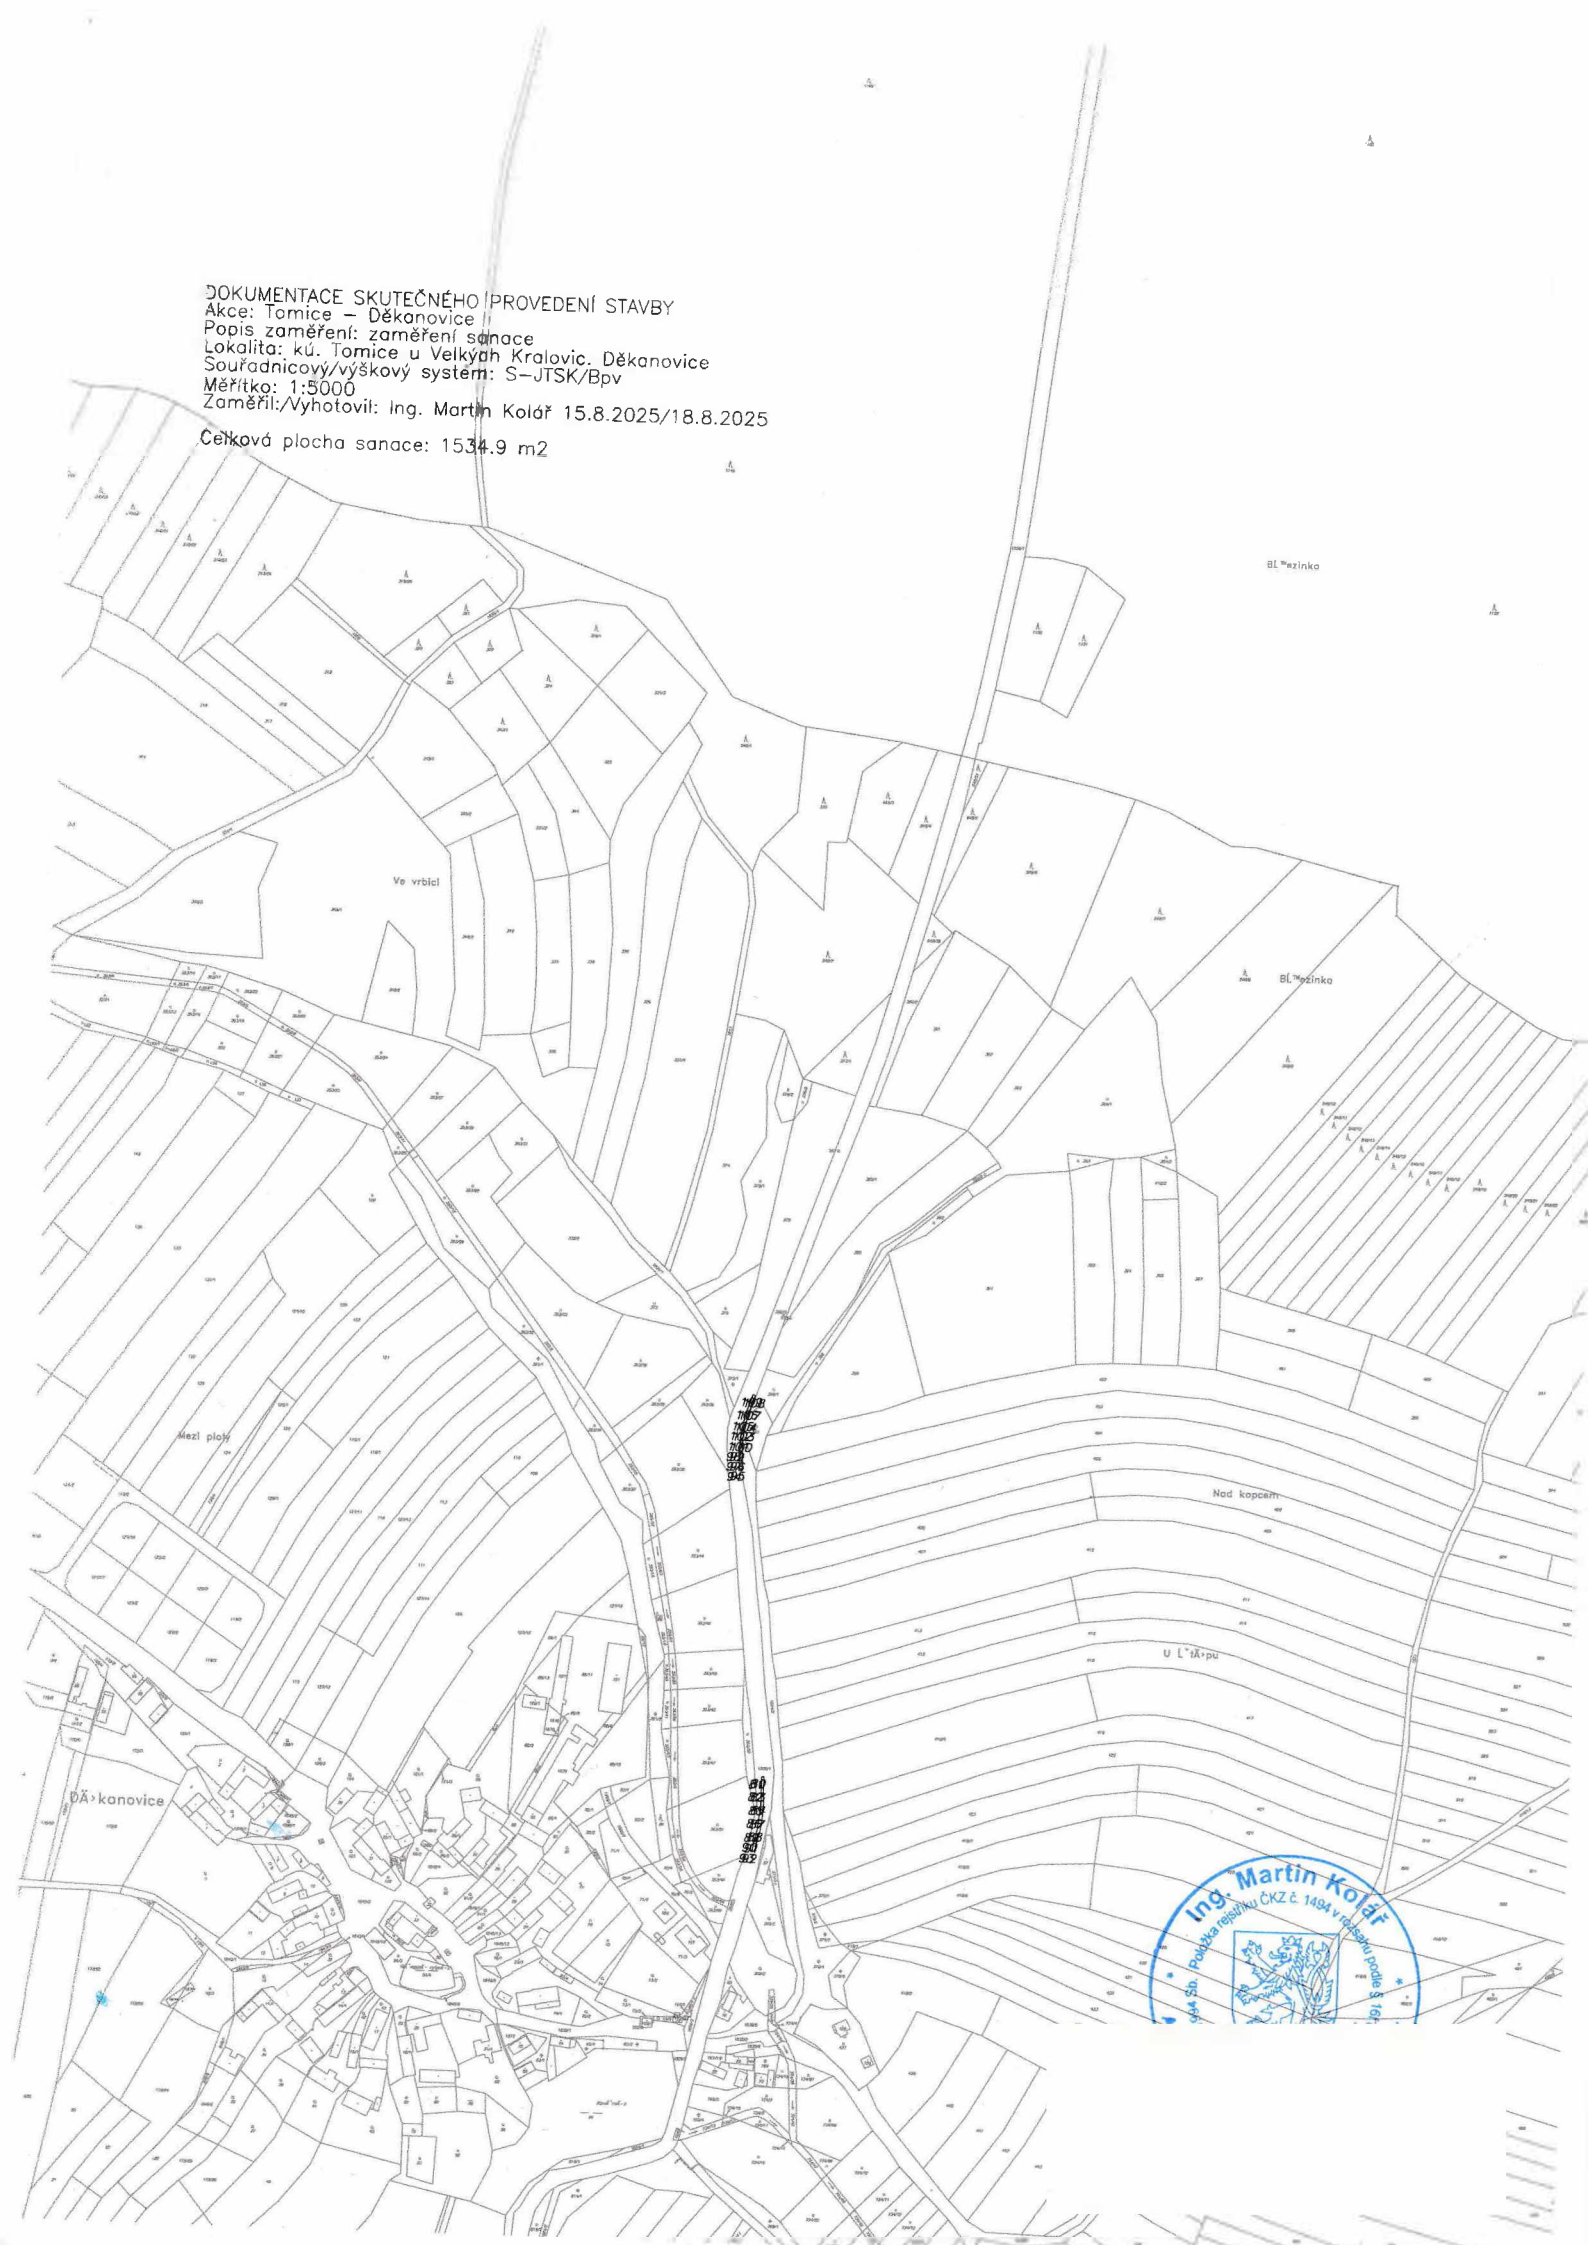

DOKUMENTACE SKUTEČNÉHO PROVEDENÍ STAVBY

Akce: Tomice - Děkanovice

Popis zaměření: zaměření sanace

Lokalita: kú. Tomice u Velkých Kralovic, Děkanovice

Souřadnicový/výškový systém: S-JTSK/ Bpv

Zaměřil:/Vyhotovil: Ing. Martin Kolář 15.8.2025/18.8.2025

Celková plocha nové živice: 1534.9 m²

SEZNAM SOUŘADNIC (S-JTSK, Bpv)

CB	Y	X	Z	poznámka
1	697354.36	1099247.85	437.93	sanace
2	697356.32	1099247.55	438.01	sanace
3	697356.90	1099245.27	438.05	sanace
4	697356.67	1099241.81	438.05	sanace
5	697355.80	1099240.25	438.02	sanace
6	697353.89	1099240.26	437.98	sanace
7	697352.61	1099231.18	437.97	sanace
8	697354.63	1099230.82	438.16	sanace
9	697353.88	1099225.16	438.17	sanace
10	697351.75	1099225.48	438.06	sanace
11	697350.25	1099219.79	438.04	sanace
12	697352.23	1099219.07	438.19	sanace
13	697350.48	1099213.94	438.18	sanace
14	697348.56	1099214.51	438.12	sanace
15	697345.68	1099209.61	438.06	sanace
16	697347.55	1099208.28	438.25	sanace
17	697344.33	1099203.00	438.37	sanace
18	697342.25	1099203.94	438.30	sanace
19	697339.16	1099200.13	438.44	sanace
20	697340.74	1099198.36	438.56	sanace
21	697337.08	1099194.50	438.75	sanace
22	697335.29	1099195.50	438.70	sanace
23	697330.18	1099191.06	438.93	sanace
24	697331.10	1099189.19	439.01	sanace
25	697321.16	1099180.93	439.51	sanace
26	697319.75	1099182.37	439.50	sanace
27	697313.16	1099172.65	440.03	sanace
28	697314.31	1099171.09	440.00	sanace
29	697304.16	1099162.54	440.66	sanace
30	697302.56	1099163.83	440.77	sanace
31	697296.81	1099159.11	441.19	sanace
32	697298.08	1099157.38	441.10	sanace
33	697293.70	1099153.14	441.41	sanace
34	697291.92	1099154.44	441.54	sanace
35	697287.67	1099149.91	441.82	sanace
36	697289.14	1099148.19	441.73	sanace
37	697285.29	1099142.76	441.98	sanace
38	697283.09	1099143.21	442.10	sanace
39	697278.92	1099136.96	442.45	sanace
40	697280.58	1099135.66	442.46	sanace
41	697276.69	1099127.07	442.93	sanace
42	697274.69	1099127.40	443.03	sanace
43	697271.61	1099120.28	443.51	sanace
44	697273.43	1099119.13	443.50	sanace
45	697271.18	1099112.73	443.97	sanace
46	697269.29	1099112.93	443.96	sanace
47	697387.74	1099505.20	450.36	sanace
48	697386.37	1099505.58	450.29	sanace
49	697382.67	1099497.00	449.73	sanace
50	697384.23	1099495.79	449.68	sanace
51	697380.44	1099484.68	448.82	sanace
52	697378.56	1099485.13	448.86	sanace
53	697376.22	1099479.19	448.42	sanace
54	697378.13	1099478.41	448.38	sanace
55	697376.64	1099472.09	447.81	sanace
56	697374.55	1099472.08	447.87	sanace
57	697373.23	1099465.77	447.46	sanace
58	697375.45	1099465.32	447.42	sanace
59	697374.44	1099457.80	446.81	sanace
60	697372.15	1099458.12	446.96	sanace
61	697372.27	1099478.71	448.44	sanace
62	697374.24	1099478.42	448.41	sanace
63	697376.86	1099486.33	449.05	sanace
64	697375.34	1099487.40	449.13	sanace
65	697378.02	1099495.45	449.62	sanace
66	697380.44	1099495.20	449.58	sanace
67	697384.69	1099506.01	450.32	sanace
68	697382.65	1099507.15	450.30	sanace



69	697395.44	1099533.44	452.02	sanace
70	697393.53	1099534.23	452.00	sanace
71	697395.55	1099540.26	452.30	sanace
72	697397.68	1099539.85	452.38	sanace
73	697399.87	1099547.46	452.80	sanace
74	697398.12	1099547.98	452.70	sanace
76	697401.05	1099552.83	453.03	sanace
77	697399.28	1099553.26	453.02	sanace
78	697399.60	1099555.90	453.12	sanace
79	697401.05	1099555.97	453.16	sanace
80	697607.01	1101466.89	469.40	sanace
81	697608.31	1101467.13	469.34	sanace
82	697608.52	1101475.50	468.94	sanace
83	697607.01	1101475.62	469.02	sanace
84	697606.42	1101484.37	468.57	sanace
85	697608.04	1101484.53	468.57	sanace
86	697609.04	1101493.08	468.12	sanace
87	697607.03	1101493.50	468.26	sanace
88	697608.10	1101501.98	467.85	sanace
89	697610.27	1101502.28	467.64	sanace
90	697611.64	1101508.84	467.42	sanace
91	697610.06	1101509.58	467.48	sanace
92	697611.43	1101516.31	467.37	sanace
93	697613.22	1101516.07	467.31	sanace
94	697629.90	1101264.98	473.83	sanace
95	697627.86	1101264.72	473.80	sanace
96	697628.31	1101258.58	473.76	sanace
97	697630.53	1101258.56	473.86	sanace
98	697630.71	1101252.04	473.91	sanace
99	697628.70	1101251.89	473.84	sanace
100	697628.72	1101245.79	473.96	sanace
101	697630.30	1101245.33	474.01	sanace
102	697629.33	1101238.39	474.15	sanace
103	697627.47	1101238.68	474.09	sanace
104	697626.22	1101232.51	474.31	sanace
105	697627.99	1101231.83	474.38	sanace
106	697625.75	1101224.27	474.70	sanace
107	697624.06	1101224.66	474.62	sanace
108	697621.22	1101216.46	474.99	sanace
109	697622.87	1101215.75	475.10	sanace
110	697460.67	1100099.41	484.40	sanace
111	697458.71	1100099.10	484.34	sanace
112	697457.10	1100106.46	484.56	sanace
113	697459.09	1100107.18	484.64	sanace
114	697457.26	1100115.53	485.11	sanace
115	697455.10	1100115.37	485.01	sanace
116	697452.77	1100123.91	485.49	sanace
117	697454.57	1100124.70	485.58	sanace
118	697451.71	1100132.79	485.94	sanace
119	697449.92	1100132.53	485.86	sanace
120	697444.61	1100145.92	486.75	sanace
121	697446.09	1100146.57	486.74	sanace
122	697470.03	1099892.64	474.74	sanace
123	697470.51	1099896.67	474.89	sanace
124	697471.19	1099899.46	475.00	sanace
125	697471.86	1099900.50	475.06	sanace
126	697473.65	1099906.81	475.25	sanace
127	697479.45	1099905.47	475.28	sanace
128	697475.67	1099891.23	474.79	sanace
129	697450.20	1099807.47	472.65	sanace
130	697448.04	1099808.05	472.60	sanace
131	697446.53	1099802.38	472.27	sanace
132	697448.50	1099801.69	472.41	sanace
133	697446.13	1099795.53	472.16	sanace
134	697444.24	1099796.30	472.00	sanace
135	697442.43	1099792.51	471.83	sanace
136	697444.32	1099791.61	471.98	sanace
137	697441.68	1099787.06	471.79	sanace
138	697439.64	1099787.98	471.64	sanace
139	697436.26	1099783.60	471.42	sanace
140	697437.46	1099782.28	471.50	sanace
141	697432.05	1099778.26	471.31	sanace
143	697428.62	1099776.62	471.17	sanace
144	697427.74	1099778.49	471.16	sanace
145	697430.74	1099780.16	471.20	sanace
146	697424.45	1099775.17	471.03	sanace
147	697423.83	1099777.26	470.95	sanace
148	697419.21	1099776.28	470.79	sanace
149	697419.48	1099774.23	470.83	sanace
150	697411.13	1099774.01	470.47	sanace
151	697411.09	1099776.11	470.44	sanace
152	697405.78	1099776.23	470.21	sanace

153	697405.57	1099774.17	470.21	sanace
154	697401.97	1099774.47	470.06	sanace
155	697402.14	1099776.52	470.10	sanace
156	697396.53	1099629.25	457.58	sanace
157	697398.54	1099629.70	457.64	sanace
158	697396.96	1099637.84	458.18	sanace
159	697394.76	1099637.63	458.19	sanace
160	697392.73	1099646.03	458.80	sanace
161	697394.78	1099646.84	458.73	sanace
162	697392.59	1099653.59	459.13	sanace
163	697390.59	1099653.34	459.08	sanace
164	697387.94	1099661.35	459.62	sanace
165	697389.75	1099662.30	459.67	sanace
166	697386.48	1099670.07	460.16	sanace
167	697384.80	1099669.46	460.10	sanace
168	697381.09	1099677.61	460.67	sanace
169	697382.70	1099678.90	460.74	sanace
170	697377.22	1099688.76	461.28	sanace
171	697375.33	1099687.79	461.21	sanace
172	697366.42	1099702.23	462.12	sanace
173	697368.04	1099703.66	462.17	sanace
174	697358.83	1099718.05	463.13	sanace
175	697356.94	1099717.11	463.12	sanace
176	697350.50	1099727.05	463.85	sanace
177	697352.05	1099728.52	463.85	sanace
178	697348.80	1099733.85	464.19	sanace
179	697346.83	1099733.12	464.26	sanace
180	697345.67	1099735.97	464.47	sanace
181	697347.33	1099736.81	464.40	sanace
182	697360.55	1099721.70	463.23	sanace
183	697358.78	1099720.52	463.26	sanace
184	697354.26	1099727.42	463.71	sanace
185	697355.94	1099728.70	463.67	sanace
186	697352.87	1099733.68	464.05	sanace
187	697351.02	1099732.76	464.05	sanace
188	697348.57	1099737.70	464.32	sanace
189	697350.68	1099738.73	464.24	sanace
190	697348.87	1099744.16	464.55	sanace
191	697346.75	1099743.64	464.71	sanace
192	697346.04	1099749.46	464.99	sanace
193	697348.16	1099749.94	464.94	sanace
194	697348.74	1099755.13	465.32	sanace
195	697346.58	1099755.99	465.47	sanace
196	697348.75	1099761.43	465.95	sanace
197	697350.94	1099760.42	465.72	sanace
198	697353.18	1099763.80	466.24	sanace
199	697351.42	1099765.30	466.36	sanace
200	697355.25	1099769.09	466.84	sanace
201	697357.03	1099767.32	466.83	sanace
202	697361.19	1099769.83	467.26	sanace
203	697360.32	1099772.25	467.38	sanace
204	697365.96	1099774.05	467.87	sanace
205	697366.54	1099772.03	467.83	sanace
206	697372.61	1099772.45	468.25	sanace
207	697372.68	1099774.65	468.38	sanace
208	697382.71	1099774.13	468.95	sanace
209	697382.81	1099771.92	468.90	sanace
210	697393.17	1099771.30	469.59	sanace
211	697393.24	1099773.51	469.60	sanace
212	697401.83	1099772.94	470.03	sanace
213	697401.86	1099770.63	470.07	sanace
214	697409.35	1099770.47	470.40	sanace
215	697409.58	1099772.44	470.40	sanace
216	697414.91	1099772.49	470.68	sanace
217	697415.26	1099770.25	470.68	sanace
218	697419.99	1099770.74	471.02	sanace
219	697419.53	1099772.71	470.92	sanace





PORR a.s. , OZ Čechy
Dubečská 3238/36
100 00 Praha 10
IČO 43005560

Borek Růžek

vedoucí provozu JIH

V Českých Budějovicích

3.10.2025

Věc: „III/11232 Děkanovice – Tomice“

Rekapitulace AHV směsí

ACP 22

Datum	tuny
15.8.2025	307,48
Celkem za stavbu	307,48 tun

ACL 16

Datum	tuny
18.8.2025	794,61
19.8.2025	809,72
20.8.2025	789,29
Celkem za stavbu	2 393,62 tun

ACO 11

Datum	tuny
21.8.2025	649,90
22.8.2025	567,98
25.8.2025	381,70
Celkem za stavbu	1 599,58 tun

PORR a.s.

-65-

Dubečská 3238/36
100 00 Praha 10 Strašnice

Borek Růžek
vedoucí provozu JIH
PORR a.s., odštěpný závod - Čechy



PORR a.s. , OZ Čechy
Dubečská 3238/36
100 00 Praha 10
IČO 43005560

Borek Růžek

vedoucí provozu JIH

V Českých Budějovicích

3.10.2025

Věc: „III/11232 Děkanovice – Tomice“

Rekapitulace průvodek odpadu

SO 122
Sanace

Datum	tuny
7.8..2025	64,72
8.8..2025	187,34
11.8.2025	190,15
12.8..2025	120,32
13.8..2025	124,10
14.8..2025	142,22
Celkem za sanace	828,85 tun

PORR a.s.

-85-

Dubečská 3238/36
100 00 Praha 10, Strašnice
IČO 43005560

Borek Růžek

vedoucí provozu JIH

PORR a.s., odštěpný závod - Čechy