

Dodatek č.11 ke smlouvě o nájmu a provozování vodního díla č. 00297569/SONP/KA/K/2016/D11

1. Město Bohumín

Se sídlem Bohumín, Masarykova 158, 73581,

zastoupen: Ing. Petr Vícha, starosta města

IČ: 00297569

DIČ: CZ00297569

(dále jen pronajímatel nebo vlastník)

a

2. Severomoravské vodovody a kanalizace Ostrava a.s.

se sídlem: 28. října 1235/169, Mariánské Hory, 709 00 Ostrava

zapsána: v Obchodním rejstříku Krajského soudu v Ostravě, oddíl B, vložka č. 347

zastoupená Ing. Anatolem Pšeničkou, generálním ředitelem na základě pověření uděleného představenstvem společnosti dne 21.04.2015

IČ: 45193665

DIČ: CZ45193665

Bankovní spojení: ING Bank N.V., organizační složka, č.ú. 1000497429/3500

(dále jen nájemce nebo provozovatel)

u z a v í r a j í

ve smyslu § 2332 a násl. Občanského zákoníku č. 89/2012 Sb., a § 8 Zákona o vodovodech a kanalizacích pro veřejnou potřebu č. 274/2001 Sb. ve znění pozdějších předpisů / dále jen zákon /.

tento

dodatek ke smlouvě o nájmu a provozování vodního díla

I. Předmět dodatku

Předmětem tohoto dodatku č.11. je rozšíření předmětu provozování o novou stavbu kanalizace. Podrobně je toto rozšíření řešeno v článku II. tohoto dodatku.

II.

Rozšíření předmětu nájmu a provozování

Předmětem dodatku č. 11 je rozšíření předmětu smlouvy o nájmu a provozování vodního díla o vodní dílo vybudované v rámci stavby s názvem: „Kanalizace Skřečeoň – lokalita Úvozní – Bohumín - II. a V etapa (od čp. 91 po čp. 329) SO 01 – Splašková kanalizace“, jejichž výlučným vlastníkem se stal pronajímatel na základě níže uvedeného nabývacího titulu.

Stávající předmět smlouvy o nájmu a provozování se rozšiřuje o :

- a) „Kanalizace Skřečeoň – lokalita Úvozní – Bohumín - II. a V etapa (od čp. 91 po čp. 329) SO 01 – Splašková kanalizace“

Nabývací tituly:

kolaudační souhlas č.j. MUBO/50147/2015 ze dne 16.12.2015, vydal Městský Úřad Bohumín, odbor životního prostředí a služeb

Upřesňující údaje o vodním díle:

předmětem provozování je **SO 01-splašková kanalizace z potrubí PVC KG SN 8 profilu DN 300 v délce 434,97 m a profilu DN 250 v délce 529,26m**

Pozemky, ve kterých je vodní dílo uloženo:

parc. č. 876, 1036/1, 1046, 1167, 1150/2, katastrální území Skřečeoň.

b) „Řešení chodníku mezi parc.č. 246/1 a 246/3 v městské části Bohumín - Záblatí, SO 01 Kanalizace
splašková“

Nabývací tituly:

kolaudační souhlas č.j. MUBO/04805/2016 ze dne 02.02.2016, vydal Městský Úřad Bohumín, odbor životního prostředí a služeb a opravný kolaudační souhlas č.j. MUBO/08734/2016 ze dne 23.2.2016.

Upřesňující údaje o vodním díle:

předmětem provozování je **splašková kanalizace z potrubí PP UR2, SN10 profilu DN 250 v délce 82,37 m.**

Pozemky, ve kterých je vodní dílo uloženo:

parc. č. 177, 246/1, 246/3, 248, katastrální území Záblatí u Bohumína.

Smluvní strany dále sjednávají doplnění čl. VII o bod 1 f) smlouvy č. 297569/SONP/KA/K/2010 ze dne 24.5. takto:

f) Z důvodu výskytu závad uvedených v „Zápisu o odevzdání a převzetí stavby“ ze dne 31.7.2015 u stavby „**Řešení chodníku mezi parc.č. 246/1 a 246/3 v městské části Bohumín - Záblatí, SO 01 Kanalizace splašková**“, bude vlastník kanalizace hradit veškeré náklady za čištění splaškové kanalizace způsobené nedokonalým odtékáním odpadních vod kanalizací.

Vlastník výše uvedených kanalizačních řadů prohlašuje, že všechny uvedené kanalizační řady jsou kanalizací pro veřejnou potřebu a podléhají režimu zákona 274/2001 Sb. ve znění pozdějších předpisů.

Kanalizační řady jsou napojeny a navazují na kanalizační řady ve vlastnictví města Bohumín, které SmVaK Ostrava a.s. provozuje na základě smlouv č. 00297569/SONP/KA/K/2014/D7 ze dne 18.9.2014, a 00297569/SONP/KA/K/2013/D4 ze dne 23.09.2013, jedná se tedy o kanalizační řady provozně související.

Vlastník se zavazuje předložit provozovateli nejpozději ke dni podpisu této smlouvy doklady a údaje vztahující se a potřebné pro provozování vodního díla – viz: protokol o předání dokladů, který nedílnou součástí smlouvy.

III.

- Schvalovací doložka podle §41 odst. 1 z. č. 128/2000 Sb v platném znění:
Uzavření tohoto dodatku schválila rada města dne 13.4. 2015 a 1.6. 2015 usnesením č. 139/6 a č. 199/8.
- Smluvní strany konstatují, že v ostatních ujednáních tímto dodatkem nedotčených, zůstává smlouva č. 297569/SONP/KA/K/2010 ze dne 24.5.2010 beze změn a zavazují se podle ní postupovat. Smluvní strany se dále dohodly, že účinností tohoto dodatku č. 11 končí platnost budoucí smlouvy č. 00297569/BSONP/KA/K/2015/D9 ze dne 15.7.2015. a 00297569/BSONP/KA/K/2015/D7 ze dne 20.05.2015
- Tento dodatek je vyhotoven ve dvou vyhotoveních, z nichž každá smluvní strana obdrží jedno vyhotovení.
- Čl. II. tohoto dodatku č. 11 nabývá platnosti a účinnosti dnem jeho podpisu oběma smluvními stranami.

V dne
Bohumín 1.6. 2016

V Ostravě dne
17. 06. 2016

Za pronajímatele:

Ing. Petr Vícha
starosta města

Za nájemce
a kar
28. říj

Ing. Anatol Pěšáček
generální ředitel

Příloha č. 1 ke smlouvě o provozování

Přesná specifikace předmětu nájmu a provozování

Ke stavbě s názvem: Kanalizace Skřečoš – lokalita Úvozní – Bohumín - II. a V etapa (od čp. 91 po čp. 329) SO 01 – Splašková kanalizace

Profil	Materiál	Délka [m]
300	PVC KG SN 8	434,97
250	PVC KG SN 8	529,26
celková délka		964,23

Délka předmětu nájmu a provozování vodního díla určena na základě kolaudačního souhlasu č.j. MUBO/50147/2015.

Ke stavbě s názvem: Řešení chodníku mezi parc.č. 246/1 a 246/3 v městské části Bohumín - Záblatí, SO 01 Kanalizace splašková

Profil	Materiál	Délka [m]
250	PP UR2 SN10	82,37

Délka předmětu nájmu a provozování vodního díla určena na základě kolaudačního souhlasu č.j. MUBO/04805/2016 a opravného souhlasu č.j. MUBO/08734/2016.

Za vlastní

BO
HUMÍN

Ing. Petr Vícha
starosta města

Po dobu nepřítomnosti zastoupen
Ing. Lumírem Macurou
místostarostou města

42138

Příloha č. 2 ke smlouvě o nájmu a provozování

Protokol o předání dokladů potřebných pro provozování vodního díla

Ke stavbě s názvem: Kanalizace Skřečoch – lokalita Úvozní – Bohumín - II. a V etapa (od čp. 91 po čp. 329) SO 01 – Splašková kanalizace

- 1 Územní rozhodnutí č.j. MUBO/07319/2015/STAV/Ja, ze dne 30.03.2015, s nabytím právní moci 23.04.2015, vydal Městský Úřad Bohumín, stavební odbor – kopie
- 2 Oprava zřejmých nesprávností-Územní rozhodnutí č.j. MUBO/07319/2015/STAV/Ja, ze dne 26.05.2015, vydal Městský Úřad Bohumín, stavební odbor – kopie
- 3 Stavební povolení č.j. ŽPS/2008/824/DO/231.2/A/20, ze dne 17.12.2009, s nabytím právní moci 08.02.2010, vydal Městský Úřad Bohumín, odbor životního prostředí a služeb – kopie
- 4 Prodloužení-Stavební povolení č.j. MUBO/49748/2011/ŽPS/DO/231.2/A/20, ze dne 02.11.2011, s nabytím právní moci 08.12.2012, vydal Městský Úřad Bohumín, odbor životního prostředí a služeb – kopie
- 5 Kolaudační souhlas č.j. MUBO/50147/2015 ze dne 16.12.2015, vydal Městský Úřad Bohumín, odbor životního prostředí a služeb – kopie
- 6 Projektová dokumentace opravená dle skutečného provedení stavby v jednom vyhotovení
- 7 Zaměření stavby v tištěné a digitální formě-ponecháno na oddělení GIS
- 8 Technická specifikace veškerých osazených armatur
- 9 Protokol o předání a převzetí stavby mezi zhotovitelem a investorem stavby
- 10 Zápis z přejímky odstraněných nedodělků na stavbě
- 11 Doklady o provedených zkouškách vodotěsnosti kanalizace dle EN 1610, ČSN 756114 č. 3380/15-3387/15, 3466/15-3461/15, 3509/15-3495/15, 3451/15-3449/15, 3447/15, 3445/15, 3441/15, 3388/15-3395/15, 3460/15-3455/15, 3494/15-3480/15, 3453/15, 3448/15, 3446/15, 3442/15, 3444/15-3443/15, 3452/15, 3454/15
- 12 Protokol o zkoušce č. 1218-1219/15/ZO
- 13 Doklady o provedených prohlídkách kanalizačního potrubí televizní kamerou – písemné protokoly + obrazový nosič CD
- 14 Pověření provozovatele na zajišťování odstraňování závad v záruční době díla u jejího zhotovitele

Ke stavbě s názvem: Řešení chodníku mezi parc.č. 246/4 a 246/3 v městské části Bohumín - Záblatí, SO 01 Kanalizace splašková

- 1 Stavební povolení č.j. MUBO/14749/2014, ze dne 07.04.2015, s nabytím právní moci 09.05.2015, vydal Městský Úřad Bohumín, odbor životního prostředí a služeb – kopie
- 2 Kolaudační souhlas č.j. MUBO/04805/2016 ze dne 02.02.2016, vydal Městský Úřad Bohumín, odbor životního prostředí a služeb – kopie
- 3 Opravný kolaudační souhlas č.j. MUBO/08734/2016 ze dne 23.02.2016, vydal Městský Úřad Bohumín, odbor životního prostředí a služeb – kopie
- 4 Projektová dokumentace opravená dle skutečného provedení stavby v jednom vyhotovení
- 5 Zaměření stavby v tištěné a digitální formě-ponecháno na oddělení GIS
- 6 Smlouva o dílo č. SD2015005 ze dne 29.04.2015
- 7 Dodatek č.1 ke smlouvě o dílo ze dne 30.07.2015
- 8 Dodatek č.2 ke smlouvě o dílo ze dne 29.09.2015
- 9 Protokol o předání a převzetí stavby mezi zhotovitelem a investorem stavby č.1 a č.2
- 10 Doklady o provedených zkouškách vodotěsnosti kanalizace dle EN 1610, ČSN 756114
- 11 Doklady o provedených prohlídkách kanalizačního potrubí televizní kamerou – písemné protokoly + obrazový nosič CD
- 12 Pověření provozovatele na zajišťování odstraňování závad v záruční době díla u jejího zhotovitele

Převzal dne:

Za SmVaK Ostrava a.s.

Pavel Kopec
vedoucí provozu kanalizačních sítí oblast
Frýdek-Místek, Karviná

vody
a.s.
Hory,
a Karviná

Předal dne:

MĚSTO BOHUMÍN
Za vlastního
MĚSTSKÝ ÚŘAD

Ing. Eva Drdová
vedoucí odboru majetkového

Příloha č. 3 ke smlouvě o nájmu a provozování
Seznam napojených nemovitostí na předmět nájmu a provozování ke dni podpisu této smlouvy
Ke stavbě s názvem: Kanalizace Skřečůň – lokalita Úvozni – Bohumín - II. a V etapa (od čp. 91 po čp. 329) SO 01 – Splašková kanalizace

Katastrální území	číslo popisné - parcelní číslo	vlastník
Skřečůň	600-989	Wodecká Mária, Zajacová Eva a Wodecki Pavel PhDr.CSc.
Skřečůň	12-900	Polák Bartoloměj, Reváková Kateřina
Skřečůň	63-902	Schwarz Rudolf a Irena
Skřečůň	407-1199	Vévodová Jiřina, PaeDr.
Skřečůň	215-1197	Kroščenová Monika
Skřečůň	47-1194	Kroščenová Monika
Skřečůň	52-1192	Barteček Martin
Skřečůň	49-911	Karwaczyk Pavel a Martina
Skřečůň	328-909/1	Bc.Holesz Radomír a Mgr. Holeszová Renáta
Skřečůň	48-1189	Ing. Dybová Lenka
Skřečůň	394-1150/1	Jakubcová Michaela a Řezanina Martin
Skřečůň	116-1142/12	Ing. Stoklasa Josef a Mgr. Stoklasová Pavlína
Skřečůň	775-1142/8	Vicherek Pavel a Marie
Skřečůň	773-940/3	Zvonařová Jana
Skřečůň	255-1139	Chvostkěvičová Kateřina, Časko Viliam a Soňa
Skřečůň	619-941/1	Grabovská Vanda
Skřečůň	59-1136/1	Znamenáčková Ludmila
Skřečůň	214-950	Klosková Natalie
Skřečůň	839-1138/3	Štěrba Václav a Jindra
Skřečůň	791-1037/20	Soukup Petr a Kateřina
Skřečůň	770-963/9	Višňák Pavel a Michaela
Skřečůň	789-963/11	JUDr. Milčák Andrej a Věra
Skřečůň	800-1037/19	Pak Roman a Karin
Skřečůň	780-1037/11	Krótka Libor a Ilona
Skřečůň	834-963/15	Ing. Hellmuth Petr a Ing. Potyszová Edita
Skřečůň	787-963/10	Kryška Rostislav a Pavlína
Skřečůň	802-963/13	Glac Oto, Glacová Iva
Skřečůň	314-961	Bukovický Miroslav a Eva
Skřečůň	799-968/3	Mgr. Niedermeier-Jelínková Gabriela a Niedermeier Ludovít
Skřečůň	429-1129	Nadažyová Jana
Skřečůň	794-1037/18	Sedláček Jaromír
Skřečůň	786-1037/27	Nekola Pavel a Mgr. Nekolová Karla
Skřečůň	601-970/1	Škuta Miroslav
Skřečůň	329-972	Lamža Josef
Skřečůň	618-946	Szeliga Tadeuš


**Ke stavbě s názvem: Řešení chodníku mezi parc.č. 246/1 a 246/3 v městské části Bohumín - Záblatí,
SO 01 Kanalizace splašková**


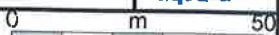
Záblatí u Bohumína	246/1	Ormaniecová Zdenka
Záblatí u Bohumína	246/3	Bratovanov Daniel a Pawlasová Jana


K výše uvedeným seznamům napojených neexistují údaje o existenci smluvního vztahu mezi vlastníkem vodního díla a vlastníky nemovitostí napojených na provozovanou kanalizaci



Ing. Eva Drdová
vedoucí odboru majetkového

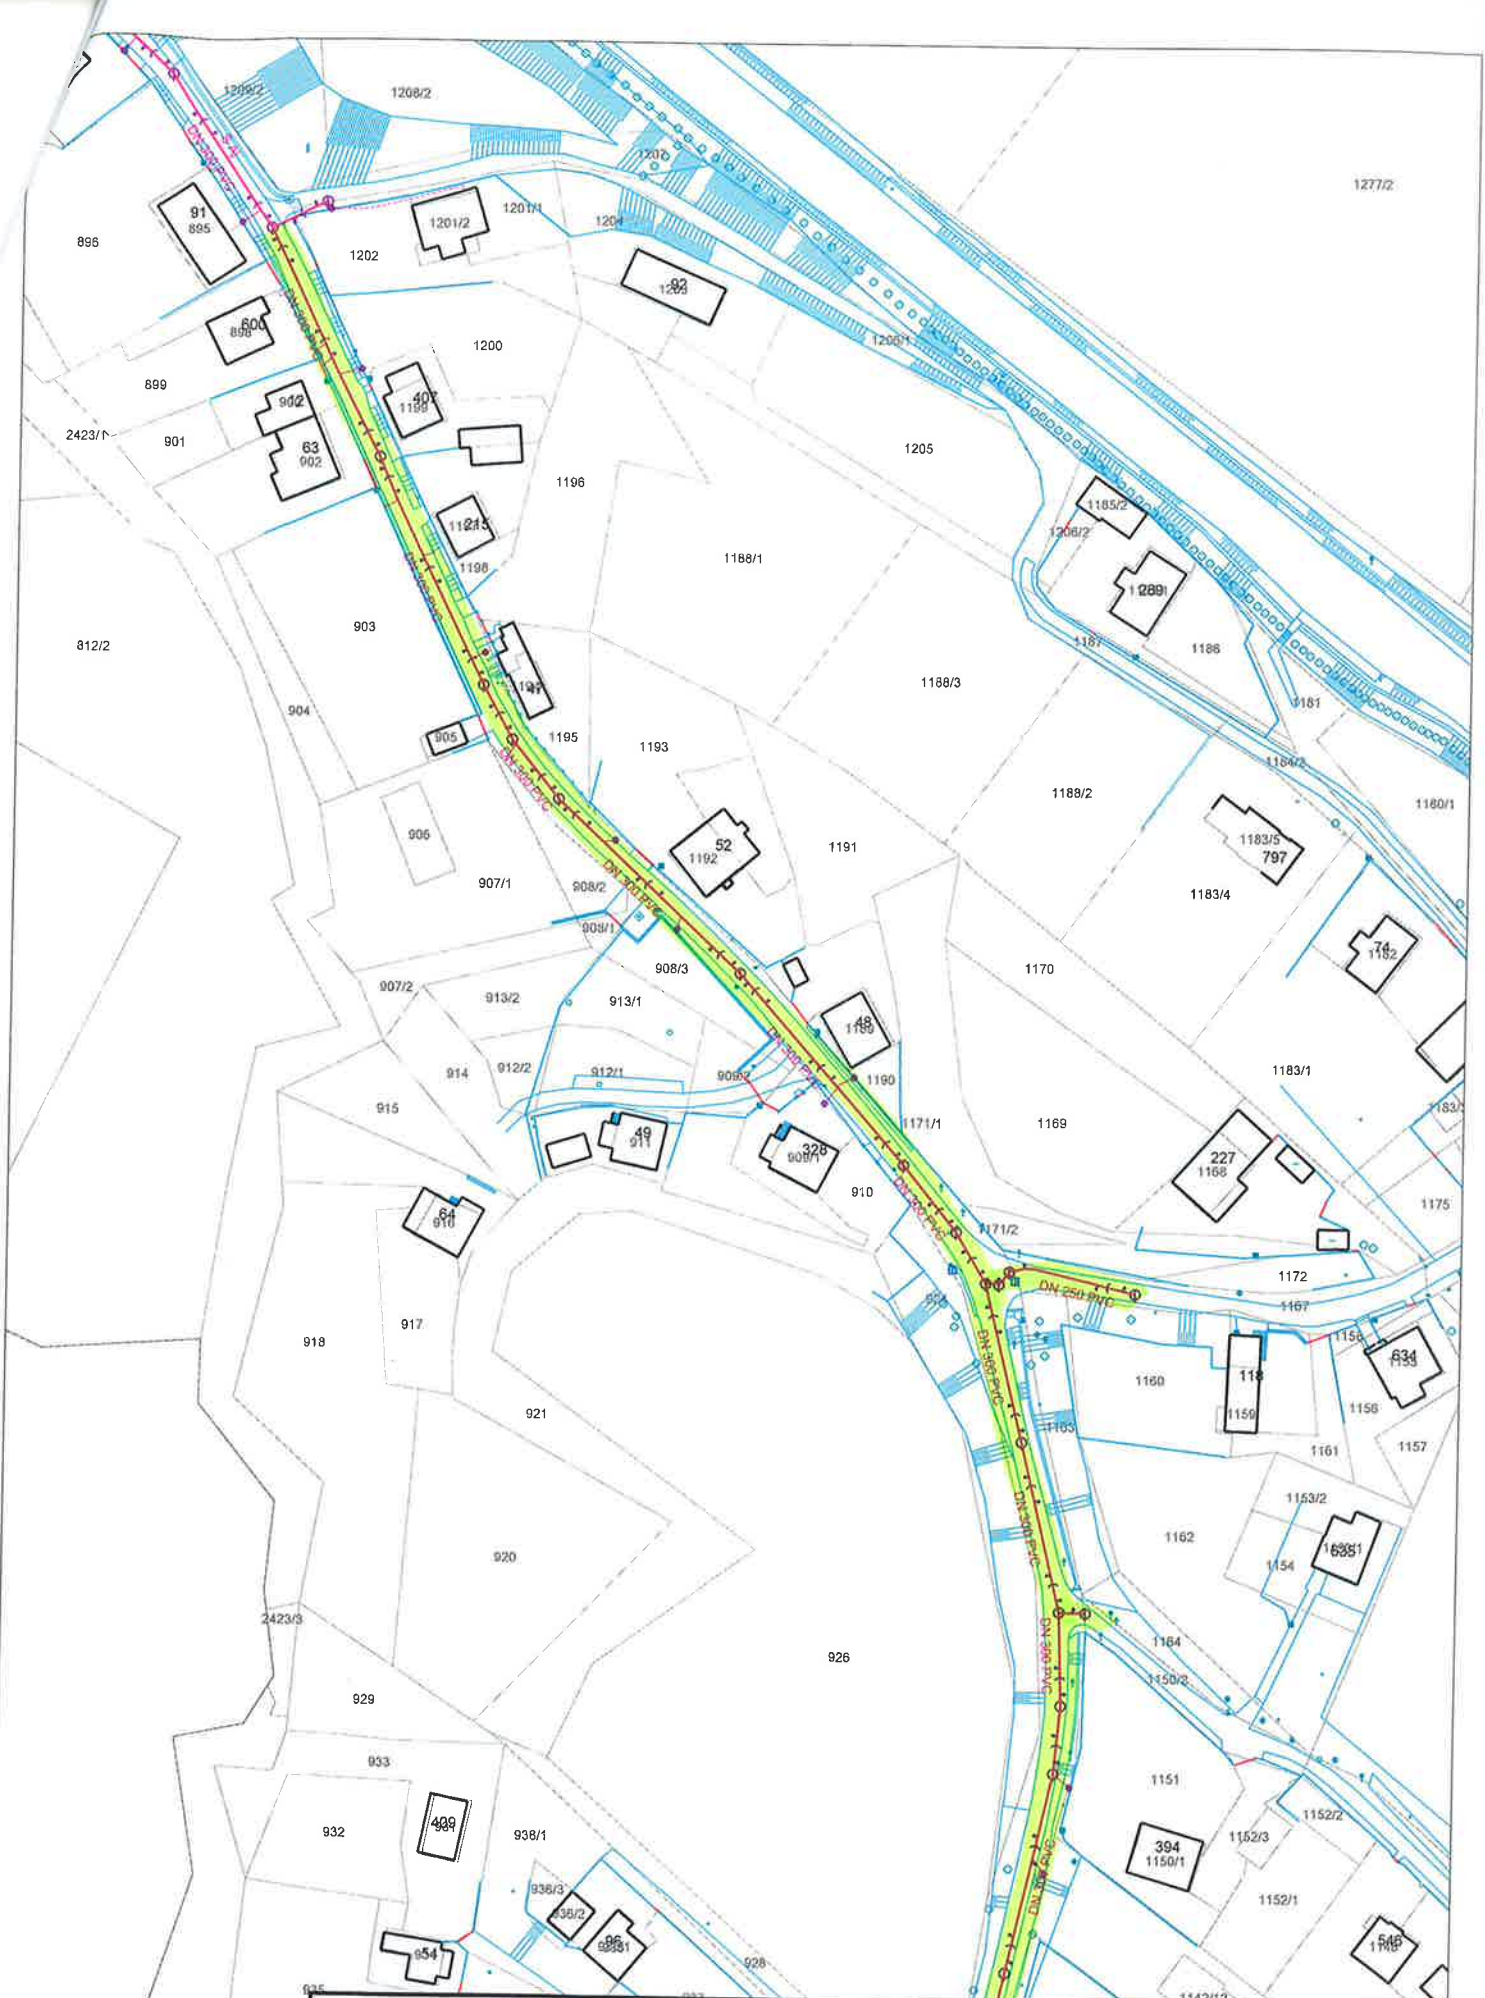4

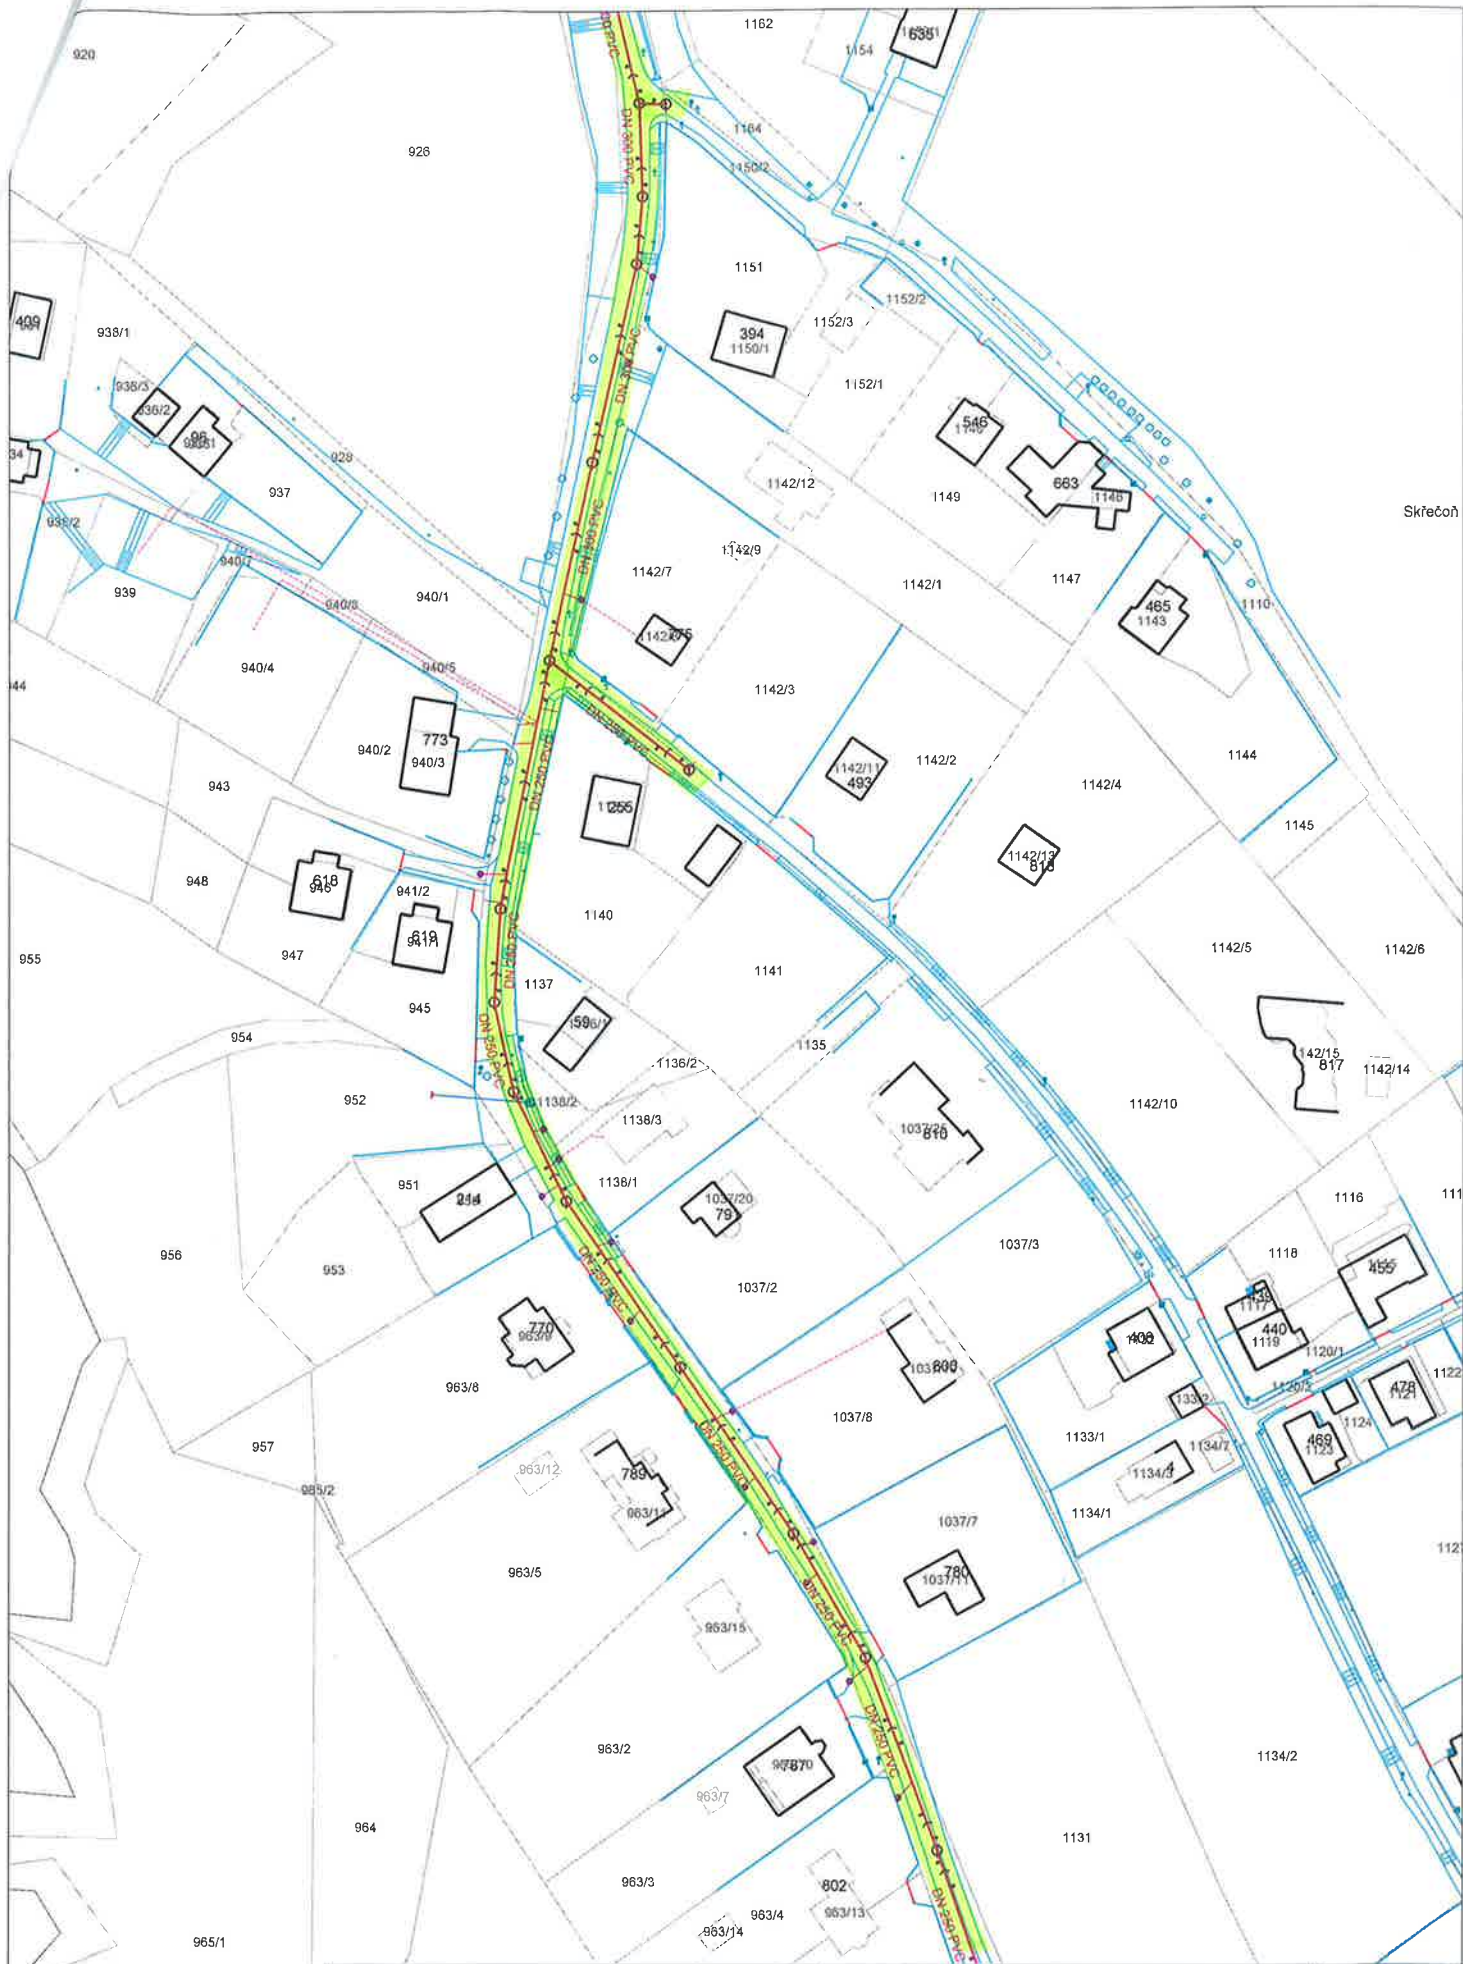


Orientační zakres sítě SmVaK Ostrava a.s.		Kat. území: Skřečůň	
Vytiskl: Pikal	Tisk dne: 19.4.2016	Číslo vyjádření:	
Měřítko: 1:1500			





Orientační zákres sítě SmVaK Ostrava a.s.		Kat. území: Skrěčoh	 
Vytiskl: Pikal	Tisk dne: 19.4.2016	Číslo vyjádření:	
Měřítko: 1:1500			

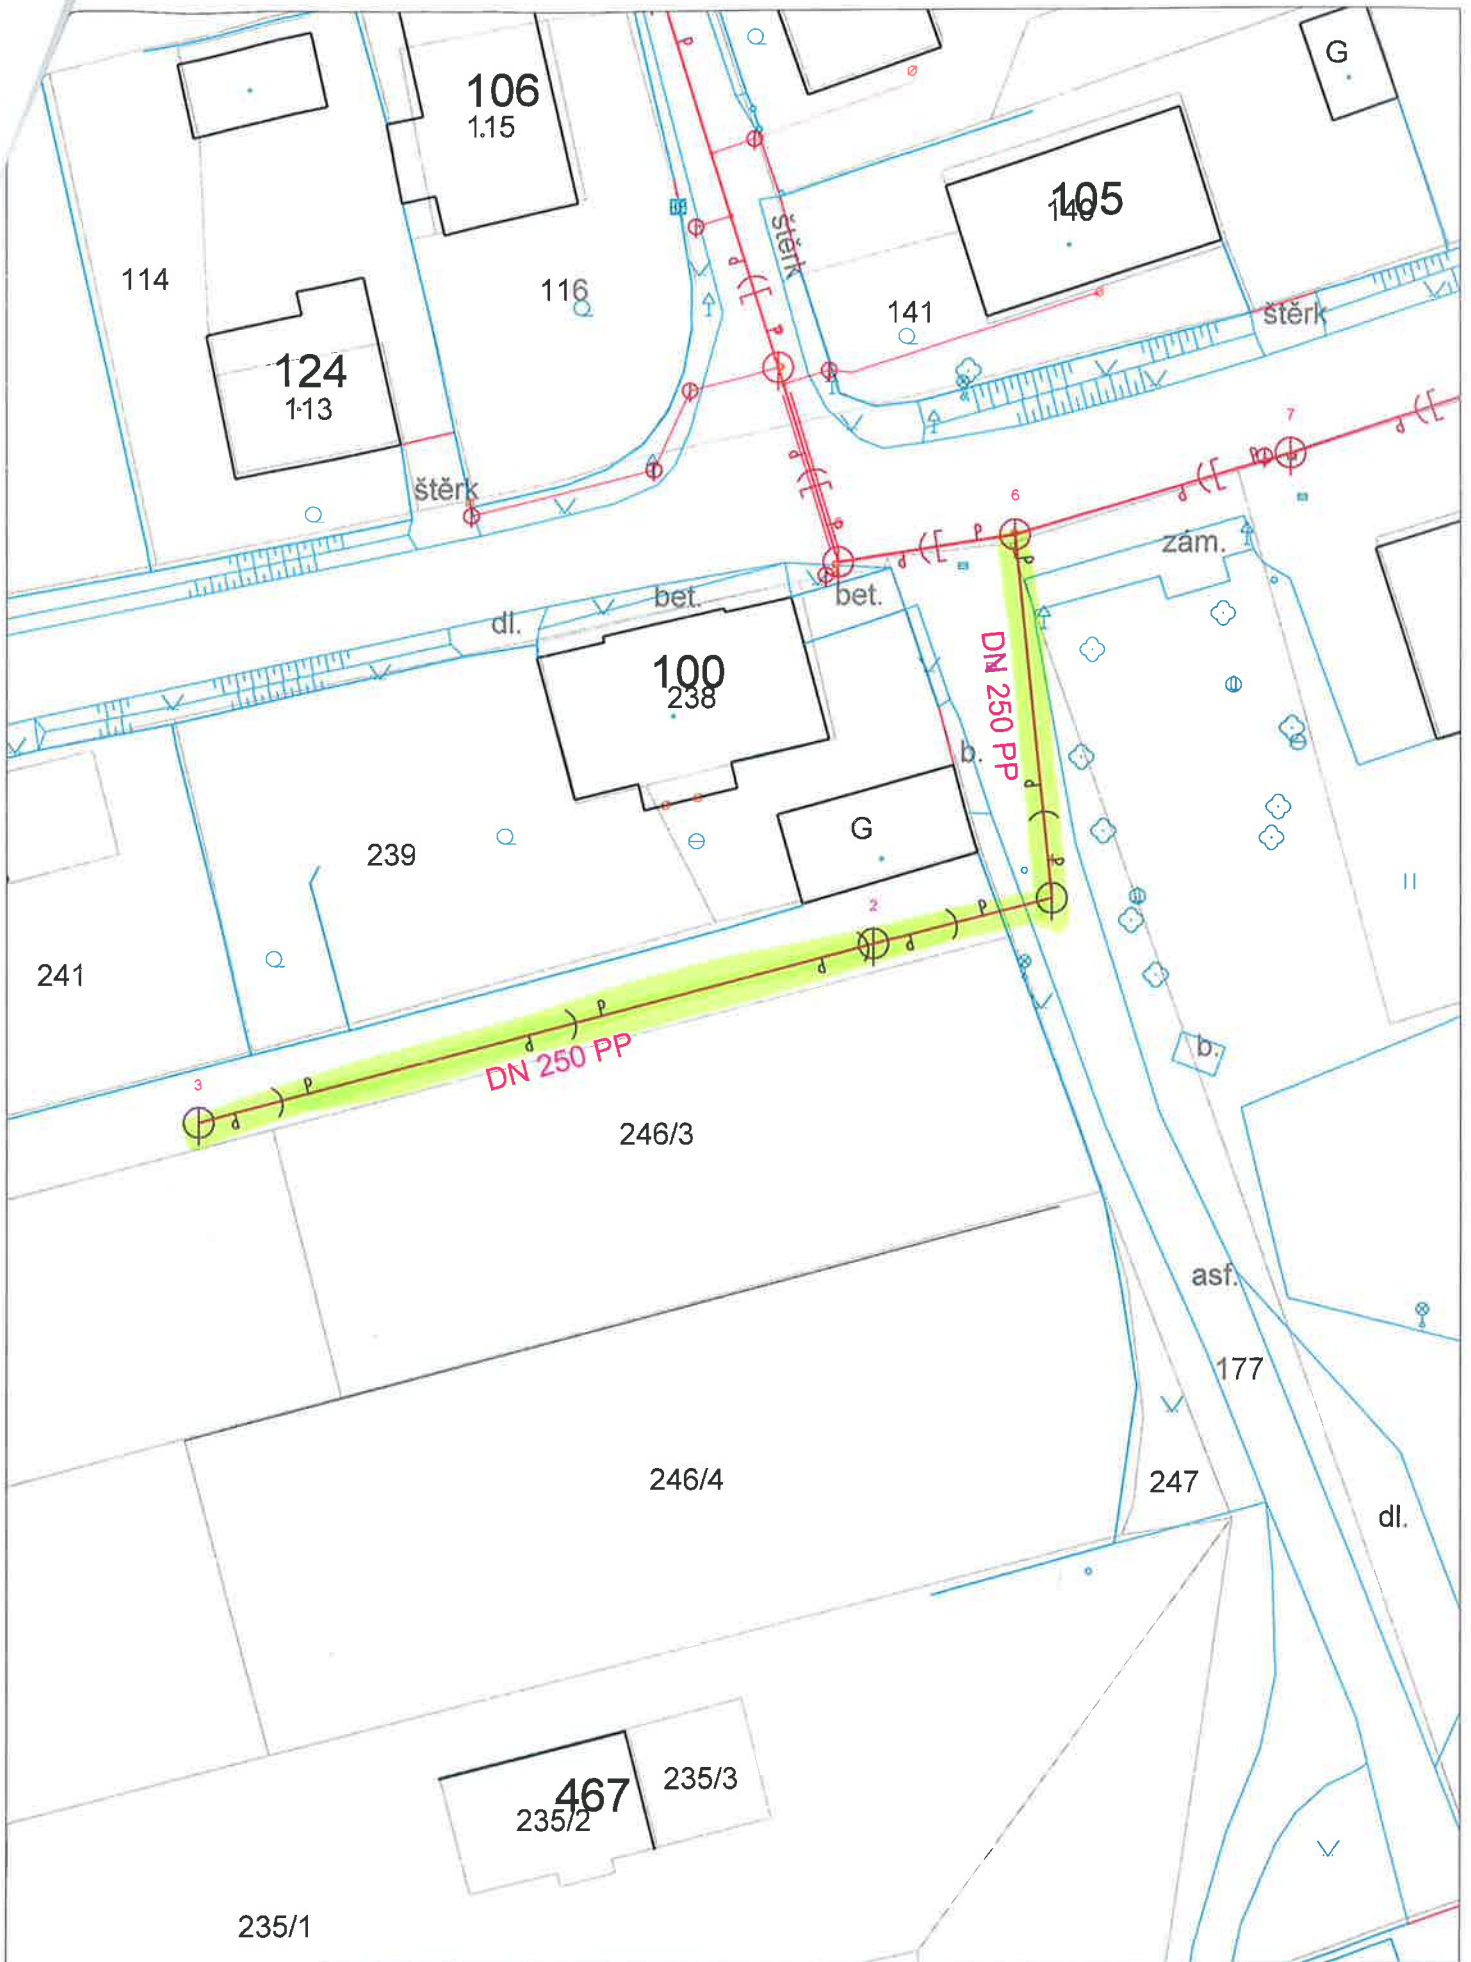

Orientační zakres sítě SmVaK Ostrava a.s.		Kat. území: Skřečoš	 
Vytiskl: Pikal	Tisk dne: 19.4.2016	Číslo vyjádření:	
Měřítko: 1:1500			



Orientační zakres sítě SmVaK Ostrava a.s.		Kat. území: Záblatí u Bohumína	 
Vytiskl: Pikal	Tisk dne: 19.4.2016	Číslo vyjádření:	
Měřítko: 1:500		