

3627/1

.V.
3627/100

3627/85

ZPEVNĚNÉ PLOCHY - 2076 m2

3627/121

3627/104

3627/105

/42

36

6412
3627/47

6413
3627/48

6414

II
3627/88



číslo zakázky : 436/2016
 katastrální území : Velkého Meziříčí
 okres : Žďár nad Sázavou
 lokalita : Velké Meziříčí - Hlaniště
 objednatel : BUILDINGCentrum -HSV s.r.o.
 Karlov 169
 594 01 Velké Meziříčí

Na základě objednávky firmy BUILDINGCentrum -HSV s.r.o., bylo provedeno polohopisné a výškopisné zaměření přípojky vedení NN, optického vedení a veřejného osvětlení v lokalitě Hlaniště k.ú. Velké Meziříčí

System zaměření - JTSK a Bpv

Předmět měření - trasa vedení NN, optického vedení a veřejného osvětlení

Pozn. - Některé přípojky zaměřeny po záhozu. Trasu v terénu vyznačil objednatel.

Popis vedení NN

- přípojky - AYKY J 3x240 - 226.2 m
- AYKY 4x120 - 67.7 m
- chráničky - AROT DN110 - 67.7 m (pro AYKY 4x120)
- AROT DN110 - 182.8 m (pro AYKY J 3x240)
- PVC DN110 - 43.4 m

Popis optického vedení

- přípojky - A-DQ2Y, 6x1.5, 48v1. - 48.0 m
- A-DQ2Y, 6x1.5, 24v1. - 105.1 m
- chráničky - AROT DN110 - 70.7 m
- AROT DN110 - 60.7 m, společná pro vedení NN
- PVC DN110 - 21.7 m, společná pro vedení NN
- rezervní chráničky - AROT DN110 - 81.9 m
- PVC DN110 - 21.7 m

Popis veřejného osvětlení

- přípojka - AYKY - 4x16 - 213.8 m
- chráničky - AROT DN70 - 192.1 m
- PVC DN110 - 21.7 m, společná pro vedení NN

5 nových lamp veřejného osvětlení

Zaměřila firma - geodetické služby GEO VM s.r.o., Třebíčská 1540, 594 01 Velké Meziříčí
 - pomocí GNSS Trimble R4 a totální stanicí Trimble 5503
 ve dnech 29.9.-4.11.2015 a 31.8.-31.10.2016

Zpracování dat - VKM
 - MicroStation V8i
 tisk - Canon iPF 670

Polní náčrty a ostatní zpracování výsledků měření jsou uloženy v archivu geodetické firmy GEO VM s.r.o., Třebíčská 1540, 594 01 Velké Meziříčí.

Obsah elaborátu

- 1 - Technická zpráva (5x)
- 2 - Situace 1 : 500 (15x)
- 3 - Seznam souřadnic (5x)
- 4 - CD s výkresy ve formátu DGN a seznam souřadnic (2x)


ve Velkém Meziříčí 8.11.2016

Náležitosti a přesnosti odpovídá
 právním předpisům
 a požadavkům objednatele

Číslo ověření: 631/2016

Datum: 8.11.2016

vypracoval:

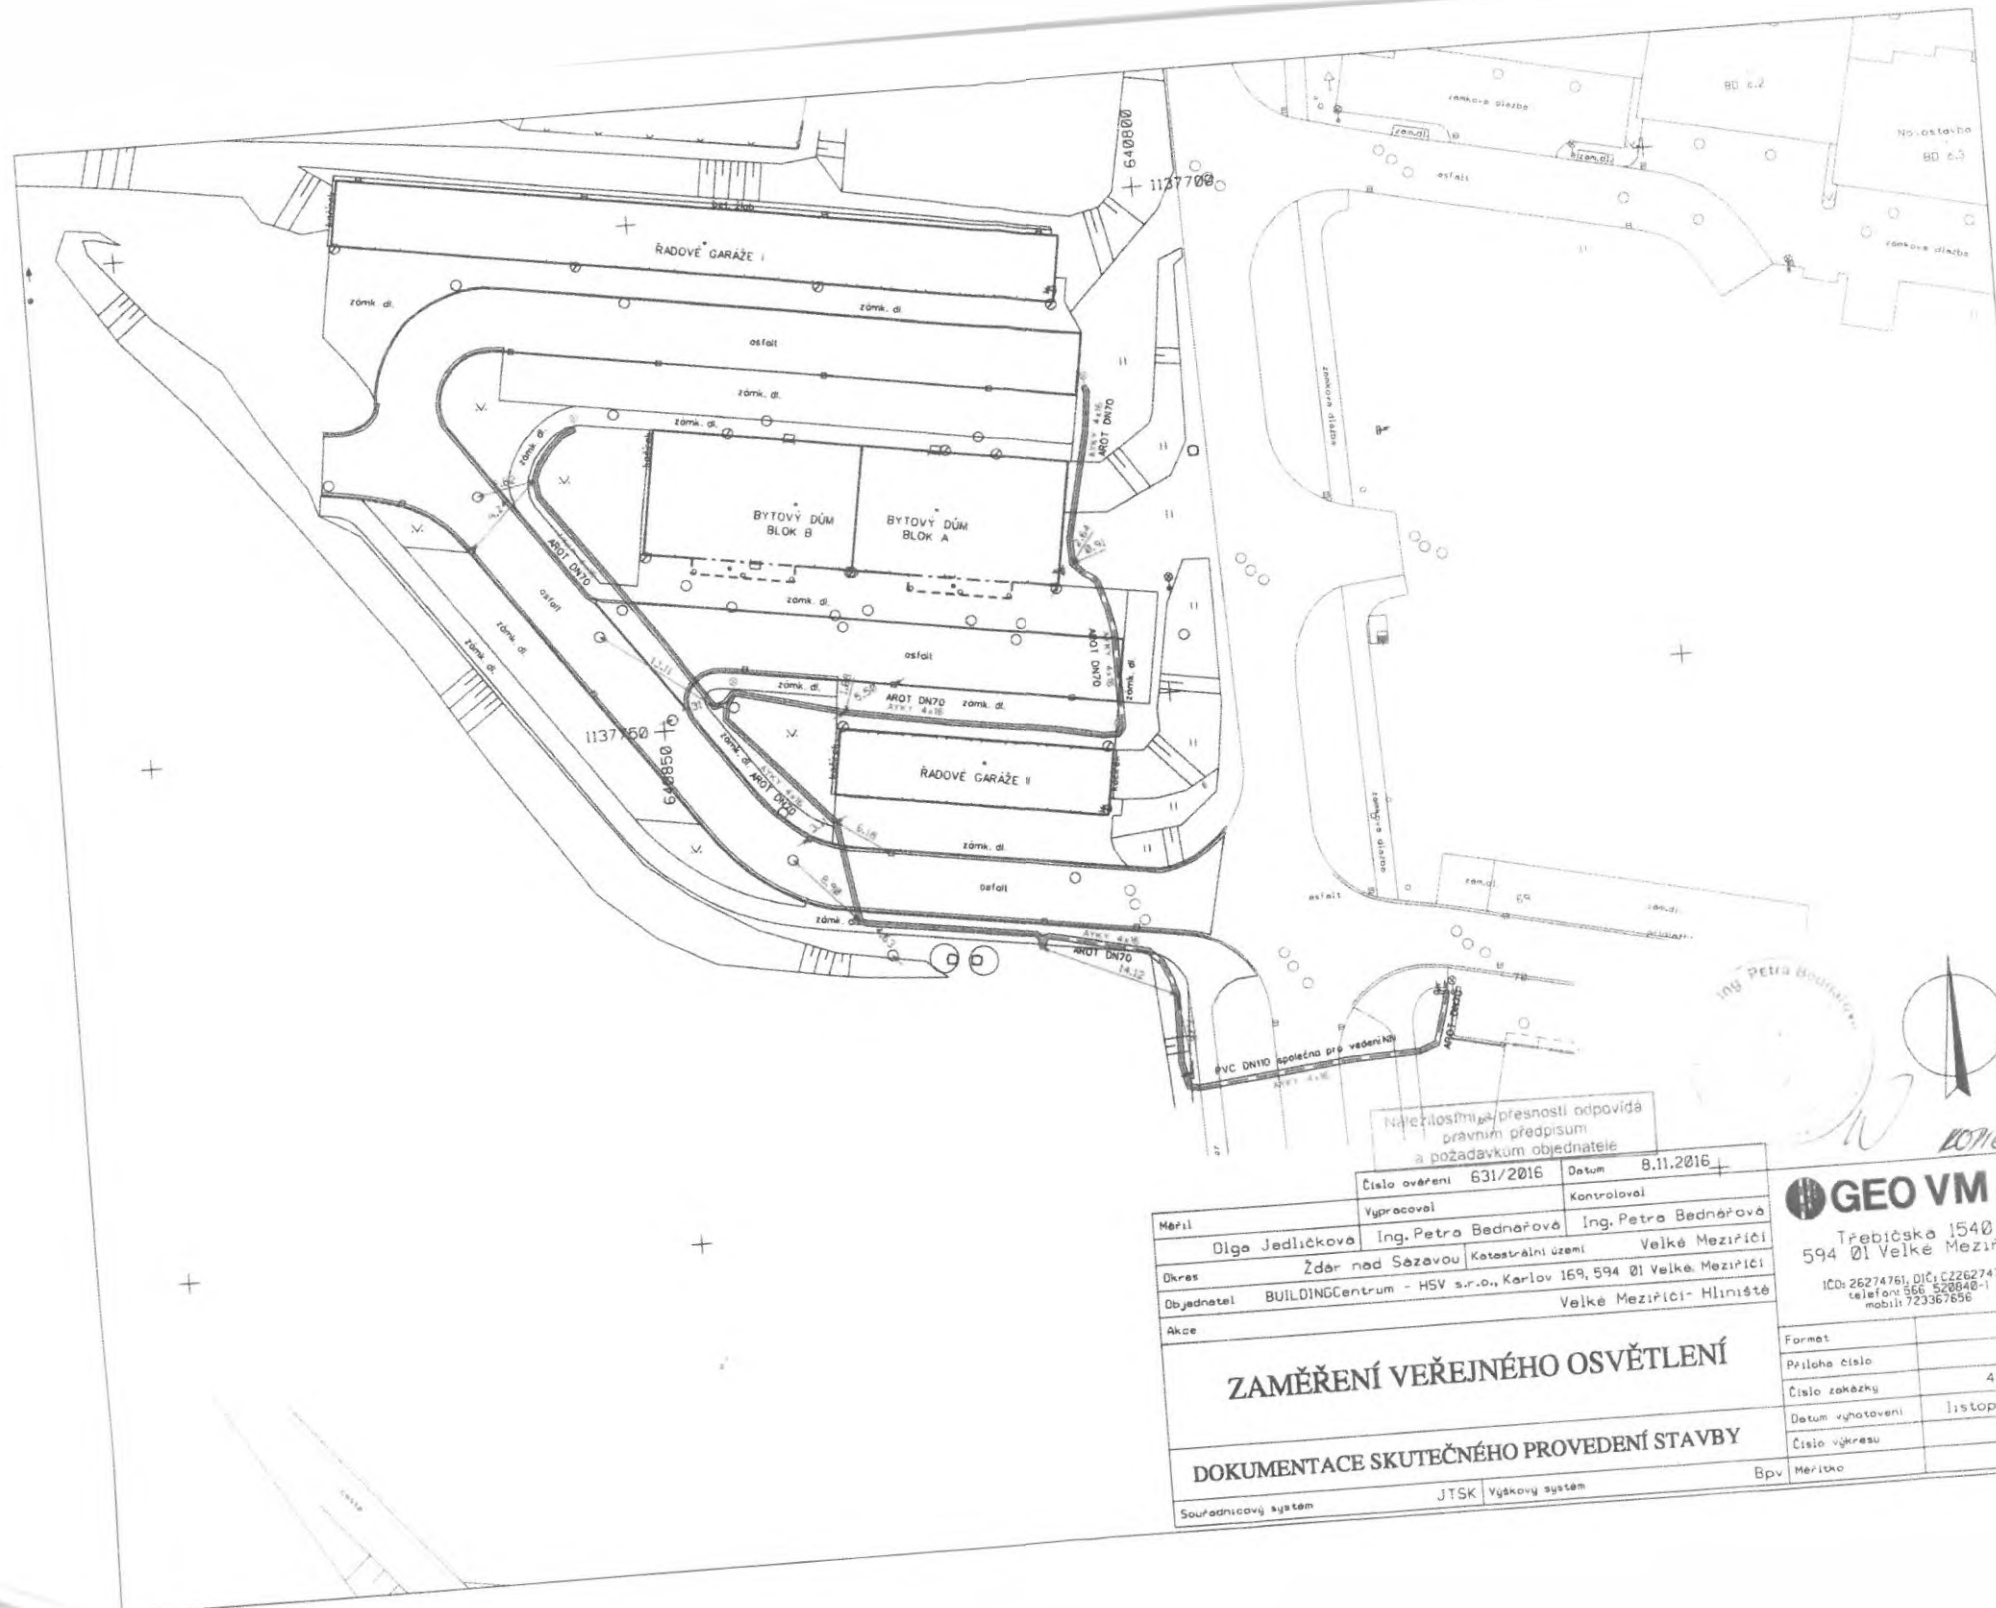

Naležitostní a přesnosti odpovídá
právním předpisům
a požadavkům objednatelů

Měřil	Číslo ověření 631/2016	Datum 8.11.2016
Vypracoval	Ing. Petra Bednářová	Kontroloval
Dle	Žďar nad Sázavou	Katastrální území Velké Meziříčí
Objednatel	BUILDINGCentrum - HSV s.r.o., Karlov 169, 594 01 Velké Meziříčí	
Akce	Velké Meziříčí - Hliniště	
ZAMĚŘENÍ VEŘEJNÉHO OSVĚTLENÍ		
DOKUMENTACE SKUTEČNÉHO PROVEDENÍ STAVBY		
Souřadnicový systém	JTSK	Výškový systém

GEO VM s.r.o.
Třebíčsko 1540
594 01 Velké Meziříčí
IČO: 26274761, DIČ: CZ26274761
telefon: 566 520548-1
mobil: 723367556

Formát	A3
Poloha číslo	2
Číslo zakázky	436/2016
Datum vyhotovení	listopad 2016
Číslo výkresu	1
Meritko	1:500



Ing. Petra Bednářová