

PŘÍLOHA č. 1 ke darovací smlouvě
č. OMAJ-EM/DAR/002394/2019/Hrb.

Z Á P I S

o budoucím předání a převzetí dokončené stavby „Vodovod Olomouc, rekonstrukce řadu DN 150 v ulici Slavonínská“ do nájmu, provozování a údržby, bez částí vodovodních přípojek vedených po pozemcích, které tvoří veřejné prostranství, sepsaný dne 29.3.2019. Tento zápis je vyhotoven jako podklad pro uzavření kupní smlouvy a jako příloha k dodatku ke smlouvě o nájmu, provozování a údržbě ze dne 29.3.2000 v platném znění.

Přítomni:

Za investora Marzio,s.r.o., U Kamýku 284/11, Kamýk, 14200 Praha 4
Zastoupeného David Vinitzky a Dalit Lomianski, jednatelem

Za budoucího vlastníka:
Statutární město Olomouc
Zastoupené majetkoprávním odborem
Magistrátu města Olomouce

Za budoucího provozovatele:
MORAVSKOU VODÁRENSKOU, a.s.
zastoupeného
provozně technickým útvarem :

a) Označení a popis předmětu přejímacího jednání

Předmětem tohoto zápisu je budoucí předání a převzetí dokončené stavby „Vodovod Olomouc, rekonstrukce řadu DN 150 v ulici Slavonínská“.

Místo stavby: k. ú. Nové Sady, Povel
Investor: Marzio,s.r.o., U Kamýku 284/11, Kamýk, 14200 Praha 4
Datum zahájení: 2017
Datum ukončení: 2017
Projektant: Vodis Olomouc s.r.o., Tovární 41, 772 11 Olomouc
Zhotovitel: V.H.P. Ivanovice na Hané, s.r.o., Rostislavova 528/64, 683 23 Ivanovice na Hané

Kolaudační souhlas na „Vodovod Olomouc, rekonstrukce řadu DN 150 v ulici Slavonínská“ byl vydán Magistrátem města Olomouce, odborem ŽP, dne 13.11.2017 pod č.j. SMOL/261845/2017/OZP/VH/Sko

Předčasné užívání stavby „Vodovod Olomouc, rekonstrukce řadu DN 150 v ulici Slavonínská“ bylo vydáno Magistrátem města Olomouce, odborem ŽP, dne 19.9.2017 pod č.j. SMOL/214241/2017/OŽP/VH/Sko

Stavební povolení na „Vodovod Olomouc, rekonstrukce řadu DN 150 v ulici Slavonínská“ bylo vydáno Magistrátem města Olomouce, odborem ŽP, dne 2.9.2015 pod č.j. SMOL/186924/2015/OŽP/VH/Sko

Celková vstupní cena přejímané stavby:

4.000.000,- Kč (bez DPH)

b) Technický popis stavby:

Rekonstrukce vodovodu

Zahrnuje rekonstrukci stávajícího vodovodního řadu DN 150 mm v ul. Slavonínská na vodovodní řad se zvýšenou dimenzí na DN 300 mm z tvárné litina délky 387 m, DN 250 mm délky 8m a z PE DN 250 mm délky 20m (úsek v chrániče pod komunikací Stř. Novosadská). Napojení je na stávající vodovod LT DN 250 mm v ul. Střední Novosadská ve stávající AŠ 4 (ID dle GIS provozovatele 1780) s propojením se stávajícím vodovodem LT DN 150 mm v ul. Slavonínská. Na trase jsou nově vystrojeny AŠ 3, 4, zrealizována nová vodoměrná šachta VŠ1 s obtokem, osazeny 2 podzemní hydranty a přepojeno 7 ks vodovodních přípojek. Uložení potrubí typové identifikační vodič a výstražná folie jsou umístěny nad potrubím. Stávající vodovodní potrubí bylo odstraněno.

c) Seznam nemovitostí (čísel popisných), které jsou napojeny na vodovod

Bylo přepojeno 7 ks stávajících vodovodních přípojek na ul. Slavonínská.

d) Seznam pozemků nebo staveb, na nichž nebo pod nimiž se vodovod nachází

parc. č.	druh p.	využití	k.ú.	č.LV	vlastník
590/2	Ost.pl.	Ost.kom.	Nové Sady	10001	Statutární město Olomouc, Horní náměstí 583, Olomouc, 771 27
601/1	Ost.pl.	Ost.kom.	Nové Sady	4222	OK, Správa silnic Olomouckého kraje, příspěvková organizace
590/1	Ost.pl.	Ost.kom.	Nové Sady	10001	Statutární město Olomouc, Horní náměstí 583, Olomouc, 771 27
619/2	Ost.pl.	zeleň	Nové Sady	60000	ČR, Úřad pro zastupování státu ve věcech majetkových
663/2	Ost.pl.	zeleň	Nové Sady	10001	Statutární město Olomouc, Horní náměstí 583, Olomouc, 771 27
737	Ost.pl.	silnice	Nové Sady	10001	Statutární město Olomouc, Horní náměstí 583, Olomouc, 771 27
495/6	Ost.pl.	Ost.kom.	Povel	10001	Statutární město Olomouc, Horní náměstí 583, Olomouc, 771 27

e) Soupis zjištěných vad a nedodělků

Bez vad a nedodělků.

f) Délka záruční lhůty a odstraňování záručních vad

Záruční lhůta v trvání 36 měsíců, tj. 3 roky končí 30.6.2020. Pokud během záruční doby vzniknou vady, na které se záruka vztahuje, zajistí jejich odstranění investor za předpokladu, že provozovatel tuto skutečnost neprodleně po zjištění investorovi písemně oznámí.

g) Předání dokumentace

Budoucí provozovatel převzal následující technicko provozní dokumentaci:

1. PD vodovodu dle skutečného provedení
2. Zaměření skutečného stavu vodovodu odpovědným geodetem v systému S-JTSK

3. Zápis o odevzdání a převzetí díla mezi zhotovitelem a objednatelem
4. protokol o tlakové zkoušce vodovodu
5. povolení k trvalému užívání stavby vodovodu– kolaudační souhlas
6. rozhodnutí o povolení předčasného užívání vodovodu
7. Zpráva o kontrole (revize) podzemního hydrantu
8. zpráva o funkčnosti identifikačního vodiče vodovodu
9. protokol o proplachu a desinfekci vodovodního potrubí
10. Rozbory odebraného vzorku vody
11. Údaje o pořizovací ceně vodovodu
12. Certifikáty, prohlášení o shodě na použité materiály

h) Prohlášení budoucího provozovatele o převzetí dokončené stavby

Pověřený zástupce MOVO, a.s. prohlašuje, že tato společnost převezme výše uvedenou dokončenou stavbu „Vodovod Olomouc, rekonstrukce řadu DN 150 v ulici Slavonínská“ do nájmu provozování a údržby uzavřením dodatku ke smlouvě o nájmu, provozování a údržbě veřejného vodovodu ze dne 29.3.2000 v platném znění.

Tento zápis bude přílohou k dodatku ke smlouvě.

Zástupce investora

David Vinitzky

..... 

Dalit Lomianski

..... 

Za budoucího vlastníka



..... 

Za budoucího provozovatele





..... 

Příloha: situace předávaného vodovodu
Kolaudační souhlas

Rozdělovník: statutární město Olomouc
MOVO, a.s.
investor



- 1 x
- 1 x
- 1 x



ŘADU DN150 - 415 m
5 m
6,5 m
C SDR11 - 20 m

170/26

Šle

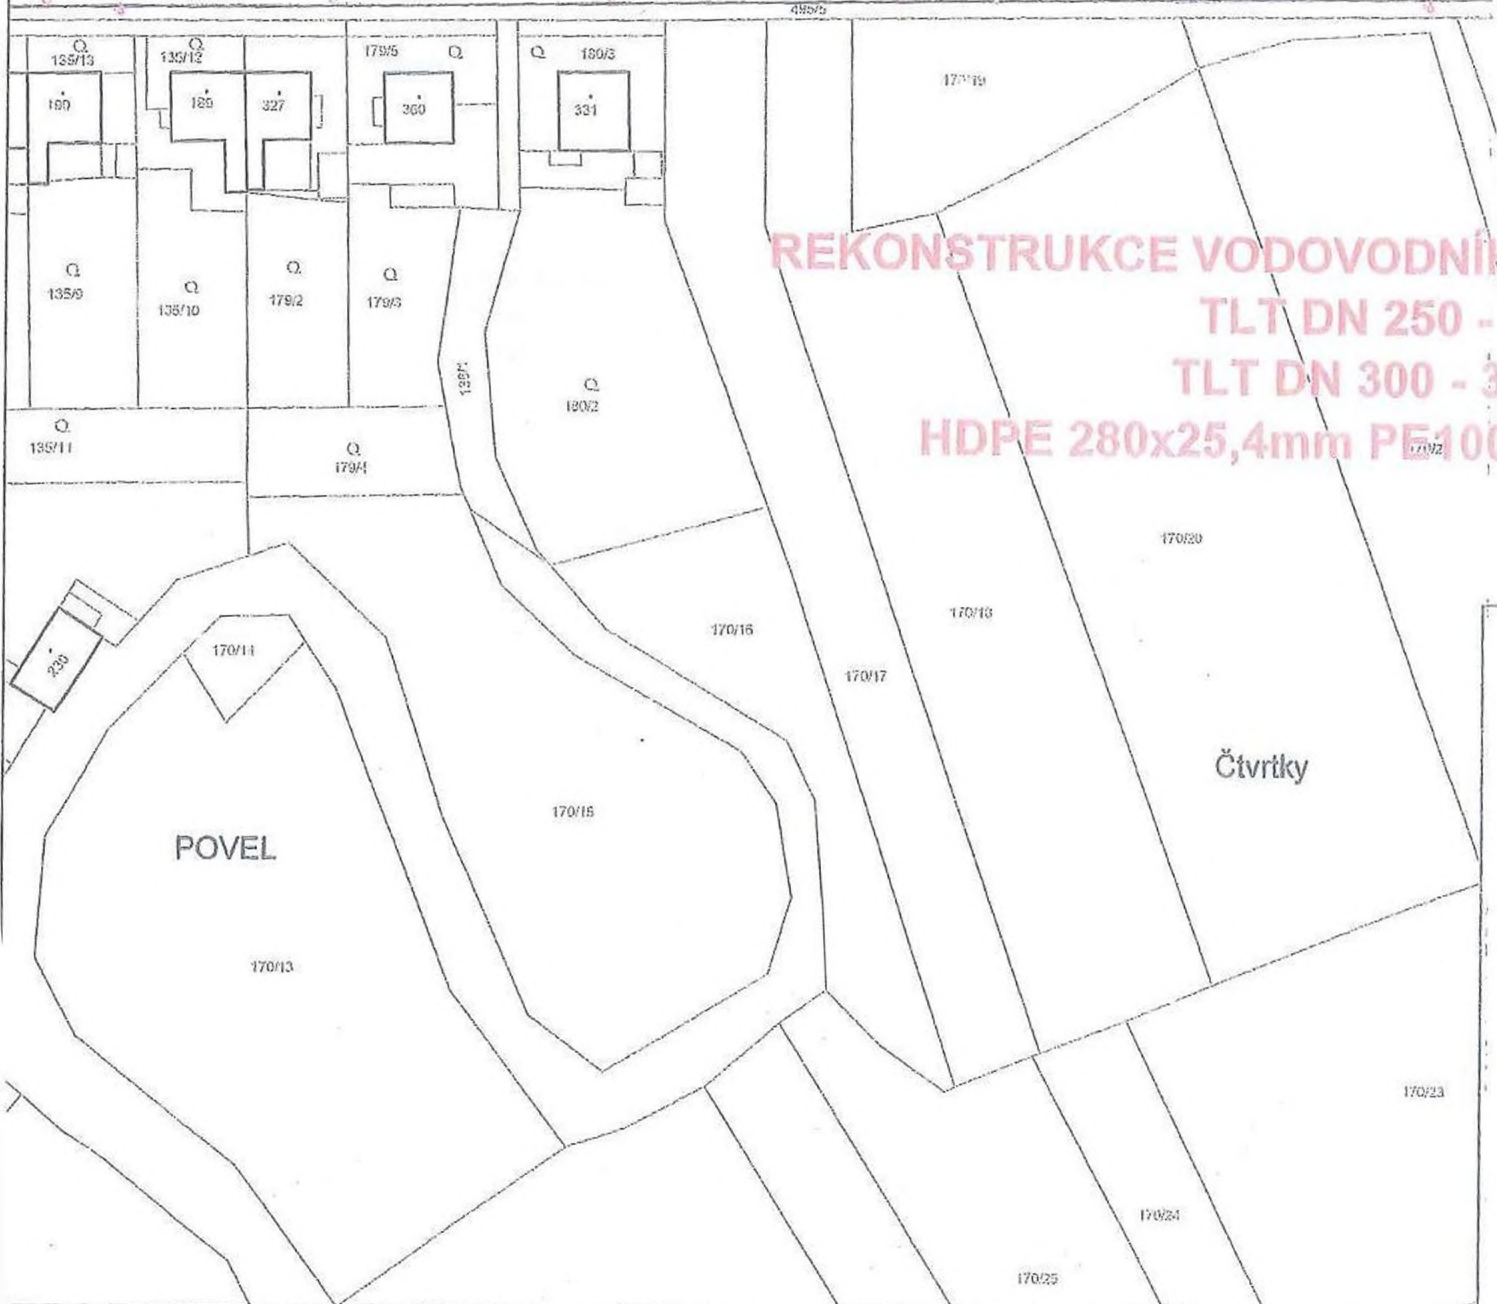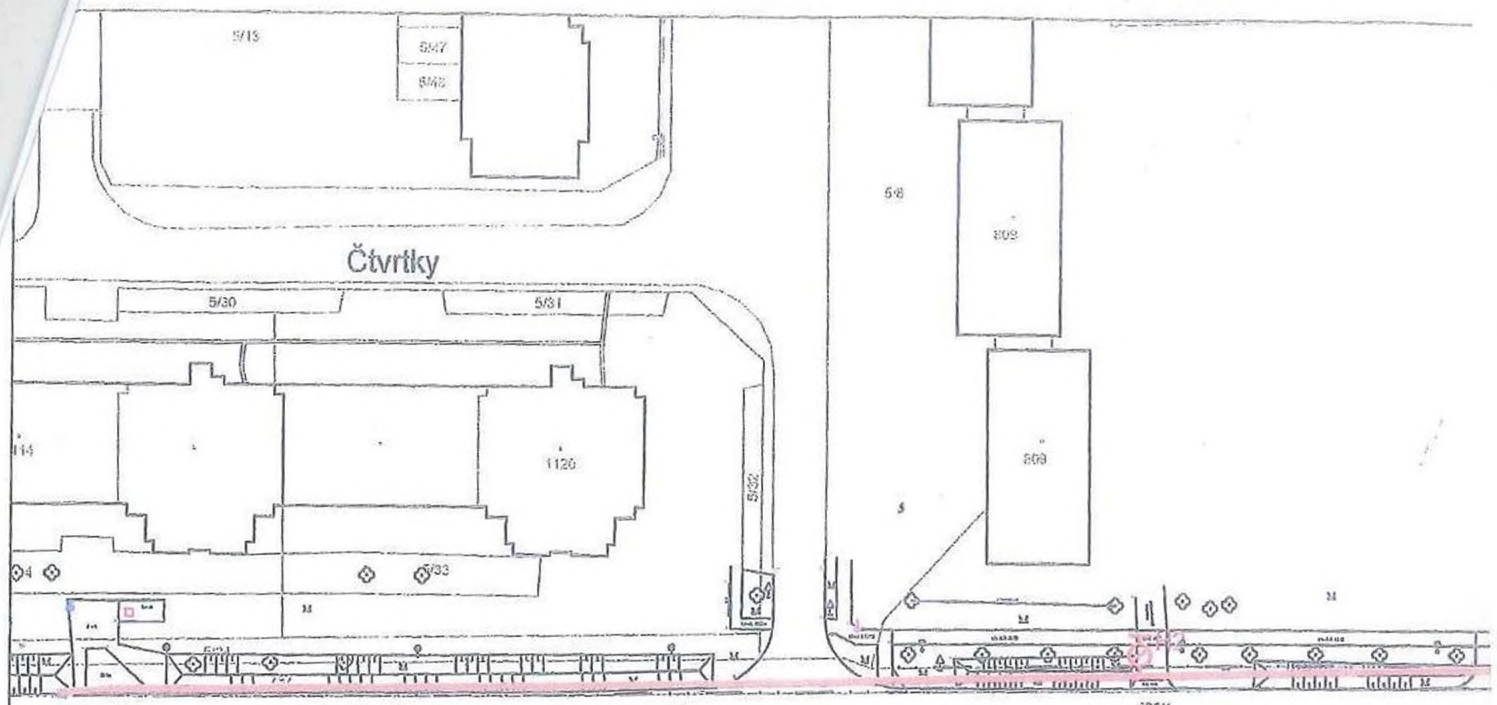

**REKONSTRUKCE VODOVODNÍKŮ
 TLT DN 250 -
 TLT DN 300 - 3
 HDPE 280x25,4mm PE100**