


# PŘÍČNÝ ŘEZ KONSTRUKCÍ 1:15

## A-A' - NAD PODPOROU HLAVNÍHO NOSNÍKU

## B-B' - UPROSTŘED MOSTU

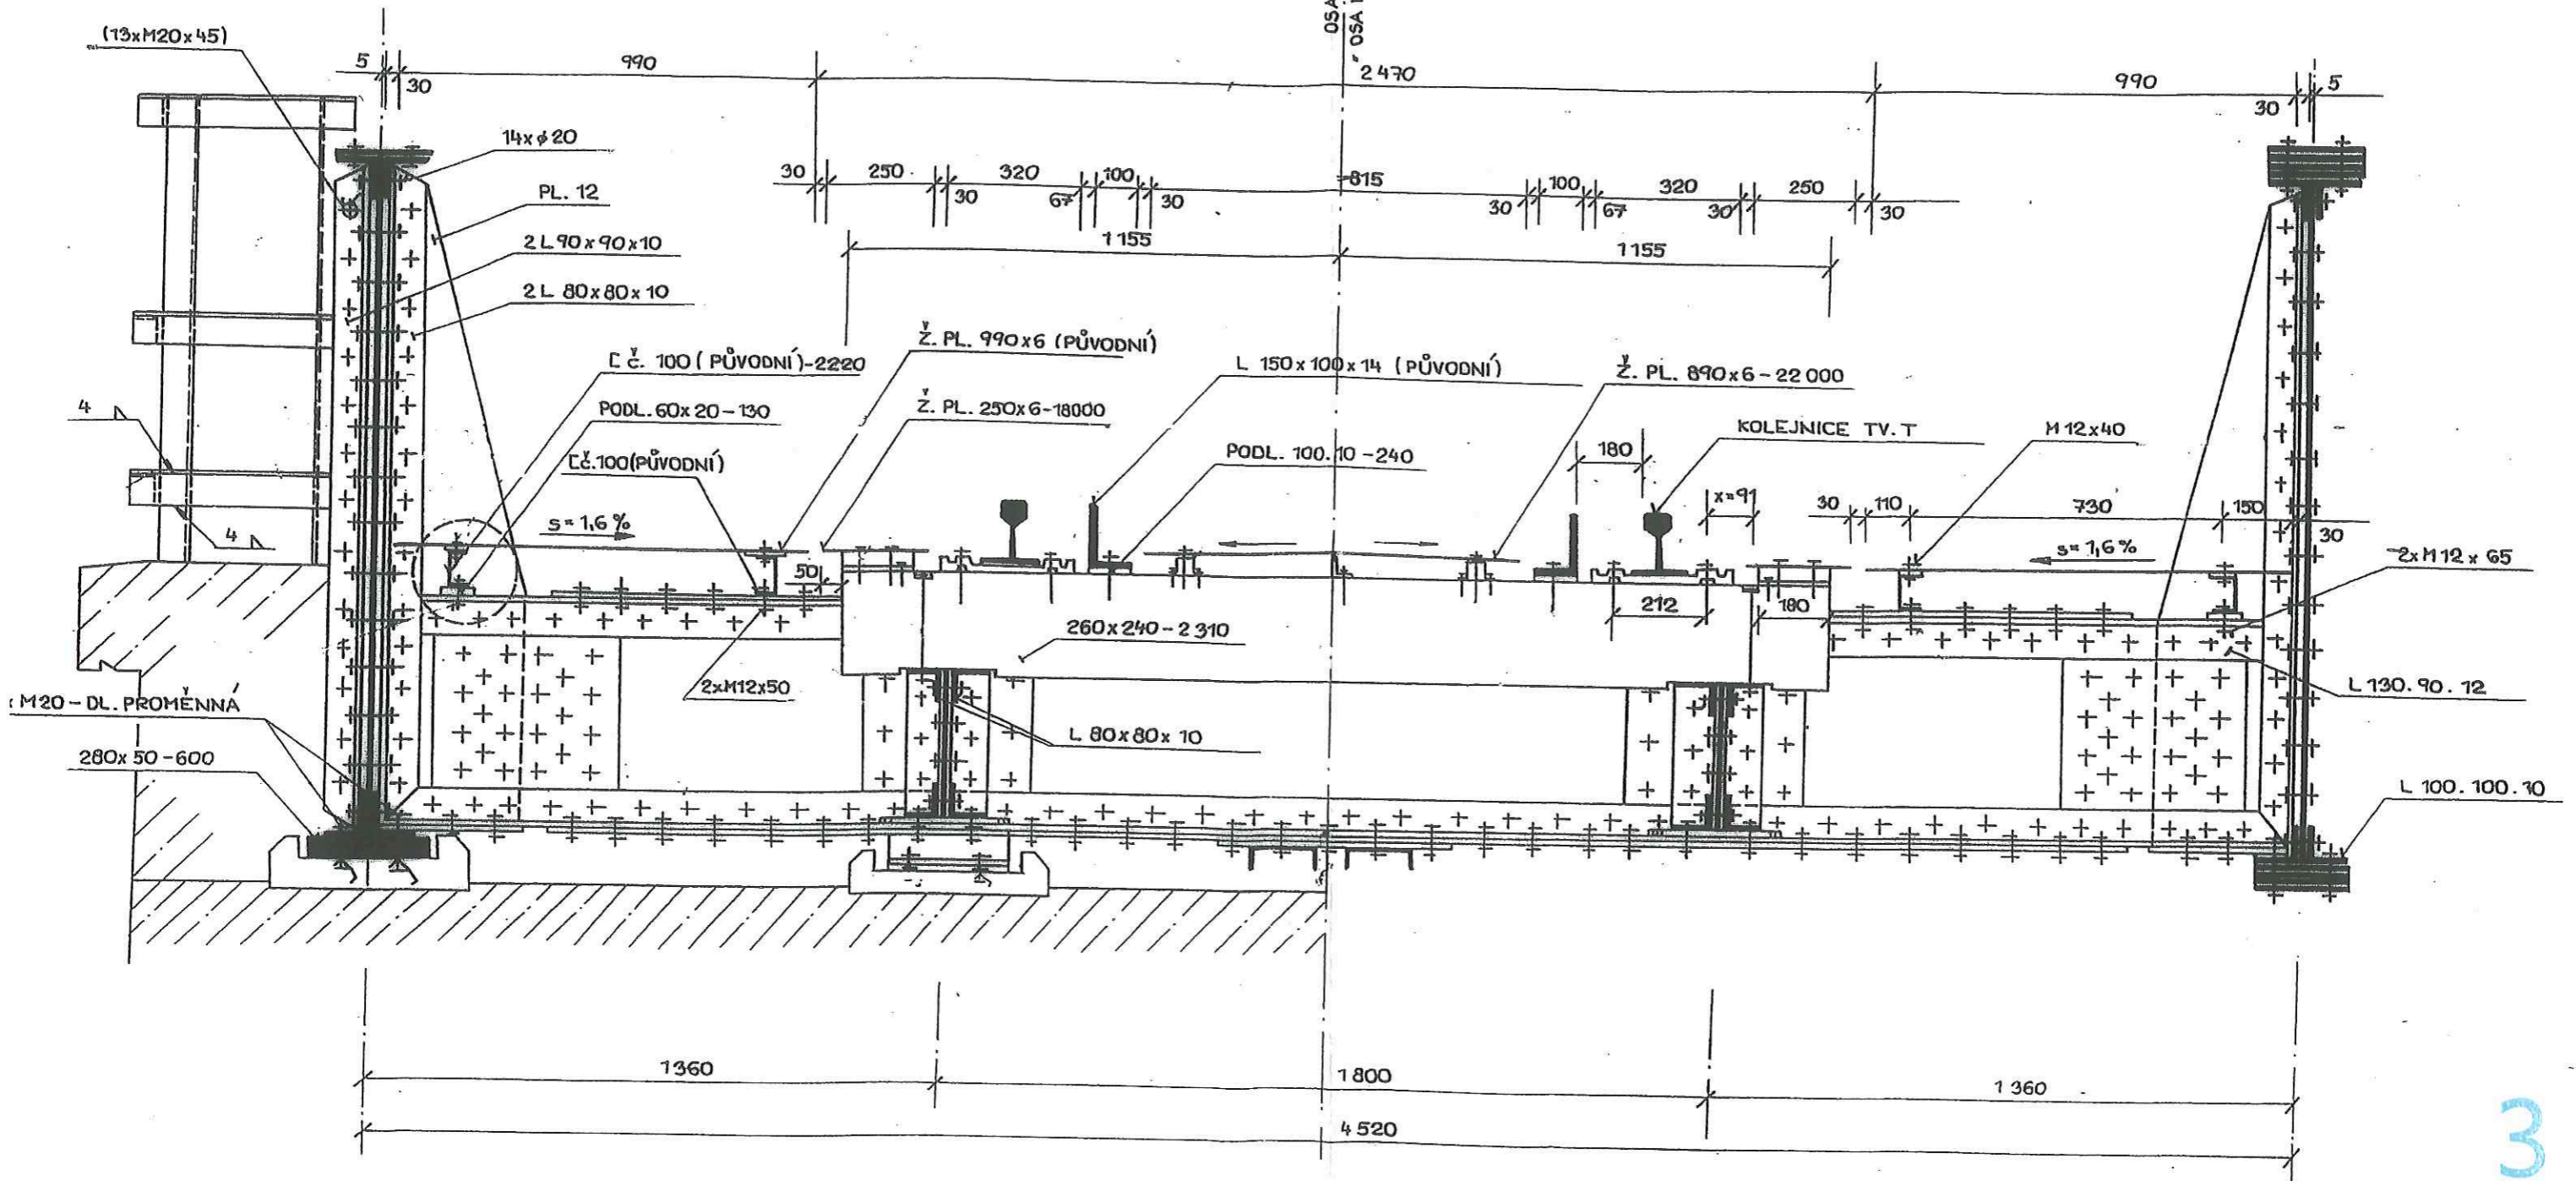

**Dokumentace skutečného provedení stavby**

<b>DODAVATEL</b>	<b>STAVBAŘ</b>
Jméno, podpis, razítko, datum:	Jméno, podpis, razítko, datum:
 <b>CZERNÝ Vladimír</b> 31.10.2004  SPRÁVA DOPRAVNÍ CESTY OSTRAVA Muglinovská 1038 702 00 Ostrava České dráhy, a.s. IČ: 70994226	

Vedoucí projektant - HIP	ING. VLADIMÍR VAŠIČEK	Stavební a statická kancelář Ing. Vladimír Vašíček Havlíčkova nábřeží 38 702 00 Ostrava 1 Tel.: 597464 206 Fax: 597464 208 e-mail: vov@orsystem.cz
Zodpovědný projektant	ING. VLADIMÍR VAŠIČEK	
Vypracoval	ING. JANINA WILKONSKÁ	
Objednatel	SŽDC s.o. Praha 8-Karlín, Prvního pluku 367/5 zast.firmou: ČD, a.s., se sídlem Praha 1, nábř.L.Svobody 1222	
Název stavby	Most v km 1,123 trati Frýdlant n/Ostravicí - Ostravice	
Název objektu		
Název výkresu	Příčný řez konstrukci nad podporou hl.nosníku	
	Profese	STAVEBNÍ ČÁST
	Č. zak.	CD-5604
	Stupeň	DSP+DZS
	Datum	12/2004
	Formát	2xA4
	Měřítko	1:15
	Číslo výkresu	CD-5604-12/5

**Ověřovací doložka změny datového formátu dokumentu podle § 69a zákona č. 499/2004 Sb.**

**Doložka číslo:** 731359

**Původní datový formát:** application/pdf

**UUID původní komponenty:** 5452ac01-dfa4-4fd4-9f48-9bb1ae59a015

**Jméno a příjmení osoby, která změnu formátu dokumentu provedla:**

System ERMS (zpracovatel dokumentu Antonín VÍTEK)

**Subjekt, který změnu formátu provedl:** Správa železnic, státní organizace

**Datum vyhotovení ověřovací doložky:** 04.05.2020 13:10:00



04727bc6-17d9-4923-a243-5af75002d78b