


PŘÍČNÝ ŘEZ NAD PODPOROU NA KONCI MOSTU 1:15

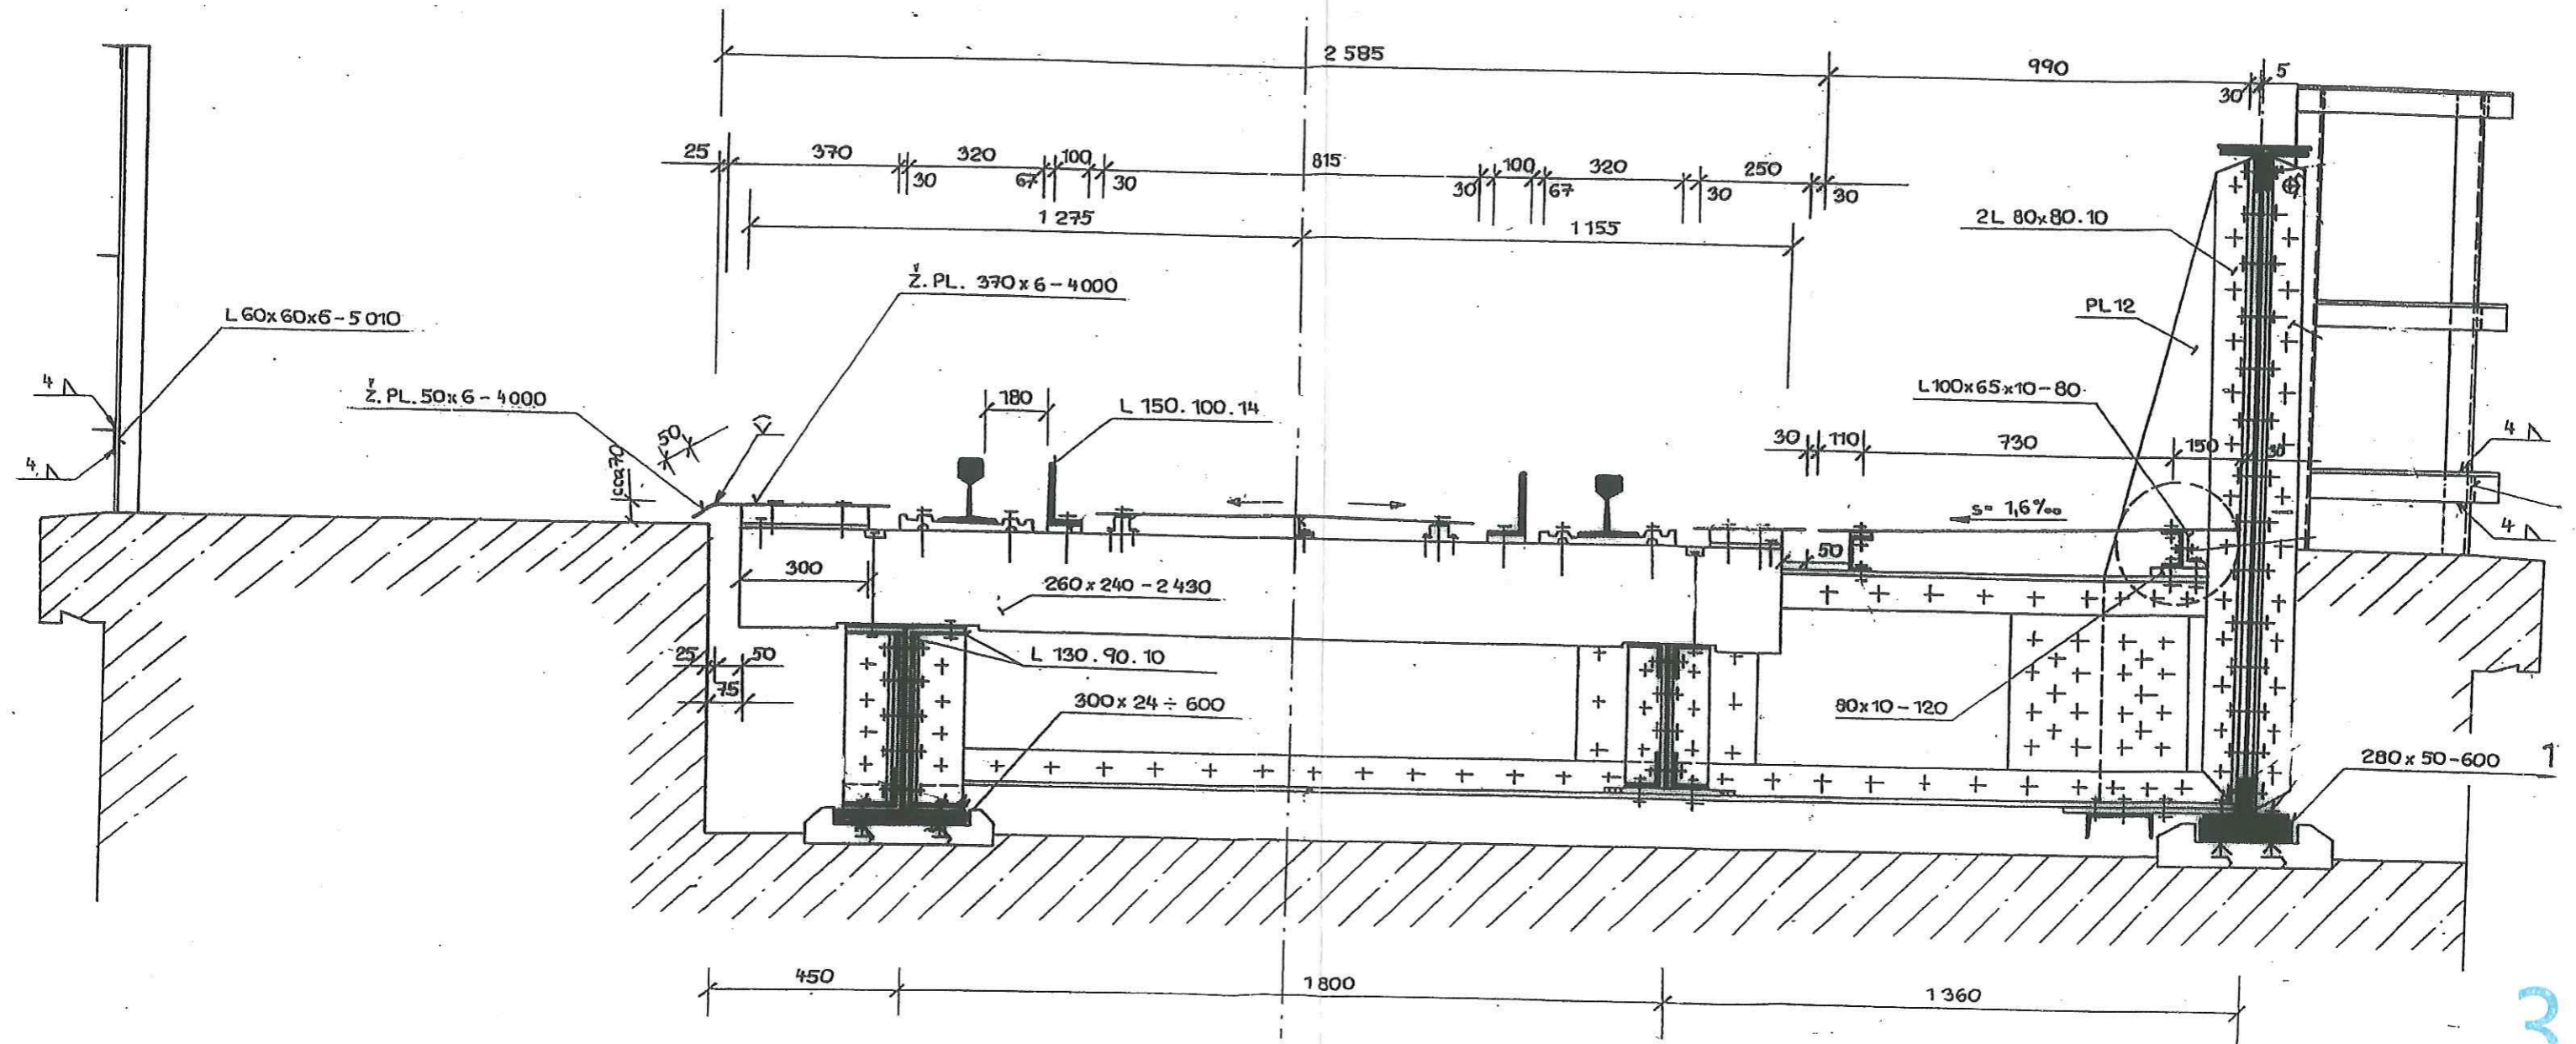

Dokumentace skutečného provedení stavby	
DODAVATEL	STAVBY
Jméno, podpis, razítko, datum:	Jméno, podpis, razítko, datum:
CZERNÝ Vladimír	
SPRAVA DOPRAVNÍ CESTY OSTRAVA	
Muglinovská 1038 702 00 Ostrava IČ: 70994226	

Vedoucí projektant – HIP	ING. VLADIMÍR VAŠIČEK		Stavební a statická kancelář
Zodpovědný projektant	ING. VLADIMÍR VAŠIČEK		
Vypracoval	ING. JANINA WILKONSKÁ		
Objednatel	SŽDC s.o. Praha 8-Karlín, Prvního pluku 367/5 zast.firmou: ČD, a.s., se sídlem Praha 1, nábř.L.Svobody 1222	Ing. Vladimír Vašíček Havlíčková nábřeží 38 702 00 Ostrava 1 Tel: 597464 206 Fax: 597464 208 e-mail: vov@arsystem.cz	
Název stavby	Most v km 1,123 trati Frýdlant n/Ostravicí – Ostravice	Profese	STAVEBNÍ ČÁST
Název objektu		Č. zak.	CD-5604
Název výkresu	Příčný řez konstrukci na konci mostu	Stupeň	DSP+DZS
		Datum	12/2004
		Formát	2xA4
		Měřítko	1:15
		Číslo výkresu	CD-5604-12/6

Ověřovací doložka změny datového formátu dokumentu podle § 69a zákona č. 499/2004 Sb.

Doložka číslo: 731360

Původní datový formát: application/pdf

UUID původní komponenty: 62e5dcce-e98a-47fb-b335-a658ead40458

Jméno a příjmení osoby, která změnu formátu dokumentu provedla:

System ERMS (zpracovatel dokumentu Antonín VÍTEK)

Subjekt, který změnu formátu provedl: Správa železnic, státní organizace

Datum vyhotovení ověřovací doložky: 04.05.2020 13:10:00



45406b01-e4ad-420d-8bd2-2606c767a7b7