


ROZDĚLENÍ MOSTNÍC – MOST V KM 2,573 1:50

směr FRÝDLANT NAD OSTRAVICÍ

směr OSTRAVICE

KP=ZO

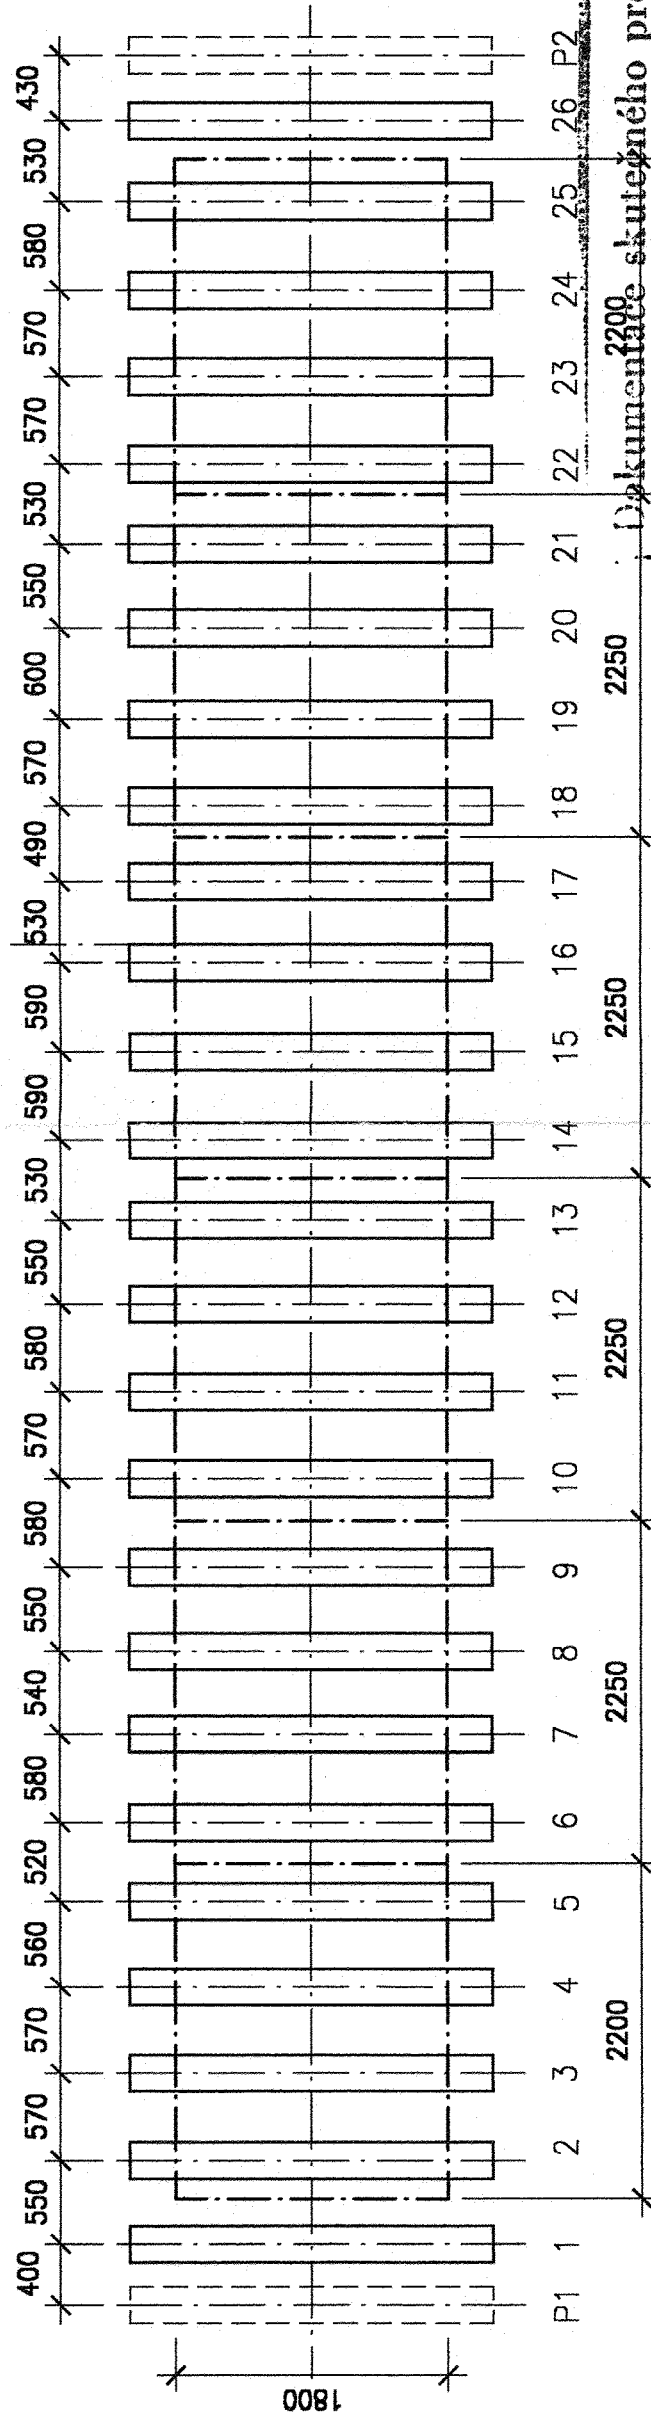

Dokumentace skutečného provedení stavby: 7

ODDAVATEL
STAVEBNÍ DOZOR
 Jméno, podpis, razítko, datum:
CZERNÝ Vladimír
 14.4.2006

 SPRÁVA DOPRAVNÍ CESTY
 OSTRAVA
 Mugimovská 1038
 702 00 Ostrava
 Čestné dráhy, a.s. IČ: 70994226

Vedoucí projektant – HIP	ING. VLADIMÍR VAŠIČEK	 Stavební a statická kancelář Ing. Vladimír Vašíček Hrdličkova nábřeží 36 702 00 Ostrava 1 Tel.: 597464 208 Fax: 597464 208 e-mail: vov@vovstav.cz	
Zodpovědný projektant	ING. VLADIMÍR VAŠIČEK		
Vypracoval	ING. JANA WILKONSKÁ		
Objednatel	SŽDC s.o. Praha 8–Karlín, Prvního pluku 367/5 zast.firmou: ČD, a.s., se sídlem Praha 1, nábř.L.Svobody 1222	Profese	STAVEBNÍ ČÁST
Název stavby	Most v km 2,573 trati Frýdlant n/Ostravicí – Ostravice	Č. zak.	CD-5604
Název objektu		Stupeň	DSP+DZS
Název výkresu	Rozdělení mostnic	Datum	12/2004
		Formát	2x44
		Měřítko	1:50
		Číslo výkresu	CD-5604-13/9

PRŮŘEZY JEDNOTLIVÝCH MOSTNIC-VIZ VÝPOČET OPRACOVÁNÍ MOSTNÍC
 v.č. CD-5604-13/7

Ověřovací doložka změny datového formátu dokumentu podle § 69a zákona č. 499/2004 Sb.

Doložka číslo: 732011

Původní datový formát: application/pdf

UUID původní komponenty: 8c0e58cf-229f-4952-903d-d44523abc6dc

Jméno a příjmení osoby, která změnu formátu dokumentu provedla:

System ERMS (zpracovatel dokumentu Antonín VÍTEK)

Subjekt, který změnu formátu provedl: Správa železnic, státní organizace

Datum vyhotovení ověřovací doložky: 05.05.2020 07:24:07



49db2bfa-847d-42e3-ab62-856843183590