



PŮDORYS 2.NP - NOVÝ STAV

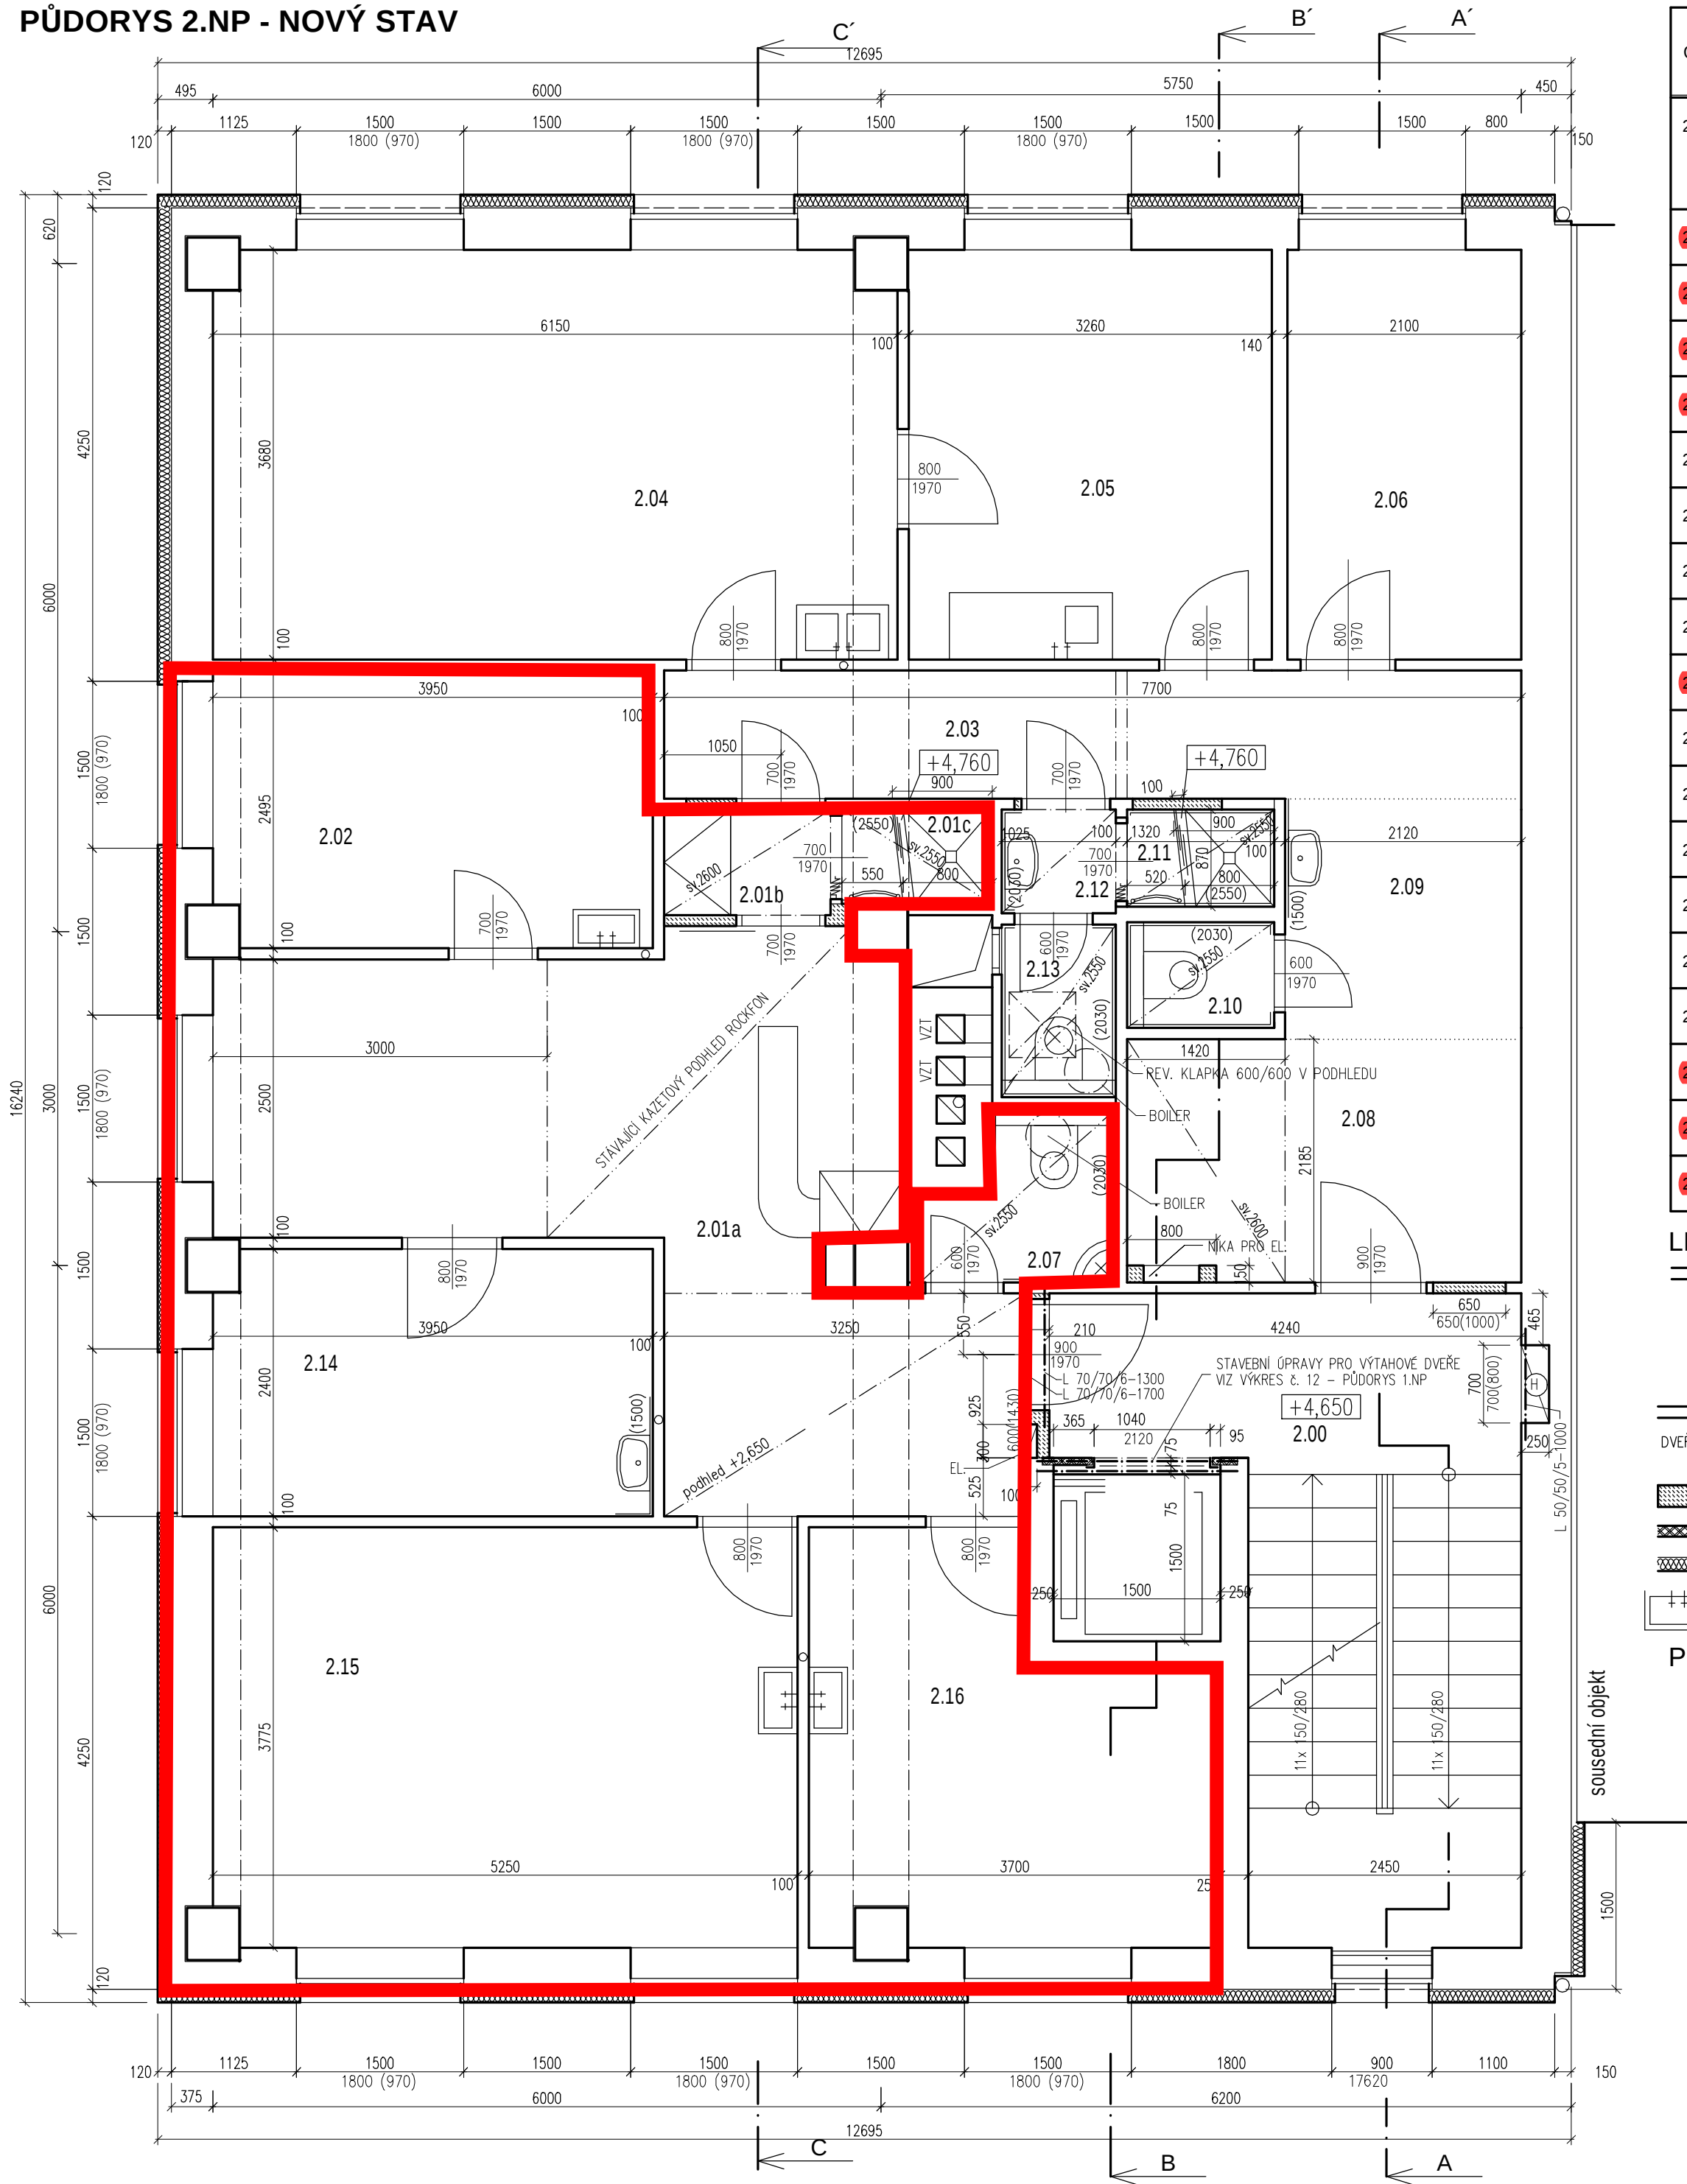

LEGENDA MÍSTNOSTÍ

Č.M.	NÁZEV MÍSTNOSTI	PLOCHA m²	PODLAHA	OZN.	POVRCH STĚN A STOPŮ
			ZVL. ÚPRAVA		ZVL. ÚPRAVA
2.00	SCHODIŠTĚ - PODESTY	9,69	KER. DLAŽBA 300x300	K 2	DOZDÍVKY - VÁP. OM. ŠTUK., RESP. TENKOVSTVÁ OM. YTONG
	SCHODIŠTĚ - RAMENA	7,35	KER. SOKL V=150 MM	T 1	ZAPRAVENÍ STÁVAJÍCÍ VÁP. OMÍTKY ŠTUKOVÉ PO INSTALACÍCH A ÚPRAVÁCH, MALBA
2.01a	ČEKÁRNA	23,03	STÁVAJÍCÍ - PVC		STUPNĚ - OPRAVA, PŘEBROUŠENÍ A PŘELEŠTĚNÍ DEFEKTNÍCH MÍST
2.01b	PŘEDSÍŇ	1,60	OBNOVA POVRCHU		STÁVAJÍCÍ VÁP. OMÍTKA ŠTUKOVÁ, NOVÝ KAZETOVÝ PODHLED-P3
2.01c	SPRCHA	0,97	PVC S PVC SOKLEM	K 3	ZAPRAVENÍ PO INSTALACÍCH, MALBA
2.02	ORDINACE	9,75	KER. DLAŽBA 300x300	K 2	STÁVAJÍCÍ - VÁP. OMÍTKA ŠTUKOVÁ, NOVÝ SDK PODHLED - P6
			PODKLAD HYDROIZOLAČNÍ STĚRKA		ZAPRAVENÍ PO INSTALACÍCH, MALBA
2.03	CHODBA	8,85	STÁVAJÍCÍ - PVC		ZAPRAVENÍ PO INSTALACÍCH, MALBA
2.04	ORDINACE	22,38	OBNOVA POVRCHU		STÁVAJÍCÍ - VÁP. OMÍTKA ŠTUKOVÁ
2.05	MÍSTNOST PRO LÉKAŘE	12,00	STÁVAJÍCÍ - PVC		ZAPRAVENÍ PO INSTALACÍCH, MALBA
2.06	SKLAD	7,72	OBNOVA POVRCHU		STÁVAJÍCÍ - VÁP. OMÍTKA ŠTUKOVÁ
			STÁVAJÍCÍ KER. DLAŽBA		ZAPRAVENÍ PO INSTALACÍCH, MALBA
2.07	WC	2,25	KER. DLAŽBA 300x300	K 2	KER. OBKLAD V=2030 + ŠTUK. OM., SDK PODHLED - P2
2.08	ČEKÁRNA	7,61	NEOBLOŽENÉ STĚNY KER. SOKL V=80		ZAPRAVENÍ PO INSTALACÍCH, MALBA
2.09	ČEKÁRNA	4,58	PVC S PVC SOKLEM	K 3	STÁVAJÍCÍ - VÁP. OMÍTKA ŠTUKOVÁ, ČÁSTEČNÝ KER. OBKL.
2.10	WC	1,25			ZAPRAVENÍ PO INSTALACÍCH, MALBA
2.11	SPRCHA	1,15	KER. DLAŽBA 300x300	K 2	KER. OBKLAD V=2550, SDK PODHLED - P6
2.12	PŘEDSÍŇ	0,96	PODKLAD HYDROIZOLAČNÍ STĚRKA		ZAPRAVENÍ PO INSTALACÍCH, MALBA
2.13	WC	1,60	KER. DLAŽBA 300x300	K 2	KER. OBKLAD V=2030 + ŠTUK. OM., SDK PODHLED - P6
			NEOBLOŽENÉ STĚNY KER. SOKL V=80		ZAPRAVENÍ PO INSTALACÍCH, SDK PODHLED, MALBA
2.14	ORDINACE	9,35	KER. DLAŽBA 300x300	K 2	KER. OBKLAD V=2030 + ŠTUK. OM., SDK PODHLED - P2
2.15	KANCELÁŘ	19,72	STÁVAJÍCÍ - PVC		STÁVAJÍCÍ - VÁP. OMÍTKA ŠTUKOVÁ, NOVÝ OBKL. U UMYVADLA
2.16	ORDINACE	11,52	OBNOVA POVRCHU		ZAPRAVENÍ PO INSTALACÍCH, MALBA
			STÁVAJÍCÍ - PVC		STÁVAJÍCÍ - VÁP. OMÍTKA ŠTUKOVÁ
			OBNOVA POVRCHU		ZAPRAVENÍ PO INSTALACÍCH, MALBA

LEGENDA ZNAČENÍ

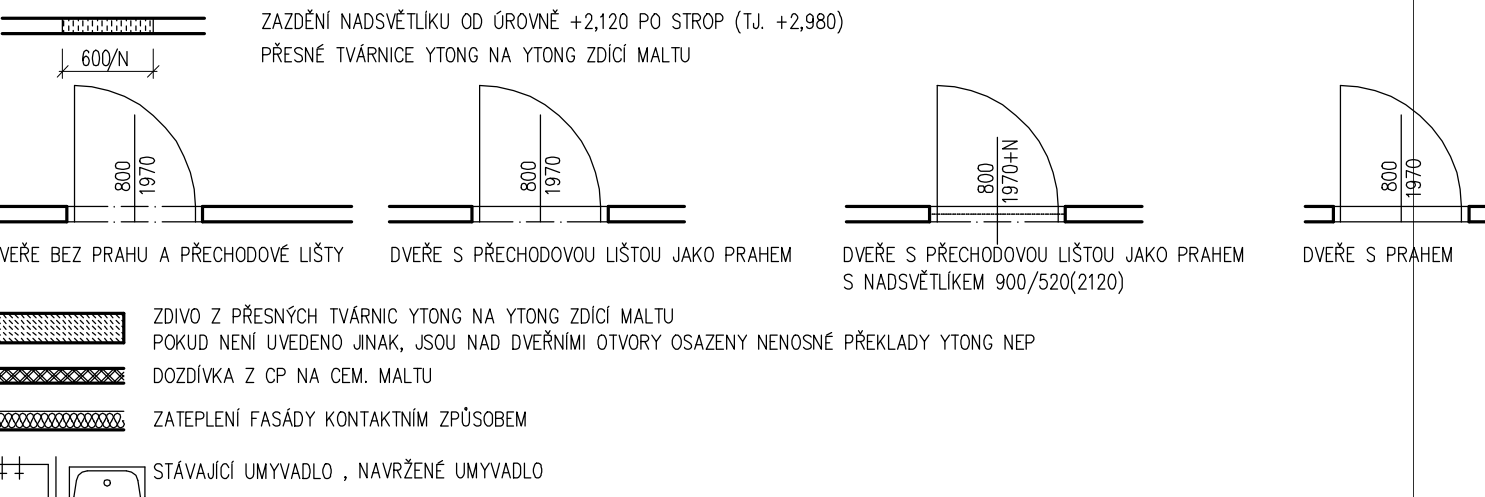

POZNÁMKA: VYBAVENÍ HYG. ZÁZEMÍ BUDE V REŽII NÁJEMCE. NENÍ DODÁVKOU TĚTO PD

2.P = +4,650

HLAVNÍ INŽENÝR PROJEKTU ING. ARCH. JOSEF JAVŮREK	ZODPOVĚDNÝ PROJEKTANT ING. ARCH. B. HETMER	PD SKP KRESLIL ZDENĚK KUBIŠ	PARÉ: MORAVING s.r.o. NERUDOVA 12, 602 00 BRNO TEL.: 549 131 061(62) EMAIL: info@moraving.cz
NÁZEV STAVBY: AB KOTLÁŘSKÁ 51, BRNO - REKONSTRUKCE - dokumentace skutečného provedení stavby	MĚŘÍTKO 1:50	POČET F 6	STUPEŇ SKP
PROFESE: ARCHITEKTONICKÉ A STAVEBNĚ TECHNICKÉ ŘEŠENÍ	IDENTIFIKAČNÍ ČÍSLO: 22/2007-81/00-00-03	Č. PROJEKTU: 22/2007-81	OZN.: 03
NÁZEV VÝKRESU: PŮDORYS 2.NP	OBJEDNATEL: AOPK ČR, NUSELSKÁ 39, PRAHA 4, 140 00	DATUM: ČERVENEC 2011	