


SITUACE M 1:500



PLOCHY PŘEDČASNÉHO UŽÍVÁNÍ

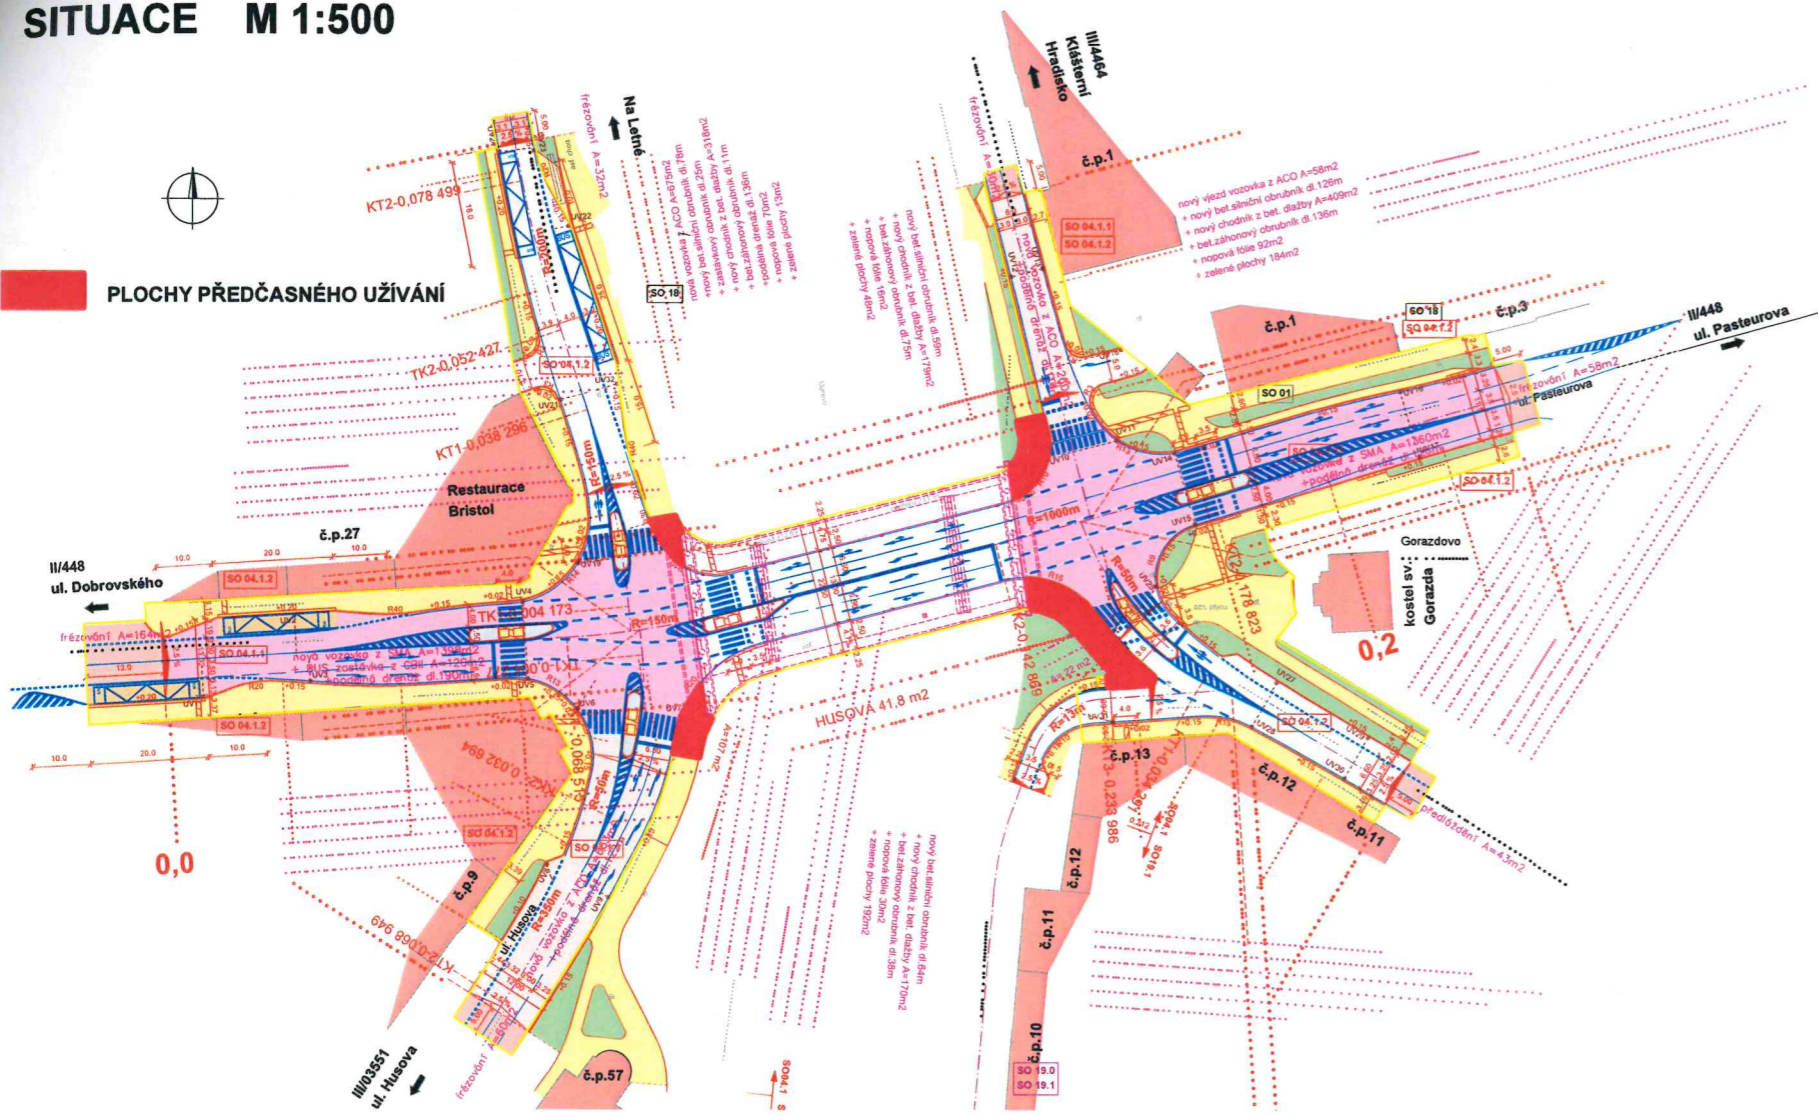

