


SITUACE
M 1:250

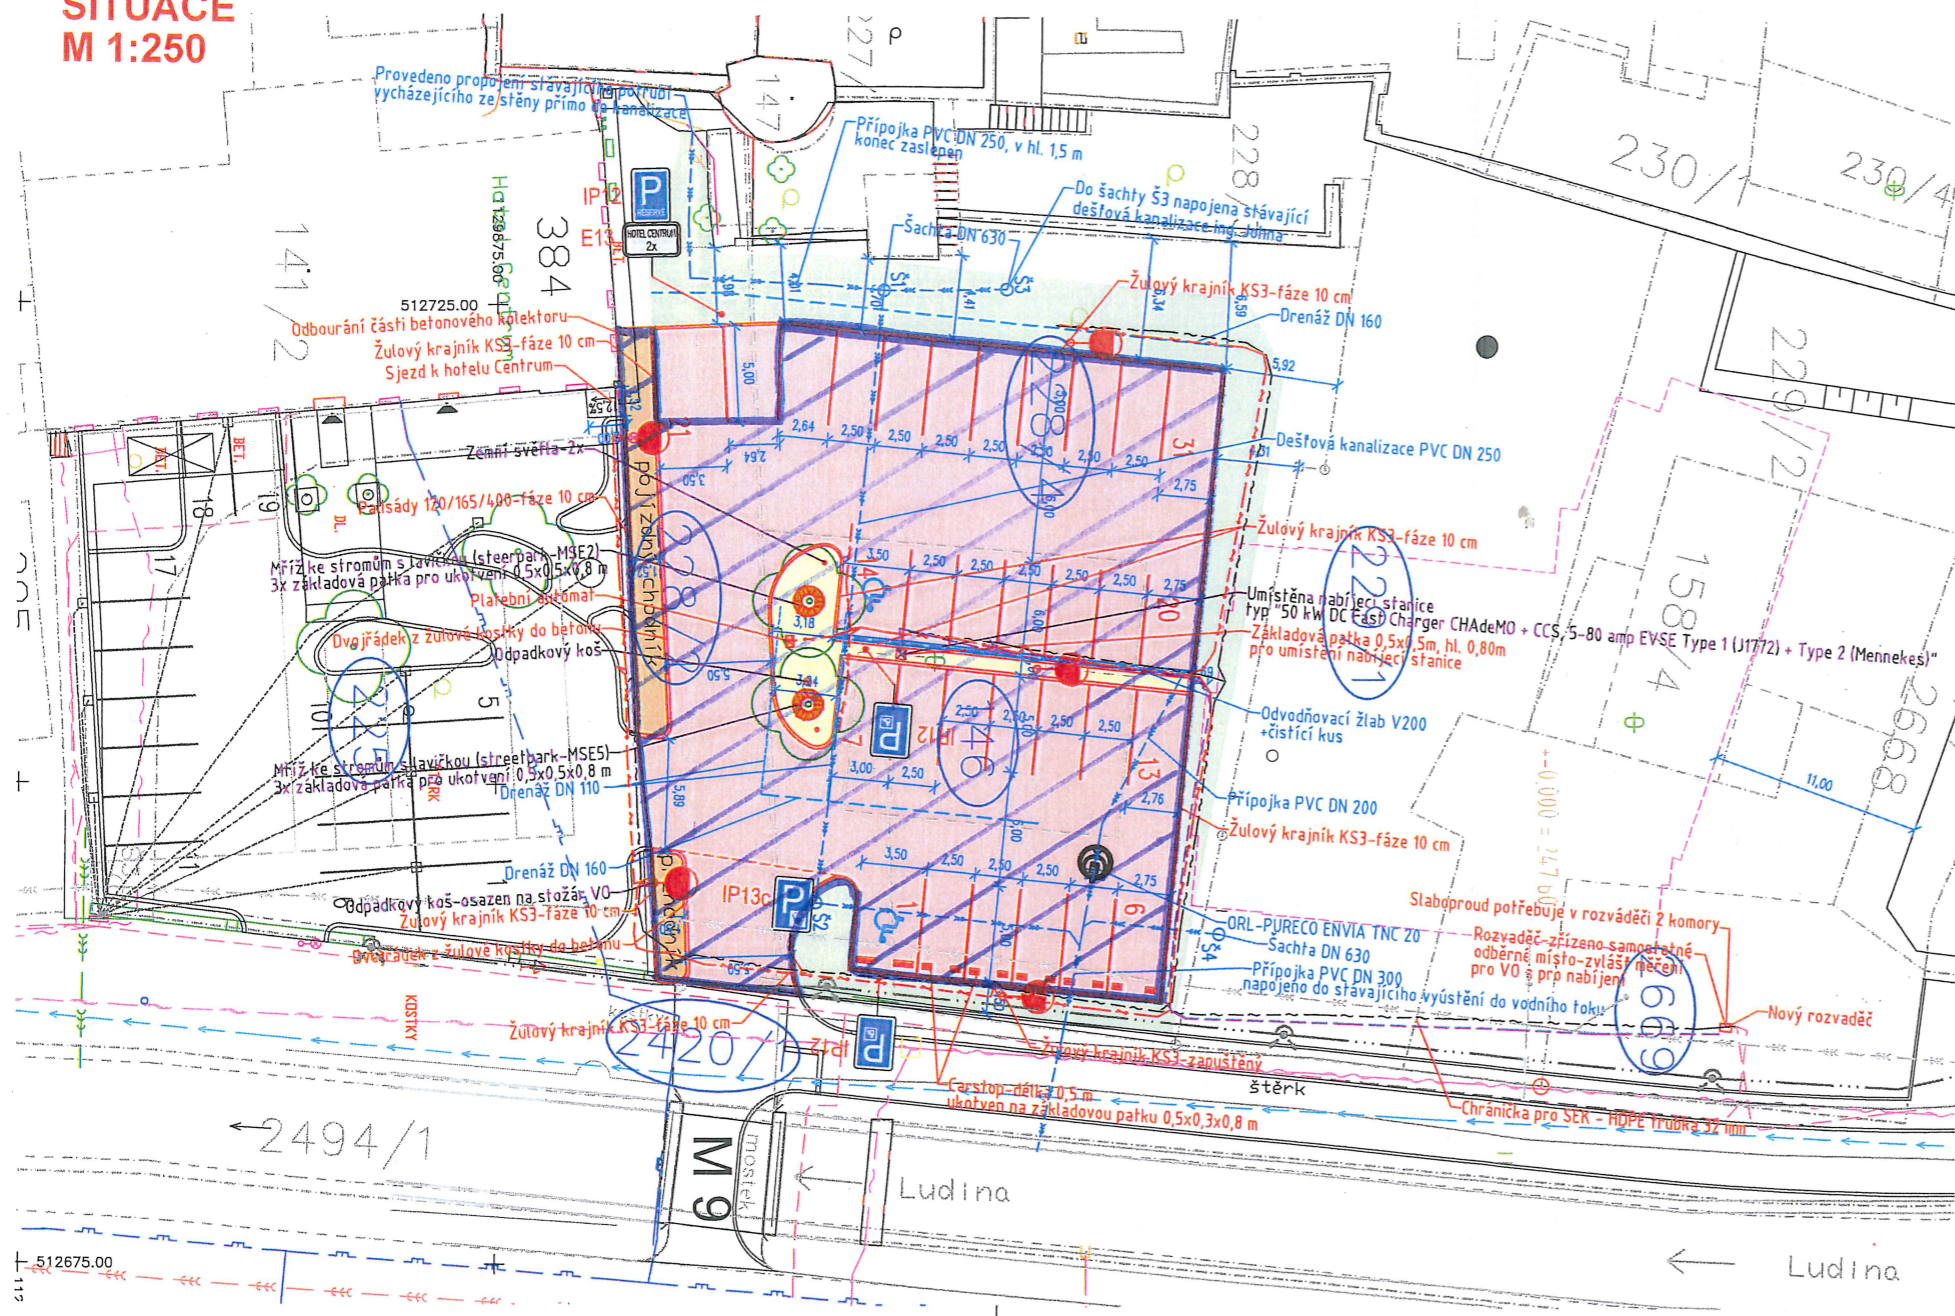

LEGENDA INŽENÝRSKÝCH SÍTÍ:

- | stav | návrh | LEGENDA INŽENÝRSKÝCH SÍTÍ: |
|------|-------|---|
| --- | --- | KANALIZACE |
| --- | --- | KANALIZACE - DEŠTOVÁ |
| --- | --- | VODOVOD |
| --- | --- | PLYNOVOD |
| --- | --- | DISTRIB. ROZVOD VN-VZDUŠNÝ |
| --- | --- | DISTRIB. ROZVOD VN-ZEMNÍ |
| --- | --- | DISTRIB. ROZVOD NN-VZDUŠNÝ |
| --- | --- | DISTRIB. ROZVOD NN-ZEMNÍ |
| --- | --- | ROZVOD VO |
| --- | --- | SĎELOVACÍ KABELY |
| --- | --- | HRANICE PARCEL-DLE KN |
| --- | --- | DRENÁŽ DN 110, DN 160 |
| --- | --- | CHRÁNIČKA PRO SEK-HDPE TRUBKA 32 mm |
| --- | --- | ROZVOD NN-NAPOJENÍ PLETBĚNÍHO AUTOMATU-CYKY-J 3x2,5 V CHRÁNIČCE |
| --- | --- | -NAPOJENÍ VO-CYKY-J 5x2,5 V CHRÁNIČCE |
| --- | --- | ROZVOD NN-NAPOJENÍ NABÍJEČI STANICE - 1-CYKY 5x35 V CHRÁNIČCE |

LEGENDA OBJEKTŮ:

- | stav | návrh | LEGENDA OBJEKTŮ: |
|------|-------|------------------------------------|
| 1 | 1 | RODINNÉ DOMY |
| | | OZNAČENÍ DOTČENÝCH POZEMKŮ STAVBOU |
| | | STROMY-VÝSADBA-PLATANY |
| | | PLETBNÍ AUTOMAT |
| | | STOŽÁR VO |

LEGENDA PLOCH:

- | stav | návrh | LEGENDA PLOCH: |
|------|-------|---|
| | | KOMUNIKACE - ŽULOVÁ KOSTKA 10/10 - SVĚTLÉ ŠEDÁ |
| | | CHODNÍK POJÍŽDĚNÝ - ŽULOVÁ KOSTKA 4/4 - SVĚTLÉ ŠEDÁ |
| | | CHODNÍK POCHOZÍ - ŽULOVÁ KOSTKA 4/4 - SVĚTLÉ ŠEDÁ |
| | | ZATRAVNĚNÁ PLOCHA (ornice do hl. 0,5 m, v místě platanů-ornice do hl. 1,50 m) |
| | | DVOJŘÁDEK Z ŽULOVÝCH KOSTEK (uložen do lože z betonu C20/25) |
| | | ŽULOVÝ KRAJNÍK KS3 |
| | | ODDĚLENÍ PARKOVAČÍCH STÁNÍ - ŽULOVÁ KOSTKA 10/10 - TMAVĚ ŠEDÁ |
| | | PALISÁDY 120/165/400 |
| | | SOUŘADNICOVÝ SYSTÉM: JTSK |
| | | VÝŠKOVÝ SYSTÉM: Bdti 0,1 |
| | | POLOHA STAVAJÍCÍCH INŽENÝRSKÝCH SÍTÍ JE INFORMATIVNÍ |

VYPRACOVAL:	ZODP.PROJEKT:	KRESLIL:	VED.PROJEKCE	NELL PROJEKT s. r. o. Plesníkova 5559 760 05 Zlín
Ing. Iva Podhorná	Ing. Karel Kuchař	Ing. Iva Podhorná	Zuzana Kuchařová	
KRAJ: OLOMOUCKÝ	KAT. Ú.: HRANICE	FORMÁT	3x4	
STAVEBNÍK: PETR ČOČEK		DATUM	6/2020	
AKCE:	VÝSTAVBA PARKOVIŠTĚ UL. KOMENSKÉHO, HRANICE	STUPEŇ	DOKUMENTACE SKUTEČNÉHO PROVEDENÍ STAVBY	
		ZAKÁZK. ČÍSLO		
OBSAH:	SITUACE	MĚŘITKO:	1:250	ČÍSLO VÝKRESU

ROZSAH NÁJMU
29 PARKOVACÍCH MÍST
+ KOMUNIKACE
+ ZATRAVNĚNÁ PLOCHA