

EVIDENČNÍ LIST ZMĚNY STAVBY

Název a registrační číslo stavby: PŘEDNÁDRAŽNÍ PROSTOR HAVÍŘOV CZ.06.1.37/0.0/0.0/16_045/0008965		Číslo změny stavby: <b style="font-size: 1.2em;">9
Název stavebního objektu/provozního souboru (SO/PS): SO 02 Komunikace, parkování a zpevněné plochy		

Číslo smlouvy o dílo: **980/OUR/19** ze dne **6. 1. 2020**
 Objednatel/investor: **statutární město Havířov, Svornosti 86/2, 736 01 Havířov - město**
 Zhotovitel: **OHL ŽS a.s., Burešova 938/17, 602 00 Brno - Veveří**
 Projektant/ autorský dozor: **DaF - PROJEKT s.r.o., Hornopolní 131/12, Moravská Ostrava, 702 00 Ostrava**
 Technický dozor objednatele/investora: **ČECH - ENGINEERING, a.s., Nádražní 545/166, Přívoz, 702 00 Ostrava**

Přílohy: PZ-9.1 Změnový rozpočet dle § 222 odst. 6 PZ-9.2 vyjádření správy elektrotechniky a energetiky, č.j. 11693/16-SEE/627 PZ-9.3 Zaměření CB krytu PZ-9.4 Zaměření SC PZ-9.5 Tabulka evidence změn	Počet paré: <b style="font-size: 1.2em;">5 2x 1x 1x 1x	Rozdělovník: Objednatel Zhotovitel Projektant (autorský dozor) Technický dozor investora
---	---	--

Popis a zdůvodnění změny:

1. Změna krytu na OK3 - V projektové dokumentaci "SO 02 Komunikace, parkování a zpevněné plochy" je pro vedlejší komunikaci OK3 navržen dlážděný kryt ze zámkové dlažby tl. 80 mm. Dlážděný kryt byl navržen z důvodu požadavku správce budovy žst. Havířov "Správy železnic, Oblastní ředitelství Ostrava" z důvodu umístění uzemnění trafostanice nádražní budovy žst. Havířov a rozebíratelnosti krytu vozovky (vyjádření správy elektrotechniky a energetiky, č.j. 11693/16-SEE/627 ze dne 7.9.2016). Při provádění zemních prací v předmětné lokalitě nebylo uzemnění trafostanice Výpravní budovy v žst. Havířov nalezeno. Na základě vyjádření správce "SŽ SEE", Ing. Martina Stacha bylo konstatováno, že uzemnění trafostanice je provedeno nově mimo komunikaci OK3. Vyjádření Správy železnic v tomto případě pozbylo platnosti a není nutné se jím řídit. Na základě této informace došlo k projednání provedení krytu vozovky OK3 z asfaltu s budoucím správcem komunikace, který s touto změnou povrchu vozovky souhlasí. Bude provedena změna krytu komunikace OK3. Nebude proveden kryt komunikace z dlažby tl. 80 mm včetně podsypu z PDK 4/8 tl. 40mm. Místo zámkové dlažby bude realizován asfaltový dvouvrstvý kryt ve skladbě vedlejší komunikace dle PD v celkové tl. 100 mm. K navýšení tl. konstrukce vozovky dojde u spodní podkladní vrstvy z PDK 0/63.

2. Neprovádění dvojřádku z žulových kostek - Na základě upřesnění požadavku budoucího správce hlavní komunikace OK1, "odboru komunálních služeb města Havířov" nebude proveden dvojřádek z žulových kostek na rozhraní asfaltové vrstvy a CB krytu v místě autobusových zálivů. Dvojřádek bude z důvodu vysoké poruchovosti (vypadávání žulových kostek z betonového lože) nahrazen asfaltovým krytem ve skladbě asfaltových vrstev hlavní komunikace OK1 dle PD.

3. Autobusový záliv na OK1 - V rámci zkvalitnění navrženého CB krytu autobusových zálivů z důvodu zvýšeného dynamického zatížení od autobusové dopravy bylo doplněno vyztužení dilatačních spár dilatací DAY WORK, a provedeno doplnění CB krytu v místě nájezdu před uliční vpustí Vp 13 v délce cca 15 m. Na základě geodetického zaměření byly dorovnány výměry na CB krytu a na konstrukční vrstvě z kameniva zpevněného cementem SC.

SO 02 Komunikace, parkování a zpevněné plochy

Celková cena SO bez DPH	Cena za méněpráce bez DPH	Cena za vícepráce bez DPH	Cena SO včetně ZL celkem bez DPH
20 159 356,12	-1 038 862,75	1 252 619,69	20 373 113,06

Vyjádření projektanta (autorského dozoru):

AD s výše uvedenou změnou souhlasí.

Vyjádření technického dozoru investora:

TDI s výše uvedenou změnou souhlasí.

Časový vliv na plnění SoD: **NEMÁ VLIV**

Finanční vliv: **ANO**

Celková cena SO bez DPH	Cena za méněpráce bez DPH	Cena za vícepráce bez DPH	Procentuální podíl méně/víceprací k celkové ceně bez DPH	Cena SO včetně ZL celkem bez DPH (21%)
20 159 356,12 Kč	-1 038 862,75 Kč	1 252 619,69 Kč	1,06%	20 373 113,06 Kč
				Cena ZL celkem s DPH (21%)
				24 651 466,80 Kč

Vyjádření - souhlasím se změnou:

Objednatel:	jméno
Technický dozor investora:	jméno
Projektant (autorský dozor):	jméno
Zhotovitel:	jméno

Položkový rozpočet stavby

Stavba: **18007** **Přednádražní prostor Havířov**

Objednatel: Město Havířov, Svornosti 2, 736 01 Havířov

IČO: 00 29 74 88

DIČ: CZ 00 29 74 88

Zhotovitel: **OHL ŽS, a.s., Brno, Veverí, Burešova 938/17, PSČ 602 00**

IČO: **46342796**

DIČ: **CZ46342796**

Vypracoval:

Rekapitulace daní

Základ pro sníženou DPH	15 %	0,00 CZK
Snížená DPH	15 %	0,00 CZK
Základ pro základní DPH	21 %	213 756,94 CZK
Základní DPH	21 %	44 888,96 CZK

Cena celkem s DPH

258 646 CZK

v _____

dne _____

Za zhotovitele

Za objednatele

Rekapitulace dílčích částí

Číslo	Název	Základ pro sníženou DPH	Základ pro základní DPH	DPH celkem	Cena celkem	%
03	SO 02 Komunikace, parkování a zpevněné plochy	213 756,94	213 756,94	44 888,96	258 645,90	100,00
Celkem za stavbu		213 756,94	213 756,94	44 888,96	258 645,90	100,00

Položkový rozpočet

S:	18007	Přednádražní prostor Havířov
O:	03	SO 02 Komunikace, parkování a zpevněné plochy
R:	3	SO 02 Komunikace, parkování a zpevněné plochy

P.č.	Číslo položky	Název položky	MJ	množství	cena / MJ	Celkem
Díl: 5		Komunikace				4 569,84
17	599142111R00	Úprava zálivky dil.spár hloubky do 4 cm š. do 4 cm	m	33,00000	138,48	4 569,84
Díl: 56		Podkladní vrstvy komunikací a zpevněných ploch				178 105,63
18	564772113R00	Podklad z kam.drceného 0-63 s výplň.kamen. 27 cm, 26-28 cm	m2	-560,95000	249,48	-139 945,81
		OK3: -888,49		-888,49000		
		OK1: autobusový záliv: (63,95+45,23)*3,0		327,54000		
19	564772115R00	Podklad z kam.drceného 0-63 s výplň.kamen. 29 cm, 28-30 cm	m2	888,49000	417,64	371 068,96
		888,49000		888,49000		
		Navýšení spodní podkladní vrstvy na OK3				
20	564801112R00	Podklad ze šterkodrti po zhutnění tloušťky 4 cm	m2	-1 087,20000	67,04	-72 885,89
		1 087,20		-1 087,20000		
28	567123814R00	Podklad z kam.stmel.cem.,dálnice SC C8/10 tl.15 cm	m2	47,20000	420,94	19 868,37
Díl: 57		Komunikace				777 762,52
30	565141111R00	Podklad z obal kam.ACP 16+,ACP 22+,do 3 m,tl. 6 cm	m2	888,49000	380,27	337 866,09
		Komunikace OK 3, odměřeno z PD; 888,49		888,49000		
31	565171212R00	Podklad z obal kamen.ACP 22+, š.nad 3 m, tl. 11 cm	m2	91,16700	706,64	64 422,25
		místo neprováděného dvojřádku z žul. kostek		60,19200		
		273,6*0,22				
		(17,25+3,4)*1,5		30,97500		
32	573231110R00	Postřik živičný spojovací z emulze 0,3-0,5 kg/m2	m2	1 979,55100	18,68	36 978,01
		Komunikace OK 3, odměřeno z PD; 2*888,49		1 768,00000		
		místo neprováděného dvojřádku z žul. kostek		180,57600		
		2**273.6*0.22+273.6*0.22				
		(17,25+3,4)*1,5		30,97500		
34	577132111RT2	Beton asfalt. ACO 11+ obrusný, š.nad 3 m, tl. 4 cm, plochy 201-1000 m2	m2	1 004,65700	291,25	292 606,35
		Komunikace OK 3, odměřeno z PD; 888,49		888,49000		
		místo neprováděného dvojřádku z žul. kostek		60,19200		
		273,6*0,22				
		(17,25+3,4)*1,5		30,97500		
		OK1: ZÚ, km, -0,002: 25m2		25,00000		
36	577171225R00	Beton asfalt. ACL 22 ložný, š. do 3 m, tl. 8 cm	m2	91,16700	503,36	45 889,82
		místo neprováděného dvojřádku z žul. kostek		60,19200		
		273,6*0,22				
		(17,25+3,4)*1,5		30,97500		
Díl: 58		Cementobetonové kryty komunikací				-154 405,20
37	581240005R00	Kryt dvouvrstvý CB komunikací skup.1 a 2 tl. 25 cm	m2	-133,80000	1 154,00	-154 405,20
Díl: 59		Komunikace				-543 559,88
39	596215040R00	Kladení zámkové dlažby tl. 8 cm do drtě tl. 4 cm	m2	-1 087,20000	236,52	-257 144,54
		1 087,20				
46	5924511912R	Dlažba 20x20x8 cm antracit	m2	-1 119,81600	255,77	-286 415,34
		1087,2*1,03		1 119,81600		
Díl: 91		Doplňující práce na komunikaci				-128 065,97
61	916231111R00	Osazení obruby z kostek drobných, bez boční opěry, lože z C 25/30	m	-273,60000	119,25	-32 626,80
62	916261111R00	Osazení obruby z kostek drobných, s boční opěrou, lože z C 25/30	m	-273,60000	155,52	-42 550,27
63	917862111R00	Osazení stojat. obrub.bet. s opěrou,lože z C 16/20	m	-15,00000	262,01	-3 930,15
81	58380120R	Kostka dlažební drobná 8/10 tř.1	t	-14,44608	3 027,88	-43 741,00
		0,024*1,1*273,6*2		14,44608		
63	917862111R00	Osazení stojat. obrub.bet. s opěrou,lože z C 16/20	m	-15,00000	262,01	-3 930,15

přechodová, nájezdová : -15

-15,00000

84	59217476R	Obrubník silniční nájezdový 1000/150/150 šedý	kus	-15,15000	84,99	-1 287,60
		-15*1,01		-15,15000		

Díl: N						79 350,00
85	919131311R	Vyztužení dilatačních spár CB krytu - dilatace DAY WORK	m	60,00000	1 322,50	79 350,00

Celkem						213 756,94
---------------	--	--	--	--	--	-------------------



Správa železniční dopravní cesty

Správa železniční dopravní cesty, státní organizace

Oblastní ředitelství Ostrava

Muglinovská 1038/5

702 00 OSTRAVA

Váš dopis zn.: 11693/2016
 Ze dne: 7.9.2016
 Naše zn. (č.j.): 11693/16-SEE/627
 Vyřizuje: Ing. Pavlorek; Celárková Vladimíra
 Tel.: 972 762 451; 972 762 062
 Fax: 972 762 210
 E-mail: Pavlorek@szdc.cz; Celarkova@szdc.cz
 Datum: 23.9.2016

INTERNÍ SDĚLENÍ

OTR – ing. Brdíčko
 Oblastní ředitelství Ostrava

Správa elektrotechniky a energetiky

Věc: „Přednádražní prostor Havířov“ (územní řízení), trať SŽDC Český Těšín – Ostrava Kunčice v km 18,950 – 19,320,

S projektovou dokumentací předmětné stavby pro územní řízení souhlasíme s těmito připomínkami:

- *Upozorňujeme, že v koordinační situaci není vyznačeno uzemnění trafostanice SŽDC s.o., 22/0,4kV umístěné ve VB žst. Havířov – požadujeme doplnit.*
- *V případě zachování stávajícího umístění tohoto uzemnění požadujeme:*
 - *respektovat ochranné pásmo (1m na každou stranu) uvedeného zařízení dle § 46 zákona č.458/2000 Sb., tzn. že v jeho rozsahu nebude položen souvislý zpevněný povrch, ale povrch rozebíratelný a bude tak usnadněn přístup k tomuto zařízení z provozních důvodů (oprava, údržba, příp. výměna) s potřebnou technikou*
 - *smluvně zajistit, aby při činnostech SŽDC s.o. na uvedeném zařízení, prováděných z provozních důvodů (oprava, údržba, příp. výměna) nebyla majitelem (provozovatelem) pozemku (parkoviště) požadována finanční náhrada za případný ušlý zisk a aby v plném rozsahu a na své vlastní náklady byl zodpovědný za zajištění bezpečnosti provozu na pozemku (parkovišti) během prováděných činností SŽDC s.o. a za uvedení pozemku (parkoviště) do původního stavu po ukončení prováděných činností SŽDC s.o.*
 - *pro umístění uzemnění na mimodrážním pozemku zřídit služebnost práva stálého přístupu za účelem provozování, údržby, oprav, rekonstrukce, případně likvidace zařízení*
- *Po ukončení stavby musí hodnoty uzemnění odpovídat ČSN 33 2000-4-41 ed.2 - požadujeme na toto zařízení vyhotovit RZ, vyhotovenou revizním technikem s oprávněním „D“.*
- *Pokud nelze výše uvedené požadavky splnit, je nutno realizovat přeložku uzemnění, která bude respektovat 33 2000-4-41 ed.2, ČSN 35 14 00 a ČSN 33 2000-5-54 ed.3 – projekt přeložky v tom případě požadujeme předložit k připomínkování.*
- *Platí připomínky našeho vyjádření č.j.: 7012-16-SEE-363 ze dne 31.5.2016.*
- *Další stupeň projektu požadujeme předložit k vyjádření.*

Za technické oddělení SEE

Ing. Jaromír Hubáč

Přednosta
 Správy elektrotechniky a energetiky
 Oblastní ředitelství Ostrava

Platnost vyjádření je 2 roky ode dne vydání.

Správa železniční dopravní cesty, státní organizace


zapsaná v obchodním rejstříku u Městského soudu v Praze, oddíl A, vložka 48384

www.szdc.cz

Sídlo: Dlážďená 1003/7, Praha 1 110 00

IČ: 709 94 234

DIČ: CZ 709 94 234

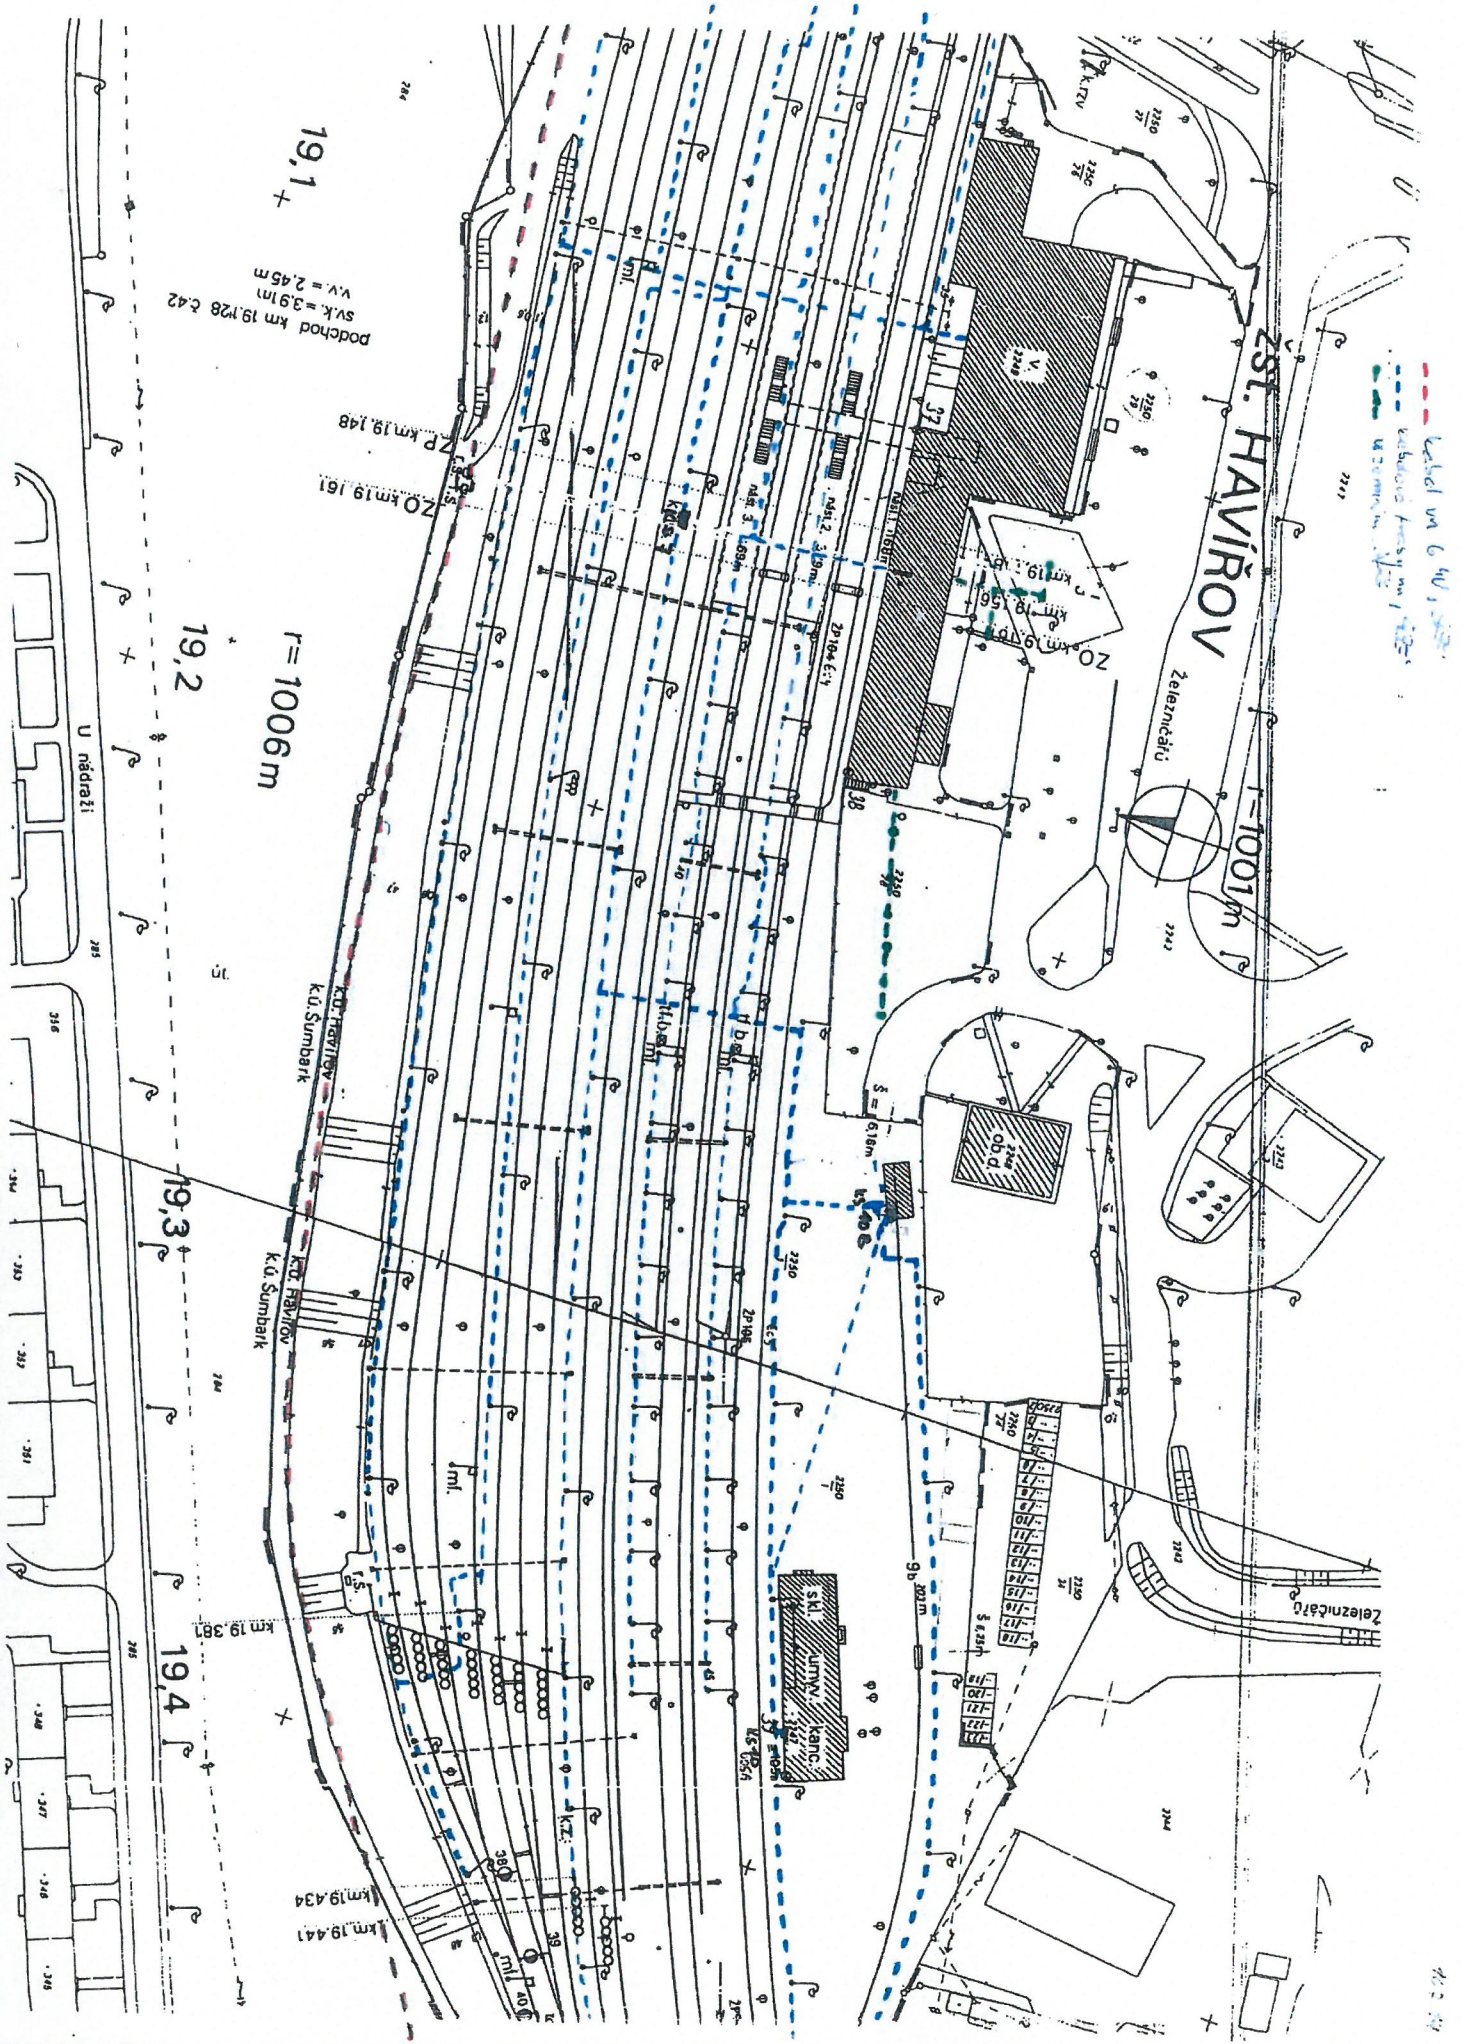

ZST. HAVÍŘOV

Železniční

r=1001m

r=1006m

19,1+

podchod km 19,128 č.42
sv.k.=3,91m
v.v.=2,45m

ZP km 19,148

ZO km 19,161

19,2

u nádraží

19,3

19,4

K.Ú. Havířov

K.Ú. Havířov

km 19,387

km 19,434

km 19,441

Železniční

— kabelová vedení
--- občasná vedení

Od: "Stacho Martin, Ing." <Stacho@spravazeleznic.cz>
Komu: "MJanicek@ohlzs.cz" <MJanicek@ohlzs.cz>
Datum: 14. 07. 2020 09:25
Předmět: RE: Urgence - Přednádraží - Žádost o vyjádření - povrch komunikace z asfaltu - trafostanice

Dobrý den,
předmětné vyjádření není z roku 2019, ale z roku 2016 a tudíž je již neplatné. Stanoviska uvedená ve vyjádření již v současné době neplatí. Uzemnění trafostanice je provedeno nově a je napojeno na obvodový zemnič realizovaný v rámci stavby „Rekonstrukce VB žst. Havířov. Podmínky z vyjádření tímto není nutné akceptovat.

S pozdravem
Ing. Martin Stacho

**Správa železnic, státní organizace
Oblastní ředitelství Ostrava**

správa elektrotechniky a energetiky

Muglinovská 1038/5, 702 00 Ostrava
T 972 762 479
M 736 670 786
E stacho@spravazeleznic.cz
spravazeleznic.cz

Nedílnou součástí této zprávy je právní doložka, jejíž plné znění naleznete na adrese
www.szdc.cz/dolozka

From: MJanicek@ohlzs.cz <MJanicek@ohlzs.cz>
Sent: Tuesday, July 14, 2020 8:18 AM
To: Stacho Martin, Ing. <Stacho@spravazeleznic.cz>
Cc: Mikulová Kateřina <Mikulova.Katerina@havirov-city.cz>; Stuchlik CECH-ENGINEERING <stuchlik@cech-eng.cz>; ZBrecka@ohlzs.cz; DPistek@ohlzs.cz; VlaciL@ohlzs.cz
Subject: Urgence - Přednádraží - Žádost o vyjádření - povrch komunikace z asfaltu - trafostanice
Importance: High

Dobrý den,

dovolím si připomenout se o Vaše vyjádření, viz. níže.
Děkuji.

S pozdravem

Ing. Miroslav Janíček
Vedoucí projektu



OHL ŽS, a.s., Divize M - Morava
Burešova 938/17, CZ - 602 00 Brno, Veverí
adresa pracoviště: Hlávkova 1, 702 04 Ostrava
mobil: +420 606 633 292
e-mail: mjanicek@ohlzs.cz
www.ohlzs.cz

OHL ŽS, a.s. informuje adresáta, že vůči němu činí nezávaznou poptávku. OHL ŽS, a.s. si vyhrazuje právo s adresátem smlouvu neuzavřít. Žádné úkony či jednání ze strany OHL ŽS, a.s. nelze považovat za příslib uzavření smlouvy.

OHL ŽS, a.s. v souladu s § 1740 odst. 3 občanského zákoníku nepřipouští přijetí návrhu na uzavření smlouvy s dodatkem nebo odchylkou.

OHL ŽS, a.s. nepřipouští uzavření smlouvy odkazující na obchodní podmínky, které si podle § 1751 odst. 2 občanského zákoníku vzájemně odporují.

OHL ŽS, a.s. v souladu s § 1758 občanského zákoníku nepřipouští uzavření smlouvy a její změny či doplnění v jiné než písemné formě; vzhledem k tomu se nepoužije § 1757 občanského zákoníku.

OHL ŽS, a.s. dle § 558 odst. 2 občanského zákoníku vylučuje použití obchodních zvyklostí v rámci celého procesu jednání o smlouvě, s čímž adresát zahájením jednání o smlouvě souhlasí.

----- Postoupil Miroslav Janicek/ohlzs v 14. 07. 2020 08:16 -----

Od: Miroslav Janicek/ohlzs

Komu: "Stacho Martin, Ing." <Stacho@szdc.cz>

Kopie: "Mikulová Kateřina" <Mikulova.Katerina@havirov-city.cz>, "Stuchlik CECH-ENGINEERING" <stuchlik@cech-eng.cz>, Zbynek Brecka/ohlzs@OHLZS, Dalibor Pistek/ohlzs@OHLZS, Lukas Vlacil/ohlzs@OHLZS

Datum: 09. 07. 2020 06:55

Předmět: Přednádraží - Žádost o vyjádření - povrch komunikace z asfaltu - trafostanice

Dobrý den pane Stacho,

v rámci stavby "Přednádražní prostor Havířov" bylo ve fázi projektové přípravy akce vydáno vyjádření správce SŽDC SEE ze dne 23.9.2019, č.j. 11693/16-SEE/627, viz. příloha, s tím, že v prostoru před nově opravenou Výpravní budovou v žst. Havířov, dle situace níže, **se nachází stávající uzemnění trafostanice.**

Na počátku stavby byly dle dostupných vyjádření jednotlivých správců sítí tyto výtčeny včetně SŽDC SEE, s tím, že toto uzemnění nám výtčeno nebylo.

Při výkopových a sanačních pracích pro podloží rovněž v daném místě, dle situace, stávající uzemnění od trafostanice nalezeno nebylo (nebylo nalezeno ani na jiném místě v rámci prostoru Přednádraží).

Proto Vás žádám o revizi vyjádření vydaného SŽDC SEE ze dne 23.9.2019, č.j. 11693/16-SEE/627, s tím, že **ve skutečnosti je uzemnění trafostanice řešeno jiným způsobem resp. na jiném místě a nebrání tak v provedení příjezdových komunikací z konstrukce ACO (asfaltová vozovka), místo požadovaného demontovatelného povrchu z dlažby dle vyjádření SEE.**

Předem Vám děkuji za Vaše vyjádření.


S pozdravem

Ing. Miroslav Janíček

Vedoucí projektu



OHL ŽS, a.s., Divize M - Morava
Burešova 938/17, CZ - 602 00 Brno, Veveří
adresa pracoviště: Hlávkova 1, 702 04 Ostrava
mobil: +420 606 633 292
e-mail: mjanicek@ohlzs.cz
www.ohlzs.cz

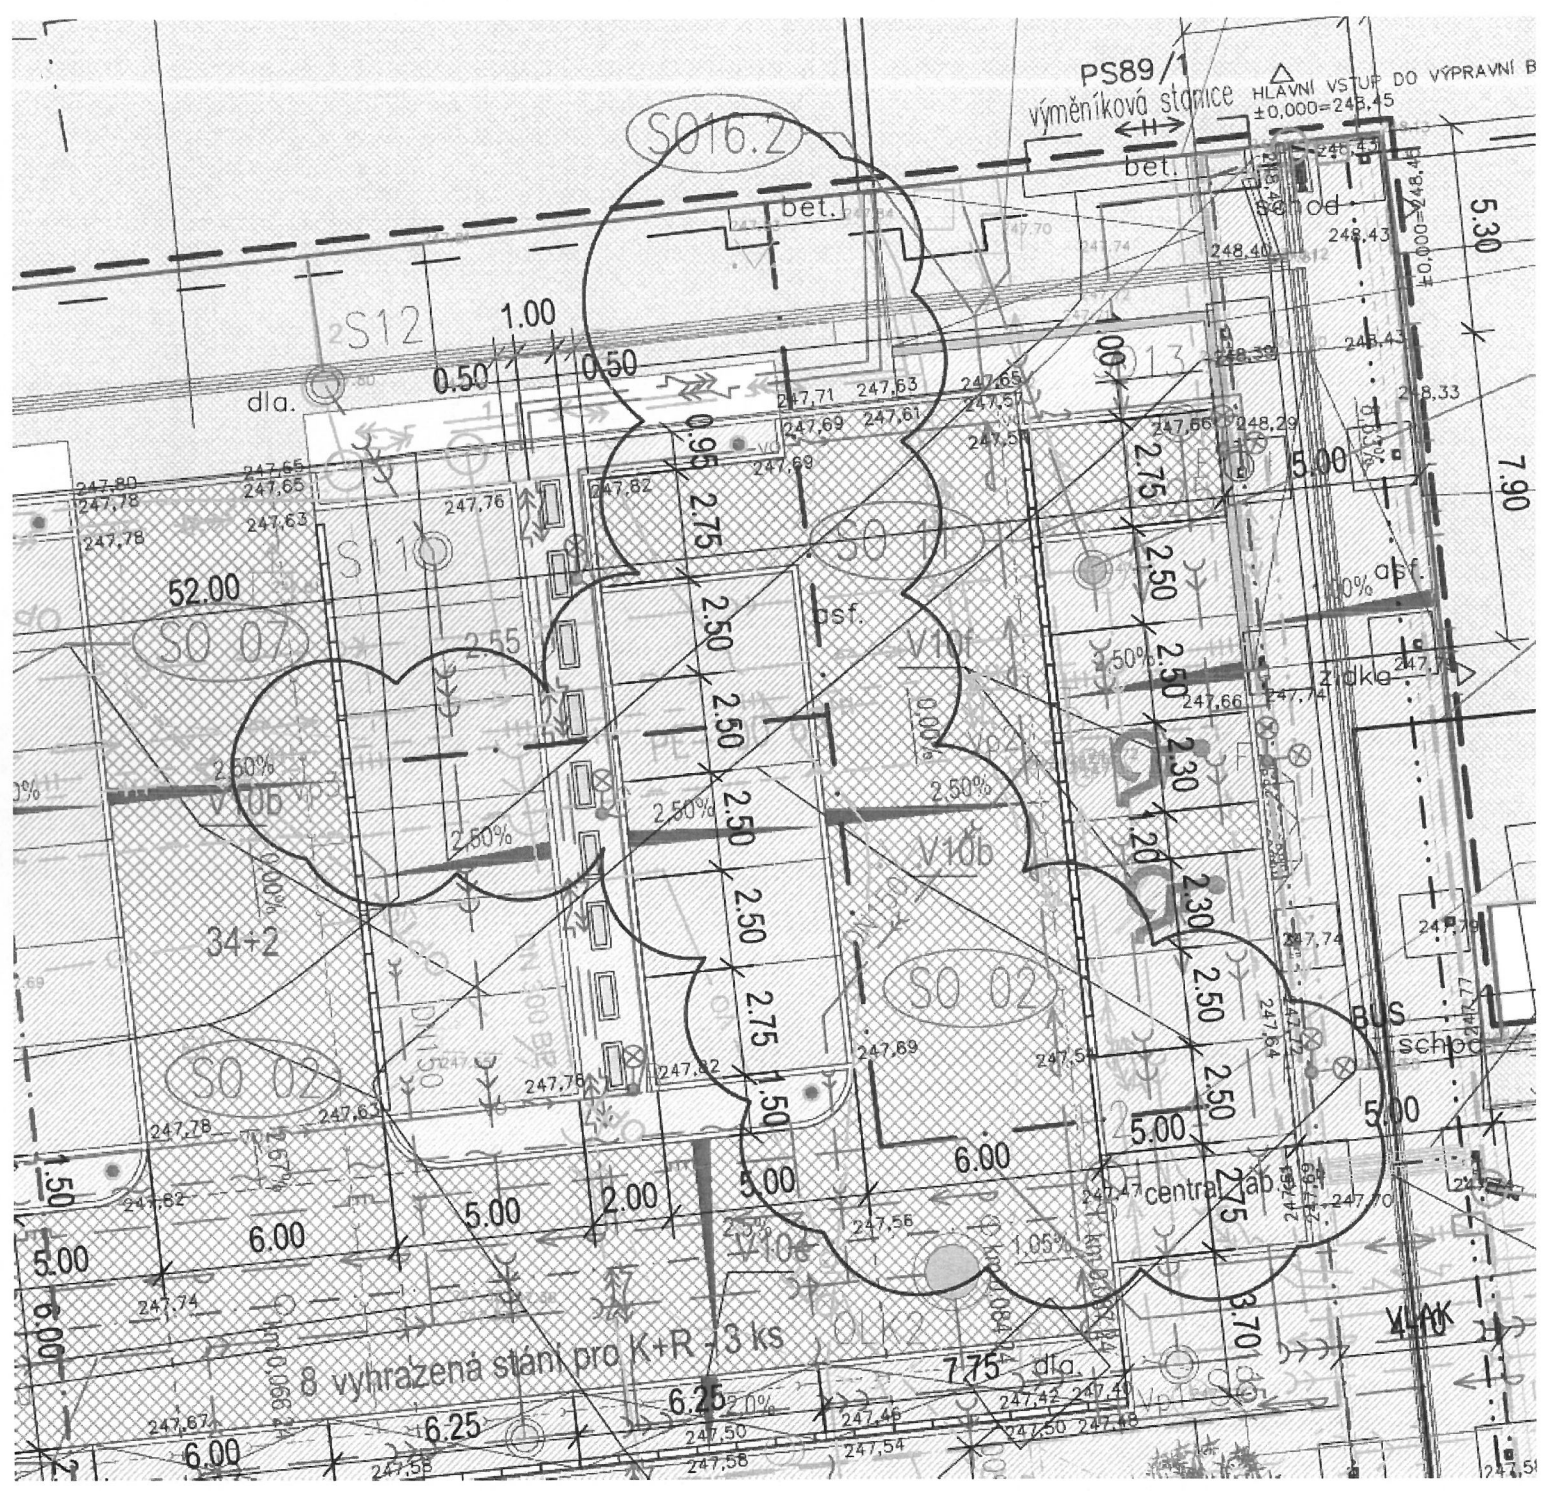

PS89/1
výměňiková stanice

HLAVNÍ VSTUP DO VÝPRAVNÍ B
±0.000=248.45

S016.2

bet.

S12

1.00

0.50

dla.

52.00

S007

34+2

S002

S002

BUS schod

8 vyhrazená stání pro K+R - 3 ks

7.75 dla.

centra

VLAK

5.30

7.90

0.00%

100% asf.

3.0%

0.00%

2.50%

2.50%

2.50%

2.50%

50%

6.00

5.00

3.70

6.00

5.00

6.25

6.25

6.00

247.55

247.58

247.54

247.50

247.46

247.42

247.48

247.67


OHL ŽS, a.s. informuje adresáta, že vůči němu činí nezávaznou poptávku. OHL ŽS, a.s. si vyhrazuje právo s adresátem smlouvu neuzavřít. Žádné úkony či jednání ze strany OHL ŽS, a.s. nelze považovat za příslib uzavření smlouvy.

OHL ŽS, a.s. v souladu s § 1740 odst. 3 občanského zákoníku nepřipouští přijetí návrhu na uzavření smlouvy s dodatkem nebo odchylkou.

OHL ŽS, a.s. nepřipouští uzavření smlouvy odkazující na obchodní podmínky, které si podle § 1751 odst. 2 občanského zákoníku vzájemně odporují.

OHL ŽS, a.s. v souladu s § 1758 občanského zákoníku nepřipouští uzavření smlouvy a její změny či doplnění v jiné než písemné formě; vzhledem k tomu se nepoužije § 1757 občanského zákoníku.

OHL ŽS, a.s. dle § 558 odst. 2 občanského zákoníku vylučuje použití obchodních zvyklostí v rámci celého procesu jednání o smlouvě, s čímž adresát zahájením jednání o smlouvě souhlasí.

----- Postoupil Miroslav Janicek/ohlzs v 09. 07. 2020 06:37 -----

Od: "Radim Žvak" <zvak@daf-projekt.cz>

Komu: "Mikulová Kateřina" <Mikulova.Katerina@havirov-city.cz>

Kopie: "Stuchlik CECH-ENGINEERING" <stuchlik@cech-eng.cz>, "MJanicek@ohlzs.cz" <MJanicek@ohlzs.cz>

Datum: 26. 06. 2020 15:36

Předmět: Re: Žádost o vyjádření k záměně na asfalty

Dobrý den,

příkládám vyjádření, dle kterého došlo v průběhu projektování ke změně krytu z asf. na dlažbu.

Zasílám výřez situace s vyznačením uzemnění trafostanice + Vyjádření SŽDC - strana 5-6 - uzemnění trafostanice.

Nemožnost pokládky ostatních IS pod asf. komunikaci jsme nezaznamenali.

S přáním úspěšného dne

Ing. Radim Žvak

Projektant

DaF - PROJEKT s.r.o.

Hornopolská 131/12

702 00 Ostrava - Mor. Ostrava

mobil: 777 960 288

zvak@daf-projekt.cz

www.daf-projekt.cz

Zak. č. 20697

Přednádražní prostor Havířov

**SO 02 - Komunikace, parkování a zpevněné plochy
Výměra CB krytů**

Zaměření skutečného provedení



Souřadnicový systém: S-JTSK
Výškový systém: Bv
Zaměřil: Ing. Roman Piják, Jan Bělíca
Vyhotovil: Ing. Roman Piják
OHL ŽS, a.s., divize Morava, M440 – výroba Ostrava
rpijak@ohlzs.cz, mob. 724 940 897

Měřítko: 1:500

Přístroj: Leica TS13

Datum: 5.8.2020

**Plocha 1 = 302m²
Plocha 2 = 292m²**

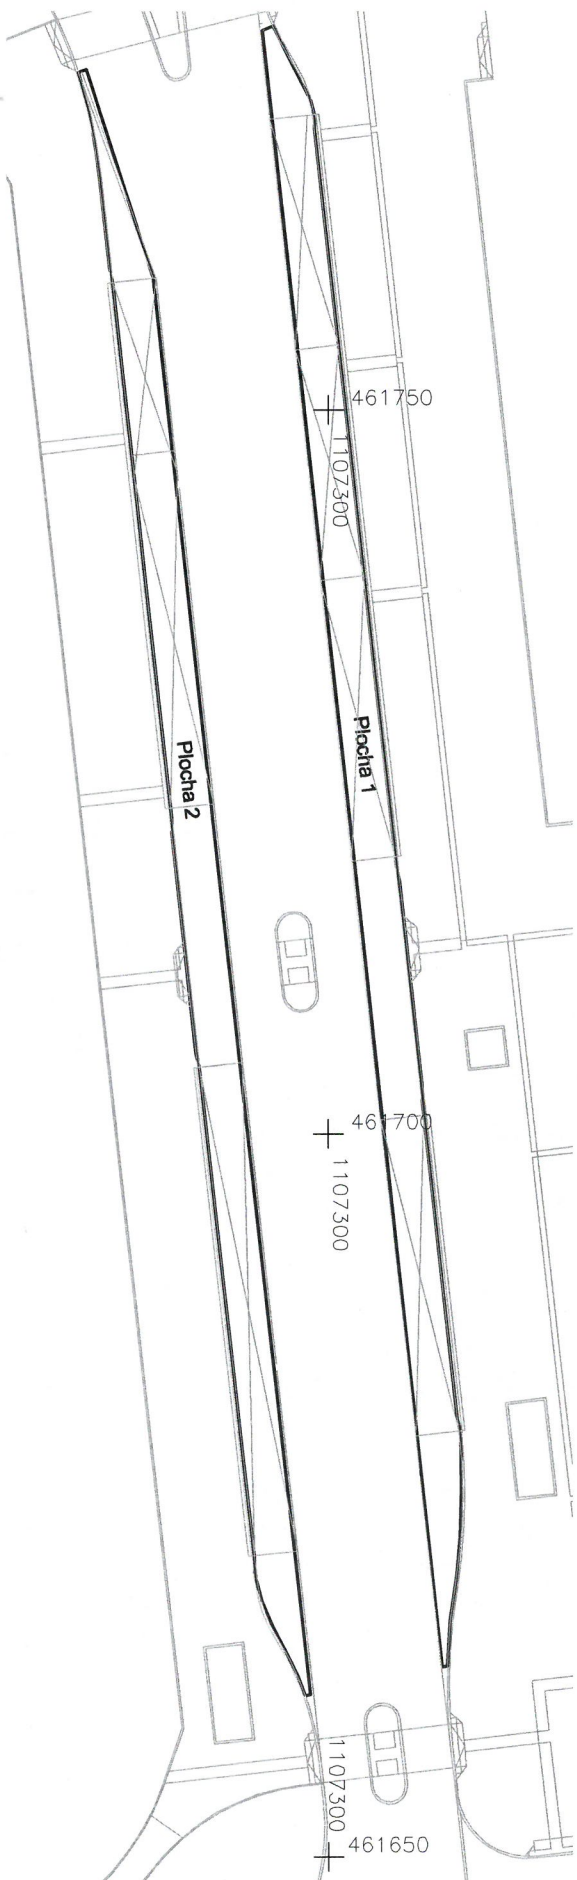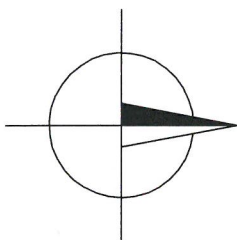

PZ-9.3

Zak.č. 20741

Přednádražní prostor Havřov

SO 02 - Komunikace, parkování a zpevněné plochy

Výměra kameniva zpevněného cementem SC 0/32, 8/10

PZ-9.4

Souřadnicový systém: S-JTSK
Výškový systém: Bv
Zaměřil: Ing. Roman Piják, Jan Bělica
Vyhotovil: Ing. Roman Piják
OHL ŽS, a.s., divize Morava, M440 – výroba Ostrava
rpijak@ohlzs.cz, mob. 724 940 897



Měřítko: 1:500

Přístroj: Leica TS13

Datum: 5.8.2020

Plocha 1 = 396m²

Plocha 2 = 382m²

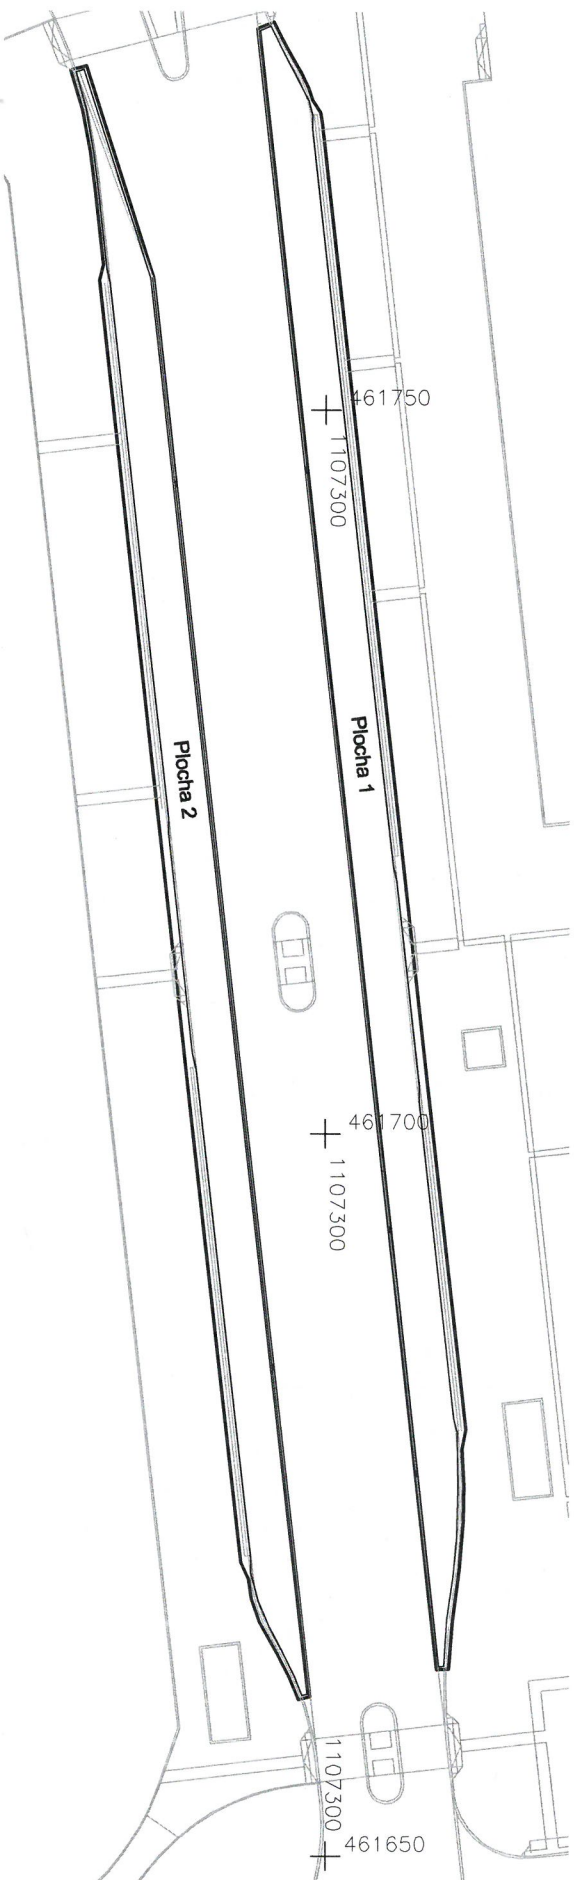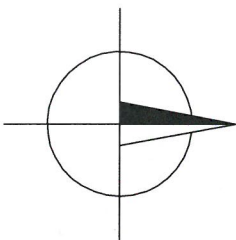

PZ-9.5 TABULKA EVIDENCE ZMĚN

Stavba: Přednádražní prostor Havířov

čís.ZL	Název objektu	Předmět změny (popis)	Cena Kč bez DPH			Hodnota změny	§222 (4) ZVZ - 15 % původní hodnoty závazku ze sl.7	§222 (5) ZVZ - 50 % původní hodnoty závazku ze sl.7	§222 (6) ZVZ - 50 % původní hodnoty závazku ze sl.7	§222 (7) ZVZ -bez porovnávání k původní hodnotě závazku (změna za původní cenu)	§222 (9) ZVZ -30 % původní hodnoty závazku je-li o krit. (5) a (6) ve sl.6 (Kč)
			Odpočet	Připočet	Rozdíl						
1	2	3	4	5	6	7	8	9	10	11	12
	SO 01 Příprava území	Změna způsobu sanace zemních plání ve SO komunikací a zpevněných ploch	0,00	1 937 542,50	1 937 542,50	1 937 542,50			1 937 542,50		1 937 542,50
1	SO 02 Komunikace, parkování a zpevněné plochy		996 060,33	4 566 455,28	3 570 394,95	5 562 515,61			5 562 515,61		3 570 394,95
	ZL-1 Celkem		996 060,33	6 503 997,78	5 507 937,45	7 500 058,11					
2	SO 11 Přeložka Horkovodu	Vybourání sekundárního ŽB kanálu		835 080,26	835 080,26	835 080,26			835 080,26		835 080,26
	SO 04 - Kanalizace dešťová a OLK		109 961,54		-109 961,54	109 961,54			109 961,54		-109 961,54
3	SO 10.2 Kanalizace SŽDC	Nepotřebnost realizaci SO 04 a SO 10.2	448 830,64		-448 830,64	448 830,64			448 830,64		-448 830,64
	ZL-3 Celkem		558 792,18	0,00	-558 792,18	558 792,18					
4	SO 08 - Mobililář	Technické zpřesnění laviček L1, L2, L4	0,00	0,00	0,00	0,00				0,00	
5	SO 17 - Přeložka plynovodu	Zpřesnění trasy a dimenzí plynovodní přípojky	54 927,26	18 474,11	-36 453,15	73 401,37			73 401,37		-36 453,15
6	SO 16.1 - Přeložka vodovodu, větev V	Úprava napojení vodovodu a pozice armaturní sestavy	6 246,94	177 373,35	171 126,41	183 620,29			183 620,29		171 126,41
7	SO 07 - Slaboproud	Revize SLP	1 883 469,85	2 595 970,38	712 500,53	4 479 440,23			4 479 440,23		712 500,53
8	SO 08 - Mobililář	Nepotřebnost realizace košů, Vitriny pro čistěné jízdni řády	126 397,96	297 839,30	171 441,34	424 237,26			424 237,26		171 441,34
9	SO 02 Komunikace, parkování a zpevněné plochy	Záměna dlažďového krytí OK3 za asfalt Nepotřebnost dvojřádku ze žulových kostek	1 038 862,75	1 252 619,69	213 756,94	2 291 482,44			2 291 482,44		213 756,94
CELKEM změna RN vůči vřem uznaných změn			4 664 757,27	11 681 354,87	7 016 597,60	16 346 112,14	0,00	0,00	16 346 112,14	0,00	7 016 597,60
			5,07%	12,70%	7,63%						
			převodní hodnota závazku			91 995 275,52	13 799 291,33	45 997 637,76	45 997 637,76	45 997 637,76	27 598 582,66
			LIMITY podle § 222 ZVZ			KE	13 799 291,33	45 997 637,76	45 997 637,76	29 651 525,02	20 581 985,06
			REZERVA (zbyvajících do vyčerpání LIMITU dle ZVZ)			KE	0,00%	0,00%	0,00%	35,54%	25,32%
			NOVÁ CENA vč. změn			KE	% terčání		99 011 873,12		