



**Dodatek č. 4 ke Smlouvě o dílo ze dne 30. 11. 2018 ve znění  
Dodatku č. 1 ze dne 25. 9. 2019, Dodatku č. 2 ze dne 26. 3. 2020 a  
Dodatku č. 3 ze dne 12. 6. 2020**

**Město Žatec**

se sídlem: náměstí Svobody 1, 438 01 Žatec  
Zastoupené: Mgr. Zdeňka Hamousová, starostka města

Oprávněný zástupce:  
- ve věcech smluvních: Mgr. Zdeňka Hamousová, starostka města  
Tel/fax: +420 415 736 111, +420 415 736 148  
E-mail: [hamousova@mesto-zatec.cz](mailto:hamousova@mesto-zatec.cz)

- ve věcech technických: [redacted] ková, vedoucí odboru rozvoje města  
Tel: [redacted]  
E-mail: [redacted]-zatec.cz  
Mobil: [redacted]

[redacted] referent odboru rozvoje města  
Tel: [redacted]  
E-mail: [redacted]zatec.cz  
Mobil: [redacted]

Bankovní spojení: Komerční banka a.s., pobočka Žatec  
Číslo účtu: [redacted]  
Identifikační číslo: 00265781  
DIČ: CZ00265781  
ID datové schránky: q7ebuu4

(dále jen „objednatel“)

**METALL QUATRO spol. s r.o.**

se sídlem: čp. 600, 431 59 Vysoká Pec  
Zapsán v obchodního rejstříku, vedeného Krajským soudem Ústí nad Labem oddíl C, vložka 7746

Oprávnění zástupci:  
- ve věcech smluvních: Miroslav Štýbr, jednatel  
Telefon, fax 474687068  
Mobil: [redacted]

E-mail: [info@mq.cz](mailto:info@mq.cz)  
- ve věcech technických/odpovědné osoby: Ing. Milan Karfík  
Telefon, fax 474687068  
Mobil: [redacted]  
E-mail: [info@mq.cz](mailto:info@mq.cz)

- ve věcech stavby: Ing. Milan Karfík  
Telefon, fax 474687068  
Mobil: [redacted]  
E-mail: [info@mq.cz](mailto:info@mq.cz)

Bankovní spojení: KB a.s.  
Číslo účtu: [redacted]  
IČ: 61538213  
DIČ: CZ61538213

(dále jen „zhotovitel“)



(objednatel a zhotovitel dále společně též jako „smluvní strany“ nebo každý samostatně též jako „smluvní strana“)

uzavřeli níže uvedeného dne, měsíce a roku, v souladu s ustanoveními § 2586 an. zákona č. 89/2012 Sb., občanského zákoníku (dále jen „občanský zákoník“) tento dodatek č. 4 ke smlouvě o dílo uzavřené smluvními stranami dne 30.11.2018 ve znění Dodatku č. 1 ze dne 25. 9. 2019 a Dodatku č. 2 ze dne 26. 3. 2020 a Dodatku č. 3 ze dne 12. 6. 2020 (dále jen „dodatek“ a „smlouva“) na akci **Obnova budovy radnice, náměstí Svobody 1 Žatec, na pozemku st. p. č. 182 v k. ú. Žatec – stavební práce.**

## I.

### Narovnání ceny díla

- 1.1. Přílohou č. 1 Smlouvy o dílo je oceněný výkaz výměr, ve kterém byla v níže uvedených položkách chybně uvedena jednotková cena způsobená písařskou chybou (chybné umístění desetinné čárky), což je popsáno ve změnovém listu č. 005, která tak vedla k neadekvátní výši ceny za provedené dodávky a práce.
- 1.2. Smluvní strany prohlašují, že mají vůli napravit vzniklý stav popsany v odst. 1.1. tohoto dodatku, kdy jsou si obě smluvní strany vědomy vzniklé chyby při určení výše ceny za dané práce a dodávky a shodně konstatují, že jsou vedeny snahou napravit tento vzniklý stav, aniž by došlo k anulaci celého původního závazku – Smlouvy o dílo ze dne 30. 11. 2018 ve znění pozdějších dodatků, tzn. že budou i nadále zachovány podstatné náležitosti Smlouvy o dílo včetně dodatků k ní. Smluvní strany konstatují, že jsou připraveny narovnat chybná práva spočívající v nesprávně uvedené výši ceny níže uvedených položek, a dohodly se na změně v příloze č. 1 – Oceněný výkaz výměr takto:

#### Původní znění:

<b>SO_02.1: Vnitřní část_způsobilé / poměrově krácené</b>			MJ	výměra	jednotková cena v Kč	celkem celkem v Kč bez DPH
727.	762595001	Spojovací prostředky pro položení dřevěných podlah a zakrytí kanálů	m2	96,76	10 336,35	1 000 145
<b>SO_02.3: Vnitřní část_nezpůsobilé / poměrově krácené</b>						
1 388.	762595001	Spojovací prostředky pro položení dřevěných podlah a zakrytí kanálů	m2	21,24	10 336,35	219 544

#### se ruší a nahrazuje novým:

<b>SO_02.1: Vnitřní část_způsobilé / poměrově krácené</b>			MJ	výměra	jednotková cena v Kč	celkem v Kč bez DPH
727.	762595001	Spojovací prostředky pro položení dřevěných podlah a zakrytí kanálů	m2	96,76	103,36	10 001
<b>SO_02.3: Vnitřní část_nezpůsobilé / poměrově krácené</b>						
1 388.	762595001	Spojovací prostředky pro položení dřevěných podlah a zakrytí kanálů	m2	21,24	103,36	2 195

- 1.3. V návaznosti na výše uvedenou změnu v příloze č. 1 – Oceněný výkaz výměr se smluvní strany shodly na nutnosti upravit i celkovou cenu díla uvedenou v odst.5.1. článku 5 smlouvy o dílo.

## II.

### Předmět dodatku

- 2.1. Tento dodatek se uzavírá po vzájemné dohodě smluvních stran, a to vzhledem k nutnosti provést změnu díla stanovenou ve změnovém listu č. 006 – 012 dle § 222 odst. 4 zákona o zadávání



veřejných zakázek č. 134/2016 Sb., v platném znění, včetně započtení narovnání ceny díla uvedené v Článku I. tohoto dodatku.

Celková hodnota dodatku č. 4 víceprací činí: 718.645,00 Kč bez DPH  
150.915,45 Kč DPH 21%  
869.560,45 Kč včetně DPH

Celková hodnota dodatku č. 4 méněprací činí: - 492.153,00 Kč bez DPH  
- 103.352,13 Kč DPH 21%  
- 595.505,13 Kč včetně DPH

Celková hodnota dodatku č. 4 narovnání ceny činí: - 1.207.492,00 Kč bez DPH  
- 253.573,32 Kč DPH 21%  
- 1.461.065,32 Kč včetně DPH

2.2. V návaznosti na narovnání ceny díla v Článku I. tohoto dodatku a změny díla v odst. 2.1 v Článku II. tohoto dodatku, se odst. 5.1. Článku 5 uvedený ve smlouvě o dílo ve znění dodatků mění takto:

#### **původní text:**

5.1. Smluvní strany se dohodly na této celkové výši ceny za dílo:

- a. Cena díla bez DPH ..... 36.946.728,- Kč**  
(slovy: třicetšestmilionůdevětsetčtyřicetšesttisícsetdvacetosmkorun českých)
- b. DPH 21% ..... 7.758.813,- Kč**  
(slovy: sedmmilionůsedmsetpadesátosmtisícsetřináctkorun českých)
- c. Cena díla včetně DPH ve výši ..... 44.705.541,- Kč**  
(slovy: čtyřicetčtyřimilionůsedmsetpěttisícsetčtyřicetjednakorun českých)

(dále též „Cena za provedení díla“);

#### **se ruší a nahrazuje novým textem:**

5.1. Smluvní strany se dohodly na této celkové výši ceny za dílo:

- a. Cena díla bez DPH ..... 35.965.728,- Kč**  
(slovy: třicetpětmilionůdevětsetšedesátpěttisícsetdvacetosm korun českých)
- b. DPH 21% ..... 7.552.803,- Kč**  
(slovy: sedmmilionůpětsetpadesátdvatisícsettřicet korun českých)
- c. Cena díla včetně DPH ve výši ..... 43.518.531,- Kč**  
(slovy: čtyřicettřimilionůpětsetosmnácttisícsettřicetjedna korun českých)

(dále též „Cena za provedení díla“);

### **III.**

#### **Závěrečná ustanovení**

1. Tento dodatek nabývá platnosti dnem podpisu oběma smluvními stranami a účinnosti dnem uveřejnění v registru smluv v souladu s § 6 odst. 1 zákona č. 340/2015 Sb., o registru smluv, v platném znění. Zhotovitel bere na vědomí, že uveřejnění v tomto registru zajistí objednatel.
2. Tento dodatek byl vyhotoven v šesti stejnopisech, z nichž objednatel obdrží čtyři a zhotovitel dvě vyhotovení.
3. Zhotovitel souhlasí se zveřejněním dodatku na profilu objednatele [https://www.tenderarena.cz/profil/detail.jsf?identifikator=Mesto\\_Zatec](https://www.tenderarena.cz/profil/detail.jsf?identifikator=Mesto_Zatec).



EVROPSKÁ UNIE  
EVROPSKÝ FOND PRO REGIONÁLNÍ ROZVOJ  
INTEGROVANÝ REGIONÁLNÍ OP



MINISTERSTVO  
PRO MÍSTNÍ  
ROZVOJ ČR

4. Ostatní ujednání uzavřené Smlouvy zůstávají beze změny. Tento dodatek je nedílnou součástí předmětné smlouvy.
5. Nedílnou součástí tohoto dodatku tvoří jako přílohy této smlouvy:
  - Příloha č. 1: Souhrn změnových listů č. 005 - 012
  - Příloha č. 2: Změnové listy č. 005 - 012 včetně příloh
6. Tento dodatek byl schválen Radou města Žatce dne 15. 6. 2020 usnesením č. ..../20.

Za objednatele:

Za zhotovitele:

V Žatci dne .....

V ..... dne .....

---

**Mgr. Zdeňka Hamousová**  
starostka

---

**Miroslav Štýbr**  
jednatel společnosti

## Dodatek č. 4 - souhrn změnových listů č. 005 až 012 - Radnice

### změnový list ZL 005

označení	předmět změny	popis změny	Cena bez DPH	21% DPH	Cena celkem vč. DPH	vícepráce v Kč bez DPH	méněpráce v Kč bez DPH
Z 01	Narovnání ceny spojovacích prvků na lávce v hambalku	Při kontrole rozpočtu v průběhu stavby se zjistilo, že položka určená pro spojovací prostředky byla v rozpočtu chybně naceněna (chyba v umístění desetinné čárky), čímž vznikla nepřiměřená celková cena za tyto práce. Se zhotovitelem proto došlo k domluvě o narovnání ceny.	1 207 492,00	253 573,32	1 461 065,32 Kč		- 1 207 492,00
<b>Dílčí rekapitulace ZL 005 - narovnání ceny díla</b>			- 1 207 492,00	- 253 573,32	- 1 461 065,32 Kč		- 1 207 492,00

### změnový list ZL 006

Z 01	Změny v rozsahu prací při provádění soklu a statiky fasády	V průběhu bourání omítek soklu se zjistilo, že jeho tloušťka je větší, než se předpokládalo a v soklu se nachází ztužující kari síť. Dále se po oklepání části fasády zjistilo, že trhliny nejsou v takovém stavu, aby bylo nutné provádět statické zajištění podle PD a VV. Po konzultaci se statikem se statické vyztužení provedlo pouze na několika místech.	6 403,00	1 344,63	7 747,63 Kč	189 445,00	- 183 042,00
Z 02	Doplnění vzorků odsolování	S ohledem na důslednou kontrolu průběhu vlhkosti soklu bylo nutné provést více vzorků.	39 668,00	8 330,28	47 998,28 Kč	39 668,00	
<b>Dílčí rekapitulace ZL 006</b>			46 071,00	9 674,91	55 745,91 Kč	229 113,00	- 183 042,00

### změnový list ZL 007

Z 01	Doplnění rozsahu montáže a dodávky hromosvodu	Před realizací stavby byla provedena revize stávajícího rozvodu hromosvodu a bylo zjištěno, nedostatečné uzemnění. Proto projektant přehodnotil rozsah nového hromosvodu, který byl uveden v PD a VV a doplnil uzemňovací pásek a dle nových norem doplnil i nové svody hromosvodu.	97 584,00	20 492,64	118 076,64 Kč	97 584,00	
<b>Dílčí rekapitulace ZL 007</b>			97 584,00	20 492,64	118 076,64 Kč	97 584,00	-

### změnový list ZL 008

Z 01	Doplnění čtečky u výtahu	Doplnění elektroinstalace pro napojení čtečky na spouštění výtahu čipovou kartou zaměstnanců.	12 800,00	2 688,00	15 488,00 Kč	12 800,00	
<b>Dílčí rekapitulace ZL 008</b>			12 800,00	2 688,00	15 488,00 Kč	12 800,00	-

### změnový list ZL 009

Z 01	Doplnění elektrorozvaděče pro akce před radnicí	V rámci projektu bylo osazení rozvaděče měření s položením přípojky ze stávající rozpojovací skříně. Součástí však nebyl zásuvkový rozvaděč s umístěním požadovaných zásuvek pro připojení externích zařízení při akcích na náměstí.	70 025,00	14 705,25	84 730,25 Kč	70 025,00	
------	---	--	-----------	-----------	--------------	-----------	--

<b>Dílčí rekapitulace ZL 009</b>			<b>70 025,00</b>	14 705,25	84 730,25 Kč	70 025,00	-
<b>změnový list ZL 010</b>							
Z 01	<b>Změny v rozsahu střechy - střešní okna, ostění</b>	Změny v oplechování střešních oken - bez měděného oplechování, úpravy ostění v místnostech, které nebyly zahrnuty v rozpočtu.	<b>21 991,00</b>	- 4 618,11	- 26 609,11 Kč	48 093,00	- <b>70 084,00</b>
Z 02	<b>Změny v rozsahu střechy - výlezová okna</b>	Stávající výlezová okna byla ve velmi dobrém stavu, proto byla zachována (s novým oplechováním a osazením) a některá byla zrušena. Jeden původně zamýšlený střešní výlez byl nahrazen atypickým střešním oknem pro historické budovy, neboť bylo umístěno do ulice a s ohledem na využití podkrovní místnosti okno muselo mít tepelně izolační parametry jako střešní okno s dvojsklem.	<b>85 411,00</b>	- 17 936,31	- 103 347,31 Kč	39 847,00	- <b>125 258,00</b>
Z 03	<b>Změny v rozsahu střechy - střešní doplňky</b>	V PD nebyly dostatečně zakresleny a následně ve výkazu uvedeny střešní doplňky, především odvětrávací taška, proto musely být doplněny. Stejně tak nebyly ve výkazu výměr uvedeny tašky s háky pro zadržování sněhu. Tyčové sněholamy nebyly odsouhlaseny památkovou péčí.	<b>77 363,00</b>	16 246,23	93 609,23 Kč	115 009,00	- <b>37 646,00</b>
Z 04	<b>Změny v rozsahu střechy - revize věže dronem</b>	Kontrola provedení stávajícího oplechování věže byla provedena dle rozpočtu pokrývačem, ale nad rámec bylo provedeno i zachycení stavu oplechování dronem s kamerovým záznamem, aby se v budoucnosti mohl následný stav porovnávat.	<b>16 500,00</b>	3 465,00	19 965,00 Kč	16 500,00	
<b>Dílčí rekapitulace ZL 010</b>			<b>- 13 539,00</b>	- 2 843,19	- 16 382,19 Kč	219 449,00	- <b>232 988,00</b>
<b>změnový list ZL 011</b>							
Z 01	<b>Změny v rozsahu klimajednotek</b>	Byla provedena změna v rozsahu vnitřních klimajednotek a klimajednotky byly doplněny čerpadly na odvod kondenzátu, neboť svedení gravitačním potrubím nebylo z konstrukčního hlediska možné.	<b>1 123,00</b>	- 235,83	- 1 358,83 Kč	75 000,00	- <b>76 123,00</b>
<b>Dílčí rekapitulace ZL 011</b>			<b>- 1 123,00</b>	- 235,83	- 1 358,83 Kč	75 000,00	- <b>76 123,00</b>
<b>změnový list ZL 012</b>							
Z 01	<b>Doplnění sklápěcího schodiště na půdu</b>	Stávající přístup na půdu je velice těžce přístupný ve výšce 3,5 m nad podlahou pomocí žebříku, proto se během stavby vytvořil nový přístup z technické místnosti výtahu. Používal se v průběhu stavby pro přístup do hambalku a na střechu. Vzhledem k tomu, že nyní bude v půdním prostoru i potrubí klimatizace, které je nutné kontrolovat, rozhodlo se o zachování tohoto dočasného prostupu, který se doplnil o sklápěcí schody.	<b>14 674,00</b>	3 081,54	17 755,54 Kč	14 674,00	
<b>Dílčí rekapitulace ZL 012</b>			<b>14 674,00</b>	3 081,54	17 755,54 Kč	14 674,00	-
<b>Rekapitulace VCP a MP - ZL 006 - 012</b>			<b>226 492,00</b>	47 563,32	274 055,32 Kč	<b>718 645,00</b>	- <b>492 153,00</b>
<b>Rekapitulace celkem Dodatek č. 4</b>			<b>- 981 000,00</b>	- 206 010,00	- 1 187 010,00 Kč	<b>718 645,00</b>	- <b>1 699 645,00</b>

abs. hodnota změn

# Změnový list

**Název projektu:** Revitalizace památky č. p. 1 v Žatci - Radnice města Žatec  
**Název stavby (dle SoD):** Obnova budovy radnice, náměstí Svobody 1 Žatec, na pozemku st. p. č. 182 v k.ú. Žatec – stavební práce  
**Číslo SoD:** 00366-ROZ/2018  
**Číslo změny:** **005**

**Strany smlouvy o dílo na realizaci výše uvedené stavby:** Město Žatec, METALL QUATRO spol. s r.o.

**Název změny:** **Narovnání ceny spojovacích prvků na lávce v hambalku**

**Popis změny:** Při kontrole rozpočtu v průběhu stavby se zjistilo, že položka určená pro spojovací prostředky byla v rozpočtu oceněna chybnou jednotkovou cenou (chyba v umístění desetinné čárky), čímž vznikla nepřiměřená celková cena za tyto práce. Se zhotovitelem proto došlo k domluvě o narovnání ceny, což je uvedeno v přiloženém opraveném oceněném výkazu výměr.

Tyto změny byly provedeny na základě § 222 odst. 4 zákona č. 134/2016 Sb. – o zadávání veřejných zakázek.

Dopady změny do projektové dokumentace: beze změny

Dopady změny do časového plánu stavby: beze změny


Dopad do ceny stavby dle SoD – Snížení ceny o méně práce	Dopad do ceny stavby dle SoD – Zvýšení ceny o více práce	Dopad do ceny stavby dle SoD – Celkem
-1.207.492.00 Kč	+0,00 Kč	<b>-1.207.492,00 Kč</b>

## Přílohy změnové listu:

Položkový rozpočet změny

*Objednatel a Zhotovitel se dohodli, že budou provedeny změny, jež jsou podrobně popsány, zdůvodněny, dokladovány a oceněny v dokumentaci této změny. Tento Změnový list představuje přílohu dodatku Smlouvy. Smlouva se mění v rozsahu upraveném v tomto Změnovém listu. V ostatním zůstávají práva a povinnosti Objednatele a Zhotovitele sjednané ve Smlouvě nedotčeny. Na důkaz toho připojují příslušné osoby oprávněné jednat jménem nebo v zastoupení Objednatele a zhotovitele své podpisy.*

Podpis níže vyjadřuje souhlas se změnou.


	Jméno	Datum	Podpis
Projektant (autorský dozor)			



EVROPSKÁ UNIE  
Evropský fond pro regionální rozvoj  
Integrovaný regionální operační program



MINISTERSTVO  
PRO MÍSTNÍ  
ROZVOJ ČR

Technický dozor stavebníka			
Za zhotovitele (Metall Quatro spol. s r.o.):	Miroslav Štýbr		
Za objednatele (Město Žatec):	Mgr. Zdeňka Hamousová		



EVROPSKÁ UNIE  
Evropský fond pro regionální rozvoj  
Integrovaný regionální operační program



**MINISTERSTVO  
PRO MÍSTNÍ  
ROZVOJ ČR**



# ZMĚNOVÝ LIST č. 005 Z01

## PŘÍLOHA - PŮDNÍ LÁVKA - změna

<b>- 1 207 492</b>	- 1 207 492	
	způsobilé	nezpůsobilé
	- 990 144	- 217 349

Akce

**Obnova budovy radnice, nám. Svobody č.p. 1, Žatec - I. ETAPA**

**S: Obnova budovy radnice, nám. Svobody č.p. 1, Žatec - I. ETAPA**

SO_02.1: Vnitřní část_způsobilé/poměrově krácené						
727.	SP	762595001	Spojovací prostředky pro položení dřevěných podlah a zakrytí kanálů	m2	96,76	
	SP	762595001	Spojovací prostředky pro položení dřevěných podlah a zakrytí kanálů - změna jednotkové ceny	m2	96,76	
			<i>narovnání ceny díla - rozdíl</i>			
SO_02.3: Vnitřní část_nezpůsobilé/poměrově krácené						
1 388.	SP	762595001	Spojovací prostředky pro položení dřevěných podlah a zakrytí kanálů	m2	21,24	
	SP	762595001	Spojovací prostředky pro položení dřevěných podlah a zakrytí kanálů - změna jednotkové ceny	m2	21,24	
			<i>narovnání ceny díla - rozdíl</i>			
narovnání ceny díla - rozdíl						
				CELKEM		- 1 207 492

# Změnový list

**Název projektu:** Revitalizace památky č. p. 1 v Žatci - Radnice města Žatec  
**Název stavby (dle SoD):** Obnova budovy radnice, náměstí Svobody 1 Žatec, na pozemku st. p. č. 182 v k.ú. Žatec – stavební práce  
**Číslo SoD:** 00366-ROZ/2018  
**Číslo změny:** **006**

**Strany smlouvy o dílo na realizaci výše uvedené stavby:** Město Žatec, METALL QUATRO spol. s r.o.

**Název změny:** **Změna rozsahu prací na soklové části a statického zajištění fasády**

**Popis změny:** Z 01 - Změny v rozsahu prací při provádění soklu a statiky fasády. V průběhu bourání omítek soklu se zjistilo, že jeho tloušťka je větší, než se předpokládalo a v soklu se nachází ztužující kari síť. Dále se po oklepání části fasády zjistilo, že trhliny nejsou v takovém stavu, aby bylo nutné provádět statické zajištění podle PD a VV. Po konzultaci se statikem se statické vyztužení provedlo pouze na několika místech.  
**+ 6.403 Kč bez DPH.**

Z 02 - Doplnění vzorků odsolování s ohledem na důslednou kontrolu průběhu vlhkosti soklu. **+ 39.668 Kč bez DPH**

Tyto změny byly provedeny na základě § 222 odst. 4 zákona č. 134/2016 Sb. – o zadávání veřejných zakázek:

Dopady změny do projektové dokumentace: **beze změny**

Dopady změny do časového plánu stavby: Termín dokončení díla byl prodloužen do 30. září 2020 v návaznosti na delší proces odsolování a vysoušení zdí a s ohledem na technologické postupy provádění nových omítek. Prodloužení termínu je smluvně ujednáno v Dodatku č. 2 ze dne 26. 3. 2020 a přesné zdůvodnění je uvedeno ve Změnovém listu č. 002.

Dopad do ceny stavby dle SoD – Snížení ceny o méně práce	Dopad do ceny stavby dle SoD – Zvýšení ceny o více práce	Dopad do ceny stavby dle SoD – Celkem
-183.042.00 Kč	+229.113,00 Kč	<b>+46.071,00 Kč</b>

## Přílohy změnové listu:

Položkový rozpočet změn

*Objednatel a Zhotovitel se dohodli, že budou provedeny změny, jež jsou podrobně popsány, zdůvodněny, dokladovány a oceněny v dokumentaci této změny. Tento Změnový list představuje přílohu dodatku Smlouvy. Smlouva se mění v rozsahu upraveném v tomto Změnovém listu. V ostatním zůstávají práva a povinnosti Objednatele a Zhotovitele sjednané ve Smlouvě nedotčeny. Na důkaz*





EVROPSKÁ UNIE  
Evropský fond pro regionální rozvoj  
Integrovaný regionální operační program



MINISTERSTVO  
PRO MÍSTNÍ  
ROZVOJ ČR

*toho připojují příslušné osoby oprávněné jednat jménem nebo v zastoupení Objednatele a zhotovitele své podpisy.*

Podpis níže vyjadřuje souhlas se změnou.

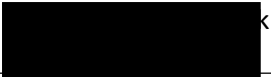	Jméno	Datum	Podpis
Projektant (autorský dozor)			
Technický dozor stavebníka			
Za zhotovitele (Metall Quatro spol. s r.o.):	Miroslav Štýbr		
Za objednatele (Město Žatec):	Mgr. Zdeňka Hamousová		



EVROPSKÁ UNIE  
Evropský fond pro regionální rozvoj  
Integrovaný regionální operační program



MINISTERSTVO  
PRO MÍSTNÍ  
ROZVOJ ČR

Zakázka:

## RADZAT\_Dodatek č. 4 ZL 006 Z01

Poř.	Typ	Kód	Popis	MJ	Výměra	Jedn. cena	Cena	Gen. soustava
<b>S: Obnova budovy radnice, nám. Svobody č.p. 1, Žatec - I. ETAPA</b>							<b>6 403</b>	
<b>02_VCP_SO_01: Vnější část_způsobilé_větší tl._otlučení omítek</b>							<b>148 300</b>	
<b>009: Ostatní konstrukce a práce</b>								
81.	SP	978019391	Otlučení vnější vápenné nebo vápenocementové vnější omítky stupně členitosti 3 až 5 rozsahu do 100%	m2	415,383			
<i>Plný popis: Otlučení vápenných nebo vápenocementových omítek vnějších ploch s vyškrabáním spar a s očištěním zdiva stupně členitosti 3 až 5, v rozsahu do 100%</i>								
Výkaz výměr: celková tl. otlučené omítky 10cm						-		
dle zadání 351,426 m2 vč.5% pro odchylky tj. - 16,702m2 = 334,724m2; m2 = 4cm tl.omítky						-		
odpočet odchylky_čistá plocha; -16,702						- 16,702		
VCP = 6cm omítky tj. o 1,5x víc než v zadání						-		
(F3-16,702)*1,5						502,085		
z toho byla plocha 70m2 plocha bobrovek pouze ve tl. 4cm, která se odečítá od plochy otlučení omítky						-		
-70,0						- 70,0		
<b>009.01: Ostatní bourací práce-odsekání zazděných bobrovek</b>								
#####	SP	978059641	Odsekání a odebrání obkladů stěn z vnějších obkládaček plochy přes 1 m2	m2	70,0			
<i>Plný popis: Odsekání obkladů stěn včetně otlučení podkladní omítky až na zdivo z obkládaček vnějších, z jakýchkoliv materiálů, plochy přes 1 m2</i>								
<b>099: Přesun hmot HSV</b>								
153.	B	997013212	Vnitrostaveništní doprava suti a vybouraných hmot pro budovy v do 9 m ručně	t	36,138			
<i>Plný popis:</i>								
Výkaz výměr: pro omítku; 29,908						29,908		
pro odsekání zazděných bobrovek; 6,230						6,23		
154.	B	997013501	Odvoz suti a vybouraných hmot na skládku nebo meziskládku do 1 km se složením	t	36,138			
<i>Plný popis:</i>								

Poř.	Typ	Kód	Popis	MJ	Výměra	Jedn. cena	Cena	Cen. soustava
155.	B	997013509	Příplatek k odvozu sutí a vybouraných hmot na skládku ZKD 1 km přes 1 km	t	542,07			
<i>Plný popis:</i>								
<b>Výkaz výměr: 36,138*15</b>						<b>542,07</b>		
156.	B	997013831	Poplatek za uložení stavebního směsného odpadu na skládce (skládkovné)	t	36,138			
<i>Plný popis:</i>								
<b>06.1b_VCP_SO_01: Fasáda - statika_VCP</b>								
<b>003: Svislé konstrukce</b>								
#####	SP	342362021R	Výztuž příček svařovanými sítěmi Kari_montáž sítě	t	0,2			
<i>Plný popis: Výztuž stěn a příček výplňových a oddělovacích pevných svislých nebo šikmých, rovných nebo oblých ze svařovaných sítí z drátů</i>								
<b>Výkaz výměr: dle zhotovitele</b>						-		
101*3,0/1000						0,303		
hmotnost sítě 100/100/4 = 1,98 kg/m2						-		
101*1,98/1000						0,2		
#####	H	31316002R	sít výztužná svařovaná pozinkovaná 100x100mm drát D 4mm	m2	111,1			
<i>Plný popis:</i>								
<b>Výkaz výměr: dle zhotovitele</b>						-		
101,0*1,1						111,1		
<b>009: Ostatní konstrukce a práce</b>								
1.	SP	953945113R	Kotvy mechanické M 8 dl 115 mm pro střední zatížení do betonu, ŽB nebo kamene s vyvrtáním otvoru	kus	404,0			
<i>Plný popis: Kotvy mechanické s vyvrtáním otvoru do betonu, železobetonu nebo tvrdého kamene pro střední zatížení průvlekové, velikost M 8</i>								
<b>Výkaz výměr: dle zhotovitele 4ks/m2</b>						-		
101,0*4						404,0		
<b>099: Přesun hmot HSV</b>								
157.	B	998011003	Přesun hmot pro budovy zděné v do 24 m	t	0,33			
<i>Plný popis:</i>								

Poř.	Typ	Kód	Popis	MJ	Výměra	Jedn. cena	Cena	Gen. soustava
<b>06.2b_MNP_SO_01: Fasáda - statika_MNP</b>							<b>- 183 042</b>	
<b>009: Ostatní konstrukce a práce</b>							<b>- 177 567</b>	
89.	SP	974029132	Vysekání rýh ve zdivu kamenném hl do 50 mm š do 70 mm <i>Plný popis: Vysekání rýh ve zdivu kamenném do hl. 50 mm a šířky do 70 mm</i>	m	- 215,0			
<b>Výkaz výměr: dle zhotovitele</b>							-	
							<b>- 215,0</b>	
90.	SP	977311x11	Řezání stávajícího zdiva pro rýhy hl do 50 mm <i>Plný popis: Řezání stávajících betonových mazanin bez vyztužení hloubky do 50 mm</i>	m	- 215,0			
92.	SP	985442x13	Vlepování dodatečné helikální nerezové HB výztuže do polymer cementového tmelu do drážek <i>Plný popis: Přídavná šroubovitá nerezová výztuž pro sanaci trhlin ve vrtu včetně vyvrtání příklepovými vrtáky a zalití kotevní maltou 1 kotva p</i>	m	- 215,0			
93.	SP	985421x24	Injektáž vrtů 16-26mm tl přes 600 mm helikální nerezové HB výztuže do polymer cementového tmelu včetně vrtů vyčištěných, vyfoukaných a navlhčených <i>Plný popis: Injektáž trhlin v cihelném, kamenném nebo smíšeném zdivu nízkotlaká do 0,6 MP, včetně provedení vrtů aktivovanou cementovou</i>	m	- 40,16			
<b>Výkaz výměr: dle zhorovitele</b>							-	
							<b>- 40,16</b>	
<b>099: Přesun hmot HSV</b>								
153.	B	997013212	Vnitrostaveništní doprava suti a vybouraných hmot pro budovy v do 9 m ručně <i>Plný popis:</i>	t	- 1,935			
154.	B	997013501	Odvoz suti a vybouraných hmot na skládku nebo meziskládku do 1 km se složením <i>Plný popis:</i>	t	- 1,935			
155.	B	997013509	Příplatek k odvozu suti a vybouraných hmot na skládku ZKD 1 km přes 1 km <i>Plný popis:</i>	t	- 29,025			
<b>Výkaz výměr: -1,935*15</b>							<b>- 29,025</b>	
156.	B	997013831	Poplatek za uložení stavebního směsného odpadu na skládce (skládkovné) <i>Plný popis:</i>	t	- 1,935			

Poř.	Typ	Kód	Popis	MJ	Výměra	Jedn. cena	Cena	Cen. soustava
157.	B	998011003	Přesun hmot pro budovy zděné v do 24 m	t	- 0,864			

*Plný popis:*

# ZMĚNOVÝ LIST ZL 006 Z02

## PŘÍLOHA - Fasáda původní - vzorky

Akce **Obnova budovy radnice, nám. Svobody č.p. 1, Žatec - I. ETAPA**

Poř.	Typ	Kód	Popis	MJ	Výměra	Jedn. cena	Cena					
								<b>39 668</b>	39 668			
								způsobilé		nezpůsobilé		
								VP	MP	VP	MP	
								39 668	-	-	-	
								39 668	-			
<b>S: Obnova budovy radnice, nám. Svobody č.p. 1, Žatec - I. ETAPA</b>												
<b>SO_01: Vnější část_způsobilé</b>												
<b>009: Ostatní konstrukce a práce - vzorky k rozboru</b>												
76.	SP	952902x15	Odebrání vzorků zdiva při odsolování, laboratorní posouzení sanility a vlhkosti	kus	30,0	1 983,39						
					přepoklad; 30	30,0						
					skutečnost 1.etapa	18						
					skutečnost 2.etapa	11						
					skutečnost 3.etapa	11						
					skutečnost 4.etapa	10						
					<b>CELKEM</b>	<b>50</b>						
					rozdíl	20						
				Odebrání vzorků zdiva při odsolování, laboratorní posouzení sanility a vlhkosti	kus	20,0	1 983,39	39 668	39 668			



# Změnový list

**Název projektu:** Revitalizace památky č. p. 1 v Žatci - Radnice města Žatec  
**Název stavby (dle SoD):** Obnova budovy radnice, náměstí Svobody 1 Žatec, na pozemku st. p. č. 182 v k.ú. Žatec – stavební práce  
**Číslo SoD:** 00366-ROZ/2018  
**Číslo změny:** **007**

**Strany smlouvy o dílo na realizaci výše uvedené stavby:** Město Žatec, METALL QUATRO spol. s r.o.

**Název změny:** **Doplnění rozsahu montáže a dodávky hromosvodu**

**Popis změny:** Před realizací stavby byla provedena revize stávajícího rozvodu hromosvodu a bylo zjištěno nedostatečné uzemnění. Proto projektant přehodnotil rozsah nového hromosvodu, který byl uveden v PD a VV a doplnil uzemňovací pásek a dle nových norem doplnil i nové svody hromosvodu.

Tyto změny byly provedeny na základě § 222 odst. 4 zákona č. 134/2016 Sb. – o zadávání veřejných zakázek.

Dopady změny do projektové dokumentace: beze změny

Dopady změny do časového plánu stavby: beze změny

Dopad do ceny stavby dle SoD – Snížení ceny o méně práce	Dopad do ceny stavby dle SoD – Zvýšení ceny o více práce	Dopad do ceny stavby dle SoD – Celkem
-0.00 Kč	+97.584,00 Kč	<b>+97.584,00 Kč</b>


## Přílohy změnové listu:

Položkový rozpočet změn

Projektová dokumentace ke změnám v provádění stavebních prací, je-li relevantní: Projektová dokumentace aktualizovaného hromosvodu od projektanta Jána Chomy

*Objednatel a Zhotovitel se dohodli, že budou provedeny změny, jež jsou podrobně popsány, zdůvodněny, dokladovány a oceněny v dokumentaci této změny. Tento Změnový list představuje přílohu dodatku Smlouvy. Smlouva se mění v rozsahu upraveném v tomto Změnovém listu. V ostatním zůstávají práva a povinnosti Objednatele a Zhotovitele sjednané ve Smlouvě nedotčeny. Na důkaz toho připojují příslušné osoby oprávněné jednat jménem nebo v zastoupení Objednatele a zhotovitele své podpisy.*

Podpis níže vyjadřuje souhlas se změnou.

	Jméno	Datum	Podpis
Projektant (autorský dozor)			



EVROPSKÁ UNIE  
Evropský fond pro regionální rozvoj  
Integrovaný regionální operační program



MINISTERSTVO  
PRO MÍSTNÍ  
ROZVOJ ČR

Technický dozor stavebníka	██████████		
Za zhotovitele (Metall Quatro spol. s r.o.):	Miroslav Štýbr		
Za objednatele (Město Žatec):	Mgr. Zdeňka Hamousová		



EVROPSKÁ UNIE  
Evropský fond pro regionální rozvoj  
Integrovaný regionální operační program



**MINISTERSTVO  
PRO MÍSTNÍ  
ROZVOJ ČR**

Zakázka:



**RADZAT\_Dodatek č. 4 ZL 007 Z01**

Poř.	Typ	Kód	Popis	MJ	Výměra	Jedn. cena	Cena	Gen. soustava
<b>S: Obnova budovy radnice, nám. Svobody č.p. 1, Žatec - I. ETAPA</b>							<b>97 584</b>	
<b>08.1_VC_SO_01: VCP_Vnější část způsobilé Hromosvod</b>							<b>97 584</b>	
<b>020: Silnoproud hromosvod</b>							<b>9 696</b>	
122.	B	3.x01.20	Podíl přidružených výkonů 4,80% z C21M a navázaného materiálu	ks	1,0			
<i>Plný popis:</i>								
123.	B	5.x01.20	Zjištění základních údajů a vyhotovení revizní zprávy 25,00%	ks	1,0			
<i>Plný popis:</i>								
124.	B	7.x01.20	Podružný materiál 5,00%	ks	1,0			
<i>Plný popis:</i>								
<b>C21.1: Silnoproud hromosvod - montáže</b>								
1.	B	210220022	uzemění v zemi FeZn průměru 8-10mm vč. svorek, propojení a izolace spojů	m	160,0			
<i>Plný popis:</i>								
4.	B	210220321	svorka na potrubí "Bernard" vč. pásku (bez vodiče a připojení)	ks	30,0			
<i>Plný popis:</i>								
5.	B	210220361	tyčový zemnič vč. zaražení do země a připojení do 2m	ks	9,0			
<i>Plný popis:</i>								
94.	B	210220101	Montáž hromosvodného vedení svodových vodičů s podpěrami průměru do 10 mm	m	80,0			
<i>Plný popis:</i>								
95.	B	210220301	svorky hromosvodové do 2 šroubu (SS, SR 03)	ks	20,0			
<i>Plný popis:</i>								

Poř.	Typ	Kód	Popis	MJ	Výměra	Jedn. cena	Cena	Cen. soustava
97.	B	210220372	ochranný úhelník nebo trubka s držáky do zdiva	ks	1,0			
<i>Plný popis:</i>								
98.	B	210220021	Montáž uzemňovacího vedení vodičů FeZn pomocí svorek v zemi páskou do 120 mm <sup>2</sup> v průmyslové výstavbě	m	12,0			
<i>Plný popis:</i>								
101.	B	210220301	svorky hromosvodové do 2 šroubu (SS, SR 03)	ks	4,0			
<i>Plný popis:</i>								
102.	B	210220302	svorky hromosvodové nad 2 šrouby (ST, SJ, SK, SZ, SR01, 02)	ks	10,0			
<i>Plný popis:</i>								
103.	B	210220302	svorky hromosvodové nad 2 šrouby (ST, SJ, SK, SZ, SR01, 02)	ks	4,0			
<i>Plný popis:</i>								
104.	B	210220302	svorky hromosvodové nad 2 šrouby (ST, SJ, SK, SZ, SR01, 02)	ks	4,0			
<i>Plný popis:</i>								
105.	B	210220372	ochranný úhelník nebo trubka s držáky do zdiva	ks	3,0			
<i>Plný popis:</i>								
<b>C21.2: Silnoproud_hromosvod - montáže_revize</b>								
106.	B	105001	Zjištění stavu ochrany před úderem blesku	svod	4,0			
<i>Plný popis:</i>								
107.	B	106010	Měření zemního přechodového odporu uzemnění	měřen	4,0			
<i>Plný popis:</i>								
108.	B	107015	Demont.a opět.mont.zkušeb.svorky uzemnění	ks	4,0			
<i>Plný popis:</i>								

Poř.	Typ	Kód	Popis	MJ	Výměra	Jedn. cena	Cena	Gen. soustava
<b>C21.3: Silnoproud_hromosvod - materiál</b>								<b>21 544</b>
2.	B	01403.x001403.x01	pásek FeZn 30x4	m	160,0			
<i>Plný popis:</i>								
3.	B	01424	zemní tyč ZT 1,5k	ks	9,0			
<i>Plný popis:</i>								
6.	B	01466.x01	zaváděcí tyč TZ 2,0	ks	3,0			
<i>Plný popis:</i>								
7.	B	01487	svorka na okapové svody ST + pásek nerez	ks	30,0			
<i>Plný popis:</i>								
8.	B	06170	svorka k zemnicí tyči SJ 02	ks	9,0			
<i>Plný popis:</i>								
110.	B	01020.x01	podpěra vedení na svody	ks	10,0			
<i>Plný popis:</i>								
111.	B	02020.01	podpěra vedení pod střešní krytinu	ks	28,0			
<i>Plný popis:</i>								
112.	B	01402	drát FeZn průměr 10mm	m	12,0			
<i>Plný popis:</i>								
113.	B	01403	drát AlMgSi 8	m	80,0			
<i>Plný popis:</i>								
114.	B	01429	svorka k jímací tyči	ks	10,0			
<i>Plný popis:</i>								
115.	B	01429.01	svorka křížová SK	ks	4,0			
<i>Plný popis:</i>								
116.	B	01429.xx02	svorka zkušební SZ	ks	4,0			
<i>Plný popis:</i>								
117.	B	01466	ochranná trubka OT	ks	1,0			
<i>Plný popis:</i>								
118.	B	01467	držák DUz do zdiva	ks	2,0			
<i>Plný popis:</i>								
119.	B	01473.x01	svorka okapová SO	ks	4,0			
<i>Plný popis:</i>								

Poř.	Typ	Kód	Popis	MJ	Výměra	Jedn. cena	Cena	Cen. soustava
120.	B	01473	svorka SR spojovací	ks	20,0			
			<i>Plný popis:</i>					
			<b>V04: Inženýrská činnost</b>					
#####	ON	040001000	Inženýrská činnost	kus	1,0			
			<i>Plný popis: Základní rozdělení průvodních činností a nákladů inženýrská činnost</i>					

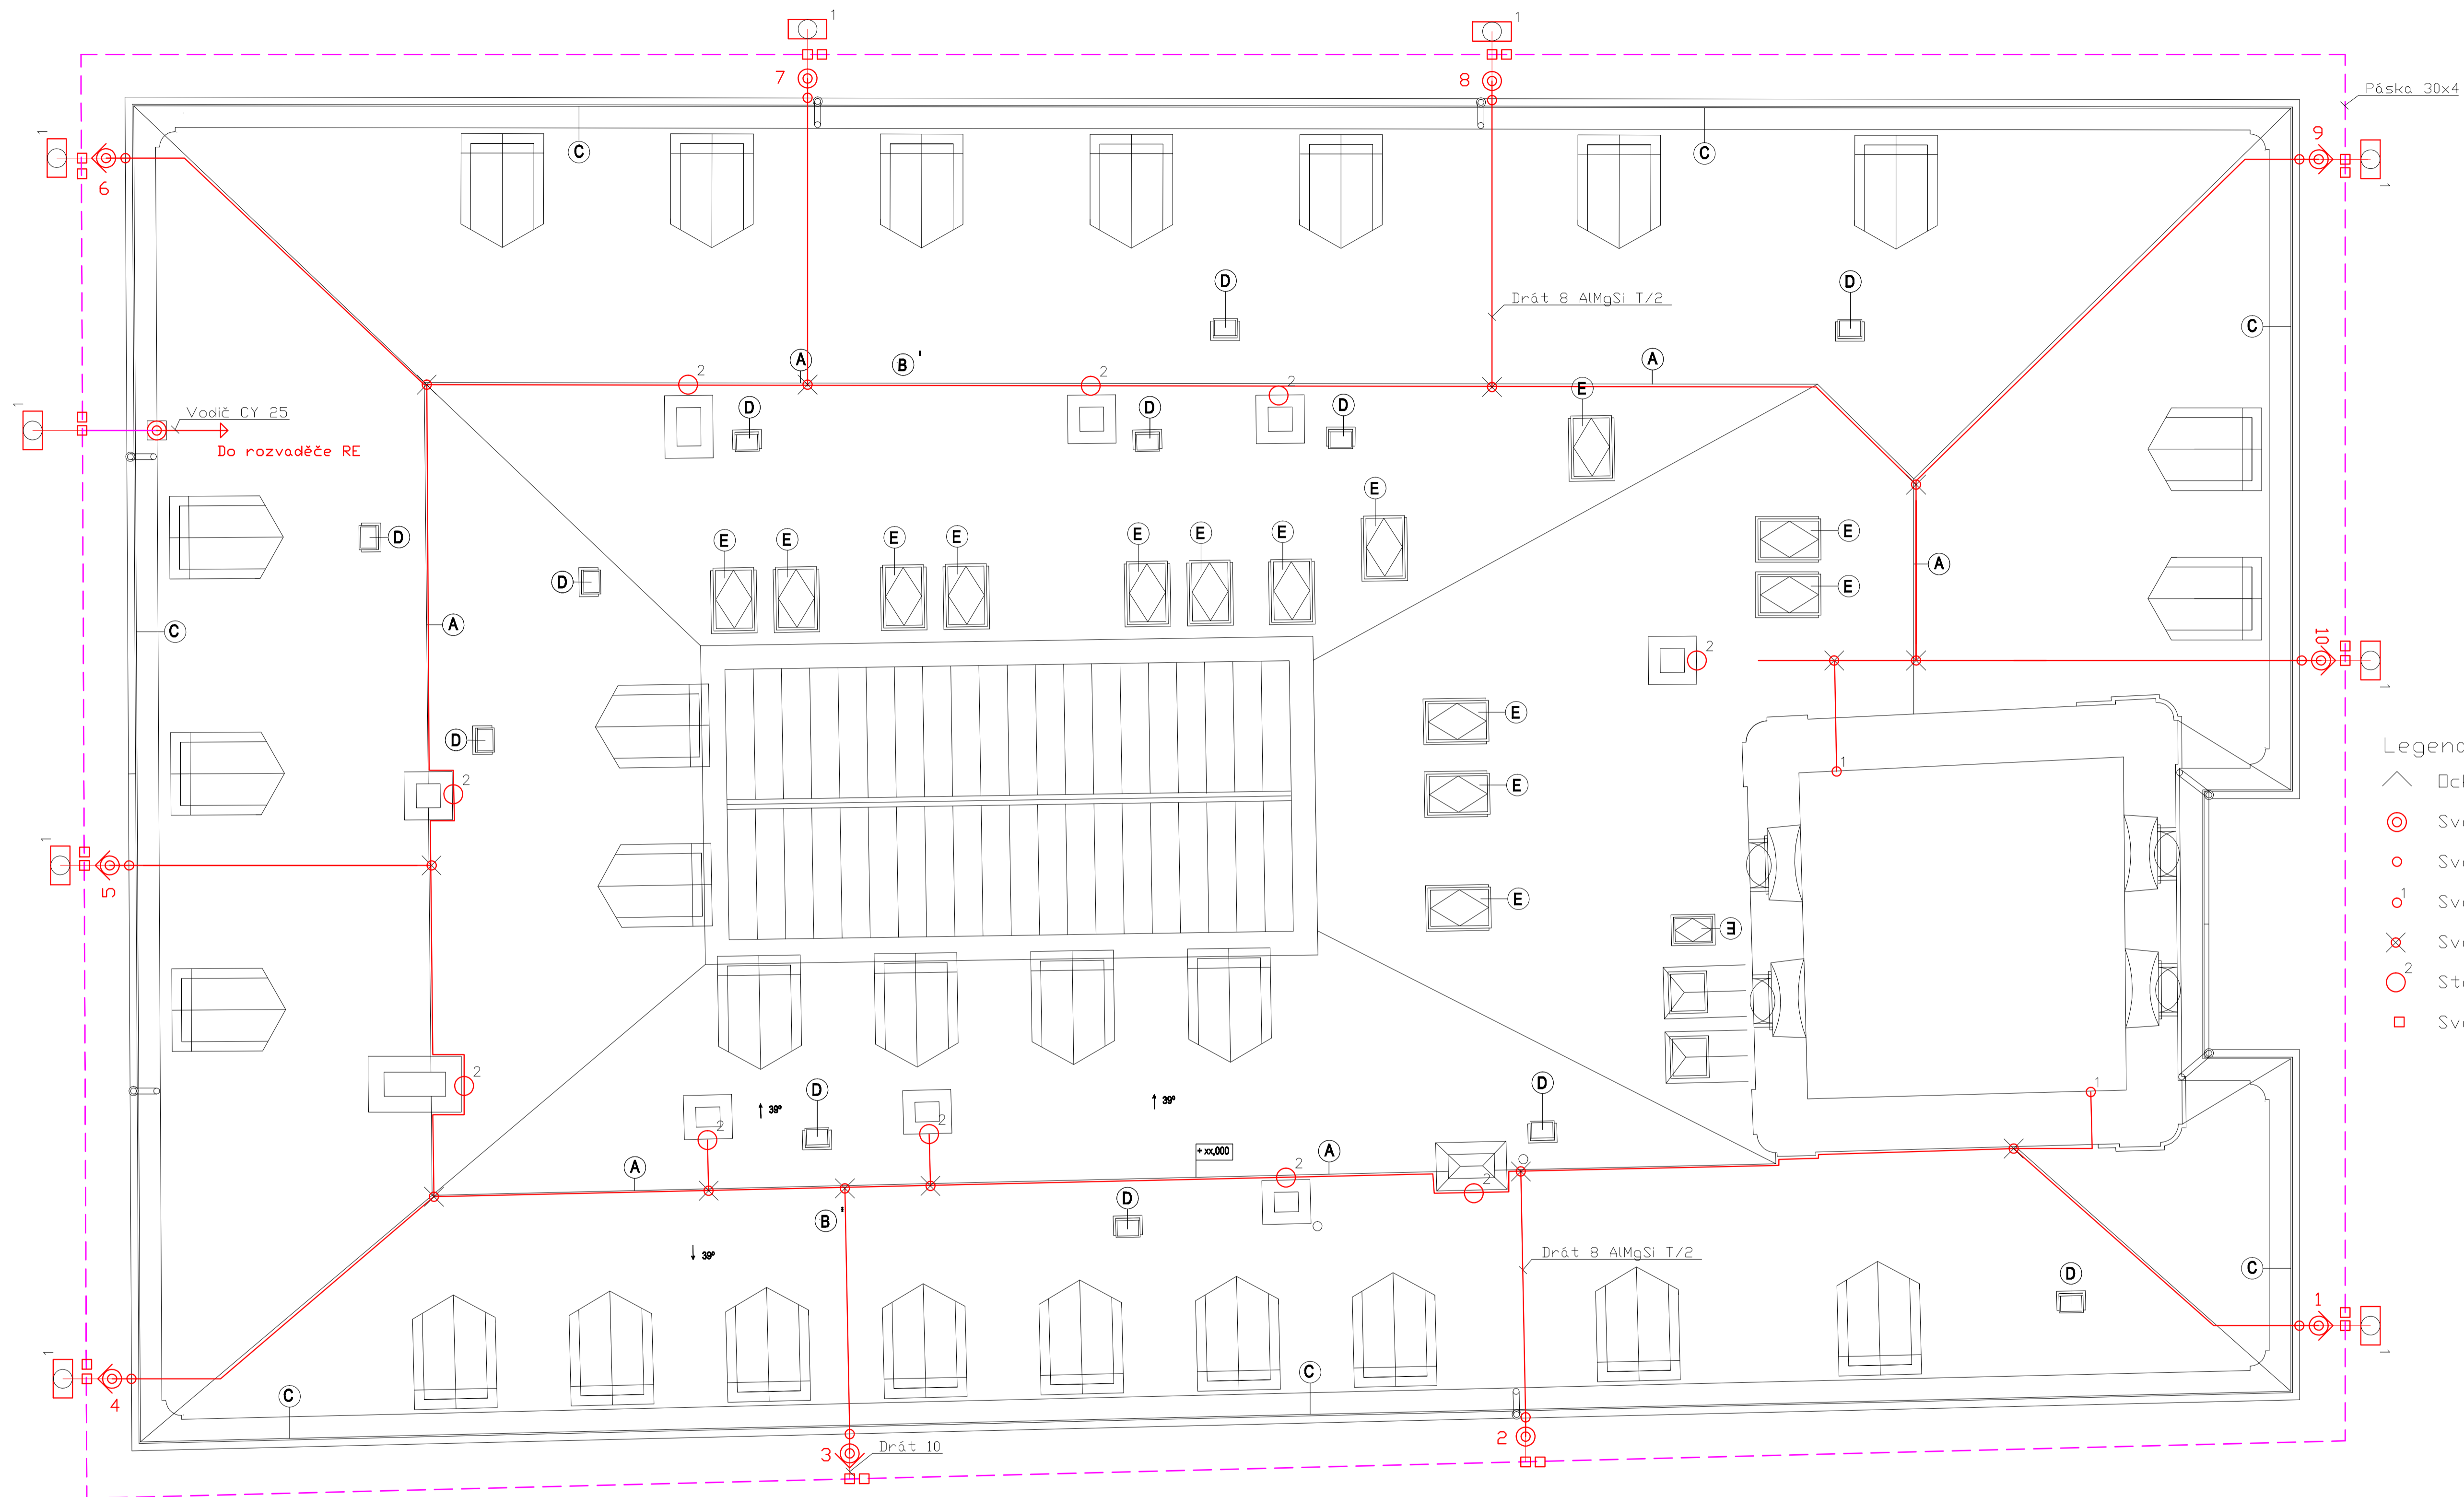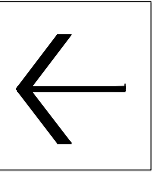

Legenda:

- Ochranná trubka
- Svarka zkušební
- Svarka okapová
- Svarka připojovací
- Svarka křížová
- Stávající jímací tyč
- Svarka spojovací pásek - drát

VYPRACOVAL Choma Ján	ODP.PROJ.PROFESE	KONTROLOVAL	ODP.PROJ.STAVBY	Choma Ján, Příkrá 900 438 01 Žatec tel. 603207937		
OKRES:		OBEC:				
INVESTOR: Město Žatec, nám. Svobody 1, 438 24 Žatec						
OBNOVA BUDOVY RADNICE, NÁM. SVOBODY č.p. 1, ŽATEC – I. ETAPA doplnění uzemnění a svodů SKUTEČNÉ PŘEVODNÍ				FORMAT	4 A4	
				DATUM	04/2020	
				STUPEN		
				MERITKO	1:100	
PŮDORYS HROMOSVODU				ZAK.CÍSLO: 1902	ARCHIVNÍ ČÍSLO	C.VYKRESU
				201902	D.20	

# Změnový list

**Název projektu:** Revitalizace památky č. p. 1 v Žatci - Radnice města Žatec  
**Název stavby (dle SoD):** Obnova budovy radnice, náměstí Svobody 1 Žatec, na pozemku st. p. č. 182 v k.ú. Žatec – stavební práce  
**Číslo SoD:** 00366-ROZ/2018  
**Číslo změny:** **008**

**Strany smlouvy o dílo na realizaci výše uvedené stavby:** Město Žatec, METALL QUATRO spol. s r.o.

**Název změny:** **Doplnění čtečky u výtahu**

**Popis změny:** Doplnění elektroinstalace pro napojení čtečky na spouštění výtahu čipovou kartou zaměstnanců.

Tyto změny byly provedeny na základě § 222 odst. 4 zákona č. 134/2016 Sb. – o zadávání veřejných zakázek.

Dopady změny do projektové dokumentace: beze změny

Dopady změny do časového plánu stavby: beze změny



Dopad do ceny stavby dle SoD – Snížení ceny o méně práce	Dopad do ceny stavby dle SoD – Zvýšení ceny o více práce	Dopad do ceny stavby dle SoD – Celkem
-0.00 Kč	+12.800,00 Kč	<b>+12.800,00 Kč</b>

## Přílohy změnové listu:

Položkový rozpočet změn

*Objednatel a Zhotovitel se dohodli, že budou provedeny změny, jež jsou podrobně popsány, zdůvodněny, dokladovány a oceněny v dokumentaci této změny. Tento Změnový list představuje přílohu dodatku Smlouvy. Smlouva se mění v rozsahu upraveném v tomto Změnovém listu. V ostatním zůstávají práva a povinnosti Objednatele a Zhotovitele sjednané ve Smlouvě nedotčeny. Na důkaz toho připojují příslušné osoby oprávněně jednat jménem nebo v zastoupení Objednatele a zhotovitele své podpisy.*

Podpis níže vyjadřuje souhlas se změnou.

	Jméno	Datum	Podpis
Projektant (autorský dozor)	 k		
Technický dozor stavebníka			



EVROPSKÁ UNIE  
Evropský fond pro regionální rozvoj  
Integrovaný regionální operační program



MINISTERSTVO  
PRO MÍSTNÍ  
ROZVOJ ČR



Za zhotovitele (Metall Quatro spol. s r.o.):	Miroslav Štýbr		
Za objednatele (Město Žatec):	Mgr. Zdeňka Hamousová		



EVROPSKÁ UNIE  
Evropský fond pro regionální rozvoj  
Integrovaný regionální operační program



**MINISTERSTVO  
PRO MÍSTNÍ  
ROZVOJ ČR**

# ZMĚNOVÝ LIST ZL 008 Z01

## PŘÍLOHA - ZMĚNA VÝTAHU

								12 800	12 800			
Akce <b>Obnova budovy radnice, nám. Svobody č.p. 1, Žatec - I. ETAPA</b>								způsobilé		nezpůsobilé		
Poř.	Typ	Kód	Popis	MJ	Výměra	Jedn. cena	Cena	VP	MP	VP	MP	
<b>S: Obnova budovy radnice, nám. Svobody č.p. 1, Žatec - I. ETAPA</b>								-		12 800		
<b>SO_02.3: Vnitřní část_nezpůsobilé/poměrové krácené</b>								-		12 800		
<b>033: Dopravní zařízení</b>												
SP	330030x54	Doplnění vybavení výtahu		kus	1,0	12 800,00	12 800			12 800		
<i>Příprava pro čtečku, 2 klíče</i>												

# Změnový list

**Název projektu:** Revitalizace památky č. p. 1 v Žatci - Radnice města Žatec  
**Název stavby (dle SoD):** Obnova budovy radnice, náměstí Svobody 1 Žatec, na pozemku st. p. č. 182 v k.ú. Žatec – stavební práce  
**Číslo SoD:** 00366-ROZ/2018  
**Číslo změny:** **009**

**Strany smlouvy o dílo na realizaci výše uvedené stavby:** Město Žatec, METALL QUATRO spol. s r.o.

**Název změny:** **Doplnění elektrorozvaděče pro akce před radnicí**

**Popis změny:** V rámci projektu bylo osazení elektrorozvaděče měření s uložením elektropřípojky ze stávající rozpojovací skříně podél objektu radnice. Součástí však nebyl zásuvkový rozvaděč s umístěním požadovaných zásuvek pro připojení externích zařízení při akcích na náměstí. S ohledem na možnost využití tohoto rozvaděče a spojené stavební práce bylo nutné toto zařízení doplnit v průběhu stavby.

Tyto změny byly provedeny na základě § 222 odst. 4 zákona č. 134/2016 Sb. – o zadávání veřejných zakázek.

Dopady změny do projektové dokumentace: bez změny

Dopady změny do časového plánu stavby: bez změny

Dopad do ceny stavby dle SoD – Snížení ceny o méně práce	Dopad do ceny stavby dle SoD – Zvýšení ceny o více práce	Dopad do ceny stavby dle SoD – Celkem
-0.00 Kč	+70.025,00 Kč	<b>+70.025,00 Kč</b>

## Přílohy změnové listu:

Položkový rozpočet změn

Projektová dokumentace ke změnám v provádění stavebních prací, je-li relevantní: PD zásuvkového rozvaděče od projektanta Jána Chomy

*Objednatel a Zhotovitel se dohodli, že budou provedeny změny, jež jsou podrobně popsány, zdůvodněny, dokladovány a oceněny v dokumentaci této změny. Tento Změnový list představuje přílohu dodatku Smlouvy. Smlouva se mění v rozsahu upraveném v tomto Změnovém listu. V ostatním zůstávají práva a povinnosti Objednatele a Zhotovitele sjednané ve Smlouvě nedotčeny. Na důkaz toho připojují příslušné osoby oprávněně jednat jménem nebo v zastoupení Objednatele a zhotovitele své podpisy.*





EVROPSKÁ UNIE  
Evropský fond pro regionální rozvoj  
Integrovaný regionální operační program



MINISTERSTVO  
PRO MÍSTNÍ  
ROZVOJ ČR

Podpis níže vyjadřuje souhlas se změnou.

	Jméno	Datum	Podpis
Projektant (autorský dozor)	 k		
Technický dozor stavebníka			
Za zhotovitele (Metall Quatro spol. s r.o.):	Miroslav Štýbr		
Za objednatele (Město Žatec):	Mgr. Zdeňka Hamousová		



EVROPSKÁ UNIE  
Evropský fond pro regionální rozvoj  
Integrovaný regionální operační program



MINISTERSTVO  
PRO MÍSTNÍ  
ROZVOJ ČR

# ZMĚNOVÝ LIST ZL 009 Z01


## PŘÍLOHA - EL.ROZVADĚČ-externí uživatel

Akce **Obnova budovy radnice, nám. Svobody č.p. 1, Žatec - I. ETAPA**

Poř.	Typ	Kód	Popis	MJ	Výměra	Jedn. cena	Cena	70 025				
								způsobilé		nezpůsobilé		
								VP	MP	VP	MP	
								-	-	70 025	-	
<b>S: Obnova budovy radnice, nám. Svobody č.p. 1, Žatec - I. ETAPA</b>								<b>70 025</b>				
<b>SO_01.1: Vnější část_nezpůsobilé</b>								<b>70 025</b>				
<b>021: Silnoproud</b>								<b>70 025</b>				
			Dodávka - Rozvaděč RZ atypický ( pro externí připojení )	kpl	1,0							
			<i>Plný popis: Plechový rozvaděč na omítku IP 30 pro vnitřní prostory Zásuvky na bocích, 1x125A, 1x63A, 2x32A, 3x16A</i>									
			Montáž a revize - Rozvaděč RZ atypický ( pro externí připojení )	kpl	1,0							
			Vyvolané stavební práce ( prostup fasádou, bourání podlahy, zpětná betonáž, tech.příprava	hod	16,0							

1 2 3 4 5 6 7 8 9 10 11 12 13 14 15 16 17

3+N+PE st. 50Hz 400/230V / TN-C-S

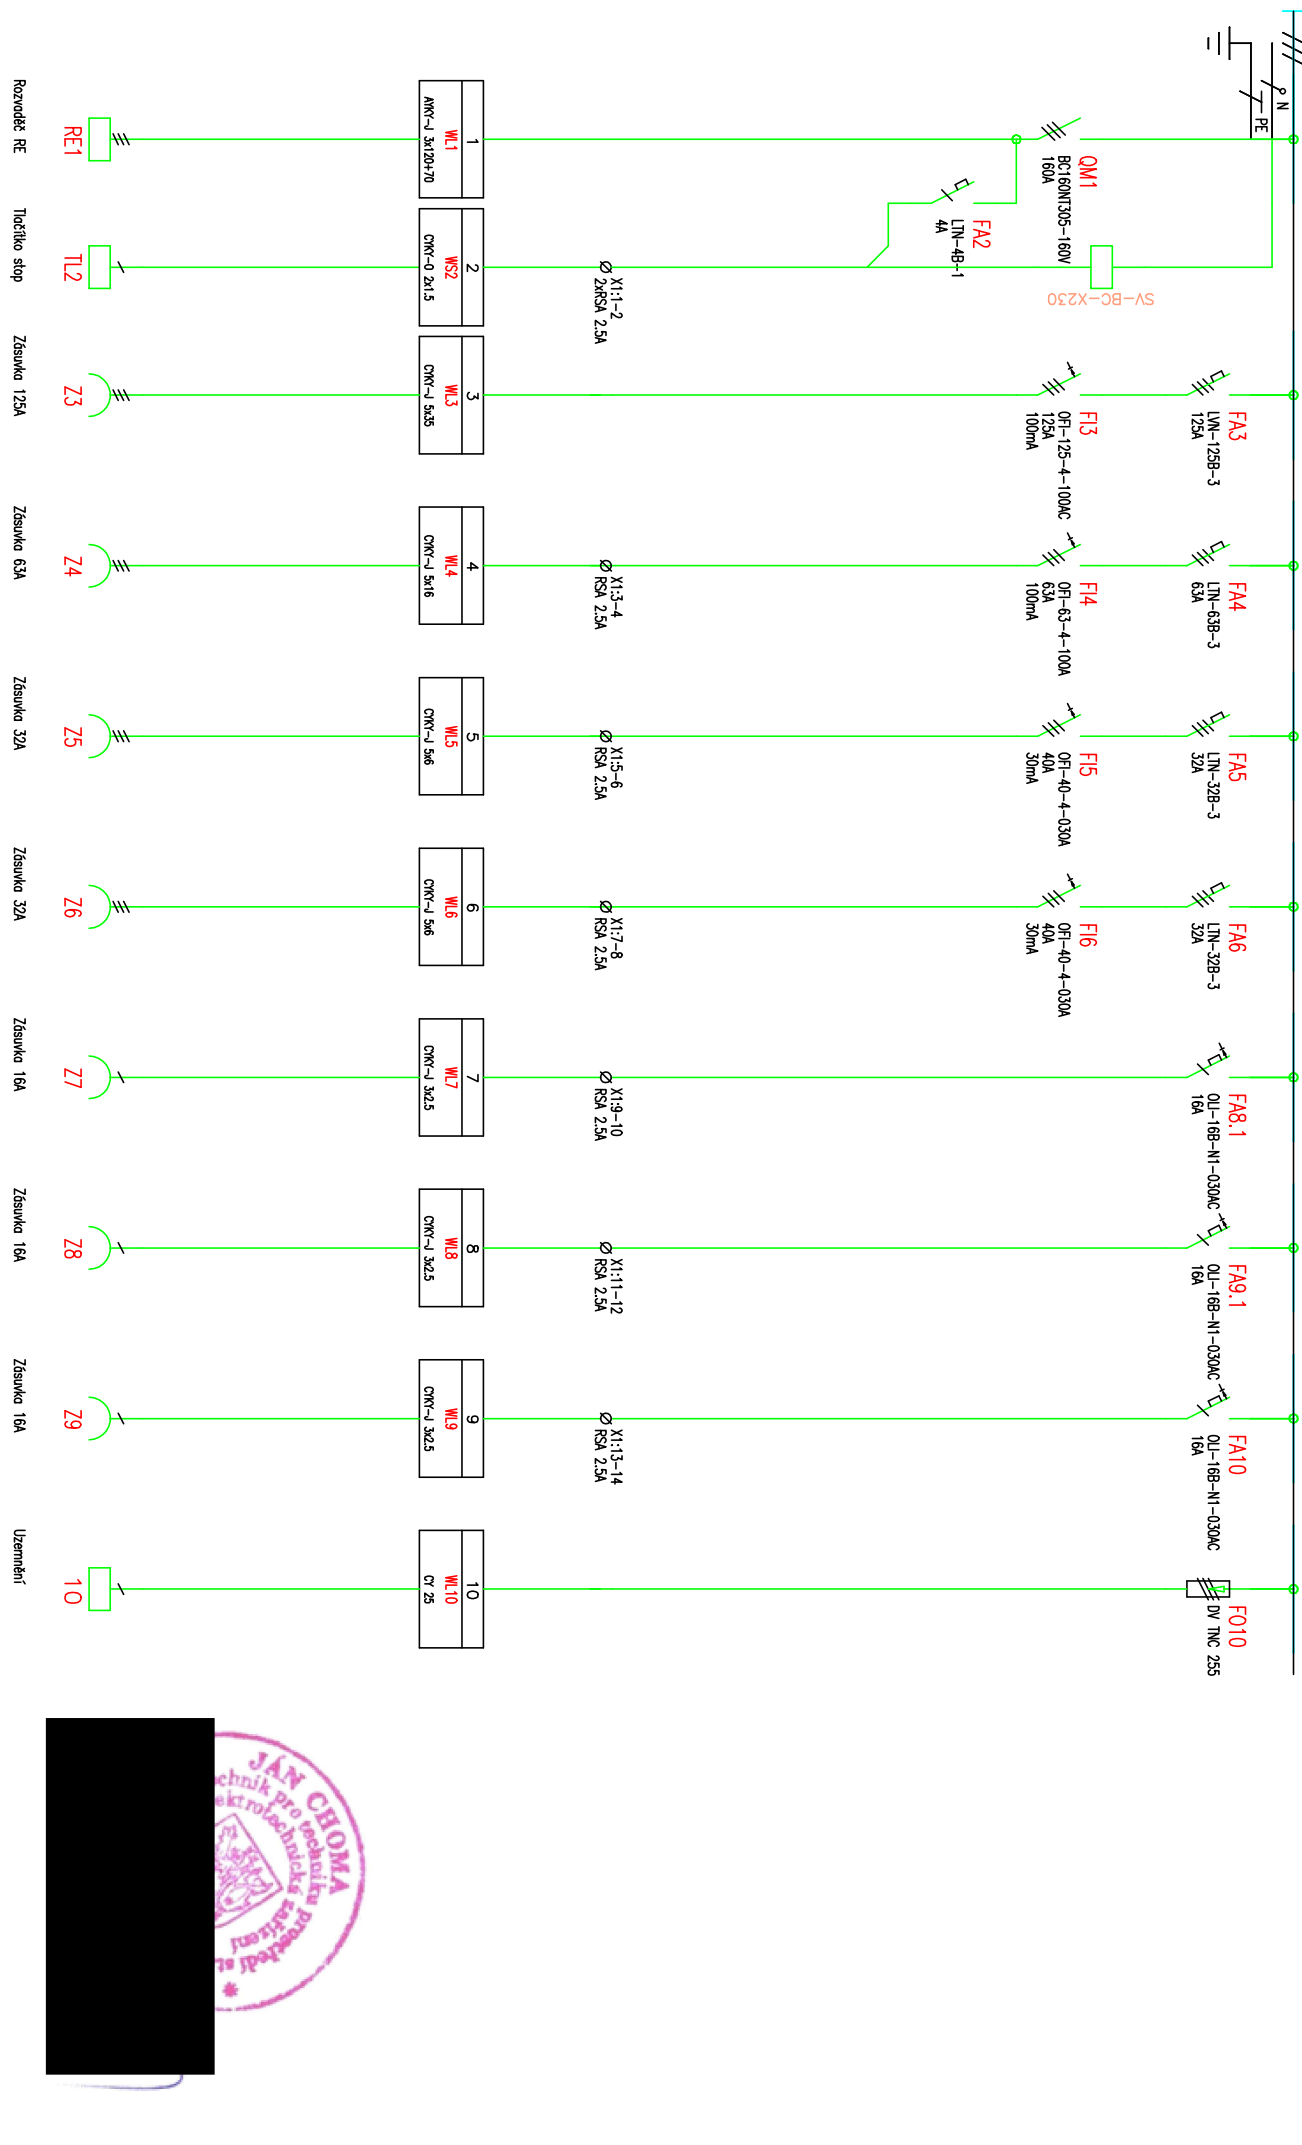

Vypracoval: Choma Ján  
 Kontroloval:  
 Datum : 29.05.2019

AKCE: OBNOVA BUDOVY RADNICE, NAM.  
 SVOBODY č.p. 1, ZATEC – I. ETAPA

ZNAK  
 FIRMY

Investor: MĚSTO ZATEC, NAM. SVOBODY 1, 438 01  
 Obsah: Zásuvkový rozvaděč RZ

Zařizovací číslo: 1634  
 V.č.: 008  
 Měřítko: 1:1



17  
 Listu: 1  
 List: 1

# Změnový list

**Název projektu:** Revitalizace památky č. p. 1 v Žatci - Radnice města Žatec  
**Název stavby (dle SoD):** Obnova budovy radnice, náměstí Svobody 1 Žatec, na pozemku st. p. č. 182 v k.ú. Žatec – stavební práce  
**Číslo SoD:** 00366-ROZ/2018  
**Číslo změny:** **010**

**Strany smlouvy o dílo na realizaci výše uvedené stavby:** Město Žatec, METALL QUATRO spol. s r.o.

**Název změny:** **Změny v rozsahu prací a dodávek na střeše**

**Popis změny:** Z 01 - Změny v rozsahu střechy - střešní okna, ostění . Změny v oplechování střešních oken - bez měděného oplechování, úpravy ostění v místnostech v podkroví, které nebyly zahrnuty v rozpočtu. **-21.991 Kč** bez DPH

Z 02 - Změny v rozsahu střechy - výlezová okna. Stávající výlezová okna byla ve velmi dobrém stavu, proto byla zachována (s novým oplechováním a osazením) a některá byla zrušena. Jeden původně zamýšlený střešní výlez byl nahrazen atypických střešním oknem pro historické budovy, neboť byl umístěn směrem do ulice a s ohledem na využití podkrovní místnosti okno muselo mít tepelně izolační parametry jako střešní okno s dvojsklem. **-85.411 Kč** bez DPH

Z 03 - Změny v rozsahu střechy - střešní doplňky. V PD nebyly dostatečně zakresleny a následně ve výkazu uvedeny střešní doplňky, především odvětrávací taška, proto musely být doplněny. Stejně tak nebyly ve výkazu výměr uvedeny tašky s háky pro zadržování sněhu po obvodě střechy. Tyčové sněholamy použité pro atrium nebyly nakonec odsouhlaseny k osazení památkovou péčí. **+77.363 Kč** bez DPH

Z 04 - Změny v rozsahu střechy - revize věže dronem. Kontrola provedení stávajícího oplechování věže byla provedena dle rozpočtu pokrývačem, ale nad rámec bylo provedeno i zachycení stavu oplechování dronem s kamerovým záznamem, aby se v budoucnosti mohl následný stav porovnávat. **+16.500 Kč** bez DPH

Tyto změny byly provedeny na základě § 222 odst. 4 zákona č. 134/2016 Sb. – o zadávání veřejných zakázek.

Dopady změny do projektové dokumentace: beze změny

Dopady změny do časového plánu stavby: beze změny



EVROPSKÁ UNIE  
Evropský fond pro regionální rozvoj  
Integrovaný regionální operační program



MINISTERSTVO  
PRO MÍSTNÍ  
ROZVOJ ČR



Dopad do ceny stavby dle SoD – Snížení ceny o méně práce	Dopad do ceny stavby dle SoD – Zvýšení ceny o více práce	Dopad do ceny stavby dle SoD – Celkem
-232.988.00 Kč	+219.449,00 Kč	<b>-13.539,00 Kč</b>

### Přílohy změnové listu:

#### Položkový rozpočet změn

*Objednatel a Zhotovitel se dohodli, že budou provedeny změny, jež jsou podrobně popsány, zdůvodněny, dokladovány a oceněny v dokumentaci této změny. Tento Změnový list představuje přílohu dodatku Smlouvy. Smlouva se mění v rozsahu upraveném v tomto Změnovém listu. V ostatním zůstávají práva a povinnosti Objednatele a Zhotovitele sjednané ve Smlouvě nedotčeny. Na důkaz toho připojují příslušné osoby oprávněné jednat jménem nebo v zastoupení Objednatele a zhotovitele své podpisy.*

Podpis níže vyjadřuje souhlas se změnou.

	Jméno	Datum	Podpis
Projektant (autorský dozor)			
Technický dozor stavebníka			
Za zhotovitele (Metall Quatro spol. s r.o.):	Miroslav Štýbr		
Za objednatele (Město Žatec):	Mgr. Zdeňka Hamousová		



EVROPSKÁ UNIE  
Evropský fond pro regionální rozvoj  
Integrovaný regionální operační program



MINISTERSTVO  
PRO MÍSTNÍ  
ROZVOJ ČR



Zakázka:

**RADZAT\_Dodatek č. 4 ZL 010 Z01**

Poř.	Typ	Kód	Popis	MJ	Výměra	Jedn. cena	Cena	Gen. soustava
<b>S: Obnova budovy radnice, nám. Svobody č.p. 1, Žatec - I. ETAPA</b>							<b>- 21 991</b>	
<b>11.1_MN_SO_01: MNP_Vnější část_způsobilé_oplechování střešních oken</b>							<b>- 70 084</b>	
<b>766: Konstrukce truhlářské</b>							<b>- 70 084</b>	
283.	B	766909x01	Příplatek za lemování plechem CU tl. 0,8 mm rozměr 55 x 78 cm	kus	- 2,0			
<i>Plný popis:</i>								
285.	B	766909x02	Příplatek za lemování plechem CU tl. 0,8 mm rozměr 78 x 118 cm	kus	- 14,0			
<i>Plný popis:</i>								
324.	B	998766204.1	Přesun hmot procentní pro konstrukce truhlářské v objektech v do 36 m	%	- 1,2			
<i>Plný popis:</i>								
325.	B	998766294.1	Příplatek k přesunu hmot procentní 766 za zvětšený přesun do 1000 m	%	- 1,02			
<i>Plný popis:</i>								
326.	B	998766299.1	Příplatek k přesunu hmot procentní 766 za zvětšený přesun ZKD 1000 m přes 1000 m	%	- 2 594,8			
<i>Plný popis:</i>								
<b>Výkaz výměr: -648,7*4</b>						<b>- 2 594,8</b>		
<b>11.1_VP_SO_02: VCP_Vnitřní část_způsobilé_úprava podklroví u střešních oken</b>								
<b>006: Úpravy povrchu</b>								
#####	SP	619991001	Zakrytí podlah fólií přilepenou lepicí páskou	m2	140,0			
<i>Plný popis: Zakrytí vnitřních ploch před znečištěním včetně pozdějšího odkrytí podlah fólií přilepenou lepicí páskou</i>								
<b>Výkaz výměr: dle zhotov.; 140,0</b>						<b>140,0</b>		

**009: Ostatní konstrukce a práce**

**4 027**

Poř.	Typ	Kód	Popis	MJ	Výměra	Jedn. cena	Cena	Cen. soustava
363.	B	949101111	Lešení pomocné pro objekty pozemních staveb s lešňovou podlahou v do 1,9 m zatížení do 150 kg/m2	m2	26,0			
<i>Plný popis:</i>								
<b>Výkaz výměr: 13*2,0*1,0</b>					<b>26,0</b>			
#####	SP	946111117	Montáž pojízdných věží trubkových/dílcových š do 0,9 m dl do 3,2 m v do 7,6 m	kus	1,0			
<i>Plný popis: Montáž pojízdných věží trubkových nebo dílcových s maximálním zatížením podlahy do 200 kg/m2 šířky od 0,6 do 0,9 m, délky do 3,2</i>								
<b>Výkaz výměr: pro 1 okno; 1</b>					<b>1,0</b>			
<b>099: Přesun hmot HSV</b>								
367.	B	997013212	Vnitrostaveništní doprava suti a vybouraných hmot pro budovy v do 9 m ručně	t	1,058			
<i>Plný popis:</i>								
368.	B	997013501	Odvoz suti a vybouraných hmot na skládku nebo meziskládku do 1 km se složením	t	1,058			
<i>Plný popis:</i>								
369.	B	997013509	Příplatek k odvozu suti a vybouraných hmot na skládku ZKD 1 km přes 1 km	t	15,87			
<i>Plný popis:</i>								
<b>Výkaz výměr: 1,058*15</b>					<b>15,87</b>			
370.	B	997013831	Poplatek za uložení stavebního směšného odpadu na skládce (skládkovné)	t	1,058			
<i>Plný popis:</i>								
<b>763: Konstrukce montované</b>								
1.	SP	763182411	SDK opláštění obvodu střešního okna z desek a UA profilů hloubky do 0,5 m	m	61,4			
<i>Plný popis: Výplně otvorů konstrukcí ze sádkartonových desek opláštění obvodu střešního okna z desek a UA profilů hloubky do 0,5 m</i>								
<b>Výkaz výměr: dle zhotov.; 2*2*( 0,65 + 1,2 ) + 12*2*(0,75+1,5)</b>					<b>61,4</b>			

Poř.	Typ	Kód	Popis	MJ	Výměra	Jedn. cena	Cena	Cen. soustava
734.	B	998763404	Přesun hmot procentní pro sádrokartonové konstrukce v objektech v do 36 m	%	2,02			
<i>Plný popis:</i>								
735.	B	998763493	Příplatek k přesunu hmot procentní pro sádrokartonové konstrukce za zvětšený přesun do 1000 m	%	0,96			
<i>Plný popis:</i>								
736.	B	998763499	Příplatek k přesunu hmot procentní pro sádrokartonové kce za zvětšený přesun ZKD 1000 m přes 1000 m	%	1 233,24			
<i>Plný popis:</i>								
<b>Výkaz výměr: 308,31*4</b>					<b>1 233,24</b>			
#####	SP	763161821	Demontáž SDK podkroví s dvouvrstvou nosnou kci z ocelových profilů opláštění jednoduché	m2	61,4			
<i>Plný popis: Demontáž podkroví ze sádrokartonových desek s nosnou konstrukcí dvouvrstvou z ocelových profilů, opláštění jednoduché</i>								
<b>Výkaz výměr: dle montáže_ostění střešních oken; 2*2*( 0,65 + 1,2 ) + 12*2*(0,75+1,5)</b>					<b>61,4</b>			

# Nabídkový rozpočet

## Zakázka

Číslo zakázky	1_2019/02.a_Zhot
Zakázka	<b>RADZAT_Dodatek č. 4 ZL 010 Z02</b>
Klasifikace	
Fáze	Založená nabídka
Komentář	

## Firmy

Typ Firmy	Název
-----------	-------

## Uživatelé

Význam (funkce)	Jméno
Zpracovatel	Anonymní přístup (pouze pro lokální instalace)

## Rekapitulace

<b>Celkem (bez DPH)</b>	<b>- 85 411</b>
DPH 21 % ze základny: -85 411	- 17 936
<b>Celkem (včetně DPH)</b>	<b>- 103 347</b>

Popis	Cena
<b>S: Obnova budovy radnice, nám. Svobody č.p. 1, Žatec - I. ETAPA</b>	<b>- 85 411</b>
12.1_MN_SO_01: MNP_Vnější část_způsobilé_výlezová střešní okna	- 125 258
765: Krytiny tvrdé	- 125 258
12.2_VP_SO_01: VCP_Vnější část_způsobilé_výlezová střešní okna	39 847
765: Krytiny tvrdé	39 847
<b>Celkem (bez DPH)</b>	<b>- 85 411</b>

Poř.	Kód	Popis	MJ	Výměra	Jedn. cena	Cena
<b>S: Obnova budovy radnice, nám. Svobody č.p. 1, Žatec - I. ETAPA</b>						<b>- 85 411</b>
<b>12.1_MN_SO_01: MNP_Vnější část_způsobilé_výlezová střešní okna</b>						<b>- 125 258</b>
<b>765: Krytiny tvrdé</b>						<b>- 125 258</b>
277.	765115301	Montáž střešního výlezu plochy jednotlivě do 0,25 m2 pro keramickou krytinu	kus	- 4,0		
278.	55351066	Výlezové okno hladké, 600x600 mm	kus	- 16,0		
279.	998765204	Přesun hmot procentní pro krytiny skládané v objektech v do 36 m	%	6,72		
280.	998765294	Příplatek k přesunu hmot procentní 765 za zvětšený přesun do 1000 m	%	3,22		
281.	998765299	Příplatek k přesunu hmot procentní 765 za zvětšený přesun ZKD 1000 m přes 1000 m	%	- 4 438,56		

<b>12.2_VP_SO_01: VCP_Vnější část_způsobilé_výlezová střešní okna</b>						<b>39 847</b>
<b>765: Krytiny tvrdé</b>						<b>39 847</b>
278.	55351066R	Výlezové okno hladké, 600x600 mm - atyp pro historické budovy CU	kus	1,0		
279.	998765204	Přesun hmot procentní pro krytiny skládané v objektech v do 36 m	%	6,72		
280.	998765294	Příplatek k přesunu hmot procentní 765 za zvětšený přesun do 1000 m	%	3,22		
281.	998765299	Příplatek k přesunu hmot procentní 765 za zvětšený přesun ZKD 1000 m přes 1000 m	%	1 412,0		

Zakázka:

**RADZAT\_Dodatek č. 4 ZL 010 Z03**

Poř.	Typ	Kód	Popis	MJ	Výměra	Jedn. cena	Cena	Cen. soustava
<b>S: Obnova budovy radnice, nám. Svobody č.p. 1, Žatec - I. ETAPA</b>							<b>77 363</b>	
<b>09.1_MP_SO_01: MNP_Vnější část_způsobilé_změna speciálních střešních tašek</b>							<b>- 37 646</b>	
<b>765: Krytiny tvrdé</b>								
261.	B	55351100	Držák tyčového sněholamu	kus	- 42,0			
<i>Plný popis:</i>								
262.	B	55351067	Trubka sněholamu 28x2x3000mm	m	- 38,64			
<i>Plný popis:</i>								
279.	B	998765204	Přesun hmot procentní pro krytiny skládané v objektech v do 36 m	%	6,72			
<i>Plný popis:</i>								
280.	B	998765294	Příplatek k přesunu hmot procentní 765 za zvětšený přesun do 1000 m	%	3,22			
<i>Plný popis:</i>								
281.	B	998765299	Příplatek k přesunu hmot procentní 765 za zvětšený přesun ZKD 1000 m přes 1000 m	%	- 1 334,0			
<i>Plný popis:</i>								
<b>Výkaz výměr: -333,50*4</b>					<b>- 1 334,0</b>			
<b>09.2_VP_SO_01: VCP_Vnější část_způsobilé_změna speciálních střešních tašek</b>								
<b>765: Krytiny tvrdé</b>								
258.	B	765115021	Montáž keramické speciální tašky (větrací, protisněhové, prostupové) bobrovky na sucho	kus	402,882			
<i>Plný popis:</i>								
<b>Výkaz výměr: taška větrací původní VV; -247,118</b>					<b>- 247,118</b>			
<b>taška větrací;_nový VV; 575</b>					<b>575,0</b>			
<b>=</b>					<b>327,882</b>			

Poř.	Typ	Kód	Popis	MJ	Výměra	Jedn. cena	Cena	Cen. soustava	
			taška protisněhová původní VV; -42		- 42,0				
			taška protisněhová_nový VV; 117		117,0				
			=		75,0				
259.	B	59660026	Taška bobrovka větrací 18x38 cm (používá se segmentový řez)	kus	360,67				
			<i>Plný popis:</i>						
			Výkaz výměr: původní VV; -247,118*1,1		- 271,83				
			nový VV_taška větrací; 575*1,1		632,5				
260.	B	59244407	Taška protisněhová s hákem	kus	75,0				
			<i>Plný popis:</i>						
			Výkaz výměr: původní VV; -42		- 42,0				
			nový VV_taška protisněhová; 117		117,0				
#####	SP	998765204	Přesun hmot procentní pro krytiny skládané v objektech v do 36 m	%	6,72				
			<i>Plný popis: Přesun hmot pro krytiny skládané stanovený procentní sazbou (%) z ceny vodorovná dopravní vzdálenost do 50 m v objektech výšky</i>						
#####	SP	998765294	Příplatek k přesunu hmot procentní 765 za zvětšený přesun do 1000 m	%	3,22				
			<i>Plný popis: Přesun hmot pro krytiny skládané stanovený procentní sazbou (%) z ceny Příplatek k cenám za zvětšený přesun přes vymezenou nej</i>						
#####	SP	998765299	Příplatek k přesunu hmot procentní 765 za zvětšený přesun ZKD 1000 m přes 1000 m	%	4 074,72				
			<i>Plný popis: Přesun hmot pro krytiny skládané stanovený procentní sazbou (%) z ceny Příplatek k cenám za zvětšený přesun přes vymezenou největší dopravní vzdálenost za každých dc</i>						
			Výkaz výměr: 1018,68*4		4 074,72				



# ZMĚNOVÝ LIST č. 010 Z04

## PŘÍLOHA - Doplnění revize stavu věže kamerou - DRONem

								16 500		16 500	
Akce <b>Obnova budovy radnice, nám. Svobody č.p. 1, Žatec - I. ETAPA</b>								způsobilé		nezpůsobilé	
Poř.	Typ	Kód	Popis	MJ	Výměra	Jedn. cena	Cena	VP	MP	VP	MP
<b>S: Obnova budovy radnice, nám. Svobody č.p. 1, Žatec - I. ETAPA</b>							<b>16 500,00</b>	16 500	-	-	-
<b>SO_01: Vnější část způsobilé</b>							<b>16 500,00</b>	16 500	-	-	-
72a		952902x11 R	Doplnění o kontrolu technického stavu oplechování cibulové střechy_ věže leteckým průzkumem	kpl	1,00	16 500,00	16 500,00	16 500	-	-	-
Plný popis: Prohlídka letecky DRONem s kamerovým záznamem ve 2 vyhotoveních na CD nosiči											

# Změnový list

**Název projektu:** Revitalizace památky č. p. 1 v Žatci - Radnice města Žatec  
**Název stavby (dle SoD):** Obnova budovy radnice, náměstí Svobody 1 Žatec, na pozemku st. p. č. 182 v k.ú. Žatec – stavební práce  
**Číslo SoD:** 00366-ROZ/2018  
**Číslo změny:** **011**

**Strany smlouvy o dílo na realizaci výše uvedené stavby:** Město Žatec, METALL QUATRO spol. s r.o.

**Název změny:** **Změny v rozsahu klimajednotek**

**Popis změny:** Byla provedena změna v rozsahu vnitřních klimajednotek a klimajednotky byly doplněny čerpadly na odvod kondenzátu, neboť svedení gravitačním potrubím nebylo z konstrukčního hlediska možné.

Tyto změny byly provedeny na základě § 222 odst. 4 zákona č. 134/2016 Sb. – o zadávání veřejných zakázek.

Dopady změny do projektové dokumentace: zakreslení skutečného rozsahu a vedení do výkresů skutečného provedení

Dopady změny do časového plánu stavby: beze změny

Dopad do ceny stavby dle SoD – Snížení ceny o méně práce	Dopad do ceny stavby dle SoD – Zvýšení ceny o více práce	Dopad do ceny stavby dle SoD – Celkem
-76.123,00 Kč	+75.000,00 Kč	<b>-1.123,00 Kč</b>


## Přílohy změnové listu:

Položkový rozpočet změn

Projektová dokumentace ke změnám v provádění stavebních prací, je-li relevantní: Skutečné vedení a rozsah klimajednotek – půdorys podkroví 1 a podkroví 2

*Objednatel a Zhotovitel se dohodli, že budou provedeny změny, jež jsou podrobně popsány, zdůvodněny, dokladovány a oceněny v dokumentaci této změny. Tento Změnový list představuje přílohu dodatku Smlouvy. Smlouva se mění v rozsahu upraveném v tomto Změnovém listu. V ostatním zůstávají práva a povinnosti Objednatele a Zhotovitele sjednané ve Smlouvě nedotčeny. Na důkaz toho připojují příslušné osoby oprávněné jednat jménem nebo v zastoupení Objednatele a zhotovitele své podpisy.*

Podpis níže vyjadřuje souhlas se změnou.

	Jméno	Datum	Podpis
Projektant (autorský dozor)			



EVROPSKÁ UNIE  
Evropský fond pro regionální rozvoj  
Integrovaný regionální operační program



MINISTERSTVO  
PRO MÍSTNÍ  
ROZVOJ ČR

Technický dozor stavebníka	██████████		
Za zhotovitele (Metall Quatro spol. s r.o.):	Miroslav Štýbr		
Za objednatele (Město Žatec):	Mgr. Zdeňka Hamousová		



EVROPSKÁ UNIE  
Evropský fond pro regionální rozvoj  
Integrovaný regionální operační program



**MINISTERSTVO  
PRO MÍSTNÍ  
ROZVOJ ČR**

# Nabídkový rozpočet

## Zakázka

Číslo zakázky	1_2019/02.a_Zhot
Zakázka	<b>RADZAT_Dodatek č. 4 ZL 011 Z01</b>
Klasifikace	
Fáze	Založená nabídka
Komentář	

## Firmy

Typ Firmy	Název
-----------	-------

## Uživatelé

Význam (funkce)	Jméno
Zpracovatel	Anonymní přístup (pouze pro lokální instalace)

## Rekapitulace

<b>Celkem (bez DPH)</b>	<b>- 1 123</b>
DPH 21 % ze základny: -1 123	- 236
<b>Celkem (včetně DPH)</b>	<b>- 1 358</b>

Popis	Cena
<b>S: Obnova budovy radnice, nám. Svobody č.p. 1, Žatec - I. ETAPA</b>	<b>- 1 123</b>
14.1_MP_SO_02.2: MNP_Vnitřní část_nezpůsobilé_VZT	- 76 123
751: Vzduchotechnika	- 76 123
14.2_VP_SO_02.1: VCP_Vnitřní část_způsobilé/poměrově krácené_čerpadlo pro VZT	61 500
021: Silnoproud	61 500
14.2_VP_SO_02.3: VCP_Vnitřní část_nezpůsobilé/poměrově krácené_čerpadlo pro VZT	13 500
021: Silnoproud	13 500
<b>Celkem (bez DPH)</b>	<b>- 1 123</b>

Poř.	Kód	Popis	MJ	Výměra	Jedn. cena	Cena
------	-----	-------	----	--------	------------	------

**S: Obnova budovy radnice, nám. Svobody č.p. 1, Žatec - I. ETAPA**

**- 1 123**

**14.1\_MP\_SO\_02.2: MNP\_Vnitřní část\_nezpůsobilé\_VZT**

**- 76 123**

**751: Vzduchotechnika**

**- 76 123**

####	1.02d	Vnitřní jednotka systému VRV nástěnná, Qch=1,7kW	ks	- 2,0		
####	1.03a	Kabelový a infračervený dálkový ovladač pro vnitřní jednotku	ks	- 2,0		
####	1.06a	Potrubí chladiva do dimenze 28,6 - dvoutrubka včetně komunikačního kabelu	bm	- 10,0		

**14.2\_VP\_SO\_02.1: VCP\_Vnitřní část\_způsobilé/poměrově krácené\_čerpadlo pro VZT**


**021: Silnoproud**

1.	6R	Čerpadlo přečerpávání kondenzátu z klima jednotek, MINI Blue, napětí 230V	ks	16,4		
----	----	---	----	------	--	--

**14.2\_VP\_SO\_02.3: VCP\_Vnitřní část\_nezpůsobilé/poměrově krácené\_čerpadlo pro VZT**

**021: Silnoproud**

1.	6R	Čerpadlo přečerpávání kondenzátu z klima jednotek, MINI Blue, napětí 230V	ks	3,6		
----	----	---	----	-----	--	--

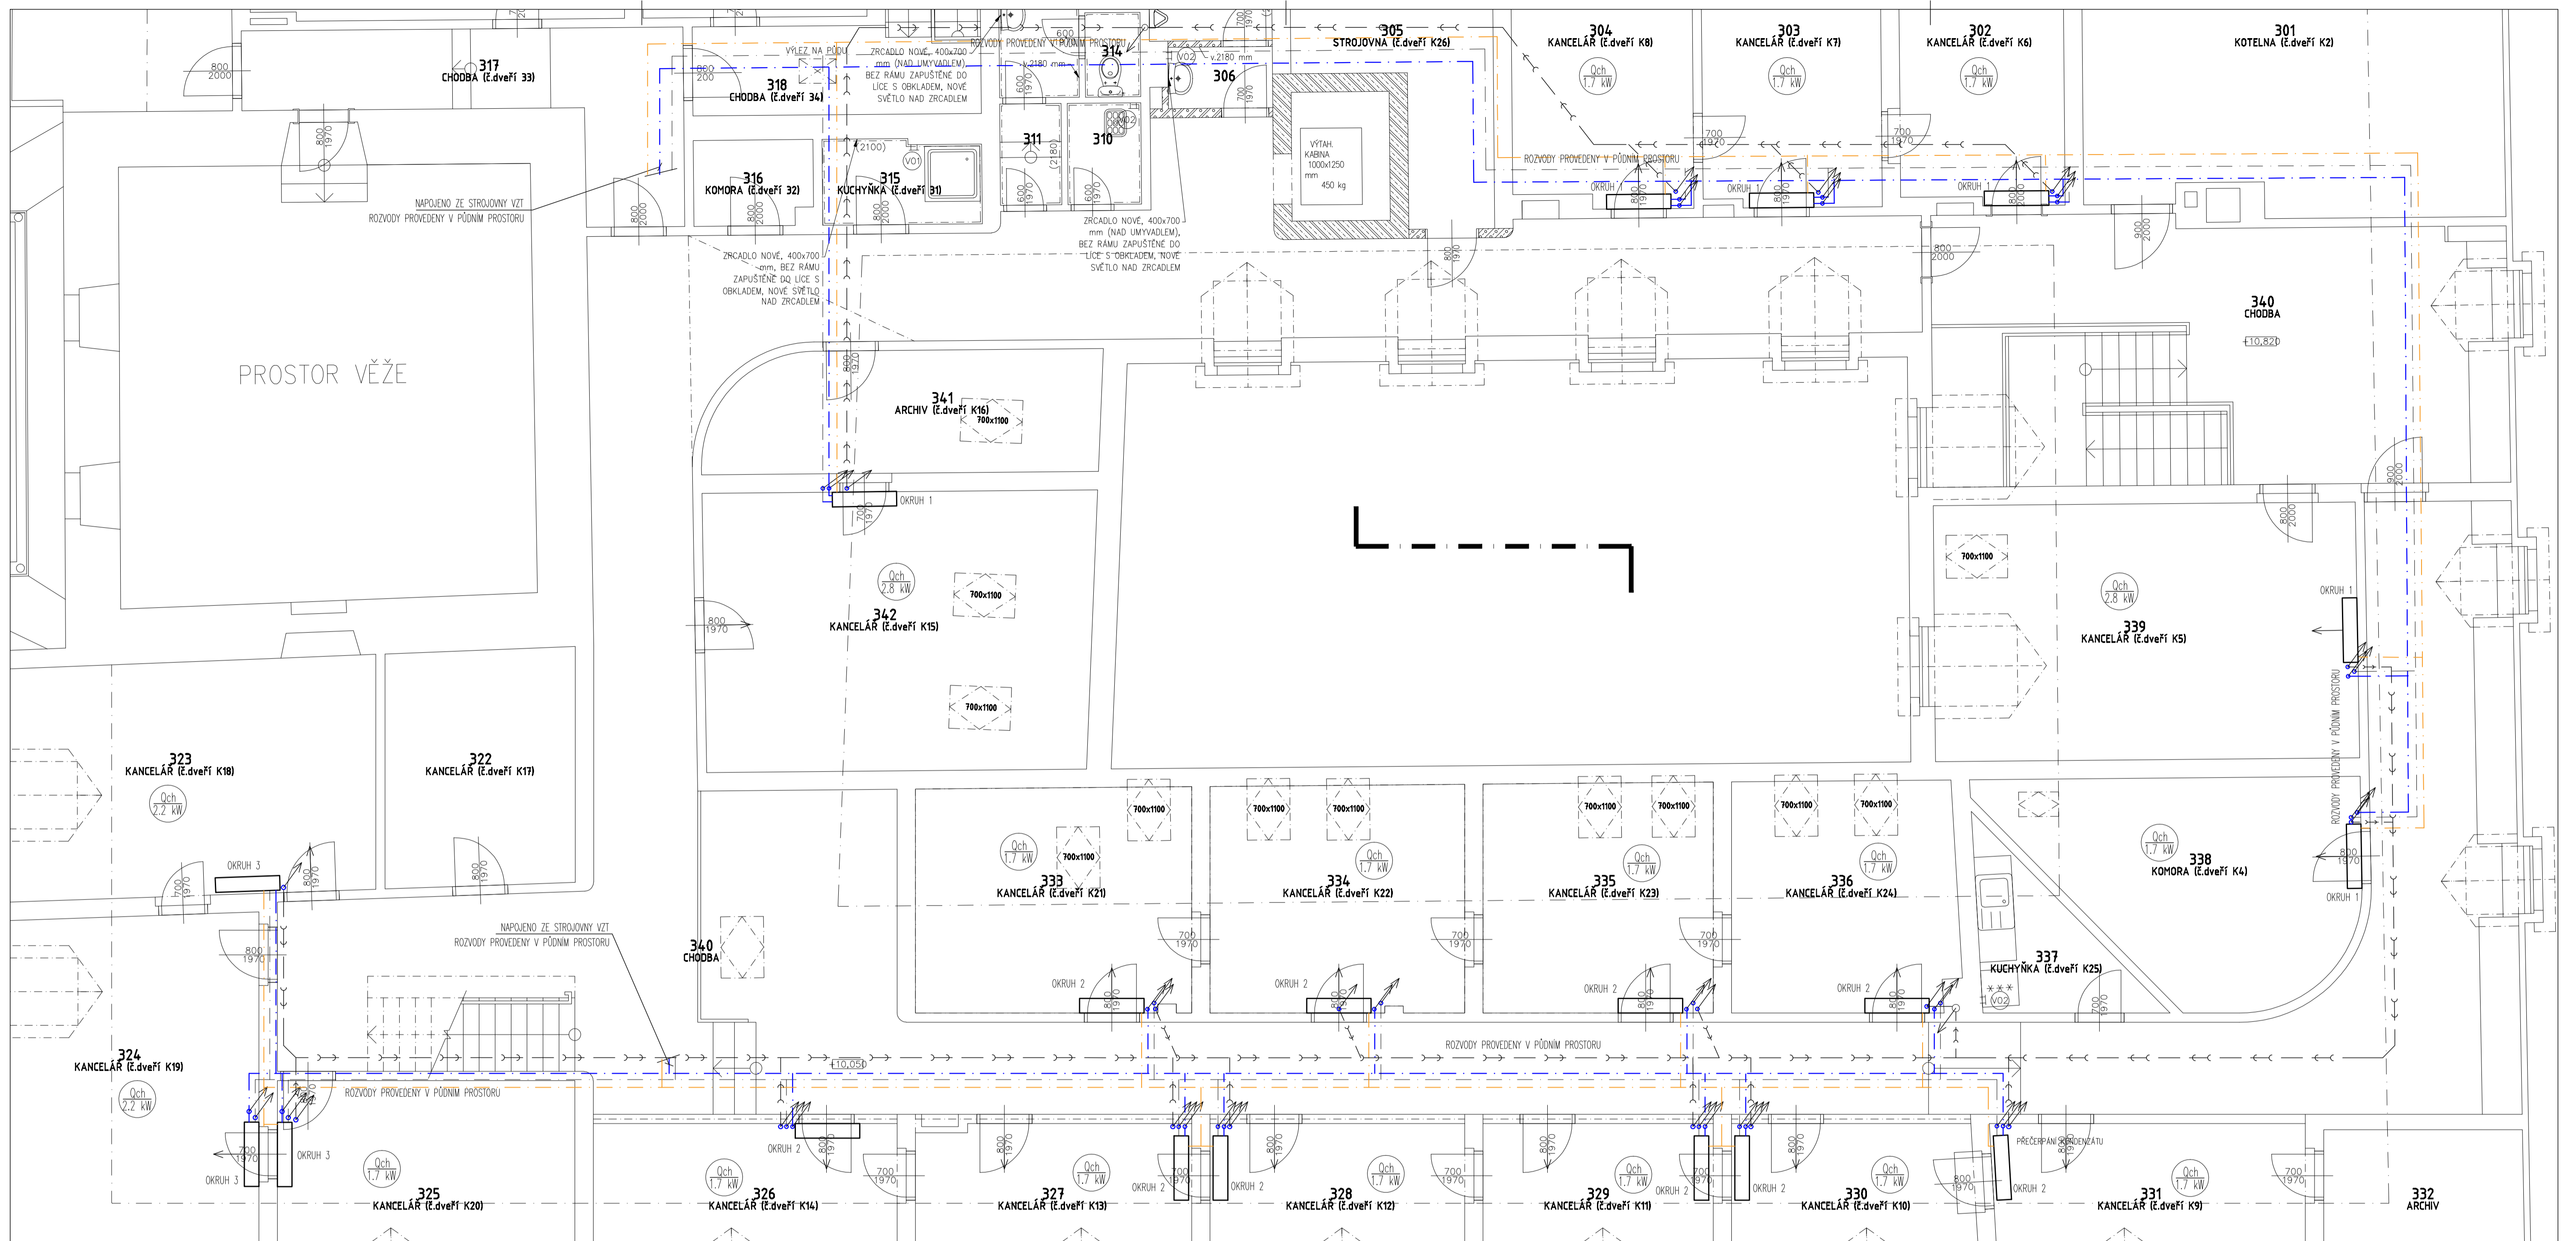

### LEGENDA

- VNITŘNÍ KLIMATIZAČNÍ JEDNOTKA
- CU POTRUBÍ CHLADIVA
- TRASA POTRUBÍ PRO ODVOD KONDENZÁTU PE DN 30 (TRASA POTRUBÍ VEDENA V PŮDNÍM PROSTORU)
- TRASA KOMUNIKAČNÍHO A NAPÁJECÍHO VEDENÍ
- STOUPÁNÍ POTRUBÍ
- VÝKON JEDNOTKY


### POZNÁMKY

- Komunikační kabeláž je vedena souběžně s potrubím chladiva.
- Napájení jednotek je vedeno souběžně s potrubím chladiva a je smýkáváno mezi jednotlivými jednotkami.
- Odvod kondenzátu je veden souběžně s potrubím chladiva a je sveden do stoupacího potrubí.
- Okruhy jsou značeny u jednotlivých jednotek.

Revize	Datum	Popis změny	Vydal

<b>rais</b> Rais Engineering Services s.r.o. Praha 622/1, 150 00 Praha 5 IČ: 25048923	Vypracoval Antonín Rais, ml.	Kontroval Antonín Rais, ml.	Schválil Antonín Rais, ml.
	Číslo zakázky 1092/19 Investor MĚSTO ŽATEC Náměstí svobody 1 438 01 Žatec		

Část dokumentace - KLIMATIZACE	Stupeň DOKUMENTACE SKUTEČNÉHO PŘEVEDENÍ STAVBY		
Objekt -	Datum 11/2019	Mřítko 1:50	Kopie
Název výkresu PŮDORYS PODKROVÍ 1	Formát A1	Revize -	Číslo výkresu D.21

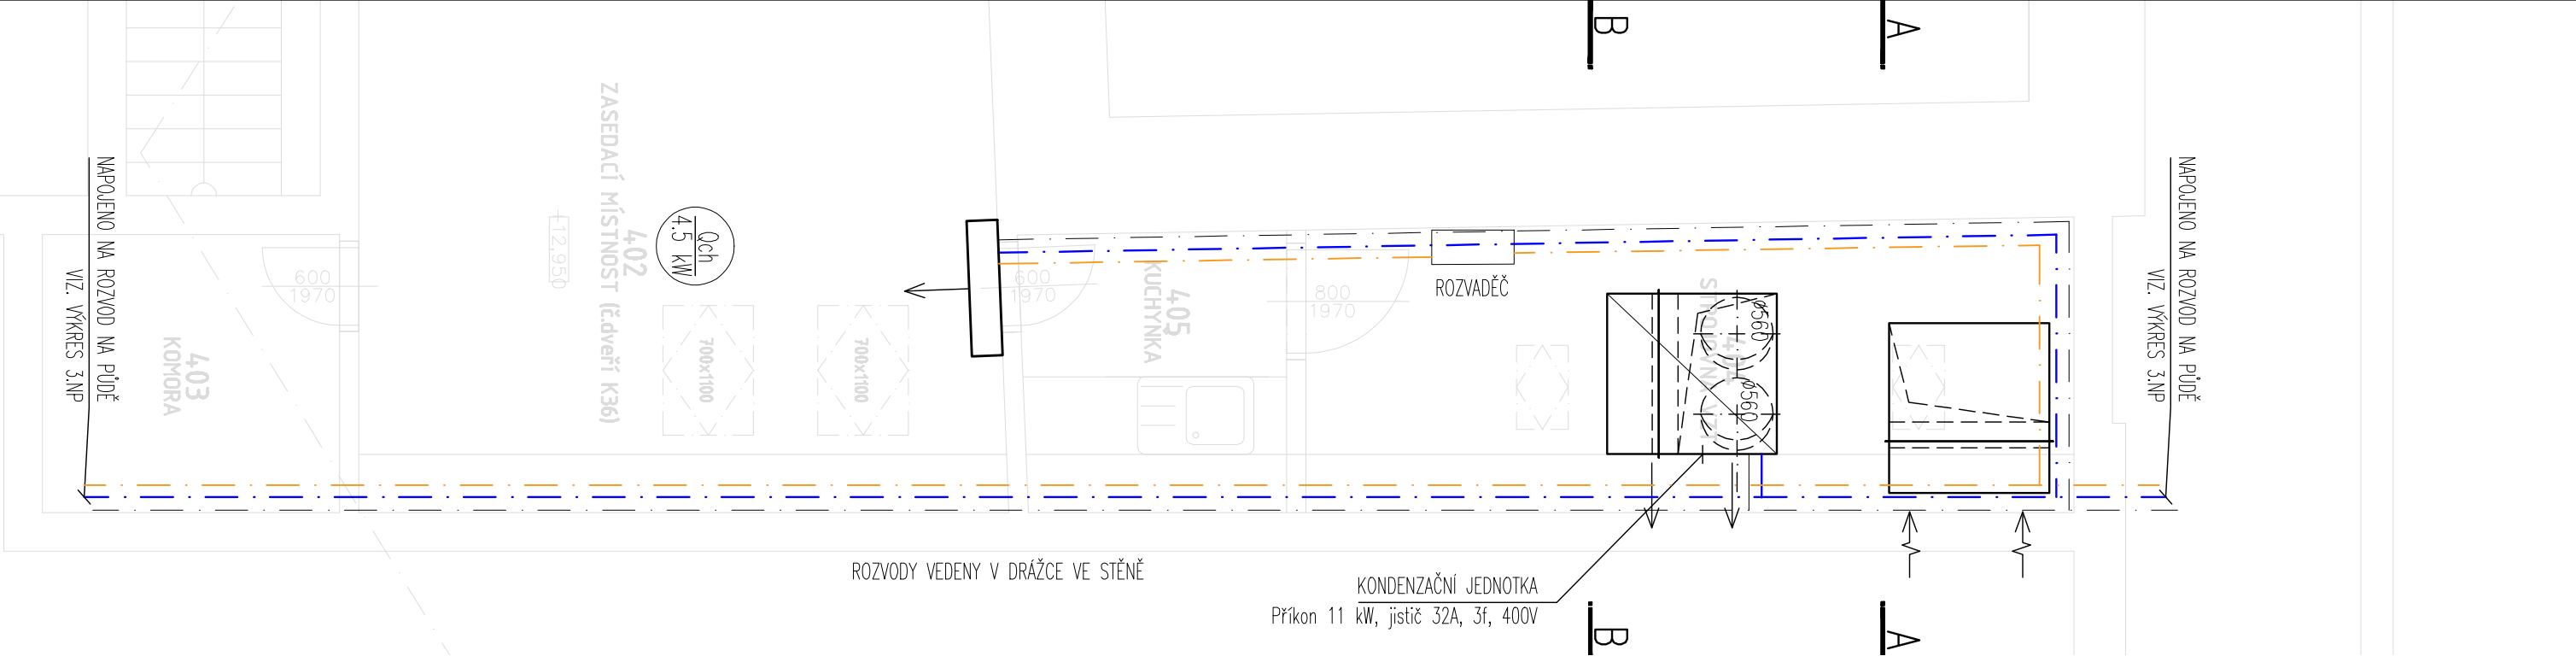

## LEGENDA

- VNITŘNÍ KLIMATIZAČNÍ JEDNOTKA
- CU POTRUBÍ CHLADIVA
- TRASA KOMUNIKAČNÍHO A NAPÁJECÍHO VEDENÍ
- STOUPÁNÍ POTRUBÍ
- VÝKON JEDNOTKY

## POZNÁMKY

- Komunikační kabeláž je vedena souběžně s potrubím chladiva.
- Napájení jednotek je vedeno souběžně s potrubím chladiva a je smyčkováno mezi jednotlivými jednotkami.
- Odvod kondenzátu je veden souběžně s potrubím chladiva a je sveden do stoupacího potrubí.
- Okruhy jsou značeny u jednotlivých jednotek.

Revize	Datum	Popis změny	Vydal

Projektant Rais Engineering Services s.r.o. Plaská 622/3, 150 00 Praha 5 Ičo: 25048023	Vypracoval Antonín Rais, ml.	Kontroloval Antonín Rais, ml.	Schválil Antonín Rais, ml.
	Číslo zakázky 1092/19		
Název projektu <b>ZAKRESLENÍ SKUTEČNÉHO PROVEDENÍ KLIMATIZACE V RADNICI, ŽATEC</b>	Investor MĚSTO ŽATEC Náměstí svobody 1 438 01 Žatec		
Lokalita Žatec			

Část dokumentace - KLIMATIZACE	Stupeň DOKUMENTACE SKUTEČNÉHO PROVEDENÍ STAVBY		
Objekt -	Datum 11/2019	Měřítko 1:50	Kopie
Název výkresu PŮDORYS PODKROVÍ 2	Formát A3	Revize -	
		Číslo výkresu D.22	



# Změnový list

**Název projektu:** Revitalizace památky č. p. 1 v Žatci - Radnice města Žatec  
**Název stavby (dle SoD):** Obnova budovy radnice, náměstí Svobody 1 Žatec, na pozemku st. p. č. 182 v k. ú. Žatec – stavební práce  
**Číslo SoD:** 00366-ROZ/2018  
**Číslo změny:** **012**

**Strany smlouvy o dílo na realizaci výše uvedené stavby:** Město Žatec, METALL QUATRO spol. s r.o.

**Název změny:** **Doplnění sklápěcího schodiště na půdu**

**Popis změny:** Stávající přístup na půdu je velice těžce přístupný ve výšce 3,5 m nad podlahou pomocí žebříku, proto se během stavby vytvořil nový přístup z technické místnosti výtahu. Používal se v průběhu stavby pro přístup do hambalku a na střechu. Vzhledem k tomu, že nyní bude v půdním prostoru i potrubí klimatizace, které je nutné kontrolovat, rozhodlo se o zachování tohoto dočasného prostupu, který se doplnil o sklápěcí schody s protipožárním poklopem.

Tyto změny byly provedeny na základě § 222 odst. 4 zákona č. 134/2016 Sb. – o zadávání veřejných zakázek.

Dopady změny do projektové dokumentace: zakreslení umístění prostupu se schodištěm z podkroví na půdu do výkresů skutečného provedení

Dopady změny do časového plánu stavby: beze změny

Dopad do ceny stavby dle SoD – Snížení ceny o méně práce	Dopad do ceny stavby dle SoD – Zvýšení ceny o více práce	Dopad do ceny stavby dle SoD – Celkem
-0,00 Kč	+14.674,00 Kč	<b>+14.674,00 Kč</b>

## Přílohy změnové listu:

Položkový rozpočet změn

Projektová dokumentace ke změnám v provádění stavebních prací, je-li relevantní: Skutečné provedení – půdorys podkroví 1

*Objednatel a Zhotovitel se dohodli, že budou provedeny změny, jež jsou podrobně popsány, zdůvodněny, dokladovány a oceněny v dokumentaci této změny. Tento Změnový list představuje přílohu dodatku Smlouvy. Smlouva se mění v rozsahu upraveném v tomto Změnovém listu. V ostatním zůstávají práva a povinnosti Objednatele a Zhotovitele sjednané ve Smlouvě nedotčeny. Na důkaz toho připojují příslušné osoby oprávněně jednat jménem nebo v zastoupení Objednatele a zhotovitele své podpisy.*





EVROPSKÁ UNIE  
Evropský fond pro regionální rozvoj  
Integrovaný regionální operační program



MINISTERSTVO  
PRO MÍSTNÍ  
ROZVOJ ČR

Podpis níže vyjadřuje souhlas se změnou.

	Jméno	Datum	Podpis
Projektant (autorský dozor)	 k		
Technický dozor stavebníka			
Za zhotovitele (Metall Quatro spol. s r.o.):	Miroslav Štýbr		
Za objednatele (Město Žatec):	Mgr. Zdeňka Hamousová		



EVROPSKÁ UNIE  
Evropský fond pro regionální rozvoj  
Integrovaný regionální operační program



MINISTERSTVO  
PRO MÍSTNÍ  
ROZVOJ ČR

# Nabídkový rozpočet

## Zakázka

Číslo zakázky	1_2019/02.a_Zhot
Zakázka	<b>RADZAT_Dodatek č. 4 ZL 012 Z01</b>
Klasifikace	
Fáze	Založená nabídka
Komentář	

## Firmy

Typ Firmy	Název
-----------	-------

## Uživatelé

Význam (funkce)	Jméno
Zpracovatel	Anonymní přístup (pouze pro lokální instalace)

## Rekapitulace

<b>Celkem (bez DPH)</b>	<b>14 674</b>
DPH 21 % ze základny: 14 674	3 082
<b>Celkem (včetně DPH)</b>	<b>17 756</b>

Popis	Cena
<b>S: Obnova budovy radnice, nám. Svobody č.p. 1, Žatec - I. ETAPA</b>	<b>14 674</b>
13.2_VP_SO_02.2: VCP_Vnitřní část_nezpůsobilé_půdní schody	14 674
766: Konstrukce truhlářské	14 674
<b>Celkem (bez DPH)</b>	<b>14 674</b>

Poř.	Kód	Popis	MJ	Výměra	Jedn. cena	Cena
<b>S: Obnova budovy radnice, nám. Svobody č.p. 1, Žatec - I. ETAPA</b>						<b>14 674</b>
<b>13.2_VP_SO_02.2: VCP_Vnitřní část_nezpůsobilé_půdní schody</b>						<b>14 674</b>
<b>766: Konstrukce truhlářské</b>						<b>14 674</b>
1.	766231113	Montáž sklápěcích půdních schodů	kus	1,0		
2.	55347580R	schody skládací protipožární, mech. z Al profilů, EI 30, dřevěné 120x60cm	kus	1,0		
3.	553901R	Schody sklápěcí - kompletační sada pro zavěšení nosného rámu	kus	1,0		
3.	553902R	Schody sklápěcí - lemovací sada	kus	1,0		
####	998766204	Přesun hmot procentní pro konstrukce truhlářské v objektech v do 36 m	%	1,2		
####	998766294	Příplatek k přesunu hmot procentní 766 za zvětšený přesun do 1000 m	%	1,02		
####	998766299	Příplatek k přesunu hmot procentní 766 za zvětšený přesun ZKD 1000 m přes 1000 m	%	548,24		