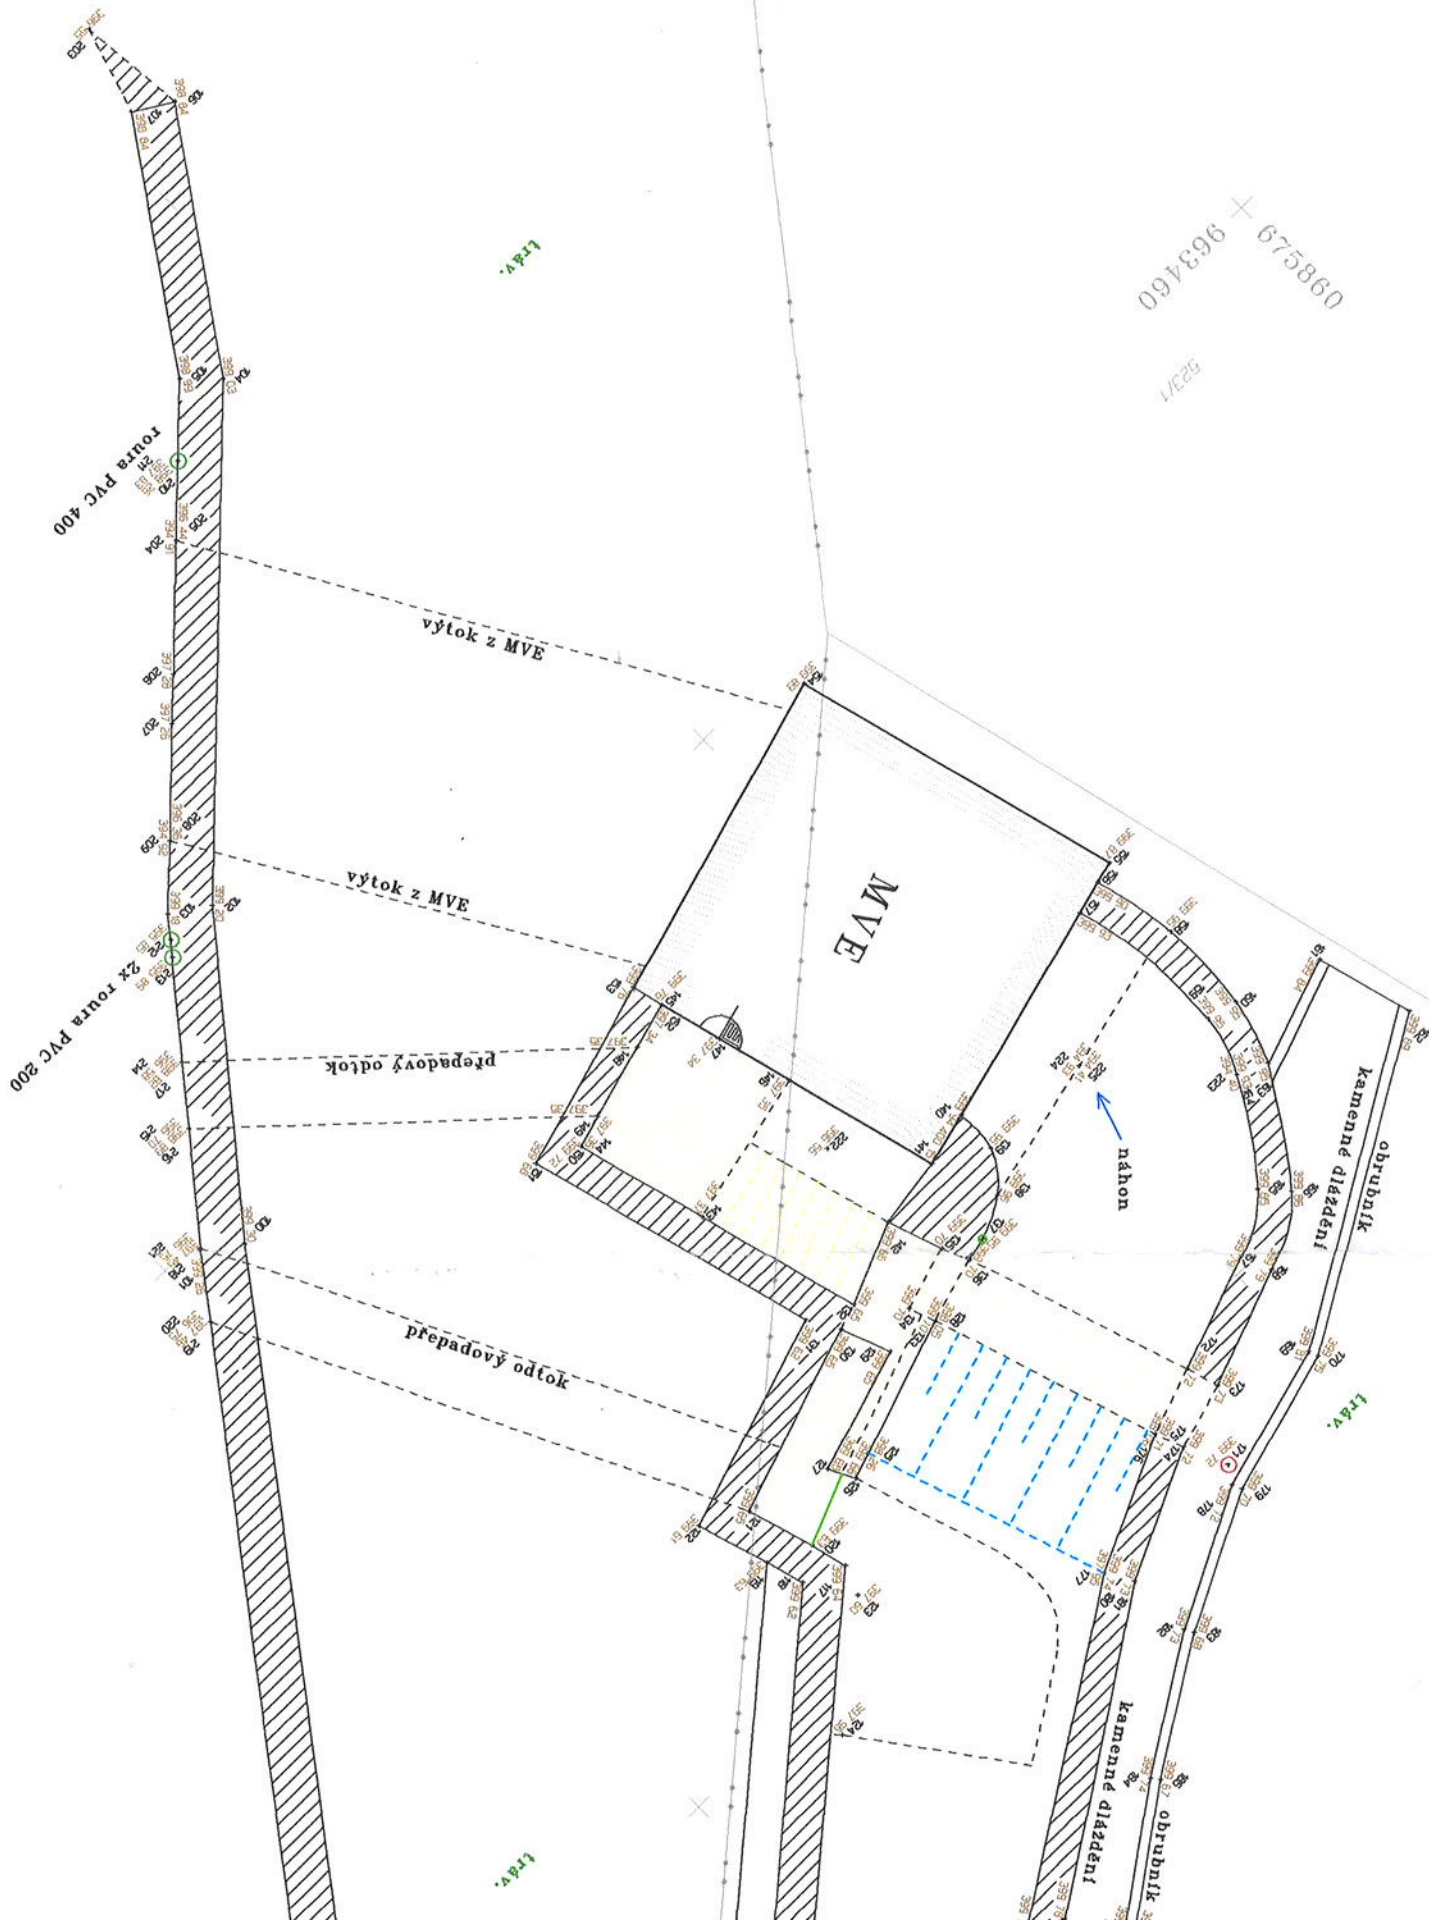


M 1 : 100

Geodetická dokumentace skutečného provedení stavby

Objednatel : Beran Petr		Dle přílohy : Pol. ev. č. 62/2019	
Zakázka : Geodetická dokumentace skutečného provedení stavby Hejnice – Ryb/ přechod, jez a MVE na p.p.č. 2106/6, 525/1 a přílehlém okolí v k.ú. Hejnice, Bílý Potok p.s.			
Souřadnicový systém : S-JTSK	Výškový systém : Balt p.v.		
Zpracoval : [redacted]	Datum zpracování : 15.8.2019		
Čís. zak. : 2266/2019	Měřítko : 1 : 100	Nalezištěm a přest.	

Legenda:

- stavidlo
- hráz rybí přechod
- hřebadlo
- železný / panelový mostek
- zed náhonu / opěrná zed řeky
- šachta elektro

obrubník
kamenné dlažbě

525/1

+ 675830
+ 963430

k.ú. Hejnice
k.ú. Bílý Potok pod Smrkem

náhon

523/3

+ 675820
+ 963440

+ 675830
+ 963460

284/2

