

 
| LEGENDA: |  |
|----------|--|
|          | KOMUNIKAČNÍ VEDENI (CEB)G                      |
|          | KANALIZACE (Vok Vyhov, s.a.)                   |
|          | VODOVOD (Vok Vyhov, s.a.)                      |
|          | ELEKTRICKÉ VEDENI - NI (E.ON, s.a.)            |
|          | ELEKTRICKÉ NADZEMNÍ VEDENI - NI (E.ON, s.a.)   |
|          | ELEKTRICKÉ NADZEMNÍ VEDENI - VN (E.ON, s.a.)   |
|          | PLYNOVOD - NTL (RWE, s.a.)                     |
|          | PLYNOVOD - STL (RWE, s.a.)                     |
|          | VERŠNÍ OSVĚTLENÍ (MTEZA, s.a.)                 |
|          | NAVRHOVANÁ KABELOVÁ TRASA (INFOS LEAS, s.r.o.) |
|          | STRÁŽNÍ KABELOVÁ TRASA (INFOS LEAS, s.r.o.)    |
|          | POLOHOPIS - kormandice, choditky               |
|          | STAVBY - obye                                  |
|          | HRADECE PARCELE                                |
|          | PARCELNÍ ČÍSLO                                 |








|  |   |  |   |
|--|---|--|---|
|  | KOMUNICAČNÍ VEDENÍ (CETN)                     |  | NÁVRHOVANÁ KABELOVÁ TRASA (INFO S LEAS, s.r.o.) |
|  | KANALIZACE (Vot Vyhlov, s.a.)                 |  | EXISTUJÍCÍ KABELOVÁ TRASA (INFO S LEAS, s.r.o.) |
|  | VODOVOD (Vot Vyhlov, s.a.)                    |  | POLOVODNÉ - karmantlice, chodníky               |
|  | ELEKTRICKÉ VEDENÍ - NH (E.ON, s.a.)           |  | BUDOVY - obrysy                                 |
|  | ELEKTRICKÉ NÁHŮZNĚNÍ VEDENÍ - NH (E.ON, s.a.) |  | HRANICE PARCEL                                  |
|  | ELEKTRICKÉ NÁHŮZNĚNÍ VEDENÍ - VH (E.ON, s.a.) |  | PARCELNÍ ČÍSLO                                  |
|  | PLYNOVOD - Mtl (RWE, s.a.)                    |  |   |
|  | PLYNOVOD - StL (RWE, s.a.)                    |  |   |
|  | VEŘEJNÉ OSVĚTLENÍ (VYTEZA, s.r.o.)            |  |   |



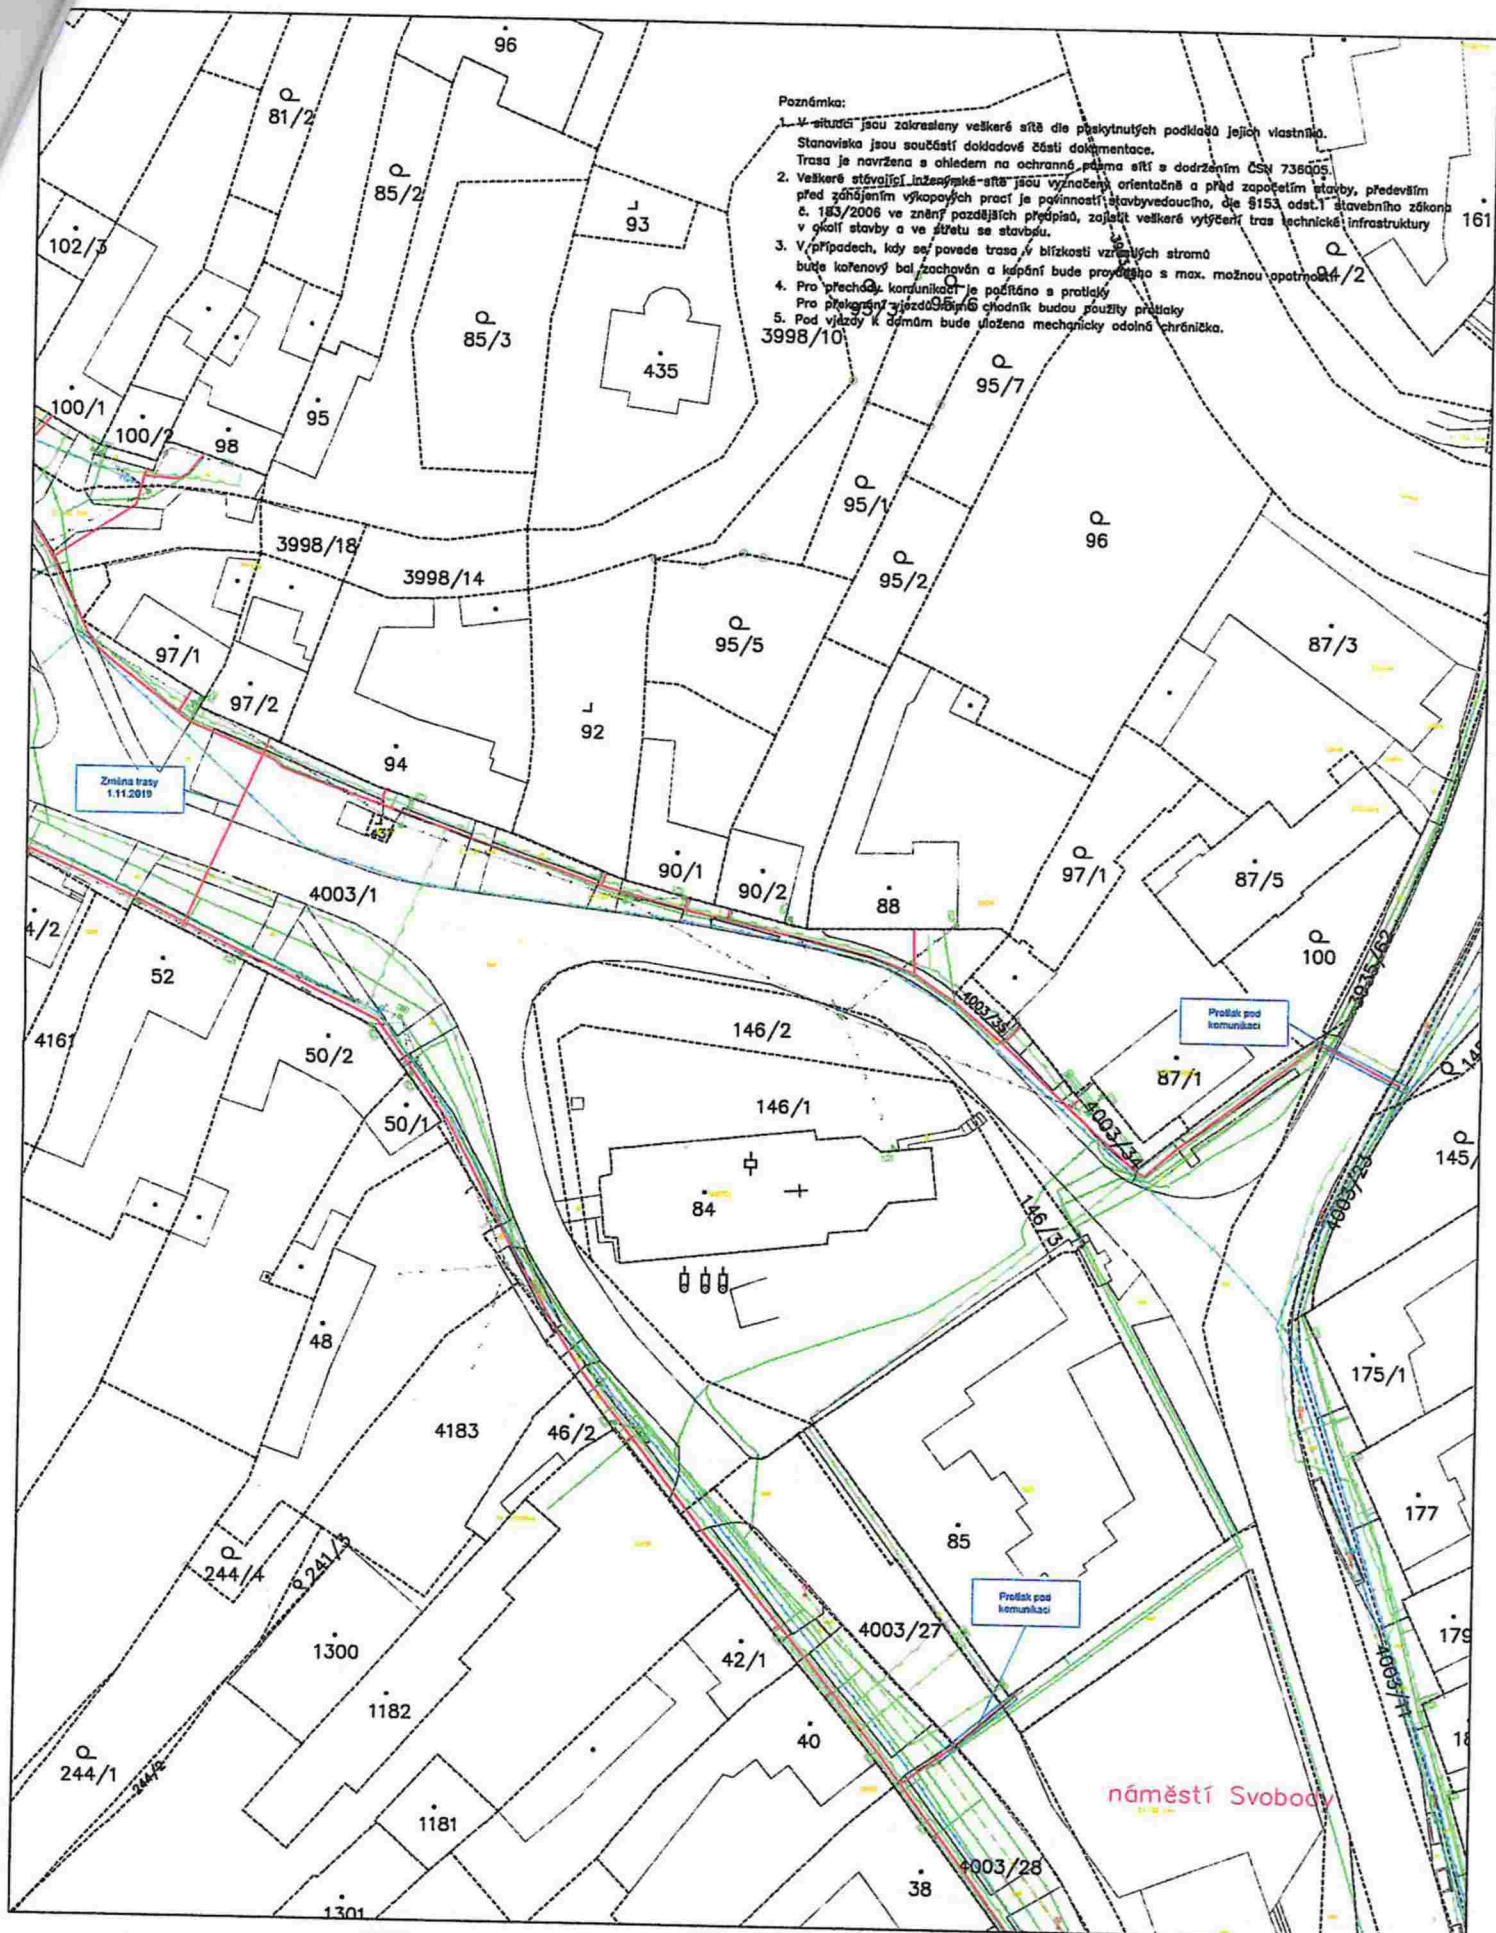


Poznámka:


1. V situaci jsou zakresleny veškeré sítě dle poskytnutých podkladů jejich vlastním. Stanoviště jsou součástí dokladové části dokumentace. Trasa je navržena s ohledem na ochranné pásmo sítí a dodržení ČSN 738005.
2. Veškeré stávající inženýrské sítě jsou vyznačeny orientačně a před započatím stavby, především před zahájením výkopových prací je povinností stavbyvedoucího, dle §153 odst.1 stavebního zákona č. 183/2006 ve znění pozdějších předpisů, zajistit veškeré vytyčení tras technické infrastruktury v okolí stavby a ve střetu se stavbou.
3. V případech, kdy se povede trasa v blízkosti vzrostlých stromů bude kořenový bal zachován a kypření bude prováděno s max. možnou opatrností.
4. Pro přechod komunikací je počítáno s protlakem. Pro přelomení stávajících chodníků budou použity protlaky 3998/10.
5. Pod vjezdy k domům bude uložena mechanicky odolná chránička.

- LEGENDA:**
- NAVRHOVANÁ KABELOVÁ TRASA (INFOS LEAS, s.r.o.)
  - STÁVNÍ KABELOVÁ TRASA (INFOS LEAS, s.r.o.)
  - POKLADNÍK - komunikace, chodníky
  - BUDOVY - obrysy
  - - - HRANICE PARCEL
  - PARCELNÍ ČÍSLO
  - KOMUNIKAČNÍ VEDENÍ (CETM)
  - KANALIZACE (VoK Vyškov, a.s.)
  - VODOVOD (VoK Vyškov, a.s.)
  - ELEKTRICKÉ VEDENÍ - NN (E.ON, a.s.)
  - NADZEMNÍ VEDENÍ - NN (E.ON, a.s.)

náměstí Svobody

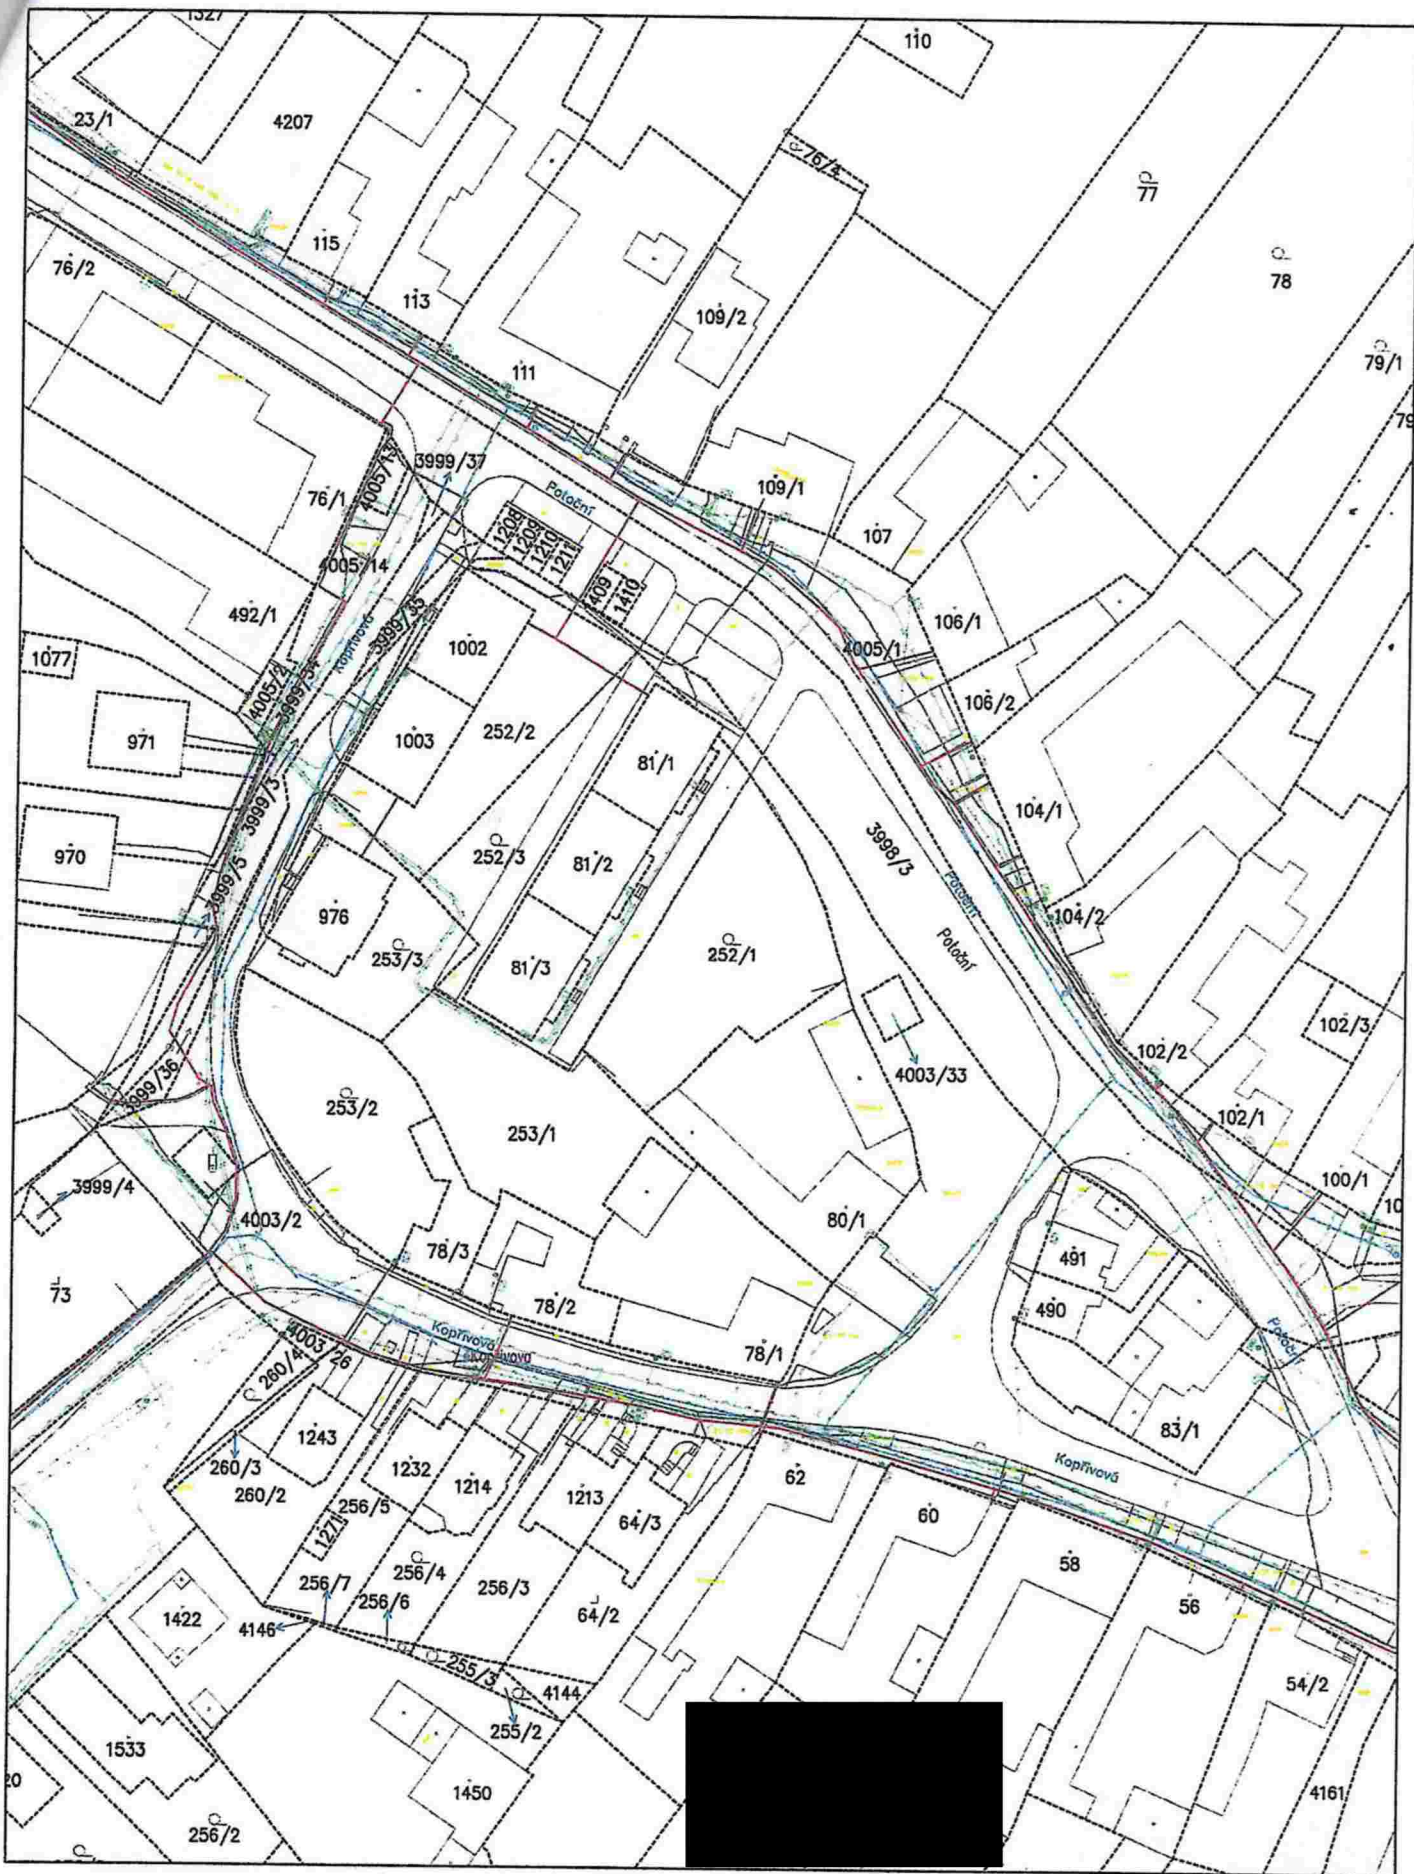

|  |  |  |   |
|--|--|--|---|
|  | KOMUNIKAČNÍ VEDENÍ (CETEL)                   |  | NAVrhOVANÁ KABELOVÁ TRASA (HFOS LEAS, s.r.o.) |
|  | KANALIZACE (Veř Vytlač, s.a.)                |  | STRÁŽNÍ KABELOVÁ TRASA (HFOS LEAS, s.r.o.)    |
|  | VODOVOD (Veř Vytlač, s.a.)                   |  | PODZEMNÍ – kmenovnice, chodítka               |
|  | ELEKTRICKÉ VEDENÍ – NN (E.ON, s.a.)          |  | HRANICE PARCEL                                |
|  | ELEKTRICKÉ NÁVZÁJNÉ VEDENÍ – MV (E.ON, s.a.) |  | PARCELNÍ ČÍSLO                                |
|  |  |  |   |
|  | PLYNOVOD – SIL (WWE, s.a.)                   |  |   |
|  | VEŘEJNÉ OSVĚTLENÍ (VYTEZA, s.r.o.)           |  |   |

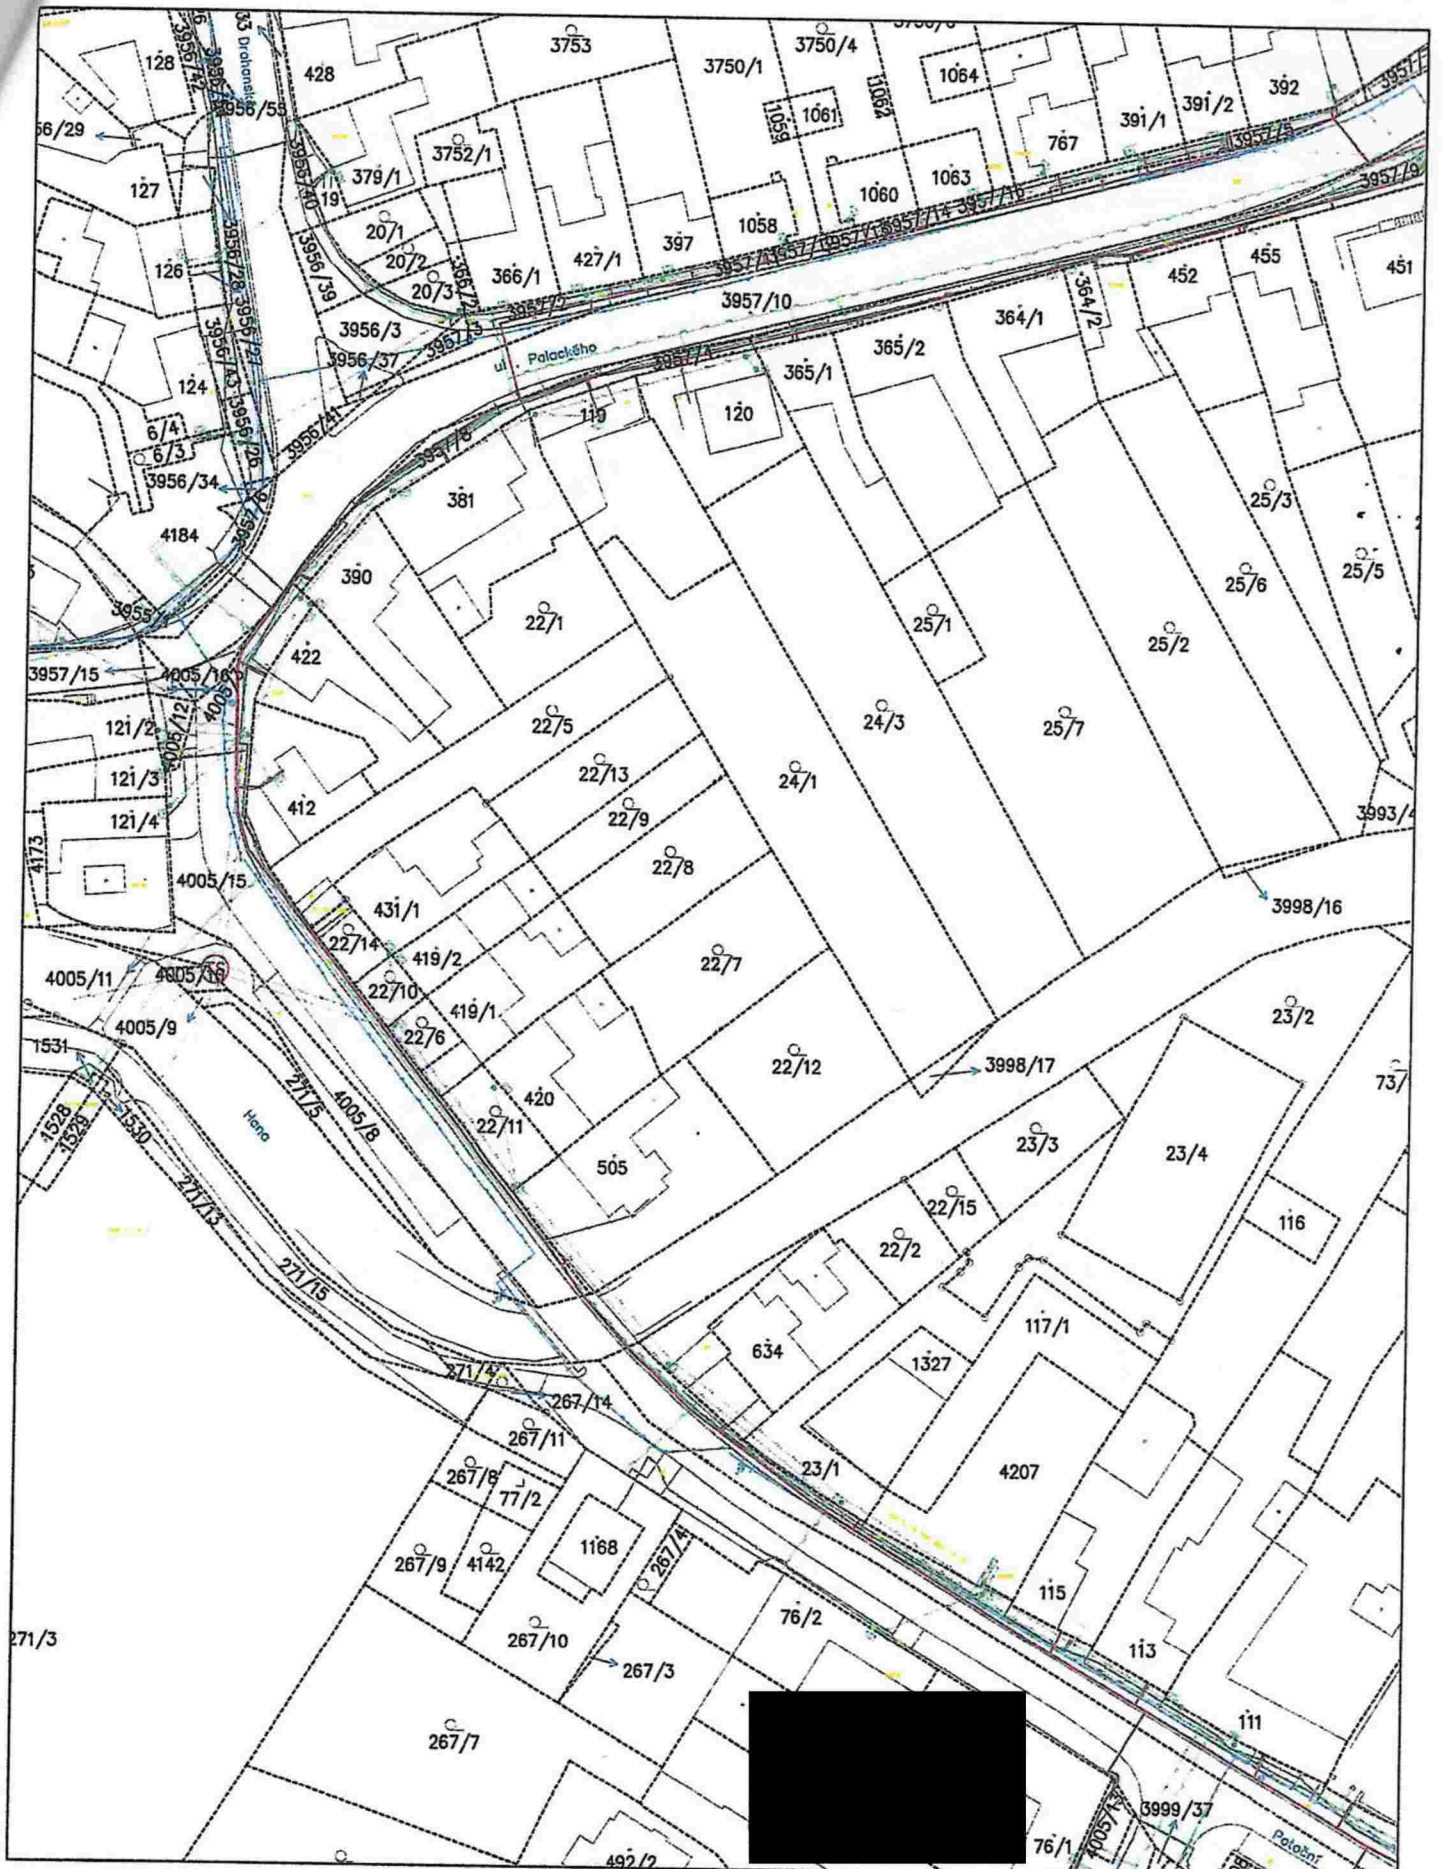


- KOMUNIKAČNÍ VEDENÍ (CETRO)
- KANALIZACE (Velk. Vytřív, s.a.)
- VODOVOD (Velk. Vytřív, s.a.)
- PLYNOVOD - HTL (WVE, s.a.)
- PLYNOVOD - STL (WVE, s.a.)
- VEŘEJNÉ OSVĚTLENÍ (VYTEZA, s.a.)

**LEGENDA:**

- INFOVÁ KABELOVÁ TRASA (INFOV LEAS, s.r.o.)
- STÁVAJÍCÍ KABELOVÁ TRASA (INFOV LEAS, s.r.o.)
- POLOHOVOPIS - komunikace, obchodní
- BUDOUPÍ - obrys
- HRANICE PARCEL
- PARCELNÍ ČÍSLO




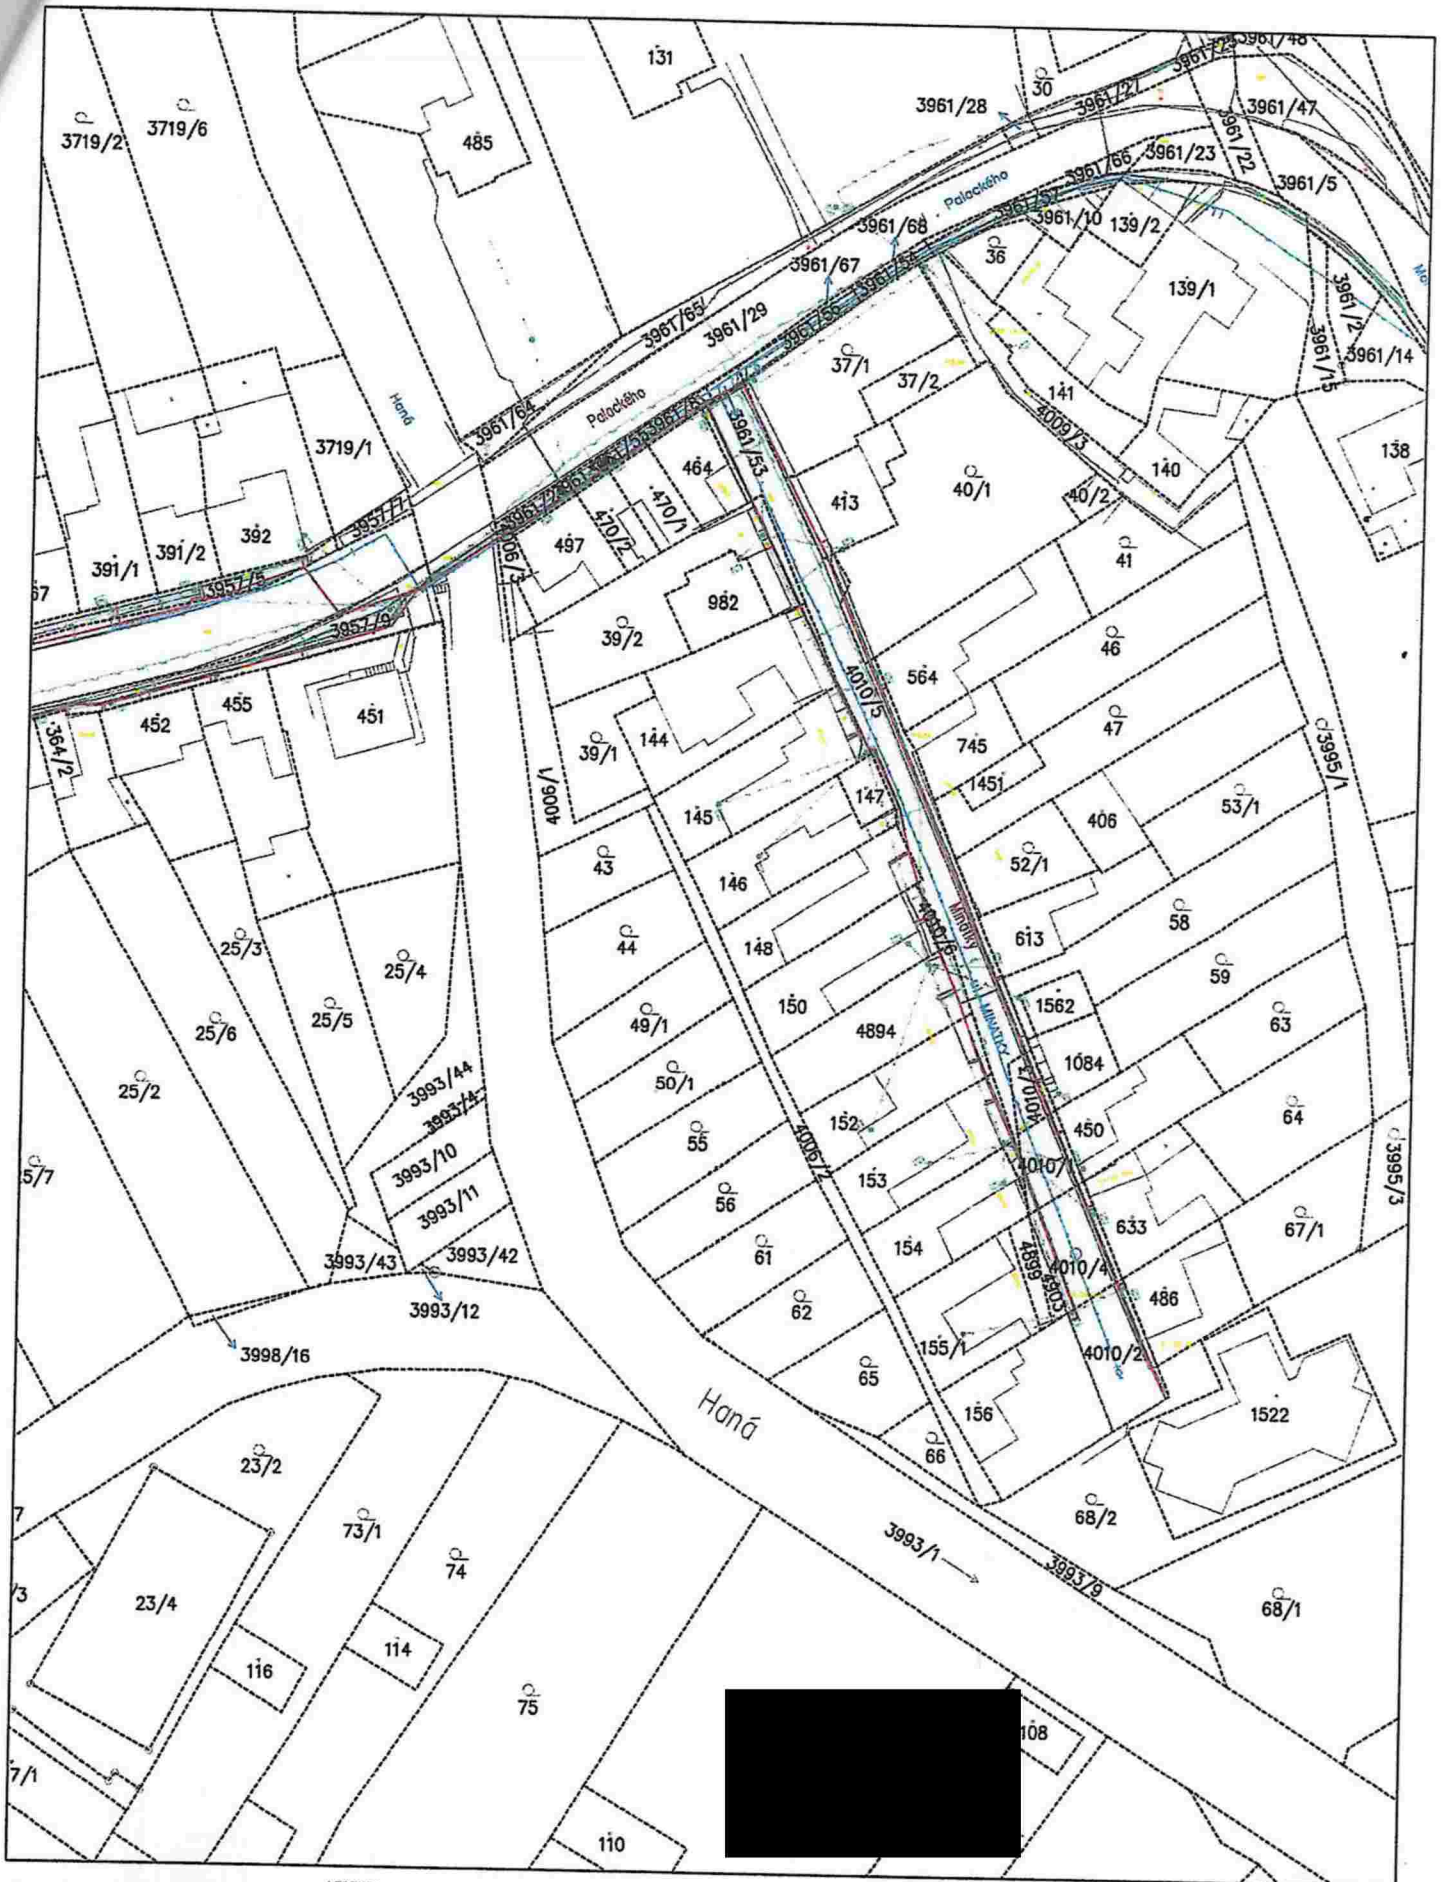

| LEGENDA: |                                       |  |   |
|----------|---------------------------------------|--|---|
|          | KOMUNIKAČNÍ VEDENÍ (ČSTN)             |  | NAVROVNANÁ KABELOVÁ TRASA (NFOS LEAS, s.r.o.) |
|          | KANALIZACE (Vok Výchov, s.r.o.)       |  | STÁVAJÍCÍ KABELOVÁ TRASA (NFOS LEAS, s.r.o.)  |
|          | VODOVOD (Vok Výchov, s.r.o.)          |  | PŮDOPIS - kamanžuce, chodníky                 |
|          | ELEKTŘICKÉ VEDENÍ - TN (E.ON, s.r.o.) |  | BUDOVY - dle výkresu, střešní                 |
|          | ELEKTŘICKÉ VEDENÍ - TN (E.ON, s.r.o.) |  | FRANČE PARCEL                                 |
|          | ELEKTŘICKÉ VEDENÍ - VN (E.ON, s.r.o.) |  | PARCELNÍ ČÍSLO                                |
|          | PLYNOVOD - HTL (RWE, s.r.o.)          |  |   |
|          | PLYNOVOD - STL (RWE, s.r.o.)          |  |   |
|          | VO                                    |  |   |
|          | VEŘEJNÉ OSVĚTLENÍ (VYTEZA, s.r.o.)    |  |   |

- KOMUNIKAČNÍ VEDENÍ (CETN)
- KANALIZACE (Vak. Vyhřev., a.s.)
- VODOVOD (Vak. Vyhřev., a.s.)
- ELEKTRICKÉ VEDENÍ – NN (E.ON, a.s.)
- ELEKTRICKÉ NAODZEMNÍ VEDENÍ – NN (E.ON, a.s.)
- ELEKTRICKÉ NAODZEMNÍ VEDENÍ – VN (E.ON, a.s.)
- PLYNOVOD – STL (RWE, a.s.)
- PLYNOVOD – STL (RWE, a.s.)
- VEREJNÉ OSVĚTLENÍ (VYTEZA, s.r.o.)

- LEGENDA:**
- NAVROVNANÁ KABELOVÁ TRASA (INFOS LEAS, s.r.o.)
  - STAVAJÍCÍ KABELOVÁ TRASA (INFOS LEAS, s.r.o.)
  - POLHOŘPIS – komunikace, chodníky
  - BUDOVR – obrys
  - HRAŇICE PARCEL
  - PARCELNÍ ČÍSLO

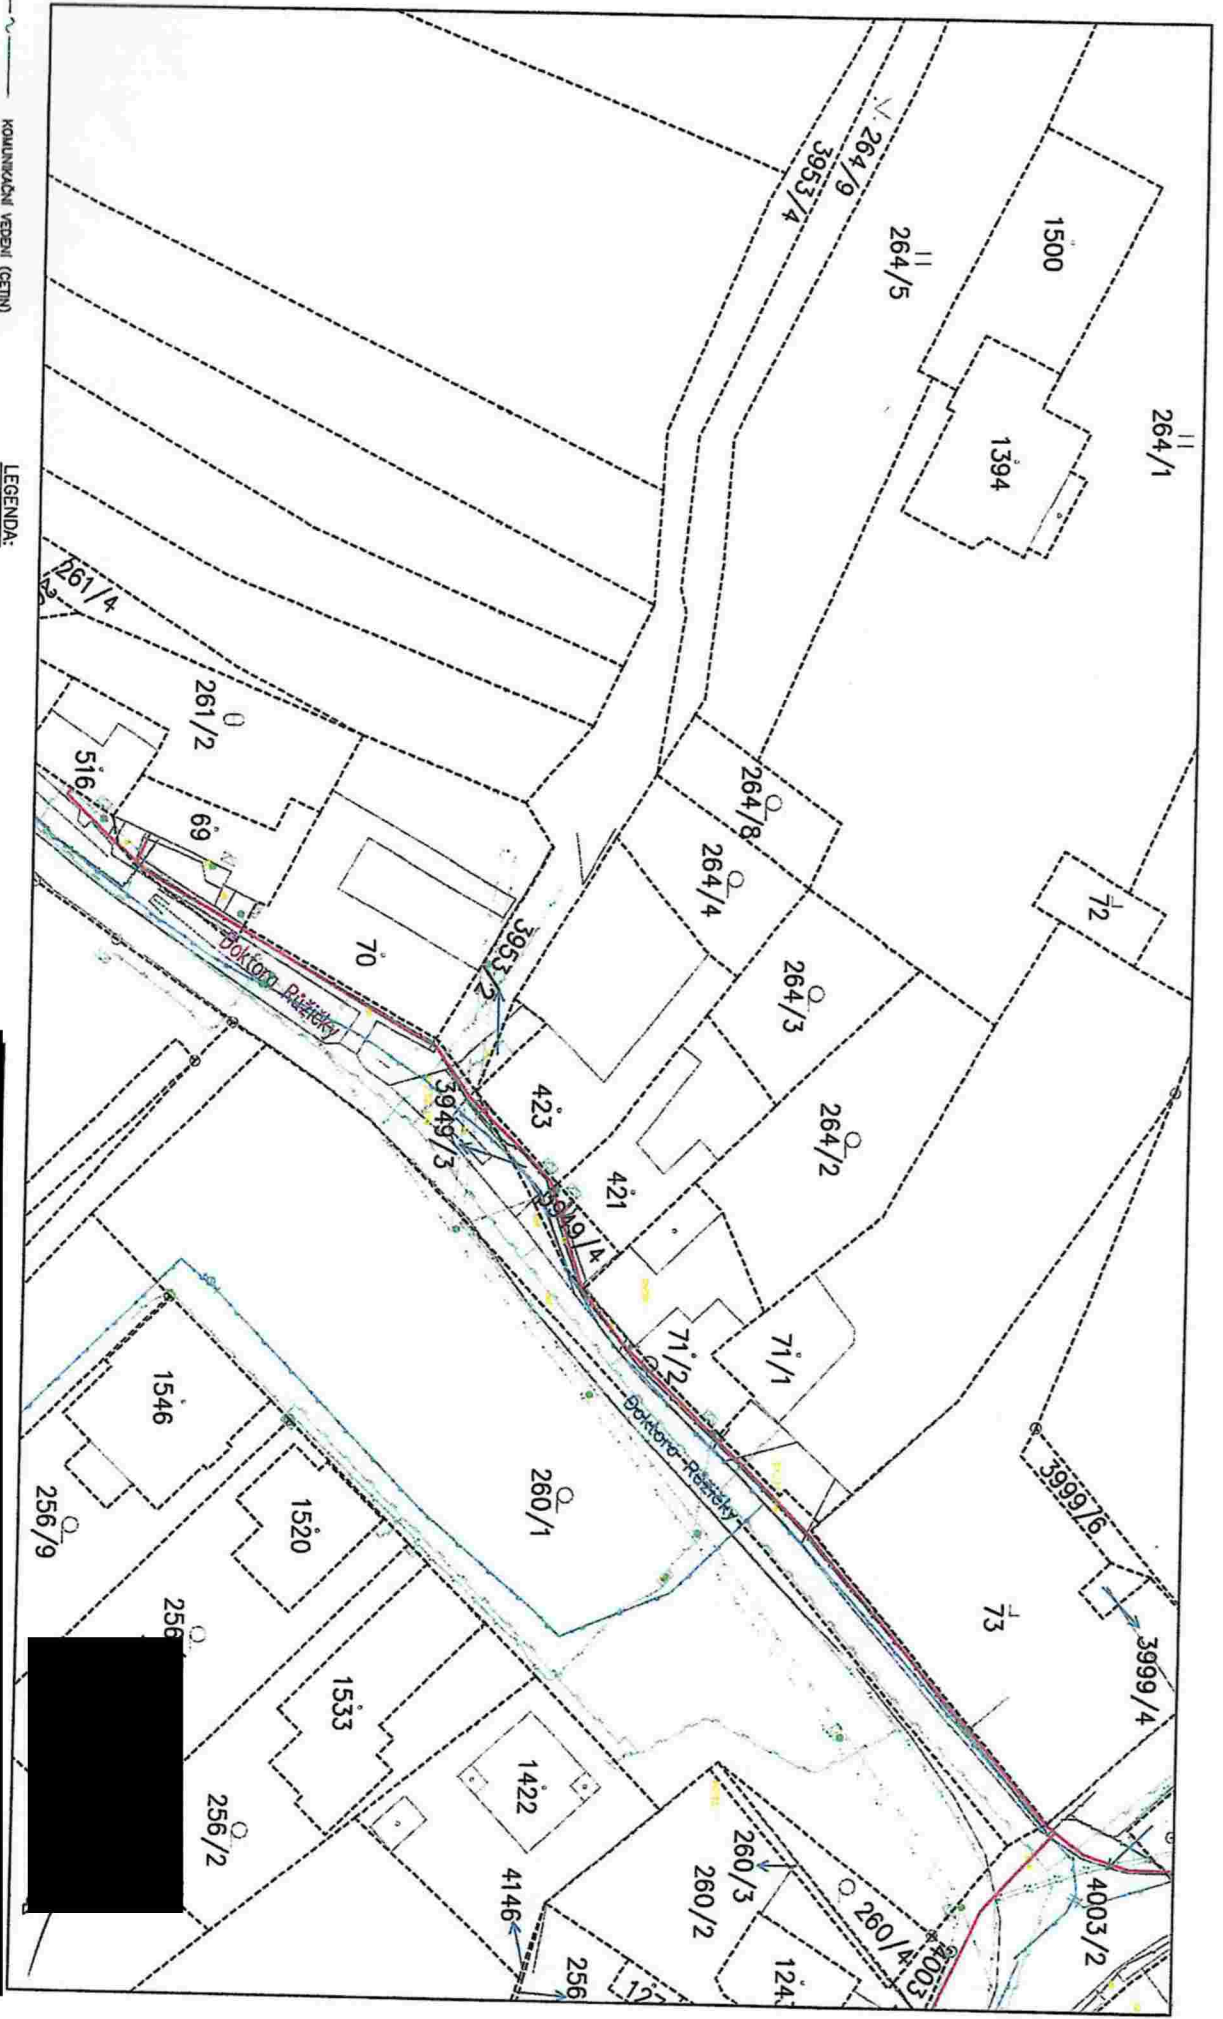




**LEGENDA:**

— (red line) — NARHOVANA KABELOVÁ TRASA (INFOS LEAS, s.r.o.)  
 — (blue line) — STAVAJÍCÍ KABELOVÁ TRASA (INFOS LEAS, s.r.o.)  
 — (green line) — PŮLHOPIŠ — komunikace, chodníky  
 — (black line) — BUDOVI — obrys  
 — (dashed line) — HRANICE PARCEL  
 — (dotted line) — PARCELNÍ ČÍSLO

