

SKUTEČNÉ PŘEVEDENÍ



PŘESUN LIMNIGRAFU, LABE - BROD

DOKUMENTACE STAVBY JEDNOSTUPŇOVÁ

PARE Č. **1**

č.j. *KUMK-020/43853-2019/n.c. 27378-2019*
Dokumentace ověřena vodoprávním
úřadem - odborem ŽP Městského úřadu
ve Dvoře Králové nad Labem



Rychnov nad Kněžnou, květen 2019



DETAIL A 1:25

SKUTEČNÉ PŘEVEDENÍ

SKŘÍŇ TECHNOLOGIE MĚŘENÍ A PŘENOSU DAT
- OCELOVÝ KRYT
- PLASTOVÁ ROOZVÁDĚCÍ SKŘÍŇ
- PŘIPEVNĚNO OCELOVÝMI POZINKOVANÝMI OBJÍMKAMI
- UMÍSTĚNO NAD Q_{100}

PVC KRYT

ŽÁROVĚ POZINKOVANÝ OCELOVÝ SLOUP

VODOČETNÁ LAŤ
- SKLOLAMINÁTOVÉ PŘEVEDENÍ
- STUPNICE Š. 160

$Q_{100} = 269.45 \text{ m n. m.}$

OHUMUSOVÁNÍ A OSETÍ

- ÚPRAVA PRO DOKONČENÍ RUČNĚ
- TL. 0,1 m
- OSIVO TYPU LUČNÍ SMĚS


PŮVODNÍ SVAH

267.52 m n. m.


DOPLNĚNÍ A DOROVNÁNÍ
KE STÁVAJÍCÍMU TERENU
VHODNÝM MATERIÁLEM
S DOHUTNĚNÍM

BETONOVÝ PRÁH

- BETONOTON C 25 /30 XF2

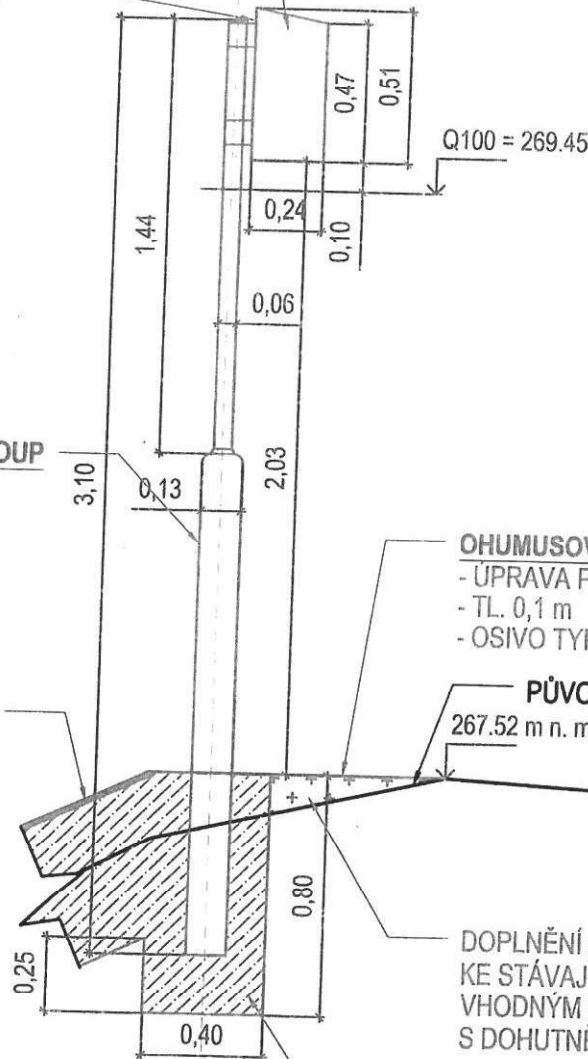

DETAIL B 1:25

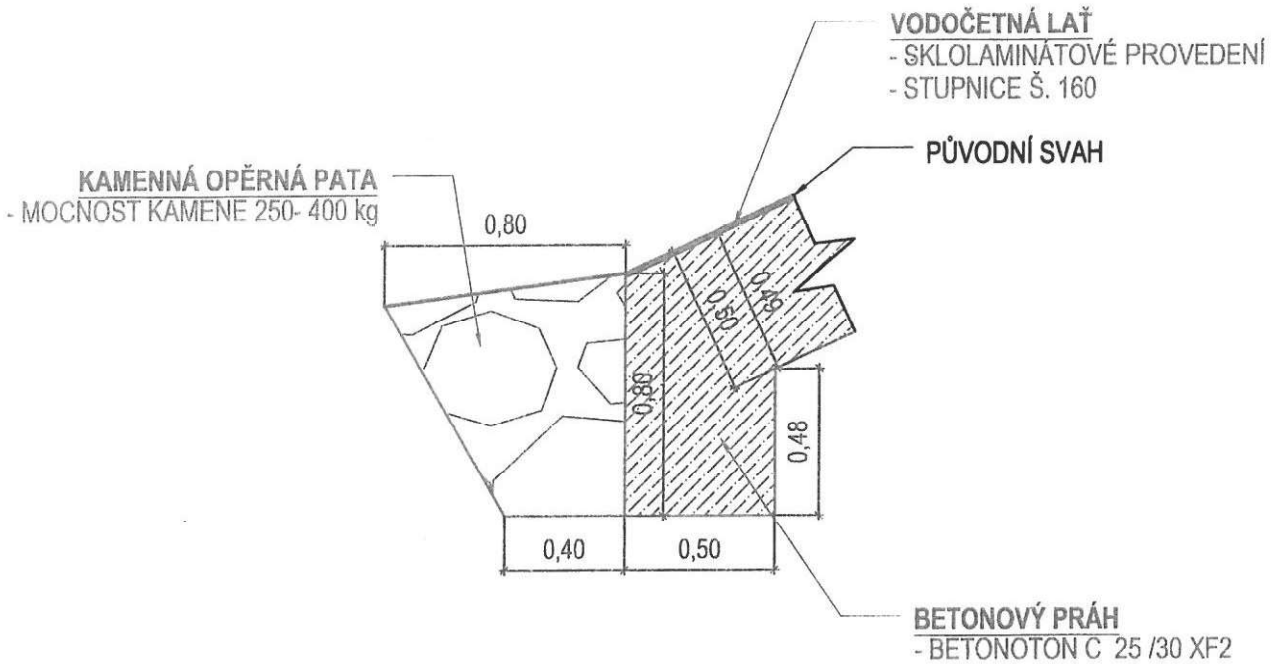

č.j. *MUDK-080/4385D-2019/ML 21398-2019*
 Dokumentace ověřena vodoprávním
 úřadem - odborem ŽP Městského úřadu
 ve Dvoře Králové nad Labem

LEGENDA TYPŮ ČAR:

—— TERÉN
 —— NAVRHOVANÉ KONSTRUKCE


POZNÁMKA

- POUŽITÝ KÁMEN MUSÍ VYHOVOVAT ČSN EN 13383-1 (721507) KÁMEN PRO VODNÍ STAVBY
 - ZNÁZORNĚNÍ DLAŽBY JE POUZE NÁZORNÉ. DLAŽBU JE NUTNÉ PŘIZPŮSOBIT SKUTEČNÉMU STAVU A NEPRAVIDELNOSTEM.



VED. PROJEKTANT	ODP. PROJEKTANT	PROJEKTANT	
STAVEBNÍK		JIRÍ ČAP, TRIDA KARLA IV 789/2, 500 02 HRADEC KRÁLOVÉ	
MÍSTO STAVBY		STANOVICE, K. Ú. STANOVICE U KUKSU	
STAVBA PŘESUN LIMNIGRAFU, LABE - BROD		FORMÁT	2 /A4
		DATUM	05 /2019
		STUPEŇ	DSJ
		ZAK. Č.	V_2019_005
OBSAH DETAIL A, DETAIL B		ARCH. Č.	
		MĚŘÍTKO	Č. VÝKR.
		1 : 25	D.2.6.

ŘEZ A - A' 1:25

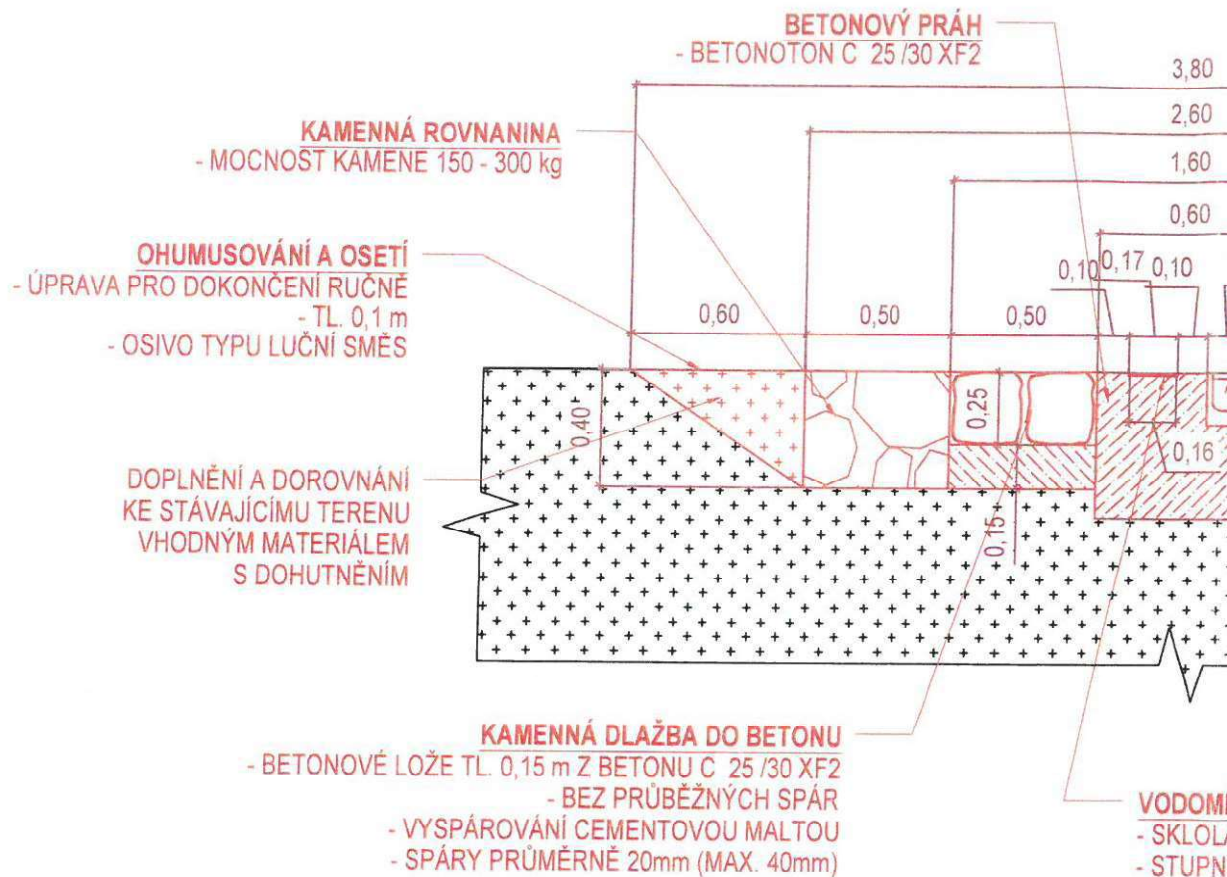

LEGENDA TYPŮ ČAR:

—	TERÉN
—	STÁVAJÍCÍ KONSTRUKCE
—	NAVRHOVANÉ KONSTRUKCE

POZNÁMKA

- POUŽITÝ KÁMEN MUSÍ VYHOVOVAT ČSN EN 13383-1 (721507) KÁMEN PRO VODNÍ STAVBY
- ZNÁZORNĚNÍ DLAŽBY JE POUZE NÁZORNÉ. DLAŽBU JE NUTNÉ PŘÍZPŮSOBIT SKUTEČNÉMU STAVU A NEPRAVIDELNOSTEM.

SKUTEČNĚ PROVIT

KAMENNÁ DLAŽBA DO BETONU

- BETONOVÉ LOŽE TL 0,15 m Z BETONU C 25 /30 XF2
- BEZ PRŮBĚŽNÝCH SPAR
- VYSPAROVANI CEMENTOVOU MALTOU
- SPARY PRŮMĚRNĚ 20mm (MAX. 40mm)


KAMENNÁ ROVNANINA

- MOCNOST KAMENE 150 - 300 kg

STÁVAJÍCÍ TERÉN

KAMENNÁ OPĚRNÁ PATA

- MOCNOST KAMENE 250- 400 kg

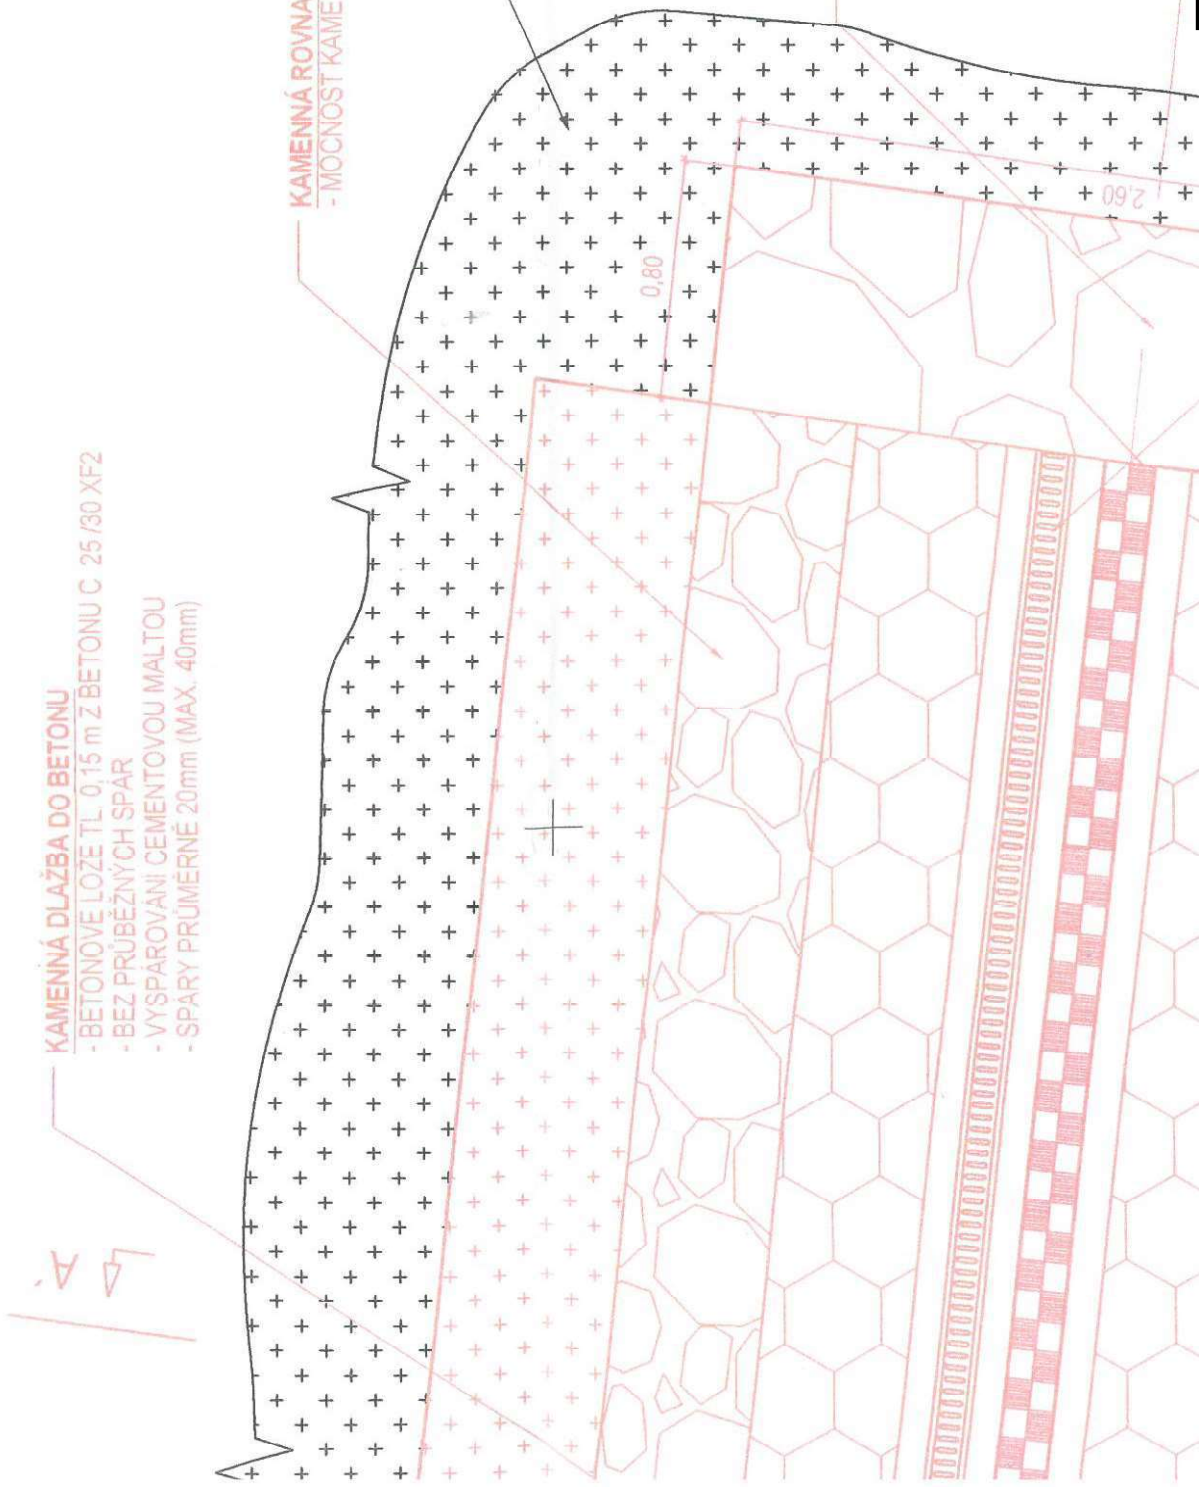

č.j. MKN-010/13250-2019/10... 21.12.2019


PŮDORYS 1:25

