

PROTOKOL O PŘEDÁNÍ A PŘEVZETÍ VEŘEJNÉHO OSVĚTLENÍ

Předávající:

Městská akciová společnost Hořovice a.s., se sídlem 268 01 Hořovice, Palackého nám. 97, IČ 25600087, zastoupená Ing. Petrem Marešem, předsedou představenstva

Přejímající:

Město Hořovice, se sídlem 268 01 Hořovice, Palackého nám. 2, IČ 00233242, zastoupené

Předmět předání a převzetí:

Veřejné osvětlení ulice Na Okraji zhotovené na základě Smlouvy o výstavbě domů uzavřené mezi předávajícím a přejímajícím 16.8.2004 ve smyslu jejích dodatků.

I.

Součásti předmětu předání a převzetí

- a) kabelové vedení NN AYKY 4x10 mm² dle výkresu skutečného provedení stavby (viz příloha č.1 tohoto protokolu)
- b) kabely propojení svítidel CYKY 3x 1,5 mm²
- c) stožáry veřejného osvětlení KL5 - 6 kusů
- d) svítidla výbojková SHC 70W - 6ks

II.

Závady a nedodělky ke dni předání a převzetí

žádné

III.

Finanční hodnota předmětu předání a převzetí

Finanční hodnota předmětu předání a převzetí byla stanovena na základě fakturace dodavatele stavby a činí 187.135,-- Kč bez DPH (jedno sto osmdesát sedm tisíc jedno sto třicet pět korun českých bez daně z přidané hodnoty)

IV. Vyrovnání finanční hodnoty mezi přejímajícím a předávajícím

Vyrovnání finanční hodnoty bude provedeno dle Smlouvy o výstavbě domů uzavřené mezi předávajícím a přejímajícím 16.8.2004 ve smyslu jejich dodatků.

V. Prohlášení předávajícího

Předávající tímto prohlašuje, že seznámil přejímajícího se všemi jemu známými skutečnostmi, týkajícími se předmětu předání a převzetí. V případě zjištění skrytých nebo nově vzniklých vad se zavazuje k jejich odstranění po dobu záruční lhůty, která mu byla poskytnuta dodavatelem a to v nejkratším možném termínu, umožněném technickou povahou závady a klimatickými podmínkami. Doba záruky činí 24 měsíců ode dne podpisu tohoto protokolu a nevztahuje se na světelné zdroje. Podpisem tohoto protokolu považuje předávající předmět předání a převzetí za předaný.

VI. Prohlášení přejímajícího

Přejímající tímto prohlašuje, že byl seznámen se stavem předmětu předání a převzetí. Přejímající dále prohlašuje, že ode dne podpisu tohoto protokolu přebírá veškerou zodpovědnost za provoz a údržbu předmětu předání a převzetí a za odstranění skrytých nebo nově vzniklých vad, zjištěných po záruční lhůtě poskytnuté předávajícímu dodavatelem.

Podpisem tohoto protokolu považuje přejímající předmět předání a převzetí za převzatý.

VII. Společná ustanovení

Tento protokol se zhotovuje ve dvou výtiscích, z nichž každý má hodnotu originálu. Při podpisu tohoto protokolu obdrží každý z účastníků po jednom výtisku.

Účastníci tohoto protokolu výslovně prohlašují, že si protokol řádně přečetli, jeho obsahu rozumí a s tímto souhlasí, a na důkaz toho, že tento protokol podepisují proti jakéhokoliv nátlaku druhé strany, jej vlastnoručně podepisují.

V Hořovicích 14.1. 2014


Městská akciová společnost Hořovice a.s.

Město Hořovice

Přílohy předávacího protokolu:

- č.1 výkres skutečného provedení stavby
- č.2 zpráva o revizi elektrické instalace

VO NA OKRAJI

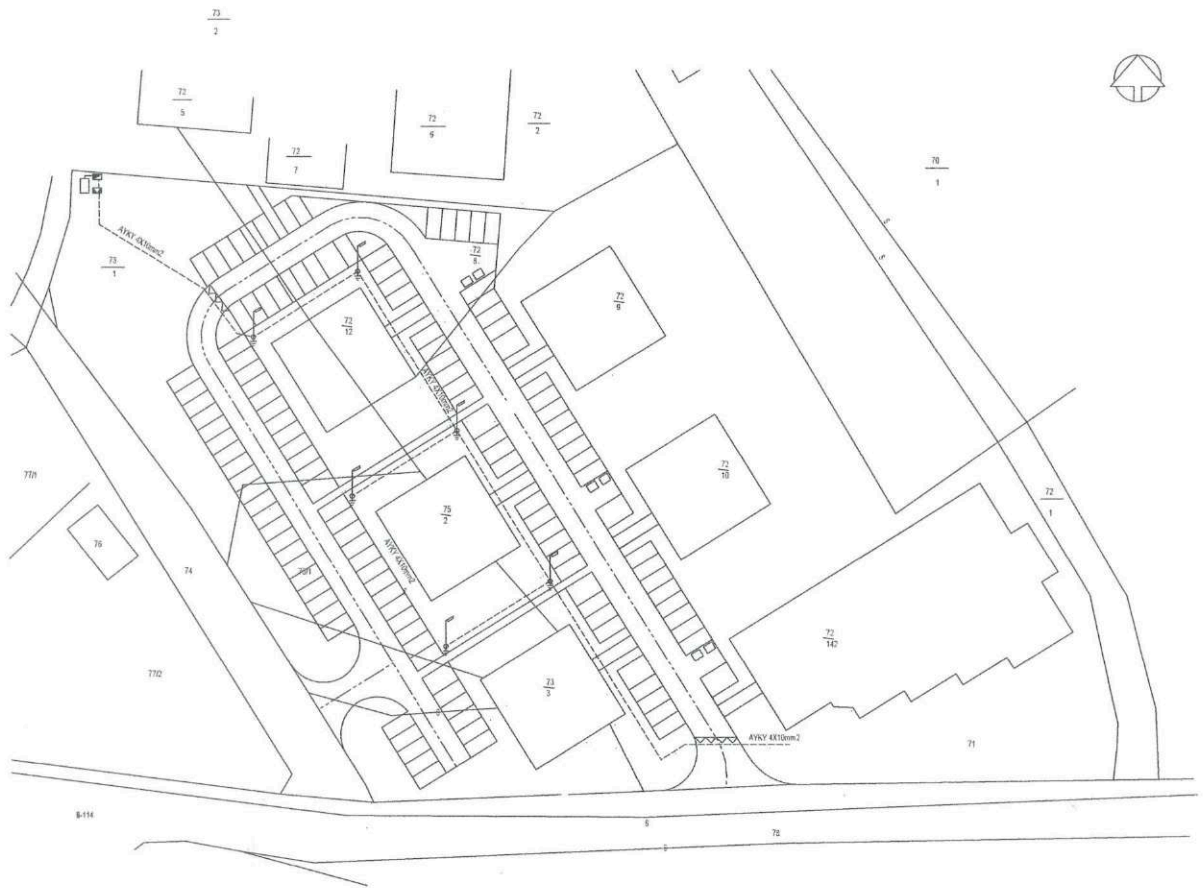






Řez kabelovou trasou

volný terén

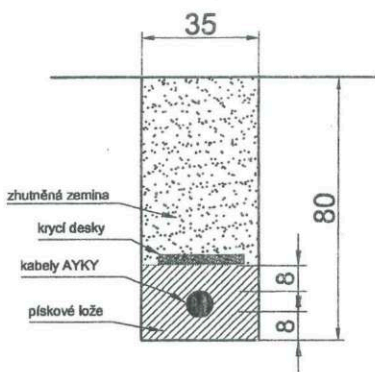

komunikace, vjezd

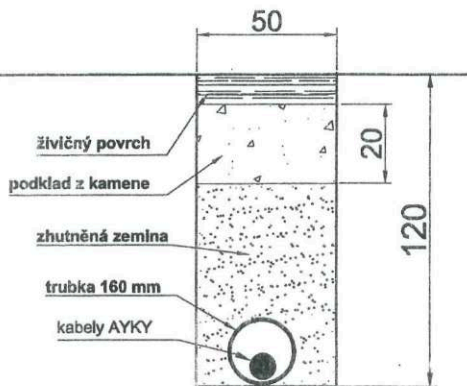

Legenda:

- kabelové vedení NN
- osvětlovací těleso
- uzemnění
- chránička
- rozv. VO
- spojka
- návěstidlo

ELROM v.o.s

výstavba a projekce energetických zařízení

Všeradice 75
267 26 okr. Beroun

IČO: 62413741
DIČ 026-62413741

akce:

Hořovice - VO
pro BD lokalita Pražská

Nový stav

Investor: Městská akciová společnost Hořovice

projektant: **Roman Špalek**

měřítko: 1 : 1000

stupeň: JP

č. st.: