

Stavba: Centrum komplexní psychiatrické péče Brno


Objekt: Stávající Pavilon G část F

Objednatel: Fakultní nemocnice Brno, Jihlavská 20, 625 00 Brno

Zhotovitel: Sdružení pro Centrum komplexní psychiatrické péče Brno

Projektant: Sdružení Psychiatrie Brno 2016 se sídlem Mlýnská 326/13, 602 00 Brno, v 10/2017, pod  
zakázkovým číslem 1195

**Změna:** Doplnění kabeláže pro ovládání vyhřívání vpustí včetně MaR
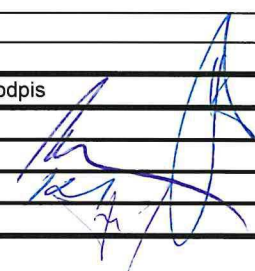
|  |   |              |   |
|--|---|--------------|---|
| P<br>O<br>P<br>I<br>S  | Změnu vyvolal: FN Brno  |              |   |
|  | Popis změny:<br>Doplnění ovládání vyhřívání vpustí pomocí MaR dle požadavku uživatele.  |              |   |
| Způsob projekčního zpracování: zpracováno do PD skutečného provedené   |   |              |   |
| vliv změny na náklady stavby: ANO  |   |              |   |
| ocenění změny předložil: GZ ve formě   |   |              |   |
| náklady na změnu D.1.01 SO 01 - PAVILON G  |   |              |   |
|  |   | vícepráce    | méněpráce   |
| Příloha 01 rozpočet, položky, D.1.01.4.06-REV 01 Silnoproudá elektrotechnika - revize 01   |   | 40 533,50 Kč | 0,-Kč   |
| Příloha 01 rozpočet, položky, D.1.01.4.08-REV 01 Měření a regulace - revize 01   |   | 5 684,68 Kč  | 0,-Kč   |
| projekční náklady  |   | 0,-          | 0,-   |
| úprava smluvní ceny: Přípočet a odpočet D.1.01.4.06-REV 01 Silnoproudá elektrotechnika - revize 01v části + D.1.01.4.08-REV 01 Měření a regulace - revize 01 |   |              |   |
| C<br>E<br>N<br>A   | zvýšení:  |              | 46 218,18 Kč  |
|  | snížení:  |              | 0,-   |
|  | nová cena: Samostatná příloha celkové rekapitulace ZL pro dodatek č. 3  |              |   |
|  | odsouhlasení nákladů na změnu:  |              |   |
|  |   | Datum        | Podpis  |
| zhotovitel:  |   | 15/3/2021    |  |
| objednatel (investor, uživatel)  |   | 5.3.2021     |   |
| TDI:   |   | 16.3.21      |   |
| GP:  |   | 15.3.2021    |   |
| T<br>E<br>R<br>M<br>Í<br>N<br>Y  | Termín předání PD změny: zpracování do PD skutečného provedení  |              |   |
|  | Termín realizace změny: nemá vliv na termín dokončení stavby  |              |   |
|  | Vliv změny na smluvní termín dokončení stavby: nemá vliv na termín dokončení stavby   |              |   |
| S<br>O<br>D  | Změna je smluvně zakotvena v: stavební práce projekční práce  |              |   |
|  | SOD:<br>Tímto změnovým listem nedochází k podstatné změně závazku dle § 222/4 Zákona o zadávání veřejných zakázek 134/2016 Sb |              |   |
| P<br>Ř<br>Í<br>L<br>O<br>H<br>Y  | Přílohy protokolu:  |              |   |
|  | Příloha 01 položkový rozpočet   |              |   |
|  | Příloha 02 1-4 PD skutečného provedení  |              |   |
| Datum 22. 10. 2020   |   |              |   |

## Příloha č. 1 pro ZL 115 - Doplnění kabeláže pro ovládání vyhřívání vpustí včetně MaR

Akce: **FN Brno - psychiatrická klinika**  
 1707 FN Brno - Psychiatrická klinika  
 D.1.01 SO 01 - PAVILON G PK  
 D.1.01.4.06-REV 01 Silnoproudá elektrotechnika - revize 01 +D.1.01.4.08-REV 01 Měření a regulace - revize 01

|    |  |
|----|--|
| R: | D.1.01.4.06-REV 0: Silnoproudá elektrotechnika - revize 01 |
|----|--|

| P.č.                     | Číslo položky | Název položky   | MJ  | Množství  | Cena / MJ | Celkem           | Cenová úroveň |
|--------------------------|---------------|---|-----|-----------|-----------|------------------|---------------|
| <b>Díl: _1</b>           |               | <b>D.1.01_SO 01 - PAVILON G PK, D.1.01.4.06-REV 01_Silnoproudá elektrotechnika - revize 01</b>  |     |           |           | <b>35 152,25</b> |               |
|                          |               | <b>Dodávky</b>  |     |           |           |                  |               |
|                          | nová          | Rozvaděč RH1, změna jistiění na 6A / B / 1  | ks  | 1,00000   | 1 296,35  | 1 296,35         | R-pol.        |
| 235                      | 387           | Kabel CXKH-R 3Ax1,5 pevně uložený, včetně montáže a ukončení  | m   | 560,00000 | 50,60     | 28 336,00        | SoD           |
| 275                      | 51            | Práce nespécifikované ceníkem ( dodatečné protažení hotovými prostory )   | hod | 8,00000   | 517,50    | 4 140,00         | SoD           |
| 279                      | 54            | Koordinace postupu prací s ostatními profesemi  | hod | 1,00000   | 517,50    | 517,50           | SoD           |
| 276                      | 510           | Dokumentace skutečného provedení stavby   | hod | 1,00000   | 862,40    | 862,40           | R-pol.        |
| <b>Díl: _2</b>           |               | <b>D.1.01_SO 01 - PAVILON G PK, D.1.01.4.08-REV 01_Měření a regulace - revize 01</b>  |     |           |           | <b>5 381,25</b>  |               |
|                          | nová          | Stávající rozvaděč MaR F_RA1S1, doplnění svorek a drobného materiálu, doplnění odpovídající kabeláže , napojení na svorky DDC regulátoru. | ks  | 1,00000   | 5 381,25  | 5 381,25         | R-pol.        |
|                          |               | D.1.01.4.8-100_00, D.1.01.4.8-001_00 POZ.13.1   |     |           |           |                  |               |
| <b>Celkem silnoproud</b> |               |   |     |           |           | <b>40 533,50</b> |               |

R: D.1.01.4.08-REV 0: Měření a regulace - revize 01

|                |     |  |          |         |           |                 |     |
|----------------|-----|--|----------|---------|-----------|-----------------|-----|
| <b>Díl: _6</b> |     | <b>SLUŽBY</b>                          |          |         |           | <b>5 684,68</b> |     |
| 114            | 106 | SW datových bodů                       | I/O bodů | 1,00000 | 561,20    | 561,20          | SoD |
|                |     | D.1.01.4.8-100_00                      |          |         |           |                 |     |
| 115            | 107 | SW pro vizualizační PC VELIN           | I/O bodů | 1,00000 | 561,20    | 561,20          | SoD |
|                |     | D.1.01.4.8-100_00                      |          |         |           |                 |     |
| 111            | 108 | Uvedení do provozu včetně zaregulování | ks       | 0,11400 | 40 020,00 | 4 562,28        | SoD |
|                |     | D.1.01.4.8-000_00,D.1.01.4.8-100_00    |          |         |           |                 |     |

**Celkem MaR 5 684,68**

**Celkem bilance změnový list silnoproud a MaR 46 218,18**




ZL 195 PRÍLOHA 02.1

ZL 23

Práčky do RMS 2.1  
RMS 2.1

do RMS 1.4

3x kabeľ  
do RMS 1.3 - RMS 1.1  
do RMS 2.1  
do RMS 1.4

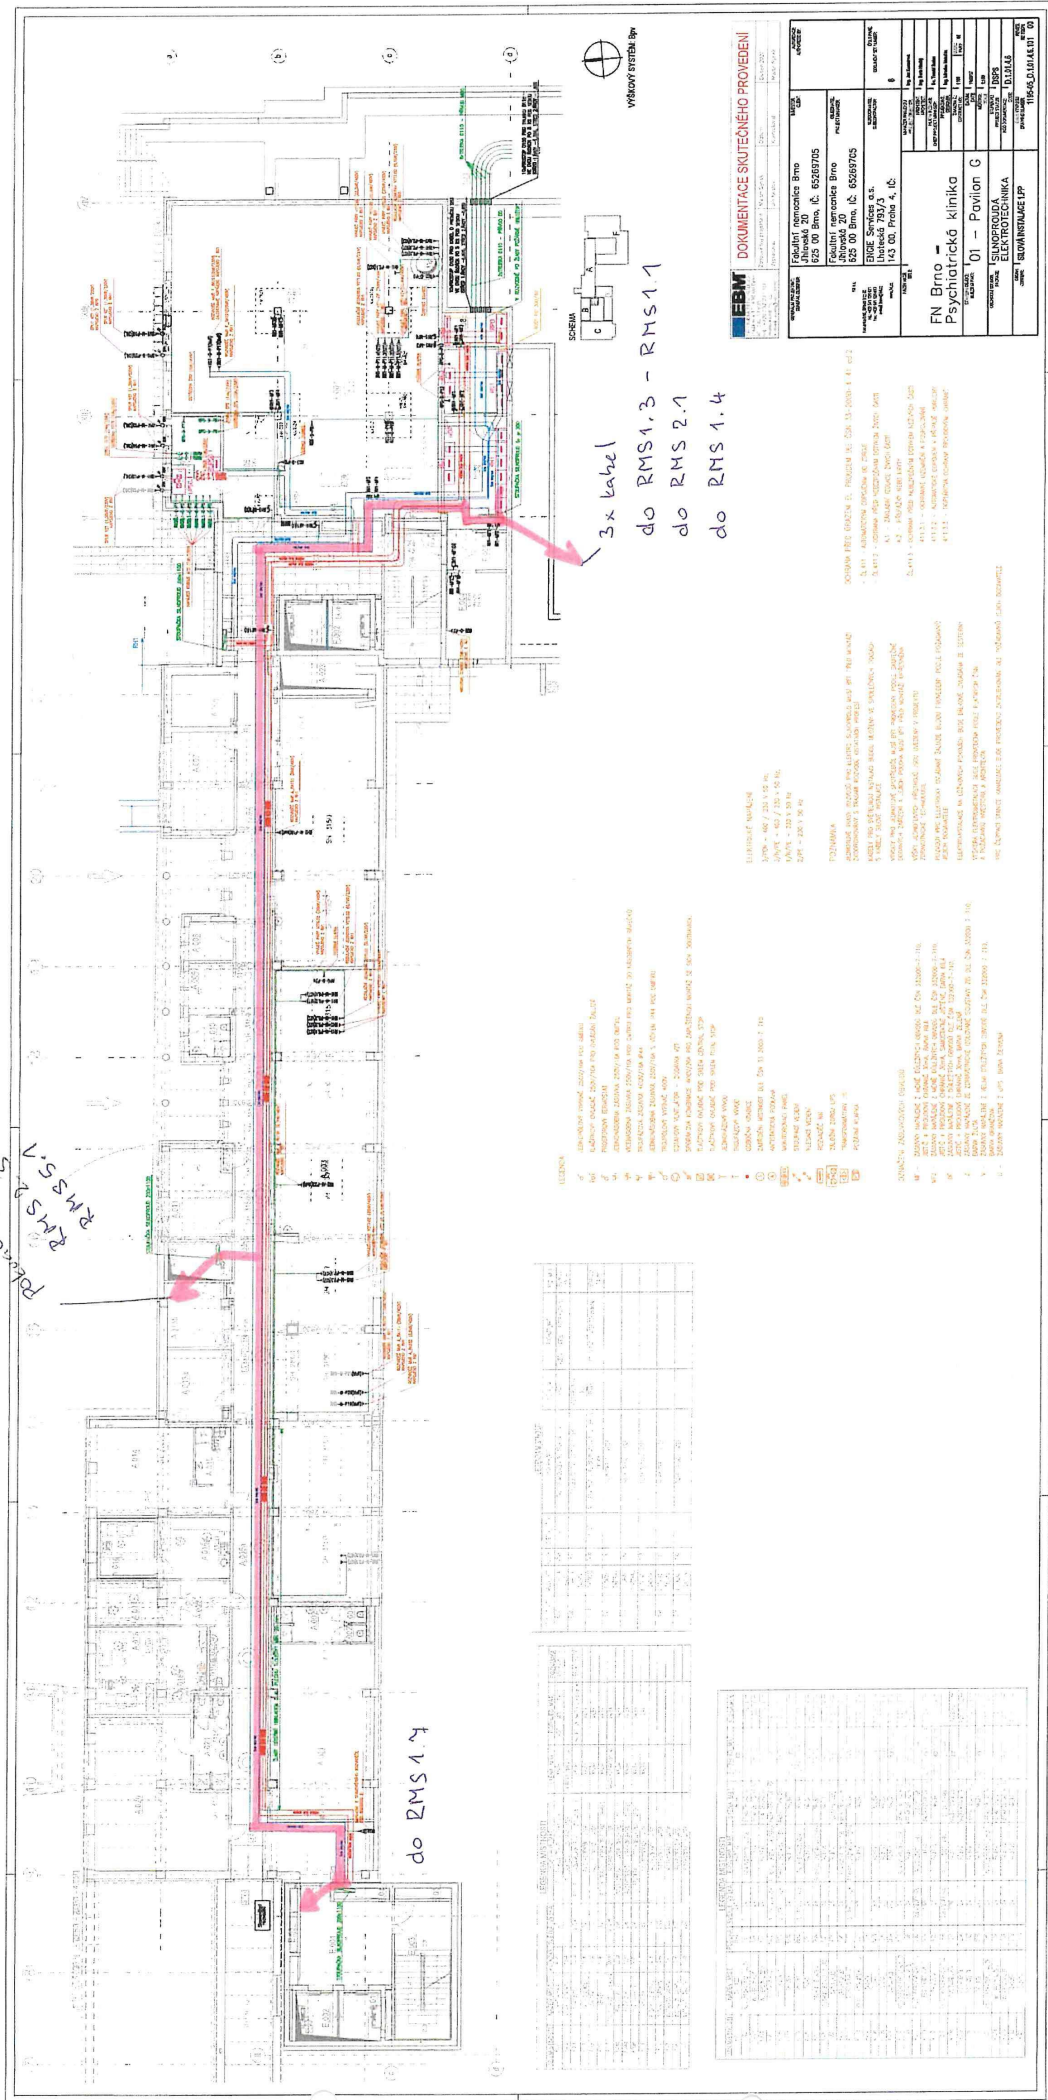


**EBM** DOKUMENTACE SKUTEČNÉHO PROVEDENÍ


# ZL 795 PŘÍLOHA 02.2

ZL 23

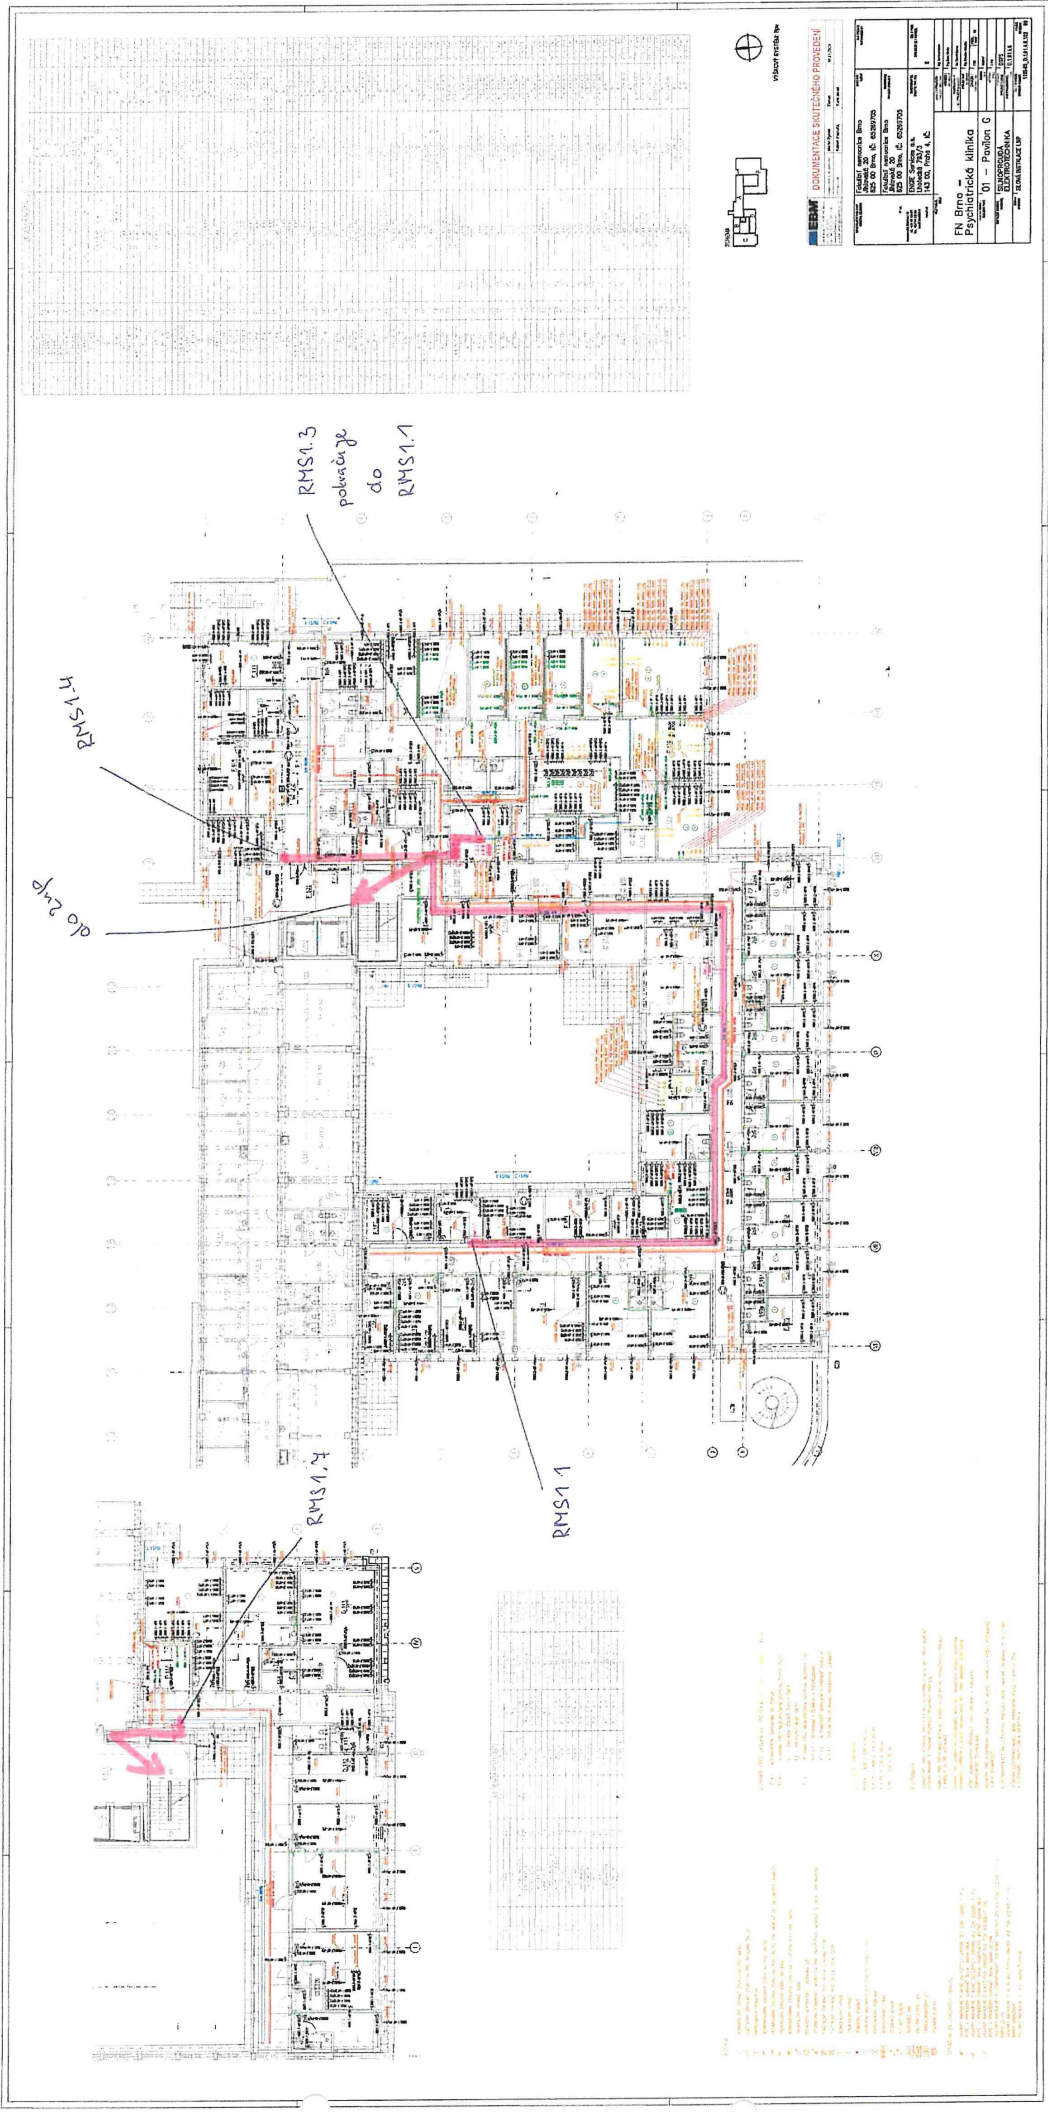

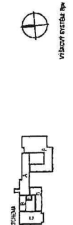ZL 175 PŘÍLOHA 02.3

5277

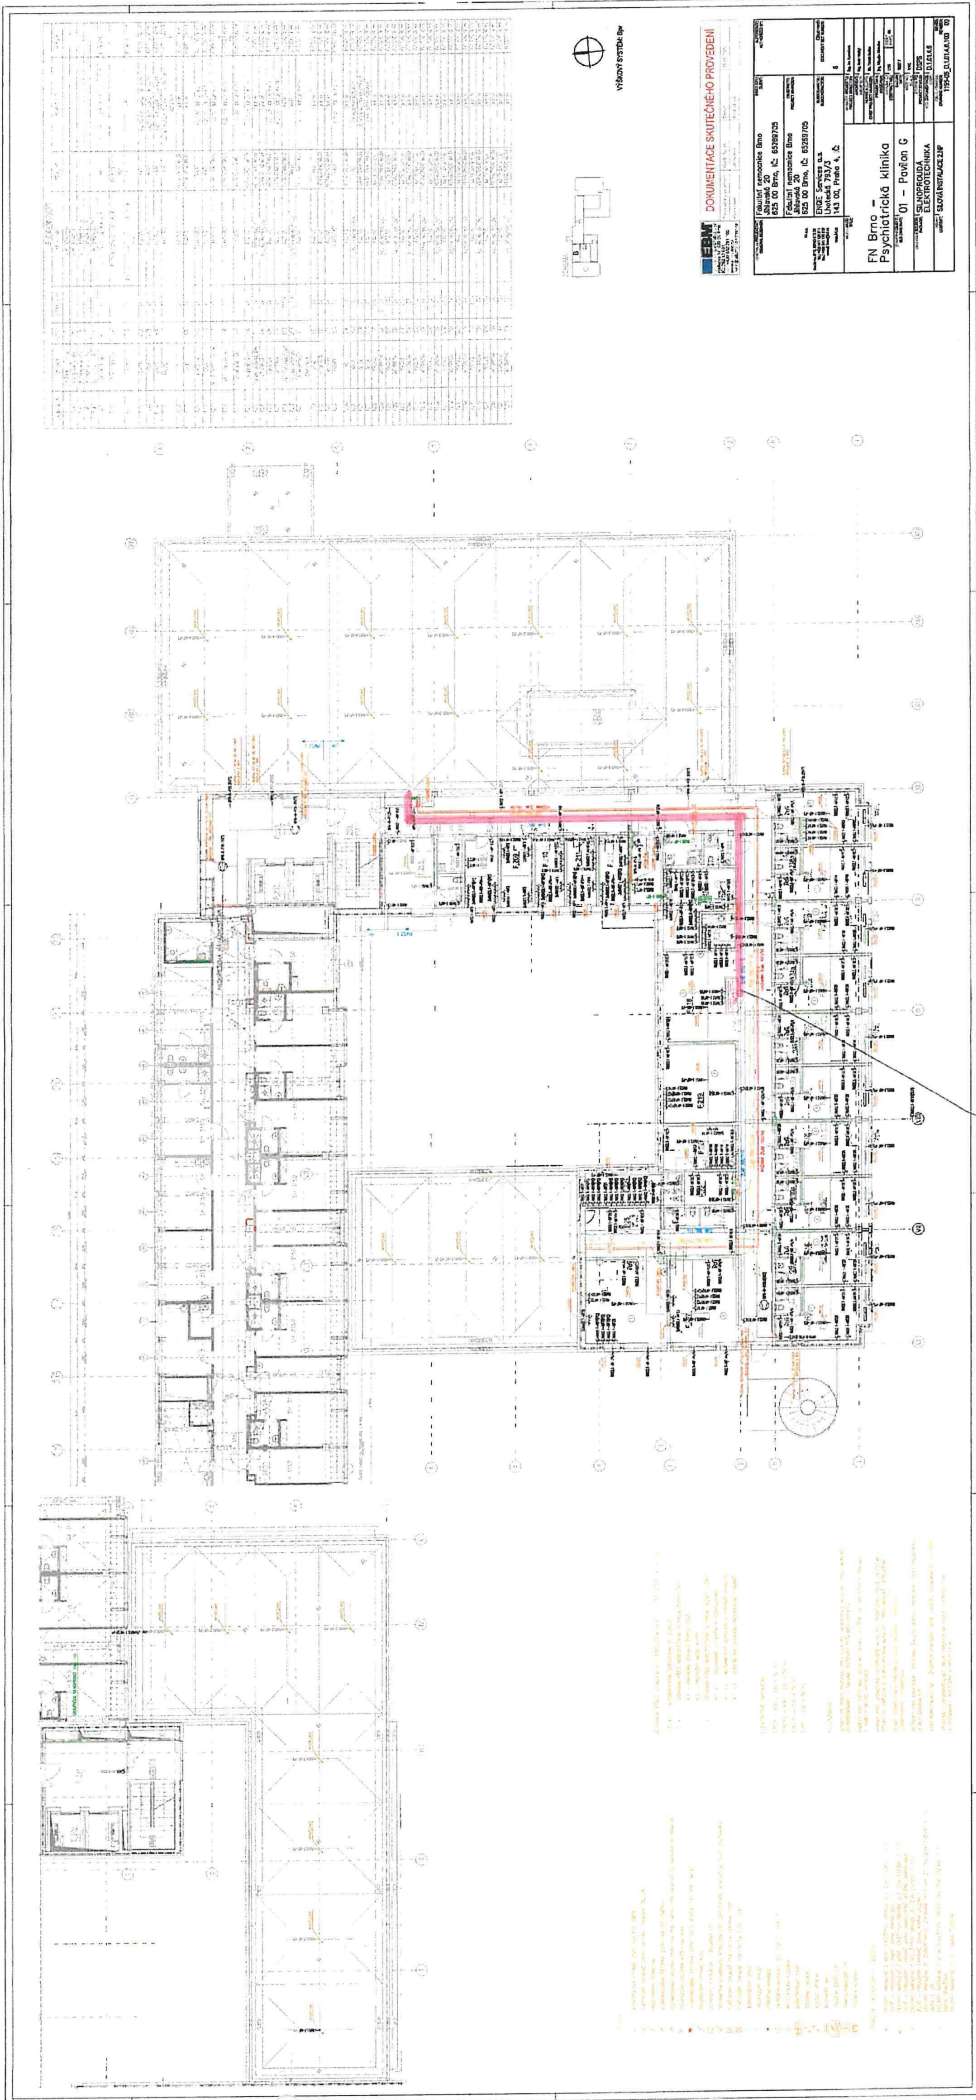

RMS2.7


ZL 175 PRÍLOHA 02.4

ZL 23

RMS.2.3

do RMS.5.1

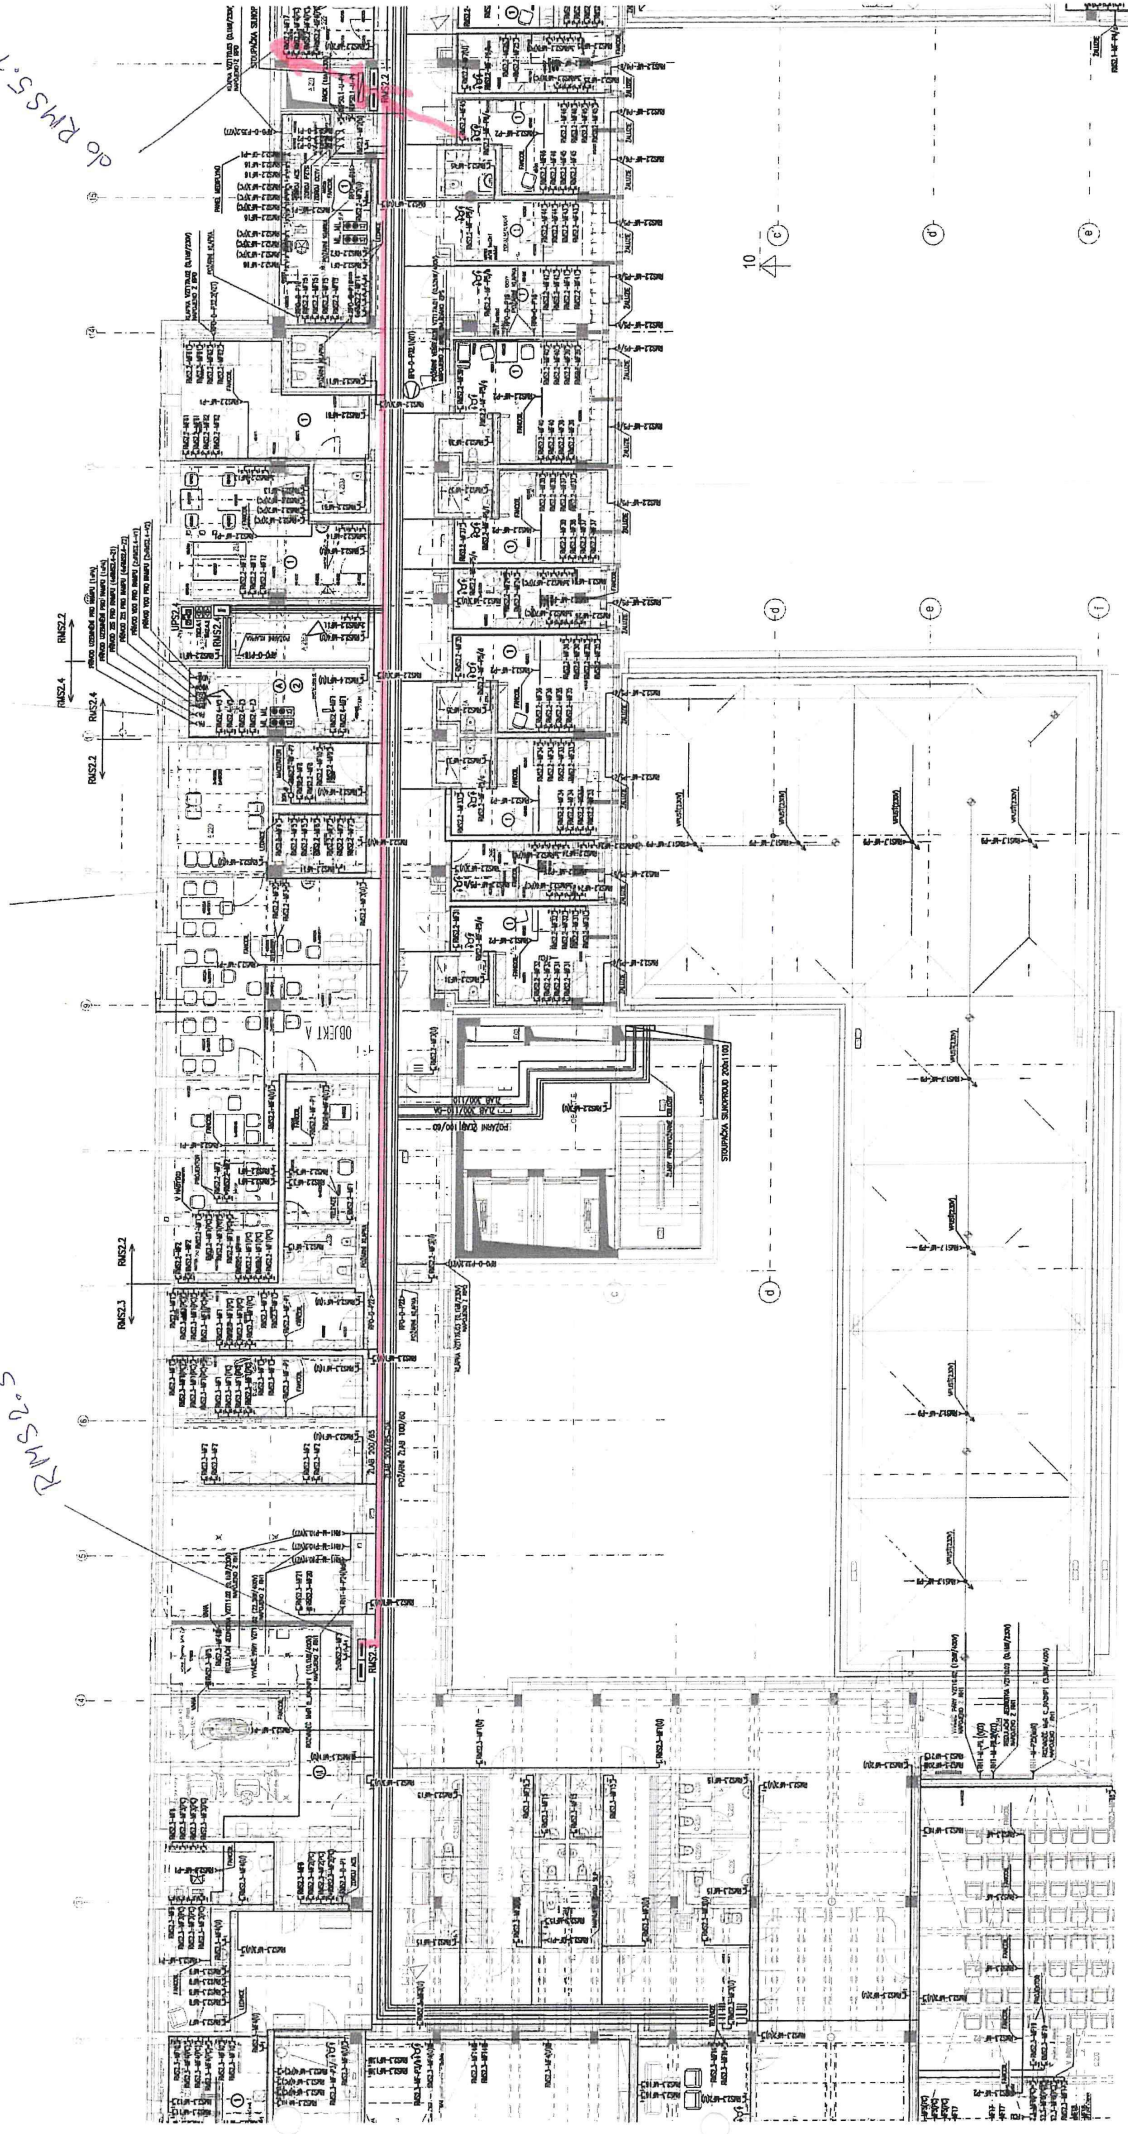

2NP A, B