

Darovací smlouva

uzavřená podle § 2055 a násl. zákona č. 89/2012 Sb., občanský zákoník, ve znění pozdějších předpisů (dále jen „NOZ“)

mezi smluvními stranami

Stavos Stavba a.s.

se sídlem U Studia 3189/35, Zábřeh, 700 30 Ostrava

IČO: 447 39 494

DIČ: CZ 44739494, plátce DPH

zapsaná v obchodním rejstříku vedeném Krajským soudem v Ostravě, oddíl B, vložka 254
zastoupená [REDACTED]
[REDACTED]

dále jen „dárce“

a

Statutární město Ostrava

Prokešovo nám. 8, 729 30 Ostrava – Moravská Ostrava

zastoupeno [REDACTED]

IČO: 008 45 451

DIČ: CZ00845451, plátce DPH

dále jen „obdarovaný“

I.

1. Smluvní strany prohlašují, že údaje uvedené v záhlaví této smlouvy jsou v souladu se skutečností v době uzavření smlouvy.

II.

1. Dárce prohlašuje, že je vlastníkem inženýrských sítí, které byly vybudovány v rámci stavby „Hruškový sad II. – IO 04 Vodovodní řad, IO 05 Splašková kanalizace“ v k. ú. Muglinov, obec Ostrava, a to:

a) **vodovodní řad** PE D 90 v celkové délce 182,3 m a uložen v pozemcích:

- p. p. č. 356/11 - ostatní plocha, jiná plocha,
 - p. p. č. 349/1 - ovocný sad,
 - p. p. č. 357 - trvalý travní porost,
 - p. p. č. 416/1 - ostatní plocha, ostatní komunikace,
- čtyři pozemky ve vlastnictví dárce,

- p. p. č. 414/12 - ostatní plocha, zeleň,

- p. p. č. 356/1 - ostatní plocha, jiná plocha,

dva pozemky ve vlastnictví statutárního města Ostrava, nesvěřené.

b) **splašková kanalizace** DN 250 v celkové délce 179,96 m a je uložena v pozemcích:

- p. p. č. 356/11 - ostatní plocha, jiná plocha,
 - p. p. č. 349/1 - ovocný sad,
 - p. p. č. 357 - trvalý travní porost,
 - p. p. č. 416/1 - ostatní plocha, ostatní komunikace,
- čtyři pozemky ve vlastnictví dárce,

- p. p. č. 414/12 - ostatní plocha, zeleň,
 - p. p. č. 356/1 - ostatní plocha, jiná plocha,
- dva pozemky ve vlastnictví statutárního města Ostrava, nesvěřené,
dále jen „dar“.

Dar je znázorněn na zaměřeních skutečného provedení stavby (vodovodního řadu, splaškové kanalizace), které jsou nedílnou součástí této smlouvy jako její příloha č. 1.

III.

1. Dárce touto smlouvou bezplatně převádí vlastnické právo k daru uvedenému v článku II. této smlouvy na obdarovaného a obdarovaný tento dar do svého vlastnictví přijímá.
2. Celková hodnota daru je 910.498,00 Kč, z toho činí hodnota splaškové kanalizace 489.011,00 Kč a hodnota vodovodního řadu 421.487,00 Kč.
3. Dárce prohlašuje, že dar podle této smlouvy předává ve stavu, v jakém jej sám vlastnil, včetně veškeré dokumentace a zápisy o odevzdání a převzetí staveb. Dokumentaci a zápisy o odevzdání a převzetí staveb související s darem dárce obdarovanému odevzdal dne 12. 1. 2021 a 17. 2. 2021.
4. Vlastnické právo k daru přechází na obdarovaného dnem účinnosti této smlouvy.
5. Dárce prohlašuje, že provozovatel daru společnost Ostravské vodárny a kanalizace a.s. si dne 12. 1. 2021 a 17. 2. 2021 převzal dar do své správy, a dále prohlašuje, že dar je plně funkční.
6. Dárce prohlašuje, že na daru nevážnou žádné dluhy, zástavní práva ani jiné právní povinnosti vůči třetím osobám ani jiné závady. Smluvní strany prohlašují, že zároveň uzavírají smlouvu o zřízení služebnosti inženýrských sítí – vodovodního řadu PE D 90 k pozemkům p. p. č. 356/11, p. p. č. 349/1, p. p. č. 357, p. p. č. 416/1, v k. ú. Muglinov, obec Ostrava a splaškové kanalizace DN 250 k pozemkům p. p. č. 356/11, p. p. č. 349/1, p. p. č. 357, p. p. č. 416/1 vše v k. ú. Muglinov, obec Ostrava.

IV.

1. Smluvní strany se dohodly ve smyslu § 1740 odst. 2 a 3 NOZ, že vylučují přijetí nabídky, která vyjadřuje obsah návrhu smlouvy jinými slovy, i přijetí nabídky s dodatkem nebo odchylkou, i když dodatek či odchylka podstatně nemění podmínky nabídky.
2. Smluvní strany se dohodly na vyloučení použití § 1978 odst. 2 NOZ, který stanoví, že marné uplynutí dodatečné lhůty k plnění má za následek odstoupení od této smlouvy bez dalšího.
3. Tato smlouva obsahuje úplné ujednání o předmětu smlouvy a všech náležitostech, které strany měly a chtěly ve smlouvě ujednat, a které považují za důležité pro závaznost smlouvy. Žádný projev stran učiněný při jednání o této smlouvě ani projev učiněný po uzavření této smlouvy nesmí být vykládán v rozporu s výslovnými ustanoveními této smlouvy a nezakládá žádný závazek žádné ze stran.
4. Ukáže-li se některé z ustanovení této smlouvy zdánlivým (nicotným), posoudí se vliv této vady na ostatní ustanovení smlouvy obdobně podle § 576 NOZ.

5. Tato smlouva může být měněna pouze písemně. Za písemnou formu nebude pro tento účel považována výměna e-mailových či jiných elektronických zpráv.
6. Tuto smlouvu nelze dále postupovat, rovněž pohledávky z této smlouvy nelze dále postupovat.
7. Každá ze smluvních stran prohlašuje, že tuto smlouvu uzavírá vážně, svobodně a určitě a jí srozumitelně a to pokud jde o celý obsah smlouvy, s nímž se před podpisem smlouvy podrobně seznámila a plně mu porozuměla. Jako projev toho připojuje podpis osoby v tomto směru danou právnickou osobu zastupující.
8. Tato smlouva nabývá účinnosti dnem jejího uveřejnění v registru smluv v souladu se zákonem č. 340/2015 Sb., zákon o registru smluv, ve znění pozdějších předpisů. Smluvní strany se dohodly, že uveřejnění této smlouvy dle uvedeného zákona zajistí obdarovaný, o čemž bude písemně informovat dárce.
9. Tato smlouva je vyhotovena v 4 stejnopisech, z nichž dárce obdrží 1 vyhotovení a obdarovaný 3 vyhotovení.

V.

Doložka platnosti právního jednání podle § 41 zákona č. 128/2000 Sb., o obcích (obecní zřízení), ve znění pozdějších předpisů:

O přijetí daru a uzavření této smlouvy na straně obdarovaného rozhodla rada města dne 25. 5. 2021 usnesením č. 06692/RM1822/103.

Příloha č. 1 Zaměření skutečného provedení stavby - vodovodní řad a splašková kanalizace ze dne 13. 5. 2020

Za dárce:

Datum: 26.5.2021

Místo: Ostrava


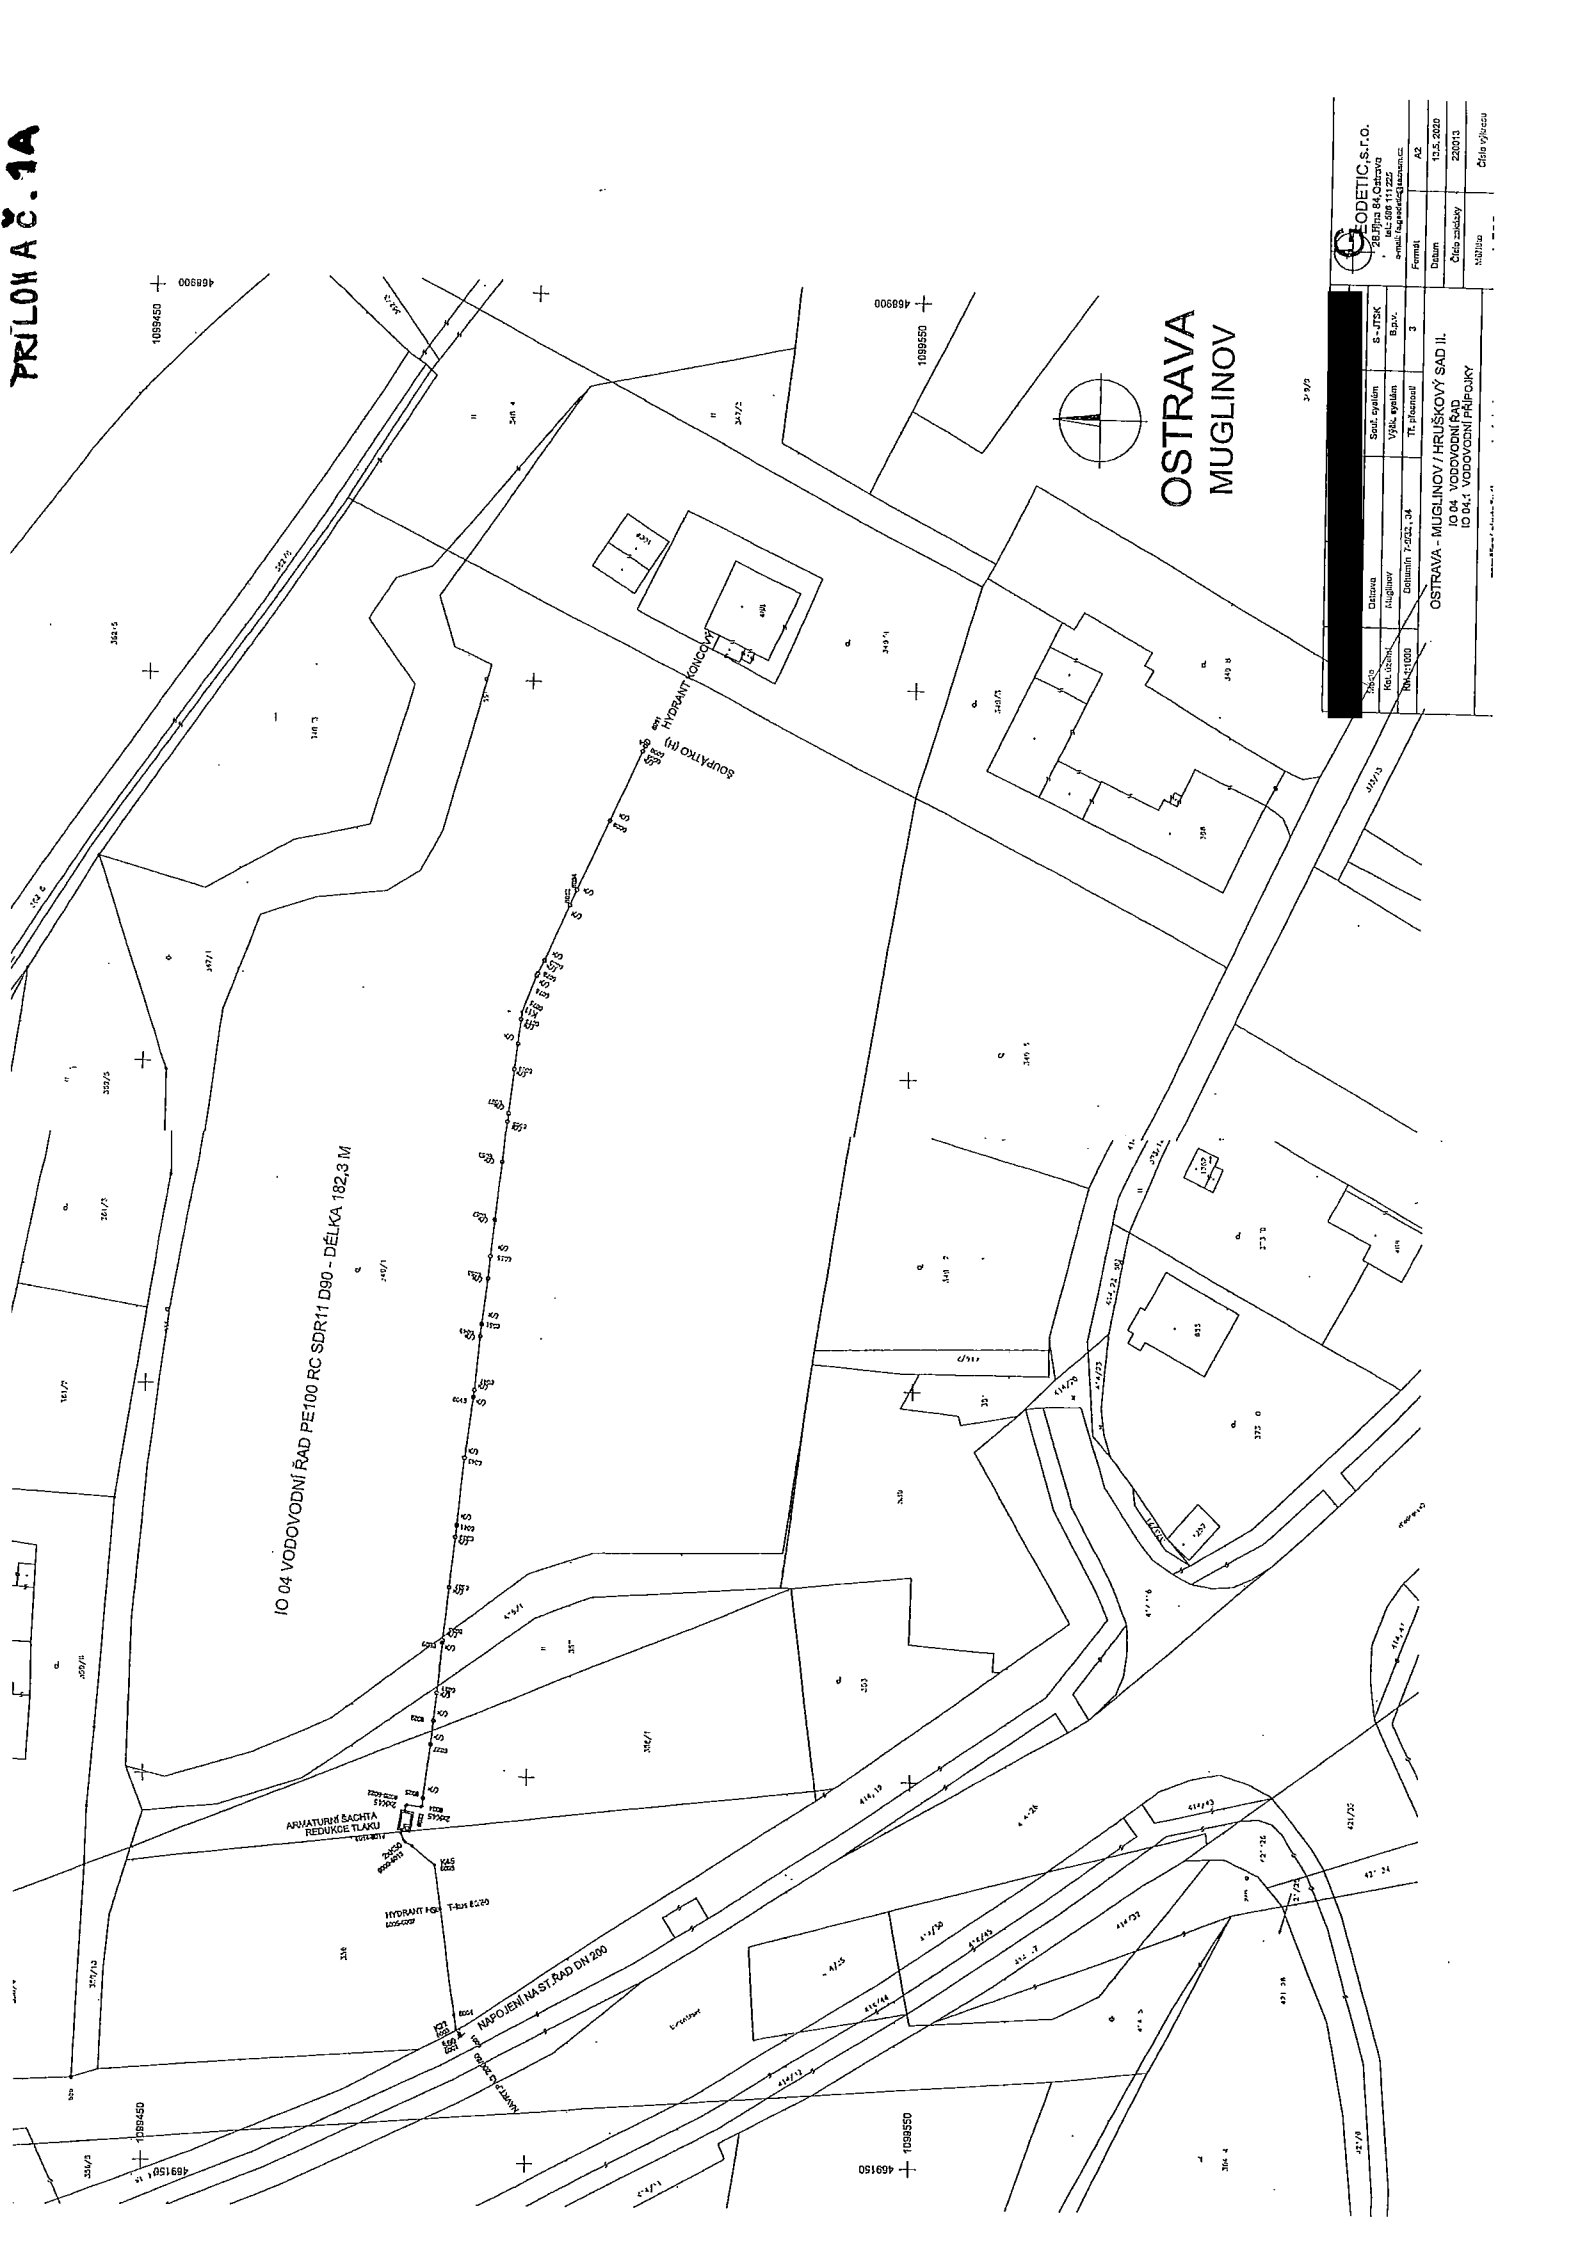
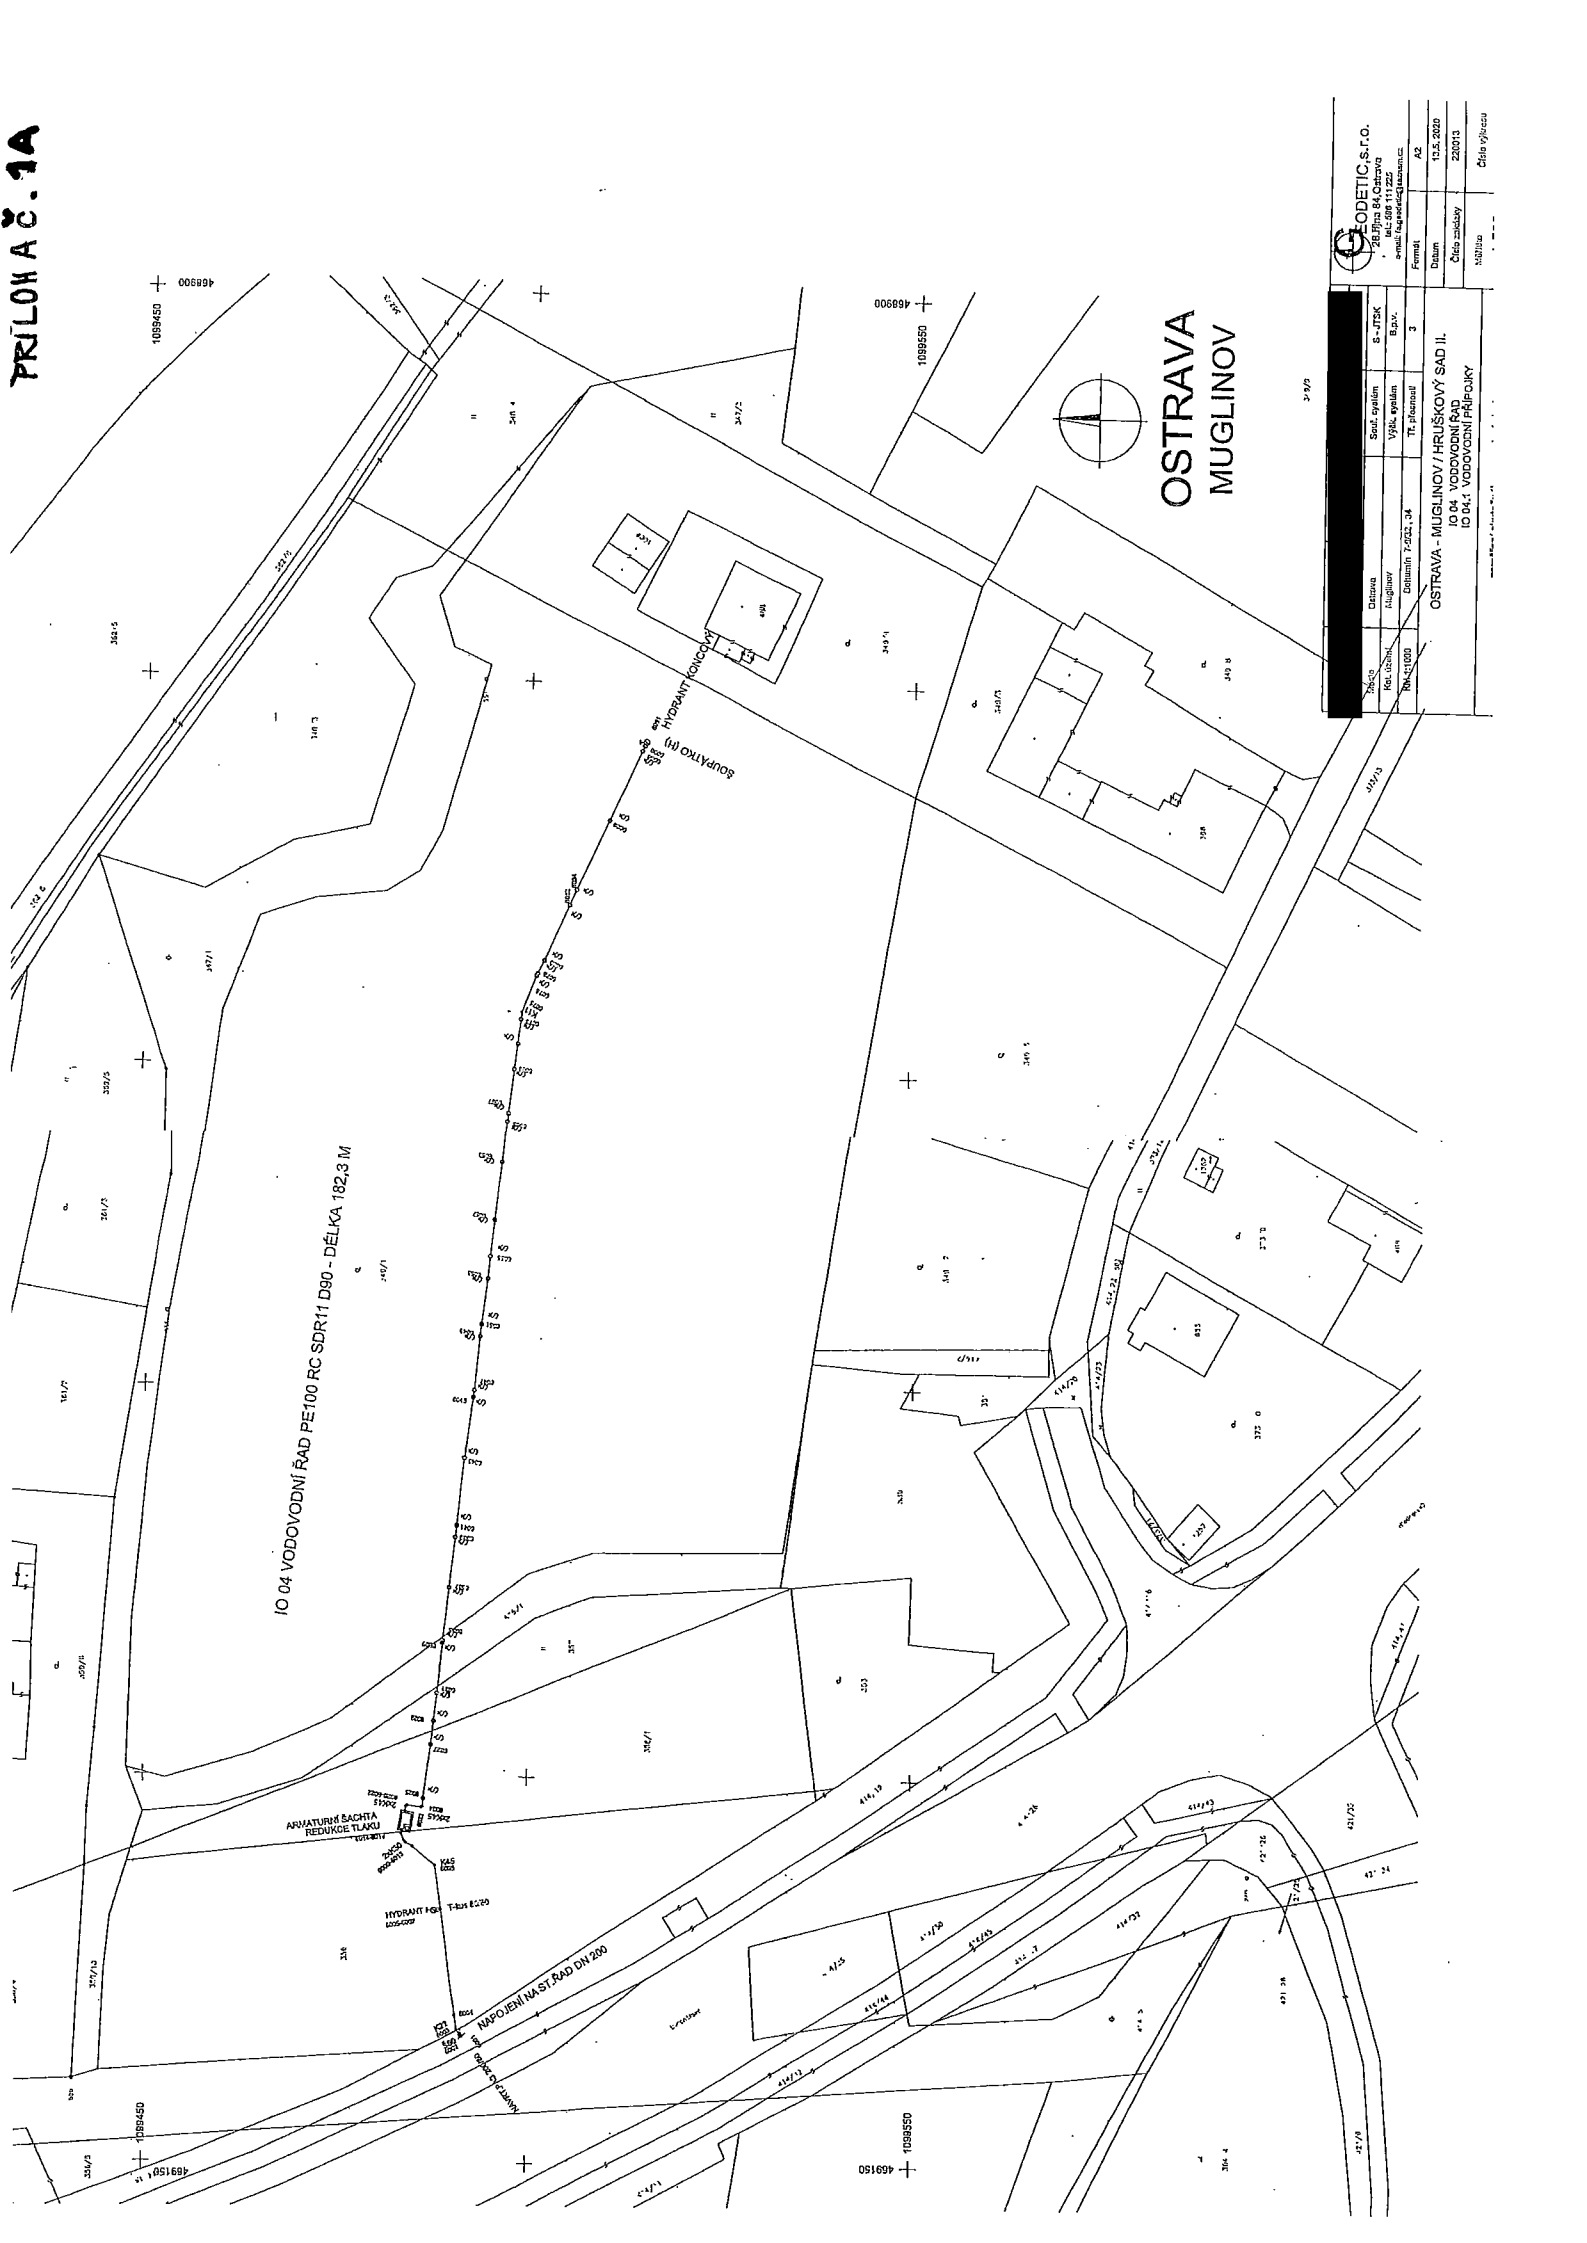
Za obdarovaného:

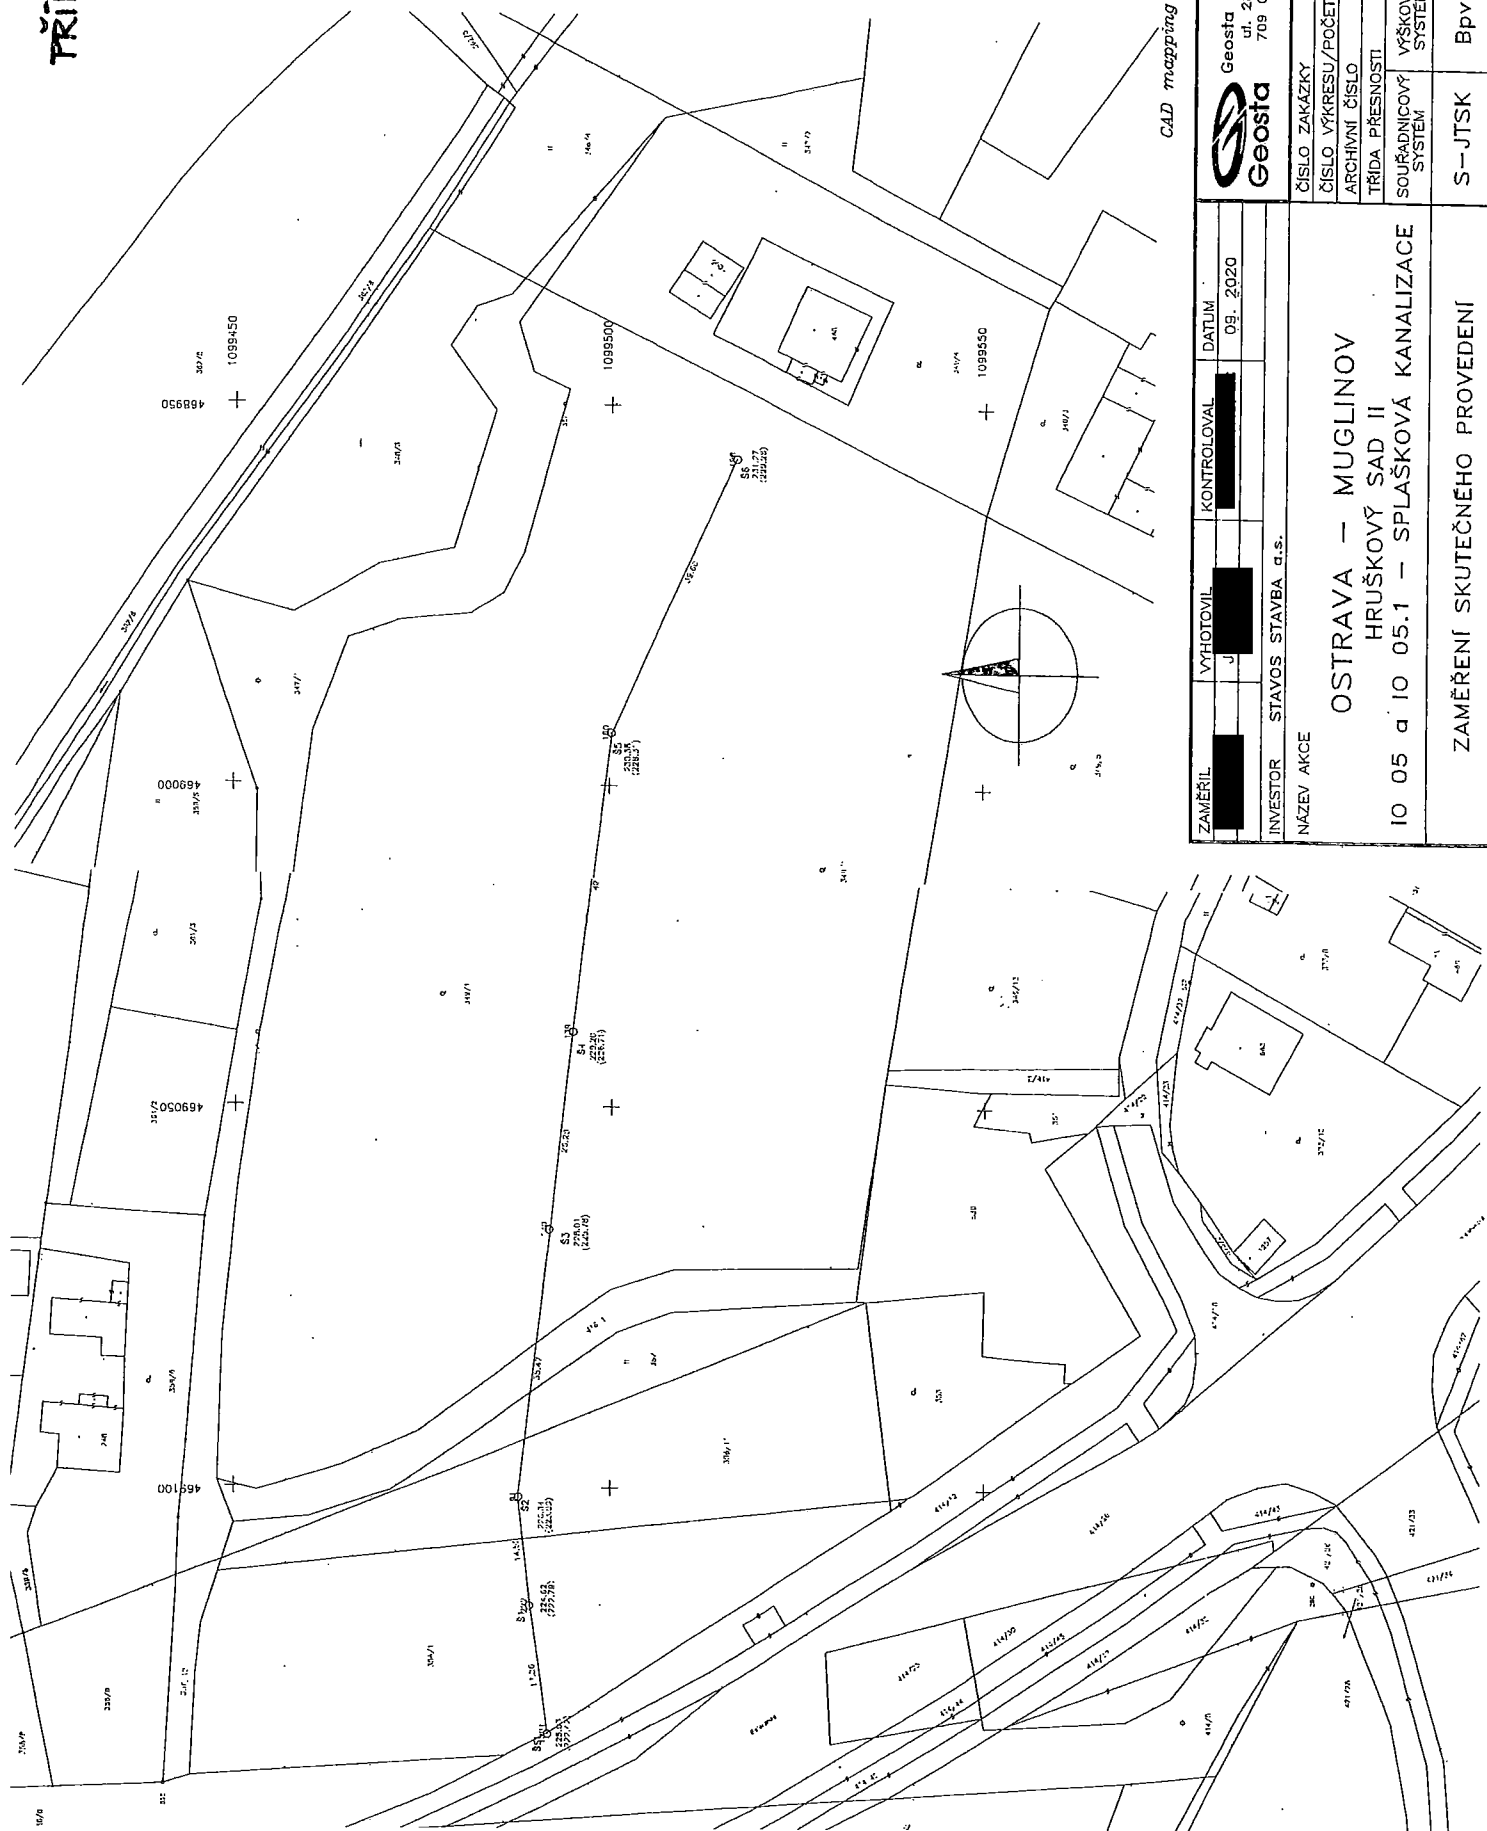
Datum: 28-05-2021

Místo: Ostrava

za statutární město Ostrava

Mgr. Radim Babinec
náměstek primátora

[illegible][illegible][illegible][illegible][illegible][illegible]



ZAMĚŘIL	VYFOTOVIL	KONTROLOVAL	DATUM	 Geosta Geosta Ostrava s.r.o. ul. 28. Hlída 168 709 00 OSTRAVA
	J		09. 2020	
INVESTOR	STAVOS	STAVBA	a.s.	
NÁZEV AKCE	OSTRAVA – MUGLINOV HRUŠKOVÝ SAD II IO 05 a IO 05.1 – SPLAŠKOVÁ KANALIZACE			ČÍSLO ZAKÁZKY 1911–08–1
				ČÍSLO VÝKRESU/POČET 1/1
				ARCHIVNÍ ČÍSLO 6890
				TŘÍDA PŘESNOSTI 3
				SOUŘADNICOVÝ SYSTÉM VÝŠKOVÝ SYSTÉM MĚŘÍTKO
