

**SMLOUVA
O PROVOZOVÁNÍ VODNÍHO DÍLA
č. 608/SOP/NJ/2008**

MĚSTO FRENŠTÁT POD RADHOŠTĚM		
EVIDENČNÍ ČÍSLO		
50	2009	1907
poř. číslo	rok	zkr. odb.

Vlastník: Město Frenštát pod Radhoštěm

Frenštát pod Radhoštěm, nám. Míru 1, PSČ 744 01
zastoupeno: Mgr. Stanislavem Hrabovským, starostou města
IČ: 00297852
DIČ: CZ00297852
dále jen vlastník

Provozovatel: Severomoravské vodovody a kanalizace Ostrava a.s.

se sídlem: Ostrava, 28. října 169, PSČ 709 45
společnost zapsána v obchodním rejstříku Krajského soudu v Ostravě, oddíl B, vložka 347
zastoupena: Doc. Dr. Ing. Miroslavem Kynclem, generálním ředitelem
IČ: 45193665
DIČ: CZ45193665
dále jen SmVaK Ostrava a.s.

uzavírají ve smyslu § 8, odst. 2 z.č. 274/2001 Sb. o vodovodech a kanalizacích pro veřejnou potřebu a o změně některých zákonů (dále jen zákona) tuto smlouvu o provozování vodního díla:

I.

Vlastník prohlašuje, že je výlučným vlastníkem vodního díla: „Vodovod Frenštát p.R. / Bezručova, I. část – přerušovací vodojem 2x20 m³ (včetně nátokového potrubí), hlavní větev A, podružné větve A₁, A₂ a A₃“ a „Vodovod Frenštát p.R. / Bezručova, II. etapa – dokončení větve A₂, větev A₄, větev A₅“.

Nabývací tituly: kolaudační souhlas č.j. OŽP/27809-07/5432-07/eholu ze dne 12.5.2008 a kolaudační souhlas č.j. OŽP/26905-08/5117-08/eholu ze dne 5.1.2009, vydal MěÚ Frenštát pod Radhoštěm, Odbor životního prostředí.

Upřesňující údaje o vodním díle:

I. část (kolaudační souhlas č.j. OŽP/27809-07/5432-07/eholu ze dne 12.5.2008):

Přivaděč do VDJ (nátokové potrubí)	DN80 HDPE100	dl. 75,46 m
Větev A	DN150 HDPE100	dl. 918,43 m
Větev A	DN100 HDPE100	dl. 133,26 m
Větev A ₁	DN80 HDPE100	dl. 226,99 m
Větev A ₁	DN50 HDPE100	dl. 81,07 m
Větev A ₂	DN80 HDPE100	dl. 200,48 m
Větev A ₃	DN80 HDPE100	dl. 270,93 m
Celková délka I. části:		dl. 1906,61 m

Pozemky, na kterých je vodní dílo vybudováno: větev A – parc. č. 2078/6, 2075, 3569/3, 2098/1, 2097/1 v k.ú. Trojanovice a parc. č. 2034/1, 2050/2, 2034/2, 4369/3, 4468/5, 4376/1, 2033/1, 2033/3, 2033/5, 2037/5, 2037/4, 2037/1, 4372/1 v k. ú. Frenštát pod Radhoštěm, větev A₁ – parc. č. 2034/2, 4376/1, 2048/2, 4369/1 a 2053 v k. ú. Frenštát pod radhoštěm, větev A₂ – parc. č. 2037/1, 4368/1 v k. ú. Frenštát pod radhoštěm, větev A₃ – parc. č. 4372/1, 2253/2, 4376/1, 2255/4, 2255/2, 2256/3, 2256/9, 2256/8, 2256/7, 2256/1 a 2258/2, katastrální území Frenštát pod Radhoštěm.

II. část (kolaudační souhlas č.j. OŽP/26905-08/5117-08//eholu ze dne 5.1.2009):

Větev A ₂	DN80 HDPE100	dl. 299,84 m
Větev A ₂	DN50 HDPE100	dl. 123,46 m
Větev A ₄	DN80 HDPE100	dl. 263,08 m
Větev A ₄	DN50 HDPE100	dl. 279,92 m
Větev A ₅	DN80 HDPE100	dl. 137,00 m
Větev A ₅	DN50 HDPE100	dl. 207,72 m
Celková délka II. části:		dl. 1311,02 m

Pozemky, na kterých je vodní dílo vybudováno: větev A₂ – parc. č. 4368/1, 2082/7 a 2082/1 v k. ú Frenštát pod Radhoštěm, větev A₄ – parc. č. 4372/1, 2205/9, 2201/1, 2201/3, 2201/4, 2200/2, 2199/2, 2185/3 a větev A₅ – parc. č. 4373/1, 2205/16, 2205/4, 2209, 2223/14, 2223/11, 2223/1, 2222/3, 2234, 2223/3, 2223/4 a 2223/2, katastrální území Frenštát pod Radhoštěm.

Celková délka obou částí (celého předmětného vodovodu): dl. 3217,63 m

Vodovodní řad je vodovodním řadem pro veřejnou potřebu a podléhá režimu zákona č. 274/2001 Sb.

Vodovodní řad je napojen a navazuje na vodovodní řady ve vlastnictví obce Trojanovice, které společnost SmVaK Ostrava a.s. provozuje na základě smlouvy o provozování č. 155/SOP/NJ/2007 ze dne 3.6.2003, jedná se tedy o vodovodní řady provozně související ve smyslu § 8, odst. 3 citovaného zákona.

SmVaK Ostrava a.s. prohlašuje, že má oprávnění k podnikání v oboru provozování vodovodů a kanalizací pro veřejnou potřebu na základě živnostenského listu č. jedn. U10100T/T/T/02, ev. č. 380701-44704-00 vydaného Magistrátem města Ostravy - Živnostenským úřadem dne 21.01.2002.

II.

Předmětem smlouvy je provozování výše uvedeného vodního díla. Vlastník provozovaného zařízení požaduje, aby tímto zařízením byla zajištěna **Dodávka pitné vody do nemovitostí napojených na toto zařízení a do nemovitostí napojených v době platnosti smlouvy.**

SmVaK Ostrava a.s. se zavazuje zabezpečovat provoz vodního díla specifikovaného v čl. I. této smlouvy v souladu s výše uvedeným zákonem. Smluvní strany se dohodly, že provozování vodního díla bude ze strany SmVaK Ostrava a.s. na jeho náklady a bude spočívat v zajištění:

- řádného provozu vodovodu v souladu s provozním řádem v rozsahu běžného udržování a příslušných technických norem,
- realizace práv a povinností provozovatele vodovodu dle zákona,
- podávání informací vlastníkovi o technickém stavu provozovaného zařízení včetně návrhu na provádění event. rekonstrukcí,
- vydávání stanovisek k projektovým dokumentacím staveb majícím vztah k provozovanému zařízení,
- poskytování informací žadatelům o možném střetu s ochranným pásmem vodovodu,
- vedení technické dokumentace provozovaného zařízení včetně její aktualizace a archivace,
- provádění stanovených revizí a kontrol nezbytných k provozování vodovodu,
- vedení majetkové evidence vodovodu dle § 5, odst. 1 zákona a prováděcí vyhlášky č. 428/2001 Sb.,
- vedení provozní evidence vodovodu dle § 5, odst. 2 zákona a prováděcí vyhl. č. 428/2001 Sb.,
- poskytování vybraných údajů z majetkové evidence a provozní evidence vodoprávnímu úřadu dle § 5, odst. 3 zákona,
- zpracování plánu financování obnovy vodovodů dle § 8, odst. 11 zákona.

Vlastník se zavazuje:

- objednávat rekonstrukce vodního díla po předchozím vyjádření provozovatele a zajistit, aby oprávněné požadavky provozovatele týkající se provádění rekonstrukcí byly respektovány,
- poskytovat součinnost a potřebné doklady nezbytné pro zajištění řádného provozu zařízení,
- předložit provozovateli nejpozději ke dni podpisu této smlouvy doklady a údaje vztahující se a potřebné pro provozování vodního díla – viz. protokol o předání dokladů, který nedílnou součástí smlouvy.

III.

Vlastník vodovodu tímto postupuje na SmVaK Ostrava a.s. právo na uzavření smlouvy o dodávce vody z veřejného vodovodu s odběrateli připojenými na předmětný vodovod a s nově napojovanými odběrateli po písemném odsouhlasení vlastníka vodovodu. SmVaK Ostrava a.s. bude tyto smlouvy uzavírat vlastním jménem a na vlastní odpovědnost, vodně podle platného ceníku SmVaK Ostrava a.s. a náhrady ztrát vzniklých neoprávněným odběrem vody z vodovodu platí odběratelé výlučně SmVaK Ostrava a.s. a ta je oprávněna neuhrazené platby vymáhat, a to i soudní cestou. Při ukončení provozování SmVaK Ostrava a.s. smluvně zajistí převod práv a povinností z těchto smluv na nového provozovatele.

SmVaK Ostrava a.s. se zavazuje umožnit napojení na vodovod žadateli, který splní podmínky stanovené § 8, odst. 5 zákona a je-li napojení možné z technického hlediska.

SmVaK Ostrava a.s. se zavazuje zajišťovat na svůj náklad údržbu vodovodu a zajišťovat jeho opravy za účelem zajištění jeho řádného provozu. Náklady na rekonstrukci hradí vlastník vodovodu.

SmVaK Ostrava a.s. se zavazuje zajišťovat na svůj náklad osazení, údržbu a výměnu vodoměrů na vodovodních přípojkách jednotlivých napojených nemovitostí pro účely měření množství dodané vody z předmětného vodovodu včetně zajištění jejich ověřování dle příslušných předpisů o metrologii, přičemž vlastnictví vodoměru vyplývá z ustanovení § 16, odst. 2 zákona.

IV.

Smlouva o provozování vodního díla se uzavírá na dobu neurčitou s 3 měsíční výpovědní lhůtou počínající plynout prvním dnem následujícího měsíce po doručení písemné výpovědi druhé smluvní straně. Platnost smlouvy lze rovněž ukončit dnem stanoveným v písemné dohodě smluvních stran.

Tato smlouva nabývá platnosti dnem jejího podpisu oběma smluvními stranami, účinnosti nabývá dnem předání veškerých dokladů uvedených v příloze této smlouvy, přičemž potvrzení o předání je přílohou této smlouvy.

Ke dni skončení platnosti smlouvy je provozovatel povinen předat vlastníkovi vodovodu veškeré doklady předané při uzavření smlouvy v aktuálním stavu a provozní a majetkovou evidenci zpracovanou provozovatelem za dobu trvání smluvního vztahu.

V.

1. Garantem za provoz shora uvedeného vodního díla je ze strany SmVaK Ostrava a.s.:

- ředitel vodovodů: [redacted] t.č.: [redacted]
- vedoucí provozu vodovodních sítí oblast Nový Jičín: [redacted] t.č.: [redacted]
- vedoucí střediska vodovodních sítí Nový Jičín: [redacted] t.č.: [redacted]

2. Vlastníka vodního díla ve věcech technických a ve správním řízení o vydání povolení k provozování tohoto vodního díla dle z.č. 274/2001 Sb. ve znění pozdějších předpisů zastupuje: [redacted] t.č.: [redacted]

3. V ostatním se smluvní vztah řídí příslušnými ustanoveními z. č. 274/2001 Sb. a prováděcí vyhlášky č. 428/2001 Sb., obojí v platném znění.

VI.

Tato smlouva je vyhotovena ve 4 stejnopisech, z nichž každá smluvní strana obdrží dvě vyhotovení. Smlouvu lze měnit nebo doplňovat jen dodatky v písemné formě.

Tato smlouva byla schválena usnesením Rady města Frenštát pod Radhoštěm č. 1102/42 ze dne 4. 2. 2009.

V Ostravě dne 27. 04. 2009

Ve Frenštátě pod Radhoštěm dne 6. 2. 2009

Za provozovatele:

Za vlastníka:

[redacted] é vodovody
strava a.s.
169 9
strava

[redacted]

Doc. Dr. Ing. Miroslav Kyncil
generální ředitel

Mgr. Stanislav Hrabovský
starosta města

Příloha č. 1 ke smlouvě o provozování

Protokol o předání dokladů potřebných pro provozování vodního díla

I. část:

1. stavební povolení č.j. OŽP/19832-06/4188-06/eholu, ze dne 5.12.2006, s nabytím právní moci dne 9.1.2007, vydal MěÚ Frenštát pod Radhoštěm, Odbor životního prostředí – kopie
2. kolaudační souhlas č.j. OŽP/27809-07/5432-07/eholu, ze dne 12.5.2008, vydal MěÚ Frenštát pod Radhoštěm, Odbor životního prostředí – kopie
3. projektová dokumentace opravená dle skutečného provedení stavby ve dvou vyhotoveních
4. zaměření stavby v tištěné a digitální formě (ponecháno na odd. GIS)
5. doklad o převzetí stavby mezi zhotovitelem a investorem stavby ze dne 10. října 2007 a 18.9.2007
6. protokol o zkoušce vodotěsnosti vodárenských a kanalizačních nádrží ze dne 20.9.2007
7. protokol o talkové zkoušce rozvodu vody v armaturní komoře ze dne 28.9.2007
8. zápis o zkoušce vodotěsnosti stoky (odpadního potrubí z VDJ) ze dne 17.9.2007
9. vyjádření státního zdravotního ústavu o zdravotní nezávadnosti nátěrových hmot ze dne 15.7.2002 a 6.2.2006
10. zpráva o revizi hromosvodů č. 022/2007 ze dne 1.10.2007 a elektrozařízení č. 023/2007 ze dne 1.10.2007, osvědčení o kusové zkoušce rozvaděče ze dne 1.10.2007
11. výsledky tlakových zkoušek - zápis č. 1, 2, 3, 4, 6 a 7 ze dne 27.6.2007
12. výsledky fyzikálně- chemického a bakteriologického rozboru vody v potrubí – protokol o měření č.07/0440/01 ze dne 16.10.2007
13. protokol o kontrole požárního vodovodu ze dne 27.11.2007
14. osvědčení o kontrole signalizačního vodiče ze dne 17.9.2007
15. smlouva o dílo se zhotovitelem předmětného zařízení ze dne 15.2.2007 a její dodatky č.1 ze dne 13.8.2007 a č. 2 ze dne 8.10.2007
16. pověření provozovatele na zajišťování odstraňování závad v záruční době díla u jejího zhotovitele ze dne 4.11.2008
17. seznam vlastníků nemovitostí napojených na předmětné zařízení vodovodní přípojkou s uvedením jména a adresy majitele připojené nemovitosti – prohlášení ze dne 4.11.2008 podepsán statutárním zástupcem

II. část:

18. stavební povolení č.j. OŽP/19832-06/4188-06/eholu, ze dne 5.12.2006, s nabytím právní moci dne 9.1.2007, vydal MěÚ Frenštát pod Radhoštěm, Odbor životního prostředí – kopie
19. kolaudační souhlas č.j. OŽP/26905-08/5117-08/eholu ze dne 5.1.2009, vydal MěÚ Frenštát pod Radhoštěm, Odbor životního prostředí – kopie
20. projektová dokumentace opravená dle skutečného provedení stavby ve dvou vyhotoveních
21. zaměření stavby v tištěné a digitální formě (ponecháno na odd. GIS)
22. zápis o odevzdání a převzetí stavby ze dne 31.10.2008
23. výsledky tlakových zkoušek - zápis č. 1, 2 a 3 ze dne 14. a 16.10.2008
24. výsledky fyzikálně- chemického a bakteriologického rozboru vody v potrubí – protokol o měření č.08/0416/01 ze dne 14.10.2008
25. protokol o kontrole požárního vodovodu ze dne 20.10.2008 a projekt požárně bezpečnostní řešení stavby – dodatek z října 2008
26. osvědčení o kontrole signalizačního vodiče ze dne 14.10.2008
27. smlouva o dílo se zhotovitelem předmětného zařízení ze dne 30.7.2008 a její dodatek č.1 ze dne 26.11.2008
28. pověření provozovatele na zajišťování odstraňování závad v záruční době díla u jejího zhotovitele ze dne 12.1.2009
29. prohlášení o neexistenci napojených majitelů nemovitostí na předmětné zařízení ze dne 12.1.2009 podepsán statutárním zástupcem

Převzal dne: 14.04.2009

Za SmVaK Ostrava a.s.



Miroslav Krivák
vedoucí provozu vodovodních sítí oblast Nový Jičín


Předal dne: 6.2.2009

Za vlastníka



Zdeněk Bartoš
vedoucí odboru investic a správy
obecního majetku

Handwritten notes and signatures at the bottom left of the page.

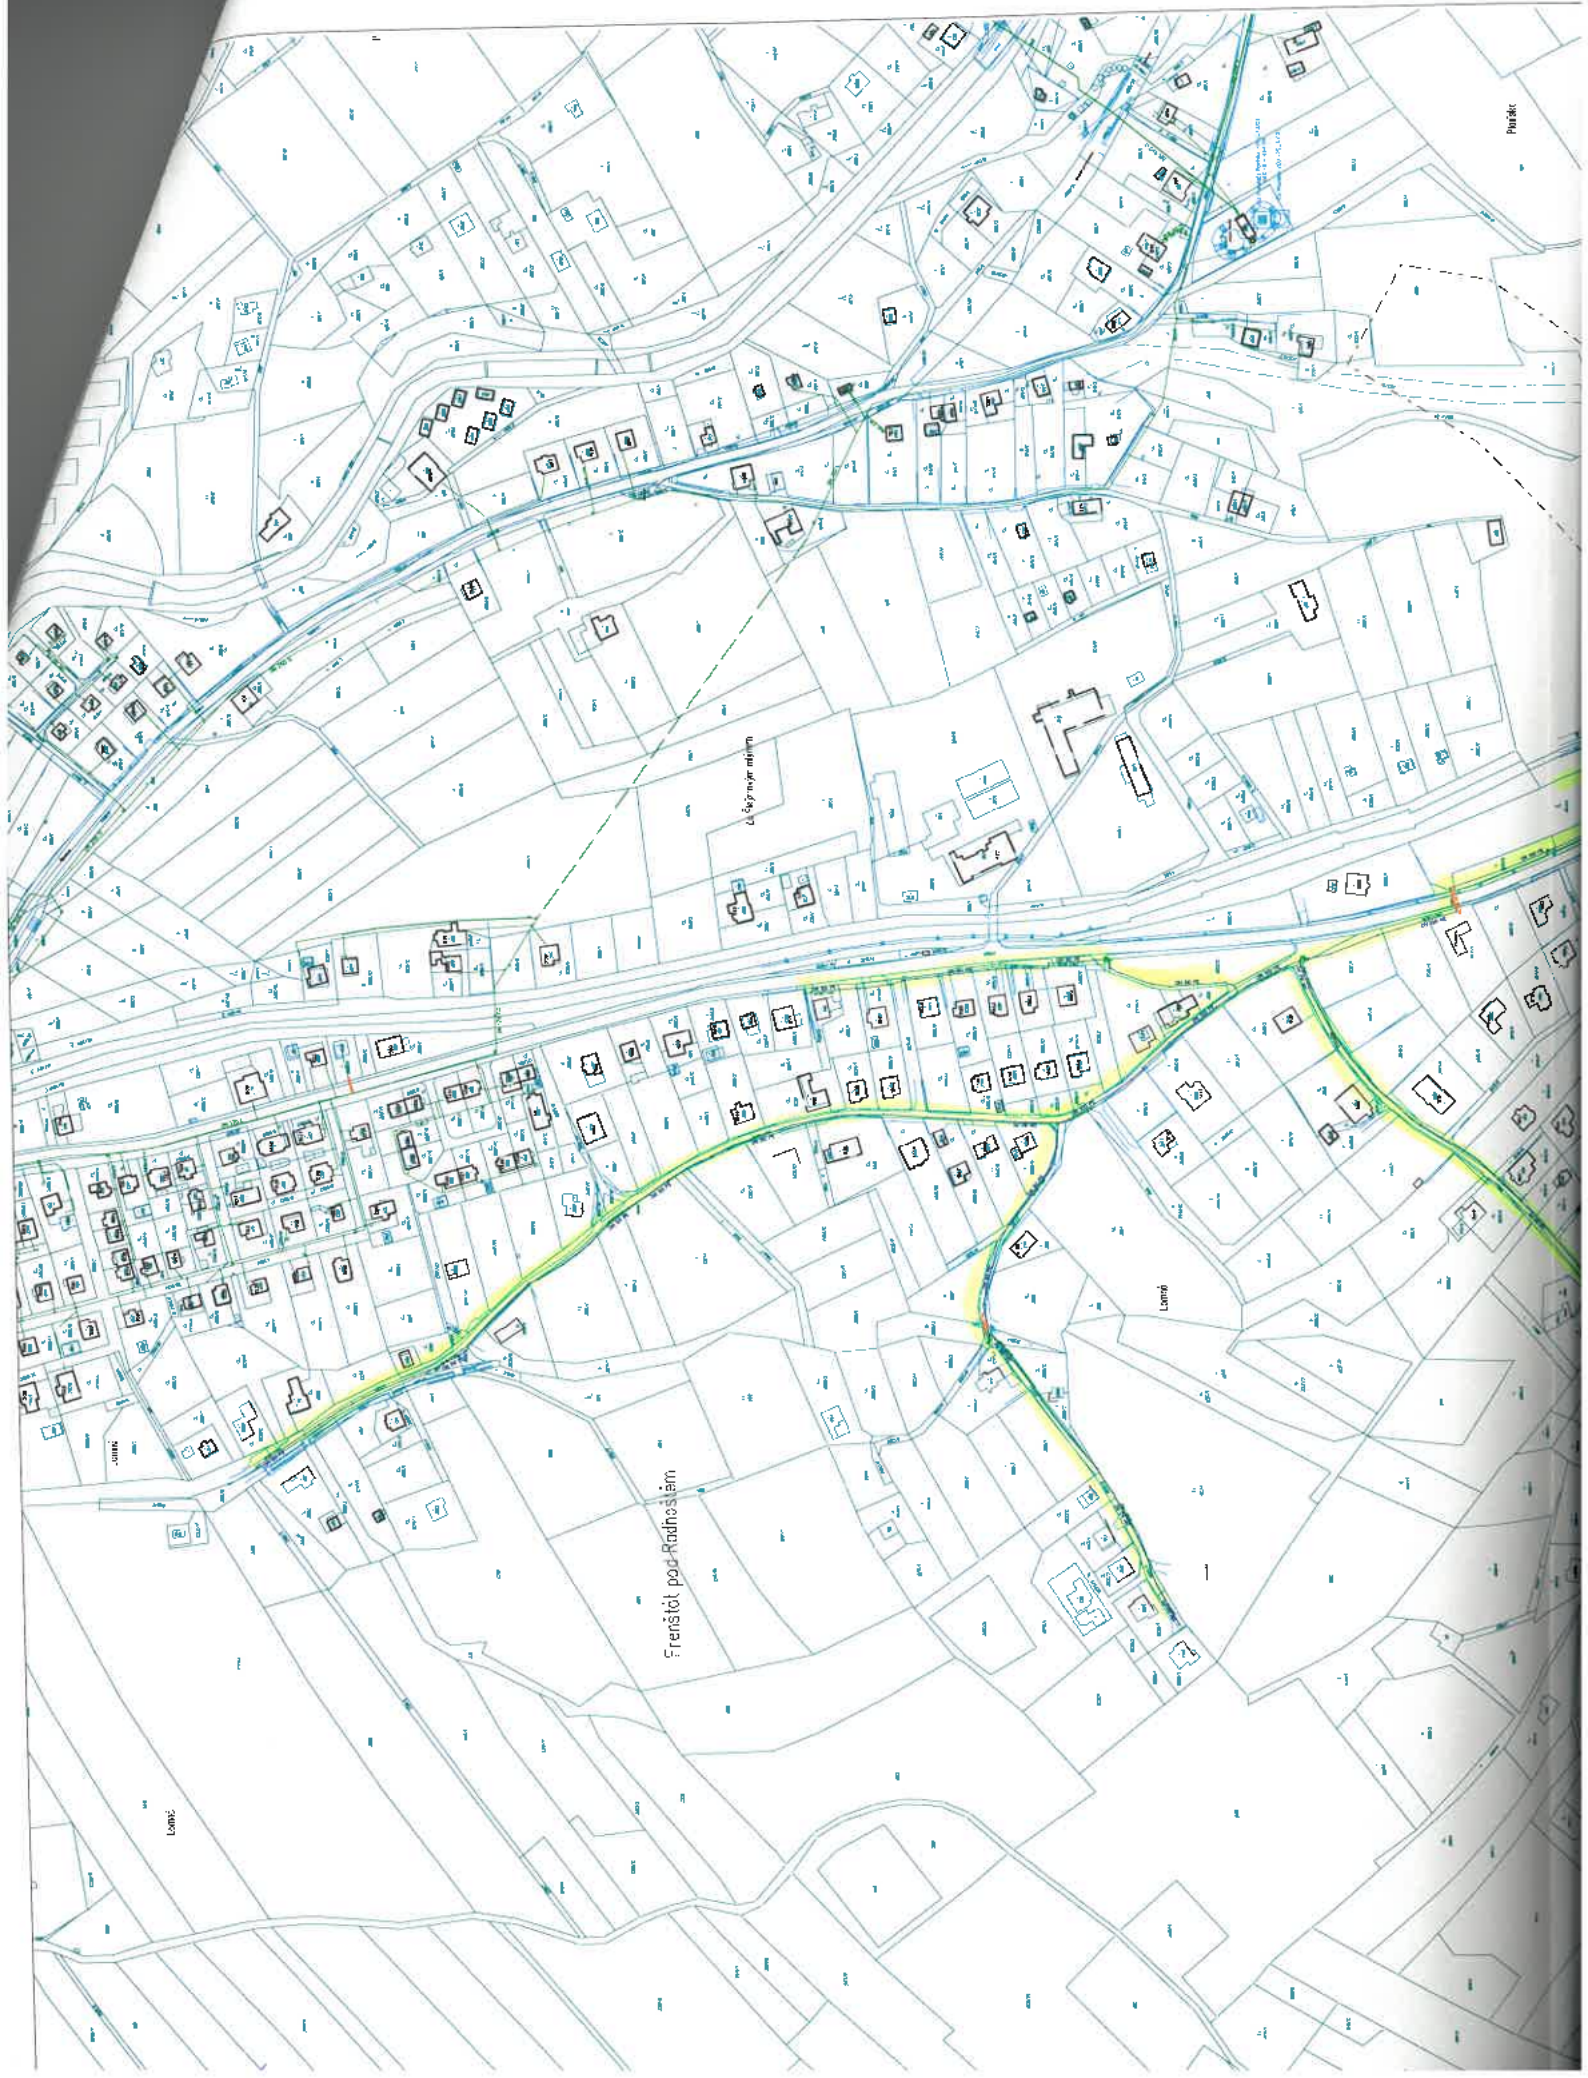


Podle



č. 134/2000 Sb.

Frenštát pod Radhoštěm

Lom

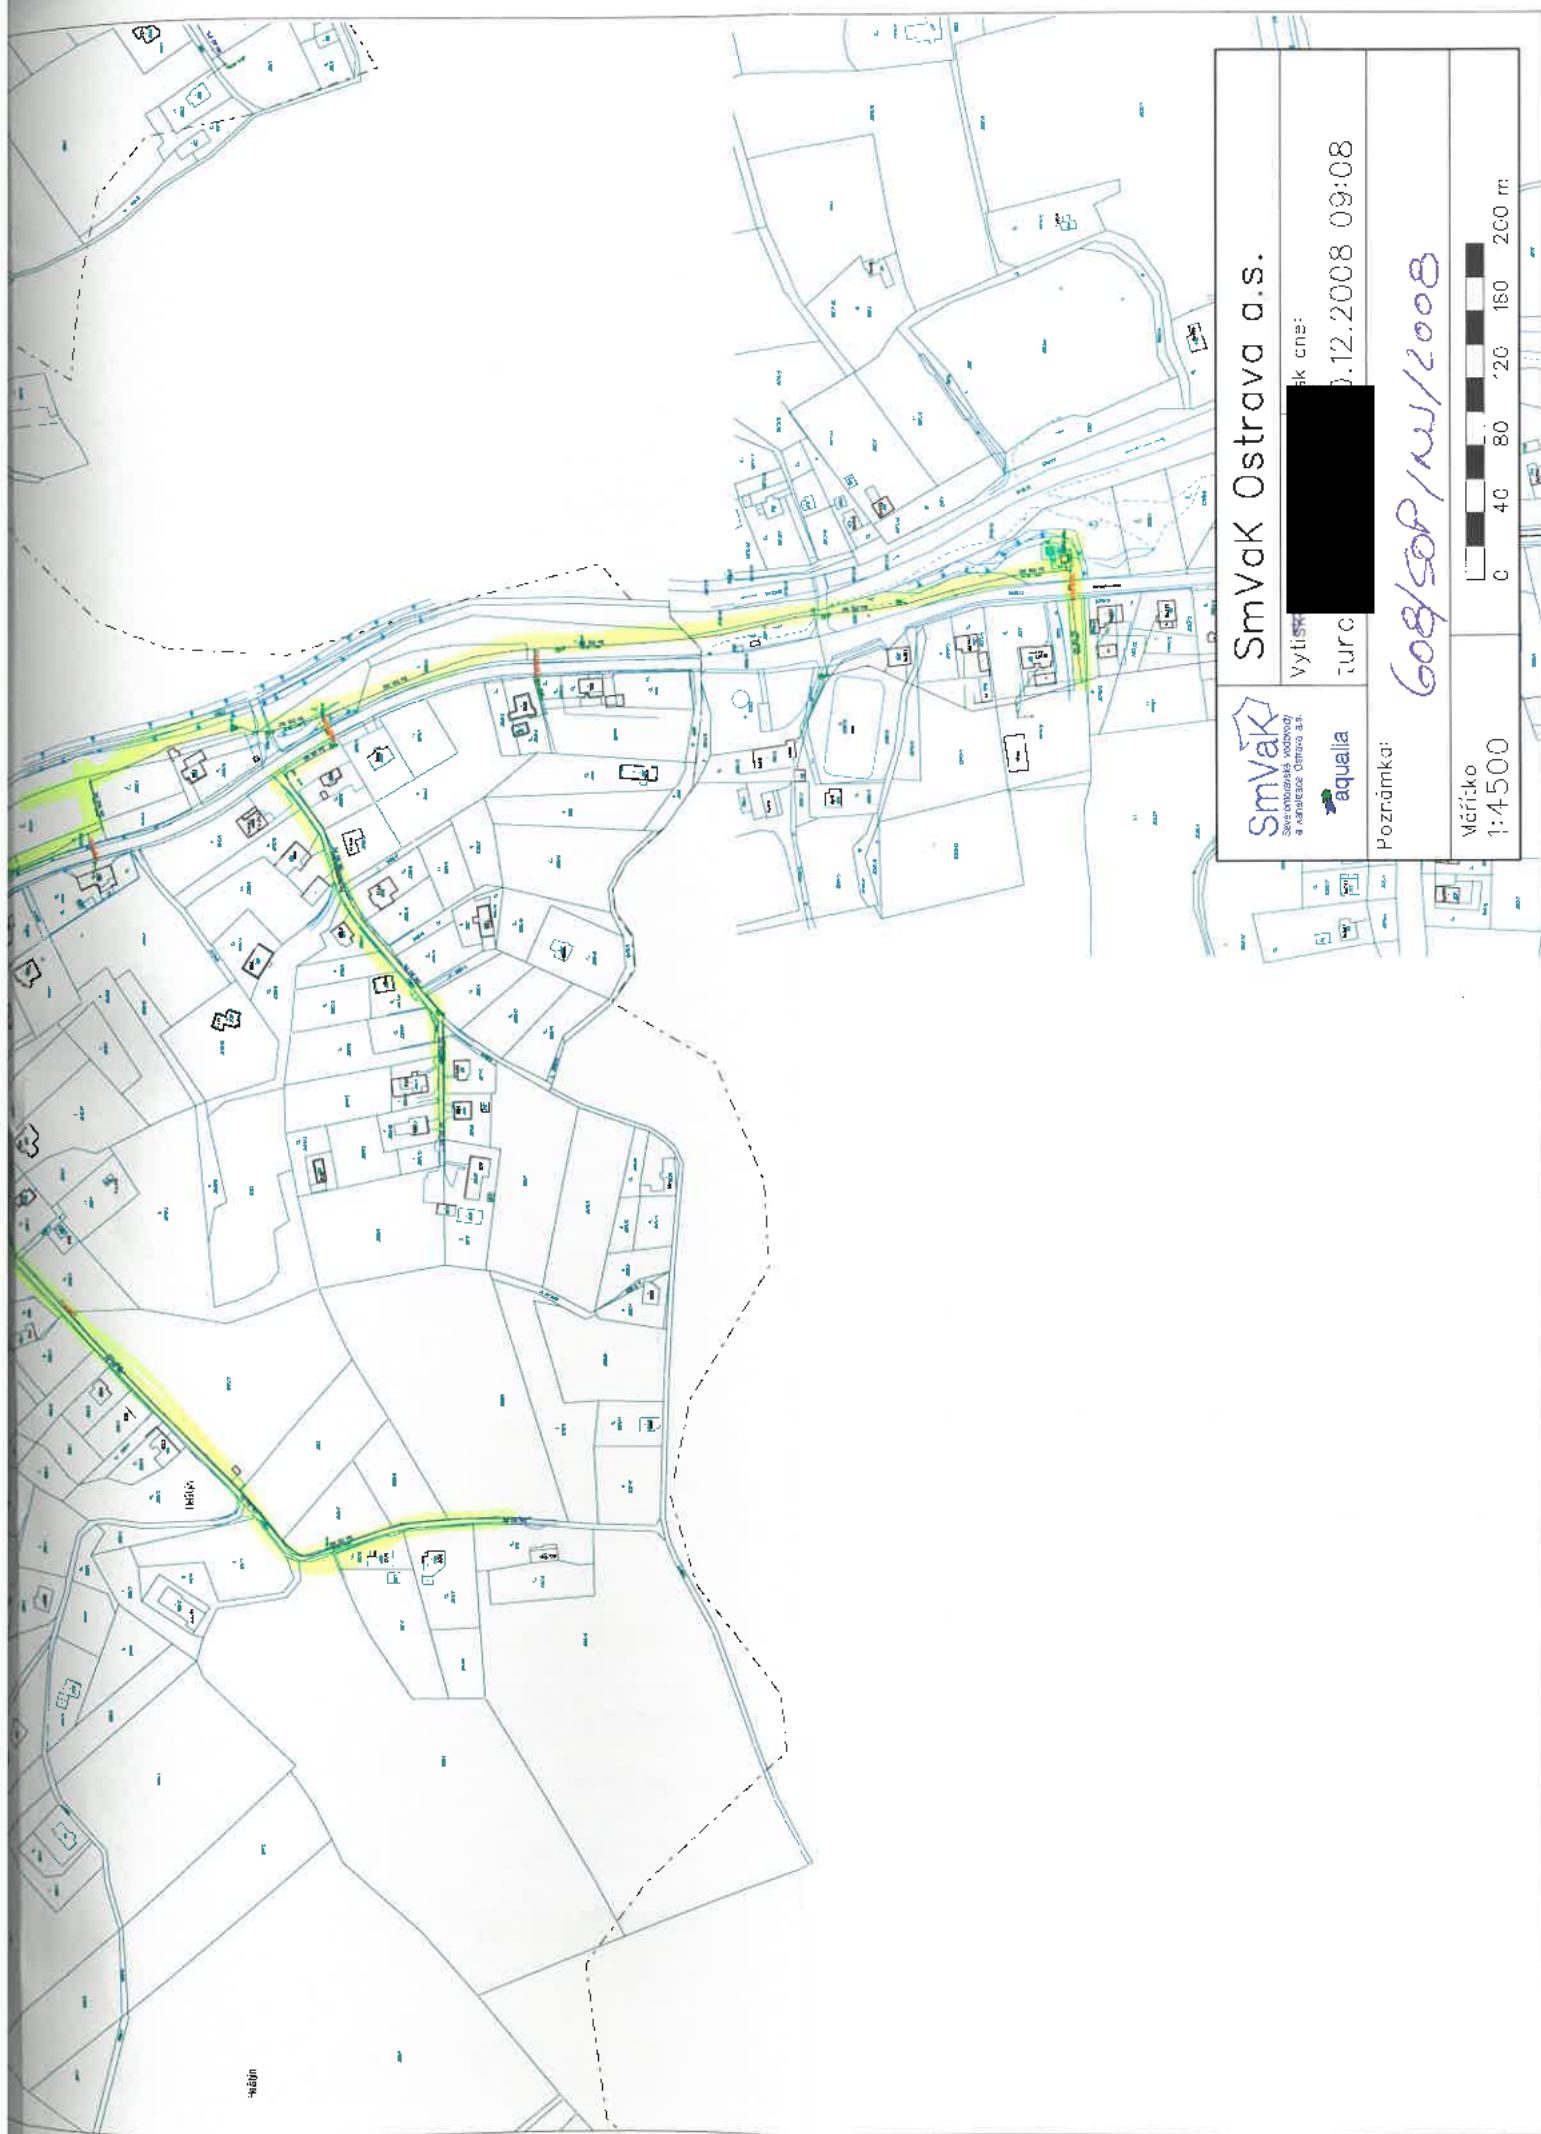Lom



 aqualia	Vytiskeno: [redacted] 12.2008 09:08
Měřítko 1:4500	0 40 80 160 200 m