



MURSP00AFS6J

## Kupní smlouva

Městský úřad Rosice ②

Č.j.:

Došlo:

- 9. 03. 2017

Počet listů:

Podpis:

Počet příloh v listinné podobě/počet listů:

Počet a druh příloh v nelistinné podobě:

Prodávající: PENAM, a.s.

se sídlem: Cejl 504/38, 602 00 Brno - Zábrdovice

zastoupená: Ing. Jaroslavem Kurčíkem, předsedou představenstva a Mgr. Georgiosem Koulisianisem, MBA,

místopředsedou představenstva

IČ: 46967851

DIČ: CZ46967851

zapsána: v obchodním rejstříku u Krajského soudu v Brně, oddíl B, vložka 4346

a

Kupující:

Město Rosice

Se sídlem:

Palackého nám. 12, 665 01 Rosice

Zastoupené:

Mgr. Jaroslavem Světlíkem, starostou města

IČ:

00282481

uzavřeli následující smlouvu:

## I.

## Úvod

Prodávající je investorem a vlastníkem stavby „SO 10 Kanalizace splašková“ v délce 79,30 m a „SO 09 Kanalizace dešťová“ v délce 40,20 m, na pozemcích parc.č. 127/1, 2393, 3517/2 v k.ú. Rosice u Brna, jak jsou zakresleny v přílohách č. 1 – 3 k této smlouvě (to vše dále jen „předmět koupě“).

## II.

## Předmět smlouvy

1. Prodávající se zavazuje odevzdat předmět koupě kupujícímu a umožnit kupujícímu nabytí vlastnické právo k předmětu koupě a kupující se zavazuje předmět koupě převzít a zaplatit prodávajícímu kupní cenu ve výši 1000,- Kč bez DPH, a to do 10 dnů po uzavření této smlouvy. V případě, že ke dni uzavření této smlouvy bude plnění dle této smlouvy podléhat DPH a prodávající je plátcem DPH, k uvedenému ceně bude připočtena DPH v zákonem stanovené výši.
2. Prodávající předá a kupující převezme předmět koupě do 5 dnů po uzavření této smlouvy.
3. Předmět koupě musí být ke dni předání kupujícímu bez vad a nedodělků bránících jeho užívání a bez zatížení právy třetích osob, jinými břemeny či dluhy, s výjimkou práv prodávajícího.
4. Kupující podpisem této smlouvy potvrzuje, že od prodávajícího převzal:
  - stejnopis povolení stavby předmětu koupě,
  - stejnopis kolaudačního souhlasu stavby předmětu koupě,
  - stejnopis zaměření skutečného provedení stavby předmětu koupě (GP),
  - stejnopis dokumentace skutečného provedení stavby předmětu koupě v elektronické podobě.

## III.

## Závěrečná ustanovení

1. Prodávající prohlašuje, že uzavření této smlouvy bylo schváleno Radou města Rosice dne 06.02.2017 usnesením č. 61/2017
2. Tato smlouva je vyhotovena ve 2 vyhotoveních, každé s platností originálu, z nichž každá smluvní strana obdrží po jednom výtisku

V Brně


Ing. Jaroslav Kurčík  
předseda představenstva  
PENAM, a.s.

Mgr. Georgios Koulisianis  
místopředseda představenstva  
PENAM, a.s.

V Rosicích

Mgr. Jaroslav Světlík  
starosta města Rosice



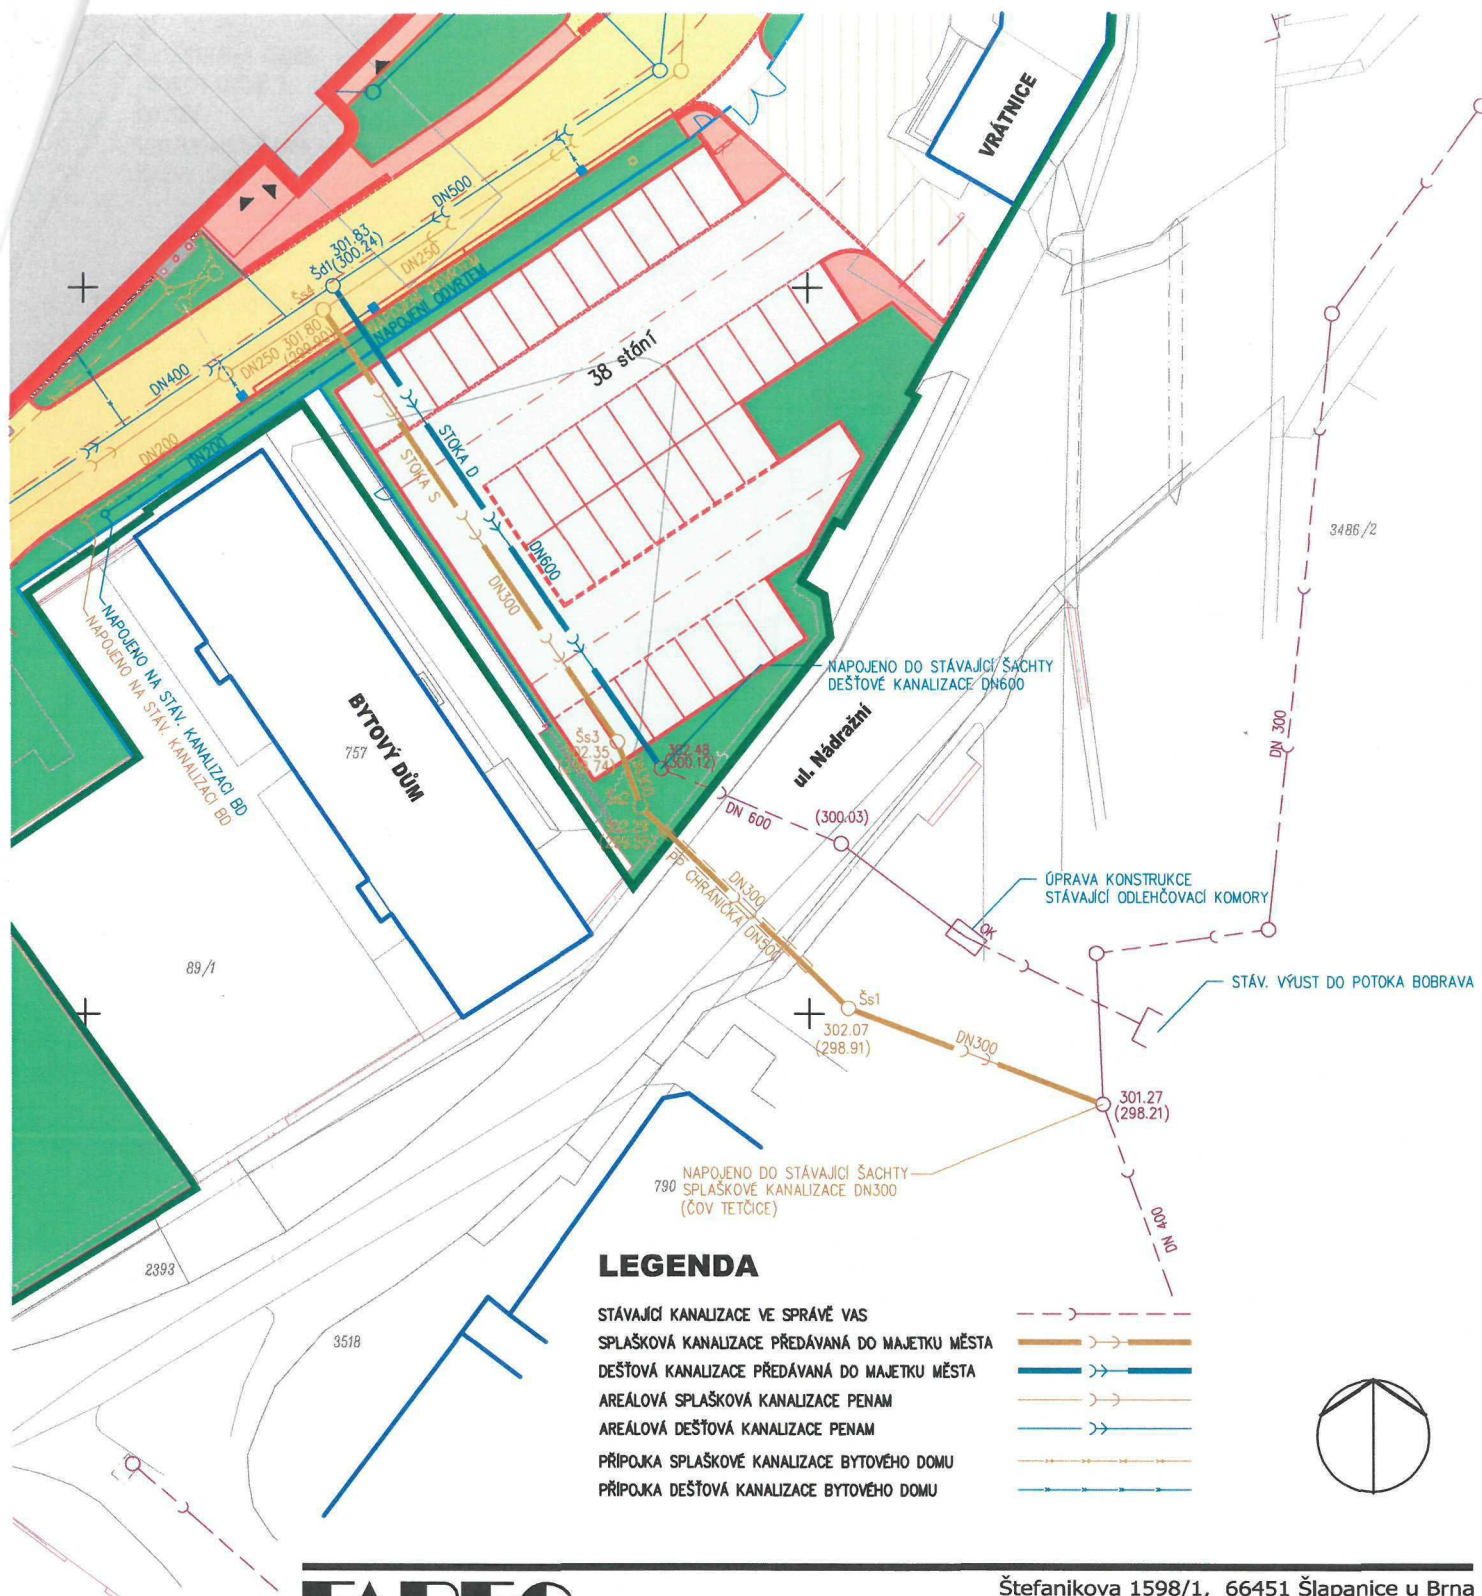


**FABEC s.r.o.**

Štefanikova 1598/1, 66451 Šlapanice u Brna  
 T: [REDACTED]

|                                                                        |                       |            |                                                                                       |                |
|------------------------------------------------------------------------|-----------------------|------------|---------------------------------------------------------------------------------------|----------------|
| VEDOUČÍ PROJEKTANT                                                     | ZODPOVĚDNÝ PROJEKTANT | VYPRACOVAL |  |                |
| [REDACTED]                                                             | [REDACTED]            | [REDACTED] |                                                                                       |                |
| INVESTOR:<br>PENAM, a.s., Cejl 38, 602 00 Brno                         |                       |            | DATUM                                                                                 | 12/2016        |
| AKCE:<br><b>REKONSTRUKCE PEKÁRNY ROSICE</b>                            |                       |            | STUPEŇ                                                                                | DSS            |
| NÁZEV VÝKRESU:<br><b>KANALIZACE PŘEDÁVANÁ DO MAJETKU MĚSTA SITUACE</b> |                       |            | FORMÁT                                                                                | 1A4            |
|                                                                        |                       |            | MĚŘÍTKO:                                                                              | ČÍSLO VÝKRESU: |
|                                                                        |                       |            | <b>1:500</b>                                                                          | <b>1</b>       |

KATASTRÁLNÍ ÚZEMÍ  
POVRCH ÚZEMÍ  
POVODÍ  
VZDÁLENOST ŠACHET  
NÁZVY ŠACHET

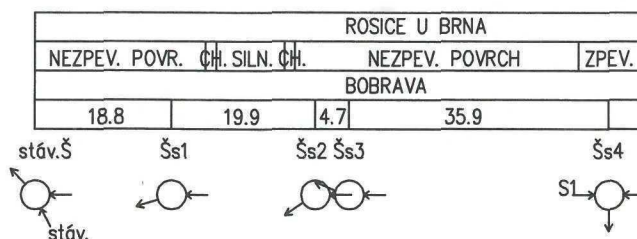

KÓTA UPRAVENÉHO TERÉNU


HLOUBKA VÝKOPU

KÓTA DNA POTRUBÍ

KÓTA TERÉNU

STANIČENÍ [Km],[m]

SKLON [promile] - DÉLKA [m]  
DN [mm] - MATERIÁL - DÉLKA [m]

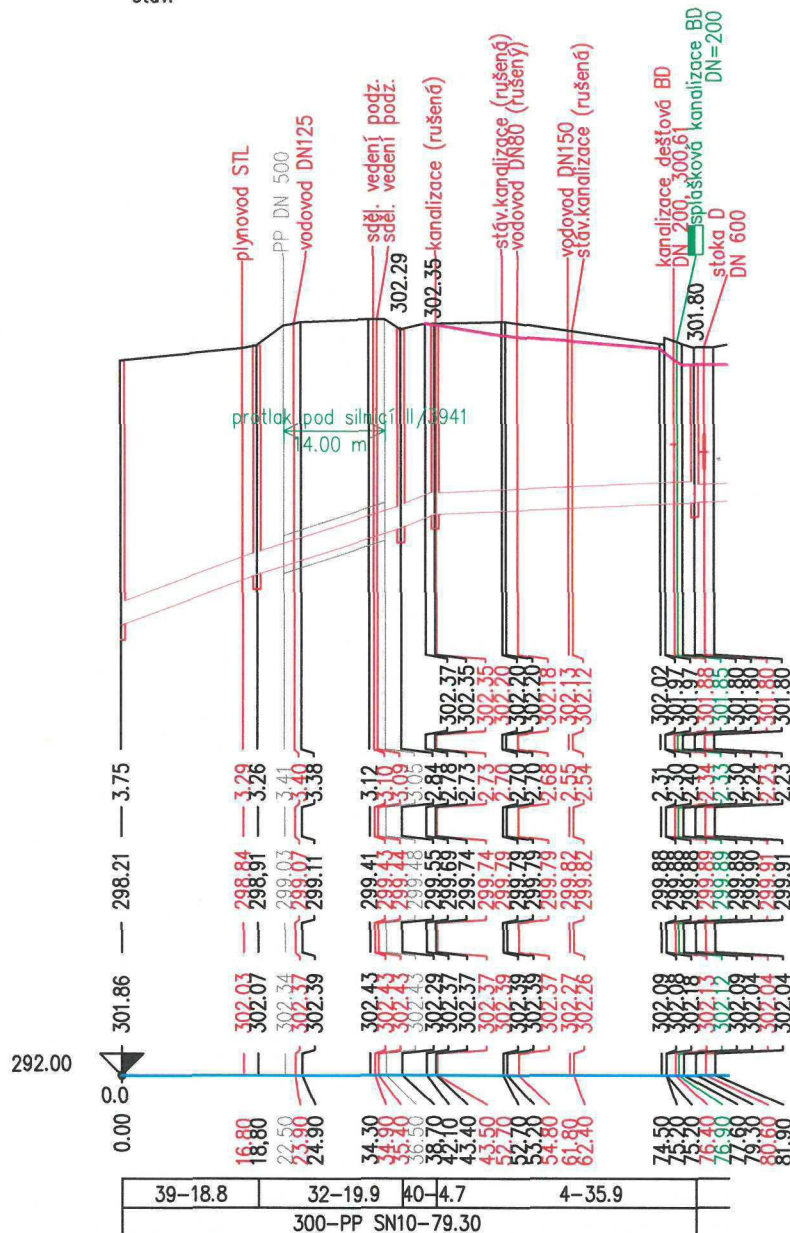


**FABEC s.r.o.**

Štefanikova 1598/1, 66451 Šlapanice u Brna  
T: [REDACTED]

| VEDOUCÍ PROJEKTANT                                                                          | ZODPOVĚDNÝ PROJEKTANT | VYPRACOVAL |
|---------------------------------------------------------------------------------------------|-----------------------|------------|
| [REDACTED]                                                                                  | [REDACTED]            | [REDACTED] |
| INVESTOR:<br>PENAM, a.s., Cejl 38, 602 00 Brno                                              |                       |            |
| AKCE:<br><b>REKONSTRUKCE PEKÁRNY ROSICE</b>                                                 |                       |            |
| NÁZEV VÝKRESU:<br><b>KANALIZACE PŘEDÁVANÁ DO MAJETKU MĚSTA<br/>PODÉLNÝ PROFIL - STOKA S</b> |                       |            |



|                   |                |
|-------------------|----------------|
| DATUM             | 12/2016        |
| STUPEŇ            | DSS            |
| FORMÁT            | 1A4            |
| MĚŘÍTKO:          | ČÍSLO VÝKRESU: |
| <b>1:1000/100</b> | <b>2</b>       |

|   |                |
|---|----------------|
|   |                |
| DATUM   | 12/2016        |
| STUPEŇ   | DSS            |
| FORMÁT   | 1A4            |
| MĚŘÍTKO:   | ČÍSLO VÝKRESU: |
| <b>1:1000/100</b>   | <b>3</b>       |