

Evidenční č.: 232/2021/OSM

Zveřejnění: 6.9.2021

Registr smluv: 6.9.2021

Sml. č. 199/2021/OSM/STAVBA

SZA-STAV, s.r.o., se sídlem Sadová 1243/16, 789 85 Mohelnice,
IČ: 26854791,
zapsaná v obchodním rejstříku vedeným Krajským soudem v Ostravě, oddíl C, vložka 40580,
zastoupená jednatelem Janem Smékalem

(dále jen „převádějící“) na straně jedné

a

Město Mohelnice

se sídlem U Brány 916/2, Mohelnice, 789 85
IČ: 00303038
jednající Ing. Pavlem Kubou, starostou

(dále jen „nabyvatel“) na straně druhé

uzavřeli níže uvedeného dne, měsíce a roku tuto

**Smlouvu o převodu vlastnického práva ke stavbě
„místní komunikace, zpevněné plochy chodníků, vodovod, splašková
kanalizace, veřejné osvětlení v rámci akce Mohelnice – Sever 2, technická
infrastruktura pro výstavbu RD“.**

I.

Touto smlouvou převádí převádějící na nabyvatele stavbu místní komunikace, zpevněné plochy chodníků, vodovodu, splaškové kanalizace, veřejného osvětlení vybudované v rámci akce „Mohelnice – Sever 2, technická infrastruktura pro výstavbu RD“ sestávající se z:

- **místní komunikace**, ke které byl vydán dílčí kolaudační souhlas s užíváním stavby č.j. MUMO-OSU/28709/20 ze dne 16.11.2020
- **zpevněné plochy chodníků** (zámková dlažba) a sjezdy, ke kterým byl vydán kolaudační souhlas MUMO-OSU/13176/21 ze dne 7.6.2021 a které jsou uvedeny do trvalého užívání
- **vodovod** – veřejný vodovodní řad V1 z trub PE 100 DN 90 dl 72,32 m, V2 z trub PE 100 DN 90 dl 280,86 m, V3 z trub PE 100 DN 90 dl 53,05 m, včetně domovních přípojek VP1-VP28 dl 217,62 m, kolaudační souhlas č.j. MUMO-ŽP/9812/21 ze dne 6.4.2021
- **splašková kanalizace** jednotná tlaková TK1, TK2, TK3 PE RC DN 90 o celkové délce 336,58 m, gravitační PP DN 250 SN dl. 16,94 m včetně přípojek VP1-VP25 PE 80 RC DN 40 dl 217,80 m. Stavba je na základě kolaudačního souhlasu č.j. MUMO-ŽP/9812/21 ze dne 6.4.2021 uvedena do trvalého užívání.
- **veřejné osvětlení** – zemní kabel včetně 18 ks stožárů s lampami, rozvodná skříň. Stavba je na základě kolaudačního souhlasu č.j. MUMO-OSU/22570/21 ze dne 21.7.2021 uvedena do trvalého užívání.



.....
.....
.....

II.

Cena převáděných staveb dle čl. I. této smlouvy činí celkem 8.230 tis. Kč bez DPH, kdy z této částky představuje cena:

- místní komunikace částku 3.500 tis. Kč
- chodníků a sjezdů částku 1.180 tis. Kč
- vodovodu 1.240 tis. Kč
- splaškové kanalizace 1.900 tis. Kč
- veřejného osvětlení 410 tis. Kč

Smluvní strany se dohodly, že sjednaná cena u každého stavebního objektu činí 1 Kč + DPH, tedy celkem 5 Kč + DPH. Cena bude nabyvatelem uhrazena na základě faktury vystavené převádějícím po podpisu této kupní smlouvy ve lhůtě splatnosti v ní uvedené. Splatnost faktury bude min. 15 dnů.

III.

Dnem podpisu této smlouvy přechází na nabyvatele vlastnické právo k předmětu této smlouvy. Nabyvatel prohlašuje, že se před podpisem této smlouvy seznámil s právním i faktickým stavem převáděných staveb, a že je v tomto stavu do svého vlastnictví přijímá.

Smluvní strany sjednávají záruku převádějíciho na každý stavební objekt uvedený v čl. I. této smlouvy v délce 5 let ode dne kolaudace takového stavebního objektu.

IV.

Smluvní strany prohlašují, že si tuto smlouvu před jejím podpisem přečetly, že byla sepsána po vzájemném projednání podle jejich pravé a svobodné vůle, určitě, vážně a srozumitelně. Na důkaz toho připojují vlastnoruční podpisy.

Tato smlouva je vyhotovena ve třech vyhotoveních, jeden výtisk obdrží předávající a dva výtisky obdrží nabyvatel.

Převod staveb dle této smlouvy schválilo zastupitelstvo města dne 23.06.2021 usnesením č. 553/23/ZM/2021.

V.

Přílohou této smlouvy je výkres skutečného provedení stavby jednotlivých stavebních objektů dle čl. I. této smlouvy.

V Mohelnici dne: 28.8.2021


SZA
Jan
jedn


Mo Mohelnice
Pavel Kuba
osta




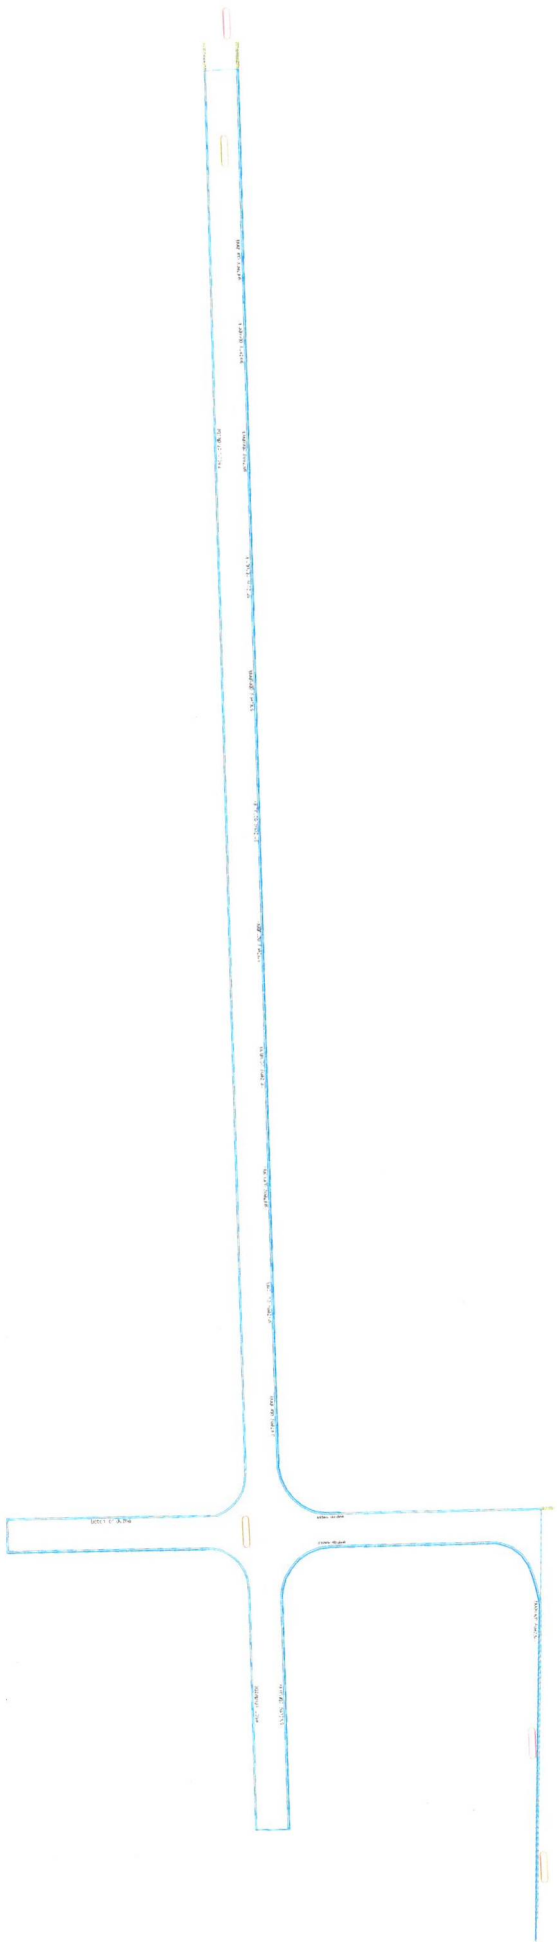

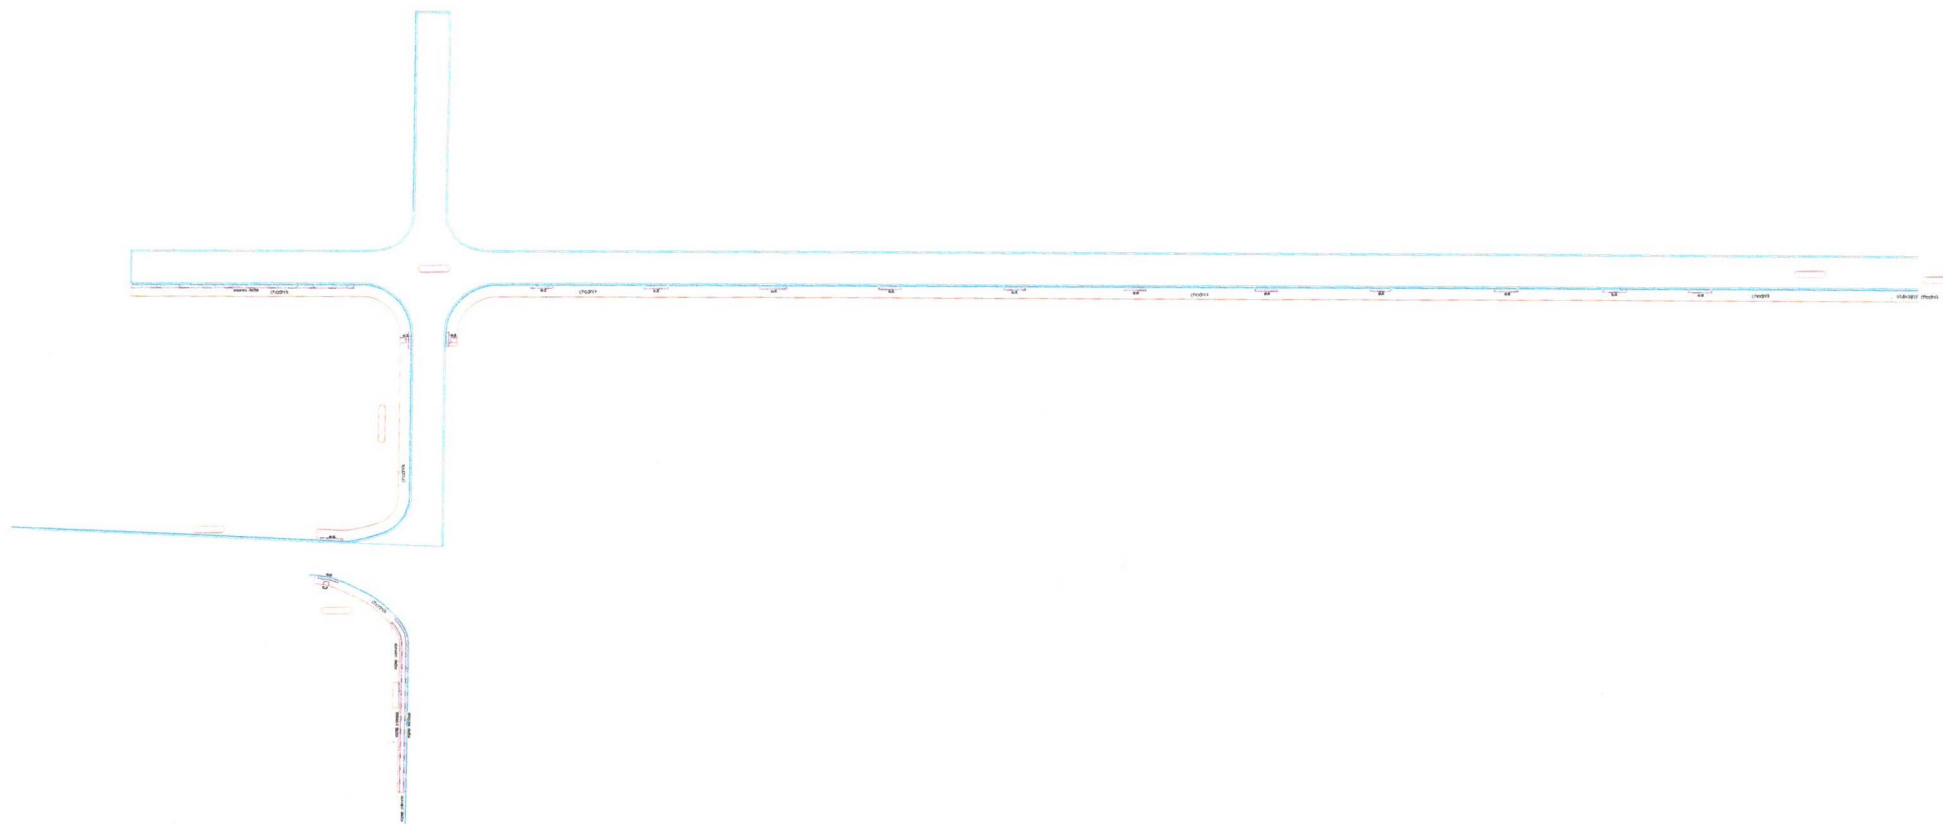


Výkres č.	Záměr	Konstruoval	Kvalifikace
Číslo výkresu	Číslo / jméno / datum	Podpis	DRŽITELSKÁ ČINNOST Právní 4. 108 01/2004 00: 10000000
Datum	Objekt		
Stavba	Objekt, ZS a stav s.o., Sestava 02/31/16, 703 05 Mělnice	Číslo výkresu	160/02/17
		Datum	14.08.2017
		Stav. systém	S-17/SK
		Typ výkresu	06
ZÁMĚRNÍ SKLADĚNEHO STAVU			
Akce: Mělnice Sever 2, technická infrastruktura pro výhledovou RD CHODNÍKY			Měřítko: 1:450

V3 - VODOVOD Z TRUB PE 100 RC DN 90
DELKA 53,05 m.

V2 - VODOVOD Z TRUB PE 100 RC DN 90, DELKA 280,86 m.

V1 - VODOVOD Z TRUB PE 100 RC DN 90
DELKA 72,32 m.

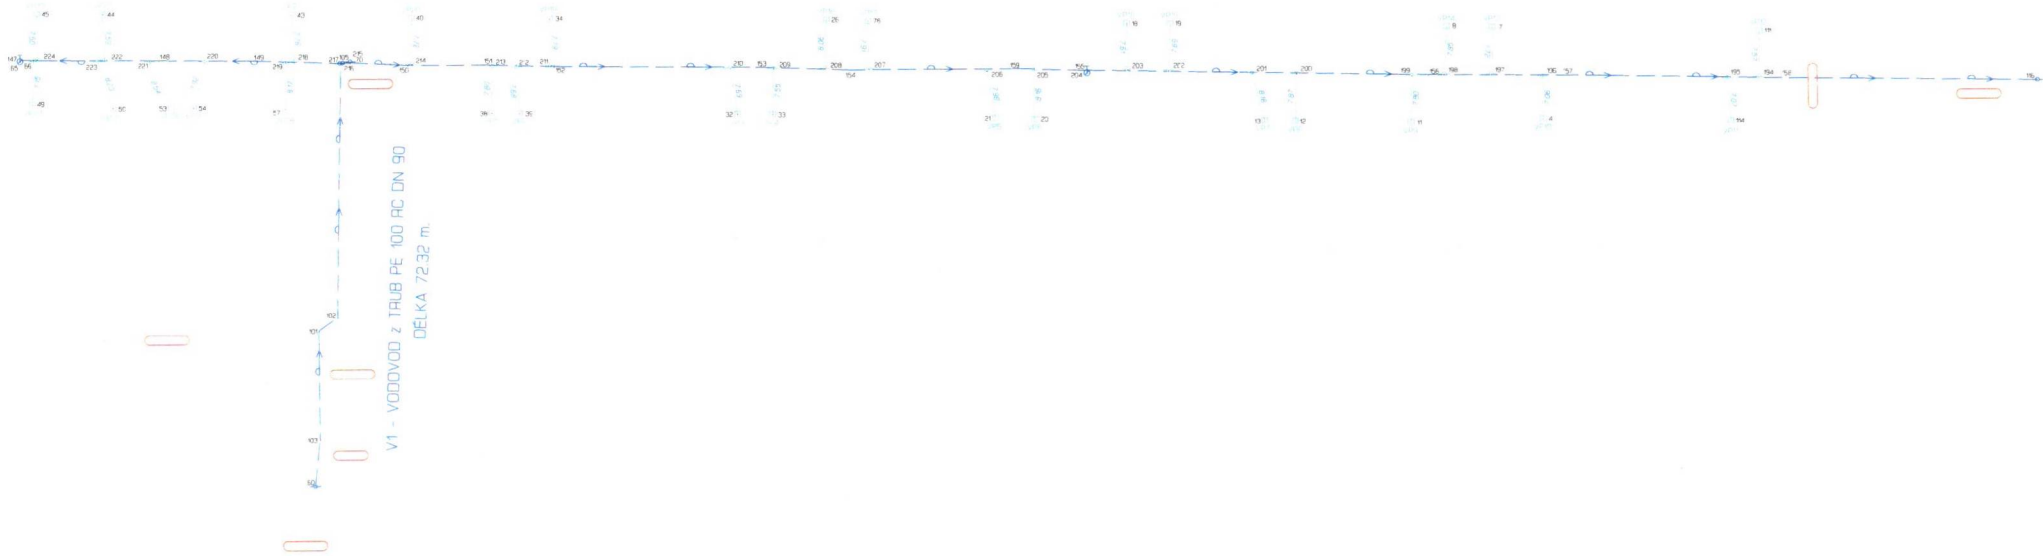

			Číslo výkresu:	156/2021
			Datum:	únor 2021
			Soft. system:	S-JTSK
			Výřk. system:	Ebn
<p style="text-align: center;">ZAMĚŘENÍ SKUTEČNEHO STAVU</p>				
<p>Akce: Mohelnice Sever 2, technická infrastruktura pro výstavbu RO VODOVOD</p>			Měřítko:	1:500

