


SKUTEČNÉ PROVEDENÍ KOMUNIKACÍ 11/2019



LEGENDA:

- KOMUNIKACE - ASFALT
- CHODNÍKOVÝ PŘEJEZD - ZÁMKOVÁ DLÁŽBA
- CHODNÍK - ZÁMKOVÁ DLÁŽBA
- VJEZD - ZÁMKOVÁ DLÁŽBA
- PARKOVACÍ MÍSTO - ZÁMKOVÁ DLÁŽBA

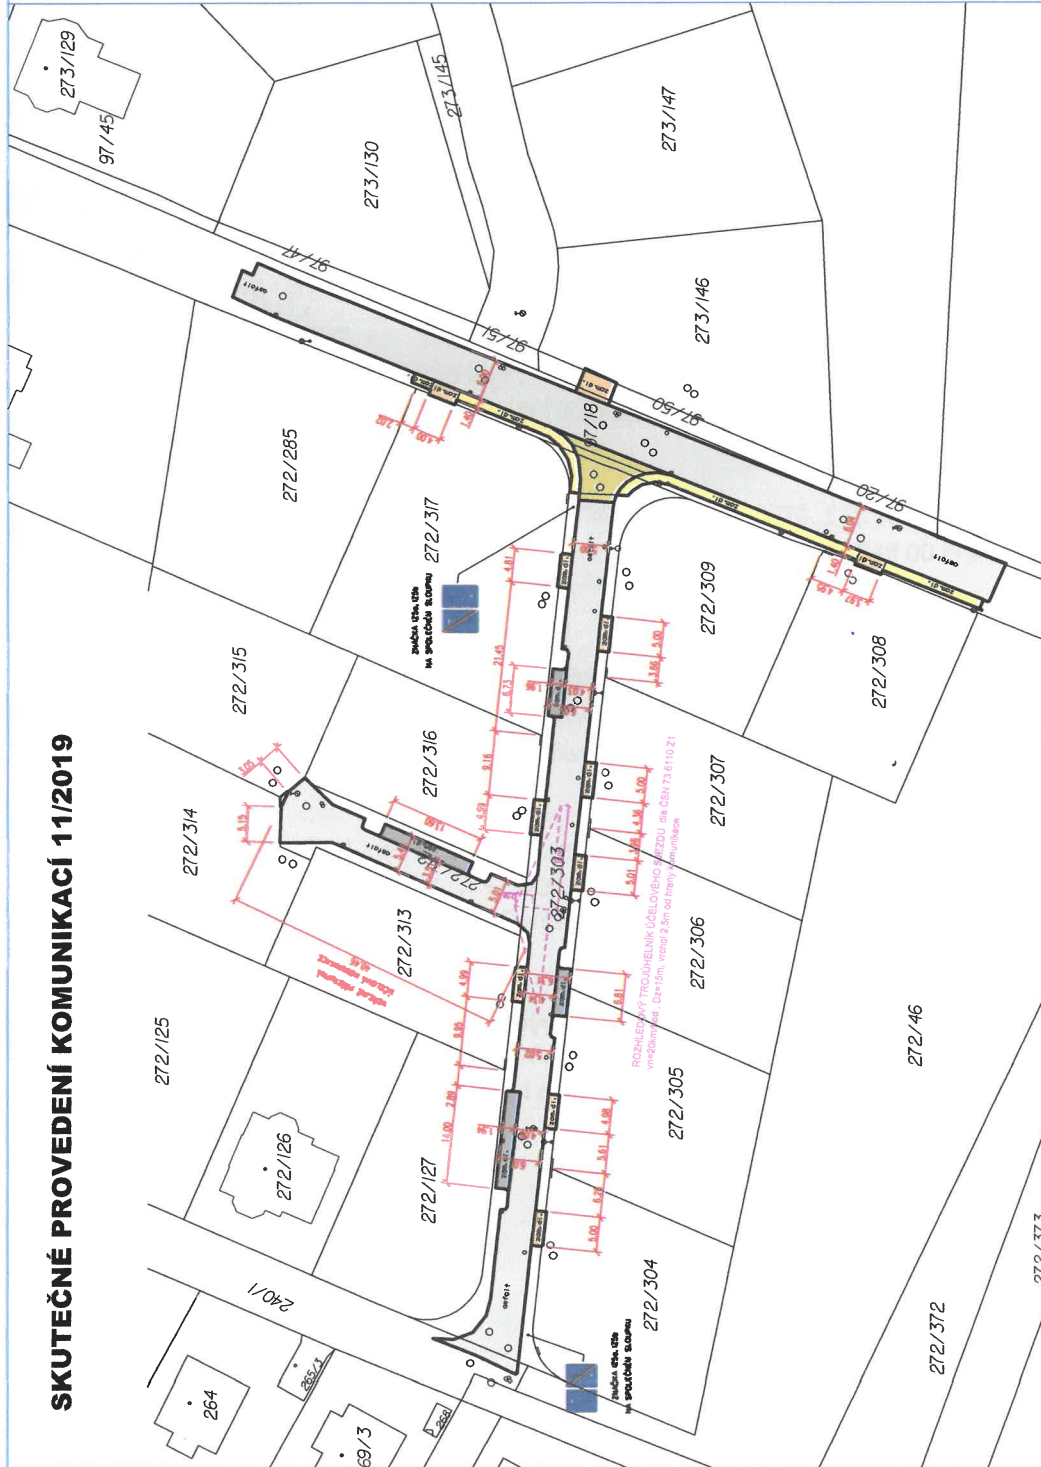

SITUACE SKUTEČNÉHO PROVEDENÍ 10/2019

Komunikace a inženýrské sítě pro výstavbu 11 rodinných domů

Název stavby:	Místo stavby:	Investor:

Formát:	Číslo zakázky:	Číslo parčík:
10xA4	844	
Objekt:	Welfare:	Stupeň:
	1:250	10/2019
Index a Datum:	Datum:	Číslo výkresu:
A_21.10.2019	10/2019	SKUPRO C.3