


SKUTEČNÉ PROVEDENÍ



PŘESUN LIMNIGRAFU, LABE - BROD

DOKUMENTACE STAVBY JEDNOSTUPŇOVÁ

PARE Č. 1

S.j. Kujk-069/43853-2019/na d. 07.3.2019
Dokumentace ověřena vodoprávním
řádem - odborem ŽP Městského úřadu
ve Dvoře Králové nad Labem



Rychnov nad Kněžnou, květen 2019


DETAIL A 1:25

SKUTEČNÉ PROVEDENÍ

SKŘÍŇ TECHNOLOGIE MĚŘENÍ A PŘENOSU DAT

- OCELOVÝ KRYT
- PLASTOVÁ ROOZVÁDĚcí SKŘÍň
- PŘIPEVNĚNO OCELOVÝMI POZINKOVANÝMI OBJÍMKAMI
- UMÍSTĚNO NAD Q₁₀₀

PVC KRYT

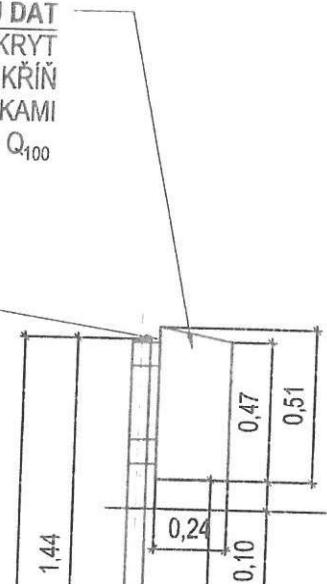

Q100 = 269.45 m n. m.

ŽÁROVĚ POZINKOVANÝ OCELOVÝ SLOUP


3,10
0,13
2,03

- ## OHUMUSOVÁNÍ A OSETÍ
- ÚPRAVA PRO DOKONCENÍ RUČNĚ
 - TL. 0,1 m
 - OSIVO TYPU LUČNÍ SMĚS

PŮVODNÍ SVAH

267.52 m n. m.

- ## VODOČETNÁ LAŤ
- SKLOLAMINÁTOVÉ PROVEDENÍ
 - STUPNICE Š. 160

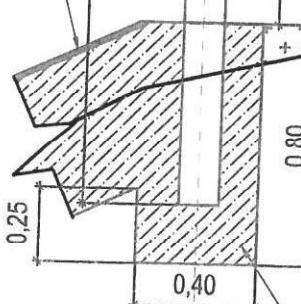


- ## DOPLNĚní A DOROVNÁní KE STÁVAJÍCÍMU TERENU VHODNÝM MATERIÁLEM S DOHUTNĚníM

- ## BETONOVÝ PRÁH
- BETONOTON C 25 /30 XF2

DETAIL B 1:25

KAMENNÁ OPĚRNÁ PATA
- MOCNOST KAMENE 250- 400 kg

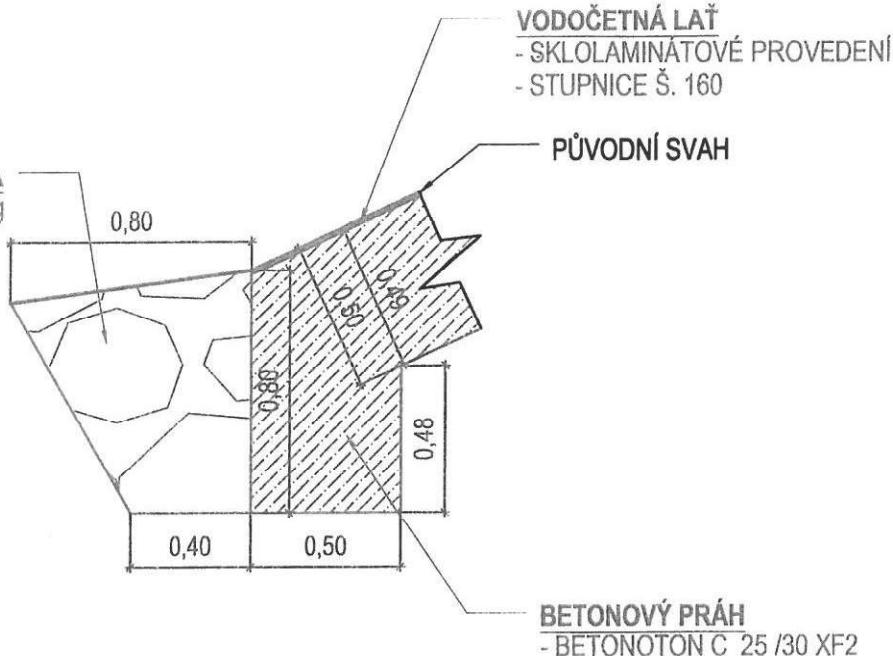

č.j. MUDK-08/19/43.858/2019/fml. 27.3.2019

Dokumentace ověřena vodoprávním
úřadem - odborem ŽP Městského úřadu
ve Dvoře Králové nad Labem



LEGENDA TYPŮ ČAR:


- TERÉN
- NAVRHOVANÉ KONSTRUKCE

POZNÁMKA

- POUŽITÝ KÁMEN MUSÍ VYHOOVAT ČSN EN 13383-1 (721507) KÁMEN PRO VODNÍ STAVBY
- ZNAZORNĚNÍ DLAŽBY JE POUZE NÁZORNÉ. DLAŽBU JE NUTNÉ PŘIZPŮSOBIT SKUTEČNÉMU STAVU A NEPRAVIDLNOSTEM.

VED. PROJEKTANT	ODP. PROJEKTANT	PROJEKTANT	
[REDACTED]	[REDACTED]	[REDACTED]	[REDACTED]
STAVEBNÍK	JIRI CAP, TRIDA KARLA IV 789/2, 500 02 HRADEC KRÁLOVÉ		
MÍSTO STAVBY	STANOVICE, K. Ú. STANOVICE U KUKSU		
STAVBA	PŘESUN LIMNIGRAFU, LABE - BROD	FORMAT	2 /A4
		DATUM	05 /2019
		STUPEŇ	DSJ
		ZAK. Č.	V_2019_005
		ARCH. Č.	
OBSAH	DETAIL A, DETAIL B	MĚŘÍTKO	Č. VÝKR.
		1 : 25	D.2.6.

ŘEZ A - A' 1 : 25

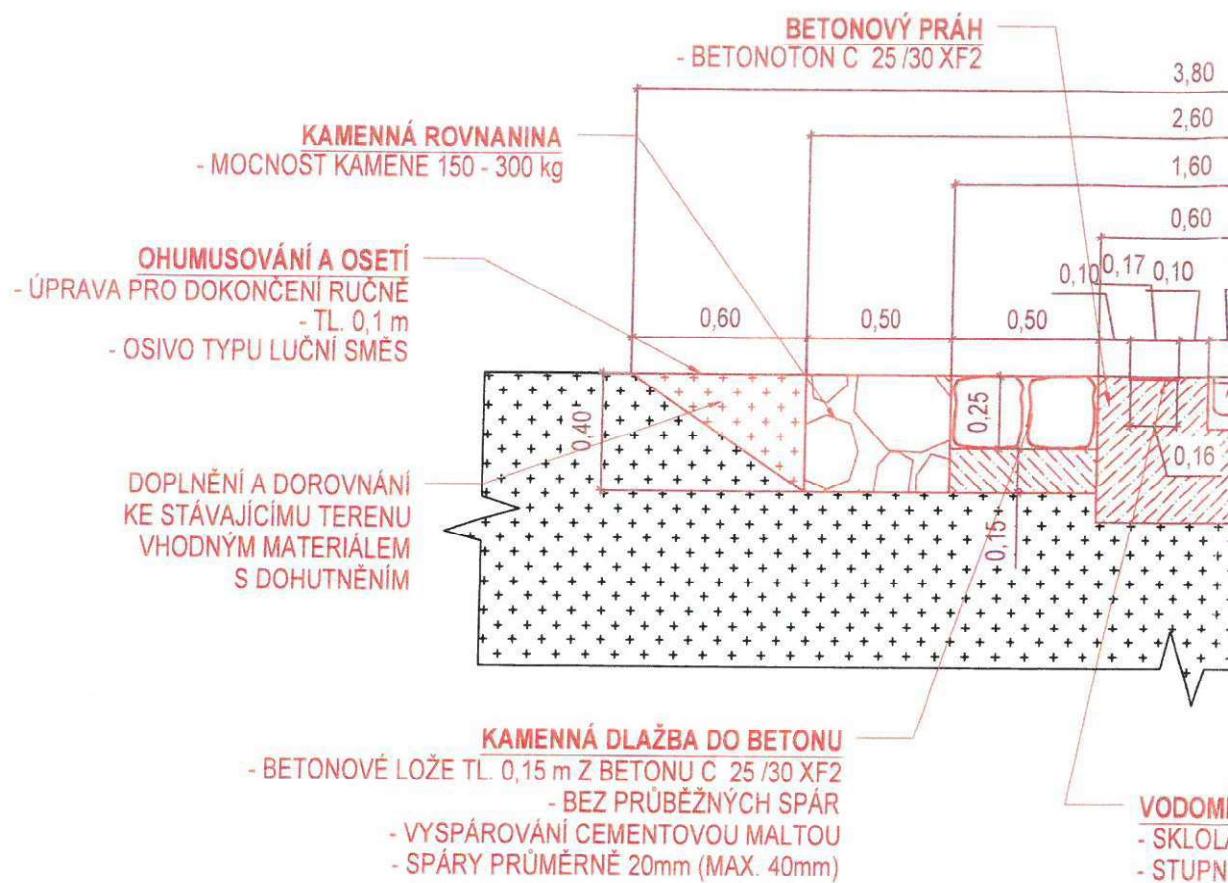

LEGENDA TYPŮ ČAR:


- — — TERÉN
- — — STÁVAJÍCÍ KONSTRUKCE
- — — NAVRHované KONSTRUKCE

POZNÁMKA

- POUŽITÝ KÁMEN MUSÍ VYHOVOVAT ČSN EN 13383-1 (721507) KÁMEN PRO VODNÍ STAVBY
- ZNÁZORNĚNÍ DLAŽBY JE POUZE NÁZORNÉ. DLAŽBU JE NUTNÉ PŘIZPŮSOBIT SKUTEČNÉMU STAVU A NEPRAVIDELNOSTEM.

SKUTECNÉ PŘEDV

KAMENNÁ DLAŽBA DO BETONU
- BETONOVOE LOZE TL 0,15 m z BETONU C 25 /30 XF2
- BEZ PRŮBĚŽNÝCH SPĀR
- VYSPAROVANÍ CEMENTOVOU MALTOU
- SPĀRY PRŮMĚRNÉ 20mm (MAX. 40mm)

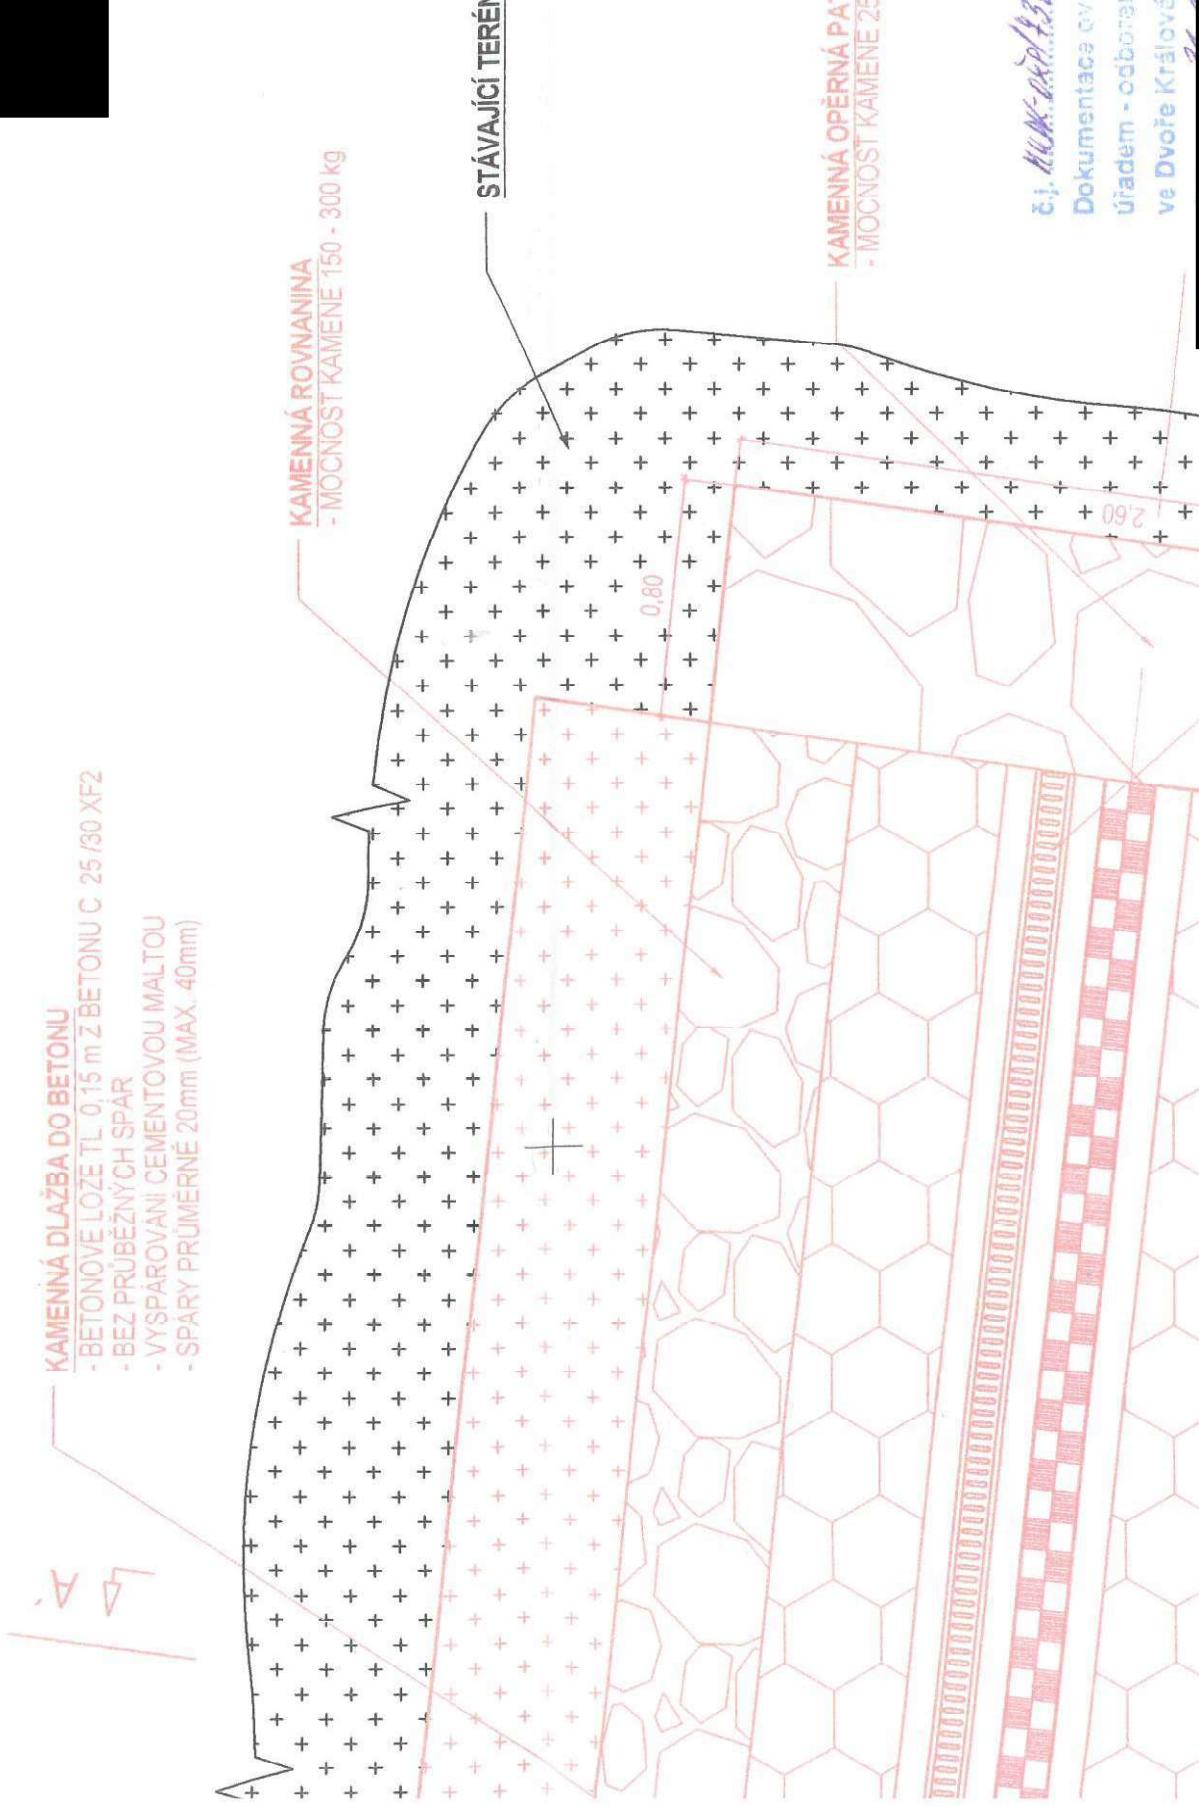

č.j. NÚK-OKD/43250-dok/17/6 2/23/0
Dokumentace ověřena učedoprávním
úřadem - odborem čp. Místského úřadu
ve Dvoře Králové nad Labem

PŮDORYS 1 : 25

