

Darovací smlouva,

ve smyslu ust. § 2055 a násl. zákona č. 89/2012 Sb., občanského zákoníku, v platném znění

kterou uzavřely níže uvedeného dne, měsíce a roku
tyto smluvní strany:

STARNET, s.r.o.

sídlo: Žižkova 226/3, 370 01 České Budějovice

IČO: 26041561

DIČ: CZ26041561

zastoupená: jednatelem Martinem Ambrožem

zapsaná: v obchodním rejstříku vedeném Krajským soudem v Českých Budějovicích, oddíl C,
vložka 10801

jako **dárce** na straně jedné

a

Město Prachatice

sídlo: Velké náměstí 3, 383 01 Prachatice

IČO: 00250627

DIČ: CZ00250627

zastoupené: starostou Ing. Martinem Malým

jako **obdarovaný** na straně druhé.

o obsahu, jak níže následuje:
(dále jen „smlouva“)

I.

Dárce prohlašuje, že je výlučným vlastníkem inženýrské sítě, konkrétně chráničky HDPE 40 mm v modré barvě, jež je blíže specifikovaná v příloze č. 1 této smlouvy (dále jen jako „inženýrská síť pro město Prachatice“). Tato inženýrská síť byla obdarovanému předána před podpisem této smlouvy, a to na základě předávacího protokolu ze dne 25.01.2022.

Pro vyloučení všech pochybností smluvní strany uvádějí, že s výše uvedenou chráničkou HDPE 40 mm v modré barvě jsou souběžně uloženy další inženýrské sítě, resp chráničky HDPE, kdy jedna z nich zůstává ve vlastnictví dárce a druhá je ve vlastnictví společnosti T-Mobile Czech Republic a.s.

Dárce prohlašuje, že mu není známa žádná překážka, která by mu bránila ve volném nakládání se shora uvedenou inženýrskou sítí pro město Prachatice.

II.

Dárce touto smlouvou daruje inženýrskou síť pro město Prachatice v předchozím článku I. blíže označenou, včetně všech jejích součástí a příslušenství a obdarovaný prohlašuje, že tento dar bez výhrad do svého vlastnictví přijímá.

III.

Dárce ujišťuje obdarovaného, že na převáděné inženýrské síti pro město Prachatice nevážnou žádné právní vady, zejména žádné dluhy, věcná břemena, zástavní práva, předkupní práva, nájemní práva a ani jiné právní závady, a že mu nejsou známy žádné vady, na které by obdarovaného měl zvláště upozornit.

Obdarovaný prohlašuje, že je mu stav inženýrské sítě pro město Prachatice dobře znám a tuto převzal od dárce již dne 25.01.2022 na základě předávacího protokolu z téhož dne.

IV.

Tato smlouva je vyhotovena ve dvou stejnopisech, z nichž po jednom obdrží její účastníci. Dárce i obdarovaný obdrží jeden stejnopis.

V.


Tato smlouva nabývá platnosti a účinnosti dnem jejího podpisu oběma účastníky.


Účastníci prohlašují, že tato smlouva obsahuje jejich úplné vzájemné ujednání, že si tuto smlouvu před jejím podpisem přečetli a uzavírají ji podle své pravé, svobodné a vážné vůle a na důkaz souhlasu s jejím obsahem připojují své podpisy.


Uzavření této darovací smlouvy je v souladu s usnesením Rady města Prachatice ze dne 23.02.2022 usnesením č. 2730/2022.

V Prachaticích dne 08-04-2022

V Prachaticích dne 13-04-2022



STARNET, s.r.o.
zast. jednatelem společnosti
Martinem Ambrožem


Město Prachatice
zast. starostou města
Ing. Martinem Malým

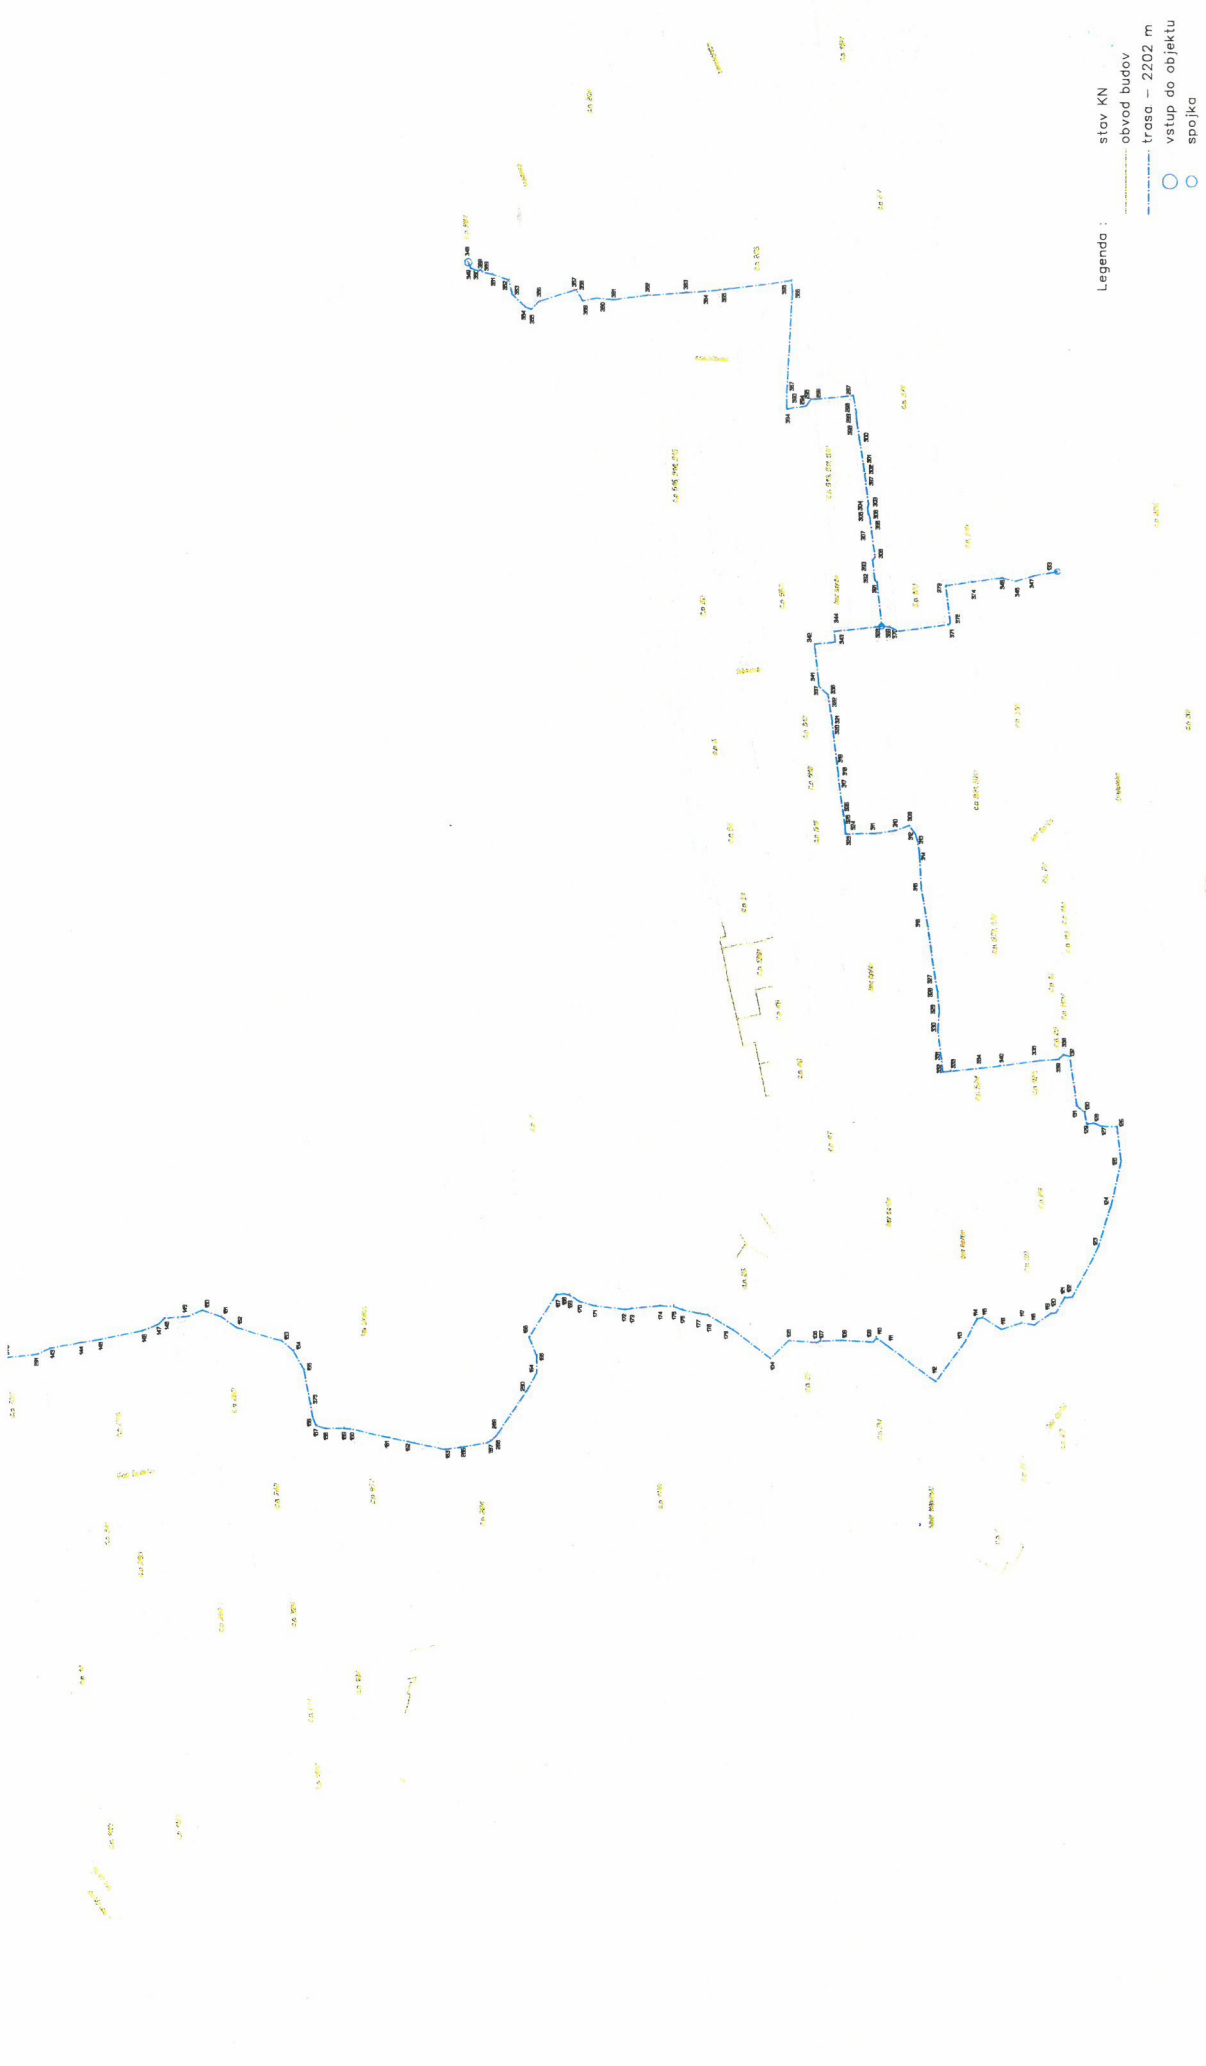

Legenda : stav KN
 - - - - - obvod budov
 - - - - - trasa — 2202 m
 ○ vstup do objektu
 ○ spojka

		číslo zak.	14/2020
Název stavby:		Prachetice pokládka trubky HDPE MĚSTA ETAPA_1	
		měřítko 1 : 1000	

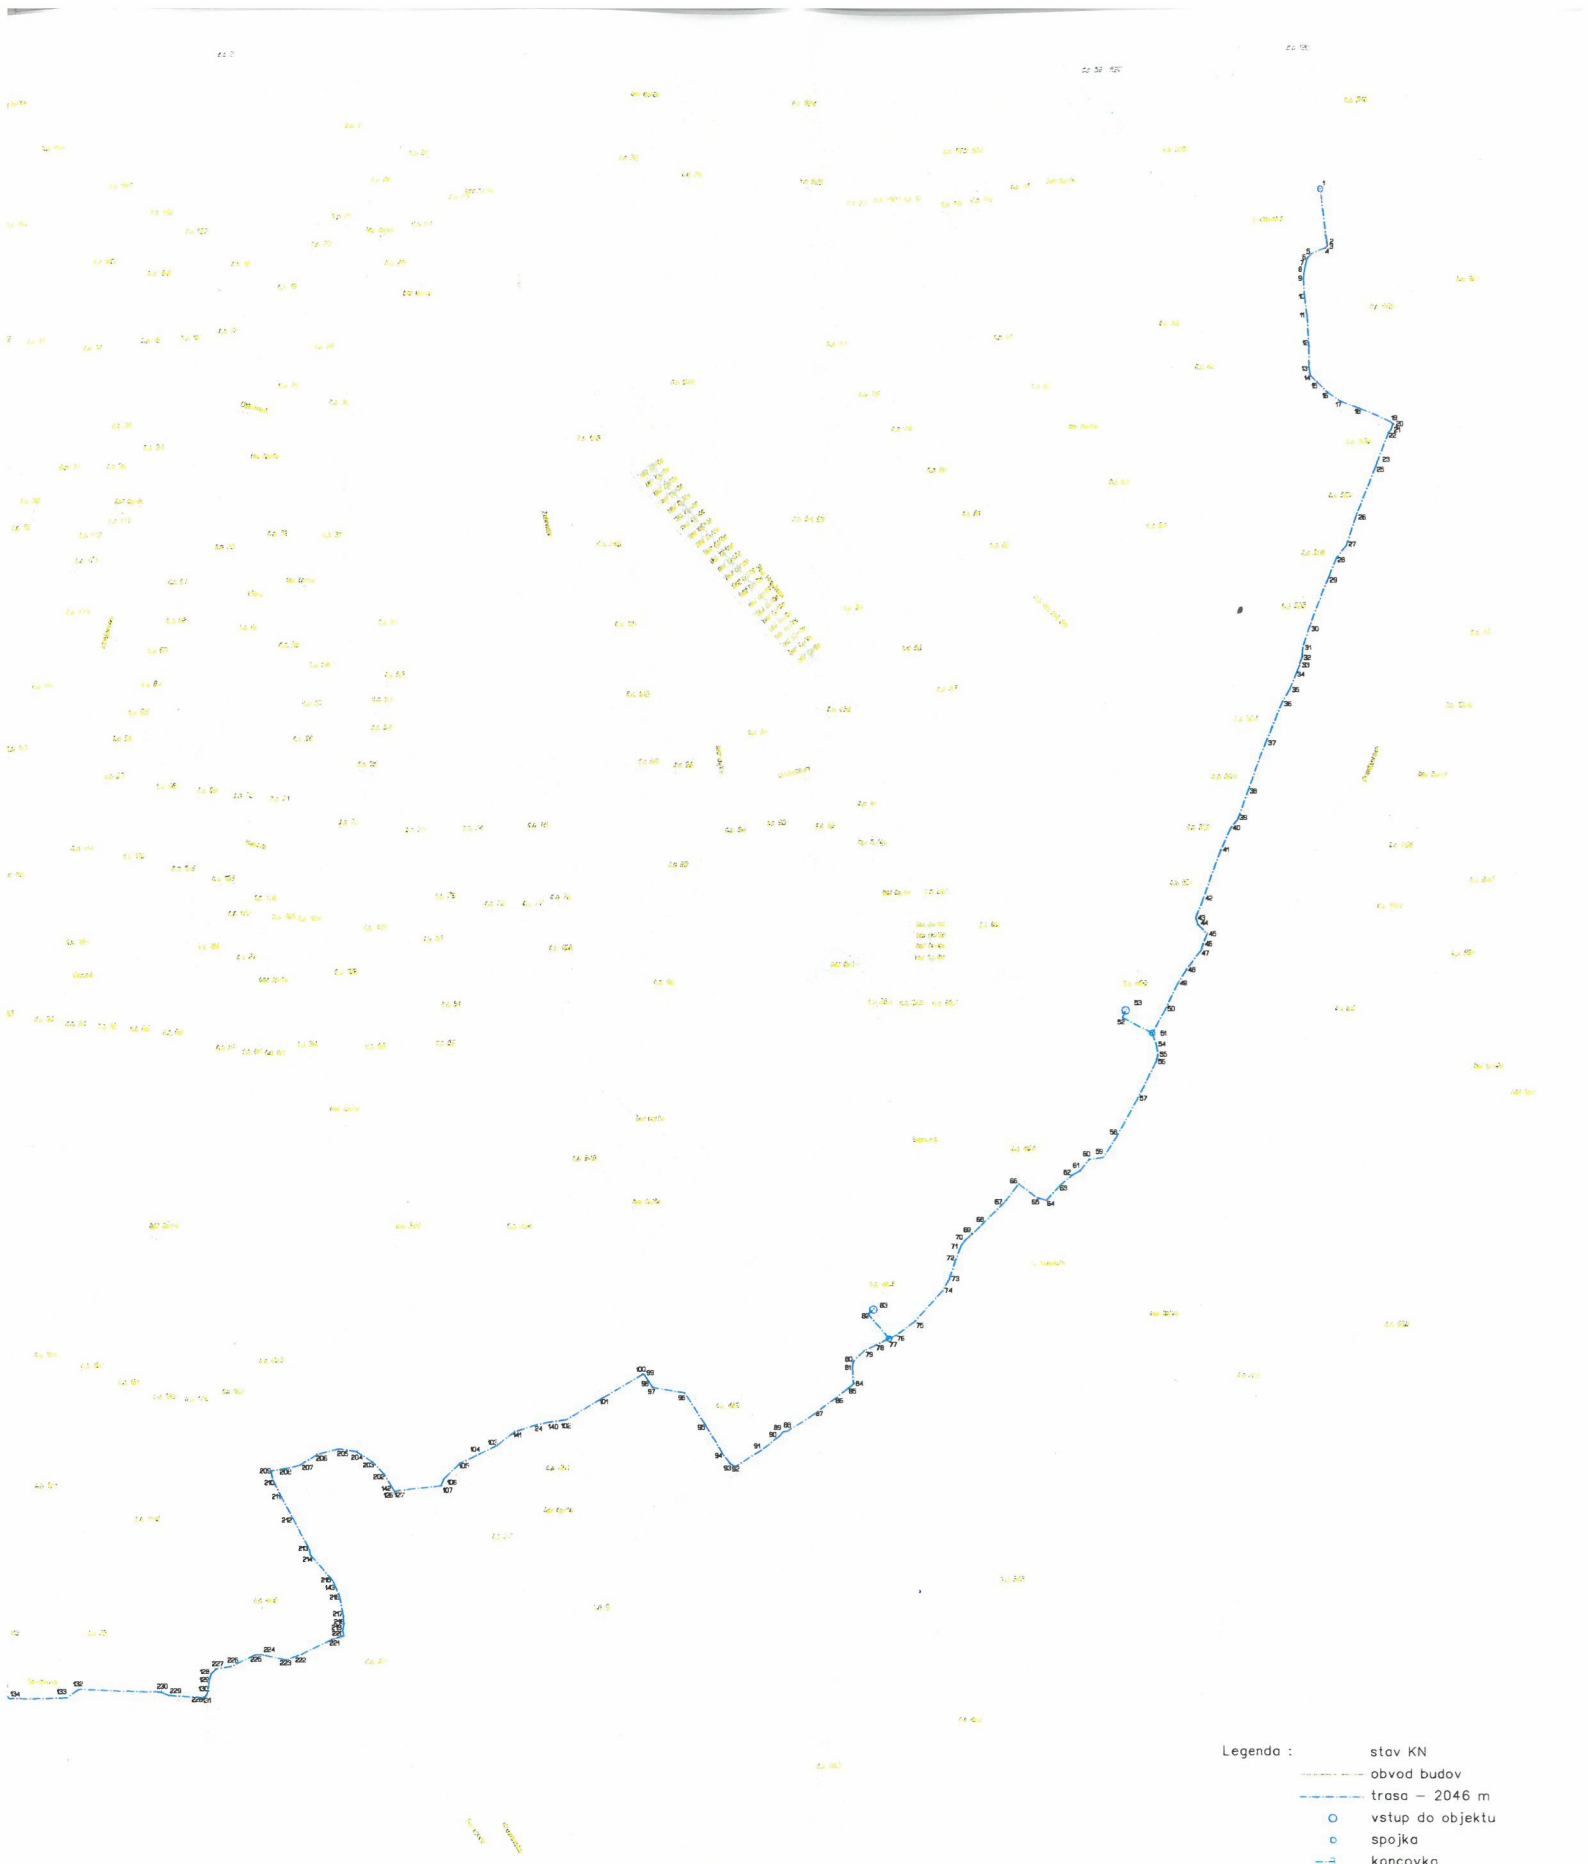

zaměřil	Marek Pokorný	Marek Pokorný Geodetická kancelář Jeronýmova 1353, 357 01 Písek IČO:03462532 tel. 734548371	
vypracoval	Marek Pokorný		
ověřil	Ing. Jiří Janda		
datum	8. 3. 2021		
Nálezitostní a přesností odpovídá právním předpisům		okres: Prachatice	
objednatel: STAPNET s.r.o., Ant. Barcela 1446/26a, 370 05 České Budějovice		katastrální území: Prachatice	
Zaměření skutečného provedení		č. výkresu	1
		stav ke dni	4-12/2020
		výšk. syst.	Bpv
		souřad. syst.	JTSK
Název stavby: Prachatice pokládka trubky HOPE MĚSTA ETAPA_2		čísl. zák.	14/2020
		mřítko	1 : 1000