

Protokol o změně díla



změnový list číslo: **7**

Stavba:	FN Brno: Rekonstrukce rozvodny pavilon D2
Objekt:	suterén pavilonu D2, areál Bohunice
Objednatel:	Fakultní nemocnice Brno, Jihlavská 20, 625 00 Brno
Zhotovitel:	Uchytíl s.r.o, K terminálu 507/7, 619 00 Brno – Horní Heršpice
Projektant:	Ing. Jakub Tichý, Kollárova 1260/20, 680 01 Boskovice
Změna:	Příloha č. 3, pol. č. 49: Klapka požární pro nevýbušné prostředí, kruhová ø 180 mm. Příloha č. 3, pol. č. 51 "Potrubí spirálně vinuté, pozinkovaný plech, pr. 180,0 mm.

POPIS

Změnu vyvolal:	Změnu vyvolal zhotovitel. Požární klapka měla být řízená pomocí signálu z EPS systému KIGOPL.		
Popis změny:	<p>Jelikož probíhá rekonstrukce rozvodny před zahájením projektu KIGOPL a systém EPS není v objektu zhotoven, neplnila by požární klapka svoji úlohu v případě požáru rozvodny.</p> <p>Položka č. 49 "Klapka požární pro nevýbušné prostředí" nebude instalována. Nahradí se prodlouženým spirálně vinutým potrubím. Položka č. 51 "Potrubí spirálně vinuté, pozinkovaný plech, pr. 180,0 mm.</p>		
Způsob projekčního zpracování:	zápis do SD	15.03.2022	
	dodatek PD		
	dokumentace skutečného provedení		
	jiné	bez projekčního zpracování	

CENA

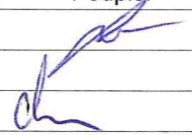Vliv změny na náklady stavby:	ANO, položka č. 49 sníží náklady stavby.			
	ANO, položka č. 51 zvýší náklady stavby.			
Ocenění změny předložil:			Ve formě:	
Náklady na změnu:	vícepráce: 1 656,0 Kč	méněpráce: -4 140,0 Kč		
Stavební náklady:	vícepráce:	méněpráce:		
Projekční náklady:	vícepráce:	méněpráce:		
Úprava smluvní				
Dosud platná cena dle SOD vč. dod. č.:				
	zvýšení:			
	snížení:			
	nová cena:			
Odsouhlasení nákladů na změnu:	Zhotovitel:	Datum: 15.03.2022	Jméno: Jakub Grombíř	Podpis: 
	Objednatel (investor, uživatel):			
	TDI:	15.03.2022	Ing. Josef Chudáček	
	GP:			

TERMÍNY

Termín předání PD změny:	
Termín realizace změny:	
Vliv změny na smluvní termín dokončení stavby:	

SOD

Změna je smluvně zakotvena v:	stavební práce	projekční práce
SOD:		
Dodatek č.:	1 k SOD: DP/2984/2021/Mc	

PŘÍLOHY

Přílohy protokolu:	Příloha č. 1:	Rozpočet přílohou ZL č. 7
	Příloha č. 2:	Púdorys_ZL7_Změna přívodu vzduchu
	Příloha č. 3:	
	Příloha č. 4:	

DATUM


V Brně dne:	15.03.2022
-------------	------------

Položkový soupis prací a dodávek

S:	2109017	FN Brno-Bohunice
O:	SO 01	Rekonstrukce rozvodny pavilonu D2
R:	D.1.1	Architektonicko-stavební řešení

P.č.	Číslo položky	Název položky	MJ	Množství	Cena / MJ	Celkem	Ceník	Cen. soustava / platnost
Méněpráce								
Díl: 728		Vzduchotechnika				-4 140,00		
49	42971270R	klapka požární pro nevybušné prostředí; kruhová; rozměr D 180 mm; umístění v libovol.poloze; reviz.otvory 2; určeno do teploty -20 až + 40 °C	kus	1,00000	4 140,00	-4 140,00	SPCM	RTS 21/ II
Původní rozpočtová výměra								
Díl: 728		Vzduchotechnika				3 312,00		
51	42981165R	potrubí spirální vnitř; pozinkovaný plech, pr. 180,0 mm; l = 3 000 mm; použití pro rozvody vzduchu	kus	3,00000	1 104,00	3 312,00	SPCM	RTS 21/ II
Nová výměra								
Díl: 728		Vzduchotechnika				4 968,00		
51	42981165R	potrubí spirální vnitř; pozinkovaný plech, pr. 180,0 mm; l = 3 000 mm; použití pro rozvody vzduchu	kus	4,50000	1 104,00	4 968,00	SPCM	RTS 21/ II

Méně práce - 4 140,00 Kč bez DPH
Více práce 1 656,00 Kč bez DPH

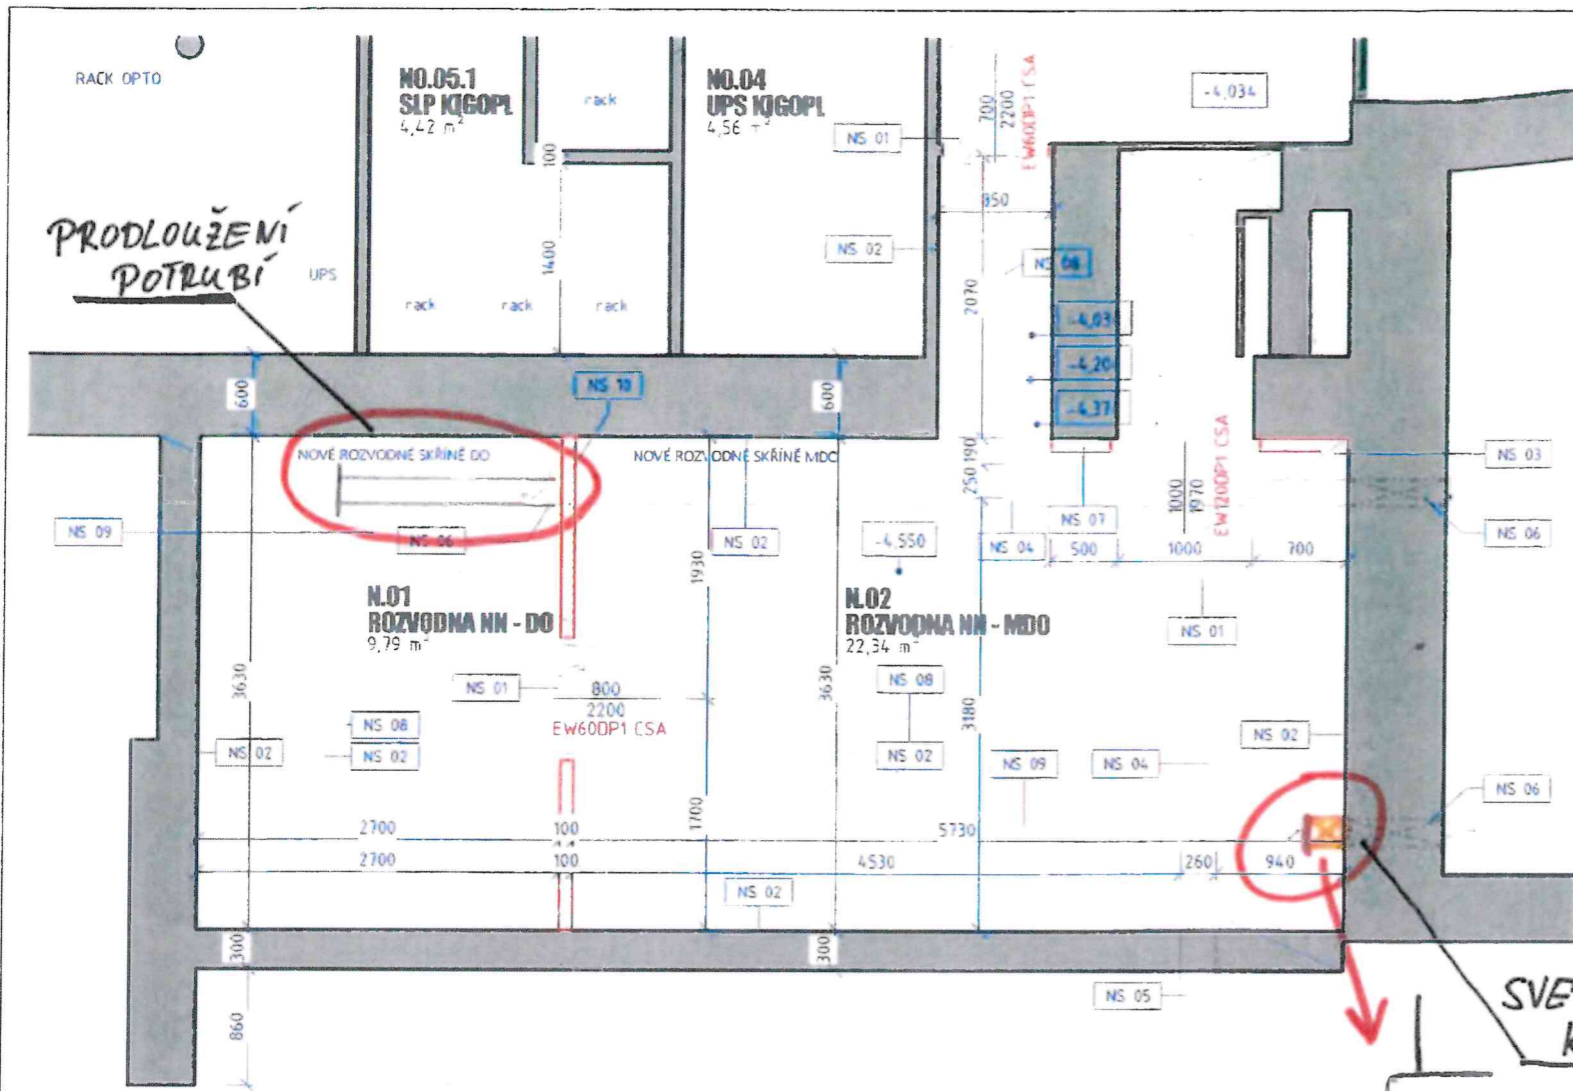



LEGENDA MÍSTNOSTÍ 1.PP - NOVÝ STAV

Č.M.	Název	S.V. [mm]	Plocha [m2]	Podlaha	Stěna	Strop	Poznámka
				Popis			
N.01	ROZVODNA NN - DO	2500	9,79	EPOX. STĚRKA	SANAČNÍ OMÍTKA	SANAČNÍ OMÍTKA	
N.02	ROZVODNA NN - MDO	2500	22,34	EPOX. STĚRKA	SANAČNÍ OMÍTKA	SANAČNÍ OMÍTKA	
				32,13			

LEGENDA ZNAČENÍ

- STÁVAJÍCÍ KONSTRUKCE - PONECHANÉ
- STÁVAJÍCÍ KONSTRUKCE - BOURANÉ
- NOVÉ KONSTRUKCE

SCHEMA UMÍSTĚNÍ V 1.S

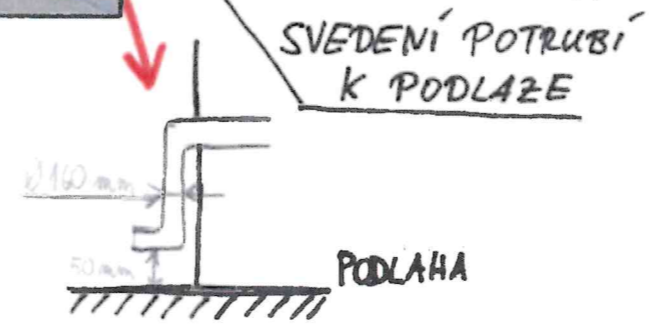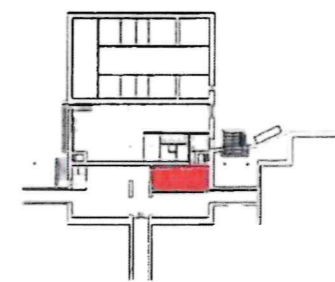

1.PP-ROZVODNA - NS
1:50

LEGENDA STAVEBNÍCH ÚPRAV

OZNAČENÍ	POPIS
NS 01	OSAZENÍ NOVÝCH OCELOPLECHOVÝCH DVEŘÍ S POŽÁRNÍ ODOLNOSTÍ. DVEŘE V PROVEDENÍ S JÁDREM Z MINERÁLNÍ VATY, OBOUSTRANNĚ KAŠÍROVANÉ LAKOVANÝM POZINKOVANÝM PLECHEM. DVEŘE BUDOU OBSAHOVAT PROTIPOŽÁRNÍ VĚTRACÍ MŘÍŽKU 100/300mm, BUDOJ VYBVENY OBOUSTRANNĚ KLIKOU, KOVÁNÍM S PANIKOVOU FUNKCÍ ZAJIŠŤUJÍCÍ UNIK Z MÍNOSTÍ I PŘI ZAMČENÉM STAVU. BARVA DVEŘÍ SVĚTLE ŠEDÁ, KOVÁNÍ NEREZOVÉ. VLOŽKA ZÁMKU V SYSTÉMU GENERÁLNÍHO KLÍČE. OSADIT SAMOZAVÍRAČEM S KONCOVOU ZARÁŽKOU. ROZMĚR DLE PŮDORYSU.
NS 02	OŠKABANÉ STĚNY BUDOU OMYTY A NATŘENY NEUTRALIZAČNÍM ROZTOKEM PRO TZASOLENÍ. NÁSLEDNĚ BUDE APLIKOVÁNO SOUVRSTVÍ SANAČNÍ OÍTKY. POSTŘIK, JÁDROVÁ OÍTKA A ŠTUK. SYSTÉMOVĚ+K SANAČNÍM OMÍTKÁM MUSÍ BÝT PROVEDENA I VÝMALBA. OMÍTKY APLIKOVAT NA CELE STĚNY I STROP. VÝŠKA MÍNOSTI 2,5 m.
NS 03	NOVÝ SVODĚ DEŠŤOVÉ KANALIZACE VČETNĚ PATNÍHO KOLENE 1,0m NAD PODLAHOU OSADIT ČISTIČÍ KUS, SVOD RÁDNĚ KOTVIT DO STĚNY.
NS 04	OSAZENÍ SYSTÉMOVÉHO KABELOVÉHO KANÁLU URČENÍHO PRO ZABUDOVÁNÍ DO BETONOVÉ POLAHY. KANÁL S OCELOPLECHOVÝM ZÁKRYTEM, KOMPLETNĚ POZINKOVANÉ PROVEDENÍ. KANÁL BUDE DODÁN S VEŠKERÝMI SYSTÉMOVÝMI PRVKY NA KOTVENÍ, ROHOVÝMI TVAROVKAMI, KONCOVKAMI A ZÁKRYTEM.
NS 05	SOUČASNÝ PODAHOVÝ KANÁL NATŘÍT KRYSALIZAČNÍM NÁTĚREM PRO SNÍŽENÍ PŘÍPADNÝCH PRŮSARŮ, OCELOVÝ ZÁKRYT A JEHO RAM OBRUSIT A NATŘÍT 1° ZÁKLADNÍM A 2° VRCHNÍM NÁTĚREM. DÉLKA KANÁLU 4,0m.
NS 06	DO PROVEDENÝCH PRŮVRTŮ VSADIT PLASTOVÉ VZT POTRUBÍ. PRŮVRT NIŽE NA VÝKRESE OSADIT POUZE POTRUBÍM PŘES STĚNU A MŘÍŽKOU ZE VNITŘÍ A ZVENKU. DRUHÝ PRŮVRT OSADIT V INTERIERU POTRUBÍM SPIRO. V MÍSTĚ PRŮCHODU NOVOU PŘÍČKOU OSADIT POŽÁRNÍ KLAPKU. POTRUBÍ ZAKONČIT V MÍSTNOSTI N.01 MŘÍŽKOU
NS 07	PŘEDEZDĚNÍ PŘÍČKY PRO OSAZENÍ POŽÁRNÍCH DVEŘÍ ODDĚLUJÍCÍCH STARÝ KOMINOVÝ PRŮDUCH - INSTALAČNÍ ŠACHTU
NS 08	PROVEDENÍ NOVÉ PODLAHOVÉ KRYTINY. PO OTRYSKÁNÍ SOUČASNÉHO POVRCHU BUDE PROVEDENA SAMONIVELAČNÍ TVRDOSTĚRKA. PENETRACE, VSYP A EPOXY STĚRKA VE SVĚTLE ŠEDÉ BARVĚ.
NS 09	NA STROPNÍ KONSTRUKCI BUDE SHORA Z VEDLEJŠÍ MÍNOSTI APLIKOVÁN STŘEŠNÍ ASFALOVÝ PÁS S POSYPEM, CELÁ STŘECHA/ STROP ROZVODNY BUDE VYČIŠŤENA. ZEDNICKY BUDE ZAPRAVEN OBVOD STŘECHY ABY NOVÉ PÁSY PŘILEHALY KE STĚNĚ. cc 1000kg SUTI, ZAPRAVENÍ 13m2 STĚN
NS 10	OSAZENÍ SÁČKOVÉ POŽÁRNÍ UCPÁVKY DO INSTALAČNÍHO KANÁLU

Uchytíl UCHYTIL s.r.o.
U Elektrárny 1
695 01 HODONÍN
spojovatelka: 518 321 039, fax: 518 321 038
IČO: 60734078 DIČ: CZ60734078

Uchytíl Platná dokumentace
Zakázka č.: 321 039
C. 08. 03. 2022 Podpis: *[Signature]*

+ 0,000 = 1.NP

DODAVATEL PROJEKTU: Jakub Tichý, Kollárova 1260/20, 680 01 Boskovice t +420 504 131 601 m jtichy@unet.cz	NÁZEV AKCE: REKONSTRUKCE ROZVODNY PAV. D2	ČÍSLO AKCE: 21018	AUTORIZACE:
	STAVEBNÍK: Fakultní nemocnice Brno, Jihlavská 340/20, Bohunice, 62500 Brno		
	MÍSTO STAVBY: FN Brno, Jihlavská 340/20, Bohunice, 62500 Brno, pavilon "D2"		
	DATUM: 9/2021		
	STUPEŇ PD: PRO VÝBĚR ZHOTOVITELE		
	PROFESNÍ ČÁST: ARCHITEKTONICKO-STAVEBNÍ ŘEŠENÍ		
	STAV. OBJEKT: 01		
	ČÁST PD: D		
PROJEKTANT ČÁSTI:	STUPEŇ PD: DVZ	STAV. OBJEKT: 01	ČÁST PD: D
	PROFESNÍ ČÁST: D.1.1-101	Č. VÝKRESU: As	MĚŘÍTKO: NOVÝ STAV
			NÁZEV VVK: NOVÝ STAV

Indicated