



S004P01LAPSE

Smluvní strany:

Develop Moravia Group s.r.o.

sídlo: M. Benky 3589/29d, Hodonín, PSČ 695 01

zastoupená Ing. Mario Dargem, LL.M., MBA, jednatelem

zapsaná v obchodním rejstříku vedeném Krajským soudem v Brně, oddíl C, vložka 54553

IČO 27721388

DIČ CZ27721388

(dále jen půjčitel)

a

Město Hodonín

sídlo: Masarykovo nám. 53/1, Hodonín, PSČ 695 01

zastoupené panem Liborem Střechou, starostou

IČO 00284891

DIČ CZ699001303

(dále jen vypůjčitel)

uzavírají níže uvedeného dne, měsíce a roku podle ustanovení § 2193 a násl. zákona č. 89/2012 Sb., občanský zákoník tuto

Smlouvu o výpůjčce

I.

Prohlášení půjčitele

1. Půjčitel je vlastníkem pozemků p. č. 1880/93 a p. č. 1880/97, obou v k. ú. Hodonín a sítě veřejného osvětlení, která jen na nich umístěna.
2. Pozemky jsou zapsány v katastru nemovitostí pro k. ú. Hodonín u Katastrálního úřadu pro Jihomoravský kraj, Katastrálního pracoviště Hodonín na listu vlastnictví č. 16171.

II.

Předmět a účel výpůjčky

1. Předmětem výpůjčky je síť veřejného osvětlení nacházející se na pozemcích p. č. 1880/93 a p. č. 1880/97, obou v k. ú. Hodonín, a to v rozsahu dle zaměření skutečného stavu vyhotoveného zeměměřickou kanceláří LANKAŠOVÁ Marie, s.r.o. v prosinci 2019 pod č. zakázky 32/2018, jehož grafická část tvoří nedílnou součást této smlouvy (Příloha č. 1).
2. Předmět výpůjčky je dán do výpůjčky za účelem jeho provozování vypůjčitelem, a to v období od 1. 1. 2023 do 31. 12. 2023.

III.

Práva a povinnosti

1. Smluvní strany prohlašují, že o předání a převzetí předmětu výpůjčky byl již sepsán předávací protokol, který mají obě smluvní strany k dispozici.
2. Půjčitel se zavazuje strpět vstup vypůjčitele, případně 3. osoby pověřené vypůjčitelem ke správě předmětu výpůjčky, na pozemky, na kterých se předmět výpůjčky nachází, a to v rozsahu nezbytně nutném k zajištění jeho řádného provozu.
3. Vypůjčitel se zavazuje předmět výpůjčky užívat řádně tak, aby nedošlo ke škodám na něm, ani na pozemcích a ostatním majetku nacházejícím se v okolí předmětu výpůjčky.
4. Užíváním předmětu výpůjčky nesmí být dotčeny sousední pozemky.

5. Bez souhlasu půjčitele nesmí vypůjčitel předmět výpůjčky ani jeho část přenechat k užívání třetí osobě, vyjma společnosti, která je smluvním partnerem vypůjčitele ve věci provozování sítě veřejného osvětlení.

IV.

Doba výpůjčky

Smlouva o výpůjčce se sjednává na dobu určitou, a to **od 1. 1. 2023 do 31. 12. 2023.**

V.

Doložka

O uzavření této smlouvy rozhodla rada města na své schůzi dne 6. 12. 2022 usnesením č. 214.

 
 
VI.

Závěrečná ustanovení


1. Tato smlouva nabývá platnosti dnem podpisu smlouvy a účinnosti dnem 1. 1. 2023.
2. Tato smlouva je vyhotovena ve třech stejnopisech, z nichž jeden obdrží půjčitel a dva vypůjčitel.
3. Smlouvu lze měnit pouze formou písemných, oboustranně dohodnutých a vzestupně číslovaných dodatků. Bez dodržení těchto podmínek není změna smlouvy platná.
4. Smluvní strany si smlouvu přečetly, s jejím obsahem souhlasí, což stvrzují svými podpisy.

V Hodoníně dne: 28. 11. 2022

V Hodoníně dne: 19. 12. 2022



Příloha č. 1

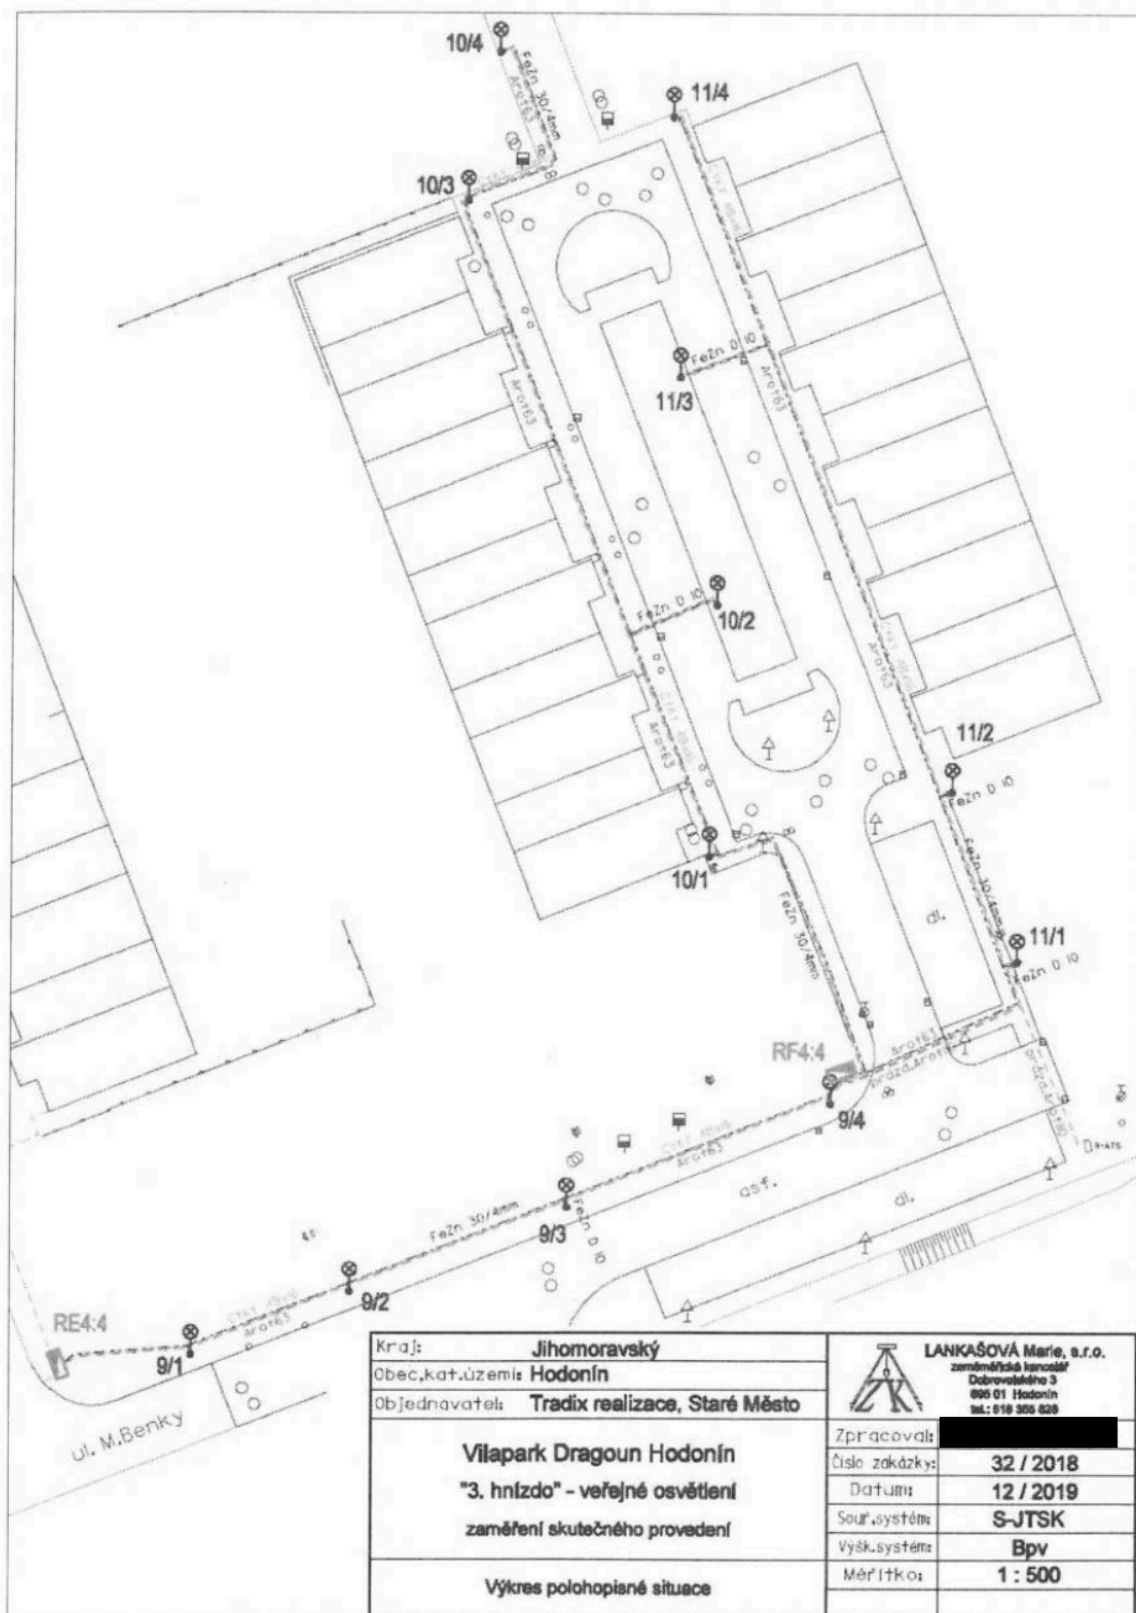

Kraj:	Jihomoravský	 LANKAŠOVÁ Marie, s.r.o. zaměstnání: 3 Dobrovolná 3 606 01 Hodonín tel.: 618 305 828
Obec, kat. území:	Hodonín	
Objednavatel:	Tradix realizace, Staré Město	
Vilapark Dragoun Hodonín "3. hnízdo" - veřejné osvětlení zaměření skutečného provedení		Zpracoval: XXXXXXXXXX Číslo zakázky: 32 / 2018 Datum: 12 / 2019 Souř. systém: S-JTSK Výšk. systém: Bpv Měřítko: 1 : 500
Výkres polohopisné situace		