

Technická zpráva geodetické části DSPS

Souhrnné údaje:

GDSPS č.: 220224
Název stavby: Černošice – splašková kanalizace a vodovod - Osada Radost
Okres: Praha - západ
Obec: Černošice
Katastrální území: Černošice
Souřadnicový systém: S-JTSK
Výškový systém: Bpv
Měřítko: 1 : 250
Třída přesnosti mapování: 3
Datum zaměření: 06-08/2022
Zaměřil: [redacted]
Dodavatel geodetických prací: BELZA – GEO s.r.o.

Délka tras: voda PE 90x8,2 PN16/100m – 254,3 m
voda přípojky PE 32 – 72,5 m

Kanalizace DN 200 KG SN8 – 7,7 m
Kanalizace PE 75x6,9 PN16/100m – 247,5 m
kanalizace přípojky PE 40 – 94,9 m

Investor:

Popis prací:

Předmětem měření bylo výškopisné a polohopisné zaměření skutečného provedení stavby vodovodního a tlakového kanalizačního řadu a V+K přípojek v k.ú. Černošice. Zaměření trasy bylo provedeno převážně před záhozem.

Způsob provedení podrobného měření:

Použité přístroje a pomůcky: Trimble R12i
Metoda mapování: GNSS VRS-RTK
Další údaje:


Způsob provedení kancelářských/výpočetních prací:

Použitý výpočetní a grafický SW: Geus v25



Náležitostmi a přesností odpovídá předpisům.


Vypracoval: [redacted]
Ověřil: [redacted]
Datum: 16.9.2022
Číslo ověření: 105/2022

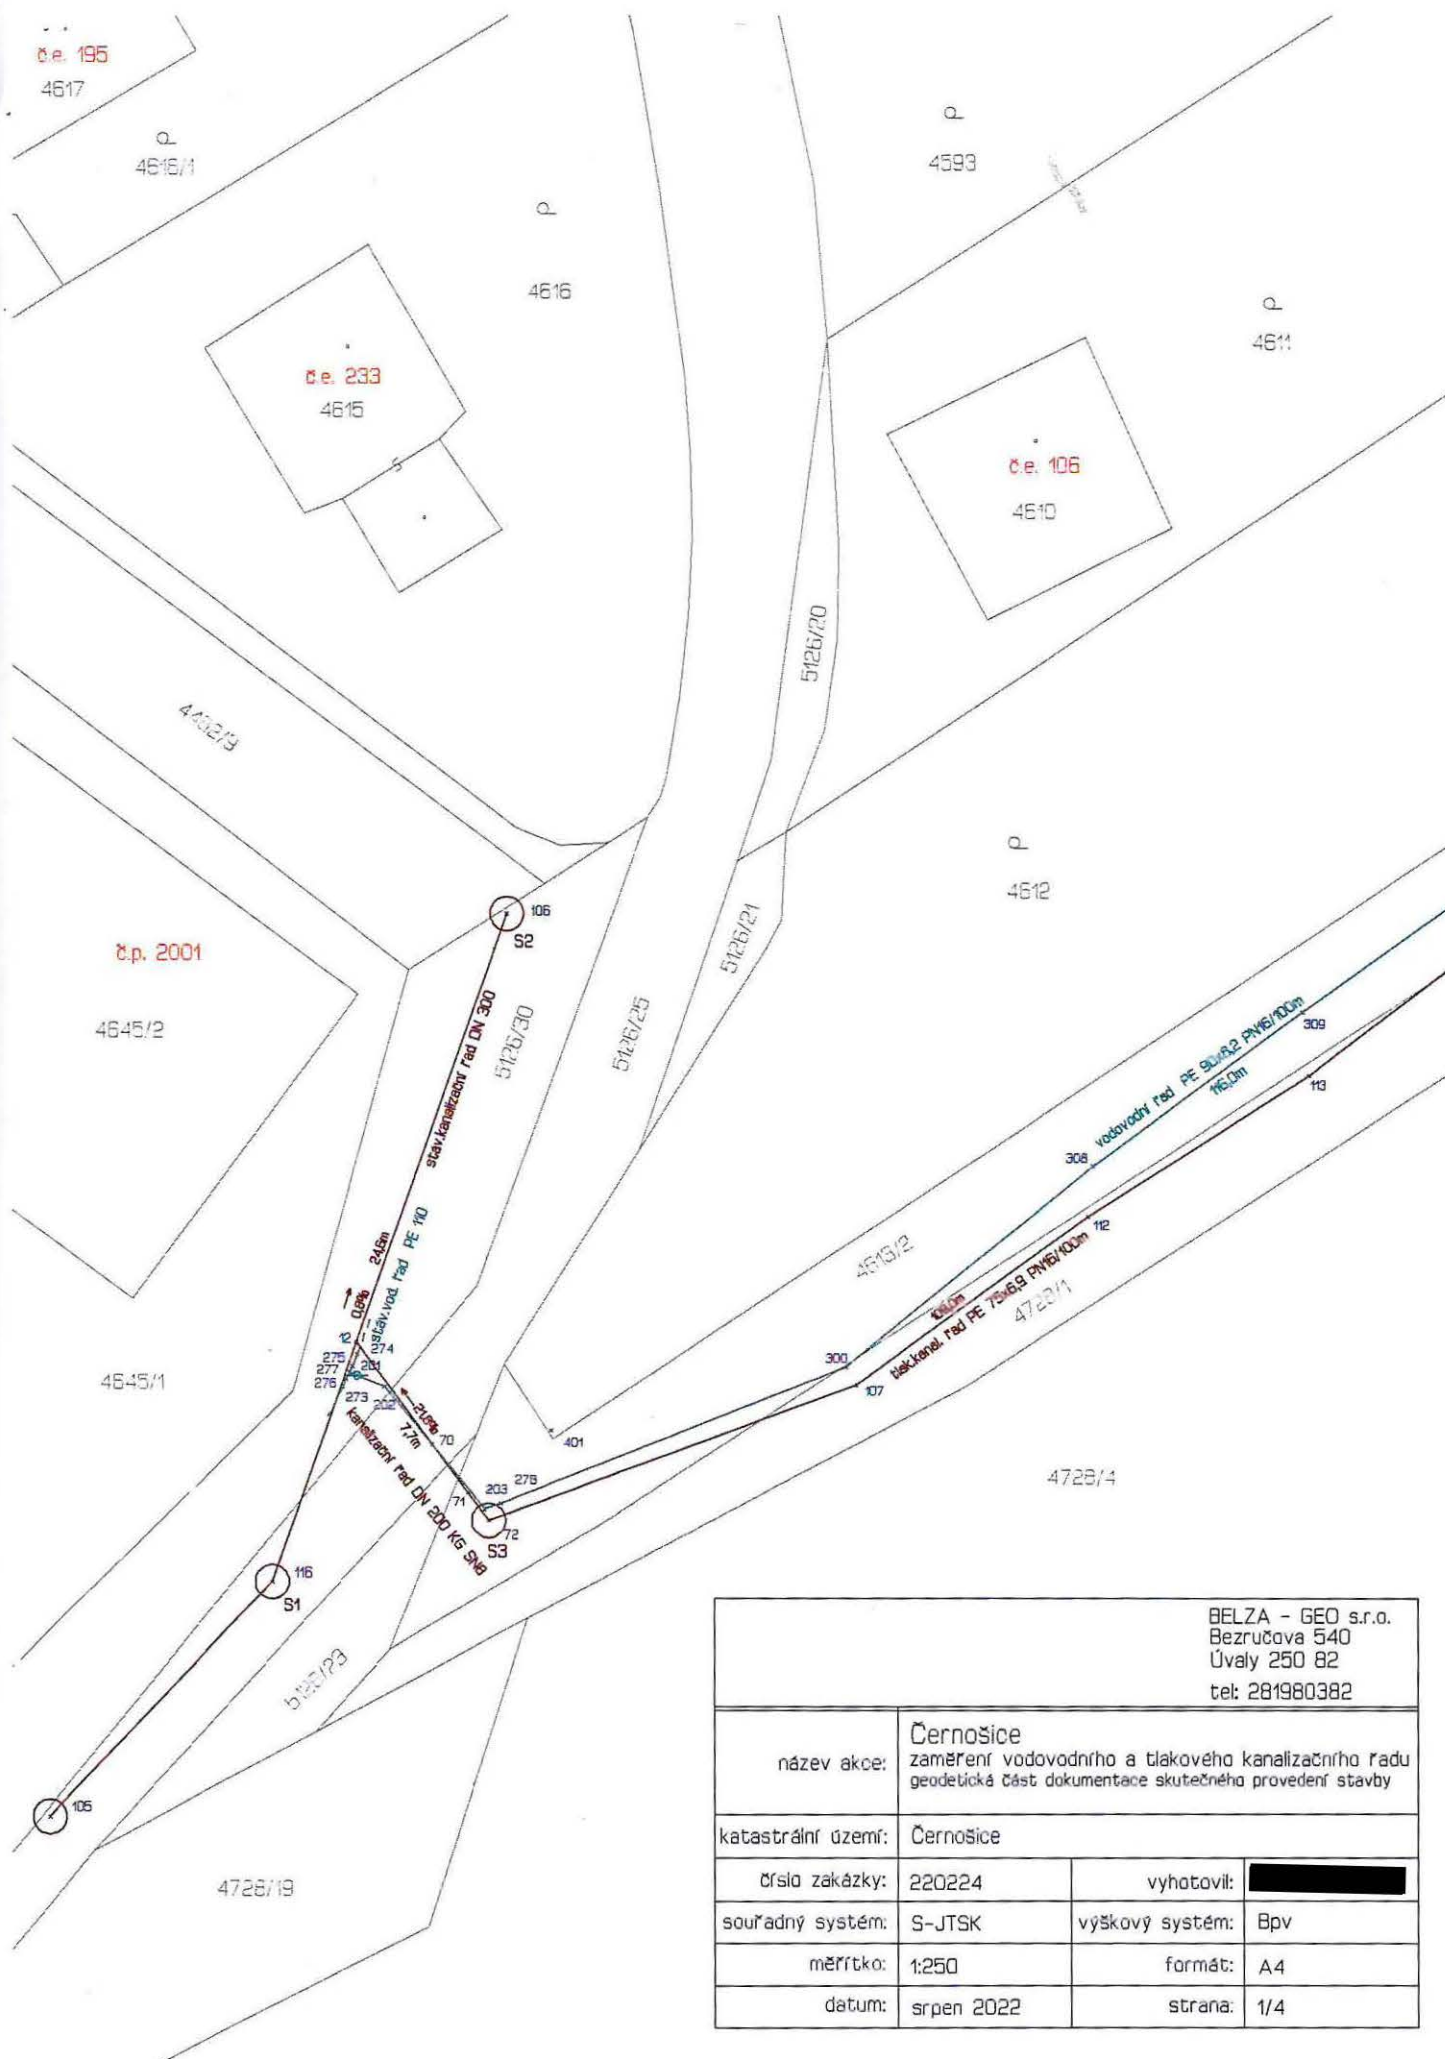


BELZA - GEO s.r.o. Bezručova 540 Úvaly 250 82 tel: 281980382			
název akce:	Černošice zaměření vodovodního a tlakového kanalizačního řadu geodetická část dokumentace skutečného provedení stavby		
katastrální území:	Černošice		
číslo zakázky:	220224	vyhotovil:	
souřadný systém:	S-JTSK	výškový systém:	Bpv
měřítko:	1:250	formát:	A4
datum:	srpen 2022	strana:	1/4



BELZA - GEO s.r.o. Bezručova 540 Úvaly 250 82 tel: 281980382			
název akce:	Černošice zaměření vodovodního a tlakového kanalizačního řádu geodetická část dokumentace skutečného provedení stavby		
katastrální území:	Černošice		
číslo zakázky:	220224	vyhotovil:	
souřadný systém:	S-JTSK	výškový systém:	Bpv
měřítko:	1:250	formát:	A4
datum:	srpen 2022	strana:	2/4

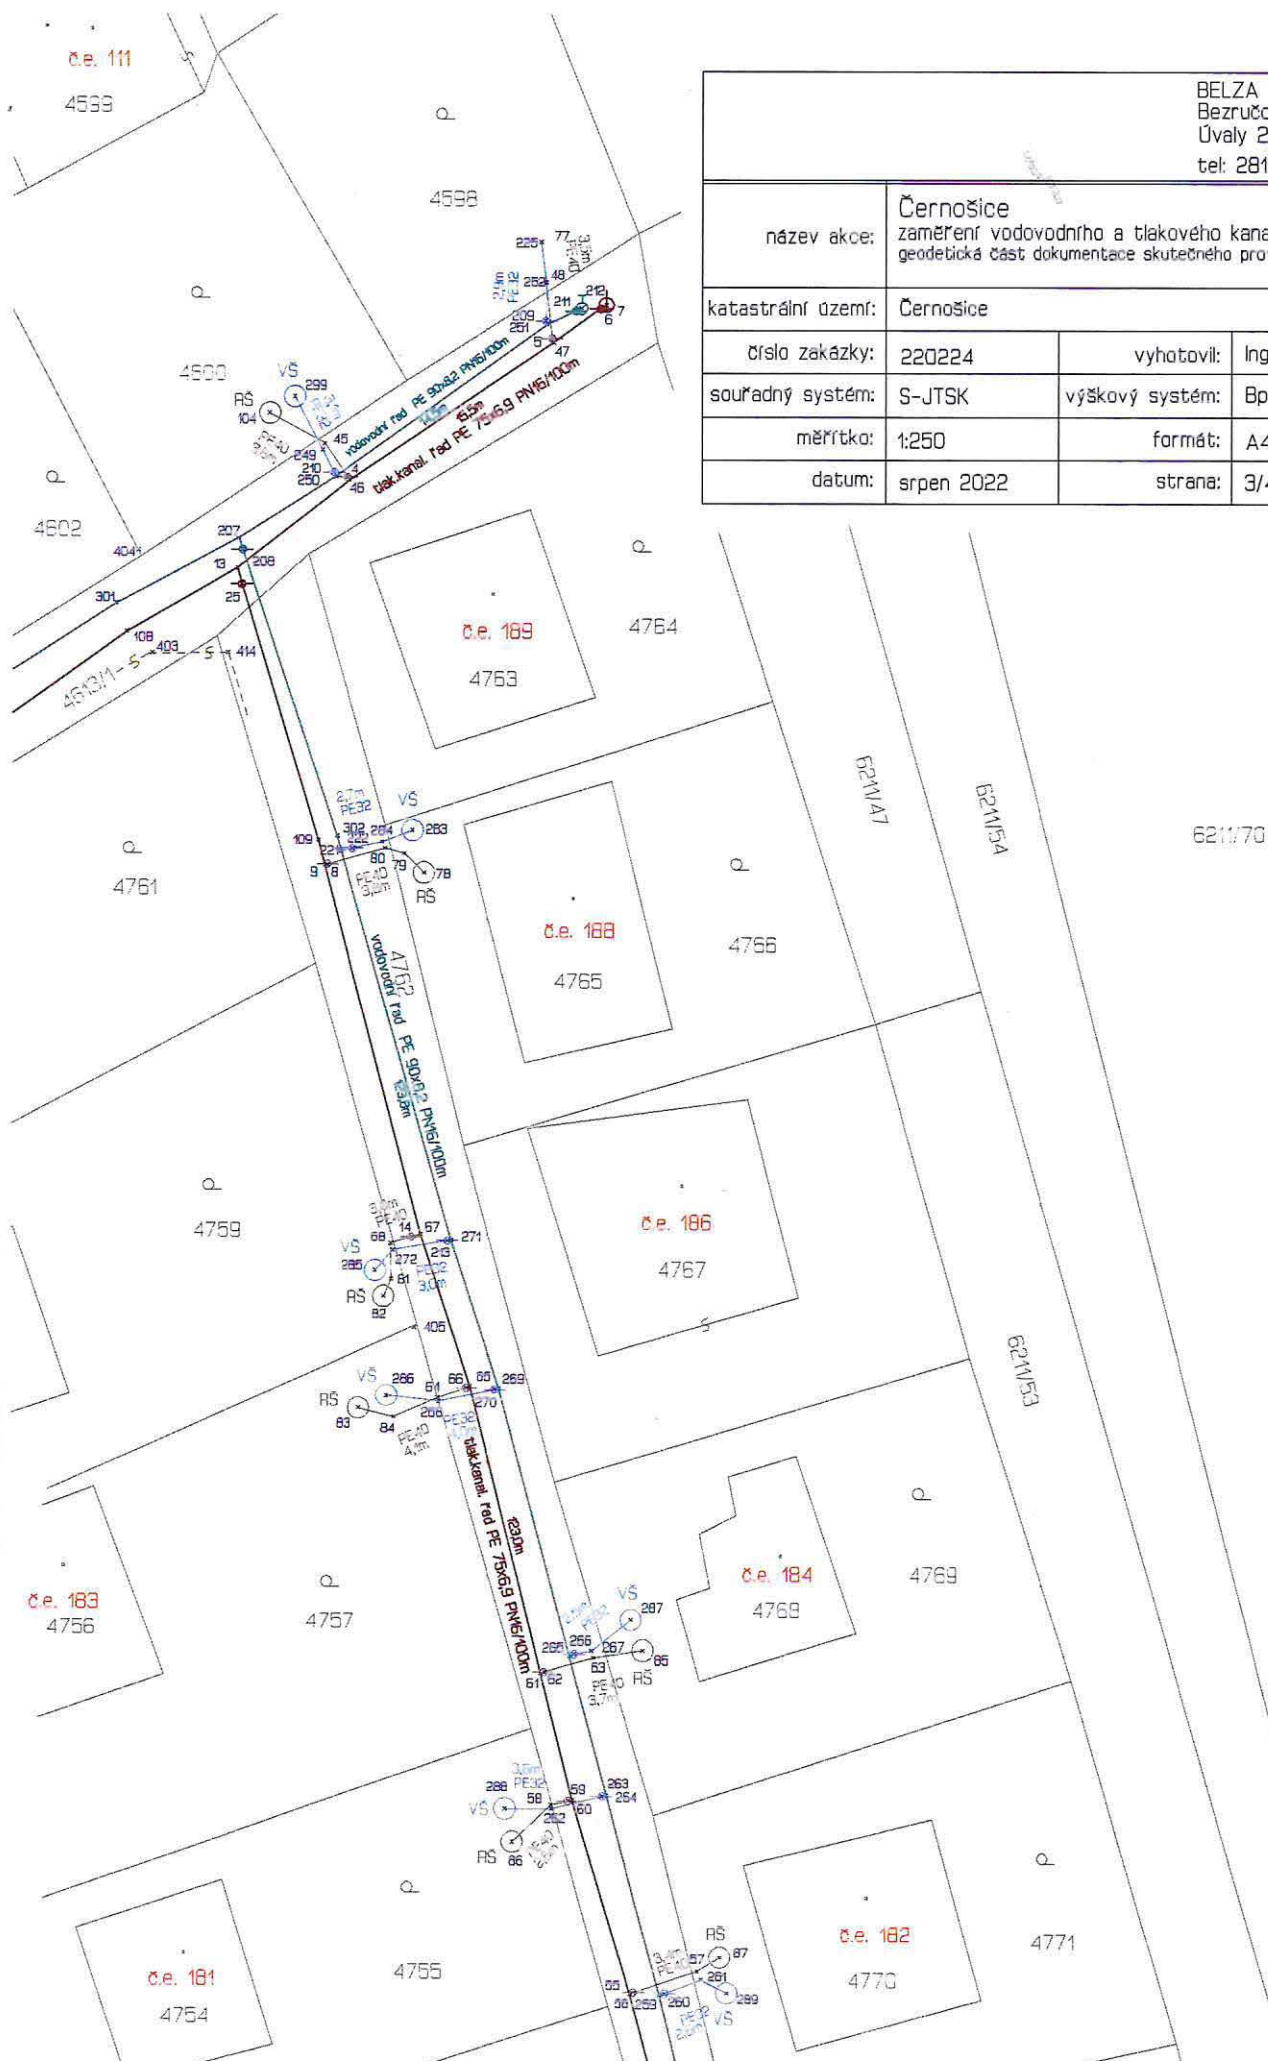

BELZA - GEO s.r.o. Bezručova 540 Úvaly 250 82 tel: 281980382			
název akce:	Černošice zaměření vodovodního a tlakového kanalizačního řadu geodetická část dokumentace skutečného provedení stavby		
katastrální území:	Černošice		
číslo zakázky:	220224	vyhotovil:	Ing. Michal Cee
souřadný systém:	S-JTSK	výškový systém:	Bpv
měřítko:	1:250	formát:	A4
datum:	srpen 2022	strana:	3/4

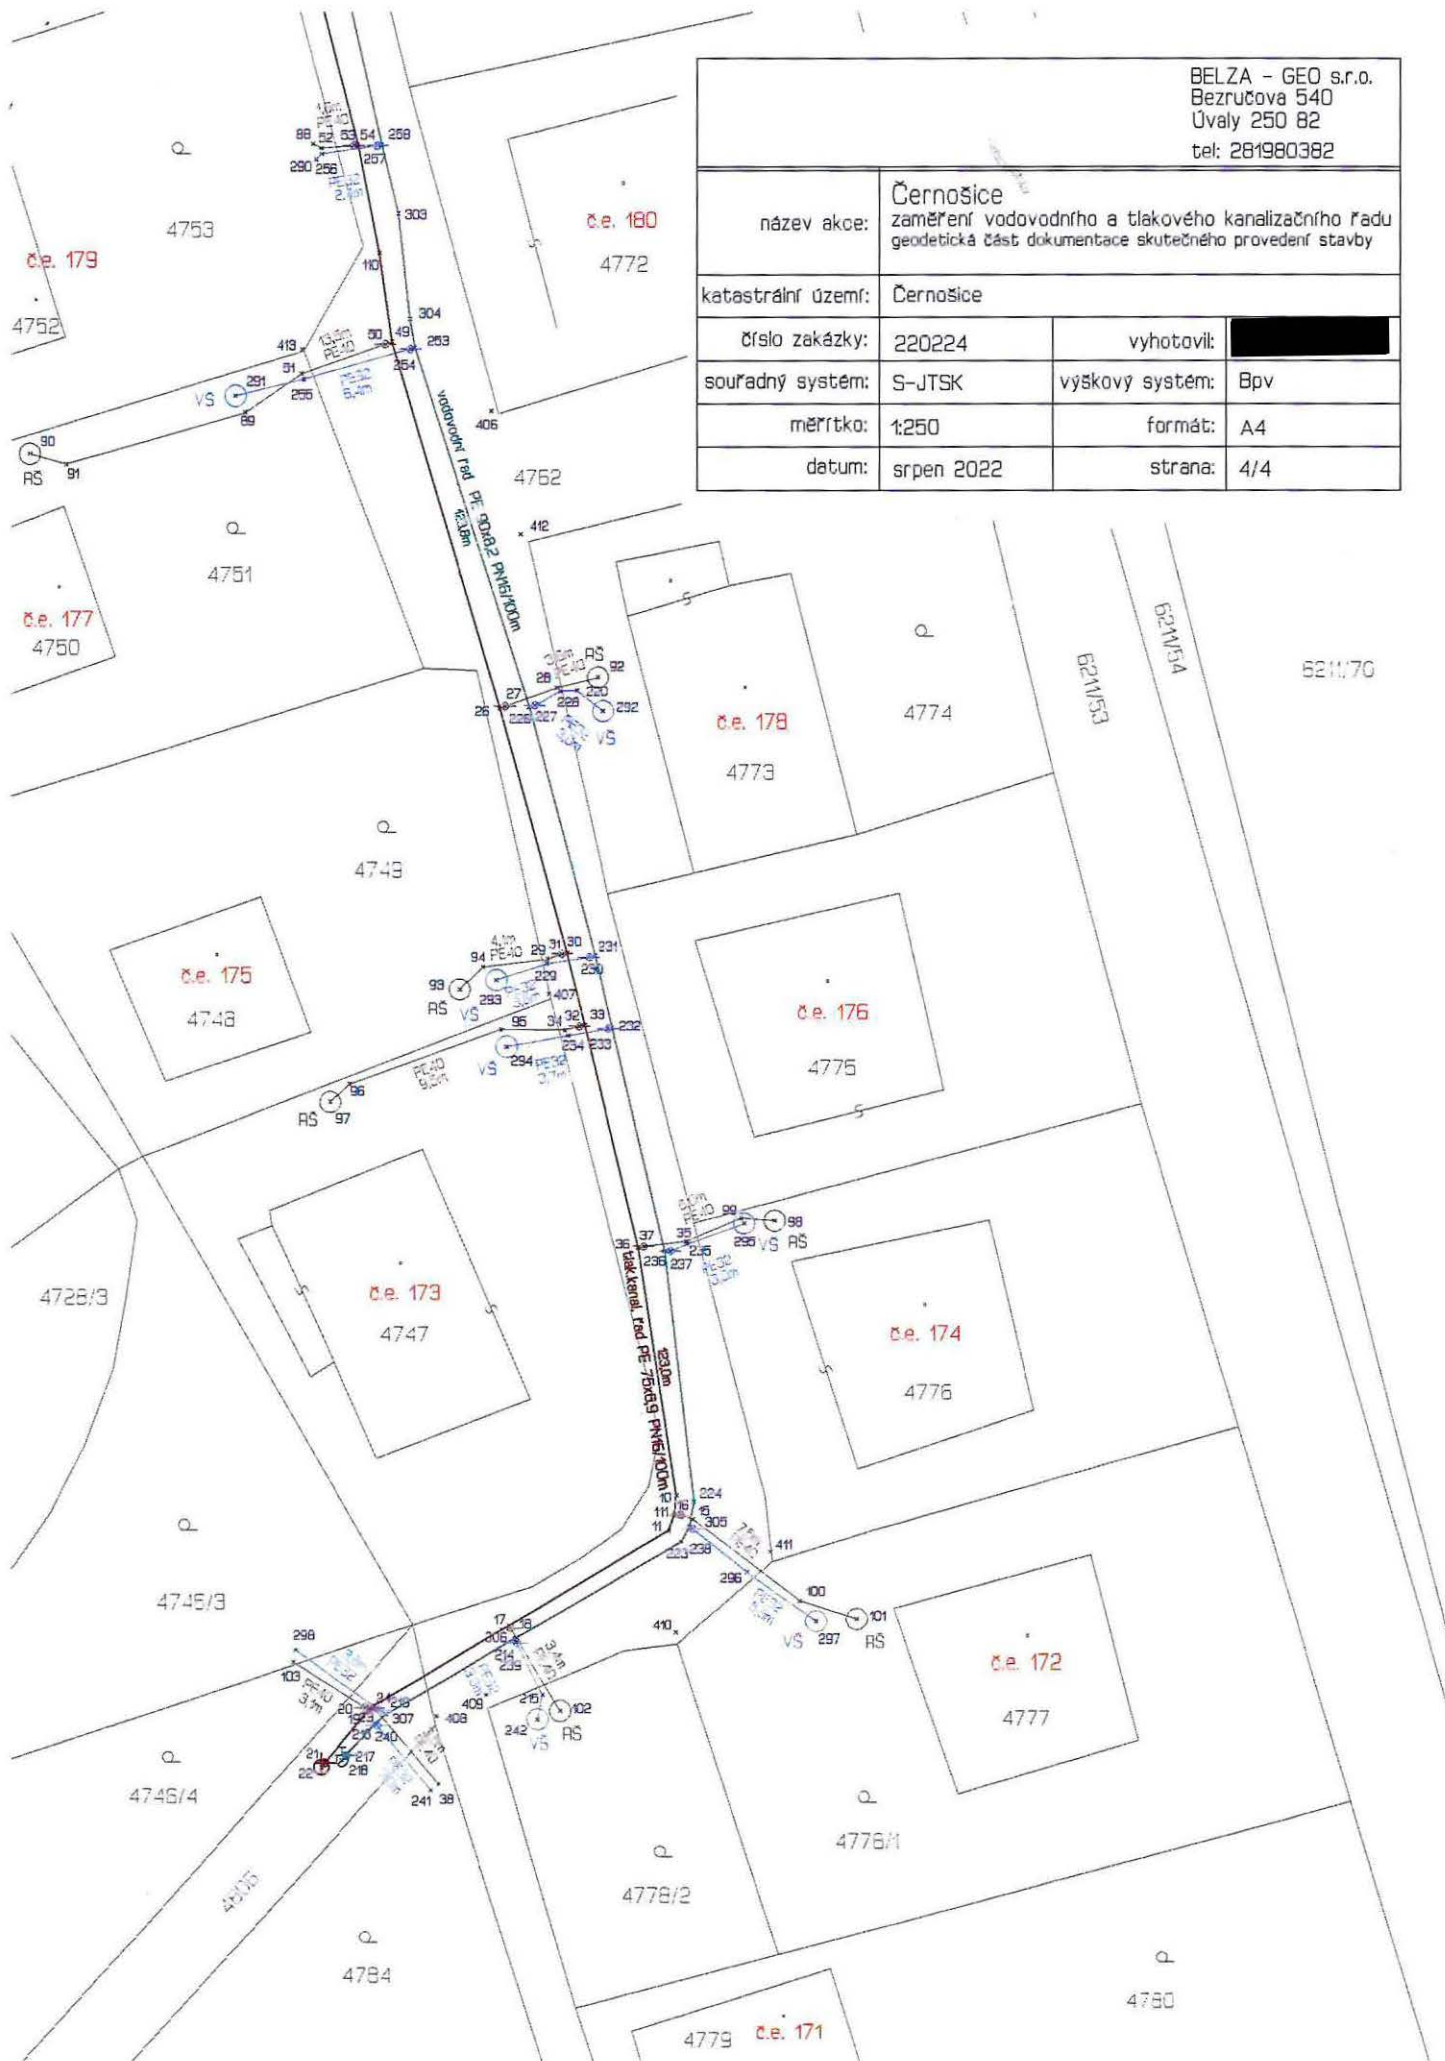

BELZA - GEO s.r.o.
 Bezručova 540
 Úvaly 250 82
 tel: 281980382

název akce:	Černošice zaměření vodovodního a tlakového kanalizačního řadu geodetická část dokumentace skutečného provedení stavby		
katastrální území:	Černošice		
číslo zakázky:	220224	vyhotovil:	
souřadný systém:	S-JTSK	výškový systém:	Bpv
měřítko:	1:250	formát:	A4
datum:	srpen 2022	strana:	4/4

Č.zak.: 220224
Černošice - V+K
Seznam souřadnic (S-JTSK, Bpv)

Bod č.	Y	X	Z(výkop)	Z(povrch)	Poznámka
1	751038.90	1057231.65	197.10	198.61	šoupě kanalizační
2	751032.44	1057227.44	197.04	198.55	šoupě kanalizační
3	751018.48	1057218.37	197.23	198.72	šoupě kanalizační
4	750999.23	1057204.90	197.38	198.80	šoupě kanalizační
5	750992.12	1057200.08	197.45	198.92	šoupě kanalizační
6	750990.43	1057199.05	197.50	198.90	šoupě kanalizační
7	750990.23	1057198.91	197.52	198.93	kanalizační čištění
8	750999.90	1057218.36	197.08	198.56	šoupě kanalizační
9	751000.00	1057218.39	197.00		navrtávka kanalizace
10	750976.43	1057311.63	197.40		potrubí kanalizační
11	750976.68	1057312.85	197.35		potrubí kanalizační
12	751098.95	1057260.27	196.79		navrtávka kanalizace
13	751003.04	1057208.06	197.55		T-kus, potrubí kanalizační
14	750996.95	1057231.30	197.00	198.63	šoupě kanalizační
15	750975.84	1057312.46	197.30		potrubí kanalizační
16	750976.25	1057312.31	197.33	198.89	šoupě kanalizační
17	750982.26	1057316.20	197.25		navrtávka kanalizace
18	750982.19	1057316.27	197.26	198.92	šoupě kanalizační
19	750987.13	1057319.06	197.50		navrtávka kanalizace
20	750987.23	1057318.97	197.51	198.98	šoupě kanalizační
21	750988.65	1057320.91	197.60	199.00	šoupě kanalizační
22	750988.79	1057321.06	197.62	199.00	kanalizační čištění
23	750986.98	1057318.95	197.40		navrtávka kanalizace
24	750986.95	1057318.99	197.44	199.00	šoupě kanalizační
25	751002.90	1057208.61	197.56	198.80	šoupě kanalizační
26	750982.58	1057284.28	197.27		navrtávka kanalizace
27	750982.39	1057284.21	197.29	198.89	šoupě kanalizační
28	750980.57	1057283.56	197.45		potrubí kanalizační
29	750980.90	1057292.98	197.20		potrubí kanalizační
30	750980.23	1057292.77	197.19		navrtávka kanalizace
31	750980.40	1057292.81	197.25	198.85	šoupě kanalizační
32	750979.80	1057295.33	197.17	198.81	šoupě kanalizační
33	750979.60	1057295.29	197.24		navrtávka kanalizace
34	750980.30	1057295.47	197.18		potrubí kanalizační
35	750976.08	1057302.81	197.42		potrubí kanalizační
36	750977.75	1057303.03	197.25		navrtávka kanalizace
37	750977.55	1057302.98	197.25	198.81	šoupě kanalizační
38	750984.70	1057321.64		199.14	kanalizační potrubí-vývod
39	751038.98	1057231.52	197.10		navrtávka kanalizace
40	751038.67	1057232.01	197.12		potrubí kanalizační
41	751033.95	1057225.81	197.22		potrubí kanalizační
42	751032.40	1057227.50	197.06		navrtávka kanalizace
43	751018.38	1057218.51	197.22		navrtávka kanalizace
44	751019.91	1057216.60	197.27		potrubí kanalizační
45	751000.03	1057203.72	197.57		potrubí kanalizační
46	750999.15	1057205.00	197.38		navrtávka kanalizace
47	750992.05	1057200.23	197.45		navrtávka kanalizace
48	750992.33	1057198.13	198.22		potrubí kanalizační
49	750986.32	1057271.55	197.40		navrtávka kanalizace
50	750986.56	1057271.64	197.30	198.95	šoupě kanalizační
51	750989.48	1057272.67	197.81		potrubí kanalizační
52	750988.78	1057264.82	197.77		potrubí kanalizační
53	750987.65	1057264.72	197.18	198.87	šoupě kanalizační
54	750987.50	1057264.69	197.24		navrtávka kanalizace
55	750989.32	1057257.60	197.11		navrtávka kanalizace
56	750989.20	1057257.57	197.08	198.80	šoupě kanalizační
57	750986.99	1057256.82	197.66		potrubí kanalizační
58	750992.07	1057251.00	197.09		potrubí kanalizační
59	750991.47	1057250.87	196.98	198.77	šoupě kanalizační
60	750991.32	1057250.85	197.04		navrtávka kanalizace
61	750992.43	1057246.42	197.01	198.79	navrtávka kanalizace
62	750992.31	1057246.39	196.97	198.73	šoupě kanalizační
63	750990.60	1057245.92	197.36		potrubí kanalizační
64	750996.03	1057236.88	197.26		potrubí kanalizační
65	750994.91	1057236.48	197.32		navrtávka kanalizace
66	750995.03	1057236.53	197.25	198.73	šoupě kanalizační
67	750996.63	1057231.20	196.96		navrtávka kanalizace

68	750997.68	1057231.52	197.31		potrubí kanalizační
70	751096.32	1057263.82	198.19		potrubí kanalizační
71	751095.07	1057265.51	198.57		potrubí kanalizační
72	751094.35	1057266.47	198.47	199.70	šachta kanalizační
73	751035.37	1057222.59		198.77	revizní šachta kanalizační
74	751035.42	1057223.44	197.33		potrubí kanalizační
75	751036.35	1057233.25		198.75	revizní šachta kanalizační
76	751020.23	1057215.65		198.77	kanalizační potrubí-vývod
77	750992.50	1057196.72		199.00	kanalizační potrubí-vývod
78	750996.54	1057218.65		198.71	revizní šachta kanalizační
79	750997.23	1057217.99	197.25		potrubí kanalizační
80	750997.89	1057217.81	197.20		potrubí kanalizační
81	750997.65	1057232.78	197.40		potrubí kanalizační
82	750997.92	1057233.37		198.88	revizní šachta kanalizační
83	750998.79	1057237.24		198.94	revizní šachta kanalizační
84	750997.57	1057237.56	197.30		potrubí kanalizační
85	750988.87	1057245.67		198.67	revizní šachta kanalizační
86	750993.42	1057252.25		198.81	revizní šachta kanalizační
87	750986.20	1057256.32		198.84	revizní šachta kanalizační
88	750989.08	1057264.67		198.85	kanalizační potrubí-vývod
89	750991.42	1057274.00			potrubí kanalizační
90	750998.93	1057275.43		198.92	revizní šachta kanalizační
91	750997.66	1057275.79			potrubí kanalizační
92	750979.15	1057283.20		198.98	revizní šachta kanalizační
93	750983.96	1057294.04		199.01	revizní šachta kanalizační
94	750983.15	1057293.26			potrubí kanalizační
95	750982.52	1057295.45			potrubí kanalizační
96	750987.79	1057297.34			potrubí kanalizační
97	750988.46	1057297.97		199.04	revizní šachta kanalizační
98	750972.99	1057302.07		199.05	revizní šachta kanalizační
99	750974.16	1057301.98			potrubí kanalizační
100	750972.12	1057315.31			potrubí kanalizační
101	750970.14	1057315.94		198.95	revizní šachta kanalizační
102	750980.47	1057319.09		199.05	revizní šachta kanalizační
103	750989.75	1057317.43		199.01	kanalizační potrubí-vývod
104	751001.93	1057202.66	198.89	198.89	revizní šachta kanalizační
105	751109.61	1057276.71	196.92	200.06	šachta kanalizační
106	751093.72	1057245.36	196.67	199.71	šachta kanalizační
107	751081.55	1057261.74	198.43		potrubí kanalizační
108	751006.90	1057210.26	197.56		potrubí kanalizační
109	751000.22	1057217.53	196.96		potrubí kanalizační
110	750986.77	1057268.45	197.64		potrubí kanalizační
111	750976.50	1057312.31	197.36		navrtávka kanalizace
112	751073.50	1057255.88			potrubí kanalizační
113	751065.82	1057251.01			potrubí kanalizační
114	751058.52	1057245.45			potrubí kanalizační
115	751046.31	1057236.30			potrubí kanalizační
116	751101.88	1057268.60	196.87	199.90	šachta kanalizační
201	751098.94	1057261.42	198.20	199.70	šoupě vodovodní
202	751097.97	1057261.82	198.20		vodovodní řad, koleno
203	751094.49	1057266.08	198.60		vodovodní řad, koleno
204	751039.83	1057230.43	197.35	198.60	šoupě vodovodní
205	751033.73	1057226.29	197.18	198.56	šoupě vodovodní
206	751019.65	1057217.09	197.35	198.67	šoupě vodovodní
207	751003.01	1057207.02			t-kuš vodovodní
208	751002.88	1057207.42	197.70	198.80	šoupě vodovodní
209	750992.34	1057199.48	197.60	198.95	šoupě vodovodní
210	750999.72	1057204.72	197.55	198.80	šoupě vodovodní
211	750991.30	1057199.13	197.65	198.93	šoupě vodovodní
212	750991.09	1057199.03	197.65	198.94	hydrant podzemní
213	750995.71	1057231.43	197.20	198.66	šoupě vodovodní
214	750982.06	1057316.64	197.51		navrtávka vodovod
215	750981.10	1057318.53	197.60		vodovodní potrubí
216	750986.90	1057319.55	197.60		navrtávka vodovod
217	750987.92	1057320.66	197.60	198.94	šoupě vodovodní
218	750988.07	1057320.82	197.63	198.95	hydrant podzemní
219	750986.76	1057319.07	197.65	198.97	šoupě vodovodní
220	750979.89	1057283.67	197.65		vodovodní potrubí
221	750999.43	1057217.92	197.20		navrtávka vodovod
222	750999.04	1057217.82	197.20	198.57	šoupě vodovodní
223	750976.26	1057313.25	197.50		vodovodní potrubí

224	750975.81	1057311.85	197.54		vodovodní potrubí
225	750992.50	1057196.72		199.00	vodovodní potrubí-vývod
226	750981.55	1057284.24	197.36		navrtávka vodovod
227	750981.35	1057284.18	197.29	198.90	šoupě vodovodní
228	750980.47	1057283.68	197.44		vodovodní potrubí
229	750980.93	1057293.14	197.25		vodovodní potrubí
230	750979.47	1057292.92	197.61	198.87	šoupě vodovodní
231	750979.25	1057292.87	197.61		navrtávka vodovod
232	750978.66	1057295.38	197.59		navrtávka vodovod
233	750978.81	1057295.41	197.54	198.87	šoupě vodovodní
234	750980.20	1057295.66	197.17		vodovodní potrubí
235	750976.06	1057302.90	197.36		vodovodní potrubí
236	750976.84	1057303.15	197.38		navrtávka vodovod
237	750976.63	1057303.14	197.36	198.85	šoupě vodovodní
238	750975.85	1057312.80	197.60	198.90	šoupě vodovodní
239	750981.99	1057316.77	197.55	198.94	šoupě vodovodní
240	750986.86	1057319.60	197.62	198.97	šoupě vodovodní
241	750984.98	1057321.87		199.26	vodovodní potrubí-vývod
242	750981.26	1057319.39		199.07	vodoměrná šachta-poklop
243	751039.91	1057230.30	197.36		navrtávka vodovod
244	751038.76	1057232.03	197.14		vodovodní potrubí
245	751034.02	1057225.78	197.23		vodovodní potrubí
246	751033.65	1057226.44	197.20		navrtávka vodovod
247	751019.57	1057217.21	197.38		navrtávka vodovod
248	751019.99	1057216.61	197.31		vodovodní potrubí
249	751000.11	1057203.94	197.57		vodovodní potrubí
250	750999.64	1057204.88	197.55		navrtávka vodovod
251	750992.28	1057199.59	197.63		navrtávka vodovod
252	750992.31	1057198.13	198.06		vodovodní potrubí
253	750985.53	1057271.76	197.62		navrtávka vodovod
254	750985.68	1057271.81	197.51	198.91	šoupě vodovodní
255	750989.40	1057272.86	197.82		vodovodní potrubí
256	750988.77	1057265.02	197.81		vodovodní potrubí
257	750986.83	1057264.73	197.53	198.89	šoupě vodovodní
258	750986.68	1057264.71	197.57		navrtávka vodovod
259	750988.29	1057257.65	197.43		navrtávka vodovod
260	750988.12	1057257.61	197.32	198.79	šoupě vodovodní
261	750986.86	1057257.11	197.60		vodovodní potrubí
262	750992.06	1057251.14	197.08		vodovodní potrubí
263	750990.30	1057250.71	197.29	198.79	šoupě vodovodní
264	750990.15	1057250.68	197.36		navrtávka vodovod
265	750991.44	1057245.85	197.36		navrtávka vodovod
266	750991.27	1057245.80	197.32	198.69	šoupě vodovodní
267	750990.67	1057245.69	197.36		vodovodní potrubí
268	750996.00	1057237.01	197.27		vodovodní potrubí
269	750993.91	1057236.55	197.20		navrtávka vodovod
270	750994.05	1057236.59	197.15	198.68	šoupě vodovodní
271	750995.57	1057231.41	197.17		navrtávka vodovod
272	750997.60	1057231.76	197.34		vodovodní potrubí
273	751099.43	1057261.82	198.16		vod.potrubí stávající
274	751098.92	1057260.69	198.20		vod.potrubí stávající
275	751099.08	1057261.10	198.21		spojka vodovod
276	751099.30	1057261.54	198.20		spojka vodovod
277	751099.19	1057261.32	198.19		T-kus vodovod
278	751093.92	1057265.88	198.70		vodovodní potrubí
279	751036.16	1057223.26		198.74	šachta vodoměrná
280	751035.56	1057223.52	197.33		vodovodní potrubí
281	751037.14	1057233.86		198.77	šachta vodoměrná
282	751019.82	1057215.24		198.79	vodovodní potrubí-vývod
283	750996.95	1057217.18		198.70	šachta vodoměrná
284	750998.00	1057217.59	197.30		vodovodní potrubí
285	750998.22	1057232.48		198.90	šachta vodoměrná
286	750997.82	1057236.80		199.02	šachta vodoměrná
287	750989.30	1057244.61		198.66	šachta vodoměrná
288	750993.68	1057251.13		198.89	šachta vodoměrná
289	750985.96	1057257.59		198.83	šachta vodoměrná
290	750988.96	1057265.20		198.88	vodovodní potrubí-vývod
291	750991.77	1057273.43		198.95	šachta vodoměrná
292	750978.98	1057284.38		198.97	šachta vodoměrná
293	750982.69	1057293.71		198.92	šachta vodoměrná
294	750982.33	1057296.04		199.03	šachta vodoměrná

295	750974.07	1057302.17	199.02	šachta vodoměrná
296	750973.97	1057314.31		vodovodní potrubí
297	750971.56	1057316.02	198.95	šachta vodoměrná
298	750989.68	1057317.03	199.07	vodovodní potrubí-vývod
299	751001.07	1057202.10	198.89	šachta vodoměrná
300	751081.92	1057261.12	198.73	vodovodní potrubí
301	751007.27	1057209.29	197.69	vodovodní potrubí
302	750999.57	1057217.39	197.19	vodovodní potrubí
303	750986.10	1057267.08	197.61	vodovodní potrubí
304	750985.70	1057270.77	197.88	vodovodní potrubí
305	750975.97	1057312.72	197.52	navrtávka vodovod
306	750981.99	1057316.60	197.51	vodovodní potrubí
307	750986.54	1057319.22	197.61	navrtávka vodovod
308	751073.33	1057254.12		vodovodní potrubí
309	751066.05	1057248.80		vodovodní potrubí
310	751058.39	1057243.36		vodovodní potrubí
311	751047.57	1057235.70		vodovodní potrubí
401	751092.20	1057263.34	199.82	plot
402	751049.72	1057239.80	198.65	plot
403	751006.02	1057211.00	198.80	plot
404	751006.50	1057207.44	198.82	plot
405	750996.85	1057234.45	198.70	plot
406	750982.87	1057273.95	198.96	plot
407	750980.84	1057294.21	198.84	plot
408	750984.78	1057319.28	199.28	plot
409	750983.04	1057318.54	199.04	plot
410	750976.44	1057316.41	198.99	plot
411	750973.15	1057313.59	198.99	plot
412	750981.84	1057278.24	198.97	plot
413	750989.46	1057271.82	198.90	plot
414	751003.37	1057211.01	198.75	plot