

Krycí list ZBV

Název Stavby dle SoD: II/174 Milín - Lazsko Název stavebního objektu/provozního souboru (SO/PS): II/174 Milín - Lazsko	Číslo SO/PS / / pořadí Změny SO/PS: 01	Číslo ZBV: 1
---	--	----------------------------

Objednatel: **Krajská správa a údržba silnic Středočeského kraje, příspěvková organizace**
Zborovská 81/11, 150 21 Praha 5, Smíchov
IČ: 00066001

Zhotovitel: **PORR a.s.**
Dubečská 3238/36, Strašnice, 100 00 Praha 10
IČ: 43005560

Rekapitulace ZBV č. 1 dle Skupin 1, 2, 3, 4, 5

ZBV č./ Skupina	Cena navrhovaných Změn záporných	Cena navrhovaných Změn kladných	Cena navrhovaných Změn záporných a Změn kladných celkem
1.1	0,00	0,00	0,00

ZBV č./ Skupina	Cena navrhovaných Změn záporných	Cena navrhovaných Změn kladných	Cena navrhovaných Změn záporných a Změn kladných celkem
1.2	0,00	0,00	0,00

ZBV č./ Skupina	Cena navrhovaných Změn záporných	Cena navrhovaných Změn kladných	Cena navrhovaných Změn záporných a Změn kladných celkem
1.3	0,00	0,00	0,00

ZBV č./ Skupina	Cena navrhovaných Změn záporných	Cena navrhovaných Změn kladných	Cena navrhovaných Změn záporných a Změn kladných celkem
1.4	-687 781,97	0,00	-687 781,97

ZBV č./ Skupina	Cena navrhovaných Změn záporných	Cena navrhovaných Změn kladných	Cena navrhovaných Změn záporných a Změn kladných celkem
1.5	0,00	0,00	0,00

ZBV č./ SUMA	Cena navrhovaných Změn záporných	Cena navrhovaných Změn kladných	Cena navrhovaných Změn záporných a Změn kladných celkem
1	-687 781,97	0,00	-687 781,97

Části ZBV se číslovají číslem ZBV, za kterým je tečka a index udávající číslo Skupiny.
Stejný systém číslování se používá pro jednotlivé Změnové listy (02)
a pro Rozpis ocenění změn položek (04).

Změnový list

Název Stavby dle SoD: II/174 Milín - Lazsko	Číslo SO/PS / / pořadí Změny SO/PS:	Číslo ZBV / Skupina změny:
Název stavebního objektu/provozního souboru (SO/PS): II/174 Milín - Lazsko	1	1.4

Strany smlouvy o dílo S-1244/00066001/2023 na realizaci uvedené Stavby uzavřené dne 25.04.2023 (dále jen Smlouva):

Objednatel: Krajská správa a údržba silnic Středočeského kraje, příspěvková organizace se sídlem Zborovská 81/11, 150 00 Praha 5, Smíchov

Zhotovitel: PORR a.s., Dubečská 3238/36, 100 00 Praha 10, Strašnice

Přílohy Změnového listu:	Příjemce
1. Krycí list 1 počet listů	Objednatel
2. Změnový list 1 počet listů	Zhotovitel
3. Zápis o projednání ocenění soupisu prací 1 počet listů	Projektant (AD)
4. Rozpis ocenění Změn položek 1 počet listů	Stavební dozor
5. Přehled zařazení změn do Skupin 1 počet listů	Supervize
6. Přehled dokladů 1 počet listů	
Další doklady dle přehledu dokladů 10 počet listů	

Iniciátor Změny: Zhotovitel

Předmět Změny: **Výměry dle skutečného zaměření**

Na základě geodetického zaměření (viz doklad č. 10) došlo k upřesnění skutečně provedených prací.

Změna výměr dotčených položek je z uvedeného zaměření dopočítána, případně byla změřena na stavbě a byla potvrzena odpovědným zástupcem TDI.

Jedná se o Změnu nepodstatnou, která je podle čl. 5, odst. 5.1 písm.d), resp. podle čl. 11 Směrnice R-SM-36 Krajské správy a údržby silnic Středočeského kraje (účinnost od 01.01.2022) upřesňující provádění změn závazků dle zákona č. 134/2016 Sb. o zadávání veřejných zakázek zařazena do **skupiny 4** jako nezbytná. Zároveň se jedná o práce, které nemění celkovou povahu veřejné zakázky.

Z hlediska Zákona o zadávání veřejných zakázek č. 134/2016 Sb. tato Změna nepředstavuje vznik podstatné změny závazku a dle § 222, odst. 5) se jedná o změnu nezbytnou.

Údaje v Kč bez DPH:

Cena navrhovaných Změn záporných	Cena navrhovaných Změn kladných	Cena navrhovaných Změn záporných a Změn kladných celkem	Součet absolutních hodnot Změn kladných a Změn záporných
-687 781,97	0,00	-687 781,97	687 781,97

Technická pomoc Objednatele jméno Ing. Jan Dvořák podpis

Podpis vyjadřuje souhlas se Změnou:

Zhotovitel (stavbyvedoucí): jméno Borek Růžek podpis

Projektant (autorský dozor): jméno Boleslav Kostínek podpis

Stavební dozor: jméno Boleslav Kostínek podpis

Zástupce Objednatele: jméno Bc. Milan Jonszta podpis

Zástupce Objednatele odpovědný za cenové projednání Změny: jméno Ing. Jaroslava Jurková podpis

Objednatel a Zhotovitel se dohodli, že u tohoto SO/PS, který je součástí uvedené Stavby, budou provedeny Změny, jež jsou podrobně popsány, zdůvodněny, dokladovány a oceněny v Dokumentaci této Změny. Smluvní strany shodně prohlašují, že Změny dle tohoto Změnového listu nejsou zlepšením dle čl. 13.2 Obchodních podmínek. **Tento Změnový list představuje Dodatek Smlouvy o dílo.** Smlouva se mění v rozsahu upraveném v tomto Změnovém listu. V ostatním zůstávají práva a povinnosti Objednatele a Zhotovitele sjednané ve Smlouvě nedotčeny. Na důkaz toho připojují příslušné osoby oprávněné jednat jménem nebo v zastoupení Objednatele a Zhotovitele své podpisy.

Objednatel (Oprávněná osoba): **KSÚS Středočeský kraj** jméno Ing. Jan Fidler, DiS podpis

Zhotovitel: jméno Borek Růžek Daniel Krtek podpis

ZÁPIS

**o projednání ocenění soupisu prací a ceny stavebního objektu/provozního souboru (SO/PS)
pro všechny skupiny - pro ZBV číslo: 1**

Název Stavby:	II/174 Milín - Lazsko
Číslo SO/PS / číslo Změny SO/PS:	01
Název stavebního objektu/provozního souboru (SO/PS):	II/174 Milín - Lazsko

Údaje v Kč bez DPH

Cena SO/PS dle Smlouvy
1 - zadat
5 296 180,80

Poznámka: Cenu všech Změn záporných v předchozích Změnách na SO/PS a cenu navrhovaných Změn záporných na SO/PS je nutno zadávat se znaménkem mínus (-).

Cena SO/PS v předchozích ZBV:

Údaje v Kč bez DPH

	Cena všech Změn záporných v předchozích Změnách na SO/PS	Cena všech Změn kladných v předchozích Změnách na SO/PS	Cena SO/PS po všech předchozích Změnách	Rozdíl ceny SO/PS po všech předchozích Změnách a ve Smlouvě
2	3 - zadat	4 - zadat	5=1+3+4	6=5-1
stavební/montážní práce	0,00	0,00	5 296 180,80	0,00

Cena SO/PS v této ZBV a po této ZBV:

Údaje v Kč bez DPH

	Cena navrhovaných Změn záporných na SO/PS	Cena navrhovaných Změn kladných na SO/PS	Cena všech Změn kladných na SO/PS (předchozích a navrhovaných)	Cena všech Změn kladných na SO/PS k ceně SO/PS dle Smlouvy v %
7	8 - zadat	9 - zadat	10=4+9	11=10/1
stavební/montážní práce	-687 781,97	0,00	0,00	0,00%

Cena SO/PS po této ZBV:

Údaje v Kč bez DPH

	Cena všech Změn záporných na SO/PS (předchozích a navrhovaných)	Cena SO/PS po této Změně	Rozdíl ceny SO/PS po této Změně oproti ceně SO/PS dle Smlouvy	Rozdíl ceny SO/PS po této Změně oproti ceně SO/PS dle Smlouvy v %
12	13=3+8	14=1+13+10	15=14-1	16=15/1
stavební/montážní práce	-687 781,97	4 608 398,83	-687 781,97	-12,99%

Rozpis položek a cen Změny ZBV 1

Název stavby dle SoD: II/174 Milín - Lazsko Číslo a název SO/PS: II/174 Milín - Lazsko Číslo a název rozpočtu: II/174 Milín - Lazsko								ZMĚNA SOUPISU PRACÍ (SO/PS)					
								SO					
								Skupina změn 4					
Poř. č. pol.	Kód položky	Název položky	m.j.	Množství ve Smlouvě	Množství po Změně	Množství rozdílu	Cena za m.j. v Kč	Cena celkem ve Smlouvě v Kč	Změny záporné v Kč	Změny kladné v Kč	Cena celkem po Změně v Kč	Rozdíl cen celkem v Kč	Podíl cen celkem v %
1	2	3	4	5	6	7	8	9	10	11	12	13	14
1	015112	POPLATKY ZA LIKVIDACI ODPADU NEKONTAMINOVANÝCH - 17 05 04 VYTEŽENÉ ZEMINY A HORNINY - II. TRÍDA TEŽITELNOSTI	T	1 610,000	911,700	-698,300	15,50	24 955,00	-10 823,65	0,00	14 131,35	-10 823,65	-43,37%
6	12931	ČIŠTĚNÍ PŘÍKOPU OD NÁNOSU DO 0,25M3/M	M	2 980,000	1 430,000	-1 550,000	120,00	357 600,00	-186 000,00	0,00	171 600,00	-186 000,00	-52,01%
7	56962	ZPEVNĚNÍ KRAJNIC Z RECYKLOVANÉHO MATERIÁLU TL DO 100MM	M2	1 490,000	1 334,000	-156,000	95,04	141 609,60	-14 826,24	0,00	126 783,36	-14 826,24	-10,47%
8	572223	SPOJOVACÍ POSTRIK Z EMULZE DO 1,0KG/M2	M2	20 860,000	18 498,000	-2 362,000	15,84	330 422,40	-37 414,08	0,00	293 008,32	-37 414,08	-11,32%
9	574A44	ASFALTOVÝ BETON PRO OBRUSNÉ VRSTVY ACO 11+, 11S TL. 50MM	M2	10 430,000	9 249,000	-1 181,000	227,00	2 367 610,00	-268 087,00	0,00	2 099 523,00	-268 087,00	-11,32%
11	5774CG.R	VRSTVY PRO OBNOVU A OPRAVY Z ASF BETONU ACL 16S, 16+	M3	1 000,000	570,000	-430,000	389,95	389 950,00	-167 678,50	0,00	222 271,50	-167 678,50	-43,00%
16	93818	OCIŠTĚNÍ ASFALT VOZOVEK ZAMETENÍM	M2	10 430,000	9 249,000	-1 181,000	2,50	26 075,00	-2 952,50	0,00	23 122,50	-2 952,50	-11,32%
Celkem									- 687 781,97	0,00		- 687 781,97	

Odpovědný zástupce Objednatelů i odpovědný zástupce Zhotovitele odsouhlasují skladbu měněných položek i nových položek, včetně jejich výměr, vyjadřujících předkládanou změnu.
Potvrzují zároveň skutečné provedení prací a oprávněnost změny.

Za Zhotovitele: Borek Růžek

Za Objednatelů: Boleslav Kostínek

Podpis:

Podpis:

PŘEHLED ZAŘAZENÍ ZMĚN DO SKUPIN

Název a evidenční číslo Stavby: II/174 Milín - Lazsko

1	Přijaté smluvní částka bez rezervy a DPH	5 296 180,80
2=1+19+20	Aktuální smluvní částka (cena stavby)	4 608 398,83
	Aktuální smluvní částka (cena stavby) včetně DPH	5 576 162,58
3=(2/1)*100	Procento změny Přijaté smluvní částky	87,01%
4=(25/1)*100	Sledování vyhrazených změn (Skupina 1)	0,00%
5=(28/1)*100	Sledování záměny položek (Skupina 2)	0,00%

6=32+36	Suma Změn kladných a Změn záporných Skupiny 3 a Skupiny 4	-687 781,97
7=(6/1)*100	Sledování limitu 30 % - součet Skupiny 3 a Skupiny 4	-12,99%
8=1*0,3	Zákonný limit 30 % pro Skupinu 3 a Skupinu 4	1 588 854,24

9=(32A/1)*100	Sledování limitu 50 % Skupina 3	0,00%
10=(36A/1)*100	Sledování limitu 50 % Skupina 4	12,99%
10A=32A+36A	Suma absolutních hodnot Změn kladných a Změn záporných pro Skupinu 3 a Skupinu 4	687 781,97
11=1*0,5	Zákonný limit 50 % pro Skupinu 3 a Skupinu 4	2 648 090,40

12=(1)*0,15	Limit	794 427,12
13=(39)/(1)	Sledování limitu v %	0,00%
14=ABS(37)+(38)	Hodnota skupiny 5	0,00

PŘEHLED ZAŘAZENÍ ZMĚN DO SKUPIN																						
		- 1 -					- 2 -					- 3 -				- 4 -				- 5 -		
		Vyhrazené změny (Doměrky) (dle §100 zákona č. 134/2016 Sb.)					Záměna položek (dle §222 odst. (7) zákona č. 134/2016 Sb.)					Změny nepředvídané (dle §222 odst. (6) zákona č. 134/2016 Sb.)				Změny nezbytné (dle §222 odst. (5) zákona č. 134/2016 Sb.)				Změny de minimis Změny neměnicí celkovou povahou veřejné zakázky (dle §222 odst. (4) zákona č. 134/2016 Sb.)		
SO	ZBV č.	Název SO/PS / předmět Změny	Změny záporné (žadávat se znaménkem minus)	Změny kladné	Hodnota ZBV	Změny záporné (žadávat se znaménkem minus)	Změny kladné	Suma Změn záporných a Změn kladných	Změny záporné (žadávat se znaménkem minus)	Změny kladné	Suma Změn záporných a Změn kladných	Změny záporné (žadávat se znaménkem minus)	Změny kladné	Suma Změn záporných a Změn kladných	Suma absolutních hodnot Změn kladných a Změn záporných	Změny záporné (žadávat se znaménkem minus)	Změny kladné	Suma Změn záporných a Změn kladných	Suma absolutních hodnot Změn kladných a Změn záporných	Změny záporné (žadávat se znaménkem minus)	Změny kladné	limit 15 %
16	17	18	19=23+26+29+33	20=24+27+30+34+37+39	21=19+20	23	24	25=23+24	26	27	28=26+27	29	30	32=29+30	32A=ABS(29)+30	33	34	36=33+34	36A=ABS(33)+34	37	38	39=ABS(37)+38
		II/174 Milín - Lazsko	- 687 781,97	0,00	- 687 781,97	0,00	0,00	0,00	0,00	0,00	0,00	0,00	0,00	0,00	0,00	- 687 781,97	0,00	-687 781,97	687 781,97	0,00	0,00	0,00
	1	II/174 Milín - Lazsko	- 687 781,97	0,00	- 687 781,97	0,00	0,00	0,00	0,00	0,00	0,00	0,00	0,00	0,00	0,00	- 687 781,97	0,00	-687 781,97	687 781,97	0,00	0,00	0,00
			0,00	0,00	0,00	0,00	0,00	0,00	0,00	0,00	0,00	0,00	0,00	0,00	0,00	0,00	0,00	0,00	0,00	0,00	0,00	0,00
			0,00	0,00	0,00	0,00	0,00	0,00	0,00	0,00	0,00	0,00	0,00	0,00	0,00	0,00	0,00	0,00	0,00	0,00	0,00	0,00

Poznámka: Formulář má informativní charakter a zobrazuje stav k datu předložení Změnového listu.

Přehled dalších dokladů

Číslo ZBV:	1
Název stavby:	II/174 Milín - Lazsko
Název stavebního objektu / provozního souboru (SO/PS):	II/174 Milín - Lazsko
Číslo SO/PS / číslo změny SO/PS:	/ 1

Doklad	počet listů
07 Soupis prací SO po změnách	1
08 Pokyn Objednatele	1
09 Vyjádření TDI	1
10 Geodetické zaměření	7
Počet listů celkem	10

Soupis prací SO po všech změnách

Název stavby: II/174 Milín - Lazsko								ZMĚNA SOUPISU PRACÍ (SO/PS)					
Číslo a název SO/PS: II/174 Milín - Lazsko								1					
Číslo a název rozpočtu: II/174 Milín - Lazsko								celkem po všech změnách					
Poř. č. pol.	Kód položky	Název položky	m.j.	Množství ve Smlouvě	Množství po Změnách	Množství rozdílu	Cena za m.j. v Kč	Cena celkem ve Smlouvě v Kč	Změny záporné v Kč	Změny kladné v Kč	Cena celkem po Změnách v Kč	Rozdíl cen celkem v Kč	Podíl cen celkem v %
1	2	3	4	5	6	7	8	9	10	11	12	13	14
1	015112	POPLATKY ZA LIKVIDACI ODPADU NEKONTAMINOVANÝCH - 17 05 04 VYTEŽENÉ ZEMINY A HORNINY - II. TRÍDA TEŽITELNOSTI <i>dle čištění příkopů</i>	T	1 610,000	911,700	-698,300	15,50	24 955,00	-10 823,65	0,00	14 131,35	-10 823,65	-43,37%
2	03350.R	SLUŽBY ZAJIŠTUJÍCÍ REGUL, PŘEVED A OCHRANU VĚREJ DOPRAVY vč. zajištění a vytyčení inž. sítí, geodetické zaměření stavby	KPL	1,000	1,000	0,000	62 400,00	62 400,00	0,00	0,00	62 400,00	0,00	0,00%
3	113728	FRÉZOVÁNÍ ZPEVNĚNÝCH PLOCH ASFALTOVÝCH, ODVOZ DO 20KM	M3	418,000	418,000	0,000	625,00	261 250,00	0,00	0,00	261 250,00	0,00	0,00%
4	113761	FRÉZOVÁNÍ DŘÁŽKY PRUREZU DO 100MM2 V ASFALTOVÉ	M	151,000	151,000	0,000	86,40	13 046,40	0,00	0,00	13 046,40	0,00	0,00%
5	12922	ČIŠTĚNÍ KRAJNIC OD NÁNOSU TL. DO 100MM	M2	1 490,000	1 490,000	0,000	43,20	64 368,00	0,00	0,00	64 368,00	0,00	0,00%
6	12931	ČIŠTĚNÍ PŘIKOPU OD NÁNOSU DO 0,25M3/M <i>zaměřeno digitálním kolečkem za přítomnosti TDI</i>	M	2 980,000	1 430,000	-1550,000	120,00	357 600,00	-186 000,00	0,00	171 600,00	-186 000,00	-52,01%
7	56962	ZPEVNĚNÍ KRAJNIC Z RECYKLOVANÉHO MATERIÁLU TL DO 100MM 156*0.5*2	M2	1 490,000	1 334,000	-156,000	95,04	141 609,60	-14 826,24	0,00	126 783,36	-14 826,24	-10,47%
8	572223	SPOJOVACÍ POSTRIK Z EMULZE DO 1,0KG/M2 9249*2	M2	20 860,000	18 498,000	-2362,000	15,84	330 422,40	-37 414,08	0,00	293 008,32	-37 414,08	-11,32%
9	574A44	ASFALTOVÝ BETON PRO OBRUSNÉ VRSTVY ACO 11+, 11S TL. <i>viz doklad č. 10 - Geodetické zaměření</i>	M2	10 430,000	9 249,000	-1181,000	227,00	2 367 610,00	-268 087,00	0,00	2 099 523,00	-268 087,00	-11,32%
10	574C06	ASFALTOVÝ BETON PRO LOŽNÍ VRSTVY ACL 16+, 16S	M3	522,000	522,000	0,000	2 238,00	1 168 236,00	0,00	0,00	1 168 236,00	0,00	0,00%
11	5774CG.R	VRSTVY PRO OBNOVU A OPRAVY Z ASF BETONU ACL 16S, 16+ <i>1357,15*6*0,07 - zaměřeno digitálním kolečkem za přítomnosti TDI</i>	M2	1 000,000	570,000	-430,000	389,95	389 950,00	-167 678,50	0,00	222 271,50	-167 678,50	-43,00%
12	89921	VÝŠKOVÁ ÚPRAVA POKLOPU	KUS	2,000	2,000	0,000	4 656,00	9 312,00	0,00	0,00	9 312,00	0,00	0,00%
13	915111	VODOROVNÉ DOPRAVNÍ ZNACENÍ BARVOU HLADKÉ - DODÁVKA A	M2	372,500	372,500	0,000	148,80	55 428,00	0,00	0,00	55 428,00	0,00	0,00%
14	919111	REZÁNÍ ASFALTOVÉHO KRYTÍ VOZOVEK TL DO 50MM	M	151,000	151,000	0,000	105,60	15 945,60	0,00	0,00	15 945,60	0,00	0,00%
15	931312	TESNĚNÍ DILATAC SPAR ASF ZÁLIVKOU PRUR DO 200MM2	M	151,000	151,000	0,000	52,80	7 972,80	0,00	0,00	7 972,80	0,00	0,00%
16	93818	OČIŠTĚNÍ ASFALT VOZOVEK ZAMETENÍM <i>viz doklad č. 10 - Geodetické zaměření</i>	M2	10 430,000	9 249,000	-1181,000	2,50	26 075,00	-2 952,50	0,00	23 122,50	-2 952,50	-11,32%
Celkem								5 296 180,80	- 687 781,97	0,00	4 608 398,83	- 687 781,97	-12,99%

**Krajská správa a údržba silnic Středočeského kraje, příspěvková organizace
150 21 PRAHA 5, Zborovská 11**

**PORR, a.s.
Dubečská 3238/36
100 00 Praha 10 - Strašnice**

<i>Vás dopis značky/ze dne</i>	<i>Naše značka</i>	<i>Vyřizuje</i>	<i>Benešov</i>
	67440/6185/23/KSUS/BNP/JON	Bc. Milan Jonszta	31. 7. 2023


Věc: ZBV – pokyn ke zpracování, stavba „II/174 Milín – Lazsko“

Krajská správa a údržba silnic Středočeského kraje jako správce a zároveň zástupce Středočeského kraje jako vlastníka nemovitost, tj. předmětné komunikace č. II/174, Vám tímto v souladu s článkem 6.7. Smlouvy o dílo č. S-1244/00066001/2023 vydává Pokyn ke zpracování ZBV.

Tímto ZBV dojde k narovnání skutečně provedených prací na výše uvedené stavbě, dle geometrického zaměření stavby a změnových soupisů prací.

Cenově musí změnu posoudit příslušné majetkové oddělení objednatele.

S pozdravem



Bc. Milan Jonszta
Vedoucí manažer
Zástupce vedoucího oblasti Benešov

*Krajská správa a údržba silnic Středočeského kraje, příspěvková organizace
150 21 PRAHA 5, Zborovská 11*

Vyřizuje
Kostínek

Příbram
30.5.2023

Věc: Vyjádření TDI a AD k ZBV 1 na stavbu „II/174 Milín – Lazsko“

Na základě geometrického zaměření dokončené pokládky asfaltových vrstev na výše uvedené stavbě došlo ke snížení celkové plochy obrusné a ložné vrstvy. Po odfrézování bylo zjištěno, že není nutné provádět sanace v rozsahu stanoveném v SoD (rozpočtu).

Z uvedených důvodů souhlasí TDI a AD s ZBV k výše uvedené stavbě.

S pozdravem

Boleslav Kostínek
Provozní cestmistr Rožmitál

DOKUMENTACE SKUTEČNÉHO PROVEDENÍ STAVBY

Akce: Stavba II/174 Milín – Lazsko
zaměření nového živičného povrchu


K.ú.: Lazsko

Souřadnicový/výškový systém: S-JTSK/Bpv

Měřítko: 1:1000

Zaměřil:/Vyhotovil: Ing. Martin Kolář 6.6.2023/9.6.2023

Celková plocha nové živice: 9249.2 m²

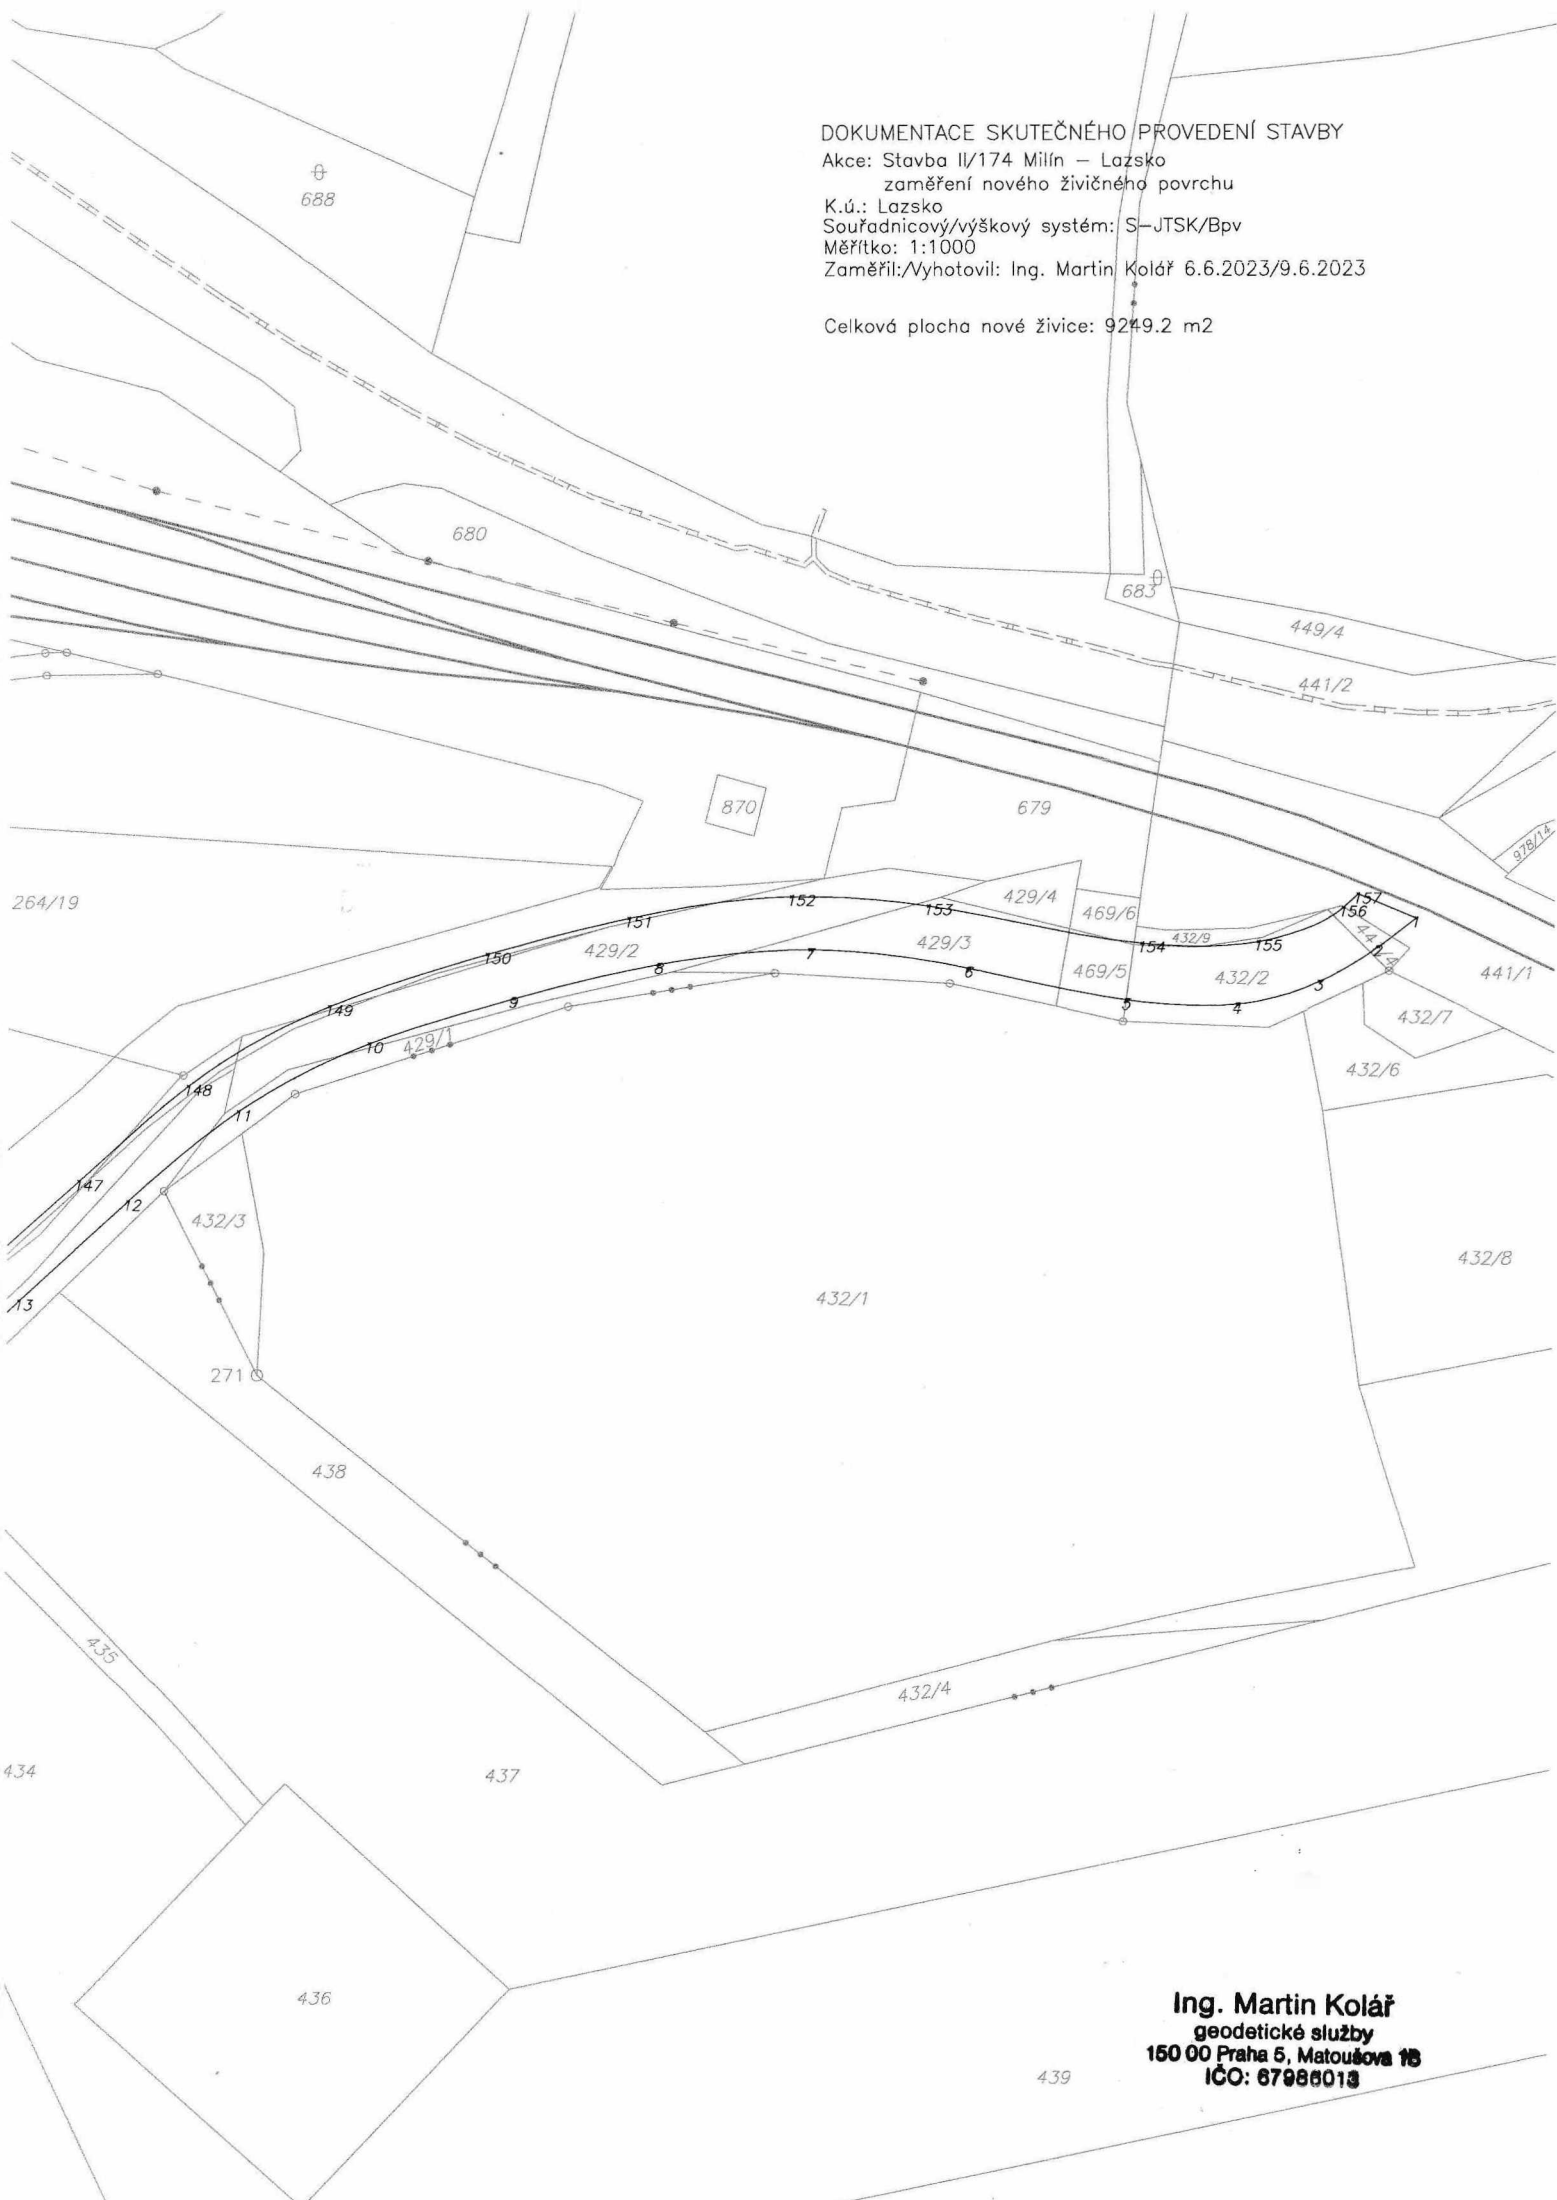

Ing. Martin Kolář
geodetické služby
150 00 Praha 5, Matoušova 18
IČO: 67986013

674/2

DOKUMENTACE SKUTEČNÉHO PŘEVODU STAVBY

Akce: Stavba II/174 Milín – Lazsko
zaměření nového živitného povrchu

K.ú.: Lazsko
Souřadnicový/výškový systém: S-JTSK/Bpv
Měřítko: 1:1000

Zaměřil:/Vyhotovil: Ing. Martin Kolář 6.6.2023/9.6.2023

Celková plocha nové živice: 9249.2 m²



Ing. Martin Kolář
geodetické služby
150 00 Praha 5, Matoušova 18
IČO: 67986013

DOKUMENTACE SKUTEČNÉHO PROVEDENÍ STAVBY

Akce: Stavba II/174 Milín – Lazsko
zaměření nového živičného povrchu


K.ú.: Lazsko

Souřadnicový/výškový systém: S-JTSK/Bpv

Měřítko: 1:1000

Zaměřil/Vyhotovil: Ing. Martin Kolář 6.6.2023/9.6.2023

Celková plocha nové živice: 9249.2 m²

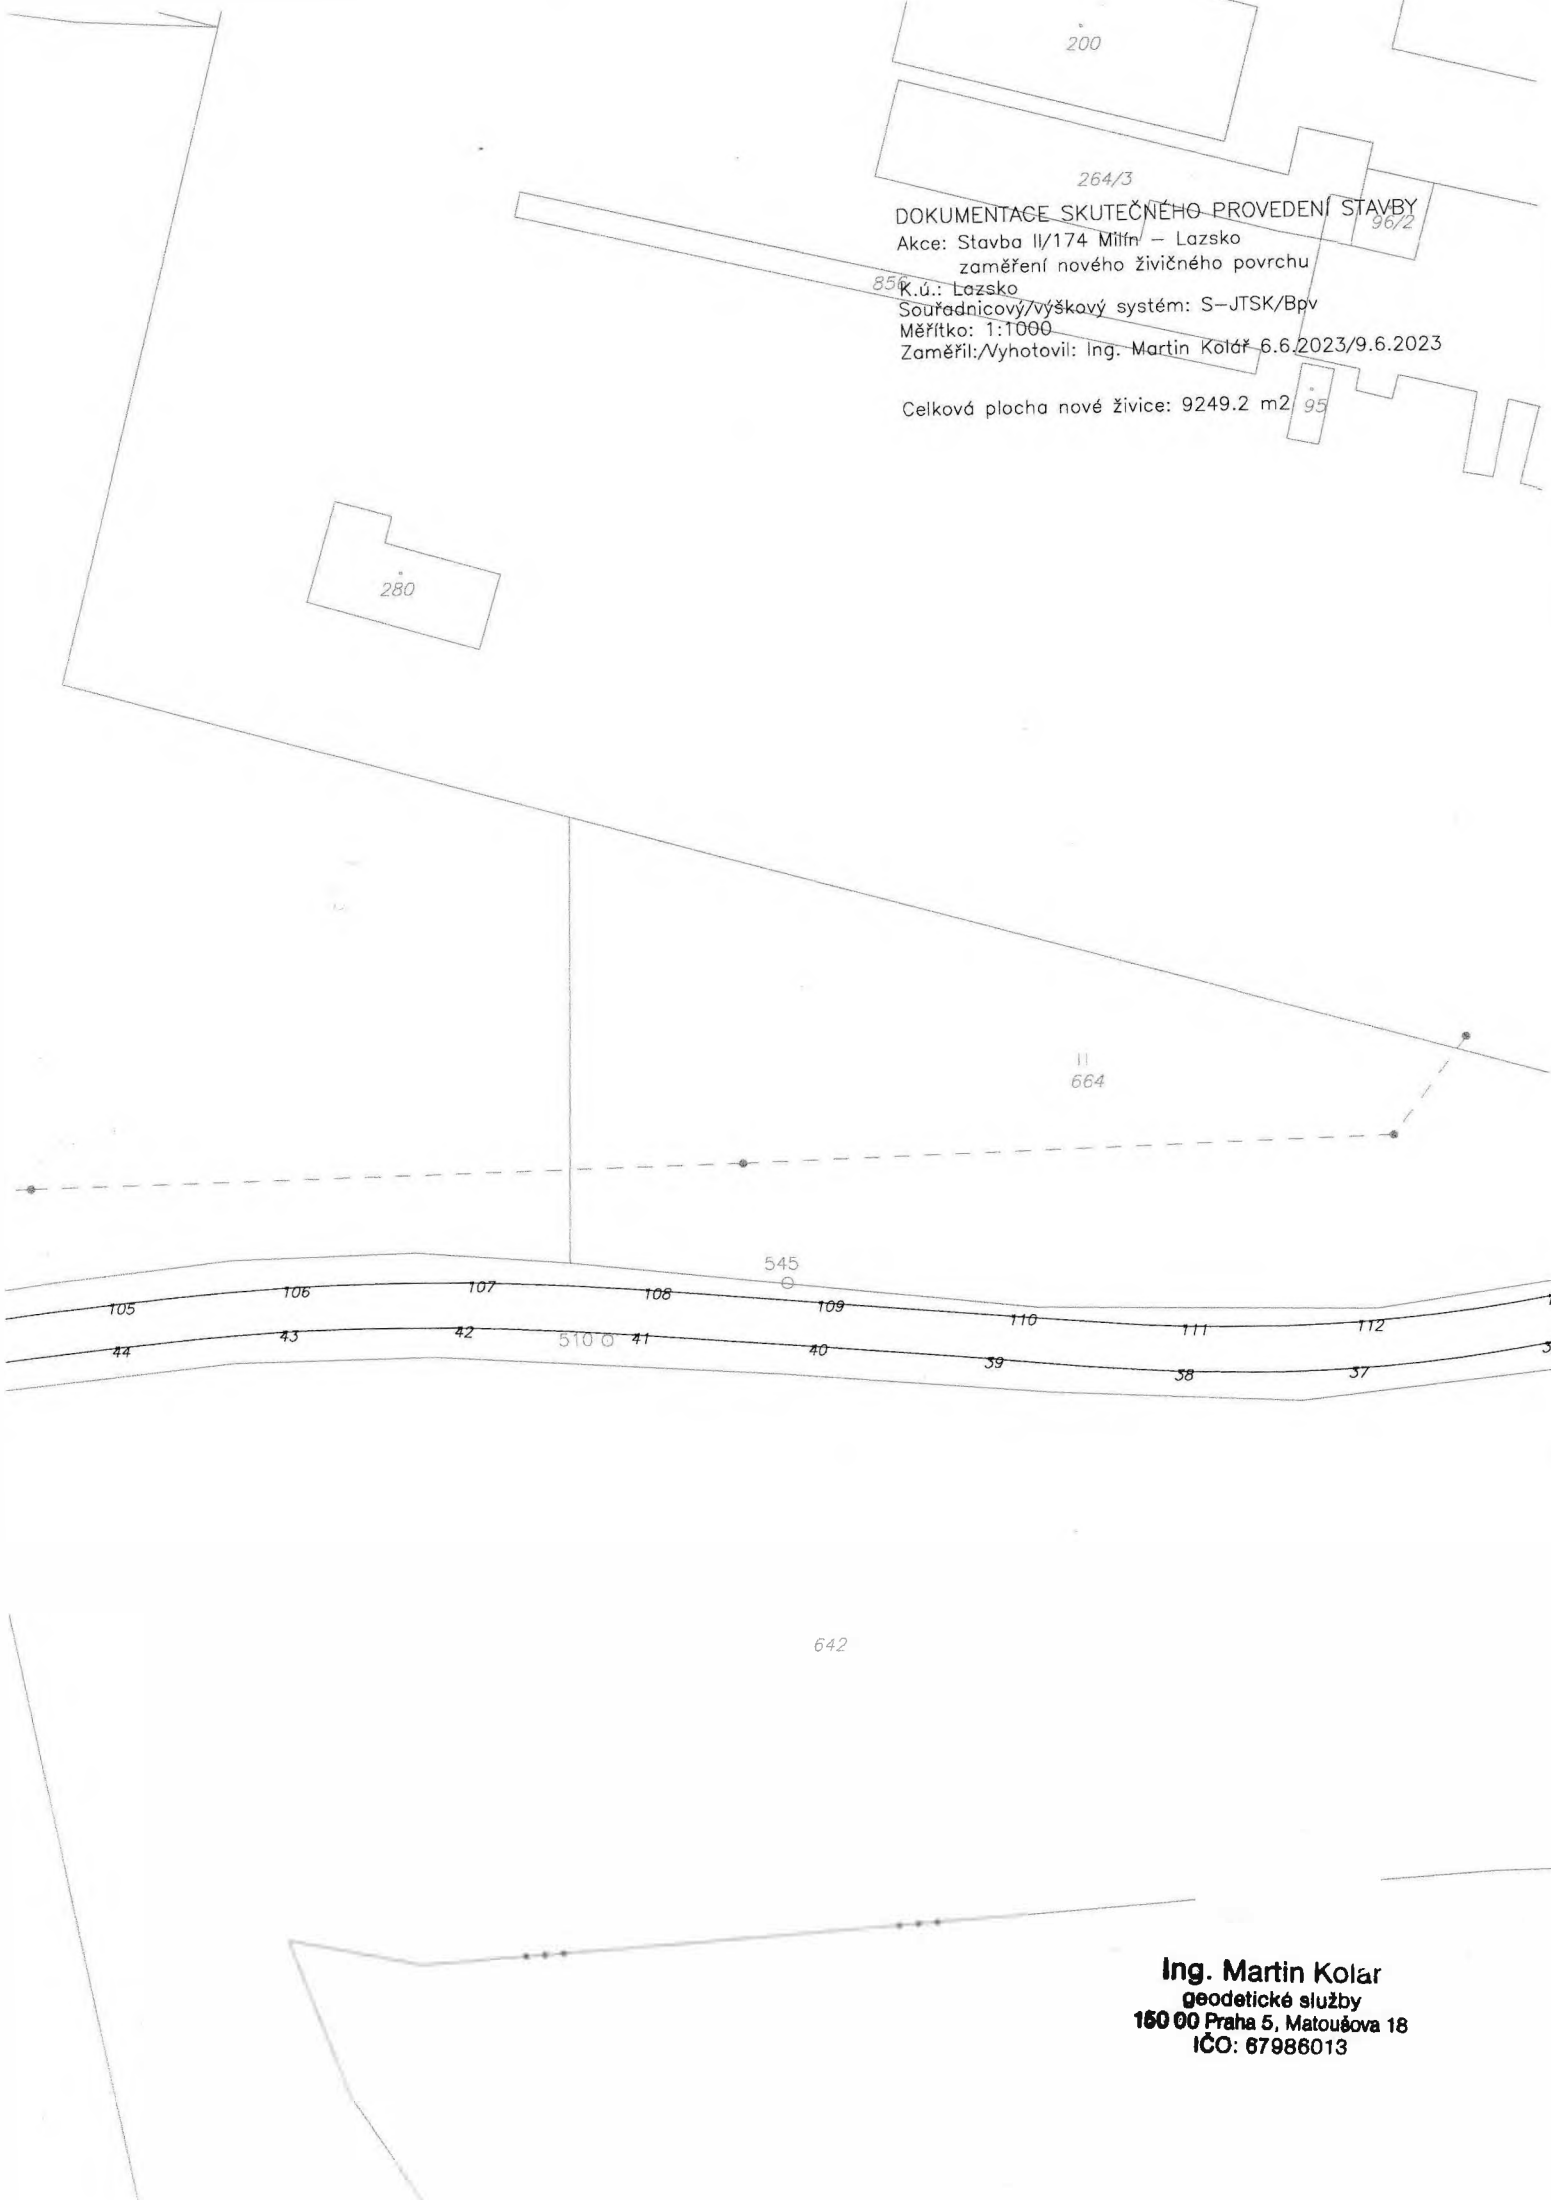

Ing. Martin Kolář
geodetické služby
160 00 Praha 5, Matoušova 18
IČO: 67986013

DOKUMENTACE SKUTEČNÉHO PROVEDENÍ STAVBY

Akce: Stavba II/174 Milín – Lazsko
zaměření nového živičného povrchu


K.ú.: Lazsko

Souřadnicový/výškový systém: S–JTSK/Bpv

Měřítko: 1:1000

Zaměřil:/Vyhotovil: Ing. Martin Kolář 6.6.2023/9.6.2023

Celková plocha nové živice: 9249.2 m²

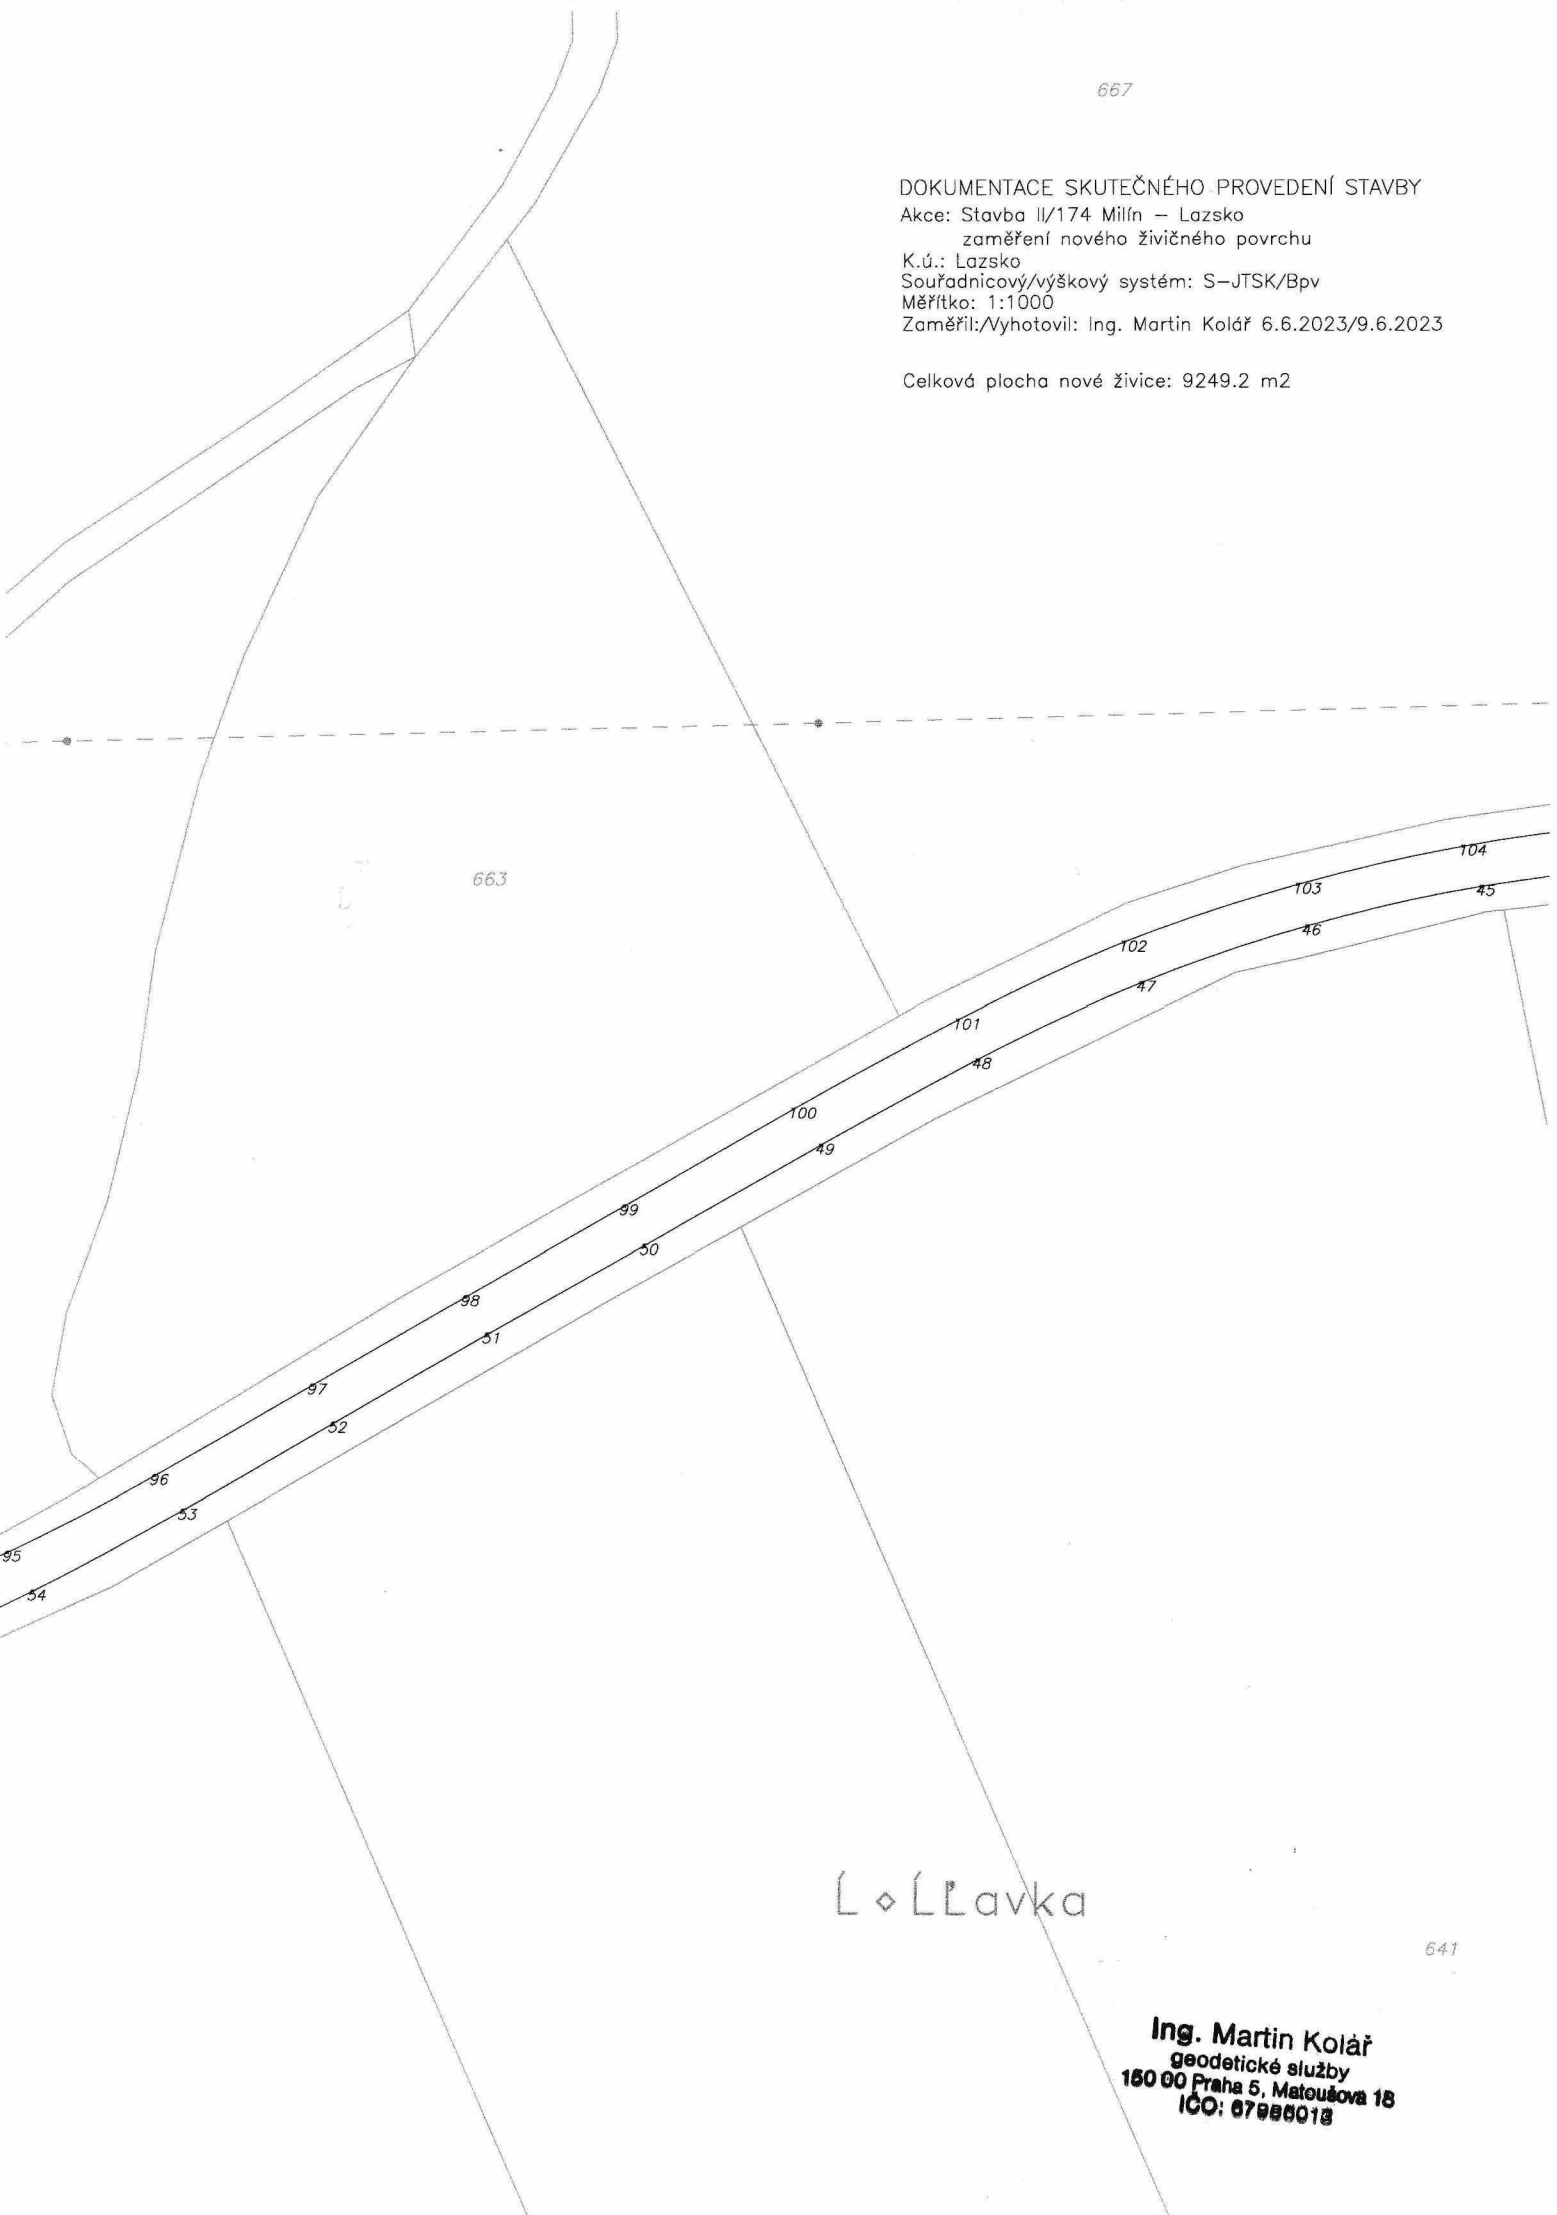

Ing. Martin Kolář
geodetické služby
150 00 Praha 5, Mateušova 18
IČO: 07988018

DOKUMENTACE SKUTEČNÉHO PROVEDENÍ STAVBY

Akce: Stavba II/174 Milín – Lazsko

zaměření nového živičného povrchu

K.ú.: Lazsko

Souřadnicový/výškový systém: S-JTSK/Bpv

Měřítko: 1:1000

Zaměřil:/Vyhotožil: Ing. Martin Kolář 6.6.2023/9.6.2023

Celková plocha nové živice: 9249.2 m²

⊕
662

651

650

94

93

92

91

90

89

58

59

57

56

60

88

61

87

62

86

63

638

Ing. Martin Kolář
geodetické služby
150 00 Praha 5, Matoušova 18
IČO: 67986018

648/2

⊕
648/1

U bĚby

DOKUMENTACE SKUTEČNÉHO PROVEDENÍ STAVBY

Akce: Stavba II/174 Milín – Lazsko
zaměření nového živičného povrchu

K.ú.: Lazsko
Souřadnicový/výškový systém: S-JTSK/Bpv


Měřítko: 1:1000

Zaměřil: Vyhotovil: Ing. Martin Kolář 6.6.2023/9.6.2023

Celková plocha nové živice: 9249.2 m²

Stl "A-brnĚ" rybnĚ-k

647

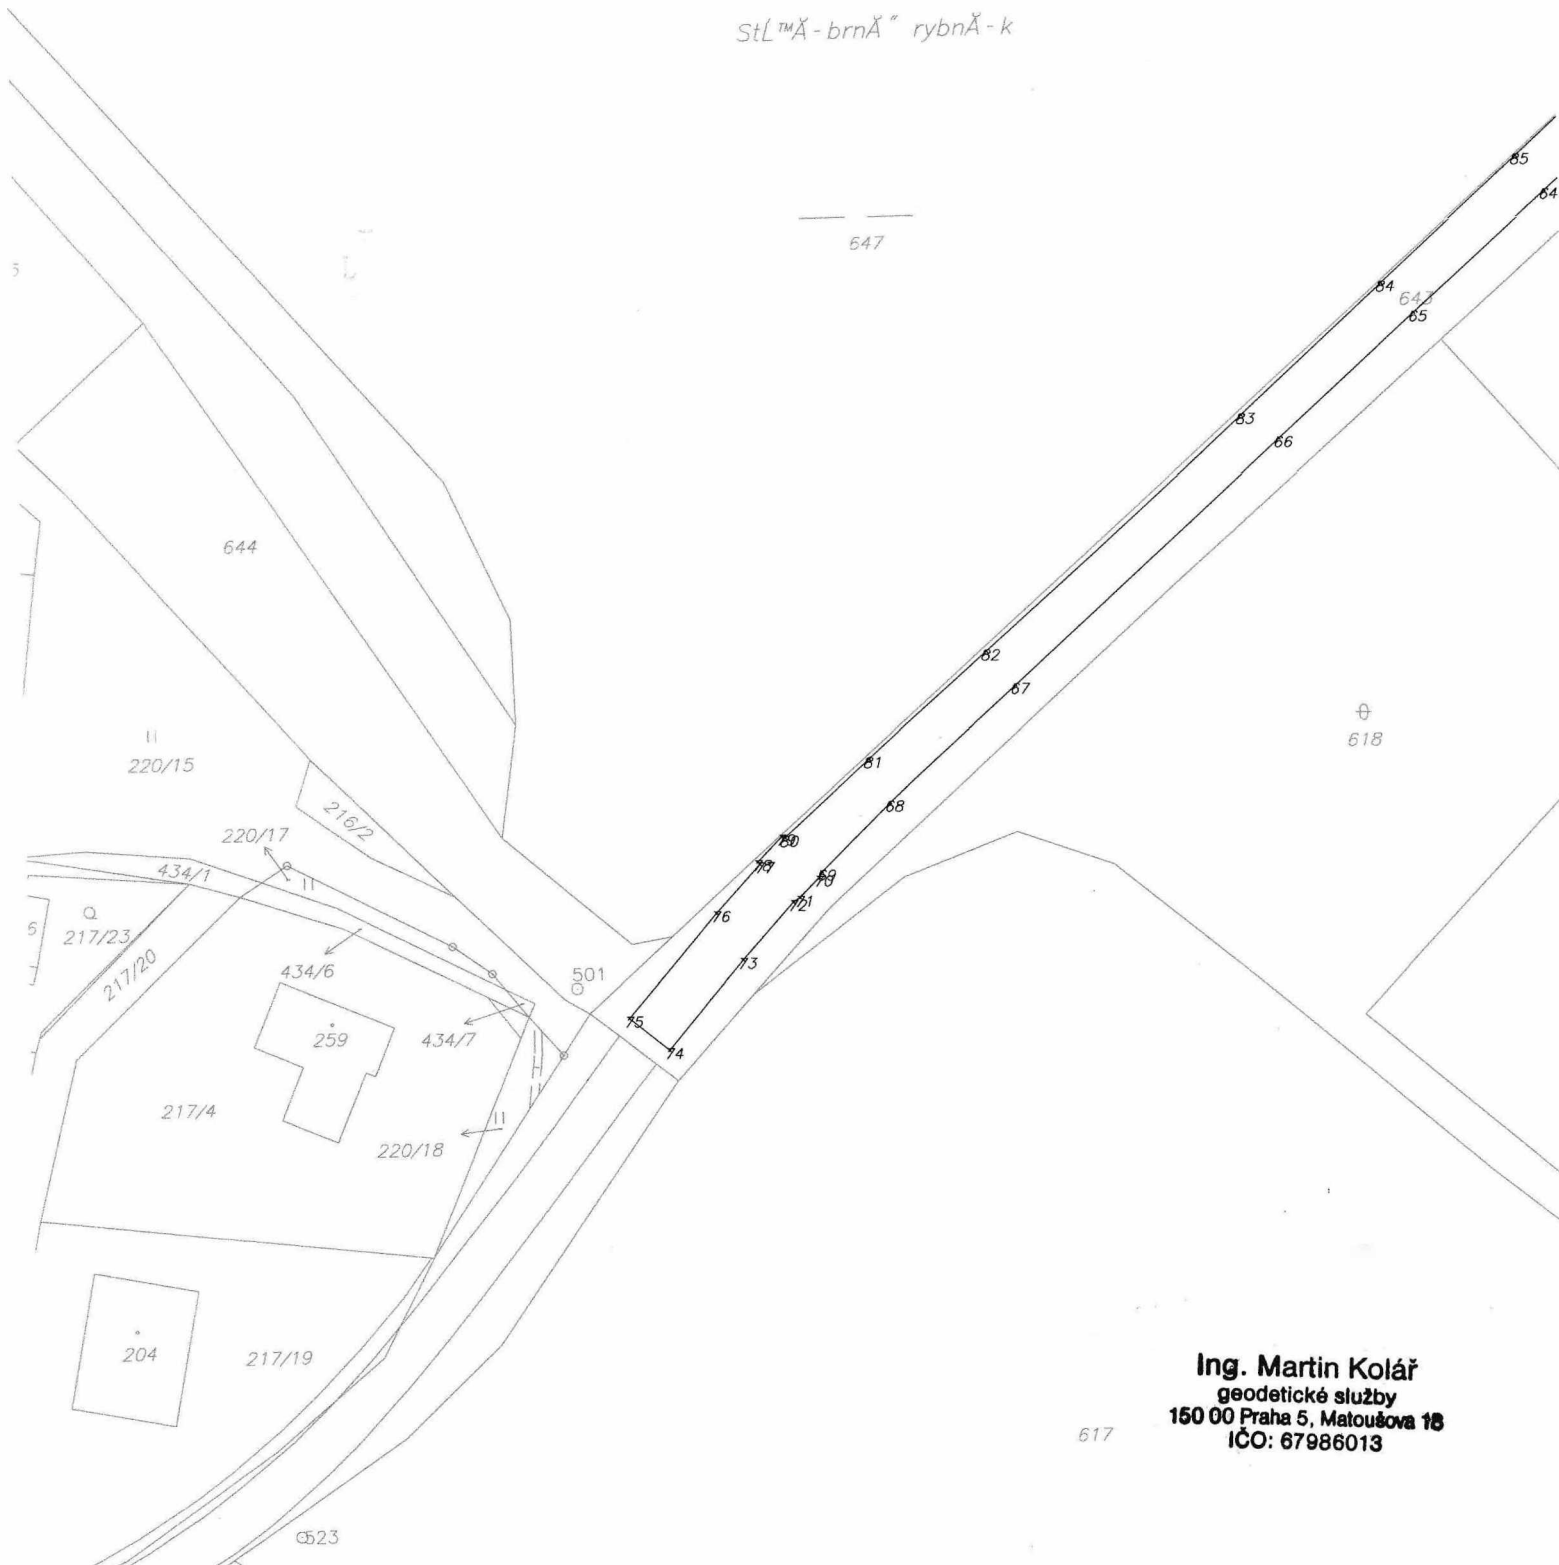

Ing. Martin Kolář
geodetické služby
150 00 Praha 5, Matoušova 18
IČO: 67986013

617

623