

Krycí list ZBV

Název a evidenční číslo Stavby:

II/605 Beroun a Žebrák - Bavoryně

Číslo a název stavebního objektu/provozního souboru (SO/PS):

SO 01 II/605 Beroun

Číslo a název podobjektu/rozpočtu:

SO 01 II/605 Beroun

Číslo SO/PS /

/ číslo Změny SO/PS:

01/4

Číslo ZBV:

6.3

Objednatel:

Krajská správa a údržba silnic Středočeského kraje, příspěvková organizace

Zborovská 81/11, 150 21 Praha 5, Smíchov

IČ 00066001

Zhotovitel:

Froněk, spol.s r.o.

Zátiší 2488, 269 01 Rakovník

IČ 47534690

Rekapitulace ZBV č. 6 dle Skupin 1, 2, 3, 4, 5

část ZBV č.	Cena navrhovaných Změn záporných	Cena navrhovaných Změn kladných	Cena navrhovaných Změn záporných a Změn kladných celkem
6.1	0,00	0,00	0,00

část ZBV č.	Cena navrhovaných Změn záporných	Cena navrhovaných Změn kladných	Cena navrhovaných Změn záporných a Změn kladných celkem
6.2	0,00	0,00	0,00

část ZBV č.	Cena navrhovaných Změn záporných	Cena navrhovaných Změn kladných	Cena navrhovaných Změn záporných a Změn kladných celkem
6.3	-528 908,72	100 002,00	-428 906,72

část ZBV č.	Cena navrhovaných Změn záporných	Cena navrhovaných Změn kladných	Cena navrhovaných Změn záporných a Změn kladných celkem
6.4	0,00	0,00	0,00

část ZBV č.	Cena navrhovaných Změn záporných	Cena navrhovaných Změn kladných	Cena navrhovaných Změn záporných a Změn kladných celkem
6.5	0,00	0,00	0,00

Suma ZBV č.	Cena navrhovaných Změn záporných	Cena navrhovaných Změn kladných	Cena navrhovaných Změn záporných a Změn kladných celkem
6	-528 908,72	100 002,00	-428 906,72

Části ZBV se číslují číslem ZBV, za kterým je tečka a index udávající číslo Skupiny.
Stejný systém číslování se používá pro jednotlivé Evidenční nebo Změnové listy
a pro Rozpis ocenění změn položek.

ZBV - krycí list

Číslo paré:

Změnový list

Název a evidenční číslo Stavby: II/605 Beroun a Žebrák - Bavoryně	Číslo SO/PS / / číslo Změny SO/PS: 01/4	Číslo ZBV: 6.3
Název stavebního objektu/provozního souboru (SO/PS): SO 01 II/605 Beroun		

Strany smlouvy o dílo objednatel č.: SMLD-0367/00066001/2024 a zhotovitel č.: 1/24/021 na realizaci uvedené Stavby uzavřené dne 8.4.2024 (dále jen Smlouva):

Objednatel: Krajská správa a údržba silnic Středočeského kraje, příspěvková organizace se sídlem Zborovská 81/11, 150 21 Praha 5, Smíchov

Zhotovitel: Froněk, spol.s r.o., Zátíší 2488, 269 01 Rakovník

Přílohy Změnového listu:	Paré č.	Příjemce
1. Krycí list	1	počet listů
2. Změnový list	1	počet listů
3. Zápis o projednání ocenění soupisu prací	1	počet listů
4. Rozpis ocenění Změn položek ZBV 1	2	počet listů
5. Přehled zařazení změn do skupin	1	počet listů
6. Přehled dalších dokladů	1	počet listů
Další doklady dle přehledu dokladů	27	počet listů
	1, 2	Objednatel
	3	Zhotovitel
	4	Projektant (AD)
	5	Stavební dozor

Iniciátor změny: Zhotovitel

Etapa II/605 Beroun - popis změny

Oprava stávající silnice II.třídy č. 605 v části průtahu městem Beroun. Oprava spočívala v odfrézování živičného krytu v celé ploše vozovky, aplikaci spojovacího postřiku a pokládce asfaltového betonu ACL 16+ v tl. 50 mm, ACO 11+ v tl. 40 mm. V místě lokálních poruch bylo provedeno odfrézování živičného krytu a proveden spojovací postřik, asfaltový beton ACP 16+, závažné poruchy byly opraveny pod úroveň asfaltových vrstev výměnou podkladního šterku za MZK. Součástí dodávky byla oprava trhlin v podkladních vrstvách, obnova VDZ a ošetření pracovních spár, geodetické zaměření před a po dokončení.

Po geodetickém zaměření skutečného provedení stavby byly zjištěny rozdíly v množství u následujících položek:

Frézování asfaltového krytu, řezání asfalt.krytu, čištění vozovek samosběrem, odkopávky a prokopávky, spojovací postřik, vozovkové vrstvy z MZK, asfaltové betony, frézování drážky průřezu, těsnění dilatačních spár asf.zálivkou, výsrava trhlin, výšková úprava oklopů, mříží a krycích hrnců, poplatky za likvidaci odpadu, čištění UV, VDZ.

Jedná se o Změny nepředvídané, které jsou podle § 5, odst. 1, písm. c) Směrnice R-SM-36 Krajské správy a údržby silnic Středočeského kraje (účinnost od 21.8.2024) upřesňující provádění změn závazků dle zákona č. 134/2016 Sb., o zadávání veřejných zakázek zařazené do Skupiny 3. Zároveň se jedná o práce, které nemění celkovou povahu veřejné zakázky.

Z hlediska Zákona o zadávání veřejných zakázek č. 134/2016 Sb. tato Změna nepředstavuje vznik podstatné změny závazku a dle § 222, odst. 6) se jedná o změnu nepředvídanou.

Údaje v Kč bez DPH:

Cena navrhovaných Změn záporných	Cena navrhovaných Změn kladných	Cena navrhovaných Změn záporných a Změn kladných celkem	Součet absolutních hodnot Změn kladných a Změn záporných
-528 908,72	100 002,00	-428 906,72	628 910,72

Technická pomoc Objednatele: jméno Ing.Lubomír Smetana datum podpis

Podpis vyjadřuje souhlas se Změnou:

Zhotovitel (stavbyvedoucí): jméno Ing. Kamil Hrbek datum podpis

Projektant (autorský dozor): jméno xxx datum podpis

Stavební dozor: jméno Bc. Jakub Slánský datum podpis

Zástupce Objednatele: KSÚS SK, p.o. jméno Karel Motal datum podpis

Zaměstnanec Objednatele odpovědný za cenové projednání měny jméno Ing. Jaroslava Jurková datum podpis

Objednatel a Zhotovitel se dohodli, že u tohoto SO/PS, který je součástí uvedené Stavby, budou provedeny Změny, jež jsou podrobně popsány, zdůvodněny, dokladovány a oceněny v dokumentaci této Změny. Smluvní strany shodně prohlašují, že Změny dle tohoto Změnového listu nejsou zlepšením dle čl. 13.2 Smluvních podmínek. Tento Změnový list představuje dodatek Smlouvy. Smlouva se mění v rozsahu upraveném v tomto Změnovém listu. V ostatním zůstávají práva a povinnosti Objednatele a Zhotovitele sjednané ve Smlouvě nedotčeny. Na důkaz toho připojují příslušné osoby oprávněné jednat jménem nebo v zastoupení Objednatele a Zhotovitele své podpisy.

Objednatel (Oprávněná osoba Objednatele) jméno Ing. Jan Fidler, DiS. datum podpis

Zhotovitel jméno Ing. Kamil Hrbek datum podpis

Číslo paré:

ZÁPIS

**o projednání ocenění soupisu prací a ceny stavebního objektu/provozního souboru (SO/PS)
pro všechny skupiny - pro ZBV číslo: 6.3**

Název a evidenční číslo Stavby: II/605 Beroun a Žebrák - Bavoryně
Číslo SO/PS / číslo Změny SO/PS: 01/4
Číslo a název stavebního objektu/provozního souboru (SO/PS): SO 01 II/605 Beroun

Údaje v Kč bez DPH

Cena SO/PS dle Smlouvy
1 - zadat
6 487 783,60

Cena SO/PS v předchozích ZBV:

Údaje v Kč bez DPH

	Cena všech Změn záporných v předchozích Změnách na SO/PS	Cena všech Změn kladných v předchozích Změnách na SO/PS	Cena SO/PS po všech předchozích Změnách	Rozdíl ceny SO/PS po všech předchozích Změnách a ve Smlouvě
2	3 - zadat	4 - zadat	5=1+3+4	6=5-1
stavební/montážní práce	0,00	1 876 096,91	8 363 880,51	1 876 096,91

Cena SO/PS v této ZBV a po této ZBV:

Údaje v Kč bez DPH

	Cena navrhovaných Změn záporných na SO/PS	Cena navrhovaných Změn kladných na SO/PS	Cena všech Změn kladných na SO/PS (předchozích a navrhovaných)	Cena všech Změn kladných na SO/PS k ceně SO/PS dle Smlouvy v %
7	8 - zadat	9 - zadat	10=4+9	11=10/1
stavební/montážní práce	-528 908,72	100 002,00	1 976 098,91	30,46%

Cena SO/PS po této ZBV:

Údaje v Kč bez DPH

	Cena všech Změn záporných na SO/PS (předchozích a navrhovaných)	Cena SO/PS po této Změně	Rozdíl ceny SO/PS po této Změně oproti ceně SO/PS dle Smlouvy	Rozdíl ceny SO/PS po této Změně oproti ceně SO/PS dle Smlouvy v %
12	13=3+8	14=1+13+10	15=14-1	16=15/1
stavební/montážní práce	-528 908,72	7 934 973,79	1 447 190,19	22,31%

Rozpis ocenění Změn položek - pro ZBV číslo: 5.3

Název a evidenční číslo stavby:								ZMĚNA SOUPISU PRACÍ (SO/PS)					
Číslo a název SO/PS:								01/4					
Číslo a název podobjektu/rozpočtu:								Skupina změn 3					
Poř. č. pol.	Kód položky	Název položky	m.j.	Množství ve Smlouvě	Množství ve Změně	Množství rozdílu	Cena za m.j. v Kč	Cena celkem ve Smlouvě v Kč	Změny záporné v Kč	Změny kladné v Kč	Cena celkem ve Změně v Kč	Rozdíl cen celkem v Kč	Podíl cen celkem v %
1	2	3	4	5	6	7	8	9	10	11	12	13	14
1	agregovaná pol.	OSTATNÍ POŽADAVKY - návrh a projednání DIO, GEODETICKÉ ZAMĚŘENÍ SKUTEČNÉHO PROVEDENÍ před a po dokončení včetně zaměření zesílení konstrukce, ZJIŠTENÍ A VYTYČENÍ INŽ. SÍTÍ	kpl	1,00	1,00	0,000	55 560,00	55 560,00	0,00	0,00	55 560,00	0,00	0,00%
2	preliminář	Dopravně inženýrské opatření prelininářová položka se souhlasem investora Pozn. stavební položky budou sestaveny a čerpány v rozsahu potřebném pro zajištění přechodného dopravního značení v cenové hladině dle aktuálně platného ceníku OTSKP v době provádění těchto prací.	kpl	1,00	1,00	0,000	60 000,00	60 000,00	0,00	0,00	60 000,00	0,00	0,00%
3	113728	FRÉZOVÁNÍ ZPEVNĚNÝCH PLOCH ASFALTOVÝCH, ODVOZ DO 20KM	m3	1 385,40	1 304,51	-80,890	229,00	317 256,60	-18 523,74	0,00	298 732,86	-18 523,74	-5,84%
4	919111	ŘEZÁNÍ ASFALT. KRYTU	bm	1 470,00	1 057,00	-413,000	80,00	117 600,00	-33 040,00	0,00	84 560,00	-33 040,00	-28,10%
5	93818	ČIŠTĚNÍ VOZOVEK SAMOSBĚREM	m2	13 500,00	13 331,89	-168,110	4,00	54 000,00	-672,44	0,00	53 327,56	-672,44	-1,25%
6	122738	ODKOPÁVKY A PROKOPÁVKY OBECNÉ TR. I, ODVOZ DO 20KM	m3	60,00	18,50	-41,505	834,00	50 040,00	-34 615,17	0,00	15 424,83	-34 615,17	-69,18%
7	572214	SPOJOVACÍ POSTŘIK Z MODIFIK EMULZE DO 0,5KG/M2	m2	27 840,00	26 220,50	-1 619,500	8,00	222 720,00	-12 956,00	0,00	209 764,00	-12 956,00	-5,82%
8	56313	VOZOVKOVÉ VRSTVY Z MECHANICKY ZPEVNĚNÉHO KAMENIVA TL. DO 150MM	m2	400,00	123,30	-276,700	283,00	113 200,00	-78 306,10	0,00	34 893,90	-78 306,10	-69,18%
9	574F46	ASFALTOVÝ BETON PRO PODKLADNÍ VRSTVY MODIFIK ACP 16+, 16S TL. 50MM	m2	1 500,00	208,19	-1 291,810	165,00	247 500,00	-213 148,65	0,00	34 351,35	-213 148,65	-86,12%
10	574D56	ASFALTOVÝ BETON PRO LOŽNÍ VRSTVY MODIFIK ACL 16+, 16S TL. 60MM, PMB 25/55-60,	m2	12 840,00	12 680,42	-159,580	166,00	2 131 440,00	-26 490,28	0,00	2 104 949,72	-26 490,28	-1,24%
11	574B34	ASFALTOVÝ BETON PRO OBRUSNÉ VRSTVY MODIFIK ACO 11+ PMB 25/55-60, tl. 40 mm	m2	13 500,00	13 331,89	-168,110	149,00	2 011 500,00	-25 048,39	0,00	1 986 451,61	-25 048,39	-1,25%
12	113765	FRÉZOVÁNÍ DRÁŽKY PRŮŘEZU DO 600MM2 V ASFALTOVÉ VOZOVCE	m	1 670,00	1 057,00	-613,000	44,00	73 480,00	-26 972,00	0,00	46 508,00	-26 972,00	-36,71%
13	931315	TĚSNĚNÍ DILATAČ SPAR ASF ZÁLIVKOU PRŮŘ DO 600MM2	m	1 670,00	1 057,00	-613,000	48,40	80 828,00	-29 669,20	0,00	51 158,80	-29 669,20	-36,71%
14	577A2	VÝSPRAVA TRHLIN ASFALTOVOU ZÁLIVKOU MODIFIK	m	300,00	300,00	0,000	120,00	36 000,00	0,00	0,00	36 000,00	0,00	0,00%
15	89921	VÝŠKOVÁ ÚPRAVA POKLOPŮ A MŘÍŽÍ	ks	75,00	83,00	8,000	2 500,00	187 500,00	0,00	20 000,00	207 500,00	20 000,00	10,67%
16	89923	VÝŠKOVÁ ÚPRAVA KRYCÍCH HRNCŮ	ks	35,00	49,00	14,000	2 100,00	73 500,00	0,00	29 400,00	102 900,00	29 400,00	40,00%
17	15111	POPLATKY ZA LIKVIDACI ODPADU NEKONTAMINOVANÝCH	t	120,00	36,99	-83,010	324,50	38 940,00	-26 936,75	0,00	12 003,26	-26 936,75	-69,18%

Rozpis ocenění Změn položek - pro ZBV číslo: 5.3

Název a evidenční číslo stavby:								ZMĚNA SOUPISU PRACÍ (SO/PS)					
Číslo a název SO/PS:								01/4					
Číslo a název podobjektu/rozpočtu:								Skupina změn 3					
Poř. č. pol.	Kód položky	Název položky	m.j.	Množství ve Smlouvě	Množství ve Změně	Množství rozdílu	Cena za m.j. v Kč	Cena celkem ve Smlouvě v Kč	Změny záporné v Kč	Změny kladné v Kč	Cena celkem ve Změně v Kč	Rozdíl cen celkem v Kč	Podíl cen celkem v %
1	2	3	4	5	6	7	8	9	10	11	12	13	14
18	915111	VDZ V - 12,5 a 25CM, BARVOU, ZÁKLADNÍ	m2	1 331,00	1 331,00	0,000	110,00	146 410,00	0,00	0,00	146 410,00	0,00	0,00%
19	12980	ČIŠTĚNÍ ULIČNÍCH VPUSTÍ	ks	25,00	43,00	18,000	2 700,00	67 500,00	0,00	48 600,00	116 100,00	48 600,00	72,00%
20	91552	VODOR DOPRAV ZNAČ - PÍSMENA	ks	36,00	62,00	26,000	77,00	2 772,00	0,00	2 002,00	4 774,00	2 002,00	72,22%
21	91551	VODOROVNÉ DOPRAVNÍ ZNAČENÍ - PŘEDEM PŘIPRAVENÉ SYMBOLY	ks	43,00	20,00	-23,000	110,00	4 730,00	-2 530,00	0,00	2 200,00	-2 530,00	-53,49%
22	915221	VODOR DOPRAV ZNAČ PLASTEM STRUKTURÁLNÍ NEHLUČNÉ - DOD A POKLÁDKA - V4 vodící proužek 25cm, V2, V1a,b středová čára přerušovaná 12,5cm, V10g, V9a ,V6b, V7 atd.	m2	1 331,00	1 331,00	0,000	297,00	395 307,00	0,00	0,00	395 307,00	0,00	0,00%
		CELKEM						6 487 783,60	-528 908,72	100 002,00	6 058 876,88	-428 906,72	

Odpovědný zástupce Objednatele i odpovědný zástupce Zhotovitele odsouhlasují skladbu měněných položek i nových položek, včetně jejich výměr, vyjadřujících předkládanou změnu. Potvrzují zároveň skutečné provedení prací a oprávněnost změny.

Za Zhotovitele: Ing. Kamil Hrbek

Datum:

Podpis:

Za Objednatele: Bc. Jakub Slánský, TDI

Datum:

Podpis:

PŘEHLED ZAŘAZENÍ ZMĚN DO SKUPIN

Název a evidenční číslo Stavby: II/605 Beroun a Žebrák - Bavoryně

1	Přijátá smluvní částka bez rezervy a DPH	21 394 467,10
2=1+19+20	Aktuální smluvní částka (cena stavby)	24 450 095,34
	Aktuální smluvní částka (cena stavby) včetně DPH	29 584 615,37
3=(2/1)*100	Procento změny Přijaté smluvní částky	114,28%
4=(25/1)*100	Sledování vyhrazených změn (Skupina 1)	0,00%
5=(28/1)*100	Sledování záměny položek (Skupina 2)	0,00%

6=32+36	Suma Změn kladných a Změn záporných Skupiny 3 a Skupiny 4	3 055 628,24
7=(6/1)*100	Sledování limitu 30 % - součet Skupiny 3 a Skupiny 4	14,28%
8=1*0,3	Zákonný limit 30 % pro Skupinu 3 a Skupinu 4	6 418 340,13

12=(1)*0,15	Limit	3 209 170,07
13=(39)/(1)	Sledování limitu (15%)	0,00%
14=(ABS(37)+38)	Hodnota skupiny 5	0,00

PŘEHLED ZAŘAZENÍ ZMĚN DO SKUPIN																				
		- 1 -			- 2 -			- 3 -			- 4 -			- 5 -						
		Vyhrazené změny (Doměrky) (dle §100 zákona č. 134/2016 Sb.)			Záměna položek (dle §222 odst. (7) zákona č. 134/2016 Sb.)			Změny nepředvídané (dle §222 odst. (6) zákona č. 134/2016 Sb.)			Změny nezbytné (dle §222 odst. (5) zákona č. 134/2016 Sb.)			Změny de minimis Změny neměnicí celkovou povahu veřejné zakázky (dle §222 odst. (4) zákona č. 134/2016 Sb.)						
SO	ZBV č.	Název SO/PS / předmět Změny	Změny záporné (žadavat se znaménkem minus)	Změny kladné	Hodnota ZBV	Změny záporné (žadavat se znaménkem minus)	Změny kladné	Suma Změn záporných a Změn kladných	Změny záporné (žadavat se znaménkem minus)	Změny kladné	Suma Změn záporných a Změn kladných	Změny záporné (žadavat se znaménkem minus)	Změny kladné	Suma Změn záporných a Změn kladných	Změny záporné (žadavat se znaménkem minus)	Změny kladné	Suma Změn záporných a Změn kladných	Změny záporné (žadavat se znaménkem minus)	Změny kladné	limit 15 %
16	17	18	19=23+26+29+33+37	20=24+27+30+34+38	21=19+20	23	24	25=23+24	26	27	28=26+27	29	30	32=29+30	33	34	36=33+34	37	38	39=ABS(37)+38
		II/605 Beroun a Žebrák - Bavoryně	- 1 344 629,96	4 400 258,20	3 055 628,24	0,00	0,00	0,00	0,00	0,00	0,00	- 1 344 629,96	4 400 258,20	3 055 628,24	0,00	0,00	0,00	0,00	0,00	0,00
02	1.3	II/605 Žebrák - Bavoryně / Vícepráce a méněpráce /	- 815 721,24	2 358 156,77	1 542 435,53	0,00	0,00	0,00	0,00	0,00	0,00	- 815 721,24	2 358 156,77	1 542 435,53	0,00	0,00	0,00	0,00	0,00	0,00
01	2.3	II/605 Beroun / Indukční smyčky /	0,00	451 892,50	451 892,50	0,00	0,00	0,00	0,00	0,00	0,00	0,00	451 892,50	451 892,50	0,00	0,00	0,00	0,00	0,00	0,00
02/2	3.3	II/605 Žebrák - Bavoryně / DIO /	0,00	66 002,52	66 002,52	0,00	0,00	0,00	0,00	0,00	0,00	0,00	66 002,52	66 002,52	0,00	0,00	0,00	0,00	0,00	0,00
01/2	4.3	II/605 Beroun / práce nad rámec SoD /	0,00	488 492,27	488 492,27	0,00	0,00	0,00	0,00	0,00	0,00	0,00	488 492,27	488 492,27	0,00	0,00	0,00	0,00	0,00	0,00

Přehled dalších dokladů

Číslo ZBV:	6.3
Název a evidenční číslo stavby:	II/605 Beroun a Žebrák - Bavoryně
Název stavebního objektu / provozního souboru (SO/PS):	SO 01 II/605 Beroun
Číslo SO/PS / číslo změny SO/PS:	01/4

Doklad	Součást dokumentace ZBV	
	ANO (počet listů)	NE - Uloženo
07 Změnový soupis prací SO 01 po změně 1	4	
08 Oznámení zhotovitele o ZBV ze dne 1.11.2024	5	
09 Pokyn objednatele ke zpracování ZBV ze dne 5.11.2024	1	
10 Vyjádření TDS ze dne 1.11.2024	1	
11 Zaměření skutečného provedení stavby	16	
Počet listů celkem	27	

Změnový soupis prací SO 01 po změně 1 pro ZBV 6.3

Název a evidenční číslo stavby:	II/605 Beroun a Žebrák - Bavoryně	ZMĚNA SOUPISU PRACÍ (SO/PS) 01/4
Číslo a název SO/PS:	SO 01 II/605 Beroun	
Číslo a název podobjektu/rozpočtu:	SO 01 II/605 Beroun	

Poř. č. pol.	Kód položky	Název položky	m.j.	Množství ve Smlouvě	Množství ve Změně	Množství rozdílu	Cena za m.j. v Kč	Cena celkem ve Smlouvě v Kč	Změny záporné v Kč	Změny kladné v Kč	Cena celkem ve Změně v Kč	Rozdíl cen celkem v Kč	Podíl cen celkem v %
1	agregovaná pol.	OSTATNÍ POŽADAVKY - návrh a projednání DIO, GEODETICKÉ ZAMĚŘENÍ SKUTEČNÉHO PROVEDENÍ před a po dokončení včetně zaměření zesílení konstrukce, ZJIŠTENÍ A VYTYČENÍ INŽ. SÍTÍ	kpl	1,00	1,00	0,00	55 560,00	55 560,00	0,00	0,00	55 560,00	0,00	0,00%
2	preliminář	Dopravné inženýrské opatření preliminářová položka se souhlasem investora Pozn. stavební položky budou sestaveny a čerpány v rozsahu potřebném pro zajištění přechodného dopravního značení v cenové hladině dle aktuálně platného ceníku OTSKP v době provádění těchto prací. SoD přeliminářová položka - dle SoD je cena celkem 60 000 Kč ZBV 5 Tvorba ceny dle OTSK 2024 + R-položky na podkladě průzkumu trhu provedeného formou získání 3 nezávislých nabídek viz doklad č. 12 Cenové nabídky - nabídky 3 různých subdodavatelů, vybrána byla nabídka od firmy ADSUM spol. s r.o.	kpl	1,00	16,60	15,60	60 000,00	60 000,00	0,00	935 712,14	995 712,14	935 712,14	1559,52%
3	113728	FRÉZOVÁNÍ ZPEVNĚNÝCH PLOCH ASFALTOVÝCH, ODVOZ DO 20KM SoD 1 385,40 m3 ZBV 6 dle zaměření skutečného provedení stavby odečteno -80,89 m3 Celkem: 1 304,5103 m3	m3	1 385,40	1 304,51	-80,89	229,00	317 256,60	-18 523,74	0,00	298 732,86	-18 523,74	-5,84%
4	919111	ŘEZÁNÍ ASFALT. KRYTU SoD 1 470 bm ZBV 6 dle zaměření skutečného provedení stavby odečteno -413 bm Celkem: 1 057 bm	bm	1 470,00	1 057,00	-413,00	80,00	117 600,00	-33 040,00	0,00	84 560,00	-33 040,00	-28,10%
5	93818	ČIŠTĚNÍ VOZOVEK SAMOSBĚREM SoD 13 500 m2 ZBV 6 dle zaměření skutečného provedení stavby odečteno -168,11 m2 Celkem: 13 331,89 m2	m2	13 500,00	13 331,89	-168,11	4,00	54 000,00	-672,44	0,00	53 327,56	-672,44	-1,25%
6	122738	ODKOPÁVKY A PROKOPÁVKY OBECNÉ TŘ. I, ODVOZ DO 20KM SoD 60 m3 ZBV 6 dle zaměření skutečného provedení stavby odečteno -41,50 m3 Celkem: 18,50 m3	m3	60,00	18,50	-41,50	834,00	50 040,00	-34 611,00	0,00	15 429,00	-34 611,00	-69,17%
7	572214	SPOJOVACÍ POSTŘÍK Z MODIFIK EMULZE DO 0,5KG/M2 SoD 27 840 m2 ZBV 6 dle zaměření skutečného provedení stavby odečteno -1 619,50 m2 Celkem: 26 220,50 m2	m2	27 840,00	26 220,50	-1 619,50	8,00	222 720,00	-12 956,00	0,00	209 764,00	-12 956,00	-5,82%
8	56313	VOZOVKOVÉ VRSTVY Z MECHANICKY ZPEVNĚNÉHO KAMENIVA TL. DO 150MM SoD 400 m2 ZBV 6 dle zaměření skutečného provedení stavby odečteno -276,70 m2 Celkem: 123,30 m2	m2	400,00	123,30	-276,70	283,00	113 200,00	-78 306,10	0,00	34 893,90	-78 306,10	-69,18%

9	574F46	ASFALTOVÝ BETON PRO PODKLADNÍ VRSTVY MODIFIK ACP 16+, 16S TL. 50MM	m2	1 500,00	208,19	-1 291,81	165,00	247 500,00	-213 148,65	0,00	34 351,35	-213 148,65	-86,12%
		SoD 1 500 m2 ZBV 6 dle zaměření skutečného provedení stavby odečteno -1 291,81 m2 Celkem: 208,19 m2											
10	574D56	ASFALTOVÝ BETON PRO LOŽNÍ VRSTVY MODIFIK ACL 16+, 16S TL. 60MM, PMB 25/55-60,	m2	12 840,00	12 680,42	-159,58	166,00	2 131 440,00	-26 490,28	0,00	2 104 949,72	-26 490,28	-1,24%
		SoD 12 840 m2 ZBV 6 dle zaměření skutečného provedení stavby odečteno -159,58 m2 Celkem: 12 680,42 m2											
11	574B34	ASFALTOVÝ BETON PRO OBRUSNÉ VRSTVY MODIFIK ACO 11+ PMB 25/55-60, tl. 40 mm	m2	13 500,00	13 331,89	-168,11	149,00	2 011 500,00	-25 048,39	0,00	1 986 451,61	-25 048,39	-1,25%
		SoD 13 500 m2 ZBV 6 dle zaměření skutečného provedení stavby odečteno -168,11 m2 Celkem: 13 331,89 m2											
12	113765	FRÉZOVÁNÍ DRÁŽKY PRŮŘEZU DO 600MM2 V ASFALTOVÉ VOZOVCE	m	1 670,00	1 057,00	-613,00	44,00	73 480,00	-26 972,00	0,00	46 508,00	-26 972,00	-36,71%
		SoD 1 670 m ZBV 6 dle zaměření skutečného provedení stavby odečteno -613 m Celkem: 1 057 m											
13	931315	TĚSNĚNÍ DILATAČ SPAR ASF ZÁLIVKOU PRŮŘ DO 600MM2	m	1 670,00	1 057,00	-613,00	48,40	80 828,00	-29 669,20	0,00	51 158,80	-29 669,20	-36,71%
		SoD 1 670 m ZBV 6 dle zaměření skutečného provedení stavby odečteno -613 m Celkem: 1 057 m											
14	577A2	VÝSPRAVA TRHLIN ASFALTOVOU ZÁLIVKOU MODIFIK	m	300,00	602,00	302,00	120,00	36 000,00	0,00	36 240,00	72 240,00	36 240,00	100,67%
		SoD 300 m ZBV 4 ošetření mrazových trhlin připočteno + 302 m Celkem: 602 m											
15	89921	VÝŠKOVÁ ÚPRAVA POKLOPŮ A MŘÍŽÍ	ks	75,00	83,00	8,00	2 500,00	187 500,00	0,00	20 000,00	207 500,00	20 000,00	10,67%
		SoD 75 ks ZBV 6 dle zaměření skutečného provedení stavby připočteno +8 ks Celkem: 83 ks											
16	89923	VÝŠKOVÁ ÚPRAVA KRYCÍCH HRNCŮ	ks	35,00	49,00	14,00	2 100,00	73 500,00	0,00	29 400,00	102 900,00	29 400,00	40,00%
		SoD 35 ks ZBV 6 dle zaměření skutečného provedení stavby připočteno +14 ks Celkem: 49 ks											
17	15111	POPLATKY ZA LIKVIDACI ODPADU NEKONTAMINOVANÝCH	t	120,00	49,50	-70,50	324,50	38 940,00	-22 877,25	0,00	16 062,75	-22 877,25	-58,75%

5	897534	Vpust' odvod žlabů z polymerbetonu sv.šířky do 200 mm	kus	0,00	2,00	2,00	16 533,36	0,00	0,00	33 066,72	33 066,72	33 066,72	100,00%
		ZBV 4 realizace podélného odvodňovacího žlabu Cena stanovena dle OTSKP 2024 Celkem: 2 kusy											
6	93543	Žlaby z dílců polymerbetonu světlné šířky do 200 mm včetně mříží	m	0,00	24,00	24,00	9 392,06	0,00	0,00	225 409,44	225 409,44	225 409,44	100,00%
		ZBV 4 realizace podélného odvodňovacího žlabu Cena stanovena dle OTSKP 2024 Celkem: 24 m											
7	132938	Hloubení rýh šíř do 2 m paž I nepaž tř. III, odvoz do 20 km	m3	0,00	6,25	6,25	2 526,93	0,00	0,00	15 793,31	15 793,31	15 793,31	100,00%
		ZBV 4 realizace podélného odvodňovacího žlabu Cena stanovena dle OTSKP 2024 Celkem: 6,25 m3											
8	45152	Podkladní a výplňové vrstvy z kameniva drceného	m3	0,00	1,25	1,25	1 169,00	0,00	0,00	1 461,25	1 461,25	1 461,25	100,00%
		ZBV 4 realizace podélného odvodňovacího žlabu Cena stanovena dle OTSKP 2024 Celkem: 1,25 m3											
9	45131	Podkl a výplň vrstvy z prost bet	m3	0,00	3,75	3,75	4 194,48	0,00	0,00	15 729,30	15 729,30	15 729,30	100,00%
		ZBV 4 realizace podélného odvodňovacího žlabu Cena stanovena dle OTSKP 2024 Celkem: 3,75 m3											
		CELKEM						6 487 783,60	-528 908,72	1 976 098,91	7 934 973,79	-1 447 190,19	-22,31%

**FORMULÁŘ PRO OHLÁŠENÍ ZMĚN STAVBY
„II/605 Beroun a Žebrák - Bavoryně“**

Určeno: Ing. Aleš Čermák, Ph.D., MBA

Číslo Jednací: ohlášení_změn_stavby 06

Číslo SoD: SMLD-0367/00066001/2024

Termín plnění: 3.6.2024 – 19.8.2024

Celková cena díla: 21 394 467,10 Kč bez DPH

Zhotovitel: Froněk, spol. s r.o., Zátíší 2488, 269 01 Rakovník

IČ: 47534630

Oprávněná osoba: Ing. Kamil Hrbek

Telefonní spojení: 

Popis předmětu informace:

II/605 Beroun

Vícepráce a méněpráce dle zaměření

Popis problému:

Po geodetickém zaměření skutečného provedení stavby byly zjištěny rozdíly v množství u následujících položek:

Frézování asfaltového krytu, řezání asfalt.krytu, čištění vozovek samosběrem, odkopávky a prokopávky, spojovací postřik, vozovkové vrstvy z MZK, asfaltové betony, frézování drážky průřezu, těsnění dilatačních spar asf.zálivkou, výsrava trhlin, výšková úprava oklopů, mříží

a krycích hrnců, poplatky za likvidaci odpadu, čištění UV, VDZ.

Čeho se zhotovitel domáhá:

Výše uvedeným dochází ke změně výkazu výměr, čímž dojde ke změně oproti SoD. Upozorňujeme, že bude muset být zpracováno ZBV. Tato skutečnost má finanční dopad na výstavbu a to z důvodu úpravy položek výkazu výměr.

Datum, podpis oprávněné osoby

1.11.2024

In

Přílohy:

1. Zaměření skutečného provedení stavby
2. Rozpočet – vícepráce, méněpráce



Výměry:

Sanace ACP 16 - 5 cm - 208,19 m²
 MZK - 123,30 m²
 Geotextilie - 503,94 m²



Legenda :

- hrana MZK
- geotextilie
- hrana sanace - ACP16 - 5cm
- obrubník
- hrana asfaltu
- vlastnická hranice - mapa DKM

Značky:

- vodovodní šoupě,hydrant - 49 ks
- uliční vpust - 43 ks
- kanalizační šachta - 40 ks



GEODETIKÉ ZAMĚŘENÍ			Ověřil: ING. Karel Kočr
Název akce: Oprava komunikace Beroun II/605 zaměření prvků inženýrských sítí, geotextilie a sanace			
Katastrální území: Beroun	Souřadnicový systém: S-JTSK	Vyhotovil: Geodetická kancelář Marek Hasman Nerudova 110 Hořovice 268 01	
Obec: Beroun	Výškový systém: Bpv	+	
Okres: Beroun	Měřítko: 1:500/A3	Datum: Číslo:	
Mapový list: DKM	Datum: 16.7.2024	Neúplnostmi a přesností odpovídá právním předpisům a podmínkám dohodnutým s objednatelům	



Výsledná plocha asfaltu : ACO 11- 13331,89 m²
 ACL 16 - 12680,42 m²

Legenda :

- situace
- obrubník
- hrana asfaltu
- vlastnická hranice - mapa DKM



str.1

GEODETIKÉ ZAMĚŘENÍ			Overil: ING. Karel Kočí
Název akce: Oprava komunikace II/605 Beroun			
Katastrální území: Beroun	Souřadnicový systém: S-JTSK	Vyhotovil: Geodetická kancelář Marek Hasman Nerudova 110 Hořovice 268 01	
Obec: Beroun	Výškový systém: _____	Datum: _____ Číslo: _____	
Okres: Beroun	Měřítko: 1:500/A3		
Mapový list: DKM	Datum: 22.7.2024	Naležitostmi a přesností odpovídá právní předpisům a podmínkám dohodnutým s objednatelům	

Finální soupis prací

Název akce : II/605 Beroun

staničení silnice 17,134 - 15,900, délka opravy 1,232 km

Položkový soupis prací

poř.číslo	čís.položky	popis položky	m.jednotka	množství	jedd.cena	Cena celkem	SKUTEČNOST		ROZDÍL	
							množství	Cena celkem	množství	Cena celkem
1	agregovaná pol.	OSTATNÍ POŽADAVKY - návrh a projednání DIO, GEODETICKÉ ZAMĚŘENÍ SKUTEČNÉHO PROVEDENÍ před a po dokončení včetně zaměření zesílení konstrukce, ZJIŠTĚNÍ A VYTYČENÍ INŽ. SÍTÍ	kpl	1,00	55 560,00 Kč	55 560,00 Kč	1,00	55 560,00 Kč	0,00	0,00 Kč
2	preliminář	Dopravně inženýrské opatření preliminářová položka se souhlasem investora Pozn. stavební položky budou sestaveny a čerpány v rozsahu potřebném pro zajištění přechodného dopravního značení v cenové hladině dle aktuálně platného ceníku OTSKP v době provádění těchto prací.	kpl	1,00	60 000,00 Kč	60 000,00 Kč	1,00	60 000,00 Kč	0,00	0,00 Kč
3	113728	FRÉZOVÁNÍ ZPEVNĚNÝCH PLOCH ASFALTOVÝCH, ODVOZ DO 20KM	m3	1 385,40	229,00 Kč	317 256,60 Kč	1 304,51	298 732,86 Kč	-80,89	-18 523,74 Kč
4	919111	ŘEZÁNÍ ASFALT. KRYTU	bm	1 470,00	80,00 Kč	117 600,00 Kč	1 057,00	84 560,00 Kč	-413,00	-33 040,00 Kč
5	93818	ČIŠTĚNÍ VOZOVEK SAMOSBĚREM	m2	13 500,00	4,00 Kč	54 000,00 Kč	13 331,89	53 327,56 Kč	-168,11	-672,44 Kč
6	122738	ODKOPÁVKY A PROKOPÁVKY OBECNÉ TŘ. I, ODVOZ DO 20KM	m3	60,00	834,00 Kč	50 040,00 Kč	18,50	15 424,83 Kč	-41,51	-34 615,17 Kč
7	572214	SPOJOVACÍ POSTŘÍK Z MODIFIK EMULZE DO 0,5KG/M2	m2	27 840,00	8,00 Kč	222 720,00 Kč	26 220,50	209 764,00 Kč	-1 619,50	-12 956,00 Kč
8	56313	VOZOVKOVÉ VRSTVY Z MECHANICKY ZPEVNĚNÉHO KAMENIVA TL. DO 150MM	m2	400,00	283,00 Kč	113 200,00 Kč	123,30	34 893,90 Kč	-276,70	-78 306,10 Kč
9	574F46	ASFALTOVÝ BETON PRO PODKLADNÍ VRSTVY MODIFIK ACP 16+, 16S TL. 50MM	m2	1 500,00	165,00 Kč	247 500,00 Kč	208,19	34 351,35 Kč	-1 291,81	-213 148,65 Kč
10	574D56	ASFALTOVÝ BETON PRO LOŽNÍ VRSTVY MODIFIK ACL 16+, 16S TL. 60MM, PMB 25/55-60,	m2	12 840,00	166,00 Kč	2 131 440,00 Kč	12 680,42	2 104 949,72 Kč	-159,58	-26 490,28 Kč
11	574B34	ASFALTOVÝ BETON PRO OBRUSNÉ VRSTVY MODIFIK ACO 11+ PMB 25/55-60, tl. 40 mm	m2	13 500,00	149,00 Kč	2 011 500,00 Kč	13 331,89	1 986 451,61 Kč	-168,11	-25 048,39 Kč
12	113765	FRÉZOVÁNÍ DRÁŽKY PRŮŘEZU DO 600MM2 V ASFALTOVÉ VOZOVCE	m	1 670,00	44,00 Kč	73 480,00 Kč	1 057,00	46 508,00 Kč	-613,00	-26 972,00 Kč
13	931315	TĚSNĚNÍ DILATAČ SPAR ASF ZÁLIVKOU PRŮŘ DO 600MM2	m	1 670,00	48,40 Kč	80 828,00 Kč	1 057,00	51 158,80 Kč	-613,00	-29 669,20 Kč
14	577A2	VÝSPRAVA TRHLIN ASFALTOVOU ZÁLIVKOU MODIFIK	m	300,00	120,00 Kč	36 000,00 Kč	602,00	72 240,00 Kč	302,00	36 240,00 Kč
15	89921	VÝŠKOVÁ ÚPRAVA POKLOPŮ A MŘÍŽÍ	ks	75,00	2 500,00 Kč	187 500,00 Kč	83,00	207 500,00 Kč	8,00	20 000,00 Kč
16	89923	VÝŠKOVÁ ÚPRAVA KRYCÍCH HRNCŮ	ks	35,00	2 100,00 Kč	73 500,00 Kč	49,00	102 900,00 Kč	14,00	29 400,00 Kč
17	15111	POPLATKY ZA LIKVIDACI ODPADU NEKONTAMINOVANÝCH	t	120,00	324,50 Kč	38 940,00 Kč	36,99	12 003,26 Kč	-83,01	-26 936,75 Kč
18	915111	VDZ V - 12,5 a 25CM, BARVOU, ZÁKLADNÍ	m2	1 331,00	110,00 Kč	146 410,00 Kč	1 331,00	146 410,00 Kč	0,00	0,00 Kč
19	12980	ČIŠTĚNÍ ULIČNÍCH VPUSTÍ	ks	25,00	2 700,00 Kč	67 500,00 Kč	43,00	116 100,00 Kč	18,00	48 600,00 Kč
20	91552	VODOR DOPRAV ZNAČ - PÍSMENA	ks	36,00	77,00 Kč	2 772,00 Kč	62,00	4 774,00 Kč	26,00	2 002,00 Kč
21	91551	VODOROVNÉ DOPRAVNÍ ZNAČENÍ - PŘEDEM PŘIPRAVENÉ SYMBOLY	ks	43,00	110,00 Kč	4 730,00 Kč	20,00	2 200,00 Kč	-23,00	-2 530,00 Kč
22	915221	VODOR DOPRAV ZNAČ PLASTEM STRUKTURÁLNÍ NEHLUČNÉ - DOD A POKLADKA - V4 vodící proužek 25cm, V2, V1a,b středová čára přerušovaná 12,5cm, V10g, V9a, V6b, V7 atd.	m2	1 331,00	297,00 Kč	395 307,00 Kč	1 331,00	395 307,00 Kč	0,00	0,00 Kč
Součet						6 487 783,60 Kč		6 095 116,88 Kč		-392 666,72 Kč
DPH 21%						1 362 434,56 Kč		1 279 974,55 Kč		-82 460,01 Kč
Celkem s DPH						7 850 218,16 Kč		7 375 091,43 Kč		-475 126,73 Kč

Krajská správa a údržba silnic Středočeského kraje, příspěvková organizace
150 21 PRAHA 5, Zborovská 11

Froněk spol. s r.o.
Zátíší 2488
269 01

Váš dopis značky/ze dne

Naše značka

Vyřizuje/telefon

Kladno
05. 11. 2024

II/605 Beroun a Žebrák - Bavoryně - vyjádření ke změně stavby 06

Na základě oznámení zhotovitele ze dne 1.11. 2024 v souladu se smlouvou o Dílo článek 6.7. změna rozsahu Díla, se jedná o následující změny oproti zadávací dokumentaci, které nešly předvídat a které vznikly během realizace stavby „II/605 Beroun a Žebrák – Bavoryně“.

Po geodetickém zaměření skutečného provedení stavby byly zjištěny rozdíly v množství následujících položek:

Frézování asfaltového krytu, řezání asfalt. krytu, čištění vozovek samosběrem, odkopávky a prokopávky, spojovací postřík, vozovkové vrstvy z MZK, asfaltové betony, frézování drážky průřezu, těsnění dilatačních spar asfalt, zálivkou, výsrava trhlin, výšková úprava poklopů, mříží a krycích hrnků, poplatky za likvidaci odpadu, čištění UV, VDZ.

Krajská správa a údržba silnic Středočeského kraje jako správce a zároveň zástupce Středočeského kraje jako vlastníka nemovitostí, tj. dotčené silnice II/605 a jako zadavatel výše zmíněné stavby, tímto souhlasí s provedením opravy dle uvedených změn a zároveň žádá zhotovitele o zpracování ZBV k této změně stavby, a to v souladu se zákonem o zadávání VR a příslušnou směrnicí KSÚS SK

Přílohy:

Ohlášení zhotovitele o změně stavby ze dne 1.11. 2024

Stanovisko TDI ke změně – zápis z kontrolního dne stavby z 05.11. 2024

S přáním pohodového dne

Josef Raboch
projektový manažer staveb

Váš Dopis značky: ohlášení_změny_stavby 06

Ze dne: 01.11.2024

Vyřizuje: Bc. Jakub Slánský



Datum: 05.11.2024

Krajská správa a údržba silnic

Středočeského kraje příspěvková organizace

Josef Raboch

Se sídlem Zborovská 11, Praha 5

Oblastní pracoviště: Bohumila Hájka 180, 267 01

Králův Dvůr Popovice

Stavba: II/605 Beroun a Žebrák – Bavoryně

Č. smlouvy Objednatele: SMLD-0367/00066001/2024

Věc: Oznámení objednateli o změně č. IV na akci „II/605 Beroun a Žebrák – Bavoryně“

Stanovisko TDS k Oznámení objednateli o změně č. VI na akci „II/605 Beroun a Žebrák – Bavoryně“ – Doměrky na základě skutečnosti (geodetické zaměření)

Objednatel obdržel od Zhotovitele pod zn.: **ohlášení_změny_stavby 06** Oznámení objednateli o změně č. VI na akci „II/605 Beroun a Žebrák – Bavoryně“ – Doměrky na základě skutečnosti (geodetické zaměření)

V dopise Zhotovitel oznamuje změnu, za základě skutečně provedených prací na základě geodetického zaměření.


Z výše uvedeného dochází ke změně výkazu výměr, čímž dojde ke změně oproti SoD. Tato skutečnost má finanční dopad na výstavbu.

Předpokládaná změna ceny je: - 392 666,72 Kč bez DPH

Stanovisko TDS:

Asistent specialista pro pozemní komunikace (včetně propustků) potvrzuje, rozsah provedených prací na základě geodetického zaměření. Jedná se o doměrky.

Na základě výše uvedeného Asistent specialista pro pozemní komunikace (včetně propustků) doporučuje Objednateli vydat Pokyn k předložení ZBV.



Bc. Jakub Slánský

Asistent specialista pro pozemní komunikace (včetně propustků)



Výsledná plocha asfaltu : ACO 11- 13331,89 m²
 ACL 16 - 12680,42 m²

Legenda :

- situace
- obrubník
- hrana asfaltu
- vlastnická hranice - mapa DKM



str.1

GEODETICKÉ ZAMĚŘENÍ			Overil: ING. Karel Kočr
Název akce: Oprava komunikace II/605 Beroun			
Katastrální území: Beroun	Souřadnicový systém: S-JTSK	Vyhotožil: Geodetická kancelář Marek Hasman Nerudova 110 Hořovice 268 01	
Obec: Beroun	Výškový systém: —		
Okres: Beroun	Měřítko: 1:500/A3		
Mapový list: DKM	Datum: 22.7.2024	Datum: XXXXXXXXXX Číslo:	
			Nálezitostmi a přesností odpovídá právním předpisům a podmínkám dohodnutým s objednatelém





2349
Hněvkovského



1176/89

514/2

1175

Plzeňská
2258/1

524

1176/101

514/3

514/1

79 80 81
78 77 82

523

1176/102

2103/2

1175/86

213 212 211

523

1083

983

884/3

asfaltová komunikace

521

1176/96

2103/1

519

895/13

2422

Arnoštova

884/2

219

895/15

2401

1176/73

891

874

Plzeňská

562

895/16

1176/57

1176/78

884/1

2258/32

895/14

1176/80

1176/89

898

2258/26

2258/29

227

228

225

226

224

897/2

572/1

895/16

893

1176/91

237

236

235

233

232

231

229

59

58

57

56

55

54

63

62

61

60

67

66

68

770000

1053500

6991/1

933

1055

Plzeňská
2258/1

895/7

2348

1176/68

1176/103

asfaltová komunikace

895/3

770100

1053550

6792/6

6792/8

247

246

1176/72

242

243

244

245

248

249

250

251

252

35

36

37

38

39

40

41

42

43

44

45

49

50

51

52

53


2249/1

2417

+

+



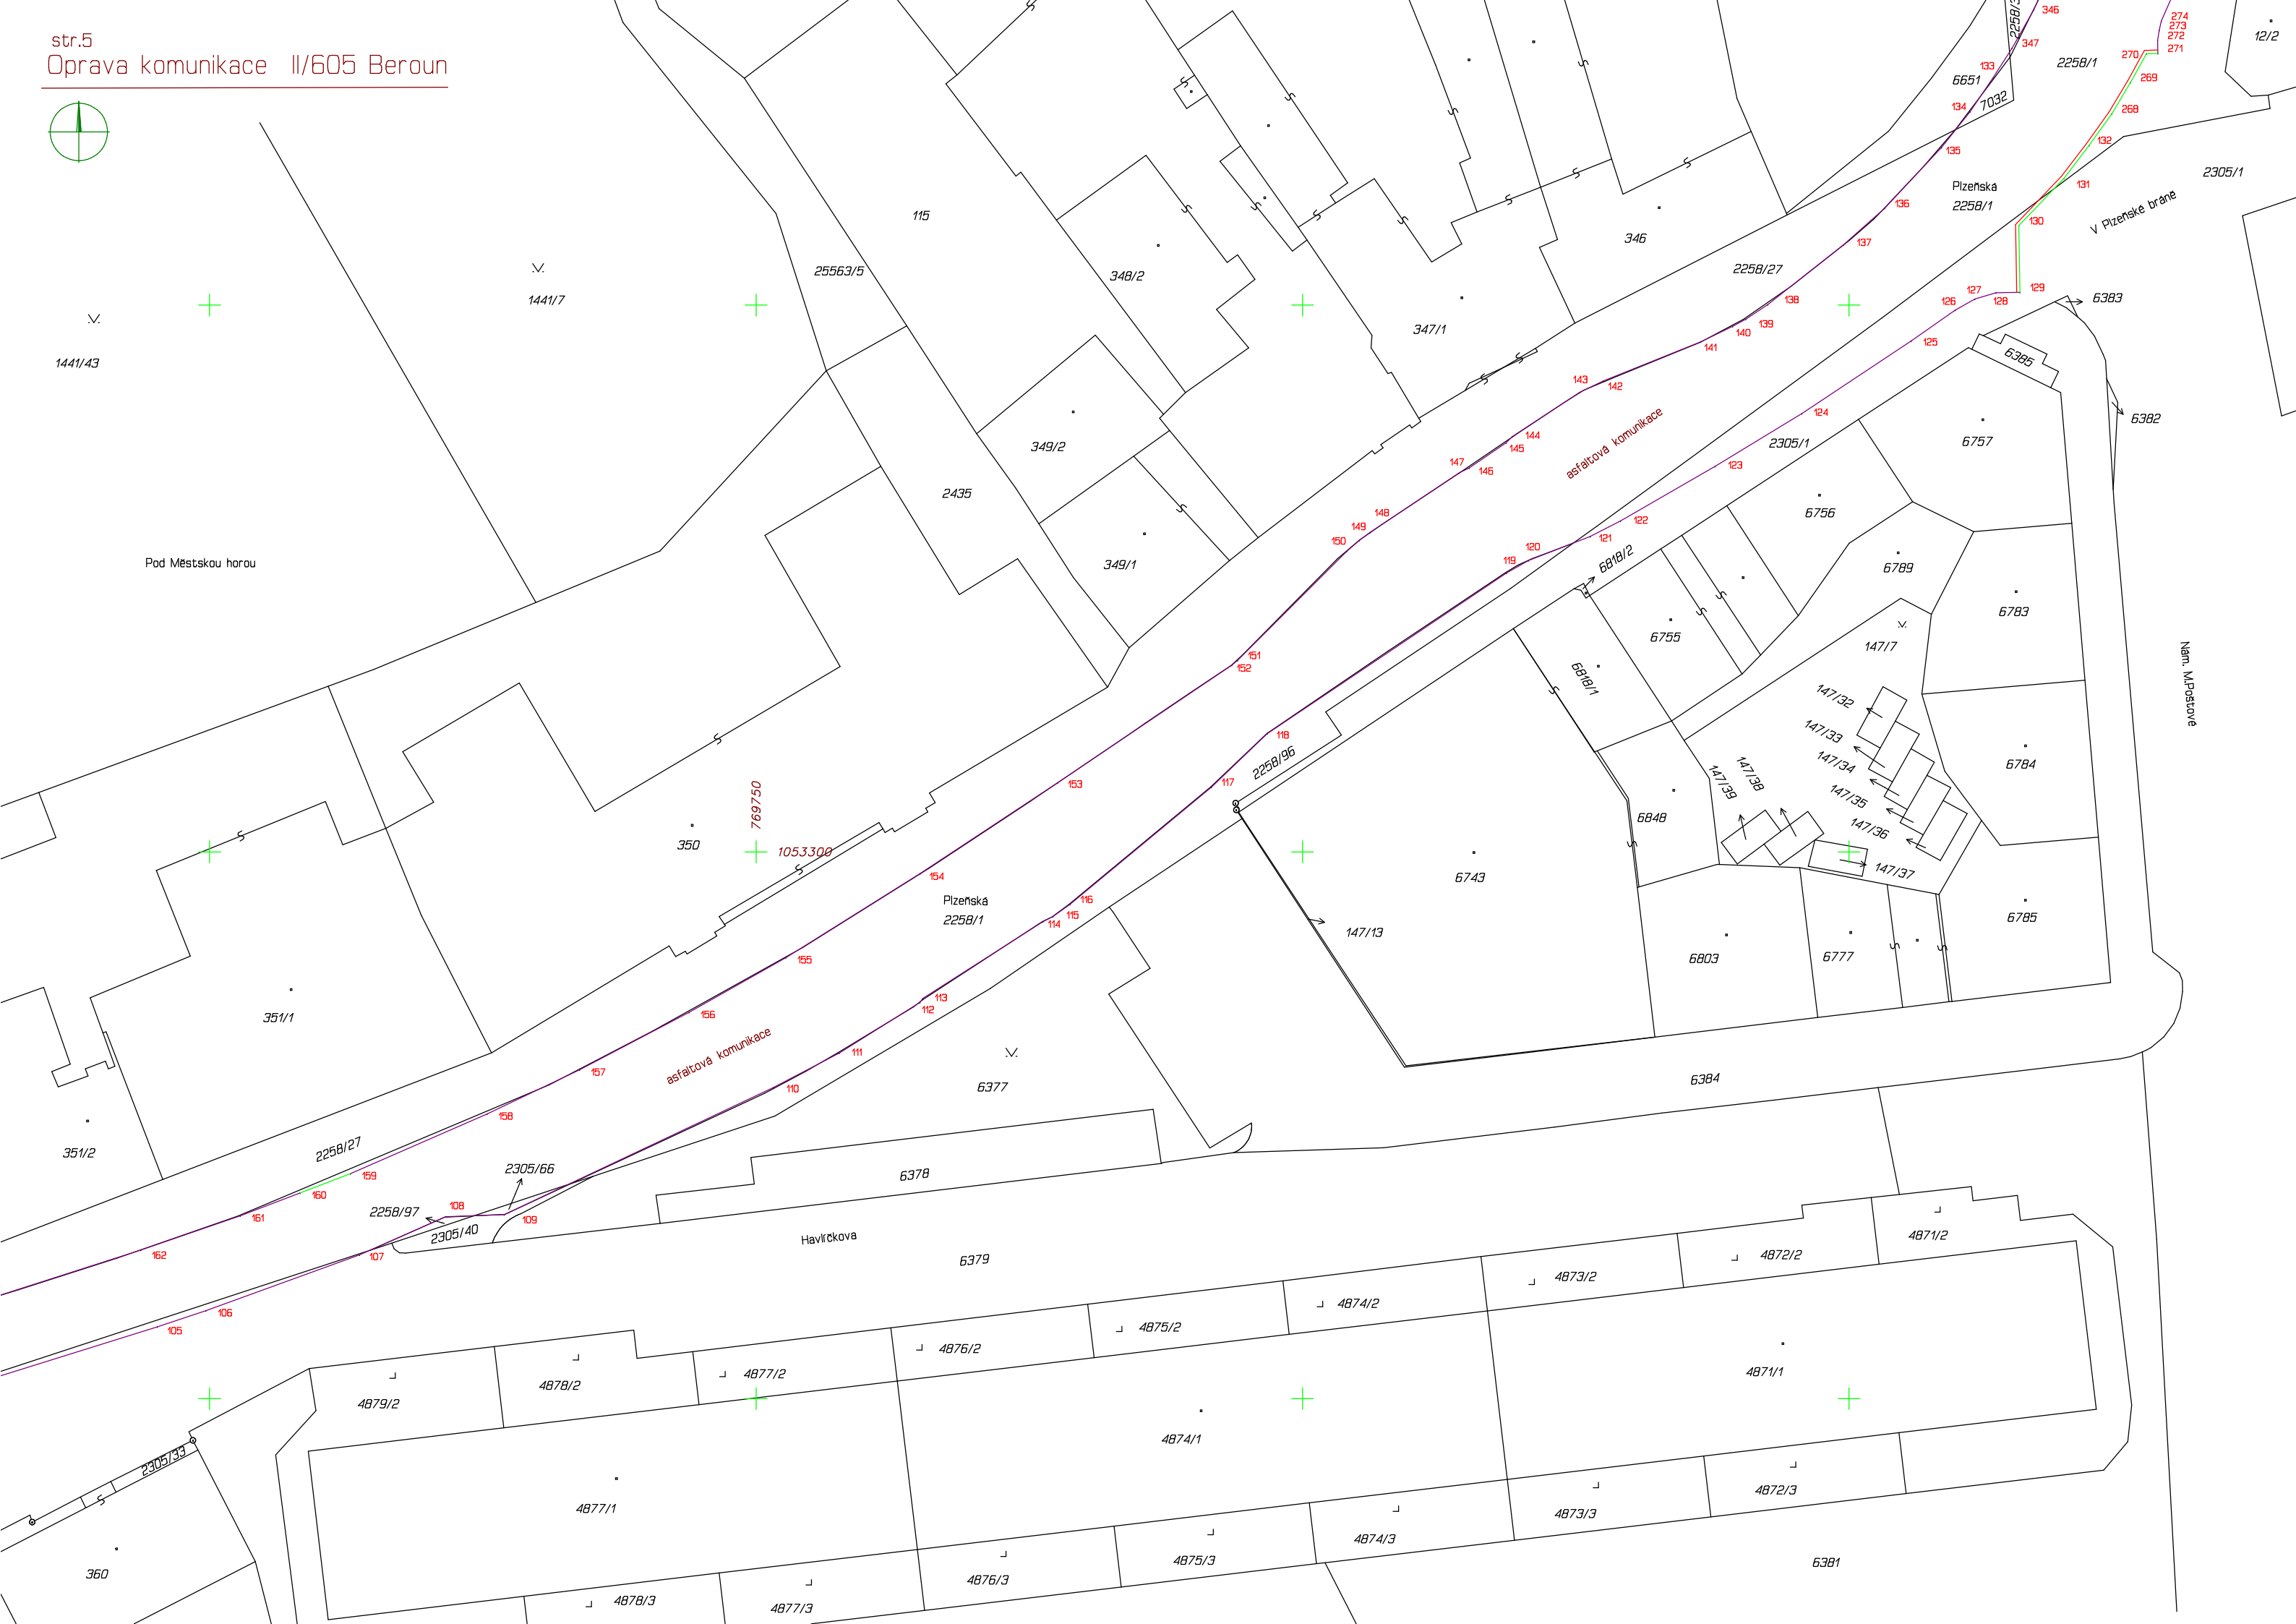

1441/43

Pod Městskou horou

1441/7

115

25563/5

348/2

346

2258/27

347/1

Plzeňská
2258/1

V Plzeňské bráně

2305/1

349/2

2435

349/1

asfaltová komunikace

2305/1

6757

6383

6382

2435

149

148

147

1441/7

769750

1053300

154

153

152

Plzeňská
2258/1

2258/96

147/13

6743

6818/1

6818/2

6755

6756

6789

147/17

6783

6784

6785

147/32

147/33

147/34

147/35

147/36

147/37

6803

6777

6785

6384

351/1

351/2

2258/27

2258/97

2305/40

2305/66

6378

Havlíčková

6379

4875/2

4874/2

4873/2

4872/2

4871/2

4879/2

4878/2

4877/2

4876/2

4875/2

4874/2

4871/1

360

2305/33

4877/1

4877/1

4873/3

4872/3

4876/3

4875/3

4874/3

6381

4878/3

4877/3

Nám. M.Poštová



324/2

324/1

2692

2693

6444

87/1

87/2

332/1

91/1

2305/8

323

324

325

291

292

293

61/15

1138

26/2

27

28

2306/13

29

60/3

769550

1053050

1068

1148

6696

2306/14

Kolářská

38

39/1

6/1

48/1

49/1

7/4

7/5

2305/62

Wagnerovo nám.

Wagnerovo nám.

2305/61

87/6

87/4

2691

87/3

87/5

437/2

437/1

7008

567

566

6437

304/3

Wagnerovo nám. 2305/9

769500

1052950

2258/1

60/1

31/1

3/1

3/3

7/4

asfaltová komunikace

asfaltová komunikace 2258/1

Politických vězňů

Zámečnická



Výměry:

Sanace ACP 16 - 5 cm - 208,19 m²
 MZK - 123,30 m²
 Geotextilie - 503,94 m²



Legenda :

- hrana MZK
- geotextilie
- hrana sanace - ACP16 - 5cm
- obrubník
- hrana asfaltu
- vlastnická hranice - mapa DKM

Značky:

- vodovodní žoupě,hydrant - 49 ks
- uliční vpust' - 43 ks
- kanalizační šachta - 40 ks





str.1


<h2>GEODETICKÉ ZAMĚŘENÍ</h2>			Ověřil: ING. Karel Kočr
Název akce: Oprava komunikace Beroun II/605 zaměření prvků inženýrských sítí, geotextilie a sanace			
Katastrální území: Beroun	Souřadnicový systém: S-JTSK	Vyhotořil: Geodetická kancelář Marek Hasman Nerudova 110 Hořovice 268 01	
Obec: Beroun	Výškový systém: Bpv		
Okres: Beroun	Měřítko: 1:500/A3		
Mapový list: DKM	Datum: 16.7.2024	Datum:	Číslo:
			Nálezitostmi a přesností odpovídá právním předpisům a podmínkám dohodnutým s objednatелеm



2349
Hněvkovského

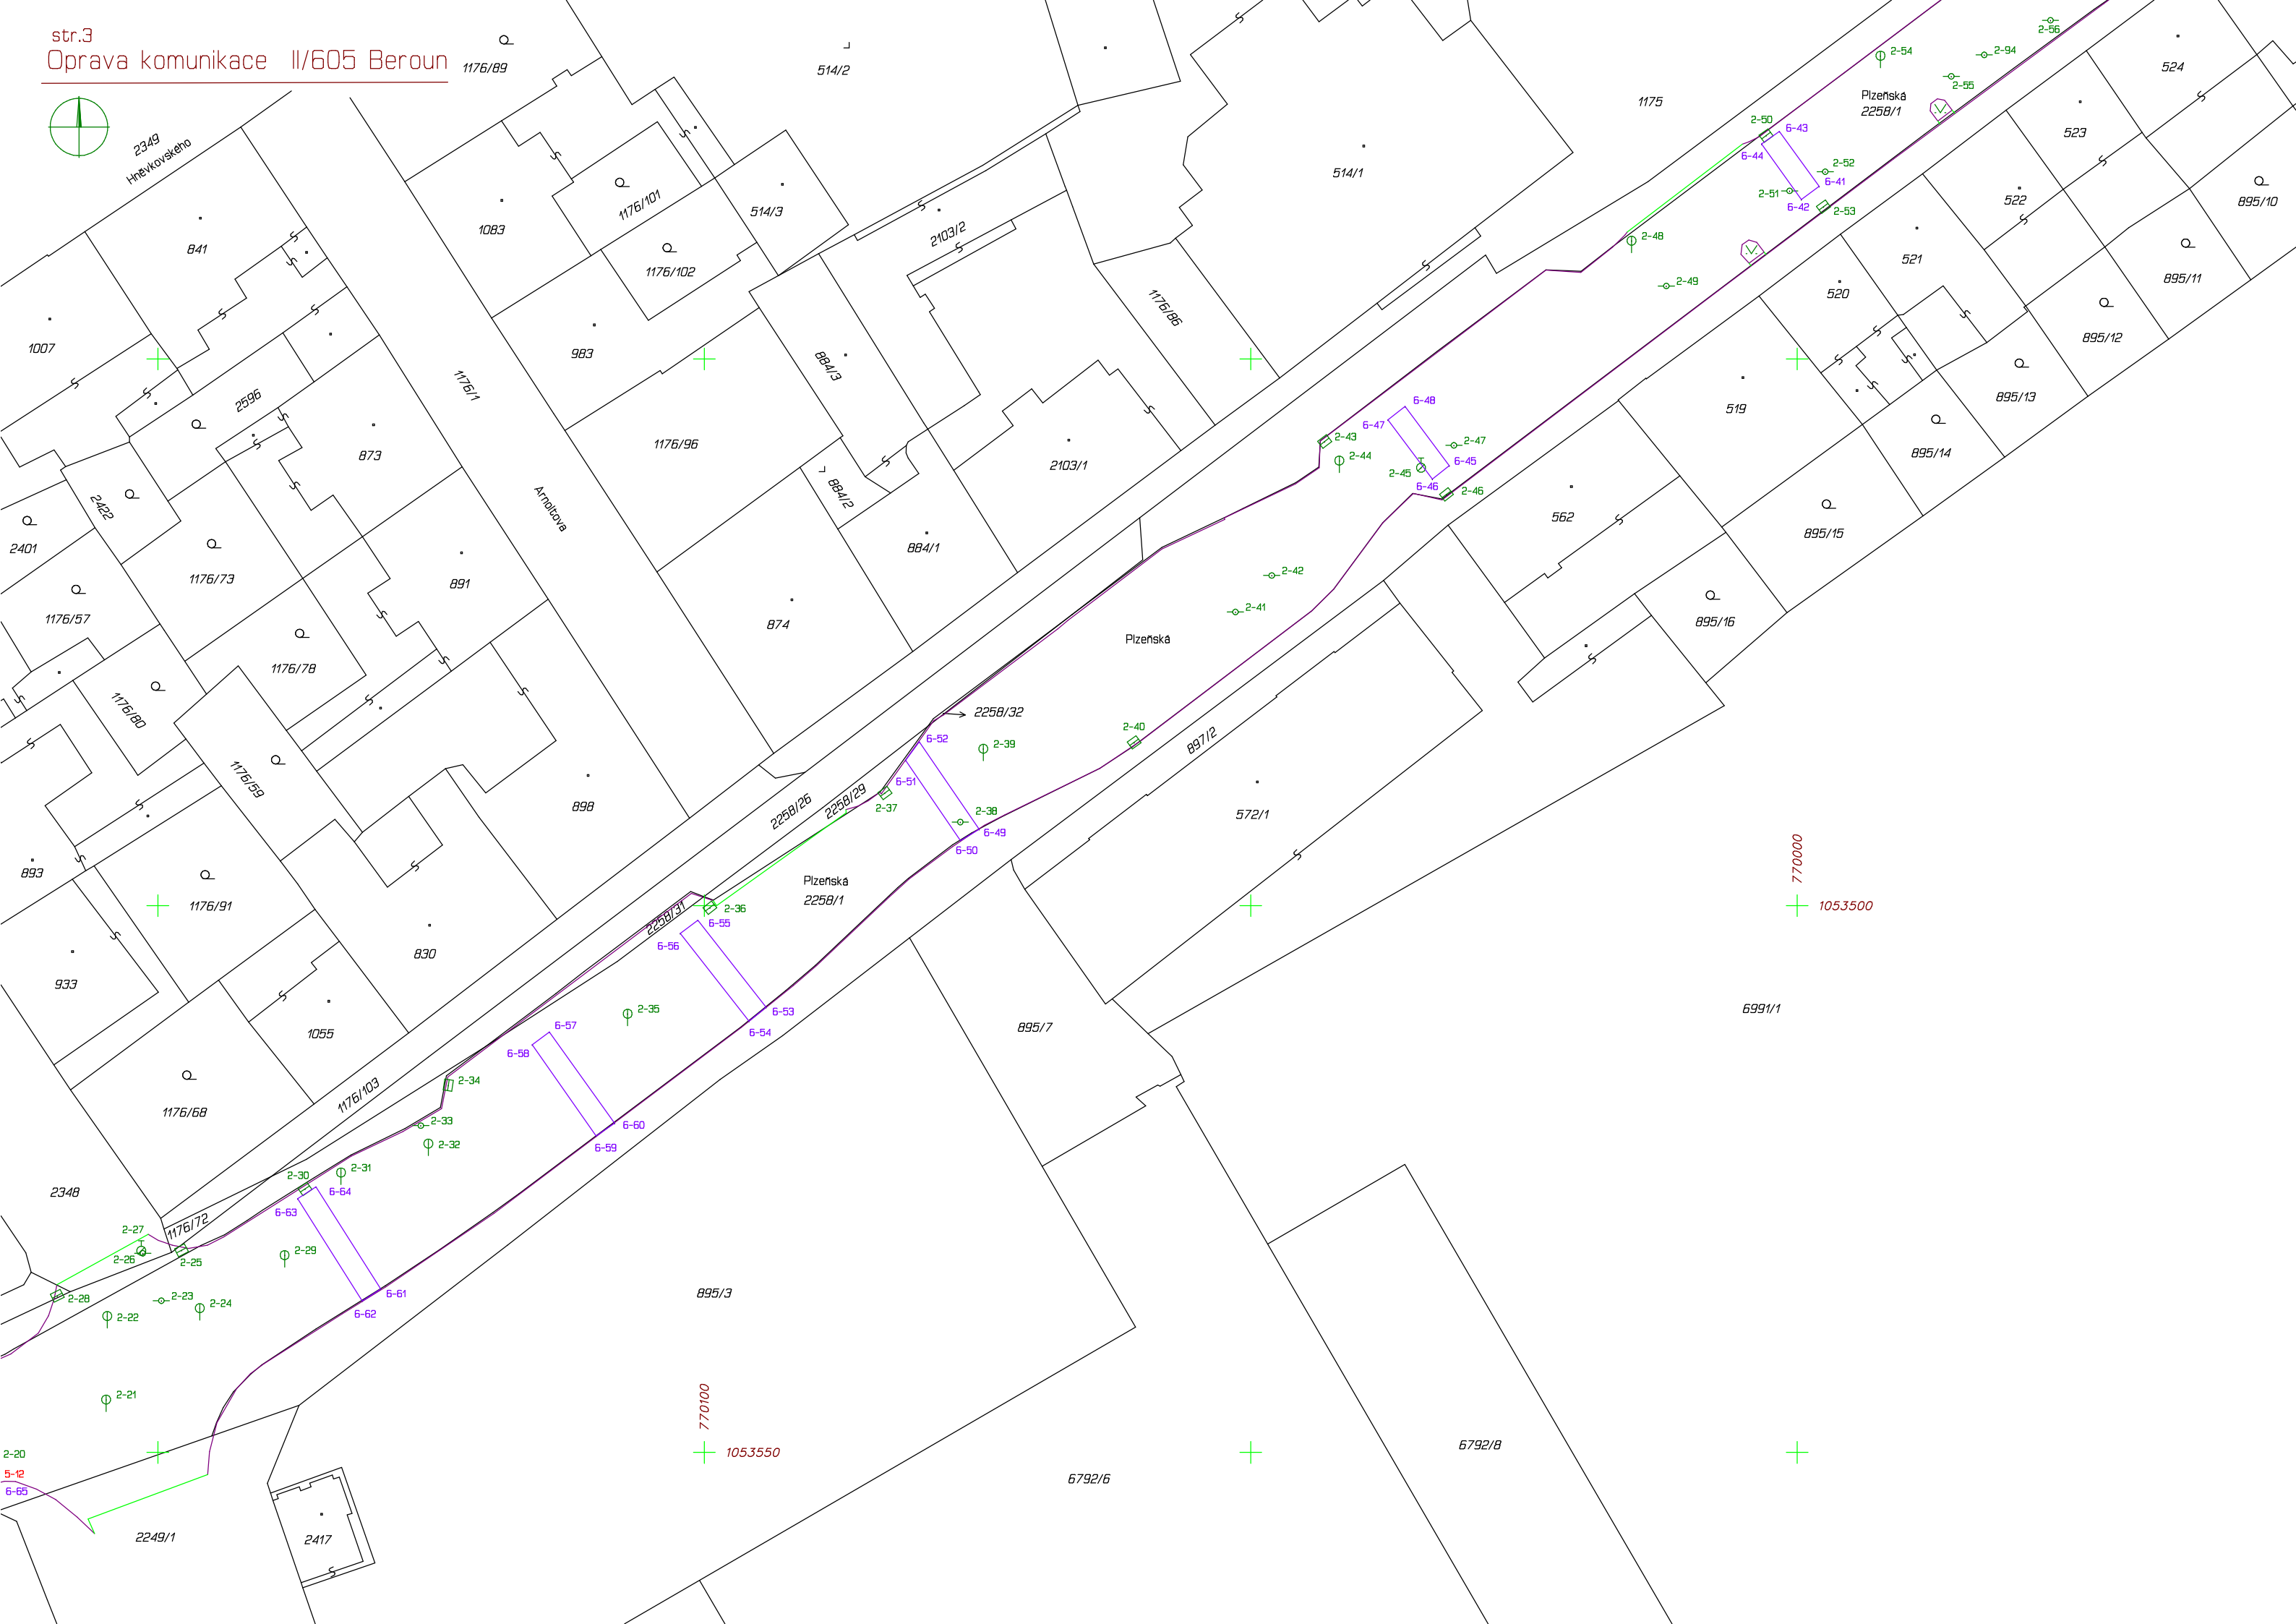

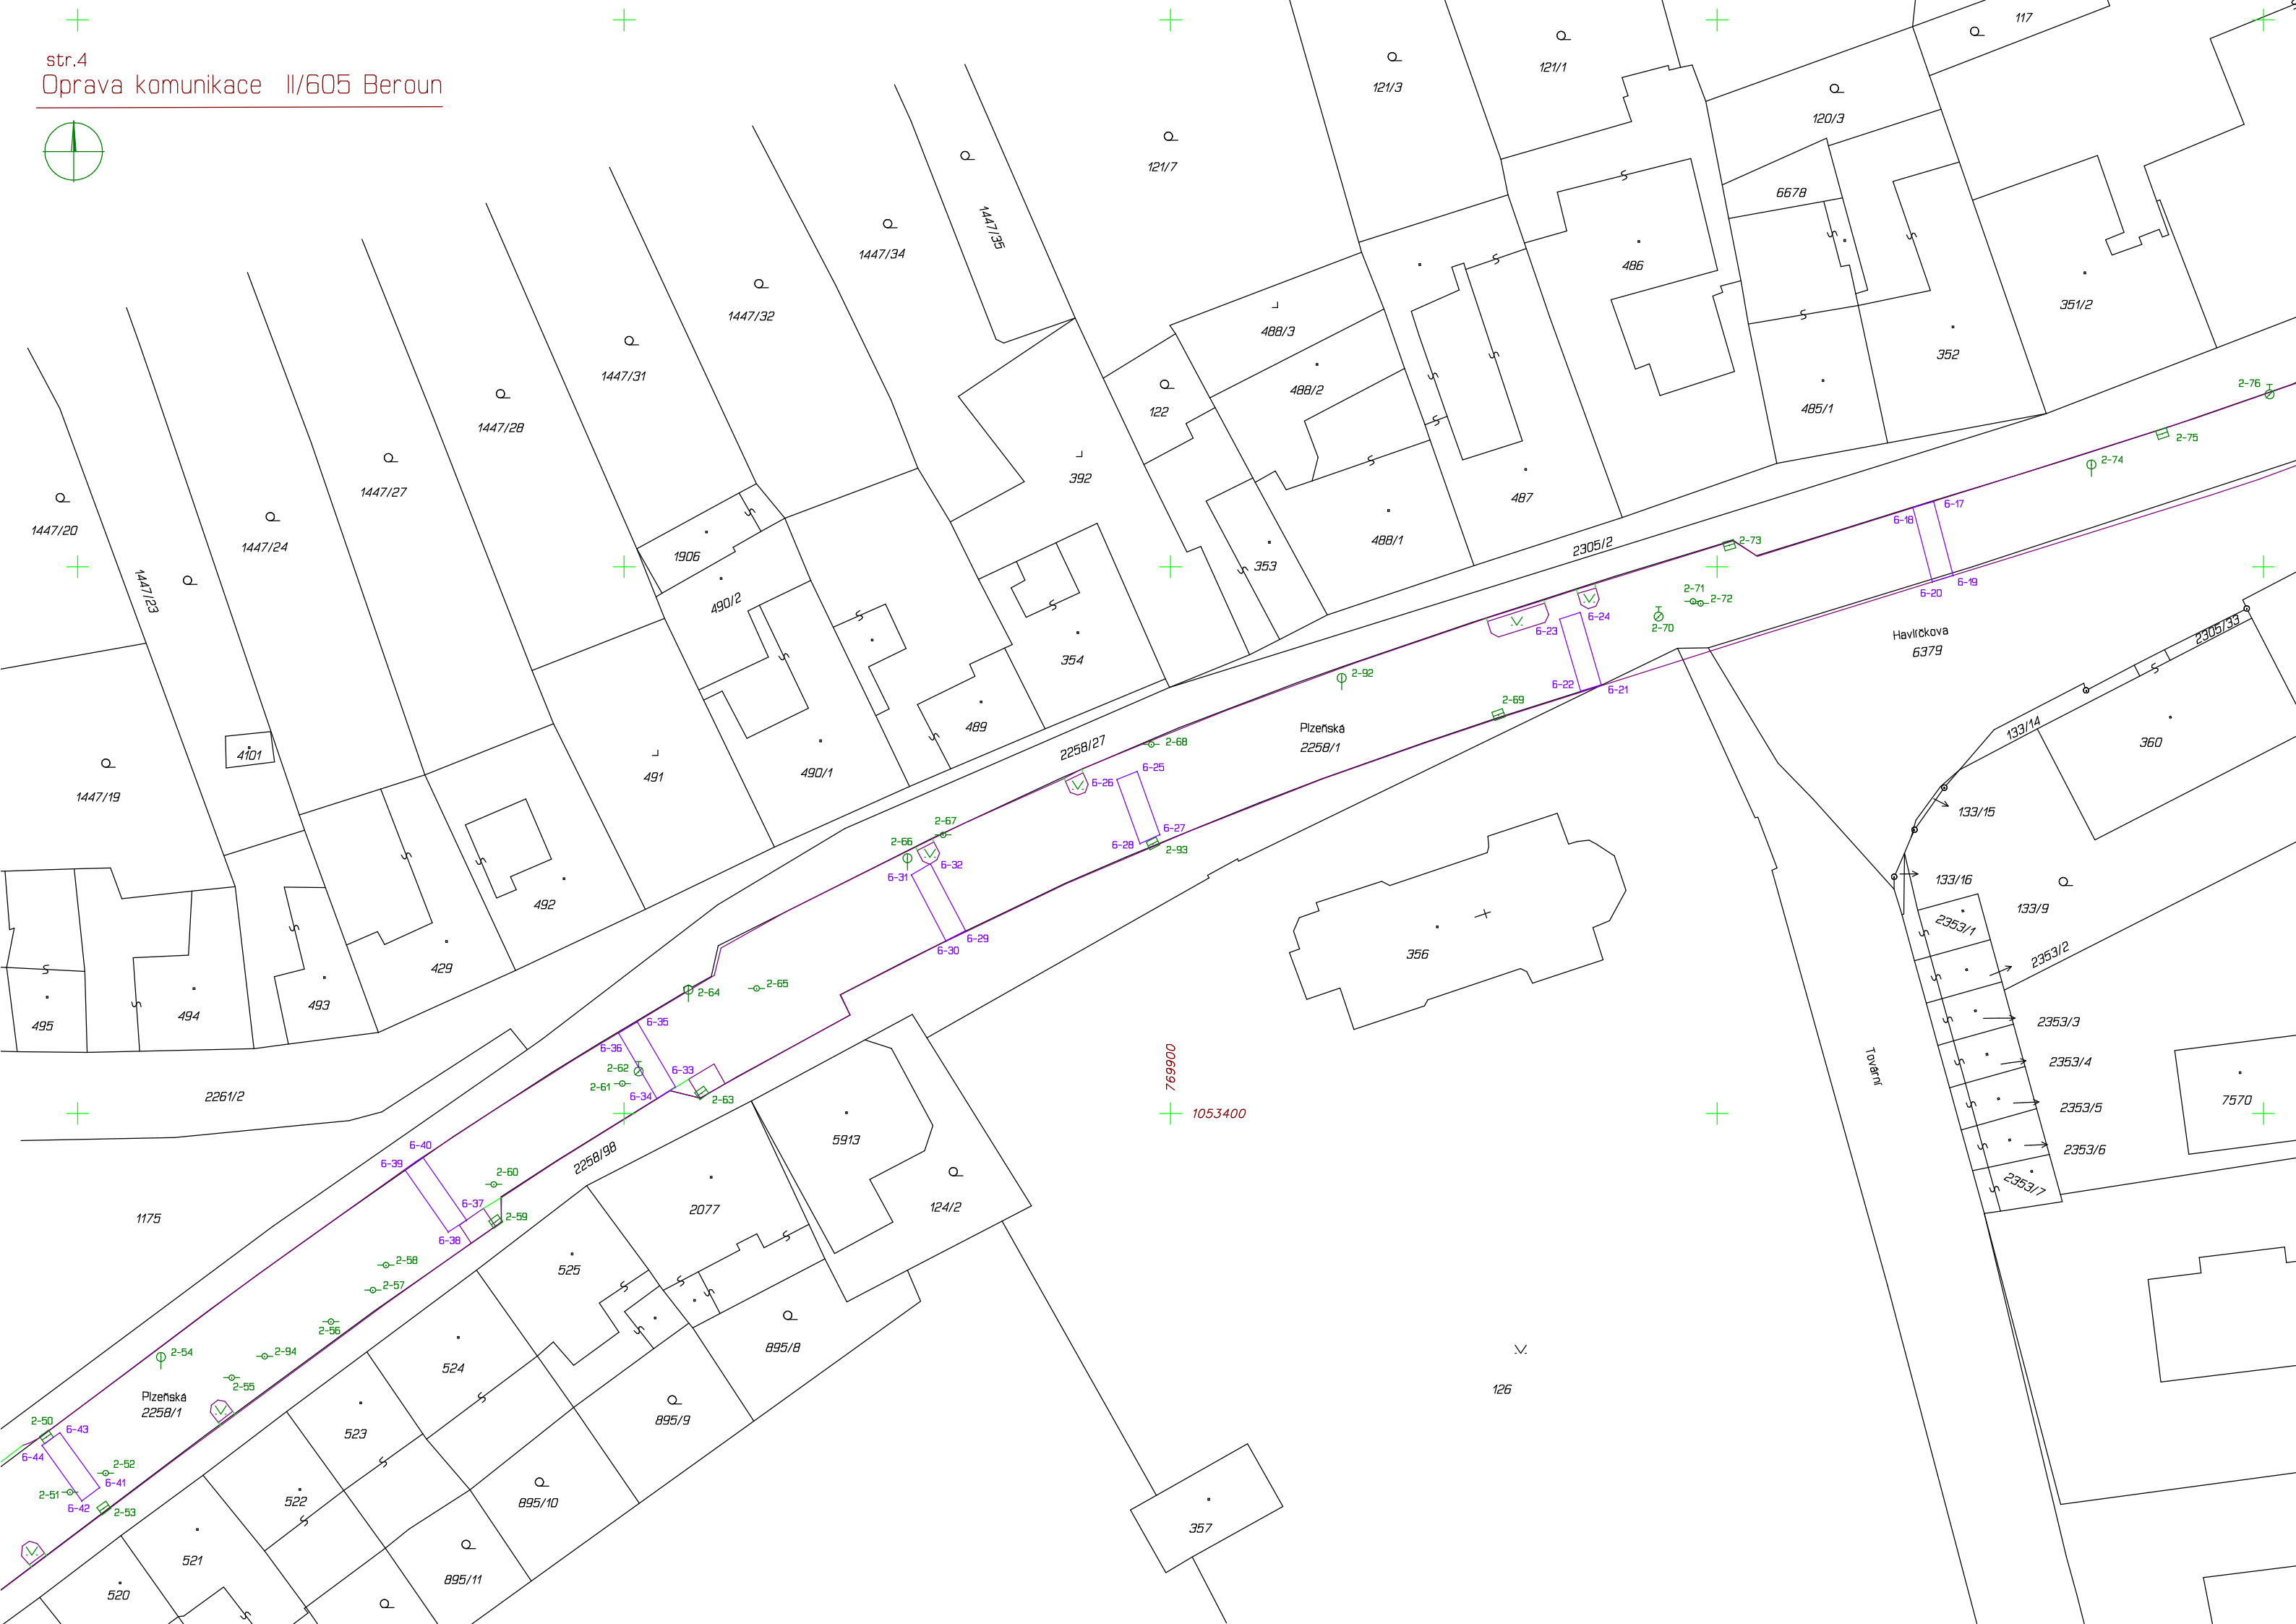

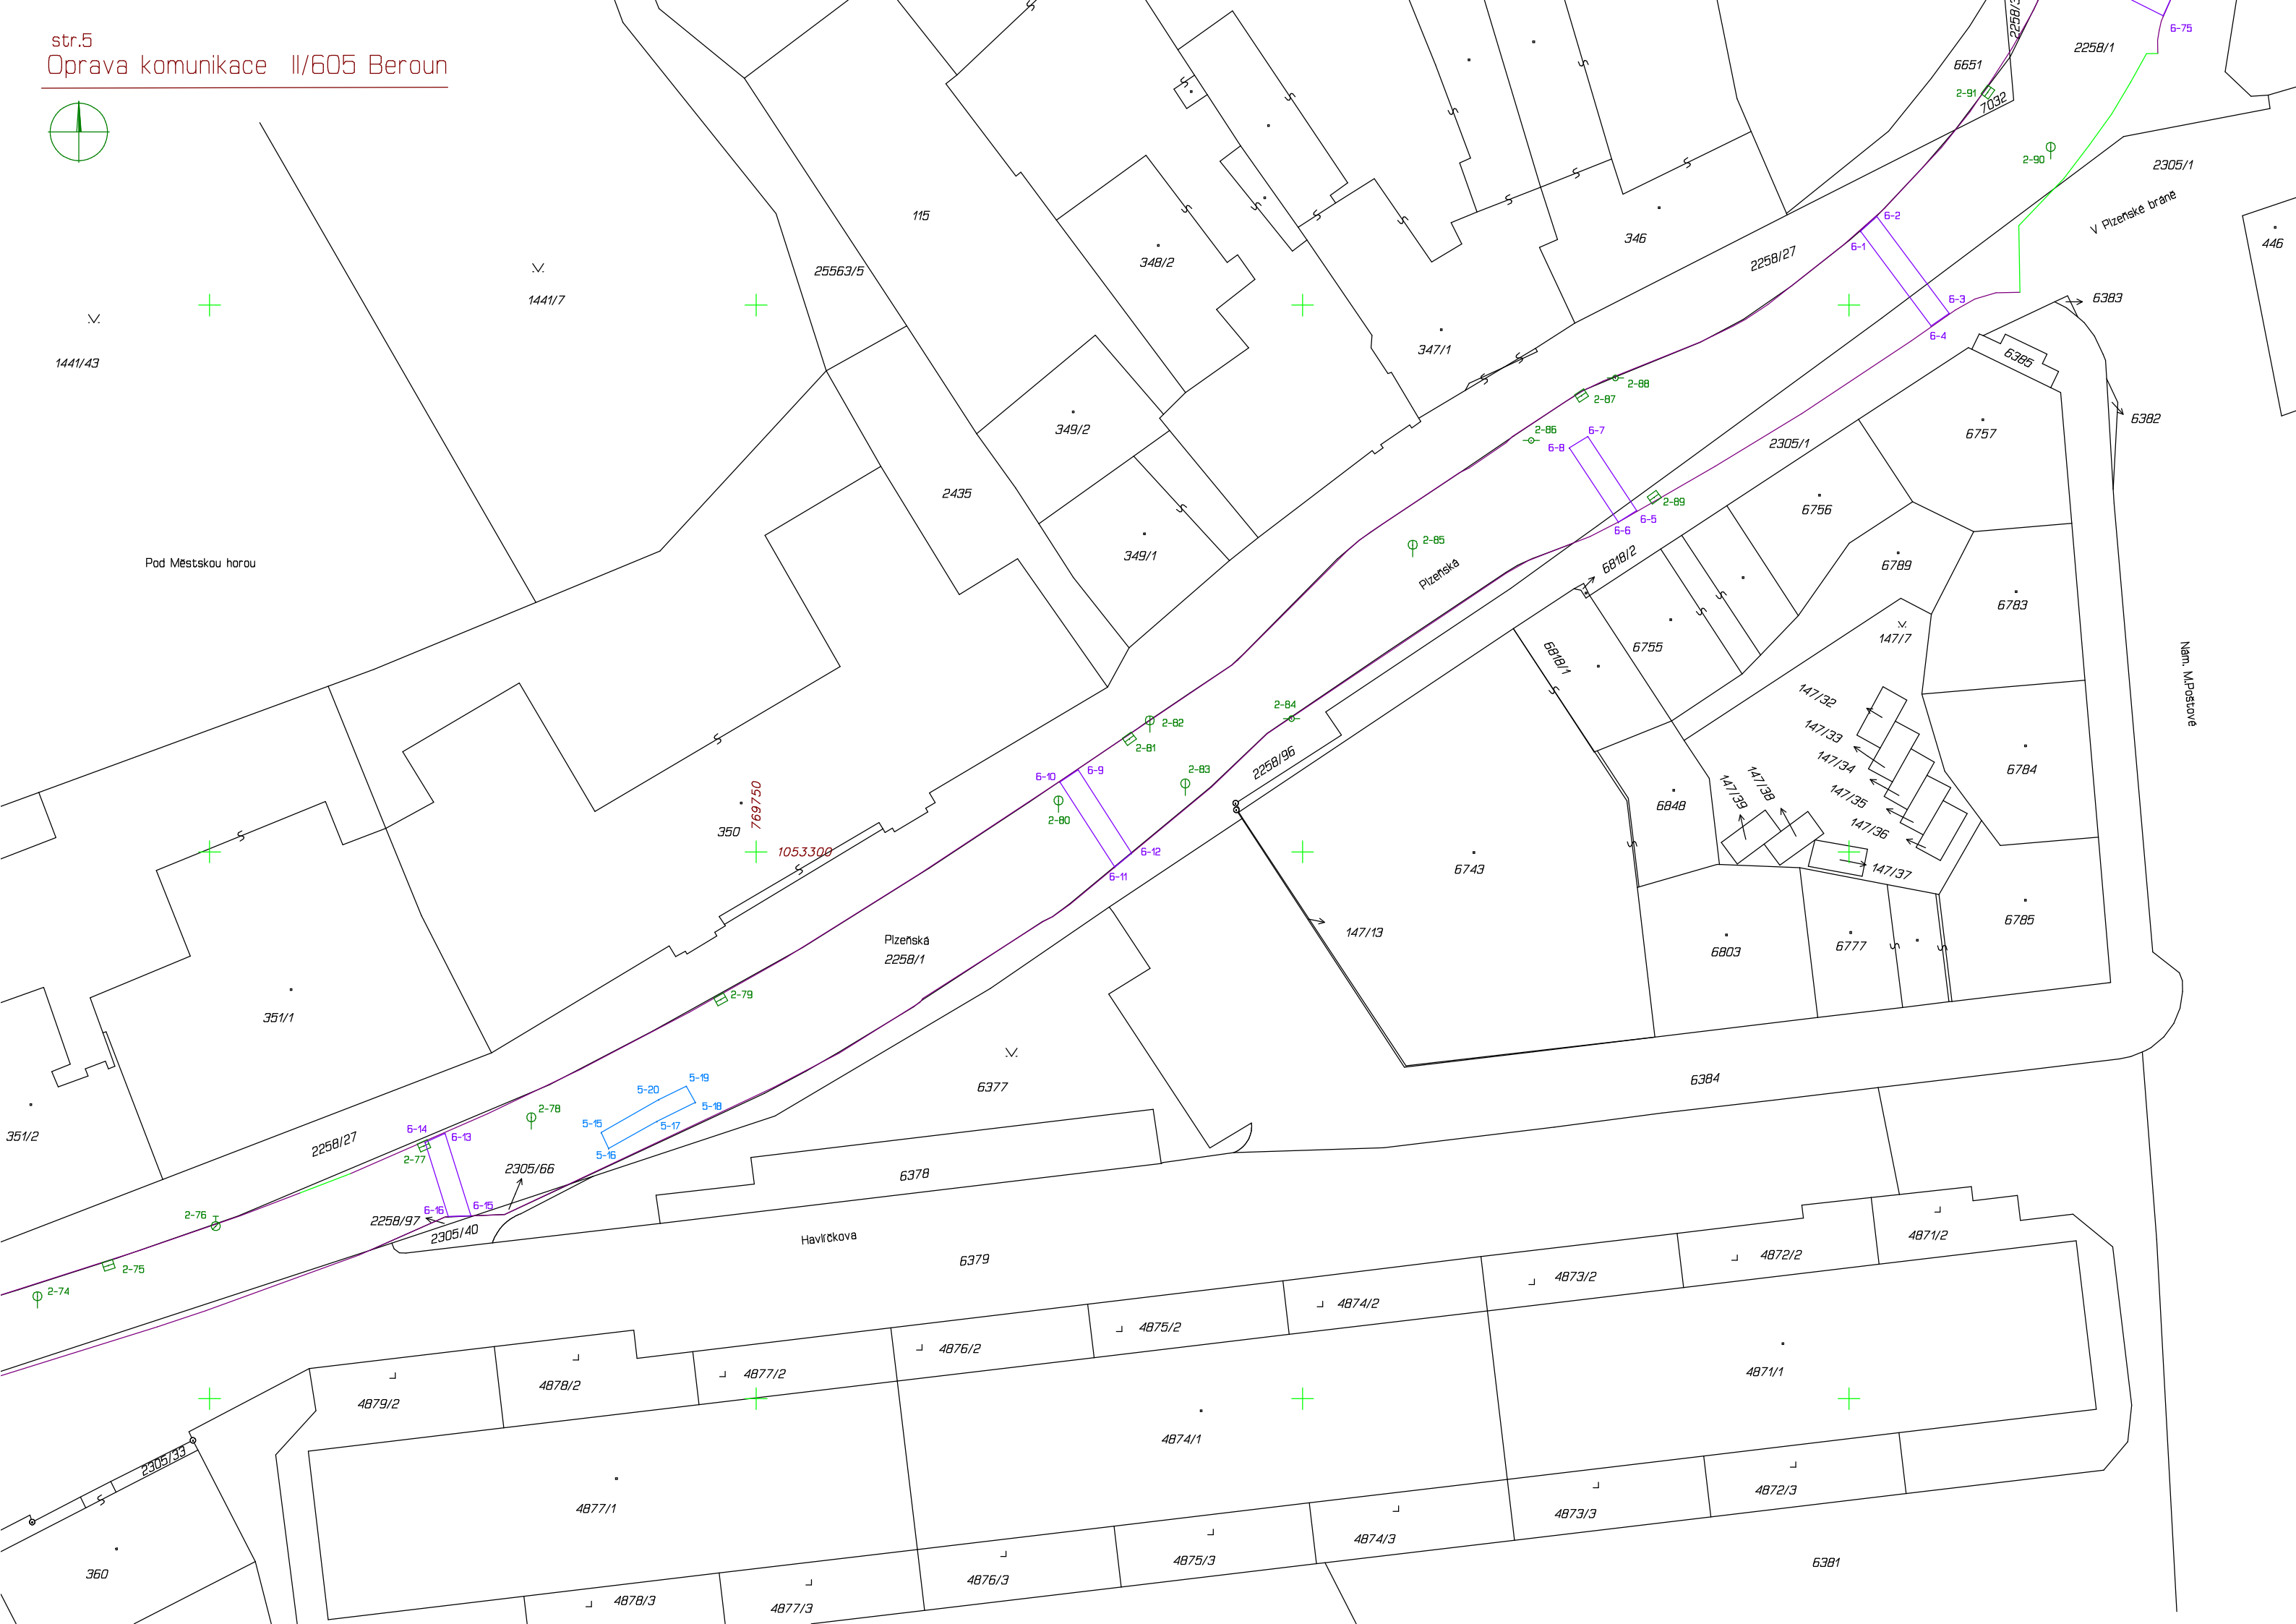

1441/43

Pod Městskou horou

Nam. M. Postova

V Plzeňské bráně

Plzeňská
2258/1

Havlíčkova

360

4879/2

4878/2

4877/2

4876/2

4875/2

4874/2

4873/2

4872/2

4871/2

4877/1

4874/1

4871/1

4872/3

4873/3

4874/3

4875/3

4876/3

4878/3

4877/3

6381

6379

6378

6377

6384

147/13

6743

6803

6777

6785

6784

147/17

6789

6756

6757

2305/1

2435

349/2

349/1

347/1

346

115

25563/5

1441/7

6651

2-91

7032

2-90

2258/1

2305/1

446

6383

6382

6383

6385

2258/27

6-2

6-1

6-3

6-4

2-88

2-87

2-86

6-7

6-8

2-89

6-5

6-6

6818/2

6818/1

6755

147/32

147/33

147/34

147/35

147/36

147/37

6848


