

Krycí list ZBV

Název Stavby dle SoD:

III/11628 Voznice

Název stavebního objektu/provozního souboru (SO/PS):

Komunikace III/11628

Číslo SO/PS /

/ pořadí Změny SO/PS:

102 / 1

Číslo ZBV:

1

Objednatel: Krajská správa a údržba silnic Středočeského kraje, příspěvková organizace
Zborovská 81/11, 150 00 Praha 5, Smíchov
IČ: 00066001

Zhotovitel:

PORR a.s.

Dubečská 3238/36, Strašnice, 100 00 Praha 10

IČ: 43005560

Rekapitulace ZBV č. 1 dle Skupin 1, 2, 3, 4, 5

ZBV č./ Skupina	Cena navrhovaných Změn záporných	Cena navrhovaných Změn kladných	Cena navrhovaných Změn záporných a Změn kladných celkem
1.1	0,00	0,00	0,00

ZBV č./ Skupina	Cena navrhovaných Změn záporných	Cena navrhovaných Změn kladných	Cena navrhovaných Změn záporných a Změn kladných celkem
1.2	0,00	0,00	0,00

ZBV č./ Skupina	Cena navrhovaných Změn záporných	Cena navrhovaných Změn kladných	Cena navrhovaných Změn záporných a Změn kladných celkem
1.3	0,00	204 380,16	204 380,16

ZBV č./ Skupina	Cena navrhovaných Změn záporných	Cena navrhovaných Změn kladných	Cena navrhovaných Změn záporných a Změn kladných celkem
1.4	0,00	0,00	0,00

ZBV č./ Skupina	Cena navrhovaných Změn záporných	Cena navrhovaných Změn kladných	Cena navrhovaných Změn záporných a Změn kladných celkem
1.5	0,00	0,00	0,00

ZBV č./ SUMA	Cena navrhovaných Změn záporných	Cena navrhovaných Změn kladných	Cena navrhovaných Změn záporných a Změn kladných celkem
1	0,00	204 380,16	204 380,16

Části ZBV se číslovají číslem ZBV, za kterým je tečka a index udávající číslo Skupiny.

Stejný systém číslování se používá pro jednotlivé Změnové listy (02)

a pro Rozpis ocenění změn položek (04).

ZBV - krycí list

Změnový list																											
Název Stavby dle SoD: III/11628 Voznice Název stavebního objektu/provozního souboru (SO/PS): Komunikace III/11628		Číslo SO/PS / / pořadí Změny SO/PS: 102 / 1	Číslo ZBV / Skupina změny: 1.3																								
Strany smlouvy o dílo S-2859/00066001/2023 na realizaci uvedené Stavby uzavřené dne 31.10.2023 (dále jen Smlouva): Objednatel: Krajská správa a údržba silnic Středočeského kraje, příspěvková organizace se sídlem Zborovská 81/11, 150 00 Praha 5, Smíchov Zhotovitel: PORR a.s., Dubečská 3238/36, 100 00 Praha 10, Strašnice																											
Přílohy Změnového listu: <table><tr><td>1. Krycí list</td><td>1</td><td>počet listů</td></tr><tr><td>2. Změnový list</td><td>2</td><td>počet listů</td></tr><tr><td>3. Zápis o projednání ocenění soupisu prací</td><td>1</td><td>počet listů</td></tr><tr><td>4. Rozpis ocenění Změn položek</td><td>1</td><td>počet listů</td></tr><tr><td>5. Přehled zařazení změn do Skupin</td><td>1</td><td>počet listů</td></tr><tr><td>6. Přehled dokladů</td><td>1</td><td>počet listů</td></tr><tr><td>7. Soupis prací SO po všech změnách</td><td>3</td><td>počet listů</td></tr><tr><td>Další doklady dle přehledu dokladů</td><td>11</td><td>počet listů</td></tr></table>		1. Krycí list	1	počet listů	2. Změnový list	2	počet listů	3. Zápis o projednání ocenění soupisu prací	1	počet listů	4. Rozpis ocenění Změn položek	1	počet listů	5. Přehled zařazení změn do Skupin	1	počet listů	6. Přehled dokladů	1	počet listů	7. Soupis prací SO po všech změnách	3	počet listů	Další doklady dle přehledu dokladů	11	počet listů	Příjemce Objednatel Zhotovitel Projektant (AD) Stavební dozor Supervize	
1. Krycí list	1	počet listů																									
2. Změnový list	2	počet listů																									
3. Zápis o projednání ocenění soupisu prací	1	počet listů																									
4. Rozpis ocenění Změn položek	1	počet listů																									
5. Přehled zařazení změn do Skupin	1	počet listů																									
6. Přehled dokladů	1	počet listů																									
7. Soupis prací SO po všech změnách	3	počet listů																									
Další doklady dle přehledu dokladů	11	počet listů																									
Iniciátor Změny: Zhotovitel Předmět Změny: Upřesnění rozsahu prací v RDS																											
V průběhu provádění stavebních prací, byl zjištěn nesoulad projektové dokumentace se soupisem prací. Tento nesoulad spočíval v nesprávné výměře u montáže a demontáže svodidel. Po zaslání Žádosti o vydání pokynu k variaci (příloha ZBV) byl vydán Objednatelem Souhlas se zpracováním ZBV(příloha ZBV). Tato změna zvyšuje smluvní cenu stavby o 204 380,16 Kč. Jedná se o Změny nepředvídané. Zadavatel při zadávání zadávací dokumentace stavby postupoval jako řádný hospodář, tj. vyhledal pomoc profesionála, který se veřejně hlásí k určitému povolání, je osobou autorizovanou a má tedy ve smyslu ustanovení platného občanského zákoníku povinnost jednat s odbornou péčí, s využitím svých nadprůměrných znalostí a dovedností a s takovou neobvyklou pečlivostí, jaké vyžaduje ona profese. Požadavek kladený na zadavatele ustanovením § 222 odst.6 písm. a) zákona č. 134/2016 o zadávání veřejných zakázek nedosahuje míry péče odborné, tak jak bylo popsáno výše, ale pouze péče náležitá, nevyžaduje tedy odbornou kvalifikaci zadavatele ani vyšší než obvyklou míru péče, ale pouze náležitou péči a to, aby zájmy společnosti byly vyřízeny co nejlépe. Zadavatel při zadávání zpracování zadávací dokumentace vyhledal pomoc speciálně kvalifikovaného subjektu, který odpovídá za svou odbornou činnost. Zadavatel tímto naplnil požadavek jednání s náležitou péčí. Na základě těchto skutečností dle čl. 5, odst. 1, písm. c) a čl. 10, odst. 1, písm. a) a odst. 2, písm. a) Směrnice R-SM-36 Krajské správy a údržby silnic Středočeského kraje (účinnost od 21.08.2024) upřeshňující provádění změn závazků dle zákona č. 134/2016 Sb., o zadávání veřejných zakázek zařazený do Skupiny 3. Zároveň se jedná o práce, které nemění celkovou povahu veřejné zakázky. Z hlediska Zákona o zadávání veřejných zakázek č. 134/2016 Sb. tato Změna nepředstavuje vznik podstatné změny závazku a dle § 222, odst. 5) se jedná o změnu nepředvídanou.																											
Údaje v Kč bez DPH:																											
Cena navrhovaných Změn záporných	Cena navrhovaných Změn kladných	Cena navrhovaných Změn záporných a Změn kladných celkem	Součet absolutních hodnot Změn kladných a Změn záporných																								
0,00	204 380,16	204 380,16	204 380,16																								
Technická pomoc Objednatele jméno Bc. Martin Horešovský podpis																											

Podpis vyjadřuje souhlas se Změnou:			
Zhotovitel (stavbyvedoucí):	jméno	Borek Růžek	podpis
Projektant (autorský dozor):	jméno	Ing Jana Křivánková	podpis
Stavební dozor:	jméno	Ing Milan Kodet	podpis
Supervize (Regionální dotační kancelář)	jméno	XXXX	podpis
Zástupce Objednatele odpovědný za cenové projednání změny:	jméno	Ing Jaroslava Jurková	podpis
Zástupce Objednatele:	jméno	Petr Müller	podpis
Objednatel a Zhotovitel se dohodli, že u tohoto SO/PS, který je součástí uvedené Stavby, budou provedeny Změny, jež jsou podrobně popsány, zdůvodněny, dokladovány a oceněny v Dokumentaci této Změny. Tento Změnový list představuje Dodatek Smlouvy o dílo. Smlouva se mění v rozsahu upraveném v tomto Změnovém listu. V ostatním zůstávají práva a povinnosti Objednatele a Zhotovitele sjednané ve Smlouvě nedotčeny. Na důkaz toho připojují příslušné osoby oprávněné jednat jménem nebo v zastoupení Objednatele a Zhotovitele své podpisy.			
Objednatel (Oprávněná osoba):	jméno	Ing. Jan Fidler, DiS	podpis
Zhotovitel:	jméno	Petr Škvařil Ing Martin Lukas	podpis

ZÁPIS

**o projednání ocenění soupisu prací a ceny stavebního objektu/provozního souboru (SO/PS)
pro všechny skupiny - pro ZBV číslo: 1**

Název Stavby:	III/11628 Voznice
Číslo SO/PS / číslo Změny SO/PS:	102 / 1
Název stavebního objektu/provozního souboru (SO/PS):	Komunikace III/11628

Údaje v Kč bez DPH

Cena SO/PS dle Smlouvy
1 - zadat
58 471 593,09

Poznámka: Cenu všech Změn záporných v předchozích Změnách na SO/PS a cenu navrhovaných Změn záporných na SO/PS je nutno zadávat se znaménkem mínus (-).

Cena SO/PS v předchozích ZBV:

Údaje v Kč bez DPH

	Cena všech Změn záporných v předchozích Změnách na SO/PS	Cena všech Změn kladných v předchozích Změnách na SO/PS	Cena SO/PS po všech předchozích Změnách	Rozdíl ceny SO/PS po všech předchozích Změnách a ve Smlouvě
2	3 - zadat	4 - zadat	5=1+3+4	6=5-1
stavební/montážní práce	0,00	0,00	58 471 593,09	0,00

Cena SO/PS v této ZBV a po této ZBV:

Údaje v Kč bez DPH

	Cena navrhovaných Změn záporných na SO/PS	Cena navrhovaných Změn kladných na SO/PS	Cena všech Změn kladných na SO/PS (předchozích a navrhovaných)	Cena všech Změn kladných na SO/PS k ceně SO/PS dle Smlouvy v %
7	8 - zadat	9 - zadat	10=4+9	11=10/1
stavební/montážní práce	0,00	204 380,16	204 380,16	0,35%

Cena SO/PS po této ZBV:

Údaje v Kč bez DPH

	Cena všech Změn záporných na SO/PS (předchozích a navrhovaných)	Cena SO/PS po této Změně	Rozdíl ceny SO/PS po této Změně oproti ceně SO/PS dle Smlouvy	Rozdíl ceny SO/PS po této Změně oproti ceně SO/PS dle Smlouvy v %
12	13=3+8	14=1+13+10	15=14-1	16=15/1
stavební/montážní práce	0,00	58 675 973,25	204 380,16	0,35%

Rozpis položek a cen Změny													
Název stavby dle SoD: III/11628 Voznice Číslo a název SO/PS: SO 102 - Komunikace III/11628 Číslo a název rozpočtu: SO 102 - Komunikace III/11628								ZMĚNA SOUPISU PRACÍ (SO/PS)					
								102					
								Skupina změn 3					
Poř. č. pol.	Kód položky	Název položky	m.j.	Množství ve Smlouvě	Množství po Změně	Množství rozdílu	Cena za m.j. v Kč	Cena celkem ve Smlouvě v Kč	Změny záporné v Kč	Změny kladné v Kč	Cena celkem po Změně v Kč	Rozdíl cen celkem v Kč	Podíl cen celkem v %
1	2	3	4	5	6	7	8	9	10	11	12	13	14
111	911331123	Silniční svodidlo s osazením sloupků zaberaněním ocelové úroveň zádržnosti N2 vzdálenosti sloupků přes 2 do 4 m jednostranné	m	390,00	486,00	96,00	1 734,71 Kč	676 536,90	0,00	166 532,16	843 069,06	166 532,16	24,62%
49	966005311	Rozebrání a odstranění silničního zábradlí a ocelových svodidel s přemístěním hmot na skládku na vzdálenost do 10 m nebo s naložením na dopravní prostředek, se zásypem jam po odstraněných sloupcích a s jeho zhutněním svodidla včetně sloupků, s jednou pásn	m	390,00	486,00	96,00	394,25 Kč	153 757,50	0,00	37 848,00	191 605,50	37 848,00	24,62%
		Nové položky											
		Celkem							0,00	204 380,16		204 380,16	

Odpovědný zástupce Objednatele i odpovědný zástupce Zhotovitele odsouhlasují skladbu měněných položek i nových položek, včetně jejich výměr, vyjadřujících předkládanou změnu.
Potvrzují zároveň skutečné provedení prací a oprávněnost změny.

Za Zhotovitele: Borek Růžek (stavbyvedoucí)

Za Objednatele: Ing Milan Kodet (TDS/TDI)

Podpis:

Podpis:

PŘEHLED ZAŘAZENÍ ZMĚN DO SKUPIN

Název a evidenční číslo Stavby: III/11628 Voznice

1	Přijátá smluvní částka bez rezervy a DPH	71 880 183,45
2=1+19+20	Aktuální smluvní částka (cena stavby)	72 084 563,61
	Aktuální smluvní částka (cena stavby) včetně DPH	87 222 321,97
3=(2/1)*100	Procento změny Přijaté smluvní částky	100,28%
4=(25/1)*100	Sledování vyhrazených změn (Skupina 1)	0,00%
5=(28/1)*100	Sledování záměny položek (Skupina 2)	0,00%

6=32+36	Suma Změn kladných a Změn záporných Skupiny 3 a Skupiny 4	204 380,16
7=(6/1)*100	Sledování limitu 30 % - součet Skupiny 3 a Skupiny 4	0,28%
8=1*0,3	Zákonný limit 30 % pro Skupinu 3 a Skupinu 4	21 564 055,04

12=(1)*0,15	Limit	10 782 027,52
13=(39)/(1)	Sledování limitu v %	0,00%
14=ABS(37)+(38)	Hodnota skupiny 5	0,00

						- 1 -			- 2 -			- 3 -			- 4 -			- 5 -		
						Vyhrazené změny (Doměrky) (dle §100 zákona č. 134/2016 Sb.)			Záměna položek (dle §222 odst. (7) zákona č. 134/2016 Sb.)			Změny nepředvídané (dle §222 odst. (6) zákona č. 134/2016 Sb.)			Změny nezbytné (dle §222 odst. (5) zákona č. 134/2016 Sb.)			Změny de minimis Změny neměnicí celkovou povahu veřejné zakázky (dle §222 odst. (4) zákona č. 134/2016 Sb.)		
SO	ZBV č.	Název SO/PS / předmět Změny	Změny záporné (zadávat se znaménkem mínus)	Změny kladné	Hodnota ZBV	Změny záporné (zadávat se znaménkem mínus)	Změny kladné	Suma Změn záporných a Změn kladných	Změny záporné (zadávat se znaménkem mínus)	Změny kladné	Suma Změn záporných a Změn kladných	Změny záporné (zadávat se znaménkem mínus)	Změny kladné	Suma Změn záporných a Změn kladných	Změny záporné (zadávat se znaménkem mínus)	Změny kladné	Suma Změn záporných a Změn kladných	Změny záporné (zadávat se znaménkem mínus)	Změny kladné	limit 15 %
16	17	18	19=23+26+29+33	20=24+27+30+34+37+39	21=19+20	23	24	25=23+24	26	27	28=26+27	29	30	32=29+30	33	34	36=33+34	37	38	39=ABS(37)+38
		III/11628 Voznice	0,00	204 380,16	204 380,16	0,00	0,00	0,00	0,00	0,00	0,00	0,00	204 380,16	204 380,16	0,00	0,00	0,00	0,00	0,00	0,00
102	1	Komunikace III/11628 / upřesnění výměr v RDS	0,00	204 380,16	204 380,16	0,00	0,00	0,00	0,00	0,00	0,00	0,00	204 380,16	204 380,16	0,00	0,00	0,00	0,00	0,00	0,00
	2		0,00	0,00	0,00	0,00	0,00	0,00	0,00	0,00	0,00	0,00	0,00	0,00	0,00	0,00	0,00	0,00	0,00	0,00
	3		0,00	0,00	0,00	0,00	0,00	0,00	0,00	0,00	0,00	0,00	0,00	0,00	0,00	0,00	0,00	0,00	0,00	0,00
	4		0,00	0,00	0,00	0,00	0,00	0,00	0,00	0,00	0,00	0,00	0,00	0,00	0,00	0,00	0,00	0,00	0,00	0,00

Poznámka: Formulář má informativní charakter a zobrazuje stav k datu předložení Změnového listu.

Přehled dalších dokladů

Číslo ZBV:	1
Název stavby:	III/11628 Voznice
Název stavebního objektu / provozního souboru (SO/PS):	Komunikace III/11628
Číslo SO/PS / číslo změny SO/PS:	102 / 1

Doklad	počet listů
Soupis prací SO po změnách	3
Žádost o vydání pokynu k variaci (Žádost o změnu rozsahu díla)	2
Pokyn Objednatele k vypracování ZBV	1
Vyjádření TDI k ZBV	1
Stanovisko AD k ZBV	1
Geodetické zaměření	6
Počet listů celkem	11

Soupis prací SO po všech změnách													
Název stavby: III/11628 Voznice Číslo a název SO/PS: SO 102 - Komunikace III/11628 Číslo a název rozpočtu: SO 102 - Komunikace III/11628								ZMĚNA SOUPISU PRACÍ (SO/PS)					
								1					
								celkem po všech změnách					
Poř. č. pol.	Kód položky	Název položky	m.j.	Množství ve Smlouvě	Množství po Změnách	Množství rozdílu	Cena za m.j. v Kč	Cena celkem ve Smlouvě v Kč	Změny záporné v Kč	Změny kladné v Kč	Cena celkem po Změnách v Kč	Rozdíl cen celkem v Kč	Podíl cen celkem v %
1	2	3	4	5	6	7	8	9	10	11	12	13	14
101	113107221	Odstranění podkladů nebo krytů strojně plochy jednotlivě přes 200 m2 s přemístěním hmot na skládku na vzdálenost do 20 m nebo s naložením na dopravní prostředek z kameniva hrubého drceného, o tl. vrstvy do 100 mm	m2	19 236,00	19 236,00	0,00	85,00 Kč	1 635 060,00	0,00	0,00	1 635 060,00	0,00	0,00%
102	113107222	Odstranění podkladů nebo krytů strojně plochy jednotlivě přes 200 m2 s přemístěním hmot na skládku na vzdálenost do 20 m nebo s naložením na dopravní prostředek z kameniva hrubého drceného, o tl. vrstvy přes 100 do 200 mm	m2	9 160,00	9 160,00	0,00	85,00 Kč	778 600,00	0,00	0,00	778 600,00	0,00	0,00%
1	113107224	Odstranění podkladů nebo krytů strojně plochy jednotlivě přes 200 m2 s přemístěním hmot na skládku na vzdálenost do 20 m nebo s naložením na dopravní prostředek z kameniva hrubého drceného, o tl. vrstvy přes 300 do 400 mm	m2	720,80	720,80	0,00	16,39 Kč	11 813,91	0,00	0,00	11 813,91	0,00	0,00%
2	113154324	Frézování živiničného podkladu nebo krytu s naložením na dopravní prostředek plochy přes 1 000 do 10 000 m2 bez překážek v trase pruhu šířky do 1 m, tloušťky vrstvy 100 mm	m2	2 280,00	2 280,00	0,00	34,63 Kč	78 956,40	0,00	0,00	78 956,40	0,00	0,00%
3	113154325	Frézování živiničného podkladu nebo krytu s naložením na dopravní prostředek plochy přes 1 000 do 10 000 m2 bez překážek v trase pruhu šířky do 1 m, tloušťky vrstvy 200 mm	m2	6 880,00	6 880,00	0,00	46,75 Kč	321 640,00	0,00	0,00	321 640,00	0,00	0,00%
4	113154235	Frézování živiničného podkladu nebo krytu s naložením na dopravní prostředek plochy přes 500 do 1 000 m2 bez překážek v trase pruhu šířky přes 1 m do 2 m, tloušťky vrstvy 200 mm	m2	720,80	720,80	0,00	46,72 Kč	33 675,78	0,00	0,00	33 675,78	0,00	0,00%
5	113154434	Frézování živiničného podkladu nebo krytu s naložením na dopravní prostředek plochy přes 10 000 m2 bez překážek v trase pruhu šířky do 2 m, tloušťky vrstvy 100 mm	m2	25 679,00	25 679,00	0,00	29,29 Kč	752 137,91	0,00	0,00	752 137,91	0,00	0,00%
6	113154433	Frézování živiničného podkladu nebo krytu s naložením na dopravní prostředek plochy přes 10 000 m2 bez překážek v trase pruhu šířky do 2 m, tloušťky vrstvy 50 mm	m2	13 739,00	13 739,00	0,00	23,85 Kč	327 675,15	0,00	0,00	327 675,15	0,00	0,00%
7	113154464	Frézování živiničného podkladu nebo krytu s naložením na dopravní prostředek plochy přes 10 000 m2 s překážkami v trase pruhu šířky do 2 m, tloušťky vrstvy 100 mm	m2	15 856,00	15 856,00	0,00	30,68 Kč	486 462,08	0,00	0,00	486 462,08	0,00	0,00%
8	122151107	Odkopávky a prokopávky nezapažené strojně v hornině třídy těžitelnosti I skupiny 1 a 2 přes 5 000 m3	m3	14 015,90	14 015,90	0,00	73,75 Kč	1 033 672,63	0,00	0,00	1 033 672,63	0,00	0,00%
9	132151104	Hloubení nezapažených rýh šířky do 800 mm strojně s urovnáním dna do předepsaného profilu a spádu v hornině třídy těžitelnosti I skupiny 1 a 2 přes 100 m3	m3	347,50	347,50	0,00	260,15 Kč	90 402,13	0,00	0,00	90 402,13	0,00	0,00%
10	162751117	Vodorovné přemístění výkopku nebo sypaniny po suchu na obvyklém dopravním prostředku, bez naložení výkopku, avšak se složením bez rozhrnutí z horniny třídy těžitelnosti I skupiny 1 až 3 na vzdálenost přes 9 000 do 10 000 m	m3	14 363,40	14 363,40	0,00	6,05 Kč	86 898,57	0,00	0,00	86 898,57	0,00	0,00%
11	162751119	Vodorovné přemístění výkopku nebo sypaniny po suchu na obvyklém dopravním prostředku, bez naložení výkopku, avšak se složením bez rozhrnutí z horniny třídy těžitelnosti I skupiny 1 až 3 na vzdálenost Příplatek k ceně za každých dalších i započatých 1 000 m	m3	215 451,00	215 451,00	0,00	8,42 Kč	1 814 097,42	0,00	0,00	1 814 097,42	0,00	0,00%
12	171201231	Poplatek za uložení stavebního odpadu na recyklační skládce (skládkovné) zeminy a kamení zaříděného do Katalogu odpadů pod kódem 17 05 04	t	25 854,12	25 854,12	0,00	16,05 Kč	414 958,63	0,00	0,00	414 958,63	0,00	0,00%
13	181451121	Založení trávníku na půdě předem připravené plochy přes 1000 m2 výsevem včetně utážení lučního v rovině nebo na svahu do 1:5	m2	16 985,80	16 985,80	0,00	24,53 Kč	416 661,67	0,00	0,00	416 661,67	0,00	0,00%
14	00572472	osivo směs travní krajinná-rovinná	kg	254,79	254,79	0,00	281,61 Kč	71 750,57	0,00	0,00	71 750,57	0,00	0,00%
15	181951111	Úprava pláně vyrovnaním výškových rozdílů strojně v hornině třídy těžitelnosti I, skupiny 1 až 3 bez zhutnění	m2	16 985,80	16 985,80	0,00	4,99 Kč	84 759,14	0,00	0,00	84 759,14	0,00	0,00%
16	181951112	Úprava pláně vyrovnaním výškových rozdílů strojně v hornině třídy těžitelnosti I, skupiny 1 až 3 se zhutněním	m2	19 956,80	19 956,80	0,00	12,06 Kč	240 679,01	0,00	0,00	240 679,01	0,00	0,00%

Soupis prací SO po všech změnách													
Název stavby: III/11628 Voznice Číslo a název SO/PS: SO 102 - Komunikace III/11628 Číslo a název rozpočtu: SO 102 - Komunikace III/11628								ZMĚNA SOUPISU PRACÍ (SO/PS)					
								1					
								celkem po všech změnách					
Poř. č. pol.	Kód položky	Název položky	m.j.	Množství ve Smlouvě	Množství po Změnách	Množství rozdílu	Cena za m.j. v Kč	Cena celkem ve Smlouvě v Kč	Změny záporné v Kč	Změny kladné v Kč	Cena celkem po Změnách v Kč	Rozdíl cen celkem v Kč	Podíl cen celkem v %
1	2	3	4	5	6	7	8	9	10	11	12	13	14
17	182351133	Rozprostření a urovnání ornice ve svahu sklonu přes 1:5 strojně při souvislé ploše přes 500 m2, tl. vrstvy do 200 mm	m2	16 985,80	16 985,80	0,00	58,84 Kč	999 444,47	0,00	0,00	999 444,47	0,00	0,00%
18	10364101	zemina pro terénní úpravy - ornice	t	4 586,17	4 586,17	0,00	22,53 Kč	103 326,32	0,00	0,00	103 326,32	0,00	0,00%
19	183403161	Obdělání půdy válením v rovině nebo na svahu do 1:5	m2	16 985,80	16 985,80	0,00	2,86 Kč	48 579,39	0,00	0,00	48 579,39	0,00	0,00%
20	184802111	Chemické odplevelení půdy před založením kultury, trávníku nebo zpevněných ploch o výměře jednotlivě přes 20 m2 v rovině nebo na svahu do 1:5 postřikem na široko	m2	16 985,80	16 985,80	0,00	1,13 Kč	19 193,95	0,00	0,00	19 193,95	0,00	0,00%
21	211971121	Zřízení opláštění výplně z geotextilie odvodňovacích žebër nebo trativodů v rýze nebo zářezu se stěnami svislými nebo šikmými o sklonu přes 1:2 při rozvinuté šířce opláštění do 2,5 m	m2	198,00	198,00	0,00	44,98 Kč	8 906,04	0,00	0,00	8 906,04	0,00	0,00%
22	69311006	geotextilie tkaná separační, filtrační, výztužná PP pevnost v tahu 15kN/m	m2	201,96	201,96	0,00	61,95 Kč	12 511,42	0,00	0,00	12 511,42	0,00	0,00%
23	212752103	Trativody z drenážních trubek pro liniové stavby a komunikace se zřízením štěrkového lože pod trubky a s jejich obsypem v otevřeném výkopu trubka korugovaná sendvičová PE-HD SN 4 celoperoforovaná 360° DN 200	m	99,00	99,00	0,00	404,12 Kč	40 007,88	0,00	0,00	40 007,88	0,00	0,00%
24	274313711	Základy z betonu prostého pasy betonu kamenem neprokládaného tř. C 20/25	m3	0,77	0,77	0,00	7 265,50 Kč	5 579,90	0,00	0,00	5 579,90	0,00	0,00%
103	564761111	Podklad nebo kryt z kameniva hrubého drceného vel. 32-63 mm s rozprostřením a zhutněním, po zhutnění tl. 200 mm	m2	38 472,00	38 472,00	0,00	98,00 Kč	3 770 256,00	0,00	0,00	3 770 256,00	0,00	0,00%
104	564771111	Podklad nebo kryt z kameniva hrubého drceného vel. 32-63 mm s rozprostřením a zhutněním, po zhutnění tl. 250 mm	m2	910,00	910,00	0,00	384,55 Kč	349 940,50	0,00	0,00	349 940,50	0,00	0,00%
25	564851111	Podklad ze štěrkodrti ŠD s rozprostřením a zhutněním, po zhutnění tl. 150 mm	m2	29 188,88	29 188,88	0,00	72,22 Kč	2 108 020,91	0,00	0,00	2 108 020,91	0,00	0,00%
105	564931412	Podklad nebo podsyp z asfaltového recyklátu s rozprostřením a zhutněním, po zhutnění tl. 100 mm	m2	32 344,80	32 344,80	0,00	6,09 Kč	196 979,83	0,00	0,00	196 979,83	0,00	0,00%
106	564951413	Podklad nebo podsyp z asfaltového recyklátu s rozprostřením a zhutněním, po zhutnění tl. 150 mm	m2	720,80	720,80	0,00	67,68 Kč	48 783,74	0,00	0,00	48 783,74	0,00	0,00%
26	565135121	Asfaltový beton vrstva podkladní ACP 16 (obalované kamenivo střednězrnné - OKS) s rozprostřením a zhutněním v pruhu šířky přes 3 m, po zhutnění tl. 50 mm	m2	4 659,00	4 659,00	0,00	219,30 Kč	1 021 718,70	0,00	0,00	1 021 718,70	0,00	0,00%
27	567531141	Recyklace podkladní vrstvy za studena na místě rozpojení a reprofilace podkladu s hutněním plochy přes 6 000 do 10 000 m2, tloušťky přes 200 do 250 mm	m2	32 344,80	32 344,80	0,00	21,40 Kč	692 178,72	0,00	0,00	692 178,72	0,00	0,00%
107	567533141	Recyklace podkladní vrstvy za studena na místě promísení rozpojené směsi s cementem a přísadami na bázi zeolitu a minerálů (materiál ve specifikaci) s rozhrnutím, zhutněním a vlhčením plochy přes 6 000 do 10 000 m2, tloušťky po zhutnění do 250 mm	m2	32 344,80	32 344,80	0,00	50,69 Kč	1 639 557,91	0,00	0,00	1 639 557,91	0,00	0,00%
108	58522110	cement portlandský strukový CEM II 42,5MPa	t	929,91	929,91	0,00	2 196,55 Kč	2 042 600,40	0,00	0,00	2 042 600,40	0,00	0,00%
109	11162540	emulze asfaltová obalovací pro použití za studena	t	650,94	650,94	0,00	7 040,21 Kč	4 582 747,26	0,00	0,00	4 582 747,26	0,00	0,00%
110	58341341	kamenivo drcené drobné frakce 0/4	t	3 234,48	3 234,48	0,00	90,81 Kč	293 723,13	0,00	0,00	293 723,13	0,00	0,00%
28	569241112	Zpevnění krajnic nebo komunikací pro pěši s rozprostřením a zhutněním, po zhutnění štěrkopiskem nebo kamenivem téžným tl. 130 mm	m2	6 982,50	6 982,50	0,00	101,38 Kč	707 885,85	0,00	0,00	707 885,85	0,00	0,00%
29	569811112	Zpevnění krajnic nebo komunikací pro pěši s rozprostřením a zhutněním, po zhutnění štěrkodrtí tl. 60 mm	m2	6 982,50	6 982,50	0,00	101,38 Kč	707 885,85	0,00	0,00	707 885,85	0,00	0,00%
30	573191111	Postřik infiltrační kationaktivní emulzí v množství 1,00 kg/m2	m2	4 659,00	4 659,00	0,00	15,21 Kč	70 863,39	0,00	0,00	70 863,39	0,00	0,00%
31	573231108	Postřik spojovací PS bez posypu kamenivem ze silniční emulze, v množství 0,50 kg/m2	m2	101 761,60	101 761,60	0,00	14,98 Kč	1 524 388,77	0,00	0,00	1 524 388,77	0,00	0,00%
32	577134121	Asfaltový beton vrstva obrusná ACO 11 (AB5) s rozprostřením a se zhutněním z nemodifikovaného asfaltu v pruhu šířky přes 3 m tř. I, po zhutnění tl. 40 mm	m2	50 880,80	50 880,80	0,00	188,48 Kč	9 590 013,18	0,00	0,00	9 590 013,18	0,00	0,00%
35	577165122	Asfaltový beton vrstva ložní ACL 16 (ABH) s rozprostřením a zhutněním z nemodifikovaného asfaltu v pruhu šířky přes 3 m, po zhutnění tl. 70 mm	m2	50 880,80	50 880,80	0,00	285,43 Kč	14 522 906,74	0,00	0,00	14 522 906,74	0,00	0,00%
36	597161111	Rigol dlážděný do lože z betonu prostého tl. 100 mm, s vyplněním a zatřením spár cementovou maltou z lomového kamene tl. do 250 mm	m2	21,50	21,50	0,00	1 070,11 Kč	23 007,37	0,00	0,00	23 007,37	0,00	0,00%
37	895941111	Zřízení vpustí kanalizační uliční z betonových dílců typ UV-50 normální	kus	2,00	2,00	0,00	14 249,39 Kč	28 498,78	0,00	0,00	28 498,78	0,00	0,00%
38	5922301R	vpustový komplet z železobetonových prefabrikátů, vč. koše a poklopu	kus	2,00	2,00	0,00	21 007,99 Kč	42 015,98	0,00	0,00	42 015,98	0,00	0,00%

Soupis prací SO po všech změnách								ZMĚNA SOUPISU PRACÍ (SO/PS)					
Název stavby: III/11628 Voznice Číslo a název SO/PS: SO 102 - Komunikace III/11628 Číslo a název rozpočtu: SO 102 - Komunikace III/11628								1					
								celkem po všech změnách					
Poř. č. pol.	Kód položky	Název položky	m.j.	Množství ve Smlouvě	Množství po Změnách	Množství rozdílu	Cena za m.j. v Kč	Cena celkem ve Smlouvě v Kč	Změny záporné v Kč	Změny kladné v Kč	Cena celkem po Změnách v Kč	Rozdíl cen celkem v Kč	Podíl cen celkem v %
1	2	3	4	5	6	7	8	9	10	11	12	13	14
39	8993311115	Výšková úprava uličního vstupu nebo vpusť do 200 mm zvýšením či snížením poklopu, mříže či krycího znaku	kus	62,00	62,00	0,00	3 987,58 Kč	247 229,96	0,00	0,00	247 229,96	0,00	0,00%
111	911331123	Silniční svodidlo s osazením sloupků zaberaněním ocelové úroveň zádržnosti N2 vzdálenosti sloupků přes 2 do 4 m jednostranné	m	390,00	486,00	96,00	1 734,71 Kč	676 536,90	0,00	166 532,16	843 069,06	166 532,16	24,62%
		ZBV 1: dle geodetického zaměření											
41	916131213	Osazení silničního obrubníku betonového se zřízením lože, s vyplněním a zatížením spár cementovou maltou stojatého s boční opěrou z betonu prostého, do lože z betonu prostého	m	237,00	237,00	0,00	428,04 Kč	101 445,48	0,00	0,00	101 445,48	0,00	0,00%
42	59217023	obrubník betonový chodníkový 1000x150x250mm	m	237,00	237,00	0,00	132,81 Kč	31 475,97	0,00	0,00	31 475,97	0,00	0,00%
43	919112233	Řezání dilatačních spár v živičném krytu vytvoření komůrky pro těsnící závluku šířky 20 mm, hloubky 40 mm	m	659,70	659,70	0,00	90,11 Kč	59 445,57	0,00	0,00	59 445,57	0,00	0,00%
44	919121132	Utěsnění dilatačních spár závlukou za studena v cementobetonovém nebo živičném krytu včetně adhezního nátěru s těsnícím profilem pod závlukou, pro komůrky šířky 20 mm, hloubky 40 mm	m	659,70	659,70	0,00	90,11 Kč	59 445,57	0,00	0,00	59 445,57	0,00	0,00%
45	919735113	Řezání stávajícího živičného krytu nebo podkladu hloubky přes 100 do 150 mm	m	659,70	659,70	0,00	90,11 Kč	59 445,57	0,00	0,00	59 445,57	0,00	0,00%
46	935112211	Osazení betonového příkopového žlabu s vyplněním a zatížením spár cementovou maltou s ložem tl. 100 mm z betonu prostého z betonových příkopových tvárnic šířky přes 500 do 800 mm	m	12,00	12,00	0,00	1 103,91 Kč	13 246,92	0,00	0,00	13 246,92	0,00	0,00%
47	592270245	žlabovka příkopová betonová spádová 500x720x80mm	m	12,00	12,00	0,00	736,99 Kč	8 843,88	0,00	0,00	8 843,88	0,00	0,00%
48	938902113	Profilace a čištění příkopů komunikací příkopovým rypadlem s odstraněním travnatého porostu nebo nánosu, s úpravou dna a svahů do předepsaného profilu a s naložením na dopravní prostředek nebo s přemístěním na hromady na vzdálenost do 20 m nezpěvněných ne	m	12 906,00	12 906,00	0,00	123,91 Kč	1 599 182,46	0,00	0,00	1 599 182,46	0,00	0,00%
49	966005311	Rozebrání a odstranění silničního zábradlí a ocelových svodidel s přemístěním hmot na skládku na vzdálenost do 10 m nebo s naložením na dopravní prostředek, se zásepem jam po odstraněních sloupců a s jeho zhutněním svodidla včetně sloupků, s jednou pásn	m	390,00	486,00	96,00	394,25 Kč	153 757,50	0,00	37 848,00	191 605,50	37 848,00	24,62%
		ZBV 1: dle geodetického zaměření											
51	997221551	Vodorovná doprava suti bez naložení, ale se složením a s hrubým urovnáním ze sypkých materiálů, na vzdálenost do 1 km	t	26 476,58	26 476,58	0,00	6,05 Kč	160 183,28	0,00	0,00	160 183,28	0,00	0,00%
52	997221559	Vodorovná doprava suti bez naložení, ale se složením a s hrubým urovnáním Příplatek k ceně za každý další i započatý 1 km přes 1 km	t	498 524,93	498 524,93	0,00	1,13 Kč	563 333,17	0,00	0,00	563 333,17	0,00	0,00%
53	997221561	Vodorovná doprava suti bez naložení, ale se složením a s hrubým urovnáním z kusových materiálů, na vzdálenost do 1 km	t	16,38	16,38	0,00	844,83 Kč	13 838,32	0,00	0,00	13 838,32	0,00	0,00%
54	997221569	Vodorovná doprava suti bez naložení, ale se složením a s hrubým urovnáním Příplatek k ceně za každý další i započatý 1 km přes 1 km	t	393,12	393,12	0,00	6,76 Kč	2 657,49	0,00	0,00	2 657,49	0,00	0,00%
56	997221873	Poplatek za uložení stavebního odpadu na recyklační skládce (skládkovné) zeminy a kamení zatříděného do Katalogu odpadů pod kódem 17 05 04	t	10 684,70	10 684,70	0,00	5,63 Kč	60 154,88	0,00	0,00	60 154,88	0,00	0,00%
57	997221875	Poplatek za uložení stavebního odpadu na recyklační skládce (skládkovné) asfaltového bez obsahu dehtu zatříděného do Katalogu odpadů pod kódem 17 03 02	t	7 234,82	7 234,82	0,00	33,79 Kč	244 464,43	0,00	0,00	244 464,43	0,00	0,00%
59	998225111	Přesun hmot pro komunikace s krytem z kameniva, monolitickým betonovým nebo živičným dopravní vzdálenost do 200 m jakékoliv délky objektu	t	19 832,68	19 832,68	0,00	9,00 Kč	178 494,12	0,00	0,00	178 494,12	0,00	0,00%
60	998225194	Přesun hmot pro komunikace s krytem z kameniva, monolitickým betonovým nebo živičným Příplatek k ceně za zvětšený přesun přes vymezenou největší dopravní vzdálenost do 5000 m	t	19 832,68	19 832,68	0,00	9,00 Kč	178 494,12	0,00	0,00	178 494,12	0,00	0,00%
61	998225195	Přesun hmot pro komunikace s krytem z kameniva, monolitickým betonovým nebo živičným Příplatek k ceně za zvětšený přesun přes vymezenou největší dopravní vzdálenost za každých dalších 5000 m přes 5000 m	t	19 832,68	19 832,68	0,00	9,00 Kč	178 494,12	0,00	0,00	178 494,12	0,00	0,00%



PORR a.s.

Vaše značka:
Váš dopis ze dne:
Naše značka:
Náš dopis:

Objednatel

Krajská správa a údržba silnic Středočeského
kraje, příspěvková organizace
Zborovská 81/11,
150 21 Praha 5 - Smíchov

V Praze dne 19.09.2024

Dílo (veřejná zakázka): „III/11628 Voznice“

Označení/číslo smlouvy objednatele: S-2859/00066001/2023

Věc: Žádost o pokyn k předložení ZBV 1

Dobrý den,

Společnost PORR a.s. podala nabídku na realizaci veřejné zakázky „III/11628 Voznice“. Po vyhodnocení všech nabídek byla naše nabídka vyhodnocena jako nejvýhodnější a následně byla dne 31.10.2023 uzavřena smlouva o dílo na realizaci veřejné zakázky. Zhotovitel zahájil práce v souladu s rozhodnutím o DIO.

V rámci provádění stavby III/11628 Voznice, jsme při porovnání výkazu výměr a projektové dokumentace zjistili, že v soupisu prací je uvedena nesprávná výměra u montáže a demontáže svodidel oproti projektové dokumentaci (PD). Celková předpokládaná částka více prací je 170.316,80 Kč bez DPH. Přesná výměra bude uvedena v návrhu samostatného ZBV na základě geodetického zaměření.

Na základě tohoto zjištění Vás tímto žádáme o pokyn k předložení změnového listu ZBV 1, který by reflektoval správnou výměru dle PD a zajistil tak přesnost ve výkazech i samotné realizaci.

Děkuji

S pozdravem
Za Zhotovitele

Borek Růžek
Vedoucí provozu JIH
PORR a.s.

Příloha č.1 – Rozdílový soupis prací

Soupis prací SO po všech změnách

Název stavby: III/11628 Voznice, PD Číslo a název SO/PS: SO 102 - Komunikace III/11628 Číslo a název rozpočtu:								ZMĚNA SOUPISU PRACÍ (SO/PS) SO 102 - Komunikace III/11628					
Poř. č. pol.	Kód položky	Název položky	m.j.	Množství ve Smlouvě	Množství po Změnách	Množství rozdílu	Cena za m.j. v Kč	Cena celkem ve Smlouvě v Kč	Změny záporné v Kč	Změny kladné v Kč	Cena celkem po Změnách v Kč	Rozdíl cen celkem v Kč	Podíl cen celkem v %
1	2	3	4	5	6	7	8	9	10	11	12	13	14
111	911331123	Silniční svodidlo s osazením sloupků zaberaněním ocelové úroveň zádržnosti N2 vzdálenosti sloupků přes 2 do 4 m jednostranné	m	390,000	470,000	80,000	1.734,710	676.536,90	0,00	138.776,80	815.313,70	138.776,80	20,51%
49	966005311	Rozebrání a odstranění silničního zábradlí a ocelových svodidel s přemístěním hmot na skládku na vzdálenost do 10 m nebo s naložením na dopravní prostředek, se zásypem jam po odstraněných sloupcích a s jeho zhutněním svodidla včetně sloupků, s jednou náso	m	390,000	470,000	80,000	394,250	153.757,50	0,00	31.540,00	185.297,50	31.540,00	20,51%
		Celkem						830 294,40	0,00	170 316,80	1 000 611,20	170 316,80	0,41

PORR a.s.
Dubečská 3238/36
100 00 Praha 10
IČO: 43005560

Projekt: **III/11628 Voznice**

Věc: Stanovisko k ZBV č. 1

Krajská správa a údržba silnic Středočeského kraje, p.o., jako objednatel akce III/11628 Voznice po dohodě a v souladu se stanoviskem AD a TDS, souhlasí s předloženým návrhem, z důvodu nesouladu projektové dokumentace se soupisem prací.

Změny budou řešeny formou ZBV. Jedná se pouze o souhlas s návrhem technického řešení navrhovaných ZBV. Posouzení správnosti ZBV zajistí supervize a finální schválení spadá do kompetence vedení KSÚS.

Petr Müller

Vyřizuje: Milan Kodet, TDI

Datum: 11.10.2024

Krajská správa a údržba silnic

Středočeského kraje, příspěvková organizace

Zborovská 11, 150 21 Praha 5

Petr Müller

Věc: Vyjádření TDI k žádosti zhotovitele o vydání pokynu k předložení ZBV 1 - svodidla

Stavba: III/11628 Voznice

Ve své žádosti Zhotovitel uvádí, že v průběhu realizace zjistil nesoulad projektové dokumentace se soupisem prací. Konkrétně se jedná o nesprávnou výměru u montáže a demontáže svodidel a Zhotovitelem odhadovaná částka kladné změny činí 170.316,80 Kč bez DPH.

Z tohoto důvodu zaslal Zhotovitel žádost o pokyn k předložení změnového listu ZBV 1.

K uvedené žádosti zástupce TDI sděluje následující:

Zástupci TDI prováděli při realizaci Stavby průběžnou kontrolu a potvrzují uvedený nesoulad.

Na základě výše uvedeného TDI doporučuje odpovědnému zástupci KSÚS vydat Zhotoviteli pokyn k předložení změnového listu ZBV 1 s tím, že přesná částka bude upřesněna při cenovém projednání.

Petr Müller
Krajská správa a údržba silnic
Středočeského kraje, příspěvková organizace
Žižkova 1
251 01 Říčany

V Praze dne 26. 11. 2024

Stanovisko Autorského dozoru

Akce: III/11628 Voznice

K Vámi zaslanému návrhu Zhotovitele ZBV 1 – svodidla, sdělujeme následující:
Zhotovitel v návrhu uvádí skutečnou délku vyměněných svodidel. Délka této provedené výměny je v souladu s výkresovou částí zadávací dokumentace. Množství vykázané v soupisu prací v zadání stavby bylo nižší oproti výkresové části.
Jedná se o změny nezbytné k dokončení stavby, souhlasíme s předloženým ZBV 1.

S pozdravem

Ing. Jana Křivánková
hlavní inženýr projektu

DOKUMENTACE SKUTEČNÉHO PROVEDENÍ STAVBY

Akce: II/116 Nová Ves pod Pleší a III/116 Voznice, PD

geodetické zaměření svodidel


K.ú.: Dobříš, Voznice

Souřadnicový/výškový systém: S-JTSK/Bpv

Měřítko: 1:1000

Zaměřil:/Vyhotovil: Ing. Martin Kolář 9.10.2024/10.10.2024

Délka nových svodidel: 486 m

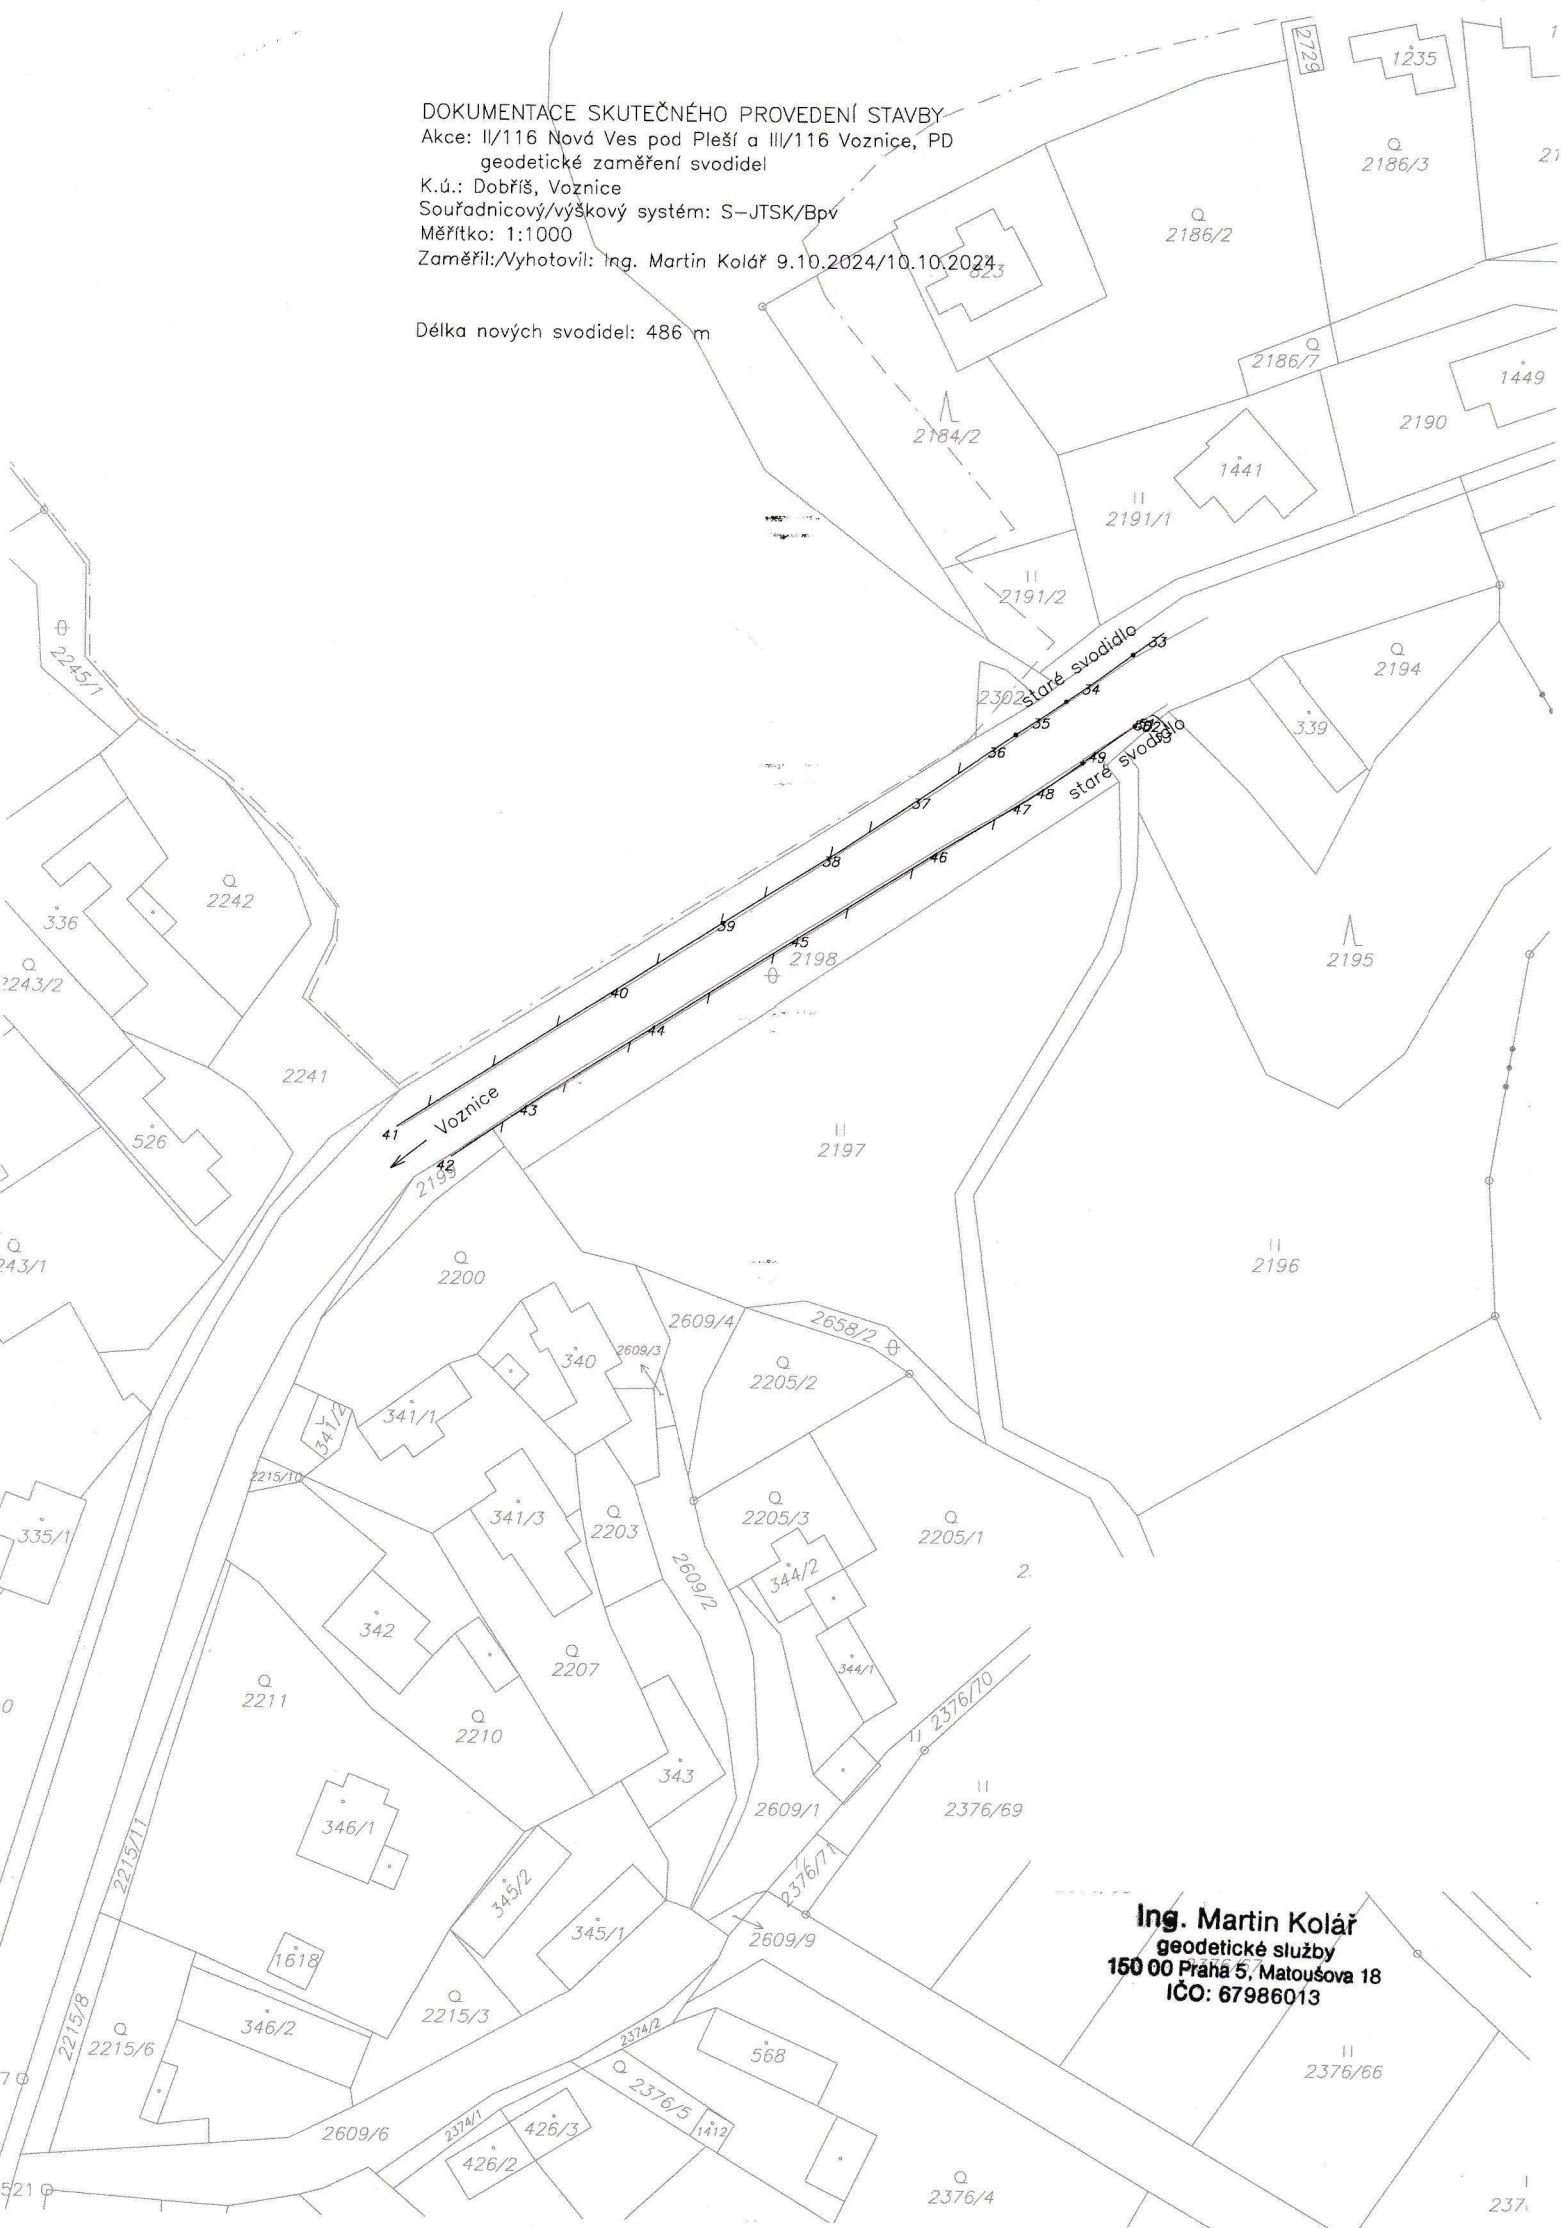

Ing. Martin Kolář
geodetické služby
150 00 Praha 5, Matoušova 18
IČO: 67986013

DOKUMENTACE SKUTEČNÉHO PROVEDENÍ STAVBY
Akce: II/116 Nová Ves pod Pleší a II/116 Voznice, PD
geodetické zaměření svodidel
K.ú.: Dobříš, Voznice
Soutřadnicový/výškový systém: S-JTSK/Bpv
Měřítko: 1:1000
Zaměřil/Vyhotovil: Ing. Martin Kolář 9.10.2024/10.10.2024

Délka nových svodidel: 486 m

Komora

2360

Ing. Martin Kolář
geodetické služby
150 00 Praha 5, Matoušova 18
IČO: 67986013


Délka nových svodidel: 486 m

2398/3

DOKUMENTACE SKUTEČNÉHO PROVEDENÍ STAVBY
Akce: II/116 Nová Ves pod Pleší a II/116 Voznice, PD
geodetické zaměření svodidel

K.ú.: Voznice
Souřadnicový/výškový systém: S-JTSK/Bpv
Měřítko: 1:1000
Zaměřil:/Vyhotovil: Ing. Martin Kolář 9.10.2024/10.10.2024


Délka nových svodidel: 486 m

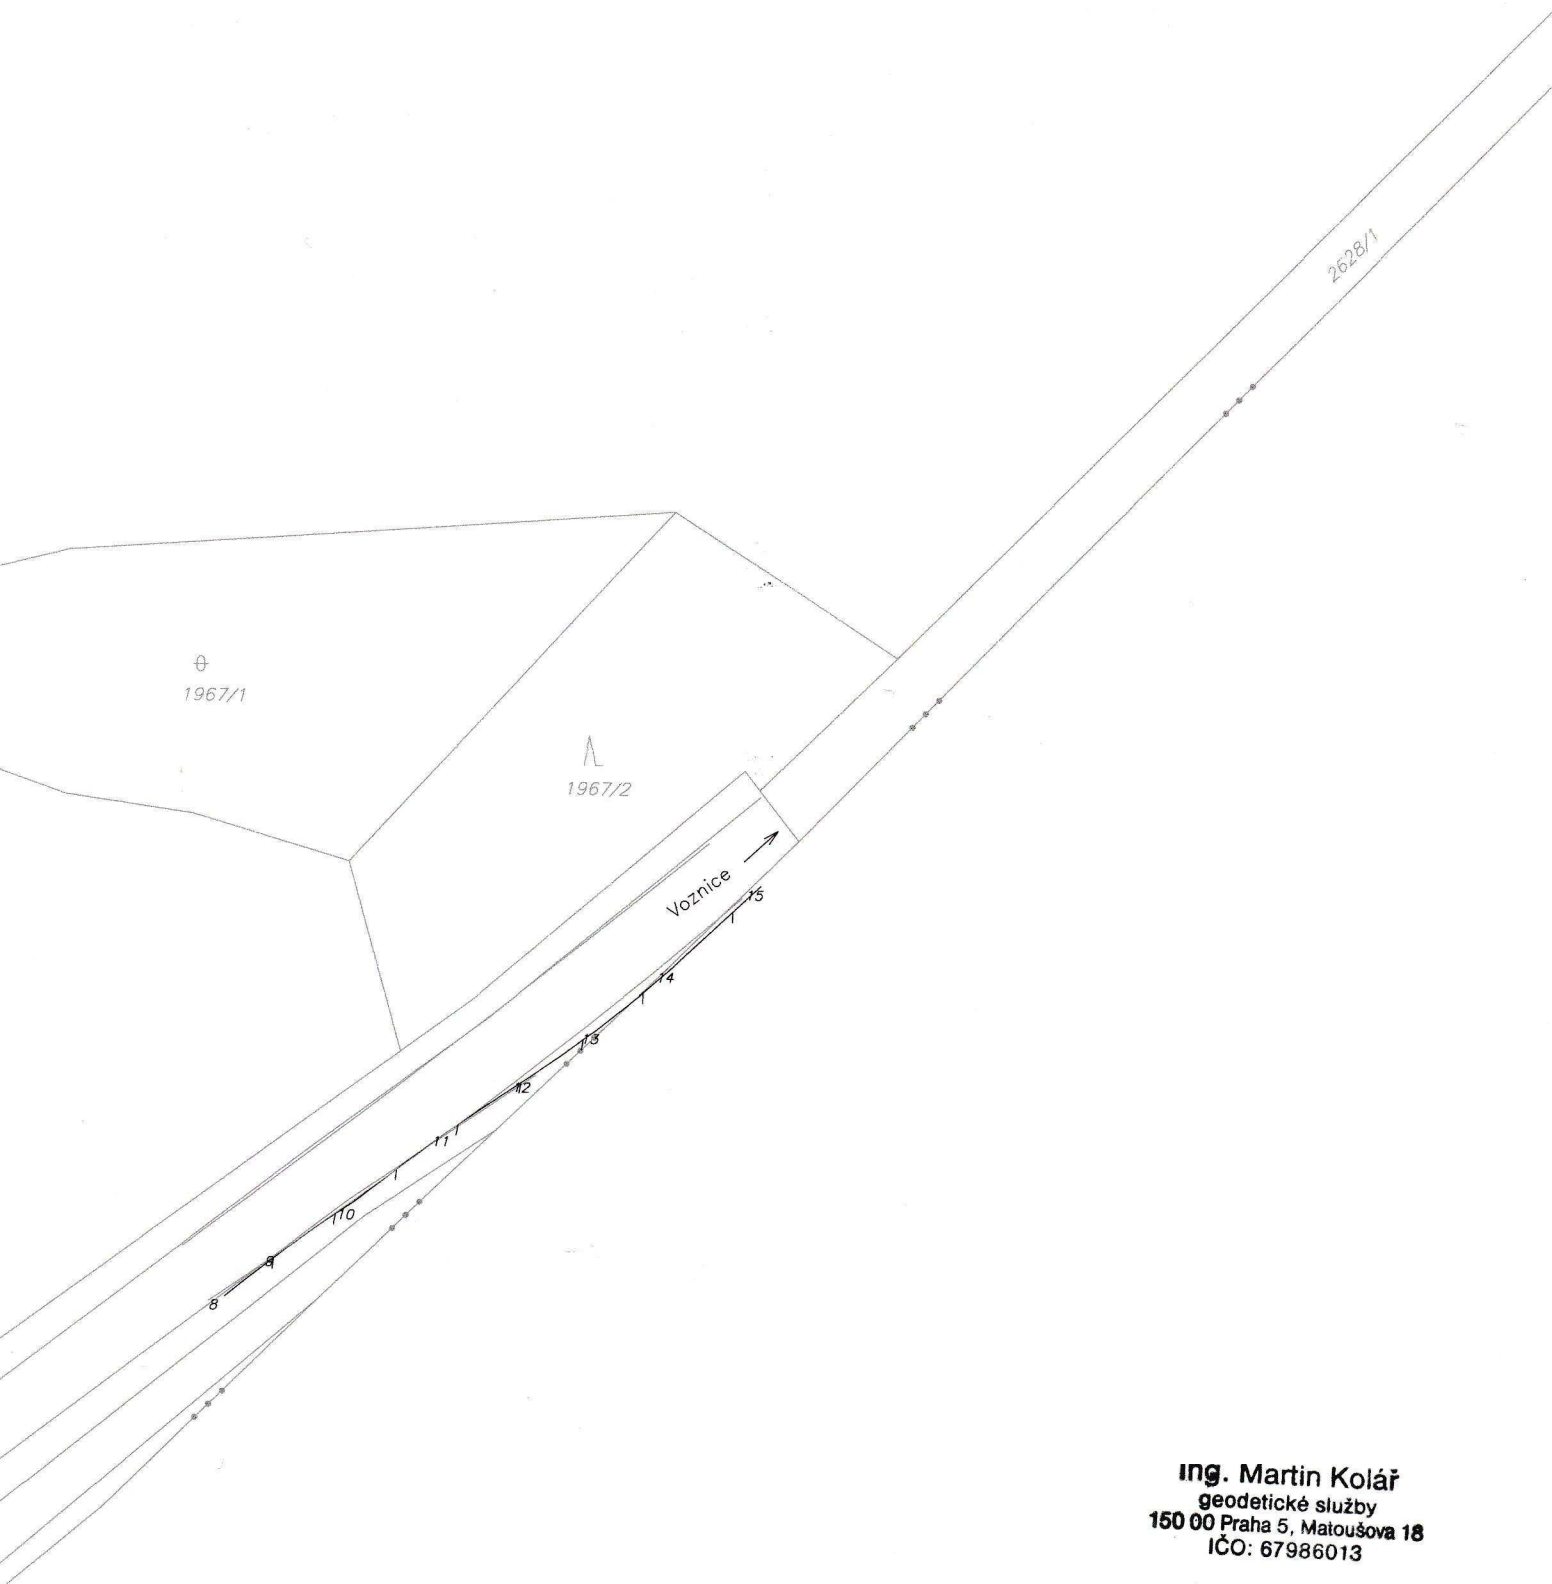

Ing. Martin Kolář
geodetické služby
150 00 Praha 5, Matoušova 18
IČO: 67986013

Zaměřil:/Vyhotočil: Ing. Martin Kolář 9.10.2024/10.10.2024

Délka nových svodidel: 486 m

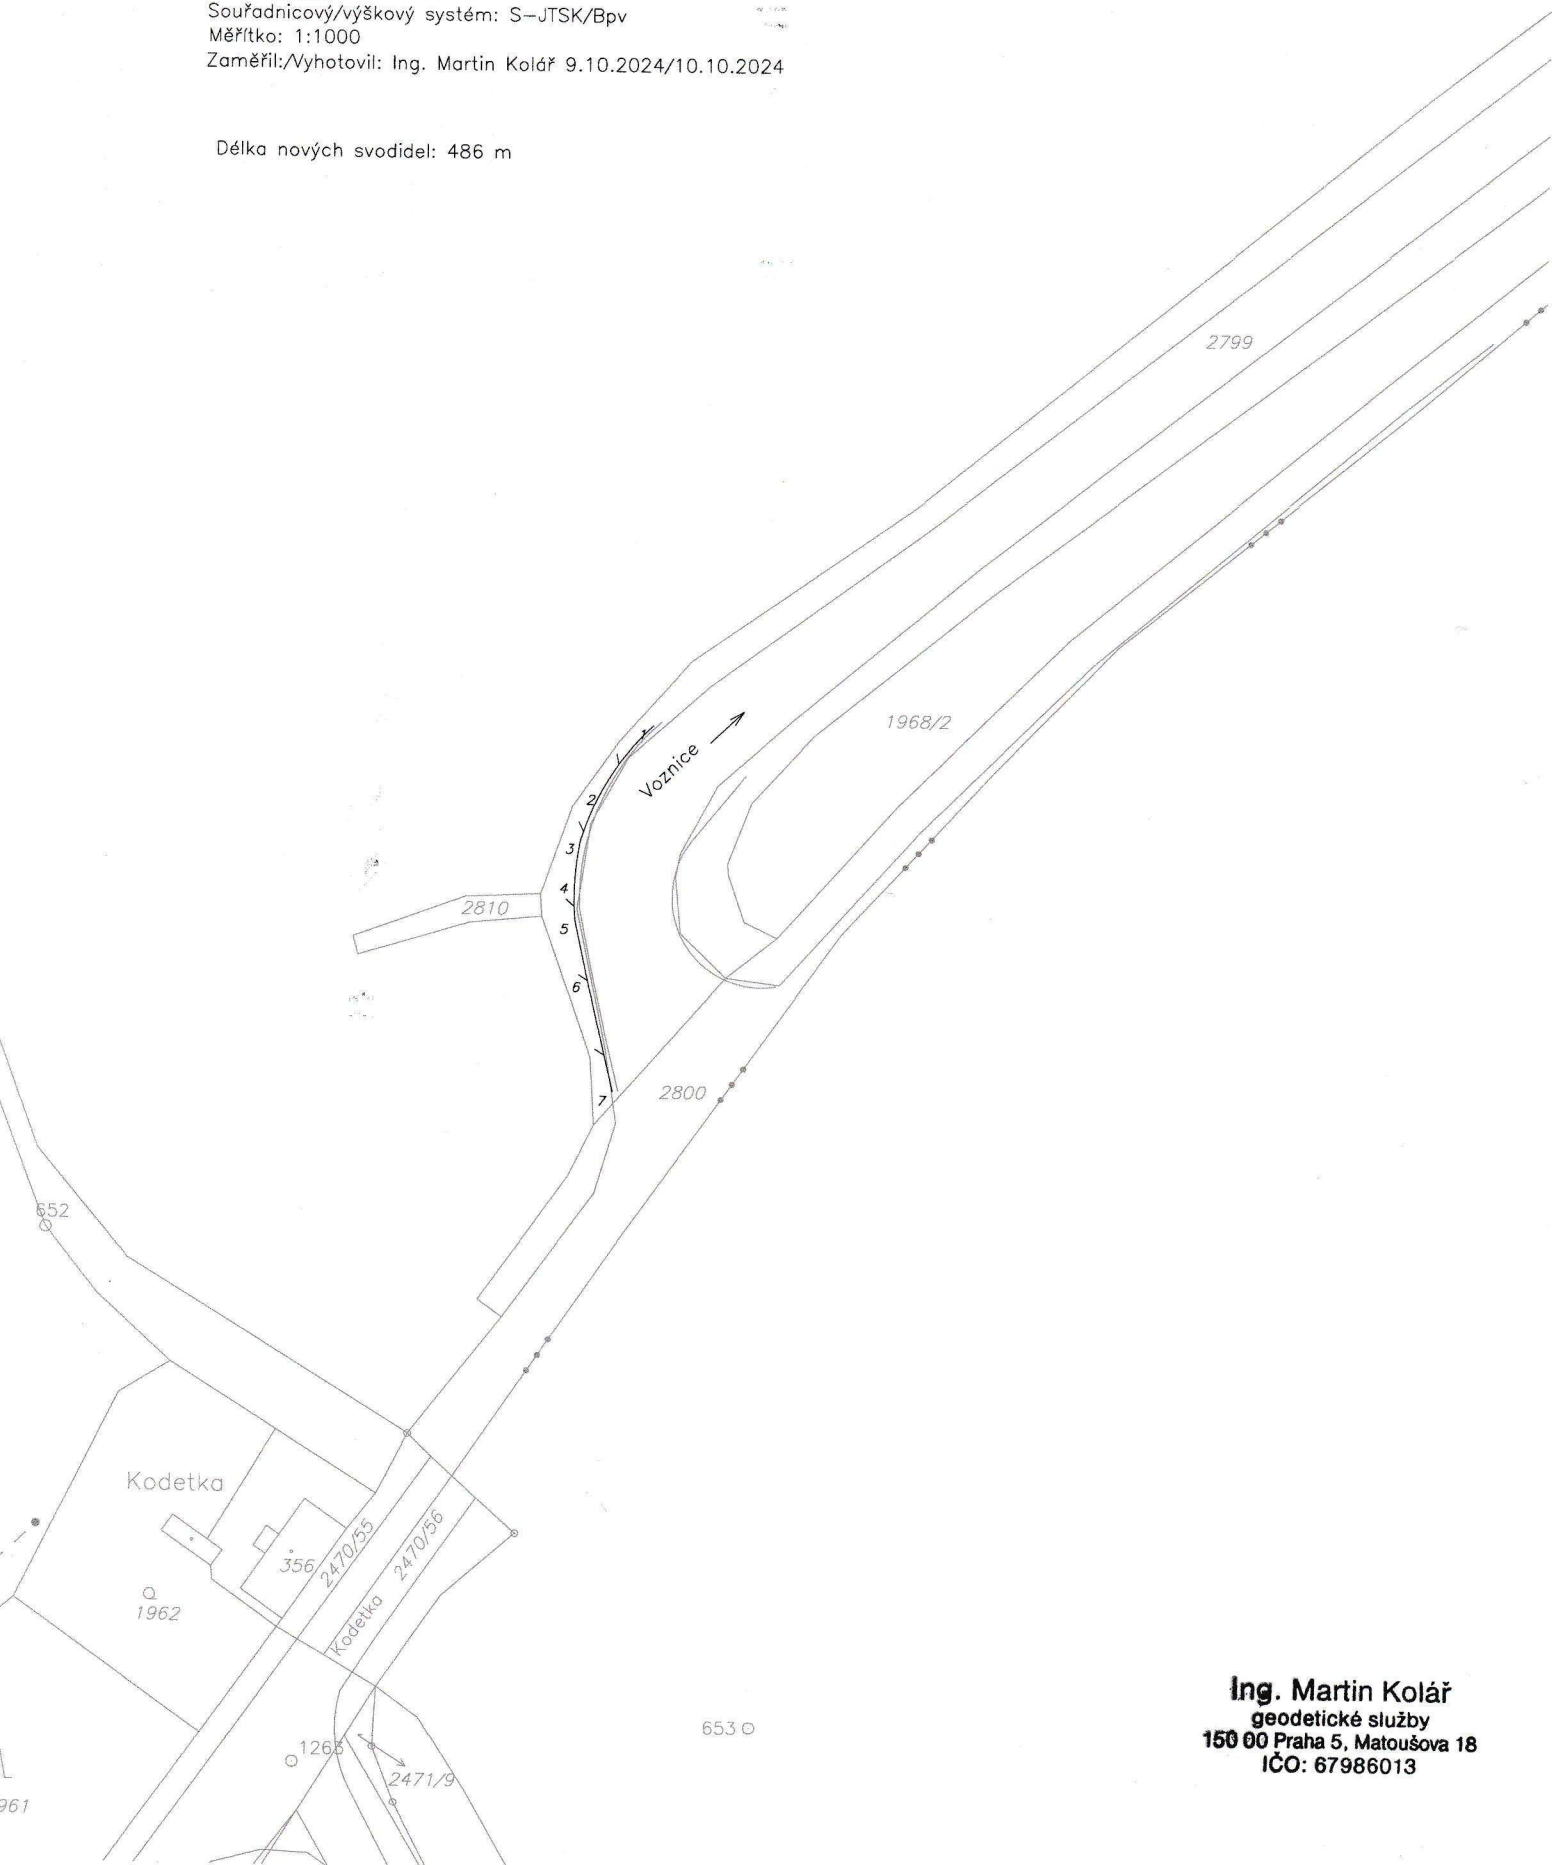

Ing. Martin Kolář
geodetické služby
150 00 Praha 5, Matoušova 18
IČO: 67986013

DOKUMENTACE SKUTEČNÉHO PROVEDENÍ STAVBY

Akce: II/116 Nová Ves pod Pleší a III/116 Voznice, PD
geodetické zaměření svodidel

K.ú.: Dobříš, Voznice

Souřadnicový a výškový s.: S-JTSK, Bpv

Zaměřil:/Vyhotožil: Ing.Martin Kolář 9.10.2024/10.10.2024

Délka nových svodidel: 486 m

SEZNAM SOUŘADNIC (S-JTSK, Bpv)

CB	Y	X	Z	poznámka
1	763238.10	1072478.72	403.12	svodidlo
2	763244.81	1072487.38	402.79	svodidlo
3	763247.50	1072493.91	402.56	svodidlo
4	763248.17	1072499.14	402.39	svodidlo
5	763248.04	1072504.50	402.23	svodidlo
6	763246.35	1072512.14	402.06	svodidlo
7	763242.78	1072527.06	401.54	svodidlo
8	763037.48	1072336.81	414.31	svodidlo
9	763030.15	1072330.95	414.69	svodidlo
10	763020.61	1072324.25	414.88	svodidlo
11	763008.34	1072314.85	415.12	svodidlo
12	762997.82	1072307.58	415.33	svodidlo
13	762988.88	1072301.03	415.43	svodidlo
14	762979.06	1072292.79	415.70	svodidlo
15	762967.42	1072281.83	415.94	svodidlo
16	761533.26	1071150.75	385.85	svodidlo
17	761524.19	1071148.50	385.73	svodidlo
18	761509.06	1071144.00	385.23	svodidlo
19	761497.71	1071139.63	384.97	svodidlo
20	761483.67	1071132.52	384.31	svodidlo
21	761472.11	1071124.63	383.67	svodidlo
22	761461.72	1071115.77	382.99	svodidlo
23	761455.70	1071109.56	382.51	svodidlo
24	761450.80	1071103.61	382.07	svodidlo
25	761482.08	1070923.43	371.69	svodidlo
26	761484.73	1070916.10	371.49	svodidlo
27	761486.90	1070907.99	371.32	svodidlo
28	761489.47	1070895.64	371.22	svodidlo
29	761491.41	1070883.92	371.32	svodidlo
30	761493.08	1070872.04	371.45	svodidlo
31	761494.10	1070863.64	371.50	svodidlo
33	761331.91	1070607.96	371.62	staré svodidlo
34	761340.61	1070614.31	370.84	staré svodidlo
35	761347.17	1070618.83	370.11	staré svodidlo
36	761353.01	1070622.71	369.87	staré svodidlo
37	761362.94	1070629.49	369.47	svodidlo
38	761374.63	1070637.24	369.07	svodidlo
39	761388.24	1070645.87	368.84	svodidlo
40	761402.38	1070654.88	368.86	svodidlo
41	761432.25	1070674.11	369.27	svodidlo
42	761424.95	1070677.95	369.14	svodidlo
43	761414.09	1070670.53	368.87	svodidlo
44	761397.35	1070659.76	368.70	svodidlo
45	761378.52	1070647.86	368.75	svodidlo
46	761360.50	1070636.53	369.22	svodidlo
47	761349.65	1070630.12	369.55	svodidlo
48	761346.50	1070628.02	369.78	staré svodidlo
49	761339.72	1070623.18	370.37	staré svodidlo
50	761333.79	1070618.96	371.08	staré svodidlo
51	761333.21	1070618.75	370.90	staré svodidlo
52	761332.65	1070619.11	371.17	staré svodidlo
53	761331.09	1070620.54	371.15	staré svodidlo

Ing. Martin Kolář
geodetické služby
150 00 Praha 5, Matoušova 18
IČO: 67986013