



IPR
PRAHA

Institut plánování a rozvoje hlavního města Prahy

příloha č. 6

PROTOKOL O PŘEDÁNÍ GEODETICKÉ DOKUMENTACE SKUTEČNÉHO
PROVEDENÍ STAVBY Č. 2531/2022 ze dne 5.7.2022

GEODETICKÁ DOKUMENTACE

Název stavby: Obytný soubor POD ĎÁBLICKOU HVĚZDÁRNOU
Objekt (etapa): komunikace
Katastrální území: Ďáblice
Adresa (parc. č.): —

PŘEDÁVAJÍCÍ – ZPRACOVATEL

Investor (vlastník): HLAVNÍ MĚSTO PRAHA, Mariánské náměstí 2/2, Praha, 11000
Zpracoval: Ing. [redacted] .D., [redacted]
Ověřil (ÚOZ): [redacted] č.úo.: 2292

POZNÁMKA

Předaná GDSPS splňuje podmínky vyžádané místně příslušným stavebním úřadem. Pokud při zpracování této dokumentace do Digitální technické mapy budou zjištěny závady, je předávající povinen v rámci reklamačního řízení tyto závady ve stanovené době odstranit.

PŘEBÍRAJÍCÍ (správce datového skladu DTMP)

Organizace: Institut plánování a rozvoje hlavního města Prahy
Sídlo: Vyšehradská 57, Praha 2, 128 00
Tel.: [redacted]
E-mail: [redacted]
Web: [redacted]
Převzal: [redacted]



SOUŘADNOVÝ SYSTÉM JTSK	TRÍDA PŘESNOSTI 3	VÝŠKOVÝ SYSTÉM BDV	GEOMAC Pro s.r.o. Malá Xaveriova 1693/21, Praha 5 tel. 723 777 719 geomac@curin.cz www.geomac.cz		
VYPRACOVAL: Ing. [signature]	ZAMĚŘIL: Ing. [signature]				
Obytný soubor POD ĎÁBLČKOU HVĚZDÁRNOU			Datum:	květen 2022	
Zaměření skutečného provedení stavby			Číslo zakázky:	100/2022	
			Měřítko: 1:250	Příloha: 1	

Geodetický předávací protokol č. 100/2022

Dne: květen 2022

bylo provedeno zaměření skutečného provedení stavby
"Obytný soubor POD ĎÁBLICKOU HVĚZDÁRNOU", k.ú.
ĎábliceÚčel: zaměření skutečného
provedení stavbyObjekt:
dlažby, zpevněné plochyPro: Pražské silniční stavby s.r.o.
U Starého stadionu č. ev.
2094/11, 153 00 Praha 5

Podklady vyhotovil:

Č. zakázky: 100/2022

Č. objednávky:

Č. výkresu:

Označení polohového BP: S-JTSK

Označení výškového BP: Bpv

Technická zpráva:

V průběhu května 2022 bylo provedeno zaměření skutečného provedení stavby "Obytný soubor POD ĎÁBLICKOU HVĚZDÁRNOU" - dlažby, zpevněné plochy a další nové konstrukce v k.ú. Ďáblice.

Měření bylo provedeno polární metodou s výškami bodů určenými trigonometricky s připojením na vytyčovací síť stavby. Ta byla převzatá od investora. Je připojena do S-JTSK a do Bpv metodou RTK GNSS.

Zákres hranic pozemků je proveden dle platné mapy DKM, kde střední chyba souřadnic nejbližších lomových bodů hranic pozemků je $KV3 m_{xy} = 0,14 m$, mezní polohová odchylka $m_v = 0,39 m$. Zákres hranic nových budov byl převzat z návrhu geometrického plánu, který vyhotovil geodet investora.

Použité přístroje a vybavení:

Robotizovaná totální stanice TRIMBLE S5 Robotic (ser.no.: 37030674) se směrodatnou odchylkou délky $\sigma_d = 1 mm$ a směrodatnou odchylkou horizontálního a vertikálního směru $\sigma_v = 1,0 mgon$ se záznamníkem TSC7 (ser.no.: DAD193300404).

Aparatura GNSS RTK rover TRIMBLE R12 (ser.no.: 5932F00139) se záznamníkem TSC7 (ser.no.: RS1DC26238).

Seznam příloh:

3xA3 situace 1:250 + DKM
15xA4 seznam souřadnic

V Praze, dne 7.6. 2022

Ing.  Ph.D.

Investor

Zaměření skutečného provedení stavby "Obytný soubor POD ŠABLICOU HVĚZDARNOU", dlažby, zp. plochy
k.ú. Šablice
1002022G_SSSDŠablice_dlažby
6.6.2022

souřadnicový systém JTSK
výškový systém Bpv
třída přesnosti 3

GRMAC Pro s.r.o.
Malá Kaxariova 21/1693, Praha 5

č.b.	Y	X	Z	popis
1	737982,62	1037450,64	294,41	silnice rozhraní
2	737976,60	1037455,33	294,60	rozhraní silnice
3	737974,96	1037457,05	294,07	rozhraní obrubník
4	737975,65	1037456,68	294,91	obrubník
5	737976,03	1037456,39	294,84	obrubník
6	737976,34	1037455,74	294,73	obrubník
7	737976,59	1037454,79	294,65	obrubník
8	737976,64	1037454,76	294,58	silnice
9	737976,46	1037454,28	294,50	silnice
10	737976,32	1037454,33	294,61	obrubník
11	737974,24	1037455,90	295,01	chodník rozhraní
12	737974,22	1037455,07	295,00	obrubník
13	737974,46	1037455,65	294,94	obrubník
14	737974,71	1037455,29	294,82	obrubník
15	737974,75	1037454,84	294,73	obrubník
16	737974,50	1037455,74	294,02	chodník
17	737974,76	1037455,31	294,75	chodník
18	737974,81	1037454,85	294,67	chodník rozhraní
19	737976,07	1037455,91	294,57	rozhraní obrubník
20	737976,30	1037453,85	294,45	silnice
21	737970,86	1037467,23	293,81	silnice
22	737970,75	1037447,31	293,95	obrubník
23	737969,70	1037444,08	293,55	šachta kanalizační
24	737969,10	1037441,63	293,38	šachta kanalizační
25	737974,59	1037454,41	294,65	obrubník
26	737974,65	1037454,38	294,59	chodník
27	737974,38	1037453,96	294,55	chodník
28	737974,34	1037453,96	294,59	obrubník
29	737968,10	1037466,19	293,84	chodník
30	737968,08	1037466,25	293,87	obrubník
31	737971,26	1037439,80	293,32	hydrant voda
32	737974,64	1037441,03	293,55	silnice
33	737968,04	1037432,63	292,76	silnice
34	737967,38	1037434,69	292,67	šoupě voda
35	737967,70	1037429,16	292,28	šoupě voda
36	737967,06	1037429,14	292,26	šoupě voda
37	737967,25	1037428,58	292,22	šoupě voda
38	737958,05	1037429,45	292,22	šachta kanalizační
39	737957,98	1037429,54	292,10	šachta kanalizační
40	737964,56	1037439,29	292,08	silnice
41	737964,47	1037439,52	292,24	obrubník
42	737961,71	1037438,26	292,14	obrubník
43	737961,76	1037438,26	292,10	chodník
44	737960,85	1037434,84	292,68	silnice
47	737960,73	1037434,91	292,82	obrubník
48	737960,89	1037434,14	292,67	obrubník
50	737960,20	1037434,06	292,61	silnice
51	737959,67	1037433,70	292,57	silnice
52	737953,66	1037426,50	291,93	silnice
53	737953,56	1037426,55	291,92	obrubník
54	737953,21	1037425,64	291,97	obrubník
55	737953,35	1037425,57	291,84	silnice
56	737959,65	1037422,28	291,83	silnice
57	737958,88	1037420,20	291,75	šoupě tr
61	737935,64	1037417,38	291,37	silnice
62	737935,26	1037416,65	291,28	silnice
63	737935,04	1037415,81	291,24	silnice rozhraní
64	737934,79	1037416,06	291,25	vpuť
65	737931,26	1037411,75	290,90	rozhraní
66	737930,38	1037407,90	290,59	rozhraní
67	737948,54	1037407,74	290,59	rozhraní silnice
68	737947,64	1037407,13	290,56	silnice
69	737946,86	1037406,45	290,52	silnice
70	737946,97	1037408,31	290,56	šoupě plyn
71	737948,73	1037407,77	290,59	vpuť
72	737946,66	1037410,06	290,66	hydrant voda
73	737946,37	1037410,30	290,69	šoupě voda
74	737946,61	1037410,88	290,73	šoupě voda
75	737946,29	1037410,79	290,71	šoupě voda
76	737946,68	1037411,40	290,76	šoupě voda
77	737948,31	1037411,21	290,78	šoupě voda
78	737947,87	1037413,02	290,90	šoupě voda
79	737946,26	1037413,55	290,90	šachta kanalizační
80	737946,33	1037415,69	291,04	šachta kanalizační
81	737948,42	1037419,50	291,32	silnice
82	737948,28	1037419,56	291,46	obrubník obrubník

83	737947.62	1037470.10	291.47	obrubník
84	737948.30	1037419.60	291.46	chodník
85	737947.61	1037420.13	291.48	chodník
86	737942.22	1037412.11	290.81	obrubník
87	737942.33	1037412.05	290.70	silnice
88	737941.71	1037411.32	290.61	silnice
89	737941.02	1037411.92	290.76	obrubník
90	737940.96	1037411.90	290.76	chodník
91	737941.65	1037411.41	290.70	obrubník obrubník
92	737941.64	1037411.38	290.68	obrubník chodník
93	737941.00	1037411.37	290.68	obrubník
94	737939.83	1037408.88	290.44	silnice
95	737939.71	1037409.00	290.42	obrubník
96	737939.68	1037408.93	290.53	chodník
97	737938.43	1037408.98	290.53	obrubník
98	737938.49	1037409.43	290.36	obrubník
99	737938.98	1037408.49	290.56	chodník
100	737938.71	1037408.13	290.41	silnice
101	737939.07	1037408.18	290.57	obrubník
102	737939.82	1037408.15	290.23	obrubník
103	737939.93	1037404.13	290.14	silnice
104	737939.30	1037403.21	290.09	silnice
105	737939.14	1037403.41	290.13	obrubník
106	737934.52	1037403.97	290.72	chodník
107	737934.58	1037403.07	290.24	obrubník
108	737935.79	1037403.47	290.14	obrubník
109	737935.19	1037403.43	290.11	chodník
110	737935.90	1037403.33	290.16	šoupě voda
111	737947.04	1037400.48	290.06	silnice
112	737933.40	1037400.99	289.51	silnice
113	737933.79	1037401.04	289.97	obrubník
114	737933.24	1037401.04	289.91	chodník
115	737933.23	1037401.01	289.87	obrubník
116	737933.57	1037401.49	290.30	obrubník
117	737933.53	1037401.36	290.05	chodník
118	737933.66	1037400.30	290.02	obrubník
119	737933.78	1037400.22	289.67	silnice
120	737933.75	1037395.74	289.63	šoupě voda
121	737934.38	1037391.04	289.41	silnice
122	737931.32	1037387.23	289.17	silnice
123	737928.24	1037383.85	288.92	silnice
124	737930.41	1037387.04	289.12	šoupě voda
125	737928.56	1037388.62	289.03	šoupě voda
126	737927.79	1037388.07	289.09	šoupě voda
127	737929.52	1037396.45	289.74	obrubník
128	737929.64	1037396.35	289.60	silnice
129	737929.02	1037395.57	289.55	silnice
130	737928.22	1037396.20	289.65	chodník
131	737928.28	1037396.18	289.65	obrubník
132	737928.93	1037395.70	289.60	obrubník
133	737928.89	1037395.64	289.59	obrubník chodník
134	737926.73	1037392.77	289.34	silnice
135	737926.75	1037392.78	289.34	silnice
136	737926.62	1037392.86	289.33	obrubník
137	737926.38	1037392.76	289.39	obrubník
138	737926.58	1037392.80	289.39	chodník
139	737926.93	1037392.35	289.47	chodník
140	737925.91	1037393.29	289.46	obrubník
141	737924.10	1037388.54	289.16	obrubník
142	737923.23	1037388.43	289.04	02
143	737922.41	1037387.69	288.98	02
144	737921.90	1037388.31	289.11	obrubník
145	737921.38	1037388.31	289.17	chodník
146	737922.03	1037387.80	289.01	obrubník
147	737922.80	1037387.71	289.03	chodník obrubník
148	737922.56	1037383.44	288.81	šachta kanalizační
149	737922.43	1037383.60	288.76	šachta kanalizační
150	737922.99	1037377.04	288.49	silnice
151	737921.40	1037376.05	288.38	šoupě voda
152	737920.39	1037373.65	288.27	silnice
153	737910.43	1037382.53	288.62	silnice
154	737919.31	1037382.63	288.67	obrubník chodník
155	737918.30	1037382.60	288.67	obrubník
156	737917.45	1037383.11	288.78	obrubník
157	737917.64	1037383.17	288.79	chodník
158	737917.81	1037381.77	288.56	silnice
159	737917.66	1037381.83	288.72	obrubník
160	737917.38	1037376.05	288.39	šoupě voda
161	737916.11	1037366.29	289.17	šachta kanalizační
162	737916.63	1037364.22	288.94	chodník
163	737916.22	1037364.16	289.03	obrubník
164	737915.96	1037364.76	289.06	chodník
165	737915.91	1037364.80	289.06	obrubník
166	737916.15	1037365.05	289.06	obrubník
167	737916.22	1037365.06	289.06	chodník
168	737915.48	1037366.61	289.36	obrubník
169	737915.47	1037367.06	289.41	obrubník
170	737917.33	1037391.50	289.44	chodník budova
171	737917.36	1037391.53	289.50	obrubník
172	737920.01	1037289.42	289.23	obrubník
173	737919.07	1037389.47	289.17	chodník

174	737920,01	1037389,33	289,14	chodník PRIS
175	737920,52	1037388,95	289,16	PRIS
176	737921,40	1037390,72	289,21	PRIS chodník
177	737921,40	1037391,13	289,26	PRIS
178	737921,18	1037392,12	289,63	šachta bez rozliš (voda)
179	737921,77	1037392,68	289,64	šachta kanalizační
180	737921,84	1037390,79	289,23	okružník
181	737924,83	1037394,46	289,51	okružník
182	737924,96	1037394,52	289,51	chodník
183	737924,77	1037396,37	289,71	šachta kanalizační
184	737921,80	1037396,94	290,02	okružník
186	737923,78	1037399,46	289,97	budova chodník
187	737923,81	1037399,51	290,03	okružník
188	737926,43	1037397,11	289,76	okružník
189	737926,41	1037397,32	289,70	PRIS chodník
190	737926,77	1037397,80	289,78	PRIS chodník
191	737928,77	1037397,00	289,67	PRIS chodník
192	737926,83	1037396,90	289,64	PRIS chodník chodník
193	737928,33	1037398,65	289,80	chodník PRIS
194	737927,83	1037399,06	289,82	PRIS
195	737928,29	1037398,71	289,84	okružník
196	737927,67	1037400,18	290,18	šachta bez rozliš (voda)
197	737928,25	1037400,81	290,14	šachta kanalizační
198	737931,31	1037402,44	290,13	okružník
199	737931,44	1037402,50	290,08	chodník
200	737928,24	1037404,83	290,58	okružník
201	737941,67	1037428,91	292,30	lampa ul.vedení poz.
202	737930,25	1037407,81	290,34	budova chodník
203	737930,28	1037407,46	290,82	okružník
204	737930,83	1037406,25	290,32	šachta kanalizační
205	737932,87	1037408,35	290,25	okružník
206	737932,88	1037408,27	290,28	chodník PRIS
207	737933,34	1037404,89	290,23	PRIS chodník
208	737934,79	1037406,66	290,26	PRIS chodník
209	737934,76	1037406,69	290,41	okružník
210	737934,29	1037407,05	290,46	PRIS
211	737934,08	1037408,14	290,65	šachta bez rozliš (voda)
212	737934,72	1037408,74	290,57	šachta kanalizační
213	737937,75	1037410,36	290,67	okružník
214	737937,86	1037410,43	290,67	chodník chodník
215	737934,69	1037412,86	291,12	okružník
217	737934,72	1037412,98	291,01	chodník
218	737936,69	1037415,37	291,05	chodník budova
219	737936,73	1037415,41	291,10	okružník
220	737940,26	1037415,70	291,20	šachta kanalizační
221	737941,98	1037418,02	291,27	šachta bez rozliš (voda)
222	737937,28	1037412,35	290,83	šachta kanalizační
223	737939,32	1037413,30	290,87	okružník
224	737939,32	1037413,21	290,82	PRIS chodník
225	737939,80	1037412,82	290,77	PRIS chodník
226	737941,72	1037414,39	290,93	PRIS chodník
227	737941,20	1037414,60	290,99	okružník
228	737940,75	1037414,98	291,20	PRIS
229	737920,38	1037404,99	290,53	chodník
230	737921,84	1037397,05	289,96	chodník
231	737936,99	1037615,19	291,06	rozhraní
232	737941,63	1037420,91	291,46	rozhraní
233	737941,57	1037420,91	291,46	okružník
235	737926,97	1037391,72	289,46	budova schody
236	737925,75	1037397,73	288,83	schody
237	737925,69	1037392,64	289,43	ovle
239	737920,95	1037379,78	289,43	šachta kanalizační
240	737910,13	1037379,32	289,45	šachta bez rozliš (voda)
241	737911,55	1037378,03	289,36	chodník PRIS
242	737911,51	1037378,07	289,43	okružník
243	737910,13	1037376,27	289,24	PRIS chodník
244	737908,84	1037376,87	289,30	PRIS chodník
245	737909,85	1037376,77	289,29	okružník
246	737911,07	1037376,44	289,44	PRIS
247	737907,04	1037378,78	289,57	budova chodník
248	737907,11	1037378,79	289,58	okružník
249	737905,04	1037376,34	289,57	okružník budova
270	737905,08	1037376,35	289,51	chodník
271	737908,10	1037375,69	289,30	šachta kanalizační
272	737908,19	1037375,81	289,14	chodník chodník
273	737908,13	1037375,80	289,20	okružník
274	737927,81	1037382,38	289,40	chodník
275	737927,08	1037382,39	289,80	okružník
276	737927,68	1037375,64	289,28	okružník
277	737922,78	1037375,25	289,13	šlince
278	737917,13	1037374,77	289,09	šlince
279	737911,44	1037375,61	289,23	okružník
280	737911,38	1037375,40	289,24	chodník
281	737912,06	1037374,97	289,14	okružník
282	737912,04	1037374,87	289,13	chodník okružník
283	737916,12	1037374,20	289,13	šoupé voda
284	737911,39	1037382,81	287,51	šlince
285	737908,82	1037359,96	287,30	šlince
286	737910,96	1037387,69	287,48	šoupé plyn
287	737909,80	1037382,81	287,42	šoupé voda
288	737909,89	1037386,32	287,61	šoupé voda

289	737910.01	1037372.15	287.93	silnice vdt.
290	737909.28	1037372.23	287.94	obrubník chodník
291	737909.81	1037372.24	287.95	obrubník
292	737909.25	1037372.68	288.10	obrubník
293	737909.24	1037372.74	288.10	chodník
294	737909.36	1037371.38	287.85	silnice vdt.
295	737909.17	1037371.45	287.89	obrubník
296	737906.20	1037367.63	287.74	obrubník
297	737906.30	1037367.58	287.60	silnice
298	737905.46	1037366.79	287.55	silnice
299	737904.97	1037367.43	287.68	obrubník
300	737904.92	1037367.41	287.70	chodník
301	737905.55	1037366.89	287.58	obrubník
302	737905.58	1037366.93	287.58	obrubník
303	737903.54	1037366.13	287.37	silnice
304	737903.44	1037366.79	287.42	obrubník chodník
305	737903.41	1037366.25	287.42	obrubník
306	737902.88	1037364.73	287.51	obrubník
307	737902.79	1037364.79	287.52	chodník
308	737902.81	1037363.50	287.47	obrubník
309	737902.92	1037363.41	287.32	silnice
310	737905.71	1037359.00	287.19	hydrant voda
311	737903.70	1037358.28	287.08	šoupě voda
312	737905.18	1037370.04	287.46	PRIS chodník
313	737904.24	1037368.87	287.71	PRIS chodník
314	737903.76	1037368.86	287.70	PRIS chodník
315	737903.24	1037368.13	287.83	PRIS
316	737903.58	1037369.10	287.83	PRIS
317	737904.67	1037370.45	287.94	šachta kanalizační
318	737904.44	1037371.61	288.05	šachta bez vrtání (voda)
319	737903.96	1037371.12	288.02	obrubník
320	737903.56	1037369.16	287.83	obrubník
321	737903.24	1037368.78	287.82	obrubník
322	737903.68	1037370.64	288.05	chodník budova
323	737902.62	1037370.83	287.97	šachta kanalizační
324	737901.25	1037367.82	287.75	chodník
325	737898.44	1037369.41	287.98	obrubník budova
326	737899.69	1037368.39	288.05	obrubník
327	737901.73	1037365.89	287.60	chodník PRIS
328	737898.69	1037362.07	287.23	šachta kanalizační
329	737899.13	1037363.51	287.50	šachta bez vrtání (voda)
330	737897.88	1037362.91	287.51	PRIS chodník
331	737897.26	1037360.32	287.15	PRIS chodník
332	737896.47	1037360.74	287.21	obrubník
333	737896.74	1037360.78	287.28	PRIS
334	737896.16	1037362.49	287.51	obrubník
335	737894.23	1037362.97	287.51	budova chodník
336	737894.15	1037362.91	287.44	chodník
337	737892.18	1037362.46	287.16	obrubník budova
338	737892.16	1037360.42	287.57	šachta kanalizační
339	737895.24	1037359.41	287.15	chodník chodník
340	737895.28	1037357.91	287.09	obrubník
341	737895.21	1037357.89	287.08	obrubník
342	737890.19	1037354.16	286.82	PRIS chodník
343	737892.23	1037354.10	286.79	šachta kanalizační
344	737891.81	1037355.67	286.94	šachta bez vrtání (voda)
345	737891.10	1037355.13	286.93	PRIS chodník
346	737890.79	1037352.37	286.63	PRIS
347	737890.78	1037352.78	286.67	obrubník
348	737890.40	1037352.88	286.73	obrubník
349	737890.40	1037352.91	286.67	PRIS
350	737891.75	1037354.51	286.86	obrubník
351	737891.75	1037354.92	286.96	chodník budova
352	737897.70	1037354.90	286.91	budova schody
353	737897.34	1037355.19	286.91	schody
354	737896.11	1037356.16	286.93	dveře
355	737896.83	1037356.05	286.93	dveře
356	737896.48	1037358.14	286.91	budova chodník
357	737896.48	1037353.45	286.92	obrubník
358	737894.09	1037353.64	286.92	obrubník
359	737894.80	1037353.70	286.94	obrubník obrubník
360	737897.43	1037351.71	286.94	chodník
361	737892.71	1037351.71	286.90	chodník
362	737894.17	1037350.40	286.91	obrubník
363	737894.04	1037350.41	287.04	obrubník
364	737897.80	1037351.41	287.01	obrubník
365	737897.30	1037351.50	287.01	obrubník
366	737892.12	1037351.32	287.04	obrubník
367	737893.77	1037350.99	287.01	obrubník
368	737893.83	1037350.08	287.01	šachta kanalizační
369	737896.25	1037349.27	286.64	chodník chodník
370	737897.14	1037347.94	286.47	obrubník
371	737897.08	1037347.93	286.48	obrubník obrubník
372	737896.87	1037347.65	286.47	obrubník
373	737896.82	1037347.52	286.56	obrubník
374	737899.93	1037350.71	287.08	silnice
375	737899.81	1037350.41	287.23	obrubník
376	737899.59	1037350.54	287.14	obrubník
377	737899.13	1037350.53	287.14	chodník
378	737899.22	1037350.08	287.08	obrubník
379	737899.10	1037350.02	287.08	chodník obrubník
380	737899.19	1037350.93	287.03	silnice

381	737897.05	1037356.19	286.86	silnice
382	737896.05	1037356.27	286.90	obrubník chodník
383	737896.91	1037356.24	286.90	obrubník
384	737896.32	1037356.72	286.97	obrubník
385	737896.32	1037356.78	286.98	chodník
386	737896.44	1037355.40	286.80	silnice
387	737896.29	1037355.49	286.95	obrubník
388	737897.54	1037355.06	286.81	žachta kanalizační
389	737897.21	1037352.52	286.68	žachta kanalizační
390	737896.84	1037350.55	286.56	žoupě voda
391	737897.25	1037348.21	286.45	žoupě voda
392	737896.98	1037348.25	286.52	žoupě plym
393	737899.25	1037347.80	286.51	silnice
394	737896.40	1037344.31	286.28	silnice
395	737893.41	1037351.66	286.57	silnice
396	737893.27	1037351.73	286.72	obrubník
397	737892.06	1037351.01	286.61	obrubník
398	737892.01	1037351.50	286.61	chodník
399	737892.67	1037351.01	286.56	obrubník
400	737892.66	1037350.98	286.58	chodník obrubník
401	737892.77	1037350.88	286.52	silnice
402	737899.00	1037346.22	286.22	silnice
403	737888.88	1037346.31	286.26	obrubník chodník
404	737888.85	1037346.28	286.26	obrubník
405	737898.23	1037346.79	286.33	obrubník
406	737888.22	1037346.85	286.33	chodník
407	737888.37	1037345.44	286.16	silnice
408	737888.25	1037345.83	286.31	obrubník
409	737883.99	1037340.32	285.96	obrubník
410	737884.11	1037340.34	285.82	silnice
411	737883.30	1037340.73	285.96	obrubník
412	737883.29	1037340.76	285.96	chodník
413	737881.43	1037336.55	285.68	žoupě voda
414	737885.41	1037337.77	285.81	žoupě voda
415	737888.87	1037335.01	285.72	silnice
416	737879.58	1037325.61	285.01	silnice
417	737879.26	1037322.91	284.95	silnice
418	737879.42	1037321.99	284.87	silnice
419	737880.01	1037321.04	284.81	silnice
420	737880.80	1037320.29	284.73	silnice rozhraní
421	737876.63	1037314.70	284.54	silnice rozhraní
422	737875.41	1037315.27	284.52	silnice
423	737874.40	1037315.45	284.53	silnice
424	737873.35	1037315.27	284.52	silnice
425	737872.37	1037314.53	284.48	silnice
426	737871.59	1037315.67	284.43	silnice rozhraní
427	737866.25	1037317.88	284.64	silnice rozhraní
428	737866.33	1037317.42	284.46	silnice
429	737865.85	1037320.89	284.57	silnice
430	737864.94	1037321.86	284.61	silnice
431	737862.36	1037325.13	284.68	silnice
432	737862.91	1037323.82	284.69	silnice rozhraní
433	737866.31	1037329.54	284.94	silnice rozhraní
434	737861.40	1037328.91	284.93	silnice
435	737867.97	1037329.04	284.97	obrubník
436	737868.85	1037328.41	285.08	obrubník
437	737868.80	1037328.45	284.93	silnice
438	737869.72	1037328.28	284.99	silnice
439	737869.78	1037328.41	285.10	obrubník
440	737870.72	1037328.45	285.11	obrubník
441	737870.73	1037328.27	284.96	silnice
442	737871.33	1037328.46	284.98	silnice
443	737871.70	1037328.61	285.12	obrubník
444	737872.65	1037328.87	285.18	obrubník
445	737872.71	1037328.73	285.00	silnice
446	737873.64	1037329.07	285.01	silnice
447	737873.30	1037329.21	285.17	obrubník
448	737874.50	1037329.61	285.22	obrubník
449	737874.56	1037329.48	285.08	silnice
450	737875.48	1037329.94	285.13	silnice
451	737875.37	1037330.07	285.26	obrubník
452	737876.13	1037330.69	285.32	obrubník
453	737876.21	1037330.57	285.18	silnice
454	737876.40	1037331.30	285.23	silnice
455	737876.80	1037331.36	285.27	obrubník
456	737878.53	1037332.20	284.89	vpust
457	737878.02	1037321.39	284.87	žoupě voda
458	737873.20	1037316.99	284.59	plynovod nízkotlak
459	737872.13	1037315.84	284.52	plynovod nízkotlak
460	737870.92	1037314.51	284.43	plynovod nízkotlak
461	737871.13	1037320.01	284.67	žachta kanalizační
462	737871.42	1037321.87	284.73	žachta kanalizační
463	737866.27	1037320.48	284.52	vpust
464	737871.44	1037326.32	284.89	žoupě voda
465	737872.06	1037325.88	284.89	žoupě voda
466	737871.99	1037326.38	284.90	žoupě voda
467	737871.44	1037326.87	284.91	žoupě voda
468	737873.44	1037328.72	285.01	vpust
469	737879.20	1037325.07	285.09	žoupě plym
470	737879.71	1037324.50	285.46	silnice silnice
471	737878.53	1037320.33	285.65	obrubník

472	737870.89	1037330.33	285.65	chodník
473	737879.25	1037334.84	285.62	okružník okružník okružník
474	737879.54	1037334.81	285.61	chodník
475	737880.13	1037335.10	287.30	okružník
476	737880.65	1037336.13	287.32	okružník
477	737882.43	1037342.12	288.13	okružník
478	737882.48	1037342.11	288.12	chodník
479	737879.87	1037341.15	286.32	šachta bez zuzit (voda)
480	737877.56	1037336.08	285.66	chodník
481	737877.29	1037336.14	285.73	okružník
482	737877.51	1037336.26	285.76	okružník
483	737877.27	1037336.27	285.67	chodník schody
484	737876.53	1037335.35	285.58	chodník schody
485	737876.51	1037335.37	285.58	chodník PRIS
486	737875.60	1037333.82	285.54	chodník PRIS
487	737876.47	1037336.41	285.77	0124
488	737875.42	1037336.24	286.67	schody
489	737876.16	1037337.17	286.67	schody
490	737876.20	1037337.22	286.61	okružník
491	737875.13	1037338.12	286.63	okružník
492	737876.34	1037337.11	286.61	schody
493	737875.20	1037336.42	286.62	schody
494	737874.47	1037335.52	287.49	schody
495	737873.42	1037336.19	287.50	schody
496	737873.47	1037336.05	287.49	draha
497	737872.74	1037335.18	287.50	draha zpev. pl.
498	737872.65	1037335.00	288.80	opěrná zed
499	737873.69	1037334.28	286.27	opěrná zed
500	737874.64	1037335.48	287.73	opěrná zed
501	737875.22	1037336.19	286.99	opěrná zed
502	737876.35	1037338.33	288.11	opěrná zed
503	737874.76	1037332.52	285.42	PRIS chodník
504	737874.38	1037332.82	285.64	PRIS
505	737874.68	1037332.52	285.16	okružník
506	737874.23	1037331.90	285.42	okružník
507	737874.27	1037331.87	285.35	chodník
508	737873.56	1037331.15	285.29	chodník
509	737873.52	1037331.19	285.37	okružník
510	737872.67	1037330.69	285.31	okružník
511	737872.69	1037330.84	285.25	chodník
512	737871.70	1037330.30	285.18	chodník
513	737871.74	1037330.37	285.26	okružník
514	737870.26	1037330.17	285.17	okružník
515	737870.24	1037330.18	285.12	chodník
516	737869.16	1037330.31	285.00	chodník opěrná zed opěrná zed
517	737868.82	1037330.36	285.07	okružník
518	737869.16	1037330.91	286.25	opěrná zed odrazová
519	737869.55	1037331.37	285.72	vzh. zed
520	737869.50	1037332.40	284.99	opěrná zed chodník
521	737869.46	1037332.52	284.93	opěrná zed
522	737878.03	1037343.94	287.51	draha
523	737878.06	1037342.91	287.51	zpev. pl.
524	737879.27	1037345.49	287.50	zpev. pl.
525	737876.84	1037344.87	287.50	draha
526	737875.49	1037345.94	287.51	draha
527	737875.80	1037350.52	287.51	zpev. pl.
528	737875.18	1037348.46	287.50	zpev. pl. odrazová
529	737867.45	1037350.93	287.84	zpev. pl.
530	737867.52	1037351.26	287.84	zpev. pl.
531	737867.90	1037351.80	287.81	okružník
532	737867.69	1037351.26	287.84	okružník
533	737867.14	1037352.18	287.84	okružník
534	737866.67	1037357.91	287.84	zpev. pl.
535	737866.87	1037355.19	287.81	zpev. pl. okružník
536	737867.88	1037354.59	287.81	zpev. pl.
537	737861.44	1037359.51	287.83	zpev. pl.
538	737855.93	1037360.07	288.17	zpev. pl.
539	737855.62	1037360.37	288.19	zpev. pl.
540	737856.40	1037360.08	288.16	okružník
541	737855.95	1037360.48	288.17	okružník
542	737856.60	1037361.27	288.17	okružník
543	737855.12	1037362.00	288.17	zpev. pl.
544	737855.33	1037367.26	288.17	zpev. pl. okružník
545	737856.34	1037363.53	288.16	zpev. pl.
546	737859.89	1037368.48	288.18	zpev. pl.
547	737841.01	1027370.36	288.52	okružník
548	737843.56	1037371.09	288.52	zpev. pl.
549	737843.75	1037371.37	288.52	zpev. pl. okružník
550	737844.77	1037372.66	288.50	zpev. pl.
551	737838.40	1037377.75	288.50	zpev. pl.
552	737844.91	1037413.34	288.82	vzh.
553	737841.61	1037332.97	285.02	šlince
554	737861.69	1037333.09	285.00	okružník
555	737862.67	1037333.62	285.20	okružník
556	737860.79	1037333.53	285.08	šlince
557	737856.82	1037333.21	285.10	šachta kanalizace
558	737857.16	1037335.02	285.16	šoupě voda
559	737858.19	1037335.27	285.16	šlince
560	737858.27	1037335.39	285.32	okružník
561	737857.45	1037335.95	285.26	okružník
562	737857.30	1037335.68	285.21	šlince

580	737845.61	1037341.15	285.34	silnice
581	737845.70	1037341.26	285.37	obrubník
582	737845.86	1037341.82	285.70	obrubník
583	737845.77	1037341.70	285.58	silnice
584	737845.85	1037343.69	285.60	silnice
585	737845.94	1037343.92	285.81	obrubník
586	737845.10	1037344.38	285.76	obrubník
587	737845.03	1037344.25	285.70	silnice
588	737844.34	1037343.38	285.66	šoupě voda
589	737837.46	1037349.43	285.56	silnice
590	737837.58	1037349.57	286.00	obrubník
591	737836.73	1037350.13	286.11	obrubník
592	737836.65	1037350.00	285.94	silnice
593	737833.35	1037352.26	286.72	silnice
594	737833.42	1037352.38	286.26	obrubník
595	737832.61	1037352.95	286.20	obrubník
596	737832.49	1037352.82	286.15	silnice
597	737827.62	1037356.78	286.21	silnice
598	737827.70	1037356.61	286.35	obrubník
599	737824.47	1037356.73	286.47	obrubník
600	737824.37	1037356.62	286.43	silnice
601	737823.63	1037359.30	286.40	silnice
602	737823.72	1037359.38	286.49	obrubník
603	737835.11	1037344.32	285.81	šachta kanalizační
610	737831.58	1037351.00	286.07	šoupě voda
611	737827.80	1037353.36	286.24	šachta kanalizační
617	737822.20	1037351.92	286.71	vstup
623	737816.18	1037354.61	286.29	šoupě plyn
624	737823.00	1037360.09	286.49	silnice
625	737823.12	1037360.16	286.65	obrubník
626	737822.72	1037361.04	286.70	obrubník
627	737822.18	1037360.99	286.55	silnice
628	737822.34	1037361.57	286.60	silnice
629	737822.50	1037362.00	286.75	obrubník
630	737822.46	1037362.87	286.80	obrubník
631	737822.31	1037362.97	286.66	silnice
632	737822.48	1037363.97	286.77	silnice
633	737822.64	1037363.93	286.85	obrubník
634	737822.57	1037364.82	286.79	obrubník
635	737822.57	1037364.89	286.77	silnice
636	737823.64	1037366.14	286.83	silnice
637	737823.78	1037366.07	286.85	obrubník
638	737822.47	1037368.38	286.92	rozhraní
639	737821.29	1037366.73	286.81	rozhraní
640	737818.81	1037361.84	286.53	rozhraní
651	737812.83	1037383.50	286.25	rozhraní silnice
652	737812.13	1037383.93	286.26	silnice
653	737812.17	1037384.61	286.27	silnice
654	737817.24	1037383.95	286.28	silnice
655	737817.78	1037383.89	286.27	silnice
656	737819.16	1037383.35	286.23	silnice
657	737821.68	1037381.70	286.20	silnice
658	737834.06	1037343.31	285.79	silnice
659	737847.49	1037324.10	285.28	silnice
660	737856.81	1037327.75	284.87	silnice
661	737866.84	1037332.11	284.98	šachta kanalizační
662	737871.58	1037334.79	284.72	opěrná zeď
663	737866.29	1037339.43	284.67	opěrná zeď
664	737862.74	1037333.99	285.07	chodník opěrná zeď
665	737862.83	1037334.71	285.01	opěrná zeď chodník
666	737862.14	1037334.18	285.15	obrubník
667	737861.73	1037334.71	285.29	obrubník
668	737861.71	1037334.64	285.22	chodník
669	737862.70	1037333.68	285.71	vrch zdi
670	737863.74	1037333.72	285.63	opěrná zeď hrana dola
671	737866.08	1037339.60	286.81	opěrná zeď
672	737865.99	1037338.66	286.77	šachta chodník
673	737865.71	1037338.88	286.89	obrubník hrana nahoře
674	737868.24	1037343.41	287.29	šachta bez roztoku (voda)
675	737871.03	1037345.65	287.49	obrubník zpev. pl.
676	737863.74	1037346.67	287.69	zpev. pl.
677	737866.63	1037349.90	287.83	zpev. pl.
678	737866.07	1037350.23	287.83	zpev. pl.
679	737864.68	1037349.43	287.83	obrubník
680	737866.23	1037349.77	287.83	obrubník
681	737863.79	1037347.15	287.84	zpev. pl.
682	737864.02	1037346.97	287.84	zpev. pl. chodník
683	737864.68	1037346.44	287.84	zpev. pl.
684	737862.20	1037345.06	287.83	šachta
685	737861.51	1037344.19	287.81	šachta
686	737861.35	1037343.98	287.83	schody
687	737862.17	1037343.33	287.87	schody
688	737862.27	1037343.30	287.87	zpev. pl. hrana nahoře
689	737860.26	1037343.07	287.87	opěrná zeď
690	737860.06	1037340.84	285.75	schody
691	737859.94	1037340.73	285.89	zpev. pl. hrana dola
692	737859.02	1037341.61	285.74	schody opěrná zeď
693	737857.68	1037337.50	285.34	zpev. pl.
694	737854.55	1037336.16	285.30	PRIS chodník
695	737850.16	1037337.11	285.31	PRIS chodník zpev. pl.
696	737849.63	1037337.50	285.32	PRIS

681	737859.81	1037336.56	285.78	PRIS
682	737861.34	1037336.58	285.75	šachta kanalizační
683	737859.58	1037337.91	285.40	šachta bez roziš (voda)
684	737856.54	1037338.22	285.36	opěrná zeď
685	737856.33	1037338.33	285.39	opěrná zeď chodník
686	737857.15	1037339.38	286.58	vrch zdi
687	737860.17	1037343.26	285.06	opěrná zeď
688	737854.91	1037341.38	282.03	opěrná zeď
689	737860.77	1037342.18	285.60	opěrná zeď chodník
690	737860.53	1037343.23	285.63	opěrná zeď chodník
691	737850.54	1037342.39	285.70	okružník
692	737849.72	1037342.33	285.78	okružník
693	737849.68	1037342.67	285.73	chodník
694	737851.71	1037343.91	285.73	opěrná zeď hrana dle
695	737851.19	1037343.23	286.09	vrch zdi
696	737849.23	1037344.71	285.84	šachta kanalizační
697	737846.99	1037346.08	285.92	šachta bez roziš (voda)
698	737854.71	1037347.53	287.26	opěrná zeď
699	737854.39	1037347.64	287.16	budova okružník
700	737854.30	1037347.85	287.30	okružník hrana nahoru
701	737850.62	1037352.79	288.17	zpev. pl. hrana nahoru
702	737850.55	1037354.15	288.18	dvře
703	737849.87	1037353.28	288.16	dvře
704	737849.71	1037353.08	288.18	schody
705	737850.33	1037352.34	288.17	schody
706	737848.82	1037352.13	287.38	opěrná zeď
707	737848.14	1037351.74	286.10	schody
708	737848.14	1037351.74	286.10	schody opěrná zeď
709	737847.50	1037350.48	286.1	zpev. pl. hrana dle
710	737846.33	1037349.46	286.07	PRIS chodník
711	737847.24	1037344.91	285.83	okružník
712	737847.29	1037344.58	285.89	PRIS chodník
713	737845.86	1037345.51	285.63	zpev. pl.
714	737845.51	1037345.81	285.87	PRIS
715	737846.11	1037345.90	285.78	PRIS
716	737847.68	1037344.94	285.82	opěrná zeď chodník
717	737844.36	1037346.15	285.82	opěrná zeď chodník
718	737844.15	1037346.32	281.82	vrch zdi
719	737845.26	1037348.06	286.62	šachta kanalizační
720	737847.19	1037349.49	285.82	opěrná zeď
721	737848.69	1037352.31	285.40	opěrná zeď
722	737843.52	1037354.67	285.36	opěrná zeď chodník
723	737838.55	1037350.47	286.03	opěrná zeď chodník
724	737838.36	1037350.64	286.06	okružník
725	737837.38	1037350.67	286.11	vrch zdi
726	737839.59	1037357.19	285.40	opěrná zeď hrana dle
727	737839.30	1037352.22	287.62	opěrná zeď
728	737843.12	1037356.62	287.62	budova okružník
729	737842.99	1037356.45	287.58	okružník hrana nahoru
730	737842.71	1037356.34	287.58	zpev. pl. hrana nahoru
731	737839.06	1037361.46	288.22	schody
732	737838.16	1037362.12	288.50	schody
733	737839.02	1037361.47	288.51	opěrná zeď
734	737837.20	1037361.27	287.71	schody
735	737836.91	1037358.82	286.45	schody opěrná zeď
736	737835.98	1037354.60	286.41	zpev. pl. hrana dle
737	737836.80	1037350.54	286.41	šachta kanalizační
738	737837.42	1037354.09	286.36	šachta bez roziš (voda)
739	737839.73	1037354.41	286.21	PRIS chodník
740	737834.76	1037353.15	286.29	okružník
741	737834.46	1037353.14	286.13	PRIS chodník
742	737833.33	1037354.09	286.77	zpev. pl. PRIS
743	737833.53	1037354.43	286.29	PRIS
744	737834.97	1037353.52	286.32	opěrná zeď chodník
745	737832.20	1037354.80	286.79	opěrná zeď chodník
746	737831.98	1037355.00	286.29	vrch zdi
747	737833.22	1037356.56	286.93	opěrná zeď
748	737837.07	1037361.43	285.74	opěrná zeď
749	737831.80	1037363.18	285.89	opěrná zeď chodník
750	737826.52	1037358.94	286.44	opěrná zeď chodník
751	737824.19	1037359.12	286.46	vrch zdi
752	737827.32	1037360.37	286.93	opěrná zeď
753	737819.17	1037363.24	286.81	opěrná zeď
754	737829.71	1037363.27	287.65	opěrná zeď
755	737827.59	1037365.75	287.97	opěrná zeď
756	737831.49	1037365.85	287.81	budova okružník
757	737831.31	1037366.06	287.83	okružník
758	737824.67	1037365.00	286.82	chodník opěrná zeď
759	737822.67	1037366.29	286.91	chodník opěrná zeď
760	737825.76	1037366.48	286.98	okružník
761	737825.83	1037366.46	287.02	šachta kanalizační
762	737814.91	1037360.21	286.46	šachta kanalizační
763	737821.66	1037370.40	287.08	šachta kanalizační
764	737823.70	1037370.67	287.09	rozhraní
765	737823.43	1037369.34	287.03	rozhraní
766	737823.17	1037369.71	287.06	rozhraní
767	737823.09	1037369.80	287.07	rozhraní
768	737824.02	1037370.53	287.10	rozhraní
769	737824.49	1037370.49	287.13	zpev.
770	737826.51	1037370.18	287.12	zpev.
771	737824.57	1037367.40	286.92	okružník
772	737823.67	1037367.72	286.93	okružník

777	737822.20	1037368.07	287.10	obrubník
778	737825.20	1037368.16	286.99	silnice
779	737828.34	1037369.45	287.30	obrubník
780	737828.90	1037369.49	287.25	chodník
781	737834.79	1037377.19	287.79	chodník
782	737834.92	1037377.16	287.83	obrubník
783	737833.67	1037377.98	287.75	obrubník
784	737833.57	1037378.08	287.66	silnice
785	737832.02	1037375.16	287.69	roštrani
786	737820.35	1037371.62	287.18	silnice
787	737828.79	1037381.73	287.79	silnice
788	737826.70	1037381.60	286.02	roštrani
789	737825.47	1037381.75	286.15	roštrani silnice
790	737829.66	1037394.68	288.62	silnice
791	737841.94	1037394.68	288.62	šoupě voda
792	737841.80	1037387.81	288.23	silnice
793	737841.91	1037387.70	288.39	obrubník
794	737842.34	1037388.49	288.34	obrubník
795	737842.46	1037388.57	288.30	silnice
796	737842.93	1037388.88	288.46	chodník
797	737842.88	1037388.84	288.52	obrubník
798	737843.87	1037387.54	288.41	obrubník
799	737843.27	1037387.62	288.42	chodník chodník
800	737847.37	1037384.32	288.80	obrubník
801	737847.40	1037384.37	288.79	chodník
802	737849.43	1037386.79	288.78	chodník budova
803	737849.47	1037386.84	288.84	obrubník
804	737849.05	1037387.30	288.80	obrubník obrubník
805	737846.68	1037388.24	288.81	šachta kanalizační
806	737846.13	1037389.62	288.86	obrubník
807	737846.05	1037389.67	288.86	chodník
808	737846.48	1037390.13	288.87	PRIS
809	737846.60	1037390.28	288.85	PRIS chodník
810	737846.31	1037390.91	288.74	chodník
811	737844.68	1037390.98	288.82	obrubník
812	737844.56	1037391.08	288.87	silnice
813	737845.21	1037391.63	288.83	silnice
814	737845.33	1037391.74	288.86	obrubník
815	737847.07	1037391.81	288.79	chodník PRIS
816	737847.12	1037391.78	288.85	obrubník
817	737847.57	1037391.39	288.86	PRIS
818	737849.98	1037390.81	288.90	šachta bez vlnič (voda)
819	737850.90	1037392.21	288.97	šachta kanalizační
820	737853.55	1037392.51	289.03	obrubník
821	737849.83	1037394.68	289.02	obrubník
822	737859.60	1037394.73	288.97	chodník
823	737850.22	1037395.47	288.97	chodník chodník
824	737850.30	1037395.34	288.97	obrubník
825	737848.47	1037395.45	288.97	obrubník
826	737848.38	1037395.56	288.78	silnice
827	737849.02	1037396.33	288.83	silnice
828	737845.12	1037396.24	288.88	obrubník
829	737844.13	1037396.84	288.79	šoupě voda
830	737844.09	1037399.80	288.39	silnice
831	737851.77	1037398.90	289.00	silnice
832	737851.32	1037398.84	289.04	obrubník
833	737851.98	1037399.79	289.19	obrubník
834	737851.87	1037399.67	289.05	silnice
835	737852.82	1037400.45	289.07	vpust
836	737853.97	1037392.22	289.38	obrubník
838	737854.04	1037392.79	289.33	chodník
839	737856.11	1037394.58	289.32	budova chodník
840	737856.13	1037394.68	289.47	obrubník
841	737855.70	1037395.00	289.43	obrubník obrubník
842	737853.56	1037395.43	289.18	šachta kanalizační
843	737852.80	1037397.44	289.17	obrubník
844	737853.13	1037397.88	289.18	obrubník PRIS
845	737852.77	1037397.45	289.11	PRIS chodník
846	737852.24	1037397.84	289.09	PRIS chodník
847	737852.93	1037398.65	289.23	chodník
848	737853.72	1037399.57	289.30	chodník PRIS
849	737853.77	1037399.56	289.34	obrubník
850	737854.70	1037398.76	289.49	šachta bez vlnič (voda)
851	737857.56	1037400.30	289.55	šachta kanalizační
852	737860.12	1037400.20	289.64	obrubník
853	737856.76	1037402.52	289.53	obrubník
854	737856.24	1037402.27	289.49	chodník
855	737856.58	1037403.30	289.44	chodník
856	737856.84	1037403.20	289.48	obrubník
857	737855.18	1037403.25	289.46	obrubník
858	737855.83	1037404.12	289.42	obrubník
859	737855.06	1037403.49	289.32	silnice
860	737855.72	1037404.23	289.38	silnice
861	737851.88	1037405.00	289.33	šoupě voda
862	737853.69	1037406.09	289.43	šachta kanalizační
863	737854.25	1037407.92	289.56	šachta kanalizační
864	737854.89	1037411.67	289.77	silnice
865	737856.08	1037411.19	289.78	šoupě voda
866	737857.84	1037411.60	289.68	šoupě voda
868	737857.84	1037406.74	289.56	silnice
869	737858.48	1037407.51	289.62	silnice

870	737857,96	1037406,64	289,81	obrubník
871	737859,18	1037407,47	289,77	obrubník
872	737860,40	1037408,39	289,99	obrubník
873	737860,68	1037409,85	289,96	chodník
874	737862,69	1037402,42	289,99	budova chodník
875	737862,72	1037402,47	290,09	obrubník
876	737862,30	1037402,82	290,04	obrubník obrubník
877	737860,35	1037407,87	289,80	šachta kanalizační
878	737859,40	1037405,25	289,72	obrubník
879	737859,75	1037402,63	289,66	chodník PRIS
880	737859,33	1037405,22	289,73	chodník PRIS
881	737859,73	1037402,66	289,63	PRIS chodník
882	737859,36	1037405,63	289,78	chodník
883	737859,62	1037406,60	289,82	PRIS chodník
884	737860,33	1037407,35	289,87	obrubník
885	737860,38	1037407,33	290,11	šachta bez rozliší (voda)
886	737862,86	1037406,95	290,13	šachta kanalizační
887	737864,50	1037408,49	290,22	obrubník
888	737864,93	1037408,13	290,09	obrubník
889	737862,90	1037410,30	290,05	chodník
890	737862,87	1037410,34	290,05	chodník chodník
891	737861,63	1037411,10	290,04	obrubník
892	737863,47	1037412,99	290,08	obrubník
893	737861,68	1037411,05	290,03	obrubník
894	737861,58	1037411,12	289,98	šlince
895	737862,73	1037411,92	289,95	šlince
896	737862,34	1037411,82	289,99	obrubník
897	737860,51	1037416,88	290,16	šlince
898	737864,44	1037414,53	290,15	šlince
899	737864,55	1037414,44	290,19	obrubník
900	737864,58	1037420,75	290,49	šoupé voda
901	737867,19	1037420,84	290,59	obrubník
902	737867,30	1037427,89	290,55	chodník
903	737866,79	1037404,80	290,59	chodník budova
904	737869,35	1037410,22	290,55	obrubník
905	737869,36	1037410,28	290,60	obrubník obrubník
906	737868,95	1037410,61	290,56	šachta kanalizační
907	737866,59	1037411,68	290,29	obrubník
908	737866,05	1037413,06	290,31	chodník PRIS
909	737865,96	1037413,04	290,21	chodník PRIS
910	737864,38	1037413,49	290,30	obrubník
911	737866,59	1037413,47	290,31	obrubník
912	737866,59	1037413,44	290,19	PRIS chodník
913	737865,49	1037413,25	290,17	šlince
914	737865,51	1037411,83	290,03	obrubník
915	737861,20	1037415,21	290,33	šlince
916	737865,07	1037415,31	290,28	chodník
917	737866,30	1037414,40	290,37	chodník PRIS
918	737866,96	1037415,17	290,45	obrubník
919	737867,01	1037415,16	290,43	PRIS
920	737861,48	1037414,77	290,40	PRIS
921	737866,91	1037406,95	289,81	PRIS
922	737861,20	1037399,15	289,37	šachta bez rozliší (voda)
923	737869,79	1037414,44	290,63	šachta kanalizační
924	737870,95	1037416,70	290,72	obrubník
925	737873,69	1037416,27	290,85	obrubník
926	737872,29	1037423,57	290,96	obrubník
927	737872,95	1037426,32	290,93	šlince
928	737872,19	1037427,68	290,88	šlince
929	737873,83	1037426,43	290,89	obrubník
930	737873,49	1037427,84	291,05	chodník
931	737873,46	1037422,89	291,00	chodník chodník
932	737874,07	1037423,62	291,03	obrubník
933	737874,09	1037423,33	291,17	obrubník
934	737875,05	1037427,06	291,26	obrubník
935	737875,89	1037427,82	291,29	šlince
936	737875,15	1037427,14	291,15	šlince
937	737875,78	1037427,81	291,17	šoupé voda
938	737877,74	1037428,95	291,27	šoupé voda
939	737874,19	1037432,78	291,37	šlince
940	737869,85	1037430,28	291,17	šlince
941	737871,53	1037436,34	291,65	šlince
942	737878,83	1037431,49	291,47	šlince
943	737879,47	1037432,26	291,48	šlince
944	737879,23	1037434,48	291,18	šoupé
945	737879,95	1037431,40	291,56	obrubník
946	737879,59	1037432,17	291,32	obrubník
947	737877,81	1037420,42	291,38	obrubník
948	737877,84	1037420,45	291,34	chodník
949	737881,53	1037422,50	291,43	chodník
950	737879,49	1037422,89	291,37	budova chodník
951	737880,03	1037422,69	291,43	obrubník
952	737879,61	1037423,23	291,41	obrubník obrubník
953	737873,23	1037423,16	291,72	šachta kanalizační
954	737874,71	1037425,68	291,23	obrubník
955	737877,85	1037426,38	291,32	obrubník
956	737876,64	1037425,65	291,16	chodník PRIS
957	737877,03	1037426,10	291,27	chodník PRIS
958	737876,16	1037426,06	291,15	PRIS chodník
959	737876,83	1037426,88	291,26	chodník
960	737877,74	1037427,73	291,36	chodník PRIS

973	737877.66	1037427.77	291.41	obrubník
974	737879.98	1037427.10	291.49	šachta bez rozliší (voda)
975	737880.16	1037428.60	291.53	šachta kanalizační
976	737884.07	1037428.56	291.62	obrubník
977	737880.12	1037430.68	291.62	obrubník
978	737880.07	1037430.70	291.58	chodník
979	737880.73	1037431.48	291.54	chodník chodník
980	737880.70	1037431.34	291.59	obrubník
981	737880.85	1037431.40	291.54	žlab
982	737884.47	1037428.23	291.99	obrubník
984	737884.57	1037428.29	291.94	chodník
985	737888.09	1037429.30	292.00	budova chodník
986	737886.61	1037430.63	291.94	budova chodník
987	737886.60	1037430.69	292.00	obrubník
988	737886.22	1037431.00	292.02	obrubník obrubník
989	737883.86	1037431.64	291.79	šachta kanalizační
990	737883.32	1037433.43	291.84	obrubník
991	737883.64	1037433.86	291.81	obrubník
992	737883.24	1037433.45	291.77	chodník PRIS
993	737883.63	1037433.67	291.84	chodník PRIS
994	737882.79	1037433.69	291.74	žlab
995	737882.77	1037433.85	291.75	chodník PRIS
996	737883.58	1037434.81	291.87	chodník
997	737884.23	1037435.56	291.91	chodník PRIS
998	737884.29	1037435.55	291.93	obrubník
999	737881.83	1037436.82	291.72	obrubník
1000	737882.49	1037435.58	291.87	obrubník
1001	737881.74	1037434.93	291.69	silnice
1002	737887.37	1037435.69	291.71	silnice
1003	737884.33	1037435.49	292.12	šachta bez rozliší (voda)
1004	737887.18	1037437.08	292.18	šachta kanalizační
1007	737883.38	1037434.64	291.64	žlab
1008	737880.90	1037440.21	291.86	šoupě voda
1009	737885.34	1037444.50	292.21	šachta kanalizační
1010	737886.90	1037444.98	292.37	šachta kanalizační
1011	737887.21	1037447.87	292.52	šoupě voda
1012	737890.31	1037451.43	292.83	šoupě voda
1013	737887.09	1037450.55	292.70	silnice
1014	737882.66	1037457.10	293.32	silnice
1015	737893.80	1037455.61	293.27	šoupě voda
1016	737885.54	1037459.38	292.05	silnice
1017	737886.18	1037440.14	292.06	silnice
1018	737885.83	1037439.29	292.16	obrubník
1019	737886.29	1037440.04	292.15	obrubník
1020	737888.51	1037447.67	292.32	obrubník
1021	737889.17	1037443.47	292.47	obrubník
1022	737886.41	1037442.76	292.28	silnice
1023	737889.06	1037443.52	292.34	silnice
1024	737886.76	1037438.36	292.18	chodník
1025	737886.80	1037438.52	292.23	obrubník
1026	737887.39	1037439.20	292.19	obrubník
1027	737887.41	1037439.31	292.15	chodník chodník
1028	737887.53	1037438.23	292.13	žlab
1029	737890.74	1037436.32	292.75	obrubník
1030	737891.11	1037436.02	292.88	obrubník
1031	737891.22	1037436.10	292.55	chodník
1033	737893.21	1037438.47	292.56	budova chodník
1034	737893.22	1037438.48	292.61	obrubník
1035	737892.83	1037438.85	292.58	obrubník obrubník
1036	737893.80	1037439.24	292.38	šachta kanalizační
1037	737899.97	1037441.76	292.35	chodník PRIS
1038	737890.30	1037441.89	292.39	chodník PRIS
1039	737890.33	1037441.88	292.39	obrubník
1040	737889.46	1037441.53	292.35	žlab
1041	737889.44	1037441.65	292.31	chodník PRIS
1042	737890.24	1037441.62	292.47	chodník
1043	737890.90	1037443.40	292.55	chodník PRIS
1044	737890.95	1037443.29	292.61	obrubník
1045	737891.38	1037442.59	292.51	PRIS
1046	737884.72	1037435.15	291.95	PRIS
1047	737878.13	1037427.37	291.35	PRIS
1048	737883.28	1037442.42	292.68	šachta bez rozliší (voda)
1049	737893.25	1037443.78	292.73	šachta kanalizační
1050	737897.33	1037444.17	292.83	obrubník
1051	737892.44	1037446.34	292.86	obrubník
1052	737893.42	1037446.36	292.80	chodník
1053	737892.28	1037447.09	292.76	obrubník
1054	737892.92	1037447.04	292.77	obrubník
1055	737897.57	1037447.19	292.62	silnice
1056	737892.87	1037447.96	292.68	silnice
1057	737895.54	1037450.55	292.88	silnice
1058	737892.66	1037451.23	292.99	silnice
1059	737893.14	1037450.45	292.97	obrubník
1060	737895.78	1037451.22	293.11	obrubník
1061	737894.62	1037446.96	292.85	obrubník
1062	737894.06	1037447.13	292.77	chodník chodník
1063	737894.17	1037447.26	292.78	žlab
1064	737897.23	1037443.85	293.18	obrubník
1065	737897.83	1037443.93	293.15	chodník
1067	737898.85	1037446.26	293.17	budova chodník
1068	737899.88	1037446.27	293.27	obrubník

1069	737899.19	1037447.08	293.26	obrubník odvázaný
1070	737896.62	1037448.06	293.06	obrubník
1071	737896.58	1037449.08	292.96	chodník PRIS
1072	737896.13	1037449.35	292.97	tlab
1073	737896.06	1037449.44	292.97	chodník TRIS
1074	737896.87	1037450.44	293.13	chodník
1075	737897.14	1037451.21	293.27	chodník PRIS
1076	737897.58	1037451.18	293.27	obrubník
1077	737899.08	1037451.68	293.38	šachta kanalizační
1078	737900.25	1037449.93	293.32	šachta bez roštilů (voda)
1079	737904.37	1037452.40	293.47	obrubník
1081	737902.21	1037456.73	292.76	obrubník
1082	737902.27	1037456.73	293.71	chodník
1083	737902.92	1037457.18	293.77	chodník
1084	737902.94	1037457.44	293.76	obrubník obroubník
1085	737903.96	1037458.65	293.93	obroubník obrubník
1086	737903.98	1037458.64	293.86	chodník
1087	737902.13	1037458.90	293.83	silnice
1088	737902.23	1037458.82	293.77	obrubník
1089	737907.51	1037465.66	294.73	výhled
1090	737906.44	1037463.99	294.11	silnice rozhraní
1091	737908.96	1037464.71	294.42	chodník
1092	737909.11	1037464.67	294.48	obrubník
1093	737916.15	1037472.92	295.14	obrubník
1094	737916.10	1037472.95	295.12	chodník
1095	737915.83	1037472.82	295.11	obroubník
1096	737914.93	1037473.95	295.96	silnice
1097	737916.18	1037468.74	294.71	šachta kanalizační
1098	737917.99	1037467.78	294.80	šachta kanalizační
1099	737901.81	1037467.85	294.77	rozhraní silnice
1100	737932.31	1037372.56	287.56	šachta kanalizační
1101	737931.81	1037371.23	287.48	šachta kanalizační
1102	737933.99	1037372.96	287.62	šachta bez roštilů (voda)
1103	737934.93	1037372.65	288.52	obrubník
1104	737934.55	1037372.84	288.52	obrubník obroubník
1105	737932.27	1037373.46	288.40	obroubník zpev. pl.
1106	737937.02	1037447.29	293.00	šachta kanalizační
1107	737951.60	1037434.93	292.51	žoupě voda
1108	737937.71	1037442.08	293.28	žoupě voda
1109	737937.98	1037446.61	293.64	žoupě voda
1110	737929.17	1037445.42	293.60	šachta kanalizační
1111	737921.95	1037450.54	293.82	šachta kanalizační
1112	737955.17	1037431.83	292.76	šachta kanalizační poloha
1113	737955.84	1037431.05	292.73	šachta kanalizační poloha
1114	737944.08	1037447.11	292.08	chodník
1115	737942.23	1037442.83	293.27	chodník
1116	737934.76	1037447.50	293.73	chodník
1117	737931.16	1037449.59	293.86	chodník
1118	737927.42	1037451.70	293.93	chodník
1119	737908.82	1037454.71	293.98	chodník
1120	737923.67	1037450.42	293.91	chodník
1121	737919.17	1037446.41	293.71	chodník
1122	737921.58	1037443.03	293.59	rozhraní
1123	737924.06	1037440.72	293.41	rozhraní
1124	737970.75	1037437.71	293.17	chodník
1125	737931.05	1037435.79	292.93	chodník
1126	737936.18	1037431.56	292.10	chodník
1127	737941.41	1037427.16	292.06	chodník
1128	737948.78	1037422.36	291.65	chodník
1129	737951.07	1037426.44	292.02	chodník
1130	737954.54	1037444.12	293.36	zpev. pl.
1131	737913.81	1037442.72	293.39	budova zpev. pl.
1132	737915.34	1037442.43	293.35	zpev. pl.
1133	737908.70	1037434.19	293.35	zpev. pl.
1134	737932.83	1037428.67	291.58	zpev. pl.
1135	737937.85	1037430.39	291.57	budova zpev. pl.
1136	737929.51	1037430.27	291.56	zpev. pl.
1137	737925.39	1037425.20	291.52	zpev. pl.
1138	737926.21	1037424.59	291.54	budova zpev. pl.
1139	737854.79	1037360.69	285.43	šachta kanalizační
1140	737900.82	1037410.14	290.16	opěrná zeď opěrná zeď
1141	737901.89	1037409.90	290.16	opěrná zeď
1142	737900.99	1037410.04	291.40	vrch zdi
1143	737908.27	1037416.28	291.88	opěrná zeď
1144	737906.15	1037416.41	291.84	opěrná zeď
1145	737917.61	1037420.70	292.54	opěrná zeď
1146	737911.78	1037422.54	292.24	opěrná zeď
1147	737916.79	1037429.73	292.65	opěrná zeď
1148	737916.59	1037428.91	292.65	opěrná zeď
1149	737921.77	1037435.14	293.05	opěrná zeď
1150	737921.96	1037434.98	293.05	opěrná zeď
1151	737924.59	1037438.12	293.25	opěrná zeď
1152	737924.17	1037438.45	293.25	opěrná zeď
1153	737927.83	1037435.93	292.98	opěrná zeď
1154	737927.51	1037435.74	292.99	opěrná zeď
1155	737928.62	1037431.47	292.54	opěrná zeď
1156	737932.78	1037431.65	292.54	opěrná zeď
1157	737937.93	1037427.79	292.11	opěrná zeď
1158	737937.79	1037427.10	292.11	opěrná zeď
1159	737942.87	1037422.98	291.67	opěrná zeď
1160	737943.29	1037423.15	291.67	opěrná zeď opěrná zeď

2027	737946.37	1037421.08	291.57	oczucnik
2028	737946.44	1037421.08	291.57	chodnik
2029	737951.32	1037428.70	292.24	obrubnik
2030	737951.35	1037428.74	292.24	chodnik
2031	737951.68	1037428.76	292.24	chodnik
2032	737951.68	1037428.74	292.25	obrubnik
2033	737951.89	1037427.90	292.24	obrubnik
2034	737951.93	1037427.90	292.24	chodnik
2035	737952.08	1037427.47	292.19	chodnik
2036	737952.11	1037426.94	292.13	chodnik
2037	737952.03	1037427.42	292.19	obrubnik
2038	737952.07	1037426.94	292.13	obrubnik
2039	737953.04	1037426.47	292.06	obrubnik
2040	737948.73	1037422.39	291.71	obrubnik
2041	737948.34	1037422.14	291.66	obrubnik
2042	737947.85	1037422.09	291.63	obrubnik
2043	737947.88	1037422.29	291.59	obrubnik
2044	737948.35	1037422.08	291.66	chodnik
2045	737947.84	1037422.03	291.63	chodnik
2046	737947.39	1037422.25	291.59	chodnik
2047	737946.48	1037427.98	292.18	chodnik
2048	737946.51	1037426.61	292.18	obrubnik
2049	737939.50	1037426.78	292.69	obrubnik
2050	737939.53	1037426.81	292.69	chodnik
2051	737939.04	1037434.60	292.90	chodnik
2052	737939.07	1037434.65	292.90	oczucnik
2053	737937.10	1037435.82	292.98	obrubnik rozbrant
2054	737928.74	1037437.79	293.19	obrubnik rozbrant
2055	737924.18	1037439.58	293.47	obrubnik
2056	737924.21	1037439.54	293.47	chodnik
2057	737925.34	1037440.61	293.44	obrubnik
2058	737925.31	1037440.58	293.44	chodnik obrubnik obrubnik
2059	737921.86	1037443.36	293.59	chodnik
2060	737921.93	1037443.45	293.59	obrubnik chodnik oczucnik
2061	737921.92	1037443.30	293.59	obrubnik
2062	737921.44	1037443.16	293.71	obrubnik
2063	737921.46	1037443.21	293.71	chodnik
2064	737918.29	1037444.59	293.78	obrubnik
2065	737913.73	1037450.43	293.97	obrubnik
2066	737912.85	1037449.84	293.91	obrubnik
2067	737912.28	1037449.08	293.91	chodnik
2068	737906.77	1037454.72	293.80	chodnik
2069	737906.75	1037454.18	293.80	obrubnik
2070	737903.93	1037455.58	293.85	chodnik
2071	737907.79	1037455.40	293.94	obrubnik
2072	737907.76	1037455.38	293.94	chodnik
2073	737912.43	1037451.50	293.96	obrubnik
2074	737922.10	1037444.33	293.73	oczucnik
2075	737922.07	1037443.34	293.44	slinice slinice
2076	737922.23	1037444.35	293.55	slinice
2077	737922.24	1037445.33	293.64	slinice
2078	737922.12	1037445.30	293.78	obrubnik
2079	737921.82	1037444.23	293.82	obrubnik
2080	737921.22	1037447.00	293.85	obrubnik
2081	737922.26	1037445.35	293.63	slinice
2082	737921.94	1037446.29	293.68	slinice
2083	737921.32	1037446.10	293.72	slinice
2084	737918.54	1037448.69	293.76	slinice zpev. pl.
2085	737918.52	1037448.74	293.78	slinice zpev. pl.
2086	737912.49	1037448.60	293.92	obrubnik
2087	737914.10	1037451.12	294.03	oczucnik obrubnik
2088	737914.09	1037451.16	294.03	chodnik
2089	737914.29	1037451.21	293.94	slinice
2090	737912.98	1037452.31	294.07	chodnik
2091	737912.93	1037452.33	294.07	obrubnik
2092	737916.48	1037454.09	294.34	obrubnik
2093	737916.49	1037454.01	294.30	chodnik
2094	737917.01	1037455.93	294.03	slinice
2095	737916.95	1037456.12	294.18	chodnik
2096	737919.09	1037457.14	294.27	obrubnik odsarano
2097	737918.63	1037456.77	294.25	chodnik P18
2098	737922.00	1037456.82	294.37	chodnik P18
2099	737920.45	1037454.10	294.05	chodnik
2100	737920.36	1037453.98	293.94	slinice
2101	737921.27	1037453.48	293.92	slinice zpev. pl.
2102	737921.33	1037453.45	293.92	slinice zpev. pl.
2103	737921.32	1037453.42	293.97	chodnik
2104	737921.34	1037450.10	293.82	chodnik
2105	737927.33	1037449.99	293.75	slinice
2106	737928.18	1037449.47	293.74	slinice
2107	737928.14	1037449.59	293.80	chodnik
2108	737937.84	1037446.94	293.77	chodnik
2109	737932.80	1037446.43	293.63	slinice
2110	737942.37	1037441.35	293.37	slinice
2111	737943.19	1037440.85	293.01	slinice
2112	737954.88	1037438.30	292.51	chodnik
2113	737955.76	1037433.85	292.45	chodnik
2114	737956.72	1037433.32	292.38	chodnik
2115	737957.71	1037433.34	292.42	chodnik
2116	737957.68	1037433.20	292.29	slinice
2117	737958.72	1037433.30	292.30	slinice

2127	737955,68	1037433,42	292,50	chodník
2128	737959,59	1037433,72	292,58	chodník
2129	737959,46	1037433,52	292,58	silnice zpev. pl.
2130	737953,67	1037426,64	291,94	zpev. pl. silnice
2131	737953,56	1037427,30	292,01	obrubník
2134	737953,65	1037427,53	292,02	silnice
2136	737953,21	1037428,44	292,11	obrubník
2137	737952,64	1037429,23	292,19	obrubník
2140	737952,04	1037429,87	292,27	obrubník
2143	737950,69	1037421,94	292,30	silnice
2144	737950,83	1037427,52	292,32	obrubník
2145	737949,84	1037425,58	292,33	obrubník
2146	737949,39	1037425,77	292,34	silnice
2147	737946,35	1037427,35	292,36	silnice zpev. pl.
2148	737946,29	1037427,56	292,37	zpev. pl. silnice
2149	737946,33	1037427,42	292,38	obrubník
2150	737939,15	1037432,09	292,68	obrubník
2151	737938,20	1037432,32	292,78	silnice
2152	737931,30	1037436,17	293,12	silnice
2153	737931,22	1037436,07	293,24	obrubník rožkovní
2154	737929,14	1037437,90	293,21	silnice
2155	737928,95	1037437,86	293,36	obrubník rožkovní
2156	737931,26	1037441,83	293,54	obrubník
2157	737931,45	1037441,90	293,63	silnice
2158	737948,92	1037431,78	292,45	zpev. pl.
2159	737948,94	1037431,73	292,48	zpev. pl.
2160	737940,50	1037436,27	292,91	zpev. pl.
2161	737940,52	1037436,63	292,92	zpev. pl.
2162	737931,44	1037441,65	293,41	zpev. pl.
2163	737931,42	1037441,79	293,44	zpev. pl.
2164	737930,26	1037442,49	293,62	obrubník
2165	737930,34	1037442,65	293,62	silnice
2166	737929,21	1037442,53	293,53	silnice
2167	737929,24	1037442,39	293,62	obrubník
2168	737928,27	1037442,13	293,62	obrubník
2169	737928,22	1037442,26	293,51	silnice
2170	737926,98	1037441,75	293,50	silnice
2171	737927,01	1037441,62	293,60	obrubník
2172	737925,71	1037445,90	293,59	obrubník
2173	737925,22	1037440,60	293,59	obrubník
2174	737925,63	1037440,98	293,59	silnice
2175	737925,23	1037440,68	293,40	silnice
2176	737925,32	1037440,47	293,10	silnice
2181	737929,76	1037429,31	292,17	silnice
2182	737951,98	1037430,00	292,26	silnice
2183	737951,24	1037428,79	292,23	silnice
2187	737955,73	1037433,72	292,35	silnice
2188	737954,82	1037434,16	292,36	silnice
2189	737955,68	1037434,18	292,48	lampa
2190	737959,39	1037443,72	293,43	lampa
2191	737929,21	1037449,38	293,91	lampa
2194	737924,71	1037453,19	294,10	lampa
2195	737921,80	1037455,66	294,16	PRIS obrubník
2196	737922,28	1037455,44	294,16	obrubník
2197	737922,27	1037455,33	294,16	chodník
2198	737923,49	1037457,68	294,49	obrubník
2199	737923,56	1037457,61	294,49	chodník budova
2201	737927,31	1037457,16	294,47	budova zpev. pl.
2202	737926,21	1037456,06	294,43	zpev. pl.
2203	737926,66	1037453,21	293,95	zpev. pl.
2204	737926,30	1037453,61	294,10	šachta kanalizační
2205	737929,03	1037454,47	294,41	chodník
2206	737929,05	1037454,44	294,49	budova obrubník
2207	737927,41	1037457,69	293,09	chodník chodník
2208	737927,46	1037451,73	293,36	obrubník
2209	737927,91	1037451,47	293,30	chodník PRIS
2210	737928,00	1037451,46	293,91	obrubník
2211	737929,94	1037450,26	293,91	PRIS chodník
2212	737930,21	1037450,84	293,95	chodník
2213	737929,77	1037451,11	294,02	PRIS obrubník
2214	737930,23	1037450,85	294,50	obrubník
2215	737931,42	1037453,04	294,11	obrubník
2216	737931,38	1037453,05	294,09	chodník budova
2217	737932,71	1037452,74	294,09	chodník budova
2218	737932,77	1037452,32	294,15	obrubník
2219	737932,62	1037452,00	294,17	obrubník obrubník
2220	737931,24	1037449,59	293,92	obrubník
2221	737931,17	1037449,57	293,86	chodník chodník
2222	737933,42	1037449,53	293,86	šachta bez rožků (voda)
2223	737934,04	1037449,32	293,90	šachta kanalizační
2224	737938,27	1037451,96	292,94	PRIS
2225	737938,16	1037450,59	294,77	šachta bez rožků (voda)
2227	737943,59	1037441,68	293,22	obrubník
2228	737943,29	1037440,98	293,04	obrubník
2229	737948,80	1037437,61	292,74	silnice
2231	737948,80	1037437,76	292,77	obrubník
2232	737948,76	1037437,25	292,81	obrubník
2233	737949,68	1037437,11	292,66	silnice
2234	737940,39	1037444,30	293,48	chodník chodník
2235	737940,35	1037444,35	293,52	obrubník
2236	737941,77	1037446,79	293,87	obrubník obrubník

2238	737941,57	1037447,07	293,83	budova chodník
2239	737943,20	1037446,38	293,82	budova chodník
2240	737943,20	1037446,31	293,84	obrubník
2241	737943,07	1037446,04	293,83	obrubník obrubník
2243	737942,44	1037443,83	293,57	obrubník PRIS
2244	737941,91	1037444,13	293,48	PRIS chodník
2245	737941,58	1037443,49	293,40	PRIS chodník
2246	737943,53	1037442,44	293,78	PRIS chodník
2247	737943,86	1037443,01	293,30	PRIS
2248	737943,59	1037442,49	293,29	obrubník
2249	737944,09	1037442,21	293,13	obrubník
2250	737944,13	1037442,14	293,07	chodník
2251	737945,50	1037444,65	293,26	obrubník obrubník
2252	737945,66	1037444,96	293,27	obrubník budova
2253	737944,48	1037446,68	293,23	budova chodník
2254	737949,31	1037445,17	293,27	budova zpev. pl.
2255	737948,30	1037443,43	293,20	zpev. pl.
2257	737951,13	1037441,80	293,20	budova chodník
2258	737951,21	1037441,74	293,25	obrubník
2259	737951,00	1037441,47	293,21	obrubník obrubník
2260	737949,89	1037439,58	292,93	obrubník
2261	737949,85	1037439,60	292,89	chodník PRIS
2262	737949,85	1037439,60	292,89	chodník PRIS
2263	737950,25	1037439,36	292,94	obrubník
2264	737948,27	1037441,00	293,00	šachta kanalizace
2265	737945,82	1037442,82	293,10	šachta kanalizace
2266	737938,92	1037446,55	293,71	šachta kanalizace
2267	737939,53	1037445,94	293,42	šachta bez rošlí (voda)
2268	737948,41	1037439,08	292,80	chodník PRIS
2269	737951,35	1037437,94	292,85	chodník PRIS
2270	737952,77	1037437,15	292,74	chodník PRIS
2271	737954,33	1037437,46	292,72	šachta kanalizace
2272	737953,63	1037437,98	292,79	šachta bez rošlí (voda)
2273	737953,12	1037437,67	292,73	PRIS
2274	737951,69	1037436,70	292,80	PRIS
2275	737953,34	1037436,99	292,75	obrubník odváznut
2276	737955,79	1037435,48	292,63	obrubník
2277	737955,75	1037435,47	292,61	chodník
2278	737956,65	1037436,90	292,54	chodník
2279	737956,84	1037434,99	292,61	obrubník
2280	737957,59	1037434,73	292,65	obrubník
2281	737958,52	1037434,82	292,70	obrubník
2282	737959,31	1037435,39	292,82	obrubník
2283	737957,39	1037434,66	292,59	chodník
2284	737956,58	1037434,75	292,65	chodník
2285	737959,36	1037435,35	292,76	chodník
2286	737957,33	1037437,98	293,17	obrubník
2287	737958,65	1037436,42	293,31	lampa ul.vedení podz.
2293	737952,51	1037429,94	292,23	oplat
2297	737949,32	1037426,18	292,25	vpust
2805	737921,05	1037453,77	294,91	rozhraní
2806	737921,26	1037454,13	294,82	rozhraní
2807	737921,89	1037450,23	293,83	rozhraní
2808	737921,69	1037449,93	293,86	rozhraní
2809	737942,74	1037441,27	293,15	rozhraní
2810	737942,97	1037441,59	293,17	rozhraní
2811	737943,50	1037437,88	292,81	rozhraní
2812	737944,32	1037437,10	292,80	rozhraní
2813	737956,90	1037433,89	292,45	rozhraní
2814	737956,03	1037434,17	292,50	rozhraní
2815	737956,77	1037433,98	292,47	rozhraní
2816	737957,85	1037433,74	292,50	rozhraní
2817	737956,78	1037433,90	292,58	rozhraní
2818	737959,91	1037434,56	292,70	rozhraní
2819	737960,22	1037434,95	292,76	rozhraní
2820	737960,33	1037434,70	292,77	rozhraní
2821	737951,61	1037428,44	292,25	rozhraní
2822	737952,11	1037429,22	292,23	rozhraní
2823	737952,62	1037428,64	292,17	rozhraní
2824	737953,04	1037427,85	292,09	rozhraní
2825	737953,84	1037428,92	291,97	rozhraní
2826	737953,15	1037428,17	291,97	rozhraní
2827	737895,37	1037450,72	292,94	rozhraní
2828	737895,68	1037450,46	292,94	rozhraní
2829	737892,97	1037447,76	292,71	rozhraní
2830	737897,67	1037447,52	292,70	rozhraní
2831	737888,73	1037442,89	292,34	rozhraní
2832	737889,03	1037442,43	292,35	rozhraní
2833	737886,48	1037429,54	292,11	rozhraní
2834	737886,10	1037439,80	292,18	rozhraní
2835	737882,17	1037435,19	291,79	rozhraní
2836	737882,48	1037434,92	291,81	rozhraní
2837	737879,65	1037431,59	291,33	rozhraní
2838	737879,34	1037431,87	291,51	rozhraní
2839	737875,52	1037427,35	291,17	rozhraní
2840	737875,83	1037427,10	291,19	rozhraní
2841	737872,99	1037422,77	290,93	rozhraní
2842	737871,69	1037424,83	290,93	rozhraní
2843	737864,88	1037418,74	290,23	rozhraní
2844	737865,12	1037418,49	290,24	rozhraní
2845	737862,39	1037411,24	290,01	rozhraní

2846	737862.97	1037411.48	288.09	rozhrani
2847	737858.22	1037406.94	288.63	rozhrani
2848	737858.52	1037406.69	288.65	rozhrani
2849	737851.89	1037403.58	289.44	rozhrani
2850	737855.63	1037403.83	289.43	rozhrani
2851	737851.61	1037399.14	289.09	rozhrani
2852	737861.91	1037396.66	289.12	rozhrani
2853	737849.74	1037395.63	289.95	rozhrani
2854	737848.85	1037395.86	289.88	rozhrani
2855	737844.96	1037391.30	289.55	rozhrani
2856	737845.78	1037391.05	289.58	rozhrani
2857	737842.63	1037387.86	289.28	rozhrani
2858	737842.29	1037386.17	289.35	rozhrani
2859	737825.06	1037380.79	287.08	rozhrani
2860	737825.37	1037380.52	287.01	rozhrani
2861	737824.81	1037366.64	286.98	rozhrani
2862	737823.95	1037365.43	286.83	rozhrani
2863	737823.27	1037364.70	286.79	rozhrani
2864	737823.15	1037364.15	286.81	rozhrani
2865	737823.77	1037364.30	286.82	rozhrani
2866	737822.16	1037365.64	286.86	rozhrani
2867	737824.61	1037366.03	286.87	rozhrani
2868	737824.17	1037365.42	286.84	rozhrani
2869	737825.84	1037366.11	286.82	rozhrani
2870	737824.85	1037364.69	286.83	rozhrani
2871	737824.72	1037363.75	286.83	rozhrani
2872	737824.03	1037363.82	286.82	rozhrani
2873	737823.74	1037354.35	286.61	rozhrani
2874	737823.61	1037360.14	286.61	rozhrani
2875	737824.16	1037365.17	286.52	rozhrani
2876	737824.75	1037359.05	286.49	rozhrani
2877	737828.10	1037356.23	286.36	rozhrani
2878	737832.85	1037353.26	286.23	rozhrani
2879	737833.39	1037352.92	286.26	rozhrani
2880	737837.18	1037352.56	286.21	rozhrani
2881	737836.86	1037349.99	286.12	rozhrani
2882	737837.20	1037350.79	286.13	rozhrani
2883	737841.10	1037347.63	285.98	rozhrani
2884	737822.64	1037362.06	286.75	rozhrani
2885	737824.04	1037362.09	286.74	rozhrani
2886	737824.51	1037360.99	286.63	rozhrani
2887	737824.26	1037360.78	286.62	rozhrani
2888	737824.96	1037360.16	286.55	rozhrani
2889	737825.77	1037360.88	286.54	rozhrani
2890	737826.43	1037360.25	286.48	rozhrani
2891	737826.37	1037359.64	286.54	rozhrani
2892	737826.22	1037359.12	286.49	rozhrani
2893	737826.10	1037359.40	286.50	rozhrani
2894	737845.99	1037344.28	285.81	rozhrani
2895	737845.77	1037343.98	285.80	rozhrani
2896	737849.19	1037341.68	285.67	rozhrani
2897	737849.37	1037340.01	285.69	rozhrani
2898	737852.89	1037339.61	285.49	rozhrani
2899	737856.19	1037339.90	285.29	rozhrani
2900	737861.17	1037333.44	285.16	rozhrani
2901	737861.39	1037332.79	285.18	rozhrani
2902	737864.97	1037331.46	285.02	rozhrani
2903	737867.87	1037329.62	284.97	rozhrani
2904	737869.72	1037329.71	285.04	rozhrani
2905	737868.56	1037329.70	285.04	rozhrani
2906	737868.74	1037346.36	286.27	rozhrani
2907	737868.36	1037351.25	286.57	rozhrani
2908	737868.64	1037356.13	286.90	rozhrani
2909	737868.08	1037359.79	287.09	rozhrani
2910	737863.13	1037364.16	287.45	rozhrani
2911	737868.26	1037367.16	287.67	rozhrani
2912	737869.60	1037372.49	288.00	rozhrani
2913	737871.75	1037375.13	288.17	rozhrani
2914	737872.02	1037382.87	288.71	rozhrani
2915	737872.19	1037388.03	289.07	rozhrani
2916	737872.29	1037391.05	289.43	rozhrani
2917	737872.58	1037395.89	289.62	rozhrani
2918	737872.95	1037401.29	290.01	rozhrani
2919	737873.38	1037403.67	290.18	rozhrani
2920	737873.26	1037409.19	290.53	rozhrani
2921	737873.34	1037411.63	290.71	rozhrani
2922	737873.65	1037427.64	291.53	rozhrani
2923	737873.33	1037430.37	291.72	rozhrani
2924	737873.85	1037439.15	291.96	rozhrani
2925	737873.22	1037443.43	292.05	rozhrani
2926	737873.46	1037442.12	292.62	rozhrani
2927	737873.07	1037436.23	292.90	rozhrani




Investor:
Moravská stavební - INVEST, a.s.

OBYTNÝ SOUBOR POD ĎÁBLICKOU HVĚZDÁRNOU

D.2 - komunikace a zpevněné plochy - SO 0300

Dokumentace skutečného provedení stavby

D. Dokumentace stavebního objektu

D.2.1 TECHNICKÁ ZPRÁVA

D.2.1 - Technická zpráva

A.1 Identifikační údaje

A.1.1 Údaje o stavbě

Název stavby:

**Obytný soubor pod Ďáblickou hvězdárnou
Komunikace a zpevněné plochy**

Místo stavby: Praha 8 – Ďáblice, území mezi ulicemi
Hřenská, Květnová, K Náměstí a Kučerové,
Komunikace a zpevněné plochy - parc. č. 88/1, parc. č.
1219/1, parc. č. 1219/2, parc. č. 1219/4, parc. č. 1220/1,
parc. č. 1221/1, 1228/2 vše k.ú. Ďáblice (730629),

Stavební objekt:

SO 0300 - komunikace a zpevněné plochy

SO 0103 - stanoviště tříděného odpadu

Stupeň:

Dokumentace skutečného provedení stavby
(DSPS)

A.1.2 Údaje o objednateli

Generální projektant:

CONSILIUM ai, s.r.o.

IČ:

288 86 241

Sídlo:

Pohořelec 3 / 152, 118 00 Praha 1 – Hradčany

Spojení:



A.1.3 Údaje o investorovi

Investor:

Moravská stavební - INVEST, a.s.

Sídlo:

Koliště 1912/13, 620 00 Brno

Spojení:



A.1.4 Údaje o zpracovateli projektové dokumentace

Název firmy:

Ing. Michal Urbanský

IČ:

74996410

Adresa/sídlo:

415 01 Újezdeček, Řetenická 224

Odpovědný projektant:

Spojení:



popis hlavních úprav oproti DSP

- byl upraven příčný sklon vozovky parkoviště, nově je 2,0-5,0%
- v ul. Kučerové byl obnoven pravostranný chodník v celé délce ulice
- byl posunuto místo pro přecházení v ul. Kučerové u křižovatky s ul. K náměstí
- rozsah obnovy asfaltové vozovky byl upraven.

A.2 Popis území stavby

Projektová dokumentace tohoto stavebního objektu řeší výstavbu nového parkoviště pro osobní automobily a přístupové chodníky k projektovaným rodinným domům v Praze 8 - Ďáblice. Kapacita parkování bude 11 osobních automobilů. Dále je řešena obnova povrchu po budování přípojek IS na stávajících místních komunikacích v ul. Květnová, K náměstí a Kučerové.

V současné době je plocha na pozemku zatravněná, bez zástavby.

A.2.1. Seznam pozemků podle katastru nemovitostí, na kterých se stavba umísťuje

Seznam i schéma je barevně rozlišeno podle vlastníků.

Parcel.	Výměra [m ²]	Číslo LV	Způsob využití	Druh pozemku	Vlastník, jiný oprávněný		Poznám.	Činnost stavebníka
					Jméno	Adresa		
1220/1	7 691	1785		orná půda	M Ďáblická, s.r.o.,	vířka Kpt. Jaroše 1922/3, Černá pole, 502 00 Bm	zemědělský půdní fond	komunikace, domy, sítě
1219/4	269	1790	ostatní komunikace	ostatní plocha	Pop Zdeněk Ing.	Jižní 1700, Mařatice, 68605 Uherské Hradiště		komunikace, domy, sítě protinluková stěna
89/1	9 270	860	ostatní komunikace	ostatní plocha	Hlavní město Praha svěřená správa nem. ve vlastnictví obce MČ Praha - Ďáblice	Mariánské náměstí 2/2, Staré město, 110 00 Praha 1 Osinalická 1104/13, Ďáblice, 182 00 Praha 8	večné břemeno	ul. Květnová vjezdy, chodník, přípojek kanalizace,
1219/1	3 140	860	ostatní komunikace	ostatní plocha	Hlavní město Praha svěřená správa nem. ve vlastnictví obce MČ Praha - Ďáblice	Mariánské náměstí 2/2, Staré město, 110 00 Praha 1 Osinalická 1104/13, Ďáblice, 182 00 Praha 8	večné břemeno	ul. Kučerové zahradní, plot nový plynovod, NN, přípojek
1219/2	966	860	ostatní komunikace	ostatní plocha	Hlavní město Praha svěřená správa nem. ve vlastnictví obce MČ Praha - Ďáblice	Mariánské náměstí 2/2, Staré město, 110 00 Praha 1 Osinalická 1104/13, Ďáblice, 182 00 Praha 8		domy, vjezdy, chodník, přípojek, stanoviště tříděného odpadu
1221/1	841	860	ostatní komunikace	ostatní plocha	Hlavní město Praha svěřená správa nem. ve vlastnictví obce MČ Praha - Ďáblice	Mariánské náměstí 2/2, Staré město, 110 00 Praha 1 Osinalická 1104/13, Ďáblice, 182 00 Praha 8	večné břemeno	ul. K Náměstí domy, vjezdy, chodník, nová kanalizace, přípojek
1228/2	3 169	766	ostatní komunikace	ostatní plocha	Hlavní město Praha	Mariánské náměstí 2/2, Staré město, 110 00 Praha 1	večné břemeno	oprava komunikace,



A.2.1. Technický popis stavby

Parkoviště je navrženo s jednou příjezdovou, obousměrnou komunikací šíře 5,00 m napojenou sjezdem do ul. Květnová. Podélný sklon příjezdové komunikace je 2,0-5,0%, příčný sklon vozovky pak 2,0-5,0 %. Na tuto příjezdovou komunikaci jednostranně navazují kolmá stání vozidel. Parkovací místa budou o rozměrech 5,0 x 2,50 m, krajní je vždy o 0,25 m rozšířeno. Jedno stání z celkového počtu, bude vyhrazeno pro vozidla osob se sníženou schopností pohybu a orientace o rozměrech 5,00 x 3,50 m.

Dle požadavků zadavatele je uvažováno s občasným pojezdem nákladního automobilu zajišťujícímu svoz komunálního odpadu. V návrhu je uvažováno se zacouváním tohoto vozidla na příjezdovou komunikaci parkoviště. Navržené obratiště v konci úseku vyhovuje pouze pro osobní automobily.

Pěší provoz bude veden po nových chodnících navazujících na průběžné chodníky ul. Květnová a Kučerové. Vstupy do vozovky budou vždy provedeny bezbariérově v souladu s vyhl. 398/2009 Sb. V křižovatce ulic Kučerové a K náměstí budou na stávající vozovce vyznačeny nová místa pro přecházení šíře min. 3,0 m a délky 6,00-7,00m. Těmto místům budou přizpůsobeny stávající varovné a signální pásy na stávajícím chodníku předláždění a upravena převýšení silniční obruby. V nároží těchto ulic bude také vybudována zpevněná plocha 6,30 x 4,90 m pro stání kontejnerů na komunální odpad.

Stávající chodníkové přejezdy budou zrušeny a nahrazeny novými chodníky. Inženýrské sítě v místech nových chodníkových přejezdů budou uloženy do dělených chráničků kabelovodů.

Návrh konstrukce vozovky příjezdové komunikace parkoviště je uzpůsoben předpokládané intenzitě dopravy, TDZ=VI dle ČSN 73 6114, životnost min. 30 let, s následující

skladbou:

- Betonová dlažba	DL I	80 mm; ČSN 73 6121
(barva přírodní, povrch standart, např. BEST KLASIKO nebo KOST)		
- Lože z drceného kameniva	DK 4-8	40 mm; ČSN 73 6126
- Štěrkokodrt'	ŠDa 0-32 Ge	250 mm; ČSN 73 6126
Celkem		370 mm

Konstrukce odstavných stání je navržena ze zatravňovací, betonové dlažby tl. 80 mm, lemována bude převýšenými silničními obrubami (20-100 mm). Dlažba bude v provedení s povrchem standart v barvě přírodní. Konstrukce pojízdných ploch má celkovou tloušťku 370 mm a její skladba je následovná:

- Betonová dlažba zatravňovací	DL I	80 mm; ČSN 73 6121
(barva přírodní, povrch standart, např. BEST KROSO pro standartní místo a BEST KLASIKO nebo KOST pro vyhrazená stání)		
- Lože z drceného kameniva	DK 4-8	40 mm; ČSN 73 6126
- Štěrkokodrt'	ŠDa 0-32 Ge	250 mm; ČSN 73 6126
Celkem		370 mm

Dlážděná plochy parkovacích míst budou na rozhraní s příjezdovou komunikací lemovány silniční obrubou 1000x250x80 mm. Tato obruba je výškově zarovnána s dlážděnou vozovkou, avšak dlážděná plocha stání je vždy o 20 mm níže. V úrovni zemní pláň odstavných stání bude položeno sorpční geosyntetikum Reo Fb jako opatření pro zachyt ropných úkapů. Nevyhrazené parkovací plochy jsou v celé ploše navrženy s krytem z vegetačních tvárnic (např. BEST KROSO přírodní) o rozměrech 210x140x80 mm. Vyhrazená stání pro vozidla osob se sníženou pohyblivostí budou provedena z betonové dlažby nezatravňovací. Dlažba bude kladena „na styk“ do lože z drceného kameniva tl. 40 mm, které bude na podkladní vrstvě ze štěrkokodrti frakce 0-32 mocnosti 270-300 mm.

Pokládka tvárnic se provádí do ložní vrstvy z nejnižšího místa pokládané plochy směrem k nejvyššímu v celé šíři plochy. Tvárnice musí být položeny tak, aby při zatížení tzv. nehoupaly a nepropadaly se. V průběhu pokládky je rovněž nutné kontrolovat rovinnost položené plochy. Nerovnost povrchu kontrolovaná latí o délce 4 m nesmí překročit 20 mm v libovolném směru. Po položení zatravňovacích tvárnic se provede vysypání a vyplnění otvorů tvárnic štěrkovou drtí.

Nové **chodníky** budou provedeny s povrchem z betonové dlažby tl. 60 mm. Dlažba bude v provedení s povrchem standart v barvě přírodní. Konstrukce chodníku pro pěši má celkovou tloušťku 240 mm a její skladba je následovná:

- Betonová dlažba	DL I	60 mm; ČSN 73 6121
- Lože z drc. kameniva	DK 4-8	40 mm; ČSN 73 6126
- Štěrkokodrt'	ŠDa 0-32	150 mm; ČSN 73 6126
Celkem		240 mm

Chodníkové přejezdy budou provedeny s povrchem z betonové dlažby tl. 80 mm. Dlažba bude v provedení s povrchem standart v barvě žluté. Konstrukce přejezdů má celkovou tloušťku 320 mm a její skladba je následovná:

- Betonová dlažba	DL I	80 mm; ČSN 73 6121
- Lože z drc. kameniva	DK 4-8	40 mm; ČSN 73 6126
- Štěrkodř	ŠDa 0-32	200 mm; ČSN 73 6126
Celkem		320 mm

Nové dlážděné chodníky budou napojeny na stávající chodníky bezbariérově, tzn. plynulé napojení dlažby ve sklonu max. 6,5%.

Obnova návrhu vozovky místních komunikací je navržena v celé šíři vozovky v úseku nad provedenými výkopy přípojek a nových inženýrských sítí. Vozovka bude obnovena v plném rozsahu v následující konstrukci:

- Asfaltový beton pro obrusné vrstvy	ACo 11+	40 mm; ČSN EN 13108
- Spojovací postřik kat. emulzí	PS-EP C60 BP4	0,30 kg/m ² ; ČSN 73 6129
- Asfaltový beton pro ložní vrstvy	ACp 16+	60 mm; ČSN EN 13 108
- Spojovací postřik kat. emulzí	PS-EP C60 BP4	0,30 kg/m ² ; ČSN 73 6129
- Asfaltový beton pro podkladní vrstvy	ACp 16+	50 mm; ČSN EN 13108
- Štěrkodř	ŠDa 0-32 Ge	150 mm; ČSN 73 6126
- Štěrkodř (nebo bet.recyklát)	ŠDb 0-63 Ge	150 mm; ČSN 73 6126
Celkem		450 mm

Při rekonstrukci vozovek místních komunikací musí být zachována stávající niveleta a spád vozovky. Skladební prvky navrhovaných vozovek jsou patrné z výkresu vzorových příčných řezů.

Vnější hrany vozovky odstavňových stání a parkoviště budou lemovány silniční obrubou ABO 1000x250x150/120 mm s převýšením 100 mm. Všechny vstupy do vozovky a budou provedeny s bezbariérovým přístupem, snížená hrana chodníkového vstupu a přejezdu na odstavňové místo jsou řešeny s přechodovými obrubami 1000x150x150/120 s převýšením 20 mm nad vozovkou. Změna převýšení obrub bude realizována náběhovými obrubami 1000x250/150 (150/250)x150/120 mm na délku 1,0 m. Všechny silniční obruby musí z betonu třídy min. 31/45 XF4 dle TKP 18.

Chodníky mimo silniční obruby budou lemovány chodníkovou obrubou 1000x200x50 mm s převýšením 0-100 mm. Všechny betonové silniční obruby budou usazeny do betonu C16/20 nXF3 tl. 100 mm s boční opěrou. Spára mezi obrubou a asfaltovou vozovkou bude zalita asfaltovou zálivkou modifikovanou, teplou.

Vstupy do vozovky a hrany s převýšením ≤ 8 cm nad vozovkou budou vybaveny varovnými pásy šíře 0, 40 m z reliéfní dlažby pro nevidomé v souladu s ČSN 73 6110 – Navrhování místních komunikací. Varovné a signální pásy budou provedeny z reliéfní dlažby pro nevidomé s výrazně kontrastním zbarvením oproti okolní dlažbě (navržena je červená barva). Pro stavbu hmatových a akustických prvků pro zajištění pohybu osob se zrakovým postižením musí být užito tzv. stanovených výrobků ve smyslu zákona 22/1997 Sb. o technických požadavcích na výrobky a jejichž technické a uživatelské vlastnosti jsou definovány dle návodů TN TZÚS 12.0304 až 07.

Odvedení povrchových vod z nového parkoviště je řešeno příčným a podélným

spádováním povrchu vozovky k nové sorpční vpusti SOL, která bude zaústěna do nové dešťové kanalizace. Zemní plán komunikací bude doplněna podélnou vsakovací rýhou hloubky min. 0,3 m s drenáží z prořezávaných trubek PE-HD Sn8 DN100-200 obalenými separačním geosyntetikem. Drenážní trubky budou zaústěny do přípojek uličních vpustí.

Obratiště bude odvodněno do přilehlé zeleně. V nejnižším rohu bude vynechána silniční obruba v délce 200 mm tak aby byl zajištěn odtok do zeleně.

Rekonstruovaná část vozovek místních komunikací bude řešena shodně se stávajícím stavem, odvodnění obnovených vozovek bude do stávajících uličních vpustí.

Nové chodníkové přejezdy budou doplněny odvodňovacími žlaby na pozemcích RD tak, aby voda z nich nestékala na vozovku veřejné pozemní komunikace.

V rámci **zemních a bouracích prací** budou prováděno odstranění stávajících betonových souvrství vozovek a chodníků sjezdů a odstranění humózních vrstev mimo stávající komunikace. Dále bude zapotřebí přesadit několik stromů.

Následné odkopávky pro zemní plán závlivů budou prováděny převážně v hor. I. až II. třídy těžitelnosti dle ČSN 73 6133. Dle provedeného IG průzkumu nebude zemina z výkopků vhodná pro použití do násypů dle ČSN 72 1002, podmíněně může být použita do násypů pod chodníky, přebytek bude odvezen na skládku. V oblastech s nižší únosností podloží než je požadována touto dokumentací, budou neúnosná místa odtěžena do hloubky 0,50 m na parapláň a nahrazena drceným kamenivem HDK 0-63 hutněným po vrstvách tl. 250 mm. V rámci obecných požadavků na zemní těleso a plán komunikací se v souladu s ČSN 72 1006 požaduje zhutnění sypaniny podle těchto kritérií:

- a) soudržná zemina:
 - 1) v tělese násypu (mimo aktivní zónu): $D = 95\% PS$
 - 2) v podloží násypů: $D = 92\% PS$
- b) hrubozrnná (směsná) zemina (GW, GP, G-F, SW, SP, S-P)
 - 1) v tělese násypu: $D = 97\% PS$
 - 2) v podloží násypů: $D = 92\% PS$
- c) nesoudržná zemina v podloží a v násypu:
 - 1) štěrkovitá zemina (GW, GP, G-F): $I_D = 0,75$
 - 2) písčité zemina (SW, GP, S-F): $I_D = 0,80$
 - 3) v případě, když štěrkovitá a písčité zemina typu G-F a S-F má příměs plastickou ($I_p > 0$), platí kritéria v bodě B.

V aktivní zóně se nedovoluje použít zeminu s maximální objemovou hmotností (suché zeminy) stanovenou Proctorovou standardní zkouškou dle ČSN 72 1015 nižší než $1\,600\text{ kg}\cdot\text{m}^{-3}$ (s výjimkou zlepšených zemin příměsí pojiva). Dále se nedovoluje použít zeminu nevhodnou pro podloží podle ČSN 72 1002 o stupni vhodnosti vyšším než VI u násypu a o stupni vyšším než V v zářezu, pokud nedojde k jejímu zlepšení nebo zpevnění.

V celé mocnosti aktivní zóny musí být dodržena předepsaná míra zhutnění nejméně **$D = 100\% PS$** . Na zemní pláni komunikace musí být dosažena nejmenší hodnota modulu přetvárnosti z druhého zatěžovacího cyklu $E_{def,z} = 45\text{ MPa}$, pro chodník $E_{def,z} = 30\text{ MPa}$ (ČSN 72 1006). Míra zhutnění bude dodavatelem stavby kontrolována průkaznými zkouškami v souladu s TKP zemní práce. Žádné z naměřených hodnot modulu přetvárnosti podloží vozovky nesmí být nižší o více než 10% od předepsané hodnoty. Nesmí být více než 10% hodnot menších než je předepsané kritérium.

Sklony násypových svahů budou prováděny maximálně ve strmosti 1:2,0-4,0, zářezové svahy pak ve sklonu max. 1:1,5-2,5. Ohumusování a zatravnění svahů a přilehlých ploch bude provedeno následně po vytvoření nové plochy, tak aby bylo co nejdříve zabráněno erozi svahů.


V rámci této úpravy bude realizováno nové **svislé dopravní značení** u vyhrazeného stání IP12 – „vyhrazené místo“ se symbolem O1“. Provoz na parkovišti bude obousměrný, vjezd na parkoviště bude osazen svislým dopravním značením IP11 – „parkoviště“.

Dále bude realizováno **vodorovné dopravní značení** v barvě V10 b – parkovací stání kolmé, V10 f – vyhrazené parkovací stání pro vozidla přepravující osobu tělesně postiženou, symbol O1. Náštříkem v barvě bude vyznačena V12c „zákaz zastavení“ v prostoru obratiště. Nová místa pro přecházení V7 b budou doplněna vodíci pásky přechodu.

Nové svislé dopravní značení bude provedeno ve standardní velikosti s reflexní úpravou folií třídy min. 2. Veškeré nové vodorovné a svislé dopravní značení musí být provedeno v souladu s příslušnými platnými technickými normami (ČSN EN 12-899-1 až 3; ČSN EN 1436; ČSN EN 1463 a další předpisy), technickými podmínkami (TP 65, TP 133, VL.6.1, VL. 6.2, TKP, ZTKP) případně dle firemních standardů ŘSD PPK SZ a PPK VZ.


A.2.2 Hlavní výměry

- konstrukce obnovy MK – asf. povrch - tl. 450 mm	-	2 340 m ²
- konstrukce příjezdové komunikace – bet. dlažba - tl. 370 mm	-	260 m ²
- konstrukce dlážděných park. zálivů – zatr. dlažba - tl. 370 mm	-	130 m ²
- konstrukce chodníkových přejezdů - bet. dlažba -tl. 320 mm	-	165 m ²
- konstrukce chodníků - bet. dlažba -tl. 240 mm	-	375 m ²
- nové svislé dopravní značení	-	3 ks
- sorpční vpust SOL 2/4-M	-	1 ks

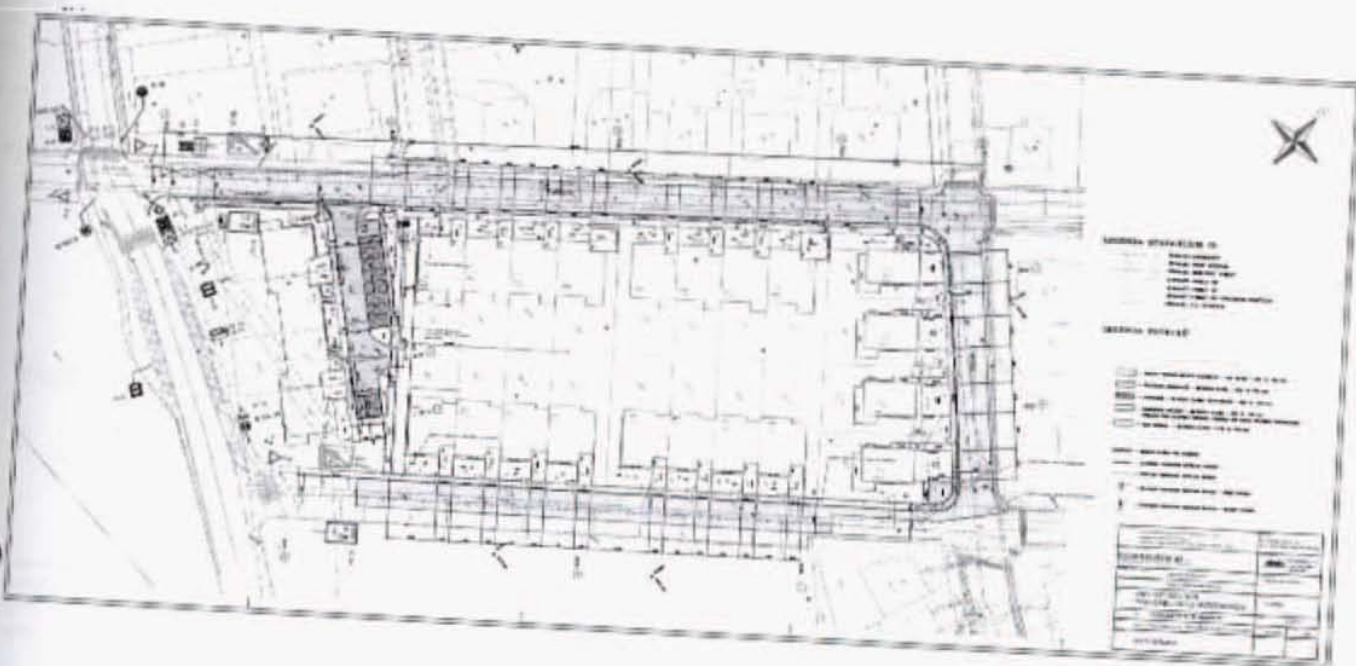


PRÍLOHA 0-100


ŘEZ A-A' KONSTRUKČNÍ USPOŘÁDÁNÍ PARKOVIŠTĚ

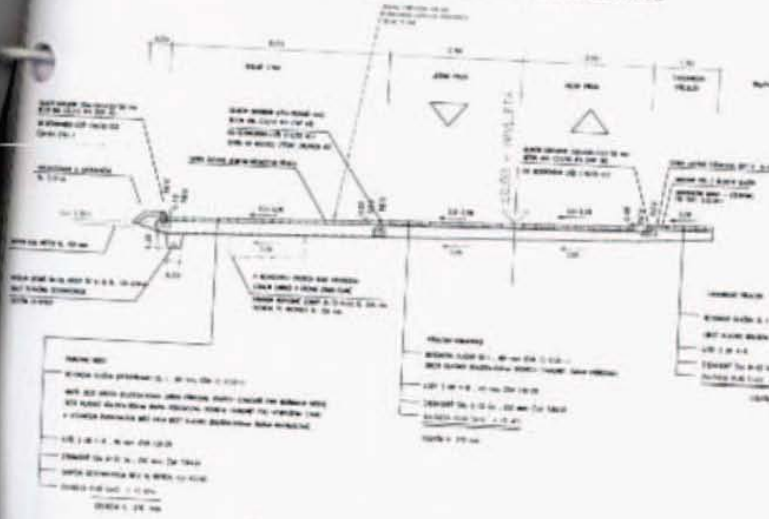


ŘEZ C-C' OBNOVA POVRCHŮ MÍSTNÍCH KOMUNIKACÍ

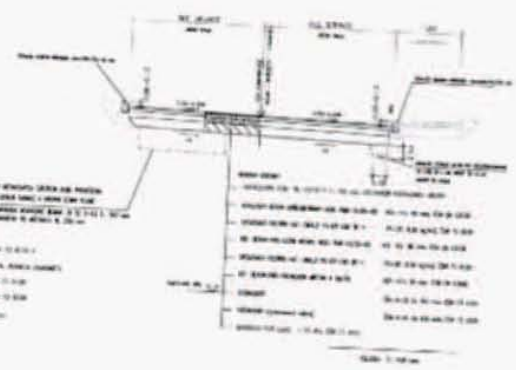


ŘEZ D-D' DETAIL KONSTRUKCE CHODNIKOVÝCH PŘEJEZDŮ

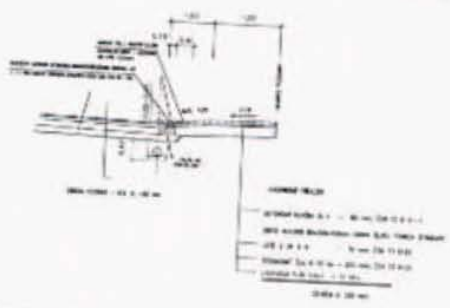


ŘEZ H-H' SAMOSTATNÝ CHODNÍK

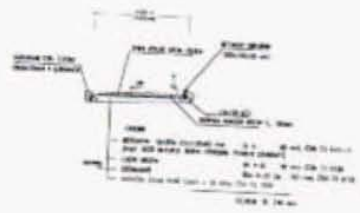



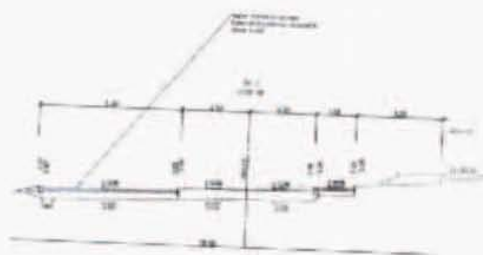[illegible]


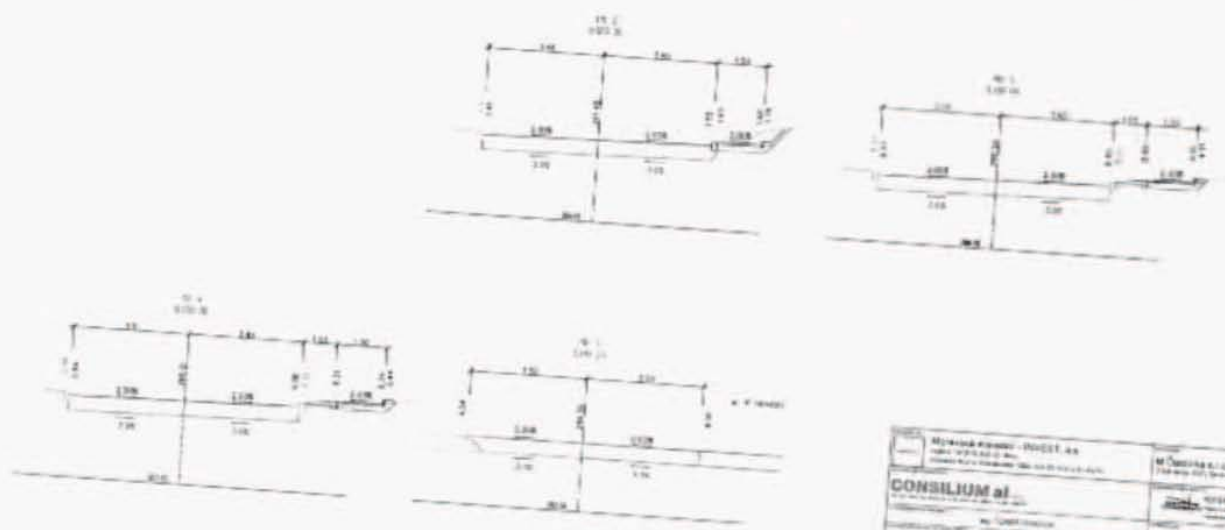
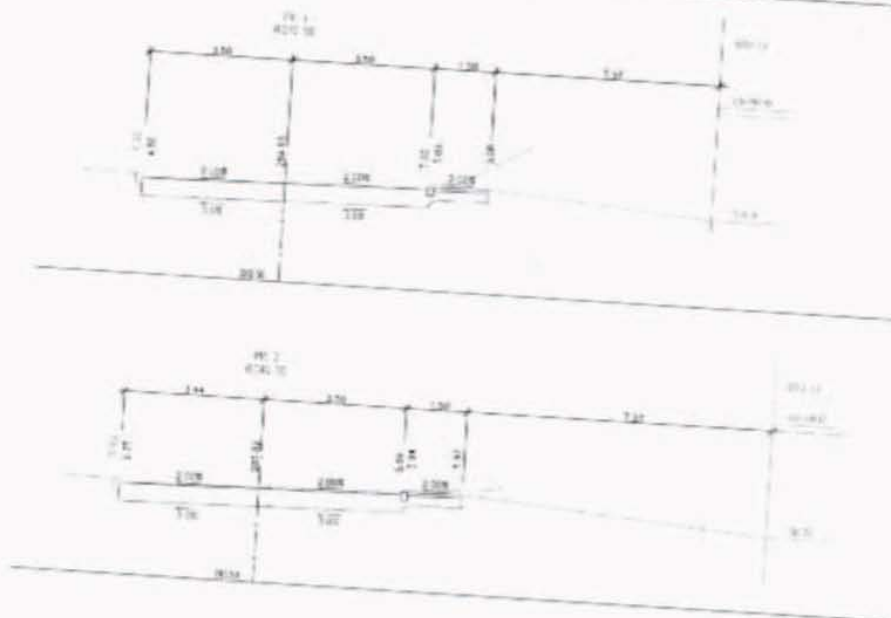

Moravská stavební - INVEST, a.s. IČO: 251 211 839 Panská Pata, Střední 128, 602 00 Pata 2 - Klat		M. Částková s.r.o. IČO: 251 211 839 Panská Pata, Střední 128, 602 00 Pata 2 - Klat	
CONSILIUM ai projektová a inženýrská firma		Ing. Miroslav Částková	
Ing. TOMÁŠ PRÁGUE		Ing. Miroslav Částková	
Ing. M. MATEJ SMOLSKÝ		Ing. Miroslav Částková	
OBYTNÝ SOUBOR POD ĎÁBLICKOU HVEZDÁRNOU			
D DOKUMENTACE OBJEKTŮ			
D.2 - KONSTRUKCE A ZPEVNĚNÍ PLOCHY - 50 0100			
D.2.7 - PŘÍČNÉ ŘEZY - UL. K NÁMĚSTÍ			

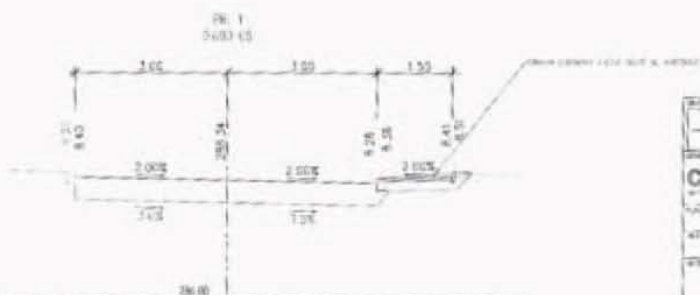

