

Krycí list ZBV

Název Stavby dle SoD:

III/12530 Žišov – Drahodobudice

Název stavebního objektu/provozního souboru (SO/PS):

silnice č.III/12530 km staničení 1,639 - 3,131 - 4,123 - 5,623

Číslo SO/PS /

/ pořadí Změny SO/PS:

-/1

Číslo ZBV:

2

Objednatel:

Krajská správa a údržba silnic Středočeského kraje, příspěvková organizace

Zborovská 81/11, 150 00 Praha 5, Smíchov

IČ: 00066001

Zhotovitel:

SWIETELSKY stavební s.r.o.

Pražská tř. 495/58, 370 04 České Budějovice 3

IČ: 48035599

Rekapitulace ZBV č. 2 dle Skupin 1, 2, 3, 4, 5

ZBV č./ Skupina	Cena navrhovaných Změn záporných	Cena navrhovaných Změn kladných	Cena navrhovaných Změn záporných a Změn kladných celkem
2.1	-307 941,71	0,00	-307 941,71

ZBV č./ Skupina	Cena navrhovaných Změn záporných	Cena navrhovaných Změn kladných	Cena navrhovaných Změn záporných a Změn kladných celkem
2.2	0,00	0,00	0,00

ZBV č./ Skupina	Cena navrhovaných Změn záporných	Cena navrhovaných Změn kladných	Cena navrhovaných Změn záporných a Změn kladných celkem
2.3	0,00	0,00	0,00

ZBV č./ Skupina	Cena navrhovaných Změn záporných	Cena navrhovaných Změn kladných	Cena navrhovaných Změn záporných a Změn kladných celkem
2.4	0,00	0,00	0,00

ZBV č./ Skupina	Cena navrhovaných Změn záporných	Cena navrhovaných Změn kladných	Cena navrhovaných Změn záporných a Změn kladných celkem
2.5	0,00	0,00	0,00

ZBV č./ SUMA	Cena navrhovaných Změn záporných	Cena navrhovaných Změn kladných	Cena navrhovaných Změn záporných a Změn kladných celkem
2	-307 941,71	0,00	-307 941,71

Části ZBV se číslovají číslem ZBV, za kterým je tečka a index udávající číslo Skupiny.

Stejný systém číslování se používá pro jednotlivé Změnové listy (02)

a pro Rozpis ocenění změn položek (04).

ZBV - krycí list

Změnový list			
Název Stavby dle SoD: III/12530 Žišov – Drahobudice Název stavebního objektu/provozního souboru (SO/PS): silnice č.III/12530 km staničení 1,639 - 3,131 - 4,123 - 5,623		Číslo SO/PS / / pořadí Změny SO/PS: -1	Číslo ZBV / Skupina změny: 2 . 1
Strany smlouvy o dílo SMLD-0164/00066001/2024, S25-055-0023 na realizaci uvedené Stavby uzavřené dne 15.5.2024 (dále jen Smlouva): Objednatel: Krajská správa a údržba silnic Středočeského kraje, příspěvková organizace se sídlem Zborovská 81/11, 150 00 Praha 5, Smíchov Zhotovitel: SWIETELSKY stavební s.r.o., Pražská tř. 495/58, 370 04 České Budějovice 3			
Přílohy Změnového listu: 1. Krycí list 1 počet listů 2. Změnový list 1 počet listů 3. Zápis o projednání ocenění soupisu prací 1 počet listů 4. Rozpis ocenění Změn položek 1 počet listů 5. Přehled zařazení změn do Skupin 1 počet listů 6. Přehled dokladů 1 počet listů 7. Soupis prací SO po všech změnách 1 počet listů Další doklady dle přehledu dokladů 21 počet listů		Příjemce Objednatel Zhotovitel Projektant (AD) Stavební dozor Supervize	
Iniciátor Změny: Zhotovitel Předmět Změny: doměrky dle geodetického zaměření			
Název (díleč) Změny: doměrky dle geodetického zaměření Popis a zdůvodnění Změny: Projektová dokumentace byla zpracovávána na základě dostupných podkladů, místního šetření a v souladu s normami. Stavba byla provedena dle technické specifikace a dle ČSN. Dle geodetického zaměření skutečného provedení celé stavby byly zjištěny drobné rozdíly mezi rozpočtem a zaměřenou skutečností. Jedná se o Vyhrazenou změnu, která je podle čl. 5, odst.1 písm. a), Směrnice R-Sm-36 Krajské správy a údržby silnic Středočeského kraje (účinnost od 21. 08. 2024) určující závazné postupy při provádění změn závazků dle zákona č. 134/2016 Sb. o zadávání veřejných zakázek v organizaci Krajské správy a údržby silnic Středočeského kraje, příspěvková organizace, zařazena do skupiny 1. Zároveň se jedná o práce, které nemění celkovou povahu veřejné zakázky. Z hlediska Zákona o zadávání veřejných zakázek č.134/2016 Sb. tato Změna nepředstavuje vznik podstatné změny závazku a dle § 100 se jedná o vyhrazenou změnu.			
Údaje v Kč bez DPH:			
Cena navrhovaných Změn záporných	Cena navrhovaných Změn kladných	Cena navrhovaných Změn záporných a Změn kladných celkem	Součet absolutních hodnot Změn kladných a Změn záporných
-307 941,71	0,00	-307 941,71	307 941,71
Technická pomoc Objednatele: jméno Ing. Markéta Grofová podpis			
Podpis vyjadřuje souhlas se Změnou:			
Zhotovitel (stavbyvedoucí):	jméno	Jan Tománek	podpis
Projektant (autorský dozor):	jméno	-	podpis
Stavební dozor:	jméno	Lukáš Smolík	podpis
Supervize (Regionální dotační kancelář):	jméno	-	podpis
Zástupce Objednatele odpovědný za cenové projednání změny:	jméno	Ing. Jaroslava Jurková	podpis
Zástupce Objednatele:	jméno	Petra Volšátová	podpis
Objednatel a Zhotovitel se dohodli, že u tohoto SO/PS, který je součástí uvedené Stavby, budou provedeny Změny, jež jsou podrobně popsány, zdůvodněny, dokladovány a oceněny v Dokumentaci této Změny. Tento Změnový list představuje Dodatek Smlouvy o dílo. Smlouva se mění v rozsahu upraveném v tomto Změnovém listu. V ostatním zůstávají práva a povinnosti Objednatele a Zhotovitele sjednané ve Smlouvě nedotčeny. Na důkaz toho připojují příslušné osoby oprávněné jednat jménem nebo v zastoupení Objednatele a Zhotovitele své podpisy.			
Objednatel (Oprávněná osoba):	jméno	Ing. Jan Fidler, DiS.	podpis
Zhotovitel:	jméno	Ing. Milan Štěrba, Jana Balšánková	podpis

ZÁPIS

**o projednání ocenění soupisu prací a ceny stavebního objektu/provozního souboru (SO/PS)
pro všechny skupiny - pro ZBV číslo: 2**

Název Stavby:	III/12530 Žišov – Drahodobudice
Číslo SO/PS / číslo Změny SO/PS:	-/1
Název stavebního objektu/provozního souboru (SO/PS):	silnice č.III/12530 km staničení 1,639 - 3,131 - 4,123 - 5,623

Údaje v Kč bez DPH

Cena SO/PS dle Smlouvy
1 - zadat
7 647 426,95

Poznámka:

Cenu všech Změn záporných v předchozích Změnách na SO/PS a cenu navrhovaných Změn záporných na SO/PS je nutno zadávat se znaménkem mínus (-).

Cena SO/PS v předchozích ZBV:

Údaje v Kč bez DPH

	Cena všech Změn záporných v předchozích Změnách na SO/PS	Cena všech Změn kladných v předchozích Změnách na SO/PS	Cena SO/PS po všech předchozích Změnách	Rozdíl ceny SO/PS po všech předchozích Změnách a ve Smlouvě
2	3 - zadat	4 - zadat	5=1+3+4	6=5-1
stavební/montážní práce	0,00	0,00	7 647 426,95	0,00

Cena SO/PS v této ZBV a po této ZBV:

Údaje v Kč bez DPH

	Cena navrhovaných Změn záporných na SO/PS	Cena navrhovaných Změn kladných na SO/PS	Cena všech Změn kladných na SO/PS (předchozích a navrhovaných)	Cena všech Změn kladných na SO/PS k ceně SO/PS dle Smlouvy v %
7	8 - zadat	9 - zadat	10=4+9	11=10/1
stavební/montážní práce	-307 941,71	0,00	0,00	0,00%

Cena SO/PS po této ZBV:

Údaje v Kč bez DPH

	Cena všech Změn záporných na SO/PS (předchozích a navrhovaných)	Cena SO/PS po této Změně	Rozdíl ceny SO/PS po této Změně oproti ceně SO/PS dle Smlouvy	Rozdíl ceny SO/PS po této Změně oproti ceně SO/PS dle Smlouvy v %
12	13=3+8	14=1+13+10	15=14-1	16=15/1
stavební/montážní práce	-307 941,71	7 339 485,24	-307 941,71	-4,03%

Rozpis položek a cen Změny													
Název stavby dle SoD: III/12530 Žišov – Drahobudice Číslo a název SO/PS: silnice č.III/12530 km staničení 1,639 - 3,131 - 4,123 - 5,623 Číslo a název rozpočtu: silnice č.III/12530 km staničení 1,639 - 3,131 - 4,123 - 5,623								ZMĚNA SOUPISU PRACÍ (SO/PS) so- Skupina změn 1					
Poř. č. pol.	Kód položky	Název položky	m.j.	Množství ve Smlouvě	Množství po Změně	Množství rozdílu	Cena za m.j. v Kč	Cena celkem ve Smlouvě v Kč	Změny záporné v Kč	Změny kladné v Kč	Cena celkem po Změně v Kč	Rozdíl cen celkem v Kč	Podíl cen celkem v %
1	2	3	4	5	6	7,00	8	9	10	11	12	13	14
	93818	čištění vozovek samosběrem	m2	15410,00	14736,90	-673,10	1,97	30 357,70	-1 326,00	0,00	29 031,70	-1 326,00	-4,37%
	572223	spojovací postřik ze sil. emulze do 1,0kg/m2	m2	30820,00	29473,80	-1 346,20	11,21	345 492,20	-15 090,90	0,00	330 401,30	-15 090,90	-4,37%
	574A44	ASFALTOVÝ BETON PRO OBRUSNÉ VRSTVY ACO 11+, 11S TL. 50MM	m2	15410,00	14736,90	-673,10	215,21	3 316 386,10	-144 857,85	0,00	3 171 528,25	-144 857,85	-4,37%
	574C46	ASFALTOVÝ BETON PRO LOŽNÍ VRSTVY ACL 16+, 16S TL. 50MM	m2	15410,00	14736,90	-673,10	204,05	3 144 410,50	-137 346,06	0,00	3 007 064,44	-137 346,06	-4,37%
	12922	čištění krajnic od nánosů tl do 100 mm s odvozem na sklád	m2	2992,00	2918,00	-74,00	30,30	90 657,60	-2 242,20	0,00	88 415,40	-2 242,20	-2,47%
	56962	zpevnění krajnic z recyklátu do tl. 100mm	m2	2992,00	2918,00	-74,00	63,04	188 615,68	-4 664,96	0,00	183 950,72	-4 664,96	-2,47%
	015111	poplatky za likvidaci odpadu nekontaminovaných (krajnice, silniční příkopy)	t	4928,00	4916,06	-11,94	30,00	147 840,00	-358,20	0,00	147 481,80	-358,20	-0,24%
	91511	VODOROVNÉ DOPRAVNÍ ZNAČENÍ BARVOU HLADKÉ - DODÁVKA A POKLÁDKA	m2	748,00	729,50	-18,50	111,11	83 110,28	-2 055,54	0,00	81 054,74	-2 055,54	-2,47%
		Celkem							- 307 941,71	0,00		- 307 941,71	

Odpovědný zástupce Objednatele i odpovědný zástupce Zhotovitele odsouhlasují skladbu měněných položek i nových položek, včetně jejich výměr, vyjadřujících předkládanou změnu. Potvrzují zároveň skutečné provedení prací a oprávněnost změny.

Za Zhotovitele: Jan Tománek

Za Objednatele: Lukáš Smolík

Podpis:

Podpis:

PŘEHLED ZAŘAZENÍ ZMĚN DO SKUPIN

Název a evidenční číslo Stavby: III/12530 Žišov – Dražobudice

1	Přijatá smluvní částka bez rezervy a DPH	7 853 317,46
2=1+19+20	Aktuální smluvní částka (cena stavby)	7 548 119,16
	Aktuální smluvní částka (cena stavby) včetně DPH	9 133 224,18
3=(2/1)*100	Procento změny Přijaté smluvní částky	96,11%
4=(25/1)*100	Sledování vyhrazených změn (Skupina 1)	-3,92%
5=(28/1)*100	Sledování záměny položek (Skupina 2)	0,00%

6=32+36	Suma Změn kladných a Změn záporných Skupiny 3 a Skupiny 4	2 743,41
7=(6/1)*100	Sledování limitu 30 % - součet Skupiny 3 a Skupiny 4	0,03%
8=1*0,3	Zákonný limit 30 % pro Skupinu 3 a Skupinu 4	2 355 995,24

12=(1)*0,15	Limit	1 177 997,62
13=(39)/(1)	Sledování limitu v %	0,00%
14=ABS(37)+(38)	Hodnota skupiny 5	0,00

[illegible]

Poznámka: Formulář má informativní charakter a zobrazuje stav k datu předložení Změnového listu.

Přehled dalších dokladů

Číslo ZBV:	2
Název stavby:	III/12530 Žišov – Drahobudice
Název stavebního objektu / provozního souboru (SO/PS):	silnice č. III/12530 km staničení 1,639 - 3,131 - 4,123 - 5,623
Číslo SO/PS / číslo změny SO/PS:	-/1

Doklad	počet listů
07 Soupis prací SO po změnách	1
08 zápis o změně	1
09 geodetické zaměření skutečného provedení stavby	18
10 Pokyn Objednatele	2
Počet listů celkem	22

Soupis prací SO po všech změnách								ZMĚNA SOUPISU PRACÍ (SO/PS)					
Název stavby: III/12530 Žišov – Drahobudice Číslo a název SO/PS: silnice č. III/12530 km staničení 1,639 - 3,131 - 4,123 - 5,623 Číslo a název rozpočtu: silnice č. III/12530 km staničení 1,639 - 3,131 - 4,123 - 5,623								1					
								celkem po všech změnách					
Poř. č. pol.	Kód položky	Název položky	m.j.	Množství ve Smlouvě	Množství po Změnách	Množství rozdílu	Cena za m.j. v Kč	Cena celkem ve Smlouvě v Kč	Změny záporné v Kč	Změny kladné v Kč	Cena celkem po Změnách v Kč	Rozdíl cen celkem v Kč	Podíl cen celkem v %
1	2	3	4	5	6	7	8	9	10	11	12	13	14
	R položka	DIO vč. zajištění, zjištění a vytyčení inž. sítí , geodetické zaměření	kpl	1,00	1,00	0,00	98 484,85	98 484,85	0,00	0,00	98 484,85	0,00	0,00%
	113728	frézování asfalt. ploch, odvoz do 20km	m3	32,00	32,00	0,00	1 671,72	53 495,04	0,00	0,00	53 495,04	0,00	0,00%
	919111	řezání asfaltového krytu vozovek do 50mm	bm	84,00	84,00	0,00	74,84	6 286,56	0,00	0,00	6 286,56	0,00	0,00%
	93818	čištění vozovek samosběrem	m2	15410,00	14736,90	-673,10	1,97	30 357,70	-1 326,01	0,00	29 031,69	-1 326,01	-4,37%
		ZBV č.2: dle geodetického zaměření (7068,0+7128,90)=14736,90m2											
	572223	spojovací postřik ze sil. emulze do 1,0kg/m2	m2	30820,00	29473,80	-1 346,20	11,21	345 492,20	-15 090,90	0,00	330 401,30	-15 090,90	-4,37%
		ZBV č.2: dle geodetického zaměření (7068,0+7128,90)*2=29473,80m2											
	574A44	ASFALTOVÝ BETON PRO OBRUSNÉ VRSTVY ACO 11+, 11S TL. 50MM	m2	15410,00	14736,90	-673,10	215,21	3 316 386,10	-144 857,85	0,00	3 171 528,25	-144 857,85	-4,37%
		ZBV č.2: dle geodetického zaměření (7068,0+7128,90)=14736,90m2											
	574C46	ASFALTOVÝ BETON PRO LOŽNÍ VRSTVY ACL 16+, 16S TL. 50MM	m2	15410,00	14736,90	-673,10	204,05	3 144 410,50	-137 346,06	0,00	3 007 064,44	-137 346,06	-4,37%
		ZBV č.2: dle geodetického zaměření (7068,0+7128,90)=14736,90m2											
	89921	výšková úprava šachty, vpusti	ks	2,00	2,00	0,00	2 006,63	4 013,26	0,00	0,00	4 013,26	0,00	0,00%
	89923	výšková úprava krycích hrnců	ks	14,00	14,00	0,00	1 200,91	16 812,74	0,00	0,00	16 812,74	0,00	0,00%
	113761	frézování drážky průřezu spár š. do 100mm2	m	84,00	84,00	0,00	60,61	5 091,24	0,00	0,00	5 091,24	0,00	0,00%
	931311	Ztěsnění dilatačních spar asf. zálivkou průřezu do 100mm2	m	84,00	84,00	0,00	30,30	2 545,20	0,00	0,00	2 545,20	0,00	0,00%
	12922	čištění krajnic od nánosů tl do 100 mm s odvozem na skládku	m2	2992,00	2918,00	-74,00	30,30	90 657,60	-2 242,20	0,00	88 415,40	-2 242,20	-2,47%
		ZBV č.2: dle geodetického zaměření (1477,3+1440,40)=2918,0m											
	56962	zpevnění krajnic z recyklátu do tl. 100mm	m2	2992,00	2918,00	-74,00	63,04	188 615,68	-4 664,96	0,00	183 950,72	-4 664,96	-2,47%
		ZBV č.2: dle geodetického zaměření (1477,3+1440,40)=2918,0m											
	12932	čištění příkopu do 0,5m3/m s odvozem na skládku	m	5200,00	5200,00	0,00	21,89	113 828,00	0,00	0,00	113 828,00	0,00	0,00%
	015111	poplatky za likvidaci odpadu nekontaminovaných (krajnice, silniční příkopy)	t	4928,00	4916,06	-11,94	30,00	147 840,00	-358,20	0,00	147 481,80	-358,20	-0,24%
		ZBV č.2: dle geodetického zaměření (5200*0,50+(1477,3+1440,40)*0,1)*1,70=4916,06t											
	91511	VODOROVNÉ DOPRAVNÍ ZNAČENÍ BARVOU HLADKÉ - DODÁVKA A POKLÁDKA	m2	748,00	729,50	-18,50	111,11	83 110,28	-2 055,54	0,00	81 054,74	-2 055,54	-2,47%
		ZBV č.2: dle geodetického zaměření (1477,3+1440,40)*0,125*2=729,50m											
		Celkem						7 647 426,95	- 307 941,72	0,00	7 339 485,23	- 307 941,72	- 0,25



Věc: Oznámení o změně

SWIETELSKY stavební s.r.o., jako zhotovitel akce s názvem: „III/12530 Žišov - Drahobudice“ oznamuje, že při provádění výše zmíněné akce došlo ke změně ve vykazované ploše konstrukce. Jedná se o vyhrazenou změnu dle §100 odst.1 ZZVZ.

Tato změna se týká přibližně 650m² asfaltové komunikace, kdy se jedná o snížení oproti předloženému výkazu výměr. Změna je způsobena upřesněním skutečné šířky a délky vozovky a tak zahrnuje položky činností související s plochou asfaltu.

Ve zpracovávaném změnovém listu dojde k upřesnění čištění komunikace, postřiků a asfaltové plochy. Změna se bude týkat i krajinic a VDZ. Tento rozdíl mezi skutečným provedením a předloženým výkazem výměr bude stanoven geodetickým zaměřením.

V nejbližších dnech bude zpracován změnový list, který Vám bude zaslán k případné kontrole a narovnání této skutečnosti.

Kdyby bylo cokoliv zapotřebí jsem Vám k dispozici.

V Kolíně dne 23.08.2024

Ing. Renata Novotná
technik oddělení přípravy a kalkulací

SWIETELSKY stavební s.r.o.
Dopravní stavby STŘED, oblast Kolín
Klejnarská 92, 280 02 Kolín

INVESTOR :
Krajská správa a údržba silnic pro Středočeský kraj, p.o.
Zborovská 11, 150 21 Praha 5

TECHNICKÁ ZPRÁVA

Č. ZAKÁZKY : 714/2024

Geodetické zaměření skutečného provedení stavby
„REKONSTRUKCE KOMUNIKACE
III/12530 – ŽÍŠOV - DRAHOBUDICE“
- komunikace (2části) -

Základní údaje:

Kraj: Středočeský
Okres: Kutná Hora
Obec: Vavřinec, Drahobudice, Bečváry
Katastrální území: Vavřinec, Drahobudice, Žíšov, Horní Jelčany, Hatě

Rozsah prací: Zaměření opravené komunikace (asfalt) – Žíšov – Drahobudice – 2918 m v ose.

Souřadnicový systém: JTSK

Výškový systém: Bpv

Vypracoval: Geoperfect s.r.o.

Ve Světlé nad Sázavou dne 29.8. 2024

1. Předmět plnění díla

Geodetické zaměření skutečného provedení stavby v katastrálním území Vavřinec, Drahobudice, Žíšov, Horní Jelčany, Hatě - (okres: Kutná Hora) ve Středočeském kraji a vytvoření geodetické dokumentace.

Předmět plnění díla byl vytvořen na základě objednávky firmy: **SWIETELSKY stavební s.r.o.**, Oblast Kolín, Klejnská 92, 280 00 Kolín IV.

2. Způsob a forma vytvoření díla

Geodetické zaměření skutečného provedení stavby bylo provedeno v :

- a) souřadnicovém systému jednotné trigonometrické sítě katastrální (S - JTSK),
- b) výškovém systému Baltském po vyrovnání (Bpv),
- c) 3. třídě přesnosti mapování dle ČSN 013410,
- d) měřítku mapování 1 : 500.

3. Geodetické zaměření

3.1 Obsah měření

Pro připojení měření do systému JTSK a Bpv. byly použity body GNSS. GNSS metoda RTK s VRS, navázání na ETRS-89 (rámec ETRF2000) provedeno pomocí virtuální stanice certifikované sítě Trimble VRS Now Czech. Přesnost určení připojovacích bodů je $m_{xy} = 0.06$ m.

Měření bylo provedeno metodou přesné tachymetrie s použitím totální stanice SOKKIA SET 3X.

Rozpis zaměřených prvků situace:

Položka	Plocha v (m ²)	Délka v (bm)
Plocha – komunikace - asfalt - Drahobudice	7608,00 m ²	
Délka – komunikace – v ose - Drahobudice		1477,30 m
Plocha – komunikace - asfalt - Žíšov	7128,90 m ²	
Délka – komunikace – v ose - Žíšov		1440,40 m

Polohopis (okolí trasy) - obsahem polohopisu účelové mapy je zaměření prvků, které mají význam z pohledu následné údržby a správy komunikace. Jedná se o jednoznačně identifikovatelné linie a objekty v nejbližším okolí - budovy a další stavební objekty, krajnice vozovek, obrubníky, chodníky, ploty, terénní zlomy atd.

Měření a kresba byla provedena pro měřítko 1:500.

3.2 Přesnost měření

Použité metody a přístroje zaručují u polohopisu i výškopisu dosažení 3. třídy přesnosti mapování dle ČSN 013410, $m_{xy}=0.14$ m a $m_v=0.12$ m.

4. Geodetická dokumentace

Geodetická dokumentace byla zpracována a vytvořena ve formátu grafických dat a výkresů ve formátu *.dgn s použitím programu GeoStore V6 a Groma V11.

Při tvorbě grafické dokumentace byly dodrženy Technické požadavky na geodetické zaměření skutečného provedení stavby č. 02/2001 verze 01.

5. Autor : Geoperfect s.r.o., Nádražní 226, 582 91 Světlá nad Sázavou.

Práce v terénu provedli Ing. Jiří Moliš a Ing. Marek Pluhař. Zpracování na počítači provedl Ing. Jiří Moliš.

6. Termín vytvoření díla

Měření proběhlo v 20.8. a 22.8.2024

Ve Světlé nad Sázavou dne 29.8.2024


Ing. Jiří Moliš

Číslo ověření: 327/2024

dne: 29.8.2024

Ing. Jaroslav Karel

Geoperfect s.r.o. geodetická kancelář 582 91 Světlá nad Sázavou, Nádražní 226	KAT. ÚZ.	Drahobudice, Hatě, Horní Jelčany	KRAJ	Středočeský				
	INVESTOR	KSÚS Středočeského kraje, p.o. Zborovská 11, 150 21 Praha 5						
	NAZEV ZAKAZKY	Geodetické zaměření skutečného provedení stavby "III/12530 - Žišov - Drahobudice" -část - Drahobudice-						
	ČÍSLO ZAKÁZKY	714/2024	MERIL:	Ing. Jiří Moliš Ing. Marek Pluhař	VYPRACOVAL:	Ing. Jiří Moliš	LIST:	1
DATUM MĚŘENÍ	20.8.2024	DATUM VYKRESLENÍ	29.8.2024	MERITKO	1 : 500	Zpracováno ve formátu *.dgn		
Trída pr.	3	Sour.system	JTSK	Vysk.system	Bpv			

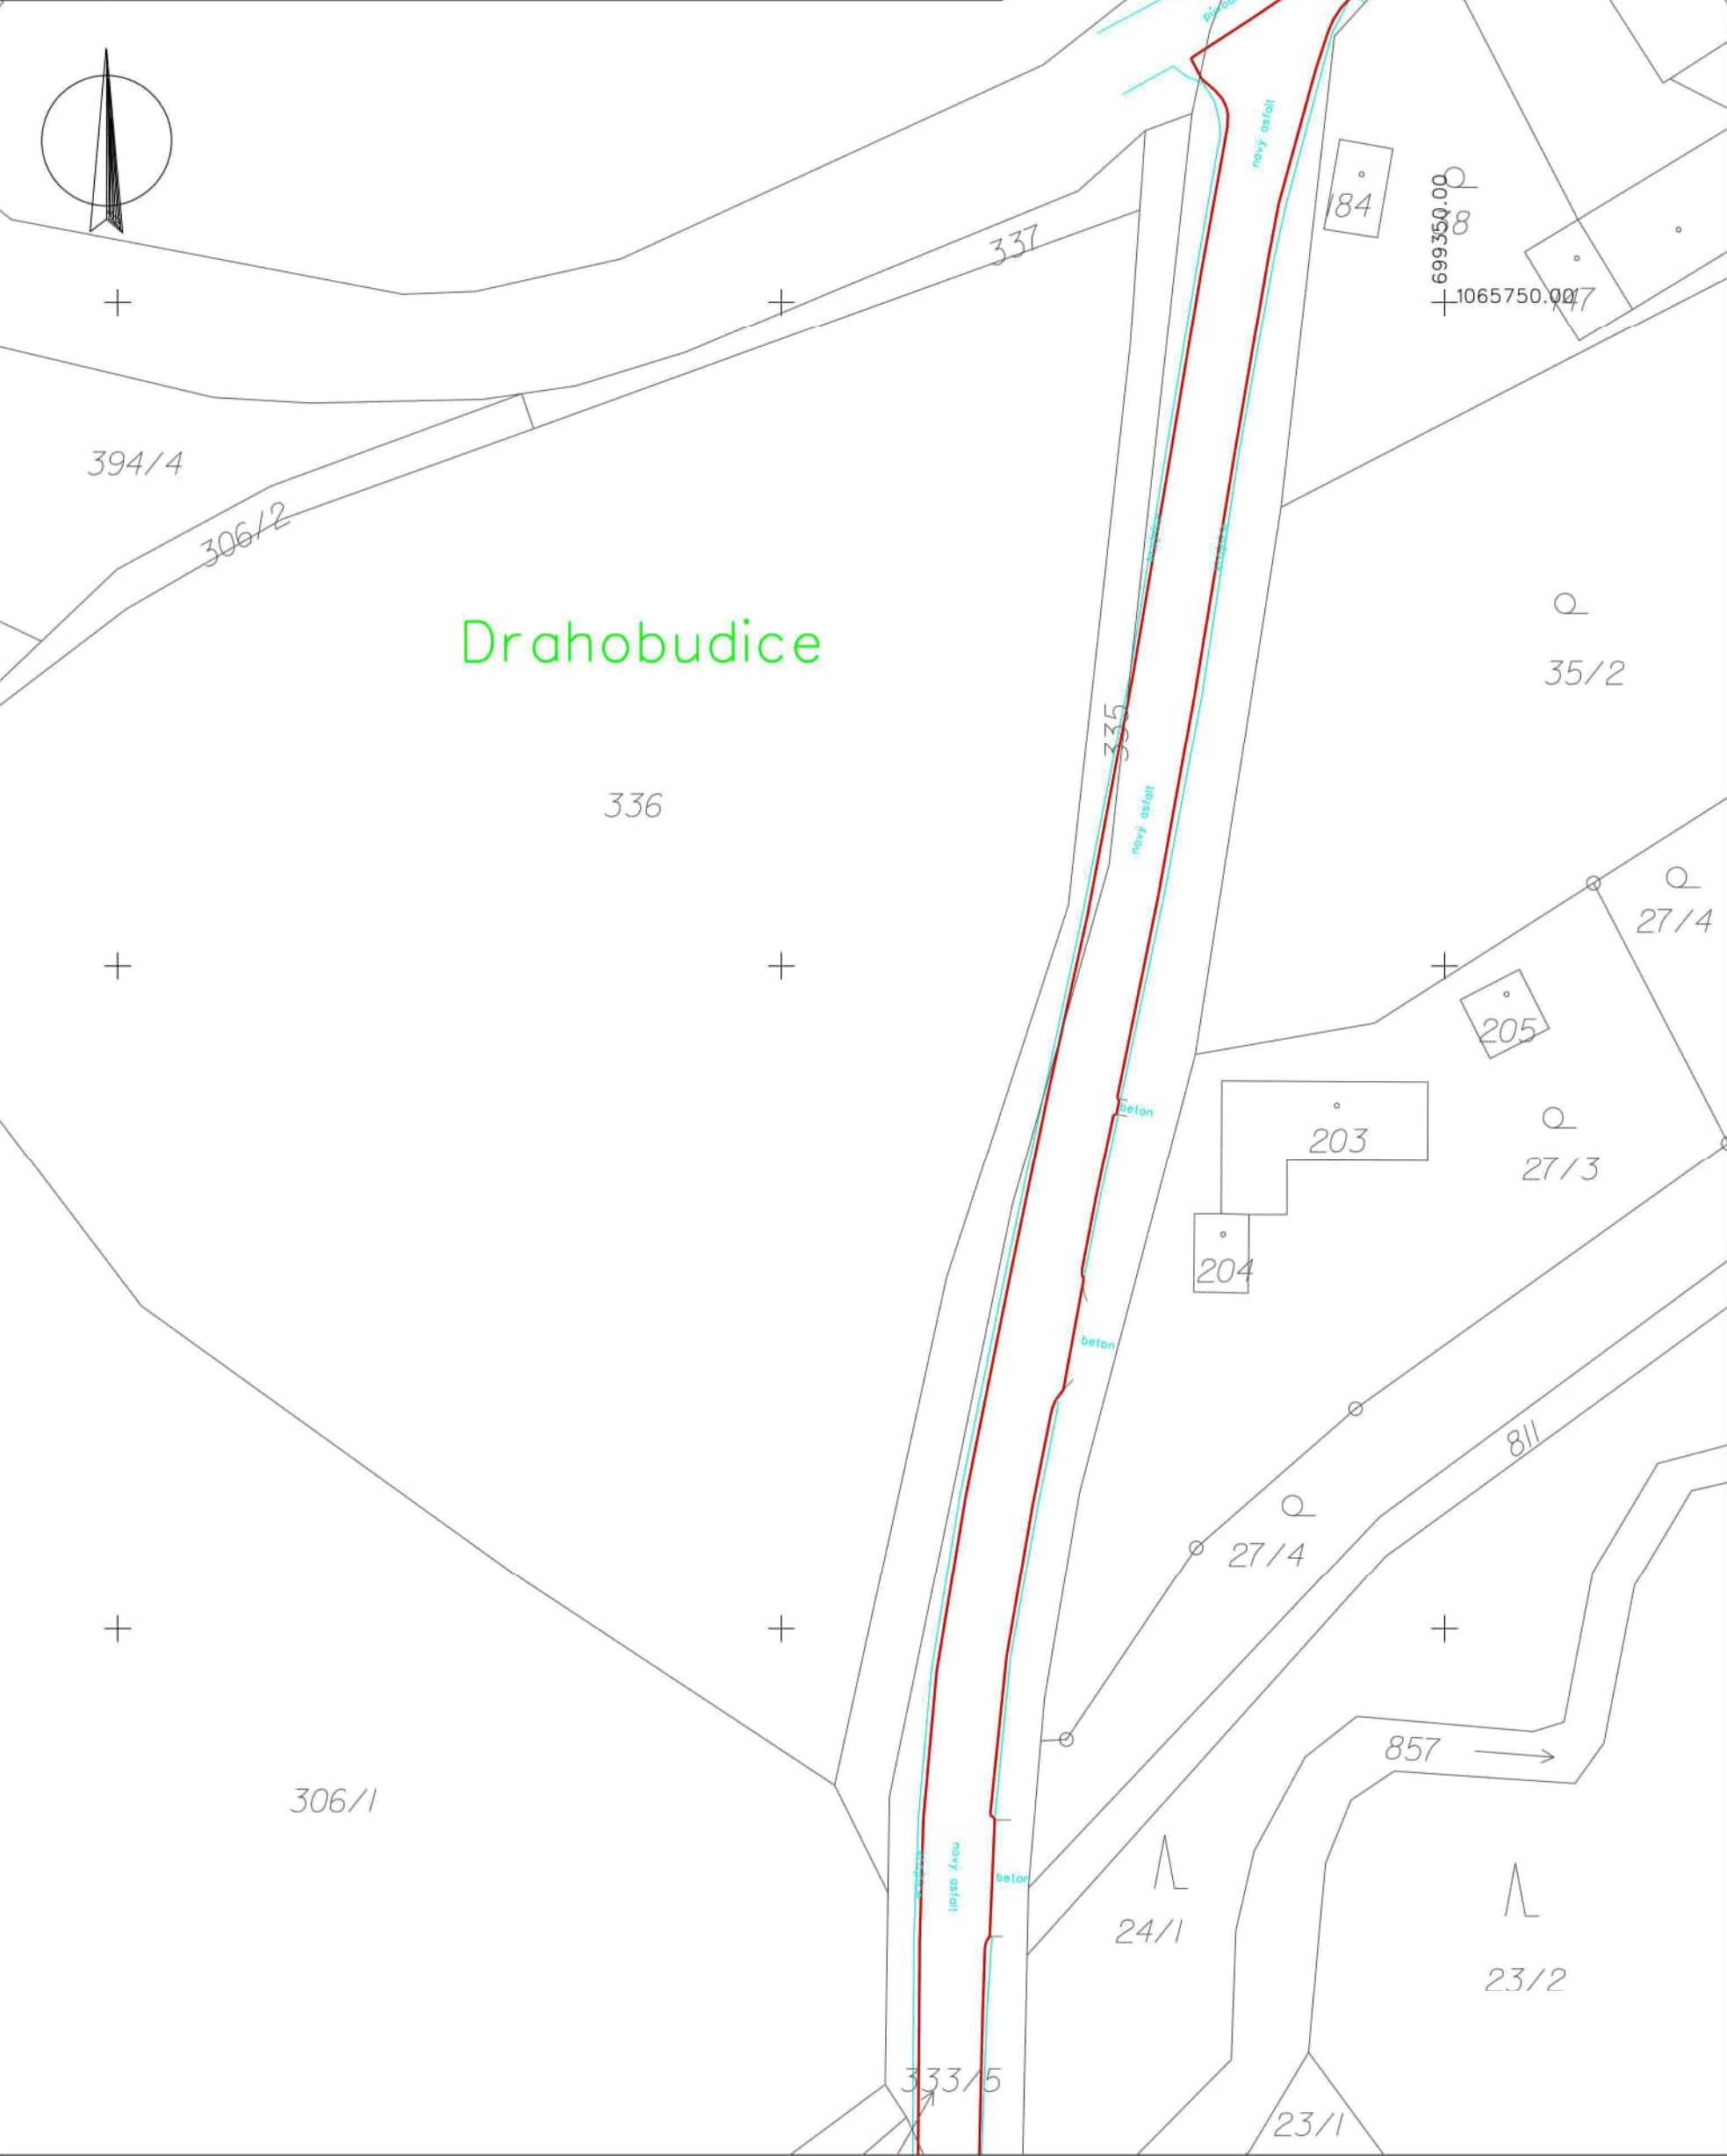

Geoperfect s.r.o. geodetická kancelář		KAT. ÚZ.	Drahobudice, Hatě, Horní Jelčany	KRAJ	Středočeský
582 91 Světlá nad Sázavou, Nádrazní 226		INVESTOR	KSÚS Středočeského kraje, p.ø. Zborovská 11, 150 21 Praha 5		
ČÍSLO ZAKÁZKY 714/2024		NAZEV ZAKÁZKY	Geodetické zaměření skutečného provedení stavby "III/12530 - Žišov - Drahobudice" - část - Drahobudice -		
DATUM MĚŘENÍ 20.8.2024		MĚŘIL:	Ing. Jiří Moliš	VYPRACOVAL:	LIST: 2
DATUM VYKRESLENÍ 29.8.2024		MERITKO	1 : 500	Ing. Jiří Moliš	
Trída pr.	3	Source system	JTSK	BpV Zpracováno ve formátu *.dgn	



Drahobudice

306/1

+

+

699450.00
1065950.00

826/4

333/11

326/1

326/5

333/15

+

+

+

330/1

331/1

319/26

826

881/6

333/10

881/5

333/9
333/1

nový asfalt
krajnice
pátek


881/11
881/10
881/14

Geoperfect s.r.o. geodetická kancelář		KAT. ÚZ. Drahobudice, Hatě, Horní Jelčany		KRAJ Středočeský	
582 91 Světlá nad Sázavou, Nidvažní 226		INVESTOR KSÚS Středočeského kraje, p.ř. Zborovská 11, 150 21 Praha 5			
NAZEV ZAKÁZKY		Geodetické zaměření skutečného provedení stavby			
"III/12530 - Žišov - Drahobudice"					
- část - Drahobudice -					
ČÍSLO ZAKÁZKY	714/2024	MERIL :	Ing. Jiří Moliš	VYPRACOVAL :	LIST: 3
DATUM MĚŘENÍ	20.8.2024		Ing. Marek Pluhař		
DATUM VYKRESLENÍ	29.8.2024	MERITKO	1 : 500		
Trída pr.	3	Sour. systém	JTSK	Výsk. systém	Bpv
Zpracováno ve formátu *.dgn					



00'009669 +1066100.00

Drahobudice

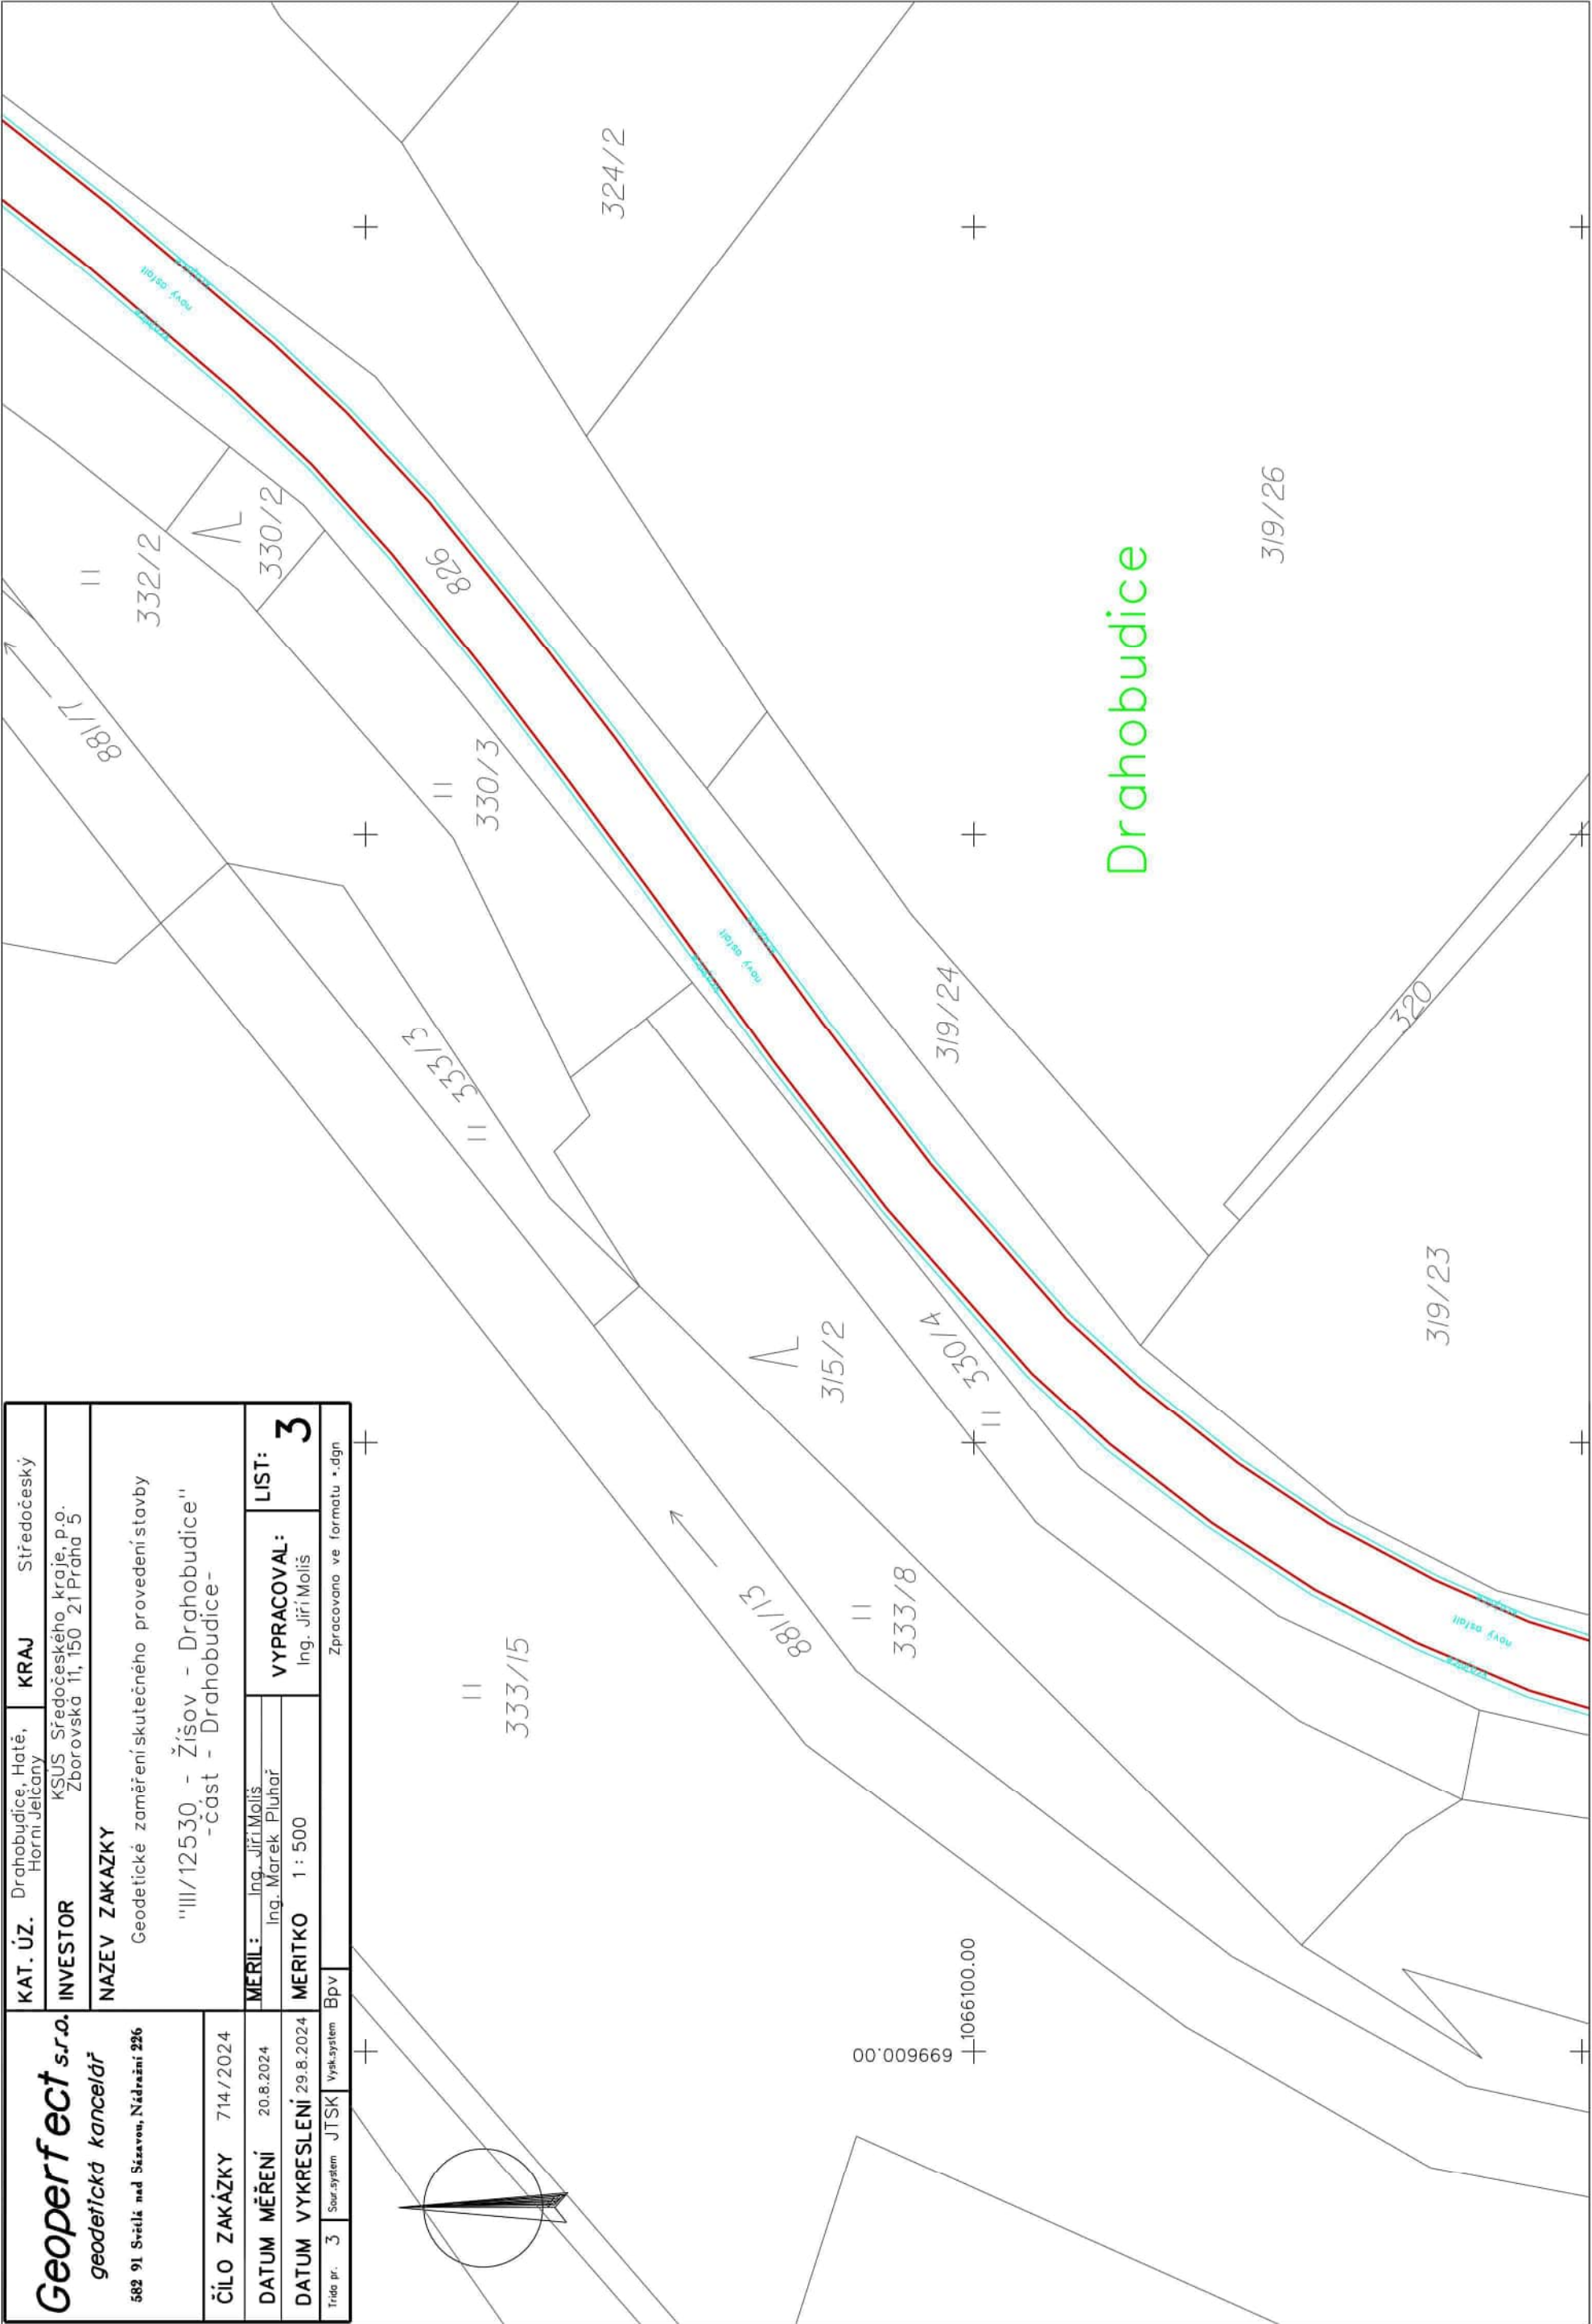

582 91 Světlá nad Sázavou, Nádražní 226

ČÍLO ZAKÁZKY	714/2024
--------------	----------

DATUM MĚŘENÍ	20.8.2024
--------------	-----------

DATUM VYKRESLENÍ 29.8.2024

Trido pr.	3	Sour.system	JTSK	Vysk.system	Bpv
-----------	---	-------------	------	-------------	-----

KAT. ÚZ.	Drahobydčice, Hatě, Horní Jelčany
----------	--------------------------------------

KRAJ Středočeský

INVESTOR	KSÚS Středočeského kraje, p.o. Zborovská 11, 150 21 Praha 5
----------	--

NAZEV ZAKAZKY

Geodetické zaměření skutečného provedení stavby

"III/12530 - Žišov - Dražobudice"
- část - Dražobudice-


MERIL:	Ing. Jiří Moliš
	Ing. Marek Pluhař

VYPRACOVAL:

LIST:

4

Zpracovano ve formátu *.dgn

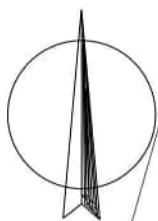

297/1

309/1

333/15

11
333/17

699650.00

~~1066250.00~~
$$= \frac{333}{6}$$

Drahobudice

333/12

315/1

330/6

319/26


826

881/11

333/17


novy asfall

Geoperfect s.r.o. geodetická kancelář 582 91 Světlá nad Sázavou, Nádražní 226	KAT. ÚZ.	Drahobudice, Hatě, Horní Jelčany	KRAJ	Středočeský	
	INVESTOR	KSUS Středočeského kraje, p.o. Zborovská 11, 150 21 Praha 5			
	NAZEV ZAKÁZKY	Geodetické zaměření skutečného provedení stavby "III/12530 - Žišov - Drahobudice" -část - Drahobudice-			
ČÍLO ZAKÁZKY	714/2024	MERIL:	Ing. Jiří Molíš Ing. Marek Pluhař	VYPRACOVAL:	LIST: 7
DATUM MĚŘENÍ	20.8.2024	MERITKO	1 : 500	Ing. Jiří Molíš	
DATUM VYKRESLENÍ	29.8.2024	Zpracováno ve formátu *.dgn			
Trída pr.	3	Sour.system	JTSK	Vysk.system	Bpv

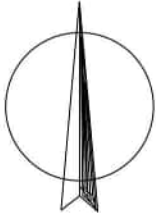


Drahobudice


Horní Jelčany

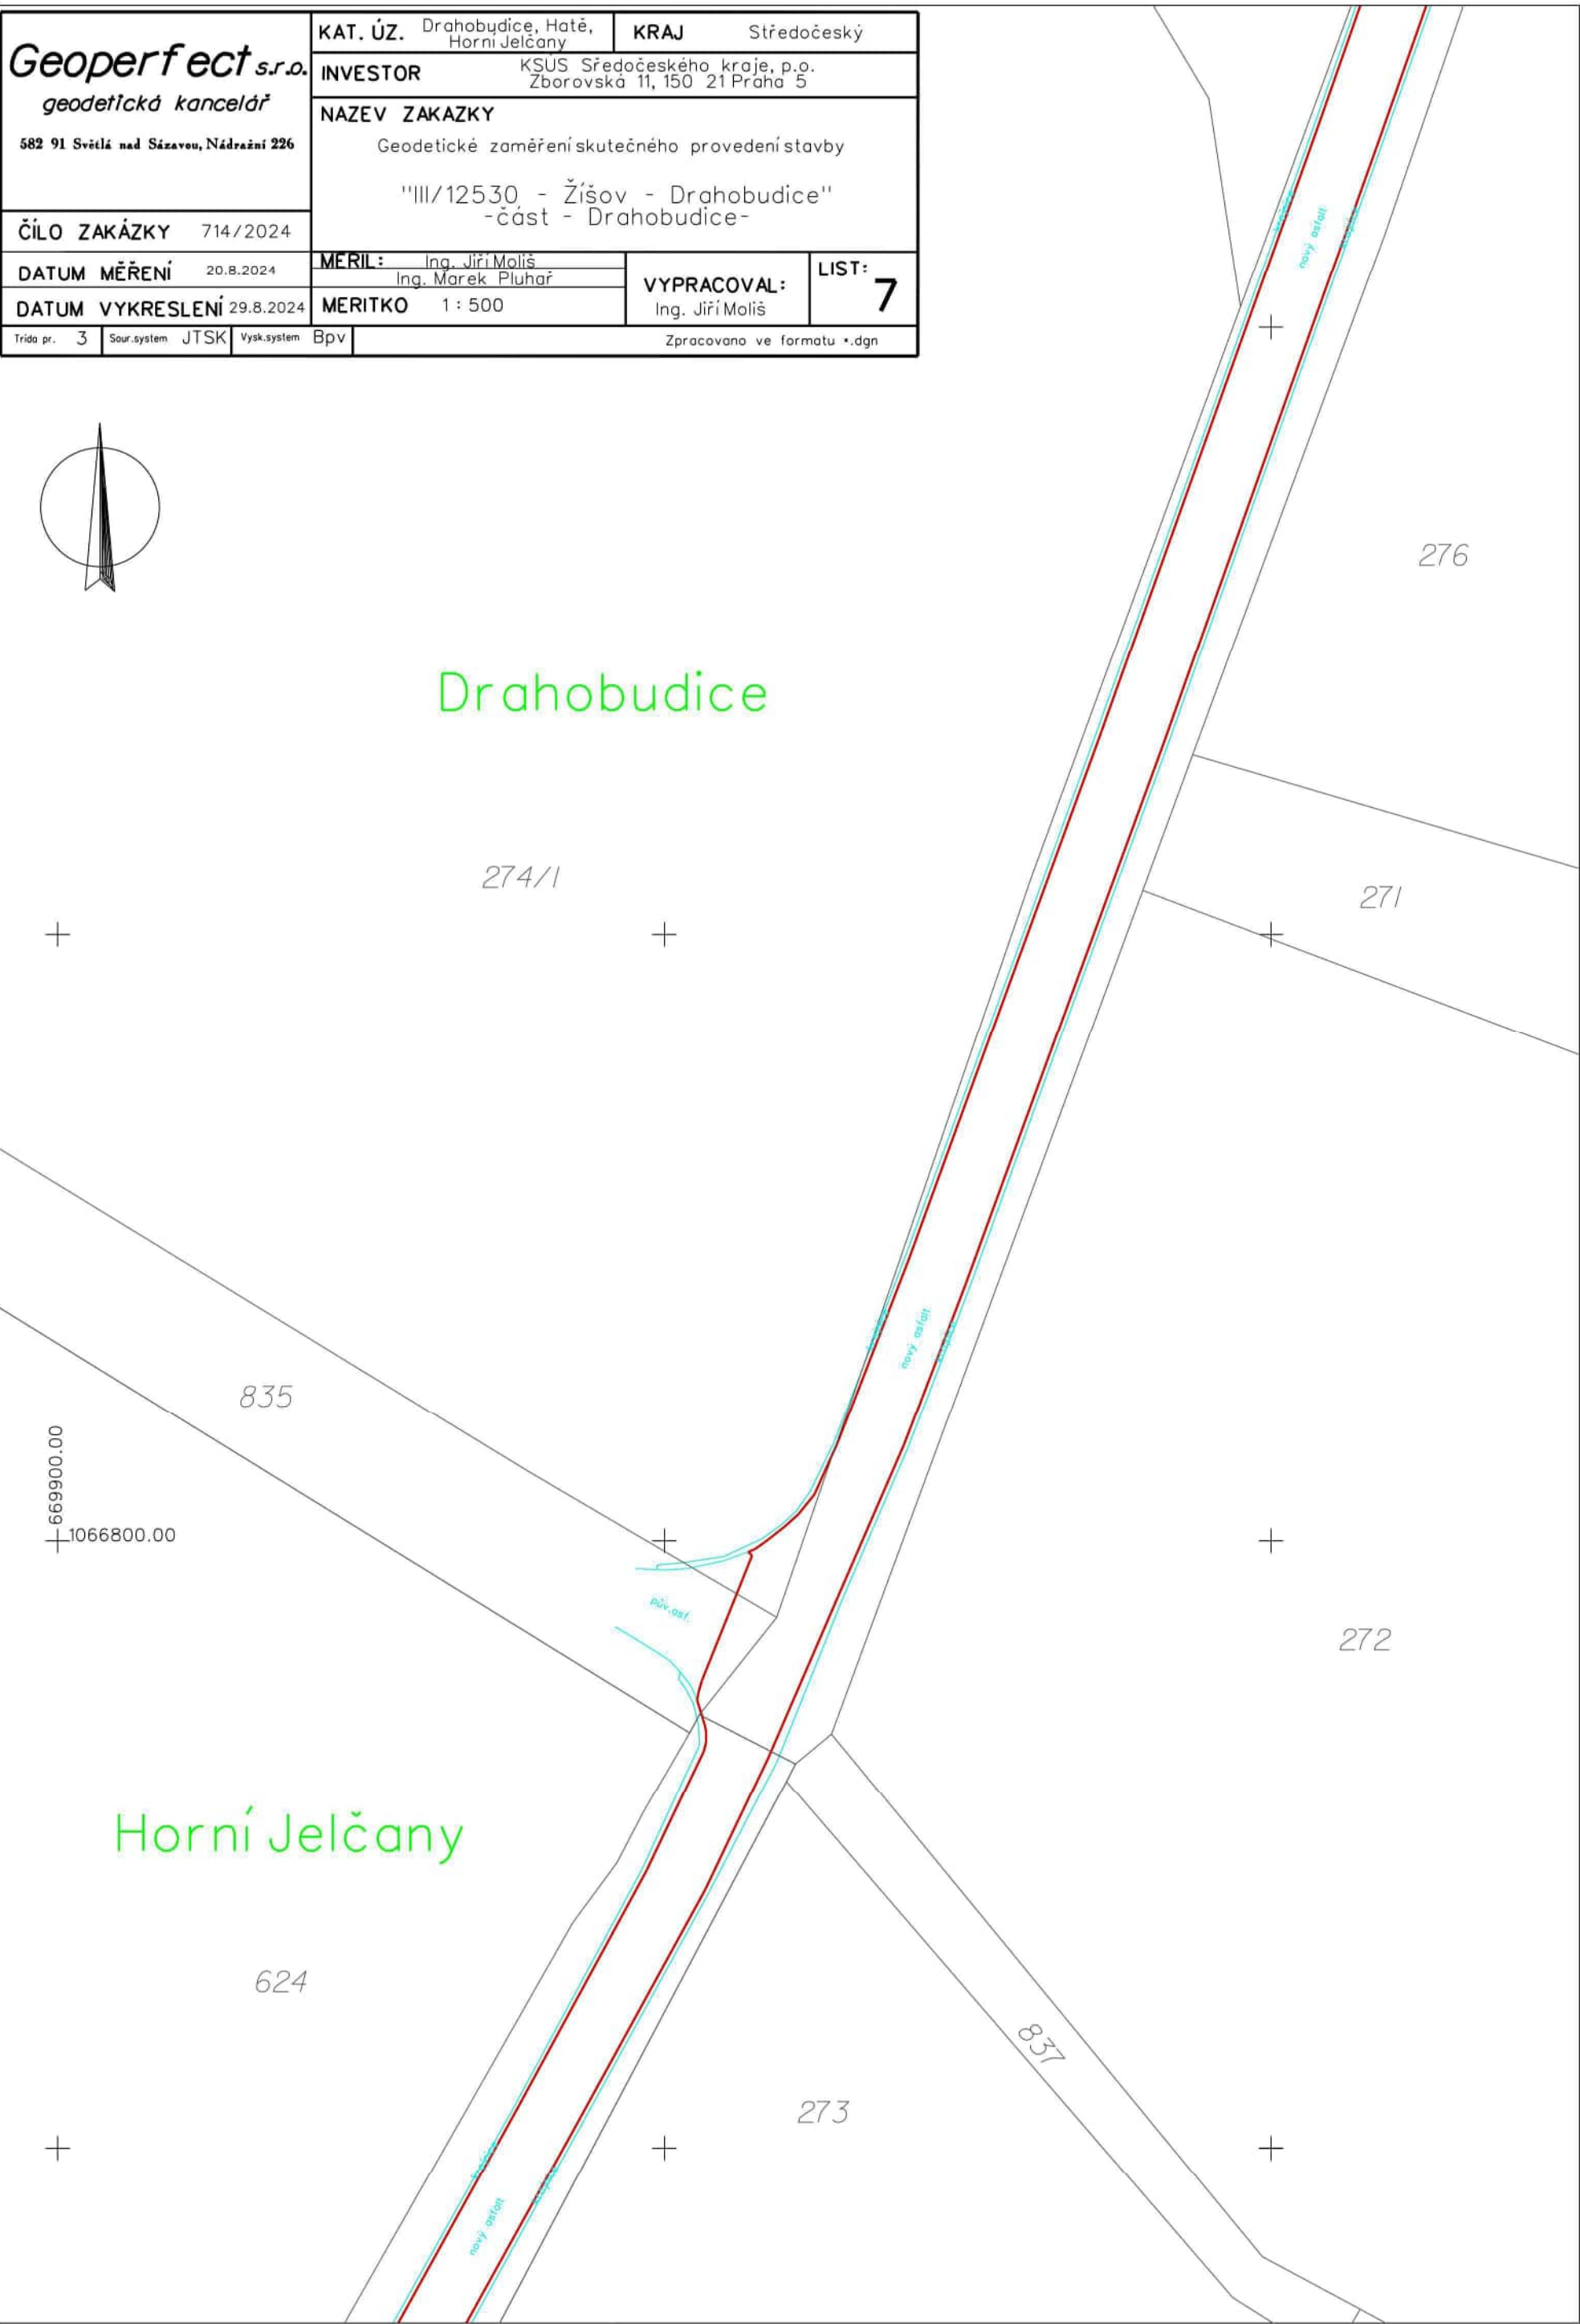


Geoperfect s.r.o. geodetická kancelář 582 91 Světlá nad Sázavou, Nádražní 226	KAT. ÚZ.	Drahobudice, Hatě, Horní Jelčany	KRAJ	Středočeský					
	INVESTOR	KSÚS Středočeského kraje, p.o. Zborovská 11, 150 21 Praha 5							
Trída pr. 3		Sour.system JTSK		Vysk.system BpV		Zpracováno ve formátu *.dgn			

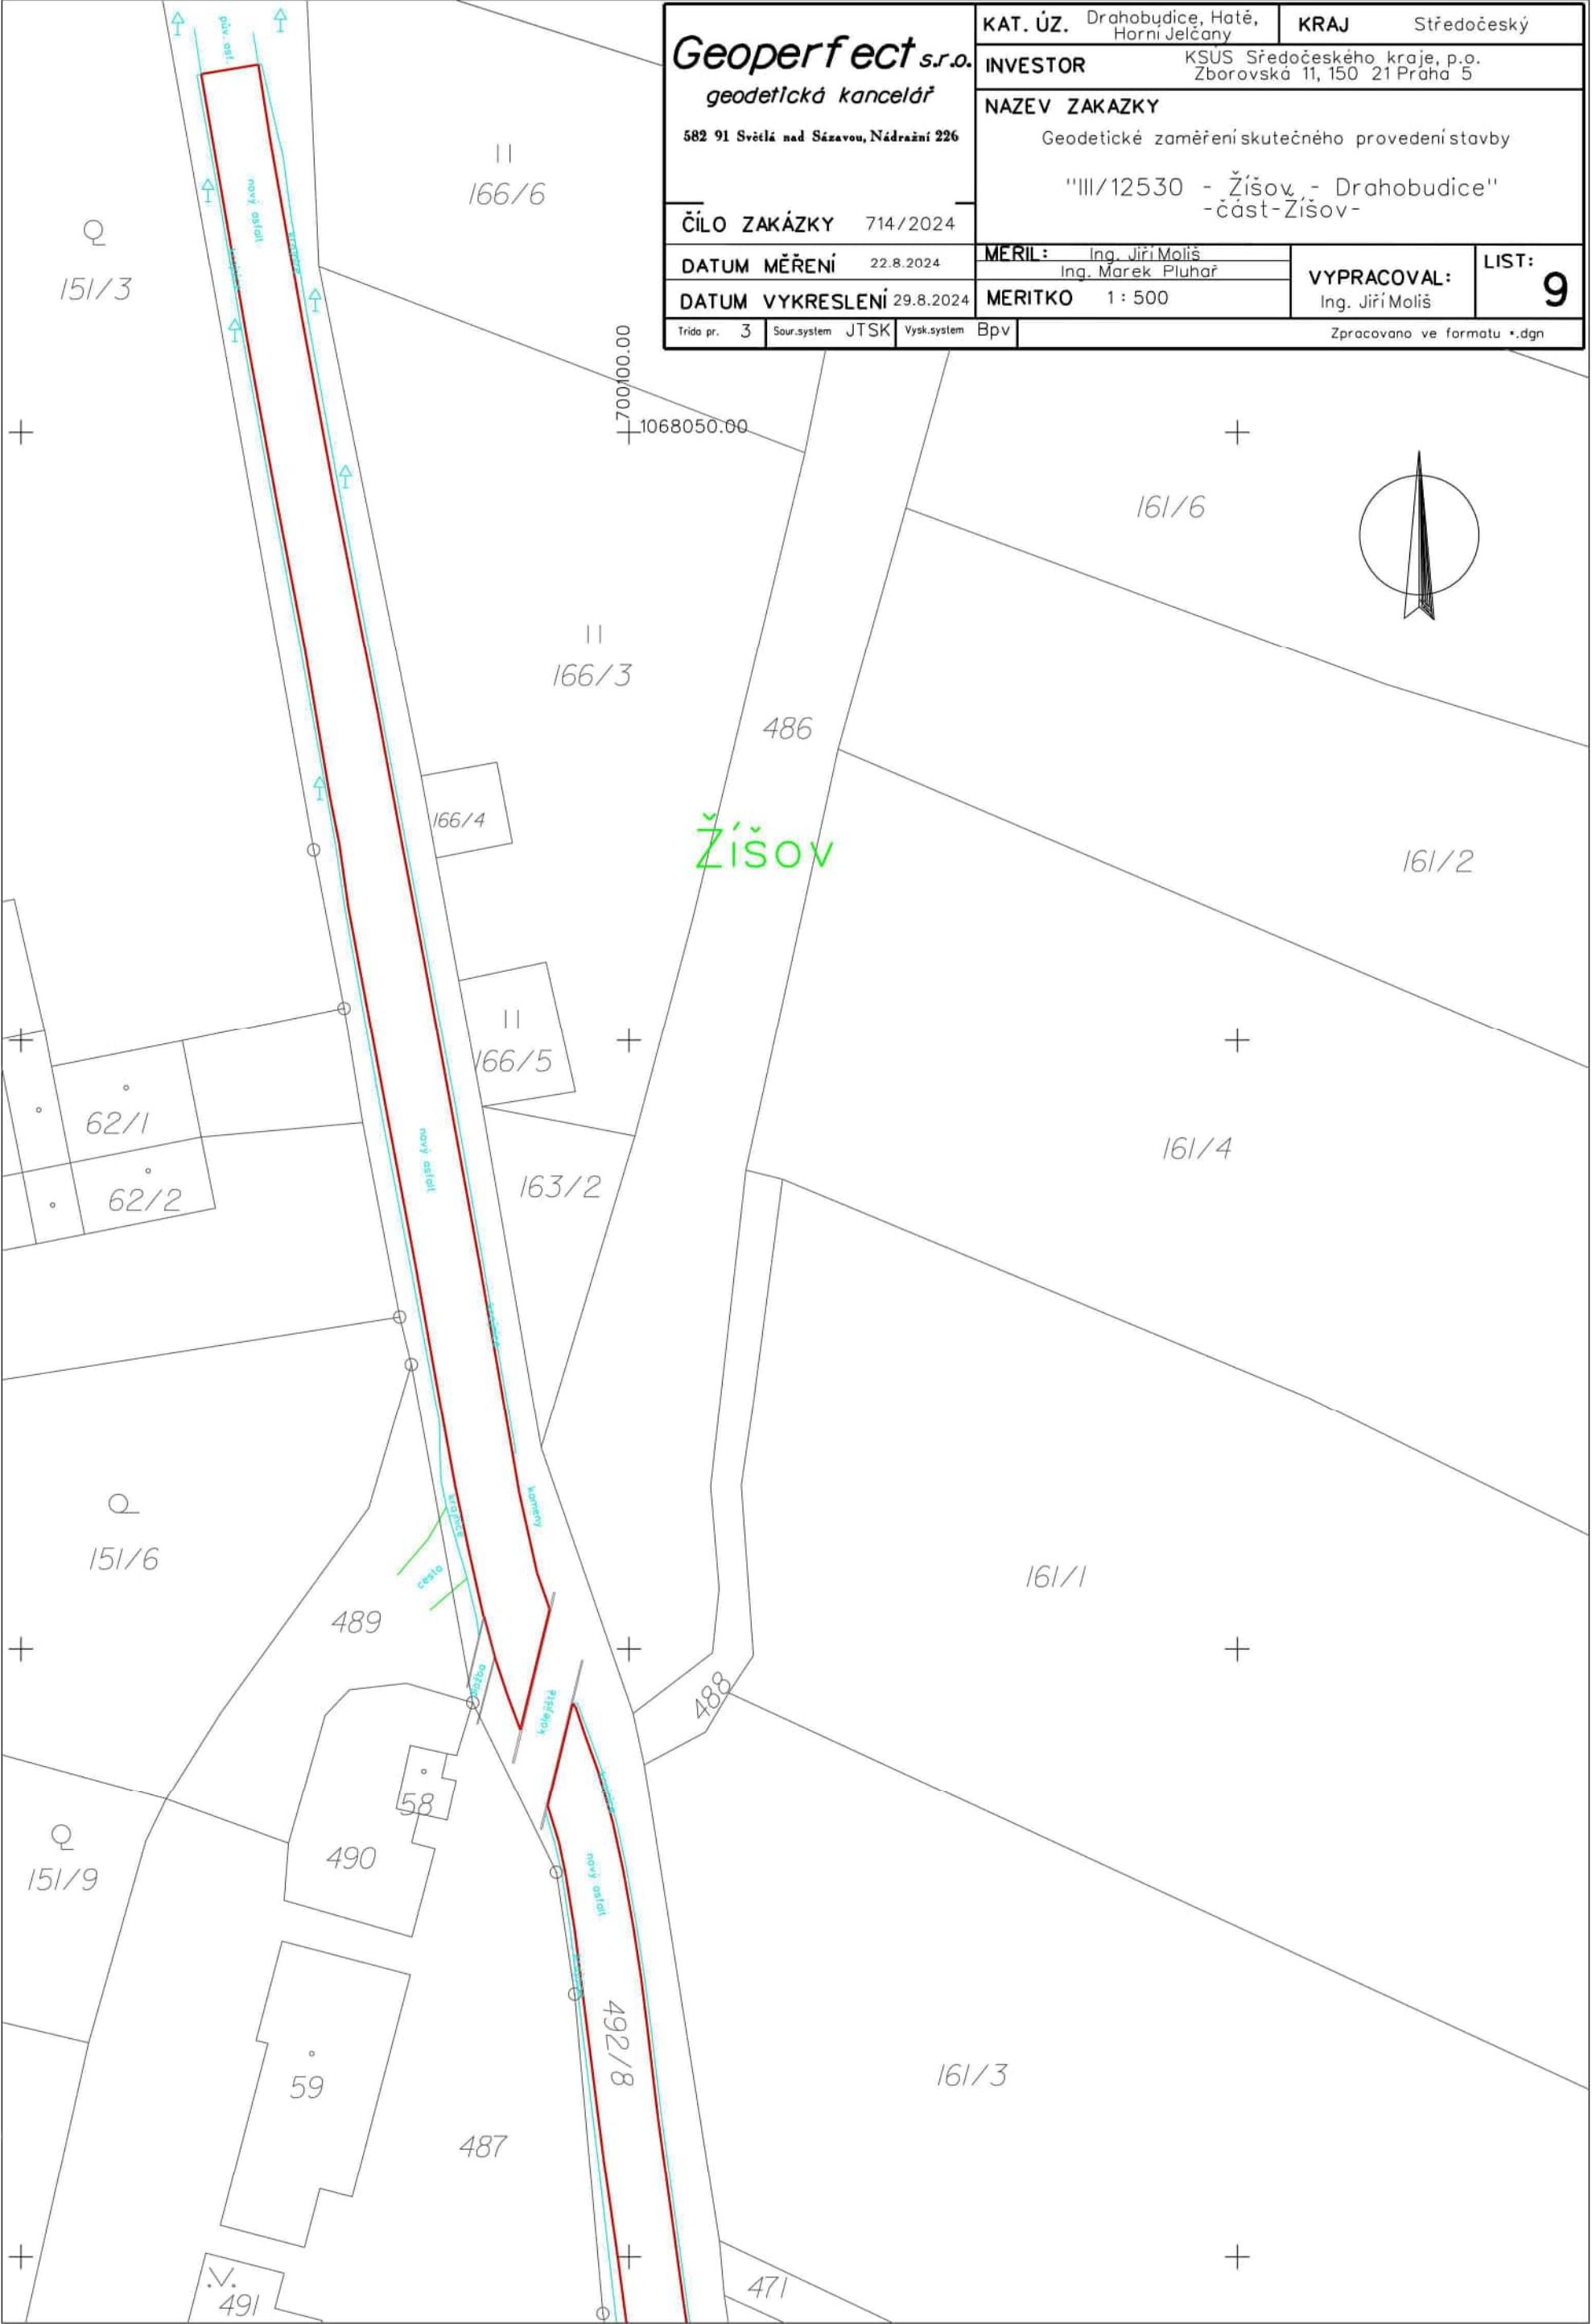

Geoperfect s.r.o. geodetická kancelář 582 91 Světlá nad Sázavou, Nádražní 226	KAT. ÚZ. Drahobudice, Hatě, Horní Jelčany		KRAJ Středočeský		
	INVESTOR KSUS Středočeského kraje, p.o. Zborovská 11, 150 21 Praha 5				
	NAZEV ZAKAZKY Geodetické zaměření skutečného provedení stavby "III/12530 - Žišov - Drahobudice" -část-Žišov-				
	ČÍLO ZAKÁZKY 714/2024		MERIL: Ing. Jiří Moliš Ing. Marek Pluhař		
DATUM VYKRESLENÍ 29.8.2024		MERITKO 1 : 500			
Trída pr. 3		Sour.system JTSK	Vysk.system Bpv	Zpracováno ve formátu *.dgn	

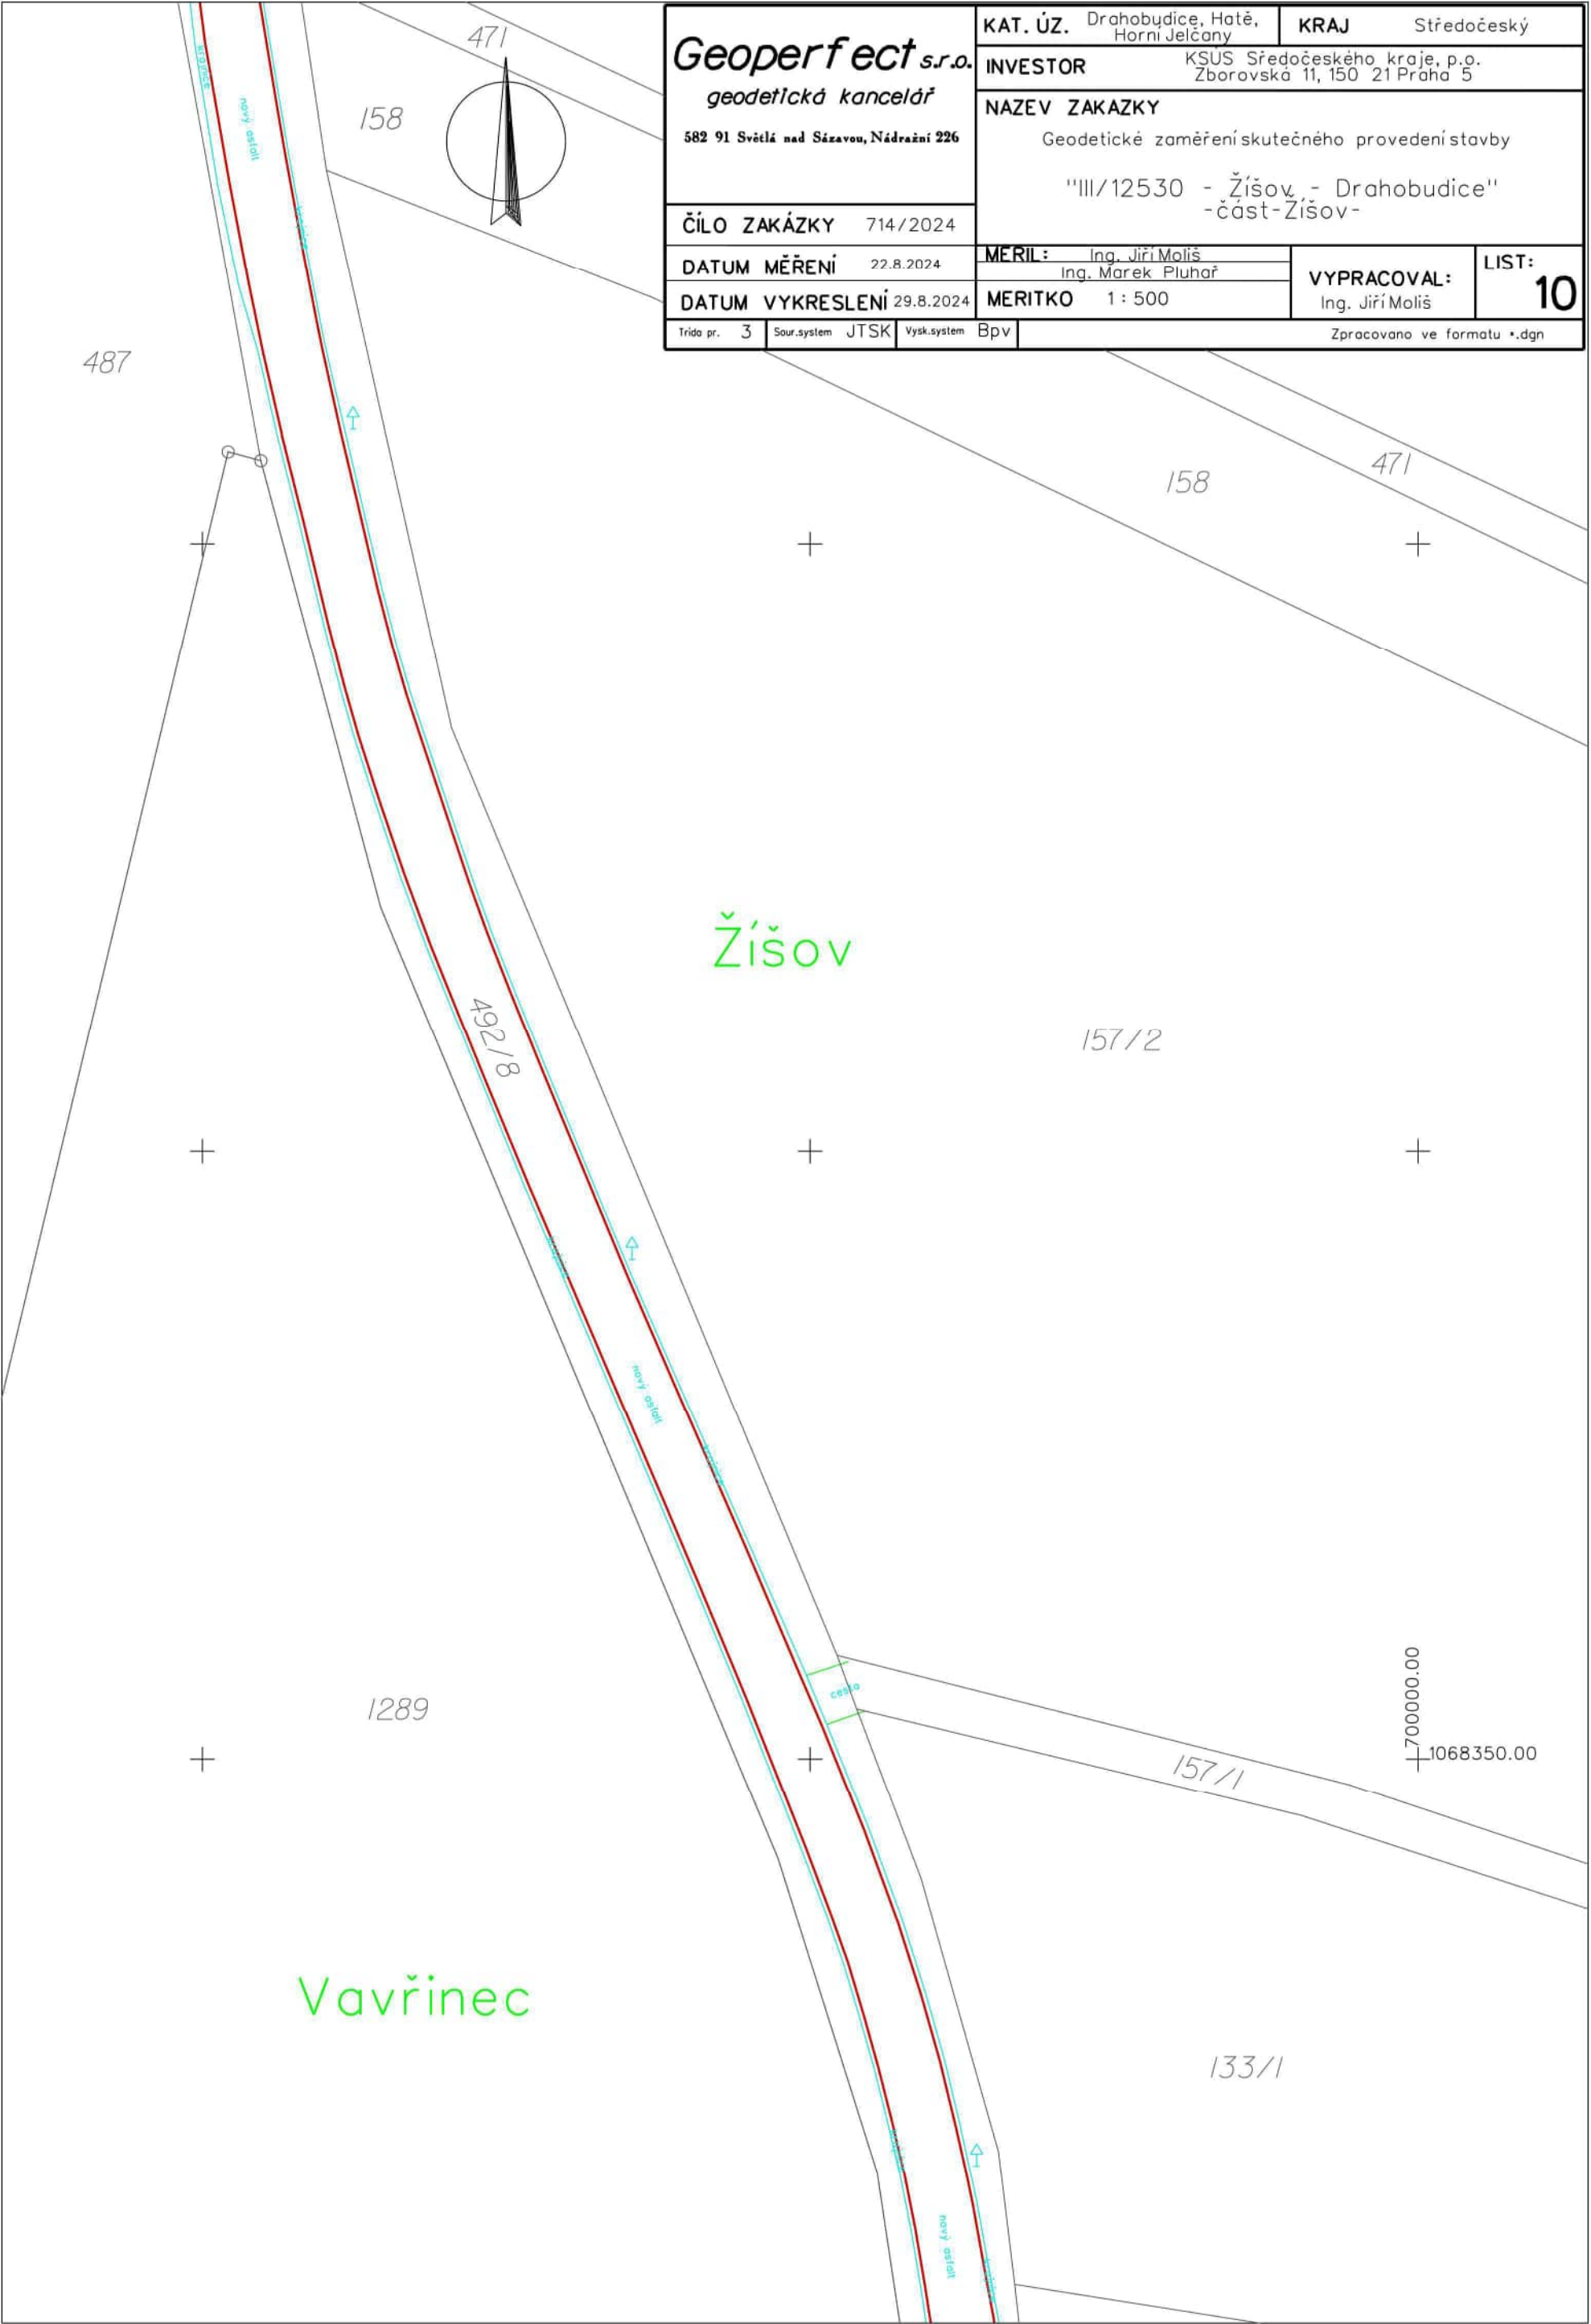

Geoperfect s.r.o. geodetická kancelář 582 91 Světlá nad Sázavou, Nádražní 226	KAT. ÚZ.	Drahobudice, Hatě, Horní Jelčany	KRAJ	Středočeský		
	INVESTOR	KSÚS Středočeského kraje, p.ø. Zborovská 11, 150 21 Praha 5				
	NAZEV ZAKAZKY	Geodetické zaměření skutečného provedení stavby "III/12530 - Žišov - Drahobudice" - část - Žišov -				
ČÍLO ZAKÁZKY	714/2024					
DATUM MĚŘENÍ	22.8.2024	MERIL:	Ing. Jiří Moliš Ing. Marek Pluhař	VYPRACOVAL: Ing. Jiří Moliš		
DATUM VYKRESLENÍ	29.8.2024	MERITKO	1 : 500			
Trída pr.	3	Sour.system	JTSK	Vysk.system	Bpv	Zpracováno ve formátu *.dgn

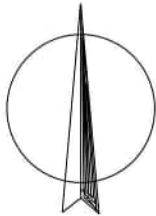

Žišov

Vavřinec

146/2

1289


142/8

1069950.00
1068550.00


143/2

143/1


1213

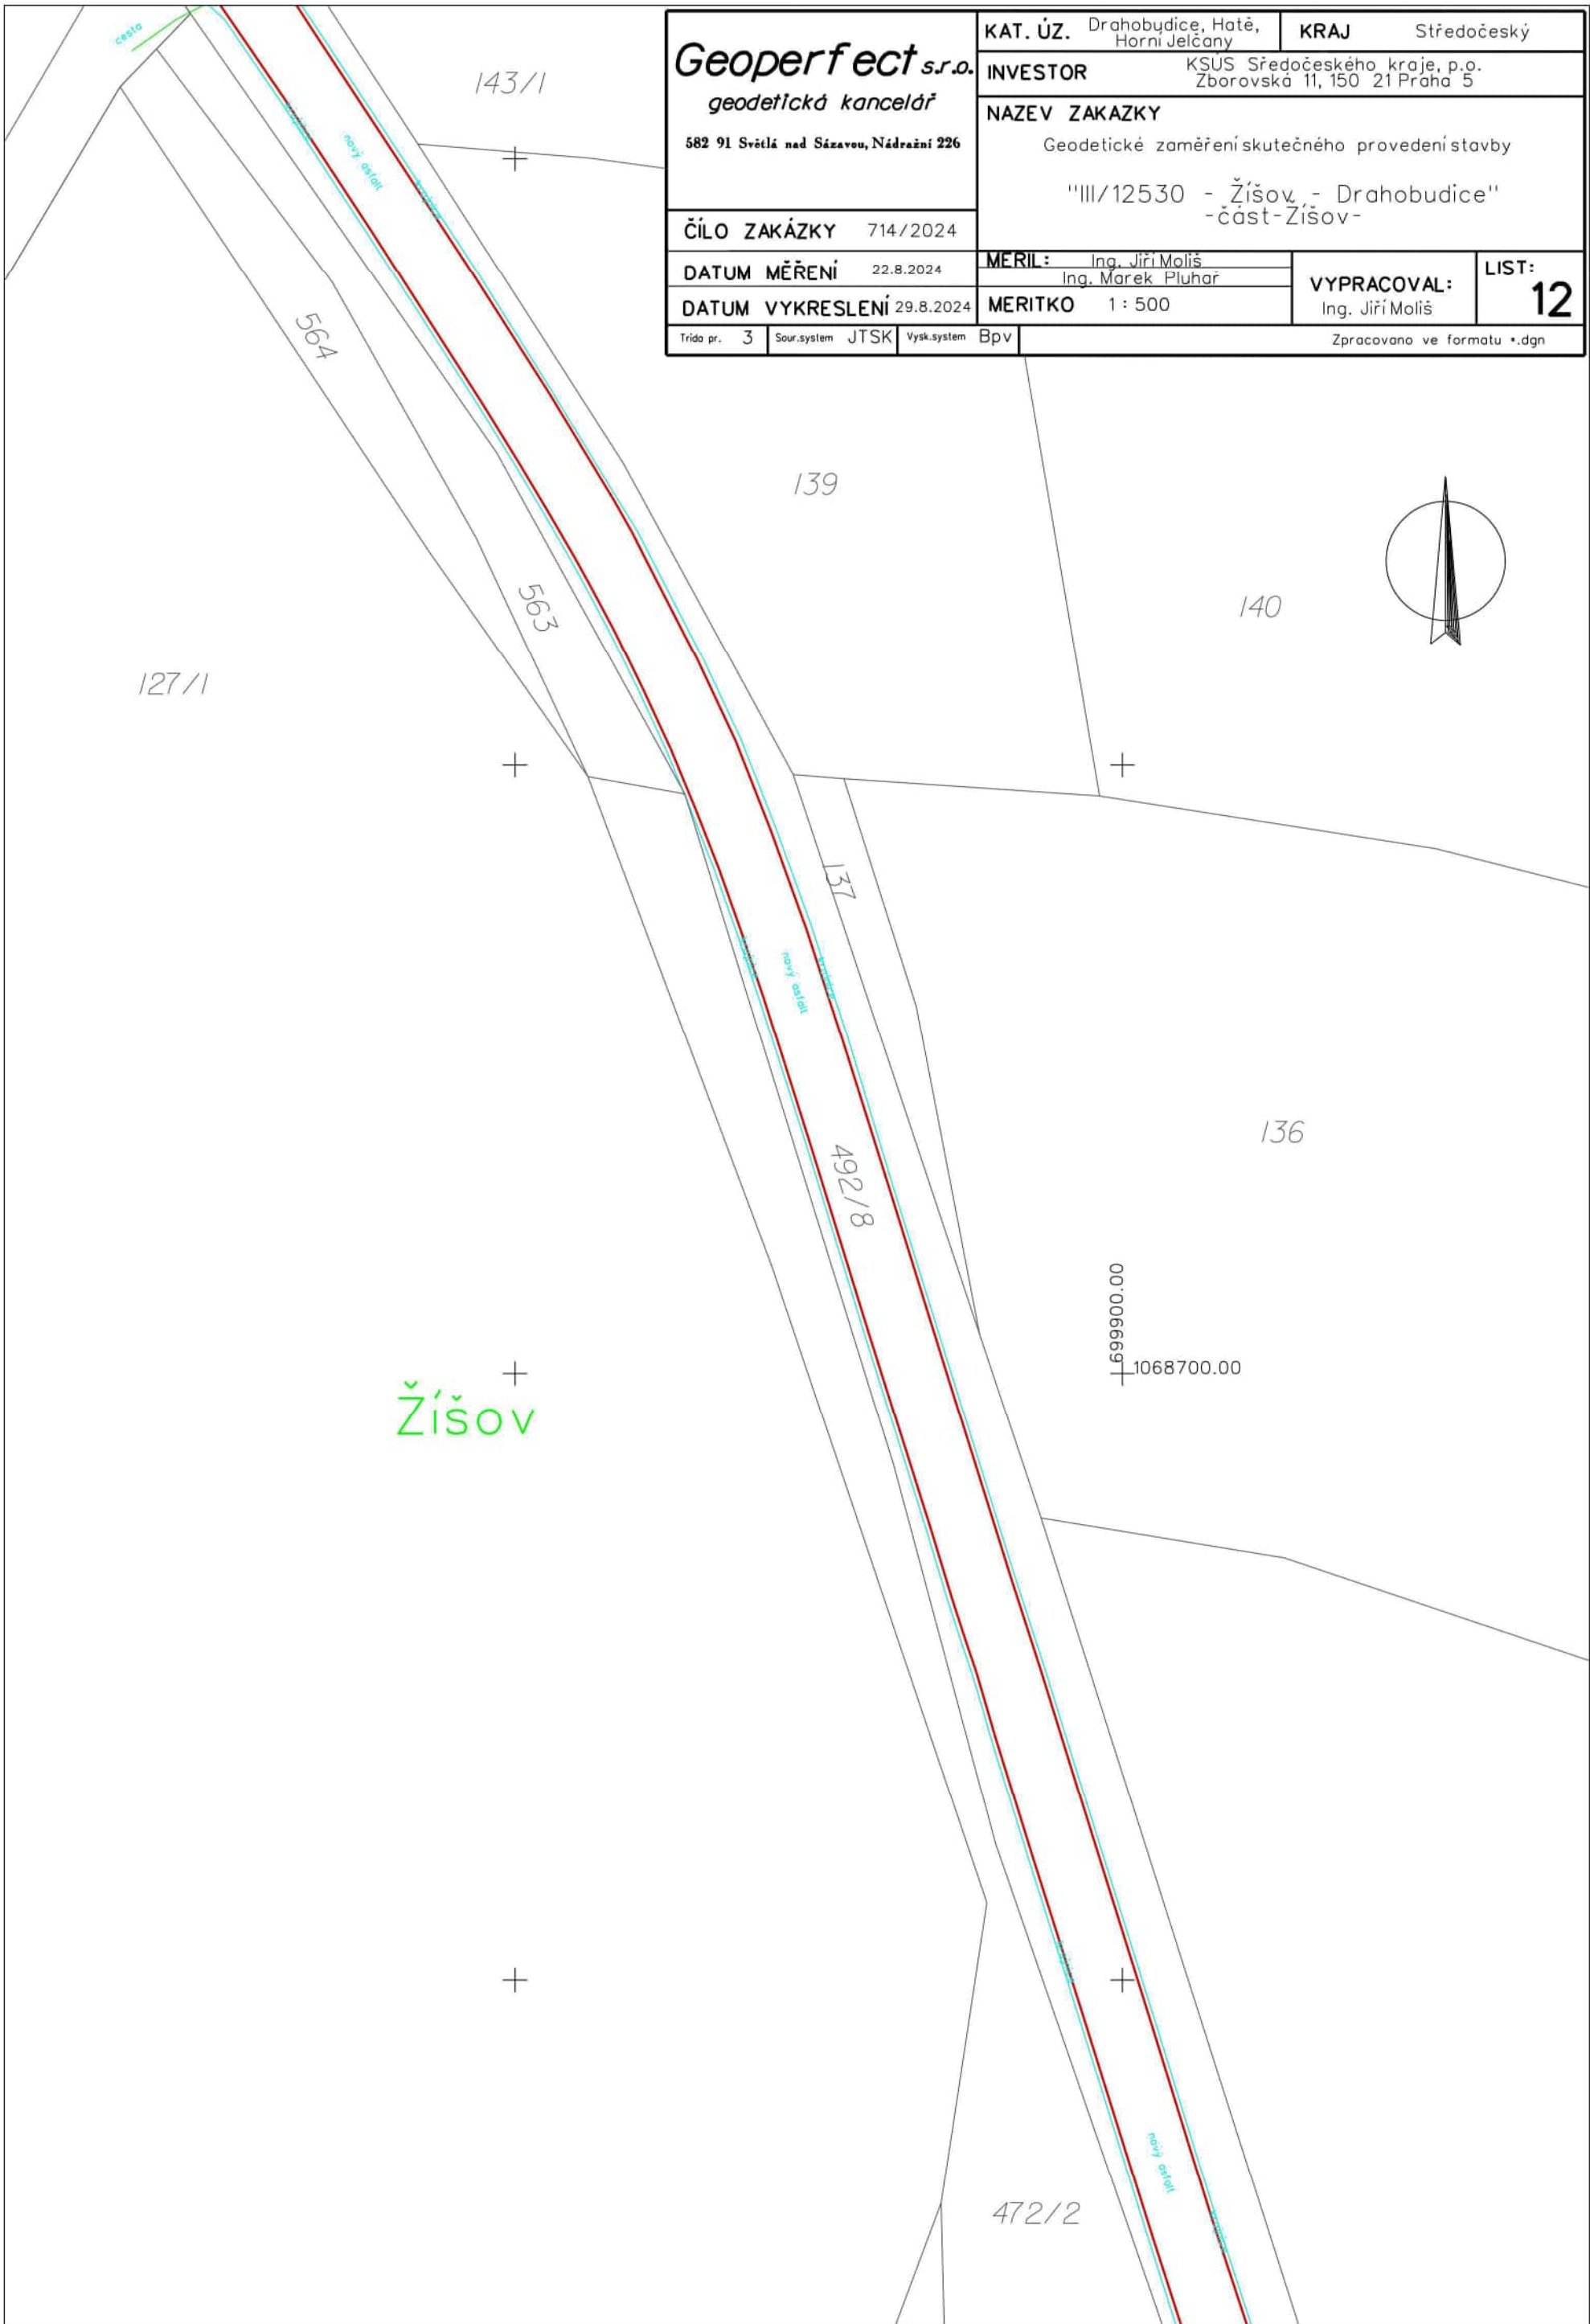


Geoperfect s.r.o. geodetická kancelář 582 91 Světlá nad Sázavou, Nádražní 226	KAT. ÚZ.	Drahobudice, Hatě, Horní Jelčany	KRAJ	Středočeský					
	INVESTOR	KSUS Středočeského kraje, p.o. Zborovská 11, 150 21 Praha 5							
	NAZEV ZAKAZKY	Geodetické zaměření skutečného provedení stavby "III/12530 - Žišov - Drahobudice" -část-Žišov-							
	ČÍLO ZAKÁZKY	714/2024							
DATUM MĚŘENÍ	22.8.2024		MERIL:	Ing. Jiří Molíš Ing. Marek Pluhar					
DATUM VYKRESLENÍ	29.8.2024		MERITKO	1 : 500					
Zpracováno ve formátu *.dgn									

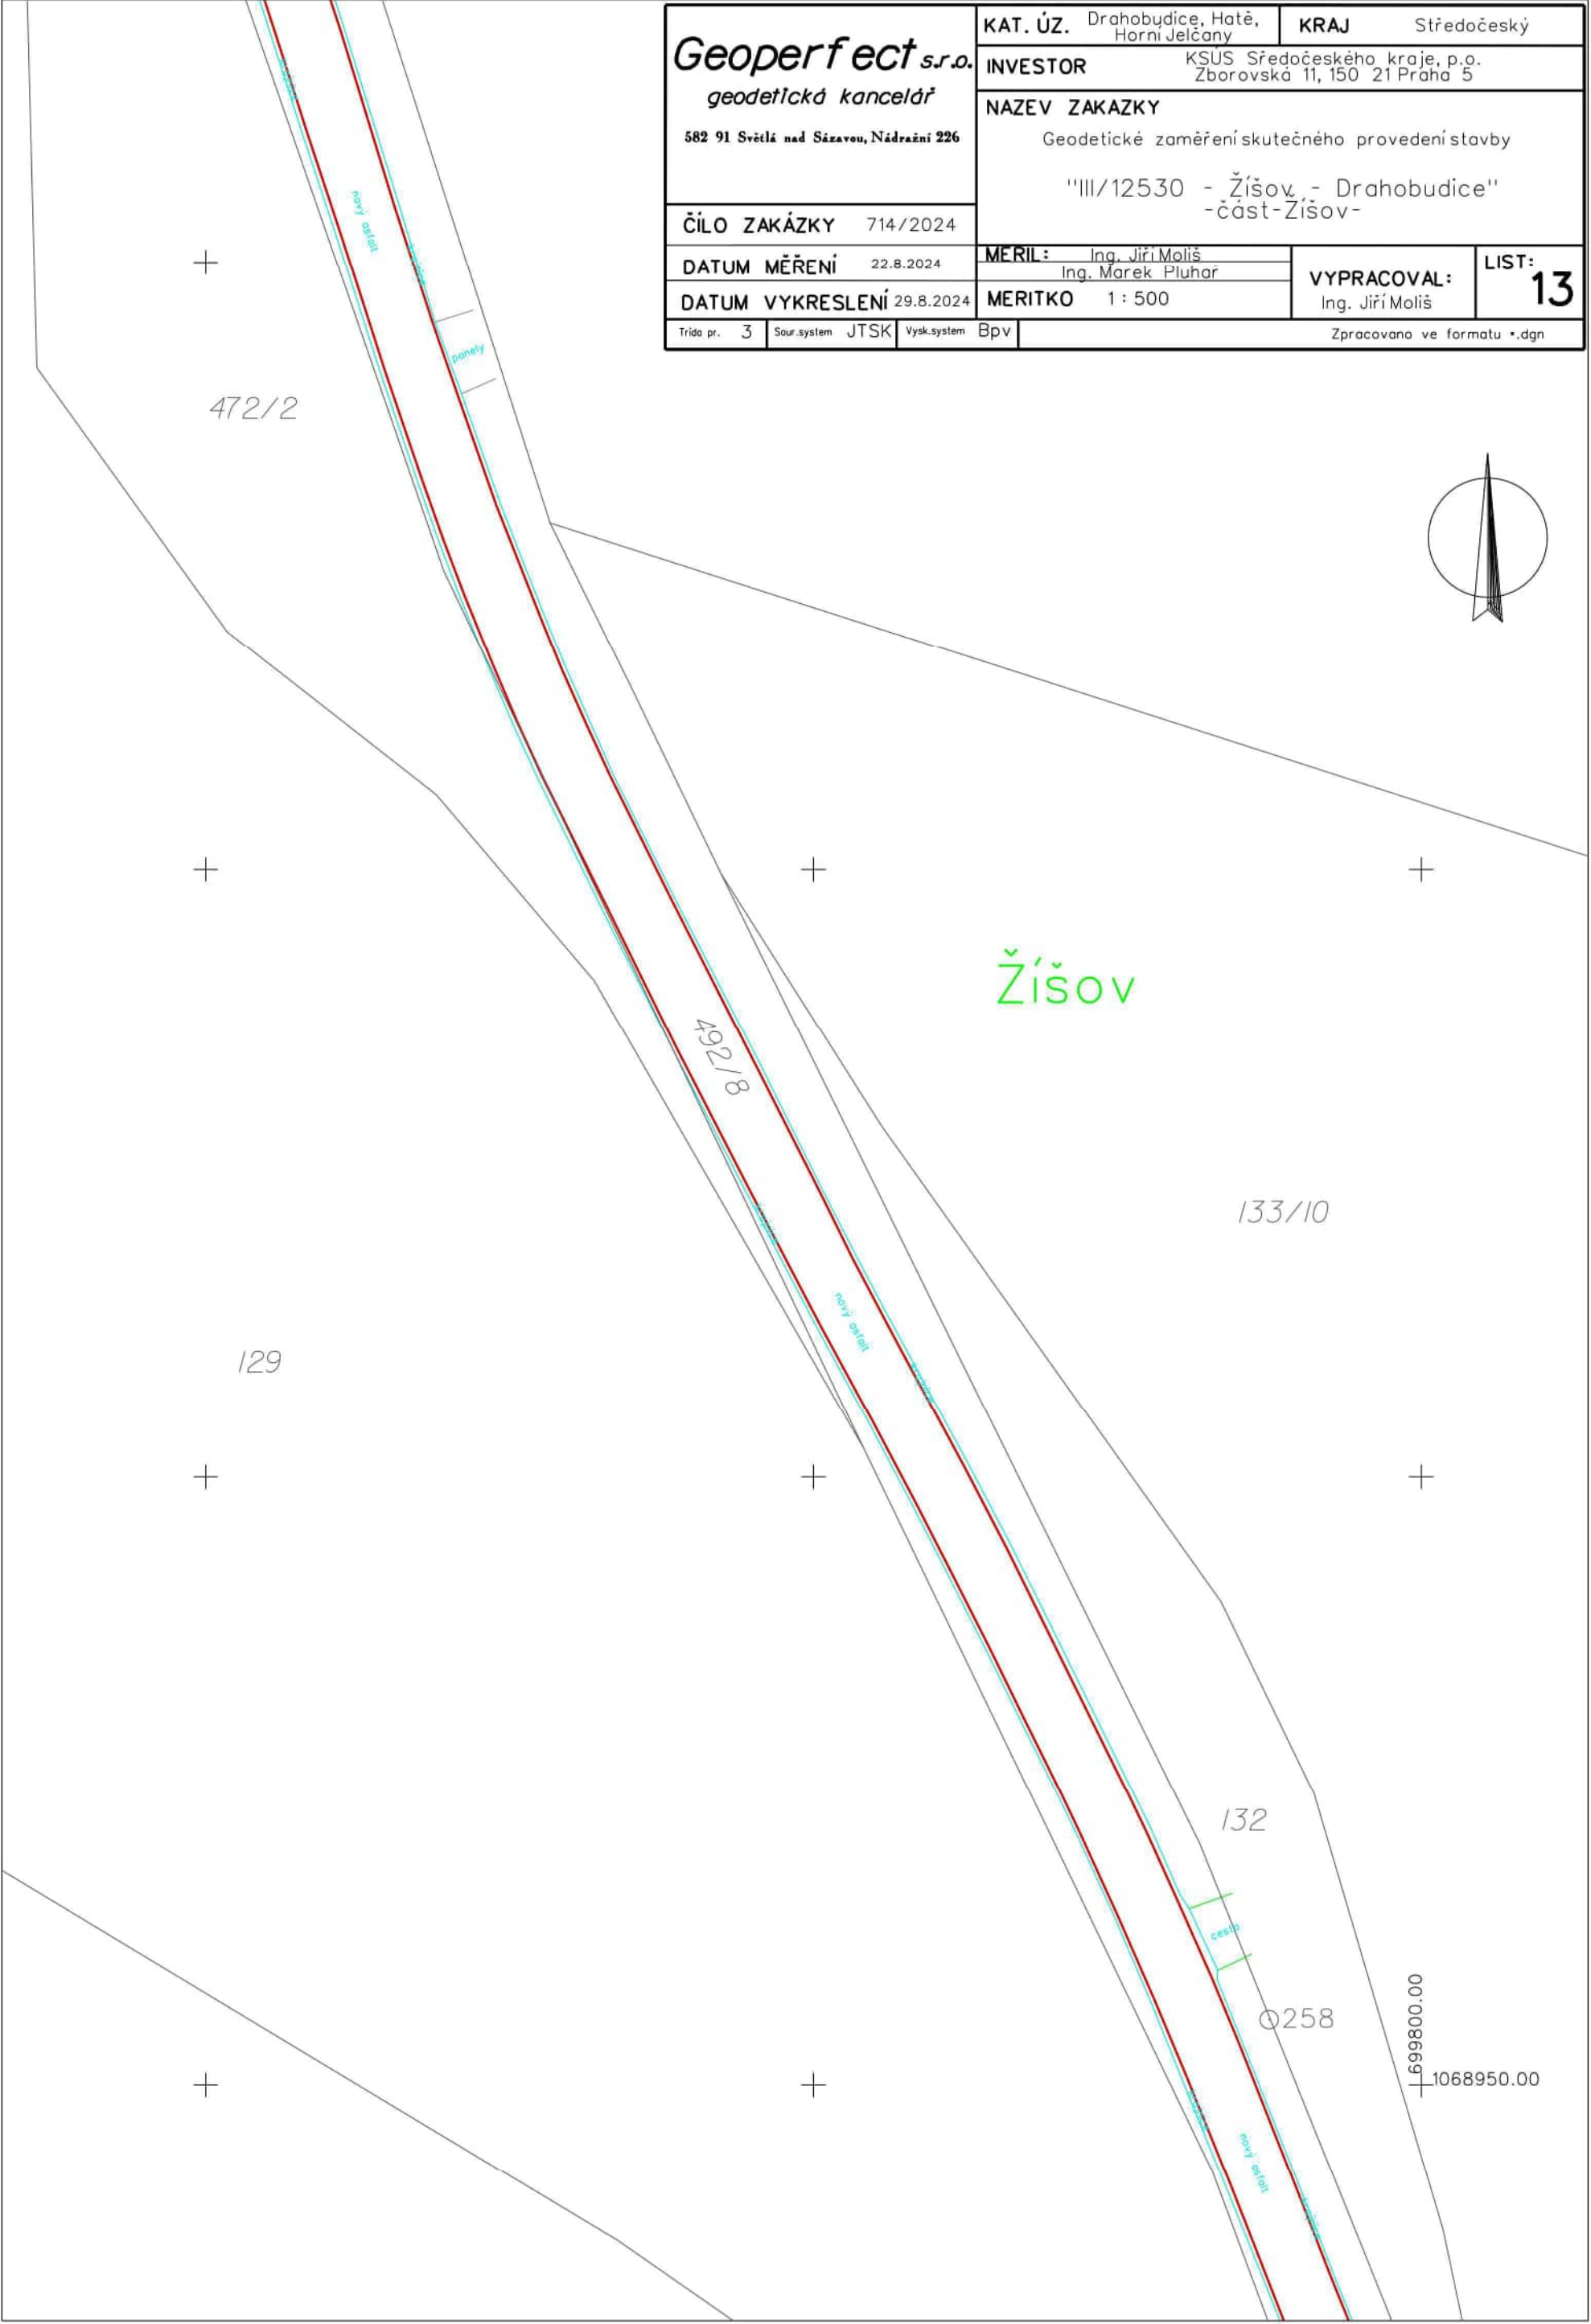

Geoperfect s.r.o. geodetická kancelář 582 91 Světlá nad Sázavou, Nádražní 226	KAT. ÚZ. Drahobudice, Hatě, Horní Jelčany		KRAJ Středočeský	
	INVESTOR KSUS Středočeského kraje, p.o. Zborovská 11, 150 21 Praha 5			
	NAZEV ZAKAZKY Geodetické zaměření skutečného provedení stavby "III/12530 - Žišov - Drahobudice" -část-Žišov-			
ČÍLO ZAKÁZKY 714/2024	DATUM MĚŘENÍ 22.8.2024		MERIL: Ing. Jiří Moliš Ing. Marek Pluhář	VYPRACOVAL: Ing. Jiří Moliš
DATUM VYKRESLENÍ 29.8.2024	MERITKO 1 : 500		LIST: 14	
Trída pr. 3 Sour.system JTSK Vysk.system Bpv		Zpracováno ve formátu *.dgn		

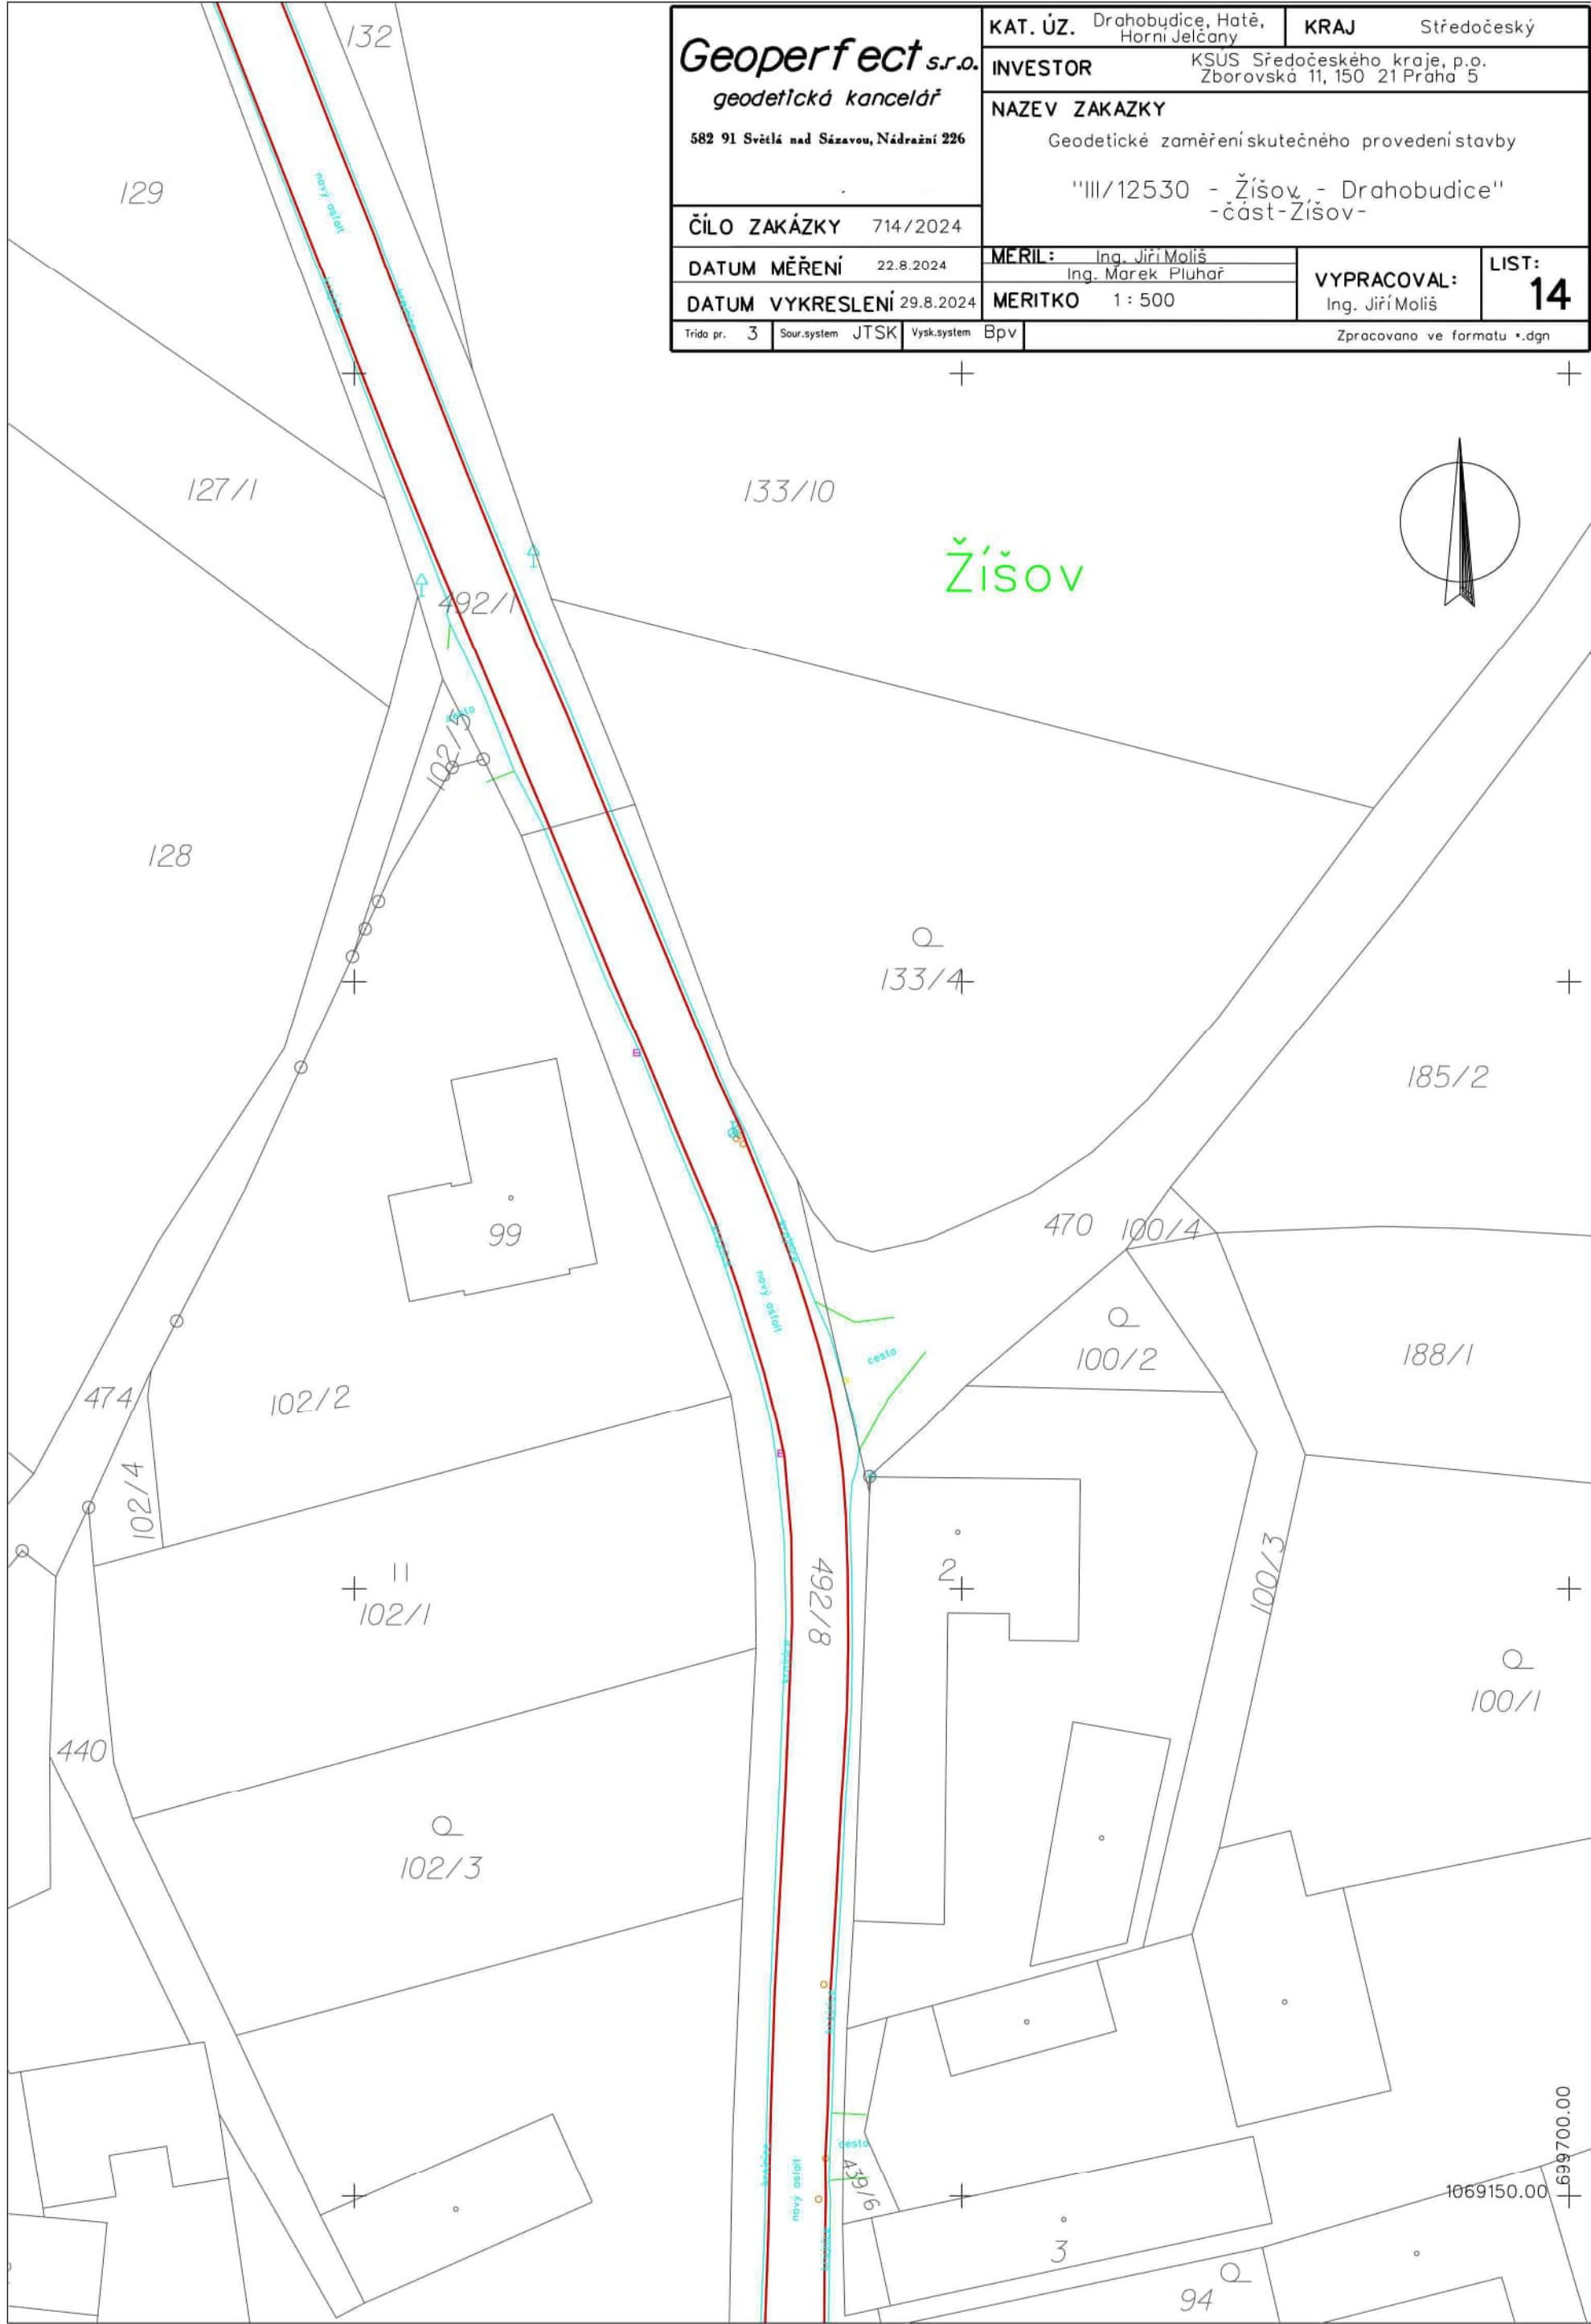

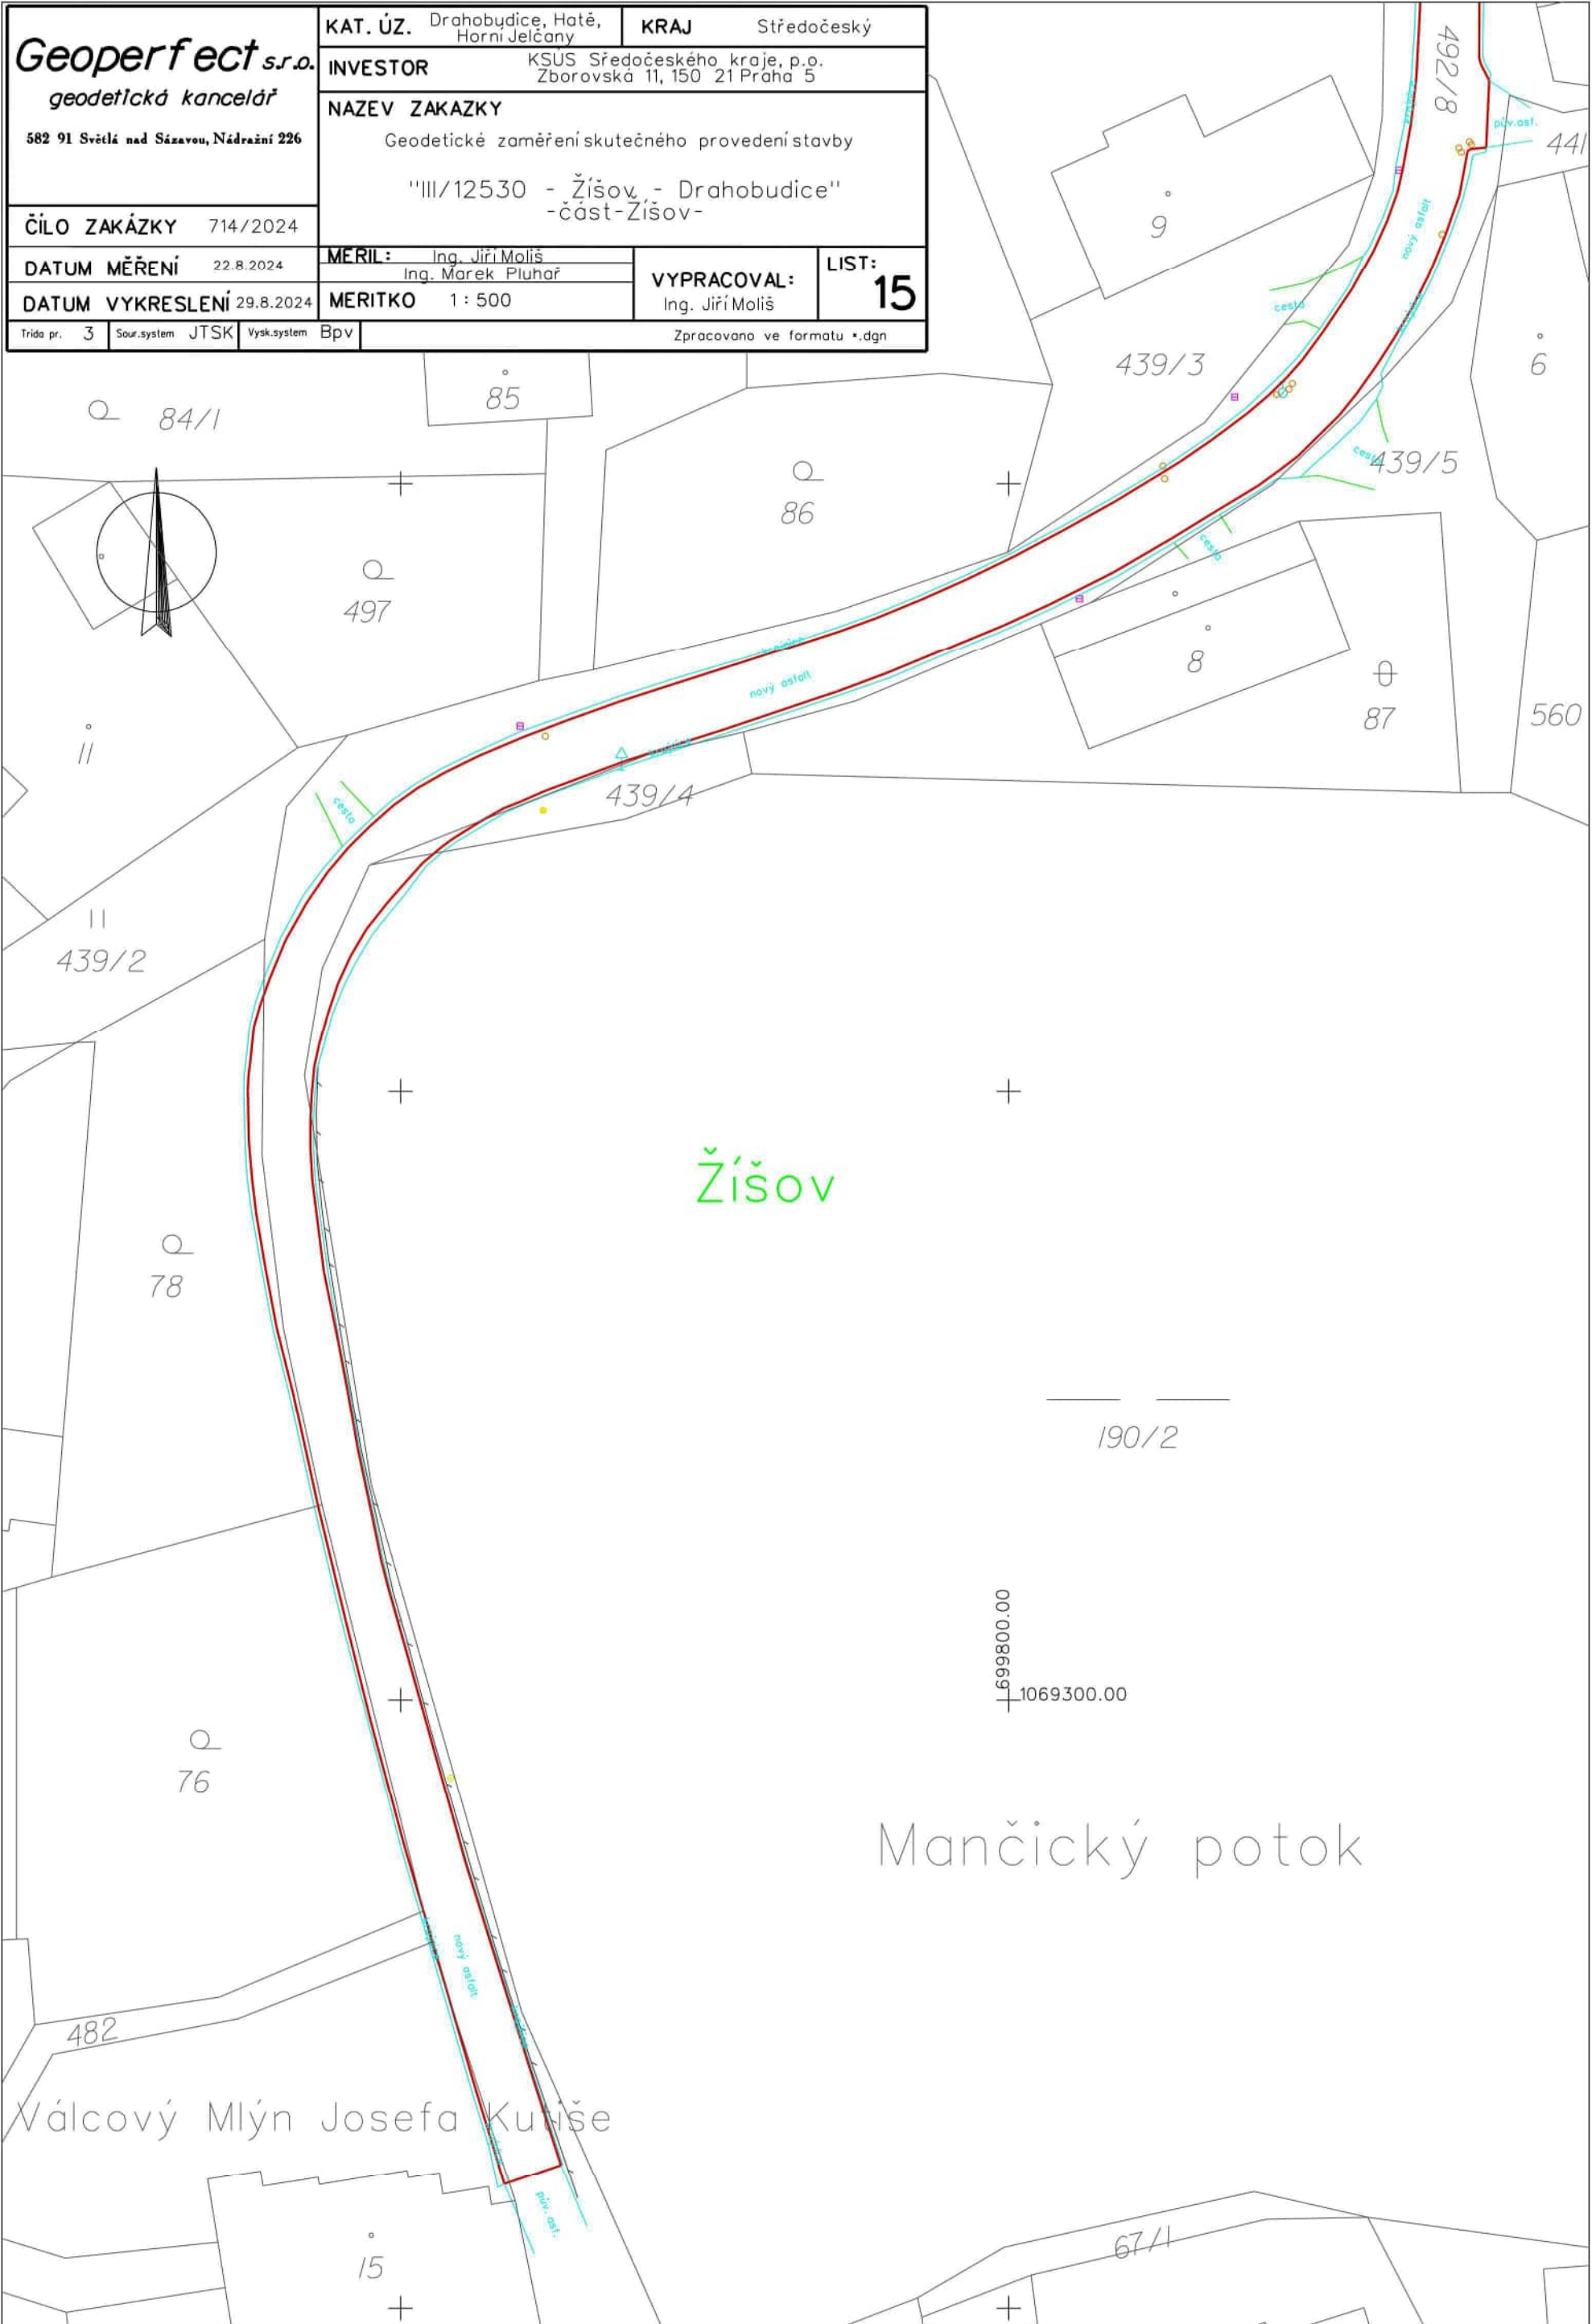

SWIETELSKY stavební s.r.o., závod Dopravní stavby STŘED

Pražská tř. 495/58

370 04 České Budějovice

Korespondenční a fakturační adresa

oblast Kolín, Klejtnarská 92, Kolín IV, 28002

V Kolíně dne 16.8.2024

III/ 12530 Žišov - Drahobudice - žádost o změnu rozsahu Díla

S odvoláním na článek 6 Práva a povinnosti objednatele Smlouvy o dílo **SMLD-0164/00066001/2024**, . 6.7.

Objednatel může požadovat změnu rozsahu Díla, a to při respektování povinností Objednatele dle zákona č. 134/2016 Sb., o zadávání veřejných zakázek, ve znění pozdějších předpisů (dále jen „Zákon o VZ“). Zhotovitel je v takovém případě povinen vyhovět požadavku Objednatele a (i) snížit rozsah Díla nebo (ii) bez zbytečného odkladu podat nabídku na zvýšení rozsahu Díla o plnění stejného charakteru jako Dílo sjednané ve Smlouvě s tím, že:

- a) při snížení rozsahu se Cena Díla odpovídajícím způsobem sníží,
- b) při zvýšení rozsahu bude Cena Díla v nabídce Zhotovitele stanovena na základě cen uvedených v Nabídce v Oceněném soupisu prací,
- c) termín dokončení Díla se ve vhodných případech přiměřeně upraví dohodou smluvních stran,
- d) snížení či zvýšení rozsahu bude upraveno písemným dodatkem Smlouvy

na základě skutečností zjištěných na stavbě:

- 1) na základě geodetické zaměření po provedení stavebních prací

požadujeme změnu rozsahu díla v souladu s návrhem spočívajícím v:

- 1) *narovnání množství dle geodetického zaměření u těchto položek*

a) čištění vozovek samosběrem

b) spojovací postřik ze sil. emulze do 1,0kg/m²

c) ASFALTOVÝ BETON PRO OBRUSNÉ VRSTVY ACO 11+,

11S TL. 50MM

d) ASFALTOVÝ BETON PRO LOŽNÍ VRSTVY ACL 16+, 16S

TL. 50MM

e) čištění krajnic od nánosů tl. do 100 mm s odvozem na skládku

f) zpevnění krajnic z recyklátu do tl. 100mm

g) poplatky za likvidaci odpadu nekontaminovaných (krajnice,

silniční příkopy)

h) VODOROVNÉ DOPRAVNÍ ZNAČENÍ BARVOU HLADKÉ -

DODÁVKA A POKLÁDKA

Současně žádáme zhotovitele o zpracování a předložení Změny během výstavby (ZBV2).

za

Krajskou správu a údržbu silnic Středočeského kraje,

příspěvková organizace

Zborovská 81/11

Praha 5, Smíchov

PSČ: 150 00

Petra Volšátová

zástupce vedoucího oblasti Kutná Hora