




1 (ZHOTOVITEL AQUASYS):
ALU POKLOPU A RÁMEČKU - NAMÍSTO
OZINKOVANÉ OCELI

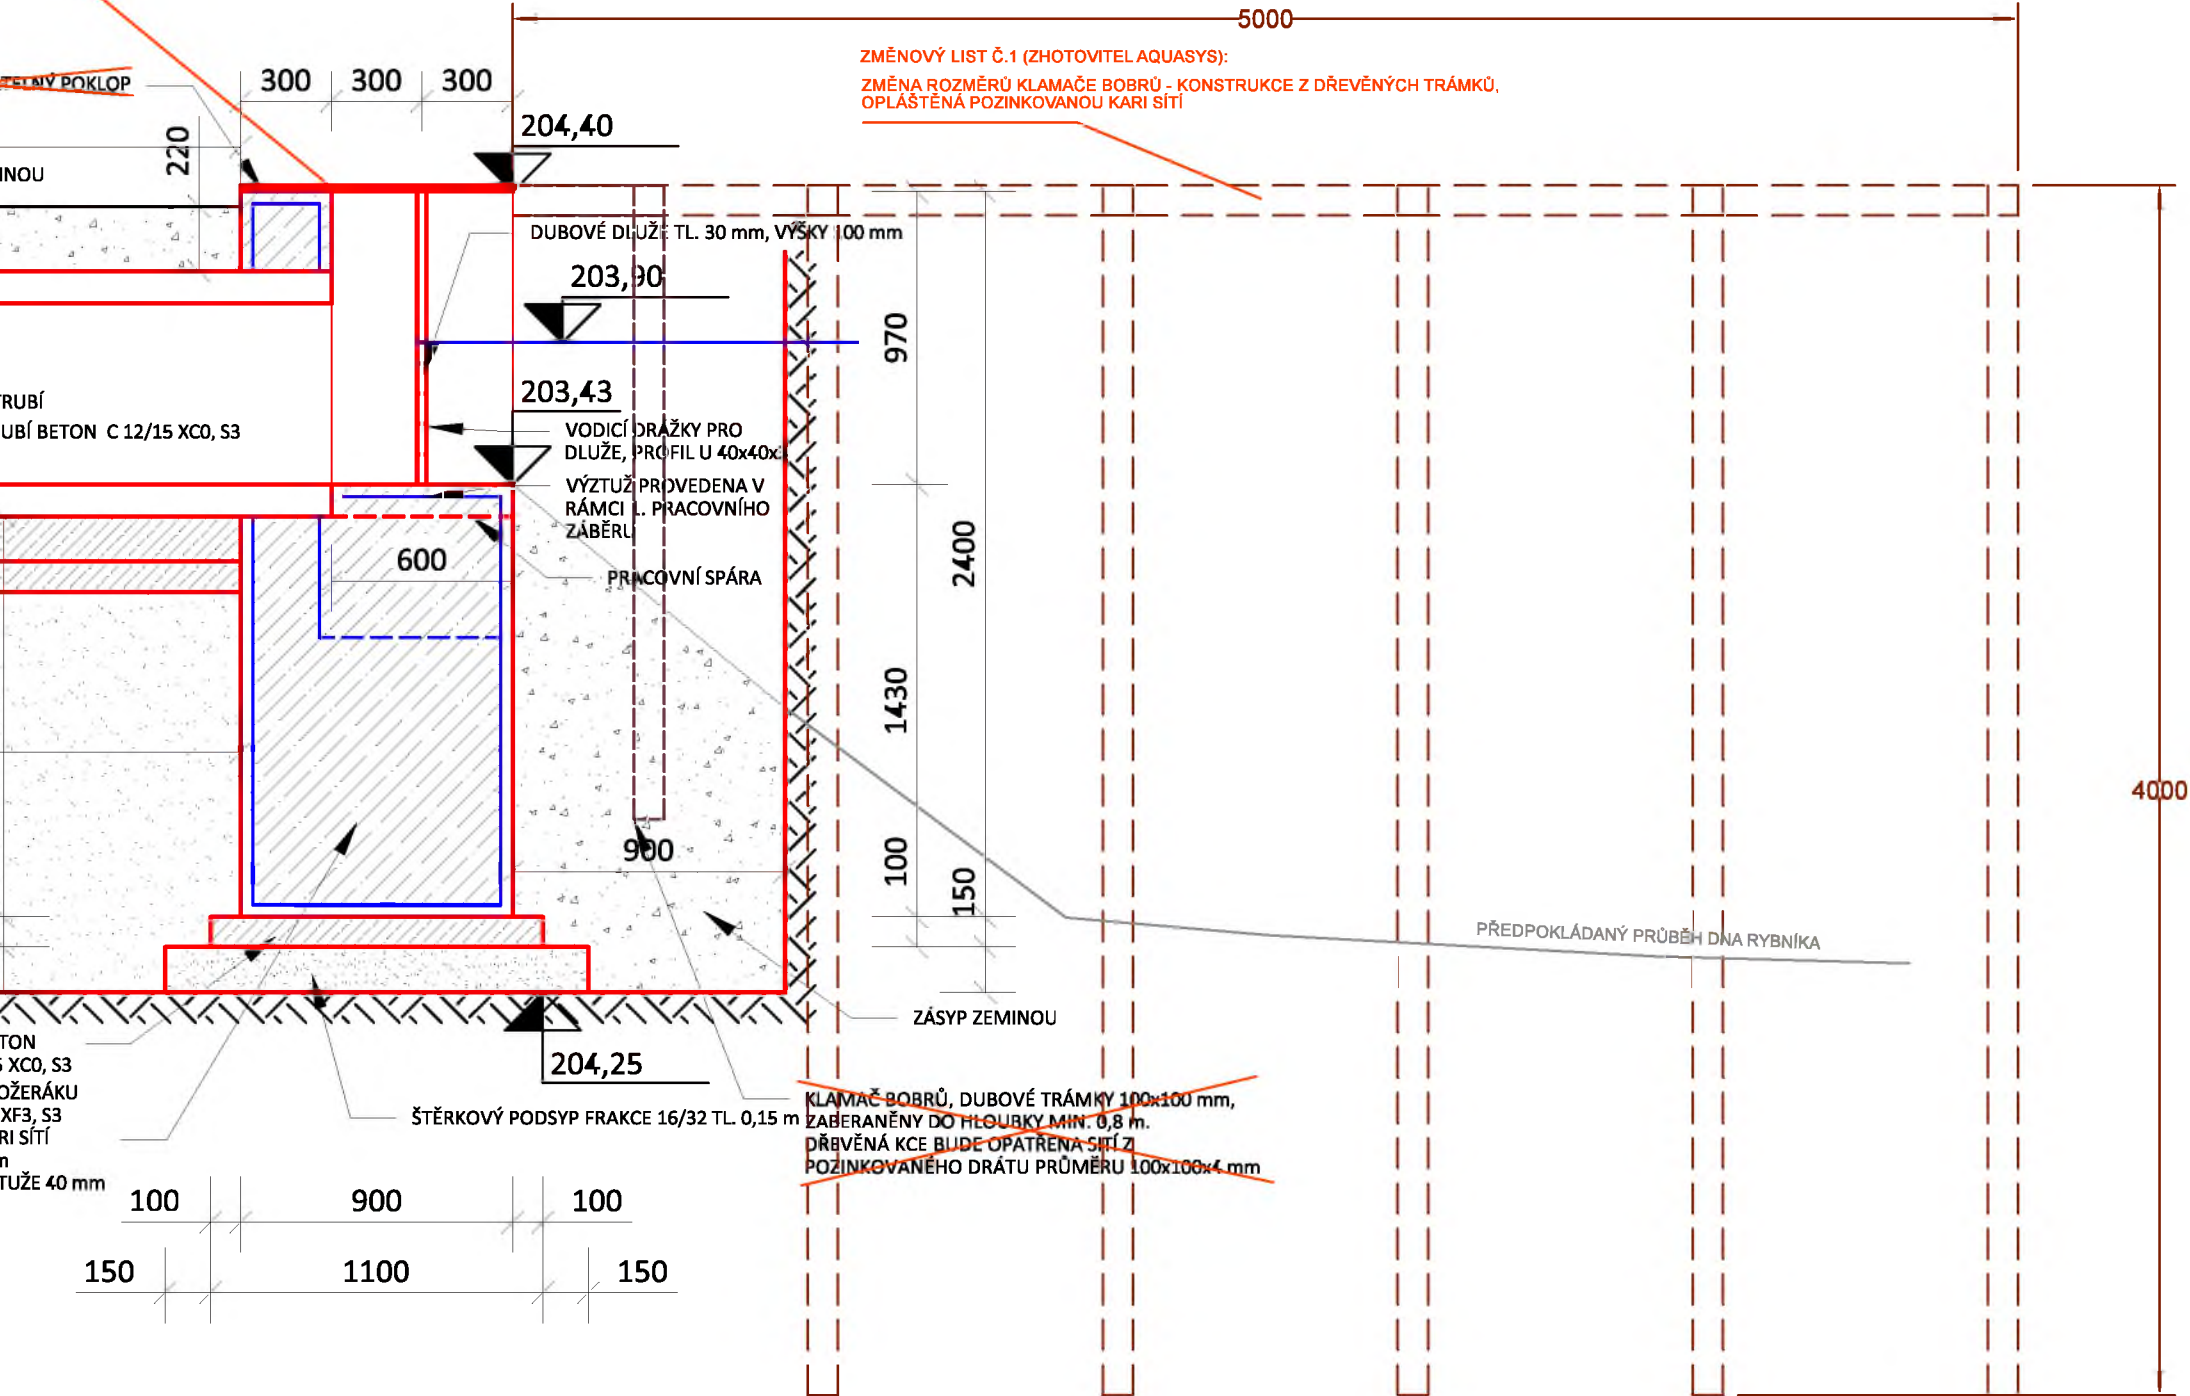

DOKUMENTACI LZE UŽÍVAT POUZE VE SMYSLU PŘÍSLUŠNÉ SMLOUVY O DÍLO. VÝKRES, ČI JEHO ČÁST, MŮŽE BÝT KOPÍROVÁN NEBO JINÝM ZPŮSOBEM ROZŠÍŘOVÁN POUZE PO PŘEDCHOZÍM SOUHLASU AUTORA DOKUMENTACE. © ŠINDLAR s.r.o.


VEDOUCÍ PROJEKTU	VYPRACOVAL	KONTROLOVAL	AUTORIZACE	STAVBY VODNÍHO HOSPODÁŘSTVÍ A KRAJINNÉHO INŽENÝRSTVÍ ŠINDLAR s.r.o., Na Brně 372/2a, 500 06 Hradec Králové, IČO 260 03 236	
Tomáš Dostál	Tomáš Dostál	Ing. Jiří Kaplan	Ing. Miloslav Šindlar	FORMÁT	4 x A4
KRAJ: Olomouc		STAVEBNÍ ÚŘAD: MěÚ Prostějov		DATUM	srpen 2022
KATASTRÁLNÍ ÚZEMÍ: Hrdibořice		INVESTOR: Česká republika - Agentura ochrany přírody a krajiny České republiky		STUPEŇ	DPS
Investiční projekt Olomoucko, část IV. - rekonstrukce stavebních objektů v národní přírodní památce Hrdibořické rybníky		ČÍSLO ZAKÁZKY		20200259	
		SOUŘADNÝ / VÝŠKOVÝ SYSTÉM		JTSK/Bpv	
		INTERVAL VRSTEVNIC			
Výkres tvarů SO 1 (půdorys, řez) - výpust Husák		MĚŘÍTKO		ČÍSLO KOPIE	
		Č. VÝKRESU		D.1.2.	




5, tiskový formát 1050 x 297 mm

Tiskový formát 420 x 420 mm

PŮDORYS

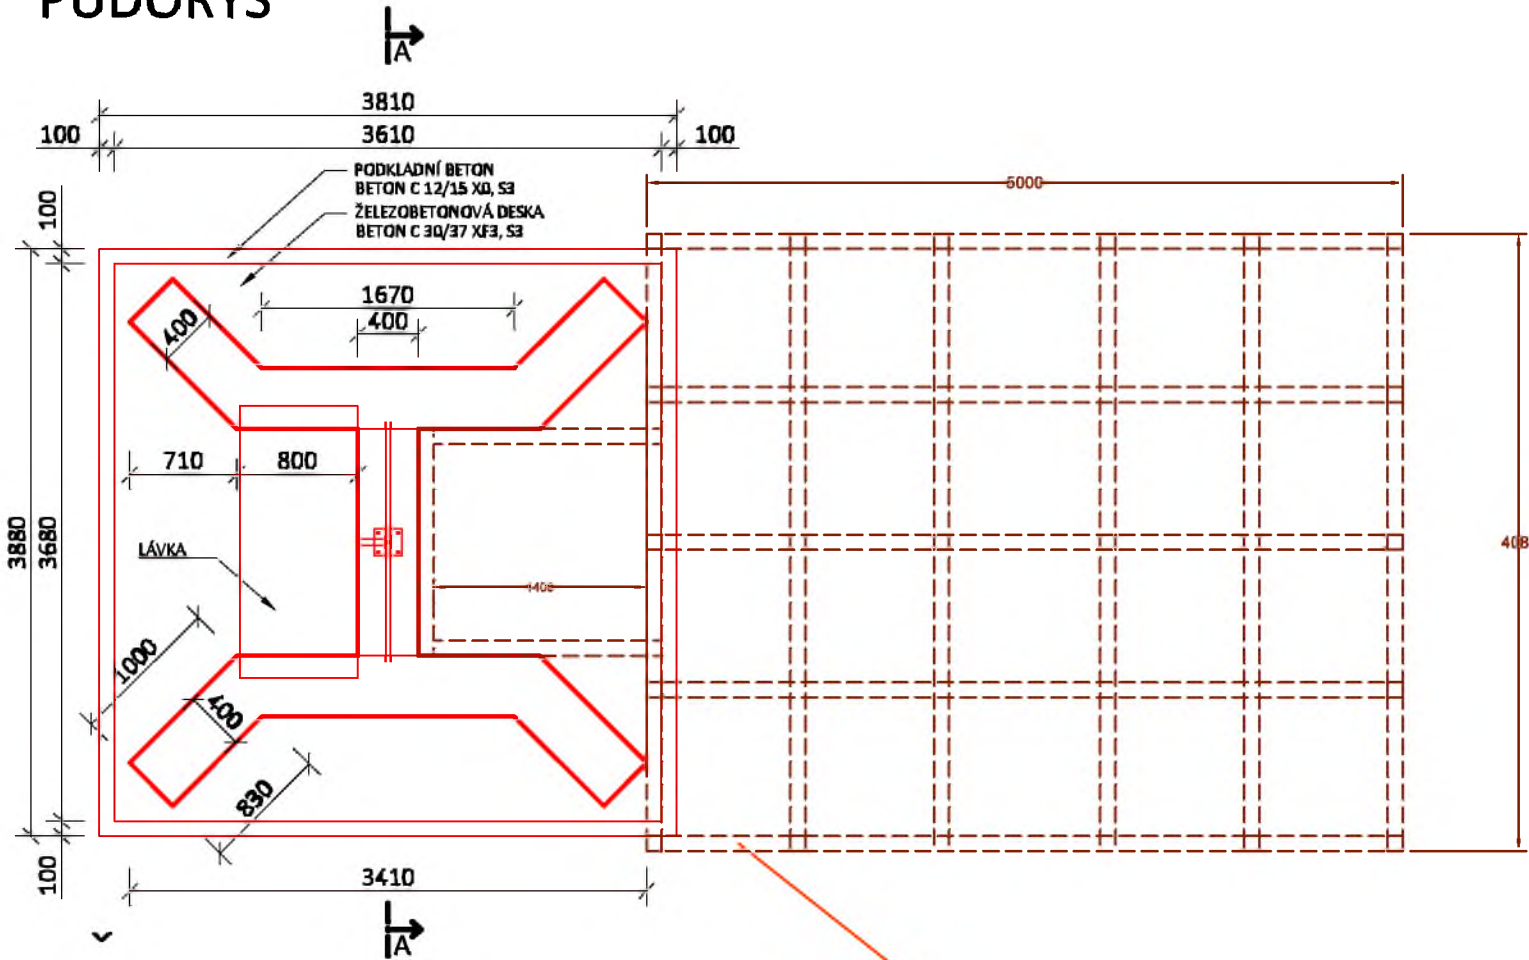


ŘEZ A - A

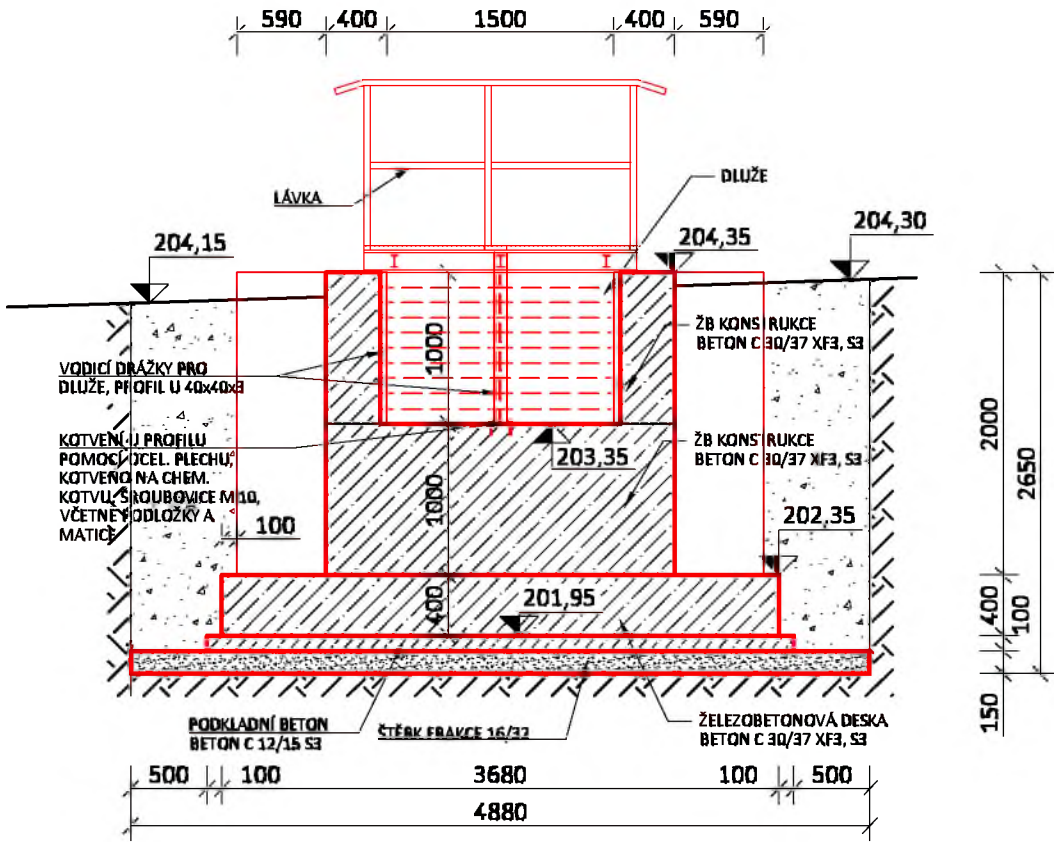


VZOROVÝ ŘEZ LÁVKOU


ZMĚNOVÝ LIST Č.1 (ZHOTOVITEL AQUASYS):
VÝMĚNA MATERIÁLU LÁVKY - NAMÍSTO NEREZI POUŽITÍ KOMPOZITU

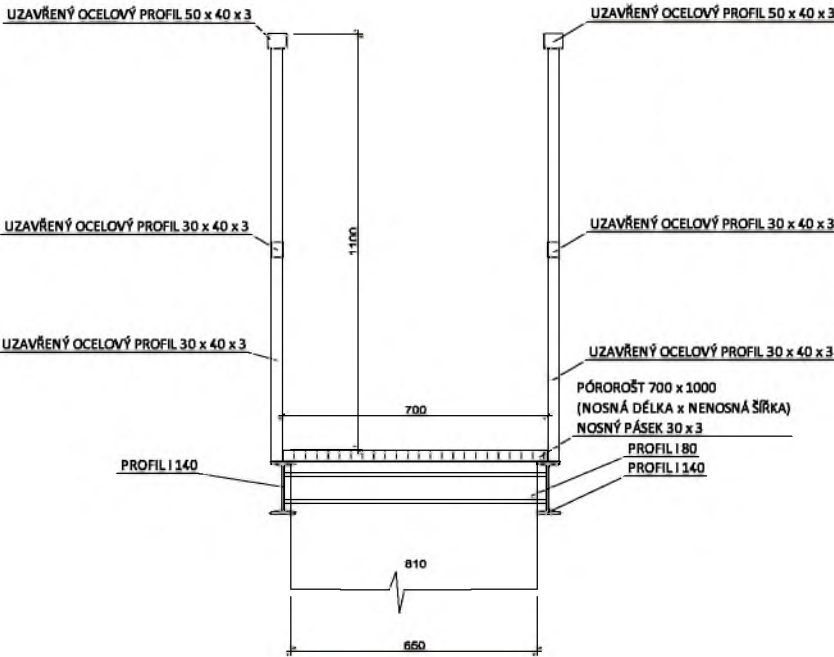

PŮDORYS

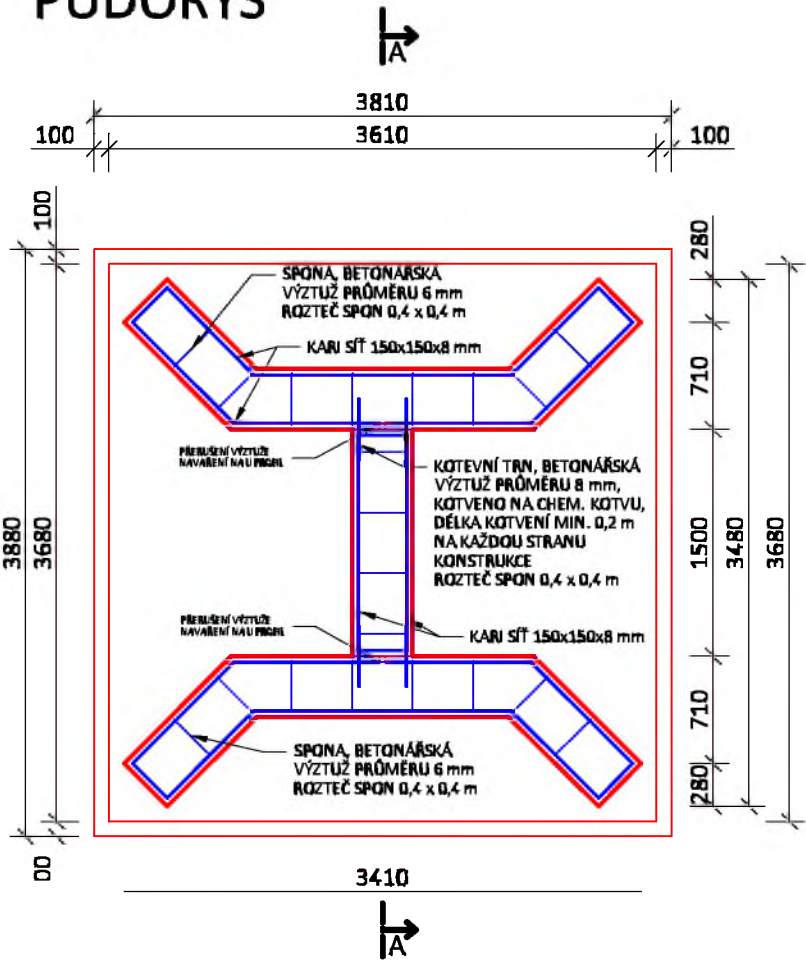

ŘEZ A - A

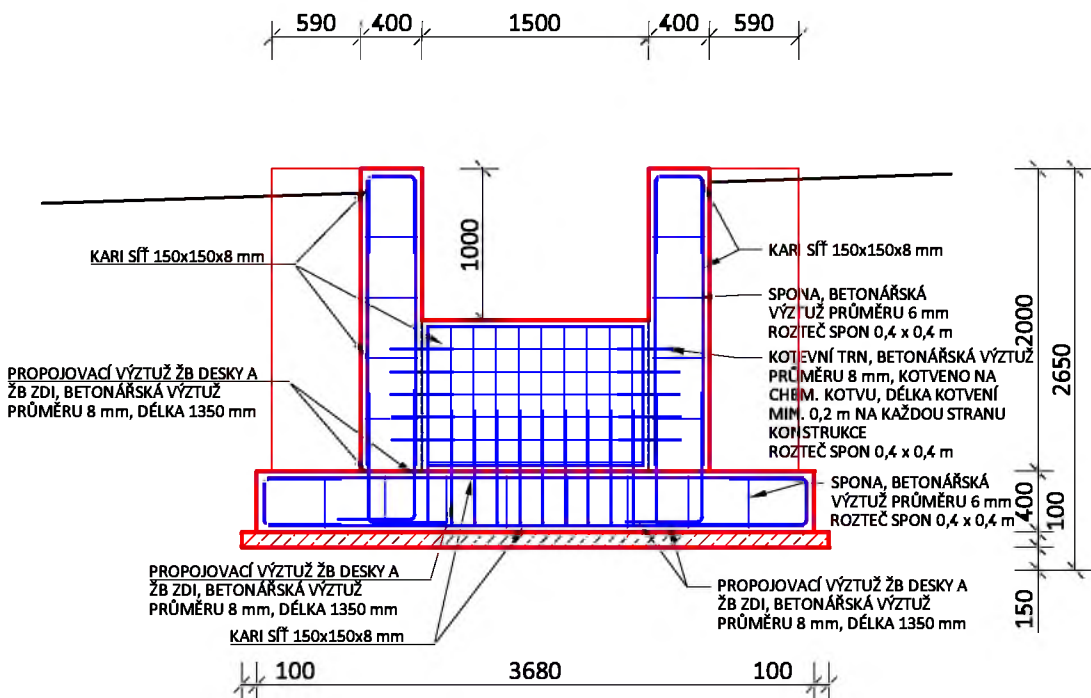

ZMĚNOVÝ LIST Č.1 (ZHOTOVITEL AQUASYS)

- VÝMĚNA MATERIÁLU LÁVKY A ZÁBRADLÍ (NAMÍSTO NEREZI POUŽITÍ KOMPOZITU),
- OSÁZENÍ POUZE JEDNOHO ZÁBRADLÍ
- VÝMĚNA MATERIÁLU POKLOPŮ (NAMÍSTO NEREZI POUŽITÍ POZINKOVANÉ OCELI)
- ZMĚNA ROZMĚRŮ KLAMAČŮ BOBRŮ:

- PROJEKTOVANÁ KONSTRUKCE
- NOVÁ KONSTRUKCE



MĚŘÍTKO 1:50

DOKUMENTACI LZE UŽÍVAT POUZE VE SMYSLU PŘÍSLUŠNÉ SMLOUVY O DÍLO. VÝKRES, ČI JEHO ČÁST, MŮŽE BÝT KOPÍROVÁN NEBO JINÝM ZPŮSOBEM ROZŠÍŘOVÁN POUZE PO PŘEDCHOZÍM SOUHLASU AUTORA DOKUMENTACE. © ŠINDLAR s.r.o.

VEDOUCÍ PROJEKTU	VYPRACOVAL	KONTROLOVAL	AUTORIZACE	STAVBY VODNÍHO HOSPODÁŘSTVÍ A KRAJINNÉHO INŽENÝRSTVÍ 	
Tomáš Dostál	Tomáš Dostál	Ing. Jiří Kaplan	Ing. Miloslav Šindlar	ŠINDLAR s.r.o., Na Brně 372/2a, 500 06 Hradec Králové, IČO 260 03 236	
KRAJ: Olomouc		STAVEBNÍ ÚŘAD: MěÚ Prostějov		FORMÁT	3 x A4
KATASTRÁLNÍ ÚZEMÍ: Hrdibořice				DATUM	srpen 2022
INVESTOR: Česká republika - Agentura ochrany přírody a krajiny České republiky				STUPEŇ	DPS
Investiční projekt Olomoucko, část IV. - rekonstrukce stavebních objektů v národní přírodní památce Hrdibořické rybníky				ČÍSLO ZAKÁZKY	20200259
				SOUŘADNÝ / VÝŠKOVÝ SYSTÉM	JTSK/Bpv
				INTERVÁL VRSTEVNIC	
				MĚŘÍTKO	
Výkres tvarů SO 3 (půdorys, řez) - Výpust Raška				Č. VÝKRESU	D.3.2.

Tiskový formát 680 x 297 mm

HUSÁK

**VÝMĚNA MATERIÁLU POKLOPU A RÁMEČKU - NAMÍSTO
NEREZI POUŽITÍ POZINKOVANÉ OCELI**

**VÝMĚNA MATERIÁLU POKLOPU A RÁMEČKU - NAMÍSTO
NEREZI POUŽITÍ POZINKOVANÉ OCELI**

ZMĚNOVÝ LIST Č.1 (ZHOTOVITEL AQUASYS)

ZMĚNOVÝ LIST Č.1 (ZHOTOVITEL AQUASYS)

ZMĚNA ROZMĚRŮ KLAMAČE BOBRŮ - KONS DŘEVĚNÝCH TRÁMKŮ, OPLÁŠTĚNÁ POZINK SÍŤ

ZMĚNA ROZMĚRŮ KLAMAČE BOBRŮ - KONS DŘEVĚNÝCH TRÁMKŮ, OPLÁŠTĚNÁ POZINK SÍŤ



~~ZABĚRANĚNÝ DO HLoubKY MIN. 0,8 m.
DŘEVĚNÁ KCE BUDE OPATŘENA SÍTÍ Z~~

~~ZABĚRANĚNÝ DO HLoubKY MIN. 0,8 m.
DŘEVĚNÁ KCE BUDE OPATŘENA SÍTÍ Z~~

~~POZINKOVANÉHO DRÁTU PRŮMĚRU 100x100x4 mm~~

~~POZINKOVANÉHO DRÁTU PRŮMĚRU 100x100x4 mm~~

**ZMĚNA ROZMĚRŮ KLAMAČE BOBRŮ - KONSTRUKCE Z
DŘEVĚNÝCH TRÁMKŮ OPLÁŠTĚNÁ POZINKOVANOU KA**

**ZMĚNA ROZMĚRŮ KLAMAČE BOBRŮ - KONSTRUKCE Z
DŘEVĚNÝCH TRÁMKŮ OPLÁŠTĚNÁ POZINKOVANOU KA**



ZABĚRANENY DO HLUBKY MIN. 0,8 m.
DŘEVĚNÁ KCE BUDE OPATŘENA SÍTÍ Z

ZABĚRANENY DO HLUBKY MIN. 0,8 m.
DŘEVĚNÁ KCE BUDE OPATŘENA SÍTÍ Z

ZMĚNOVÝ LIST Č.1 (ZHOTOVITEL AQUASYS):

VÝMĚNA MATERIÁLU LÁVKY - NAMÍSTO

NEREZI POUŽITI KOMPOZITU

NEOSAZENÍ ZÁBRADLÍ



- ĚNA MATERIÁLU LÁVKY (NAMÍSTO NEREZI POUŽITÍ KOMPOZITU), NEOSAZENÍ ZÁBRADLÍ
 ĚNA MATERIÁLU POKLOPŮ (NAMÍSTO NEREZI POUŽITÍ POZINKOVANÉ OCELI)
 NA ROZMĚRŮ KLAMAČŮ BOBRŮ:

----- **PROJEKTOVANÁ KONSTRUKCE**

----- **NOVÁ KONSTRUKCE**



DOKUMENTACI LZE UŽÍVAT POUZE VE SMYSLU PŘÍSLUŠNÉ SMLOUVY O DÍLO. VÝKRES, ČI JEHO ČÁST, MŮŽE BÝT KOPÍROVÁN NEBO JINÝM ZPŮSOBEM ROZŠÍŘOVÁN POUZE PO PŘEDCHOZÍM SOUHLASU AUTORA DOKUMENTACE. © ŠINDLAR s.r.o.

Tiskový formát 1050 x 297 mm