

Krycí list ZBV

Název Stavby dle SoD: II/102 Kamýk nad Vltavou - Milešov Název stavebního objektu/provozního souboru (SO/PS): SO 02 - km 60,670 - 64,182	Číslo SO/PS / / pořadí Změny SO/PS: 02 / 1	Číslo ZBV: 2
---	--	---------------------

Objednatel: Krajská správa a údržba silnic Středočeského kraje, příspěvková organizace
Zborovská 81/11, 150 00 Praha 5, Smíchov
IČ: 00066001

Zhotovitel: PORR a.s.
Dubečská 3238/36, Strašnice, 100 00 Praha 10
IČ: 43005560

Rekapitulace ZBV č. 2 dle Skupin 1, 2, 3, 4, 5

ZBV č./ Skupina	Cena navrhovaných Změn záporných	Cena navrhovaných Změn kladných	Cena navrhovaných Změn záporných a Změn kladných celkem
2.1	-466 888,95	0,00	-466 888,95

ZBV č./ Skupina	Cena navrhovaných Změn záporných	Cena navrhovaných Změn kladných	Cena navrhovaných Změn záporných a Změn kladných celkem
2.2	0,00	0,00	0,00

ZBV č./ Skupina	Cena navrhovaných Změn záporných	Cena navrhovaných Změn kladných	Cena navrhovaných Změn záporných a Změn kladných celkem
2.3	0,00	0,00	0,00

ZBV č./ Skupina	Cena navrhovaných Změn záporných	Cena navrhovaných Změn kladných	Cena navrhovaných Změn záporných a Změn kladných celkem
2.4	0,00	0,00	0,00

ZBV č./ Skupina	Cena navrhovaných Změn záporných	Cena navrhovaných Změn kladných	Cena navrhovaných Změn záporných a Změn kladných celkem
2.5	0,00	0,00	0,00

ZBV č./ SUMA	Cena navrhovaných Změn záporných	Cena navrhovaných Změn kladných	Cena navrhovaných Změn záporných a Změn kladných celkem
2	-466 888,95	0,00	-466 888,95

Části ZBV se číslují číslem ZBV, za kterým je tečka a index udávající číslo Skupiny.
Stejný systém číslování se používá pro jednotlivé Změnové listy (02)
a pro Rozpis ocenění změn položek (04).

ZBV - krycí list

Změnový list

Název Stavby dle SoD: II/102 Kamýk nad Vltavou - Milešov Název stavebního objektu/provozního souboru (SO/PS): SO 02 - km 60,670 - 64,182	Číslo SO/PS / / pořadí Změny SO/PS: 02 / 1	Číslo ZBV / Skupina změny: 2.1
---	--	---------------------------------------

Strany smlouvy o dílo SMLD-0327/00066001/2025 na realizaci uvedené Stavby uzavřené dne 17.3.2024 (dále jen Smlouva):
Objednatel: Krajská správa a údržba silnic Středočeského kraje, příspěvková organizace se sídlem Zborovská 81/11, 150 00 Praha 5, Smíchov
Zhotovitel: PORR a.s., Dubečská 3238/36, 100 00 Praha 10, Strašnice

<u>Přílohy Změnového listu:</u> 1. Krycí list 1 počet listů 2. Změnový list 2 počet listů 3. Zápis o projednání ocenění soupisu prací 1 počet listů 4. Rozpis ocenění Změn položek 1 počet listů 5. Přehled zařazení změn do Skupin 1 počet listů 6. Přehled dokladů 1 počet listů 7. Soupis prací SO po všech změnách 1 počet listů Další doklady dle přehledu dokladů 16 počet listů	<u>Příjemce</u> Objednatel Zhotovitel Projektant (AD) Stavební dozor Supervize
--	---

Iniciátor Změny: Zhotovitel
Předmět Změny: Doměření skutečně provedených prací

Tato změna narovnává závěrečný stav množství položek po skončení stavebních prací na tomto stavebním objektu oproti stavu, jaký předpokládala PDPS.
Jedná se o zjištění skutečně provedeného množství u položek č. 93818, 574C06, 574A44, 572213, 12931 a 014103.R. Změna vychází z geometrického zaměření a soupisu vážních lístků asfaltových směsí. (vše je přílohou této ZBV)

Jedná se o Změnu nepodstatnou, která je tak podle čl. 7 Směrnice R-SM-36 Krajské správy a údržby silnic Středočeského kraje upřesňující provádění změn závazků dle zákona č. 134/2016 Sb., o zadávání veřejných zakázek zařazena jako změna Vyhrazená do Skupiny 1. Zároveň se jedná o práce, které nemění celkovou povahu veřejné zakázky.

Z hlediska Zákona o zadávání veřejných zakázek č. 134/2016 Sb. tato Změna nepředstavuje vznik podstatné změny závazku a dle § 100 se jedná o Vyhrazenou změnu.

Údaje v Kč bez DPH:

Cena navrhovaných Změn záporných	Cena navrhovaných Změn kladných	Cena navrhovaných Změn záporných a Změn kladných celkem	Součet absolutních hodnot Změn kladných a Změn záporných
-466 888,95	0,00	-466 888,95	466 888,95

Technická pomoc Objednatele jméno Ing.Lubomír Smetana podpis

Podpis vyjadřuje souhlas se Změnou:

Zhotovitel (stavbyvedoucí): jméno Borek Růžek podpis

Projektant (autorský dozor): jméno Miroslav Jech podpis

Stavební dozor: jméno Ing Milan Kodet podpis

Zástupce Objednatele odpovědný za cenové projednání změny: jméno Ing Jaroslava Jurková podpis

Zástupce Objednatele: jméno Bc. Milan Jonszta podpis

Objednatel a Zhotovitel se dohodli, že u tohoto SO/PS, který je součástí uvedené Stavby, budou provedeny Změny, jež jsou podrobně popsány, zdůvodněny, dokladovány a oceněny v Dokumentaci této Změny. **Tento Změnový list představuje Dodatek Smlouvy o dílo.** Smlouva se mění v rozsahu upraveném v tomto Změnovém listu. V ostatním zůstávají práva a povinnosti Objednatele a Zhotovitele sjednané ve Smlouvě nedotčeny. Na důkaz toho připojují příslušné osoby oprávněné jednat jménem nebo v zastoupení Objednatele a Zhotovitele své podpisy.

Objednatel (Oprávněná osoba): **KSÚS Středočeský kraj** jméno Ing. Jan Fidler, DiS podpis

Zhotovitel: jméno Petr Škvařil Ing Martin Lukas podpis

ZÁPIS

**o projednání ocenění soupisu prací a ceny stavebního objektu/provozního souboru (SO/PS)
pro všechny skupiny - pro ZBV číslo: 2**

Název Stavby:	II/102 Kamýk nad Vltavou - Milešov
Číslo SO/PS / číslo Změny SO/PS:	02 / 1
Název stavebního objektu/provozního souboru (SO/PS):	SO 02 - km 60,670 - 64,182

Údaje v Kč bez DPH

Cena SO/PS dle Smlouvy
1 - zadat
9 680 437,00

Cena SO/PS v předchozích ZBV:

Údaje v Kč bez DPH

	Cena všech Změn záporných v předchozích Změnách na SO/PS	Cena všech Změn kladných v předchozích Změnách na SO/PS	Cena SO/PS po všech předchozích Změnách	Rozdíl ceny SO/PS po všech předchozích Změnách a ve Smlouvě
2	3 - zadat	4 - zadat	5=1+3+4	6=5-1
stavební/montážní práce	0,00	0,00	9 680 437,00	0,00

Cena SO/PS v této ZBV a po této ZBV:

Údaje v Kč bez DPH

	Cena navrhovaných Změn záporných na SO/PS	Cena navrhovaných Změn kladných na SO/PS	Cena všech Změn kladných na SO/PS (předchozích a navrhovaných)	Cena všech Změn kladných na SO/PS k ceně SO/PS dle Smlouvy v %
7	8 - zadat	9 - zadat	10=4+9	11=10/1
stavební/montážní práce	-466 888,95	0,00	0,00	0,00%

Cena SO/PS po této ZBV:

Údaje v Kč bez DPH

	Cena všech Změn záporných na SO/PS (předchozích a navrhovaných)	Cena SO/PS po této Změně	Rozdíl ceny SO/PS po této Změně oproti ceně SO/PS dle Smlouvy	Rozdíl ceny SO/PS po této Změně oproti ceně SO/PS dle Smlouvy v %
12	13=3+8	14=1+13+10	15=14-1	16=15/1
stavební/montážní práce	-466 888,95	9 213 548,05	-466 888,95	-4,82%

Rozpis položek a cen Změny													
Název stavby dle SoD: II/102 Kamýk nad Vltavou - Milešov Číslo a název SO/PS: SO 02 - km 60,670 - 64,182 Číslo a název rozpočtu: SO 02 - km 60,670 - 64,182								ZMĚNA SOUPISU PRACÍ (SO/PS)					
								1 / 1					
								Skupina změn 1					
Poř. č. pol.	Kód položky	Název položky	m.j.	Množství ve Smlouvě	Množství po Změně	Množství rozdílu	Cena za m.j. v Kč	Cena celkem ve Smlouvě v Kč	Změny záporné v Kč	Změny kladné v Kč	Cena celkem po Změně v Kč	Rozdíl cen celkem v Kč	Podíl cen celkem v %
1	2	3	4	5	6	7	8	9	10	11	12	13	14
4	93818	čištění vozovek samosběrem	m2	21 874,000	20 600,400	-1 273,600	2,000	43 748,00	-2 547,20	0,00	41 200,80	-2 547,20	-5,82%
5	574C06	ASFALTOVÝ BETON PRO LOŽNÍ VRSTVY ACL 16+	m3	994,000	952,500	-41,500	2 850,000	2 832 900,00	-118 275,00	0,00	2 714 625,00	-118 275,00	-4,18%
6	574A44	ASFALTOVÝ BETON PRO OBRUSNÉ VRSTVY ACO 11+, tl. 50 mm	m2	19 874,000	18 600,300	-1 273,700	205,000	4 074 170,00	-261 108,50	0,00	3 813 061,50	-261 108,50	-6,41%
9	572213	spojovací postřik ze sil. emulze do 0,5kg/m2	m2	43 748,000	41 200,800	-2 547,200	10,000	437 480,00	-25 472,00	0,00	412 008,00	-25 472,00	-5,82%
13	12931	čištění příkopů od nánosů do 0,25m3/m s odvozem na skládku	m	4 700,000	4 265,000	-435,000	133,000	625 100,00	-57 855,00	0,00	567 245,00	-57 855,00	-9,26%
14	014103.R	ULOŽENÍ ODPADU ZE STAVBY NA SKLÁDKU S OPRAVNĚNÍM K OPĚTOVNÉMU VYUŽITÍ - RECYKLAČNÍ STŘEDISKO	t	1 921,000	1 757,875	-163,125	10,000	19 210,00	-1 631,25	0,00	17 578,75	-1 631,25	-8,49%
		Celkem							- 466 888,95	0,00		- 466 888,95	

Odpovědný zástupce Objednatelů i odpovědný zástupce Zhotovitelů odsouhlasují skladbu měněných položek i nových položek, včetně jejich výměr, vyjadřujících předkládanou změnu.
Potvrzují zároveň skutečné provedení prací a oprávněnost změny.

Za Zhotovitele: Borek Růžek (stavbyvedoucí)

Za Objednatelů: Ing Milan Kodet, (TDS/TDI)

Podpis:

Podpis:

PŘEHLED ZAŘAZENÍ ZMĚN DO SKUPIN

Název a evidenční číslo Stavby: II/102 Kamýk nad Vltavou - Milešov

1	Přijatá smluvní částka bez rezervy a DPH	22 456 697,90
2=1+19+20	Aktuální smluvní částka (cena stavby)	21 537 547,85
	Aktuální smluvní částka (cena stavby) včetně DPH	26 060 432,90
3=(2/1)*100	Procento změny Přijaté smluvní částky	95,91%
4=(25/1)*100	Sledování vyhrazených změn (Skupina 1)	-2,09%
5=(28/1)*100	Sledování záměny položek (Skupina 2)	0,00%

6=32+36	Suma Změn kladných a Změn záporných Skupiny 3 a Skupiny 4	-450 903,10
7=(6/1)*100	Sledování limitu 30 % - součet Skupiny 3 a Skupiny 4	-2,01%
8=1*0,3	Zákonný limit 30 % pro Skupinu 3 a Skupinu 4	6 737 009,37

12=(1)*0,15	Limit	3 368 504,69
13=(39)/(1)	Sledování limitu v %	0,00%
14=ABS(37)+(38)	Hodnota skupiny 5	0,00

						- 1 -			- 2 -			- 3 -			- 4 -			- 5 -		
						Vyhrazené změny (Doměrky) (dle §100 zákona č. 134/2016 Sb.)			Záměna položek (dle §222 odst. (7) zákona č. 134/2016 Sb.)			Změny nepředvídané (dle §222 odst. (6) zákona č. 134/2016 Sb.)			Změny nezbytné (dle §222 odst. (5) zákona č. 134/2016 Sb.)			Změny de minimis Změny neměnicí celkovou povahu veřejné zakázky (dle §222 odst. (4) zákona č. 134/2016 Sb.)		
SO	ZBV č.	Název SO/PS / předmět Změny	Změny záporné (zadávat se znaménkem mínus)	Změny kladné	Hodnota ZBV	Změny záporné (zadávat se znaménkem mínus)	Změny kladné	Suma Změn záporných a Změn kladných	Změny záporné (zadávat se znaménkem mínus)	Změny kladné	Suma Změn záporných a Změn kladných	Změny záporné (zadávat se znaménkem mínus)	Změny kladné	Suma Změn záporných a Změn kladných	Změny záporné (zadávat se znaménkem mínus)	Změny kladné	Suma Změn záporných a Změn kladných	Změny záporné (zadávat se znaménkem mínus)	Změny kladné	limit 15 %
16	17	18	19= 23+26+29+33+37	20= 24+27+30+34+38	21=19+20	23	24	25=23+24	26	27	28=26+27	29	30	32=29+30	33	34	36=33+34	37	38	39=ABS(37)+38
		II/102 Kamýk nad Vltavou - Milešov	- 1 022 434,05	103 284,00	- 919 150,05	- 571 530,95	103 284,00	- 468 246,95	0,00	0,00	0,00	- 450 903,10	0,00	-450 903,10	0,00	0,00	0,00	0,00	0,00	0,00
1	1	SO.01,km 54,915 - 59,525 / Doměření skutečně provedených prací a Změna rozsahu opotí PDPS	- 555 545,10	103 284,00	- 452 261,10	- 104 642,00	103 284,00	- 1 358,00	0,00	0,00	0,00	- 450 903,10	0,00	-450 903,10	0,00	0,00	0,00	0,00	0,00	0,00
2	2	SO.02, km 60,670 - 64,182 / Doměření skutečně provedených prací	- 466 888,95	0,00	- 466 888,95	- 466 888,95	0,00	- 466 888,95	0,00	0,00	0,00	0,00	0,00	0,00	0,00	0,00	0,00	0,00	0,00	0,00
	3		0,00	0,00	0,00	0,00	0,00	0,00	0,00	0,00	0,00	0,00	0,00	0,00	0,00	0,00	0,00	0,00	0,00	0,00
	4		0,00	0,00	0,00	0,00	0,00	0,00	0,00	0,00	0,00	0,00	0,00	0,00	0,00	0,00	0,00	0,00	0,00	0,00

Přehled dalších dokladů

Číslo ZBV:	2
Název stavby:	II/102 Kamýk nad Vltavou - Milešov
Název stavebního objektu / provozního souboru (SO/PS):	SO 02 - km 60,670 - 64,182
Číslo SO/PS / číslo změny SO/PS:	02 / 1

Doklad	počet listů
08_Žádost Zhotovitele o pokyn ze dne 12.8.2025	3
09_Pokyn Objednatele ze dne 15.8.2025	1
10_Vyjádření AD ze dne 15.8.2025	1
11_Vyjádření TDI ze dne 20.8.2025	1
12_Geometrické zaměření	8
13_Seznam vážných lístků ACO 11+ a ACL 16+	1
14_Rekapitulace uložení zeminy	1
Počet listů celkem	16

Soupis prací SO po všech změnách													
Název stavby: II/102 Kamýk nad Vltavou - Milešov Číslo a název SO/PS: SO 02 - km 60,670 - 64,182 Číslo a název rozpočtu: SO 02 - km 60,670 - 64,182								ZMĚNA SOUPISU PRACÍ (SO/PS) SO 02 celkem po všech změnách					
Poř. č. pol.	Kód položky	Název položky	m.j.	Množství ve Smlouvě	Množství po Změnách	Množství rozdílu	Cena za m.j. v Kč	Cena celkem ve Smlouvě v Kč	Změny záporné v Kč	Změny kladné v Kč	Cena celkem po Změnách v Kč	Rozdíl cen celkem v Kč	Podíl cen celkem v %
1	2	3	4	5	6	7	8	9	10	11	12	13	14
1	R položka	DIO vč. zajištění, zjištění a vytyčení inž. sítí , geodetické zaměření stavby	kpl	1,000	1,000	0,000	175 000,000	175 000,00	0,00	0,00	175 000,00	0,00	0,00%
2	113728	frézování asfalt. ploch, odvoz do 20km	m3	80,000	80,000	0,000	1 350,000	108 000,00	0,00	0,00	108 000,00	0,00	0,00%
3	919111	řezání asfaltového krytu vozovek do 50mm	bm	15,000	15,000	0,000	85,000	1 275,00	0,00	0,00	1 275,00	0,00	0,00%
4	93818	čištění vozovek samosběrem	m2	21 874,000	20 600,400	-1 273,600	2,000	43 748,00	-2 547,20	0,00	41 200,80	-2 547,20	-5,82%
		ZBV 2: dle geometrického zaměření pol. 574A44+574A34											
5	574C06	ASFALTOVÝ BETON PRO LOŽNÍ VRSTVY ACL 16+	m3	994,000	952,500	-41,500	2 850,000	2 832 900,00	-118 275,00	0,00	2 714 625,00	-118 275,00	-4,18%
		ZBV 2: na základě vážních listků 2286,02 t / 2,4											
6	574A44	ASFALTOVÝ BETON PRO OBRUSNÉ VRSTVY ACO 11+, tl. 50 mm	m2	19 874,000	18 600,300	-1 273,700	205,000	4 074 170,00	-261 108,50	0,00	3 813 061,50	-261 108,50	-6,41%
		ZBV 2: dle geometrického zaměření											
7	574A04	ASFALTOVÝ BETON PRO OBRUSNÉ VRSTVY ACO 11+	m3	70,000	70,000	0,000	2 900,000	203 000,00	0,00	0,00	203 000,00	0,00	0,00%
8	574A34	ASFALTOVÝ BETON PRO OBRUSNÉ VRSTVY ACO 11+, tl. 40 mm	m2	2 000,000	2 000,000	0,000	188,000	376 000,00	0,00	0,00	376 000,00	0,00	0,00%
9	572213	spojovací postřik ze sil. emulze do 0,5kg/m2	m2	43 748,000	41 200,800	-2 547,200	10,000	437 480,00	-25 472,00	0,00	412 008,00	-25 472,00	-5,82%
		ZBV 2: dle geometrického zaměření pol. (574A44+574A34)*2											
10	113761	frézování drážky průřezu do 100mm2 v asfaltové vozovce	m	164,000	164,000	0,000	85,000	13 940,00	0,00	0,00	13 940,00	0,00	0,00%
11	931312	těsnění dilatačních spar asf. zálivkou	m	164,000	164,000	0,000	85,000	13 940,00	0,00	0,00	13 940,00	0,00	0,00%
12	12922	čištění krajnic od nánosů tl. do 100mm s odvozem na skládku	m2	1 054,000	1 054,000	0,000	55,000	57 970,00	0,00	0,00	57 970,00	0,00	0,00%
13	12931	čištění příkopů od nánosů do 0,25m3/m s odvozem na skládku	m	4 700,000	4 265,000	-435,000	133,000	625 100,00	-57 855,00	0,00	567 245,00	-57 855,00	-9,26%
		ZBV 2: na základě ručního zaměření na stavbě											
14	014103.R	ULOŽENÍ ODPADU ZE STAVBY NA SKLÁDKU S OPRÁVNĚNÍM K OPĚTOVNĚMU VYUŽITÍ - RECYKLAČNÍ STŘEDISKO	t	1 921,000	1 757,875	-163,125	10,000	19 210,00	-1 631,25	0,00	17 578,75	-1 631,25	-8,49%
		ZBV 2: dle pol. 12922 a 12931 (1054 m2*0,1m+4265m*0,25m3/m)*1,5 t/m3											
15	56962	zpevnění krajnic z recyklovaného materiálu tl. do 100mm	m2	2 107,000	2 107,000	0,000	111,000	233 877,00	0,00	0,00	233 877,00	0,00	0,00%
16	915111	VDZ - barvou hladké - dodávka a pokládka	m2	878,000	878,000	0,000	110,000	96 580,00	0,00	0,00	96 580,00	0,00	0,00%
17	915211	VDZ - plastem hladké - dodávka a pokládka	m2	878,000	878,000	0,000	319,000	280 082,00	0,00	0,00	280 082,00	0,00	0,00%
18	91228	SMĚROVÉ SLOUPKY Z PLAST. HMOT VČETNĚ ODRAZNÉHO PÁSKU	kus	35,000	35,000	0,000	649,000	22 715,00	0,00	0,00	22 715,00	0,00	0,00%
19	029113	OSTAT POŽADAVKY - GEODETICKÉ ZAMĚŘENÍ - CELKY	kus	1,000	1,000	0,000	65 450,000	65 450,00	0,00	0,00	65 450,00	0,00	0,00%
		Celkem						9 680 437,00	- 466 888,95	0,00	9 213 548,05	- 466 888,95	-4,82%



PORR a.s.

Vaše značka:
Váš dopis ze dne:
Naše značka:
Náš dopis:

Objednatel

Krajská správa a údržba silnic Středočeského
kraje, příspěvková organizace
Zborovská 81/11,
150 21 Praha 5 - Smíchov

V Praze dne 12.08.2025

Dílo (veřejná zakázka): „II/102 Kamýk nad Vltavou – Milešov“

Označení/číslo smlouvy objednatele: SMLD-0327/00066001/2025

Věc: Žádost o pokyn k předložení ZBV 1

Dobrý den,


Společnost PORR a.s. podala nabídku na realizaci veřejné zakázky „II/102 Kamýk nad Vltavou – Milešov“. Po vyhodnocení všech nabídek byla naše nabídka vyhodnocena jako nejvýhodnější a následně byla uzavřena smlouva o dílo na realizaci veřejné zakázky. Zhotovitel zahájil práce v souladu s rozhodnutím o DIO.

V rámci provádění stavby II/102 Kamýk nad Vltavou – Milešov, jsme stavbu prováděli dle Specifikace prací. Po dokončení a předání stavby investorovi došlo k úpravám množství jednotlivých položek „doměrkům“ a jsou součástí vyčíslení v příloze (návrh změnového listu). Doložení přesných výměr bude uvedeno v návrhu samostatného ZBV na základě geodetického zaměření, vážních lístků apod.

Na základě tohoto zjištění Vás tímto žádáme o pokyn k předložení změnového listu ZBV 1, který by reflektoval správnou výměru reálně provedených prací.

Děkuji


S pozdravem
Za Zhotovitele



Borek Růžek
Vedoucí provozu JIH
PORR a.s.

Přílohy:

 - Rozdílové soupisy prací SO.01 a SO.02
- Geodetické protokoly
- Součty vážních lístků ACL, ACO



Sídlo: Dubečská 3238/36
Strašnice, 100 00 Praha 10
Kancelář: Velichovská 123, 551 01
Jaroměř
OR u MŠ v Praze, Oddíl B, Vložka 1006
IČO 43005560, DIČ CZ43005560

Raiffeisenbank a.s.
BAN
CZ975500001091107720
BIC RZBCCZPP

www.porr.cz

Rozpis položek a cen Změny													
Název stavby dle SoD: II/102 Kamýk nad Vltavou - Milešov Číslo a název SO/PS: Kamýk nad Vltavou - Krásná Hora / cestmistrovství CMS Sedlčany Číslo a název rozpočtu:								ZMĚNA SOUPISU PRACÍ (SO/PS)					
								SO .01					
								Skupina změn 1					
Poř. č. pol.	Kód položky	Název položky	m.j.	Množství ve Smlouvě	Množství po Změně	Množství rozdílu	Cena za m.j. v Kč	Cena celkem ve Smlouvě v Kč	Změny záporné v Kč	Změny kladné v Kč	Cena celkem po Změně v Kč	Rozdíl cen celkem v Kč	Podíl cen celkem v %
1	2	3	4	5	6	7	8	9	10	11	12	13	14
4	93818	OČIŠTĚNÍ ASFALTOVÝCH VOZOVEK ZAMETENÍM (samosběr)	M2	29 800,00	28 100,10	-1 699,90	2,00	59 600,00	-3 399,80	0,00	56 200,20	-3 399,80	-5,70%
5	574C06	ASFALTOVÝ BETON PRO LOŽNÍ VRSTVY ACL 16+	M3	1 266,00	1 302,24	36,24	2 850,00	3 608 100,00	0,00	103 284,00	3 711 384,00	103 284,00	2,86%
6	574A44	ASFALTOVÝ BETON PRO OBRUSNÉ VRSTVY ACO 11+, tl. 50 mm	M2	25 320,00	25 190,10	-129,90	205,00	5 190 600,00	-26 629,50	0,00	5 163 970,50	-26 629,50	-0,51%
7	574A04	ASFALTOVÝ BETON PRO OBRUSNÉ VRSTVY ACO 11+	M3	157,00	101,85	-55,15	2 900,00	455 300,00	-159 935,00	0,00	295 365,00	-159 935,00	-35,13%
8	574A34	ASFALTOVÝ BETON PRO OBRUSNÉ VRSTVY ACO 11+, tl. 40 mm	M2	4 480,00	2 910,00	-1 570,00	185,33	830 278,40	-290 968,10	0,00	539 310,30	-290 968,10	-35,04%
9	572213	SPOJOVACÍ POSTŘÍK Z EMULZE DO 0,5 KG/M2	M2	59 600,00	56 200,20	-3 399,80	10,00	596 000,00	-33 998,00	0,00	562 002,00	-33 998,00	-5,70%
13	12931	ČIŠTĚNÍ PŘÍKOPŮ OD NÁNOSU DO 0,25M3/M S ODVOZEM NA SKLÁDKU	M	5 400,00	5 103,00	-297,00	133,00	718 200,00	-39 501,00	0,00	678 699,00	-39 501,00	-5,50%
14	014103.R	ULOŽENÍ ODPADU ZE STAVBY NA SKLÁDKU S OPRÁVNĚNÍM K OPĚTOVNÉMU VYUŽITÍ - RECYKLAČNÍ STŘEDISKO	T	2 232,45	2 121,08	-111,37	10,00	22 324,50	-1 113,70	0,00	21 210,80	-1 113,70	-4,99%
		Celkem							- 555 545,10	103 284,00		- 452 261,10	

Rozpis položek a cen Změny													
Název stavby dle SoD: II/102 Kamýk nad Vltavou - Milešov Číslo a název SO/PS: Kamýk nad Vltavou - Krásná Hora / cestmistrovství CMS Sedlčany Číslo a název rozpočtu:								ZMĚNA SOUPISU PRACÍ (SO/PS)					
								SO .02					
								Skupina změn 1					
Poř. č. pol.	Kód položky	Název položky	m.j.	Množství ve Smlouvě	Množství po Změně	Množství rozdílu	Cena za m.j. v Kč	Cena celkem ve Smlouvě v Kč	Změny záporné v Kč	Změny kladné v Kč	Cena celkem po Změně v Kč	Rozdíl cen celkem v Kč	Podíl cen celkem v %
1	2	3	4	5	6	7	8	9	10	11	12	13	14
4	93818	OČIŠTĚNÍ ASFALTOVÝCH VOZOVEK ZAMETENÍM (samosběr)	M2	21 874,00	20 600,40	-1 273,60	2,00	43 748,00	-2 547,20	0,00	41 200,80	-2 547,20	-5,82%
5	574C06	ASFALTOVÝ BETON PRO LOŽNÍ VRSTVY ACL 16+	M3	994,00	952,50	-41,50	2 850,00	2 832 900,00	-118 275,00	0,00	2 714 625,00	-118 275,00	-4,18%
6	574A44	ASFALTOVÝ BETON PRO OBRUSNÉ VRSTVY ACO 11+, tl. 50 mm	M2	19 874,00	18 600,30	-1 273,70	205,00	4 074 170,00	-261 108,50	0,00	3 813 061,50	-261 108,50	-6,41%
8	574A34	ASFALTOVÝ BETON PRO OBRUSNÉ VRSTVY ACO 11+, tl. 40 mm	M2	2 000,00	2 000,10	0,10	188,00	376 000,00	0,00	18,80	376 018,80	18,80	0,00%
9	572213	SPOJOVACÍ POSTŘÍK Z EMULZE DO 0,5 KG/M2	M2	43 748,00	41 200,80	-2 547,20	10,00	437 480,00	-25 472,00	0,00	412 008,00	-25 472,00	-5,82%
13	12931	ČIŠTĚNÍ PŘÍKOPŮ OD NÁNOSU DO 0,25M3/M S ODVOZEM NA SKLÁDKU	M	4 700,00	4 265,00	-435,00	133,00	625 100,00	-57 855,00	0,00	567 245,00	-57 855,00	-9,26%
14	014103.R	ULOŽENÍ ODPADU ZE STAVBY NA SKLÁDKU S OPRAVNĚNÍM K OPĚTOVNÉMU VYUŽITÍ - RECYKLAČNÍ STŘEDISKO	T	1 921,00	1 757,38	-163,62	10,00	19 210,00	-1 636,20	0,00	17 573,80	-1 636,20	-8,52%
		Celkem							- 466 893,90	18,80		- 466 875,10	

PORR a.s.

Dubečská 3238/36

100 00 Praha

Vyřizuje

Bc. Milan Jonszta

Tel. číslo/e-mail

Praha

15.08.2025

Věc: „Výzva zhotoviteli ke změně rozsahu díla ZBV 01 a 02 : II/102 Kamýk nad Vltavou - Milešov,

S odvoláním na ust. čl. 6 Práva a povinnosti Objednatele Smlouvy o dílo objednatele č. SMLD-0327/00066001/2025, odst. 6.7. požadujeme jako Objednatel změnu rozsahu Díla v souladu vašim Oznámením nároku zhotovitele (=ozn. nepředvídatelné okolnosti) ze dne 12.8.2025, a to při respektování povinnosti Objednatele dle zákona č. 134/2016 Sb., o zadávání veřejných zakázek v platném znění (dále jen „Zákon o ZVZ“).

Zhotovitel je v takovém případě povinen vyhovět požadavku Objednatele a (i) snížit rozsah Díla nebo (ii) bez zbytečného odkladu podat nabídku na zvýšení rozsahu Díla o plnění stejného charakteru jako Dílo sjednané ve smlouvě s tím, že :

- při snížení rozsahu se Cena Díla odpovídajícím způsobem sníží,
- při zvýšení rozsahu bude Cena Díla v nabídce Zhotovitele stanovena na základě cen uvedených v nabídce v Oceněném soupisu prací,
- termín dokončení Díla se ve vhodných případech přiměřeně upraví dohodou smluvních stran,
- snížení či zvýšení rozsahu bude upraveno písemným dodatkem Smlouvy, kterým může být i evidenční list změny stavby podepsaný ze strany osob oprávněných jednat za Objednatele a Zhotovitele.
- zhotovitel se zavazuje vyhotovovat Změnové listy a jejich přílohy a předkládat je Objednateli výlučně ve formátu, který stanoví Směrnice

Žádáme o změnu rozsahu díla v souladu s vámi podaným oznámením :

SO.01


Na základě oznámení zhotovitele dochází k dopřesnění skutečně provedených prací na základě geometrického zaměření u asfaltových ploch ACO11+ v tl. 5 cm a na základě vážních listků u vyrovnávací plochy ACL16+. V souvislosti s tímto dochází k upřesnění skutečně provedeného množství u položek očištění vozovek samosběrem a spojovacího postřiku. Dále došlo k upřesnění skutečně provedených prací u položky čištění příkopů a s tímto související položky uložení zeminy na recyklační středisko. V průtahu obcí se uvažovala vyrovnávka z ACO11+ a pokládka ACO11+ v tl. 4 cm, zde dochází ke snížení rozsahu vč. spojovacího postřiku.

SO.02

Na základě oznámení zhotovitele dochází k dopřesnění skutečně provedených prací na základě geometrického zaměření u asfaltových ploch ACO11+ v tl. 5 cm a na základě vážních listků u vyrovnávací plochy ACL16+. V souvislosti s tímto dochází k upřesnění skutečně provedeného množství u položek očištění vozovek samosběrem a spojovacího postřiku. Dále došlo k upřesnění skutečně provedených prací u položky čištění příkopů a s tímto související položky uložení zeminy na recyklační středisko.

Objednatel s výše uvedeným souhlasí a žádá Zhotovitele o zpracování ZBV.

 S pozdravem



Bc. Milan Jonszta
Vedoucí manažer
zástupce vedoucího oblasti Benešov

*Krajská správa a údržba silnic Středočeského kraje, příspěvková organizace
150 21 PRAHA 5, Zborovská 11*

PORR a.s.
Dubečská 3238/36
100 00 Praha

Vyřizuje
Miroslav Jech

Příbram
15.08.2025

Věc: Vyjádření AD k ZBV 1 a 2 na stavbu „II/102 Kamýk nad Vltavou a Milešov“

V rámci tohoto ZBV dochází k narovnání skutečně provedeného množství u obou SO na předmětné stavbě.


Jedná se o položky:

SO.01 – 93818 ; 574C06 ; 574A44 ; 574A04 ; 574A34 ; 572213 ; 12931 a 014103.R

SO.02 – 93818 ; 574C06 ; 574A44 ; 574A34 ; 572213 ; 12931 a 014103.R

AD souhlasí s ZBV k výše uvedené stavbě.

 S pozdravem



Provozní cestmistr Sedlčany

Vyřizuje: Milan Kodet, TDI
Datum: 22.8.2025

Krajská správa a údržba silnic
Středočeského kraje, příspěvková organizace
Zborovská 11, 150 21 Praha 5
Bc. Milan Jonszta

Stavba: II/102 Kamýk nad Vltavou - Milešov

Věc: Vyjádření TDI k dokumentaci ZBV č.1

– část stavby SO.02 - km 60,670 - 64,182 (Krásná Hora - Podmoky)

Předmětná dokumentace ZBV obsahuje úpravu nákladů mezi smluvním rozpočtem a rozpočtem dle skutečně provedených prací. Níže je uveden popis a zdůvodnění jednotlivých změn:

V průběhu realizace došlo s ohledem na místní podmínky k přizpůsobení rozsahu provedených prací. Množství v jednotlivých položkách bylo zpřesněno dle skutečně provedeného objemu prací na základě geodetického zaměření nebo vážními listky dodaného materiálu.

Vlivem tohoto došlo k úpravě výměr položek týkajících se očištění povrchu, spojovacího postřiku, pokládky asfaltových vrstev a čištění příkopů od nánosů včetně uložení odpadu na recyklační středisko, tj. položek s pořadovými čísly 4, 5, 6, 9, 13, 14.

Změna byla zařazena do skupiny č. 1, neboť výše uvedené změny byly upřesněny doměřením dle skutečnosti.

Vlivem uvedeného došlo k následující úpravě položek:

Položky skupiny 1:

Poř. č. pol.	Kód položky	Název položky	m.j.	Množství ve Smlouvě	Množství po Změnách	Množství rozdílu	Cena za m.j. v Kč
1	2	3	4	5	6	7	8
4	93818	čištění vozovek samosběrem ZBV 2: dle geometrického zaměření 18600,3 m2 + 2000,1 m2	m2	21 874,000	20 600,400	-1 273,600	2,000
5	574C06	ASFALTOVÝ BETON PRO LOŽNÍ VRSTVY ACL 16+ ZBV 2: na základě vážních listků 2286,02 t / 2,4	m3	994,000	952,500	-41,500	2 850,000
6	574A44	ASFALTOVÝ BETON PRO OBRUSNÉ VRSTVY ACO 11+, tl. 50 mm ZBV 2: dle geometrického zaměření 18600,3 m2	m2	19 874,000	18 600,300	-1 273,700	205,000
9	572213	spojovací postřik ze sil. emulze do 0,5kg/m2 ZBV 2: dle geometrického zaměření pol. (18600,3 m2 + 2000,1 m2)*2	m2	43 748,000	41 200,800	-2 547,200	10,000
13	12931	čištění příkopů od nánosů do 0,25m3/m s odvozem na skládku ZBV 2: na základě ručního zaměření na stavbě	m	4 700,000	4 265,000	-435,000	133,000
14	014103.R	ULOŽENÍ ODPADU ZE STAVBY NA SKLÁDKU S OPRAVNĚNÍM K OPĚTOVNĚMU VYUŽITÍ - RECYKLAČNÍ STŘEDISKO ZBV 2: dle pol. 12922 a 12931 (1054 m2 * 0,1 m + 4700 m * 0,25 m3/m) * 1,5 t/m3	t	1 921,000	1 757,875	-163,125	10,000

Výše změn záporných: - 466 888,95 Kč bez DPH

Výše změn kladných: 0,00 Kč bez DPH

Celková suma Změn záporných a Změn kladných: - 466 888,95 Kč bez DPH

TDI provedl kontrolu množství a posoudil ZBV z technického hlediska.


Z ekonomického i technického hlediska nemám k předložené dokumentaci ZBV připomínek.

Na základě výše uvedeného souhlasím s předloženou dokumentací ZBV č.1

Plocha nové živice extravilón: 18600.3 m²
Plocha nové živice intravilón: 2008.1 m²




DOKUMENTACE SKUTEČNÉHO PROVEDENÍ STAVBY
Akce: IV/102 Kamýk nad Vltavou – Milešov SO.02
Popis zaměření: zaměření nového živého povrchu
Lokalita: k.ú. Krásná Hora nad Vltavou, Podmokly
Souřadnicový/výškový systém: S-JTSK/Bpv
Měřítko: 1:5000
Zaměřil/Vyhotovil: Ing. Martin Kolář 27.6.2025/11.7.2025
Plocha nově živice intravilán: 2000.1 m²

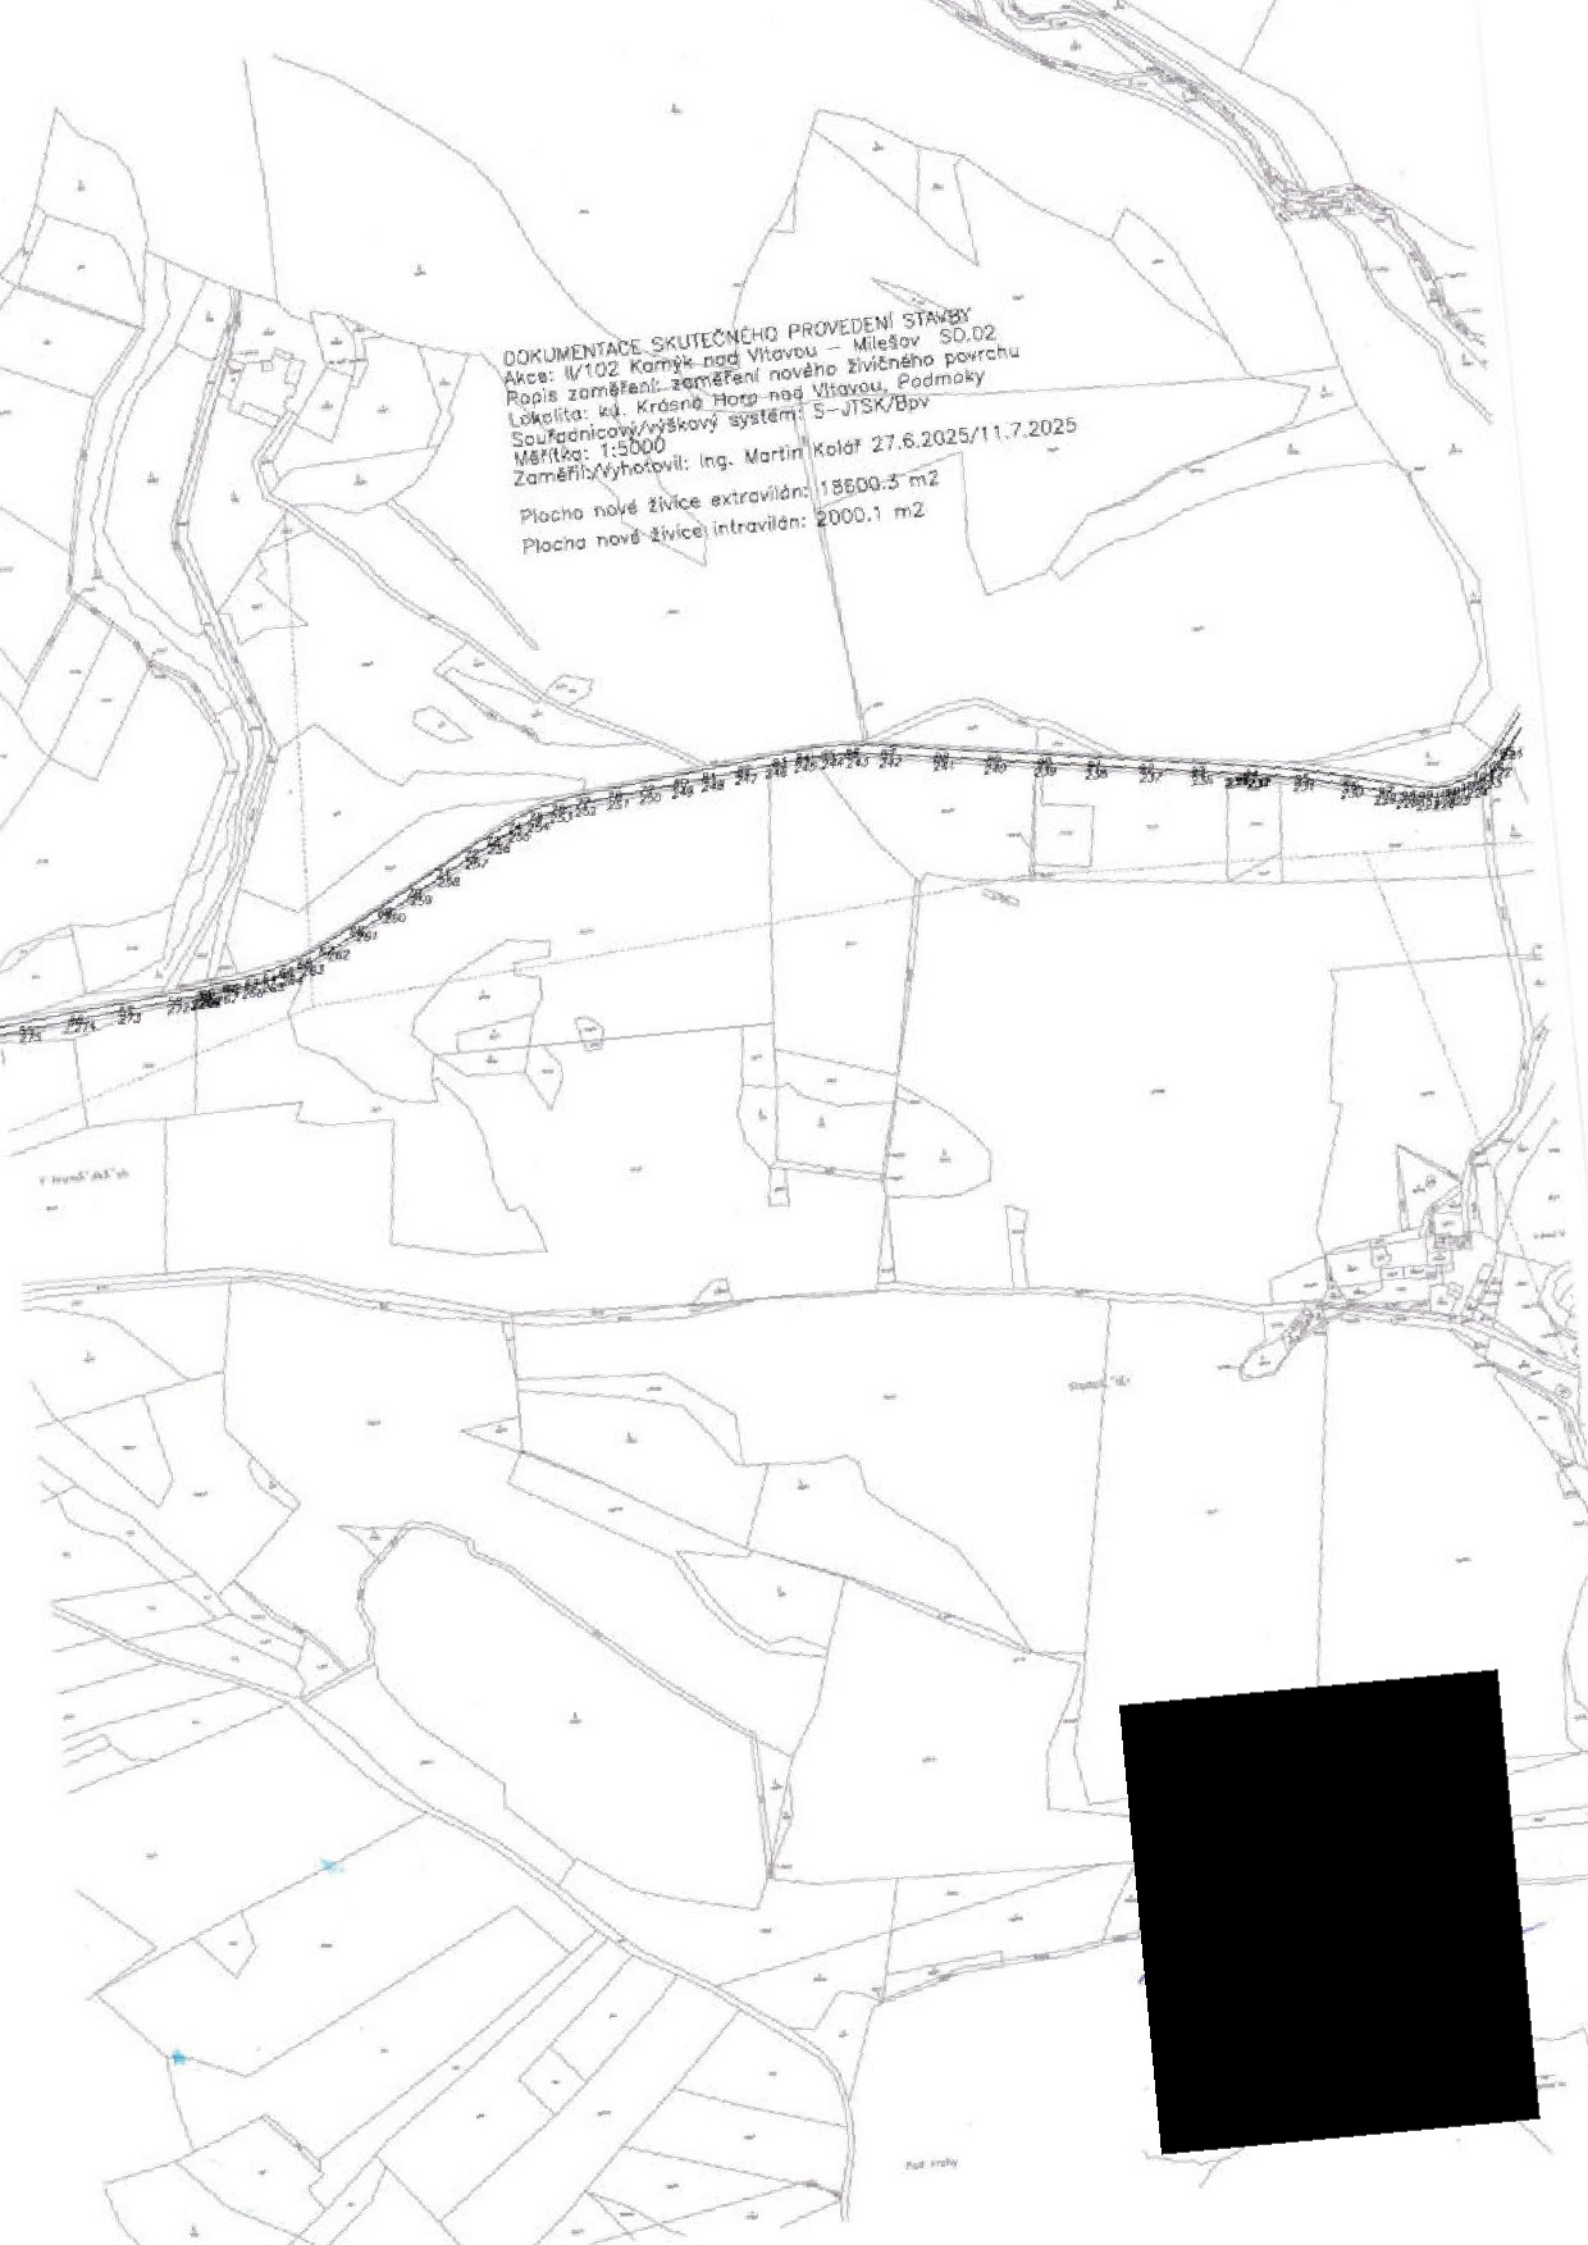

DOKUMENTACE SKUTEČNÉHO PROVEDENÍ STAVBY
Akce: II/102 Kamýk nad Vltavou – Milešov SO.02
Popis zaměření: zaměření nového živčního povrchu
Lokalita: kú. Krásná Hora nad Vltavou, Podmoky
Souřadnicový/výškový systém: S-JTSK/Bpv
Měřítko: 1:5000
Zaměřil/Vyhotovil: Ing. Martin Kolář-27.6.2025/11.7.2025

Plachta nové živice extravilán: 18600,3 m²
Plachta nové živice intravilán: 2000,1 m²

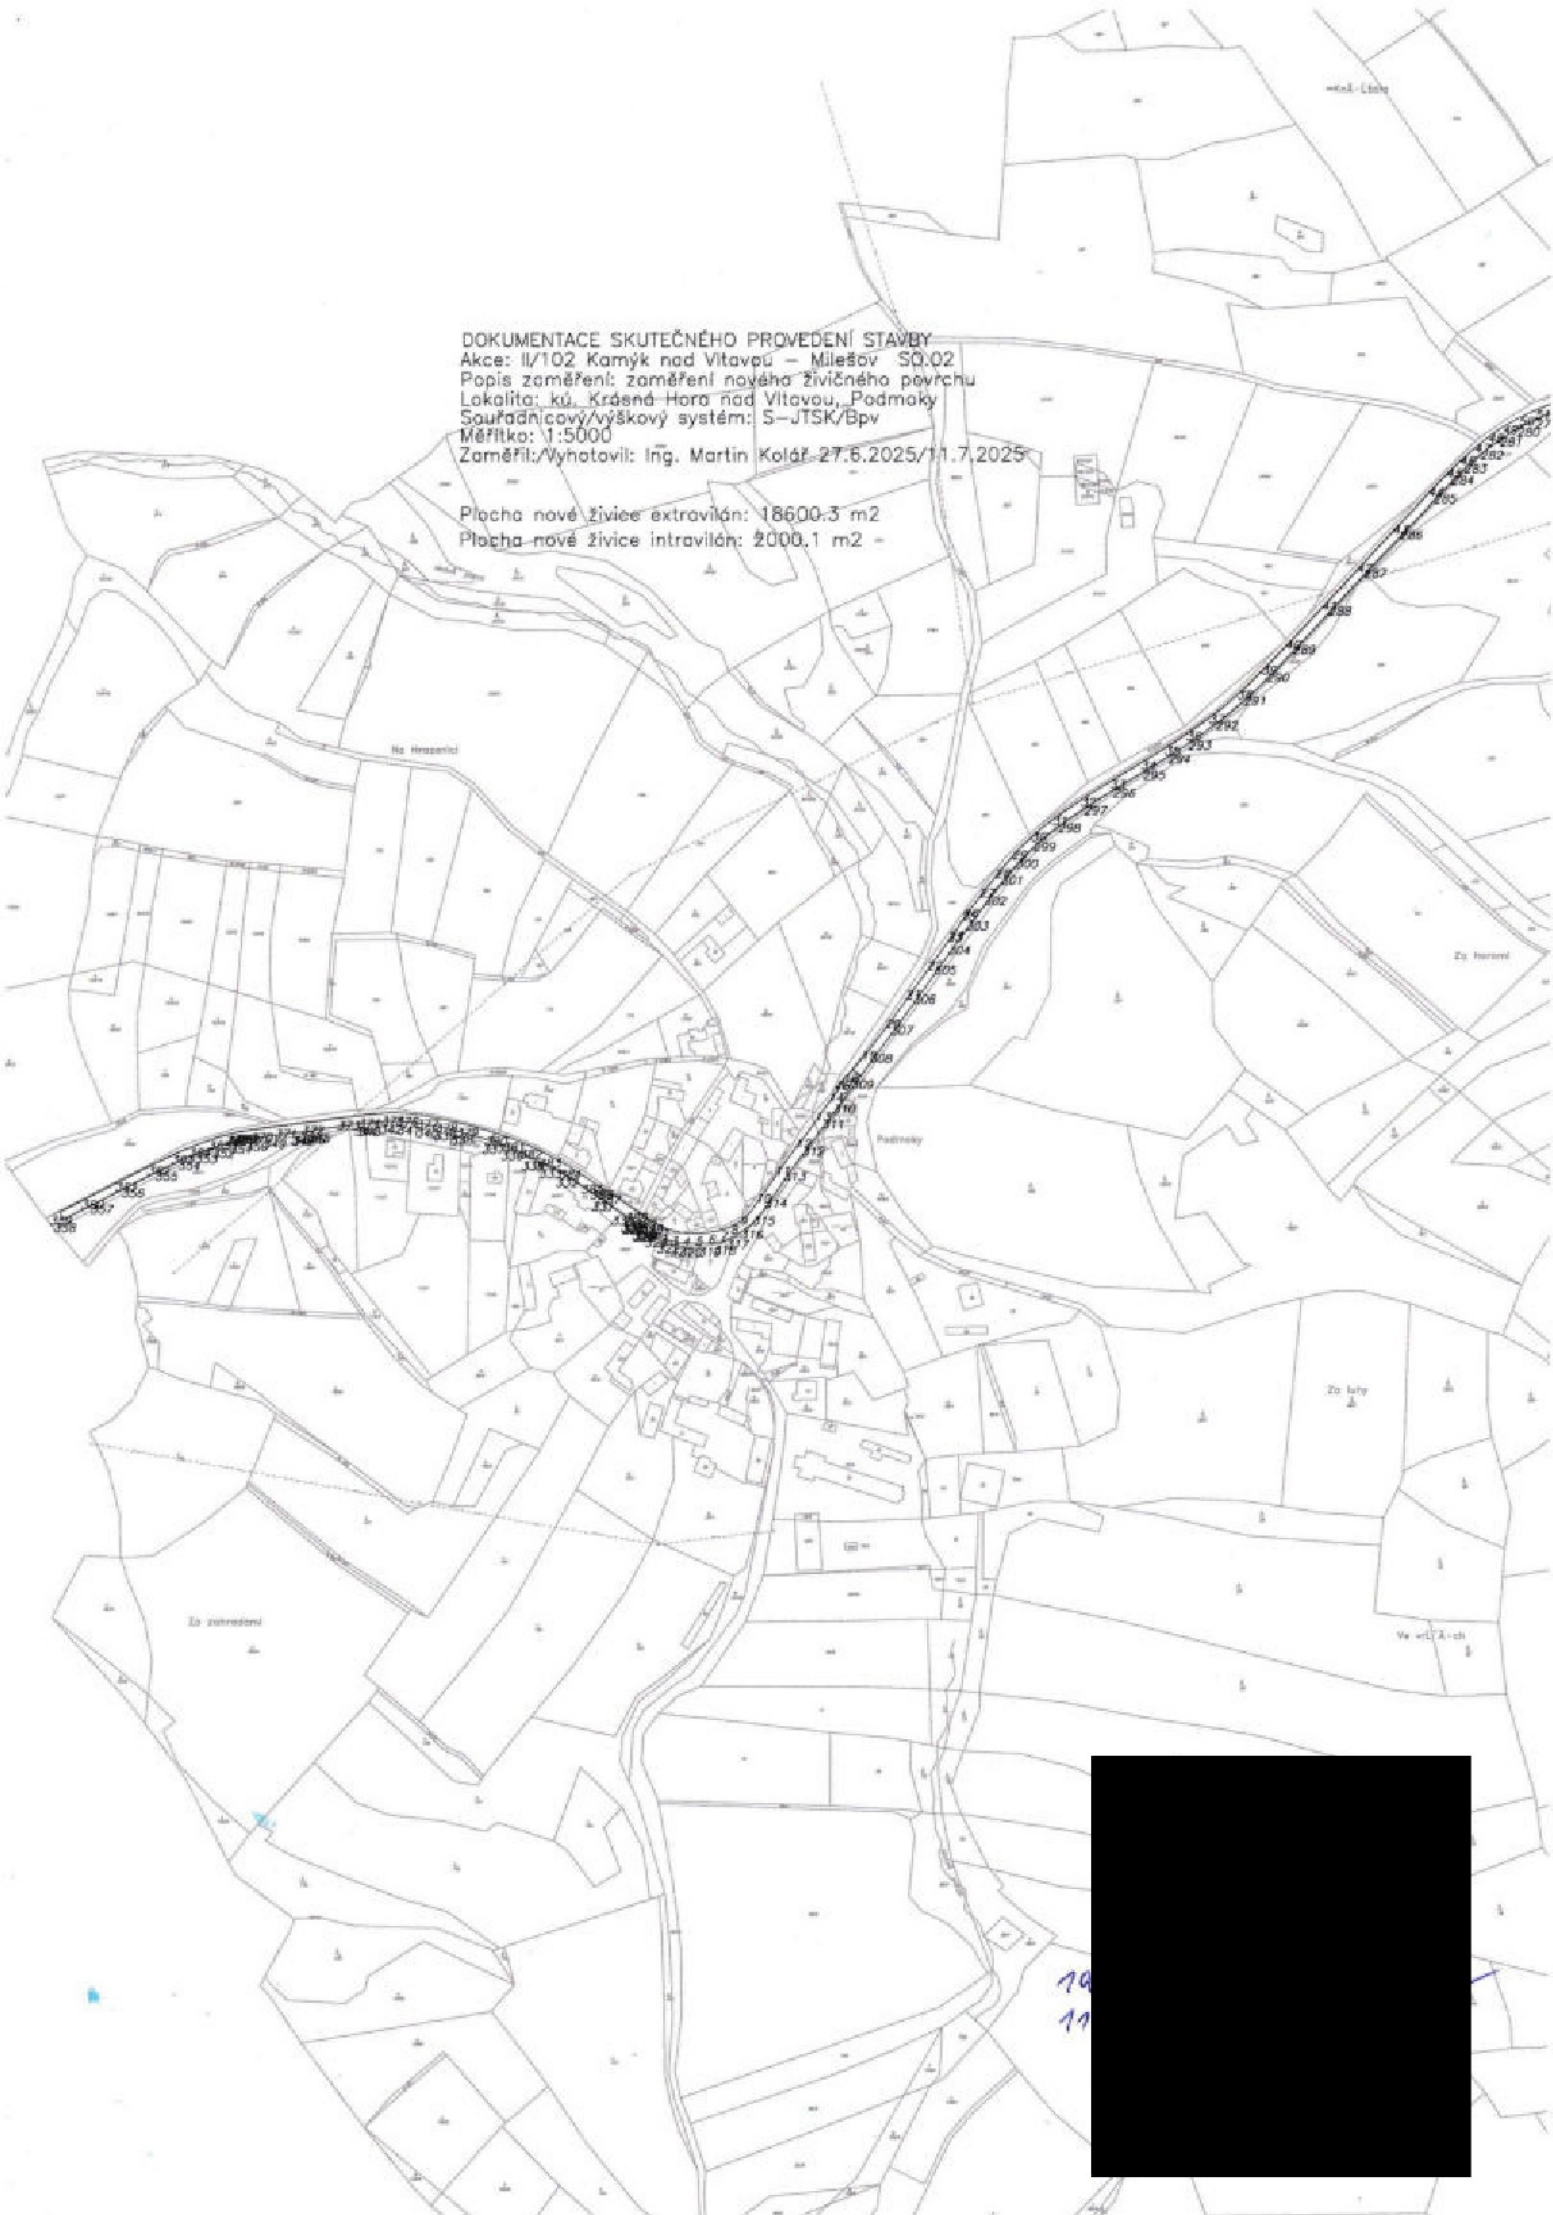

DOKUMENTACE SKUTEČNÉHO PROVEDENÍ STAVBY
 Akce: II/102 Kamýk nad Vltavou - Milešov SO.02
 Popis zaměření: zaměření nového živичného povrchu
 Lokalita: kú. Krásná Hora nad Vltavou, Podmoky
 Souřadnicový/výškový systém: S-JTSK/ Bpv
 Zaměřil: Vyhotožil: Ing. Martin Kolář 27.6.2025/11.7.2025

Plocha nové živice extravilán: 18600.3 m2
 Plocha nové živice intravilán: 2000.1 m2

SEZNAM SOUŘADNIC (S-JTSK, Bpv)

CB	Y	X	Z	poznámka
1	763602.78	1095394.66	407.04	živice
2	763597.44	1095396.83	406.64	živice
3	763590.21	1095398.49	406.22	živice
4	763582.01	1095399.08	405.68	živice
5	763573.74	1095398.83	405.05	živice
6	763565.30	1095397.50	404.56	živice
7	763557.50	1095395.07	404.10	živice
8	763550.15	1095391.00	403.61	živice
9	763544.05	1095385.03	403.06	živice
10	763533.87	1095370.46	401.78	živice
11	763521.32	1095352.09	400.51	živice
12	763507.96	1095334.13	399.92	živice
13	763495.26	1095316.45	399.73	živice
14	763486.31	1095303.86	399.80	živice
15	763483.75	1095298.82	399.76	živice
16	763481.94	1095295.90	399.80	živice
17	763479.48	1095294.28	399.84	živice
18	763476.92	1095291.12	399.94	živice
19	763464.76	1095276.09	400.07	živice
20	763448.94	1095255.25	400.13	živice
21	763435.37	1095236.28	400.38	živice
22	763421.46	1095217.09	401.16	živice
23	763407.83	1095198.20	402.44	živice
24	763407.16	1095196.82	402.57	živice
25	763398.82	1095184.73	403.33	živice
26	763397.17	1095182.86	403.53	živice
27	763386.76	1095169.31	404.14	živice
28	763376.53	1095156.46	404.65	živice
29	763365.41	1095144.31	404.76	živice
30	763352.73	1095132.51	404.62	živice
31	763338.61	1095121.85	404.25	živice
32	763320.03	1095109.61	403.75	živice
33	763300.65	1095097.89	403.04	živice
34	763280.28	1095085.56	401.98	živice
35	763264.71	1095076.05	401.24	živice
36	763250.36	1095066.50	400.36	živice
37	763235.24	1095055.37	399.39	živice
38	763216.80	1095039.36	398.08	živice
39	763200.56	1095022.97	397.12	živice
40	763184.77	1095006.34	395.80	živice
41	763160.95	1094980.74	394.03	živice
42	763137.84	1094955.83	392.39	živice
43	763114.02	1094930.81	390.61	živice
44	763090.56	1094905.94	388.89	živice
45	763078.71	1094894.10	388.21	živice
46	763069.62	1094885.62	387.66	živice
47	763060.07	1094877.56	386.99	živice
48	763051.10	1094871.12	386.38	živice
49	763041.49	1094865.41	385.80	živice
50	763030.54	1094859.74	385.10	živice
51	763019.93	1094855.43	384.61	živice
52	763003.96	1094850.51	383.76	živice
53	762987.71	1094846.89	383.04	živice
54	762964.85	1094844.11	381.92	živice
55	762930.72	1094840.42	380.66	živice
56	762897.60	1094836.85	380.21	živice
57	762863.79	1094833.65	379.85	živice
58	762831.25	1094830.27	379.92	živice
59	762811.33	1094827.93	379.78	živice
60	762809.16	1094827.31	379.77	živice
61	762794.10	1094825.33	379.75	živice
62	762791.32	1094825.52	379.81	živice
63	762779.70	1094823.69	379.83	živice
64	762767.54	1094821.06	380.02	živice
65	762755.88	1094817.81	380.45	živice
66	762743.68	1094813.44	380.85	živice
67	762728.46	1094806.26	381.28	živice

10
11


68	762706.93	1094795.05	382.01	živice
69	762686.97	1094784.38	382.71	živice
70	762666.86	1094773.28	383.46	živice
71	762646.71	1094762.42	384.35	živice
72	762626.79	1094751.81	385.19	živice
73	762612.14	1094744.41	385.72	živice
74	762596.71	1094736.81	386.29	živice
75	762582.42	1094731.35	386.92	živice
76	762567.11	1094727.51	387.66	živice
77	762550.60	1094724.83	388.34	živice
78	762529.11	1094722.41	389.40	živice
79	762507.68	1094720.16	390.53	živice
80	762485.28	1094717.86	391.63	živice
81	762465.50	1094715.80	392.33	živice
82	762442.14	1094713.28	392.78	živice
83	762418.96	1094710.84	392.86	živice
84	762403.31	1094709.37	392.72	živice
85	762386.22	1094708.72	392.44	živice
86	762370.53	1094709.17	392.27	živice
87	762347.02	1094711.92	391.64	živice
88	762311.81	1094717.49	391.01	živice
89	762277.91	1094722.58	390.43	živice
90	762244.42	1094727.55	389.83	živice
91	762211.81	1094732.44	389.25	živice
92	762177.59	1094737.91	388.51	živice
93	762143.93	1094742.91	387.75	živice
94	762109.49	1094748.17	386.38	živice
95	762075.98	1094754.01	384.07	živice
96	762044.56	1094761.53	381.89	živice
97	762022.06	1094767.51	380.27	živice
98	762007.03	1094771.45	379.26	živice
99	761996.01	1094773.34	378.36	živice
100	761985.89	1094773.79	377.54	živice
101	761978.24	1094772.67	377.04	živice
102	761968.36	1094769.57	376.13	živice
103	761959.78	1094764.73	375.40	živice
104	761952.36	1094758.39	374.87	živice
105	761944.68	1094749.72	374.10	živice
106	761923.54	1094722.13	372.09	živice
107	761910.22	1094704.70	370.71	živice
108	761904.19	1094696.32	369.95	živice
109	761899.73	1094688.42	369.53	živice
110	761897.08	1094680.63	369.07	živice
111	761894.90	1094668.77	368.57	živice
112	761891.30	1094636.27	368.11	živice
113	761889.70	1094614.49	365.50	živice
114	761887.72	1094601.29	368.00	živice
115	761885.10	1094590.11	368.29	živice
116	761885.47	1094587.89	368.22	živice
117	761883.15	1094583.65	368.33	živice
118	761881.67	1094583.35	368.37	živice
119	761875.68	1094577.49	368.37	živice
120	761868.24	1094573.08	368.28	živice
121	761848.34	1094566.21	368.30	živice
122	761847.73	1094566.35	368.30	živice
123	761836.54	1094563.22	368.62	živice
124	761825.84	1094561.61	369.14	živice
125	761814.85	1094562.88	369.68	živice
126	761804.95	1094566.62	370.26	živice
127	761784.93	1094578.02	371.46	živice
128	761765.70	1094588.89	372.59	živice
129	761746.51	1094599.83	374.00	živice
130	761732.39	1094607.35	374.88	živice
131	761717.86	1094613.78	375.97	živice
132	761702.12	1094619.40	377.17	živice
133	761686.14	1094623.43	378.09	živice
134	761654.66	1094630.39	380.18	živice
135	761623.62	1094637.75	382.24	živice
136	761592.22	1094644.99	384.14	živice
137	761560.76	1094652.37	386.02	živice
138	761539.91	1094656.97	387.35	živice
139	761518.85	1094660.41	388.43	živice
140	761496.98	1094662.35	389.89	živice
141	761464.71	1094664.72	392.17	živice
142	761433.08	1094666.53	394.12	živice
143	761399.89	1094668.31	396.32	živice
144	761366.07	1094670.09	398.36	živice
145	761332.58	1094672.25	400.57	živice
146	761299.02	1094674.61	402.88	živice
147	761267.81	1094676.45	404.90	živice
148	761251.84	1094678.11	405.90	živice
149	761236.71	1094680.90	406.94	živice

150	761221.58	1094685.34	407.68	živice
151	761205.16	1094691.92	408.52	živice
152	761185.38	1094700.56	409.89	živice
153	761164.92	1094709.00	411.29	živice
154	761144.29	1094717.21	412.75	živice
155	761114.21	1094729.71	414.83	živice
156	761083.58	1094742.45	416.36	živice
157	761051.24	1094756.07	416.96	živice
158	761021.31	1094768.50	417.34	živice
159	760990.59	1094781.40	417.77	živice
160	760958.31	1094794.73	418.40	živice
161	760936.19	1094803.69	418.49	živice
162	760938.08	1094809.22	418.58	živice
163	760962.75	1094799.09	418.39	živice
164	760994.79	1094785.82	417.73	živice
165	761026.71	1094772.75	417.27	živice
166	761055.19	1094760.71	416.96	živice
167	761086.39	1094747.57	416.32	živice
168	761116.42	1094734.87	414.91	živice
169	761147.75	1094721.80	412.73	živice
170	761168.81	1094713.35	411.19	živice
171	761188.71	1094704.76	409.76	živice
172	761208.96	1094695.94	408.38	živice
173	761223.29	1094690.37	407.44	živice
174	761238.48	1094686.02	406.58	živice
175	761254.37	1094683.55	405.64	živice
176	761269.27	1094682.32	404.74	živice
177	761298.15	1094680.59	403.02	živice
178	761332.88	1094678.21	400.70	živice
179	761366.77	1094675.91	398.37	živice
180	761400.12	1094673.92	396.30	živice
181	761432.68	1094672.42	394.24	živice
182	761465.93	1094670.51	392.04	živice
183	761498.23	1094668.17	389.93	živice
184	761507.21	1094668.01	389.23	živice
185	761514.16	1094668.68	388.75	živice
186	761533.00	1094666.35	388.00	živice
187	761540.90	1094666.57	387.68	živice
188	761541.31	1094665.38	387.59	živice
189	761545.63	1094663.32	387.24	živice
190	761549.97	1094660.92	386.98	živice
191	761561.88	1094657.74	386.19	živice
192	761594.03	1094650.26	384.11	živice
193	761626.48	1094642.77	382.16	živice
194	761655.60	1094636.14	380.29	živice
195	761684.73	1094629.49	378.39	živice
196	761702.83	1094625.12	377.32	živice
197	761721.33	1094618.64	376.02	živice
198	761735.89	1094612.43	374.99	živice
199	761753.09	1094603.01	373.86	živice
200	761770.06	1094593.50	372.73	živice
201	761789.83	1094582.16	371.29	živice
202	761806.35	1094572.75	370.00	živice
203	761814.44	1094569.68	369.24	živice
204	761823.53	1094568.26	368.63	živice
205	761832.14	1094568.65	368.23	živice
206	761841.07	1094570.28	368.15	živice
207	761848.17	1094572.06	368.16	živice
208	761865.70	1094577.91	368.12	živice
209	761871.84	1094582.13	368.07	živice
210	761875.40	1094585.92	367.95	živice
211	761879.20	1094592.90	368.03	živice
212	761881.64	1094603.20	367.93	živice
213	761883.62	1094618.12	367.81	živice
214	761885.30	1094636.77	368.22	živice
215	761888.44	1094667.33	368.70	živice
216	761890.61	1094680.16	369.36	živice
217	761894.38	1094691.36	369.96	živice
218	761898.91	1094699.35	370.11	živice
219	761904.72	1094707.83	370.78	živice
220	761919.29	1094726.63	372.32	živice
221	761938.80	1094751.64	374.40	živice
222	761947.95	1094762.57	375.00	živice
223	761955.35	1094769.55	375.86	živice
224	761964.31	1094774.76	376.45	živice
225	761976.77	1094778.76	377.39	živice
226	761986.45	1094779.94	378.08	živice
227	761997.37	1094779.47	378.75	živice
228	762011.14	1094776.68	379.63	živice
229	762025.00	1094772.87	380.44	živice
230	762046.84	1094766.86	381.86	živice
231	762077.43	1094759.44	384.02	živice

232	762106.91	1094754.15	386.21	živice
233	762107.86	1094754.25	386.25	živice
234	762120.77	1094752.36	386.91	živice
235	762122.36	1094752.06	386.96	živice
236	762144.09	1094748.79	387.80	živice
237	762177.64	1094743.67	388.55	živice
238	762213.47	1094738.14	389.26	živice
239	762246.68	1094733.18	389.92	živice
240	762279.78	1094728.08	390.41	živice
241	762313.04	1094723.11	390.94	živice
242	762348.23	1094717.62	391.55	živice
243	762369.78	1094715.13	391.96	živice
244	762386.42	1094714.44	392.30	živice
245	762404.59	1094715.19	392.67	živice
246	762424.13	1094717.20	392.95	živice
247	762444.01	1094719.23	392.76	živice
248	762465.99	1094721.70	392.27	živice
249	762486.15	1094723.79	391.58	živice
250	762508.21	1094726.07	390.43	živice
251	762529.36	1094728.20	389.30	živice
252	762551.31	1094730.49	388.12	živice
253	762568.04	1094733.26	387.25	živice
254	762583.36	1094737.84	386.51	živice
255	762596.45	1094743.00	385.98	živice
256	762610.65	1094749.91	385.53	živice
257	762626.57	1094758.10	384.95	živice
258	762645.80	1094768.27	384.22	živice
259	762665.14	1094778.86	383.46	živice
260	762683.54	1094788.82	382.77	živice
261	762703.00	1094799.33	382.17	živice
262	762722.78	1094809.83	381.55	živice
263	762740.88	1094818.37	381.14	živice
264	762755.07	1094823.61	380.71	živice
265	762768.09	1094827.10	380.32	živice
266	762781.76	1094829.83	380.06	živice
267	762799.22	1094832.15	379.85	živice
268	762810.78	1094833.25	379.75	živice
269	762811.19	1094833.42	379.75	živice
270	762815.09	1094833.91	379.75	živice
271	762816.30	1094833.73	379.78	živice
272	762831.54	1094835.31	379.80	živice
273	762864.01	1094838.75	379.90	živice
274	762894.40	1094841.77	380.14	živice
275	762930.77	1094845.90	380.64	živice
276	762966.42	1094849.80	381.86	živice
277	762989.11	1094852.91	382.86	živice
278	763003.88	1094856.24	383.52	živice
279	763020.25	1094861.62	384.33	živice
280	763032.10	1094866.97	384.98	živice
281	763043.43	1094873.33	385.67	živice
282	763056.30	1094882.07	386.65	živice
283	763067.18	1094890.98	387.51	živice
284	763075.42	1094898.52	388.08	živice
285	763087.01	1094910.53	388.95	živice
286	763109.48	1094934.23	390.54	živice
287	763133.28	1094959.35	392.30	živice
288	763156.57	1094984.15	393.99	živice
289	763180.08	1095009.66	395.86	živice
290	763197.24	1095027.91	397.19	živice
291	763212.28	1095043.36	398.25	živice
292	763231.05	1095059.32	399.52	živice
293	763248.92	1095072.63	400.74	živice
294	763262.32	1095081.38	401.34	živice
295	763279.09	1095091.80	402.13	živice
296	763298.73	1095103.63	403.10	živice
297	763317.71	1095115.17	403.75	živice
298	763335.05	1095126.56	404.15	živice
299	763351.31	1095138.77	404.39	živice
300	763362.96	1095149.99	404.64	živice
301	763373.02	1095161.13	404.36	živice
302	763383.96	1095174.68	403.91	živice
303	763395.98	1095191.04	403.21	živice
304	763407.60	1095206.98	402.10	živice
305	763417.03	1095220.14	401.04	živice
306	763430.81	1095239.25	400.46	živice
307	763445.72	1095259.74	400.10	živice
308	763459.26	1095278.19	399.95	živice
309	763471.58	1095295.20	399.82	živice
310	763483.55	1095311.44	399.70	živice
311	763490.60	1095321.30	399.73	živice
312	763504.17	1095339.38	399.98	živice
313	763516.13	1095355.84	400.63	živice

314	763528.24	1095373.52	401.84	zivice
315	763536.23	1095385.11	402.81	zivice
316	763544.19	1095394.10	403.72	zivice
317	763553.56	1095400.63	404.29	zivice
318	763562.18	1095404.48	404.74	zivice
319	763571.78	1095405.65	405.32	zivice
320	763584.40	1095405.70	406.14	zivice
321	763590.69	1095405.33	406.44	zivice
322	763599.39	1095403.50	406.95	zivice
323	763607.45	1095399.50	407.48	zivice
324	763614.24	1095395.84	407.92	zivice
325	763615.42	1095395.96	407.96	zivice
326	763615.86	1095394.97	407.97	zivice
327	763621.91	1095391.11	408.40	zivice
328	763622.81	1095390.77	408.37	zivice
329	763623.40	1095389.52	408.57	zivice
330	763629.49	1095385.43	409.11	zivice
331	763642.70	1095376.00	410.01	zivice
332	763666.45	1095360.23	411.60	zivice
333	763677.44	1095354.46	412.09	zivice
334	763688.93	1095349.31	412.85	zivice
335	763689.19	1095349.27	412.87	zivice
336	763702.85	1095342.73	413.48	zivice
337	763715.01	1095338.48	414.20	zivice
338	763735.96	1095332.47	414.79	zivice
339	763746.96	1095329.81	415.30	zivice
340	763758.85	1095327.66	415.61	zivice
341	763770.97	1095326.00	416.02	zivice
342	763782.87	1095325.30	416.48	zivice
343	763797.21	1095327.08	416.90	zivice
344	763799.40	1095326.79	416.93	zivice
345	763830.34	1095331.20	417.89	zivice
346	763833.43	1095332.27	417.90	zivice
347	763840.25	1095333.04	418.30	zivice
348	763841.42	1095332.84	418.26	zivice
349	763859.51	1095335.09	419.01	zivice
350	763871.57	1095336.91	419.34	zivice
351	763881.95	1095338.81	419.72	zivice
352	763893.54	1095341.51	420.13	zivice
353	763904.92	1095345.28	420.41	zivice
354	763916.01	1095349.63	420.71	zivice
355	763931.09	1095356.73	421.10	zivice
356	763953.24	1095367.99	421.56	zivice
357	763973.99	1095378.83	420.78	zivice
358	763998.46	1095391.08	420.05	zivice
359	764000.83	1095386.38	420.04	zivice
360	763980.09	1095375.63	420.78	zivice
361	763957.82	1095364.22	421.59	zivice
362	763936.31	1095353.20	421.30	zivice
363	763920.40	1095345.76	421.01	zivice
364	763909.30	1095341.11	420.82	zivice
365	763896.08	1095336.46	420.44	zivice
366	763884.91	1095333.59	420.02	zivice
367	763883.53	1095332.94	419.97	zivice
368	763879.38	1095332.18	419.81	zivice
369	763877.28	1095332.07	419.74	zivice
370	763868.50	1095330.70	419.43	zivice
371	763852.10	1095328.55	418.78	zivice
372	763834.61	1095326.23	418.15	zivice
373	763810.80	1095322.99	417.44	zivice
374	763797.09	1095321.23	417.14	zivice
375	763782.01	1095319.79	416.76	zivice
376	763771.97	1095320.11	416.44	zivice
377	763758.83	1095321.92	415.98	zivice
378	763746.46	1095324.38	415.58	zivice
379	763732.50	1095327.35	415.04	zivice
380	763713.09	1095332.87	414.51	zivice
381	763701.53	1095336.94	413.76	zivice
382	763690.33	1095341.42	413.22	zivice
383	763677.82	1095347.49	412.47	zivice
384	763664.24	1095355.00	411.56	zivice
385	763649.44	1095364.51	410.79	zivice
386	763643.58	1095368.24	410.45	zivice
387	763638.29	1095371.13	410.02	zivice
388	763620.79	1095383.29	408.63	zivice
389	763614.54	1095387.62	408.06	zivice
390	763609.98	1095390.60	407.64	zivice
391	763605.68	1095393.11	407.29	zivice

SO.02		
DATUM:	ACL (t)	ACO (t)
18.6.	919,22	218,7
19.6.		712,26
20.6.	712,28	
21.6.	654,52	
23.6.		275,78
24.6.		819,06
25.6.		629,3
CELKEM:	2286,02	2655,1





PORR a.s. , OZ Čechy
Dubečská 3238/36
100 00 Praha 10
IČO 43005560

Borek Růžek




V Českých Budějovicích
24.7.2025

Věc: „II/102 Kamýk nad Vltavou – Milešov“

Rekapitulace průvodek odpadu

Datum	tuny
9.6.2025	255,17
10.6..2025	260,04
11.6..2025	261,39
12.6.2025	258,91
13.6.2025	258,86
16.6.2025	261,07
17.6.2025	207,86
Celkem za SO.02	1763,30 tun



Borek Růžek
vedoucí provozu JIH
PORR a.s., odštěpný závod - Čechy