



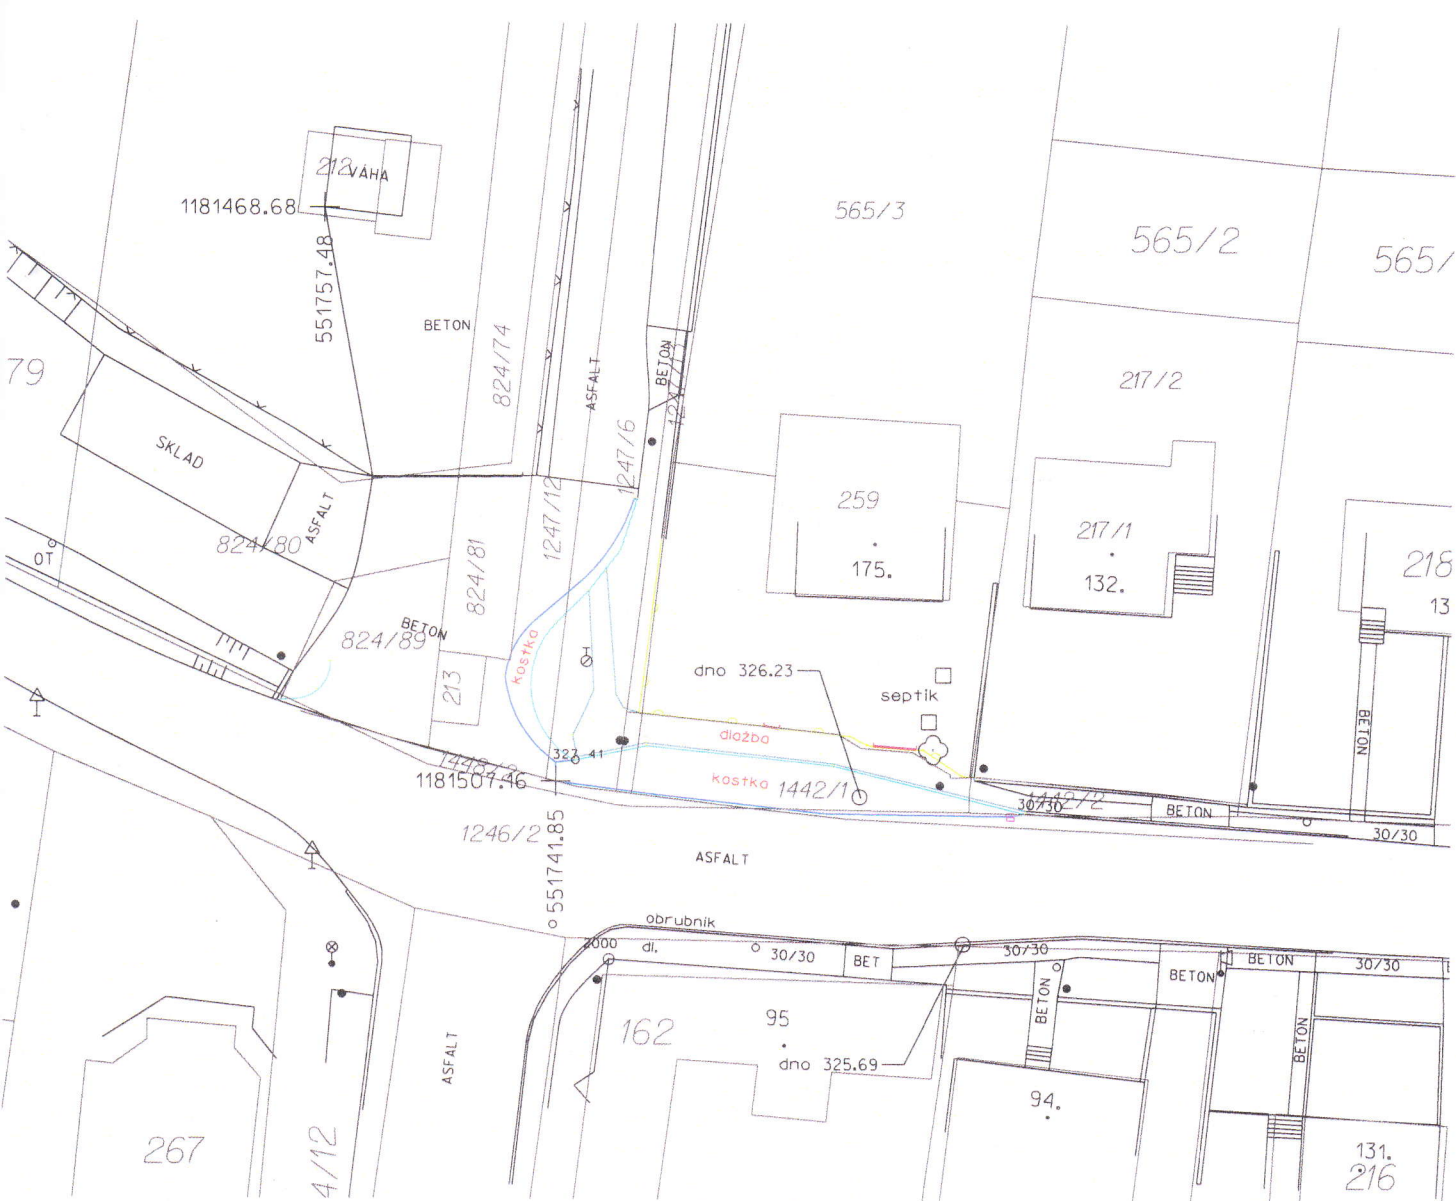

Náležitosti a přesnost odpovídá
právním předpisům

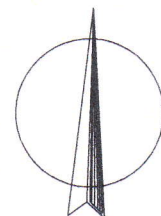

2.12.2010 301/2010

Zaměřil	Vypočítal	Vypracoval	Opr.zeměměřický ing.	Pavel BÍLÝ Nová 391 687 03 BABICE IČO: 653 15 715	
Pavel Bílý	Pavel Bílý	Pavel Bílý	Ing.Petr Ohera		
k.ú. Medlovice u Uh.Hradiště		Obec: Medlovice			
Stavební úpravy pravostranné autobusové zastávky na silnici II/422 v obci Medlovice, směr Osvětimany				Zaměřeno	1.12.2010
				č.zak.	301/2010
				Souř.systém	S-JTSK
				Výšk. syst.	Bpv
Dokumentace skutečného provedení stavby				č. výkresu	1
				Měřítko	1:500