

Krycí list ZBV

Název Stavby dle SoD: III/11628 Voznice Název stavebního objektu/provozního souboru (SO/PS): Komunikace III/11628	Číslo SO/PS / / pořadí Změny SO/PS: 102 / 2	Číslo ZBV: 2
--	---	---------------------

Objednatel: Krajská správa a údržba silnic Středočeského kraje, příspěvková organizace
Zborovská 81/11, 150 00 Praha 5, Smíchov
IČ: 00066001

Zhotovitel: **PORR a.s.**
Dubečská 3238/36, Strašnice, 100 00 Praha 10
IČ: 43005560

Rekapitulace ZBV č. 2 dle Skupin 1, 2, 3, 4, 5

ZBV č./ Skupina	Cena navrhovaných Změn záporných	Cena navrhovaných Změn kladných	Cena navrhovaných Změn záporných a Změn kladných celkem
2.1	0,00	2 248 114,14	2 248 114,14

ZBV č./ Skupina	Cena navrhovaných Změn záporných	Cena navrhovaných Změn kladných	Cena navrhovaných Změn záporných a Změn kladných celkem
2.2	0,00	0,00	0,00

ZBV č./ Skupina	Cena navrhovaných Změn záporných	Cena navrhovaných Změn kladných	Cena navrhovaných Změn záporných a Změn kladných celkem
2.3	0,00	0,00	0,00

ZBV č./ Skupina	Cena navrhovaných Změn záporných	Cena navrhovaných Změn kladných	Cena navrhovaných Změn záporných a Změn kladných celkem
2.4	0,00	0,00	0,00

ZBV č./ Skupina	Cena navrhovaných Změn záporných	Cena navrhovaných Změn kladných	Cena navrhovaných Změn záporných a Změn kladných celkem
2.5	0,00	0,00	0,00

ZBV č./ SUMA	Cena navrhovaných Změn záporných	Cena navrhovaných Změn kladných	Cena navrhovaných Změn záporných a Změn kladných celkem
2	0,00	2 248 114,14	2 248 114,14

Části ZBV se číslovají číslem ZBV, za kterým je tečka a index udávající číslo Skupiny.

Stejný systém číslování se používá pro jednotlivé Změnové listy (02)

a pro Rozpis ocenění změn položek (04).

Změnový list

Název Stavby dle SoD: III/11628 Voznice	Číslo SO/PS / / pořadí Změny SO/PS: 102 / 2	Číslo ZBV / Skupina změny: 2.1
Název stavebního objektu/provozního souboru (SO/PS): Komunikace III/11628		

Strany smlouvy o dílo S-2859/00066001/2023 na realizaci uvedené Stavby uzavřené dne 31.10.2023 (dále jen Smlouva):

Objednatel: Krajská správa a údržba silnic Středočeského kraje, příspěvková organizace se sídlem Zborovská 81/11, 150 00 Praha 5, Smíchov

Zhotovitel: PORR a.s., Dubečská 3238/36, 100 00 Praha 10, Strašnice

Přílohy Změnového listu:	Příjemce
1. Krycí list 1 počet listů	Objednatel
2. Změnový list 2 počet listů	Zhotovitel
3. Zápis o projednání ocenění soupisu prací 1 počet listů	Projektant (AD)
4. Rozpis ocenění Změn položek 1 počet listů	Stavební dozor
5. Přehled zařazení změn do Skupin 1 počet listů	Supervize
6. Přehled dokladů 1 počet listů	
7. Soupis prací SO po všech změnách 3 počet listů	
Další doklady dle přehledu dokladů 82 počet listů	

Iniciátor Změny: Zhotovitel

Předmět Změny: Upřesnění rozsahu prací

Po dokončení stavebních prací v požadovaném rozsahu, bylo vyhodnoceno množství materiálu skutečně dodané na stavbu (viz dodací listy cement, recyklační emulze, kamenivo) a byla zjištěna disproporce oproti zadání. Proto dochází k navýšení množství u těchto položek. Bylo provedeno také geodetické zaměření plochy vozovky ve všech fázích stavby (frézování, recyklace, ACL, ACO) a na základě zjištěné skutečnosti došlo k navýšení položek na skutečně provedené množství. Na základě těchto dokladů došlo k upřesnění rozsahu (objemu) provedených prací v průběhu realizace (čl. 7.2, b)). Po zaslání Žádosti o vydání pokynu k variaci (příloha ZBV) byl vydán Objednatelům Souhlas se zpracováním ZBV(příloha ZBV).

Tato změna zvyšuje smluvní cenu stavby o 2 248 114,14 Kč.

Jedná se o Vyhrazené změny závazku, které jsou podle čl. 5, odst. 1, písm. a) a čl. 7, odst. 2, písm. b) Směrnice R-SM-36 Krajské správy a údržby silnic Středočeského kraje (účinnost od 15.09.2023) upřesňující provádění změn závazků dle zákona č. 134/2016 Sb., o zadávání veřejných zakázek zařazený do Skupiny 1. Zároveň se jedná o práce, které nemění celkovou povahu veřejné zakázky. Z hlediska Zákona o zadávání veřejných zakázek č. 134/2016 Sb. tato Změna nepředstavuje vznik podstatné změny závazku a dle § 100, odst. 1) se jedná o změny vyhrazené.

Údaje v Kč bez DPH:

Cena navrhovaných Změn záporných	Cena navrhovaných Změn kladných	Cena navrhovaných Změn záporných a Změn kladných celkem	Součet absolutních hodnot Změn kladných a Změn záporných
0,00	2 248 114,14	2 248 114,14	2 248 114,14

Technická pomoc Objednatel

Jméno

Bc. Martin Horešovský

podpis

Podpis vyjadřuje souhlas se Změnou:			
Zhotovitel (stavbyvedoucí):	jméno	Borek Růžek	podpis
Projektant (autorský dozor):	jméno	Ing. Jana Křivánková	podpis
Stavební dozor:	jméno	Ing. Milan Kodet	podpis
Supervize (Regionální dotační kancelář):	jméno	XXXX	podpis
Zástupce Objednatelů odpovědný za cenové projednání změny:	jméno	Ing. Jaroslava Jurková	podpis
Zástupce Objednatelů:	jméno	Petr Müller	podpis
Objednatel a Zhotovitel se dohodli, že u tohoto SO/PS, který je součástí uvedené Stavby, budou provedeny Změny, jež jsou podrobně popsány, zdůvodněny, dokladovány a oceněny v Dokumentaci této Změny. Tento Změnový list představuje Dodatek Smlouvy o dílo. Smlouva se mění v rozsahu upraveném v tomto Změnovém listu. V ostatním zůstávají práva a povinnosti Objednatelů a Zhotovitele sjednané ve Smlouvě nedotčeny. Na důkaz toho připojují příslušné osoby oprávněné jednat jménem nebo v zastoupení Objednatelů a Zhotovitelů své podpisy.			
Objednatel (Oprávněná osoba):	jméno	Ing. Jan Fidler, DiS	podpis
Zhotovitel:	jméno	Petr Škvařil Ing. Martin Lukas	podpis

ZÁPIS

**o projednání ocenění soupisu prací a ceny stavebního objektu/provozního souboru (SO/PS)
pro všechny skupiny - pro ZBV číslo: 2**

Název Stavby:	III/11628 Voznice
Číslo SO/PS / číslo Změny SO/PS:	102 / 2
Název stavebního objektu/provozního souboru (SO/PS):	Komunikace III/11628

Údaje v Kč bez DPH

Cena SO/PS dle Smlouvy
1 - zadat
58 471 593,09

Poznámka: Cenu všech Změn záporných v předchozích Změnách na SO/PS a cenu navrhovaných Změn záporných na SO/PS je nutno zadávat se znaménkem minus (-).

Cena SO/PS v předchozích ZBV:

Údaje v Kč bez DPH

	Cena všech Změn záporných v předchozích Změnách na SO/PS	Cena všech Změn kladných v předchozích Změnách na SO/PS	Cena SO/PS po všech předchozích Změnách	Rozdíl ceny SO/PS po všech předchozích Změnách a ve Smlouvě
2	3 - zadat	4 - zadat	5=1+3+4	6=5-1
stavební/montážní práce	0,00	204 380,16	58 675 973,25	204 380,16

Cena SO/PS v této ZBV a po této ZBV:

Údaje v Kč bez DPH

	Cena navrhovaných Změn záporných na SO/PS	Cena navrhovaných Změn kladných na SO/PS	Cena všech Změn kladných na SO/PS (předchozích a navrhovaných)	Cena všech Změn kladných na SO/PS k ceně SO/PS dle Smlouvy v %
7	8 - zadat	9 - zadat	10=4+9	11=10/1
stavební/montážní práce	0,00	2 248 114,14	2 452 494,30	4,19%

Cena SO/PS po této ZBV:

Údaje v Kč bez DPH

	Cena všech Změn záporných na SO/PS (předchozích a navrhovaných)	Cena SO/PS po této Změně	Rozdíl ceny SO/PS po této Změně oproti ceně SO/PS dle Smlouvy	Rozdíl ceny SO/PS po této Změně oproti ceně SO/PS dle Smlouvy v %
12	13=3+8	14=1+13+10	15=14-1	16=15/1
stavební/montážní práce	0,00	60 924 087,39	2 452 494,30	4,19%

Rozpis položek a cen Změny													
Název stavby dle SoD: III/11628 Voznice								ZMĚNA SOUPISU PRACÍ (SO/PS)					
Číslo a název SO/PS: SO 102 - Komunikace III/11628								SO 102					
Číslo a název rozpočtu: silnice SO 102 - Komunikace III/11628								Skupina změn 1					
Poř. č. pol.	Kód položky	Název položky	m.j.	Množství ve Smlouvě	Množství po Změně	Množství rozdílů	Cena za m.j. v Kč	Cena celkem ve Smlouvě v Kč	Změny záporně v Kč	Změny kladné v Kč	Cena celkem po změně v Kč	Rozdíl cen celkem v Kč	Podíl cen celkem v %
1	2	3	4	5	6	7	8	9	10	11	12	13	14
2	113154324	Frézování živičného podkladu nebo krytu s naložením na dopravní prostředek plochy přes 1 000 do 10 000 m2 bez překážek v trase pruhu šířky do 1 m, tloušťky vrstvy 100 mm	m2	2 280,00	2 283,20	3,20	34,63 Kč	78 956,40	0,00	110,82	79 067,22	110,82	0,14%
3	113154325	Frézování živičného podkladu nebo krytu s naložením na dopravní prostředek plochy přes 1 000 do 10 000 m2 bez překážek v trase pruhu šířky do 1 m, tloušťky vrstvy 200 mm	m2	6 880,00	6 885,20	5,20	46,75 Kč	321 640,00	0,00	243,10	321 883,10	243,10	0,08%
4	113154233	Frézování živičného podkladu nebo krytu s naložením na dopravní prostředek plochy přes 500 do 1 000 m2 bez překážek v trase pruhu šířky přes 1 m do 2 m, tloušťky vrstvy 200 mm	m2	720,80	813,20	92,40	46,72 Kč	33 675,78	0,00	4 316,93	37 992,70	4 316,93	12,82%
5	113154414	Frézování živičného podkladu nebo krytu s naložením na dopravní prostředek plochy přes 10 000 m2 bez překážek v trase pruhu šířky do 2 m, tloušťky vrstvy 100 mm	m2	25 679,00	27 072,60	1 393,60	29,29 Kč	752 117,91	0,00	40 818,54	792 936,45	40 818,54	5,43%
6	113154433	Frézování živičného podkladu nebo krytu s naložením na dopravní prostředek plochy přes 10 000 m2 bez překážek v trase pruhu šířky do 2 m, tloušťky vrstvy 50 mm	m2	13 739,00	14 389,40	650,40	23,85 Kč	327 675,15	0,00	15 512,04	343 187,19	15 512,04	4,73%
7	113154464	Frézování živičného podkladu nebo krytu s naložením na dopravní prostředek plochy přes 10 000 m2 s překážkami v trase pruhu šířky do 2 m, tloušťky vrstvy 100 mm	m2	15 856,00	16 105,30	249,30	30,68 Kč	485 462,08	0,00	7 648,32	494 110,50	7 648,52	1,57%
27	367531141	Recyklace podkladní vrstvy za studena na místě rozpojení a reprofilace podkladu s hutněním plochy přes 6 000 do 10 000 m2, tloušťky přes 200 do 250 mm	m2	32 344,80	36 800,40	4 515,60	21,40 Kč	692 178,72	0,00	96 633,84	788 812,56	96 633,84	13,96%
31	373231108	Postřik spojovací PS bez posypu kamenivem ze silniční emulze, v množství 0,50 kg/m2	m2	101 761,60	105 053,40	3 291,80	14,98 Kč	1 524 388,77	0,00	49 311,16	1 573 699,93	49 311,16	3,23%
32	377134121	Asfaltový beton vrstvy ohrusná ACC 11 (ABS) s rozprostřením a se zhutněním z nemodifikovaného asfaltu v pruhu šířky přes 3 m tl. I, po zhutnění tl. 40 mm	m2	50 880,80	51 922,10	1 041,30	188,48 Kč	9 590 013,18	0,00	196 264,22	9 786 277,41	196 264,22	2,05%
35	377165122	Asfaltový beton vrstvy ložní ACL 16 (ABH) s rozprostřením a zhutněním z nemodifikovaného asfaltu v pruhu šířky přes 3 m, po zhutnění tl. 70 mm	m2	50 880,80	53 191,30	2 310,50	285,43 Kč	14 522 906,74	0,00	642 360,22	15 165 266,96	642 360,22	4,42%
107	367531341	Recyklace podkladní vrstvy za studena na místě promísení rozpojené směsí s cementem a přísadami na bázi zeolitu a minerálů (materiál ve specifikaci) s rozhrutím, zhutněním a vlhčením plochy přes 6 000 do 10 000 m2, tloušťky po zhutnění do 250 mm	m2	32 344,80	36 860,40	4 515,60	50,69 Kč	1 639 557,91	0,00	228 895,76	1 868 453,68	228 895,76	13,96%
108	38522110	cement portlandský struskový CEM II 42,5 MPa	t	929,91	1 059,74	129,83	2 196,55 Kč	2 042 600,40	0,00	285 171,50	2 327 771,90	285 171,50	13,96%
109	11162540	emulze asfaltová oba ovací pro použití za studena	t	650,94	741,82	90,88	7 040,21 Kč	4 582 747,26	0,00	639 821,33	5 222 568,58	639 821,33	13,96%
110	38341341	kamenivo drcené drobné frakce 0/4	t	3 234,48	3 686,04	451,56	90,81 Kč	293 723,13	0,00	41 006,16	334 729,29	41 006,16	13,96%
Celkem									0,00	2 248 114,14		2 248 114,14	

Odpovědný zástupce Objednatele i odpovědný zástupce Zhotovitele odsouhlasují skladbu měněných položek i nových položek, včetně jejich výměr, vyjadřujících předkládanou změnu.
Potvrzují zároveň skutečné provedení prací a oprávněnost změny.

Za Zhotovitele: Borek Růžek (stavbyvedoucí)

Za Objednatele: (TDS/TDI)

Podpis:

Podpis:

PŘEHLED ZAŘAZENÍ ZMĚN DO SKUPIN

Název a evidenční číslo Stavby: III/11628 Voznice

1	Přijaté smluvní částka bez rezervy a DPH	71 880 183,45
2=(1+19+20)	Aktuální smluvní částka (cena stavby)	74 332 677,75
	Aktuální smluvní částka (cena stavby) včetně DPH	89 942 540,08
3=(2/1)*100	Procento změny Přijaté smluvní částky	103,41%
4=(25/1)*100	Sledování vyhrazených změn (Skupina 1)	3,13%
5=(28/1)*100	Sledování záměny položek (Skupina 2)	0,00%

6=32+36	Suma Zmen kladnych a Zmen zapornych Skupiny 3 a Skupiny 4	204 380,16
7=(5*1)*100	Sledovani limitu 30 % - soucet Skupiny 3 a Skupiny 4	0,28%
8=1*0,3	Zakonný limit 30 % pro Skupinu 3 a Skupinu 4	21 564 055,04

12=(1)*0,15	Limit	10 782 027,52
13=(39)/(1)	Sledování limitu v %	0,00%
14=ABS(37)-(38)	Hodnota skupiny 5	0,00

[illegible]

Poznámka: Formulář má informativní charakter a zobrazuje stav k datu předložení Změnového listu.

Přehled dalších dokladů

Číslo ZBV:	2
Název stavby:	III/11628 Voznice
Název stavebního objektu / provozního souboru (SO/PS):	Komunikace III/11628
Číslo SO/PS / číslo změny SO/PS:	102 / 2

Doklad	počet listů
Soupis prací SO po změnách	3
Žádost o vydání pokynu k variaci (Žádost o změnu rozsahu díla)	2
Vyjádření AD k ZBV	1
Vyjádření TDI k ZBV	2
Geodetický protokol frézování	17
Geodetický protokol recyklace za studena	15
Geodetický protokol ACL	19
Geodetický protokol ACO	20
Dodací listy cement	2
Dodací listy recyklační emulze	3
Potvrzení o odběru kameniva	1
Počet listů celkem	85

Soupis prací SO po všech změnách													
Název stavby: III/11628 Voznice Číslo a název SO/PS: SO 102 - Komunikace III/11628 Číslo a název rozpočtu: SO 102 - Komunikace III/11628								ZMĚNA SOUPISU PRACÍ (SO/PS)					
								2					
								celkem po všech změnách					
Poř. č. pol.	Kód položky	Název položky	m.j.	Množství ve Smlouvě	Množství po Změnách	Množství rozdílu	Cena za m.j. v Kč	Cena celkem ve Smlouvě v Kč	Změny záporné v Kč	Změny kladné v Kč	Cena celkem po Změnách v Kč	Rozdíl cen celkem v Kč	Podíl cen celkem v %
1	2	3	4	5	6	7	8	9	10	11	12	13	14
101	113107221	Odstranění podkladů nebo krytů strojně plochy jednotlivě přes 200 m2 s přemístěním hmot na skládku, na vzdálenost do 20 m nebo s naložením na dopravní prostředek z kameniva hrubého drsného, c tl. vrstvy do 100 mm	m2	19 235,00	19 236,00	0,00	85,00 Kč	1 635 060,00	0,00	0,00	1 635 060,00	0,00	0,00%
102	113107222	Odstranění podkladů nebo krytů strojně plochy jednotlivě přes 200 m2 s přemístěním hmot na skládku, na vzdálenost do 20 m nebo s naložením na dopravní prostředek z kameniva hrubého drsného, c tl. vrstvy přes 100 do 200 mm	m2	9 160,00	9 160,00	0,00	85,00 Kč	778 600,00	0,00	0,00	778 600,00	0,00	0,00%
1	113107224	Odstranění podkladů nebo krytů strojně plochy jednotlivě přes 200 m2 s přemístěním hmot na skládku, na vzdálenost do 20 m nebo s naložením na dopravní prostředek z kameniva hrubého drsného, c tl. vrstvy přes 300 do 400 mm	m2	720,80	720,80	0,00	16,39 Kč	11 813,91	0,00	0,00	11 813,91	0,00	0,00%
2	113154324	Frézování živého podkladu nebo krytu s naložením na dopravní prostředek plochy přes 1 000 do 10 000 m2 bez překážek v trase pruhu šířky do 1 m, tloušťky vrstvy 100 mm	m2	2 280,00	2 283,20	3,20	34,63 Kč	78 956,40	0,00	110,82	79 057,22	110,82	0,14%
		ZBV Z: dle geodetického zaměření km 3,900-4,320; 4,380-4,740; 5,380-5,750											
3	113154325	Frézování živého podkladu nebo krytu s naložením na dopravní prostředek plochy přes 1 000 do 10 000 m2 bez překážek v trase pruhu šířky do 1 m, tloušťky vrstvy 200 mm	m2	6 880,00	6 885,20	5,20	46,75 Kč	321 640,00	0,00	243,10	321 883,10	243,10	0,08%
		ZBV Z: dle geodetického zaměření km 0,160-2,250; 2,250-3,900											
4	113154235	Frézování živého podkladu nebo krytu s naložením na dopravní prostředek plochy přes 500 do 1 000 m2 bez překážek v trase pruhu šířky přes 1 m do 2 m, tloušťky vrstvy 200 mm	m2	720,80	813,20	92,40	46,72 Kč	33 575,76	0,00	4 315,93	37 992,70	4 316,93	12,82%
		ZBV Z: dle geodetického zaměření km 4,744-4,810; příkopy pro propustky											
5	113154434	Frézování živého podkladu nebo krytu s naložením na dopravní prostředek plochy přes 10 000 m2 bez překážek v trase pruhu šířky do 2 m, tloušťky vrstvy 100 mm	m2	25 679,00	27 072,60	1 393,60	29,29 Kč	752 137,91	0,00	40 818,54	792 956,45	40 818,54	5,43%
		ZBV Z: dle geodetického zaměření km 0,000-0,460; 0,460-2,250; 3,900-4,744; 4,813-5,750											
6	113154433	Frézování živého podkladu nebo krytu s naložením na dopravní prostředek plochy přes 10 000 m2 bez překážek v trase pruhu šířky do 2 m, tloušťky vrstvy 50 mm	m2	13 739,00	14 389,40	650,40	23,85 Kč	327 675,15	0,00	15 512,04	343 187,19	15 512,04	4,73%
		ZBV Z: dle geodetického zaměření km 2,250-3,900; 5,750-6,323											
7	113154464	Frézování živého podkladu nebo krytu s naložením na dopravní prostředek plochy přes 10 000 m2 s překážkami v trase pruhu šířky do 2 m, tloušťky vrstvy 100 mm	m2	15 855,00	16 105,30	249,30	30,68 Kč	486 462,08	0,00	7 648,52	494 110,60	7 648,52	1,57%
		ZBV Z: dle geodetického zaměření km 5,750-7,623											
8	122151107	Odkopávky a prokopávky nezapažené strojně v hornině třídy těžitelnosti I skupiny 1 a 2 přes 5 000 m3	m3	14 015,90	14 015,90	0,00	73,75 Kč	1 033 672,63	0,00	0,00	1 033 672,63	0,00	0,00%
9	132151104	Hloubení nezapažených rýh šířky do 800 mm strojně s urovňováním dna do předepsaného profilu a spádu v hornině třídy těžitelnosti I skupiny 1 a 2 přes 100 m3	m3	347,50	347,50	0,00	260,15 Kč	90 402,13	0,00	0,00	90 402,13	0,00	0,00%
10	162751117	Vodorovné přemístění výkopku nebo sypání po suchu na obvyklém dopravním prostředku, bez naložení výkopku, avšak se složením bez rozhrnutí z horninové třídy těžitelnosti I skupiny 1 až 3 na vzdálenost přes 9 000 do 10 000 m	m3	14 363,40	14 363,40	0,00	5,05 Kč	86 598,57	0,00	0,00	86 598,57	0,00	0,00%
11	162751119	Vodorovné přemístění výkopku nebo sypání po suchu na obvyklém dopravním prostředku, bez naložení výkopku, avšak se složením bez rozhrnutí z horninové třídy těžitelnosti I skupiny 1 až 3 na vzdálenost příplatek k ceně za každých dalších 1 započatých 5 000 m	m3	215 451,00	215 451,00	0,00	8,42 Kč	1 814 097,42	0,00	0,00	1 814 097,42	0,00	0,00%
12	171201731	Poplatek za uložení stavebního odpadu na recyklační skládce (skládkovné) zeminy a kamení zatříděného do katalogu odpadů pod kódem 17 05 04	l	75 854,17	75 854,17	0,00	16,05 Kč	414 958,63	0,00	0,00	414 958,63	0,00	0,00%
13	181451121	Založení trávníku na půdě předem odpravené plodiny přes 1000 m2 výsavním včetně utahání lučního v rovině nebo na svahu do 1:5	m2	16 985,80	16 985,80	0,00	24,53 Kč	416 661,67	0,00	0,00	416 661,67	0,00	0,00%

14	00572472	úsvle směs travní krajinná-rovinná	kg	254,79	254,79	0,00	281,61 Kč	71 750,57	0,00	0,00	71 750,57	0,00	0,00%
15	181951111	Úprava pláně vyrovnáním výškových rozdílů strojně v hornině třída těžitelnosti I, skupiny 1 až 3 bez zhutnění	m2	16 983,80	16 983,80	0,00	4,99 Kč	84 759,14	0,00	0,00	84 759,14	0,00	0,00%
16	181551112	Úprava pláně vyrovnáním výškových rozdílů strojně v hornině třída těžitelnosti I, skupiny 1 až 3 se zhutněním	m2	19 955,80	19 956,80	0,00	12,06 Kč	240 679,01	0,00	0,00	240 679,01	0,00	0,00%
17	182351133	Rozprostření a urovňování ornice ve svahu sklonu přes 1:5 strojně při souvislé ploše přes 500 m2, tl. vrstvy do 200 mm	m2	16 983,80	16 983,80	0,00	58,84 Kč	999 444,47	0,00	0,00	999 444,47	0,00	0,00%
18	10364101	zemina pro terénní úpravy - ornice	t	4 586,17	4 585,17	0,00	22,53 Kč	103 325,12	0,00	0,00	103 325,12	0,00	0,00%
19	183403161	Obdělání půdy válemy v rovině nebo na svahu do 1:5	m2	16 983,80	16 983,80	0,00	2,88 Kč	48 579,39	0,00	0,00	48 579,39	0,00	0,00%
20	184802111	Chemické odplavení půdy před založením kultury, trávníku nebo zpevněných ploch a výměře jednotlivě přes 20 m2 v rovině nebo na svahu do 1:5 postřikem na široko	m2	16 983,80	16 983,80	0,00	1,13 Kč	19 193,95	0,00	0,00	19 193,95	0,00	0,00%
21	211571121	Zřízení opětištění výplně z geotextiliie odvodňovacích žebek nebo trativodů v rýze nebo zářezu se stěnami svislými nebo šikmými o sklonu přes 1:2 při rozvinuté šířce opláštění cca 2,5 m	m2	198,00	198,00	0,00	44,98 Kč	8 906,04	0,00	0,00	8 906,04	0,00	0,00%
22	69911006	geotextilie tkaná separační, filtrační, výztužná PP pevnost v tahu 15kN/m	m2	201,96	201,96	0,00	61,95 Kč	12 511,42	0,00	0,00	12 511,42	0,00	0,00%
23	212752103	Trativody z dřevěných trubek pro tlakové stavby a komunikace se zřizováním štrkového lože pod trubky a s jejich obrysem v otevřeném výkopu trubka korugovaná sendvičová PE-HD SN 4 ce oporovaná 360° DN 200	m	99,00	99,00	0,00	424,12 Kč	40 007,88	0,00	0,00	40 007,88	0,00	0,00%
24	274313171	Základy z betonu prostého pasy betonu kamenem neprokládaného tř. C 20/25	m3	0,77	0,77	0,00	7 255,50 Kč	5 579,90	0,00	0,00	5 579,90	0,00	0,00%
103	564761111	Podklad nebo kryt z kameniva hrubého drceného vel. 32-63 mm s rozprostřením a zhutněním, po zhutnění tl. 200 mm	m2	38 472,00	38 472,00	0,00	98,00 Kč	3 770 256,00	0,00	0,00	3 770 256,00	0,00	0,00%
104	564771111	Podklad nebo kryt z kameniva hrubého drceného vel. 32-63 mm s rozprostřením a zhutněním, po zhutnění tl. 250 mm	m2	910,00	910,00	0,00	384,55 Kč	349 940,50	0,00	0,00	349 940,50	0,00	0,00%
25	564851111	Podklad ze štrkové třídy ŠD s rozprostřením a zhutněním, po zhutnění tl. 150 mm	m2	29 188,88	29 188,88	0,00	72,22 Kč	2 108 020,91	0,00	0,00	2 108 020,91	0,00	0,00%
105	564931412	Podklad nebo podypz z asfaltového recyklátu s rozprostřením a zhutněním, po zhutnění tl. 100 mm	m2	32 344,80	32 344,80	0,00	5,09 Kč	196 979,83	0,00	0,00	196 979,83	0,00	0,00%
106	564951413	Podklad nebo podypz z asfaltového recyklátu s rozprostřením a zhutněním, po zhutnění tl. 150 mm	m2	720,80	720,80	0,00	67,68 Kč	48 783,74	0,00	0,00	48 783,74	0,00	0,00%
26	565135121	Asfaltový beton vrstva podkladní ACI 16 (obalované kamenivo středněrné - UKS) s rozprostřením a zhutněním v pruhu šířky přes 3 m, po zhutnění tl. 50 mm	m2	4 559,00	4 559,00	0,00	219,30 Kč	1 021 718,70	0,00	0,00	1 021 718,70	0,00	0,00%
27	567531141	Recyklace podkladní vrstvy za studena na místě rozpojení a reprofilace podkladu s hutněním plochy přes 6 000 do 10 000 m2, tloušťky přes 200 do 250 mm	m2	32 344,80	32 344,80	4 515,60	21,40 Kč	692 175,77	0,00	96 633,84	788 812,56	96 633,84	13,96%
		ZBV 2: dle geodetického zaměření											
107	567533141	Recyklace podkladní vrstvy za studena na místě promísení rozpojení směsí s cementem a přísadami na bázi zeolitu a minerálů (materiál ve specifikaci) s rozchlutím, zhutněním a vřetením plochy přes 6 000 do 10 000 m2, tloušťky po zhutnění do 250 mm	m2	32 344,80	32 344,80	4 515,60	50,69 Kč	1 639 557,91	0,00	225 895,76	1 868 453,68	225 895,76	13,96%
		ZBV 2: dle geodetického zaměření											
108	58522110	cement portlandský sturkový CEM II 42,5MPa	t	929,91	1 059,74	129,83	2 196,55 Kč	2 042 600,40	0,00	285 172,50	2 327 771,90	285 171,50	13,96%
		ZBV 2: dle dodací listů CEMEX											
109	11162540	emulze asfaltová obalovací pro použití za studena	t	650,94	741,82	90,88	7 040,21 Kč	4 582 747,26	0,00	639 821,33	5 222 568,58	639 821,33	13,96%
		ZBV 2: dle dodací listů Obalovací emulze											
110	58341341	kamenivo drcené drobné frakce 0/4	t	3 234,48	3 685,04	451,56	90,81 Kč	293 723,13	0,00	41 006,16	334 729,29	41 006,16	13,96%
		ZBV 2: dle potvrzení o odebráníem kameniva lom B/122											
28	569241112	Zpevnění krajnic nebo komunikací pro pěši s rozprostřením a zhutněním, po zhutnění štrkovpískem nebo kamenivem těženým t. 130 mm	m2	6 982,50	6 982,50	0,00	101,38 Kč	707 885,85	0,00	0,00	707 885,85	0,00	0,00%
29	569811112	Zpevnění krajnic nebo komunikací pro pěši s rozprostřením a zhutněním, po zhutnění štrkové třídy tl. 50 mm	m2	6 982,50	6 982,50	0,00	101,38 Kč	707 885,85	0,00	0,00	707 885,85	0,00	0,00%
30	573191111	Postřik filtrační kalciovskovinné emulzi v množství 1,00 kg/m2	m2	4 559,00	4 559,00	0,00	15,21 Kč	70 863,39	0,00	0,00	70 863,39	0,00	0,00%
31	573231108	Postřik spojovací PS bez posypu kamenivem ze silniční emulze, v množství 0,50 kg/m2	m2	101 761,60	105 053,40	3 291,80	14,98 Kč	1 524 388,77	0,00	49 311,16	1 573 699,93	49 311,16	3,23%
		ZBV 2: dle geodetického zaměření 53131,3 + 51222,1											
32	577134121	Asfaltový beton vrstva obrusná ACU 11 (ABS) s rozprostřením a se zhutněním z nemoclivkovaného asfaltu v pruhu šířky přes 3 m tř. I, po zhutnění tl. 40 mm	m2	50 880,80	51 922,10	1 041,30	198,48 Kč	9 590 013,18	0,00	196 264,22	9 786 277,41	196 264,22	2,05%
		ZBV 2: dle geodetického zaměření											

35	577165122	Asfaltový beton viskóza ložní ACL 16 [ABH] s rozpruštěním a zhutněním z nemodifikovaného asfaltu v pruhu šířky přes 3 m, po zhutnění tl. 70 mm	m2	50 880,80	53 131,30	2 250,50	285,43 Kč	14 522 906,74	0,00	642 360,22	15 165 266,96	642 360,22	4,12%
		ZBV 2: dle geodetického zaměření											
36	597161111	Risol dišíděný do lože z betonu prostého tl. 100 mm, s vyplněním a zatřením spár cementovou maltou z lomového kamene tl. do 250 mm	m2	21,50	21,50	0,00	1 070,11 Kč	23 007,37	0,00	0,00	23 007,37	0,00	0,00%
37	895541111	Zřízení vpustí kanalizační - liční z betonových dílců typ UH-50 normální	kus	2,00	2,00	0,00	14 249,39 Kč	28 498,78	0,00	0,00	28 498,78	0,00	0,00%
38	502230108	vcustový komplet z železobetonových protibrikátů, vř. krče a poklopu	kus	2,00	2,00	0,00	21 007,59 Kč	42 015,18	0,00	0,00	42 015,18	0,00	0,00%
39	889331111	Výšková úprava: u ličního vpustu nebo vpustí do 200 mm zvýšením či snížením poklopu, může či krytce znaku	kus	62,00	62,00	0,00	3 987,58 Kč	247 229,96	0,00	0,00	247 229,96	0,00	0,00%
111	911331123	Sunění svodidla s osazením sloupků zaberaním ocelové úroveň zádržnosti N2 vzdálenosti sloupků přes 2 do 4 m jednostranné	m	390,00	486,00	96,00	1 734,71 Kč	676 535,90	0,00	165 532,16	843 069,06	166 532,16	24,62%
		ZBV 1: dle geodetického zaměření											
41	916131213	Osazení silničního obrubníku betonového se zřícením lože, s vyplněním a zatřením spár cementovou maltou stojatého s boční opěrou z betonu prostého, do lože z betonu prostého	m	237,00	237,00	0,00	428,34 Kč	101 445,48	0,00	0,00	101 445,48	0,00	0,00%
42	59217023	obrubník betonový chodníkový 1000x150x250mm	m	237,00	237,00	0,00	132,81 Kč	31 475,97	0,00	0,00	31 475,97	0,00	0,00%
43	919112233	Řezání dilatačních spár v živičném krytu vytváření karmárky pro vložení záložky šířky 20 mm, hloubky 40 mm	m	659,70	659,70	0,00	90,11 Kč	59 445,57	0,00	0,00	59 445,57	0,00	0,00%
44	919121132	Utěsnění dilatačních spár záložkou za studena v cementobetonovém nebo živičném krytu včetně adhezivního nátěru s těsnícím profilem pod záložkou, pro komůrky šířky 20 mm, hloubky 40 mm	m	659,70	659,70	0,00	90,11 Kč	59 445,57	0,00	0,00	59 445,57	0,00	0,00%
45	919735113	Řezání stávajícího živičného krytu nebo podkladu hloubky přes 100 do 150 mm	m	659,70	659,70	0,00	90,11 Kč	59 445,57	0,00	0,00	59 445,57	0,00	0,00%
46	935112211	Osazení betonového příkopového žlabu s vyplněním a zatřením spár cementovou maltou s ložem tl. 100 mm z betonu prostého z betonových příkopových tvárnic šířky přes 500 do 800 mm	m	12,00	12,00	0,00	1 103,91 Kč	13 246,92	0,00	0,00	13 246,92	0,00	0,00%
47	592270245	žlabovka příkopová betonová spádová 500x720x80mm	m	12,00	12,00	0,00	736,99 Kč	8 843,88	0,00	0,00	8 843,88	0,00	0,00%
48	938502113	Profilace a čištění příkopů komunikací příkopovým rypadlem s odstraněním travnatého porostu nebo násova, s úpravou dna o svahů do předepsaného profilu a s naložením na dopravní prostředek nebo s přemístěním na hromady na vzdálenost do 20 m nepovrchových ne	m	12 905,00	12 906,00	0,00	123,91 Kč	1 599 182,46	0,00	0,00	1 599 182,46	0,00	0,00%
49	966005311	Rozebření a odstranění silničního zábradlí a ocelových svodidel s přemístěním hmot na skládku na vzdálenost do 10 m nebo s naložením na dopravní prostředek, se zásepem jam po odstraněných sloupcích a s jeho zhutněním svodidla včetně sloupků, s jednou páso	m	390,00	486,00	96,00	304,25 Kč	153 757,50	0,00	3 848,00	191 605,50	3 848,00	24,62%
		ZBV 1: dle geodetického zaměření											
51	997221551	Vodorovná doprava suti bez naložení, ale se složením a s hrubým urovnáním ze splykých materiálů, na vzdálenost do 1 km	t	26 475,58	26 476,58	0,00	6,05 Kč	160 183,28	0,00	0,00	160 183,28	0,00	0,00%
52	997221558	Vodorovná doprava suti bez naložení, ale se složením a s hrubým urovnáním Připlatek k ceně za každý další i začiatý 1 km přes 1 km	t	498 524,93	498 524,93	0,00	1,17 Kč	583 313,17	0,00	0,00	583 313,17	0,00	0,00%
53	997221561	Vodorovná doprava suti bez naložení, ale se složením a s hrubým urovnáním z kusových materiálů, na vzdálenost do 1 km	t	16,38	16,38	0,00	844,83 Kč	13 838,32	0,00	0,00	13 838,32	0,00	0,00%
54	997221568	Vodorovná doprava suti bez naložení, ale se složením a s hrubým urovnáním Připlatek k ceně za každý další i začiatý 1 km přes 1 km	t	393,17	393,17	0,00	6,76 Kč	2 657,49	0,00	0,00	2 657,49	0,00	0,00%
56	997221873	Příplatek za uložení stavebního odpadu na recyklační skládce (skládkovní) zeminy a kamení zatříděného do Katalogu odpadů pod kódem 17 05 04	t	10 684,70	10 684,70	0,00	5,63 Kč	60 154,88	0,00	0,00	60 154,88	0,00	0,00%
57	997221875	Příplatek za uložení stavebního odpadu na recyklační skládce (skládkovní) asfaltového bez obsahu dehtu zatříděného do Katalogu odpadů pod kódem 17 03 02	t	7 234,82	7 234,82	0,00	33,79 Kč	244 464,43	0,00	0,00	244 464,43	0,00	0,00%
59	998225111	Přesun hmot pro komunikace s krytem z kamenná, monolitickým betonovým nebo živičným - dopravní vzdálenost do 200 m akekoliv děky objektu	t	19 832,68	19 832,68	0,00	9,00 Kč	178 494,12	0,00	0,00	178 494,12	0,00	0,00%
60	998225194	Přesun hmot pro komunikace s krytem z kamenná, monolitickým betonovým nebo živičným - Připlatek k ceně za zvětšený přesun přes vymezenou největší dopravní vzdálenost do 5000 m	t	19 832,68	19 832,68	0,00	9,00 Kč	178 494,12	0,00	0,00	178 494,12	0,00	0,00%
61	998225195	Přesun hmot pro komunikace s krytem z kamenná, monolitickým betonovým nebo živičným - Připlatek k ceně za zvětšený přesun přes vymezenou největší dopravní vzdálenost za každých dalších 5000 m přes 5000 m	t	19 832,68	19 832,68	0,00	9,00 Kč	178 494,12	0,00	0,00	178 494,12	0,00	0,00%
		Celkem						58 471 593,09	0,00	2 452 494,30	60 924 087,40	2 452 494,30	4,19%

ZBV 1

ZBV 2

204 380,16

2 248 114,14

204 380,18

2 248 114,14



PORR a.s.

Vaše značka:
Váš dopis ze dne:
Naše značka:
Náš dopis:

Objednatel

Krajská správa a údržba silnic Středočeského
kraje, příspěvková organizace
Zborovská 81/11,
150 21 Praha 5 - Smíchov

V Praze dne 11.10.2024

Dílo (veřejná zakázka): „III/11628 Voznice“,

Označení/číslo smlouvy objednatele: S-2859/00066001/2023

Věc: Žádost o pokyn k předložení ZBV 2

Dobrý den,

Společnost PORR a.s. podala nabídku na realizaci veřejné zakázky „III/11628 Voznice“, Po vyhodnocení všech nabídek byla naše nabídka vyhodnocena jako nejvýhodnější a následně byla uzavřena smlouva o dílo na realizaci veřejné zakázky. Zhotovitel zahájil práce v souladu s rozhodnutím o DIO.

Zhotovitel následně provedl stavbu v souladu se Smlouvou o dílo a provedl konečné vyčíslení. Zde bylo zjištěno, že u některých položek rozpočtu dojde k nedofakturaci zasmělněného množství (méněpráce a vícepráce) viz přiložený návrh rozdílového soupisu prací stavby. Navrhovaná výše méněpráci je – 433 677,30 Kč bez DPH a navrhovaná cena vícepráci je +2 250 326,21 Kč bez DPH. Vícepráce spočívají v tzv. „doměrkách“ s tím, že zároveň zhotovitel předkládá jednotlivé geodetické protokoly konstrukčních vrstev stavby.

Tímto Vás žádáme o pokyn k dalšímu postupu k výše popsanému.

Děkuji

S pozdravem
Za Zhotovitele

Borek Růžek
Vedoucí provozu JIH
PORR a.s.

Přílohy:

- Návrh rozdílového soupisu prací
- Geodetické protokoly zaměření stavby

Rozpis položek a cen Změny													
Číslo a název SO/PS: SO 102 - Komunikace III/11628 Číslo a název rozpočtu: SO 102 - Komunikace III/11628							ZMĚNA SOUPISU PRACÍ (SO/PS)						
							Skupina změn 1						
Por. č. poř.	Kód položky	Název položky	m.j.	Množství ve smílované	Množství po změně	Množství rozdílu	Cena za m.j. v Kč	Cena celkem po smílované v Kč	Změny záporné v Kč	Změny kladné v Kč	Cena celkem po Změně v Kč	Rozdíl cen celkem v Kč	Podíl cen celkem v %
1	2	3	4	5	6	7	8	9	10	11	12	13	14
SO 102													
Celkem													
								37 322 340,73	- 433 677,30	2 250 326,21	39 138 969,64	1 816 648,91	

Odpovědný zástupce Objednatelů i odpovědný zástupce Zhotovitelů odsouhlasují skladbu měněných položek i nových položek, včetně jejich výměr, vyjadřujících předkládanou změnu.
Přijetí i záporné skutečné provedení prací a oprávněnou změnu

Za Zhotovitele:

Za Objednatel:

Podpis:

Podpis:

Petr Müller
Krajská správa a údržba silnic
Středočeského kraje, příspěvková organizace
Žižkova 1
251 01 Říčany

V Praze dne 19. 12. 2024

Stanovisko Autorského dozoru

Akce: III/11628 Voznice

K Vámi zaslanému návrhu Zhotovitele ZBV 2, jehož podkladem bylo skutečné zaměření provedených prací sdělujeme následující:
Nemáme námitek k vydání ZBV.

S pozdravem

.....
Ing. Jana Křiváňková
hlavní inženýr projektu

Vyřizuje: Milan Kodet, TDI
Datum: 14.10.2025

Krajská správa a údržba silnic
Středočeského kraje, příspěvková organizace
Zborovská 11, 150 21 Praha 5
Petr Müller

Stavba: III/11628 Voznice

Věc: Vyjádření TDI k dokumentaci ZBV č. 2
– SO 102 Komunikace III/11628

Předmětná dokumentace ZBV obsahuje úpravu nákladů mezi smluvním rozpočtem a rozpočtem dle skutečně provedených prací. Níže je uveden popis a zdůvodnění jednotlivých změn.

V průběhu realizace došlo s ohledem na místní podmínky k optimalizaci šířkového a směrového průběhu vozovky. Po dokončení jednotlivých stavebních prací provedl Zhotovitel geodetické zaměření a doložil doklady od dodaného materiálu. Na základě těchto dokladů došlo k upřesnění rozsahu (objemu) provedených prací následovně:

- Frézování stávajících asfaltových vrstev: Zhotovitel dokládá geodetickým protokolem s plošnými výměrami dle jednotlivých tloušťek frézování.
S výměrami položek týkajících se frézování stávajících asfaltových vrstev TDI souhlasí.
- Pokládka obrusné vrstvy ACO: Byla prováděna v celém úseku stavby. V ZBV č. 2 Zhotovitel dokládá geodetickým zaměřením skutečného provedení navýšení plochy ACO o 1041,3 m² => oproti rozpočtu tedy při délce stavby cca 7623 m dochází k průměrnému rozšíření ACO v příčném směru o cca 14 cm a k nárůstu o 2,05 % výměry položky.
S výměrou obrusné vrstvy ACO 11+ podloženou geodetickým zaměřením TDI souhlasí.
- Pokládka ložné vrstvy ACL: Oproti nově realizovanému ACO je navýšeno o 1209,2 m², což při délce stavby 7623 m zmenšené o úseky, kde jsou obrubníky a římsy (staničení km 0,000-0,460 a most cca 40 m), tedy cca 7123 m, činí rozšíření ACL oproti ACO 8,5 cm na každé straně. Dále v rozpočtu PDPS byla v položkách ACO a ACL uvedena shodná výměra, tudíž nebylo uvažováno s nutným rozšířením ACL oproti ACO z důvodu technické proveditelnosti jednotlivých vrstev. Oproti smluvnímu rozpočtu dochází k nárůstu o 2250,5 m², tedy o 4,42 % výměry položky. Výměra ACL je doložena geodetickým zaměřením skutečného provedení.
S výměrou ložné vrstvy ACL 16+ podloženou geodetickým zaměřením TDI souhlasí.
- Recyklace podkladních vrstev byla prováděna v úseku mezi staničeními 0,460 – 5,750 (mimo most cca 40 m), tedy délka úseku recyklace činí cca 5250 m. Plocha recyklace dle geodetického zaměření skutečného provedení činí 36860,4 m² a plocha ACL v místě recyklace dle geodetického zaměření činí 34752,4 m². Rozšíření recyklace oproti ACL tedy činí cca 20 cm na každé straně.
Dále jsou doloženy doklady od dodaného množství cementu, asfaltové emulze a kameniva fr. 0/4 mm.
 - o Cement: dle výpočtu spotřeby z rozpočtu činí spotřeba cementu 1059,74 t => doložené množství dodaného cementu je 1081,97 t.
 - o Asfaltová emulze: dle výpočtu spotřeby z rozpočtu činí spotřeba asfaltové emulze 741,82 t => doložené množství dodané asfaltové emulze je 751,15 t.
 - o Kamenivo fr. 0/4 mm: dle výpočtu spotřeby z rozpočtu činí spotřeba kameniva fr. 0/4 mm 3686,04 t => doložené množství dodaného kameniva fr. 0/4 mm je 3699,04 t.

Z důvodu proveditelnosti pokládky asfaltových vrstev a následné realizaci nepevněných krajnic s ohledem na omezené šířkové uspořádání vlivem úzkého trvalého záboru je uvedené rozšíření technicky v pořádku. Doložené množství dodaného cementu, asfaltové emulze a kameniva fr. 0/4 mm je vyšší, než je v ZBV nárokováno množství vypočtené výpočtem z rozpočtu na plochu dle geodetického zaměření skutečného provedení.

S výměrou vrstvy recyklace podloženou geodetickým zaměřením a množstvím dodaného materiálu TDI souhlasí.

Vlivem uvedeného došlo k následující úpravě položek:

Položky skupiny 1:

Poř. č. pol.	Kód položky	Název položky	m.j.	Množství ve Smlouvě	Množství po Změně	Množství rozdílu	Cena za m.j. v Kč
1	2	3	4	5	6	7	8
2	113154324	Frézování živičného podkladu nebo krytu s naložením na dopravní prostředek plochy přes 1 000 do 10 000 m2 bez překážek v trase pruhu šířky do 1 m, tloušťky vrstvy 100 mm	m2	2 280,00	2 283,20	3,20	34,63 Kč
3	113154325	Frézování živičného podkladu nebo krytu s naložením na dopravní prostředek plochy přes 1 000 do 10 000 m2 bez překážek v trase pruhu šířky do 1 m, tloušťky vrstvy 200 mm	m2	6 880,00	6 885,20	5,20	46,75 Kč
4	113154235	Frézování živičného podkladu nebo krytu s naložením na dopravní prostředek plochy přes 500 do 1 000 m2 bez překážek v trase pruhu šířky přes 1 m do 2 m, tloušťky vrstvy 200 mm	m2	720,80	813,20	92,40	46,72 Kč
5	113154434	Frézování živičného podkladu nebo krytu s naložením na dopravní prostředek plochy přes 10 000 m2 bez překážek v trase pruhu šířky do 2 m, tloušťky vrstvy 100 mm	m2	25 679,00	27 072,60	1 393,60	29,29 Kč
6	113154433	Frézování živičného podkladu nebo krytu s naložením na dopravní prostředek plochy přes 10 000 m2 bez překážek v trase pruhu šířky do 2 m, tloušťky vrstvy 50 mm	m2	13 739,00	14 389,40	650,40	23,85 Kč
7	113154464	Frézování živičného podkladu nebo krytu s naložením na dopravní prostředek plochy přes 10 000 m2 s překážkami v trase pruhu šířky do 2 m, tloušťky vrstvy 100 mm	m2	15 856,00	16 105,30	249,30	30,68 Kč
27	567531141	Recyklace podkladní vrstvy za studena na místě rozpojení a reprofilace podkladu s hutněním plochy přes 6 000 do 10 000 m2, tloušťky přes 200 do 250 mm	m2	32 344,80	36 860,40	4 515,60	21,40 Kč
31	573231108	Postřik spojovací PS bez posypu kamenivem ze silniční emulze, v množství 0,50 kg/m2	m2	101 761,60	105 053,40	3 291,80	14,98 Kč
32	577134121	Asfaltový beton vrstva ohrubná ACO 11 (ABS) s rozprostřením a se zhutněním z nemodifikovaného asfaltu v pruhu šířky přes 3 m tř. I, po zhutnění tl. 40 mm	m2	50 880,80	51 922,10	1 041,30	188,48 Kč
35	577165122	Asfaltový beton vrstva ložní ACL 16 (ABH) s rozprostřením a zhutněním z nemodifikovaného asfaltu v pruhu šířky přes 3 m, po zhutnění tl. 70 mm	m2	50 880,80	53 131,30	2 250,50	285,43 Kč
107	567533141	Recyklace podkladní vrstvy za studena na místě promísení rozpojené směsi s cementem a přísadami na bázi zeolitu a minerálů (materiál ve specifikaci) s rozhrnutím, zhutněním a víhčením plochy přes 6 000 do 10 000 m2, tloušťky po zhutnění do 250 mm	m2	32 344,80	36 860,40	4 515,60	50,69 Kč
108	58522110	cement portlandský struskový CEM II 42,5MPa	t	929,91	1 059,74	129,83	2 196,55 Kč
109	11162540	emulze asfaltová obalovací pro použití za studena	t	650,94	741,82	90,88	7 040,21 Kč
110	58341341	kamenivo drcené drobné frakce 0/4	t	3 234,48	3 686,04	451,56	90,81 Kč

Výše změn záporných: - 0,00 Kč bez DPH

Výše změn kladných: + 2 248 114,14 Kč bez DPH

Celková suma Změn záporných a Změn kladných: + 2 248 114,14 Kč bez DPH

TDI provedl kontrolu množství a posoudil ZBV z technického hlediska.

Z ekonomického i technického hlediska nemám k předložené dokumentaci ZBV připomínek.

Na základě výše uvedeného souhlasím s předloženou dokumentací ZBV č. 2.

DOKUMENTACE SKUTEČNÉHO PŘEVEDENÍ STAVBY

Akce: /116 Nová Ves pod Pleší a III/16 Voznice, PD

geodetické zaměření frézování

K.ú.: Dobříš, Měrovraty, Voznice, Malá Irašnice, Nová Ves p.Pleš

Souřadnicový/výškový systém: S-JTSK/Bpv

Měřítko: 1:2000

Zaměřil/Vyčetl: Ing. Martin Kolář IV.-IX.2024/2.10.2024

Plocha frézování km 0.000-0.460 tl. 10 cm: 3011.6 m²

Plocha frézování km 0.460-2.250 tl. 10 cm: 10162.6 m²

Plocha frézování km 0.460-2.250 tl. 15 cm: 3582.0 m²

Plocha frézování km 2.250-3.900 tl. 5 cm: 9559.0 m²

Plocha frézování km 2.250-3.900 tl. 15 cm: 3303.2 m²

Plocha frézování km 3.900-4.744 a 4.819-5.750 tl. 10 cm: 13898.4 m²


Plocha frézování km 3.900-4.320, 4.380-4.740, 5.390-5.750 tl. 10 cm: 2283.2 m²

Plocha frézování km 4.744-4.819 tl. 25 cm: 547.1 m²

Plocha frézování km 5.750-7.623 tl. 10 cm: 16105.3 m²

Plocha frézování km 5.750-6.323 tl. 5 cm: 4830.4 m²

Plocha překopů pro propustky tl. 15 cm: 256.1 m²

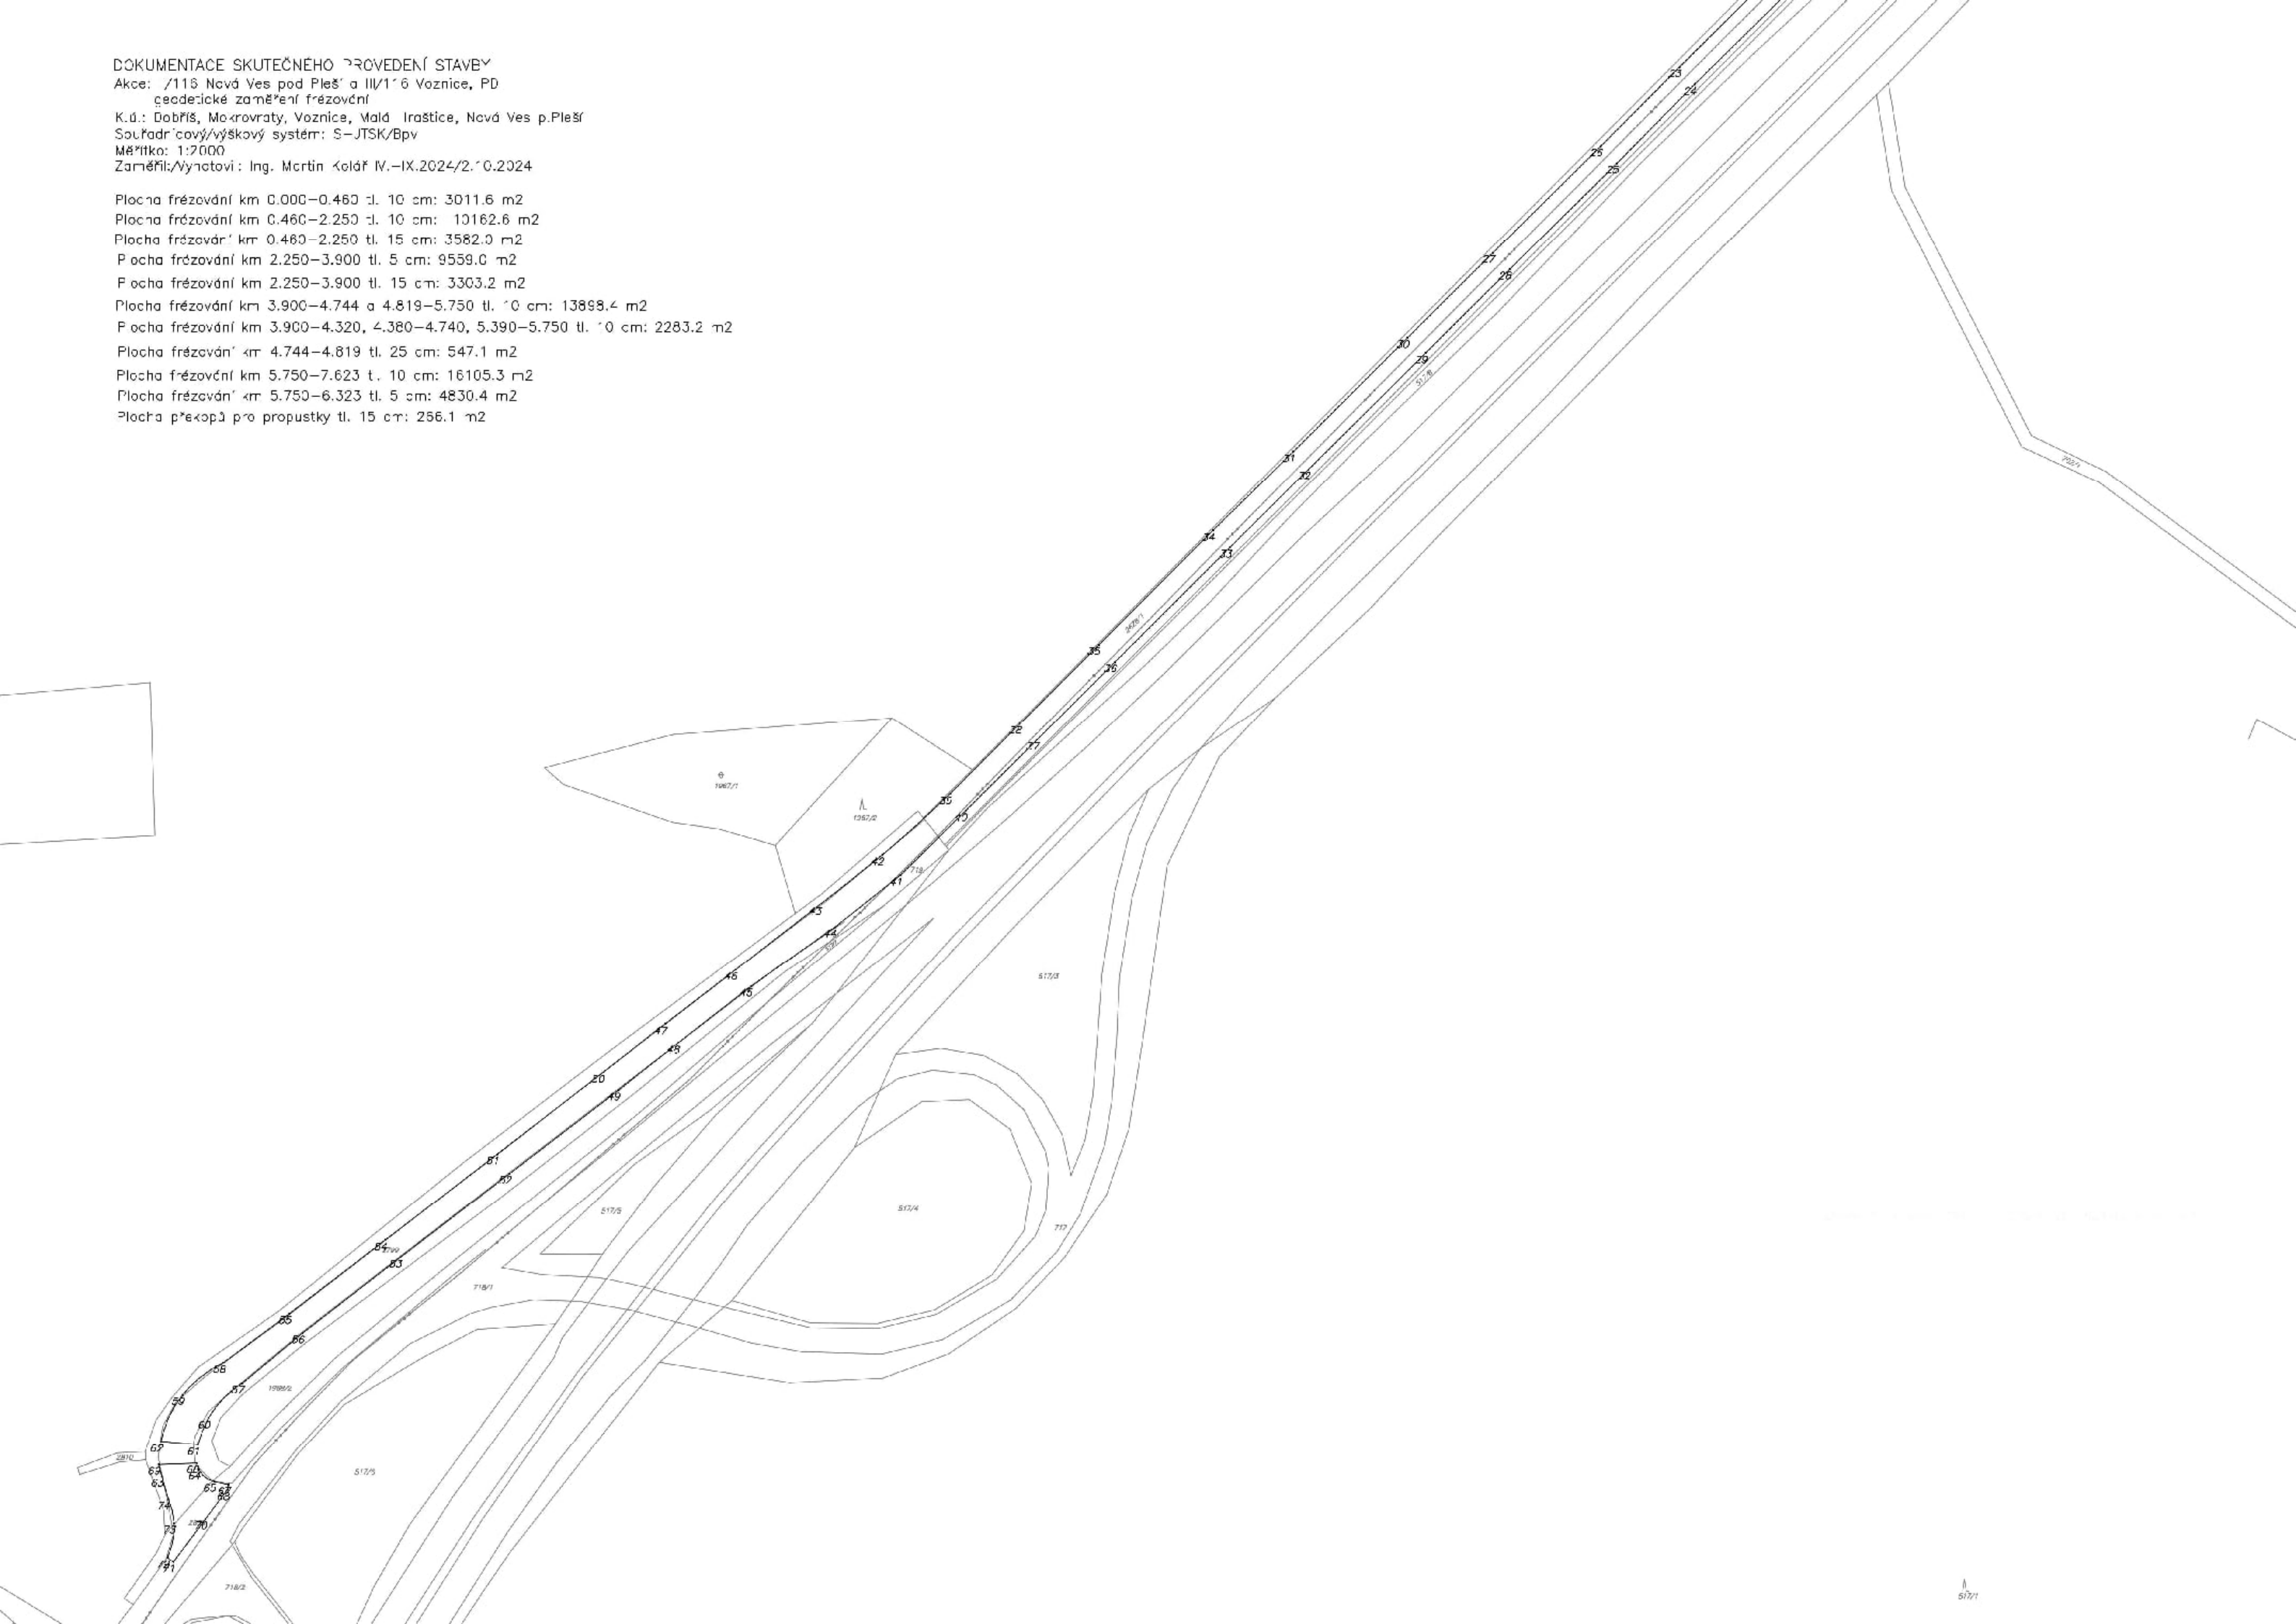

DOKUMENTACE SKUTEČNÉHO PROVEDENÍ STAVBY

Akce: II/116 Nová Ves pod Pleší a II/116 Voznice, PD

geodetické zeměření frézování


Souřadnicový/výškový systém: S-JTSK/Bpv

Měřítko: 1:2000

Zaměřil: Vyhotovil: Ing. Martin Kolář IV.-IX.2024/2.10.2024


Plocha frézování km 0.460-2.250 tl. 10 cm: 10162.8 m²


Plocha frézování km 2.250-3.900 tl. 5 cm: 9559.0 m²

Plocha frézování km 2.250-3.900 tl. 15 cm: 3303.2 m²

Plocha frézování km 3.900-4.744 a 4.819-5.750 tl. 10 cm: 13898.4 m²


Plocha frézování km 3.900-4.320, 4.380-4.740, 5.390-5.750 tl. 10 cm: 2283.2 m²

Plocha frézování km 4.744-4.819 tl. 25 cm: 547.1 m²

Plocha frézování km 5.750-7.623 tl. 10 cm: 16105.3 m²

Plocha frézování km 5.750-6.323 tl. 5 cm: 4830.4 m²

Plocha překopů pro propustky tl. 15 cm: 266.1 m²

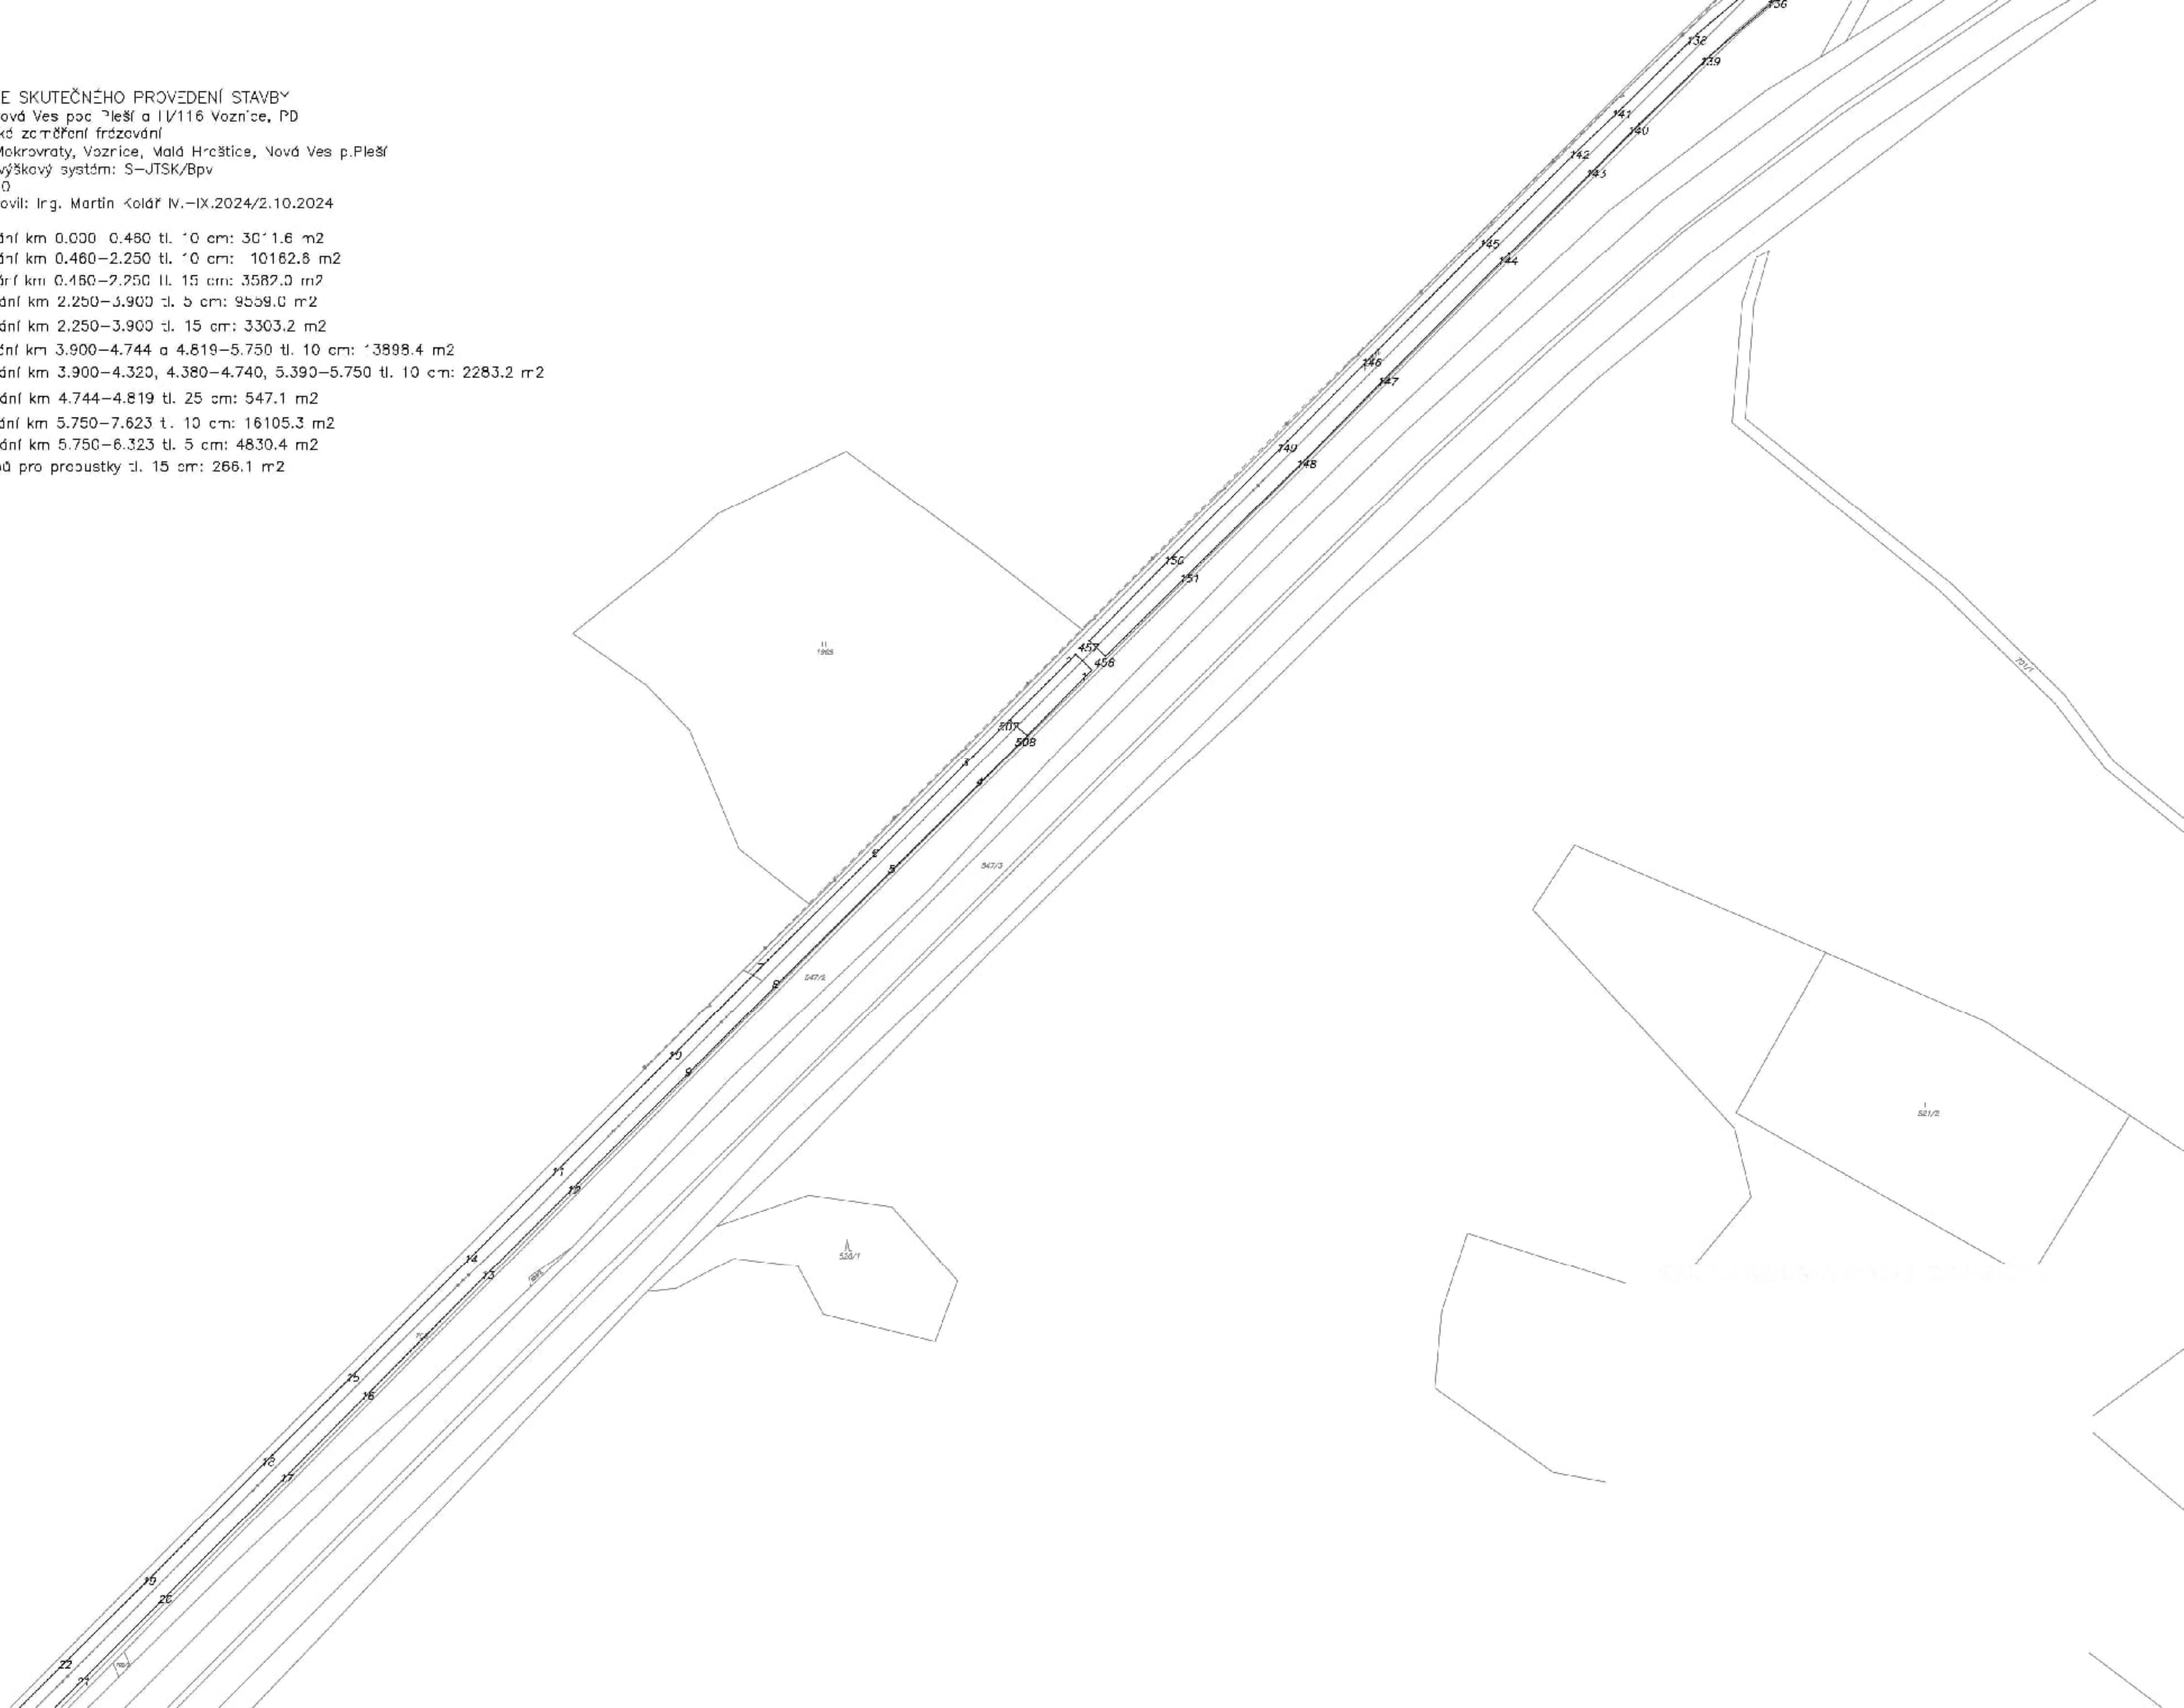

DOKUMENTACE SKUTEČNÉHO PROVEDENÍ STAVBY
 Akce: II/116 Nová Ves pod Pleší a II/116 Voznice, PD
 geodetické zaměření frézování
 K.ú.: Dobříš, Makravit, Voznice, Malá Hraštice, Nová Ves p.Pleší
 Souřadnicový/výškový systém: S-JTSK/Bpv
 Měřítko: 1:2000
 Zaměřil/Vyhotovil: Ing. Martin Kodr IV.–IX.2024/2.10.2024



Nad Voznicí -

DOKUMENTACE SKUTEČNÉHO PROVEDENÍ STAVBY

Akce: II/116 Nová Ves pod Pleší c II/116 Voznice, PJ

geometrické zaměření frézování


Souřadnicový/výškový systém: S-JTSK/Bov

Měřítko: 1:2000

Zaměřil/Vyhotovil: Ing. Martin Kalář IV. X.2024/2.10.2024

Plocha frézování km 0.000–0.460 tl. 10 cm: 3011.6 m²

Plocha frézování km 0.460–2.250 tl. 10 cm: 10162.6 m²

Plocha frézování km 0.460–2.250 tl. 15 cm: 3582.0 m²

Plocha frézování km 2.250–3.900 tl. 5 cm: 9559.0 m²

Plocha frézování km 2.250–3.900 tl. 15 cm: 3303.2 m²

Plocha frézování km 3.900–4.744 a 4.819–5.750 tl. 10 cm: 13898.4 m²


Plocha frézování km 3.900–4.320, 4.380–4.740, 5.390–5.750 tl. 10 cm: 2283.2 m²

Plocha frézování km 4.744–4.819 tl. 25 cm: 547.1 m²

Plocha frézování km 5.750–7.623 tl. 10 cm: 16105.3 m²

Plocha frézování km 5.750–6.323 tl. 5 cm: 4830.4 m²

Plocha překopů pro propustky tl. 15 cm: 266.1 m²

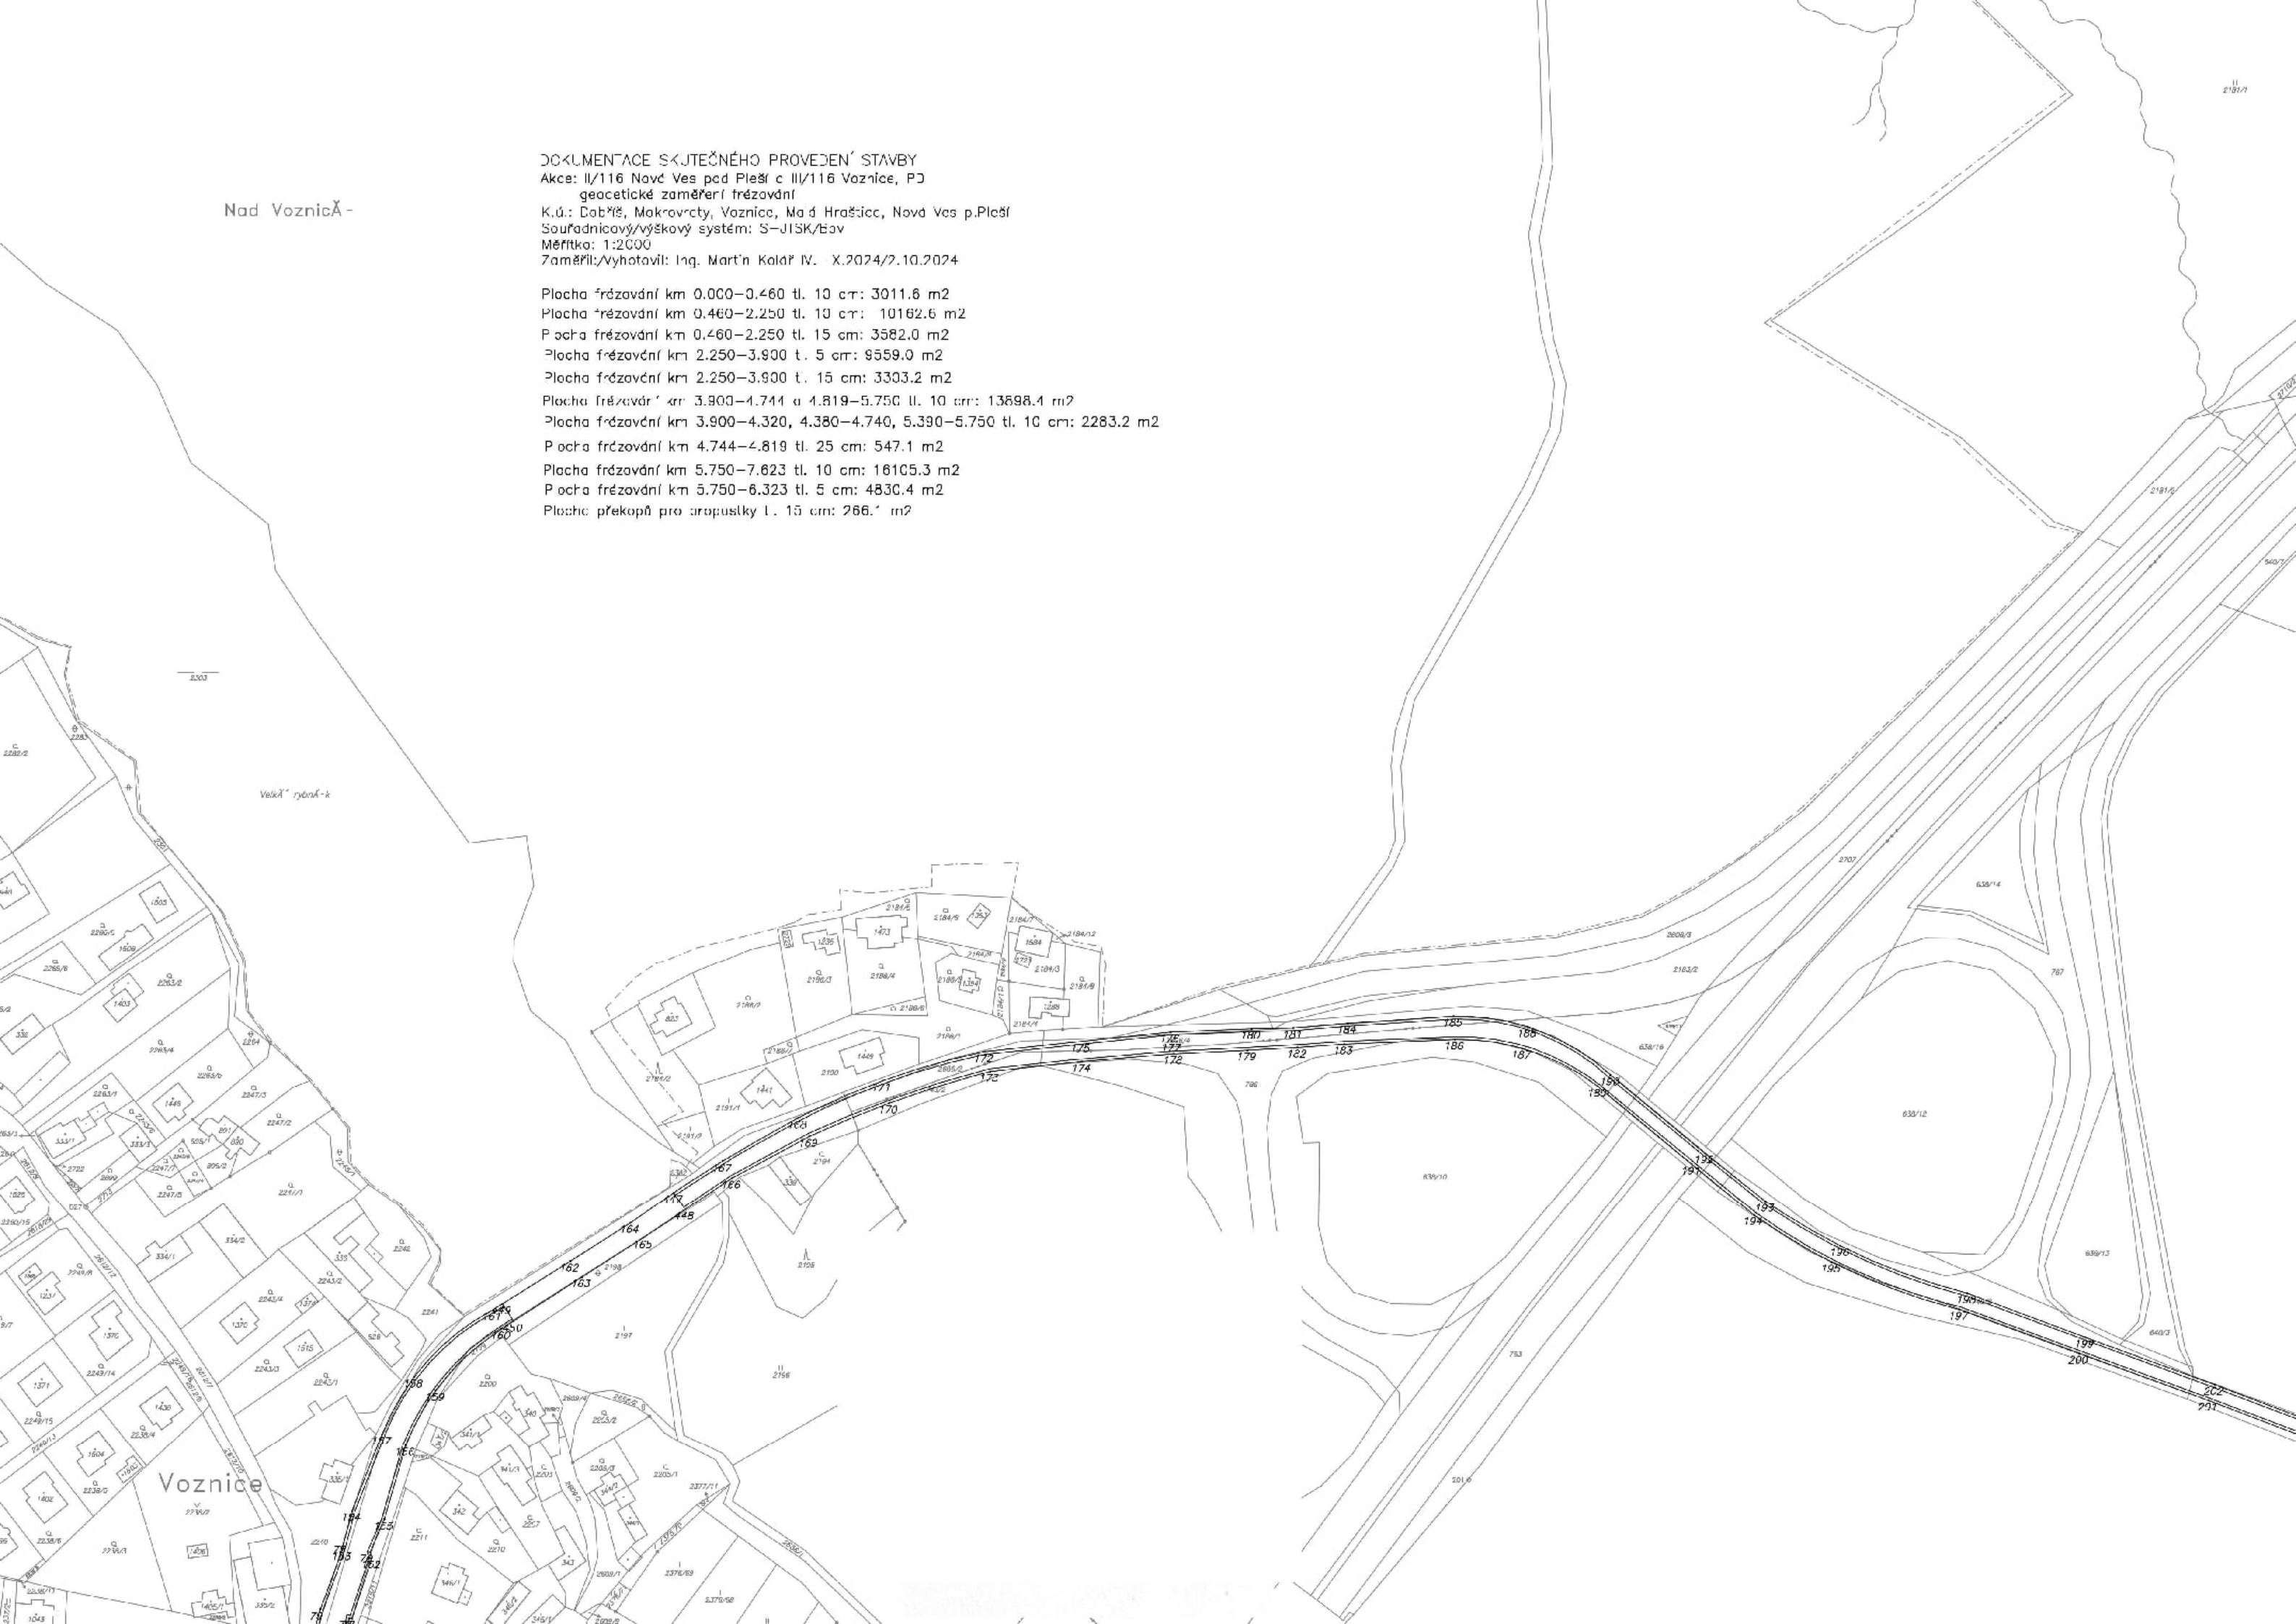

DOKUMENTACE SKUTEČNÉHO PROVEDENÍ STAVBY


Plocha frézování km 0.460–2.250 tl. 10 cm: 10162.6 m²

Plocha frézování km 0.460–2.250 tl. 15 cm: 3582.0 m²

Plocha frézování km 2.250–3.900 tl. 5 cm: 9559.0 m²

Plocha frézování km 2.250–3.900 tl. 15 cm: 3303.2 m²

Plocha frézování km 3.900–4.744 a 4.819–5.750 tl. 10 cm: 13898.4 m²


Plocha frézování km 3.900–4.320, 4.380–4.740, 5.390–5.750 tl. 10 cm: 2283.2 m²

Plocha frézování km 4.744–4.819 tl. 25 cm: 547.1 m²


Plocha frézování km 5.750–6.323 tl. 5 cm: 4830.4 m²

Plocha překopů pro propustky tl. 15 cm: 256.1 m²

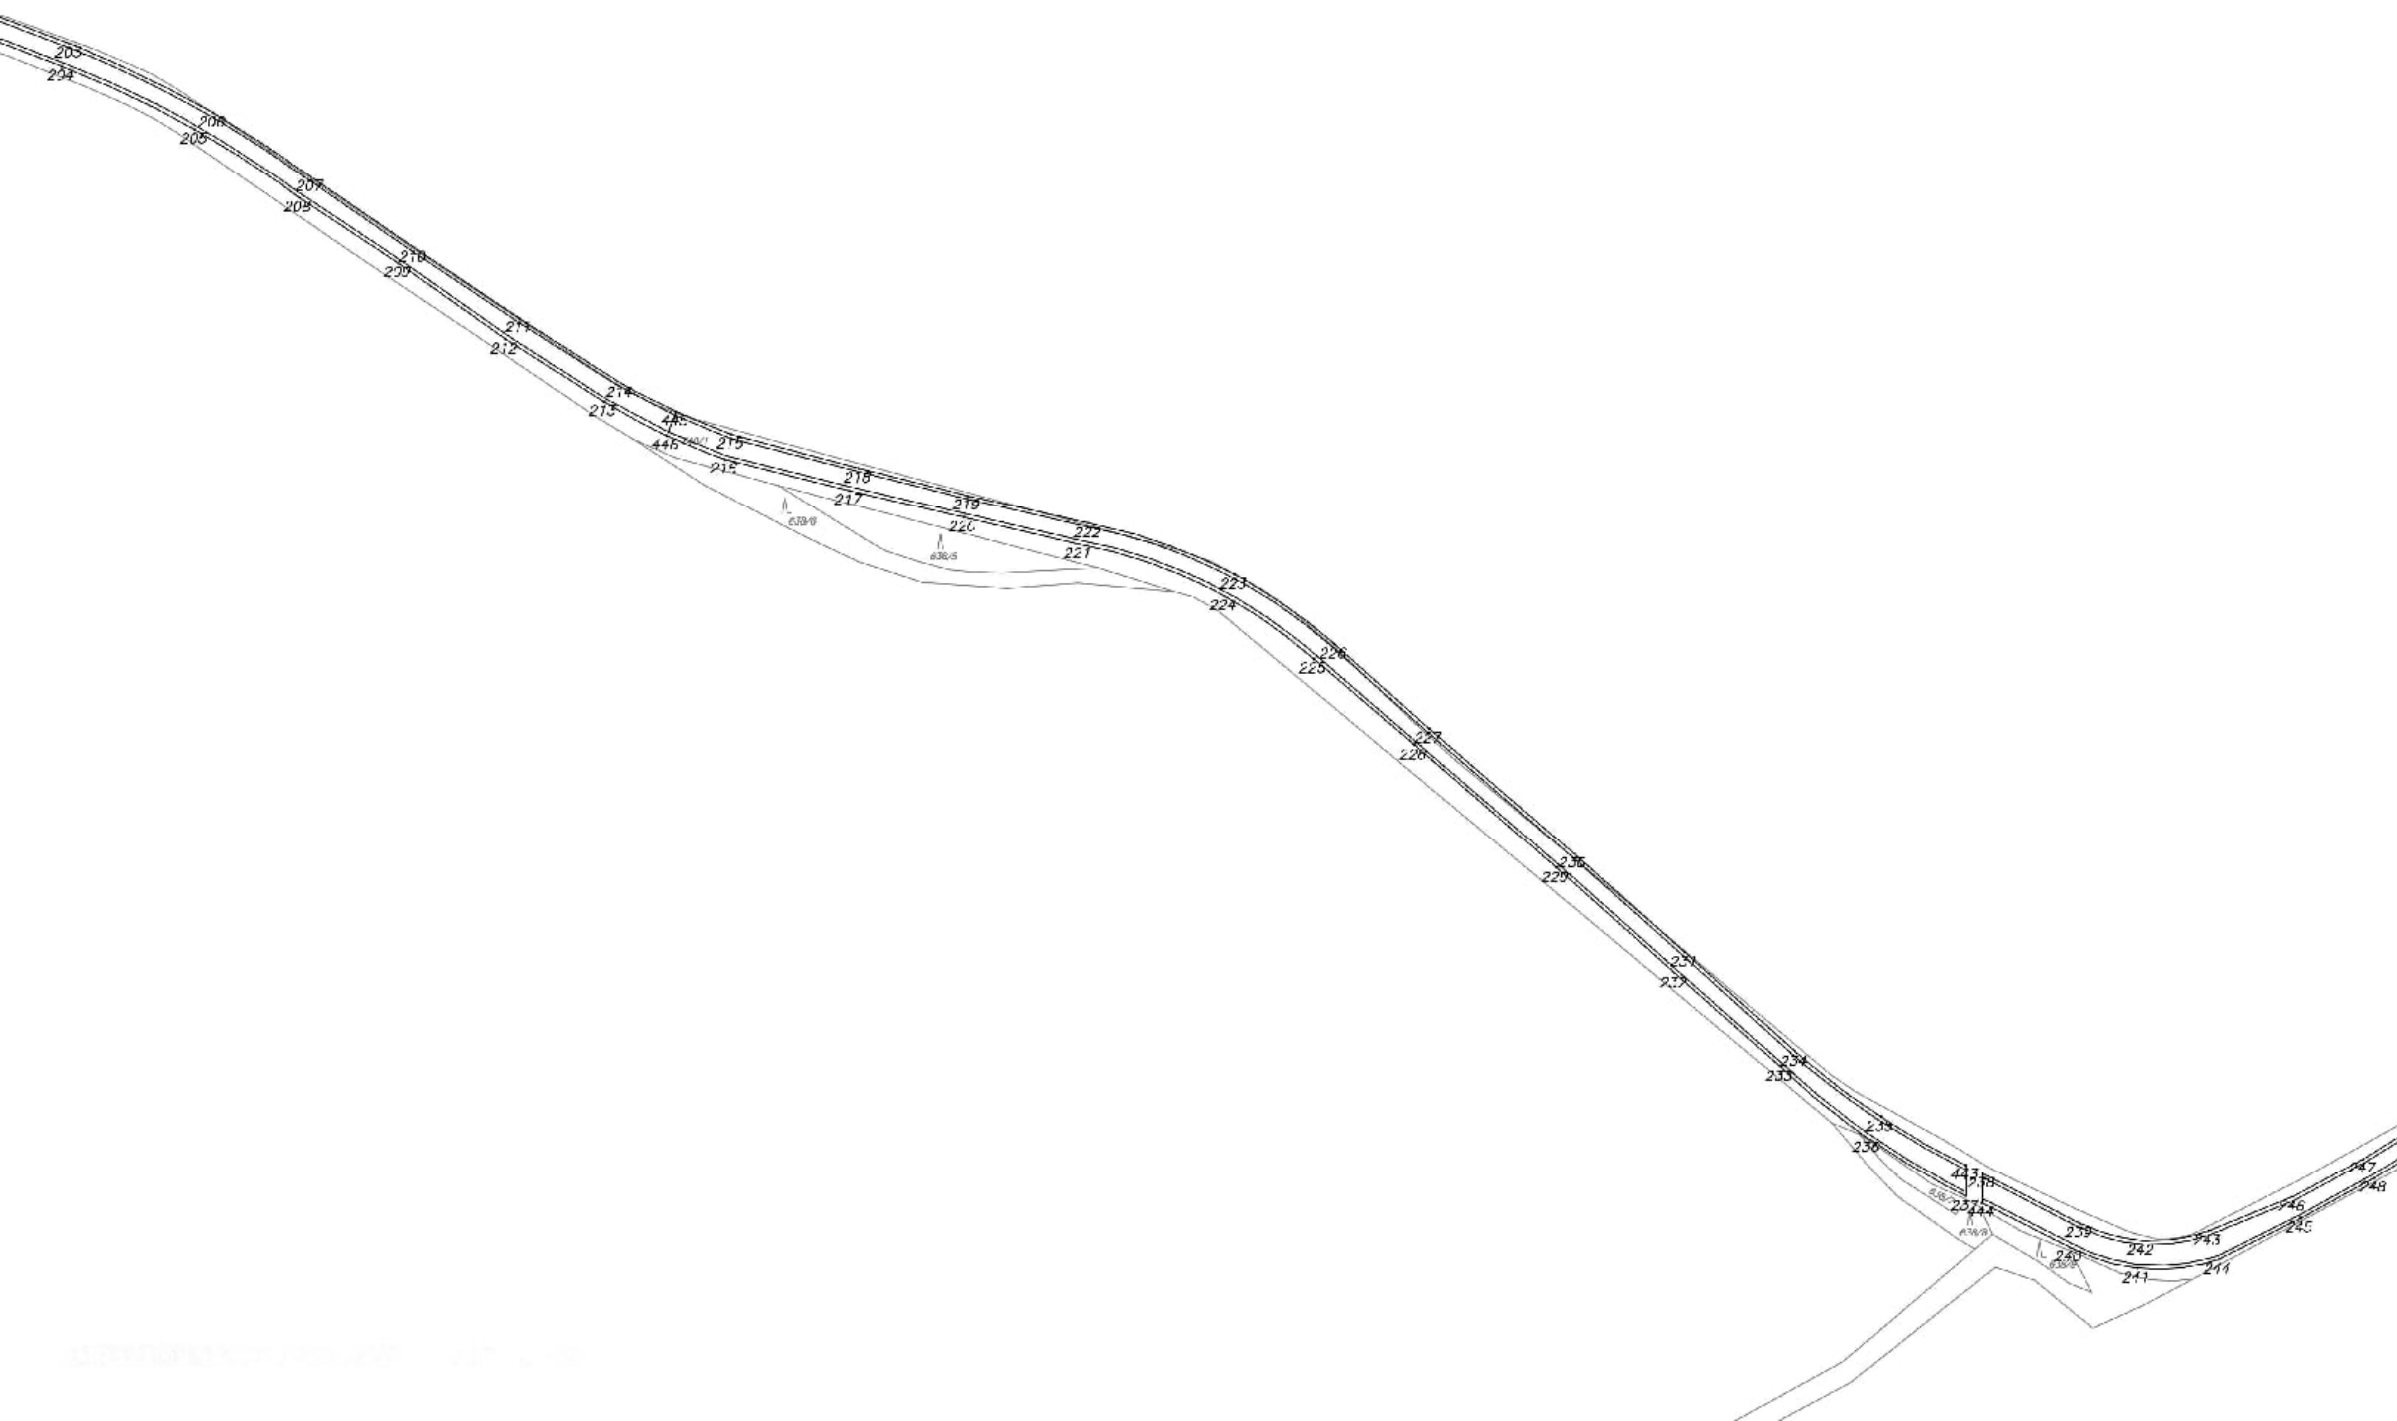

DOKUMENTACE SKUTEČNÉHO PROVEDENÍ STAVBY

Adresa: II/116 Nová Ves pod Pleší a II/116 Voznice, PD
geodetické zaměření frézování

K.Ú.: Dobříš, Makrobratry, Voznice, Malá Fraštica, Nová Ves p. Pleš

Souřadnicový/výškový systém: S-JTSK/Dpv

Měřítko: 1:2000

Zaměření/Výkres: Ing. Martin Kulář IV.-IX.2024/2.10.2024

Plocha frézování km 0.000-0.460 tl. 10 cm: 3011.6 m²

Plocha frézování km 0.460-2.250 tl. 10 cm: 10162.6 m²

Plocha frézování km 0.460-2.250 tl. 15 cm: 3582.0 m²

Plocha frézování km 2.250-3.900 tl. 5 cm: 9559.0 m²

Plocha frézování km 2.250-3.900 tl. 15 cm: 3303.2 m²

Plocha frézování km 3.900-4.744 a 4.819-5.750 tl. 10 cm: 13898.4 m²

Plocha frézování km 3.900-4.320, 4.380-4.740, 5.390-5.750 tl. 10 cm: 2283.2 m²

Plocha frézování km 4.744-4.819 tl. 25 cm: 547.1 m²


Plocha frézování km 5.750-6.323 tl. 5 cm: 4830.4 m²

Plocha překopů pro propustky tl. 15 cm: 266.1 m²



DOKUMENTACE SKUTEČNÉHO PROVEDENÍ STAVBY

Akce: /116 Nová Ves pod Pleš' a III/1'6 Voznice, PD

geodetické zaměření frézování

K.ú.: Dobříš, Maxovraty, Voznice, Mladá Ilavašice, Nová Ves p.Pleš'

Souřadnicový/výškový systém: S-JTSK/Bov

Měřítko: 1:2000

Zaměřil: Vyhotožil: Ing. Martin Koldář IV. - X.2024/2.10.2024

Plocha frézování km 0.000-0.460 tl. 10 cm: 3011.6 m²

Plocha frézování km 0.460-2.250 tl. 10 cm: 10162.6 m²

Plocha frézování km 0.460-2.250 tl. 15 cm: 3582.0 m²

Plocha frézování km 2.250-3.900 tl. 5 cm: 9559.0 m²

Plocha frézování km 2.250-3.900 tl. 15 cm: 3303.2 m²

Plocha frézování km 3.900-4.744 a 4.819-5.750 tl. 10 cm: 13898.4 m²


Plocha frézování km 3.900-4.320, 4.380-4.740, 5.390-5.750 tl. 10 cm: 2283.2 m²

Plocha frézování km 4.744-4.819 tl. 25 cm: 547.1 m²

Plocha frézování km 5.750-7.623 tl. 10 cm: 16105.3 m²


Plocha frézování km 5.750-6.323 tl. 5 cm: 4830.4 m²

Plocha překopů pro propustky tl. 15 cm: 266.1 m²

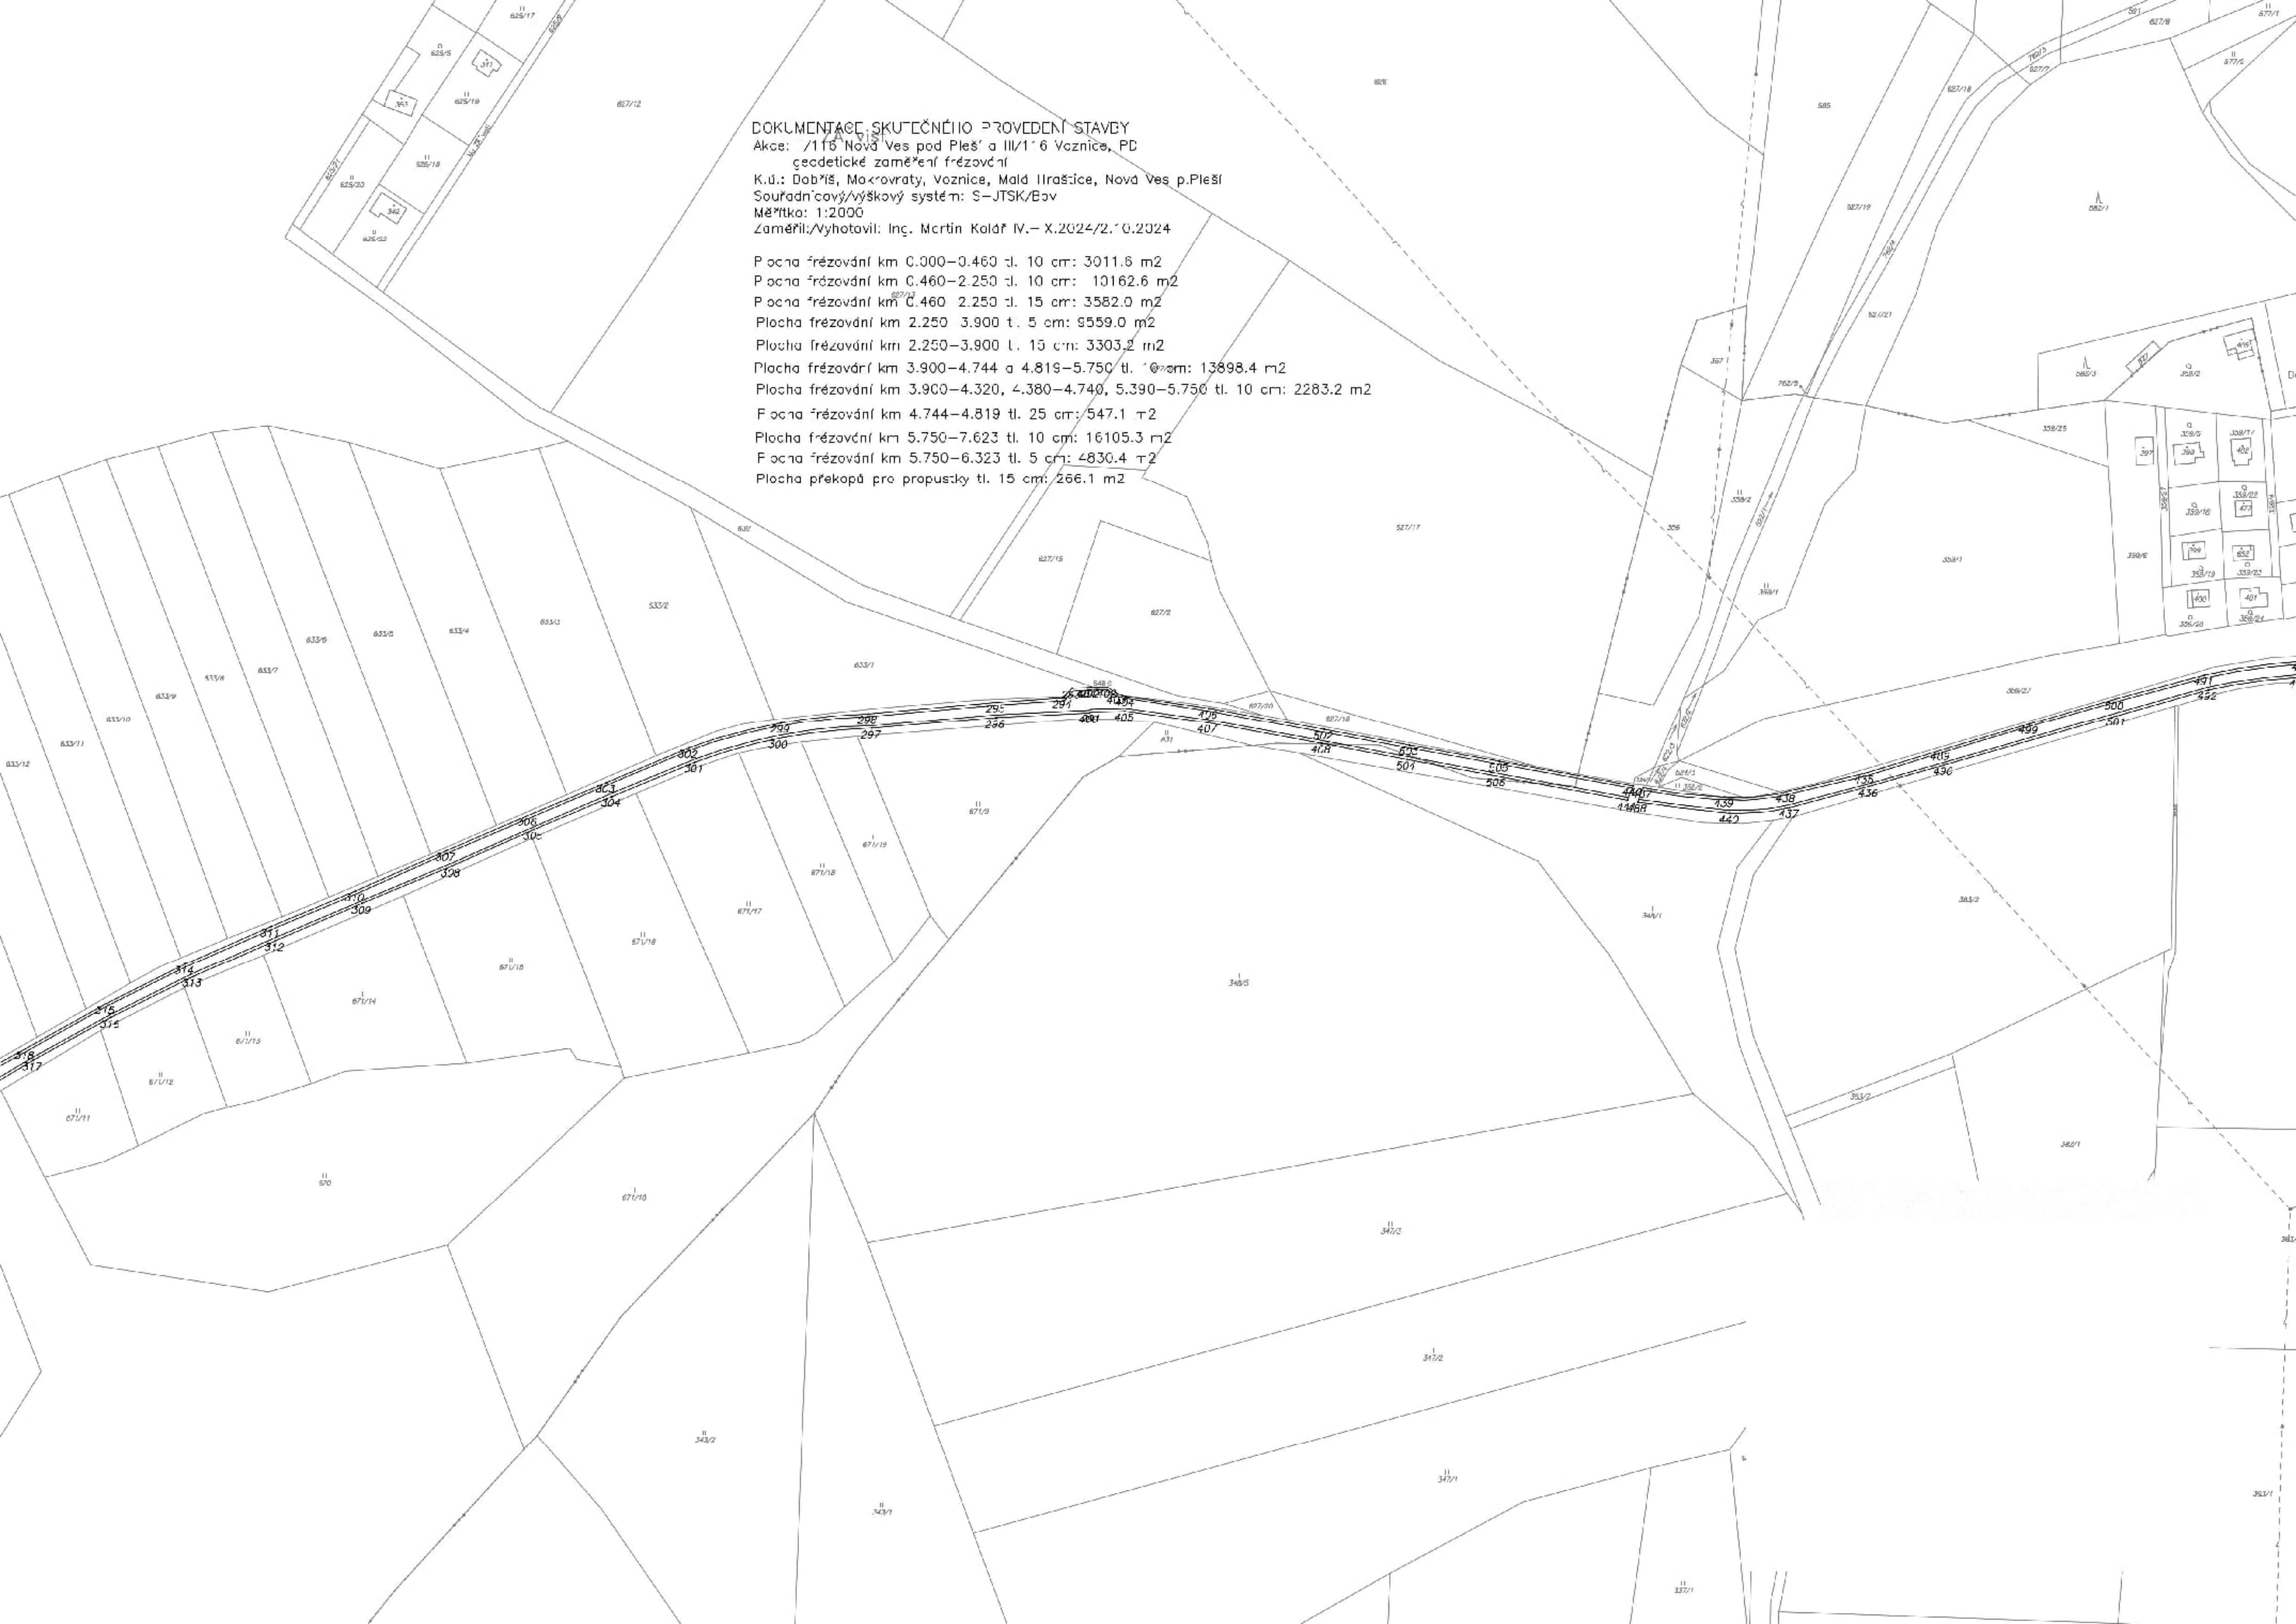

DOKUMENTACE SKUTEČNÉHO PROVEDENÍ STAVBY
Akce: II/116 Nová Ves pod Pleší a III/116 Voznice, PD
geodetické zaměření trézování
K.ú.: Douřč, Mokrovraty, Voznice, Malá Hračlice, Nová Ves p.Pleší
Soutřdicový/výškový systém: S-JISK/bpv
Měřítko: 1:2000
Zaměřil/Vyčetl: Ing. Martin Koldř IV. IX.2024/2.10.2024

Plocha frézování km 0.000-0.460 tl. 10 cm: 3011.6 m²
Plocha frézování km 0.460-2.250 tl. 10 cm: 10162.6 m²
Plocha frézování km 0.460-2.250 tl. 15 cm: 3582.0 m²
Plocha frézování km 2.250-3.900 tl. 5 cm: 9559.0 m²
Plocha frézování km 2.250-3.900 tl. 15 cm: 3303.2 m²
Plocha frézování km 3.900-4.744 a 4.819-5.750 tl. 10 cm: 13898.4 m²
Plocha frézování km 3.900-4.320, 4.380-4.740, 5.390-5.750 tl. 10 cm: 2283.2 m²
Plocha frézování km 4.744-4.819 tl. 25 cm: 547.1 m²
Plocha frézování km 5.750-7.623 tl. 10 cm: 16705.3 m²
Plocha frézování km 5.750-6.323 tl. 5 cm: 4830.4 m²
Plocha překopů pro propustky tl. 15 cm: 266.1 m²

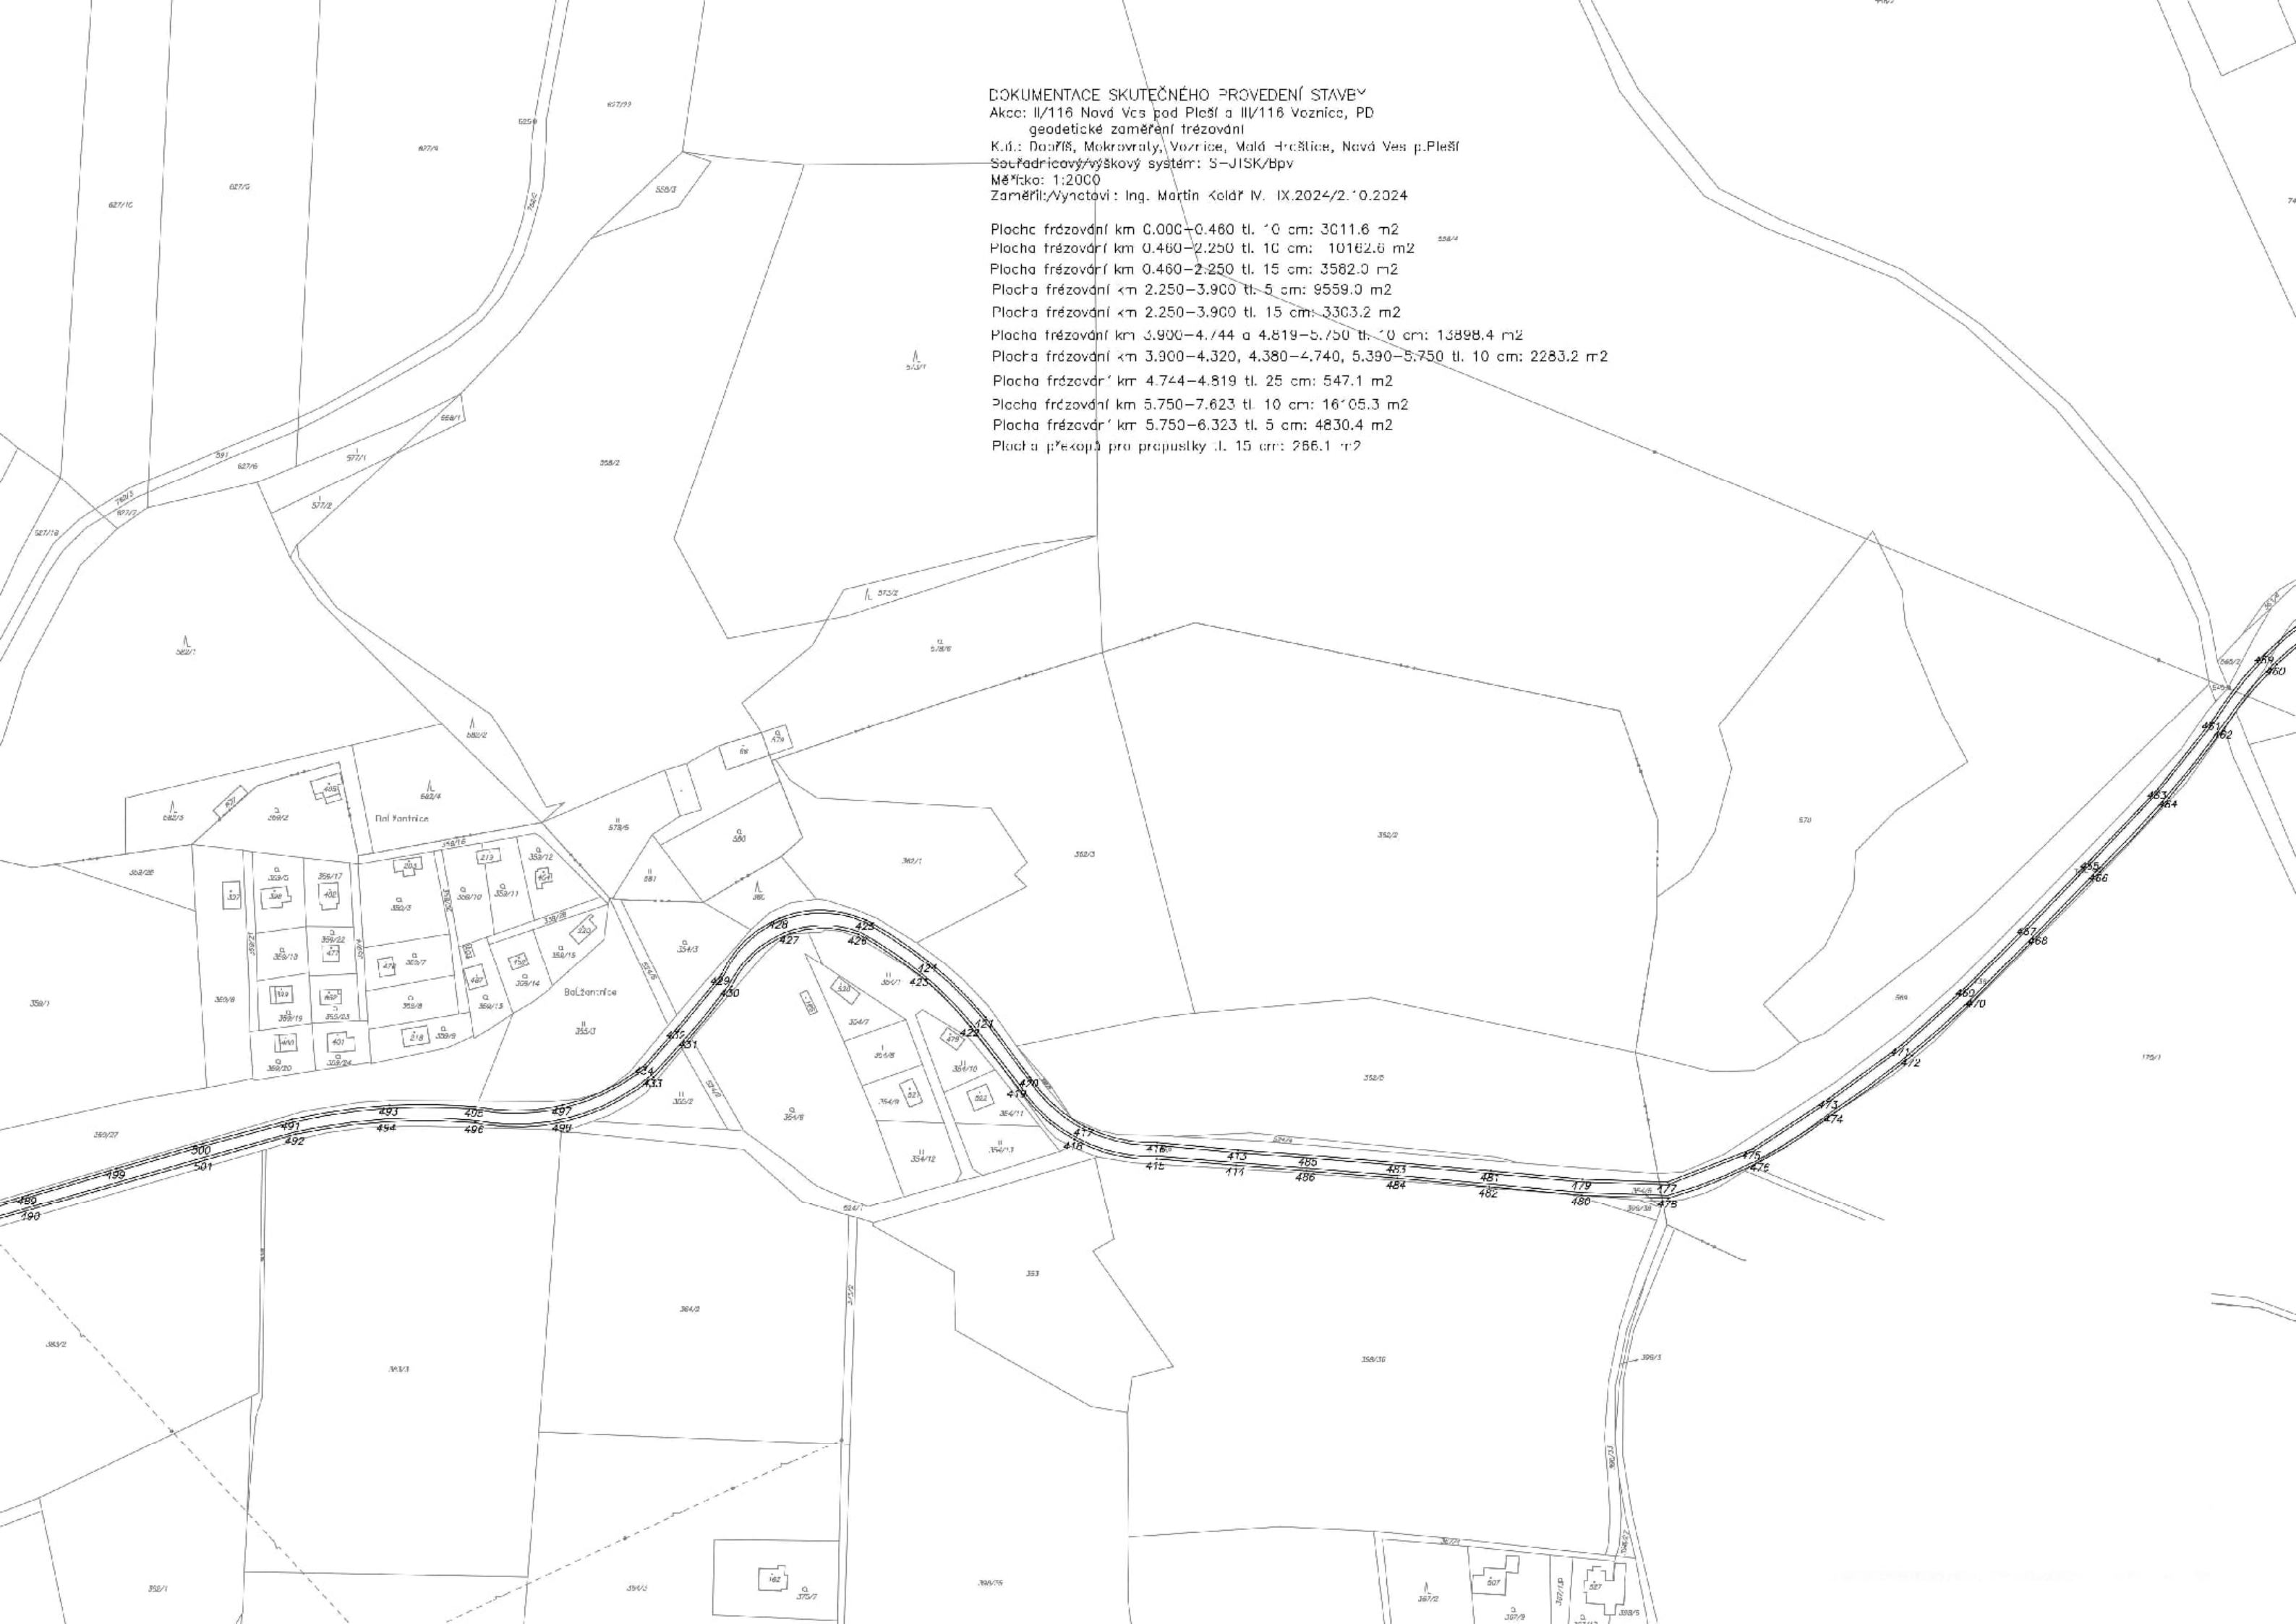




DOKUMENTACE SKUTEČNÉHO PROVEDENÍ STAVBY
Akce: II/116 Nová Ves pod Pleší a III/116 Voznice, PD
geodetické zaměření frézování
K.ú.: Dobříš, Mokrovraty, Voznice, Malá Hraštice, Nová Ves pod Pleší
Souřadnicový a výškový s.: S-JTSK, Bpv
Zaměřil:/Vyhotovil: Ing.Martin Kolář IV.-IX.2024/2.10.2024

Plocha frézování km 0.000-0.460 tl.10 cm: 3011.6 m2
Plocha frézování km 0.460-2.250 tl.10 cm: 10162.6 m2
Plocha frézování km 0.460-2.250 tl.15 cm: 3582.0 m2
Plocha frézování km 2.250-3.900 tl.5 cm: 9559.0 m2
Plocha frézování km 2.250-3.900 tl.15 cm: 3303.3 m2
Plocha frézování km 3.900-4.744 a 4.819-5.750 tl.10 cm: 13898.4 m2
Plocha frézování km 3.900-4.320, 4.380-4.740, 5.390-5.750 tl.10 cm: 2283.2 m2
Plocha frézování km 4.744-4.819 tl.25 cm: 547.1 m2
Plocha frézování km 5.750-7.623 tl.10 cm: 16105.3 m2
Plocha frézování km 5.750-6.323 tl.5 cm: 4830.4 m2
Plocha překopů pro propustky tl.15 cm: 266.1 m2

SEZNAM SOUŘADNIC (S-JTSK, Bpv)

=====				
CB	Y	X	Z	poznámka

1	762292.78	1071608.72	408.10	frézování
2	762298.36	1071603.40	407.89	frézování
3	762334.16	1071638.76	409.00	frézování
4	762329.10	1071645.48	409.05	frézování
5	762359.65	1071675.83	410.12	frézování
6	762365.61	1071670.24	410.13	frézování
7	762405.69	1071709.74	411.73	frézování
8	762400.02	1071715.79	411.78	frézování
9	762430.51	1071746.38	412.94	frézování
10	762436.49	1071740.72	412.94	frézování
11	762476.98	1071780.88	414.55	frézování
12	762471.63	1071787.29	414.59	frézování
13	762501.44	1071817.06	415.72	frézování
14	762507.36	1071811.42	415.72	frézování
15	762548.53	1071852.59	417.44	frézování
16	762543.19	1071858.84	417.44	frézování
17	762571.54	1071887.42	418.58	frézování
18	762577.99	1071881.78	418.62	frézování
19	762619.37	1071923.31	420.24	frézování
20	762613.63	1071929.68	420.25	frézování
21	762642.34	1071958.23	421.43	frézování
22	762648.63	1071952.31	421.45	frézování
23	762691.04	1071994.35	423.10	frézování
24	762685.47	1072000.77	423.11	frézování
25	762713.92	1072029.67	423.33	frézování
26	762719.94	1072023.37	423.37	frézování
27	762759.25	1072062.43	422.95	frézování
28	762753.22	1072068.59	422.97	frézování
29	762783.87	1072099.15	422.36	frézování
30	762790.67	1072093.61	422.35	frézování
31	762832.29	1072135.22	420.71	frézování
32	762826.63	1072141.61	420.71	frézování
33	762855.54	1072170.25	419.58	frézování
34	762861.70	1072164.16	419.60	frézování
35	762903.66	1072205.94	418.04	frézování
36	762897.61	1072212.19	418.07	frézování
37	762926.15	1072240.68	417.09	frézování
38	762932.30	1072234.78	417.10	frézování
39	762957.89	1072260.49	416.33	frézování
40	762952.31	1072266.72	416.31	frézování
41	762976.05	1072290.14	415.70	frézování
42	762982.77	1072282.76	415.54	frézování
43	763005.63	1072300.85	415.00	frézování

44	763000.28	1072309.24	415.24	frézování
45	763030.85	1072330.82	414.58	frézování
46	763036.43	1072324.72	414.48	frézování
47	763062.30	1072344.68	413.91	frézování
48	763057.64	1072351.74	413.93	frézování
49	763079.31	1072368.77	413.40	frézování
50	763085.12	1072362.30	413.40	frézování
51	763123.76	1072392.10	411.34	frézování
52	763119.13	1072399.26	411.33	frézování
53	763159.32	1072430.07	408.23	frézování
54	763164.69	1072423.75	408.21	frézování
55	763199.79	1072450.54	405.55	frézování
56	763194.98	1072457.67	405.53	frézování
57	763217.04	1072475.92	403.82	frézování
58	763223.69	1072468.44	403.95	frézování
59	763238.80	1072480.20	403.07	frézování
60	763229.40	1072488.74	402.77	frézování
61	763233.20	1072498.56	402.30	frézování
62	763246.84	1072497.39	402.32	frézování
63	763246.50	1072510.20	402.05	frézování
64	763232.90	1072507.55	402.34	frézování
65	763227.35	1072511.98	402.60	frézování
66	763233.56	1072505.30	402.32	frézování
67	763222.10	1072513.28	402.95	frézování
68	763222.33	1072514.98	402.90	frézování
69	763247.65	1072505.75	402.22	frézování
70	763230.54	1072525.75	402.12	frézování
71	763242.16	1072541.29	401.05	frézování
72	763244.43	1072539.76	400.98	frézování
73	763242.02	1072527.32	401.61	frézování
74	763244.13	1072518.50	401.89	frézování
75	761475.95	1070752.10	373.14	frézování
76	761466.30	1070755.49	373.08	frézování
77	761472.97	1070779.76	373.37	frézování
78	761474.08	1070779.48	373.40	frézování
79	761484.44	1070776.23	373.44	frézování
80	761493.59	1070808.37	373.14	frézování
81	761480.59	1070812.45	372.82	frézování
82	761485.74	1070844.66	371.37	frézování
83	761497.53	1070845.77	371.93	frézování
84	761491.34	1070882.09	371.26	frézování
85	761481.66	1070880.46	370.99	frézování
86	761475.33	1070912.70	371.13	frézování
87	761484.61	1070916.51	371.41	frézování
88	761477.51	1070934.30	372.10	frézování
89	761470.38	1070931.03	371.95	frézování
90	761471.02	1070949.17	372.76	frézování
91	761463.80	1070946.30	372.69	frézování
92	761452.65	1070974.67	374.41	frézování
93	761458.18	1070977.91	374.45	frézování
94	761448.10	1071006.72	375.92	frézování
95	761440.57	1071005.00	376.13	frézování
96	761434.74	1071034.89	377.70	frézování
97	761441.92	1071036.49	377.44	frézování
98	761444.69	1071069.87	379.53	frézování
99	761436.31	1071073.18	380.07	frézování
100	761450.81	1071102.70	381.94	frézování
101	761458.44	1071098.11	381.55	frézování
102	761481.97	1071120.73	383.58	frézování
103	761478.08	1071128.13	383.94	frézování
104	761504.54	1071141.30	385.17	frézování
105	761508.44	1071134.12	384.96	frézování
106	761538.83	1071143.14	385.82	frézování
107	761537.44	1071150.84	385.95	frézování
108	761582.83	1071161.06	386.68	frézování
109	761585.53	1071153.74	386.69	frézování
110	761638.18	1071166.10	387.25	frézování

111	761636.27	1071173.58	387.07	frézování
112	761673.43	1071181.91	387.40	frézování
113	761675.86	1071174.69	387.52	frézování
114	761709.60	1071183.06	387.92	frézování
115	761708.36	1071189.82	387.65	frézování
116	761730.72	1071197.82	387.73	frézování
117	761733.62	1071191.33	388.05	frézování
118	761760.48	1071204.23	388.16	frézování
119	761757.34	1071210.96	387.99	frézování
120	761792.51	1071229.74	388.20	frézování
121	761796.95	1071223.05	388.26	frézování
122	761822.94	1071236.68	388.66	frézování
123	761820.13	1071243.95	388.62	frézování
124	761864.40	1071267.76	389.26	frézování
125	761869.39	1071261.03	389.29	frézování
126	761910.44	1071282.24	389.86	frézování
127	761908.70	1071290.41	389.91	frézování
128	761951.32	1071313.04	391.51	frézování
129	761955.74	1071306.42	391.56	frézování
130	761984.95	1071321.40	393.27	frézování
131	761981.78	1071328.67	393.09	frézování
132	761996.67	1071336.72	393.82	frézování
133	762000.84	1071329.64	394.18	frézování
134	762029.81	1071346.97	395.73	frézování
135	762025.54	1071354.20	395.38	frézování
136	762054.04	1071374.69	397.11	frézování
137	762059.71	1071368.43	397.56	frézování
138	762082.10	1071387.37	399.01	frézování
139	762077.33	1071394.65	398.69	frézování
140	762102.29	1071418.74	400.51	frézování
141	762108.14	1071413.03	400.66	frézování
142	762122.90	1071427.10	401.58	frézování
143	762117.16	1071433.68	401.60	frézování
144	762147.67	1071464.25	403.83	frézování
145	762154.20	1071458.21	403.81	frézování
146	762195.18	1071499.47	405.76	frézování
147	762189.56	1071506.18	405.78	frézování
148	762217.90	1071534.70	406.52	frézování
149	762224.63	1071529.09	406.53	frézování
150	762263.89	1071568.47	407.43	frézování
151	762258.51	1071574.67	407.47	frézování
152	761465.68	1070757.60	373.06	frézování
153	761476.57	1070754.61	373.21	frézování
154	761472.99	1070740.37	372.77	frézování
155	761461.09	1070743.56	372.66	frézování
156	761453.35	1070716.57	371.26	frézování
157	761461.93	1070712.41	371.52	frézování
158	761450.32	1070691.54	370.43	frézování
159	761442.27	1070696.32	369.97	frézování
160	761418.26	1070673.89	368.64	frézování
161	761421.52	1070666.91	368.76	frézování
162	761393.03	1070649.13	368.54	frézování
163	761388.89	1070654.96	368.49	frézování
164	761371.01	1070635.04	368.96	frézování
165	761366.26	1070640.58	368.79	frézování
166	761333.91	1070618.67	370.90	frézování
167	761337.39	1070612.47	371.04	frézování
168	761309.79	1070596.74	373.23	frézování
169	761305.70	1070603.41	373.08	frézování
170	761276.36	1070591.19	375.40	frézování
171	761278.85	1070583.17	375.69	frézování
172	761241.43	1070572.53	377.69	frézování
173	761239.41	1070579.69	377.58	frézování
174	761205.86	1070576.09	379.12	frézování
175	761206.19	1070568.81	379.31	frézování
176	761173.38	1070565.37	380.66	frézování
177	761172.99	1070568.72	380.77	frézování


178	761172.24	1070573.29	380.70	frézování
179	761145.35	1070571.96	381.96	frézování
180	761143.79	1070564.15	382.07	frézování
181	761128.37	1070563.91	382.87	frézování
182	761126.83	1070570.94	382.95	frézování
183	761109.87	1070569.79	383.71	frézování
184	761108.59	1070562.13	383.79	frézování
185	761069.88	1070559.62	385.70	frézování
186	761069.39	1070567.98	385.40	frézování
187	761044.71	1070571.22	386.35	frézování
188	761042.77	1070563.40	386.71	frézování
189	761017.06	1070585.19	387.31	frézování
190	761012.39	1070581.00	387.42	frézování
191	760982.58	1070613.62	387.83	frézování
192	760977.87	1070609.52	387.84	frézování
193	760955.73	1070627.21	387.39	frézování
194	760959.86	1070632.21	387.58	frézování
195	760931.49	1070649.50	387.03	frézování
196	760928.23	1070643.55	386.85	frézování
197	760884.81	1070666.78	385.66	frézování
198	760881.85	1070660.85	385.65	frézování
199	760838.67	1070676.91	385.19	frézování
200	760840.92	1070682.87	385.17	frézování
201	760793.43	1070700.01	385.23	frézování
202	760791.31	1070694.21	385.14	frézování
203	760745.84	1070711.42	385.70	frézování
204	760747.85	1070717.35	385.64	frézování
205	760712.63	1070734.03	386.07	frézování
206	760707.99	1070729.62	386.18	frézování
207	760682.01	1070746.68	386.26	frézování
208	760685.24	1070752.11	386.24	frézování
209	760658.89	1070769.50	385.68	frézování
210	760654.71	1070765.46	385.73	frézování
211	760626.88	1070784.10	384.42	frézování
212	760630.51	1070789.53	384.35	frézování
213	760604.46	1070806.06	383.29	frézování
214	760600.03	1070801.11	383.01	frézování
215	760570.81	1070814.69	381.35	frézování
216	760572.55	1070821.33	381.45	frézování
217	760539.46	1070829.64	379.72	frézování
218	760536.88	1070823.61	379.60	frézování
219	760508.15	1070830.92	378.22	frézování
220	760509.22	1070836.66	378.18	frézování
221	760478.64	1070843.83	376.28	frézování
222	760476.19	1070838.33	376.32	frézování
223	760437.51	1070851.86	374.47	frézování
224	760440.23	1070857.51	374.04	frézování
225	760416.52	1070874.13	372.52	frézování
226	760411.09	1070870.18	372.72	frézování
227	760386.16	1070892.61	371.01	frézování
228	760390.05	1070896.90	370.99	frézování
229	760352.38	1070929.39	369.08	frézování
230	760347.77	1070925.62	369.03	frézování
231	760318.35	1070951.82	367.27	frézování
232	760321.09	1070957.33	367.33	frézování
233	760293.14	1070982.02	365.28	frézování
234	760289.24	1070978.00	365.24	frézování
235	760266.61	1070995.21	363.45	frézování
236	760270.09	1071000.74	363.48	frézování
237	760244.06	1071016.25	361.98	frézování
238	760239.68	1071010.26	361.81	frézování
239	760213.81	1071023.53	361.45	frézování
240	760216.52	1071029.69	361.53	frézování
241	760198.72	1071035.25	361.61	frézování
242	760197.46	1071027.99	361.19	frézování
243	760179.92	1071025.54	361.09	frézování
244	760177.17	1071033.01	361.42	frézování

245	760155.41	1071022.16	361.29	frézování
246	760157.51	1071016.44	361.26	frézování
247	760138.95	1071006.38	361.37	frézování
248	760135.93	1071011.46	361.49	frézování
249	760114.30	1070998.12	361.60	frézování
250	760116.89	1070992.72	361.56	frézování
251	760093.83	1070976.14	361.71	frézování
252	760090.47	1070980.48	361.78	frézování
253	760060.28	1070960.10	365.10	frézování
254	760063.84	1070955.63	365.33	frézování
255	760032.28	1070926.51	362.07	frézování
256	760028.82	1070931.01	362.12	frézování
257	760006.88	1070913.25	362.33	frézování
258	760009.38	1070908.11	362.36	frézování
259	759985.49	1070889.40	362.66	frézování
260	759981.03	1070893.04	362.65	frézování
261	759946.81	1070876.35	363.32	frézování
262	759947.30	1070870.61	363.84	frézování
263	759893.45	1070854.96	364.73	frézování
264	759891.92	1070860.60	364.65	frézování
265	759844.61	1070846.71	365.54	frézování
266	759845.58	1070840.95	365.60	frézování
267	759795.33	1070826.02	366.18	frézování
268	759791.20	1070830.61	366.24	frézování
269	759753.77	1070815.73	366.11	frézování
270	759754.98	1070810.57	366.14	frézování
271	759702.78	1070788.88	365.98	frézování
272	759700.40	1070793.48	366.06	frézování
273	759669.37	1070781.27	366.01	frézování
274	759670.85	1070776.27	365.98	frézování
275	759644.92	1070767.64	366.10	frézování
276	759642.84	1070772.40	366.08	frézování
277	759604.16	1070759.49	366.35	frézování
278	759605.11	1070753.68	366.47	frézování
279	759577.10	1070744.83	366.89	frézování
280	759575.01	1070750.30	366.79	frézování
281	759545.55	1070739.94	366.97	frézování
282	759546.76	1070735.04	366.96	frézování
283	759512.76	1070725.77	366.82	frézování
284	759511.52	1070730.86	366.69	frézování
285	759477.59	1070724.91	366.72	frézování
286	759477.80	1070719.44	366.73	frézování
287	759444.96	1070714.40	366.92	frézování
288	759444.19	1070719.76	366.93	frézování
289	759413.44	1070715.12	367.05	frézování
290	759413.80	1070709.59	367.12	frézování
291	758689.79	1070441.94	373.41	frézování
292	758690.19	1070432.84	373.69	frézování
293	758697.06	1070433.19	373.60	frézování
294	758700.22	1070436.66	373.51	frézování
295	758724.60	1070438.36	373.56	frézování
296	758724.91	1070444.01	373.63	frézování
297	758770.40	1070447.93	374.11	frézování
298	758771.62	1070442.56	374.15	frézování
299	758803.55	1070445.96	374.32	frézování
300	758804.17	1070451.54	374.21	frézování
301	758835.08	1070460.36	374.31	frézování
302	758837.33	1070455.05	374.47	frézování
303	758867.40	1070467.76	374.19	frézování
304	758865.41	1070472.89	374.02	frézování
305	758893.97	1070484.94	373.61	frézování
306	758896.22	1070479.87	373.69	frézování
307	758926.11	1070492.70	373.18	frézování
308	758924.16	1070498.39	373.05	frézování
309	758956.77	1070511.91	372.88	frézování
310	758959.34	1070507.47	372.91	frézování
311	758990.18	1070520.39	372.59	frézování

312	758988.57	1070525.51	372.57	frézování
313	759018.74	1070538.71	372.33	frézování
314	759021.64	1070534.17	372.37	frézování
315	759050.66	1070548.70	372.18	frézování
316	759048.77	1070553.73	372.09	frézování
317	759077.34	1070569.37	371.73	frézování
318	759080.07	1070565.20	371.72	frézování
319	759107.44	1070580.18	371.27	frézování
320	759104.39	1070585.62	371.15	frézování
321	759134.80	1070603.05	370.56	frézování
322	759138.05	1070598.16	370.59	frézování
323	759165.67	1070614.87	370.18	frézování
324	759163.38	1070619.60	370.21	frézování
325	759191.18	1070635.33	369.71	frézování
326	759194.86	1070630.39	369.74	frézování
327	759225.59	1070645.45	369.16	frézování
328	759223.56	1070651.14	369.16	frézování
329	759252.40	1070664.40	368.86	frézování
330	759255.45	1070659.12	368.85	frézování
331	759285.84	1070672.34	368.37	frézování
332	759284.27	1070677.84	368.43	frézování
333	759314.96	1070689.30	368.01	frézování
334	759317.15	1070683.90	367.99	frézování
335	759347.39	1070694.36	367.76	frézování
336	759346.03	1070699.89	367.68	frézování
337	759377.06	1070708.85	367.40	frézování
338	759379.00	1070703.24	367.35	frézování
339	757503.08	1070222.44	406.91	frézování
340	757499.50	1070229.33	406.97	frézování
341	757489.02	1070221.20	407.35	frézování
342	757492.94	1070215.48	407.28	frézování
343	757486.33	1070209.16	407.60	frézování
344	757481.61	1070213.77	407.66	frézování
345	757475.04	1070207.53	407.93	frézování
346	757477.78	1070200.97	407.93	frézování
347	757467.33	1070194.98	408.42	frézování
348	757464.25	1070200.92	408.37	frézování
349	757450.67	1070195.51	408.95	frézování
350	757452.67	1070189.49	409.11	frézování
351	757426.24	1070179.02	410.49	frézování
352	757423.65	1070184.18	410.38	frézování
353	757394.36	1070172.87	411.42	frézování
354	757396.15	1070167.26	411.47	frézování
355	757368.90	1070156.58	411.73	frézování
356	757365.21	1070161.67	411.61	frézování
357	757336.94	1070150.61	411.67	frézování
358	757338.90	1070144.60	411.72	frézování
359	757311.63	1070133.13	411.64	frézování
360	757308.80	1070138.88	411.66	frézování
361	757281.84	1070124.65	411.38	frézování
362	757283.91	1070118.96	411.38	frézování
363	757261.34	1070106.85	411.31	frézování
364	757257.55	1070111.87	411.30	frézování
365	757232.01	1070097.37	411.11	frézování
366	757234.85	1070092.23	411.09	frézování
367	757208.68	1070076.02	410.56	frézování
368	757205.18	1070080.83	410.63	frézování
369	757179.87	1070064.51	409.85	frézování
370	757182.40	1070059.32	409.88	frézování
371	757155.79	1070041.79	409.05	frézování
372	757151.96	1070046.41	409.15	frézování
373	757127.32	1070030.11	408.55	frézování
374	757130.87	1070024.44	408.49	frézování
375	757121.79	1070015.03	408.35	frézování
376	757117.65	1070017.46	408.41	frézování
377	757117.48	1070018.15	408.39	frézování
378	757116.97	1070018.37	408.41	frézování

379	757114.66	1070021.93	408.28	frézování
380	757109.76	1070020.16	408.16	frézování
381	757102.48	1070023.72	408.15	frézování
382	757102.90	1070011.43	408.21	frézování
383	757107.53	1070010.38	408.30	frézování
384	757110.98	1070009.56	408.33	frézování
385	757111.34	1070009.28	408.37	frézování
386	757111.51	1070008.74	408.32	frézování
387	757108.58	1070003.70	408.15	frézování
388	757104.45	1069996.99	408.11	frézování
389	757103.64	1069996.90	408.15	frézování
390	757101.08	1069979.32	407.85	frézování
391	757101.40	1069979.12	407.94	frézování
392	757107.68	1069993.66	408.00	frézování
393	757114.08	1070004.21	408.17	frézování
394	757114.86	1070015.33	408.39	frézování
395	757111.28	1070014.66	408.30	frézování
396	757107.39	1070014.98	408.28	frézování
397	757106.97	1070015.49	408.30	frézování
398	757107.49	1070015.98	408.30	frézování
399	757111.69	1070016.10	408.32	frézování
400	758690.69	1070442.25	373.31	frézování
401	758691.37	1070432.88	373.63	frézování
402	758683.92	1070432.70	373.64	frézování
403	758680.54	1070435.08	373.54	frézování
404	758677.38	1070436.10	373.48	frézování
405	758677.58	1070441.62	373.29	frézování
406	758646.92	1070440.57	373.27	frézování
407	758647.36	1070445.83	373.26	frézování
408	758605.62	1070453.47	373.22	frézování
409	757508.08	1070225.84	406.59	frézování
410	757505.86	1070231.08	406.63	frézování
411	757518.52	1070229.88	406.02	frézování
412	757515.95	1070235.69	406.05	frézování
413	757936.35	1070439.52	394.14	frézování
414	757936.96	1070445.10	394.15	frézování
415	757966.13	1070442.81	393.83	frézování
416	757965.84	1070436.80	393.69	frézování
417	757992.57	1070430.83	393.10	frézování
418	757996.26	1070435.71	393.52	frézování
419	758016.87	1070416.63	392.98	frézování
420	758012.42	1070412.97	392.81	frézování
421	758028.78	1070391.03	392.50	frézování
422	758034.08	1070394.43	392.43	frézování
423	758052.67	1070375.93	391.64	frézování
424	758049.49	1070370.70	391.76	frézování
425	758072.39	1070355.37	390.95	frézování
426	758075.11	1070360.63	390.68	frézování
427	758100.17	1070360.36	389.32	frézování
428	758104.08	1070354.70	389.92	frézování
429	758125.42	1070375.48	387.61	frézování
430	758121.78	1070379.95	387.57	frézování
431	758137.04	1070398.72	386.10	frézování
432	758141.74	1070395.24	385.96	frézování
433	758150.18	1070412.89	385.23	frézování
434	758153.17	1070408.35	385.06	frézování
435	758406.82	1070464.47	377.02	frézování
436	758405.39	1070469.27	377.03	frézování
437	758434.37	1070476.93	376.04	frézování
438	758435.63	1070471.27	375.97	frézování
439	758458.23	1070473.01	374.96	frézování
440	758456.34	1070478.95	375.19	frézování
441	758493.72	1070474.27	373.96	frézování
442	758491.67	1070468.97	373.99	frézování
443	760244.01	1071008.09	361.75	frézování
444	760239.86	1071018.01	362.06	frézování
445	760585.34	1070808.70	382.05	frézování

446	760587.84	1070815.01	382.20	frézování
447	761355.38	1070624.05	370.01	frézování
448	761350.99	1070630.24	369.85	frézování
449	761417.98	1070664.70	368.70	frézování
450	761413.88	1070671.07	368.59	frézování
451	761880.72	1071266.88	389.50	frézování
452	761876.50	1071273.95	389.51	frézování
453	761944.78	1071300.57	390.51	frézování
454	761938.64	1071297.29	390.46	frézování
455	761934.90	1071304.32	390.48	frézování
456	761941.01	1071307.56	390.50	frézování
457	762293.70	1071598.68	407.83	frézování
458	762288.07	1071604.04	408.03	frézování
459	757560.39	1070258.01	403.46	frézování
460	757556.14	1070261.99	403.08	frézování
461	757579.63	1070282.41	402.22	frézování
462	757575.47	1070285.40	402.22	frézování
463	757599.73	1070307.55	401.58	frézování
464	757595.62	1070310.85	401.62	frézování
465	757624.24	1070333.30	401.09	frézování
466	757620.93	1070337.76	401.06	frézování
467	757647.38	1070357.23	400.57	frézování
468	757643.19	1070360.57	400.50	frézování
469	757669.72	1070379.94	400.21	frézování
470	757665.88	1070383.74	400.21	frézování
471	757693.56	1070401.35	399.70	frézování
472	757689.78	1070405.21	399.79	frézování
473	757720.09	1070420.70	399.25	frézování
474	757718.00	1070425.94	399.27	frézování
475	757748.21	1070439.19	398.56	frézování
476	757744.90	1070443.61	398.64	frézování
477	757779.11	1070451.30	397.68	frézování
478	757778.90	1070457.08	397.96	frézování
479	757810.26	1070450.22	397.01	frézování
480	757810.46	1070456.05	397.06	frézování
481	757843.59	1070447.21	396.18	frézování
482	757844.34	1070452.87	396.18	frézování
483	757877.97	1070444.18	395.41	frézování
484	757878.06	1070449.91	395.37	frézování
485	757910.34	1070441.48	394.70	frézování
486	757911.29	1070447.15	394.67	frézování
487	758488.12	1070469.67	373.94	frézování
488	758490.01	1070474.88	373.94	frézování
489	758379.00	1070455.93	378.04	frézování
490	758377.91	1070461.44	378.06	frézování
491	758282.50	1070428.42	381.16	frézování
492	758281.20	1070433.83	381.00	frézování
493	758246.85	1070423.31	381.84	frézování
494	758247.72	1070429.20	381.60	frézování
495	758215.42	1070423.72	382.23	frézování
496	758215.49	1070429.62	382.26	frézování
497	758183.45	1070423.19	383.20	frézování
498	758183.30	1070429.24	383.39	frézování
499	758346.77	1070446.29	379.24	frézování
500	758315.31	1070437.24	380.30	frézování
501	758314.63	1070443.22	380.27	frézování
502	758604.70	1070448.36	373.30	frézování
503	758573.40	1070454.10	373.38	frézování
504	758574.40	1070459.37	373.36	frézování
505	758540.61	1070460.12	373.36	frézování
506	758541.58	1070465.45	373.31	frézování
507	762321.44	1071626.26	409.02	frézování
508	762315.56	1071631.54	409.06	frézování

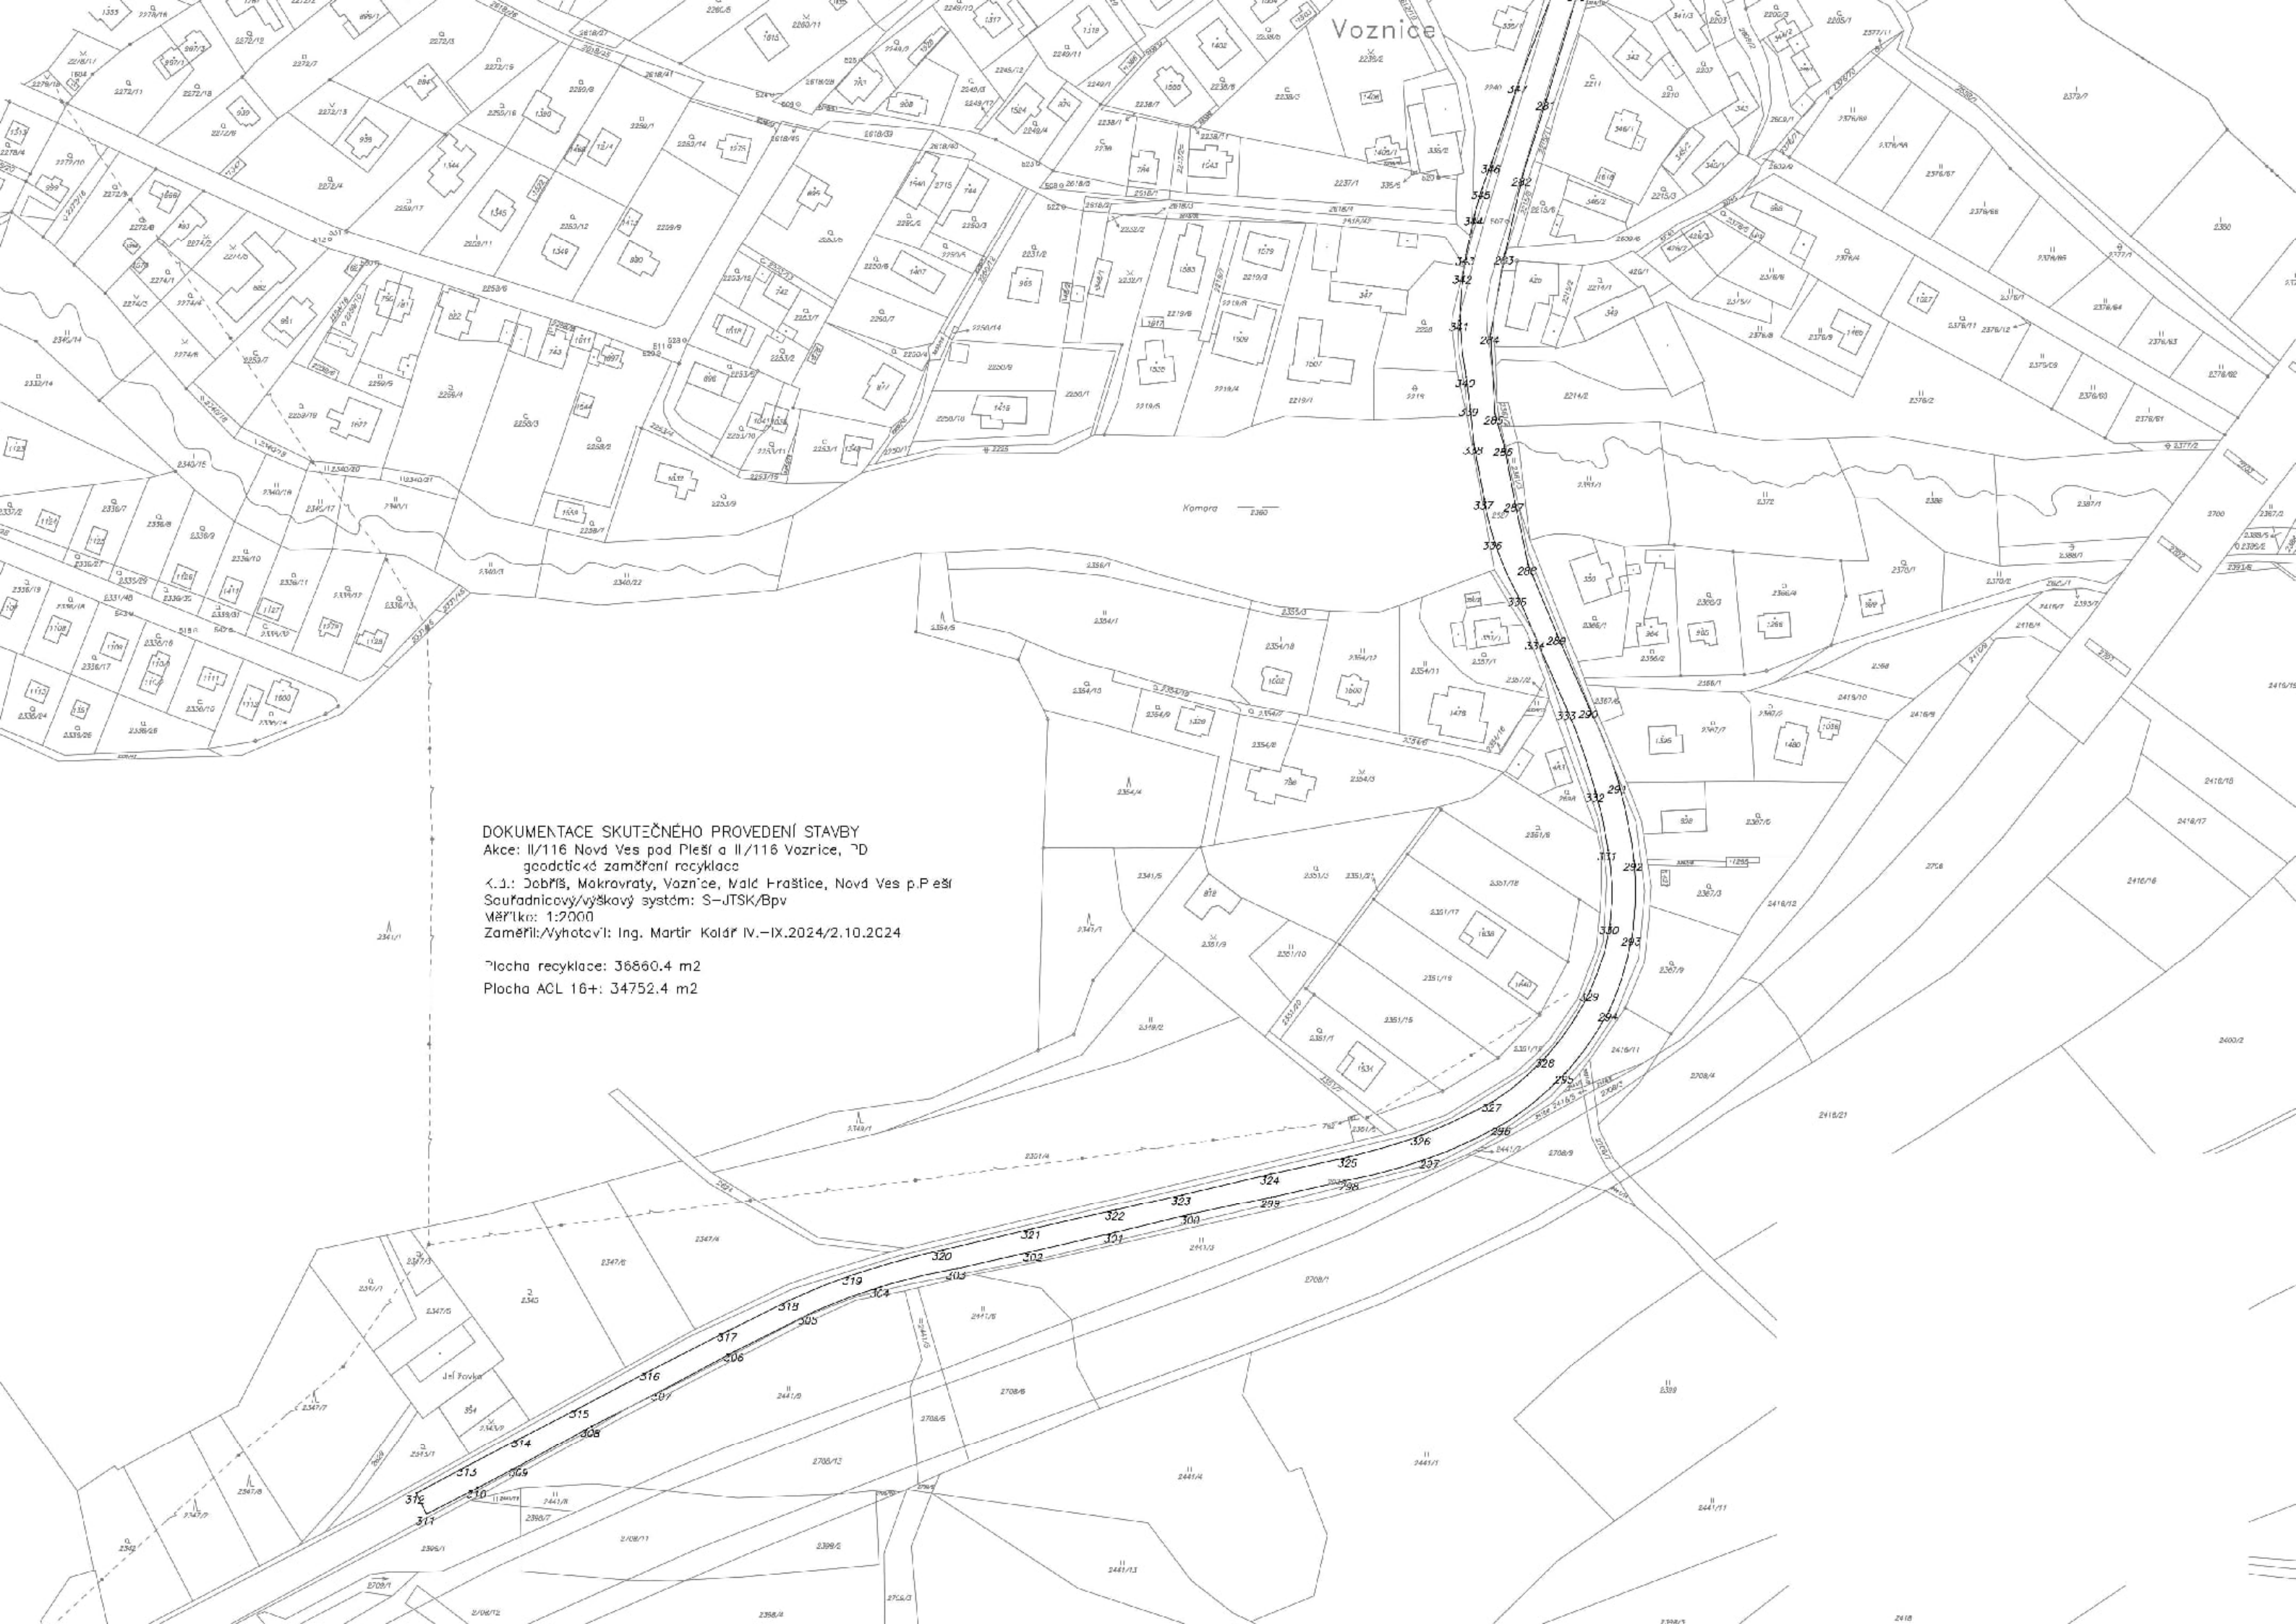


DOKUMENTACE SKUTEČNÉHO PROVEDENÍ STAVBY
Akce: II/116 Nová Ves pod Pleší a II/116 Voznice, 2D
geodetické zaměření recyklace
Měřítko: 1:2000
Zaměřil/Vyhotovil: Ing. Martin Koldr IV.-IX.2024/2.10.2024

Plocha recyklace: 36860.4 m²
Plocha ACL 16+: 34752.4 m²

DOKUMENTACE SKLIFČNĚHO PROVĚZENÍ S AVHY
Akce: II/116 Nové Ves pod Pleší c III/116 Voznice, PD
geoteknické zaměření recyklace
K.ú.: Dobříš, Mokravský, Voznice, Malá Hrašnice, Nové Ves pod Pleší
Souřadnicový/výškový systém: S-JTSK/Bpv
Měřítko: 1:2000
Zaměření/Vyhotovil: ing. Martin Kolář V.-IX.2024/2.10.2024

Plocha recyklace: 36860,4 m²


Plocha ACL 16+: 34752,4 m²

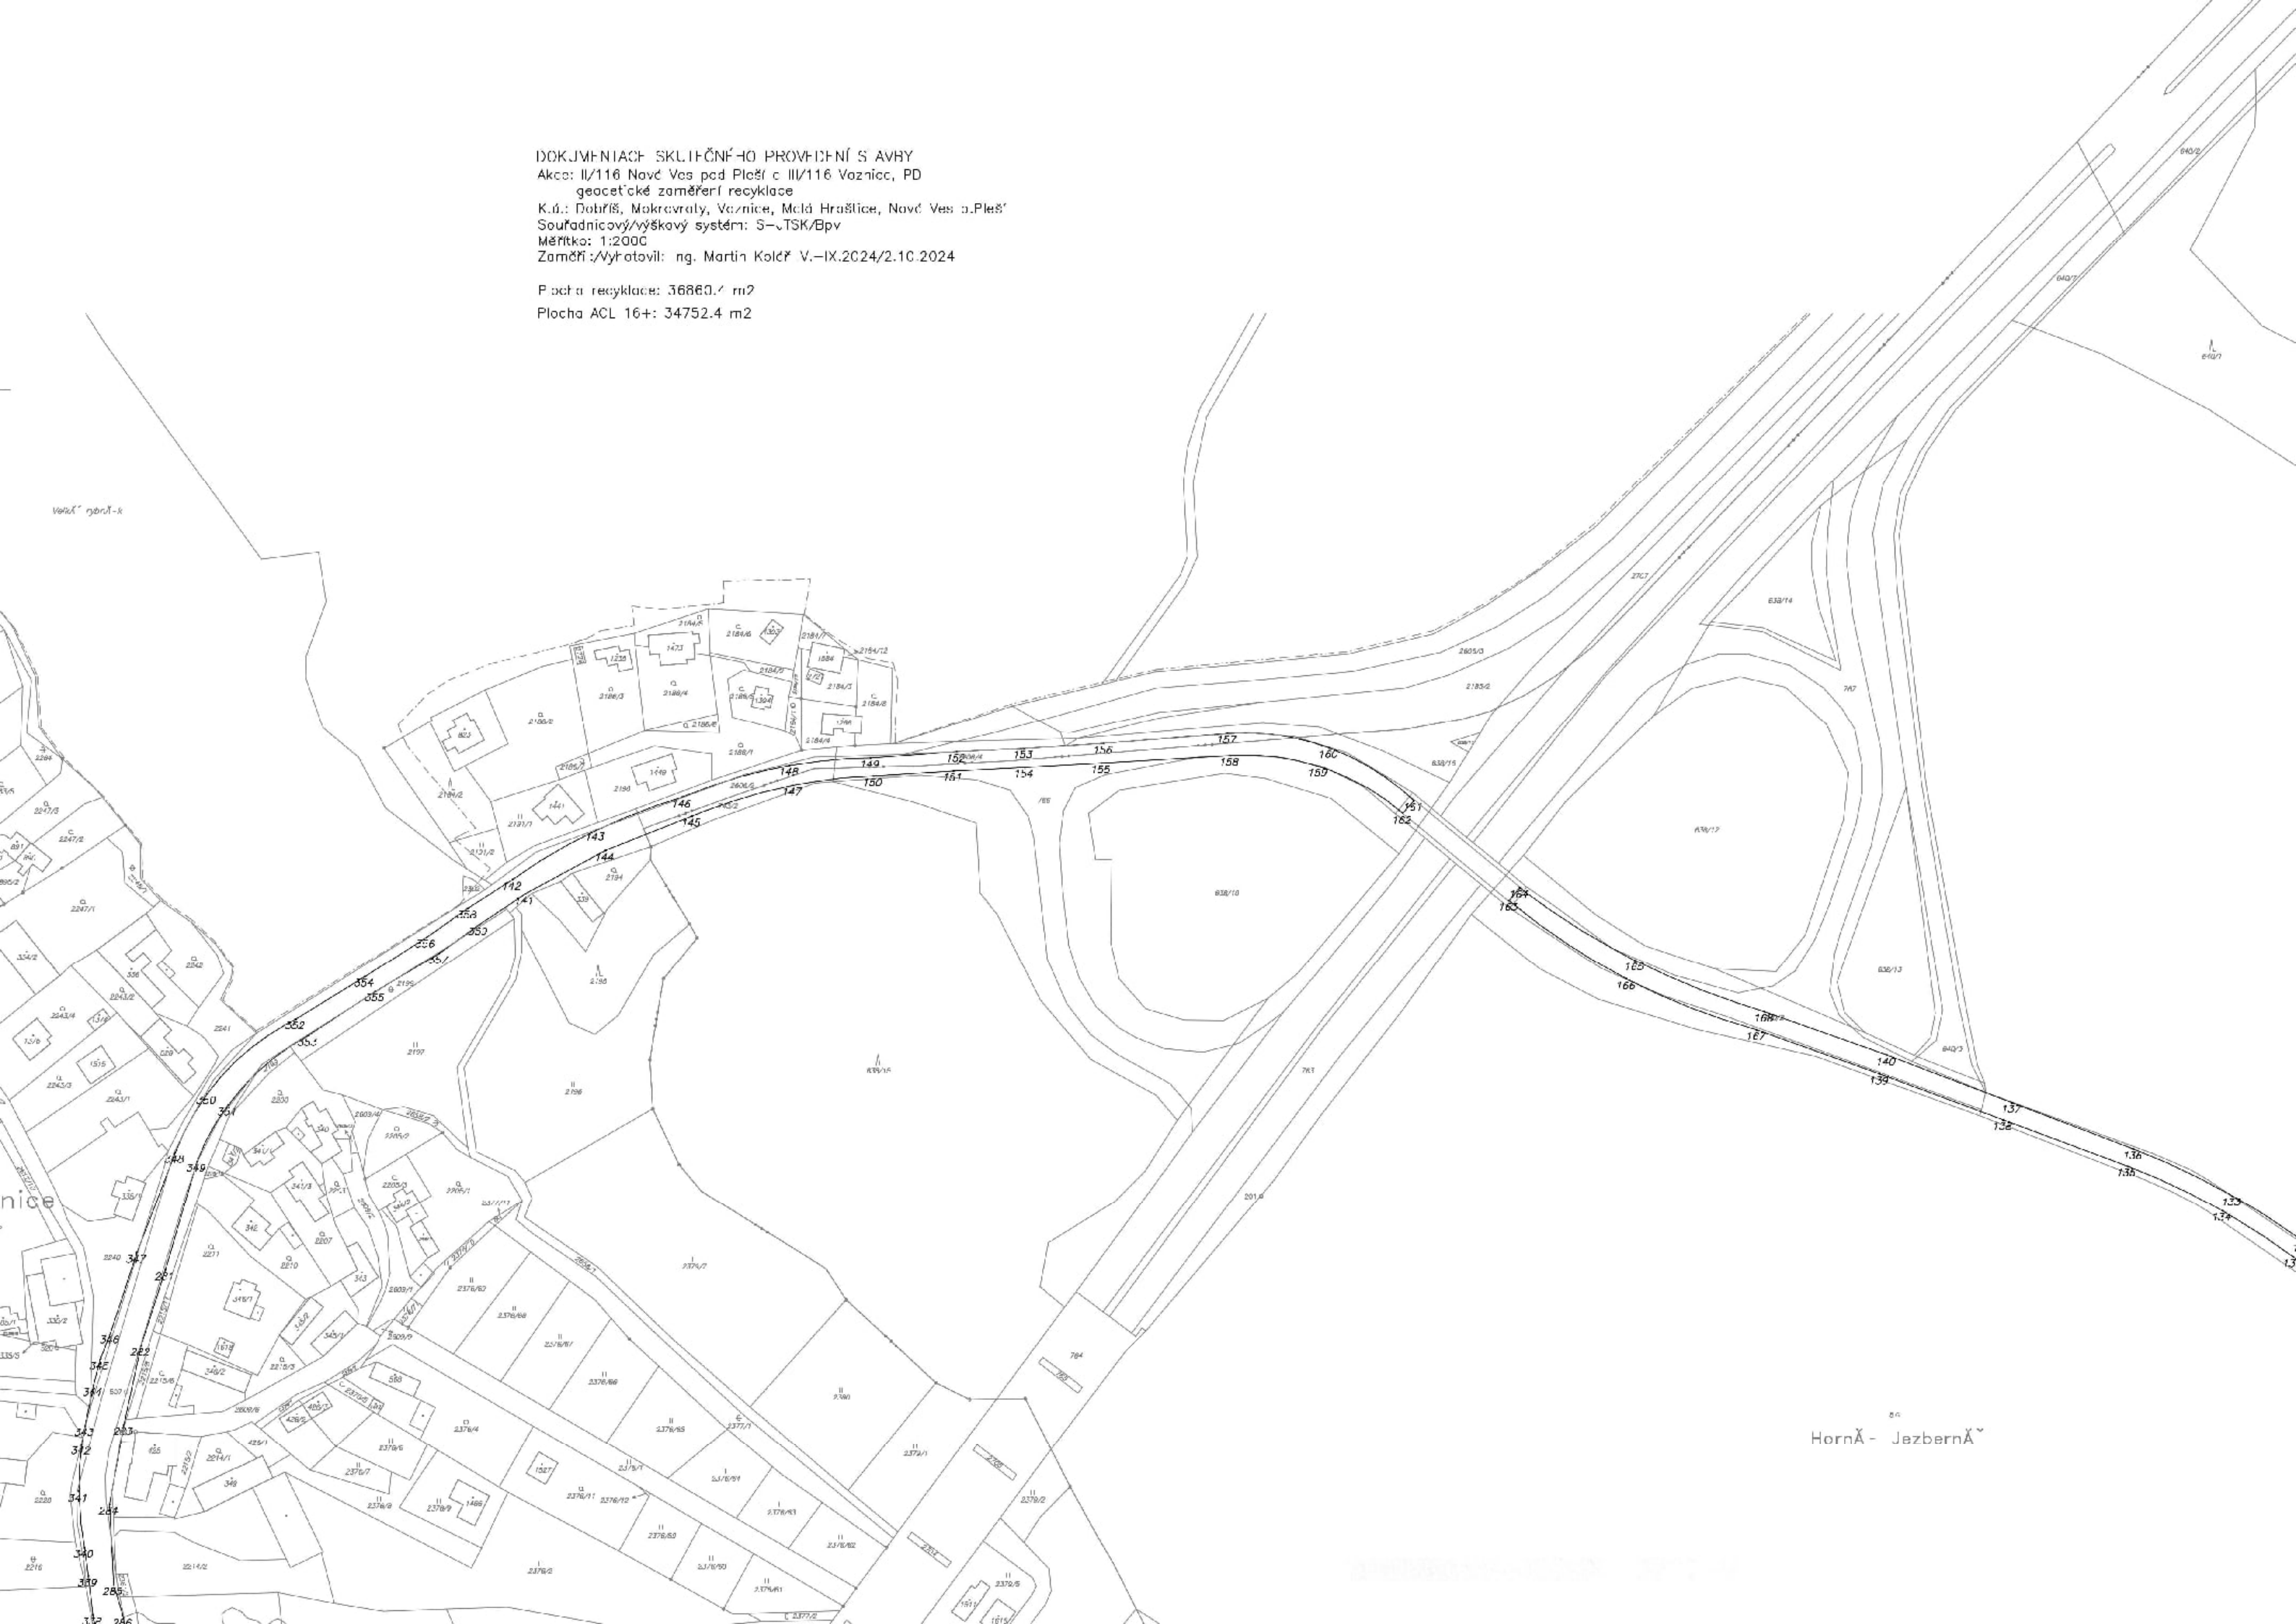

DOKUMENTACE SKUTEČNÉHO PROVEDENÍ STAVBY
Akce: II/116 Nová Ves pod Pleší a I/116 Voznice, PD
geodetické zaměření recyklace
K.ú.: Dobříš, Mokrý, Voznice, Malá Hraštice, Nová Ves p. Pleší
Souřadnicový/výškový systém: S JTSK/3pv
Měřítko: 1:2000
Zaměřil/Vyhotovil: Ing. Martin Koldáček IV.—IX.2024/2.10.2024

Plocha recyklace: 36860.4 m²


Plocha ACL 16 I: 34752.4 m²

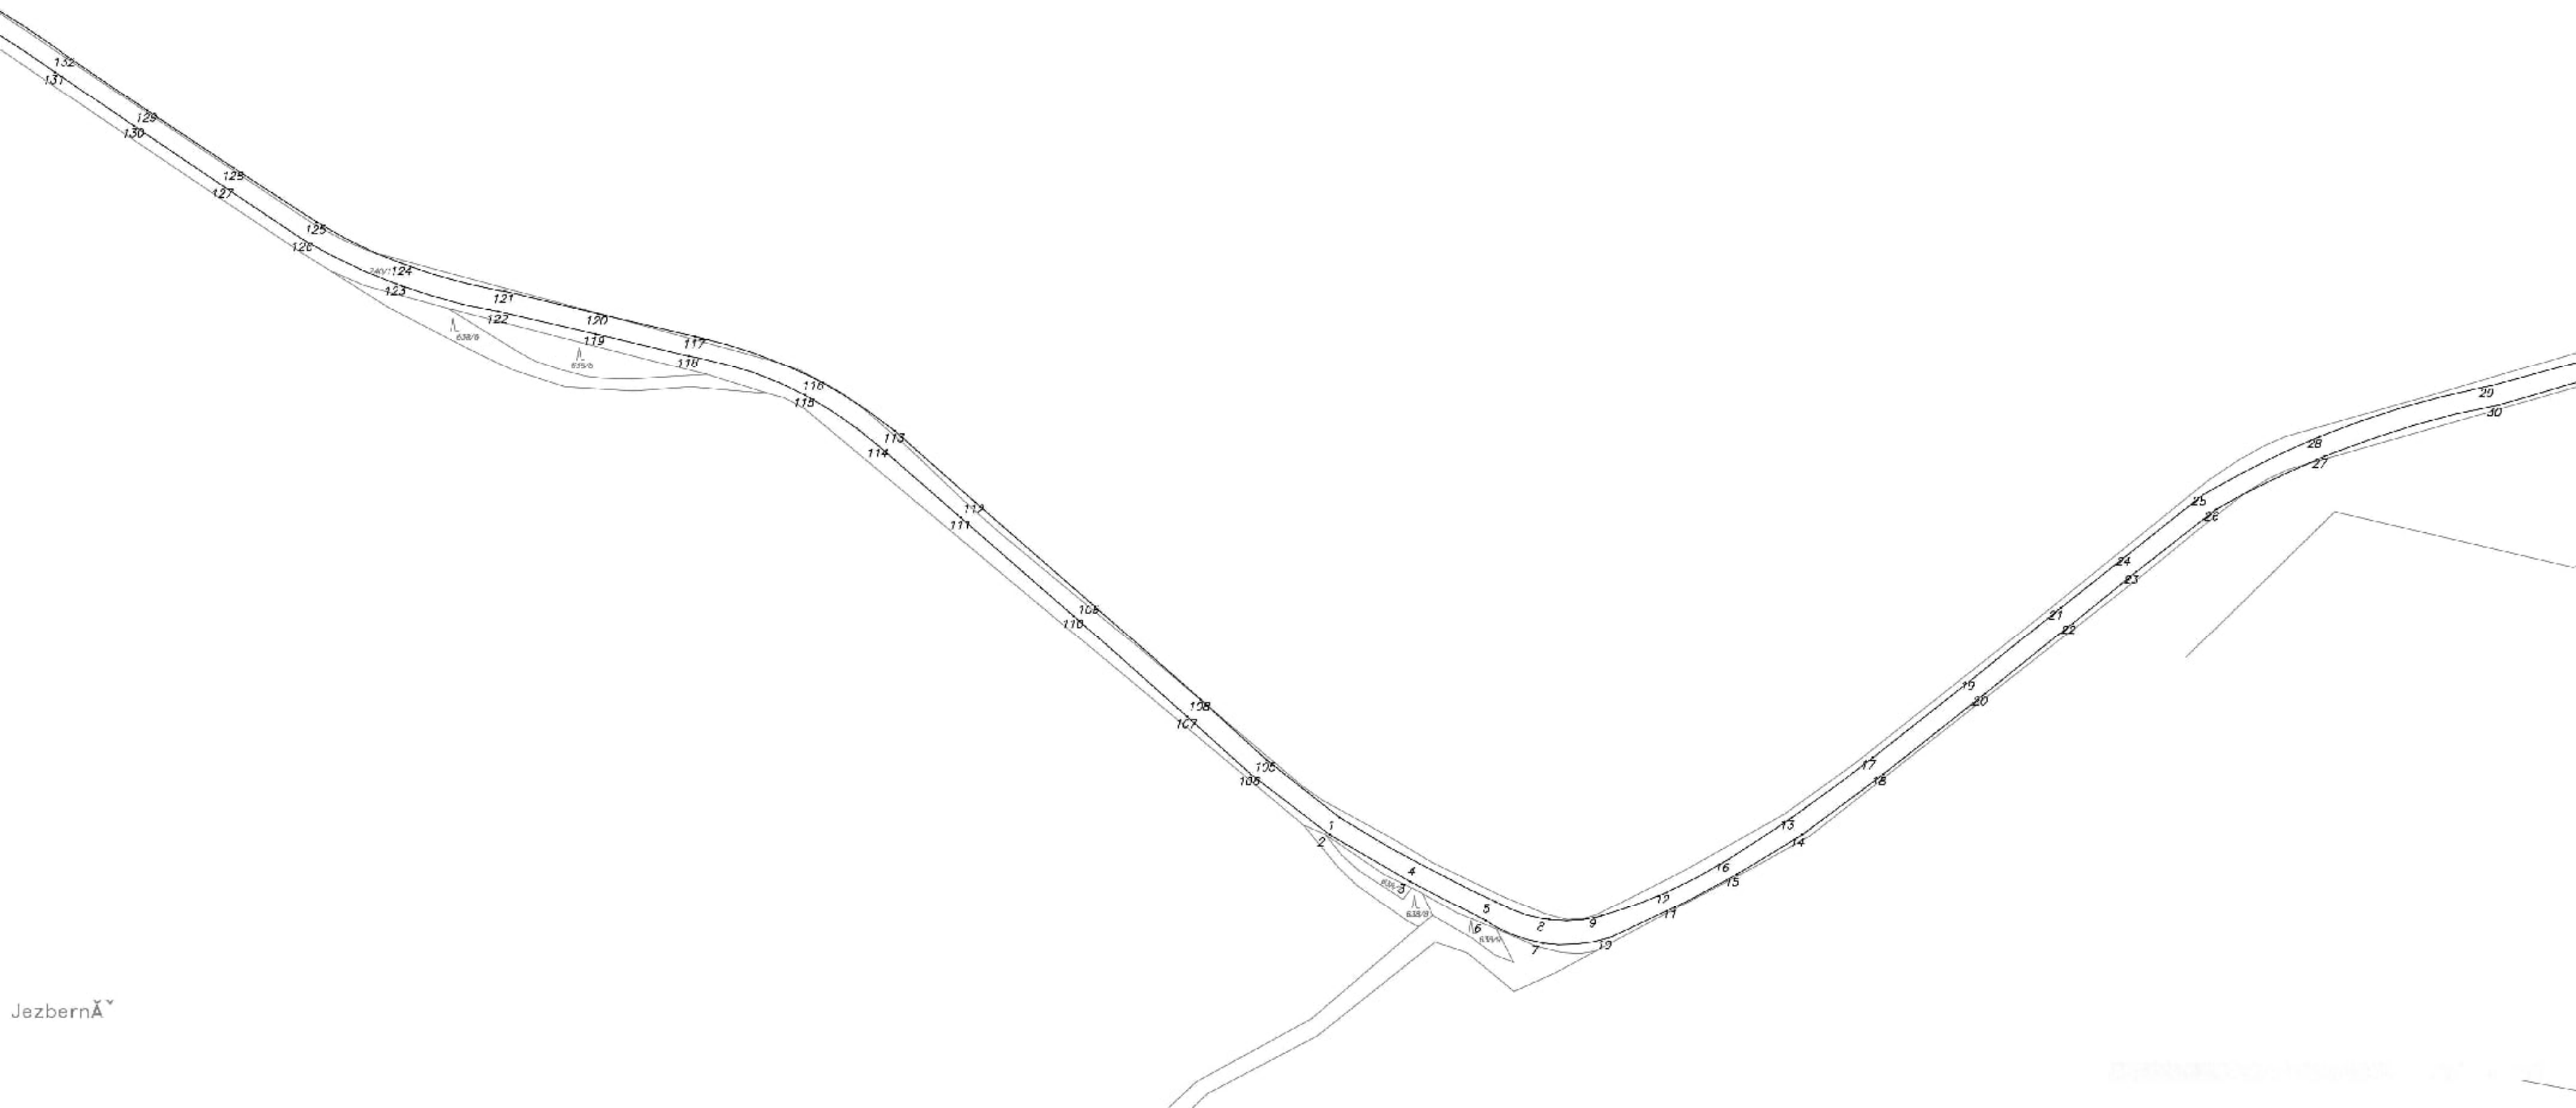

DOKUMENTACE SKUTEČNÉHO PROVEDENÍ STAVBY
Akce: II/116 Nová Ves pod Pleší a II/116 Voznice, PD
geodetické zaměření recyk.acc
K.ú.: Dobříš, Makrobratry, Voznice, Vald Hraštice, Nová Ves p.Pleší
Souřadnicový/výškový systém: S-JTSK/Bpv
Měřítko: 1:2000
Zaměřil/vyřetavil: Ing. Martin Kolář IV.-IX.2024/2.10.2024

Plocha recyklace: 36860.4 m²

Plocha ACL +6+: 34752.4 m²

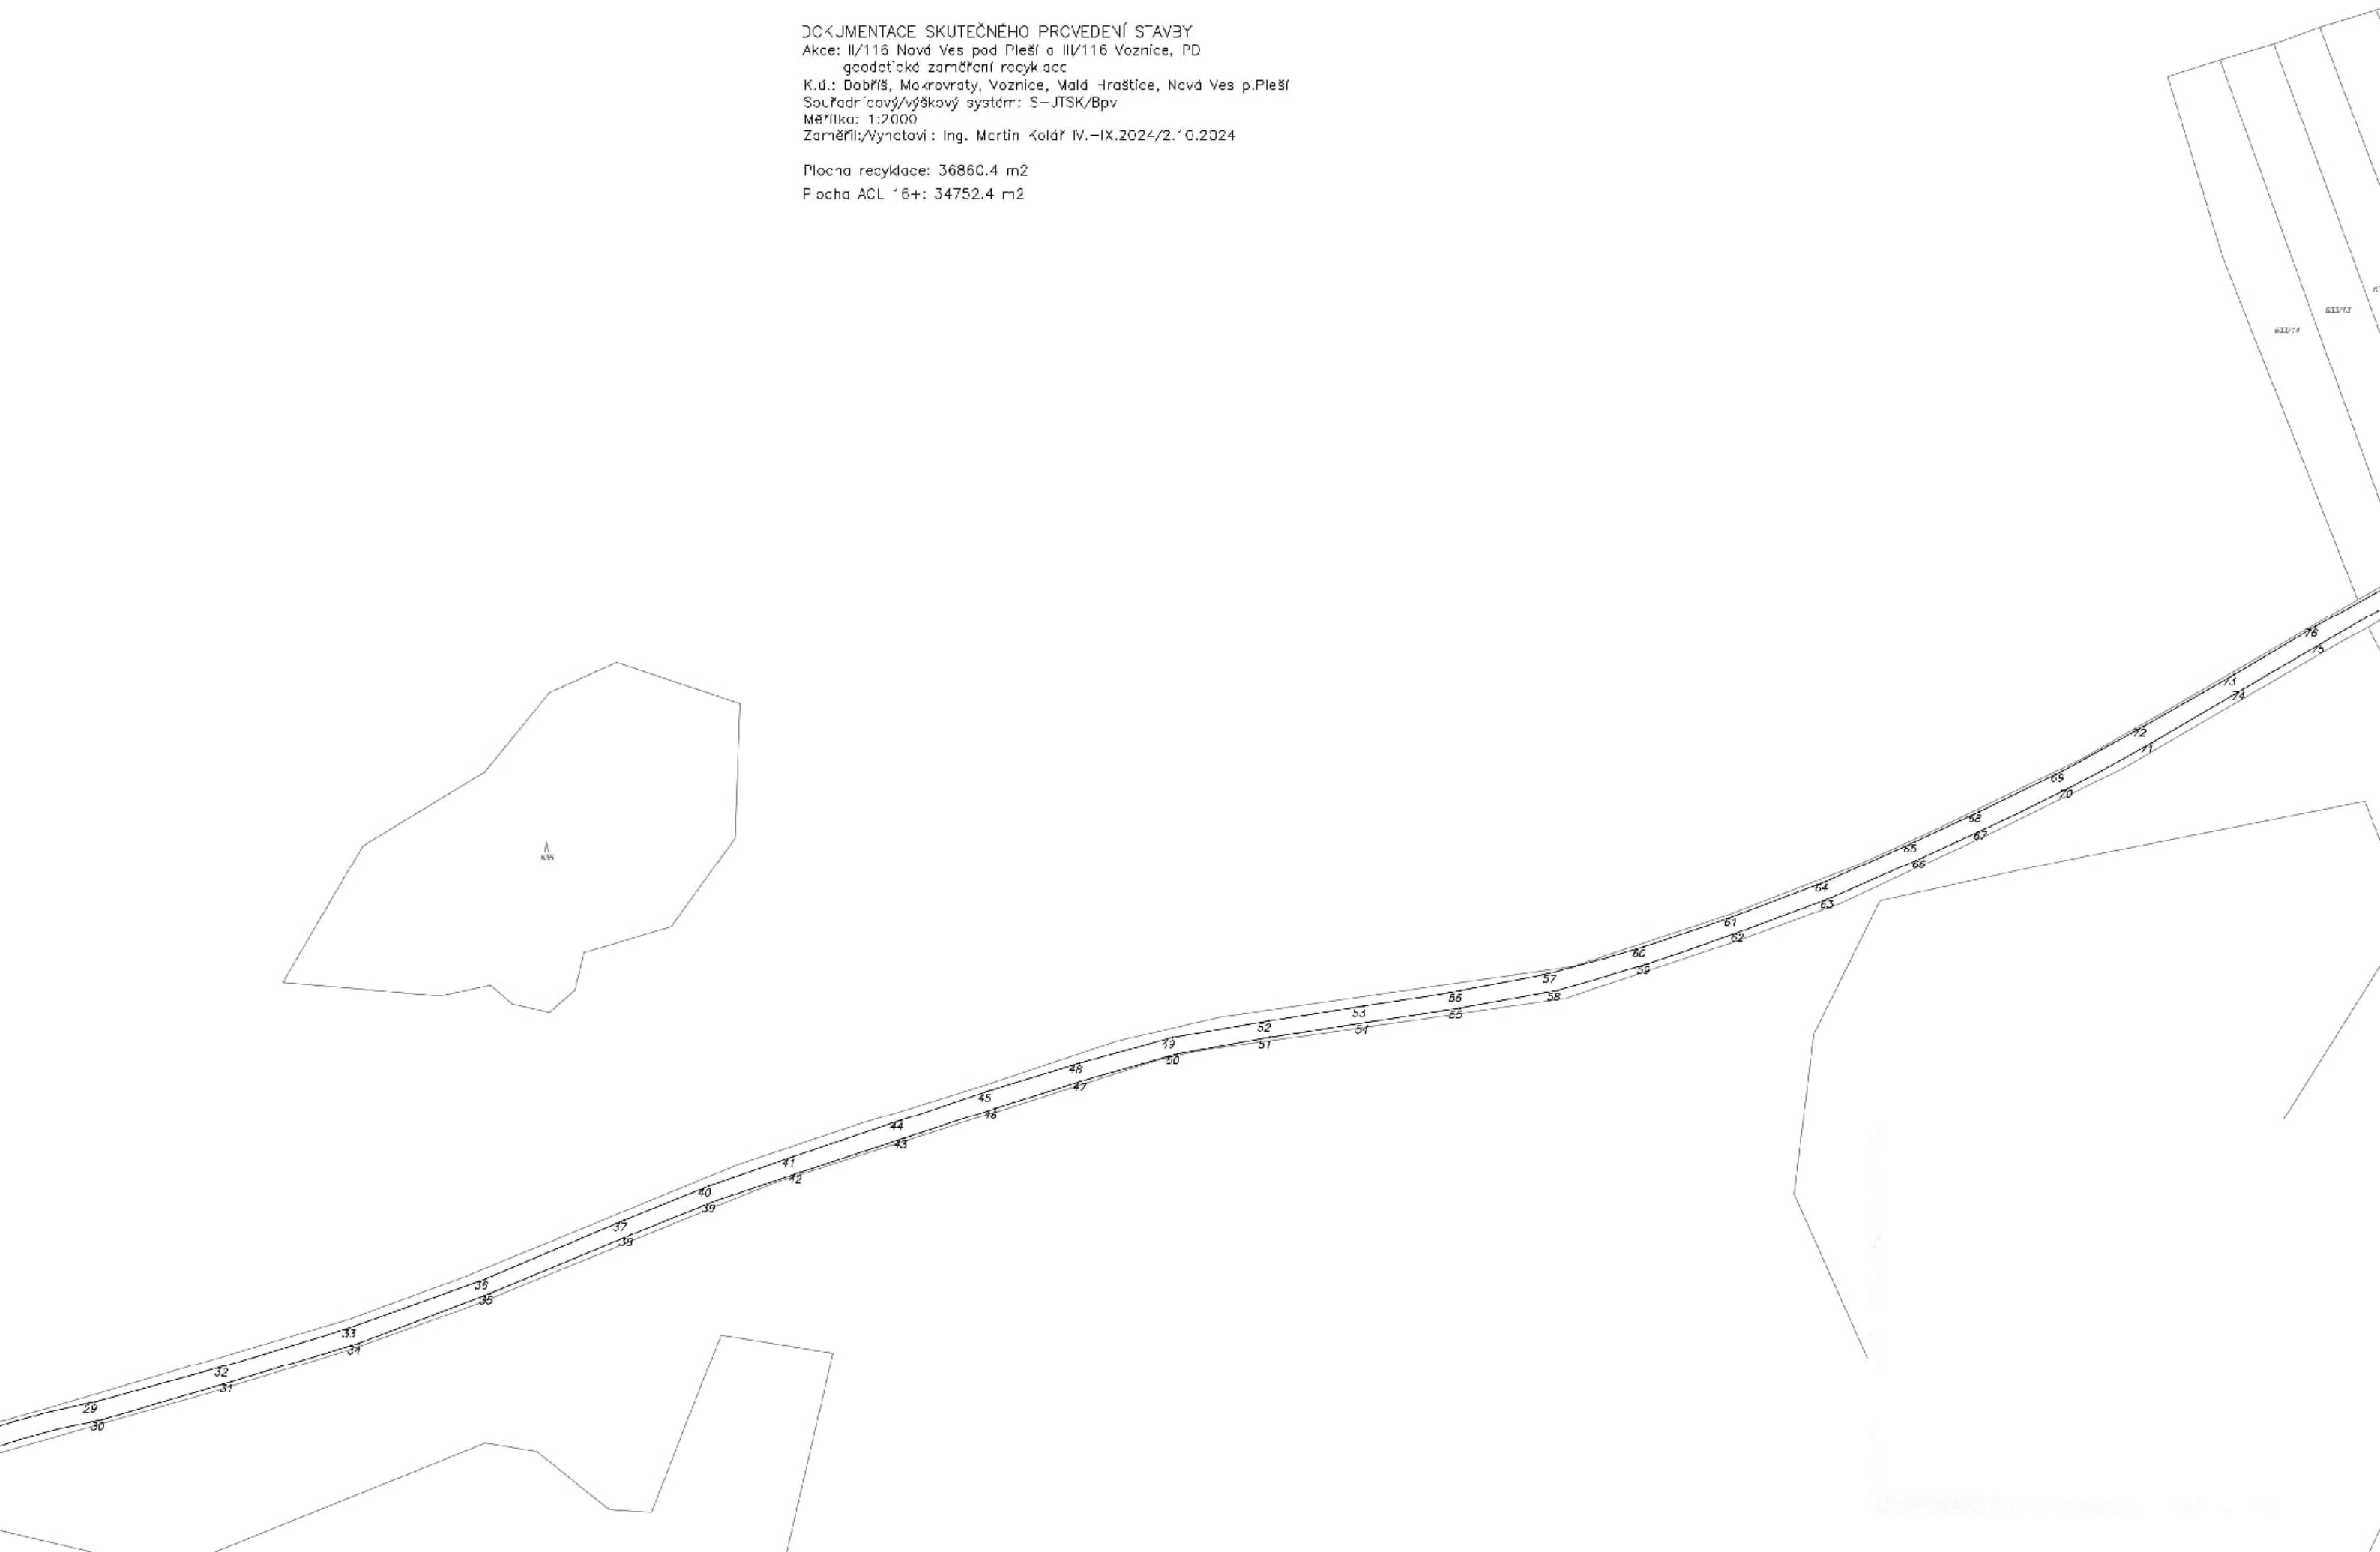


Plocha recyklace: 36860.4 m²
Plocha ACL 16+: 34752.4 m²

DOKUMENTACE SKUTEČNÉHO PROVEDENÍ STAVBY
Akce: II/116 Nová Ves pod Pleší a III/116 Voznice, PD
geodetická zaměření recyklace
K.Ú.: Dobříš, Mokrovraty, Voznice, Malá Hraštice, Nová Ves p. Pleší
Souřadnicový/výškový systém: S-JTSK/Bpv
Měřítko: 1:2000
Zaměřil/Vyhotovil: Ing. Martin Kaldř V.-IX.2024/2.10.2024

Plocha recyklace: 36860.4 m²

Plocha ACI 161: 34752.4 m²

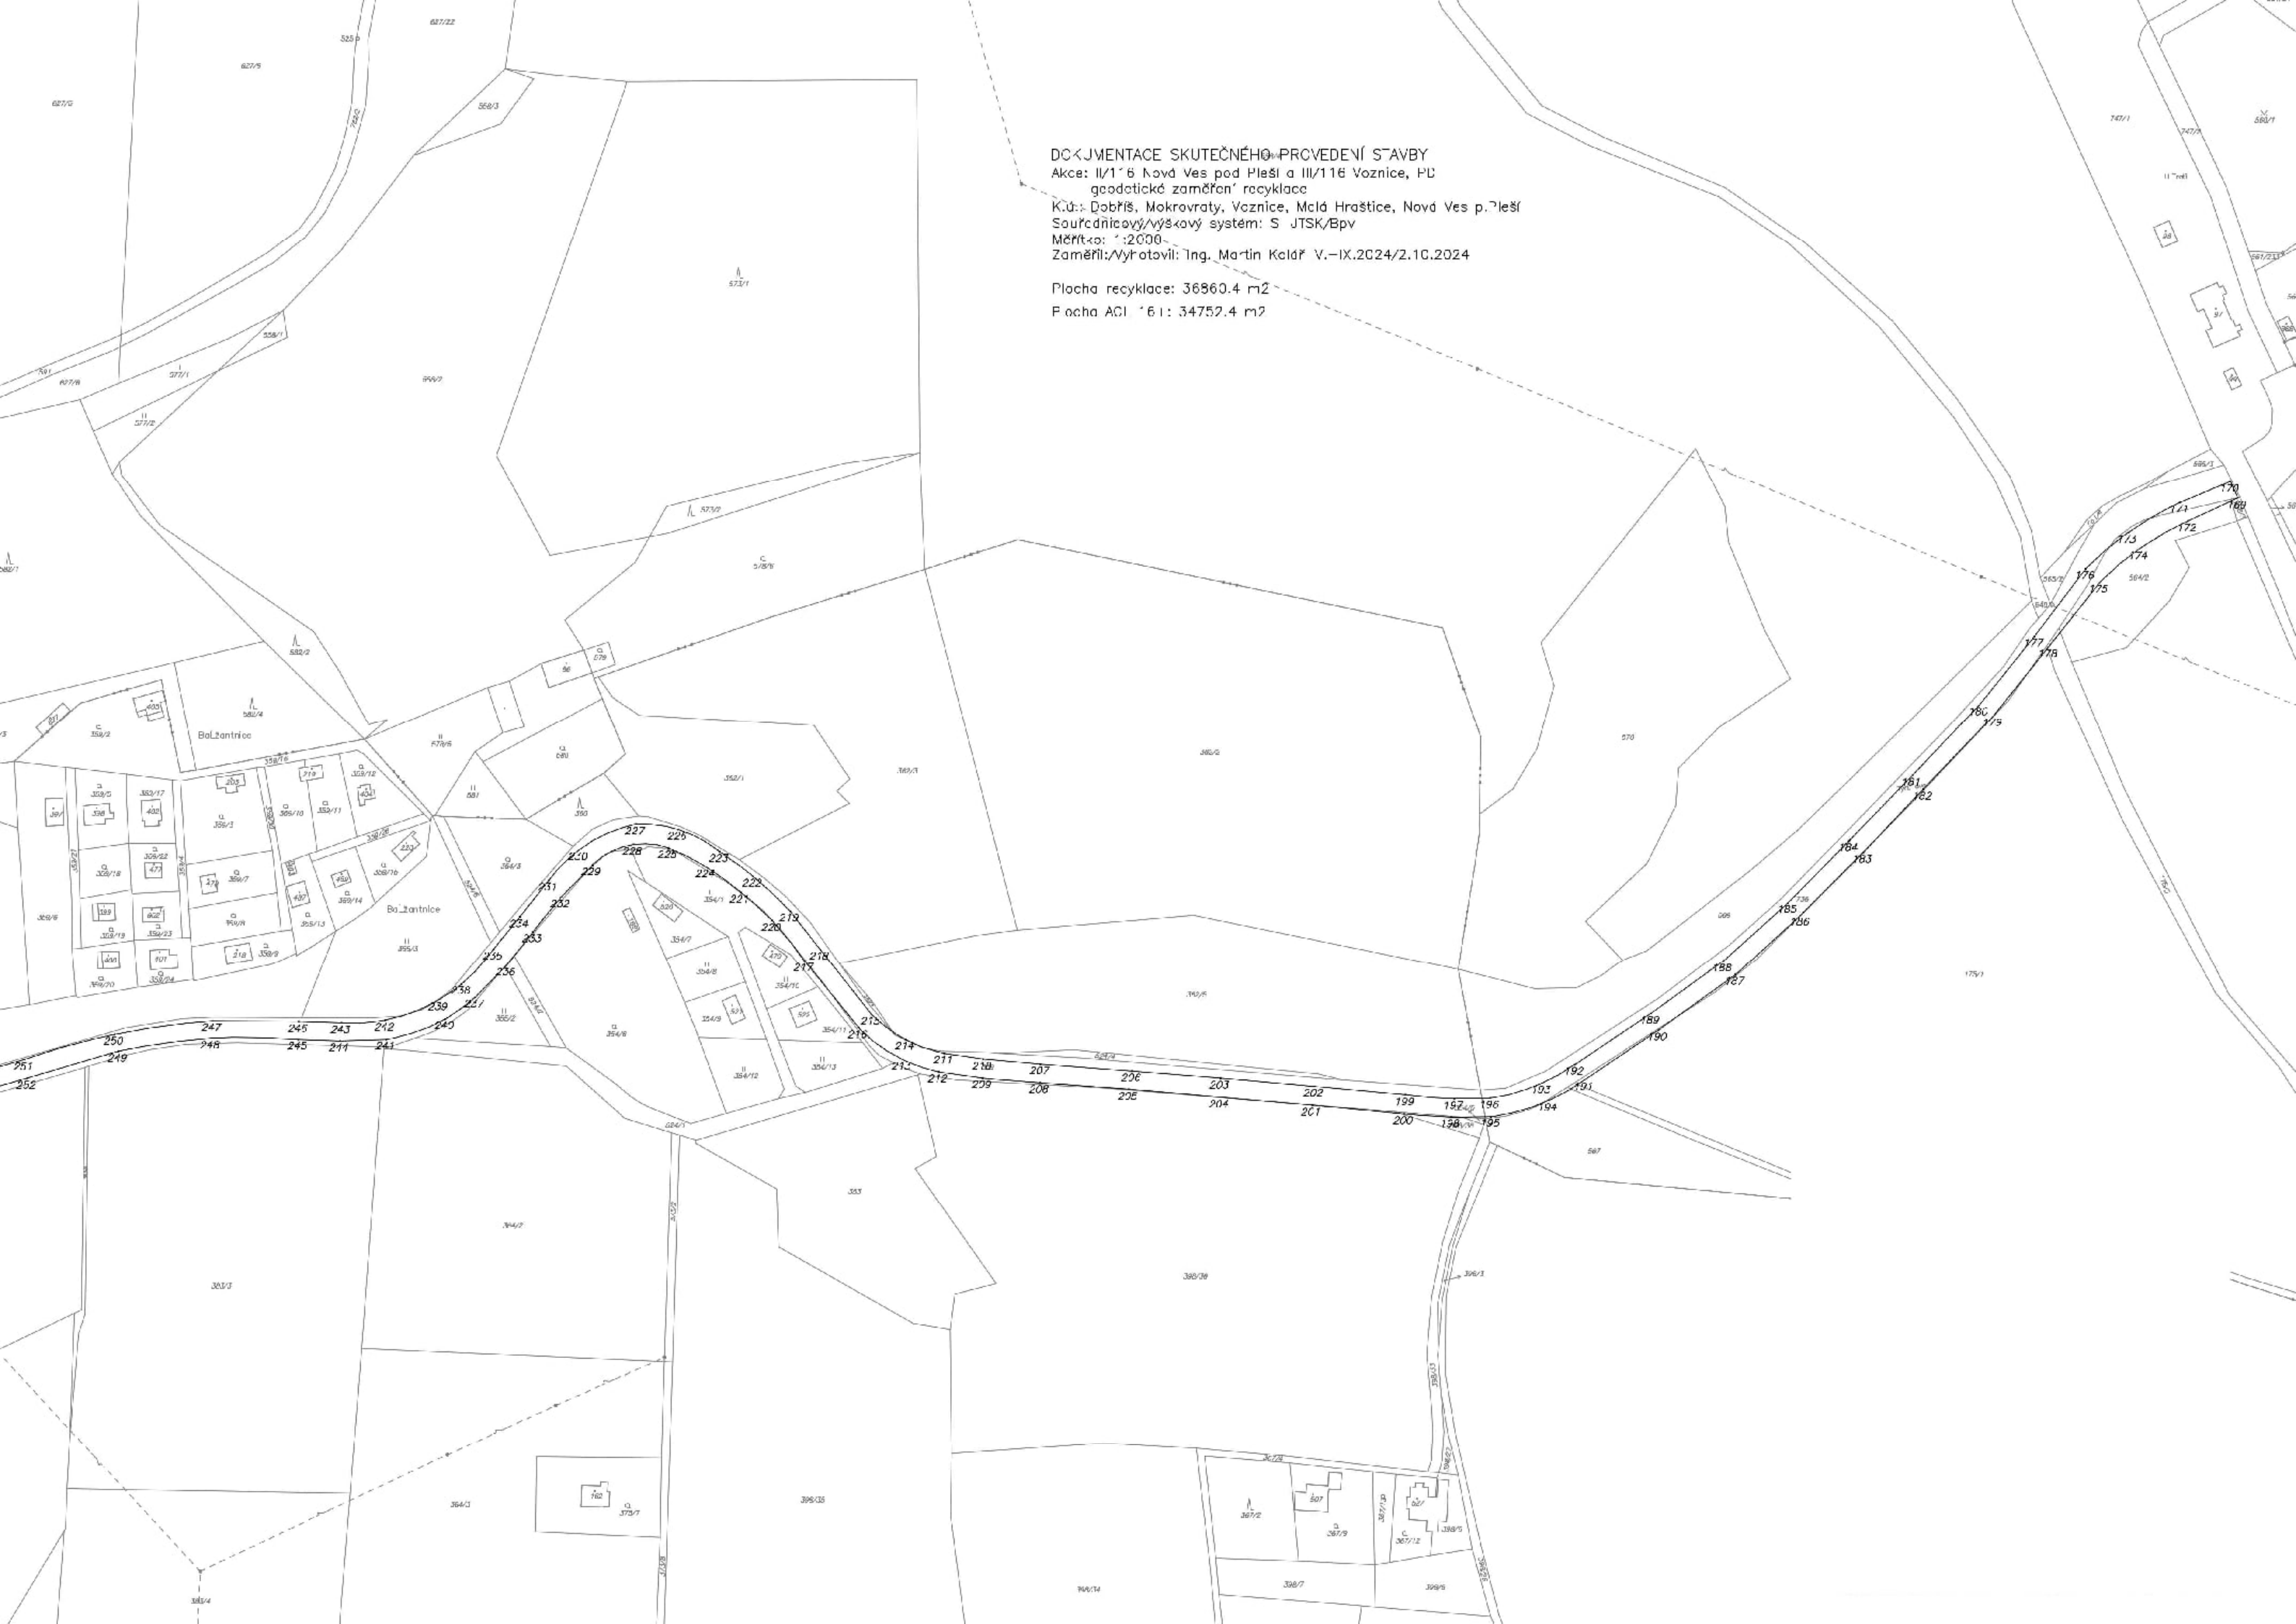

DOKUMENTACE SKUTEČNÉHO PROVEDENÍ STAVBY

Adresa: 11/116 Nová Ves pod Pleší a 111/116 Voznice, P2

geodetické zaměření recyklace

K.ú.: Dobříš, Mokrovyaty, Voznice, Malá Traštica, Nová Ves pod Pleší

Souřadnicový a výškový s.: S-JTSK, Bpv

Zaměřil:/Vykotovil: Ing.Martin Kolář IV.-IX.2024/2.10.2024

Plocha recyklace: 36860.4 m2

Plocha ACI 161: 34/52.40 m2

SEZNAM SOUŘADNIC (S-JTSK, Bpv)

CB	Y	X	Z	poznámka
1	757507.24	1070224.93	406.73	recyklace
2	757505.46	1070223.69	406.75	recyklace
3	757504.48	1070230.93	406.75	recyklace
4	757510.99	1070234.27	406.39	recyklace
5	757519.57	1070237.83	405.95	recyklace
6	757524.06	1070239.93	405.60	recyklace
7	757527.14	1070234.03	405.78	recyklace
8	757546.56	1070245.27	404.48	recyklace
9	757543.17	1070251.10	404.20	recyklace
10	757565.35	1070262.54	403.22	recyklace
11	757559.77	1070263.72	403.04	recyklace
12	757590.40	1070296.11	401.82	recyklace
13	757585.61	1070299.40	402.01	recyklace
14	757605.49	1070313.53	401.59	recyklace
15	757601.52	1070317.89	401.61	recyklace
16	757622.45	1070331.14	401.21	recyklace
17	757617.89	1070335.02	401.26	recyklace
18	757643.34	1070352.89	400.68	recyklace
19	757639.65	1070357.32	400.70	recyklace
20	757665.57	1070375.45	400.30	recyklace
21	757661.16	1070379.18	400.43	recyklace
22	757682.45	1070391.62	399.95	recyklace
23	757679.22	1070396.47	400.03	recyklace
24	757700.41	1070406.48	399.62	recyklace
25	757696.73	1070410.82	399.81	recyklace
26	757719.40	1070420.05	399.25	recyklace
27	757717.07	1070425.45	399.37	recyklace
28	757739.70	1070433.67	398.85	recyklace
29	757736.14	1070438.27	399.00	recyklace
30	757759.20	1070445.59	398.25	recyklace
31	757756.78	1070451.04	398.51	recyklace
32	757777.01	1070450.35	397.82	recyklace
33	757777.31	1070457.38	398.04	recyklace
34	757778.47	1070457.29	398.01	recyklace
35	757795.60	1070457.35	397.58	recyklace
36	757796.62	1070451.20	397.41	recyklace
37	757819.44	1070449.29	396.85	recyklace
38	757820.64	1070455.25	396.85	recyklace
39	757850.90	1070446.41	396.04	recyklace
40	757851.18	1070452.45	396.05	recyklace
41	757881.92	1070443.72	395.31	recyklace
42	757883.39	1070449.64	395.33	recyklace
43	757913.62	1070441.15	394.67	recyklace
44	757913.14	1070447.22	394.69	recyklace
45	757944.74	1070438.75	394.09	recyklace
46	757945.57	1070444.65	394.10	recyklace
47	757975.48	1070435.61	393.55	recyklace
48	757975.72	1070441.97	393.84	recyklace
49	758001.53	1070432.58	393.54	recyklace
50	757997.54	1070427.69	393.12	recyklace
51	758017.59	1070416.38	393.05	recyklace
52	758013.41	1070411.92	392.91	recyklace
53	758033.08	1070396.05	392.54	recyklace
54	758027.60	1070392.74	392.66	recyklace
55	758048.69	1070379.03	391.94	recyklace
56	758044.65	1070374.03	392.13	recyklace
57	758068.20	1070364.43	391.10	recyklace
58	758064.15	1070359.39	391.34	recyklace
59	758089.50	1070350.95	390.62	recyklace
60	758088.55	1070357.87	390.21	recyklace
61	758110.66	1070359.23	389.35	recyklace
62	758107.11	1070364.71	389.95	recyklace
63	758128.10	1070377.03	387.52	recyklace
64	758122.73	1070380.87	387.57	recyklace
65	758141.95	1070394.80	386.06	recyklace
66	758137.14	1070399.03	386.27	recyklace
67	758157.64	1070411.66	384.80	recyklace

68	758153.33	1070415.95	385.24	recyklaco
69	758177.65	1070421.58	383.50	recyklaco
70	758176.57	1070428.05	383.88	recyklaco
71	758198.95	1070429.88	382.81	recyklaco
72	758199.26	1070424.05	382.67	recyklaco
73	758222.77	1070423.23	382.20	recyklaco
74	758223.18	1070429.21	382.15	recyklaco
75	758247.29	1070423.19	381.90	recyklaco
76	758246.61	1070429.00	381.77	recyklaco
77	758269.93	1070431.47	381.33	recyklaco
78	758270.46	1070425.68	381.55	recyklaco
79	758293.93	1070431.05	380.92	recyklaco
80	758292.53	1070436.90	380.83	recyklaco
81	758317.44	1070437.30	380.34	recyklaco
82	758315.85	1070443.67	380.35	recyklaco
83	758341.26	1070444.64	379.53	recyklaco
84	758339.38	1070450.52	379.57	recyklaco
85	758692.20	1070432.86	373.67	recyklaco
86	758696.97	1070433.05	373.56	recyklaco
87	758697.95	1070435.19	373.51	recyklaco
88	758699.20	1070436.66	373.53	recyklaco
89	758691.79	1070442.13	373.43	recyklaco
90	758700.98	1070442.76	373.47	recyklaco
91	758728.23	1070438.91	373.82	recyklaco
92	758728.34	1070444.70	373.68	recyklaco
93	758769.81	1070448.20	374.14	recyklaco
94	758771.09	1070442.45	374.33	recyklaco
95	758802.71	1070445.79	374.51	recyklaco
96	758802.16	1070451.68	374.27	recyklaco
97	758831.70	1070459.33	374.29	recyklaco
98	758834.30	1070455.98	374.53	recyklaco
99	758867.80	1070467.66	374.20	recyklaco
100	758865.74	1070473.15	374.17	recyklaco
101	758895.53	1070486.10	373.89	recyklaco
102	758893.31	1070483.61	373.71	recyklaco
103	758923.10	1070493.41	373.19	recyklaco
104	758926.30	1070499.32	373.16	recyklaco
105	758957.02	1070512.43	372.87	recyklaco
106	758959.65	1070507.03	372.88	recyklaco
107	758983.89	1070519.54	372.66	recyklaco
108	758986.74	1070525.23	372.58	recyklaco
109	759019.43	1070539.26	372.39	recyklaco
110	759022.31	1070534.17	372.50	recyklaco
111	759050.94	1070548.60	372.29	recyklaco
112	759043.53	1070553.93	372.21	recyklaco
113	759075.58	1070568.72	371.79	recyklaco
114	759073.85	1070564.06	371.85	recyklaco
115	759096.06	1070573.90	371.48	recyklaco
116	759096.78	1070574.04	371.42	recyklaco
117	759095.92	1070580.47	371.40	recyklaco
118	759096.21	1070580.93	371.38	recyklaco
119	759102.81	1070584.80	371.33	recyklaco
120	759103.62	1070584.98	371.31	recyklaco
121	759107.25	1070580.31	371.36	recyklaco
122	759107.29	1070580.27	371.31	recyklaco
123	759107.86	1070580.83	371.32	recyklaco
124	759136.74	1070597.61	370.65	recyklaco
125	759137.80	1070597.92	370.60	recyklaco
126	759140.66	1070599.43	370.58	recyklaco
127	759141.40	1070600.20	370.54	recyklaco
128	759135.66	1070603.30	370.71	recyklaco
129	759161.22	1070618.30	370.29	recyklaco
130	759164.35	1070613.70	370.17	recyklaco
131	759191.92	1070628.88	369.74	recyklaco
132	759189.66	1070634.05	369.87	recyklaco
133	759222.36	1070650.18	369.38	recyklaco
134	759225.43	1070645.42	369.17	recyklaco
135	759250.40	1070656.90	368.87	recyklaco
136	759251.30	1070656.96	368.81	recyklaco
137	759254.75	1070658.66	368.83	recyklaco
138	759255.36	1070659.13	368.80	recyklaco
139	759253.03	1070664.52	368.96	recyklaco
140	759282.13	1070677.11	368.56	recyklaco
141	759284.80	1070672.03	368.41	recyklaco
142	759313.86	1070682.96	368.11	recyklaco
143	759312.29	1070688.20	368.21	recyklaco
144	759333.72	1070697.33	367.36	recyklaco
145	759345.00	1070699.09	367.82	recyklaco
146	759346.23	1070699.85	367.81	recyklaco
147	759343.28	1070694.72	367.72	recyklaco
148	759379.27	1070703.17	367.40	recyklaco

149	759378.01	1070709.66	367.54	recyklace
150	759411.83	1070714.85	367.27	recyklace
151	759413.37	1070709.67	367.19	recyklace
152	759416.14	1070710.01	367.15	recyklace
153	759417.43	1070710.01	367.19	recyklace
154	759422.20	1070713.83	367.15	recyklace
155	759423.35	1070711.10	367.14	recyklace
156	759445.47	1070714.55	367.05	recyklace
157	759444.91	1070719.86	367.03	recyklace
158	759473.10	1070723.36	367.18	recyklace
159	759474.92	1070719.18	366.65	recyklace
160	759502.74	1070723.68	367.05	recyklace
161	759502.20	1070728.95	366.77	recyklace
162	759537.24	1070738.17	367.06	recyklace
163	759539.35	1070733.00	367.18	recyklace
164	759569.51	1070742.16	367.17	recyklace
165	759567.81	1070747.66	367.16	recyklace
166	759605.60	1070760.03	366.46	recyklace
167	759606.98	1070760.83	366.43	recyklace
168	759608.36	1070755.02	366.49	recyklace
169	759618.27	1070764.73	366.32	recyklace
170	759619.78	1070764.78	366.32	recyklace
171	759643.10	1070772.33	366.21	recyklace
172	759645.15	1070767.40	366.25	recyklace
173	759673.35	1070777.26	366.20	recyklace
174	759671.66	1070782.37	366.10	recyklace
175	759686.43	1070788.03	366.12	recyklace
176	759693.43	1070782.99	366.22	recyklace
177	759702.56	1070788.78	366.19	recyklace
178	759700.58	1070793.82	366.11	recyklace
179	759718.57	1070801.38	366.08	recyklace
180	759720.88	1070796.35	366.10	recyklace
181	759746.49	1070807.06	366.19	recyklace
182	759744.65	1070812.18	366.29	recyklace
183	759762.99	1070813.75	366.13	recyklace
184	759764.23	1070813.97	366.16	recyklace
185	759767.91	1070815.39	366.23	recyklace
186	759768.80	1070816.00	366.25	recyklace
187	759767.03	1070821.31	366.32	recyklace
188	759792.96	1070831.00	366.30	recyklace
189	759795.23	1070825.66	366.23	recyklace
190	759820.43	1070833.63	365.96	recyklace
191	759818.99	1070839.11	366.02	recyklace
192	759828.69	1070841.96	365.99	recyklace
193	759830.13	1070836.22	365.85	recyklace
194	759831.17	1070836.83	365.86	recyklace
195	759852.91	1070843.03	365.44	recyklace
196	759851.64	1070848.65	365.57	recyklace
197	759868.11	1070853.44	365.24	recyklace
198	759870.18	1070848.00	365.33	recyklace
199	759891.02	1070853.96	364.88	recyklace
200	759889.69	1070859.58	364.99	recyklace
201	759915.78	1070867.23	363.91	recyklace
202	759917.91	1070861.34	363.72	recyklace
203	759946.95	1070870.90	363.80	recyklace
204	759946.05	1070876.23	363.79	recyklace
205	759976.56	1070890.85	364.83	recyklace
206	759981.35	1070887.12	362.92	recyklace
207	760006.83	1070907.13	363.92	recyklace
208	760004.77	1070911.72	362.50	recyklace
209	760029.67	1070930.86	362.80	recyklace
210	760033.28	1070926.67	363.57	recyklace
211	760061.78	1070949.63	363.31	recyklace
212	760058.64	1070954.43	363.16	recyklace
213	760067.60	1070954.60	363.41	recyklace
214	760078.69	1070960.84	361.79	recyklace
215	760077.03	1070962.39	361.82	recyklace
216	760092.73	1070974.83	362.16	recyklace
217	760089.35	1070979.61	361.96	recyklace
218	760114.69	1070998.31	361.53	recyklace
219	760118.46	1070993.65	361.57	recyklace
220	760143.03	1071009.30	363.08	recyklace
221	760141.16	1071014.37	361.80	recyklace
222	760165.61	1071027.11	361.39	recyklace
223	760168.93	1071022.18	361.23	recyklace
224	760197.23	1071028.44	361.39	recyklace
225	760197.45	1071034.68	361.65	recyklace
226	760225.27	1071024.91	361.91	recyklace
227	760222.92	1071019.66	361.71	recyklace
228	760252.77	1071010.08	362.42	recyklace
229	760250.61	1071004.75	362.58	recyklace

230	760274.67	1070989.74	364.19	recyclacc
231	760278.32	1070994.40	364.27	recyclacc
232	760300.51	1070976.10	365.73	recyclacc
233	760296.95	1070971.11	365.85	recyclacc
234	760314.33	1070985.64	367.03	recyclacc
235	760318.21	1070989.99	367.12	recyclacc
236	760339.76	1070943.76	368.43	recyclacc
237	760336.47	1070935.84	368.32	recyclacc
238	760355.37	1070919.12	369.58	recyclacc
239	760355.97	1070918.35	369.64	recyclacc
240	760360.18	1070914.56	369.84	recyclacc
241	760360.89	1070914.21	369.87	recyclacc
242	760364.70	1070918.71	369.91	recyclacc
243	760370.11	1070906.36	370.34	recyclacc
244	760370.72	1070905.44	370.41	recyclacc
245	760374.11	1070902.52	370.57	recyclacc
246	760375.40	1070901.78	370.56	recyclacc
247	760382.25	1070895.74	370.85	recyclacc
248	760386.52	1070899.73	370.88	recyclacc
249	760394.35	1070892.95	371.37	recyclacc
250	760395.41	1070892.37	371.39	recyclacc
251	760404.20	1070885.11	371.88	recyclacc
252	760404.99	1070884.04	371.96	recyclacc
253	760401.58	1070879.14	372.05	recyclacc
254	760425.30	1070859.81	373.77	recyclacc
255	760428.82	1070861.33	373.61	recyclacc
256	760455.52	1070853.28	375.12	recyclacc
257	760454.97	1070844.39	375.48	recyclacc
258	760490.30	1070834.80	377.26	recyclacc
259	760491.61	1070840.64	377.14	recyclacc
260	760528.11	1070831.97	379.28	recyclacc
261	760527.40	1070826.33	379.31	recyclacc
262	760565.88	1070816.58	381.25	recyclacc
263	760567.68	1070821.95	381.31	recyclacc
264	760600.58	1070808.05	383.10	recyclacc
265	760597.93	1070802.54	382.92	recyclacc
266	760628.22	1070783.37	384.53	recyclacc
267	760631.60	1070787.93	384.60	recyclacc
268	760659.86	1070769.74	385.87	recyclacc
269	760656.89	1070763.96	385.82	recyclacc
270	760682.67	1070746.47	386.37	recyclacc
271	760686.38	1070750.85	386.31	recyclacc
272	760712.48	1070733.87	386.18	recyclacc
273	760710.40	1070728.83	386.31	recyclacc
274	760742.76	1070713.20	385.91	recyclacc
275	760744.52	1070718.32	385.82	recyclacc
276	760773.39	1070707.70	385.54	recyclacc
277	760771.43	1070702.06	385.47	recyclacc
278	760801.47	1070697.19	385.17	recyclacc
279	760799.66	1070690.92	385.12	recyclacc
280	760830.30	1070686.73	385.13	recyclacc
281	760828.35	1070678.89	385.13	recyclacc
282	760838.24	1070675.19	385.20	recyclacc
283	760838.76	1070676.58	385.25	recyclacc
284	760864.60	1070666.99	385.46	recyclacc
285	760867.33	1070673.21	385.51	recyclacc
286	760899.65	1070661.68	386.10	recyclacc
287	760897.57	1070654.71	386.04	recyclacc
288	760896.95	1070652.86	385.97	recyclacc
289	760902.45	1070651.15	386.08	recyclacc
290	760903.93	1070651.19	386.11	recyclacc
291	760925.39	1070644.04	386.73	recyclacc
292	760928.23	1070650.66	387.01	recyclacc
293	760961.80	1070630.67	387.66	recyclacc
294	760957.59	1070625.52	387.48	recyclacc
295	760989.37	1070600.09	387.86	recyclacc
296	760993.15	1070605.08	387.87	recyclacc
297	761024.86	1070580.46	387.17	recyclacc
298	76			

311	761223.80	1070570.26	378.62	recyklaco
312	761227.13	1070569.58	378.40	recyklaco
313	761237.75	1070571.25	378.00	recyklaco
314	761239.63	1070572.40	377.91	recyklaco
315	761239.13	1070579.96	377.60	recyklaco
316	761263.02	1070578.11	376.83	recyklaco
317	761265.78	1070575.71	376.60	recyklaco
318	761275.45	1070580.22	376.25	recyklaco
319	761275.24	1070582.65	375.98	recyklaco
320	761273.01	1070589.97	375.77	recyklaco
321	761299.55	1070600.18	373.66	recyklaco
322	761302.63	1070593.63	373.86	recyklaco
323	761308.53	1070596.34	373.43	recyklaco
324	761309.44	1070595.23	373.40	recyklaco
325	761311.53	1070595.73	373.51	recyklaco
326	761319.02	1070594.16	374.26	recyklaco
327	761317.94	1070596.06	374.39	recyklaco
328	761313.63	1070599.70	373.07	recyklaco
329	761335.79	1070611.19	371.28	recyklaco
330	761331.27	1070617.35	371.14	recyklaco
331	761353.16	1070631.91	369.51	recyklaco
332	761361.08	1070628.68	369.45	recyklaco
333	761386.17	1070644.94	368.72	recyklaco
334	761382.95	1070650.18	368.83	recyklaco
335	761410.88	1070667.93	368.81	recyklaco
336	761414.71	1070663.11	368.97	recyklaco
337	761437.13	1070688.64	369.66	recyklaco
338	761446.73	1070687.14	370.20	recyklaco
339	761459.10	1070707.09	371.40	recyklaco
340	761447.75	1070705.66	370.83	recyklaco
341	761447.31	1070706.73	370.86	recyklaco
342	761445.48	1070708.30	371.14	recyklaco
343	761446.84	1070711.22	371.21	recyklaco
344	761448.48	1070710.48	370.99	recyklaco
345	761451.32	1070716.96	371.27	recyklaco
346	761454.59	1070723.50	371.75	recyklaco
347	761465.11	1070720.21	371.97	recyklaco
348	761469.29	1070730.47	372.51	recyklaco
349	761472.10	1070734.25	372.73	recyklaco
350	761473.96	1070736.55	372.91	recyklaco
351	761460.55	1070741.39	372.63	recyklaco
352	761475.52	1070746.76	373.15	recyklaco
353	761475.12	1070747.75	373.16	recyklaco
354	761477.88	1070756.80	373.41	recyklaco
355	761466.62	1070760.49	373.26	recyklaco
356	761485.99	1070836.48	371.95	recyklaco
357	761482.18	1070834.63	371.90	recyklaco
358	757122.31	1070026.99	408.52	recyklaco
359	757127.42	1070021.20	408.50	recyklaco
360	757131.81	1070025.12	408.57	recyklaco
361	757123.69	1070031.21	408.69	recyklaco
362	757147.75	1070043.64	409.10	recyklaco
363	757151.54	1070038.80	409.07	recyklaco
364	757170.96	1070051.75	409.81	recyklaco
365	757168.52	1070057.33	409.64	recyklaco
366	757188.09	1070069.78	410.13	recyklaco
367	757191.61	1070065.20	410.19	recyklaco
368	757210.58	1070077.61	410.75	recyklaco
369	757207.89	1070082.59	410.73	recyklaco
370	757226.99	1070094.71	411.11	recyklaco
371	757231.04	1070090.13	411.18	recyklaco
372	757257.26	1070104.51	411.36	recyklaco
373	757257.73	1070104.16	411.40	recyklaco
374	757255.15	1070110.04	411.35	recyklaco
375	757262.35	1070114.03	411.40	recyklaco
376	757262.60	1070114.45	411.38	recyklaco
377	757267.89	1070117.31	411.45	recyklaco
378	757268.20	1070117.27	411.47	recyklaco
379	757263.79	1070107.30	411.43	recyklaco
380	757265.86	1070109.14	411.40	recyklaco
381	757278.76	1070116.15	411.47	recyklaco
382	757278.76	1070116.15	411.48	recyklaco
383	757278.76	1070116.16	411.49	recyklaco
384	757278.16	1070121.52	411.51	recyklaco
385	757297.98	1070132.38	411.66	recyklaco
386	757301.16	1070128.14	411.68	recyklaco
387	757322.35	1070138.24	411.75	recyklaco
388	757320.38	1070143.99	411.71	recyklaco
389	757341.88	1070152.54	411.73	recyklaco
390	757344.73	1070147.13	411.77	recyklaco
391	757371.95	1070157.75	411.79	recyklaco


392	757370.40	1070163.62	411.67	recyclacc
393	757391.22	1070171.67	411.53	recyclacc
394	757394.08	1070166.39	411.57	recyclacc
395	757415.36	1070174.58	411.03	recyclacc
396	757413.24	1070180.07	410.93	recyclacc
397	757416.50	1070174.40	410.99	recyclacc
398	757423.55	1070176.80	410.75	recyclacc
399	757424.32	1070177.87	410.69	recyclacc
400	757436.32	1070183.27	410.03	recyclacc
401	757434.75	1070188.57	409.89	recyclacc
402	757457.65	1070197.67	408.72	recyclacc
403	757460.46	1070192.52	408.35	recyclacc
404	757473.96	1070198.18	408.10	recyclacc
405	757470.56	1070204.23	408.21	recyclacc
406	757475.85	1070207.98	408.01	recyclacc
407	757481.23	1070203.38	407.87	recyclacc
408	757488.72	1070211.55	407.58	recyclacc
409	757485.32	1070217.28	407.60	recyclacc
410	757491.56	1070223.41	407.32	recyclacc
411	757496.36	1070218.82	407.22	recyclacc
412	757501.89	1070222.35	406.94	recyclacc
413	757498.94	1070228.92	406.92	recyclacc
414	758691.53	1070442.04	373.37	recyclacc
415	758692.12	1070433.02	373.59	recyclacc
416	758683.51	1070432.60	373.58	recyclacc
417	758675.17	1070436.31	373.47	recyclacc
418	758675.28	1070442.70	373.28	recyclacc
419	758644.48	1070446.84	373.21	recyclacc
420	758643.33	1070441.28	373.32	recyclacc
421	758612.17	1070446.92	373.33	recyclacc
422	758613.39	1070452.45	373.30	recyclacc
423	758583.20	1070458.00	373.37	recyclacc
424	758581.61	1070462.45	373.42	recyclacc
425	758551.08	1070458.06	373.40	recyclacc
426	758551.66	1070463.85	373.37	recyclacc
427	758520.58	1070469.51	373.59	recyclacc
428	758519.16	1070464.04	373.66	recyclacc
429	758489.19	1070469.39	374.16	recyclacc
430	758489.77	1070474.98	374.22	recyclacc
431	758466.27	1070478.42	374.90	recyclacc
432	758463.35	1070472.60	374.79	recyclacc
433	758441.86	1070471.97	375.75	recyclacc
434	758440.36	1070478.14	375.89	recyclacc
435	758415.92	1070472.65	376.86	recyclacc
436	758417.05	1070466.60	376.65	recyclacc
437	758385.84	1070457.86	377.87	recyclacc
438	758383.53	1070463.40	377.87	recyclacc
439	758355.26	1070455.04	378.92	recyclacc
440	758356.48	1070449.13	378.93	recyclacc
441	757127.64	1070021.33	408.54	recyclacc
442	757118.35	1070010.50	408.31	recyclacc
443	757111.82	1070003.46	408.17	recyclacc
444	757107.39	1069992.35	408.11	recyclacc
445	757101.08	1069978.14	407.89	recyclacc
446	757102.27	1069987.01	407.97	recyclacc
447	757102.87	1069997.87	408.18	recyclacc
448	757103.52	1069996.95	408.18	recyclacc
449	757104.67	1069997.23	408.17	recyclacc
450	757107.72	1070002.42	408.25	recyclacc
451	757111.39	1070007.77	408.36	recyclacc
452	757111.43	1070009.10	408.35	recyclacc
453	757110.97	1070009.50	408.37	recyclacc
454	757108.15	1070010.08	408.36	recyclacc
455	757105.49	1070010.98	408.35	recyclacc
456	757103.80	1070011.04	408.30	recyclacc
457	757103.31	1070010.49	408.28	recyclacc
458	757102.79	1070010.42	408.26	recyclacc
459	757102.43	1070023.24	408.19	recyclacc
460	75			

473	757117.47	1073019.09	408.44	recyklace
474	762585.87	1071901.47	419.23	recyklace
475	762591.53	1071895.77	419.21	recyklace
476	762577.80	1071881.99	418.86	recyklace
477	762571.86	1071887.38	418.69	recyklace
478	762536.49	1071851.92	417.29	recyklace
479	762541.77	1071845.87	417.25	recyklace
480	762507.31	1071811.52	415.79	recyklace
481	762501.63	1071817.14	415.82	recyklace
482	762467.16	1071782.69	414.51	recyklace
483	762472.43	1071776.78	414.47	recyklace
484	762436.43	1071740.85	413.03	recyklace
485	762430.38	1071746.17	413.07	recyklace
486	762396.15	1071711.86	411.72	recyklace
487	762401.76	1071706.32	411.69	recyklace
488	762365.77	1071670.45	410.23	recyklace
489	762360.29	1071676.18	410.23	recyklace
490	762326.92	1071642.88	409.06	recyklace
491	762332.54	1071637.37	409.02	recyklace
492	762292.29	1071597.12	408.12	recyklace
493	762286.85	1071602.88	408.12	recyklace
494	762256.35	1071572.36	407.51	recyklace
495	762261.60	1071566.41	407.48	recyklace
496	762224.57	1071529.39	406.81	recyklace
497	762218.85	1071535.05	406.84	recyklace
498	762185.75	1071501.86	405.72	recyklace
499	762191.17	1071495.84	405.69	recyklace
500	762153.91	1071459.57	403.89	recyklace
501	762148.14	1071464.23	403.91	recyklace
502	762124.98	1071441.22	402.25	recyklace
503	762130.27	1071434.87	402.19	recyklace
504	762107.71	1071412.38	400.68	recyklace
505	762101.76	1071417.87	400.58	recyklace
506	762076.21	1071393.17	398.70	recyklace
507	762082.10	1071387.66	399.10	recyklace
508	762060.72	1071369.40	397.71	recyklace
509	762055.03	1071375.45	397.29	recyklace
510	762026.77	1071354.81	395.63	recyklace
511	762030.69	1071347.70	395.96	recyklace
512	761996.05	1071336.17	393.93	recyklace
513	761996.04	1071336.23	393.85	recyklace
514	761999.90	1071329.28	394.17	recyklace
515	761980.43	1071319.32	393.12	recyklace
516	761978.80	1071326.05	392.93	recyklace
517	761945.21	1071309.68	391.37	recyklace
518	761948.48	1071302.73	391.34	recyklace
519	761916.16	1071285.60	390.12	recyklace
520	761912.71	1071292.50	390.17	recyklace
521	761883.07	1071277.18	389.64	recyklace
522	761886.22	1071269.96	389.64	recyklace
523	761856.25	1071254.27	389.26	recyklace
524	761852.19	1071261.08	389.21	recyklace
525	761818.91	1071243.34	388.74	recyklace
526	761822.91	1071236.87	388.76	recyklace
527	761786.72	1071217.99	388.31	recyklace
528	761783.00	1071224.65	388.22	recyklace
529	761754.87	1071209.72	388.06	recyklace
530	761757.63	1071202.98	388.23	recyklace
531	761733.41	1071191.51	388.11	recyklace
532	761730.57	1071197.97	387.84	recyklace
533	761705.03	1071189.37	387.68	recyklace
534	761706.19	1071181.26	387.86	recyklace
535	761674.03	1071174.25	387.65	recyklace
536	761672.32	1071181.63	387.52	recyklace
537	761636.45	1071173.44	387.20	recyklace
538	761638.08	1071166.25	387.33	recyklace
539	761613.00	1071160.49	387.11	recyklace
540	761611.19	1071167.63	387.04	recyklace
541	761573.73	1071159.15	386.63	recyklace
542	761574.84	1071151.44	386.64	recyklace
543	761538.93	1071143.13	385.92	recyklace
544	761536.71	1071153.94	386.00	recyklace
545	761522.21	1071139.88	385.51	recyklace
546	761522.18	1071137.88	385.40	recyklace
547	761517.15	1071136.33	385.30	recyklace
548	761510.74	1071134.96	385.12	recyklace
549	761507.07	1071142.62	385.31	recyklace
550	761474.23	1071125.51	383.79	recyklace
551	761478.23	1071118.03	383.42	recyklace
552	761456.80	1071096.23	381.46	recyklace
553	761449.81	1071101.17	381.91	recyklace

554	761440.50	1071083.97	380.73	recyklace
555	761447.83	1071080.01	380.26	recyklace
556	761441.84	1071057.21	378.88	recyklace
557	761434.01	1071056.89	379.14	recyklace
558	761434.22	1071031.45	377.62	recyklace
559	761442.11	1071031.68	377.30	recyklace
560	761435.59	1071017.13	376.80	recyklace
561	761437.36	1071010.54	376.55	recyklace
562	761443.36	1070994.56	375.59	recyklace
563	761451.09	1070996.69	375.53	recyklace
564	761448.43	1070977.92	374.58	recyklace
565	761451.74	1070970.07	374.24	recyklace
566	761462.79	1070972.02	374.24	recyklace
567	761463.19	1070969.81	374.11	recyklace
568	761464.00	1070965.11	373.80	recyklace
569	761457.30	1070961.54	373.73	recyklace
570	761472.11	1070926.29	371.81	recyklace
571	761472.57	1070924.46	371.74	recyklace
572	761480.04	1070927.35	371.88	recyklace
573	761475.77	1070749.79	373.17	recyklace
574	761465.02	1070755.51	373.14	recyklace
575	761475.19	1070787.21	373.41	recyklace
576	761487.15	1070783.31	373.58	recyklace
577	761491.14	1070790.36	373.49	recyklace
578	761493.89	1070804.09	373.34	recyklace
579	761492.94	1070804.70	373.32	recyklace
580	761479.89	1070808.33	372.94	recyklace
581	761485.56	1070838.83	371.65	recyklace
582	761496.41	1070837.92	372.15	recyklace
583	761495.40	1070815.98	372.95	recyklace
584	761493.23	1070867.50	371.46	recyklace
585	761485.74	1070865.60	371.19	recyklace
586	761480.72	1070883.01	371.02	recyklace
587	761478.09	1070897.08	370.87	recyklace
588	761488.32	1070898.67	371.19	recyklace
589	762611.91	1071916.27	420.01	recyklace
590	762606.93	1071922.56	420.03	recyklace
591	762642.14	1071957.63	421.48	recyklace
592	762648.43	1071952.51	421.50	recyklace
593	762675.52	1071982.44	422.77	recyklace
594	762673.37	1071988.66	422.81	recyklace
595	762713.57	1072028.73	423.41	recyklace
596	762713.86	1072023.62	423.42	recyklace
597	762753.32	1072062.10	423.07	recyklace
598	762753.25	1072068.45	423.03	recyklace
599	762784.90	1072099.79	422.41	recyklace
600	762790.39	1072093.97	422.40	recyklace
601	762830.43	1072133.71	420.82	recyklace
602	762825.48	1072140.13	420.80	recyklace
603	762855.26	1072169.60	419.85	recyklace
604	762861.34	1072164.37	419.86	recyklace
605	762899.38	1072202.40	418.21	recyklace
606	762894.39	1072208.54	418.23	recyklace
607	762925.94	1072240.17	417.17	recyklace
608	762932.02	1072235.04	417.17	recyklace
609	762947.22	1072261.46	416.52	recyklace
610	762953.13	1072256.10	416.54	recyklace
611	762974.36	1072276.23	415.84	recyklace
612	762969.84	1072283.50	415.92	recyklace
613	762998.95	1072307.72	415.28	recyklace
614	763005.47	1072301.22	415.07	recyklace
615	763043.18	1072330.20	414.34	recyklace
616	763039.54	1072337.53	414.37	recyklace
617	763079.25	1072369.18	413.47	recyklace
618	763085.01	1072362.38	413.42	recyklace
619	763120.39	1072400.02	411.26	recyklace
620	763126.05	1072394.18	411.20	recyklace
621	763164.60	1072423.90	408.25	recyklace
622	763169.10	1072430.52	408.20	recyklace
623	763186.15	1072450.55	406.29	recyklace
624	763191.35	1072444.40	406.27	recyklace
625	763217.27	1072463.78	404.38	recyklace
626	763212.25	1072471.40	404.26	recyklace
627	763232.31	1072493.35	402.60	recyklace
628	763244.56	1072487.95	402.81	recyklace
629	763245.94	1072511.43	402.15	recyklace
630	763233.46	1072507.31	402.34	recyklace
631	763221.38	1072512.77	403.02	recyklace
632	763229.10	1072524.08	402.26	recyklace
633	763242.09	1072541.50	401.01	recyklace
634	763244.56	1072540.06	401.00	recyklace


DOKUMENTACE SKUTEČNÉHO PROVEDENÍ STAVBY
Akce: II/116 Nová Ves pod Pleší a II/116 Voznice, PD
geodetické zaměření vrstvy ACL 16+
K.ú.: Doňřín, Makrobratry, Voznice, Malá Hračtica, Nová Ves p.Pleší
Souřadnicový/výškový systém: S-JTSK/Bpv
Měřítko: 1:2000
Zaměřil/Výřetoví: Ing. Martin Kolář M.-IX.2024/2.10.2024

Plocha nové živičné vrstvy ACL 161: 53131.3 m2

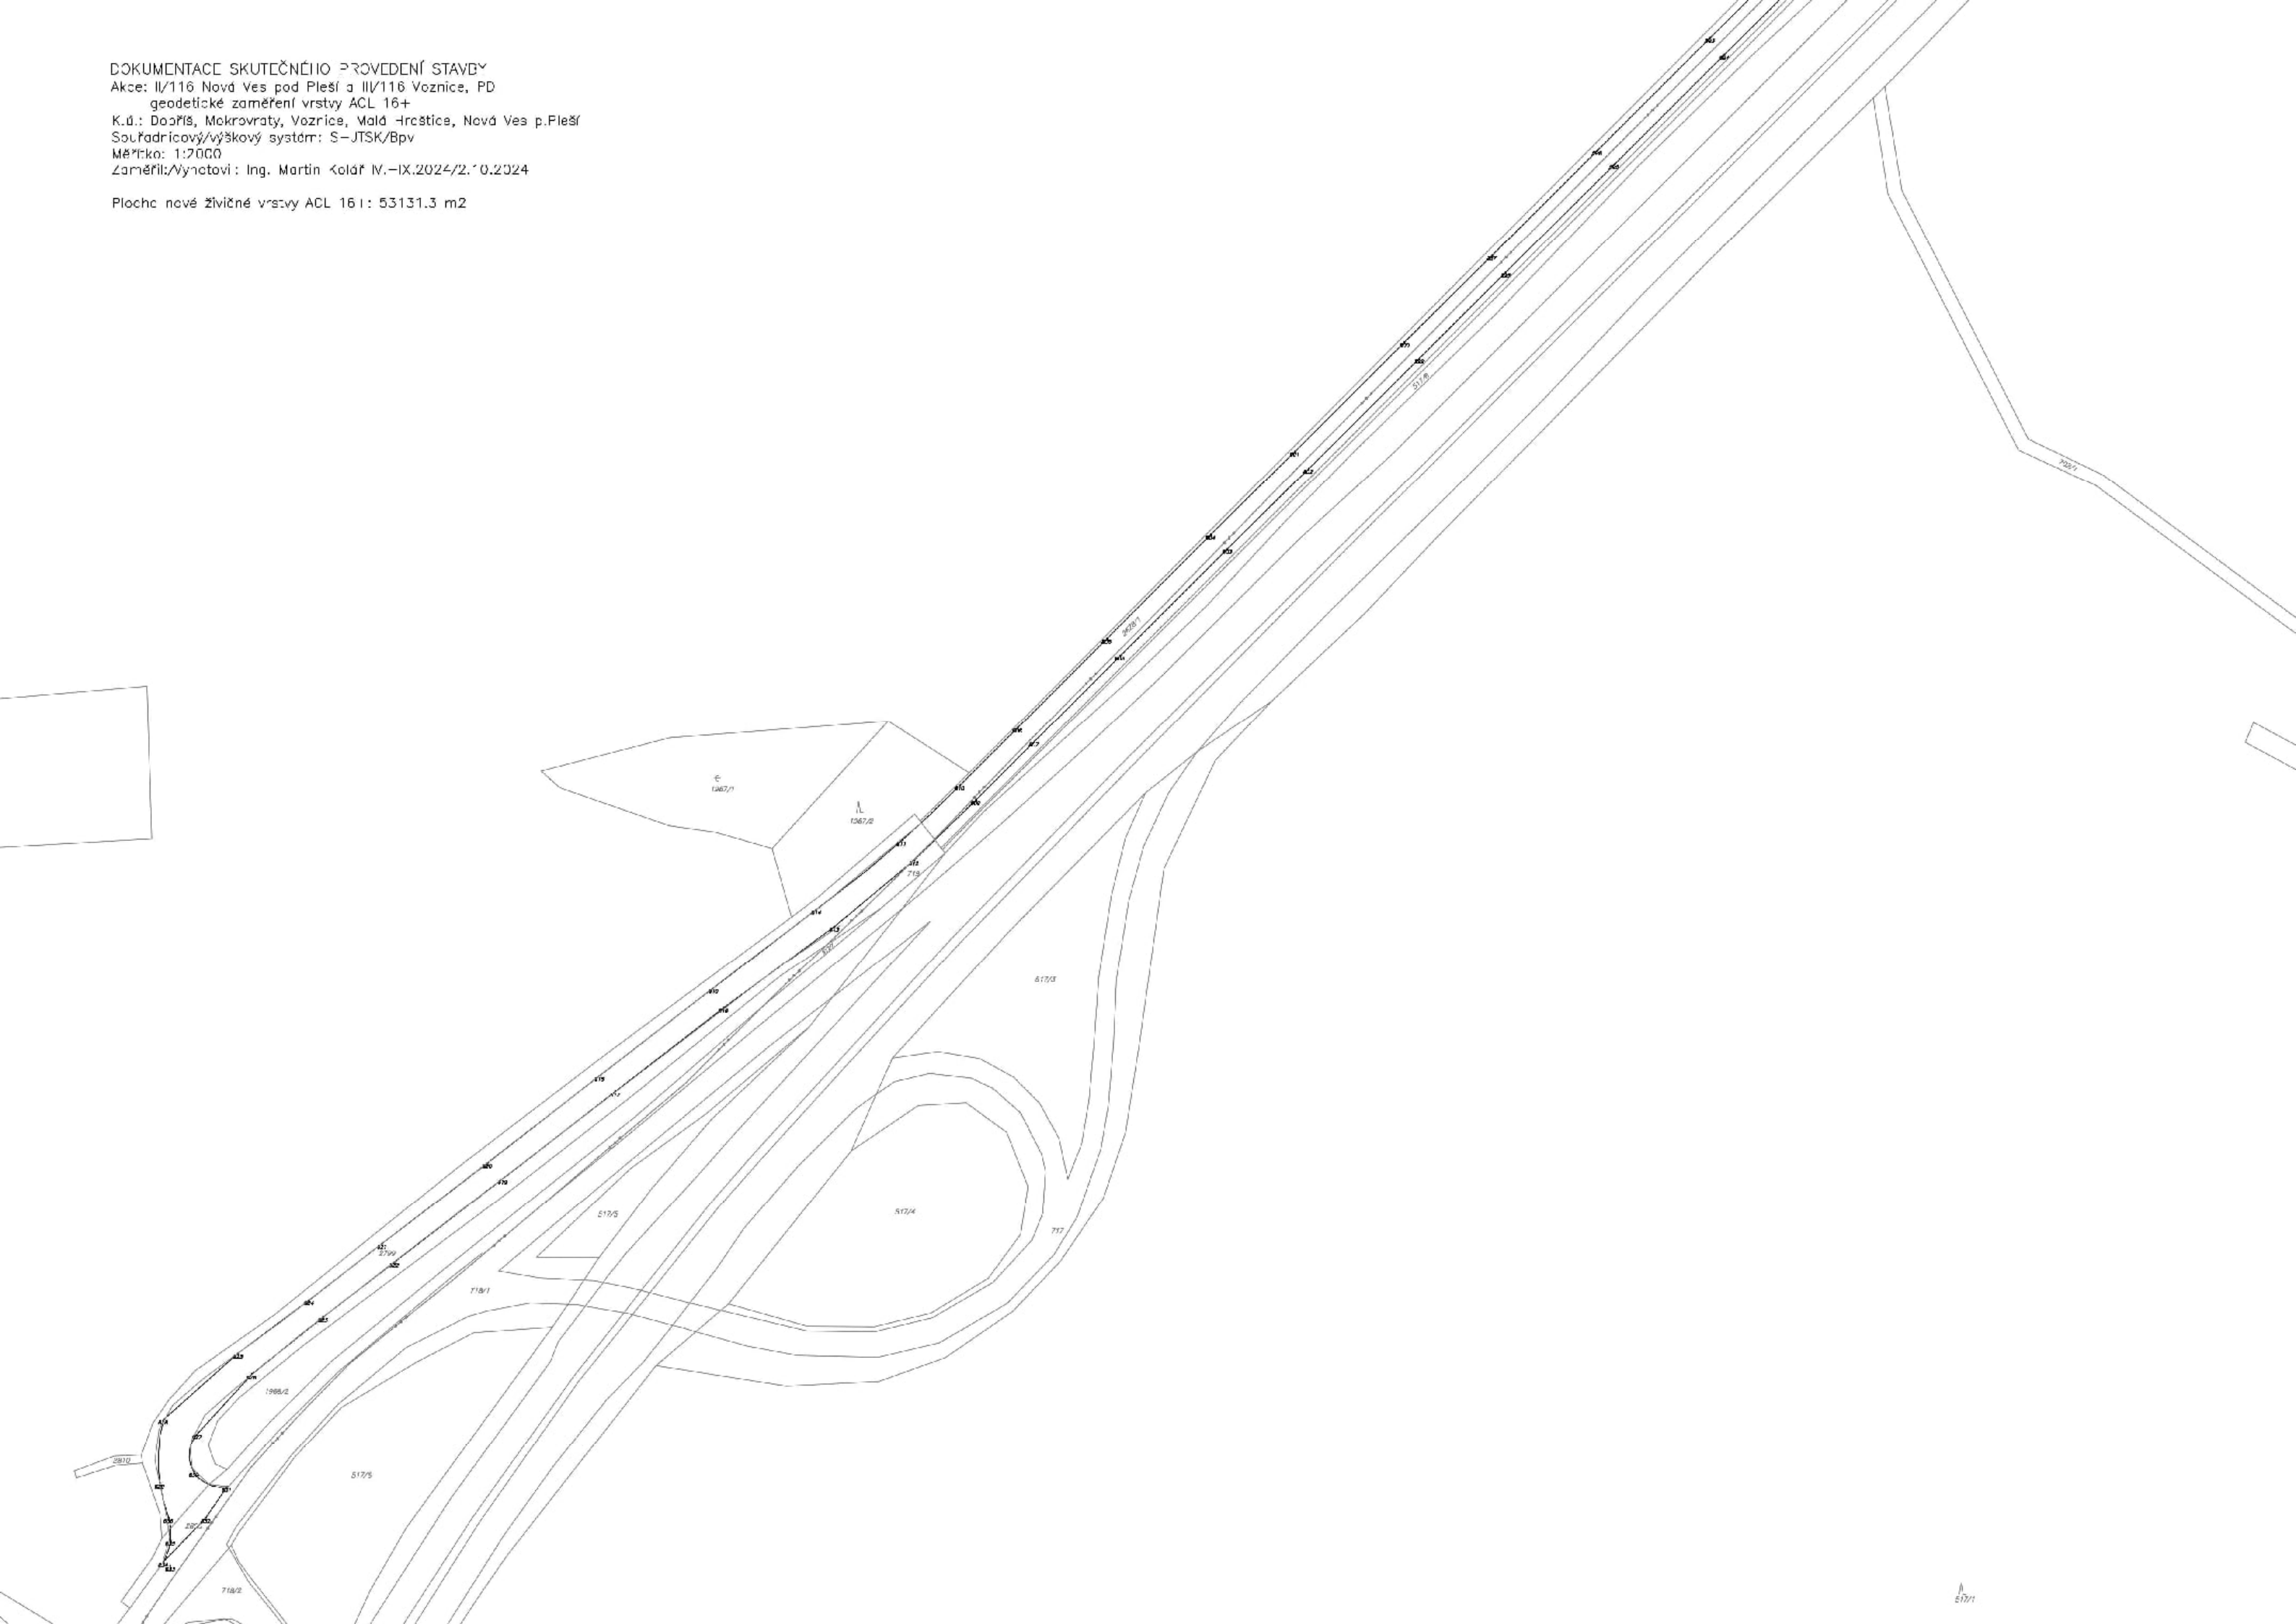

DOKUMENTACE SKUTEČNÉHO PROVEDENÍ STAVBY
Akce: II/116 Nová Ves pod Pleší a III/116 Voznice, PD
geodetické zaměření vrstvy ACL 16+
K.Ú.: Dobřš, Makrovraty, Voznice, Malá Hraštice, Nová Ves p.Peší
Souřadnicový/výškový systém: S-JTSK/Bpv
Měřítko: 1:2000
Zaměřil/Vyhotovil: Ing. Martin Košť IV.-IX.2024/2.10.2024

Plocha nové živičné vrstvy ACL 16+: 53131.3 m2

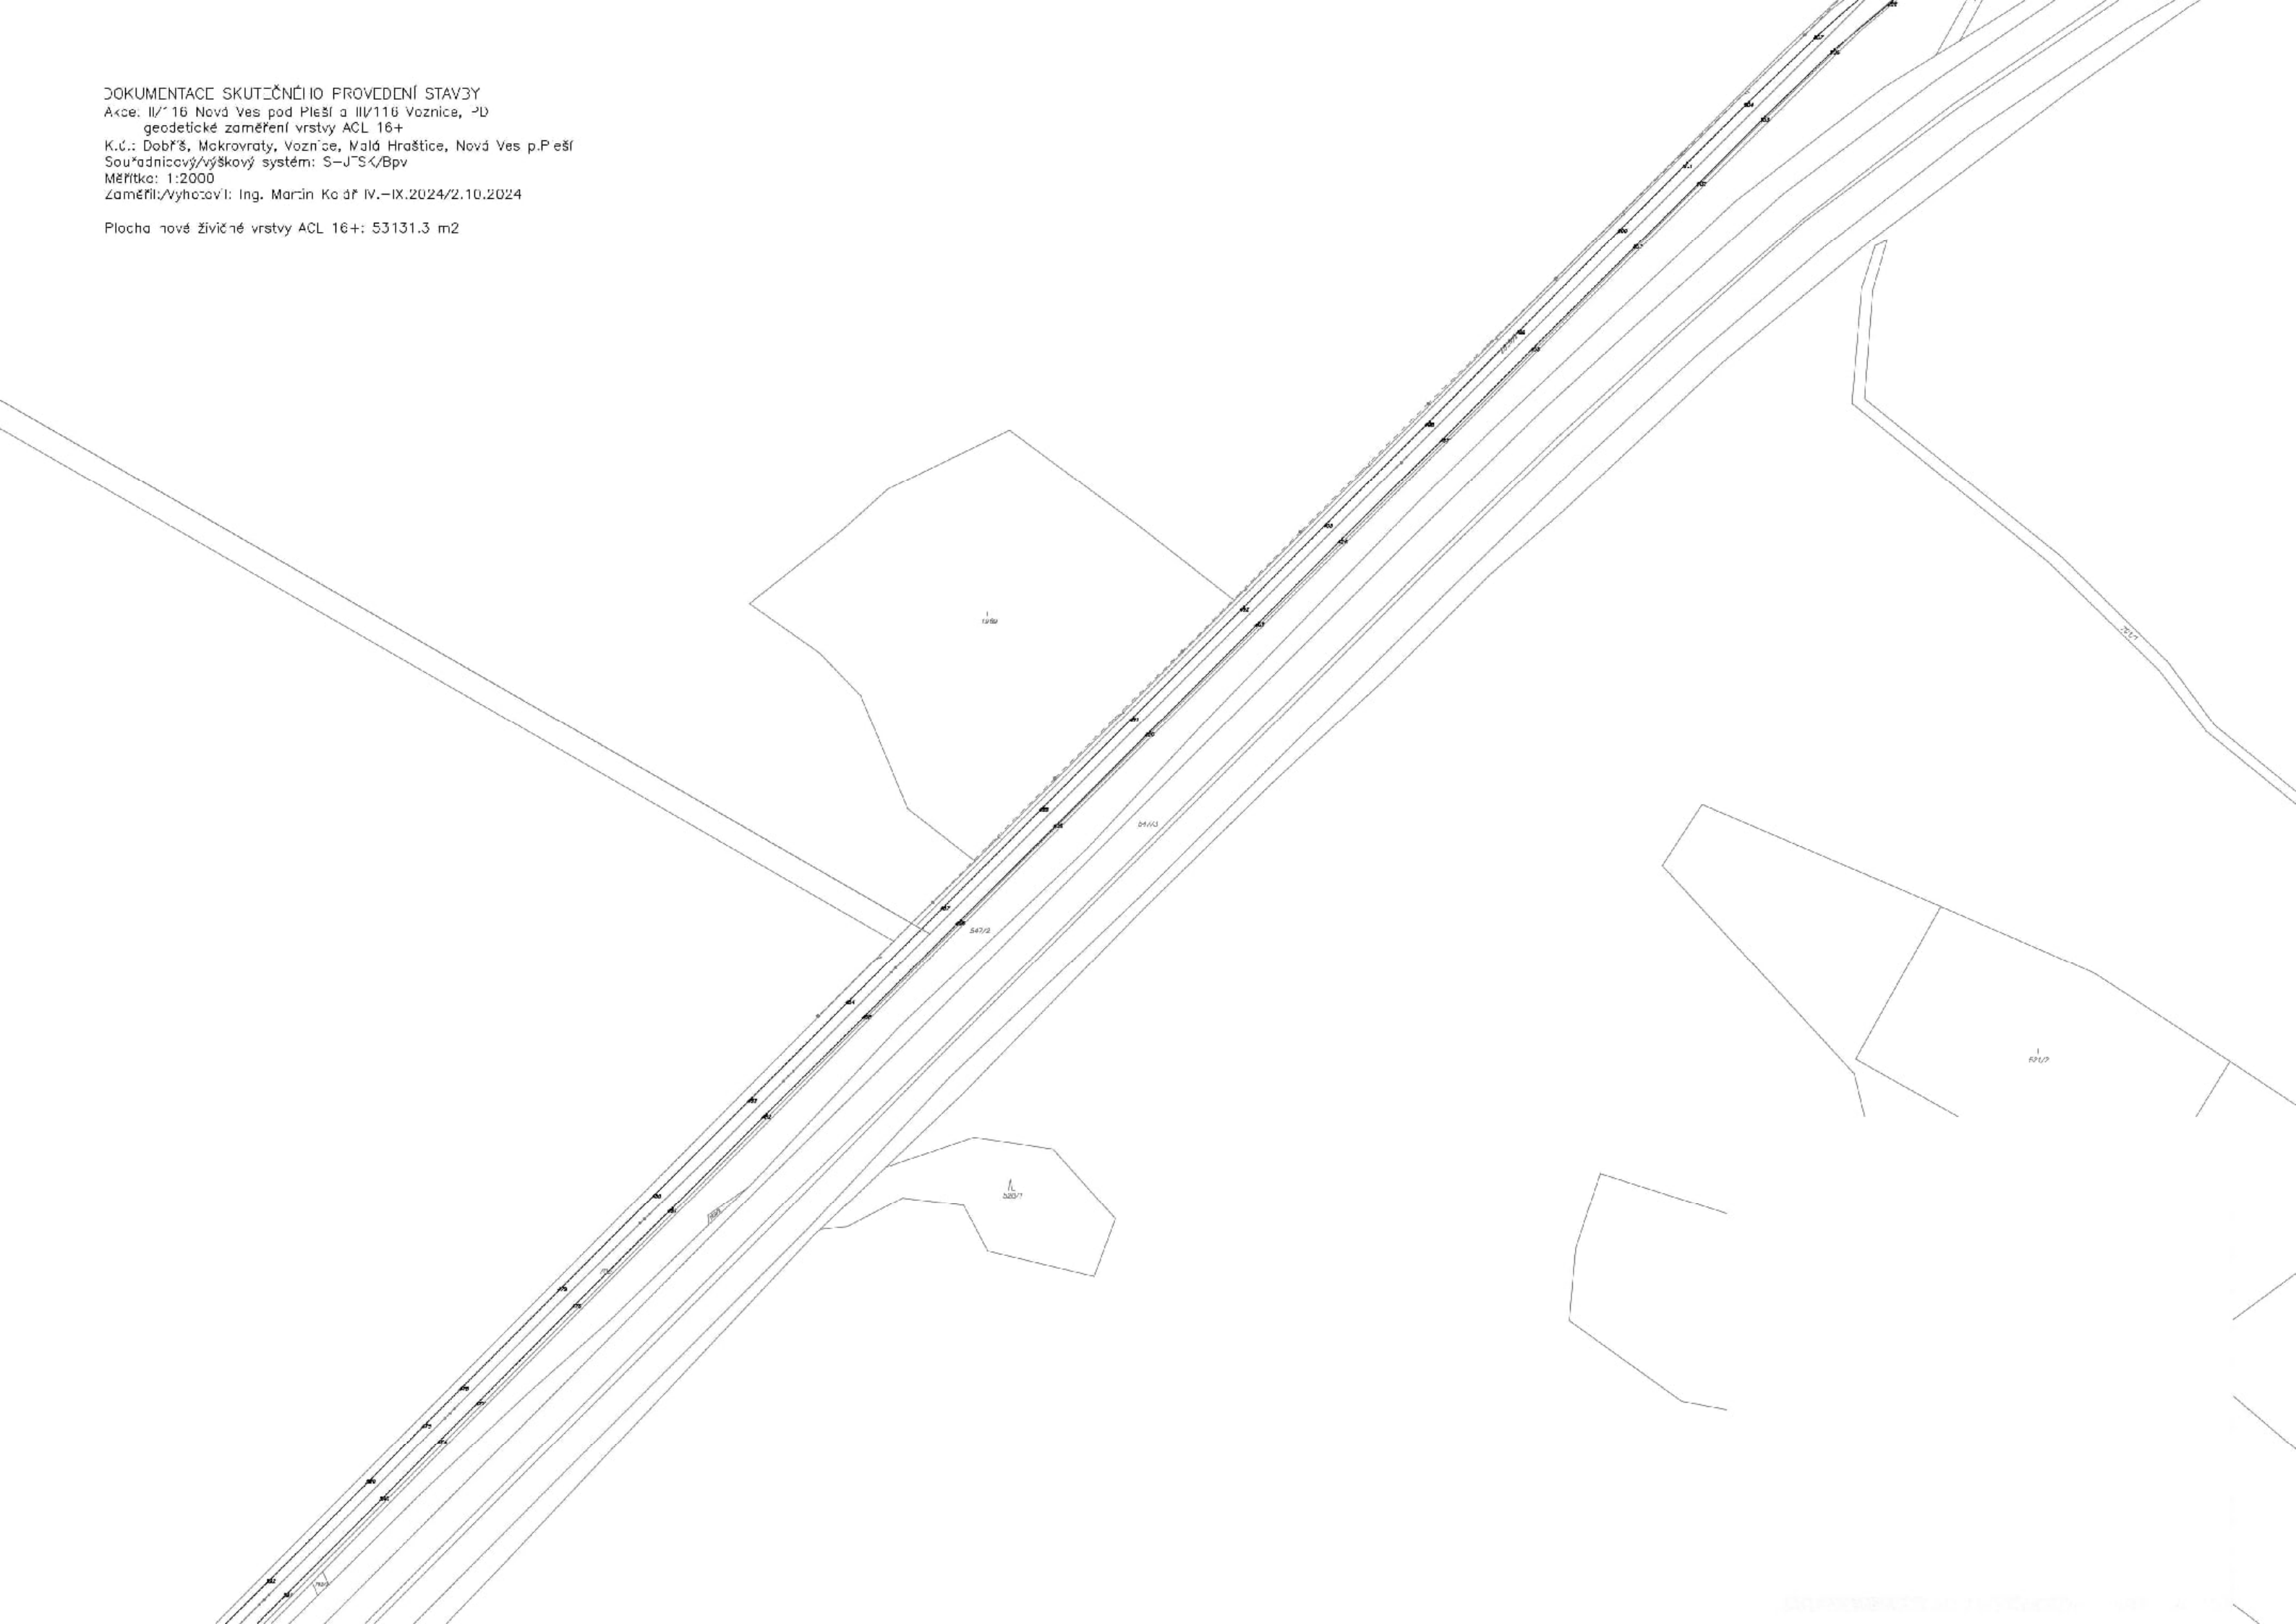

DOKUMENTACE SKUTEČNÉHO PROVEDENÍ STAVBY
Akce: I/116 Nová Ves pod Pleší a III/116 Voznice, PD
geodetické zaměření vrstvy AC₁₆₊
K.Ú.: Dobříš, Makrovraty, Voznice, Malá Hraštica, Nová Ves pod Pleší
Souřadnicový/výškový systém: S-JSK/Bpv
Měřítko: 1:2000
Zaměřil/Vyhotovil: Ing. Martin Kaďavský IV.-IX.2024/2.10.2024

Plocha nové živičné vrstvy AC₁₆₊: 53131.3 m²




DOKUMENTACE SKUTEČNÉHO PROVEDENÍ STAVBY
Akce: II/116 Nová Ves pod Pleší c. III/116 Voznice, PD
geodetické zaměření vrstvy ACL 16 I
K.ú.: Dobříš, Makrobratry, Voznice, Malá Hraňovice, Nová Ves p. Pleší
Souřadnicový/výškový systém: S-JTSK/Ea
Měřítko: 1:2000
Zaměřil/Vyhotovil: Ing. Martin Kaldř IV. – X.2024/2.10.2024

Plocha nové živičné vrstvy ACL 16 I: 53131,3 m²


Nad Voznicí -

Voznice -



DOKUMENTACE SKUTEČNÉHO PROVĚDĚNÍ STAVBY
Akce: II/116 Nová Ves pod Pleší a II/116 Voznice, PD
geodetické zaměření vrstvy AC 16+
Souřadnicový/výškový systém: S-JTSK/Bpv
Měřítko: 1:2000
Zaměřil: Vyhotovil: Ing. Martin Kolář IV.-IX.2024/2.10.2024

Plocha nové žvižné vrstvy AC 16+: 53'31.3 m²

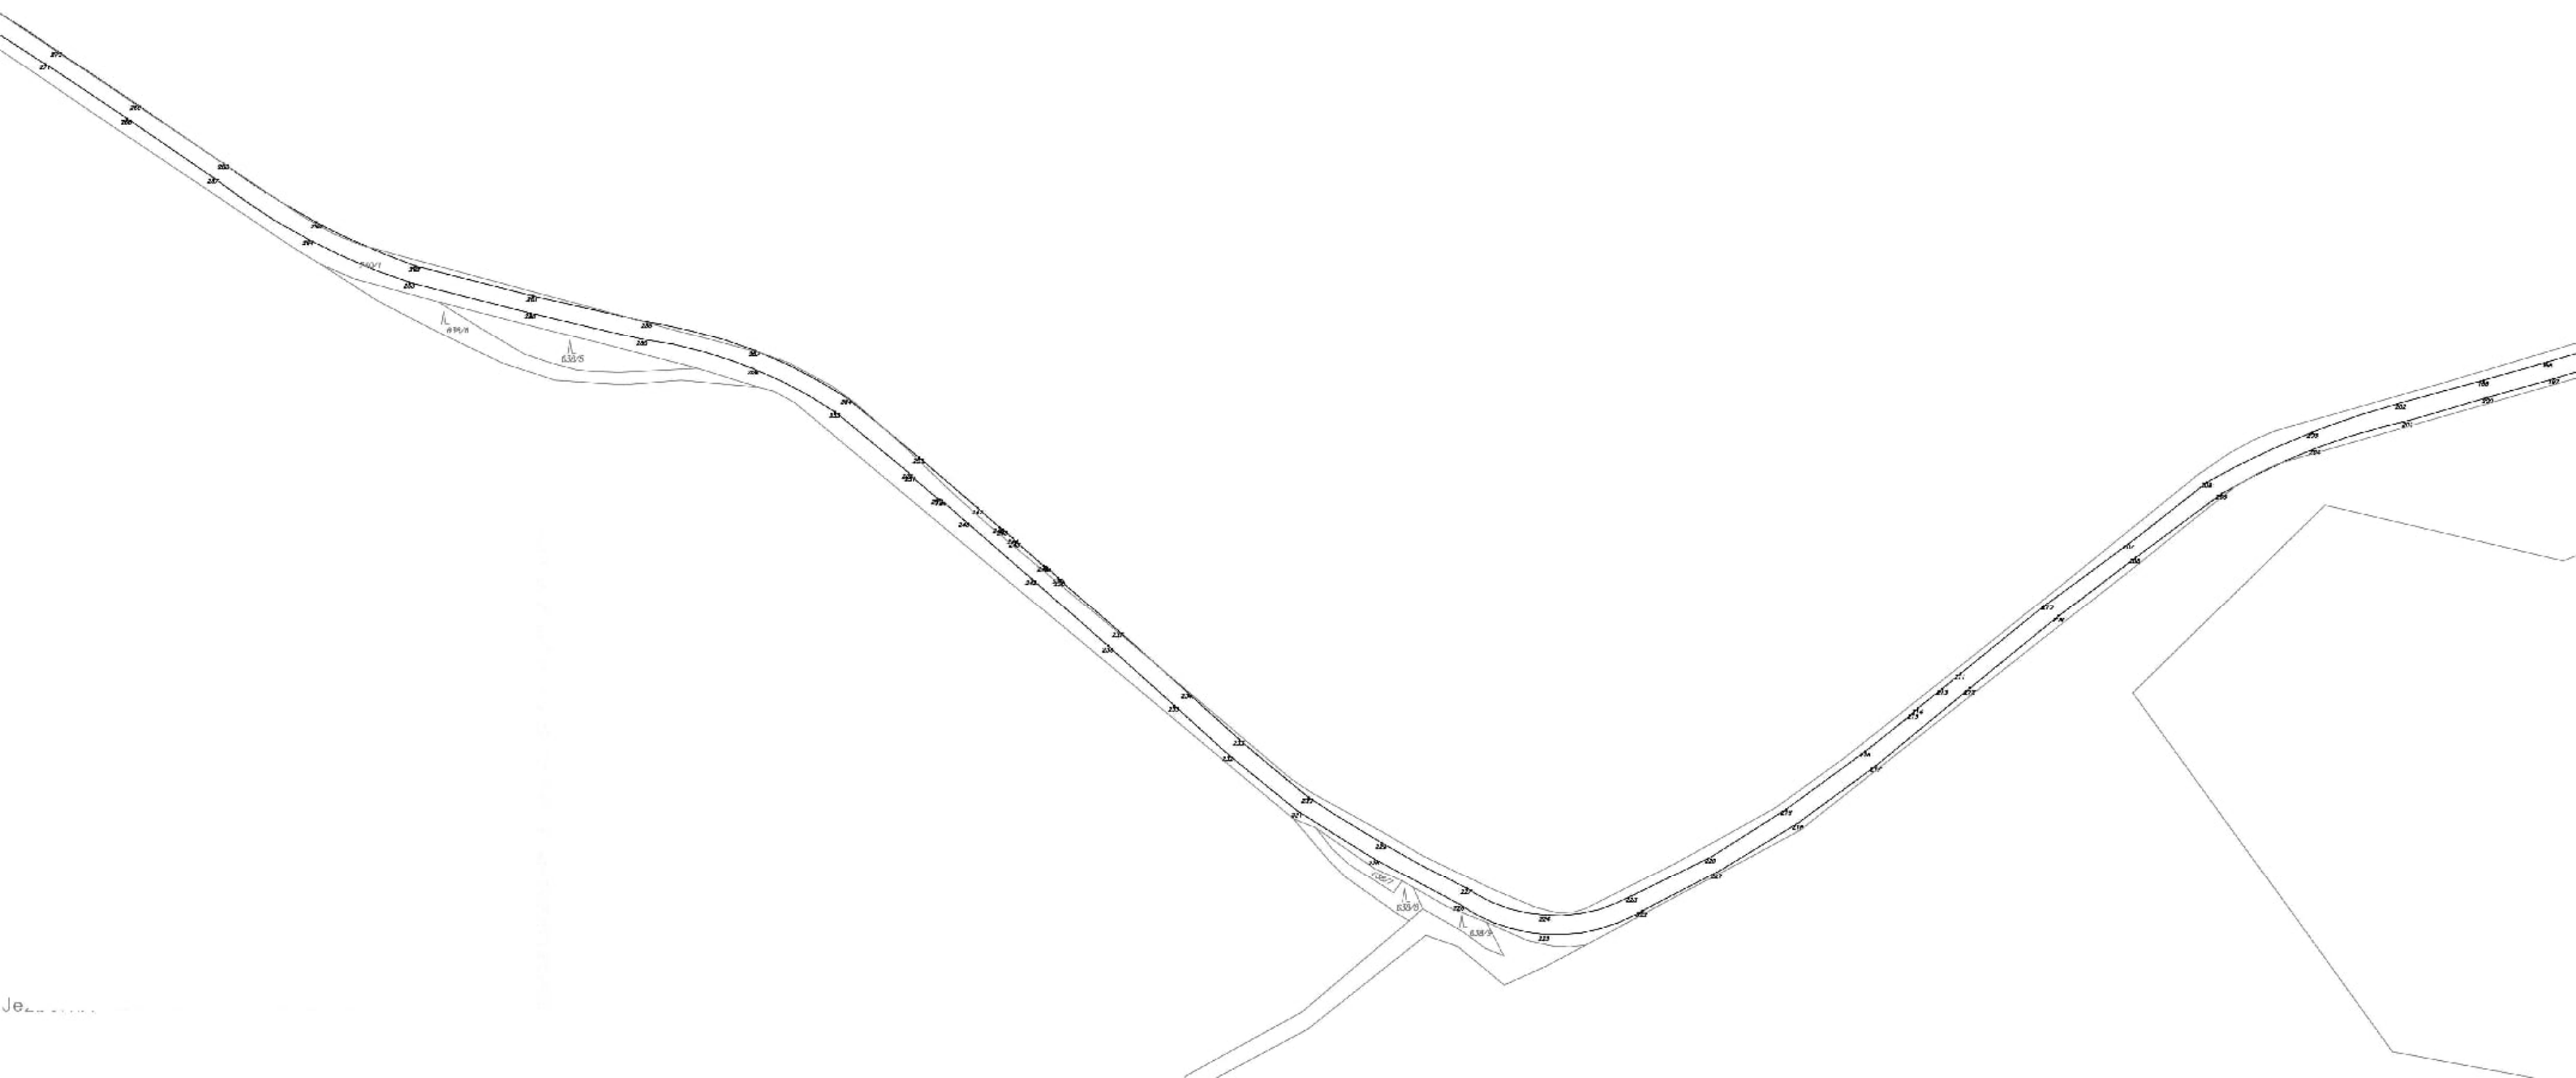

DOKUMENTACE SKUTEČNÉHO PROVEDENÍ STAVBY

Akce: /115 Nová Ves pod Pleší a II/116 Voznice, PD

geodetické zaměření vrstvy ACL 16+


K.ú.: Dobříš, Mokrovraty, Voznice, Malá Hraštice, Nová Ves p. Pleší

Souřadnicový/výškový systém: S-JTSK/Bpv

Měřítko: 1:2000

Zaměřil/výroboví: Ing. Martin Kaldř IV.-IX.2024/2.10.2024


Plocha nové živé vrstvy ACL 16+: 53131.3 m²

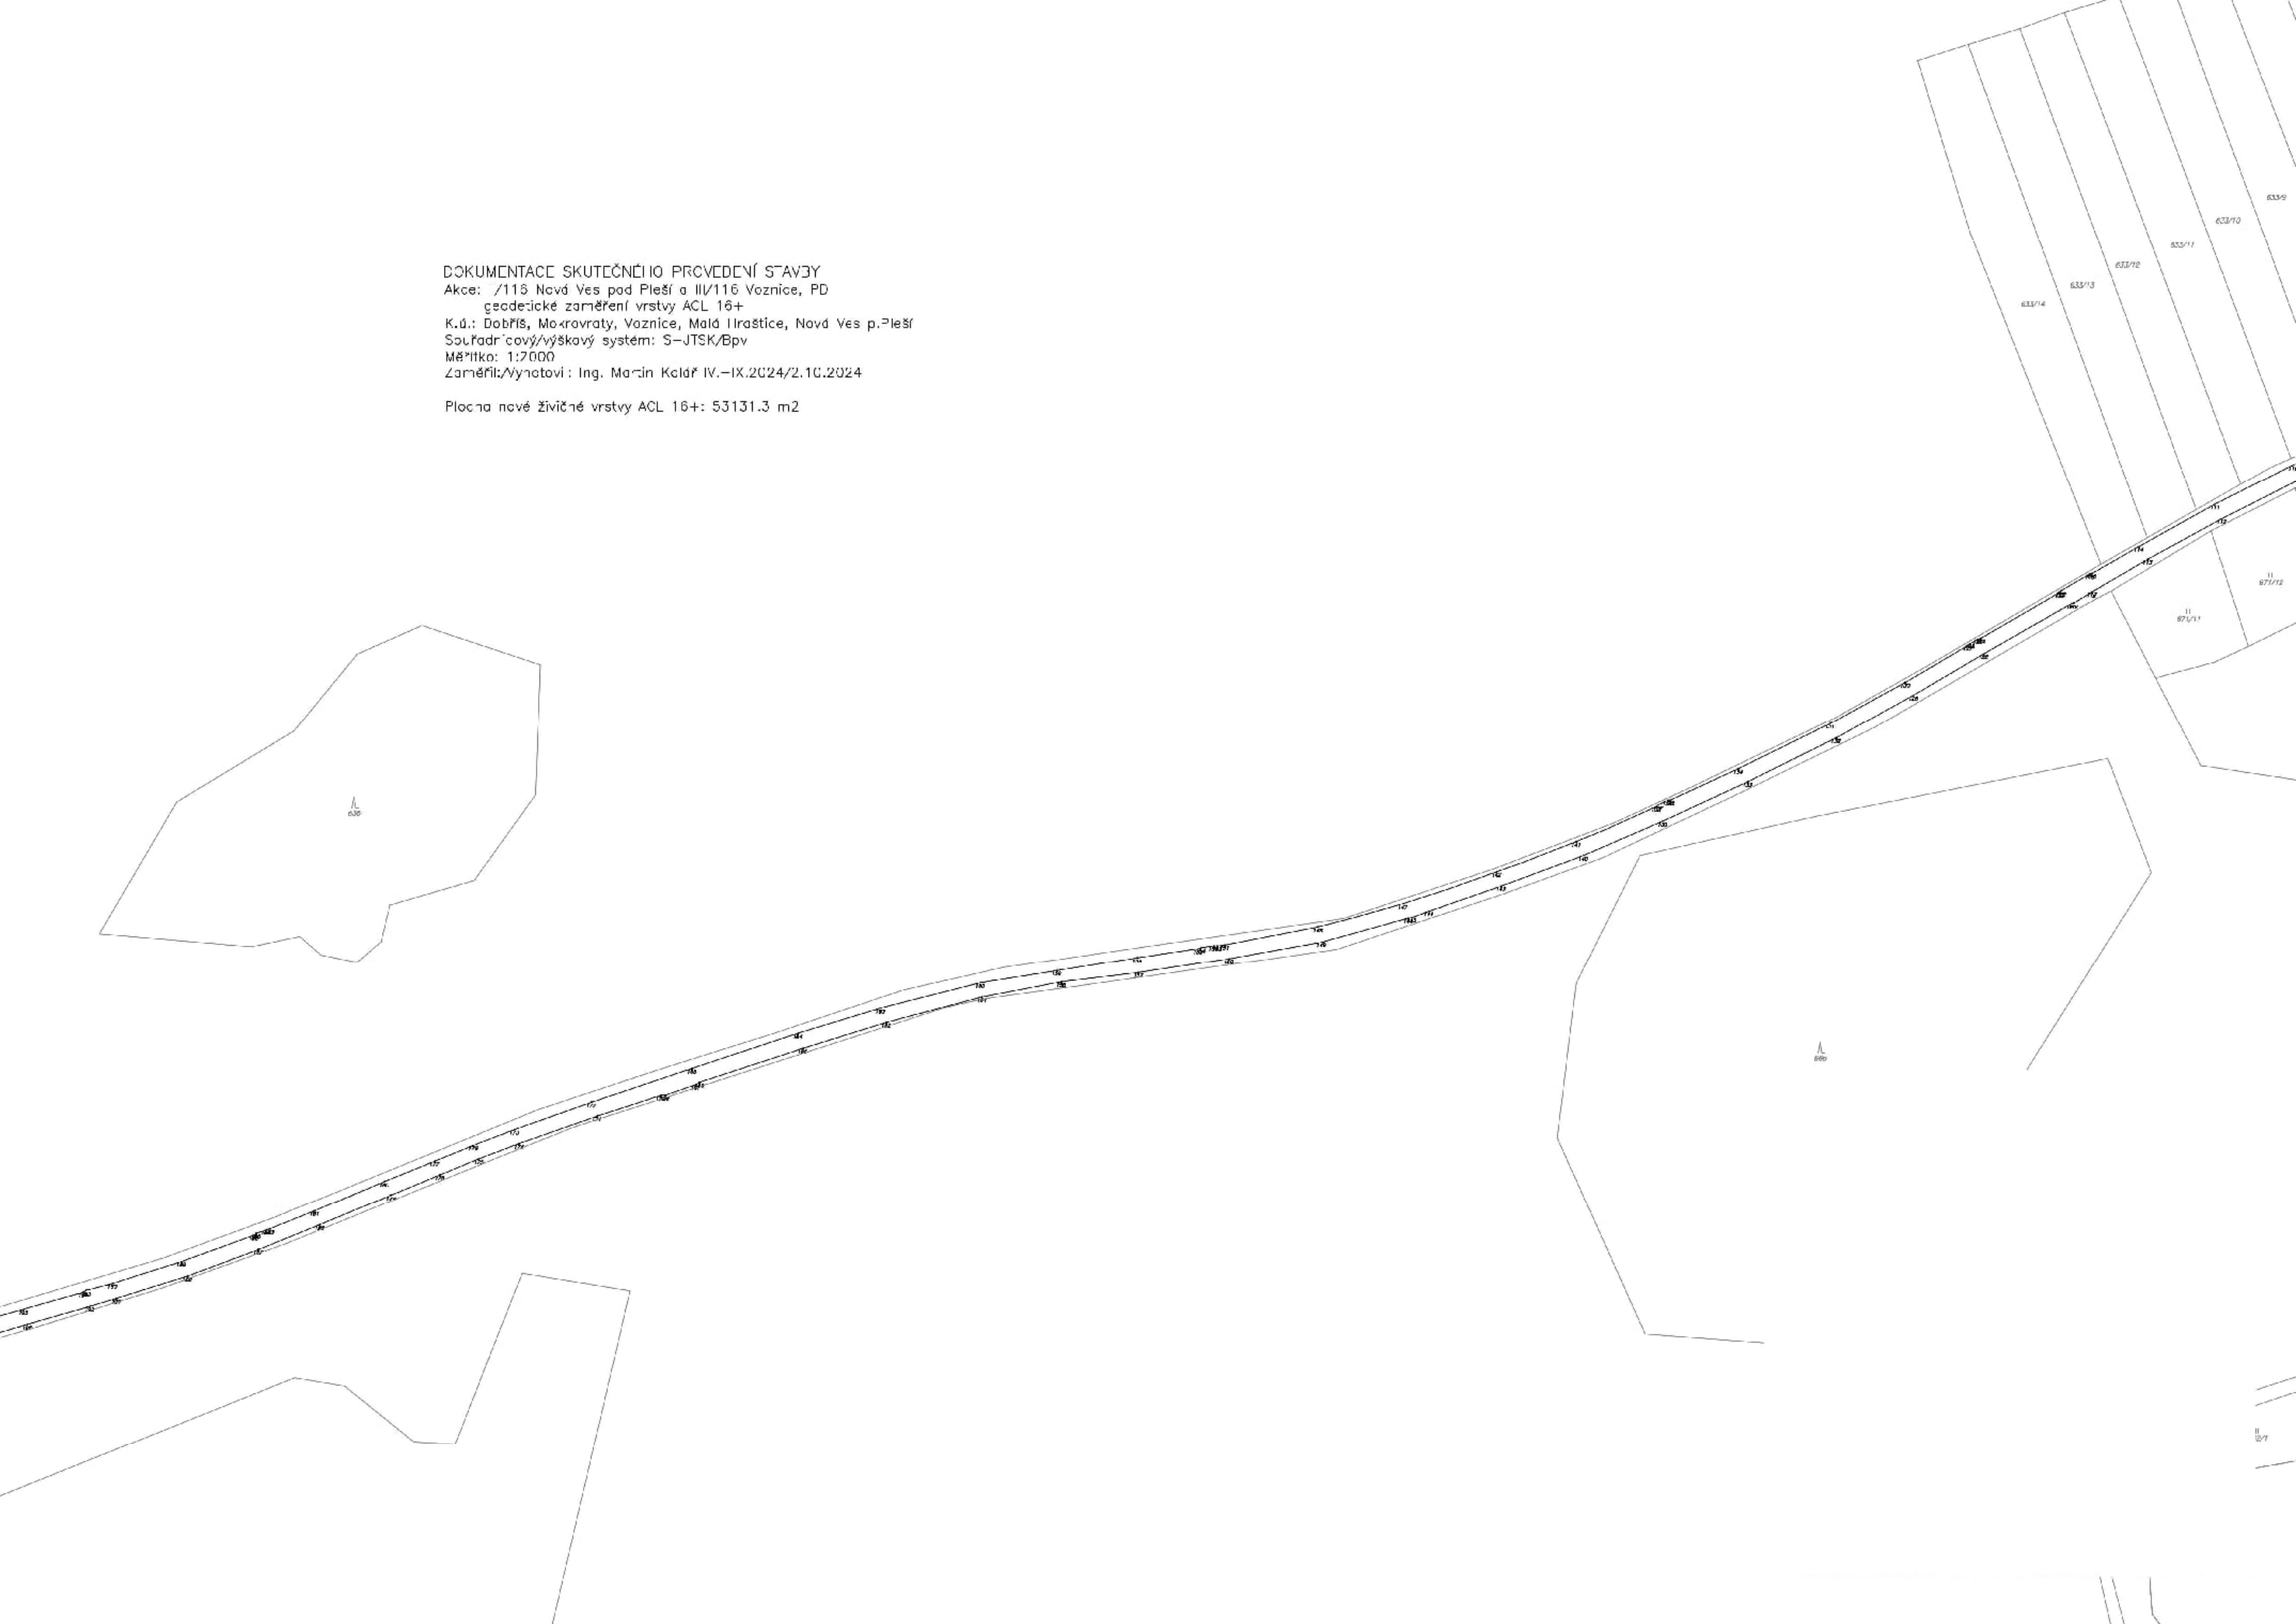

ZÁVIST

DOKUMENTACE SKLIEČNÉHO PROVEDENÍ STAVBY
Akce: II/116 Nová Ves pod Pleší c. III/116 Voznice, PD
geotektilové zarměření vrstvy ACL 16+
K.ú.: Dobříš, Mokrovraty, Voznice, Malá Hraštice, Nová Ves n. Pleší
Souřadnicový/výškový systém: S-JTSK/Bpv
Měřítko: 1:2000
Zaměřil: Ing. Martin Kolář V.-IX.2024/2.10.2024

Plachta nové živičné vrstvy ACL 16+: 53131,3 m²

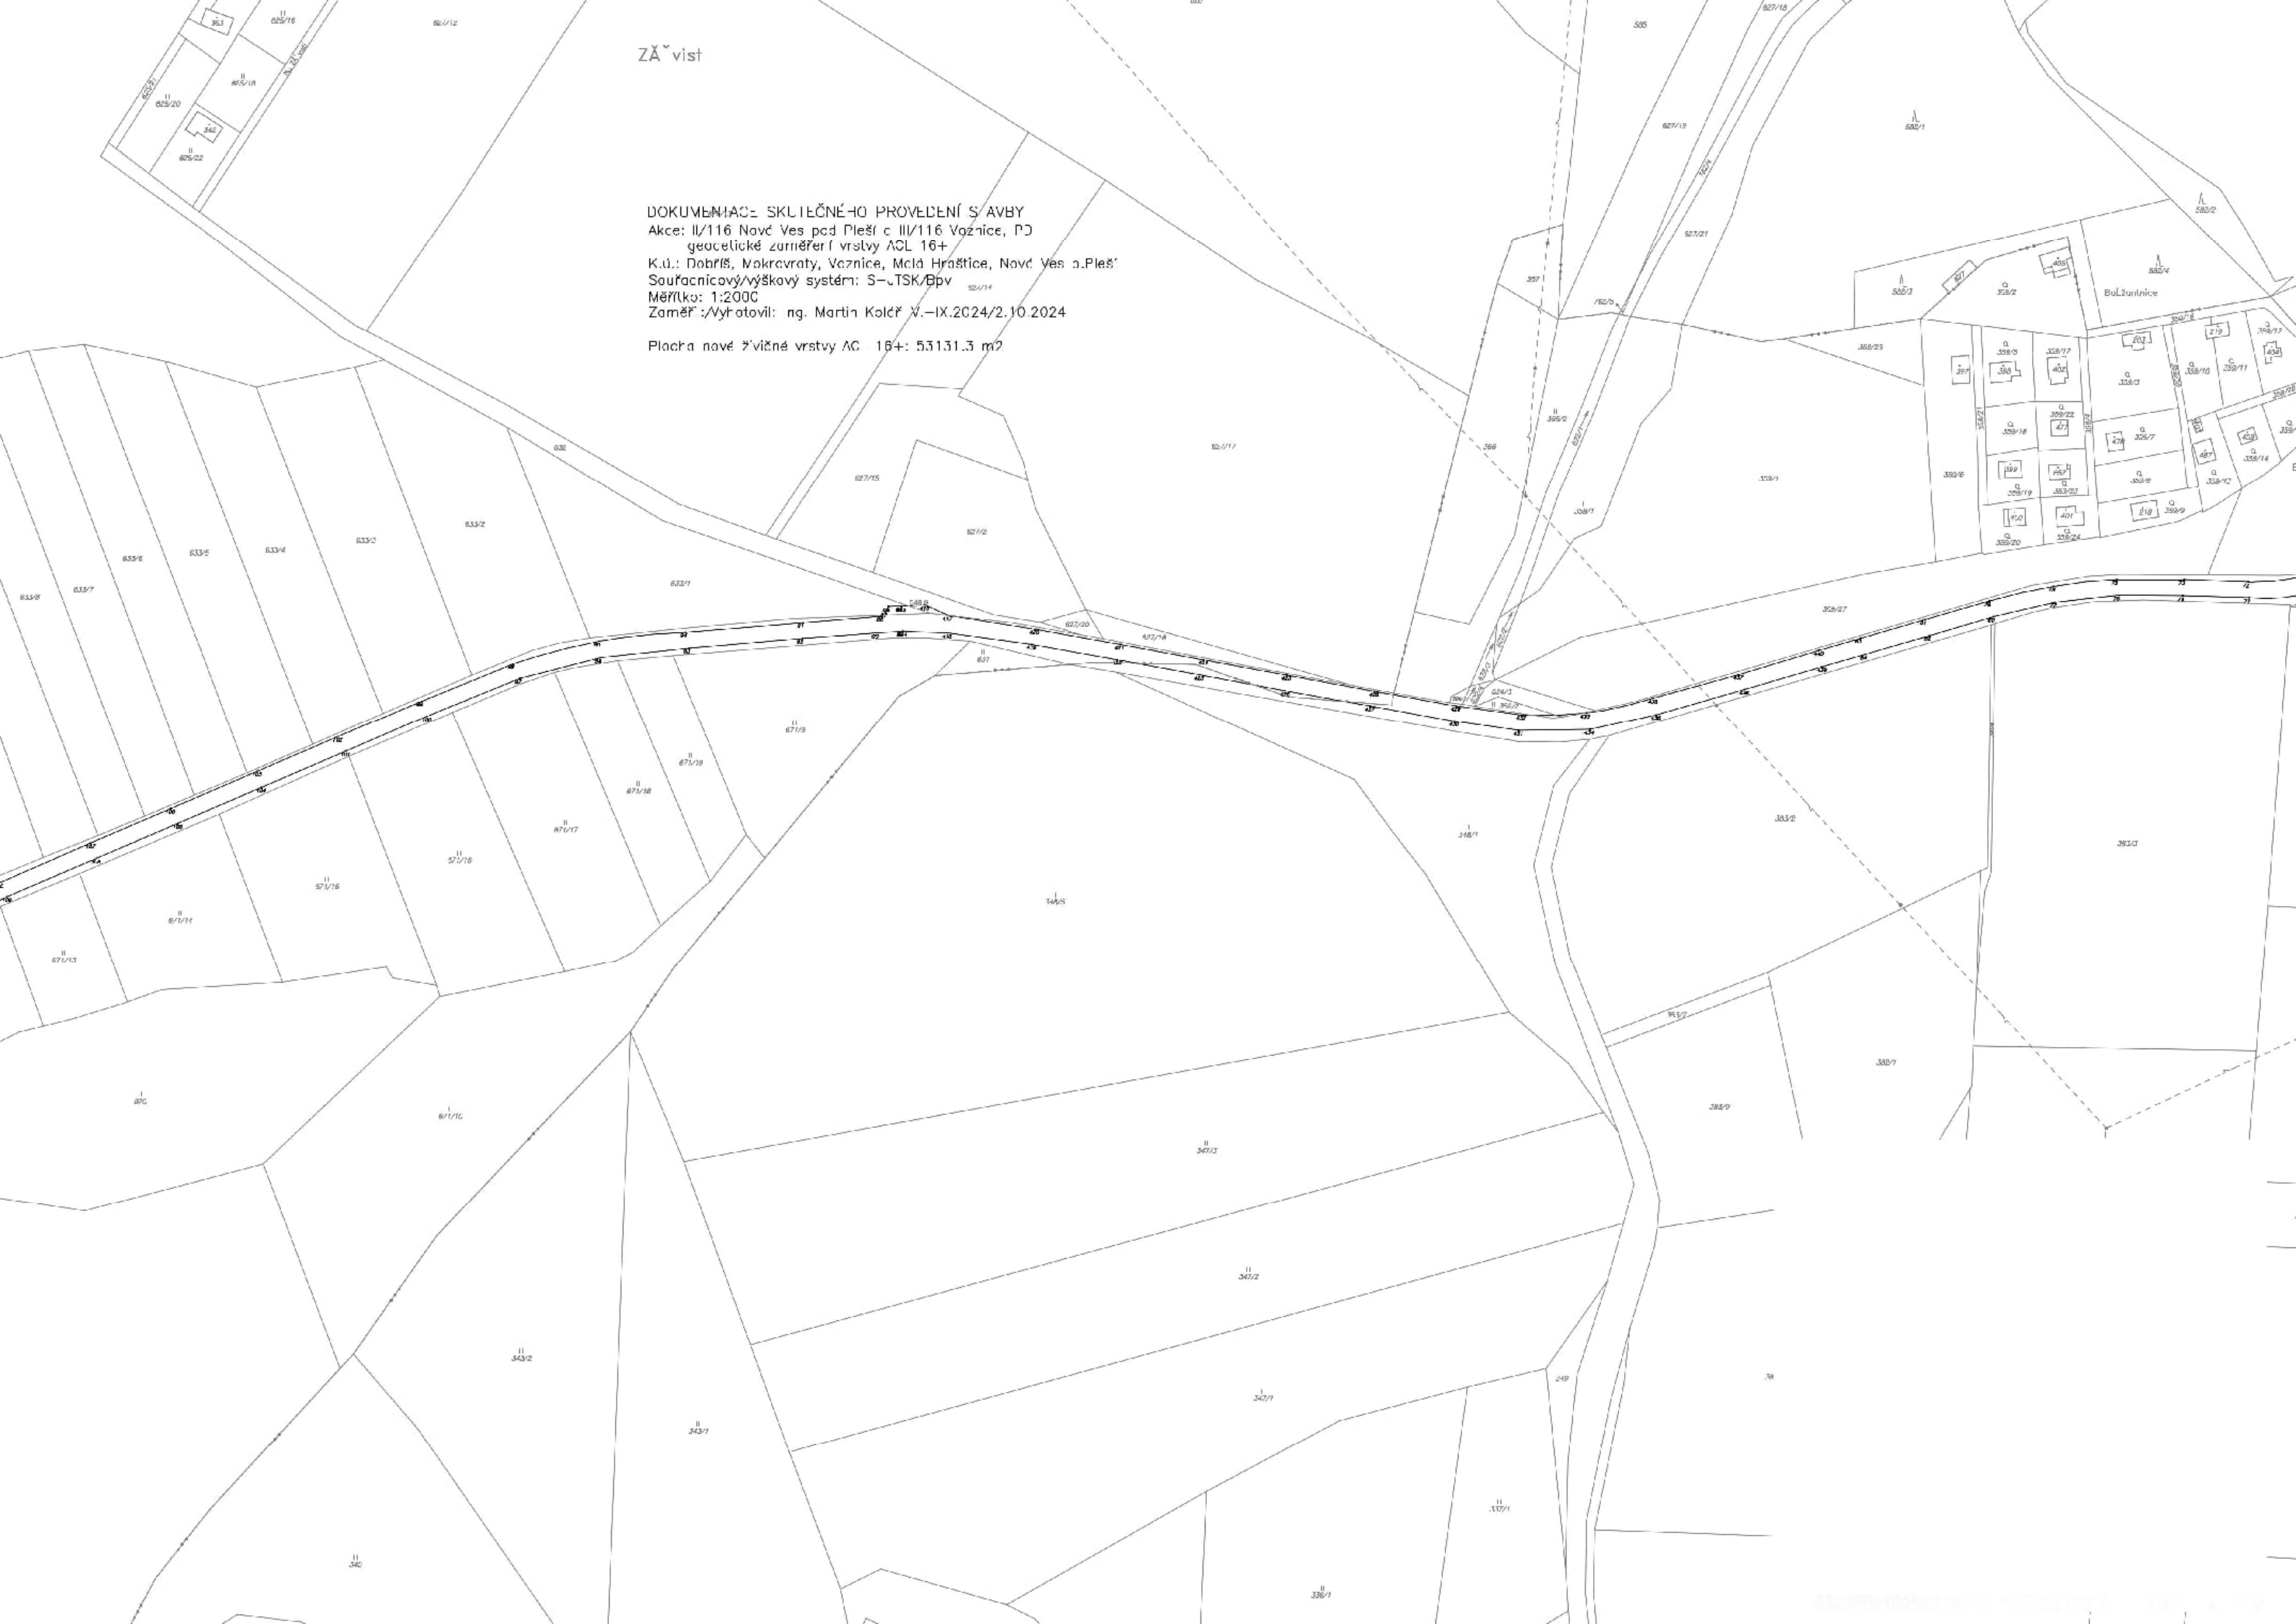

DOKUMENTACE SKUTEČNÉHO PROVEDENÍ STAVBY

Akce: II/116 Nová Ves pod Pleší a II/116 Voznice, PD

geodetické zaměření vrstvy ACL 16+

K.ú.: Dobříš, Mokrovraty, Voznice, Malá Hračtice, Nová Ves p.Pleší

Soutřaďovací/výškový systém: S-JISK/Upv

Měřítko: 1:2000

Zaměřil/Výřetová: Ing. Martin Kolář IV.-IX.2024/2.10.2024

Plocha nové živé vrstvy ACL 16+: 53131.3 m²




U Trávní



DOKUMENTACE SKUTEČNÉHO PROVEDENÍ STAVBY

Akce: II/116 Nová Ves pod Pleší a III/116 Voznice, PD

geodetické zaměření vrstvy ACL 16+

K.ú.: Dobříš, Mokrovraty, Voznice, Malá Hraštice, Nová Ves pod Pleší

Souřadnicový a výškový s.: S-JTSK, Bpv

Zaměřil:/Vyhotovil: Ing.Martin Kolář IV.-IX.2024/2.10.2024

Plocha nové živičné vrstvy ACL 16+: 53131.3 m2

SEZNAM SOUŘADNIC (S-JTSK, Bpv)

CB	Y	X	Z	poznámka
1	757507.24	1070224.93	406.73	ACL 16+
2	757505.46	1070228.69	406.75	ACL 16+
3	757504.48	1070230.93	406.75	ACL 16+
4	757510.99	1070234.27	406.39	ACL 16+
5	757519.57	1070237.83	405.95	ACL 16+
6	757524.06	1070239.93	405.60	ACL 16+
7	757527.14	1070234.03	405.78	ACL 16+
8	757546.56	1070245.27	404.48	ACL 16+
9	757543.17	1070251.16	404.20	ACL 16+
10	757565.35	1070262.54	403.22	ACL 16+
11	757559.77	1070265.72	403.04	ACL 16+
12	757590.40	1070296.11	401.82	ACL 16+
13	757585.61	1070299.40	402.01	ACL 16+
14	757605.49	1070313.53	401.59	ACL 16+
15	757601.52	1070317.89	401.61	ACL 16+
16	757622.45	1070331.14	401.21	ACL 16+
17	757617.89	1070335.02	401.26	ACL 16+
18	757643.34	1070352.89	400.68	ACL 16+
19	757639.65	1070357.32	400.70	ACL 16+
20	757665.57	1070375.45	400.30	ACL 16+
21	757661.16	1070379.18	400.43	ACL 16+
22	757682.45	1070391.62	399.95	ACL 16+
23	757679.22	1070396.47	400.03	ACL 16+
24	757700.41	1070406.48	399.62	ACL 16+
25	757696.73	1070410.82	399.81	ACL 16+
26	757719.40	1070420.05	399.25	ACL 16+
27	757717.07	1070425.45	399.37	ACL 16+
28	757739.70	1070433.67	398.85	ACL 16+
29	757736.14	1070438.27	399.00	ACL 16+
30	757759.20	1070445.39	398.23	ACL 16+
31	757756.78	1070451.04	398.51	ACL 16+
32	757777.01	1070450.35	397.82	ACL 16+
33	757777.31	1070457.38	398.04	ACL 16+
34	757778.47	1070457.29	398.01	ACL 16+
35	757795.60	1070457.35	397.58	ACL 16+
36	757796.62	1070451.20	397.41	ACL 16+
37	757819.44	1070449.29	396.85	ACL 16+
38	757820.64	1070455.25	396.85	ACL 16+
39	757850.90	1070446.41	396.04	ACL 16+
40	757851.18	1070452.45	396.05	ACL 16+
41	757881.92	1070443.72	395.31	ACL 16+
42	757883.39	1070449.64	395.33	ACL 16+
43	757913.62	1070441.15	394.67	ACL 16+
44	757913.14	1070447.22	394.69	ACL 16+
45	757944.74	1070438.75	394.09	ACL 16+
46	757945.57	1070444.65	394.10	ACL 16+
47	757975.48	1070435.61	393.55	ACL 16+
48	757975.72	1070441.97	393.84	ACL 16+
49	758001.53	1070432.58	393.54	ACL 16+
50	757997.54	1070427.69	393.12	ACL 16+
51	758017.59	1070416.38	393.05	ACL 16+
52	758013.41	1070411.92	392.91	ACL 16+
53	758033.08	1070396.05	392.54	ACL 16+
54	758027.60	1070392.74	392.66	ACL 16+

55	758048.69	1070379.03	391.94	ACL 16+
56	758044.65	1070374.03	392.13	ACL 16+
57	758068.20	1070364.43	391.10	ACL 16+
58	758064.15	1070359.89	391.34	ACL 16+
59	758089.50	1070350.95	390.62	ACL 16+
60	758088.55	1070357.87	390.21	ACL 16+
61	758110.66	1070359.23	389.35	ACL 16+
62	758107.11	1070364.71	388.95	ACL 16+
63	758128.10	1070377.03	387.52	ACL 16+
64	758122.73	1070380.87	387.57	ACL 16+
65	758141.95	1070394.80	386.06	ACL 16+
66	758137.14	1070399.03	386.27	ACL 16+
67	758157.64	1070411.66	384.80	ACL 16+
68	758153.33	1070415.95	385.24	ACL 16+
69	758177.65	1070421.58	383.50	ACL 16+
70	758176.57	1070428.05	383.88	ACL 16+
71	758198.95	1070429.88	382.81	ACL 16+
72	758199.26	1070424.05	382.67	ACL 16+
73	758222.77	1070423.23	382.20	ACL 16+
74	758223.18	1070429.21	382.15	ACL 16+
75	758247.29	1070423.19	381.90	ACL 16+
76	758246.61	1070429.00	381.77	ACL 16+
77	758269.93	1070431.47	381.38	ACL 16+
78	758270.46	1070425.68	381.55	ACL 16+
79	758293.93	1070431.05	380.92	ACL 16+
80	758292.50	1070436.80	380.88	ACL 16+
81	758317.44	1070437.80	380.34	ACL 16+
82	758315.85	1070443.67	380.35	ACL 16+
83	758341.26	1070444.64	379.53	ACL 16+
84	758339.38	1070450.52	379.57	ACL 16+
85	758692.20	1070432.86	373.67	ACL 16+
86	758696.97	1070433.05	373.56	ACL 16+
87	758697.95	1070435.19	373.51	ACL 16+
88	758699.20	1070436.66	373.58	ACL 16+
89	758691.79	1070442.13	373.43	ACL 16+
90	758700.98	1070442.76	373.47	ACL 16+
91	758728.23	1070438.91	373.82	ACL 16+
92	758728.34	1070444.70	373.68	ACL 16+
93	758769.81	1070448.20	374.14	ACL 16+
94	758771.09	1070442.45	374.33	ACL 16+
95	758802.71	1070445.79	374.51	ACL 16+
96	758802.16	1070451.68	374.27	ACL 16+
97	758831.70	1070459.33	374.29	ACL 16+
98	758834.30	1070453.98	374.53	ACL 16+
99	758867.80	1070467.66	374.20	ACL 16+
100	758865.74	1070473.15	374.17	ACL 16+
101	758895.53	1070486.10	373.69	ACL 16+
102	758898.31	1070480.61	373.71	ACL 16+
103	758928.10	1070493.41	373.19	ACL 16+
104	758926.30	1070499.32	373.16	ACL 16+
105	758957.02	1070512.43	372.87	ACL 16+
106	758959.65	1070507.03	372.88	ACL 16+
107	758988.89	1070519.54	372.66	ACL 16+
108	758986.74	1070525.23	372.58	ACL 16+
109	759019.48	1070539.26	372.39	ACL 16+
110	759022.31	1070534.17	372.50	ACL 16+
111	759050.94	1070548.60	372.29	ACL 16+
112	759048.53	1070553.93	372.21	ACL 16+
113	759075.58	1070568.72	371.79	ACL 16+
114	759078.85	1070564.06	371.85	ACL 16+
115	759096.06	1070573.90	371.48	ACL 16+
116	759096.78	1070574.04	371.42	ACL 16+
117	759095.92	1070580.47	371.40	ACL 16+
118	759096.21	1070580.93	371.38	ACL 16+
119	759102.81	1070584.80	371.33	ACL 16+
120	759103.62	1070584.98	371.31	ACL 16+
121	759107.25	1070580.31	371.36	ACL 16+

122	759107.29	1070580.27	371.31	ACL 16+
123	759107.86	1070580.83	371.32	ACL 16+
124	759136.74	1070597.61	370.65	ACL 16+
125	759137.80	1070597.92	370.60	ACL 16+
126	759140.66	1070599.43	370.58	ACL 16+
127	759141.40	1070600.20	370.54	ACL 16+
128	759135.66	1070603.30	370.71	ACL 16+
129	759161.22	1070618.30	370.29	ACL 16+
130	759164.35	1070613.70	370.17	ACL 16+
131	759191.92	1070628.88	369.74	ACL 16+
132	759189.66	1070634.05	369.87	ACL 16+
133	759222.06	1070650.18	369.38	ACL 16+
134	759225.48	1070645.42	369.17	ACL 16+
135	759250.40	1070656.90	368.87	ACL 16+
136	759251.30	1070656.96	368.81	ACL 16+
137	759254.78	1070658.66	368.83	ACL 16+
138	759255.36	1070659.13	368.80	ACL 16+
139	759253.08	1070664.52	368.96	ACL 16+
140	759282.13	1070677.11	368.56	ACL 16+
141	759284.80	1070672.03	368.41	ACL 16+
142	759313.86	1070682.96	368.11	ACL 16+
143	759312.29	1070688.20	368.21	ACL 16+
144	759338.72	1070697.33	367.86	ACL 16+
145	759345.00	1070699.69	367.82	ACL 16+
146	759346.23	1070699.85	367.81	ACL 16+
147	759348.28	1070694.72	367.72	ACL 16+
148	759379.27	1070703.17	367.40	ACL 16+
149	759378.01	1070708.66	367.54	ACL 16+
150	759411.83	1070714.85	367.27	ACL 16+
151	759413.37	1070709.67	367.19	ACL 16+
152	759416.14	1070710.01	367.15	ACL 16+
153	759417.43	1070710.01	367.19	ACL 16+
154	759422.20	1070710.83	367.15	ACL 16+
155	759423.05	1070711.10	367.14	ACL 16+
156	759445.47	1070714.55	367.05	ACL 16+
157	759444.91	1070719.86	367.03	ACL 16+
158	759473.10	1070723.36	367.18	ACL 16+
159	759474.92	1070719.18	366.65	ACL 16+
160	759502.74	1070723.68	367.05	ACL 16+
161	759502.20	1070728.95	366.77	ACL 16+
162	759537.24	1070738.17	367.06	ACL 16+
163	759539.35	1070733.00	367.18	ACL 16+
164	759569.51	1070742.16	367.17	ACL 16+
165	759567.81	1070747.66	367.16	ACL 16+
166	759605.66	1070760.03	366.46	ACL 16+
167	759606.98	1070760.83	366.43	ACL 16+
168	759608.36	1070755.02	366.49	ACL 16+
169	759618.27	1070764.73	366.32	ACL 16+
170	759619.78	1070764.78	366.32	ACL 16+
171	759643.10	1070772.33	366.21	ACL 16+
172	759645.15	1070767.40	366.25	ACL 16+
173	759673.35	1070777.26	366.20	ACL 16+
174	759671.66	1070782.37	366.10	ACL 16+
175	759686.43	1070788.03	366.12	ACL 16+
176	759688.43	1070782.99	366.22	ACL 16+
177	759702.56	1070788.78	366.19	ACL 16+
178	759700.58	1070793.82	366.11	ACL 16+
179	759718.57	1070801.38	366.08	ACL 16+
180	759720.88	1070796.35	366.10	ACL 16+
181	759746.49	1070807.06	366.19	ACL 16+
182	759744.65	1070812.18	366.29	ACL 16+
183	759762.99	1070813.75	366.13	ACL 16+
184	759764.23	1070813.97	366.16	ACL 16+
185	759767.91	1070815.39	366.23	ACL 16+
186	759768.80	1070816.00	366.25	ACL 16+
187	759767.03	1070821.31	366.32	ACL 16+
188	759792.96	1070831.00	366.30	ACL 16+

189	759795.23	1070825.66	366.23	ACL 16+
190	759820.43	1070833.63	365.96	ACL 16+
191	759818.99	1070839.11	366.02	ACL 16+
192	759828.69	1070841.96	365.99	ACL 16+
193	759830.13	1070836.22	365.85	ACL 16+
194	759831.17	1070836.83	365.86	ACL 16+
195	759852.91	1070843.03	365.44	ACL 16+
196	759851.64	1070848.65	365.57	ACL 16+
197	759868.11	1070853.44	365.24	ACL 16+
198	759870.18	1070848.00	365.33	ACL 16+
199	759891.02	1070853.96	364.88	ACL 16+
200	759889.69	1070859.58	364.99	ACL 16+
201	759915.78	1070867.23	363.91	ACL 16+
202	759917.91	1070861.34	363.72	ACL 16+
203	759946.95	1070870.90	363.80	ACL 16+
204	759946.05	1070876.23	363.79	ACL 16+
205	759976.56	1070890.85	364.83	ACL 16+
206	759981.35	1070887.12	362.92	ACL 16+
207	760006.83	1070907.13	363.92	ACL 16+
208	760004.77	1070911.72	362.50	ACL 16+
209	760029.67	1070930.86	362.80	ACL 16+
210	760033.28	1070926.67	363.57	ACL 16+
211	760061.78	1070949.63	363.51	ACL 16+
212	760058.64	1070954.43	363.16	ACL 16+
213	760067.60	1070954.60	363.41	ACL 16+
214	760075.69	1070960.84	361.79	ACL 16+
215	760077.03	1070962.39	361.82	ACL 16+
216	760092.73	1070974.83	362.16	ACL 16+
217	760089.35	1070979.61	361.96	ACL 16+
218	760114.69	1070998.31	361.53	ACL 16+
219	760118.46	1070993.65	361.57	ACL 16+
220	760143.03	1071009.30	363.08	ACL 16+
221	760141.16	1071014.37	361.60	ACL 16+
222	760165.61	1071027.11	361.39	ACL 16+
223	760168.93	1071022.18	361.23	ACL 16+
224	760197.23	1071028.44	361.39	ACL 16+
225	760197.45	1071034.68	361.65	ACL 16+
226	760225.27	1071024.91	361.91	ACL 16+
227	760222.92	1071019.66	361.71	ACL 16+
228	760252.77	1071010.08	362.42	ACL 16+
229	760250.61	1071004.75	362.58	ACL 16+
230	760274.67	1070989.74	364.19	ACL 16+
231	760278.02	1070994.40	364.27	ACL 16+
232	760300.51	1070976.10	365.73	ACL 16+
233	760296.95	1070971.11	365.85	ACL 16+
234	760314.03	1070955.64	367.05	ACL 16+
235	760318.21	1070959.99	367.12	ACL 16+
236	760339.76	1070940.76	368.43	ACL 16+
237	760336.47	1070935.84	368.52	ACL 16+
238	760355.37	1070919.12	369.58	ACL 16+
239	760355.97	1070918.35	369.64	ACL 16+
240	760360.18	1070914.56	369.84	ACL 16+
241	760360.89	1070914.21	369.87	ACL 16+
242	760364.70	1070918.71	369.91	ACL 16+
243	760370.11	1070906.36	370.34	ACL 16+
244	760370.72	1070905.44	370.41	ACL 16+
245	760374.11	1070902.52	370.57	ACL 16+
246	760375.40	1070901.78	370.56	ACL 16+
247	760382.25	1070895.74	370.85	ACL 16+
248	760386.52	1070899.73	370.88	ACL 16+
249	760394.35	1070892.95	371.37	ACL 16+
250	760395.41	1070892.37	371.39	ACL 16+
251	760404.20	1070885.11	371.88	ACL 16+
252	760404.99	1070884.04	371.96	ACL 16+
253	760401.56	1070879.14	372.05	ACL 16+
254	760425.00	1070859.81	373.77	ACL 16+
255	760428.82	1070864.33	373.61	ACL 16+

256	760455.52	1070850.28	375.12	ACL	16+
257	760454.97	1070844.39	375.48	ACL	16+
258	760490.00	1070834.80	377.26	ACL	16+
259	760491.61	1070840.64	377.14	ACL	16+
260	760528.11	1070831.97	379.28	ACL	16+
261	760527.40	1070826.33	379.31	ACL	16+
262	760565.88	1070816.58	381.25	ACL	16+
263	760567.68	1070821.95	381.31	ACL	16+
264	760600.58	1070808.05	383.10	ACL	16+
265	760597.93	1070802.54	382.92	ACL	16+
266	760628.22	1070783.37	384.53	ACL	16+
267	760631.60	1070787.93	384.60	ACL	16+
268	760659.86	1070768.74	385.87	ACL	16+
269	760656.89	1070763.96	385.82	ACL	16+
270	760682.67	1070746.47	386.37	ACL	16+
271	760686.38	1070750.85	386.31	ACL	16+
272	760712.48	1070733.87	386.18	ACL	16+
273	760710.40	1070728.83	386.31	ACL	16+
274	760742.76	1070713.20	385.91	ACL	16+
275	760744.52	1070718.32	385.82	ACL	16+
276	760773.09	1070707.70	385.54	ACL	16+
277	760771.48	1070702.06	385.47	ACL	16+
278	760801.47	1070697.19	385.17	ACL	16+
279	760799.66	1070690.92	385.12	ACL	16+
280	760830.30	1070686.73	385.13	ACL	16+
281	760828.35	1070678.89	385.13	ACL	16+
282	760838.24	1070675.19	385.20	ACL	16+
283	760838.76	1070676.58	385.25	ACL	16+
284	760864.60	1070666.99	385.46	ACL	16+
285	760867.33	1070673.21	385.51	ACL	16+
286	760899.65	1070661.68	386.10	ACL	16+
287	760897.57	1070654.71	386.04	ACL	16+
288	760896.95	1070652.86	385.97	ACL	16+
289	760902.45	1070651.15	386.08	ACL	16+
290	760903.93	1070651.19	386.11	ACL	16+
291	760925.09	1070644.04	386.73	ACL	16+
292	760928.28	1070650.66	387.01	ACL	16+
293	760961.80	1070630.67	387.66	ACL	16+
294	760957.59	1070625.52	387.48	ACL	16+
295	760989.07	1070600.09	387.86	ACL	16+
296	760993.18	1070605.08	387.87	ACL	16+
297	761024.86	1070580.46	387.17	ACL	16+
298	761020.33	1070574.93	387.36	ACL	16+
299	761046.88	1070562.39	386.65	ACL	16+
300	761048.88	1070569.76	386.33	ACL	16+
301	761077.58	1070567.50	385.20	ACL	16+
302	761078.21	1070560.49	385.32	ACL	16+
303	761108.45	1070562.52	383.78	ACL	16+
304	761108.18	1070570.01	383.86	ACL	16+
305	761137.96	1070571.91	382.43	ACL	16+
306	761138.63	1070563.76	382.39	ACL	16+
307	761170.05	1070564.80	380.90	ACL	16+
308	761169.80	1070573.48	380.90	ACL	16+
309	761204.58	1070575.78	379.31	ACL	16+
310	761205.49	1070568.87	379.44	ACL	16+
311	761223.80	1070570.26	378.62	ACL	16+
312	761227.13	1070569.58	378.40	ACL	16+
313	761237.75	1070571.25	378.00	ACL	16+
314	761239.63	1070572.40	377.91	ACL	16+
315	761239.13	1070579.96	377.60	ACL	16+
316	761263.02	1070578.11	376.83	ACL	16+
317	761265.78	1070575.71	376.60	ACL	16+
318	761275.45	1070580.22	376.25	ACL	16+
319	761275.24	1070582.65	375.98	ACL	16+
320	761273.01	1070589.97	375.77	ACL	16+
321	761299.55	1070600.18	373.66	ACL	16+
322	761302.63	1070593.63	373.86	ACL	16+

323	761308.53	1070596.34	373.43	ACL 16+
324	761309.44	1070595.23	373.40	ACL 16+
325	761311.53	1070595.73	373.51	ACL 16+
326	761315.02	1070594.16	374.26	ACL 16+
327	761317.94	1070596.06	374.39	ACL 16+
328	761313.63	1070598.70	373.07	ACL 16+
329	761335.79	1070611.19	371.28	ACL 16+
330	761331.27	1070617.35	371.14	ACL 16+
331	761353.16	1070631.91	369.51	ACL 16+
332	761361.08	1070628.68	369.45	ACL 16+
333	761386.17	1070644.94	368.72	ACL 16+
334	761382.95	1070650.18	368.63	ACL 16+
335	761410.88	1070667.93	368.81	ACL 16+
336	761414.71	1070663.11	368.97	ACL 16+
337	761437.13	1070688.64	369.66	ACL 16+
338	761446.73	1070687.14	370.20	ACL 16+
339	761459.10	1070707.09	371.40	ACL 16+
340	761447.75	1070705.66	370.83	ACL 16+
341	761447.31	1070706.73	370.86	ACL 16+
342	761445.48	1070708.30	371.14	ACL 16+
343	761446.84	1070711.22	371.21	ACL 16+
344	761448.48	1070710.48	370.99	ACL 16+
345	761451.32	1070716.96	371.27	ACL 16+
346	761454.59	1070723.50	371.75	ACL 16+
347	761465.11	1070720.21	371.97	ACL 16+
348	761469.29	1070730.47	372.51	ACL 16+
349	761472.10	1070734.25	372.73	ACL 16+
350	761473.96	1070736.55	372.91	ACL 16+
351	761460.55	1070741.39	372.63	ACL 16+
352	761475.52	1070746.76	373.15	ACL 16+
353	761475.12	1070747.75	373.16	ACL 16+
354	761477.88	1070756.80	373.41	ACL 16+
355	761466.62	1070760.49	373.26	ACL 16+
356	761485.99	1070836.48	371.95	ACL 16+
357	761482.18	1070834.63	371.90	ACL 16+
358	757122.31	1070026.99	408.52	ACL 16+
359	757127.42	1070021.20	408.50	ACL 16+
360	757131.81	1070025.12	408.57	ACL 16+
361	757128.69	1070031.21	408.69	ACL 16+
362	757147.75	1070043.64	409.10	ACL 16+
363	757151.54	1070038.80	409.07	ACL 16+
364	757170.96	1070051.75	409.61	ACL 16+
365	757168.52	1070057.33	409.64	ACL 16+
366	757188.09	1070069.78	410.13	ACL 16+
367	757191.61	1070065.20	410.19	ACL 16+
368	757210.58	1070077.61	410.75	ACL 16+
369	757207.89	1070082.59	410.73	ACL 16+
370	757226.99	1070094.71	411.11	ACL 16+
371	757231.04	1070090.13	411.18	ACL 16+
372	757257.26	1070104.51	411.36	ACL 16+
373	757257.78	1070104.16	411.40	ACL 16+
374	757255.15	1070110.04	411.35	ACL 16+
375	757262.35	1070114.03	411.40	ACL 16+
376	757262.60	1070114.45	411.38	ACL 16+
377	757267.89	1070117.31	411.45	ACL 16+
378	757268.20	1070117.27	411.47	ACL 16+
379	757263.79	1070107.30	411.43	ACL 16+
380	757265.86	1070109.14	411.40	ACL 16+
381	757278.76	1070116.15	411.47	ACL 16+
382	757278.76	1070116.15	411.48	ACL 16+
383	757278.76	1070116.16	411.49	ACL 16+
384	757276.16	1070121.52	411.51	ACL 16+
385	757297.98	1070133.38	411.66	ACL 16+
386	757301.16	1070128.14	411.68	ACL 16+
387	757322.35	1070138.24	411.75	ACL 16+
388	757320.38	1070143.99	411.71	ACL 16+
389	757341.88	1070152.54	411.73	ACL 16+

390	757344.73	1070147.13	411.77	ACL 16+
391	757371.95	1070157.75	411.79	ACL 16+
392	757370.40	1070163.62	411.67	ACL 16+
393	757391.22	1070171.67	411.53	ACL 16+
394	757394.08	1070166.39	411.57	ACL 16+
395	757415.06	1070174.58	411.03	ACL 16+
396	757413.24	1070180.07	410.93	ACL 16+
397	757416.50	1070174.40	410.99	ACL 16+
398	757423.55	1070176.80	410.75	ACL 16+
399	757424.02	1070177.87	410.69	ACL 16+
400	757436.32	1070183.27	410.03	ACL 16+
401	757434.78	1070188.57	409.89	ACL 16+
402	757457.65	1070197.67	408.72	ACL 16+
403	757460.46	1070192.52	408.85	ACL 16+
404	757473.96	1070198.18	408.10	ACL 16+
405	757470.56	1070204.33	408.21	ACL 16+
406	757475.85	1070207.98	408.01	ACL 16+
407	757481.28	1070203.38	407.87	ACL 16+
408	757488.72	1070211.55	407.58	ACL 16+
409	757485.32	1070217.28	407.60	ACL 16+
410	757491.56	1070223.41	407.32	ACL 16+
411	757496.36	1070218.82	407.22	ACL 16+
412	757501.89	1070222.35	406.94	ACL 16+
413	757498.94	1070228.92	406.92	ACL 16+
414	758691.58	1070442.04	373.37	ACL 16+
415	758692.12	1070433.02	373.59	ACL 16+
416	758683.51	1070432.60	373.58	ACL 16+
417	758675.17	1070436.31	373.47	ACL 16+
418	758675.28	1070442.70	373.28	ACL 16+
419	758644.48	1070446.84	373.21	ACL 16+
420	758643.32	1070441.28	373.32	ACL 16+
421	758612.17	1070446.92	373.33	ACL 16+
422	758613.09	1070452.45	373.30	ACL 16+
423	758583.20	1070458.00	373.37	ACL 16+
424	758581.61	1070452.45	373.42	ACL 16+
425	758551.06	1070458.06	373.40	ACL 16+
426	758551.66	1070463.85	373.37	ACL 16+
427	758520.58	1070469.51	373.59	ACL 16+
428	758519.16	1070464.04	373.66	ACL 16+
429	758489.19	1070469.39	374.16	ACL 16+
430	758489.77	1070474.98	374.22	ACL 16+
431	758466.27	1070478.42	374.90	ACL 16+
432	758465.35	1070472.60	374.79	ACL 16+
433	758441.86	1070471.97	375.75	ACL 16+
434	758440.36	1070478.14	375.89	ACL 16+
435	758415.92	1070472.65	376.66	ACL 16+
436	758417.08	1070466.60	376.65	ACL 16+
437	758385.84	1070457.86	377.87	ACL 16+
438	758383.58	1070463.40	377.87	ACL 16+
439	758355.26	1070455.04	378.92	ACL 16+
440	758356.46	1070449.13	378.93	ACL 16+
441	757127.64	1070021.33	408.54	ACL 16+
442	757118.35	1070010.50	408.31	ACL 16+
443	757111.82	1070000.46	408.17	ACL 16+
444	757107.09	1069992.35	408.11	ACL 16+
445	757101.08	1069978.14	407.89	ACL 16+
446	757102.27	1069987.01	407.97	ACL 16+
447	757102.87	1069997.87	408.18	ACL 16+
448	757103.52	1069996.95	408.18	ACL 16+
449	757104.67	1069997.23	408.17	ACL 16+
450	757107.72	1070002.42	408.25	ACL 16+
451	757111.09	1070007.77	408.36	ACL 16+
452	757111.43	1070009.10	408.35	ACL 16+
453	757110.97	1070009.50	408.37	ACL 16+
454	757108.15	1070010.08	408.36	ACL 16+
455	757105.49	1070010.98	408.35	ACL 16+
456	757103.80	1070011.04	408.30	ACL 16+


457	757103.01	1070010.49	408.28	ACL 16+
458	757102.79	1070010.42	408.26	ACL 16+
459	757102.43	1070023.24	408.19	ACL 16+
460	757102.82	1070023.60	408.18	ACL 16+
461	757105.63	1070021.12	408.22	ACL 16+
462	757110.19	1070020.14	408.26	ACL 16+
463	757114.27	1070021.73	408.32	ACL 16+
464	757116.54	1070018.11	408.42	ACL 16+
465	757111.64	1070016.05	408.38	ACL 16+
466	757109.73	1070015.86	408.35	ACL 16+
467	757107.49	1070015.98	408.32	ACL 16+
468	757106.99	1070015.50	408.31	ACL 16+
469	757107.40	1070015.03	408.34	ACL 16+
470	757111.49	1070014.70	408.38	ACL 16+
471	757114.86	1070015.37	408.39	ACL 16+
472	757117.38	1070017.17	408.43	ACL 16+
473	757117.47	1070018.09	408.44	ACL 16+
474	762585.87	1071901.47	419.23	ACL 16+
475	762591.53	1071895.77	419.21	ACL 16+
476	762577.80	1071881.99	418.66	ACL 16+
477	762571.86	1071887.38	418.69	ACL 16+
478	762536.49	1071851.92	417.29	ACL 16+
479	762541.77	1071845.87	417.25	ACL 16+
480	762507.31	1071811.52	415.79	ACL 16+
481	762501.63	1071817.14	415.82	ACL 16+
482	762467.16	1071782.69	414.51	ACL 16+
483	762472.43	1071776.78	414.47	ACL 16+
484	762436.43	1071740.85	413.03	ACL 16+
485	762430.38	1071746.17	413.07	ACL 16+
486	762396.15	1071711.86	411.72	ACL 16+
487	762401.76	1071706.32	411.69	ACL 16+
488	762365.77	1071670.45	410.23	ACL 16+
489	762360.29	1071676.18	410.23	ACL 16+
490	762326.92	1071642.88	409.06	ACL 16+
491	762332.54	1071637.37	409.02	ACL 16+
492	762292.29	1071597.12	408.12	ACL 16+
493	762286.85	1071602.88	408.12	ACL 16+
494	762256.35	1071572.36	407.51	ACL 16+
495	762261.60	1071566.41	407.48	ACL 16+
496	762224.57	1071529.39	406.61	ACL 16+
497	762218.85	1071535.05	406.64	ACL 16+
498	762185.75	1071501.86	405.72	ACL 16+
499	762191.17	1071495.84	405.69	ACL 16+
500	762153.91	1071458.57	403.89	ACL 16+
501	762148.14	1071464.23	403.91	ACL 16+
502	762124.98	1071441.22	402.25	ACL 16+
503	762130.27	1071434.87	402.19	ACL 16+
504	762107.71	1071412.38	400.68	ACL 16+
505	762101.76	1071417.87	400.58	ACL 16+
506	762076.21	1071393.17	398.70	ACL 16+
507	762082.10	1071387.66	399.10	ACL 16+
508	762060.72	1071369.40	397.71	ACL 16+
509	762055.03	1071375.45	397.29	ACL 16+
510	762026.77	1071354.81	395.63	ACL 16+
511	762030.69	1071347.70	395.96	ACL 16+
512	761996.08	1071336.17	393.93	ACL 16+
513	761996.04	1071336.23	393.85	ACL 16+
514	761999.90	1071329.28	394.17	ACL 16+
515	761980.43	1071319.32	393.12	ACL 16+
516	761976.80	1071326.05	392.93	ACL 16+
517	761945.21	1071309.68	391.37	ACL 16+
518	761948.48	1071302.73	391.34	ACL 16+
519	761916.16	1071285.60	390.12	ACL 16+
520	761912.71	1071292.50	390.17	ACL 16+
521	761883.07	1071277.18	389.64	ACL 16+
522	761886.22	1071269.96	389.64	ACL 16+
523	761856.25	1071254.27	389.26	ACL 16+

524	761852.19	1071261.08	389.21	ACL 16+
525	761818.81	1071243.34	388.74	ACL 16+
526	761822.91	1071236.87	388.76	ACL 16+
527	761786.72	1071217.99	388.31	ACL 16+
528	761783.00	1071224.65	388.22	ACL 16+
529	761754.87	1071209.72	388.06	ACL 16+
530	761757.63	1071202.98	388.23	ACL 16+
531	761733.41	1071191.51	388.11	ACL 16+
532	761730.57	1071197.97	387.84	ACL 16+
533	761705.03	1071189.37	387.68	ACL 16+
534	761706.19	1071181.26	387.86	ACL 16+
535	761674.03	1071174.25	387.65	ACL 16+
536	761672.32	1071181.63	387.52	ACL 16+
537	761636.45	1071173.44	387.20	ACL 16+
538	761638.08	1071166.25	387.33	ACL 16+
539	761613.00	1071160.49	387.11	ACL 16+
540	761611.19	1071167.63	387.04	ACL 16+
541	761573.73	1071159.15	386.63	ACL 16+
542	761574.84	1071151.44	386.64	ACL 16+
543	761538.93	1071143.13	385.92	ACL 16+
544	761536.71	1071150.94	386.00	ACL 16+
545	761522.21	1071138.88	385.51	ACL 16+
546	761522.18	1071137.88	385.40	ACL 16+
547	761517.18	1071136.33	385.30	ACL 16+
548	761510.74	1071134.96	385.12	ACL 16+
549	761507.07	1071142.62	385.31	ACL 16+
550	761474.23	1071125.51	383.79	ACL 16+
551	761478.28	1071118.03	383.42	ACL 16+
552	761456.89	1071096.23	381.46	ACL 16+
553	761449.81	1071101.17	381.91	ACL 16+
554	761440.50	1071083.97	380.73	ACL 16+
555	761447.83	1071080.01	380.26	ACL 16+
556	761441.84	1071057.21	378.88	ACL 16+
557	761434.01	1071056.89	379.14	ACL 16+
558	761434.22	1071031.45	377.62	ACL 16+
559	761442.11	1071031.68	377.30	ACL 16+
560	761435.59	1071017.13	376.80	ACL 16+
561	761437.36	1071010.54	376.55	ACL 16+
562	761443.36	1070994.56	375.59	ACL 16+
563	761451.09	1070996.69	375.53	ACL 16+
564	761448.43	1070977.92	374.58	ACL 16+
565	761451.74	1070970.07	374.24	ACL 16+
566	761462.79	1070972.02	374.24	ACL 16+
567	761463.19	1070969.81	374.11	ACL 16+
568	761464.00	1070965.11	373.80	ACL 16+
569	761457.30	1070961.54	373.73	ACL 16+
570	761472.11	1070926.29	371.81	ACL 16+
571	761472.57	1070924.46	371.74	ACL 16+
572	761480.04	1070927.35	371.88	ACL 16+
573	761475.77	1070749.79	373.17	ACL 16+
574	761465.02	1070755.51	373.14	ACL 16+
575	761475.19	1070787.21	373.41	ACL 16+
576	761487.15	1070783.31	373.58	ACL 16+
577	761491.14	1070790.36	373.49	ACL 16+
578	761493.89	1070804.09	373.34	ACL 16+
579	761492.94	1070804.70	373.32	ACL 16+
580	761479.89	1070808.33	372.94	ACL 16+
581	761485.56	1070838.83	371.65	ACL 16+
582	761496.41	1070837.92	372.15	ACL 16+
583	761495.40	1070815.98	372.95	ACL 16+
584	761493.23	1070867.50	371.46	ACL 16+
585	761485.74	1070865.60	371.19	ACL 16+
586	761480.72	1070883.01	371.02	ACL 16+
587	761478.09	1070897.08	370.87	ACL 16+
588	761488.32	1070898.67	371.19	ACL 16+
589	762611.91	1071916.27	420.01	ACL 16+
590	762606.93	1071922.56	420.03	ACL 16+

591	762642.14	1071957.63	421.48	ACL 16+
592	762648.43	1071952.51	421.50	ACL 16+
593	762678.52	1071982.44	422.77	ACL 16+
594	762673.37	1071988.66	422.81	ACL 16+
595	762713.57	1072028.73	423.41	ACL 16+
596	762719.86	1072023.62	423.42	ACL 16+
597	762758.32	1072062.10	423.02	ACL 16+
598	762753.28	1072068.45	423.03	ACL 16+
599	762784.90	1072099.79	422.41	ACL 16+
600	762790.39	1072093.97	422.40	ACL 16+
601	762830.43	1072133.71	420.82	ACL 16+
602	762825.48	1072140.13	420.80	ACL 16+
603	762855.26	1072169.60	419.65	ACL 16+
604	762861.34	1072164.37	419.66	ACL 16+
605	762899.38	1072202.40	418.21	ACL 16+
606	762894.39	1072208.54	418.23	ACL 16+
607	762925.94	1072240.17	417.17	ACL 16+
608	762932.02	1072235.04	417.17	ACL 16+
609	762947.22	1072261.46	416.52	ACL 16+
610	762953.13	1072256.10	416.54	ACL 16+
611	762974.36	1072276.23	415.84	ACL 16+
612	762969.84	1072283.50	415.92	ACL 16+
613	762998.95	1072307.72	415.28	ACL 16+
614	763005.47	1072301.22	415.07	ACL 16+
615	763043.18	1072330.20	414.34	ACL 16+
616	763039.54	1072337.53	414.37	ACL 16+
617	763079.25	1072368.18	413.47	ACL 16+
618	763085.01	1072362.38	413.42	ACL 16+
619	763120.39	1072400.02	411.26	ACL 16+
620	763126.08	1072394.18	411.20	ACL 16+
621	763164.60	1072423.90	408.25	ACL 16+
622	763160.10	1072430.52	408.20	ACL 16+
623	763186.15	1072450.55	406.29	ACL 16+
624	763191.35	1072444.40	406.27	ACL 16+
625	763217.27	1072463.78	404.38	ACL 16+
626	763212.25	1072471.40	404.26	ACL 16+
627	763232.31	1072493.35	402.60	ACL 16+
628	763244.56	1072487.95	402.81	ACL 16+
629	763245.94	1072511.43	402.15	ACL 16+
630	763233.46	1072507.31	402.34	ACL 16+
631	763221.38	1072512.77	403.02	ACL 16+
632	763229.10	1072524.08	402.26	ACL 16+
633	763242.09	1072541.50	401.01	ACL 16+
634	763244.56	1072540.06	401.00	ACL 16+
635	763242.04	1072532.29	401.48	ACL 16+
636	763242.68	1072524.06	401.85	ACL 16+

DOKUMENTACE SKUTEČNÉHO PROVEDENÍ STAVBY
Akce: II/116 Nová Ves pod Pleší a II/116 Voznice, PD
Souřadnicový/výškový systém: S-JTSK/Bpv
Měřítko: 1:2000
Zaměřil/Vyhotovil: Ing. Martin Koldř IV.—IX.2024/2.10.2024

Plocha nové živé vrstvy ACO 11: 51922.1 m2

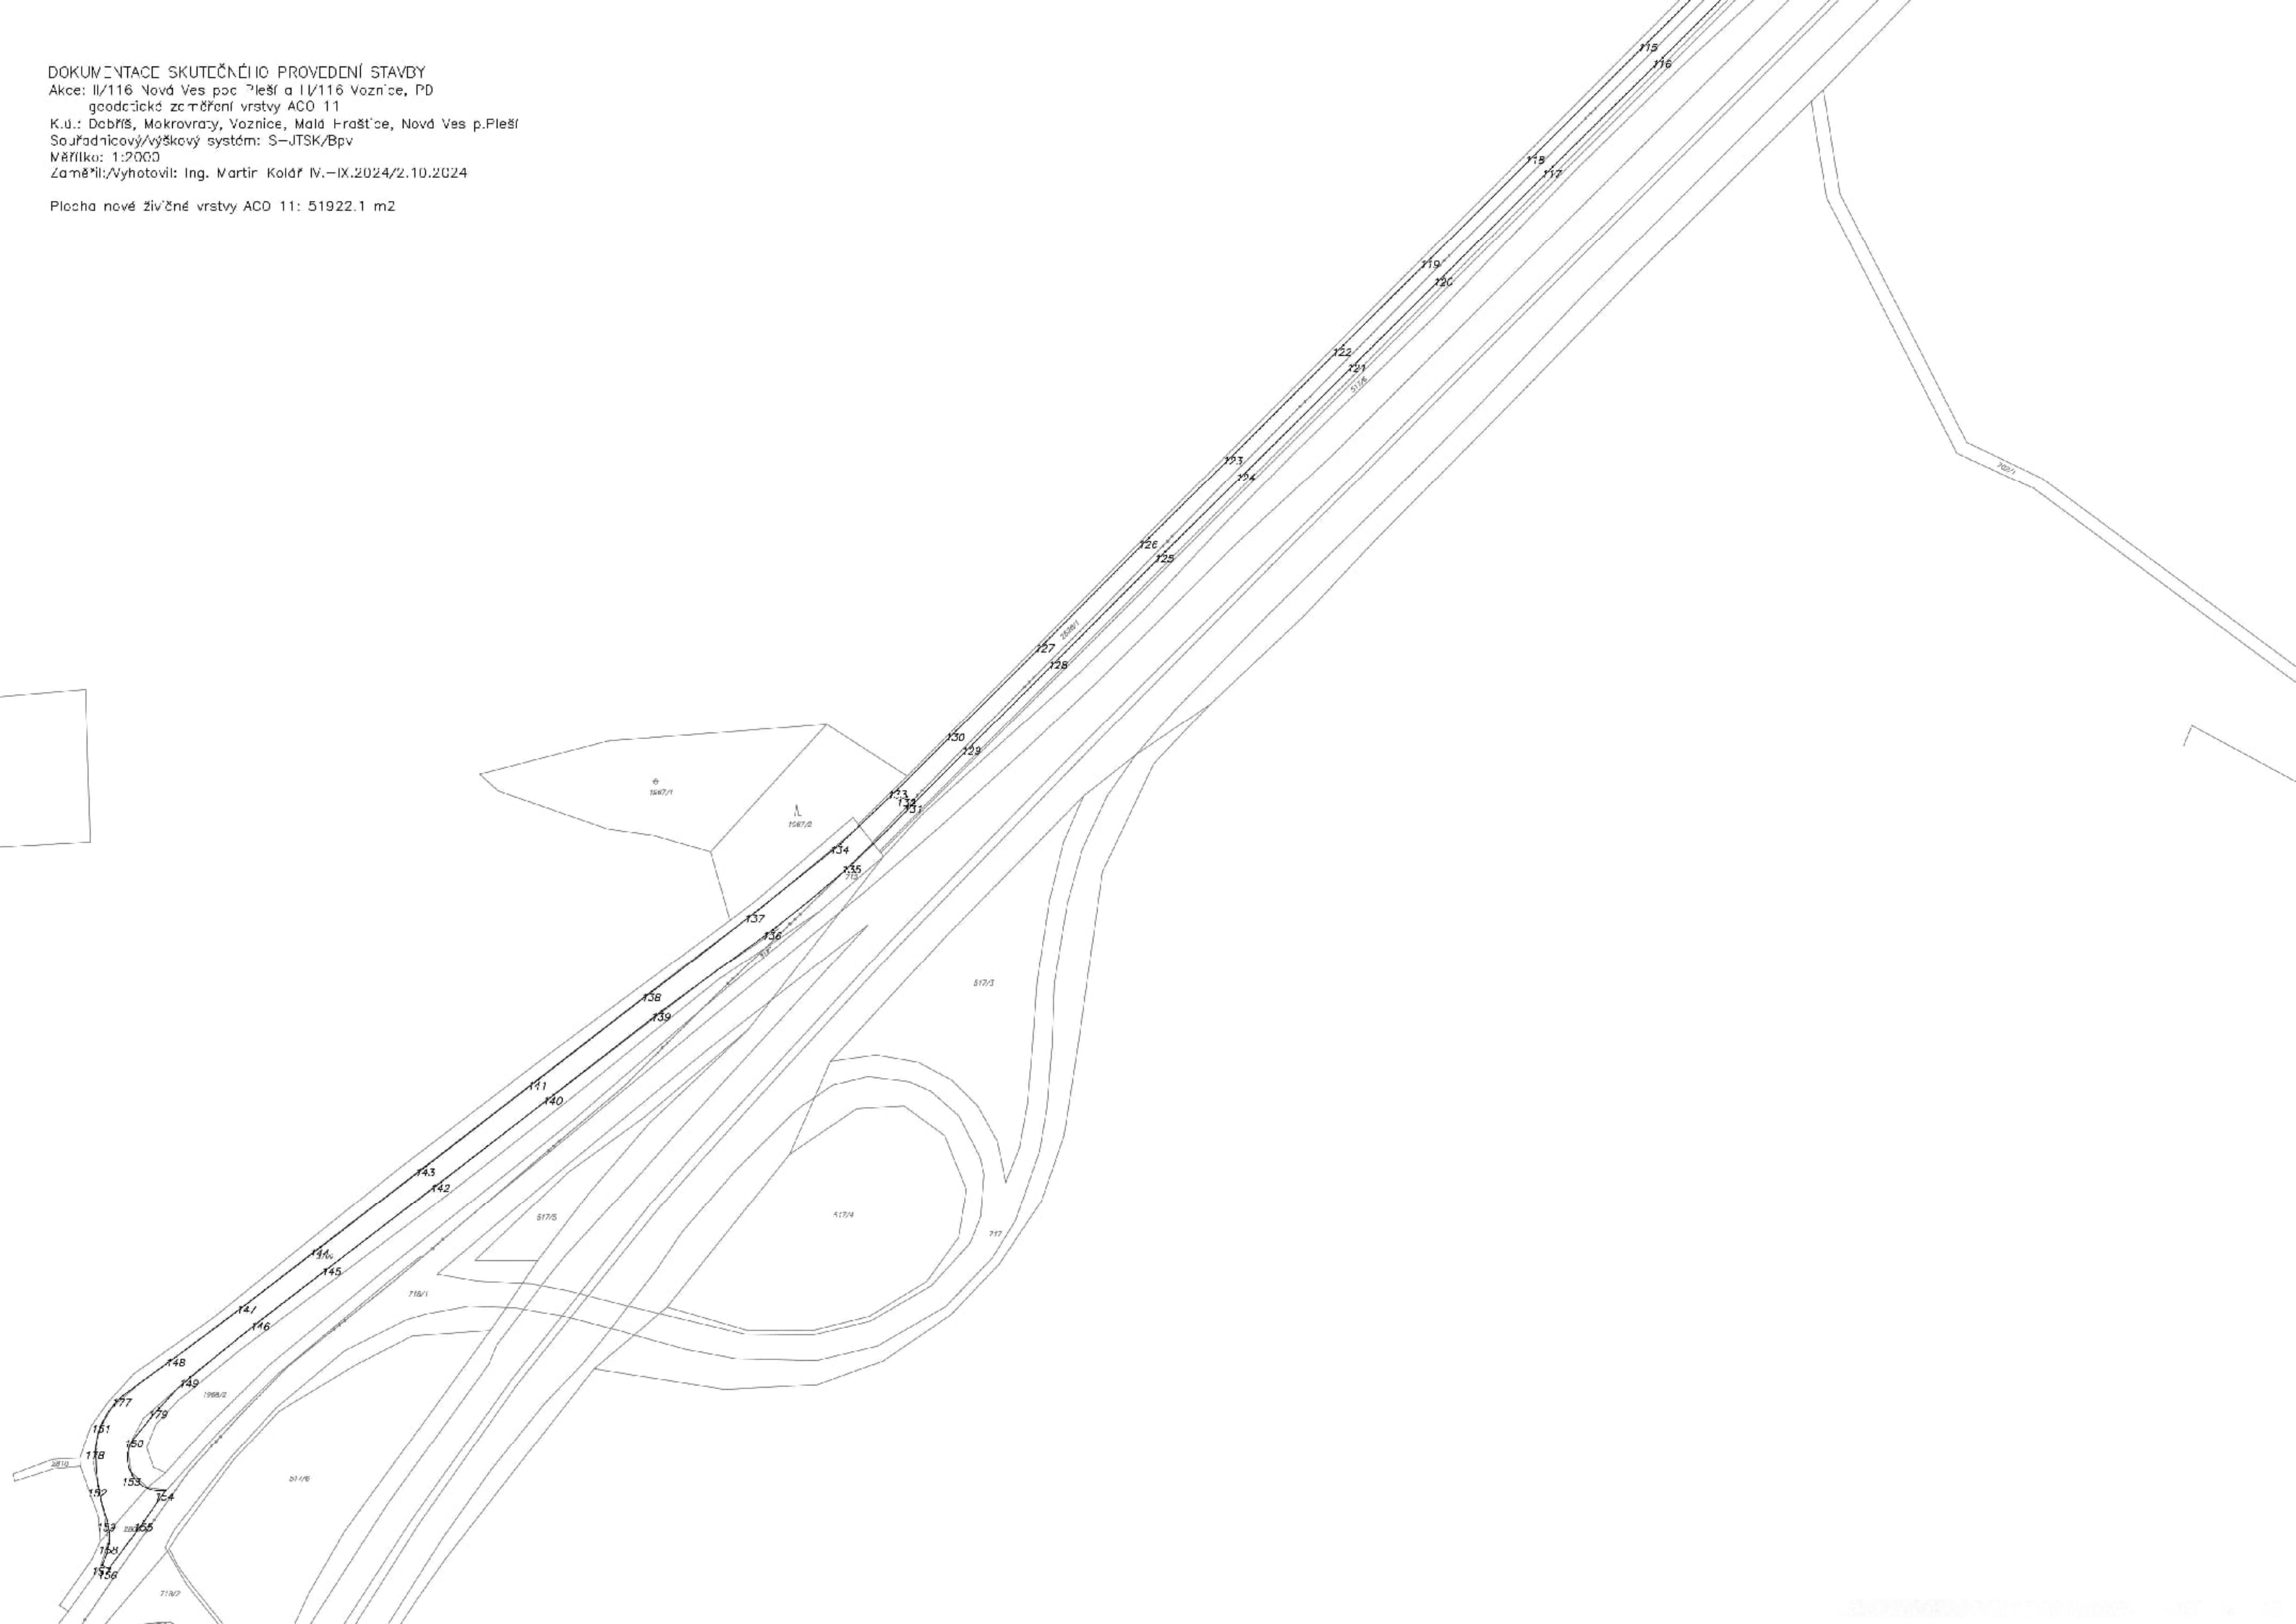

DOKUMENTACE SKUTEČNÉHO PROVEDENÍ STAVBY

Akce: II/116 Nová Ves pod Pleší a II/116 Voznice, PD
geodetické zaměření vrstvy ACO 1'

K.ú.: Dobříš, Mokrovraty, Voznice, Mačá Hraštica, Nová Ves p. Pleší

Souřadnicový/výškový systém: S-JTSK/Bpv

Měřítko: 1:2000


Zaměřil: Vyhotovil: Ing. Martin Kaldř IV. - IX. 2024/2.10.2024

Plocha nové živičné vrstvy ACO 11: 51922.1 m²



DOKUMENTACE SKUTEČNÍ O PROVEDENÍ STAVBY
geodetické zaměření vrstvy ACO 11
K.ú.: Dobříš, Mokrovraty, Voznice, Mladá Hraštice, Nová Ves p.Pleší
Souřadnicový/výškový systém: S-TSK/Bpv
Měřítko: 1:2000

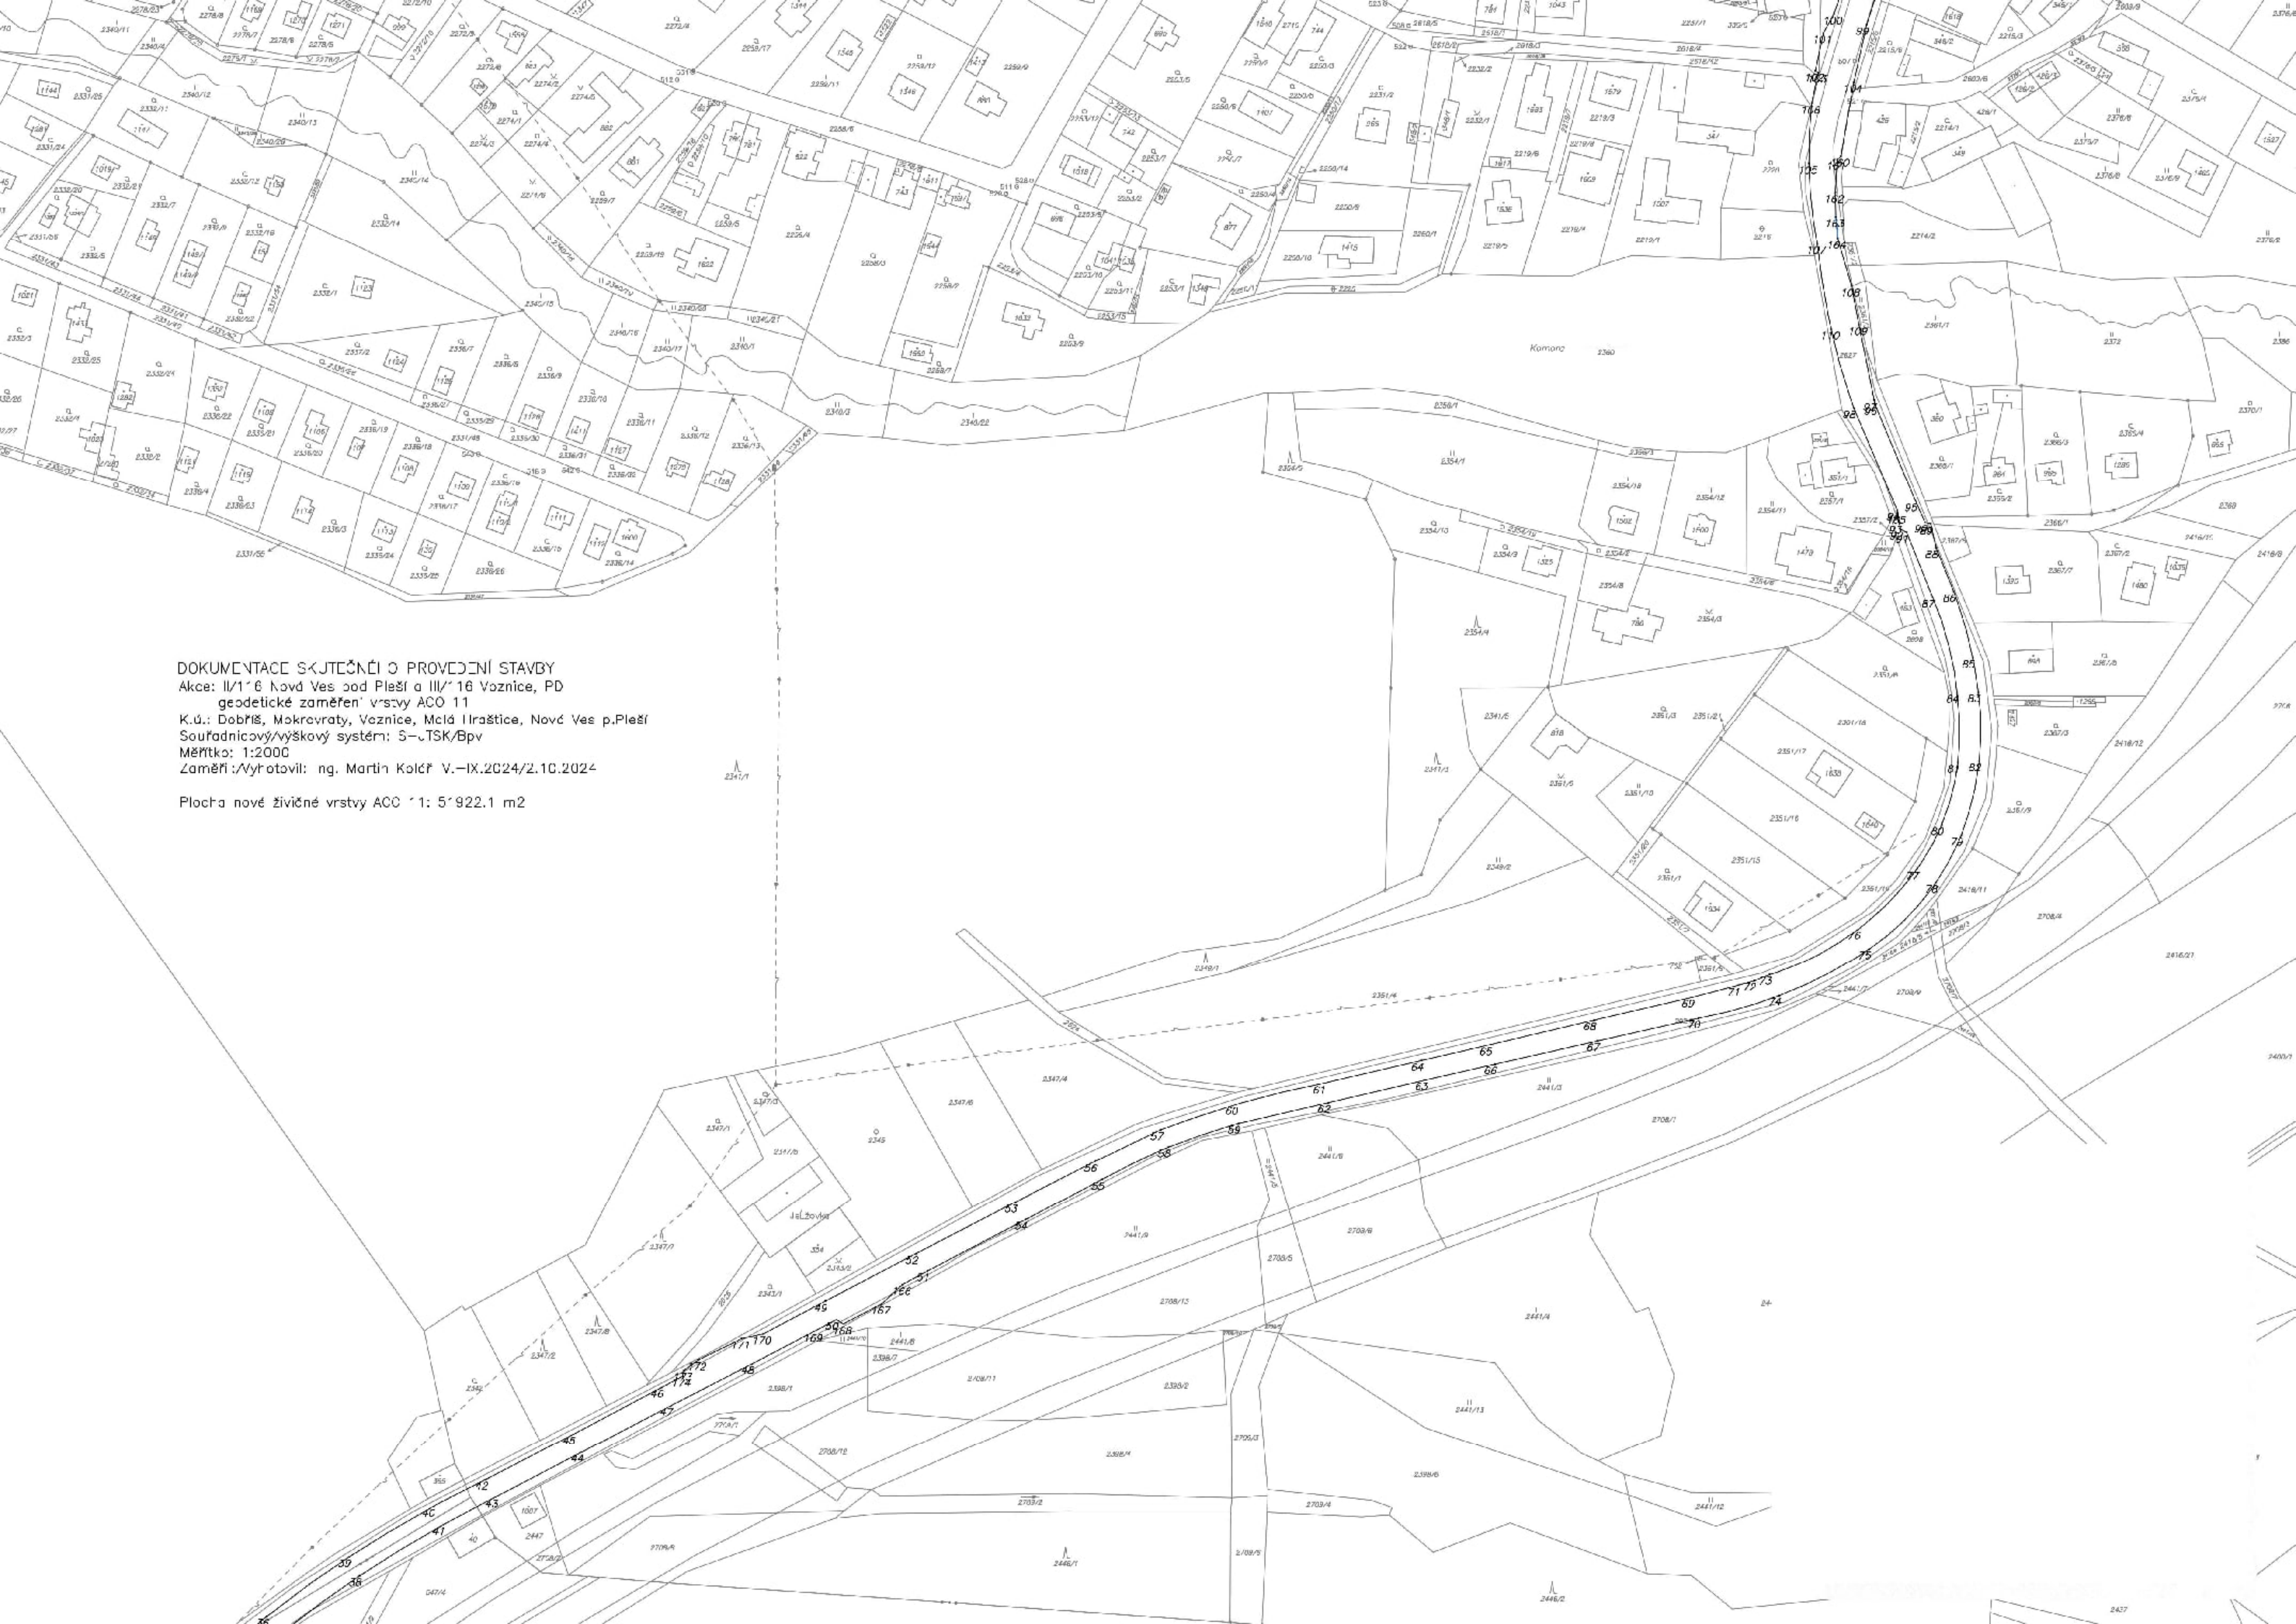

Nad Voznicí -


DOKUMENTACE SKUTEČNÉHO PROVEDENÍ STAVBY
Akce: II/116 Nová Ves pod Pleší a II/16 Voznice, PD
geodetické zaměření vrstvy ACO 11
K.Ú.: Dobříš, Mokrevraty, Voznice, Malá Hraštice, Nová Ves p. Pleší
Souřadnicový/výškový systém: S-JTSK/3pv
Měřítko: 1:2000
Zaměřil: Vyhotovil: Ing. Martin Kolář IV.-IX.2024/2.10.2024

Plocha nové živičné vrstvy ACO 11: 51922.1 m²

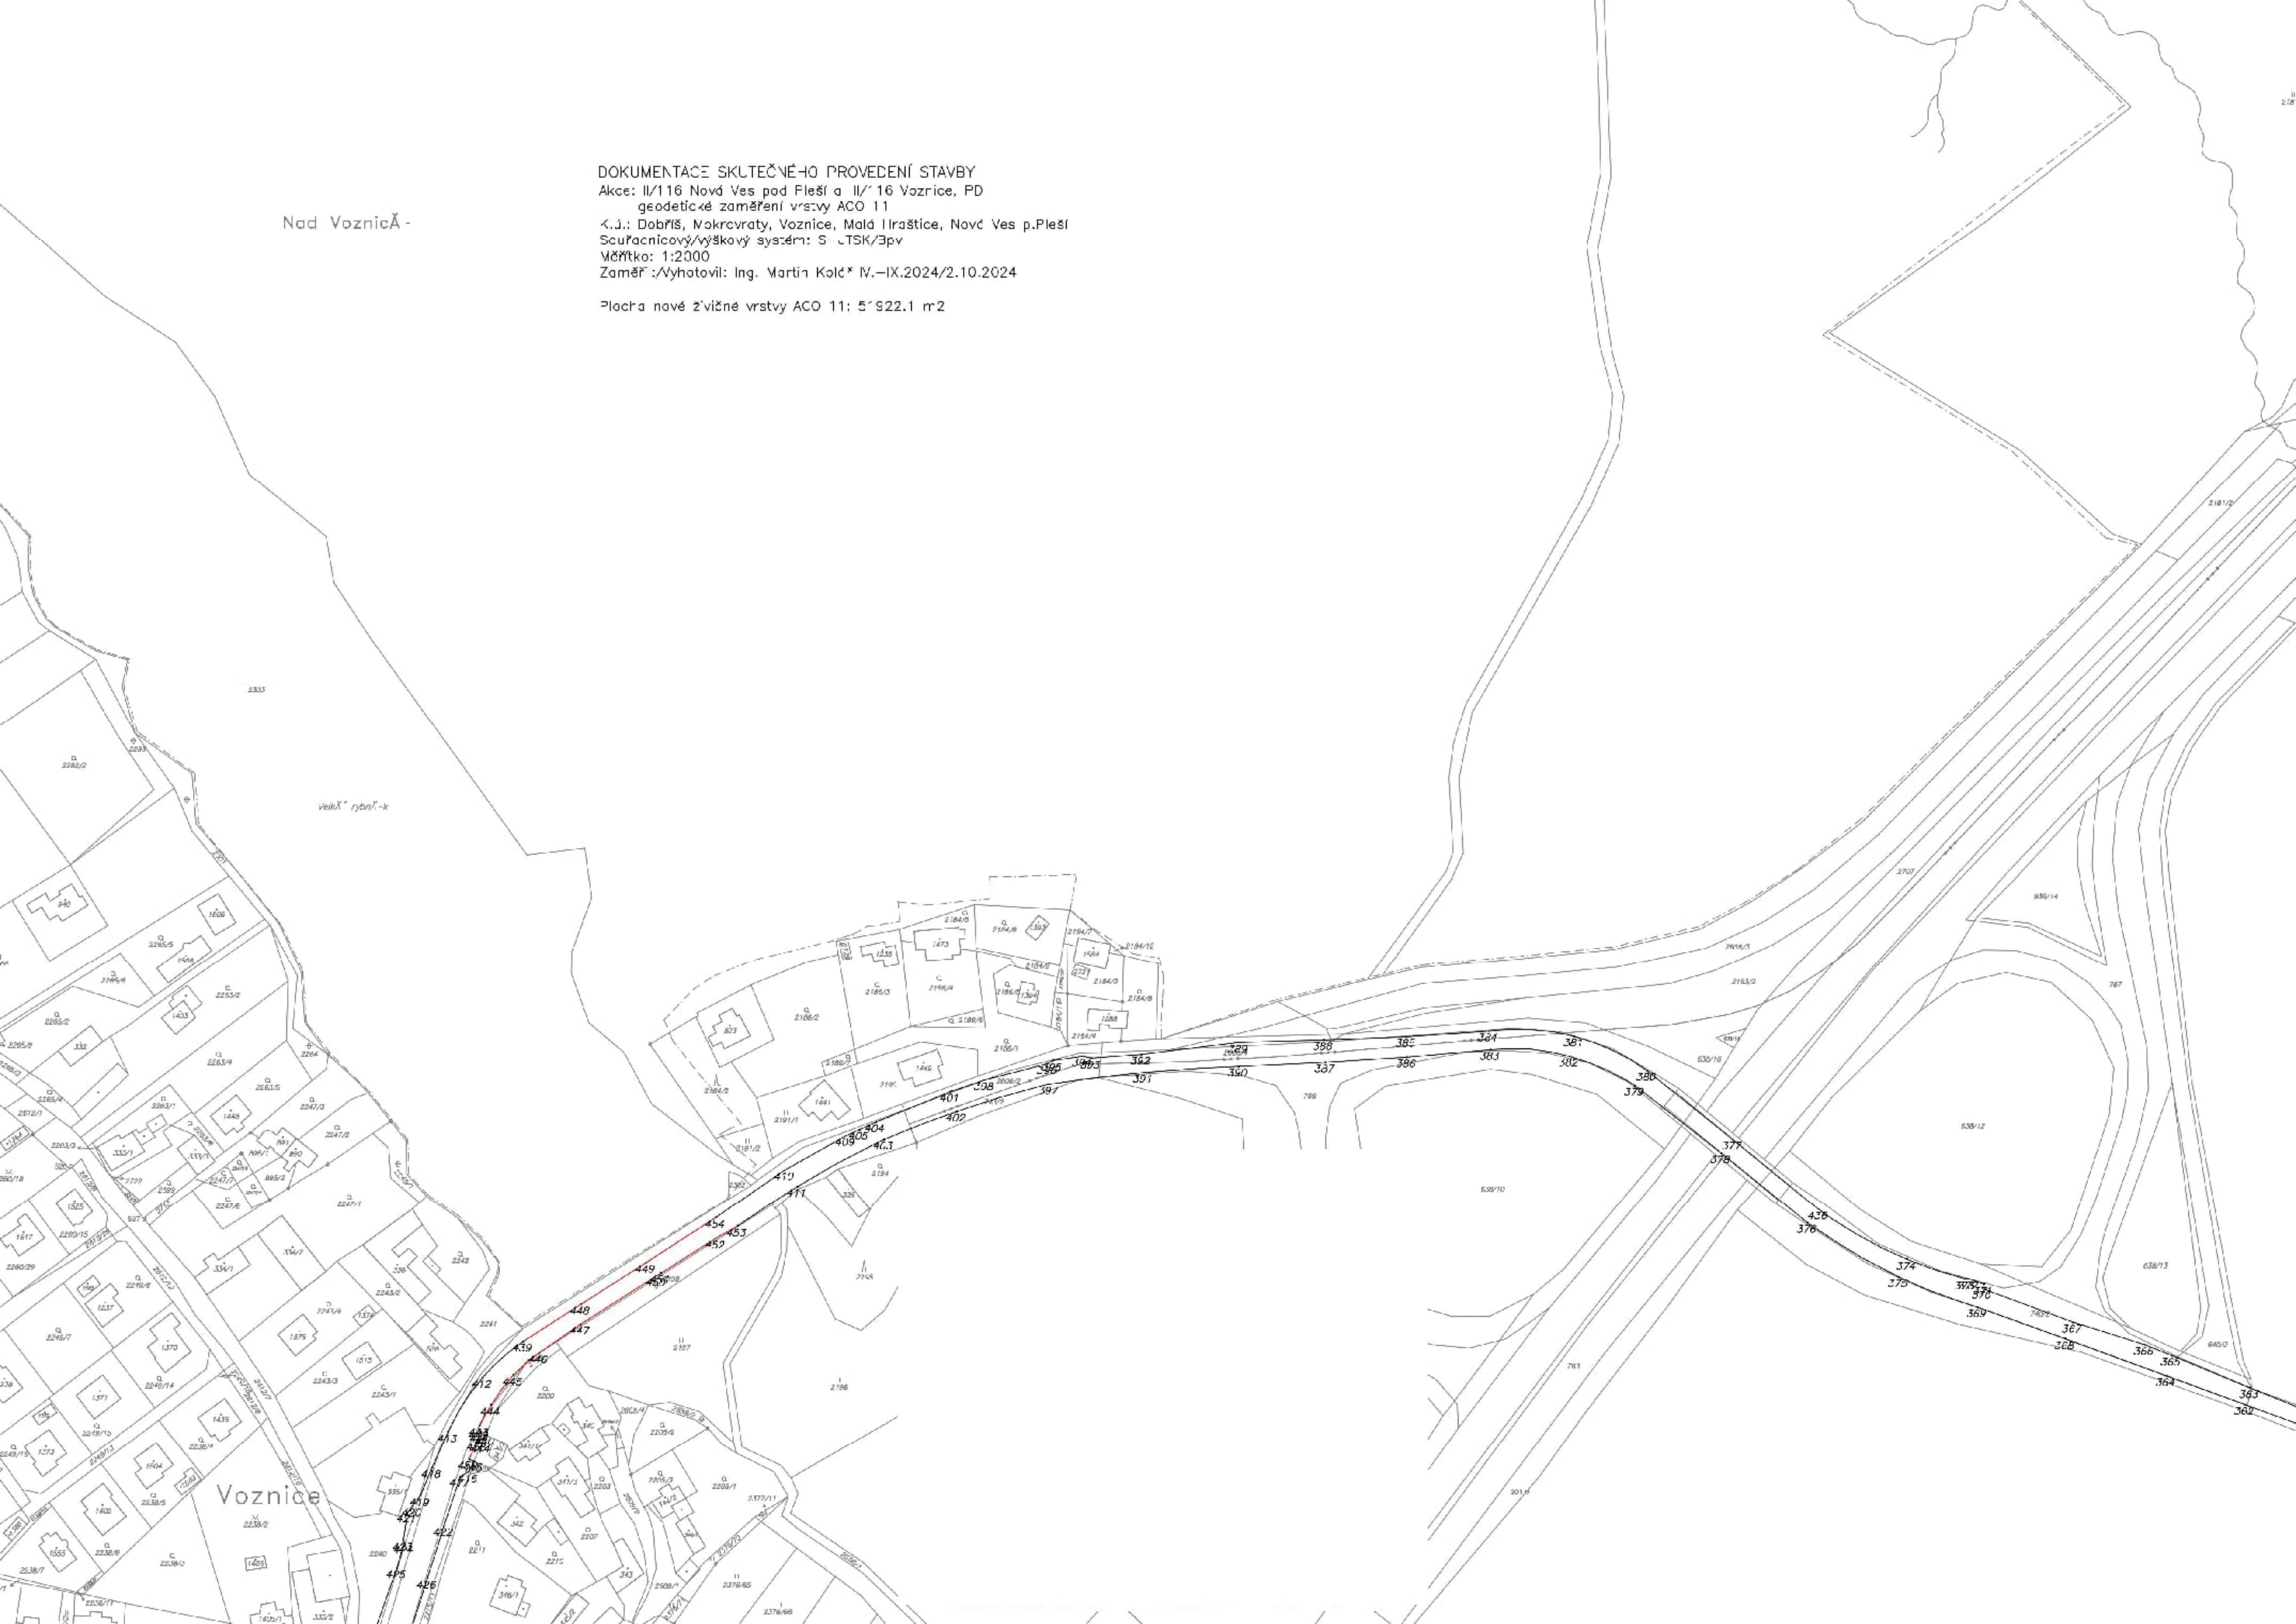

DOKUMENTACE SKUTEČNÉHO PROVEDENÍ STAVBY
Axo: 1/116 Nová Ves pod Pleš' a III/116 Voznice, PD
geodetické zaměření vrstvy ACC 11
K.ú.: Dobříš, Mckravy, Voznice, Malá Hraštice, Nová Ves p.Pleš'
Souřadnicový/výškový systém: S-J SK/Upv
Měřítko: 1:2000

Plocha nové živičné vrstvy ACC 11: 51922.1 m²

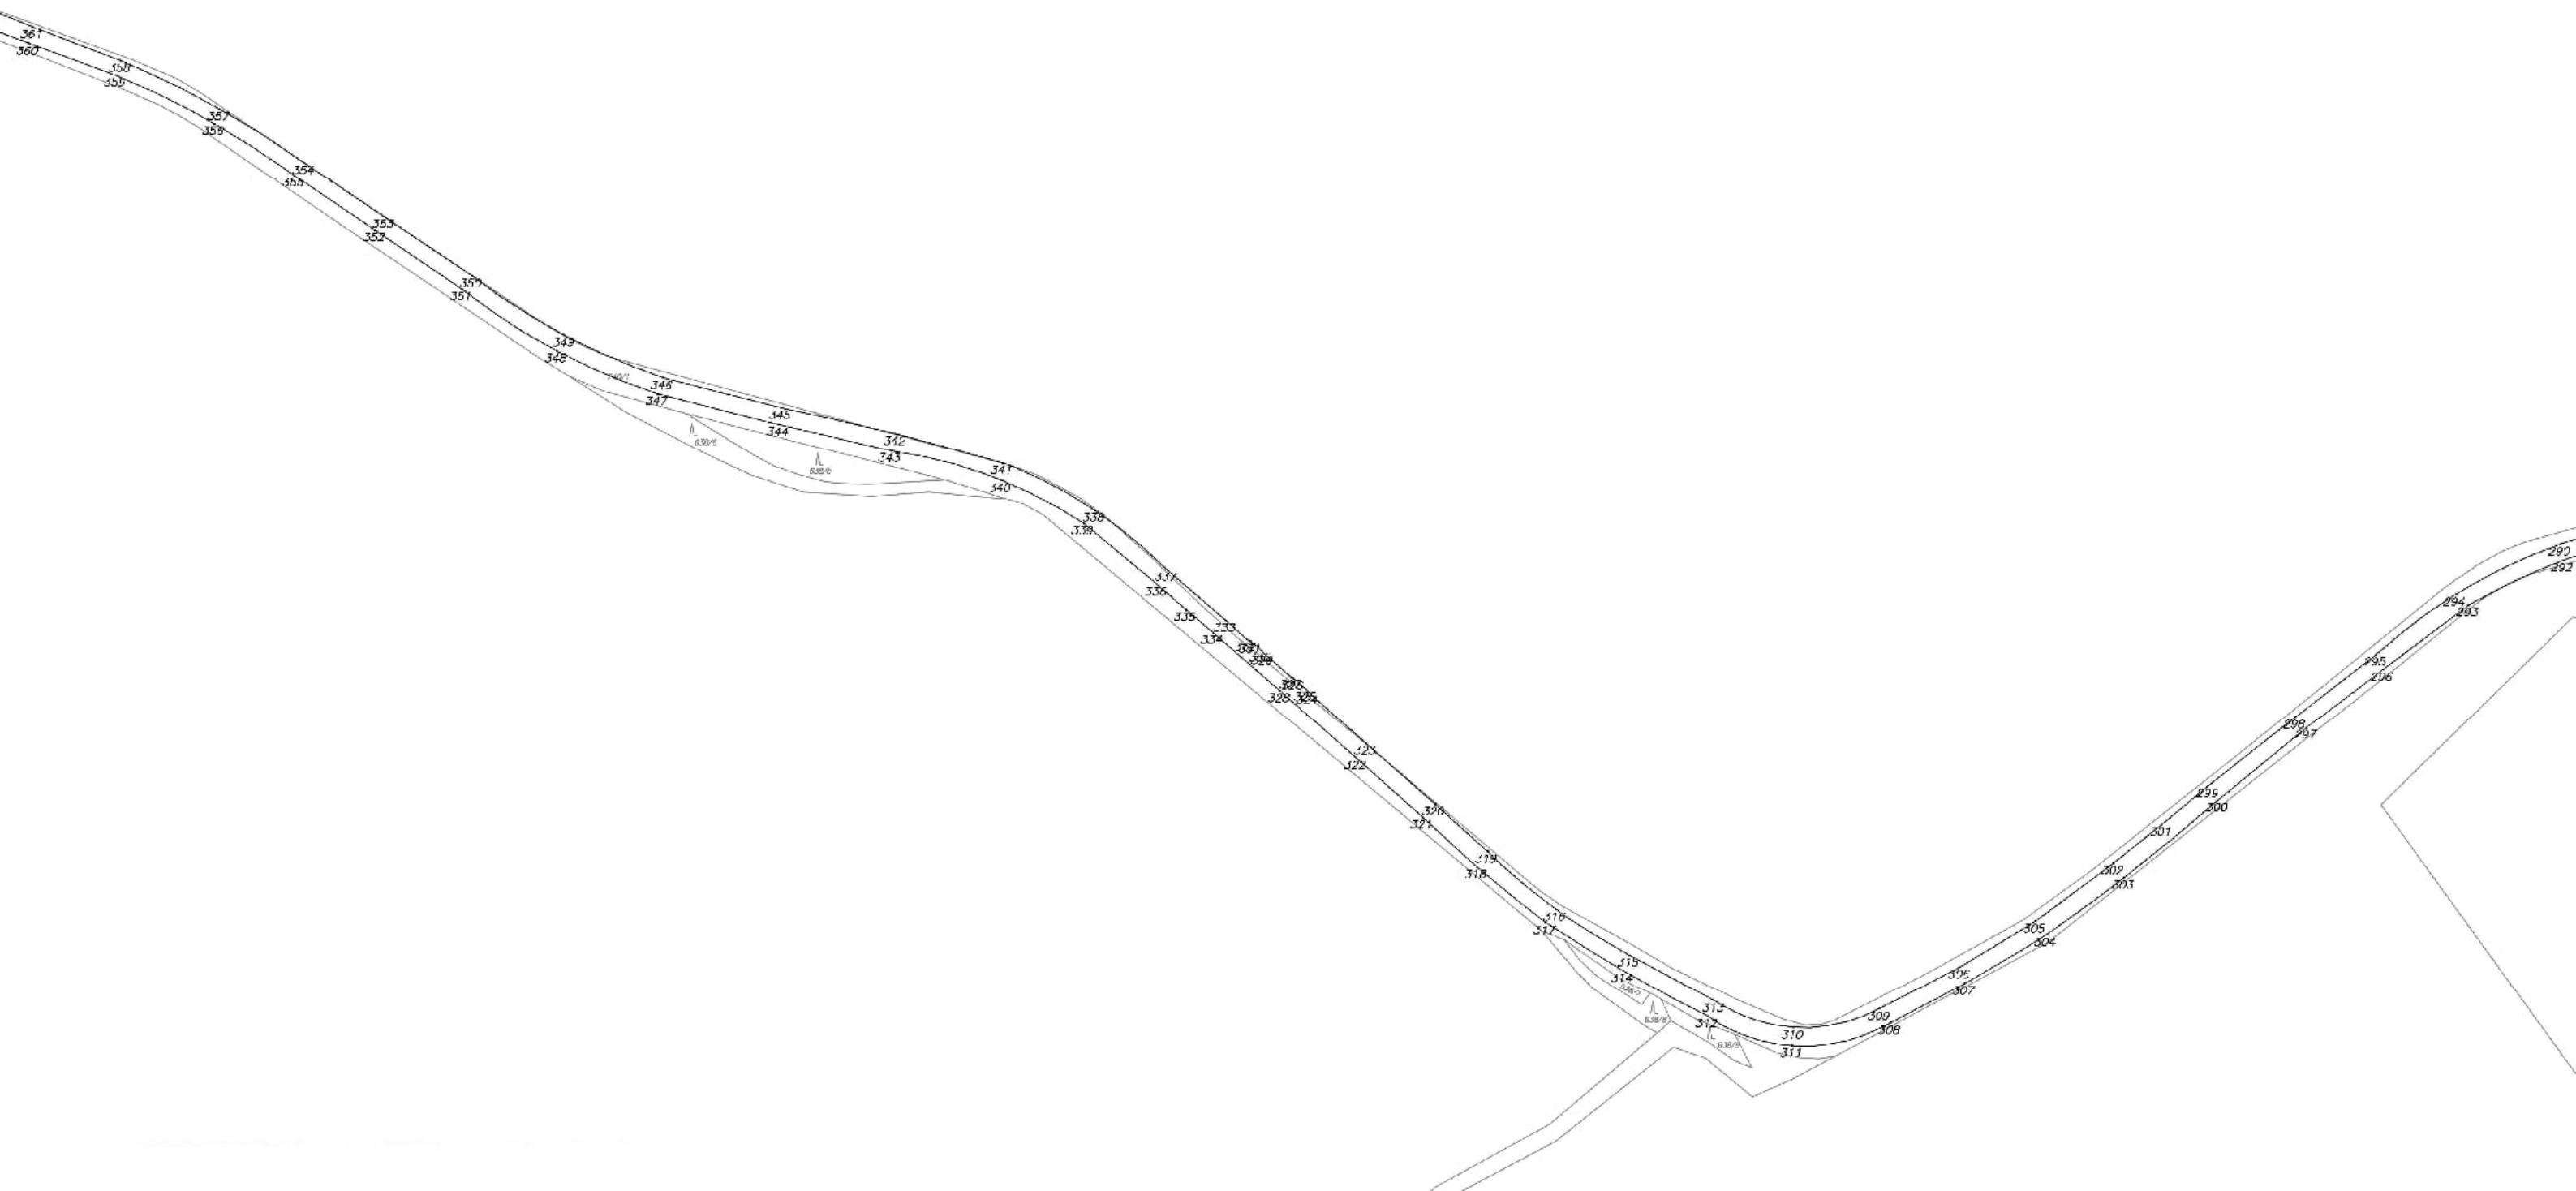

DOKUMENTACE SKUTEČNÉHO PROVEDENÍ STAVBY

Akce: /118 Nová Ves pod Pleší a III/176 Voznice, PU
geometrické zaměření vrstvy ACO 11


K.ú.: Dobříš, Makrovraty, Voznice, Malá Hrašice, Nová Ves p.Pleší

Souřadnicový/výškový systém: S-JTSK/Dav

Měřítko: 1:2000



Plocha nové živé vrstvy ACO 11: 51922,1 m²

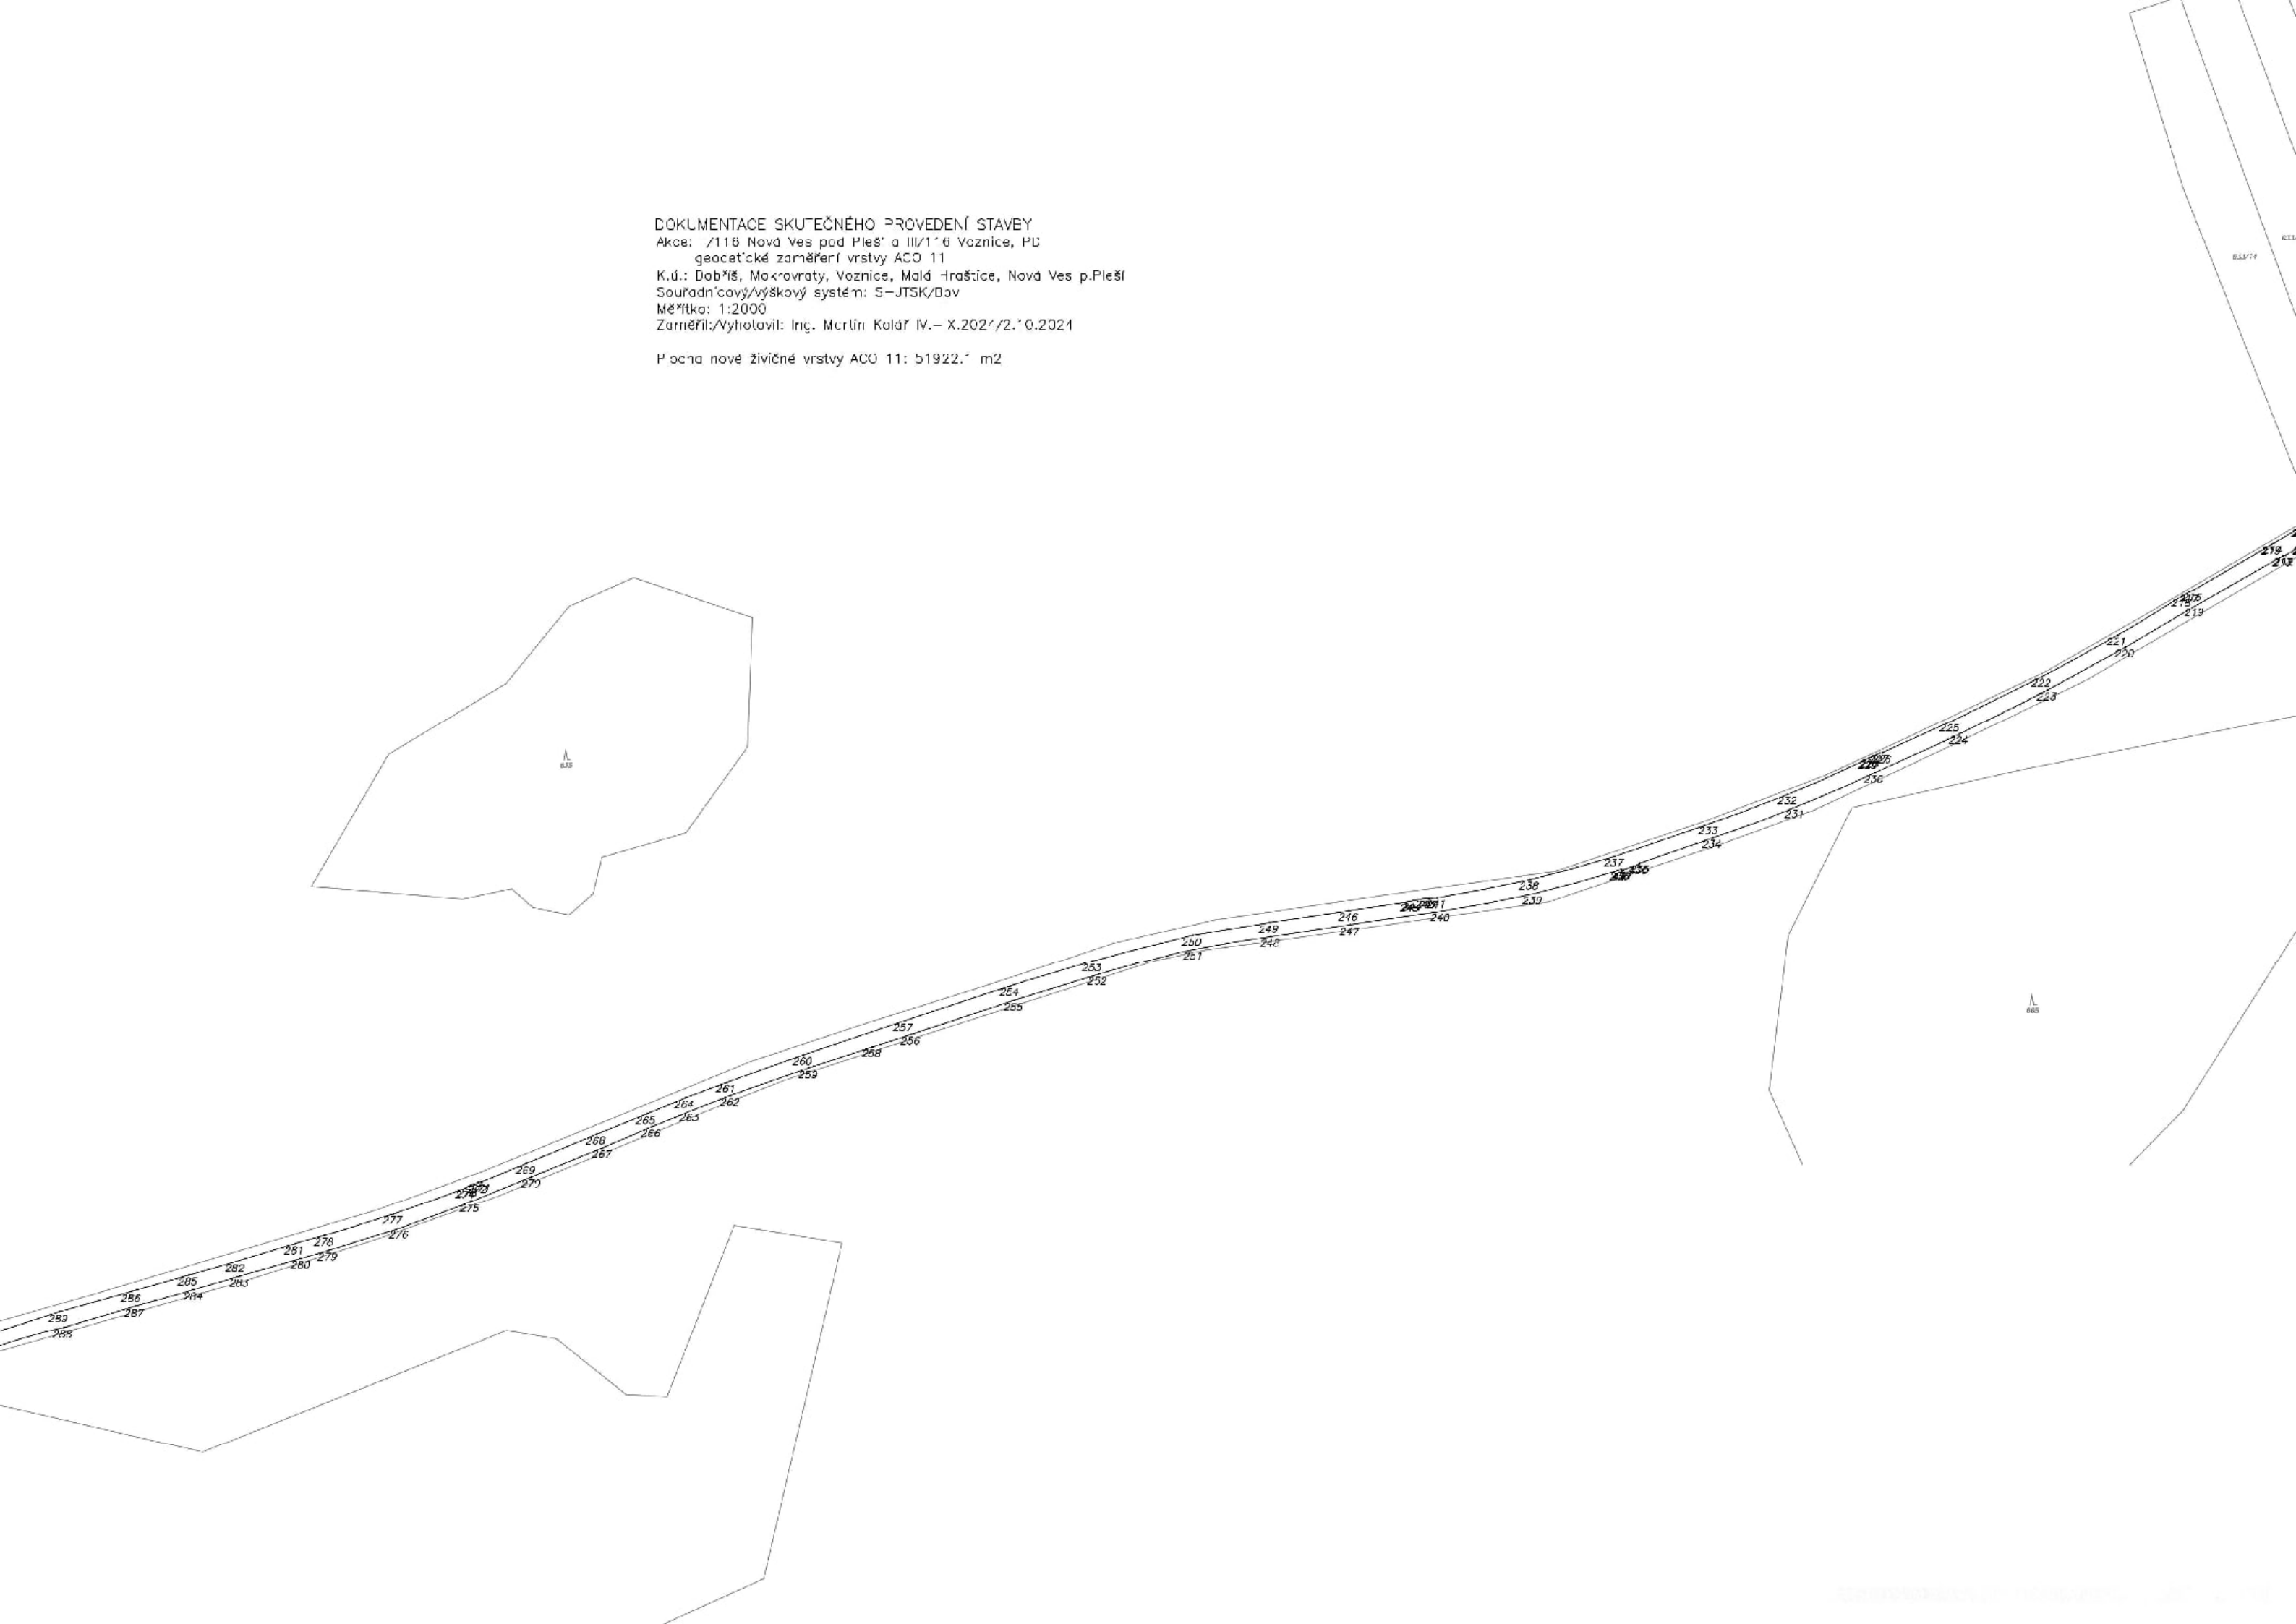

ZÁVIST

DOKUMENTACE SKUTEČNÉHO PROVEDENÍ STAVBY
Akce: II/16 Nová Ves pod Pleší a III/116 Voznice, PD
geodetické zaměření vrstvy ACO 1
Souřadnicový/výškový systém: S-JTSK/Bpv
Měřítko: 1:2000

Plocha nové živé vrstvy ACO 11: 51922,1 m²

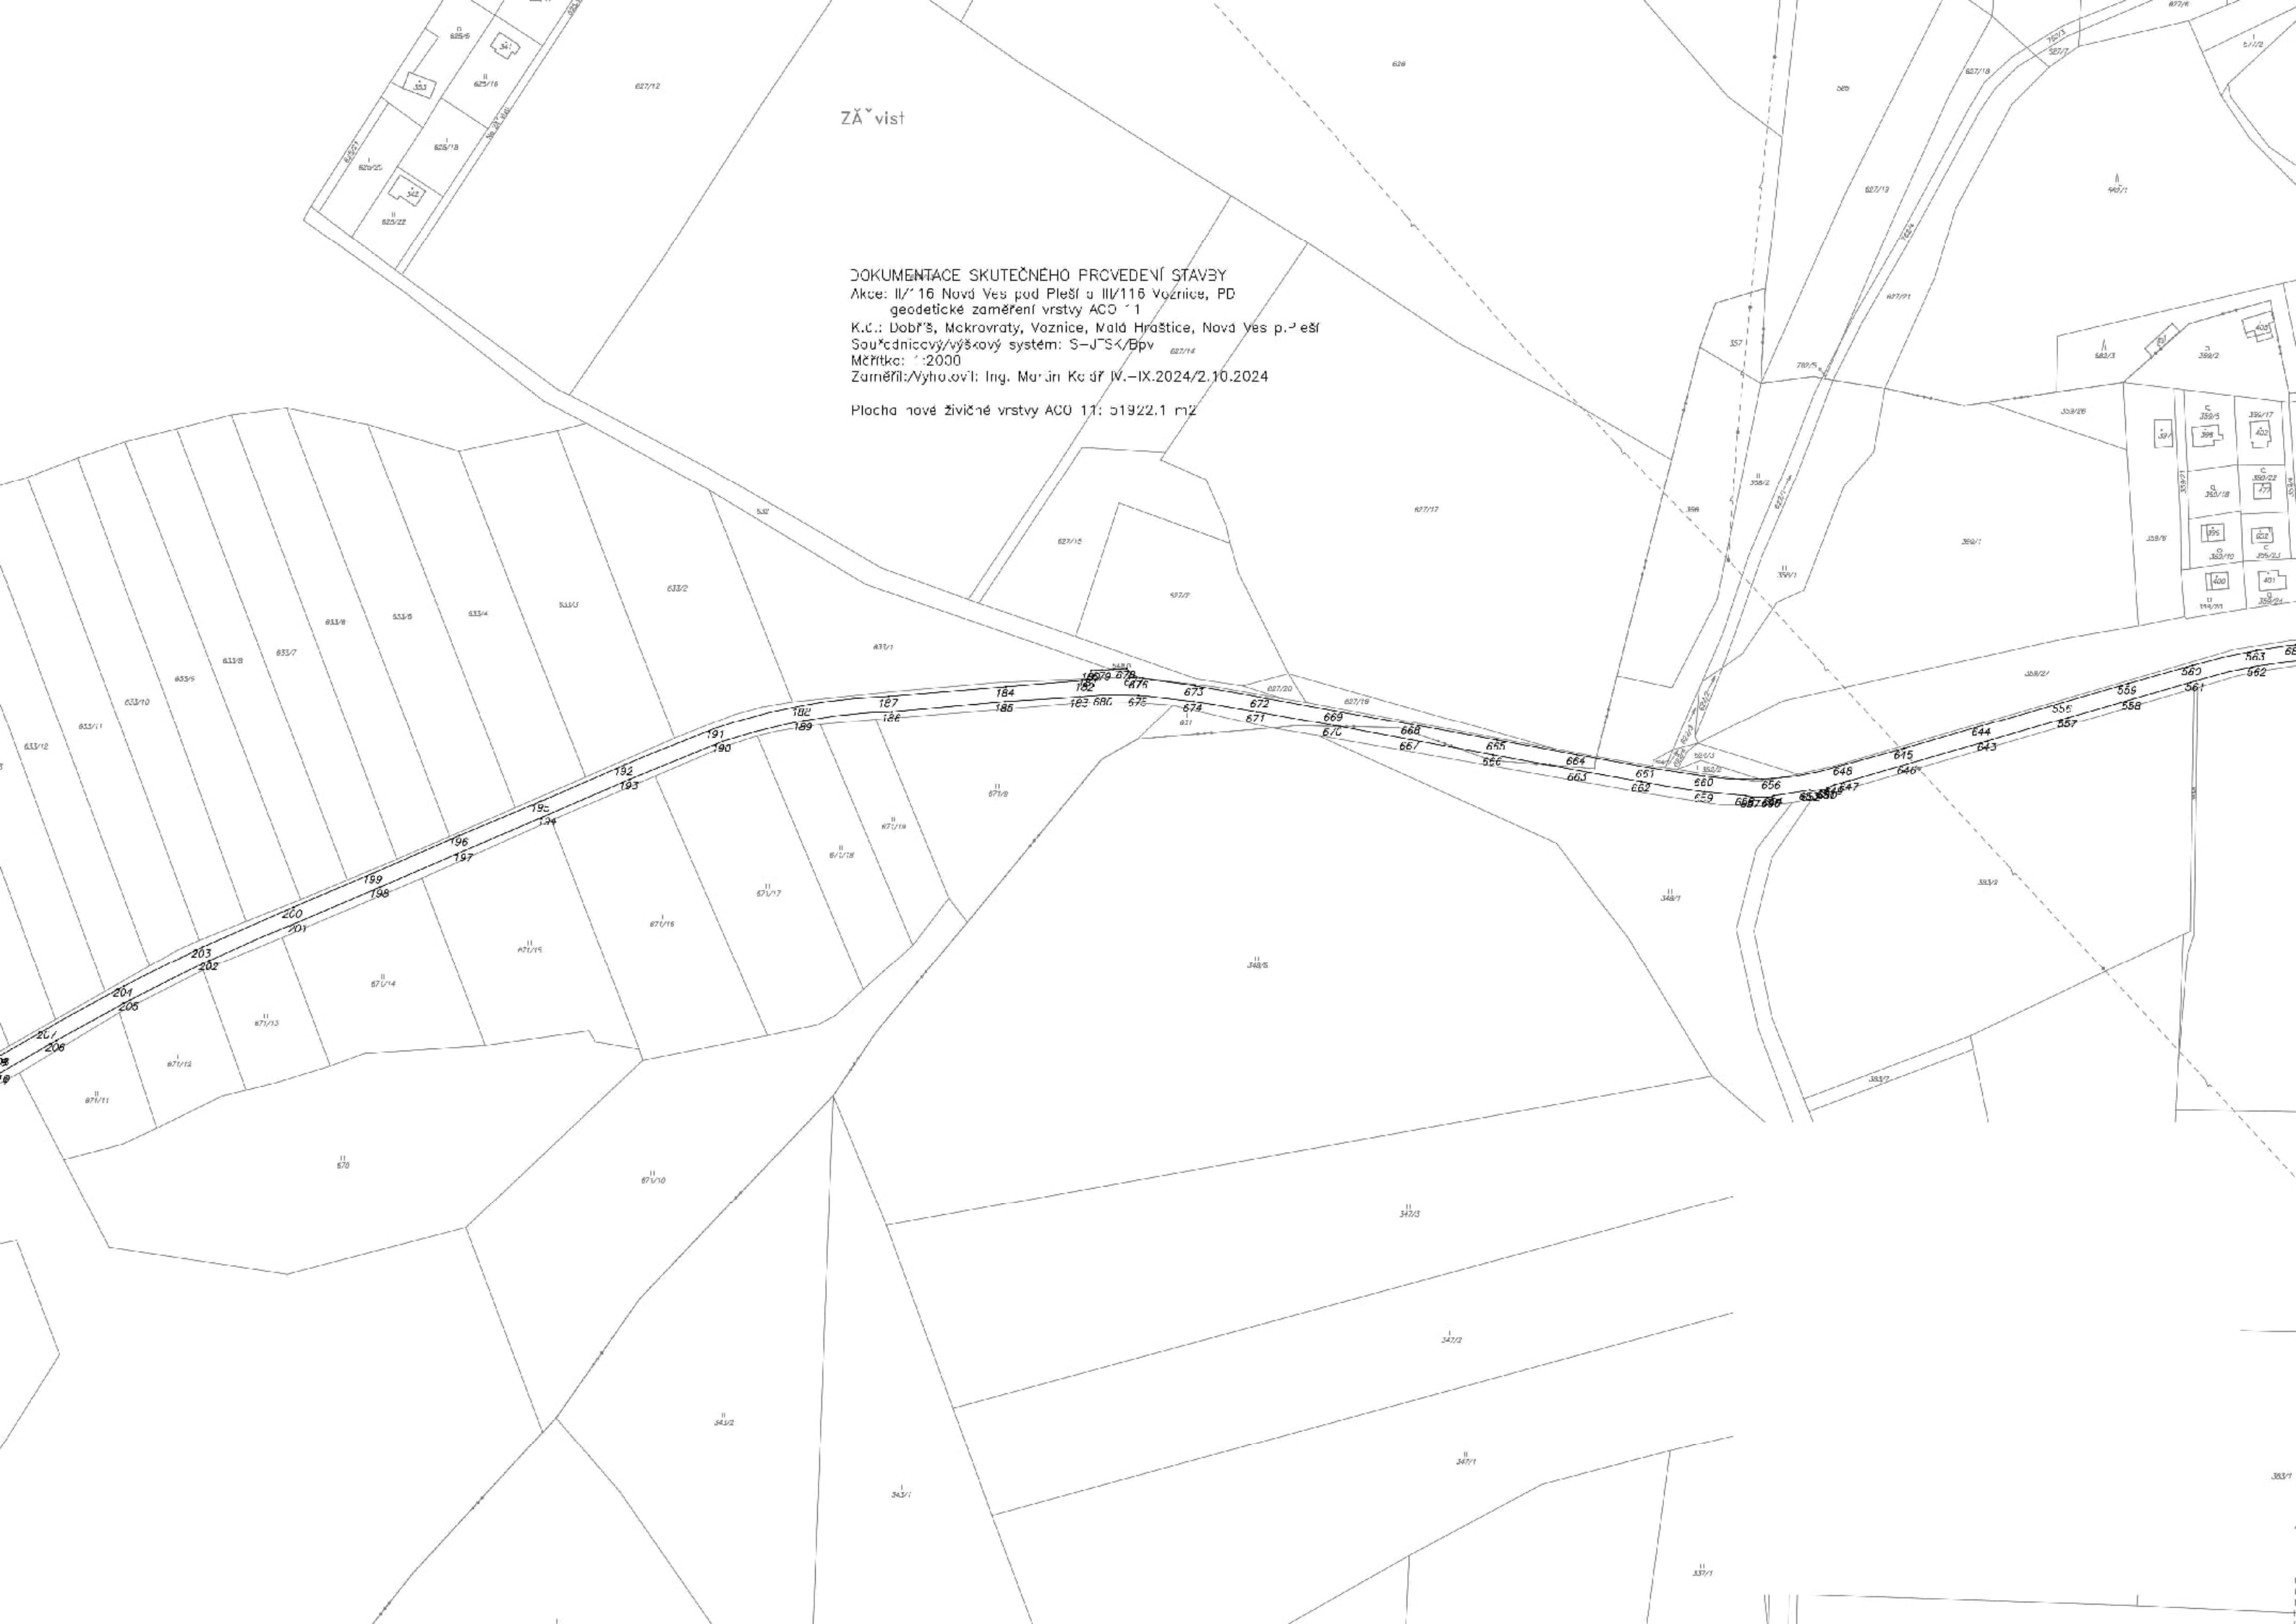

DOKUMENTACE SKUTEČNÉHO PROVEDENÍ STAVBY
Akce: II/116 Nová Ves pod Pleší a II/116 Voznice, PD
geodetické zaměření vřstvy ACO 11
Soutřadnicový/výškový systém: S-JTSK/Bpv
Měřítko: 1:2000



Balžantnice
561/277

DOKUMENTACE SKUTEČNÉHO PROVEDENÍ STAVBY
AKce: IV/116 Nová Ves pod Pleší a III/116 Voznice, PD
geodetické zaměření vrstvy ACC 11
Souřadnicový systém: S-JTSK/Bpv
Měřítko: 1:2000
Zaměřil: Vyhotožil: ng. Martin Koldr V.-IX.2024/2.10.2024

Plocha nové živé vrstvy ACC 1: 51922.1 m²



DOKUMENTACE SKUTEČNÉHO PROVEDENÍ STAVBY

Akce: II/116 Nová Ves pod Pleší a III/116 Voznice, PD

geodetické zaměření vrstvy ACO 11

K.ú.: Dobříš, Mokrovraty, Voznice, Malá Hraštice, Nová Ves pod Pleší

Souřadnicový a výškový s.: S-JTSK, Bpv

Zaměřil:/Vyhotovil: Ing.Martin Kolář IV.-IX.2024/2.10.2024

Plocha nové živičné vrstvy ACO 11: 51922.1 m2

SEZNAM SOUŘADNIC (S-JTSK, Bpv)

CB	Y	X	Z	poznámka
1	762585.97	1071901.39	419.28	ACO 11
2	762591.50	1071895.90	419.28	ACO 11
3	762577.71	1071882.01	418.72	ACO 11
4	762571.96	1071887.33	418.73	ACO 11
5	762536.55	1071851.82	417.34	ACO 11
6	762541.74	1071845.94	417.29	ACO 11
7	762507.26	1071811.56	415.83	ACO 11
8	762501.70	1071817.08	415.88	ACO 11
9	762467.26	1071782.63	414.58	ACO 11
10	762472.39	1071776.84	414.51	ACO 11
11	762436.34	1071740.88	413.08	ACO 11
12	762430.54	1071746.14	413.11	ACO 11
13	762396.21	1071711.81	411.76	ACO 11
14	762401.70	1071706.41	411.73	ACO 11
15	762365.69	1071670.47	410.28	ACO 11
16	762360.38	1071676.10	410.29	ACO 11
17	762326.99	1071642.85	409.10	ACO 11
18	762332.49	1071637.42	409.07	ACO 11
19	762292.20	1071597.18	408.16	ACO 11
20	762286.89	1071602.78	408.18	ACO 11
21	762256.39	1071572.28	407.55	ACO 11
22	762261.56	1071566.45	407.51	ACO 11
23	762224.49	1071529.40	406.67	ACO 11
25	762218.88	1071535.02	406.68	ACO 11
26	762185.84	1071501.83	405.77	ACO 11
27	762191.09	1071495.88	405.74	ACO 11
28	762153.81	1071458.56	403.95	ACO 11
29	762148.20	1071464.18	403.96	ACO 11
30	762125.07	1071441.15	402.29	ACO 11
31	762130.16	1071434.94	402.23	ACO 11
32	762107.64	1071412.47	400.75	ACO 11
33	762101.81	1071417.83	400.61	ACO 11
34	762076.28	1071393.05	398.74	ACO 11
35	762082.05	1071387.72	399.14	ACO 11
36	762060.65	1071369.45	397.76	ACO 11
37	762055.07	1071375.43	397.32	ACO 11
38	762026.77	1071354.74	395.66	ACO 11
39	762030.61	1071347.73	396.00	ACO 11
40	761999.80	1071329.50	394.27	ACO 11
41	761996.13	1071336.11	393.99	ACO 11
42	761980.42	1071319.44	393.17	ACO 11
43	761976.84	1071325.99	392.97	ACO 11
44	761945.33	1071309.49	391.41	ACO 11
45	761948.41	1071302.84	391.41	ACO 11
46	761916.31	1071285.79	390.21	ACO 11
47	761912.76	1071292.40	390.22	ACO 11
48	761883.12	1071277.11	389.69	ACO 11
49	761856.22	1071254.36	389.30	ACO 11
50	761852.24	1071261.00	389.26	ACO 11
51	761818.84	1071243.30	388.77	ACO 11
52	761822.87	1071236.92	388.80	ACO 11
53	761786.67	1071218.14	388.36	ACO 11
54	761783.03	1071224.51	388.26	ACO 11
55	761754.90	1071209.65	388.11	ACO 11

56	761757.57	1071203.06	388.26	ACO 11
57	761733.37	1071191.56	388.14	ACO 11
58	761730.58	1071197.91	387.86	ACO 11
59	761705.03	1071189.29	387.73	ACO 11
60	761705.93	1071182.29	387.95	ACO 11
61	761673.94	1071174.59	387.68	ACO 11
62	761672.32	1071181.63	387.52	ACO 11
63	761636.48	1071173.32	387.25	ACO 11
64	761638.03	1071166.32	387.37	ACO 11
65	761613.00	1071160.57	387.17	ACO 11
66	761611.20	1071167.53	387.08	ACO 11
67	761573.75	1071159.08	386.67	ACO 11
68	761574.84	1071151.51	386.68	ACO 11
69	761538.93	1071143.22	385.97	ACO 11
70	761536.72	1071150.88	386.03	ACO 11
71	761522.21	1071138.88	385.51	ACO 11
72	761516.38	1071137.04	385.36	ACO 11
73	761510.74	1071134.96	385.12	ACO 11
74	761507.09	1071142.56	385.34	ACO 11
75	761474.24	1071125.44	383.83	ACO 11
76	761478.23	1071118.08	383.46	ACO 11
77	761456.84	1071096.25	381.50	ACO 11
78	761449.87	1071101.16	381.95	ACO 11
79	761440.56	1071083.92	380.78	ACO 11
80	761447.77	1071080.06	380.31	ACO 11
81	761441.76	1071057.25	378.91	ACO 11
82	761434.07	1071056.88	379.18	ACO 11
83	761434.29	1071031.44	377.67	ACO 11
84	761442.06	1071031.67	377.34	ACO 11
85	761436.35	1071018.86	376.94	ACO 11
86	761443.39	1070994.64	375.65	ACO 11
87	761451.03	1070996.68	375.58	ACO 11
88	761449.75	1070978.80	374.71	ACO 11
89	761451.74	1070970.07	374.24	ACO 11
90	761453.89	1070969.46	374.25	ACO 11
91	761460.52	1070973.10	374.32	ACO 11
92	761462.79	1070972.02	374.24	ACO 11
93	761463.19	1070969.81	374.11	ACO 11
94	761463.95	1070965.07	373.85	ACO 11
95	761457.36	1070961.59	373.77	ACO 11
96	761472.11	1070926.29	371.85	ACO 11
97	761472.51	1070924.66	371.78	ACO 11
98	761479.97	1070927.46	371.92	ACO 11
99	761475.19	1070787.20	373.45	ACO 11
100	761487.15	1070783.31	373.63	ACO 11
101	761491.03	1070790.35	373.57	ACO 11
102	761493.89	1070804.10	373.38	ACO 11
103	761492.94	1070804.70	373.37	ACO 11
104	761479.89	1070808.33	372.94	ACO 11
105	761496.32	1070837.97	372.20	ACO 11
106	761495.32	1070815.98	372.99	ACO 11
107	761493.20	1070867.49	371.47	ACO 11
108	761480.72	1070883.01	371.07	ACO 11
109	761478.07	1070897.07	370.93	ACO 11
110	761488.27	1070898.66	371.23	ACO 11
111	762611.89	1071916.31	420.04	ACO 11
112	762606.93	1071922.46	420.10	ACO 11
113	762642.19	1071957.54	421.53	ACO 11
114	762648.35	1071952.58	421.54	ACO 11
115	762678.45	1071982.48	422.82	ACO 11
116	762673.44	1071988.60	422.87	ACO 11
117	762713.60	1072028.65	423.48	ACO 11
118	762719.82	1072023.68	423.47	ACO 11
119	762758.26	1072062.15	423.08	ACO 11
120	762753.28	1072068.45	423.07	ACO 11
121	762784.94	1072099.77	422.43	ACO 11
122	762790.30	1072094.04	422.42	ACO 11

123	762830.39	1072133.77	420.85	ACO	11
124	762825.53	1072140.06	420.85	ACO	11
125	762855.32	1072169.54	419.71	ACO	11
126	762861.28	1072164.46	419.69	ACO	11
127	762899.32	1072202.48	418.27	ACO	11
128	762894.39	1072208.47	418.26	ACO	11
129	762926.02	1072240.08	417.22	ACO	11
130	762931.98	1072235.07	417.19	ACO	11
131	762947.34	1072261.36	416.58	ACO	11
132	762949.93	1072259.00	416.65	ACO	11
133	762953.10	1072256.18	416.56	ACO	11
134	762974.30	1072276.27	415.88	ACO	11
135	762969.88	1072283.45	415.96	ACO	11
136	762999.01	1072307.67	415.33	ACO	11
137	763005.39	1072301.27	415.09	ACO	11
138	763043.13	1072330.27	414.38	ACO	11
139	763039.59	1072337.46	414.40	ACO	11
140	763079.32	1072368.11	413.53	ACO	11
141	763084.91	1072362.47	413.46	ACO	11
142	763120.44	1072399.90	411.29	ACO	11
143	763126.04	1072394.20	411.22	ACO	11
144	763164.54	1072423.92	408.28	ACO	11
145	763160.18	1072430.47	408.25	ACO	11
146	763186.22	1072450.48	406.32	ACO	11
147	763191.29	1072444.46	406.30	ACO	11
148	763217.21	1072463.81	404.43	ACO	11
149	763212.33	1072471.38	404.30	ACO	11
150	763232.40	1072493.34	402.65	ACO	11
151	763244.50	1072487.99	402.82	ACO	11
152	763245.94	1072511.43	402.15	ACO	11
153	763233.55	1072507.36	402.37	ACO	11
154	763221.31	1072512.91	403.06	ACO	11
155	763229.10	1072524.08	402.26	ACO	11
156	763242.10	1072541.51	401.04	ACO	11
157	763244.56	1072540.06	401.00	ACO	11
158	763241.96	1072532.31	401.50	ACO	11
159	763242.68	1072524.06	401.85	ACO	11
160	761484.69	1070835.40	371.91	ACO	11
161	761486.00	1070836.49	371.91	ACO	11
162	761486.73	1070848.59	371.44	ACO	11
163	761486.46	1070857.57	371.30	ACO	11
164	761485.74	1070865.59	371.23	ACO	11
165	761463.92	1070966.16	373.83	ACO	11
166	761828.02	1071248.25	388.88	ACO	11
167	761835.66	1071255.27	389.04	ACO	11
168	761849.75	1071262.67	389.17	ACO	11
169	761860.38	1071265.38	389.41	ACO	11
170	761879.18	1071266.29	389.52	ACO	11
171	761886.94	1071267.96	389.59	ACO	11
172	761902.78	1071275.76	389.85	ACO	11
173	761908.10	1071279.64	389.95	ACO	11
174	761908.66	1071281.70	389.99	ACO	11
177	763237.01	1072478.23	403.22	ACO	11
178	763246.80	1072497.82	402.52	ACO	11
179	763223.74	1072482.70	403.15	ACO	11
180	758696.87	1070433.08	373.59	ACO	11
181	758697.85	1070435.23	373.59	ACO	11
182	758699.08	1070436.68	373.67	ACO	11
183	758700.98	1070442.70	373.53	ACO	11
184	758728.20	1070438.95	373.86	ACO	11
185	758728.42	1070444.46	373.76	ACO	11
186	758769.79	1070448.10	374.20	ACO	11
187	758771.03	1070442.63	374.36	ACO	11
188	758802.72	1070445.92	374.56	ACO	11
189	758802.17	1070451.50	374.34	ACO	11
190	758831.74	1070459.23	374.35	ACO	11
191	758834.17	1070454.20	374.56	ACO	11

192	758867.72	1070467.75	374.27	ACO	11
193	758865.81	1070473.04	374.22	ACO	11
194	758895.59	1070485.97	373.73	ACO	11
195	758898.08	1070481.05	373.80	ACO	11
196	758928.03	1070493.51	373.29	ACO	11
197	758926.37	1070499.17	373.23	ACO	11
198	758957.06	1070512.35	372.93	ACO	11
199	758959.58	1070507.19	372.98	ACO	11
200	758988.81	1070519.68	372.72	ACO	11
201	758986.79	1070525.10	372.67	ACO	11
202	759019.51	1070539.20	372.46	ACO	11
203	759022.23	1070534.29	372.54	ACO	11
204	759050.90	1070548.74	372.33	ACO	11
205	759048.61	1070553.77	372.26	ACO	11
206	759075.66	1070568.62	371.84	ACO	11
207	759078.81	1070564.14	371.89	ACO	11
208	759095.99	1070573.99	371.57	ACO	11
209	759096.71	1070574.19	371.53	ACO	11
210	759095.98	1070580.26	371.50	ACO	11
211	759096.20	1070580.78	371.45	ACO	11
212	759102.86	1070584.69	371.36	ACO	11
213	759103.64	1070584.87	371.37	ACO	11
214	759107.25	1070580.31	371.36	ACO	11
215	759107.68	1070580.69	371.36	ACO	11
216	759136.66	1070597.64	370.74	ACO	11
217	759137.77	1070598.01	370.66	ACO	11
218	759140.59	1070599.53	370.60	ACO	11
219	759135.78	1070603.18	370.80	ACO	11
220	759161.29	1070618.20	370.34	ACO	11
221	759164.22	1070613.88	370.23	ACO	11
222	759191.87	1070628.98	369.80	ACO	11
223	759189.74	1070633.93	369.91	ACO	11
224	759222.09	1070650.09	369.41	ACO	11
225	759225.41	1070645.52	369.22	ACO	11
226	759250.32	1070656.97	368.95	ACO	11
227	759251.28	1070657.06	368.88	ACO	11
228	759254.74	1070658.70	368.86	ACO	11
229	759255.29	1070659.17	368.85	ACO	11
230	759253.19	1070664.26	369.04	ACO	11
231	759282.10	1070676.92	368.63	ACO	11
232	759284.73	1070672.16	368.46	ACO	11
233	759313.82	1070683.04	368.19	ACO	11
234	759312.36	1070688.06	368.28	ACO	11
235	759338.74	1070697.22	367.91	ACO	11
236	759346.17	1070699.60	367.88	ACO	11
237	759348.26	1070694.79	367.74	ACO	11
238	759379.21	1070703.29	367.41	ACO	11
239	759378.08	1070708.48	367.56	ACO	11
240	759411.76	1070714.74	367.33	ACO	11
241	759413.34	1070709.91	367.25	ACO	11
242	759416.11	1070710.14	367.23	ACO	11
243	759417.40	1070710.09	367.23	ACO	11
244	759422.14	1070710.93	367.22	ACO	11
245	759423.03	1070711.23	367.18	ACO	11
246	759445.47	1070714.66	367.10	ACO	11
247	759444.93	1070719.77	367.07	ACO	11
248	759474.17	1070724.14	366.73	ACO	11
249	759474.58	1070719.00	366.71	ACO	11
250	759502.74	1070723.68	367.05	ACO	11
251	759502.24	1070728.86	366.82	ACO	11
252	759537.23	1070738.06	367.13	ACO	11
253	759539.33	1070733.14	367.27	ACO	11
254	759569.48	1070742.25	367.23	ACO	11
255	759567.85	1070747.55	367.19	ACO	11
256	759605.65	1070759.96	366.52	ACO	11
257	759608.32	1070755.11	366.53	ACO	11
258	759619.83	1070764.61	366.39	ACO	11

259	759643.14	1070772.24	366.28	ACO 11
260	759645.15	1070767.48	366.30	ACO 11
261	759673.29	1070777.39	366.28	ACO 11
262	759671.67	1070782.24	366.14	ACO 11
263	759686.52	1070787.88	366.18	ACO 11
264	759688.39	1070783.13	366.27	ACO 11
265	759702.45	1070788.91	366.26	ACO 11
266	759700.64	1070793.71	366.18	ACO 11
267	759718.63	1070801.24	366.15	ACO 11
268	759720.86	1070796.45	366.16	ACO 11
269	759746.46	1070807.15	366.23	ACO 11
270	759744.73	1070812.04	366.30	ACO 11
271	759762.95	1070813.88	366.22	ACO 11
272	759764.18	1070814.08	366.22	ACO 11
273	759767.86	1070815.44	366.25	ACO 11
274	759768.75	1070816.10	366.30	ACO 11
275	759767.07	1070821.19	366.38	ACO 11
276	759792.97	1070830.87	366.36	ACO 11
277	759795.23	1070825.74	366.27	ACO 11
278	759820.43	1070833.54	366.02	ACO 11
279	759819.06	1070839.01	366.06	ACO 11
280	759828.75	1070841.88	366.04	ACO 11
281	759831.17	1070836.61	365.90	ACO 11
282	759852.86	1070843.09	365.48	ACO 11
283	759851.41	1070848.47	365.51	ACO 11
284	759868.13	1070853.38	365.29	ACO 11
285	759870.16	1070848.07	365.38	ACO 11
286	759890.99	1070854.04	364.91	ACO 11
287	759889.76	1070859.45	365.02	ACO 11
288	759915.94	1070867.16	364.10	ACO 11
289	759917.56	1070861.51	364.14	ACO 11
290	759946.91	1070870.87	363.86	ACO 11
292	759946.03	1070876.19	363.86	ACO 11
293	759976.92	1070890.70	364.08	ACO 11
294	759981.17	1070887.31	362.97	ACO 11
295	760007.04	1070906.79	363.97	ACO 11
296	760004.77	1070911.72	362.50	ACO 11
297	760029.75	1070930.72	362.86	ACO 11
298	760033.39	1070927.32	362.95	ACO 11
299	760061.70	1070949.77	363.65	ACO 11
300	760058.73	1070954.35	363.22	ACO 11
301	760077.03	1070962.39	361.82	ACO 11
302	760092.67	1070974.86	362.20	ACO 11
303	760089.35	1070979.61	361.96	ACO 11
304	760114.73	1070998.23	361.54	ACO 11
305	760118.30	1070993.85	361.59	ACO 11
306	760142.81	1071008.75	361.50	ACO 11
307	760141.26	1071014.16	361.68	ACO 11
308	760165.60	1071027.03	361.45	ACO 11
309	760168.87	1071022.37	361.35	ACO 11
310	760197.19	1071028.48	361.41	ACO 11
311	760197.49	1071034.55	361.73	ACO 11
312	760225.19	1071024.83	361.93	ACO 11
313	760222.95	1071019.71	361.73	ACO 11
314	760252.69	1071009.97	362.52	ACO 11
315	760250.67	1071004.82	362.61	ACO 11
316	760274.70	1070989.86	364.21	ACO 11
317	760277.96	1070994.29	364.34	ACO 11
318	760300.44	1070976.07	365.78	ACO 11
319	760297.01	1070971.16	365.93	ACO 11
320	760314.11	1070955.70	367.07	ACO 11
321	760318.16	1070959.95	367.17	ACO 11
322	760339.70	1070940.72	368.50	ACO 11
323	760336.53	1070935.95	368.51	ACO 11
324	760355.38	1070919.18	369.63	ACO 11
325	760355.97	1070918.39	369.65	ACO 11
326	760360.22	1070914.61	369.88	ACO 11

327	760360.94	1070914.28	369.90	ACO	11
328	760364.66	1070918.64	369.96	ACO	11
329	760370.14	1070906.39	370.38	ACO	11
330	760370.82	1070905.52	370.47	ACO	11
331	760374.10	1070902.57	370.72	ACO	11
332	760375.44	1070901.89	370.65	ACO	11
333	760382.31	1070895.83	370.90	ACO	11
334	760386.46	1070899.70	370.95	ACO	11
335	760395.37	1070892.30	371.44	ACO	11
336	760404.84	1070883.98	372.03	ACO	11
337	760401.57	1070879.20	372.12	ACO	11
338	760425.07	1070859.91	373.81	ACO	11
339	760428.66	1070864.12	373.71	ACO	11
340	760455.52	1070850.20	375.16	ACO	11
341	760455.03	1070844.48	375.50	ACO	11
342	760490.01	1070834.90	377.28	ACO	11
343	760491.56	1070840.47	377.18	ACO	11
344	760528.10	1070831.87	379.32	ACO	11
345	760527.41	1070826.43	379.32	ACO	11
346	760565.91	1070816.66	381.29	ACO	11
347	760567.64	1070821.80	381.39	ACO	11
348	760600.52	1070807.93	383.16	ACO	11
349	760598.03	1070802.80	383.01	ACO	11
350	760628.31	1070783.48	384.61	ACO	11
351	760631.53	1070787.78	384.68	ACO	11
352	760659.81	1070768.69	385.91	ACO	11
353	760656.98	1070764.20	385.92	ACO	11
354	760682.76	1070746.59	386.41	ACO	11
355	760686.24	1070750.70	386.42	ACO	11
356	760712.33	1070733.74	386.25	ACO	11
357	760710.50	1070729.01	386.38	ACO	11
358	760742.72	1070713.25	385.92	ACO	11
359	760744.44	1070718.07	385.91	ACO	11
360	760772.88	1070707.62	385.62	ACO	11
361	760771.52	1070702.27	385.52	ACO	11
362	760801.42	1070697.06	385.22	ACO	11
363	760799.69	1070691.01	385.08	ACO	11
364	760830.28	1070686.60	385.21	ACO	11
365	760828.35	1070679.05	385.16	ACO	11
366	760838.23	1070675.19	385.22	ACO	11
367	760864.58	1070667.01	385.49	ACO	11
368	760867.30	1070673.11	385.55	ACO	11
369	760899.49	1070661.54	386.17	ACO	11
370	760897.57	1070654.71	386.04	ACO	11
371	760897.01	1070653.10	386.03	ACO	11
372	760902.44	1070651.25	386.10	ACO	11
373	760903.94	1070651.27	386.13	ACO	11
374	760925.14	1070644.13	386.74	ACO	11
375	760928.22	1070650.46	387.09	ACO	11
376	760961.62	1070630.65	387.74	ACO	11
377	760989.07	1070600.09	387.86	ACO	11
378	760993.18	1070605.08	387.87	ACO	11
379	761024.80	1070580.41	387.18	ACO	11
380	761020.35	1070574.99	387.36	ACO	11
381	761046.87	1070562.47	386.76	ACO	11
382	761048.88	1070569.67	386.35	ACO	11
383	761077.58	1070567.38	385.25	ACO	11
384	761078.18	1070560.57	385.35	ACO	11
385	761108.44	1070562.61	383.82	ACO	11
386	761108.18	1070570.01	383.86	ACO	11
387	761137.96	1070571.91	382.43	ACO	11
388	761138.63	1070563.76	382.39	ACO	11
389	761169.77	1070564.73	380.95	ACO	11
390	761169.80	1070573.44	380.93	ACO	11
391	761204.58	1070575.67	379.35	ACO	11
392	761205.48	1070569.04	379.51	ACO	11
393	761223.78	1070570.50	378.63	ACO	11

394	761226.77	1070569.77	378.50	ACO 11
395	761237.75	1070571.33	378.03	ACO 11
396	761239.58	1070572.52	377.96	ACO 11
397	761239.15	1070579.88	377.63	ACO 11
398	761262.69	1070578.34	376.88	ACO 11
401	761275.16	1070582.60	376.08	ACO 11
402	761273.05	1070589.89	375.79	ACO 11
403	761299.58	1070600.09	373.70	ACO 11
404	761302.60	1070593.71	373.90	ACO 11
405	761308.51	1070596.42	373.44	ACO 11
409	761313.53	1070598.70	373.09	ACO 11
410	761335.75	1070611.23	371.31	ACO 11
411	761331.29	1070617.32	371.16	ACO 11
412	761446.59	1070687.23	370.23	ACO 11
413	761459.04	1070707.12	371.45	ACO 11
414	761446.86	1070711.11	371.09	ACO 11
415	761449.83	1070717.91	371.29	ACO 11
416	761451.65	1070721.88	371.37	ACO 11
417	761454.63	1070723.49	371.76	ACO 11
418	761465.02	1070720.24	372.02	ACO 11
419	761469.18	1070730.50	372.53	ACO 11
420	761472.10	1070734.25	372.73	ACO 11
421	761473.96	1070736.55	372.91	ACO 11
422	761460.62	1070741.38	372.67	ACO 11
423	761475.52	1070746.76	373.14	ACO 11
424	761475.12	1070747.76	373.15	ACO 11
425	761477.88	1070756.80	373.41	ACO 11
426	761466.63	1070760.50	373.26	ACO 11
430	759339.30	1070697.62	367.90	ACO 11
431	759345.02	1070699.67	367.79	ACO 11
432	759345.63	1070700.03	367.79	ACO 11
436	760957.59	1070625.72	387.66	ACO 11
439	761431.67	1070674.06	369.32	ACO 11
440	761445.60	1070708.26	371.03	ACO 11
441	761447.19	1070706.94	370.80	ACO 11
442	761447.72	1070706.01	370.76	ACO 11
443	761447.56	1070704.77	370.72	ACO 11
444	761443.25	1070697.12	370.17	ACO 11
445	761435.18	1070686.31	369.52	ACO 11
446	761425.81	1070678.28	369.06	ACO 11
447	761410.64	1070667.75	368.82	ACO 11
448	761410.39	1070660.41	368.94	ACO 11
449	761386.56	1070645.26	368.73	ACO 11
450	761382.69	1070650.05	368.60	ACO 11
451	761381.26	1070649.17	368.63	ACO 11
452	761360.99	1070636.36	369.18	ACO 11
453	761353.25	1070631.94	369.53	ACO 11
454	761361.10	1070628.74	369.42	ACO 11
458	761448.47	1070710.43	371.01	ACO 11
459	761451.53	1070717.22	371.20	ACO 11
460	757501.89	1070222.32	406.96	ACO 11
461	757500.62	1070225.17	406.94	ACO 11
462	757498.92	1070228.91	406.95	ACO 11
463	757487.70	1070219.77	407.52	ACO 11
464	757491.73	1070214.50	407.45	ACO 11
465	757482.80	1070204.88	407.81	ACO 11
466	757477.72	1070209.61	407.93	ACO 11
467	757470.18	1070204.16	408.28	ACO 11
468	757471.31	1070196.83	408.11	ACO 11
469	757459.94	1070192.32	408.89	ACO 11
470	757457.75	1070197.73	408.77	ACO 11
471	757439.33	1070190.40	409.64	ACO 11
472	757440.53	1070184.91	409.86	ACO 11
473	757424.14	1070177.94	410.71	ACO 11
474	757421.94	1070183.51	410.56	ACO 11
475	757423.53	1070176.83	410.79	ACO 11
476	757416.20	1070174.45	411.03	ACO 11

477	757415.05	1070174.57	411.07	ACO 11
478	757386.70	1070163.57	411.70	ACO 11
479	757383.83	1070168.79	411.64	ACO 11
480	757364.78	1070161.51	411.73	ACO 11
481	757363.35	1070161.49	411.67	ACO 11
482	757357.26	1070158.87	411.70	ACO 11
483	757356.53	1070158.31	411.72	ACO 11
484	757357.95	1070152.28	411.83	ACO 11
485	757330.03	1070141.34	411.72	ACO 11
486	757327.23	1070146.79	411.75	ACO 11
487	757320.04	1070143.84	411.73	ACO 11
488	757319.67	1070143.89	411.74	ACO 11
489	757314.05	1070141.92	411.74	ACO 11
490	757313.94	1070141.37	411.75	ACO 11
491	757306.50	1070137.63	411.72	ACO 11
492	757308.63	1070131.79	411.72	ACO 11
493	757287.35	1070120.75	411.61	ACO 11
494	757284.05	1070125.83	411.59	ACO 11
495	757268.22	1070117.23	411.49	ACO 11
496	757267.86	1070117.24	411.50	ACO 11
497	757262.56	1070114.35	411.39	ACO 11
498	757262.01	1070113.82	411.47	ACO 11
499	757265.68	1070108.94	411.47	ACO 11
500	757263.95	1070107.34	411.48	ACO 11
501	757257.81	1070104.16	411.45	ACO 11
502	757257.39	1070104.50	411.43	ACO 11
503	757243.08	1070096.77	411.30	ACO 11
504	757239.57	1070101.57	411.28	ACO 11
505	757220.42	1070090.72	411.02	ACO 11
506	757223.64	1070085.64	411.07	ACO 11
507	757203.01	1070072.68	410.53	ACO 11
508	757199.73	1070077.31	410.60	ACO 11
509	757173.68	1070060.51	409.81	ACO 11
510	757176.52	1070055.36	409.82	ACO 11
511	757152.07	1070039.16	409.10	ACO 11
512	757148.19	1070043.89	409.16	ACO 11
513	757127.21	1070030.24	408.68	ACO 11
514	757130.72	1070024.32	408.60	ACO 11
515	757116.25	1070007.48	408.25	ACO 11
516	757107.09	1069992.38	408.10	ACO 11
517	757101.32	1069978.86	407.91	ACO 11
518	757101.07	1069978.94	407.92	ACO 11
519	757102.43	1069988.78	408.05	ACO 11
520	757102.73	1069997.54	408.20	ACO 11
521	757102.94	1069997.58	408.20	ACO 11
522	757103.63	1069996.92	408.20	ACO 11
523	757104.65	1069997.28	408.20	ACO 11
524	757107.57	1070002.16	408.28	ACO 11
525	757111.02	1070007.64	408.36	ACO 11
526	757111.47	1070009.01	408.38	ACO 11
527	757110.84	1070009.57	408.40	ACO 11
528	757107.89	1070010.17	408.40	ACO 11
529	757105.13	1070011.05	408.37	ACO 11
530	757103.65	1070011.02	408.33	ACO 11
531	757103.22	1070010.86	408.31	ACO 11
532	757103.06	1070010.53	408.30	ACO 11
533	757102.91	1070010.51	408.29	ACO 11
534	757102.47	1070023.23	408.21	ACO 11
535	757102.78	1070023.50	408.22	ACO 11
536	757106.64	1070020.63	408.25	ACO 11
537	757109.95	1070020.18	408.29	ACO 11
538	757114.31	1070021.76	408.37	ACO 11
539	757120.94	1070026.09	408.51	ACO 11
540	757120.84	1070026.38	408.54	ACO 11
541	757121.37	1070026.76	408.55	ACO 11
542	757122.29	1070027.00	408.56	ACO 11
543	757117.43	1070017.22	408.48	ACO 11

544	757117.50	1070018.07	408.50	ACO	11
545	757116.71	1070018.19	408.49	ACO	11
546	757113.61	1070016.90	408.45	ACO	11
547	757111.83	1070016.15	408.44	ACO	11
548	757109.41	1070015.88	408.41	ACO	11
549	757107.50	1070015.99	408.38	ACO	11
550	757107.00	1070015.56	408.39	ACO	11
551	757107.41	1070015.03	408.40	ACO	11
552	757109.21	1070014.79	408.46	ACO	11
553	757111.68	1070014.73	408.46	ACO	11
554	757113.25	1070014.86	408.44	ACO	11
555	757114.90	1070015.37	408.45	ACO	11
556	758341.22	1070444.75	379.59	ACO	11
557	758339.44	1070450.38	379.62	ACO	11
558	758315.90	1070443.62	380.39	ACO	11
559	758317.41	1070437.87	380.40	ACO	11
560	758293.88	1070431.15	380.97	ACO	11
561	758292.50	1070436.76	380.90	ACO	11
562	758269.96	1070431.39	381.43	ACO	11
563	758270.51	1070425.75	381.59	ACO	11
564	758247.29	1070423.32	381.96	ACO	11
565	758248.00	1070429.01	381.82	ACO	11
566	758223.21	1070429.12	382.20	ACO	11
567	758222.86	1070423.33	382.27	ACO	11
568	758199.26	1070424.15	382.74	ACO	11
569	758200.40	1070429.77	382.84	ACO	11
570	758187.75	1070429.52	383.40	ACO	11
571	758177.64	1070421.75	383.55	ACO	11
572	758157.54	1070411.74	384.87	ACO	11
573	758153.38	1070415.93	385.26	ACO	11
574	758137.19	1070399.00	386.29	ACO	11
575	758141.84	1070394.86	386.11	ACO	11
576	758127.99	1070377.12	387.55	ACO	11
577	758122.82	1070380.80	387.65	ACO	11
578	758107.17	1070364.72	388.97	ACO	11
579	758108.69	1070361.94	389.24	ACO	11
580	758110.61	1070359.32	389.40	ACO	11
581	758089.36	1070351.16	390.66	ACO	11
582	758088.54	1070357.79	390.28	ACO	11
583	758069.04	1070363.72	391.12	ACO	11
584	758065.69	1070358.78	391.41	ACO	11
585	758044.70	1070374.10	392.16	ACO	11
586	758048.65	1070378.96	391.97	ACO	11
587	758033.04	1070395.96	392.60	ACO	11
588	758027.69	1070392.81	392.73	ACO	11
589	758013.47	1070411.95	392.95	ACO	11
590	758017.52	1070416.33	393.11	ACO	11
591	758001.52	1070432.55	393.57	ACO	11
592	757997.60	1070427.73	393.16	ACO	11
593	757975.51	1070435.74	393.63	ACO	11
594	757975.73	1070441.90	393.89	ACO	11
595	757945.57	1070444.56	394.17	ACO	11
596	757944.72	1070438.81	394.15	ACO	11
597	757913.63	1070441.20	394.69	ACO	11
598	757913.16	1070447.14	394.75	ACO	11
599	757883.35	1070449.58	395.37	ACO	11
600	757881.85	1070443.80	395.35	ACO	11
601	757850.90	1070446.51	396.08	ACO	11
602	757851.07	1070452.38	396.10	ACO	11
603	757820.71	1070455.18	396.90	ACO	11
604	757819.45	1070449.38	396.91	ACO	11
605	757797.99	1070451.17	397.46	ACO	11
606	757798.51	1070457.13	397.58	ACO	11
607	757778.50	1070457.16	398.07	ACO	11
608	757777.31	1070457.30	398.10	ACO	11
609	757777.26	1070450.76	397.81	ACO	11
610	757768.71	1070455.66	398.29	ACO	11

611	757756.82	1070450.99	398.55	ACO	11
612	757759.19	1070445.46	398.27	ACO	11
613	757739.68	1070433.72	398.88	ACO	11
614	757736.18	1070438.18	399.02	ACO	11
615	757717.15	1070425.41	399.39	ACO	11
616	757719.37	1070420.12	399.29	ACO	11
617	757700.37	1070406.53	399.66	ACO	11
618	757696.78	1070410.78	399.89	ACO	11
619	757678.92	1070396.29	400.08	ACO	11
620	757682.38	1070391.74	400.00	ACO	11
621	757665.50	1070375.54	400.34	ACO	11
622	757661.20	1070379.13	400.48	ACO	11
623	757639.70	1070357.29	400.72	ACO	11
624	757643.31	1070352.95	400.70	ACO	11
625	757622.41	1070331.18	401.23	ACO	11
626	757617.97	1070334.99	401.31	ACO	11
627	757601.63	1070317.83	401.66	ACO	11
628	757605.44	1070313.61	401.64	ACO	11
629	757590.31	1070296.13	401.87	ACO	11
630	757585.67	1070299.36	402.05	ACO	11
631	757571.71	1070280.47	402.55	ACO	11
632	757575.88	1070276.99	402.57	ACO	11
633	757568.92	1070267.58	403.04	ACO	11
634	757565.30	1070262.60	403.28	ACO	11
635	757559.84	1070265.66	403.12	ACO	11
636	757543.24	1070251.06	404.26	ACO	11
637	757546.51	1070245.32	404.51	ACO	11
638	757527.08	1070234.12	405.82	ACO	11
639	757524.14	1070239.87	405.65	ACO	11
640	757504.48	1070230.87	406.76	ACO	11
641	757505.50	1070228.70	406.80	ACO	11
642	757507.00	1070225.04	406.74	ACO	11
643	758368.82	1070458.92	378.53	ACO	11
644	758370.80	1070453.41	378.51	ACO	11
645	758399.33	1070461.76	377.47	ACO	11
646	758398.18	1070467.46	377.43	ACO	11
647	758419.32	1070473.53	376.64	ACO	11
648	758421.56	1070467.81	376.56	ACO	11
649	758424.84	1070475.03	376.48	ACO	11
650	758427.24	1070476.59	376.36	ACO	11
651	758427.53	1070476.24	376.39	ACO	11
652	758433.16	1070477.23	376.23	ACO	11
653	758433.89	1070476.90	376.25	ACO	11
654	758447.12	1070478.91	375.74	ACO	11
655	758447.67	1070479.41	375.67	ACO	11
656	758447.71	1070472.77	375.57	ACO	11
657	758455.36	1070479.55	375.37	ACO	11
658	758457.39	1070478.91	375.33	ACO	11
659	758472.45	1070477.54	374.83	ACO	11
660	758472.49	1070471.89	374.66	ACO	11
661	758493.71	1070468.66	374.16	ACO	11
662	758495.57	1070473.91	374.11	ACO	11
663	758518.61	1070469.76	373.73	ACO	11
664	758519.12	1070464.07	373.74	ACO	11
665	758548.26	1070458.66	373.51	ACO	11
666	758549.77	1070464.11	373.48	ACO	11
667	758580.15	1070458.46	373.48	ACO	11
668	758579.60	1070452.89	373.50	ACO	11
669	758607.85	1070447.75	373.43	ACO	11
670	758608.22	1070453.27	373.38	ACO	11
671	758636.30	1070448.20	373.32	ACO	11
672	758634.90	1070442.87	373.41	ACO	11
673	758658.91	1070438.65	373.46	ACO	11
674	758659.32	1070444.46	373.38	ACO	11
675	758679.60	1070442.30	373.38	ACO	11
676	758679.21	1070435.87	373.58	ACO	11
677	758681.00	1070434.97	373.62	ACO	11

678	758684.01	1070432.41	373.69	ACO 11
679	758692.78	1070432.92	373.66	ACO 11
680	758692.26	1070442.13	373.49	ACO 11
681	757511.38	1070234.03	406.41	ACO 11
682	757519.57	1070237.83	405.95	ACO 11
683	757600.70	1070317.49	401.61	ACO 11
684	757539.53	1070240.57	404.93	ACO 11
685	757530.58	1070235.74	405.56	ACO 11
686	757771.14	1070456.54	398.27	ACO 11
687	758256.05	1070423.74	381.87	ACO 11
688	758250.72	1070423.41	381.94	ACO 11
689	758142.90	1070396.27	386.01	ACO 11
690	758130.80	1070380.40	387.30	ACO 11
691	757982.28	1070440.71	393.83	ACO 11
692	757992.05	1070437.72	393.75	ACO 11
695	758170.51	1070426.12	384.19	ACO 11
696	758447.69	1070479.48	375.66	ACO 11

Obalovna Příbram, s.r.o. - Bytíz
261 05, Bytíz
IČO: 25616617



Odběratel:
PORR a.s.
Dubečská 3236/38
Praha 10, 100 00

DATUM: 3.7.2024-
STRANA 1
ZÁKAZNÍK Č. 9936012
STAVBA Č. VOZNICE
ODESLAJÍCÍ NS 839TV20
PŘIJÍMAJÍCÍ NS 83913MA

Stavba/Adresa dodání
III/11628 Voznice

Dopravce:
SAT s.r.o.
Kačírková 981/4
158 00 Praha 5



1023
Obalovna Příbram, s.r.o. - Bytíz
261 05, Bytíz
IČO: 25616617
1023 - CPR - 0648 Y
KW 13808:2013
C 60 B10 Rec - Vlastní
Zamýšlené použití recyklace za
studena

kód výrobku

Výrobek

160207 C 60 B 10 - Rec - Vlastní - souhrn za období 3.7.2024-5.7.2024 412,5 T

Výrobek vyhovuje: EN 13808:2013

Výrobek expedovaný z emulgační stanice: ES Hazlov

číslo certifikátu: 1023 - CPR - 0648 F

Výrobek odpovídá Prohlášení o vlastnostech výrobku podle
zák. 22/197 Sb. a označení CE Dle NEP a Rady č. CPR
305/2011 Sb.

Při odběru asfaltové emulze zodpovídá za čistotu přepravní
cisterny(nádoby) odběratel (přepravce)

za dodavatele:

za objednatele:

Obalovna Příbram, s.r.o. - Bytíz
261 05, Bytíz
IČO: 25616617



Odběratel:
PORR a.s.
Dubečská 3236/38
Praha 10, 100 00

DATUM: 10.9.2024-
STRANA 1
ZÁKAZNÍK Č. 9936012
STAVBA Č. VOZNICE
ODESLAJÍCÍ NS 839TV20
PŘIJÍMAJÍCÍ NS 83913MA

Stavba/Adresa dodání
III/11628 Voznice

Dopravce:
SAT s.r.o.
Kačírkova 981/4
158 00 Praha 5



1023
Obalovna Příbram, s.r.o. - Bytíz
261 05, Bytíz
IČO: 25616617
1023 - CPR - 0648 Y
KW 13808:2013
C 60 B10 Rec - Vlastní
Zamýšlené použití recyklace za
studena

kód výrobku	Výrobek
160207	C 60 B 10 - Rec - Vlastní - souhrn za období 10.9.2024-11.9.2024 165,25 T

Výrobek vyhovuje: EN 13808:2013
Výrobek expedovaný z emulgační stanice: ES Hazlov
číslo certifikátu: 1023 - CPR - 0648 F
Výrobek odpovídá Prohlášení o vlastnostech výrobku podle
zák. 22/197 Sb. a označení CE Dle NEP a Rady č. CPR
305/2011 Sb.
Při odběru asfaltové emulze zodpovídá za čistotu přepravní
cisterny(nádoby) odběratel (přepravce)

za dodavatele:

za objednatele:

Obalovna Příbram, s.r.o. - Bytíz
261 05, Bytíz
IČO: 25616617



Odběratel:
PORR a.s.
Dubečská 3236/38
Praha 10, 100 00

DATUM: 18.4.2024-
STRANA 1
ZÁKAZNÍK Č. 9936012
STAVBA Č. VOZNICE
ODESLAJÍCÍ NS 839TV20
PŘIJÍMAJÍCÍ NS 83913MA

Stavba/Adresa dodání
III/11628 Voznice

Dopravce:
SAT s.r.o.
Kačírkova 981/4
158 00 Praha 5



1023
Obalovna Příbram, s.r.o. - Bytíz
261 05, Bytíz
IČO: 25616617
1023 - CPR - 0648 Y
KW 13808:2013
C 60 B10 Rec - Vlastní
Zamýšlené použití recyklace za
studena

kód výrobku	Výrobek
160207	C 60 B 10 - Rec - Vlastní - souhrn za období 18.4.2024 - 19.4.2024 173,4 T

Výrobek vyhovuje: EN 13808:2013
Výrobek expedovaný z emulgační stanice: ES Hazlov
číslo certifikátu: 1023 - CPR - 0648 F
Výrobek odpovídá Prohlášení o vlastnostech výrobku podle
zák. 22/197 Sb. a označení CE Dle NEP a Rady č. CPR
305/2011 Sb.
Při odběru asfaltové emulze zodpovídá za čistotu přepravní
cisterny(nádoby) odběratel (přepravce)

za dodavatele:

za objednatele:

Provozovna Bytíz, P.O.BOX 38, 261 95 Příbram V - Zdaboř 1, IČO: 62954024, DIČ: CZ62954024

PORR a.s.
Dubečská 3238/36
100 00 Praha – Strašnice

Odebrané kamenivo k obj.č. 4501860251 ke stavbě **III/11628 Voznice** za rok 2024

Frakce:

0/63 – 19.117,2 t

0/32 – 10.519 t

2/4 – 55 t

8/16 – 39 t

0/4 – 3.699,04 t

Celkem 33 429,24 T