

DODATEK Č. 1

ke Smlouvě o dílo

uzavřené podle ust. § 1746 odst. 2 zákona č. 89/2012 Sb., občanský zákoník, ve znění pozdějších předpisů
„KD Slavie – interiérový nábytek“

číslo smlouvy objednatele: 2025001728

číslo smlouvy zhotovitele:

číslo veřejné zakázky: 25061

veřejná zakázka malého rozsahu: ☐

spolufinancováno z ESI fondu: ☒ dotační program: Národní plán obnovy

I. Smluvní strany

1. Objednatel:

název: statutární město České Budějovice
sídlo: nám. Přemysla Otakara II. 1/1, 370 01 České Budějovice
zastoupený: doc. Dr. Ing. Dagmar Škodovou Parmovou, primátorkou města
ve věcech technických: Janou Kubíkovou, DiS., technikem investičního odboru
IČO: 002 44 732
DIČ: CZ 002 44 732
bankovní spojení: Česká spořitelna, a.s.
číslo účtu: 4209522/0800
kontaktní údaje: e-mail: kubikovaj@c-budejovice.cz

2. Zhotovitel:

název: A.M.O.S DESIGN s.r.o.
sídlo: Beethovenova 641/9, 602 00 Brno
zapsaný: u KS v Brně, oddíl C, vl. 20782
zastoupený: Petrem Smrekem, jednatelem
IČO: 63479982
DIČ: CZ63479982
číslo účtu:
kontaktní údaje:

II. Předmět dodatku

1. Smlouva o dílo uzavřena mezi smluvními stranami dne 15.7.2025. Smlouva č. 2025001728 nadále v tomto dodatku označována jako „smlouva“.
2. Dodatek má povahu závěrečného vyúčtování: ano ☐ ne ☒
3. Předmět dodatku spočívá ve změně:
předmětu dodávky ☒
ceny dodávky ☒
doby plnění ☒

4. Důvody změny závazku:

Změny dle § 222 odst. 4 ZZVZ

Na základě dodatečného požadavku objednatele byly v rámci dodávky interiéru doplněny prvky N1.2 - gastro oltář 2, recepční pult u vstupu a police za barem. Jedná se o změnu „de minimis“, neměnicí celkovou povahu zakázky. Změna na základě požadavku investora. (*specifikace změnového listu č. 2*).

Změny dle § 222 odst. 6 ZZVZ

V průběhu realizace bylo zjištěno, že prvky interiéru označené jako L1 a L2 byly v projektové dokumentaci – technické specifikaci, která tvoří Přílohu č. 1 Smlouvy – zakresleny ve správném rozsahu a počtu. Ve výkazu výměr, jenž je podkladem pro Nabídkový rozpočet (Příloha č. 2 Smlouvy), však byl uveden nižší počet těchto prvků.

Jedná se o zjevnou nesrovnalost mezi jednotlivými smluvními podklady, kterou zadavatel jednající s náležitou péčí nemohl předvídat. Oprava počtu prvků L1 a L2 představuje pouhé zpřesnění množství odpovídající skutečnému technickému řešení a nemění celkovou povahu veřejné zakázky, rozsah plnění, účel ani ekonomickou rovnováhu smlouvy. (*specifikace změnového listu č. 1*)

Tyto změny mají dopad do ceny a termínu provedení díla. Důvodem změny termínu je zejména nutnost zajistit požadované materiály, dodatečné projekční kapacity pro přípravu výrobní dokumentace a také dodatečné výrobní kapacity na samotnou výrobu nových prvků interiéru.

Rozsah změn, které jsou předmětem tohoto dodatku plně koresponduje s účelem veřejné zakázky, nijak nenahrazuje předmět plnění ani nemění typ veřejné zakázky. Uvedené změny nemění celkovou povahu veřejné zakázky a nelze tudíž předpokládat, že by měly ani jen hypotetický dopad na výsledek zadávacího řízení.

5. Změna závazku splňuje podmínky uvedené v:

- § 222 odst. 3 ZZVZ ☐
- § 222 odst. 4 ZZVZ ☒
- § 222 odst. 5 ZZVZ ☐
- § 222 odst. 6 ZZVZ ☒
- § 222 odst. 7 ZZVZ ☐
- § 222 odst. 10 ZZVZ ☐

6. Vzhledem ke skutečnostem specifikovaným v odst. 4 shora a vzhledem k naplnění zákonných i smluvních předpokladů uzavírají smluvní strany tento dodatek, jímž se mění znění čl. 2, bod 2.2 smlouvy.

Nově výše uvedený odstavec smlouvy zní:

2. TERMÍN A MÍSTO PROVEDENÍ DÍLA

2.2. *Objednatel se zavazuje písemně vyzvat Zhotovitele k zahájení plnění, které vyžaduje zaměření na místě instalace a/nebo stavební připravenost, nejpozději 181 dní před požadovaným termínem dokončení Díla. Výzva Objednatele může být zaslána i prostřednictvím e-mailu na adresu Zhotovitele uvedenou v záhlaví této Smlouvy. Objednatel v této výzvě specifikuje Zhotoviteli jednotlivé místnosti a části budovy kulturního domu Slavie, ve kterých bude Dílo provedeno, místa pro případné uložení věcí Zhotovitele, místa vstupu a pohybu v budově kulturního domu apod. a požadovaný termín (dobu) dokončení Díla.*

7. Vzhledem ke skutečnostem specifikovaným v odst. 4 shora a vzhledem k naplnění zákonných i smluvních předpokladů uzavírají smluvní strany tento dodatek, jímž se mění znění čl. 3, bod 3.1 smlouvy.

Nově výše uvedený odstavce smlouvy zní:

3 CENA A PLATEBNÍ PODMÍNKY

3.1. *Cena Díla je stanovena na základě Rozpočtu Zhotovitele a činí:*

- (a) bez DPH: 5 559 509,00 Kč
(b) DPH: 1 167 496,89 Kč
(c) včetně DPH: 6 727 005,89 Kč

(dále jen „Cena“).

Případné překročení Rozpočtu Zhotovitelem nemá vliv na Cenu.

8. Pro účely zákona č. 134/2016 Sb., o zadávání veřejných zakázek, ve znění pozdějších předpisů (v tomto dodatku označován též jako „ZZVZ“), uvádějí smluvní strany shrnutí změn ve vazbě na ustanovení § 222 ZZVZ. Smluvní strany shodně konstatují, že toto shrnutí má pouze informační charakter.

Název	Cena bez DPH
Smlouva	4 939 987,00 Kč
Dodatek č. 1 ke smlouvě o dílo	619 522,00 Kč
změna dle ust. § 222 odst. 4 ZZVZ (rozšíření původní ceny)	344 507,00 Kč
změna dle ust. § 222 odst. 6 ZZVZ (rozšíření původní ceny)	275 015,00 Kč
Celková cena, včetně změn dle dodatků	5 559 509,00 Kč

III. Závěrečná ustanovení

1. Tímto dodatkem nejsou dotčena ostatní ustanovení smlouvy.
2. Tento dodatek nabývá platnosti dnem podpisu oběma smluvními stranami. Účinnosti tento dodatek nabývá dnem uveřejnění v registru smluv postupem dle zákona č. 340/2015 Sb., o zvláštních podmínkách účinnosti některých smluv, uveřejňování těchto smluv a o registru smluv (zákon o registru smluv), ve znění pozdějších předpisů, ledaže smlouva nepodléhá zveřejnění v registru smluv, v takovém případě dodatek nabývá účinnosti dnem podpisu oběma smluvními stranami.
3. Tento dodatek je smluvními stranami uzavírán výlučně v elektronické podobě, a to připojením uznávaného elektronického podpisu zástupců smluvních stran.
4. Smluvní strany prohlašují, že tento dodatek uzavřely dle své pravé a svobodné vůle, vážně a srozumitelně, nikoliv v tísní a za nápadně nevýhodných podmínek.
5. Nedílnou součástí tohoto dodatku je příloha č. 1 – Změnový list ZL 1, 2.
6. Uzavření tohoto dodatku bylo v souladu se zákonem č. 128/2000 Sb., o obcích (obecní zřízení), ve znění pozdějších předpisů, schváleno usnesením rady města ze dne 22.12.2025, č. 1874/2025.

V Českých Budějovicích

V Praze

**Peter
Smrek**

Digitálně podepsal
Peter Smrek
Datum: 2026.01.20
15:56:57 +01'00'

doc. Dr. Ing. Dagmar Škodová Parmová,
primátorka města
statutární město České Budějovice

Peter Smrek,
jednatel
A.M.O.S DESIGN s.r.o.

Název ZL:	RESTAURACE 1.NP-DOPLNĚNÍ PRVKŮ L1 a L2		
Objekt:	KD Slavie – interiérový nábytek		
Objednatel:	Statutární město České Budějovice		
Dozor Objednatele:			
Zhotovitel:	A.M.O.S DESIGN s.r.o.		
Popis změny:			
ZL zahrnuje doplnění prvků L1 a L2 dle projektové dokumentace, které chyběly ve výkazu výměr.			
Odůvodnění změny:			
Prvky L1 a L2 byly zakresleny v technické specifikaci, ale ve výkazu výměr byl uveden chybný počet těchto prvků. Změnový list řeší doplnění jednoho kusu prvku L1 a jednoho kusu prvku L2.			
Údaje o změně	Změnu vyvolal		
	Jedná se o změnu: (zatrhnout)	zúžení předmětu díla, kterou se snižuje cena díla	
		úprava předmětu díla bez vlivu na cenu díla	
		práce realizované a hrazené nad rámec ceny díla	X
	Jedná se o změnu ve smyslu zákona: (zatrhnout)	§100 odst. 1 (vyhrazená změna závazku)	
		§ 222 odst. 4	
		§ 222 odst. 5	
		§ 222 odst. 6	X
	Způsob projekčního řešení změny: (zatrhnout)	§ 222 odst. 7	
zápis do SD (deníku změn)			
realizační dokumentace			
dokumentace skutečného provedení			
jiné:	X		
údaje o složení ceny změny	hodnota přípočtů (víceprací) celkem v Kč bez DPH	275 015,00	
	hodnota odpočtů (méněprací) celkem v Kč bez DPH		
údaje o složení ceny změny	ocenění změny předložil	Peter Smrek	
	náklady na změnu v Kč bez DPH	275 015,00	
	Výše DPH sazba:	21%	57 753,15
	náklady na změnu v Kč vč. DPH	332 768,15	
termíny	Termín realizace změny:	dle Dodatku č.1 Smlouvy o dílo	
	Vliv změny na termín dokončení díla:	ANO	
odsouhlasení změny	Změnu odsouhlasil	datum	podpis
	Zhotovitel (dozor zhotovitele)		
	Zhotovitel		
	Objednatel (statutární zástupce)		
přílohy	Přílohy: Technická specifikace - REST. 5- 12		

KULTURNÍ DŮM SLÁVIE ▪ RESTAURACE 1.NP-DOPLNĚNÍ PRVKŮ L1 a L2_VÝKAZ VÝMĚR





Kód položky v dokumentaci	Název položky	Počet	Jednotková cena	DPH	Celková cena	DPH	Výkres číslo
L1	Lavice - výška sezení 470 mm	1	94 010,00 Kč	19 742,10 Kč	94 010,00 Kč	19 742,10 Kč	VZ - REST. 5- 12
L2	Lavice - výška sezení 470 mm	1	105 177,00 Kč	22 087,17 Kč	105 177,00 Kč	22 087,17 Kč	VZ - REST. 5- 12

Doprava & montáž	75 828,00 Kč	15 923,88 Kč
------------------	--------------	--------------

CENA	199 187,00 Kč	41 829,27 Kč	275 015,00 Kč	57 753,15 Kč	
CELKOVÁ CENA S DPH					332 768,15 Kč

Předpokládaný dodací termín konec měsíce únor/začátek měsíce březen.



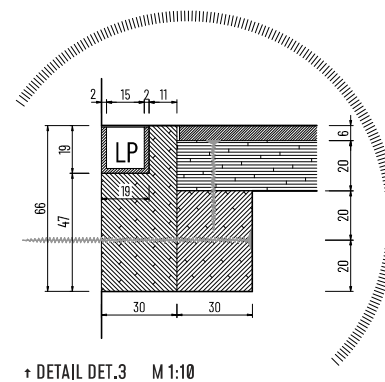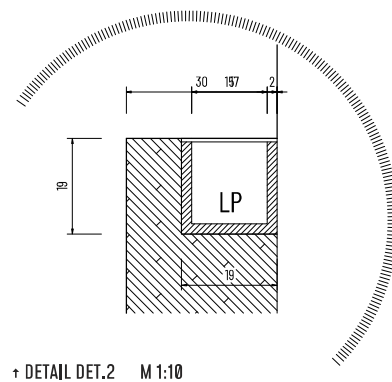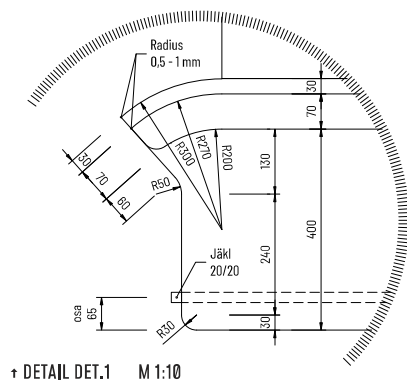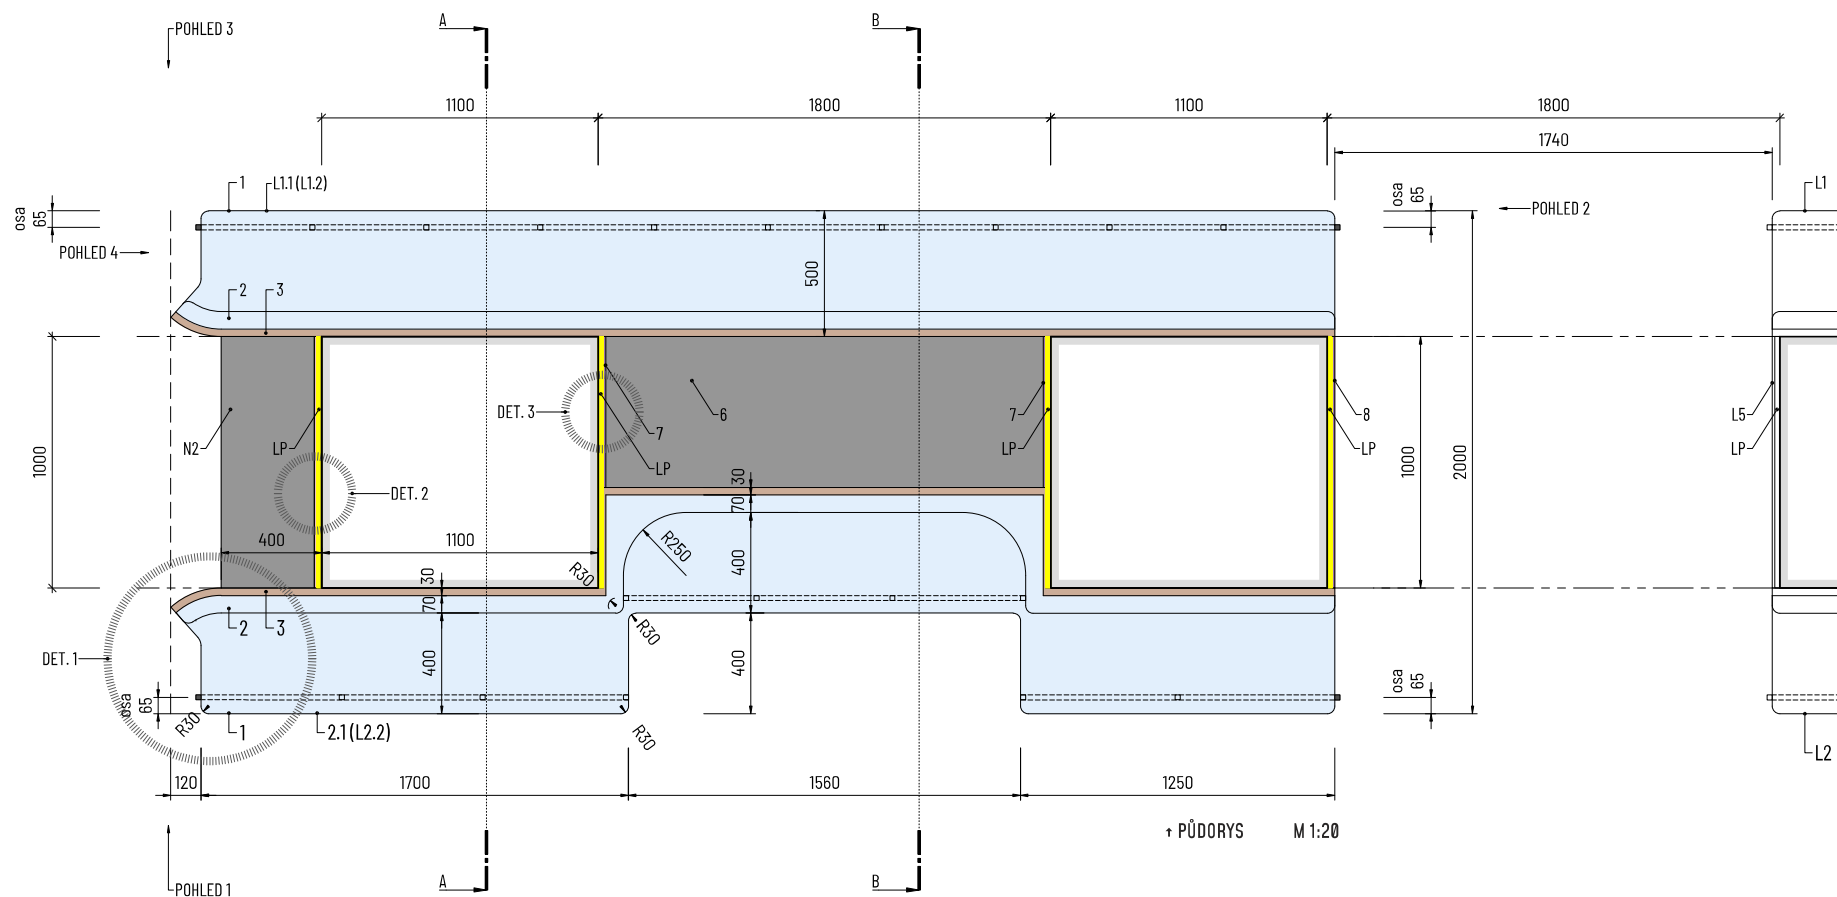

Lavice L1.1 je osově souměrná k L1.2
Lavice L2.1 je osově souměrná k L2.2

Před zpracováním VTD a výrobou je nutné zaměřit skutečné provedení stavebních konstrukcí pro veškeré komponenty, které jsou s nimi pevně spojené, do nich vestavěné anebo na ně rozměrově navázané!

LEGENDA POZIC LAVIC

- 1. Čalouněný sedák, výplň studená pěna - HR 4250
- 2. Čalouněný opěrák, výplň studená pěna - HR 3025
- 3. Zadní deska lavice - dýhovaná
- 4. Nosná deska lavice
- 5. Kovové nohy lavice
- 6. Keramická (porcelanitová) deska
- 7. Dýhovaný nosný profil keramické (porcelanitové) desky
- 8. Obkladová deska sloupu s LED páskem

SK - skříňka

LP - LED pásek

Parametry pro látky použité na čalounění

- Složení 100% PES, směs vlna/PES
- Váha min. 350 g/m²
- Povrchová úprava Snadná čistitelnost, nešpinivá
- Oděruvzdornost min. 100 000 cyklů MD
- Žmolkování 5 – 6
- Stálobarevnost na světle 4 – 5
- Nehořlavost třída reakce na oheň nejméně D
- Barevnost - světlá barva - teplé odstíny krémové
- Struktura látky - výrazné strukturování povrchu. Hladké látky s nevýraznou strukturou nejsou akceptovatelné, protože struktura látky je výrazným designovým záměrem.
- Pod čalouněním bude vždy vložen kypřicí materiál pod látku

Požadované fyzikální vlastnosti budou prokázány technickým listem nebo certifikátem

Parametry pro kovové nohy lavice

- Budou zhotovené z kovových jablek o rozměrech 20x20 mm, barva NCS - S 9000 N (RAL 8022 Black brown) v hedvábném lesku (max. 60% lesku), komaxit.
- Spojení bude např. pomocí vlasových svarů, které budou zabroušené do povrchu vařeného materiálu. Povolena je i odlišná technologie spojení, která zajistí maximálně čistý spoj.
- Veškeré mechanické spoje - šroubování - bude navrženo tak, aby byly maximálně skryté lidskému oku.

Parametry pro povrchové úpravy

- Tam, kde jsou předepsané odstíny podle vzorkovnice NCS platí vzorkovnice NCS jako referenční vzorek a tento odstín je VŽDY nutné dodržet s ohledem na konečný výsledek a sladění barev. Odstíny „skoro jako“ jsou neakceptovatelné.
- Vzorkovnice NCS 2050 je tedy JEDINÝ jednotný standard pro míchání odstínů barev, není-li výslovně uvedeno jinak. V případě barevné shody se vzorkovnicí RAL je možné použít i tuto. Nicméně výchozí vzorkovnice je NCS 2050
- Dodavatel je povinen prokázat barevný soulad fyzickými vzorky k jejich odsouhlasení

Parametry pro desku lavice

- Deska může být zhotovena (s ohledem na váhu) jako dýhovaný rám - nemusí jít o plný materiál, ale musí splňovat nároky na pevnost pro restaurační provoz a typ sezení.
- Deska - viditelné hrany a plochy - bude DÝHOVANÁ tzn. žádné lamináty, ABS hrany a jiné podobné náhražky! Dýha bude z amerického ořechu.
- Povrchová úprava - matný lak

Parametry pro dýhované materiály a povrchové úpravy dýhy

- Materiál dýhy - americký ořech
- Povrchová úprava - matný oděruvzdorný lak
- Barevnost - jednotný odstín dýhy s tím, že lokální odchylky barev jsou samozřejmostí, ale plošný dojem MUSÍ být jednotný!

Parametry keramické (porcelanitové) desky pro komodu 3 a desku 6 (mezi sloupky)

- Keramika nebo porcelanit. Případně tzv. kamenná dýha je též akceptovatelný materiál
- Tloušťka desky je pouze orientační. V případě, že překročí tl. 6 mm je třeba upravit hloubku zapuštění do desky. Deska bude VŽDY slicována s horní hranou skřínky.
- U desek požadujeme pevný homogenní, nenasáklavý a oděruvzdorný materiál shodný s materiálem na stolech
- Požadavek je na jednu celistvou desku, žádné lepení, žádné spáry - pouze na styku keramika x dřevo
- Povrch v sametovém lesku nebo mat. Ne plný lesk!

OBEČNÉ POZNÁMKY


- Veškeré povrchové úpravy a čalounění budou vzorkovány fyzickým vzorkem k odsouhlasení barevnosti, povrchu, povrchové úpravy a struktury
- Investor bude požadovat jednotnou barevnost a fládr dýhy. Jednotná barevnost bude posuzována podle fyzického vzorku s finální úpravou.
- Investor si vyhrazuje právo na opatření, která povedou ke sjednocení barevnosti, protože interiér musí působit jako homogenní celek, což znamená sjednocenou barevnost, povrchové úpravy, lesk apod.
- Pod pojmem barevnost se rozumí barevnost obecně tzn. že platí pro kovové, textilní, dřevěné výrobky apod. Jednotná barevnost pro samostatné výrobky bude posuzována vždy pro jeden ucelený provoz tzn. např. jednotná barevnost pro restauraci, kavárnu, bar a pivní bar. Napříč provozy bude posuzována pouze v případě, že to bude z hlediska vyznění celku interiéru stavby podstatné.

Investor si vyhrazuje požadovat před realizací všech kusů lavic výrobu fyzického vzorku k odsouhlasení jeho provedení. U vzorku se počítá s jeho použitím v interiéru, za předpokladu, že bude splňovat investorem a zpracovatelem projektu interiéru požadované kvalitativně estetické požadavky. Při posuzování provedení bude posuzováno zejména:


- Kvalita a čistota provedení svarů
- Provedení hran u dýhovaných ploch
- Kvalita povrchové úpravy - homogenita nanesení barvy nebo laku
- Provedení švů u čalounění
- Vypnutí čalounění na prvcích ze studené pěny

POŽÁRNĚ BEZPEČNOSTNÍ POŽADAVKY - PODROBNĚ viz projekt PBŘ


- Konstrukce lavice nebo sedadla ve shromažďovacích prostorech pevně zabudované, popřípadě k zabudování do těchto prostorů nebo umístění v nich určené, musí být navrženy z výrobků třídy reakce na oheň nejméně D.
- Ve shromažďovacích prostorech, ve kterých jsou z provozních důvodů zabudovány lavice nebo sedadla (popřípadě i jednotlivé židle či skupiny židlí), musí být jejich konstrukce nejméně z výrobků třídy reakce na oheň D, aniž by šlo o termoplasty. Stanovená třída reakce na oheň se netýká povrchových úprav lavic, sedadel či židlí.

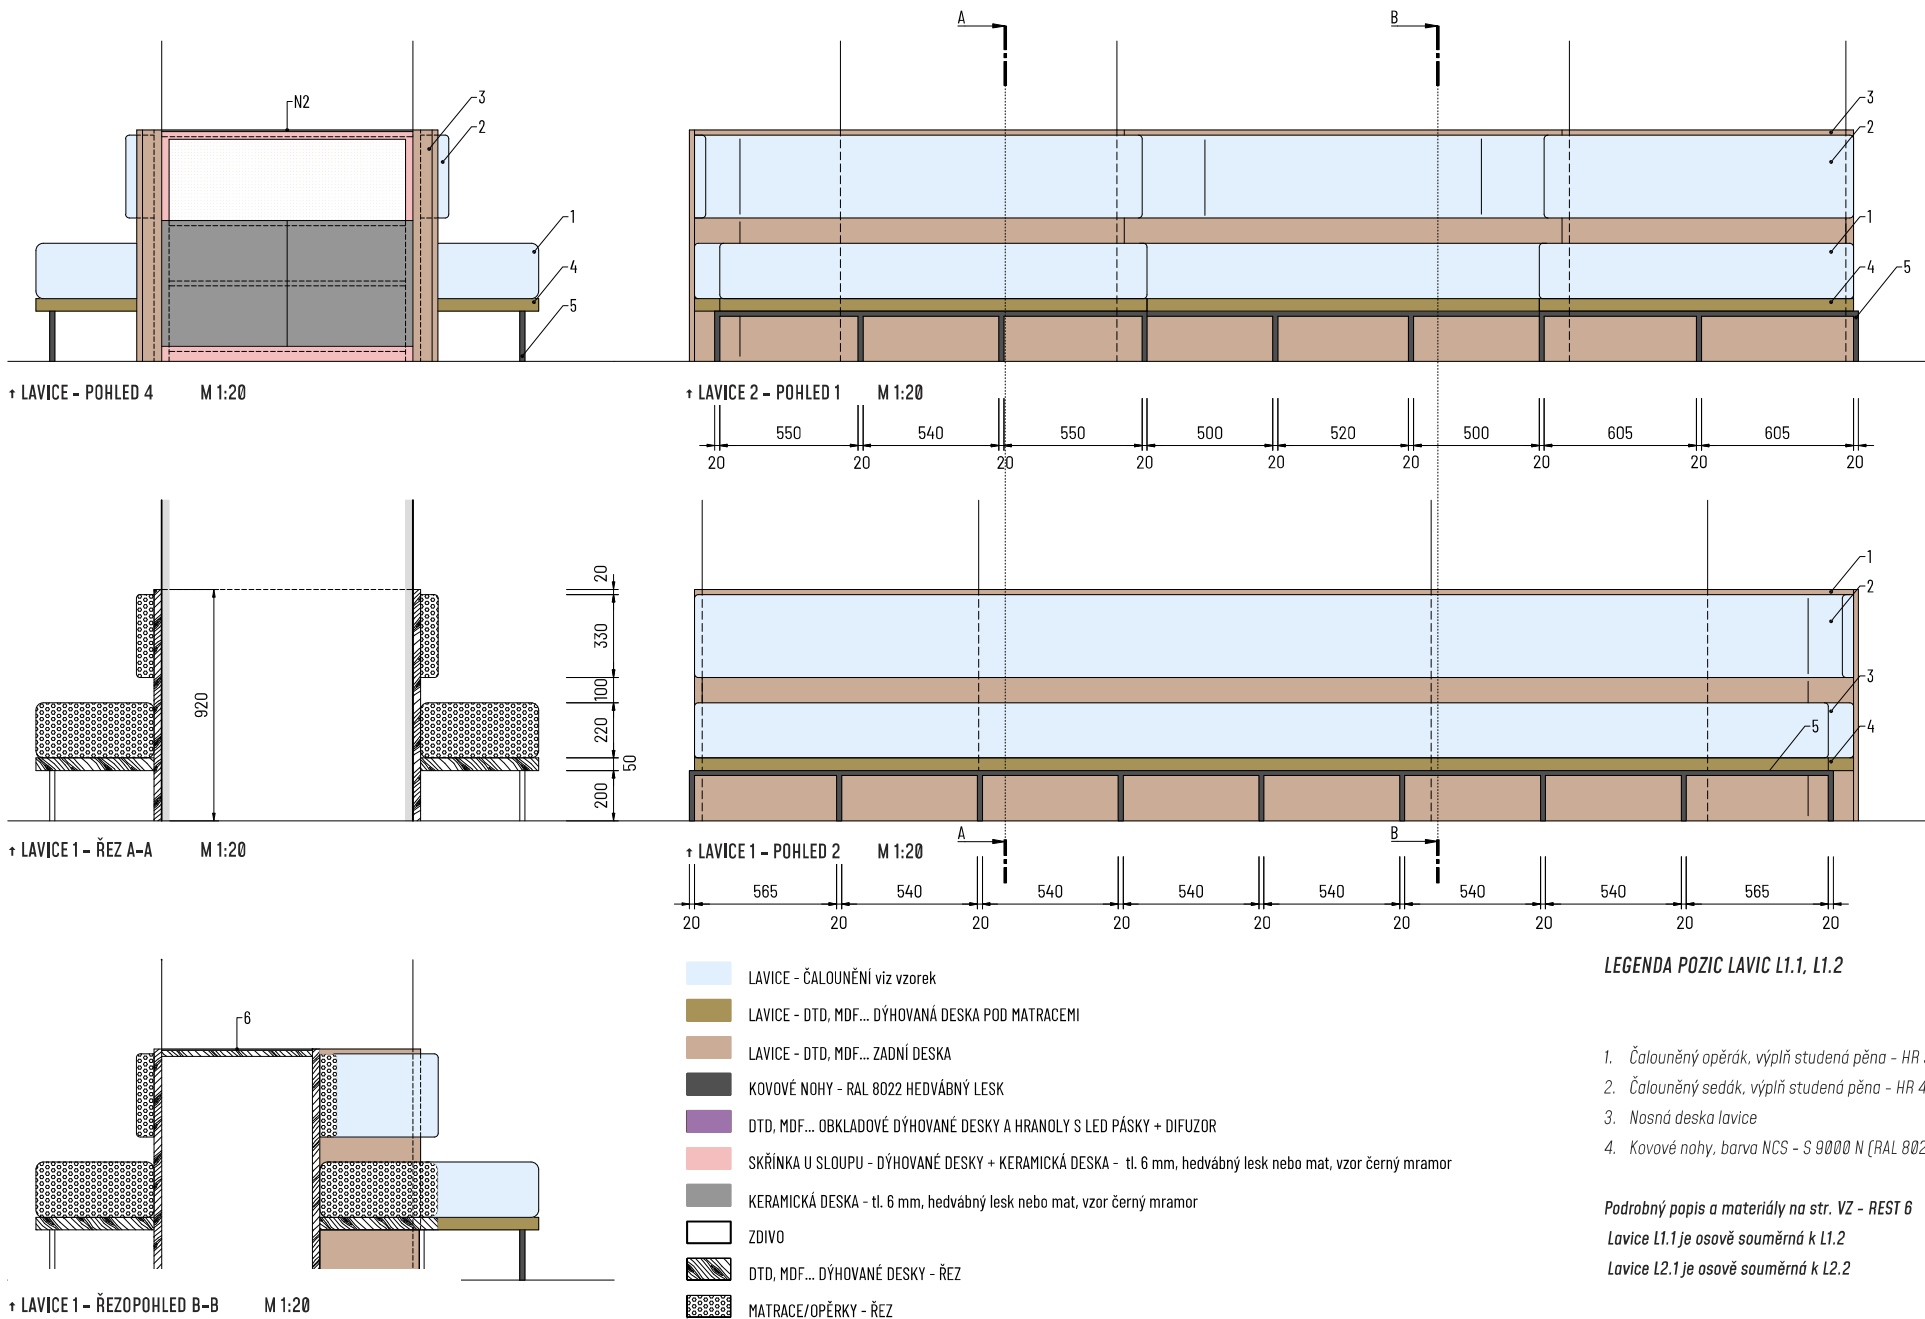

 Před zpracováním VTD a výrobou je nutné zaměřit skutečné provedení stavebních konstrukcí pro veškeré komponenty, které jsou s nimi pevně spojené, do nich vestavěné anebo na ně rozměrově navázané!




† NCS – S 9000 N [RAL 8022 Black brown]
• lesk – max 60%

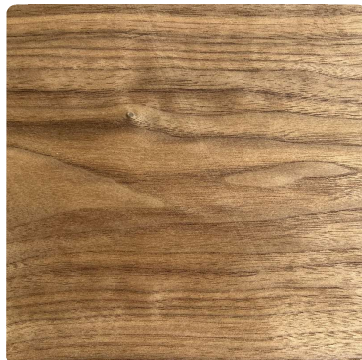

† DÝHA AMERICKÝ OŘECH
• lakována
• povrch hedvábný lesk až mat




† KERAMICKÉ/PORCELANITOVÉ DESKY
• velkoformát bez napojování a spár
• povrch hedvábný lesk až mat

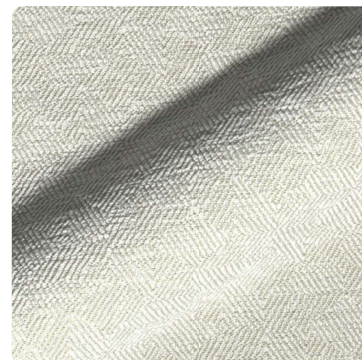


ČALOUNĚNÍ †† BARVA, † STRUKTURA


Struktura látek je pouze ilustrativní, aby nastínila záměr architekta – tedy není závazná, ale má naznačit, že je požadována výrazná/zajímavá/atraktivní struktura látky

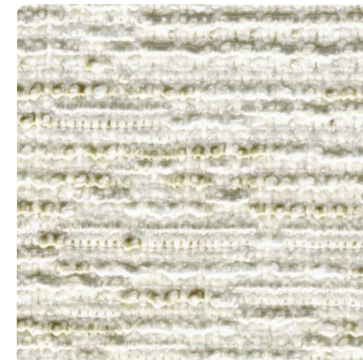


ČALOUNĚNÍ †† BARVA, † STRUKTURA

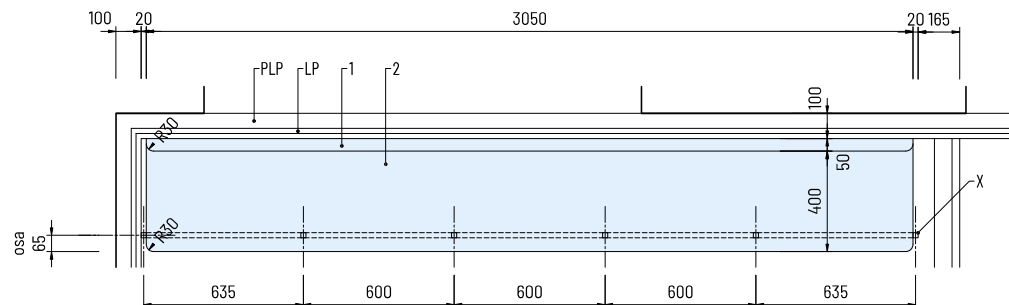

† LAVICE L3 - PŮDORYS M 1:20

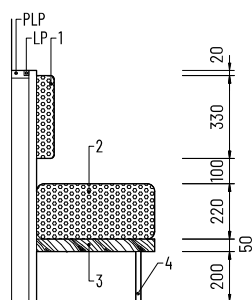

† LAVICE L3 - ŘEZ A-A M 1:20

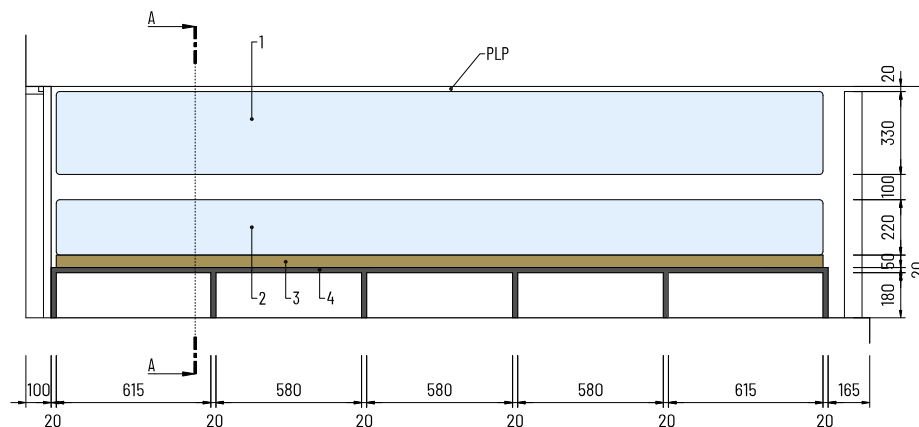


† LAVICE L3 - NÁRYS M 1:20

LEGENDA POZIC LAVIC L2.1, L2.2


1. Čalouněný opěrák, výplň studená pěna - HR 3025
2. Čalouněný sedák, výplň studená pěna - HR 4250
3. Nosná deska lavice
4. Kovové nohy, barva NCS - S 9000 N (RAL 8022)

Podrobný popis a materiály na str. VZ - REST 6


Před zpracováním VTD a výrobou je nutné zaměřit skutečné provedení stavebních konstrukcí pro veškeré komponenty, které jsou s nimi pevně spojené, do nich vestavěné anebo na ně rozměrově navázané!

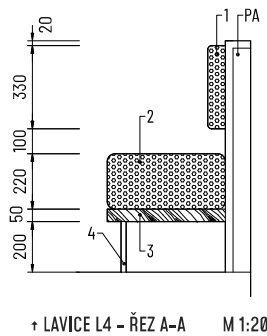


† LAVICE L4 - ŘEZ A-A M 1:20

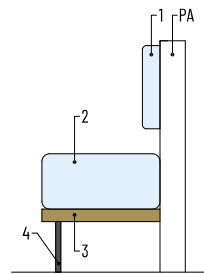

† LAVICE L4 - POHLED M 1:20



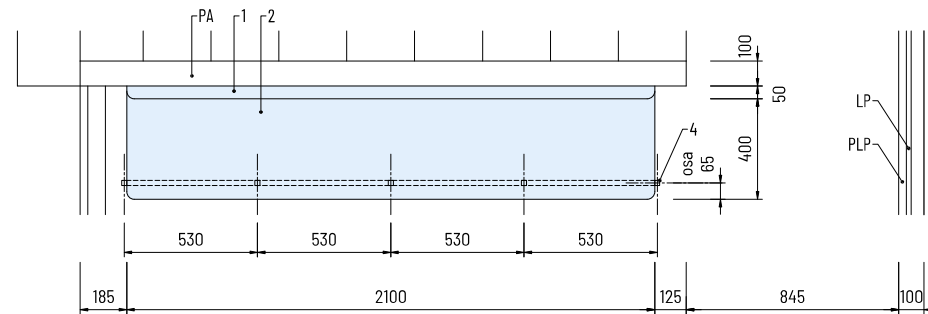


† LAVICE L4 - PŮDORYS M 1:20

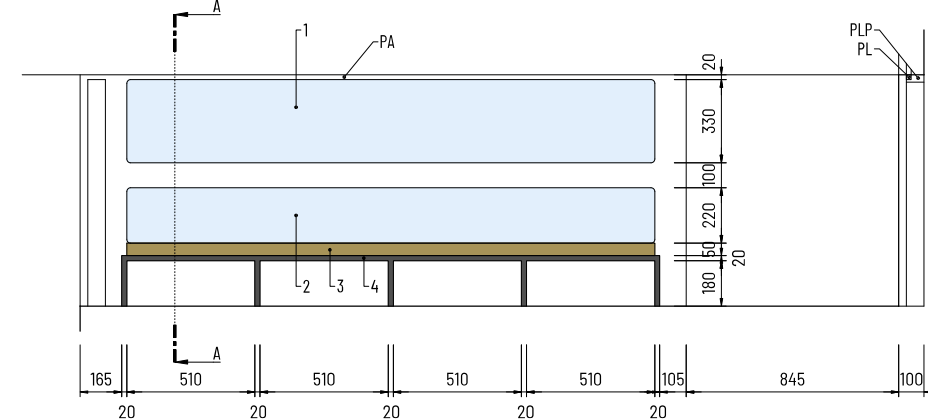

† LAVICE L4 - NÁRYS M 1:20

Před zpracováním VTD a výrobou je nutné zaměřit skutečné provedení stavebních konstrukcí pro veškeré komponenty, které jsou s nimi pevně spojené, do nich vestavěné anebo na ně rozměrově navázané!

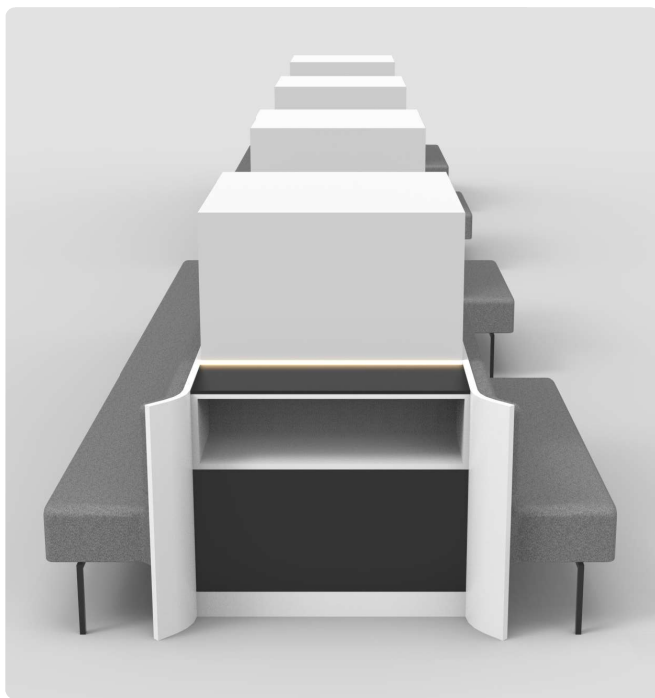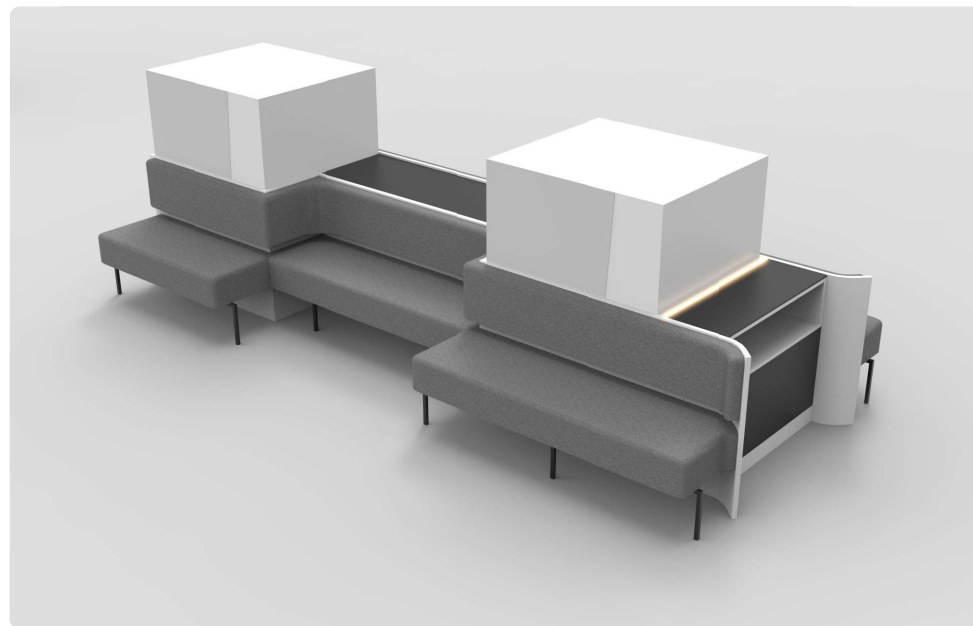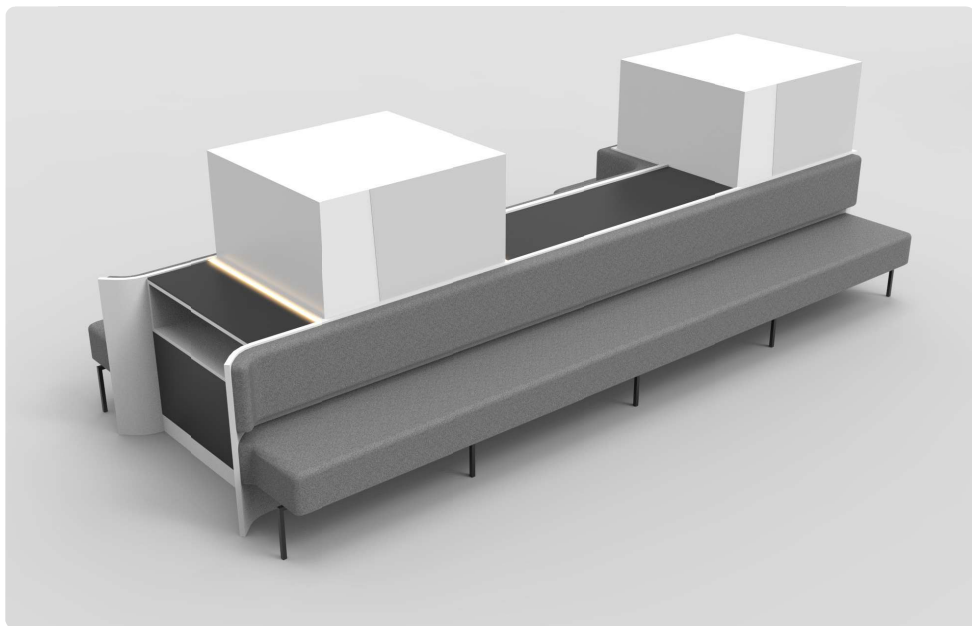

Název ZL:	DOPLNĚNÍ PRVKŮ INTERIÉRU - N1.2, recepční pult u vstupu, police na alkohol za barem		
Objekt:	KD Slavie – interiérový nábytek		
Objednatel:	Statutární město České Budějovice		
Dozor Objednatele:			
Zhotovitel:	A.M.O.S DESIGN s.r.o.		
Popis změny:			
ZL zahrnuje doplnění prvků interiéru na základě požadavku objednatele dle technické specifikace.			
Odůvodnění změny:			
Na základě dodatečného požadavku objednatele budou v rámci dodávky interiéru doplněny prvky N1.2 - gastro oltář 2, recepční pult u vstupu, police na alkohol za barem			
Údaje o změně	Změnu vyvolal		
	Jedná se o změnu: (zatrhnout)	zúžení předmětu díla, kterou se snižuje cena díla	
		úprava předmětu díla bez vlivu na cenu díla	
		práce realizované a hrazené nad rámec ceny díla	X
	Jedná se o změnu ve smyslu zákona: (zatrhnout)	§100 odst. 1 (vyhrazená změna závazku)	
		§ 222 odst. 4	X
		§ 222 odst. 5	
		§ 222 odst. 6	
	Způsob projekčního řešení změny: (zatrhnout)	§ 222 odst. 7	
		zápis do SD (deníku změn)	
realizační dokumentace			
dokumentace skutečného provedení			
	jiné:	X	
Údaje o složení ceny změny	hodnota přípočtů (víceprací) celkem v Kč bez DPH	344 507,00	
	hodnota odpočtů (méněprací) celkem v Kč bez DPH		
Údaje o složení ceny změny	ocenění změny předložil	Peter Smrek	
	náklady na změnu v Kč bez DPH	344 507,00	
	Výše DPH sazba: 21%	72 346,47	
	náklady na změnu v Kč vč. DPH	416 853,47	
termíny	Termín realizace změny:	dle Dodatku č.1 Smlouvy o dílo	
	Vliv změny na termín dokončení díla:	ANO	
odsouhlasení změny	Změnu odsouhlasil	datum	podpis
	Zhotovitel (dozor zhotovitele)		
	Zhotovitel		
	Objednatel (statutární zástupce)		
přílohy	Přílohy: Technická specifikace - REST. 5- 12		

KULTURNÍ DŮM SLÁVIE • NOVÉ PRVKY_VÝKAZ VÝMĚR

Kód položky v dokumentaci	Název položky	Počet	Jednotková cena	DPH	Celková cena	DPH	Výkres číslo
N1.2	Restaurace - gastro oltář 2 - N1.2	1	76 067,00 Kč	15 974,07 Kč	76 067,00 Kč	15 974,07 Kč	RESTAURACE_SKŘÍNKA N1.2 "GASTRO OLTÁŘ"
	ocelová část - konstrukce		6 925,00 Kč				
	stolařská výroba a kotevní prvky		54 301,00 Kč				
	keramika Porcelanosa Nylo Noir Polished, 6 mm		14 841,00 Kč				
bez kódu	Restaurace - recepční pult u vstupu	1	74 169,00 Kč	15 575,49 Kč	74 169,00 Kč	15 575,49 Kč	RESTAURACE_RECEPČNÍ PULT
	ocelová část - konstrukce i opláštění		60 189,00 Kč				
	deska a LED osvětlení		13 980,00 Kč				
bez kódu	Bar - police na alkohol za barem - sestava	1	194 271,00 Kč	40 796,91 Kč	194 271,00 Kč	40 796,91 Kč	LIKÉROVÝ BAR_POLICE ZA BAREM, POLICE POD
	ocelová část - 3 x stojna + 32 x police		113 372,00 Kč				
	stolařská výroba, kotvení a LED osvětlení		12 485,00 Kč				
	keramika Porcelanosa Liem Dark Polished, 12 mm		68 414,00 Kč				

CENA	344 507,00 Kč	72 346,47 Kč	344 507,00 Kč	72 346,47 Kč	
CELKOVÁ CENA S DPH					416 853,47 Kč

Předpokládáný dodací termín konec měsíce únor/začátek měsíce březen.

2025_10_22 - KD SLÁVIE · VÝKRESY TVARU · DOPLNĚNÍ MIMO VZ

projekt interiéru_restaurace, kavárna, bar & pivní bar



OBECNÉ POZNÁMKY PLATNÉ NAPŘÍČ DOKUMENTACÍ

- Veškerá barevnost, **není-li uvedeno jinak**, je definována a odvozena od systému barev NCS 2050. Kde je dle vzorníku NCS 2050 definována shoda se vzorníkem RAL, je možné uvažovat o barevnosti dle RAL. Kde shoda se vzorníkem RAL uvedena není, platí vzorník NCS bez výjimek! Systém barev NCS je zvolen s ohledem na jednotnou barevnost různých subdodávek a je tedy závazný pro celou dodávku interiéru.
- Barevnost dle NCS 2050 je definována jako referenční a je závazná pro laky. V případě průmyslových výrobků, jako jsou např. HPL desky, látky apod. bude posuzována shoda s udanou referenční barvou a objednatel/investor/architekt si vyhrazuje právo požadovat změnu, která povede k přesnější shodě barevné, tak i ke shodě s představou struktury látky případně dalších povrchů.
- Lakované povrchy, olejované povrchy, povrchy keramiky a ostatních deskových materiálů jsou primárně uvažované a požadované jako hladké. To platí zvláště pro HPL materiály
- U navržených materiálů, tam kde to je požadováno/definováno, bude prokázána shoda s požadavky objednatele/investora/architekta (např. certifikát, technický list apod.).
- U neprůmyslově vyráběných komponent bude požadován fyzický vzorek. U barevnosti – vzorek barvy na konkrétním materiálu, u svarů – vzorek provedení svaru, u čalounění – vzorek látky a provedení čalounění (švy, napnutí apod.). Vzorkování může být provedeno na jednotlivých komponentech, které jsou součástí dodávky a není nutné vyrábět samostatný vzorek nad rámec požadované dodávky.
- Rozsah a zpracování dílenské dokumentace je zcela v režii dodavatele. Objednatel/investor/architekt si vyhrazuje právo před výrobou odsouhlasit/rozporovat provedení detailů, které nebudou ve shodě s koncepcí návrhu a budou se u finálního výrobku negativně pohledově projevovat. Výkresové provedení takových detailů může být nahrazeno fyzickým referenčním vzorkem, na jehož základě bude objednatel/investor/architekt posuzovat finální provedení výrobku.
- Objednatel/investor/architekt poskytne zhotoviteli odpovídající podporu potřebnou pro zrealizování díla. To se týká zejména zhotovení dílenské dokumentace, spolupráce při vzorkování i zhotovení finálních výrobků tak, aby nedocházelo ke zbytečným chybám/zdržení z důvodu nepochopení zadávací dokumentace nebo představě objednatele/investora/architekta o finálním provedení/instalaci výrobku.
- Dodavatel je povinen řešit jakékoli nejasnosti/chyby ohledně dokumentace/montáže neprodleně, aby se zabránilo zbytečným škodám a časovému skluzu.

Obsah


Restaurace „gastro oltář 2“ skřínkas N1.2	· vizualizace	1
Restaurace „gastro oltář 2“ skřínkas N1.2	· pohled	3
Restaurace „gastro oltář 2“ skřínkas N1.2	· popis	4
Restaurace „gastro oltář 2“ skřínkas N1.2	· půdorys, půdorysný řez	5
Restaurace „gastro oltář 2“ skřínkas N1.2	· řez	6
Restaurace _recepční pult u vstupu	· vizualizace	7
Restaurace _recepční pult u vstupu	M 1:5	9
Restaurace _recepční pult u vstupu	· detail kotvení ke stabilizačnímu disku	M 2:1 10
Restaurace _recepční pult u vstupu	· vizualizace	11
Restaurace _recepční pult u vstupu	· vizualizace	12
Bar	· police na alkohol za barem – vizualizace	13
Bar	· police na alkohol za barem	M 1:20 15
Bar	· police na alkohol za barem – detaily	M 1:10, M 1:1 16
Bar	· police na alkohol za barem – detaily	M 1:5, M 1:1 17
Bar	· police na alkohol za barem – popis	18
Pivní bar _skřínka za barem	· pohled	M 1:20 21
Pivní bar _skřínka za barem	· půdorys, řez	M 1:20 22
Pivní bar _skřínka za barem	· půdorysný řez	M 1:20 23
Pivní bar _skřínka za barem	· řezy a detail nosné koe. polic	M 1:20 24



RESTAURACE_SKŘÍNKA N1.2_“GASTRO OLTÁŘ“

† PŮDORYS STĚNY N1

M 1:20

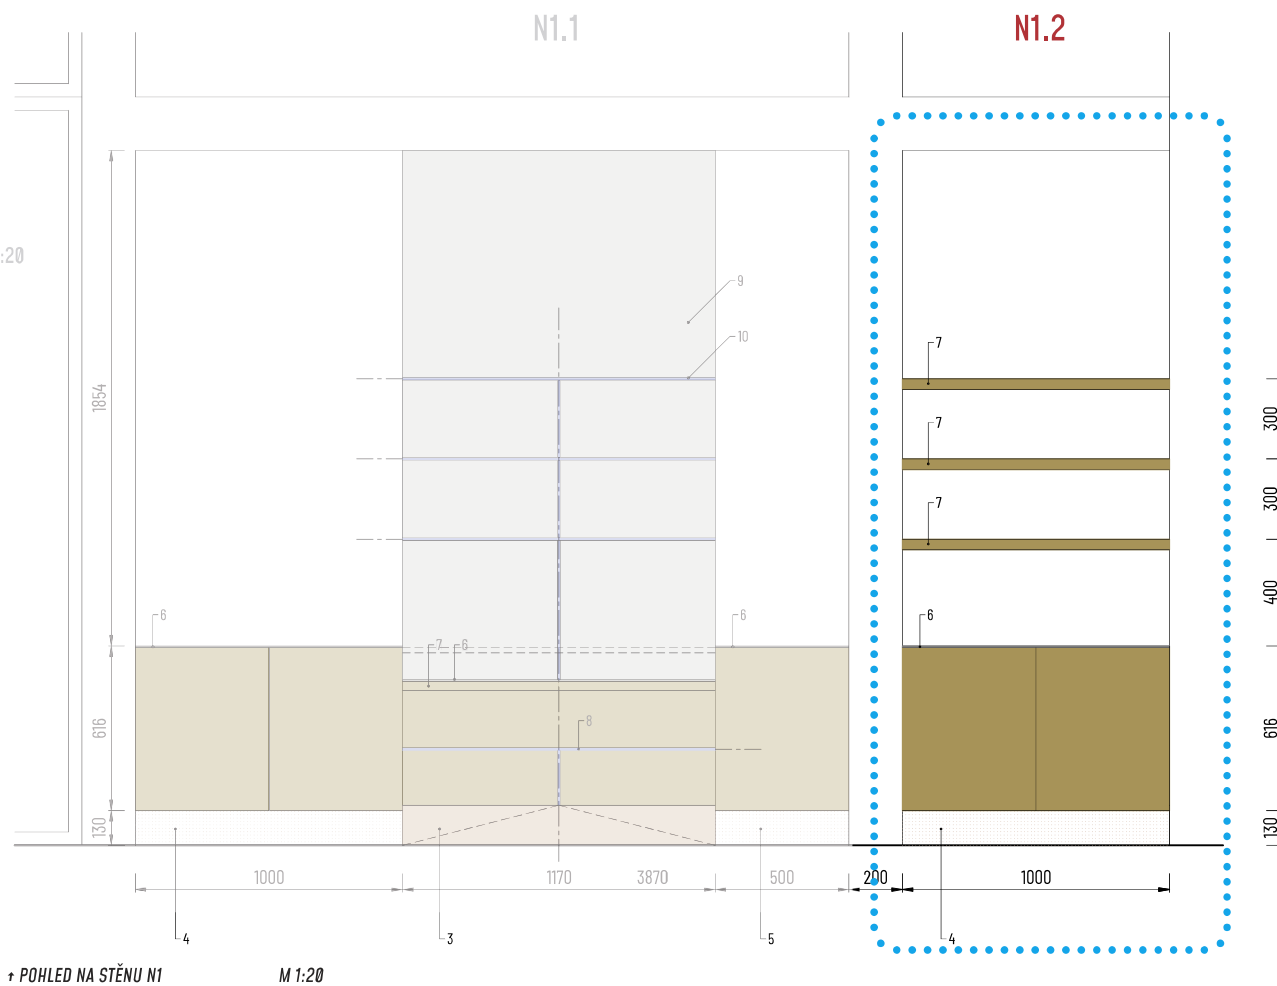

† POHLED NA STĚNU N1

M 1:20

- Dýhovaná skříňka, dýhovinný pohledových ploch a vnitřku skřínky, dýha – americký ořech, povrchová úprava – matný lak, horní plocha keramická (porcelanitová) deska viz obr.
- Dýhovaná skříňka, dýhovinný pohledových ploch a vnitřku skřínky, dýha – americký ořech, povrchová úprava – matný lak, horní plocha keramická (porcelanitová) deska viz obr.
- Skříňka napojovacích bodů AV techniky, NN zásuvek, televize, LAN apod. Dýhovaná na pohledových plochách– americký ořech, povrch matný lak
- Blende pod skřínkami, vnořené pod skřínkami cca 160 mm za přední hranou skříněk, dýhované na pohledových plochách– americký ořech, povrch matný lak
- Blende pod skřínkami, vnořené pod skřínkami cca 160 mm za přední hranou skříněk, dýhované na pohledových plochách– americký ořech, povrch matný lak
- Keramika nebo porcelanit tl. 6 mm viz obr. se strukturou černého (tmavě hnědého) kamene (mramor). Ne struktura granitu! Zabroušené pohledové hrany do kvality povrchu desky.
- Podkladová deska tl. 40 mm, dýhované veškeré pohledové plochy, dýha – americký ořech, matový lak
- Skleněné police tl. 10 mm, kalené sklo, leštěné hrany, spoje lepením čirým lepidlem nebo spojené jiným transparentním způsobem.
- Keramika nebo porcelanit tl. 6 mm viz obr. se strukturou černého (tmavě hnědého) kamene (mramor). Ne struktura granitu! Zabroušené pohledové hrany do kvality povrchu desky.
- Podpěra proti pronášení polic – dýhované pohledové plochy, dýha – americký ořech, matový lak
- Konstrukční podpory a sloupky pro kotvení blende
- Konstrukční deska skřínky pro umístění napojovacích bodů AV techniky, NN zásuvek, televize, LAN apod. Boční výřez pro ruce k otevírání.
- Dvířka skřínky napojovacích bodů AV techniky, NN zásuvek, televize, LAN apod.Kotvení dvířek může být řešeno např. pomocí kuchyňských pantů – otevírání k podlaze na 90°, nebo pomocí magnetů.
- Nosná deska pro umístění napojovacích bodů AV techniky, NN zásuvek, televize, LAN apod.
- Blende za keramickou (porcelanitovou deskou)
- Nosný profil pro kotvení keramické (porcelanitové) desky 15
- LED pásek s difuzorem světelného toku

Parametry pro keramickou (porcelanitovou) desku

- Keramika nebo porcelanit tl. 6 mm viz obr. se strukturou černého (tmavě hnědého) kamene (mramor). Ne struktura granitu! Zabroušené pohledové hrany do kvality povrchu desky.
- Tloušťka desky 6 mm je minimální.
- Pohledové hrany desek budou zabroušené do kvality lícové strany desky
- U desky požadujeme pevný homogenní, nenasákový a oděru vzdorný materiál
- Jedna celistvá deska, žádné lepení, žádné spáry. U stěnové desky se skleněnými poli- cemi lze desku dělit v rastru polic, ale je nutné zachovat tzv. nulovou spáru.
- Povrch v sametovém lesku nebo mat. Ne plný lesk!

- U nábytkové stěny bude VEŠKERÉ pohledové plochy dýhované a to i ty na vnitřku skřínek a dvířek. Pouze plochy, které budou trvale nepřístupné pohledu, mohou být v povrchu nosného materiálu.
- Veškeré povrchové úpravy budou vzorkovány fyzickým vzorkem k odsouhlasení barevnosti, povrchu, povrchové úpravy a struktury
- Investor bude požadovat jednotnou barevnost a fládr dýhy. Jednotná barevnost bude posuzována podle fyzického vzorku s finální úpravou.
- Investor si vyhrazuje právo na opatření, která povedou ke sjednocení barevnosti, protože interiér musí působit jako homogenní celek, což znamená sjednocenou barevnost, povrchové úpravy, lesk apod.
- Pod pojmem barevnost se rozumí barevnost obecně tzn. že platí pro kovové, textilní, dřevěné výrobky apod. Jednotná barevnost pro samostatné výrobky bude posuzována vždy pro jeden ucelený provoz tzn. např. jednotná barevnost pro restauraci, kavárnu, bar a pivní bar. Napříč provozy bude posuzována pаве v případě, že to bude z hlediska vyznění celku interiéru stavby podstatné.

Investor si vyhrazuje požadovat před realizací nábytku výrobu fyzického vzorku k odsouhlasení jeho provedení – stačí část nábytku. U vzorku se počítá s jeho použitím v interiéru, za předpokladu, že bude splňovat investorem a zpracovatelem projektu interiéru požadované kvalitativně estetické požadavky. Při posuzování provedení bude posuzováno zejména:


- Provedení hran u dýhovaných ploch
- Kvalita povrchové úpravy – homogenita nanesení barvy nebo laku
- Kvalita povrchu a barevnost keramické (porcelanitové) desky
- Lepené spoje skla

POŽÁRNĚ BEZPEČNOSTNÍ POŽADAVKY – PODROBNĚ viz projekt PBŘ


- Konstrukce lavice nebo sedadla ve shromažďovacích prostorech pevně zabudované, popřípadě k zabudování do těchto prostorů nebo umístění v nich určené, musí být navrženy z výrobků třídy reakce na oheň nejméně D.
- Ve shromažďovacích prostorech, ve kterých jsou z provozních důvodů zabudovány lavice nebo sedadla (popřípadě i jednotlivé židle či skupiny židlí), musí být jejich konstrukce nejméně z výrobků třídy reakce na oheň D, aniž by šlo o termoplasty. Stanovená třída reakce na oheň se netýká povrchových úprav lavic, sedadel či židlí.



Dýha – americký ořech

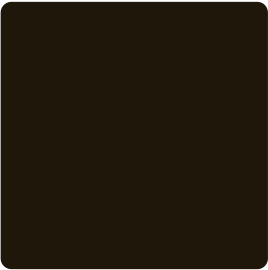


NCS – S 9000 N
RAL 8022 Black brown

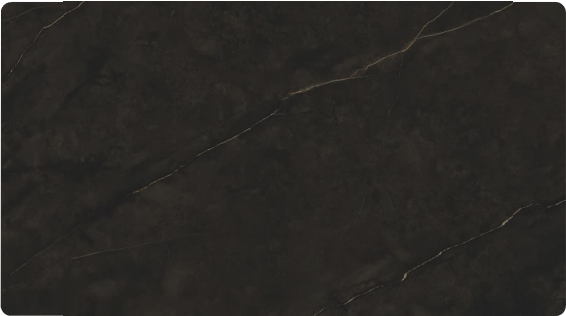


† KERAMICKÉ/PORCELANITOVÉ DESKY

- velkoformát bez napojování a spár
- povrch hedvábný lesk až mat
- Výrobce – PORCELANOSA
- Vzor – LIEM DARK NATURE
- Tloušťka – 6 a 12 mm



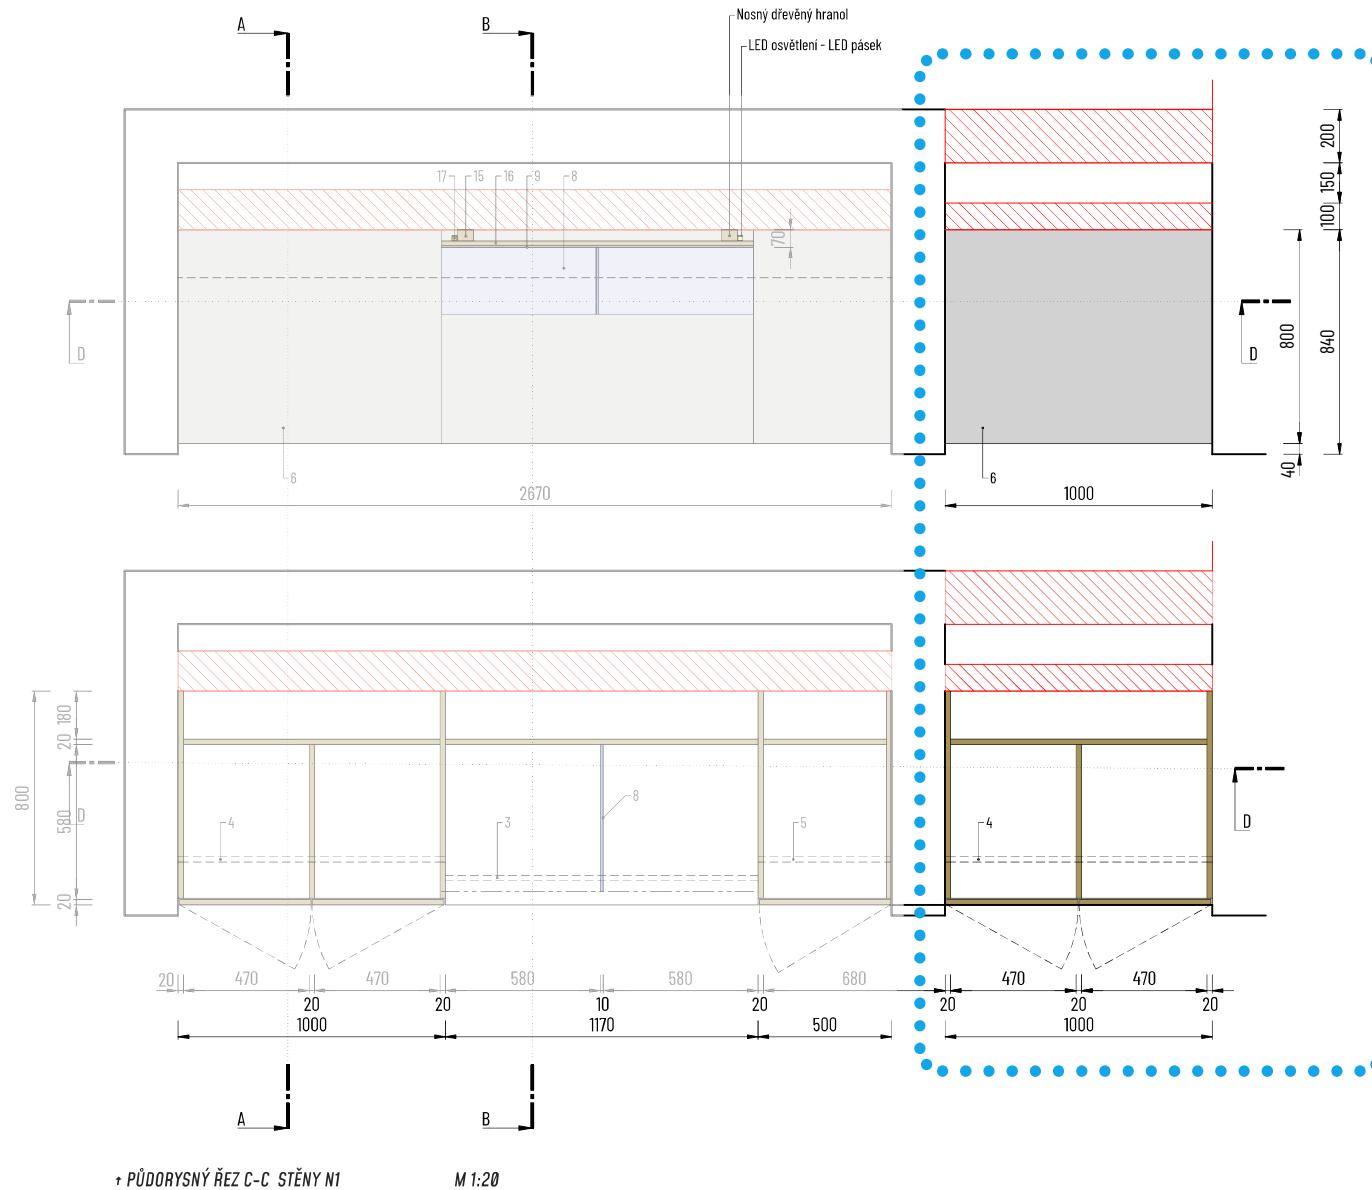

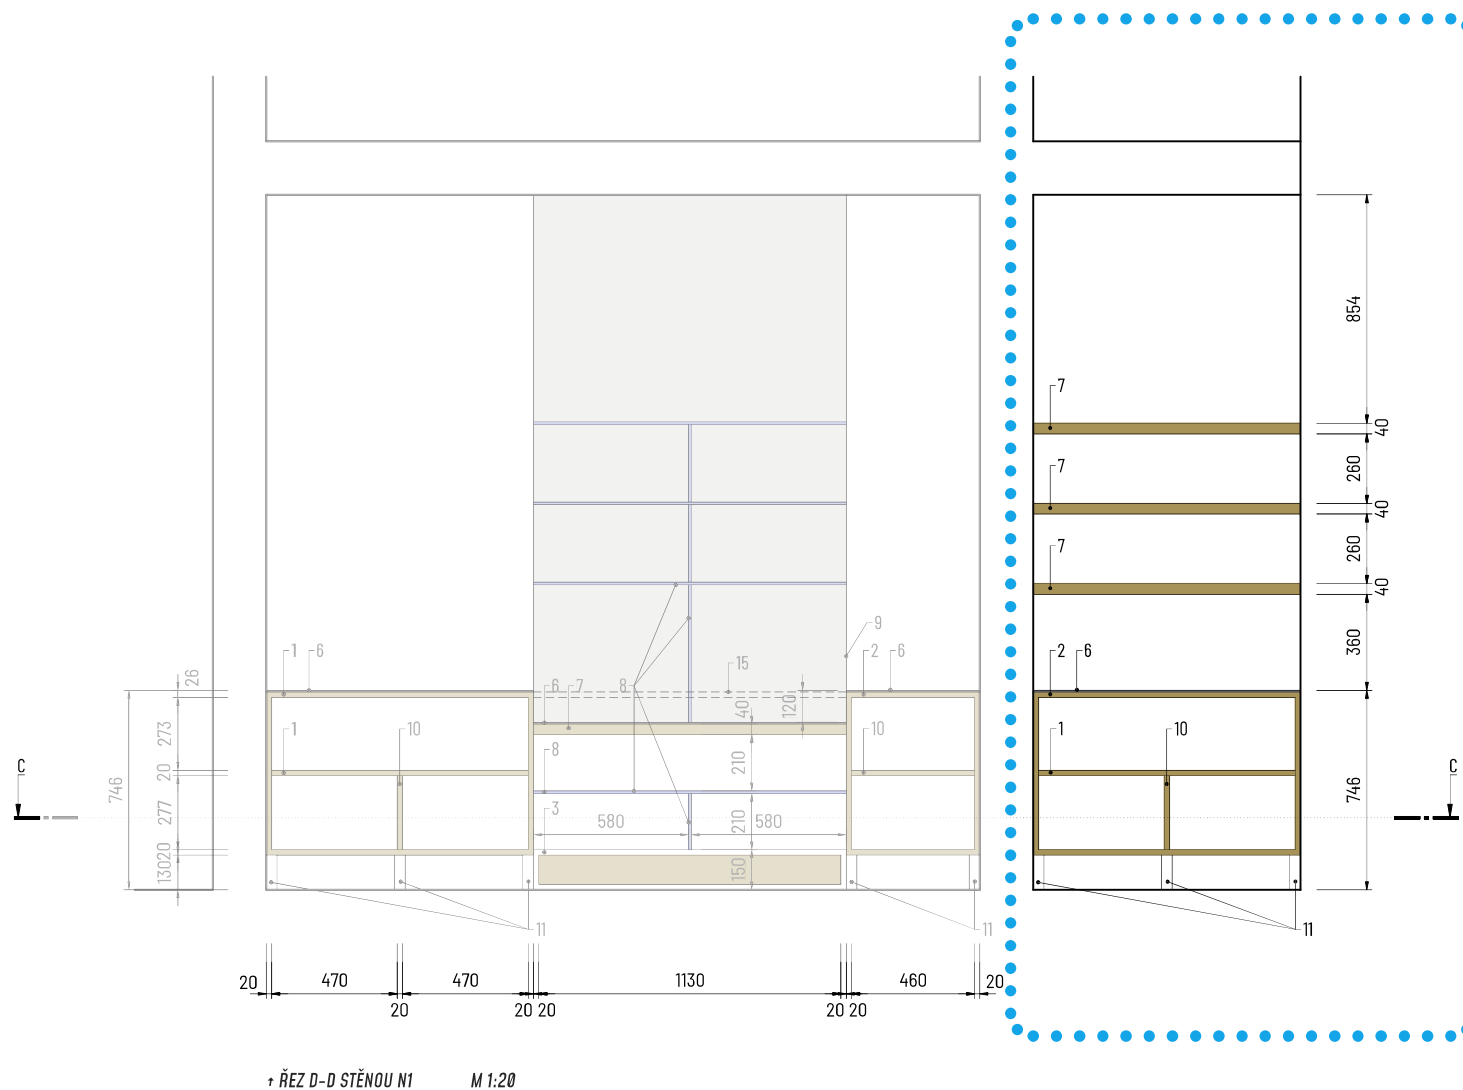


Před zpracováním VTD a výrobou je nutné zaměřit skutečné provedení stavebních konstrukcí pro veškeré komponenty, které jsou s nimi pevně spojené, do nich vestavěné anebo na ně rozměrově navázané!


mezi vizualizací a výkresy tvaru jsou drobné odchylky - pro nabídku jsou závazné výkresy tvaru, materiálové a barevné řešení v nich popsané!





- Receptční pult je navržený z ocelového (hliníkového) plechu, lakovaného práškovou barvou - komaxitem RAL 8022 Black Brown, 30% lesk.
- Skládá se ze dvou, vzájemně svařených kusů komalých kuželů, které jsou vyrobeny stáčením anebo, mnohem lépe, na vytlačovacím soustruhu
- V dokumentaci jsou zkrácené základní tvary v kombinaci s finálním ořezem pod úhlem, tak aby na sebe jednotlivé díly pasovaly.
- Svar by měl být vlasový, přesto „lomová“ hrana nemusí být zcela ostrá což umožňuje použití tmelení k odstranění nerovností „lomové“ hrany
- Deska pultu je dřevěná, černá s přiznaným fládrem, z vnitřku pultu podsvícená LED žárovkou, aby spára mezi deskou a kovem zářila.
- Kotvení desky ke kovové konstrukci je provedeno pomocí kovových platí na trny nebo magnet.
- V desce bude průchodka pro napájení NTB/tablet a LAN připojení
- Kovová stabilizační deska může být řešena i jako sendvič (např. ocelový plech vsazený do desky), ale musí mít dostatečnou hmotnost zaručující vertikální stabilitu pultu. Barva desky RAL 802, 30% lesk.

- Ve stabilizační desce musí být otvor pro protažení napájení NTB/tablet a LAN z instalační podlahové krabice
- Receptční pult může být se stabilizační deskou spojen trvale, protože se nepředpokládá nějaké časté stěhování, kdy by bylo nutné desku od pultu, s ohledem na váhu, demontovat.

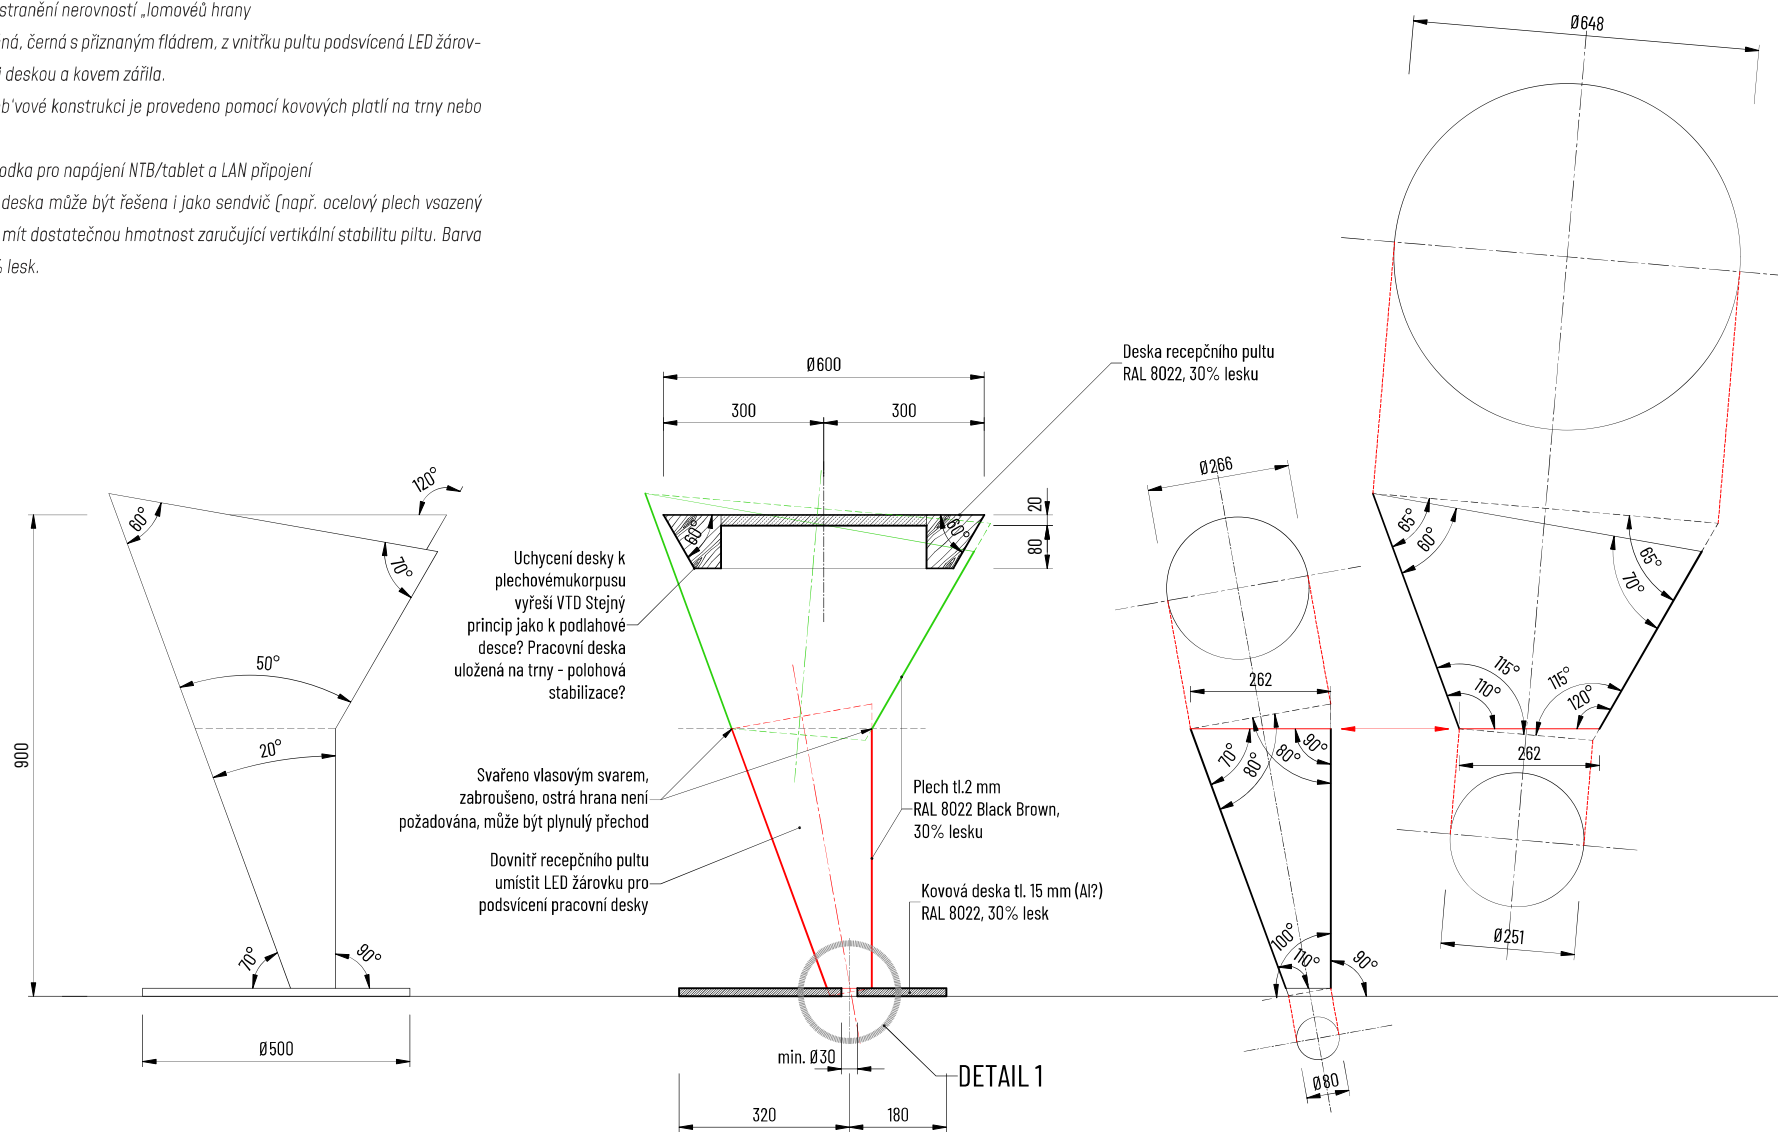

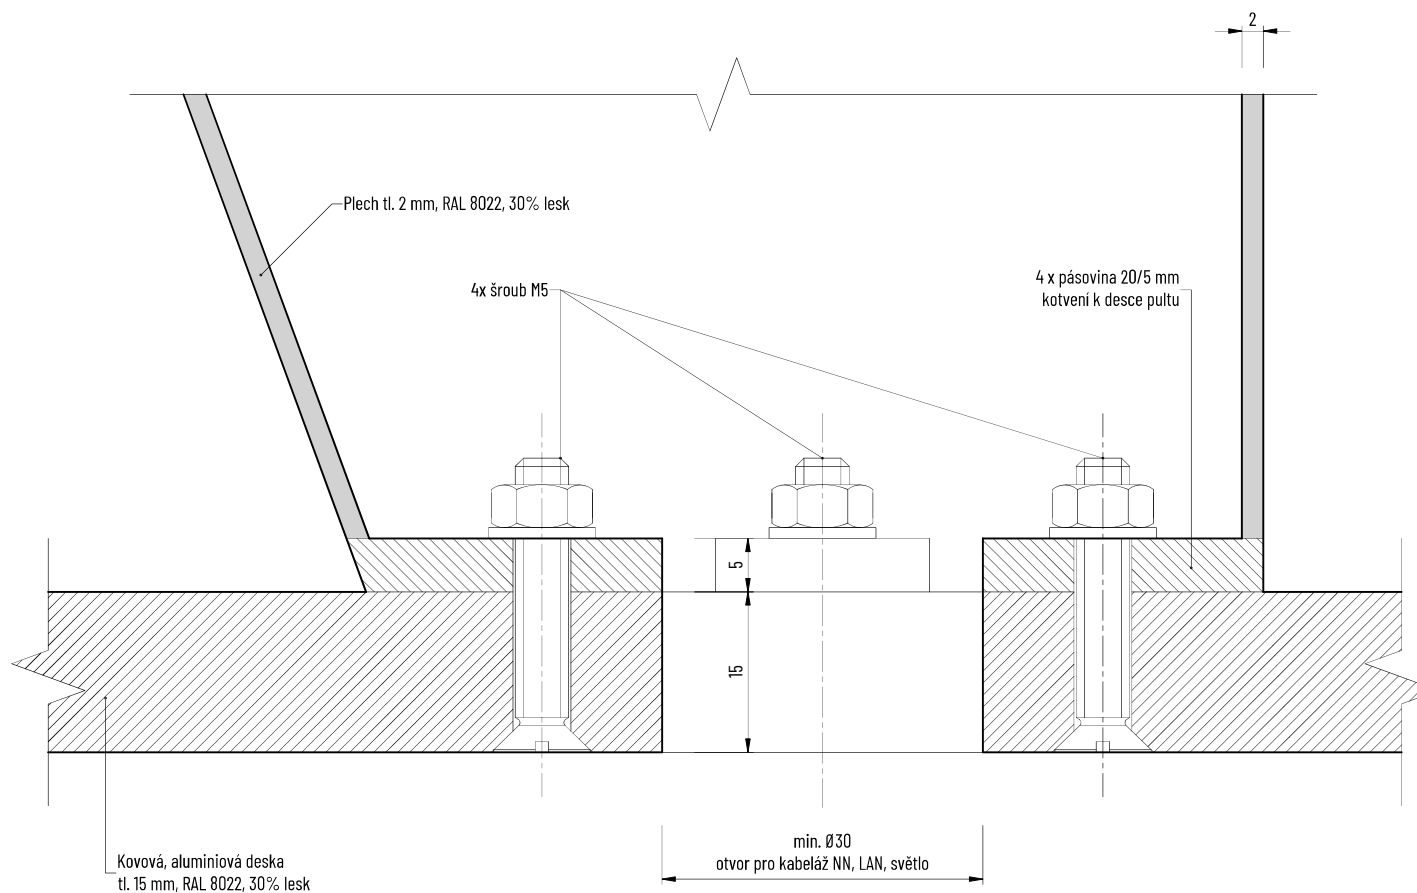


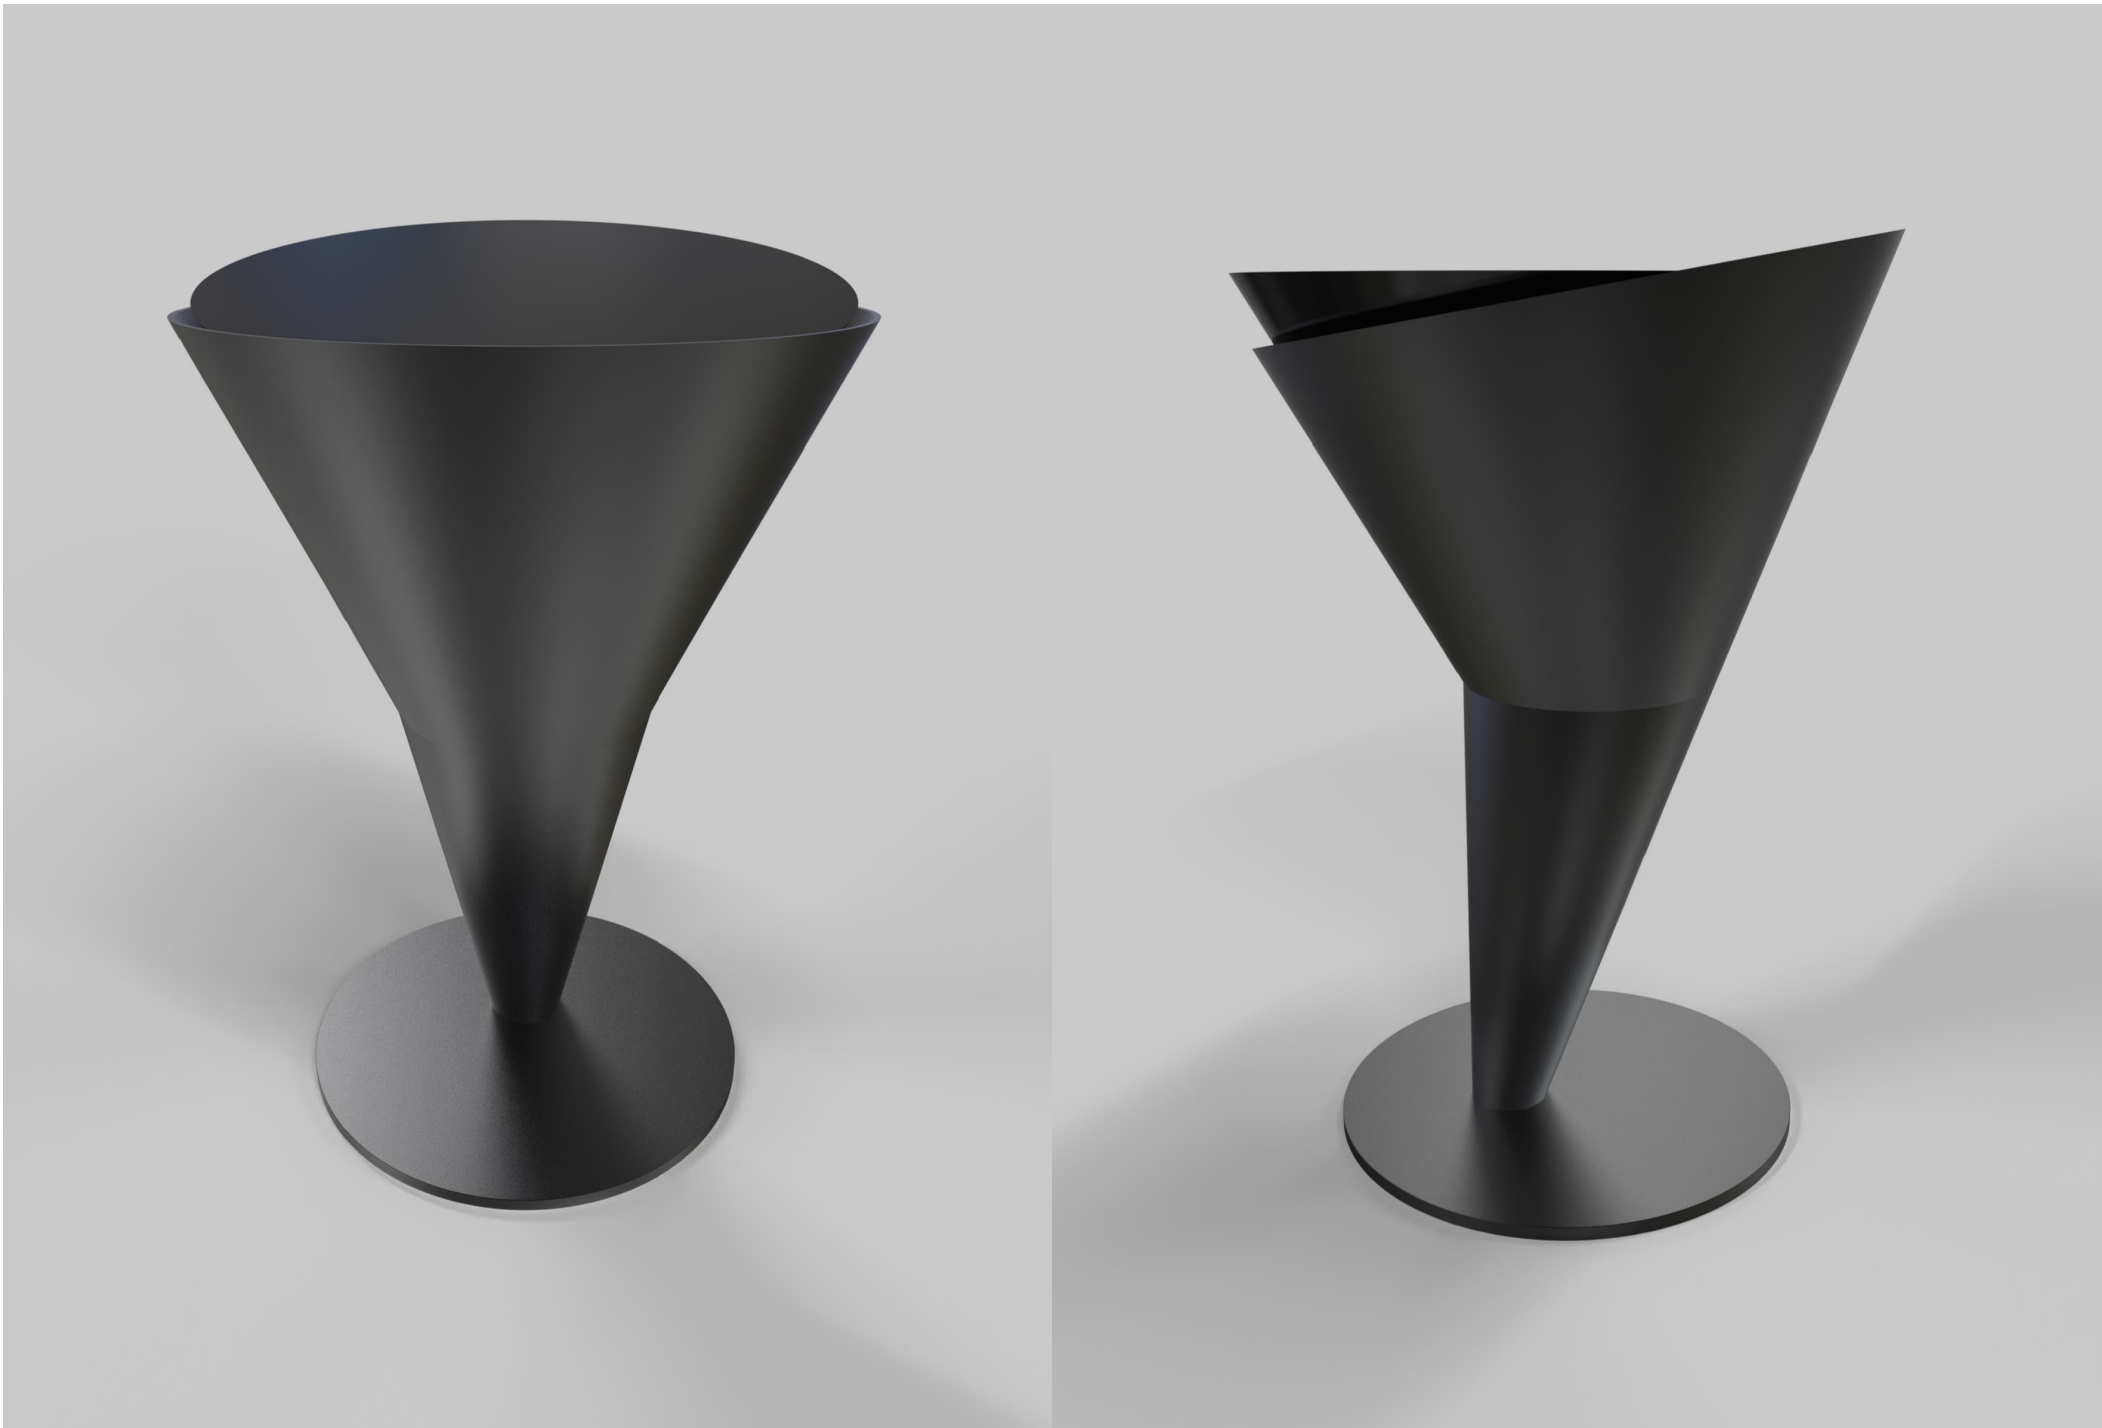


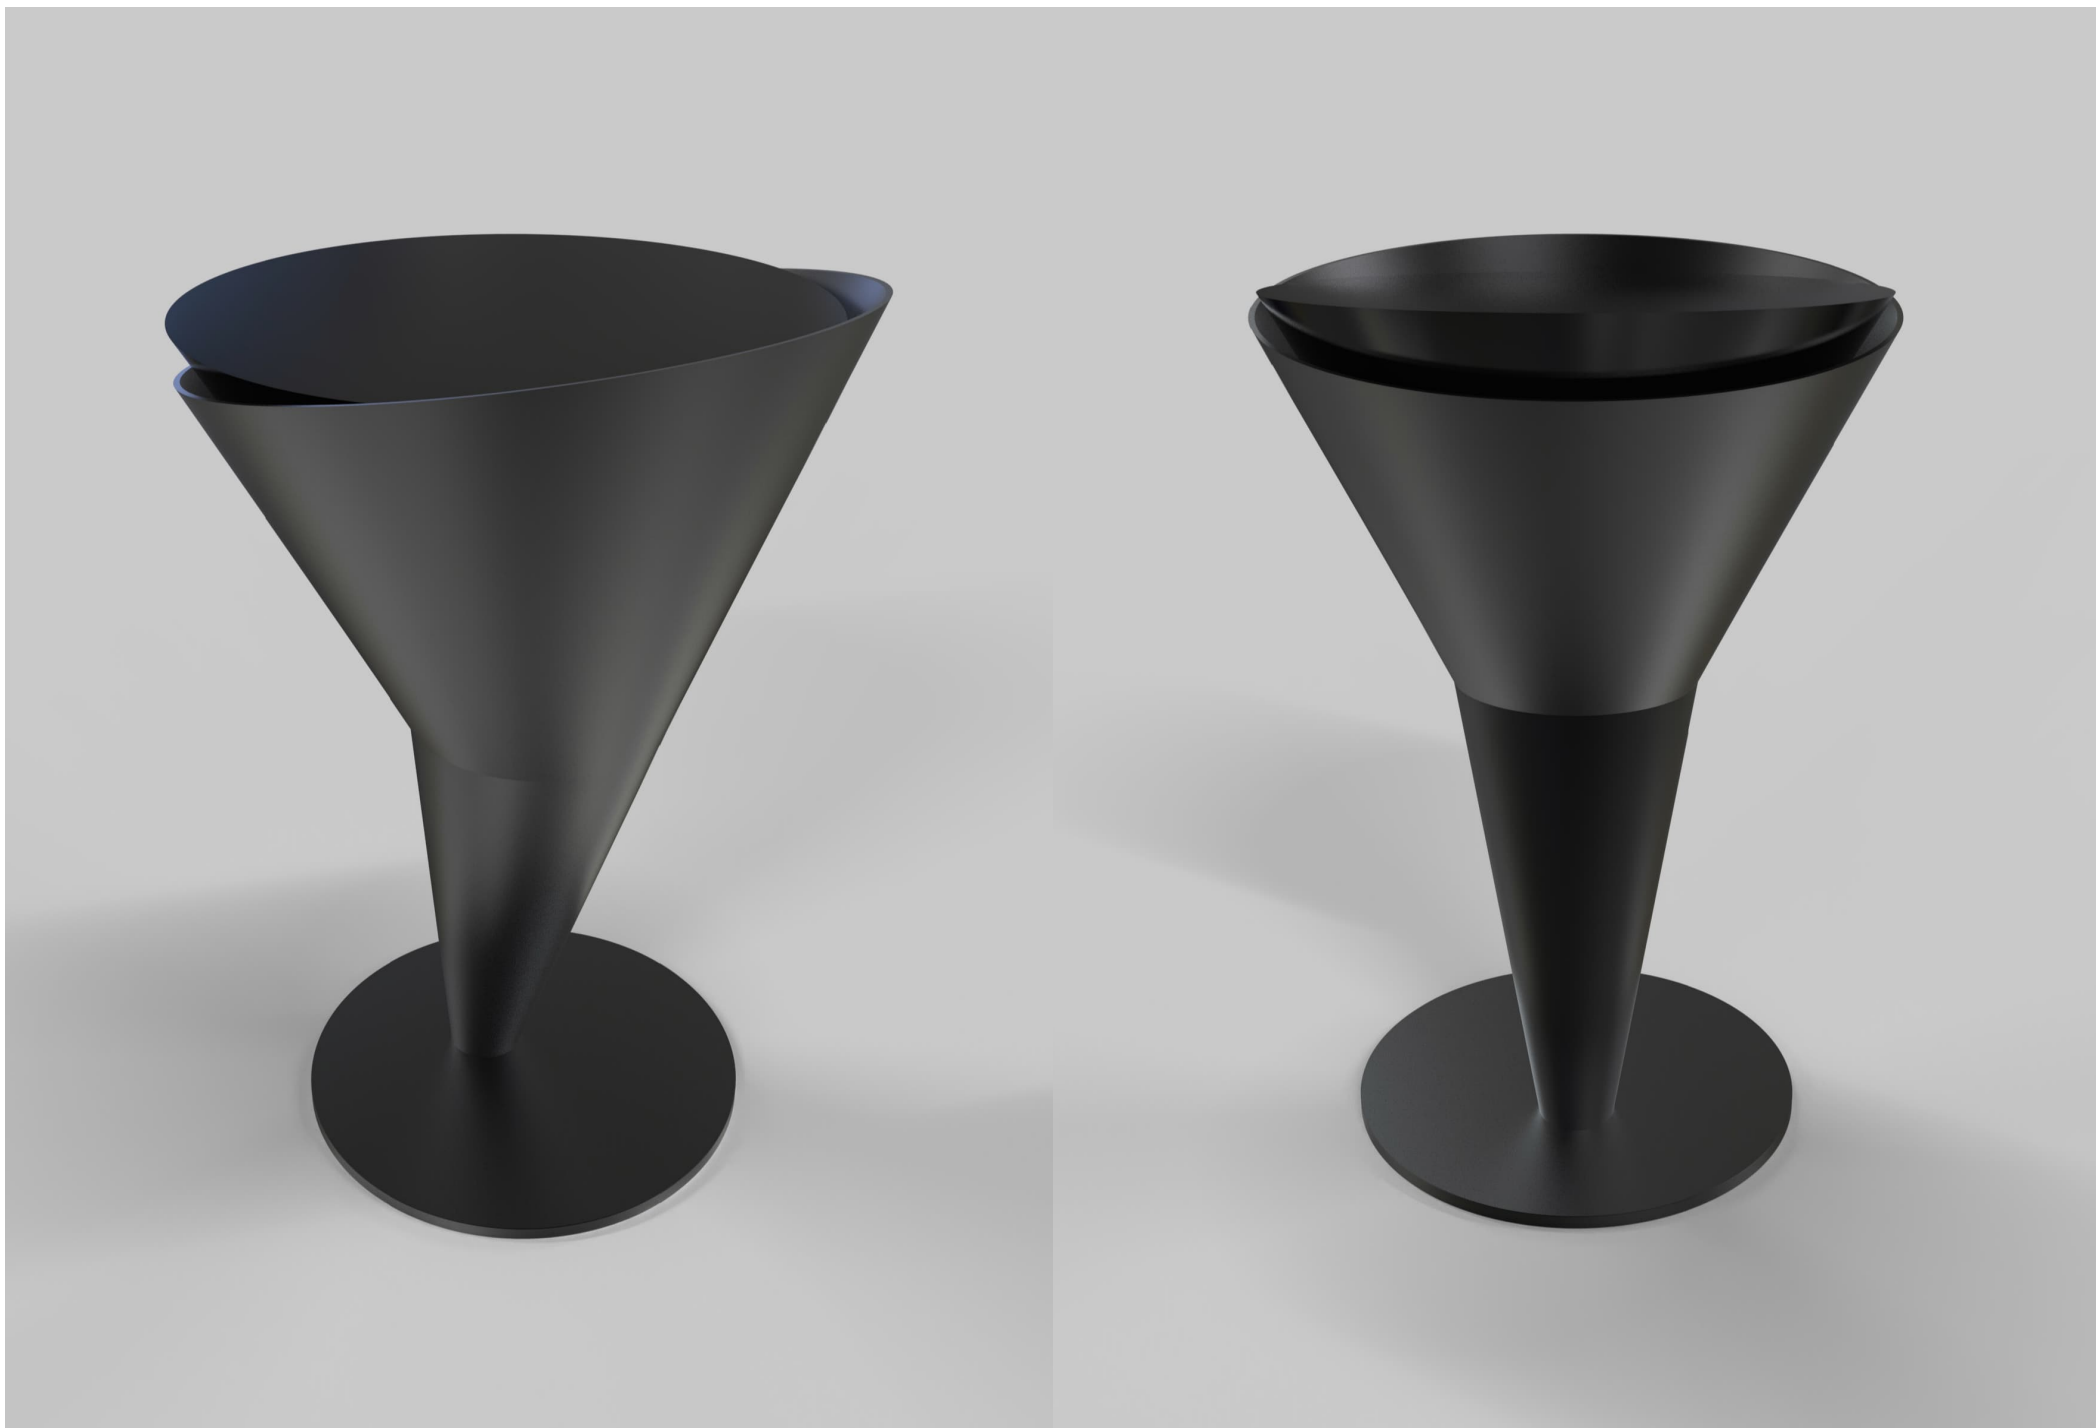



LIKÉROVÝ BAR _POLICE ZA BAREM, POLICE POD VINOTÉKOU

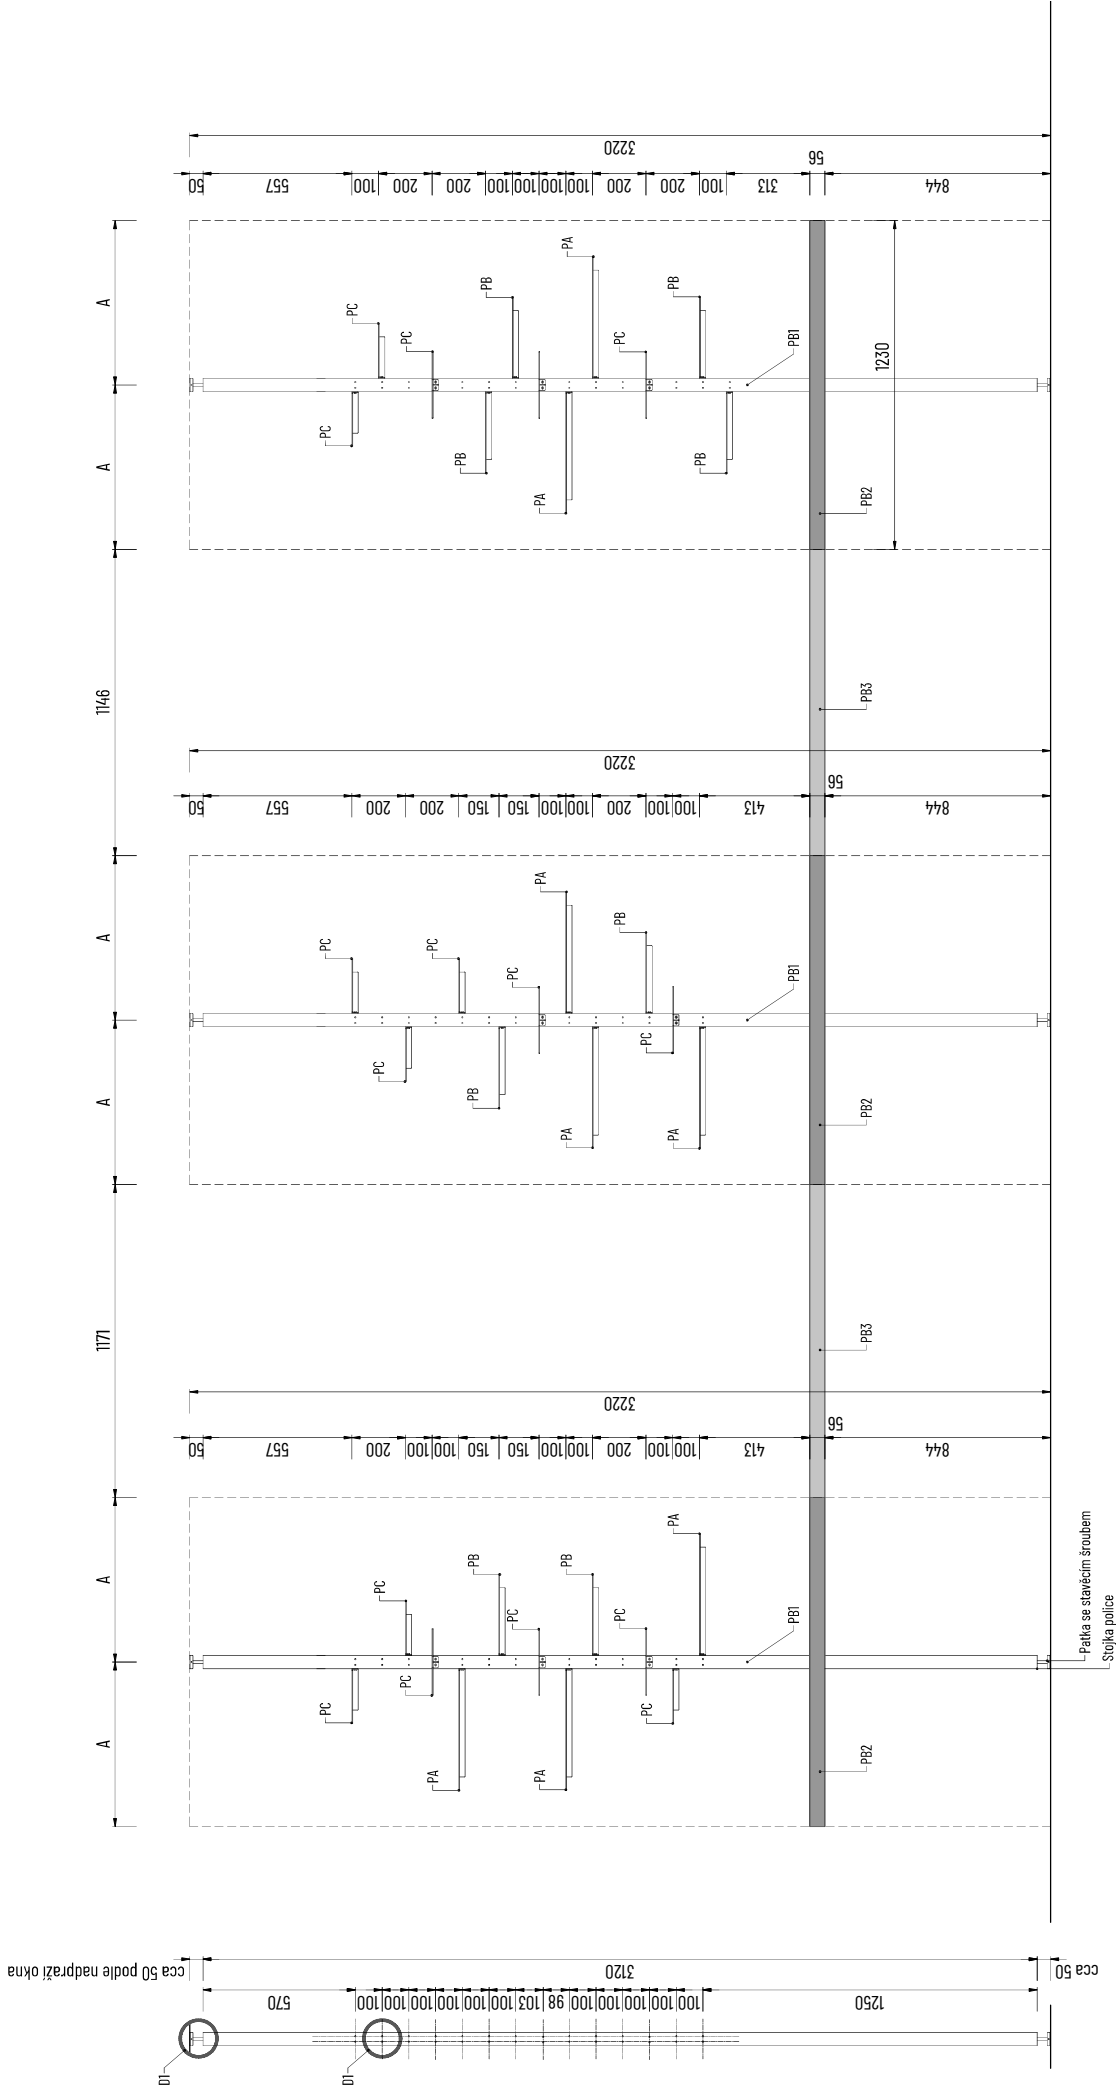


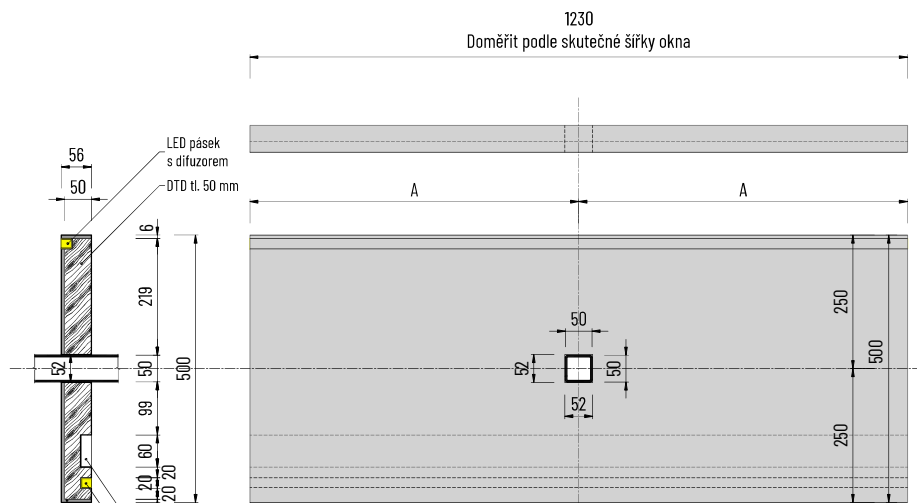

† POLICE PB2, NÁRYS, PŮDORYS, ŘEZ M 1:10


žlábek pro vedení kabeláže
LED pásek s difuzorem

keramická deska tl. 6mm
Porcelanosa Nylo Noir Polished

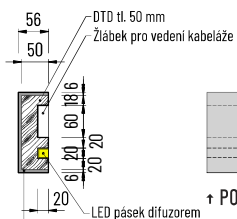


† POLICE PB3, NÁRYS, PŮDORYS, ŘEZ M 1:10


keramická deska tl. 6mm
Porcelanosa Nylo Noir Polished

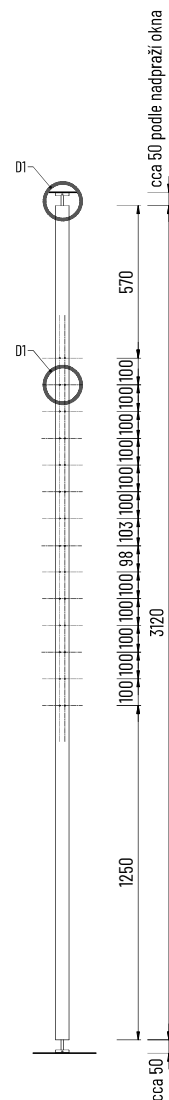


† STOJKA POLICE PB1 M 1:20

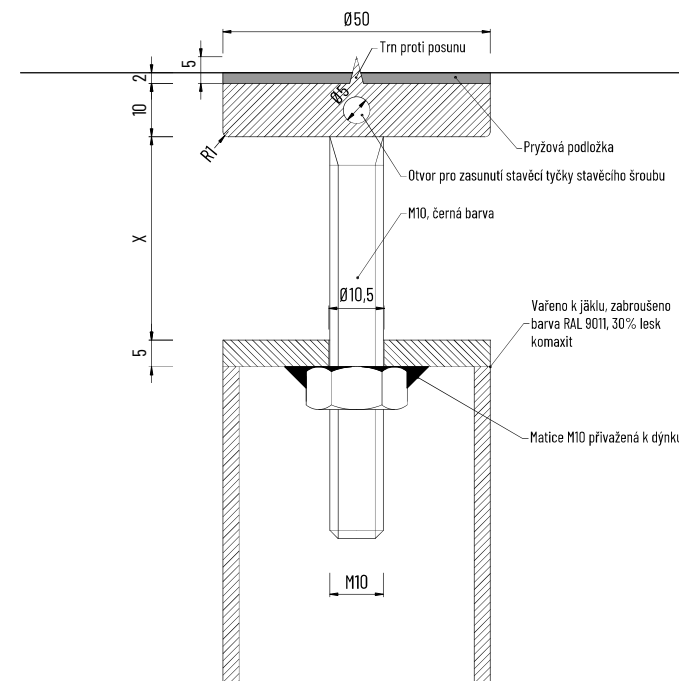


† STOJKA POLICE PB1_DETAIL D1 M 1:1

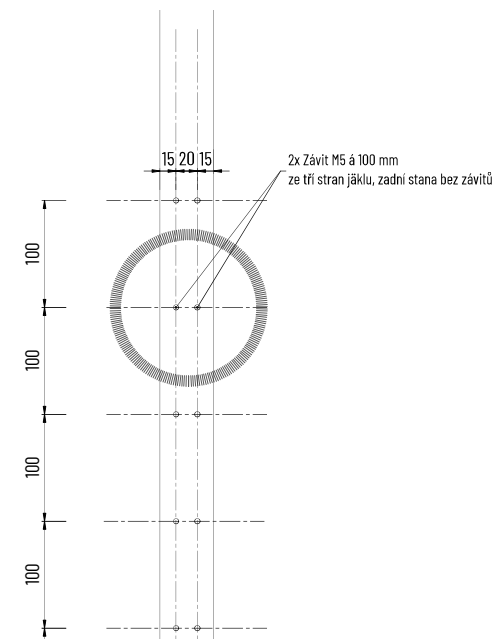


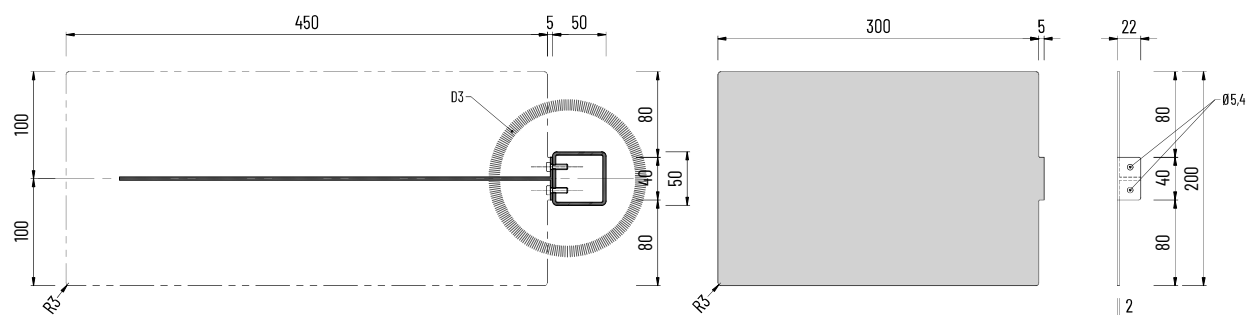


↑ POLICE PB M 1:5

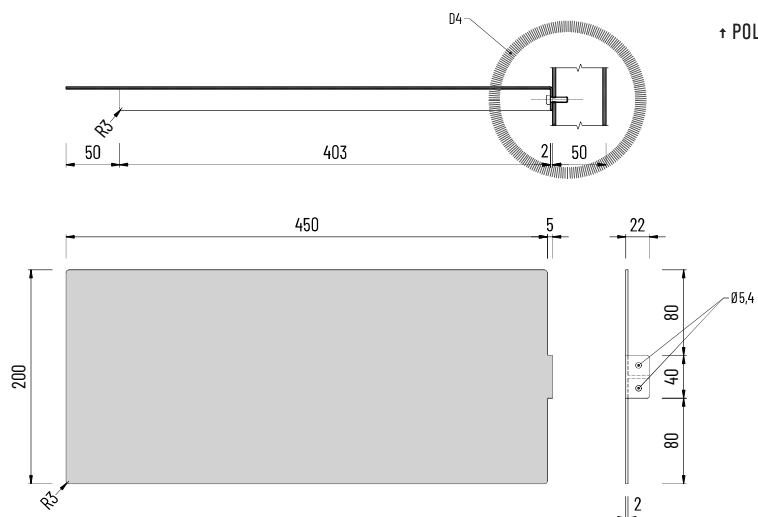


↑ POLICE PA M 1:5

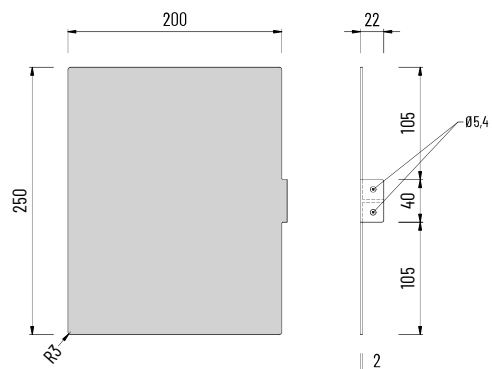

↑ POLICE PC M 1:5

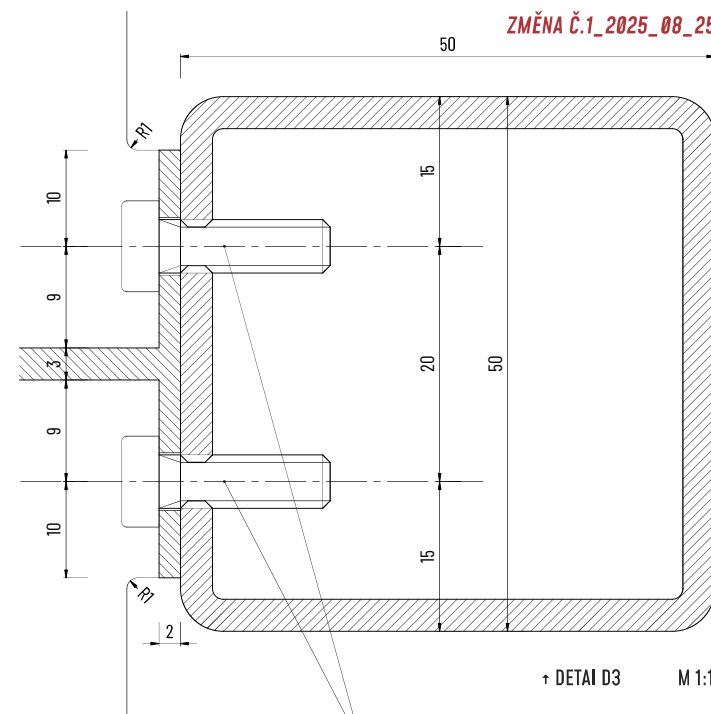

↑ DETAIL D3 M 1:1

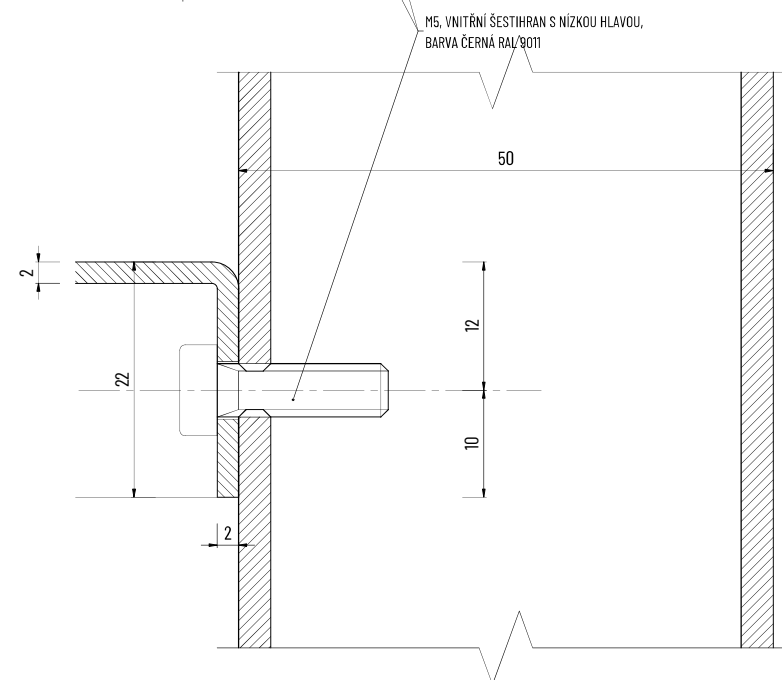M5, VNITŘNÍ ŠESTIHRAN S NÍZKOU HLAVOU,
BARVA ČERNÁ RAL 9011

- *Police jsou kovové, lakované - komaxit, barva RAL 8022 Black Brown, 30% lesk*
- *Průběžná police je optřena kabelovým žlábkem pro vedení vodiče k osvětlení + průběžný LED pásek přese všechny police, Barva světla 2 700°K*
- *Veškerý viditelný spojovací materiál budou šrouby s nízkou válcovou hlavou a vnitřním šestihranem. Tam kde to bude možné, lze použít zapuštěnou hlavu s vnitřním šestihranem. Veškerý spojovací materiál bude černé barvy! Černěný, RAL 8022/9011*