


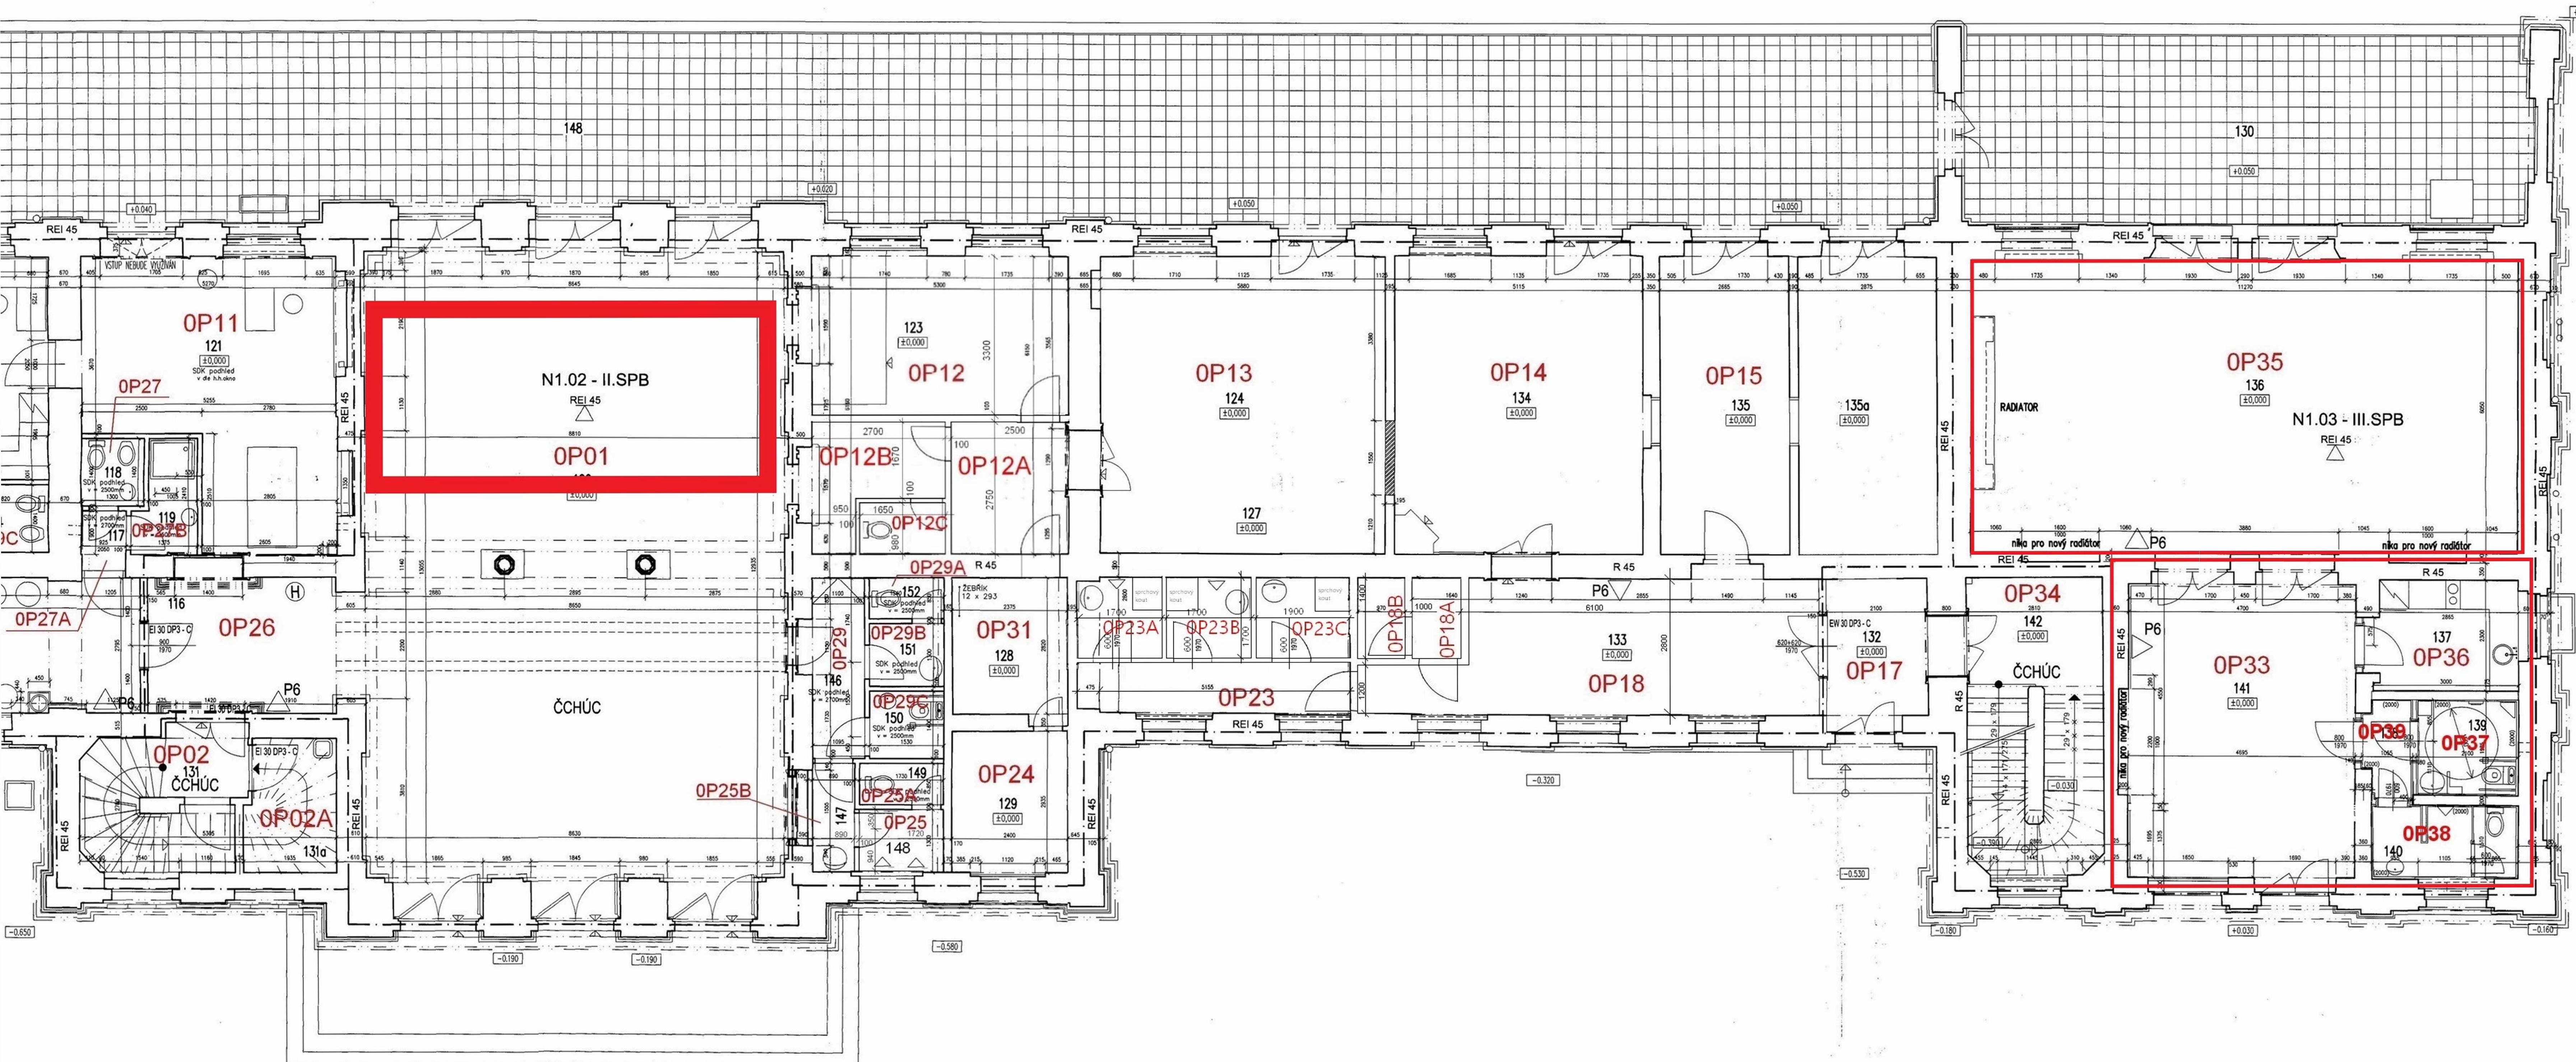

LEGENDA MÍSTNOSTÍ :		
Č.M.	NÁZEV MÍSTNOSTI	PLOCHA
101	MANIPULACE + MYTÍ NÁDOBÍ	13,8 m ²
101a	PŘÍPRAVA	5,4 m ²
101b	CHODBA + OKLAD	1,9 m ²
101c	WC - ZAMĚSTNANCI	1,4 m ²
101d	ŠATNA + DENNÍ MÍSTNOST	4,6 m ²
101e	SKLAD PROVOZU RESTAURACE	11,3 m ²
101f	HERNA	7,6 m ²
102	RESTAURACE	107,7 m ²
102a	RESTAURACE	18,6 m ²
103	CHODBA	5,6 m ²
104	WC ŽENY	4,7 m ²
105	WC MUŽI	8,4 m ²
106	WC INV.	3,3 m ²
107	OKLAD	1,5 m ²
108	AMBULANCE 1	19,2 m ²
109	SESTERNA	21,80 m ²
110	ČEKARNA	21,73 m ²
111	DENNÍ MÍSTNOST	9,82 m ²
112	KUCHYNKA	8,2 m ²
113	PŘEDSÍŇKA WC	1,4 m ²
114	WC	0,90 m ²
115	SCHODIŠTĚ-PODESTA	7,5 m ²
116	CHODBA	12,6 m ²
117	PŘEDSÍŇKA WC	1,33 m ²
118	WC	1,9 m ²
119	SPRCHA, UMÝVÁRNA	2,75 m ²
120	NEOBSAŽENO	-
121	AMBULANCE 2	27,17 m ²
122	HALA	120,7 m ²
123	POKLADNA	32,6 m ²
124	KANCELÁŘ	37,1 m ²
125	WC	2,5 m ²
126	KOUPELNA	4,5 m ²
127	ŠATNA	6,7 m ²
128	ZÁZEMÍ	7,3 m ²
129	NÁSTUPIŠTĚ PŘED SALONEM	47,8 m ²
130	SCHODIŠTĚ-PODESTA	2,8 m ²
131	OKLAD	5,2 m ²
131a	CHODBA	7,5 m ²
132	RECEPCE	25,3 m ²
133	KANCELÁŘ	32,2 m ²
134	KANCELÁŘ	36,5 m ²
135	PRONAJMATELNÝ PROSTOR	69,2 m ²
136	KUCHYNKA	6,9 m ²
137	PŘEDSÍŇKA WC	1,8 m ²
138	WC ŽENY + IMOBILNÍ	3,9 m ²
139	WC MUŽI	4,2 m ²
140	PŘEDSAJ	22,4 m ²
141	SCHODIŠTĚ-PODESTA	6,3 m ²
142	CHODBA	2,6 m ²
143	SKLAD	13,8 m ²
144	ZAHRADKA	48,6 m ²
145	PŘEDSÍŇKA SOC.ZÁZEMÍ	4,5 m ²
146	UMÝVÁRNA - MUŽI	2 m ²
147	NÁSTUPIŠTĚ	231,8 m ²
148	WC - MUŽI	1,47 m ²
149	WC - INVALIDA	2,4 m ²
150	PŘEDSÍŇKA WC - ŽENY	2,05 m ²
151	WC - ŽENY	1,3 m ²

POZNÁMKY:

- KÓTOVÁNÍ NOVOCH KONSTRUKCÍ KE STÁVAJÍCÍM ZDĚNÝM KONSTRUKCÍM, JSOU KÓTY VZTAŽENY K VNĚJŠÍMU ÚROVNI STÁVAJÍCÍ KONSTRUKCE (TJ. K ÚROVNI ODTYČI, I PŘES TO ŽE VNĚJŠÍ ODTYČ BUDOU PROVEDENY NOVE).
- NOVE ZDĚNÉ KONSTRUKCE JSOU KÓTOVÁNY NA OŠTÝ ROZMĚR OHYLY (U CP 290/140/65), OHYLA JE UVAŽOVÁNA V TL. 20 MM, KAMENNÝ (KERAMICKÝ) OKLAD V TL. 10 MM.
- SÁROKARTONOVÉ KONSTRUKCE JSOU KÓTOVÁNY K VNĚJŠÍMU LICI SDK DESEK, KAMENNÝ (KERAMICKÝ) OKLAD JE UVAŽOVÁN V TL. 10 MM.
- PRO DŘEVĚNÉ OBLOŽKOVÉ ZARUČENÍ ROZMĚRŮ DVEŘÍ 800/2000 MM, BYLA PŘIPRAVENOST STÁVAJÍCÍHO OTVORU 800/2100, T.J. OTVOR ŠIRŠÍ O 100 MM A VÝŠÍ O 50 MM OD OŠTÍ PODLAHY (OŠETŘENÍ PRŮP. VÝMĚRY - VIZ OKRÁJOVÁNÍ).
- RÁMOVÉ ZARUČENÍ - ŘEŠENO INDIVIDUÁLNĚ DLE KONKRETNÍHO HISTORICKÉHO STAVU.
- VÝŠKY OKLADŮ NA SOCIÁLNÍCH MÍSTNOSTECH JSOU DO VÝŠKY 2050mm.
- ARCHITECTONICKÉ PRVKY UVEDENÉ V EVIDENCI UMĚLECKO-ŘEMESLNÝCH PRVKŮ JSOU SOUČÁSTÍ PROJEKTU, PRVKY BYLY RESTAUROVÁNY DOBOŘOU RESTAURÁTOŘSKOU TÍMŮM S PŘÍSLUŠNÝM LICENCÍ NA RESTAURÁTOŘSKÉ PRÁCE BUDE DODATELEM PŘEDLOŽEN RESTAURÁTOŘSKÝ ZÁMĚR K ODSOUHLASENÍ INVESTORŮ, PROJEKTANTŮ A IPD. NÁSLEDNĚ BUDE VYBRÁNO TÍMŮM VYPRACOVÁNÍ A PŘEDLOŽEN K ODSOUHLASENÍ TECHNOLOGICKÝ PŮSTUP OPRAV.
- PODLAHY (PŮKOVY) BÝLY OODLATOVANY OD OKOLNÍCH STĚN IZOLACÍM OKRAJOVÝM PÁSEKEM TL. 10 MM (ISOVER) NEBO PODLAHOVÝM PÁSEKEM N/PP (OSLO).
- DODÁVKA OKLADŮ JE VČETNĚ VŠECH KOMPLETEČNÍCH PRVKŮ ZEJména NÁROŽNÍCH A ZAKRNOVACÍCH LST (NAPŘ. SCHLUTER).
- NOVE PROVÁZENÍ NÁSTUPNÍHO OTVORU, OKEN A DVEŘÍ BÝLY V RÁMCI PROVÁZENÍ PODROBNÝCH OPRAV PLENTOVANÁ SKLOTĚTILNÍMI NEBO PVC STĚNAMI.
- NAD DVEŘNÍ OTVORY V NOVOCH PRŮCHÁZ BÝLY PODÍTY KERAMICKÉ PŘEKLADY POROTHERM 11,5 A 14,5.
- V HISTORICKÝCH OBSEKCH NEH Z DŮVODŮ PAMÁTKOVÉ OCHRANY UMOCNĚNO NÁVÁZÁNÍ NOVOCH STĚN A PRŮCHŮ DO VÝSEKOVÝCH KAPES, BYLO NUTNO PROVĚST PŘÍVÁZÁNÍ POMOCI OCELOVÝCH TRNŮ ZAKRNOVACÍCH DO LONŽOVÝCH SPAR.
- NOVE PRŮCHŮ A STĚNY BÝLY UKONČENY TAK, ABY MEZI HORNÍ HRANOU PRŮCHŮ A STROPEM ZOSTALA MEZERA TL. 10-15 MM, KTERÁ BYLA VYPLNĚNA MONITÁŽNÍ BĚNOU NEBO DO NI BYLA VYLÁČENA MINERÁLNÍ VŮST.

LEGENDA	
250	ČÍSLO MÍSTNOSTI
±0.000	VÝŠKOVÁ ROVNĚŽ OŠTĚ PODLAHY
SDK podhled	DRUH PODHLEDU
±0.000	VÝŠKA PODHLEDU OD OŠTĚ PODLAHY
— — —	HRANICE POŽÁRNÍCH ÚSEKŮ
— — —	STÁVAJÍCÍ ZDVO
— — —	ZDVO Z OHĚL PLYNŮ Čp 290x140x65-P10 NA MALTU MVC 10 (tl. zdiva dle výkresu)
— — —	ZDVO Z PRŮCHŮVOK POROTHERM 8 P+0-P10 80/497/238 11,5 P+0-P10 (115x497x238) - 17,5 P+0-P10 (115x497x238) NA MALTU MVC 10
— — —	SDK STĚNA příčky tl. 100, 125, 150 mm
— — —	SDK PŘEDSTĚNA DO VÝŠKY 850mm

±0.000 = 228,66 Balt po vyrovnání

JESEN:	KLASIFIKACE PROJEKTU:	PROJEKCE:
ČD Reality a. s.	PROJEKT, a. s.	PROJEKT, a. s.
STAVBA:		
Rekonstrukce výpravní budovy železniční stanice Praha - Dejvice		
STUPĚŇ:		
DOKUMENTACE SKUTEČNÉHO PROVEDENÍ STAVBY		
VEDENÍ PROJEKTU:	ING. ZEMEK PAVEL	DATUM: 05/2008
HLAVNÍ INŽENÝR PROJEKTU:	ING. ALES HERMAN	MĚŘÍTKO: 1:50
		FORMÁT: 20x A4
VYPRACOVANÉ:	ING. ALES HERMAN	ZAKÁZKOVÉ Č.
KONTROLOVANÉ:	ING. ALES HERMAN	ČÍSLO:
PROJEKCE:	Stavební část	F.1.1.2
PŮJEDNA:	Půdorys 1.NP	ČÍSLO: 12

