



DAROVACÍ SMLOUVA

uzavřená v souladu s ustanovením § 2055 a násl. zákona č. 89/2012 Sb., občanský zákoník, ve znění pozdějších předpisů

1.

Smluvní strany

město Sokolov

IČO 00259586, DIČ CZ 00259586

se sídlem Rokycanova 1929, 356 01 Sokolov

zastoupené **Bc. Janem Pickou**, starostou města

(dále jen obdarovaný)

a

ISSO – Inženýrské stavby Sokolov, s. r. o.

IČO 18248675, DIČ CZ18248675

se sídlem Pohraniční stráže 255, 357 03 Svatava

zastoupené **Ing. Františkem Šneberkem**, jednatelem společnosti

zapsané ve veřejném rejstříku vedeném Krajským soudem v Plzni, oddíl C, vložka 1339

(dále jen dárce)

2.

Předmět smlouvy

2.1. Dárce prohlašuje, že svým jménem a na svůj účet provedl výstavbu vodovodního řadu k bytovému domu „G“ Sokolov, Atletická, umístěného v pozemcích p. č. 2874/1, p. č. 2522/3 a p. č. 2515 v k. ú. a obci Sokolov, DN 90 mm v délce 26 m, a v souladu se stavebním povolením Městského úřadu Sokolov č. j. 8630/2010/SUP/JADU ze dne 18.01.2009 (dále jen „vodovodní řad“). Vodovodní řad byl povolen k předčasnému užívání na základě rozhodnutí odboru životního prostředí Městského úřadu Sokolov č. j. 52180/2017/OŽP/KABR ze dne 14.07.2017. Stavba bytového domu „G“, tj. budova č. p. 2281 stojící na pozemku p. č. 2444/7 v k. ú. Sokolov byla zkolaudována 14.07.2017 odborem stavebním a územního plánování Městského úřadu Sokolov č. j. 51304/2017/OSÚP/JADU. Dárce je výlučným vlastníkem vodovodního řadu.

2.2. Dárce prohlašuje, že vodovodní řad byl vybudován a je ve stavu odpovídajícím výše uvedenému stavebnímu povolení a kolaudačnímu rozhodnutí Městského úřadu Sokolov, rozhodnutí odboru životního prostředí Městského úřadu Sokolov a splňuje veškeré podmínky pro provoz dle právních norem platných na území České republiky.

3.

Dar nemovité věci

3.1. Dárce tímto daruje obdarovanému vodovodní řad, a ten jej od dárce do svého vlastnictví přijímá.

3.2. Hodnota darovaného majetku činí 80 949 Kč s DPH, včetně hydrantu.

4.

Záruka

4.1. Dárce tímto poskytuje obdarovanému záruku na jakost vodovodního řadu v době trvání 5 let od podpisu této smlouvy.

4.2. Dárce prohlašuje, že vodovodní řad je umístěn pouze v pozemcích uvedených v odst. 2.1. této smlouvy. V případě, že se toto prohlášení ukáže jako nepravdivé, má obdarovaný nárok dle své volby buď odstoupit od této smlouvy, nebo provést přeložení vodovodního řadu tak, aby byl pouze v pozemcích dle odst. 2.1. této smlouvy, a to na náklady dárce.

4.3. Dárce prohlašuje, že vodovodní řad netrpí žádnými faktickými ani právními vadami.

5.

Dokumentace

5.1. Dárce se zavazuje nejpozději do 30 dnů od podpisu této smlouvy předat obdarovanému i následující dokumentaci k vodovodnímu řadu:

- rozhodnutí o povolení ke zřízení, stavbě vodního díla,
- kolaudační rozhodnutí,
- geodetické zaměření,
- projektovou dokumentaci skutečného provedení,
- laboratorní rozbor pitné vody.

5.2. V případě nesplnění povinnosti dle odst. 5.1. této smlouvy nebo v případě, že se prohlášení dle odst. 2.1. a 2.2. ukáží (byť jen z části) jako nepravdivá, má obdarovaný právo od této smlouvy odstoupit.

6.

Závěrečná ustanovení

6.1. Právní vztahy smluvních stran výslovně neřešené touto smlouvou se řídí příslušnými ustanoveními občanského zákoníku a dalších právních předpisů platných na území České republiky.

6.2. Obdarovaný prohlašuje, že přijetí vodovodního řadu dle této smlouvy bylo schváleno zastupitelstvem města obdarovaného na jeho zasedání dne 21.09.2017 pod č. 5/21ZM/2017, a že byly splněny i další náležitosti zákona č. 128/2000 Sb., o obcích (obecní zřízení), ve znění pozdějších předpisů.

6.3. Tato smlouva nabývá platnosti dnem jejího uzavření a účinnosti dnem uveřejnění prostřednictvím registru smluv podle zákona č. 340/2015 Sb. Dárce prohlašuje, že skutečnosti uvedené v této smlouvě nepovažuje za obchodní tajemství a uděluje svolení k jejich užití a zveřejnění podle předchozí věty. Smluvní strany se dohodly, že smlouvu uveřejní prostřednictvím registru smluv obdarovaný do 15 dnů od jejího uzavření.

6.4. Vlastnické právo k vodovodnímu řadu nabyde obdarovaný dnem nabytí účinnosti této smlouvy.

6.5. Tuto smlouvu lze změnit či doplňovat pouze formou písemných dodatků odsouhlasených oběma smluvními stranami.

6.6. Nedílnou součástí této smlouvy je příloha č. 1 - Technická zpráva – zaměření skutečného provedení stavby.


6.7. Smluvní strany prohlašují, že si tuto smlouvu před jejím podpisem přečetly, že tuto smlouvu uzavřely svobodně a vážně, nikoliv v tísní za nápadně nevýhodných podmínek a smlouvu pokládají za určitou a srozumitelnou a s jejím zněním souhlasí, na důkaz čehož připojují své podpisy.

Příloha č. 1 – Technická zpráva – zaměření skutečného provedení stavby

Ve Svatavě dne 2.10.2017


Ing. František Šneberk
jednatel společnosti
dárce

V Sokolově dne 25.9.2017

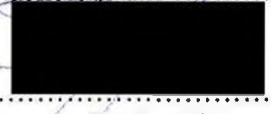
Bc. Jan Pícka
starosta města
obdarovaný



geodetická kancelář, s.r.o.

Chebská 53, Sokolov, 356 33



Komplexní práce a poradenství v oblasti geodézie a katastru nemovitostí.

Firma je členem Kanceláře geodetů a katastrálů

Zakazník : ISSO - Inženýrské stavby Sokolov.
Pohraniční stráž 255
357 03 Svatava

Zakázka : 4391bu

V Sokolově dne : 23.06.2017

TECHNICKÁ ZPRÁVA

Název zakázky : Sokolov, bytový dům „G“
Parkoviště, inž.sítě
Zaměření skutečného provedení stavby

Obec : Sokolov
Katastrální území : Sokolov
Lokalita : ul.Vítězná

Souřadnicový systém : JTSK
Použité pevné body : PBPP č. 1511, GNSS 4001-4003

Výškový systém : Bpv
Použité body : GNSS 4001-4003

Použité měřické metody : přesná tachymetrie, polární metoda
Použité přístroje : TS LEICA TCRP1201+, GNSS LEICA systém 1200

Druh a rozsah práce : Zaměření skutečného provedení stavby parkoviště na ploše 418m² a inž.sítí k bytovému domu „G“ v ul.Vítězná.
Délky jednotlivých inž.sítí činí: kabel NN – 8m
Vodovod hl.řad – 26m
Vodovod přípojka – 20m
Sdělovací kabely – 26m
Splašková kanalizace – 35m
Dešťová kanalizace – 113m
Situační je doplněna o zakres digitální katastrální mapy k.ú.Sokolov platné k 1.6.2017.

Charakter lokality : Intravilán, novostavba

Čas zpracování : červen '17

Grafická dokumentace : 1) Situace s čísly podrobných bodů v měř. 1:200

Číselná dokumentace : 2) Technická zpráva

Digitální formát : 3) Výkres situace ve formátu DGN, DWG
4) Výkres mapy KN ve formátu DGN, DWG
5) Technická zpráva ve formátu DOC
6) Seznam souřadnic podrobných bodů v XLS
7) Kresba ve formátu PDF

Datum dokončení : 23.06.2017

Archivace dokumentace : v archivu GKS pod číslem zakázky 4391
v počítačové databázi pod číslem 4391bu

Zaměřil : [REDACTED]

Zpracoval : [REDACTED]

Kontroloval : [REDACTED]

správnost potvrdil
úředně oprávněný zeměměřický inženýr

[REDACTED]



Náležitosti a přesnosti odpovídá
právní předpisům

Bankovní spojení: FIO banka a.s. [REDACTED]

zpracovatel : GKS-geodetická kancelář, s.r.o.

číslo zakázky : 4391bu

název akce : Sokolov, byt dům "G", parkoviště, inž.sítě


Člen Komory
geodetů a kartografů



Seznam souřadnic a výšek podrobných bodů

	č.b	Y	X	Z	dno
polohopis					
	136	866695.01	1015027.87	0.00	
	137	866700.55	1015022.68	0.00	
	145	866707.22	1015029.79	0.00	
	146	866705.90	1015031.04	0.00	
	147	866710.65	1015036.14	0.00	
	151	866755.47	1014957.73	0.00	
	127	866717.42	1014994.56	428.74	
	130	866717.67	1014994.36	428.84	
	104	866704.90	1014997.87	428.90	
	126	866712.76	1014989.98	428.90	
	94	866722.44	1015010.10	428.91	
	131	866719.85	1014996.39	428.95	
	101	866711.57	1015004.68	428.96	
	143	866727.14	1015002.89	428.96	
	142	866727.79	1015002.15	428.98	
	144	866731.33	1015007.08	428.98	
	132	866720.89	1014995.29	429.01	
	100	866710.57	1015005.76	429.04	
	96	866717.48	1015012.58	429.08	
	102	866709.50	1015002.52	429.08	
	103	866709.52	1015002.56	429.08	
	68	866721.97	1015016.41	429.10	
	65	866722.10	1015016.57	429.11	
	63	866722.21	1015016.15	429.14	
	64	866722.37	1015016.29	429.16	
	24	866701.24	1014998.85	429.21	
	23	866701.68	1015001.26	429.23	
	57	866723.71	1015022.61	429.24	
	58	866723.96	1015021.92	429.24	
	58	866720.22	1015019.51	429.24	
	20	866704.86	1014997.99	429.25	
	21	866702.74	1015000.16	429.26	
	56	866723.98	1015023.33	429.26	
	59	866726.10	1015019.81	429.26	
	26	866698.54	1015001.59	429.27	
	41	866720.12	1015025.71	429.29	
	27	866699.93	1015003.01	429.31	
	42	866720.84	1015025.42	429.31	
	43	866721.54	1015025.73	429.38	
	30	866695.76	1015007.28	429.40	
	39	866717.21	1015028.60	429.41	
	54	866727.56	1015026.73	429.62	
	53	866728.45	1015027.22	429.76	
	52	866729.39	1015027.43	429.81	
	50	866731.20	1015026.66	429.82	
	51	866730.23	1015027.27	429.83	
	44	866725.40	1015029.66	429.84	
	45	866725.74	1015030.54	429.97	
	46	866725.78	1015031.60	430.09	
	47	866725.62	1015032.55	430.22	
	85	866729.40	1015039.55	430.38	
inž.sítě					
	3	866714.52	1015016.27	427.90	

a.b	Y	X	Z	dno
5	866711.34	1015006.59	428.81	
6	866710.64	1015006.11	428.83	
8	866710.95	1015011.75	428.22	
9	866716.72	1015013.64	428.76	
10	866718.23	1015012.12	428.66	
31	866708.13	1015008.67	429.26	428.32
32	866708.40	1015010.02	429.28	428.02
34	866716.56	1015011.81	428.43	
35	866716.34	1015011.99	428.44	
36	866717.19	1015012.81	428.34	
37	866708.67	1015020.96	428.77	
38	866713.38	1015025.42	428.68	
55	866726.55	1015026.99	429.66	
62	866722.17	1015016.04	429.26	
67	866722.14	1015016.37	428.27	
69	866720.28	1015021.14	429.26	427.96
70	866734.08	1015007.44	429.28	427.70
71	866732.43	1015005.79	428.97	
72	866731.32	1015006.90	429.03	
73	866722.00	1014994.69	428.96	
74	866721.14	1014995.45	429.06	
75	866750.50	1014995.46	428.68	427.55
76	866757.86	1014998.15	428.45	
77	866814.11	1014962.21	426.41	422.39
79	866808.49	1014956.84	424.67	
80	866809.00	1014958.73	427.04	424.65
82	866796.92	1014949.52	427.03	
84	866723.75	1015017.69	427.94	
97	866712.11	1015012.87	428.99	
155	866720.56	1014980.00	427.22	
156	866717.01	1014983.82	427.43	
157	866712.54	1014988.37	427.48	
158	866706.67	1014994.55	427.63	
160	866704.08	1015000.14	428.15	
161	866708.42	1015004.99	428.23	
162	866715.30	1015011.89	428.23	
163	866716.65	1015012.22	428.74	
164	866702.64	1014999.04	428.90	
165	866702.80	1014998.76	428.94	

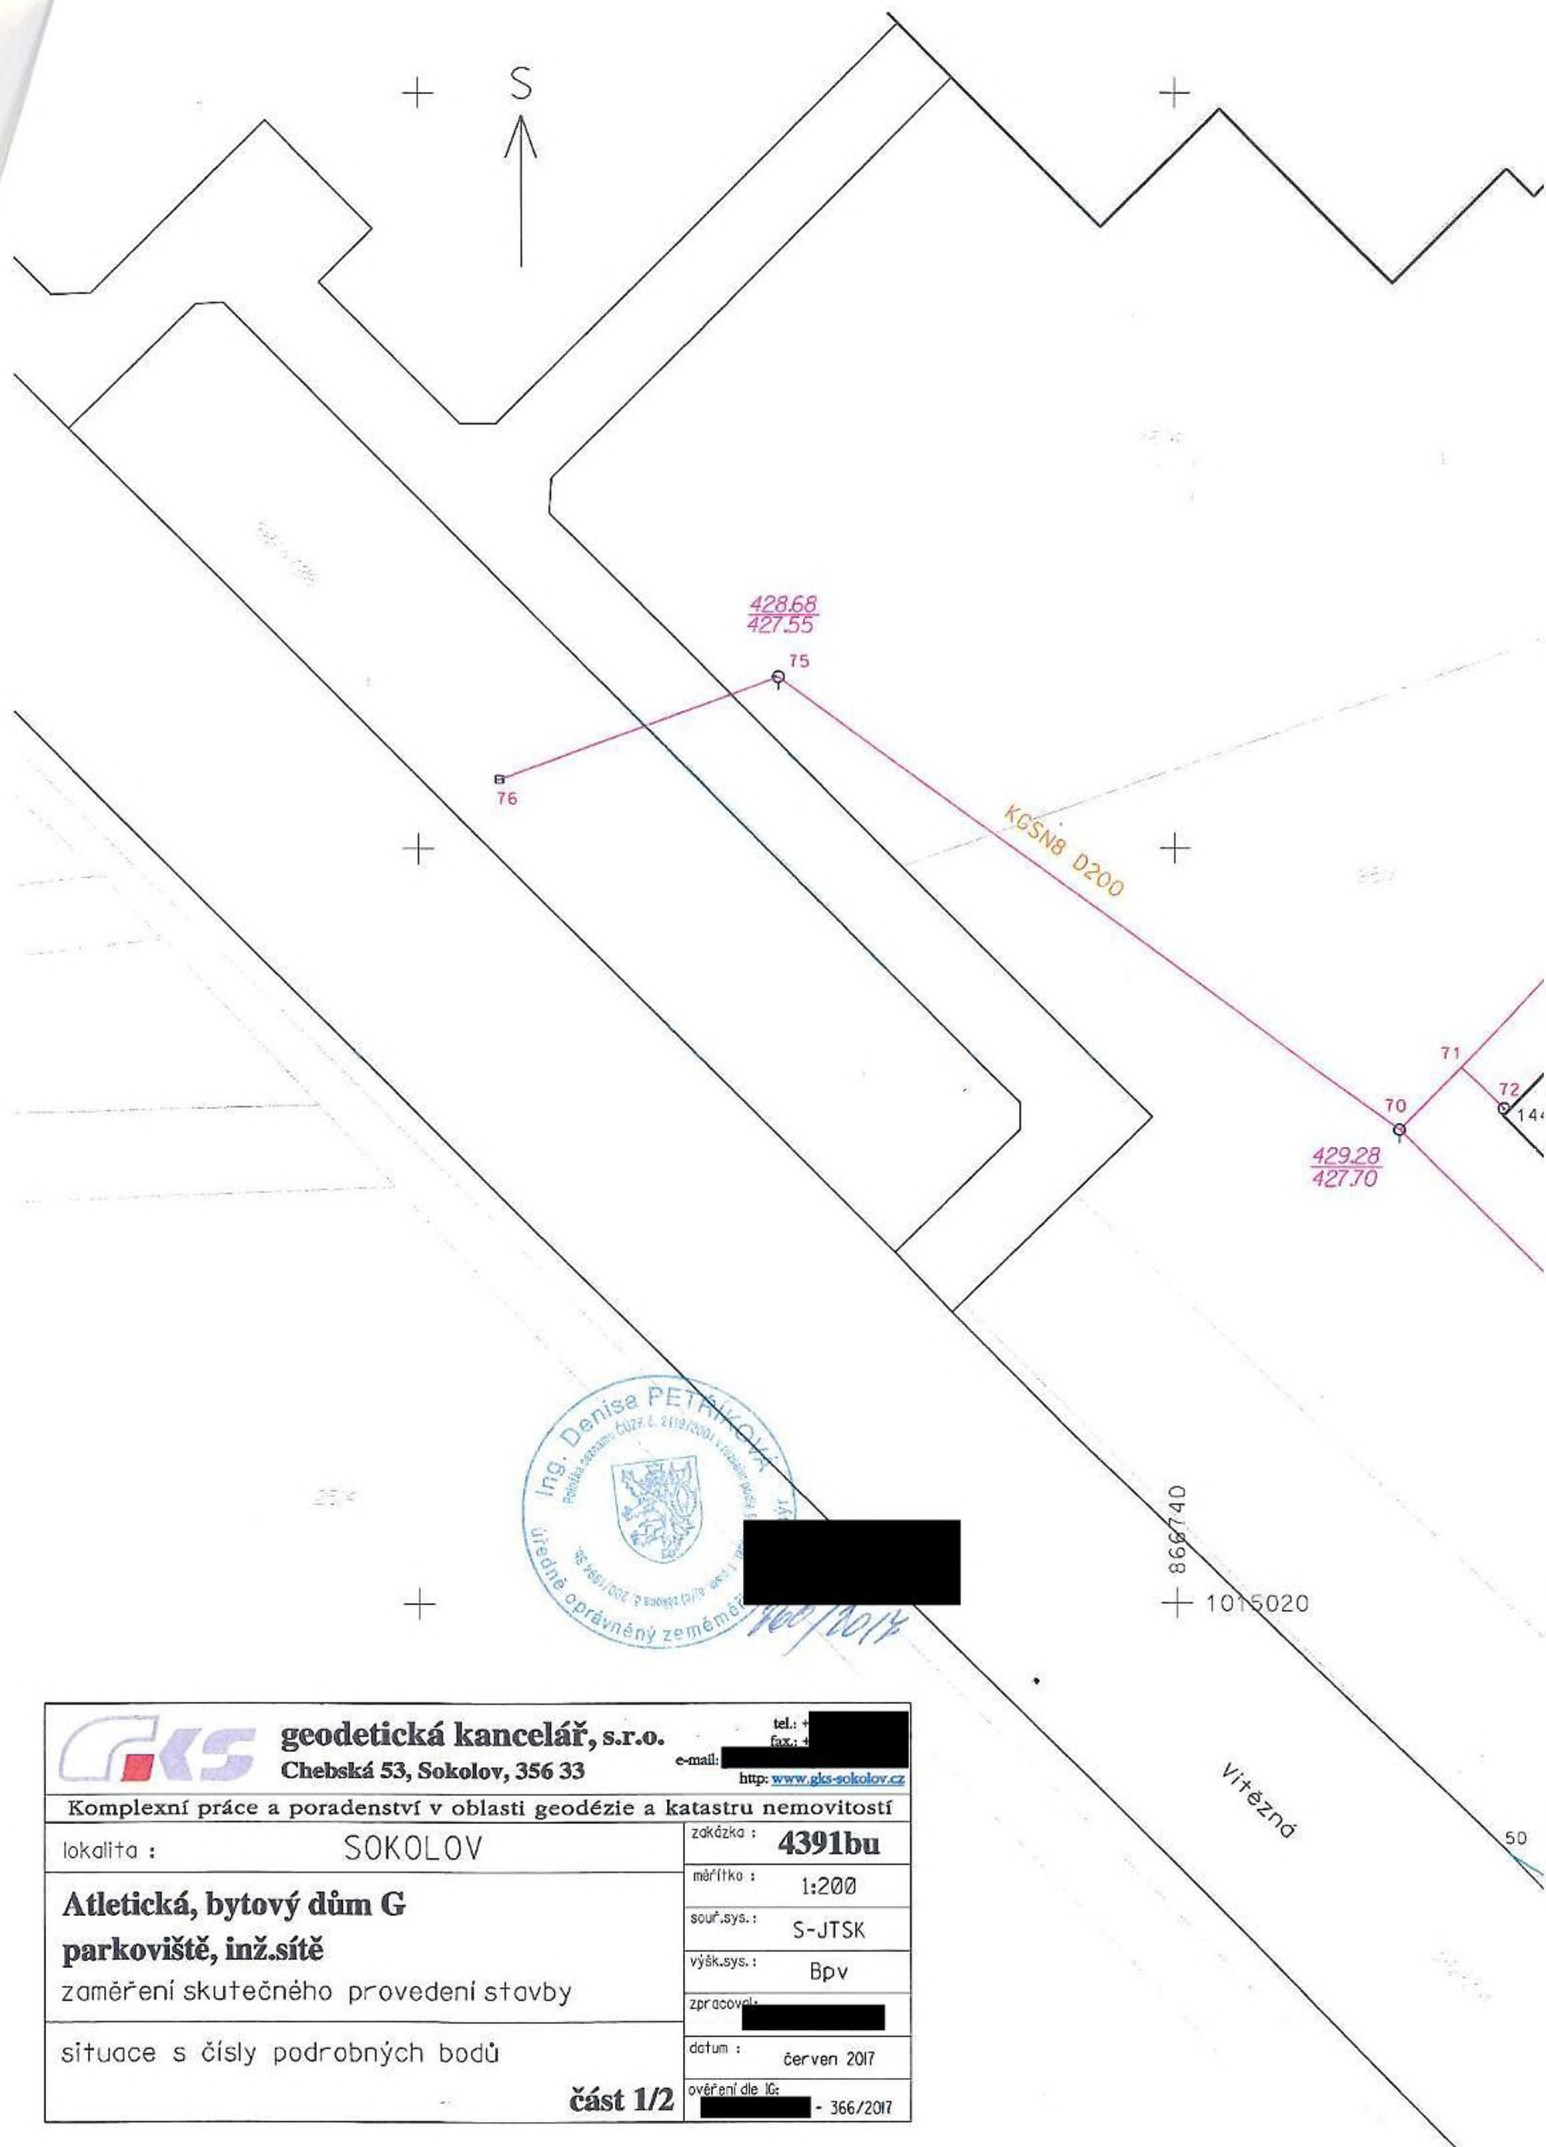

 geodetická kancelář, s.r.o. Chebská 53, Sokolov, 356 33 tel.: [redacted] fax: [redacted] e-mail: [redacted] http://www.gks-sokolov.cz	
Komplexní práce a poradenství v oblasti geodézie a katastru nemovitostí	
lokalita : SOKOLOV	zakázka : 4391bu
Atletická, bytový dům G parkoviště, inž.sítě zaměření skutečného provedení stavby	měřítko : 1:200
	souř.syst. : S-JTSK
	výšk.syst. : Bpv
zpracoval : [redacted]	datum : červen 2017
situace s čísly podrobných bodů	ověření dle IG : [redacted] - 366/2017

část 1/2

