

# **Varovný a vyrozumívací systém ORP Jihlava - město Brtnice**

## **Dokumentace skutečného provedení díla - 2. část**

### **Objednatel**

**statutární město Jihlava**

se sídlem: **Masarykovo náměstí 97/1, 586 28 Jihlava**

Kontaktní osoba: Ing. Lucie Vichrová, vedoucí oddělení vodního hospodářství – vodoprávní úřad

### **Zhotovitel:**

**SOVT-RADIO spol. s r.o.**

se sídlem: Budějovická 1320, 38901 Vodňany

Kontaktní osoba: **Ing. Pavel Kolář**

### **Obsah:**

1	Místní část Komárovice .....	3
2	Místní část Střížov .....	7
3	Místní část Přímělkov .....	13
4	Místní část Dolní Smrčné .....	17
5	Místní část Malé .....	21
6	Místní část Jestřebí .....	25
7	Místní část Uhřínovice .....	29
8	Místní část Panská Lhota .....	33
9	Místní část Příseka .....	37

### **Přílohy:**

1. Tabulky rozmístění a nastavení hlásičů
2. Evidenční listy vysílačů
3. Záruční podmínky
4. Revizní zpráva
5. Protokol o provedení funkčních zkoušek
6. Zápis o předání
7. CD s fotodokumentací
8. Doporučení pro provoz
9. Kmenové listy HZS



## **1 Místní část Komárovice**

Ústředna RDRdigi3 s retranslačním modulem a obousměrným modulem pro dálkové ovládání je umístěna v obecní budově, v místě, kde byla umístěná původní 100V ústředna rozhlasu. Ústředna je ovládána pomocí monitoru, myši a klávesnice a je k ní připojen i mikrofon s vestavěným předzesilovačem a kompresorem dynamiky. Ústředna ovládá pouze hlásiče v této místní části. Ústředna RDRdigi3 spolu s retranslačním modulem a obousměrným modulem pro dálkové ovládání umožňuje selektivně převádět signál z hlavní ústředny VARIS4, která je v Brtnici. Vysílání z Brtnice má přednost před vysíláním lokálním. V případě souběžného vysílání bude místní relace přerušena a hlásiče budou reprodukovat signál odbavovaný z Brtnice.


Anténa je umístěná na držáku ve štítu budovy, ústředna je napájená ze stávající zásuvky 230V.

Údaje o umístění antény a použitém vysílacím kmitočtu jsou v přiloženém evidenčním listu, který byl zaslán na ČTÚ.

Přijímací část v této místní části se skládá z 3 ks bezdrátových hlásičů. Přehledný seznam všech hlásičů včetně výrobních čísel jejich označení, způsob instalace a počet reproduktorů a jejich nastavení je v přiložené tabulce.

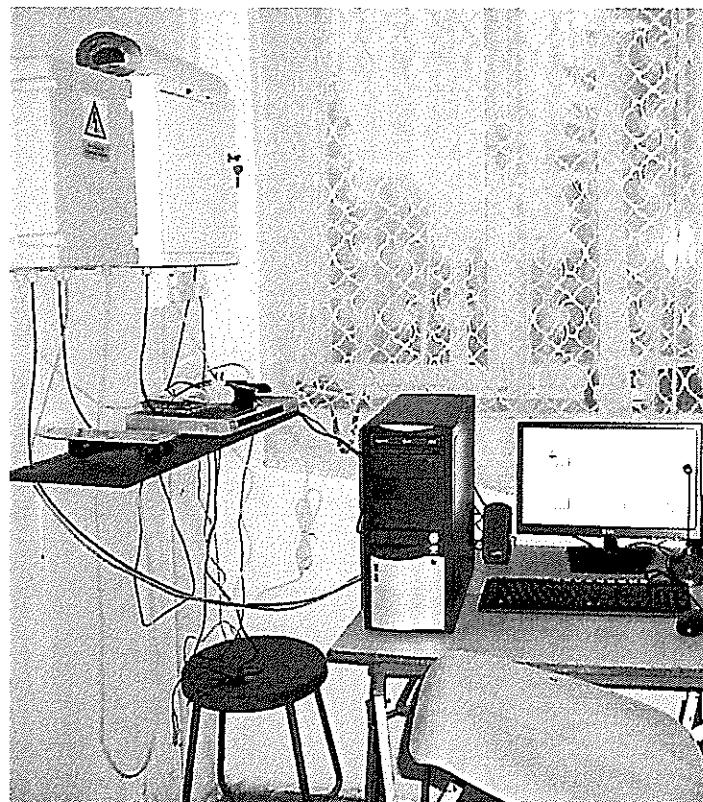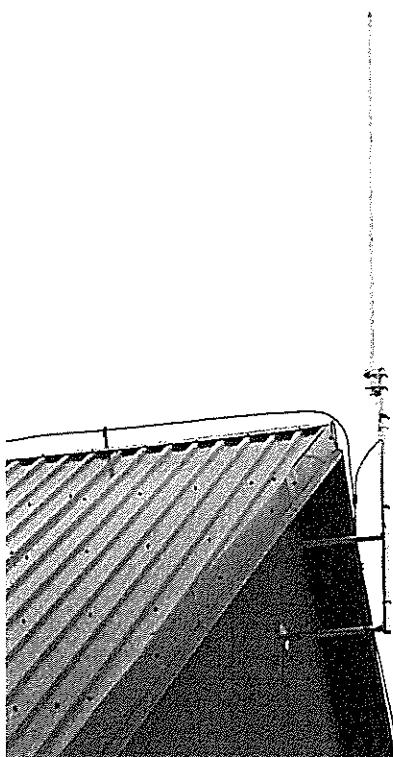

**Mapa rozmístění hlásičů:**

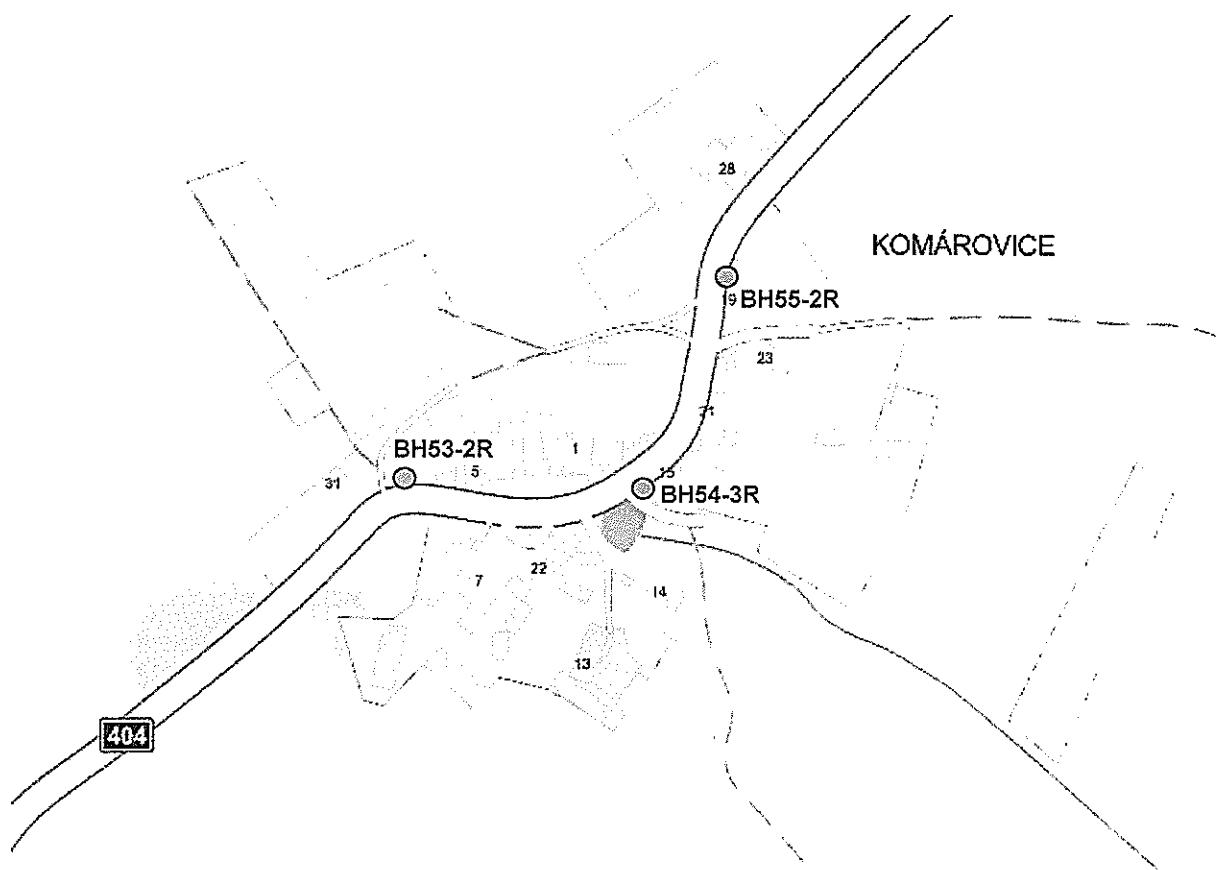


## **2 Místní část Střížov**

Ústředna RDRdigi3 s retranslačním modulem a obousměrným modulem pro dálkové ovládání je umístěna v obecní budově, v místě, kde byla umístěná původní 100V ústředna rozhlasu. Ústředna je ovládána pomocí monitoru, myši a klávesnice a je k ní připojen i mikrofon s vestavěným předzesilovačem a kompresorem dynamiky. Ústředna ovládá pouze hlásiče v této místní části. Ústředna RDRdigi3 spolu s retranslačním modulem a obousměrným modulem pro dálkové ovládání umožňuje selektivně převádět signál z hlavní ústředny VARIS4, která je v Brtnici. Vysílání z Brtnice má přednost před vysíláním lokálním. V případě souběžného vysílání bude místní relace přerušena a hlásiče budou reprodukovat signál odbavovaný z Brtnice.


Anténa je umístěná na výložníku u sirény, ústředna je napájená ze stávající zásuvky 230V.

Údaje o umístění antény a použitém vysílacím kmitočtu jsou v přiloženém evidenčním listu, který byl zaslán na ČTÚ.

Přijímací část v této místní části se skládá z 12 ks bezdrátových hlásičů. Přehledný seznam všech hlásičů včetně výrobních čísel jejich označení, způsob instalace a počet reproduktorů a jejich nastavení je v přiložené tabulce.

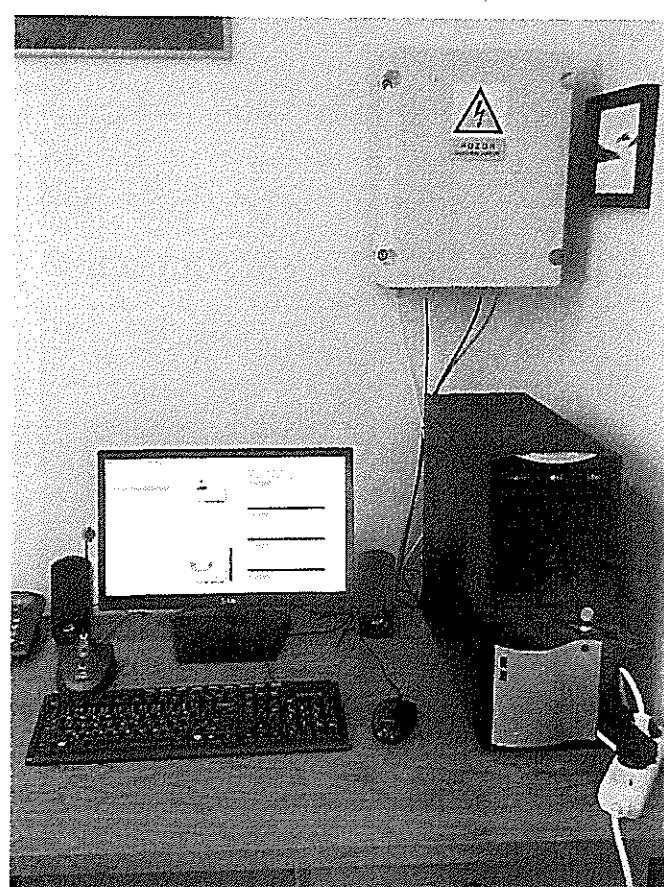

### Mapa rozmištění hlásičů:

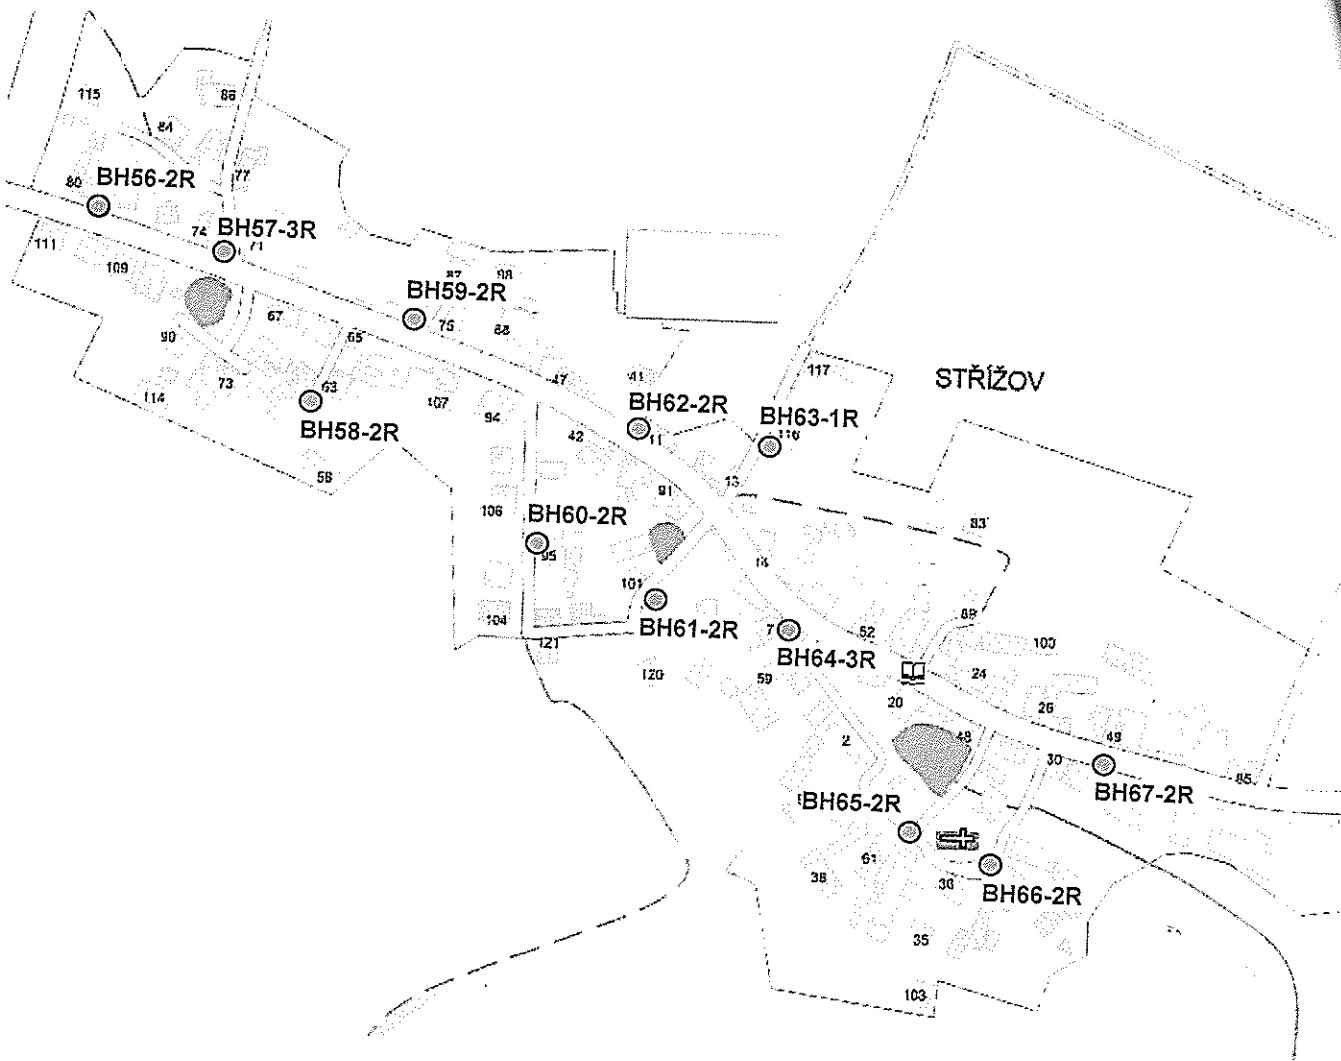



### **3 Místní část Přímělkov**

Ústředna RDRdigi3 s retranslačním modulem a obousměrným modulem pro dálkové ovládání je umístěna v obecní budově, v místě, kde byla umístěná původní 100V ústředna rozhlasu. Ústředna je ovládána pomocí monitoru, myši a klávesnice a je k ní připojen i mikrofon s vestavěným předzesilovačem a kompresorem dynamiky. Ústředna ovládá pouze hlásiče v této místní části. Ústředna RDRdigi3 spolu s retranslačním modulem a obousměrným modulem pro dálkové ovládání umožňuje selektivně převádět signál z hlavní ústředny VARIS4, která je v Brtnici. Vysílání z Brtnice má přednost před vysíláním lokálním. V případě souběžného vysílání bude místní relace přerušena a hlásiče budou reprodukovat signál odbavovaný z Brtnice.


Anténa je umístěná na držáku ve štítu budovy, ústředna je napájená ze stávající zásuvky 230V.

Údaje o umístění antény a použitém vysílacím kmitočtu jsou v přiloženém evidenčním listu, který byl zaslán na ČTÚ.

Přijímací část v této místní části se skládá z 6 ks bezdrátových hlásičů. Přehledný seznam všech hlásičů včetně výrobních čísel jejich označení, způsob instalace a počet reproduktorů a jejich nastavení je v přiložené tabulce.

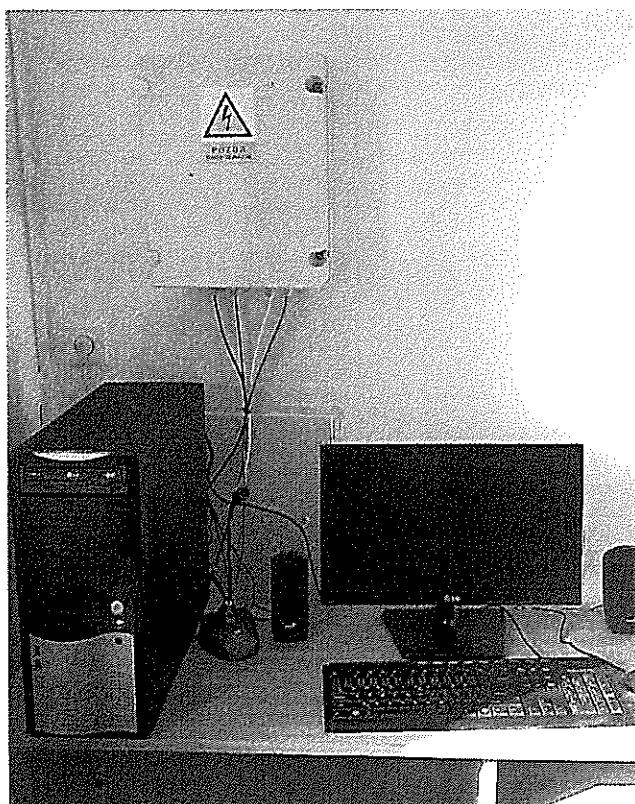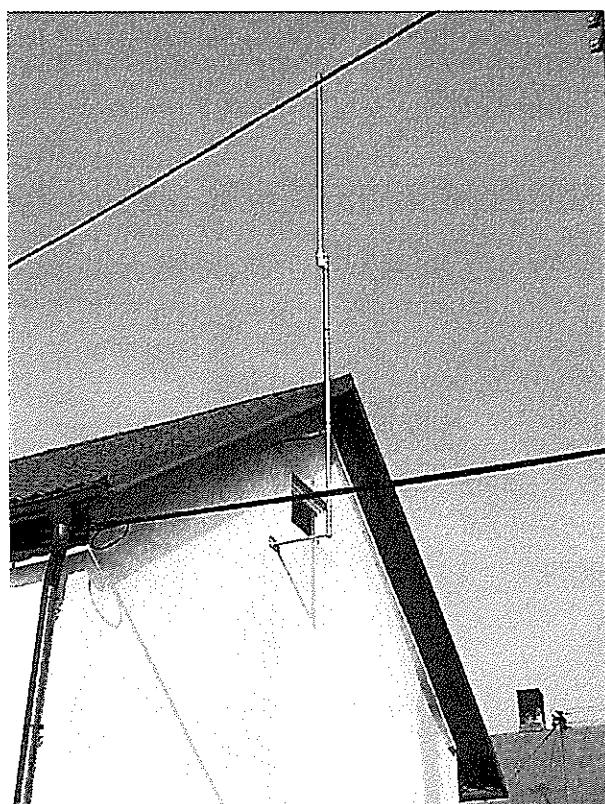

**Mapa rozmístění hlásičů:**

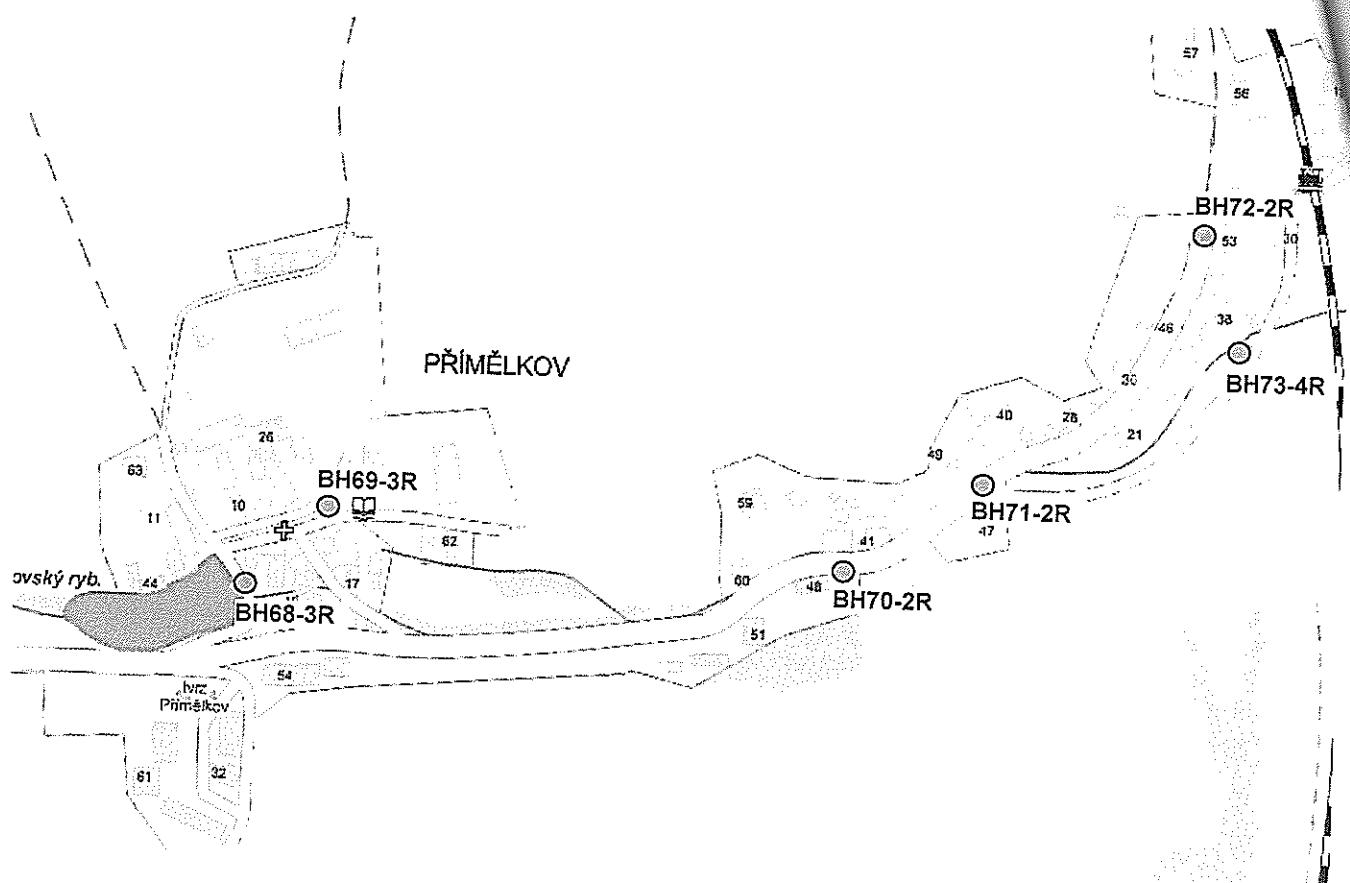


## **4 Místní část Dolní Smrčné**

Ústředna RDRdigi3 s retranslačním modulem a obousměrným modulem pro dálkové ovládání je umístěna v obecní budově, v místě, kde byla umístěná původní 100V ústředna rozhlasu. Ústředna je ovládána pomocí monitoru, myši a klávesnice a je k ní připojen i mikrofon s vestavěným předzesilovačem a kompresorem dynamiky. Ústředna ovládá pouze hlásiče v této místní části. Ústředna RDRdigi3 spolu s retranslačním modulem a obousměrným modulem pro dálkové ovládání umožňuje selektivně převádět signál z hlavní ústředny VARIS4, která je v Brtnici. Vysílání z Brtnice má přednost před vysíláním lokálním. V případě souběžného vysílání bude místní relace přerušena a hlásiče budou reprodukovat signál odbavovaný z Brtnice.


Anténa je umístěna na držáku ve štítu budovy, ústředna je napájená ze stávající zásuvky 230V.

Údaje o umístění antény a použitém vysílacím kmitočtu jsou v přiloženém evidenčním listu, který byl zaslán na ČTÚ.

Přijímací část v této místní části se skládá z 5 ks bezdrátových hlásičů. Přehledný seznam všech hlásičů včetně výrobních čísel jejich označení, způsob instalace a počet reproduktorů a jejich nastavení je v přiložené tabulce.

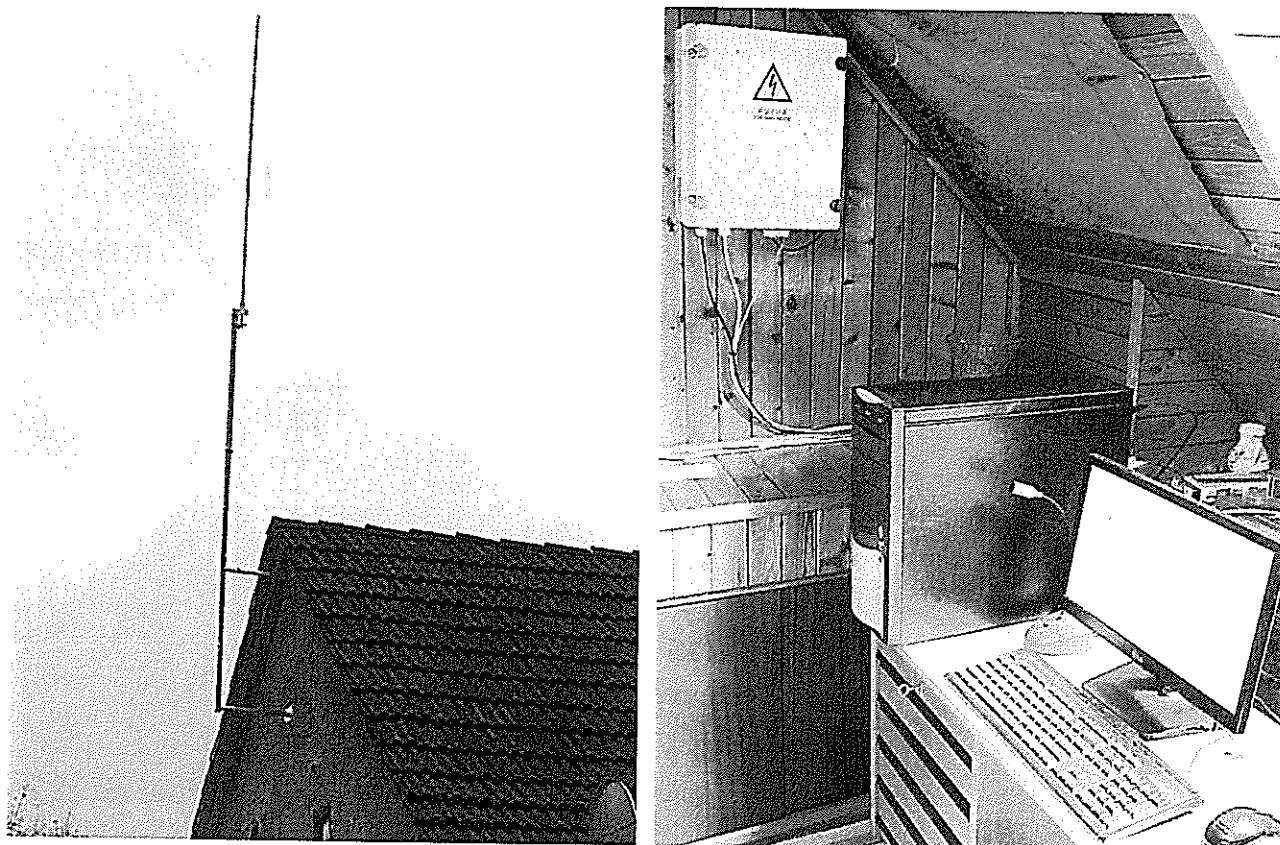

**Mapa rozmístění hlásičů:**

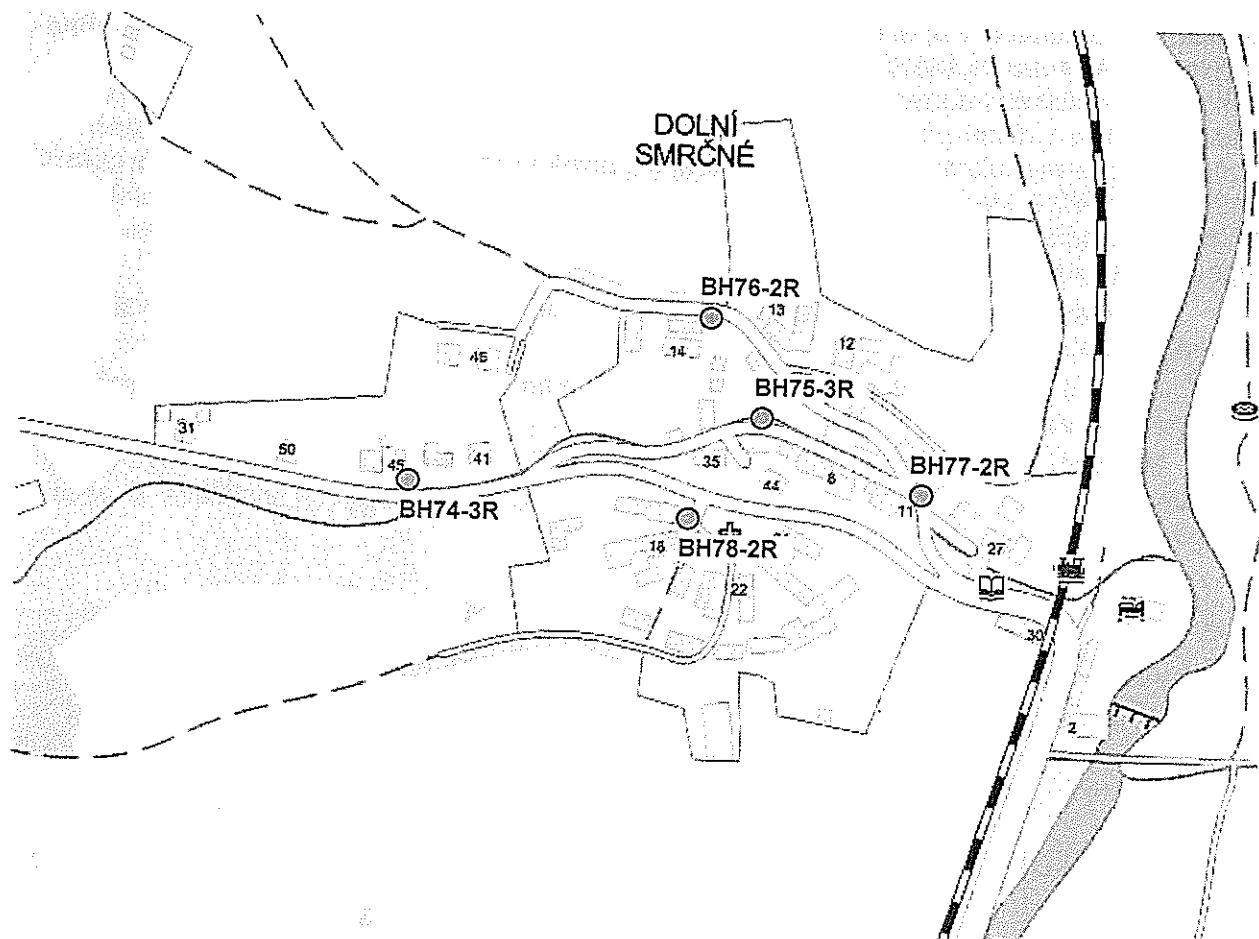



## **5 Místní část Malé**

Ústředna RDRdigi3 s retranslačním modulem a obousměrným modulem pro dálkové ovládání je umístěna v obecní budově, v místě, kde byla umístěná původní 100V ústředna rozhlasu. Ústředna je ovládána pomocí monitoru, myši a klávesnice a je k ní připojen i mikrofon s vestavěným předzesilovačem a kompresorem dynamiky. Ústředna ovládá pouze hlásiče v této místní části. Ústředna RDRdigi3 spolu s retranslačním modulem a obousměrným modulem pro dálkové ovládání umožňuje selektivně převádět signál z hlavní ústředny VARIS4, která je v Brtnici. Vysílání z Brtnice má přednost před vysíláním lokálním. V případě souběžného vysílání bude místní relace přerušena a hlásiče budou reprodukovat signál odbavovaný z Brtnice.


Anténa je umístěná na držáku ve štítu budovy, ústředna je napájená ze stávající zásuvky 230V.

Údaje o umístění antény a použitém vysílacím kmitočtu jsou v přiloženém evidenčním listu, který byl zaslán na ČTÚ.

Přijímací část v této místní části se skládá z 2 ks bezdrátových hlásičů. Přehledný seznam všech hlásičů včetně výrobních čísel jejich označení, způsob instalace a počet reproduktorů a jejich nastavení je v přiložené tabulce.

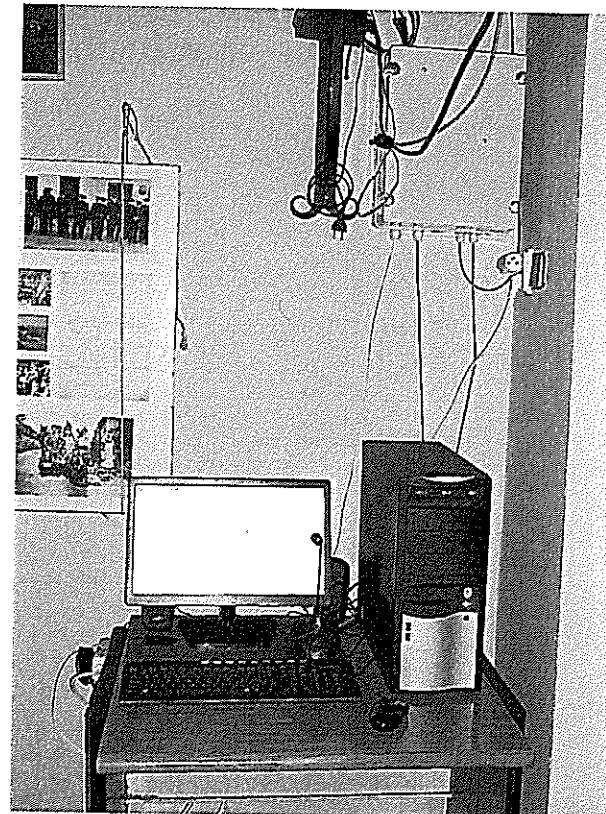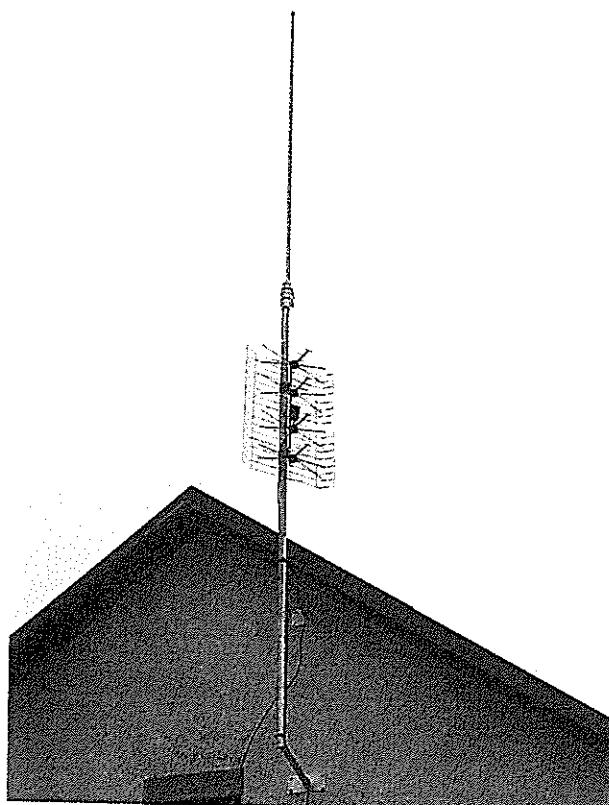

**Mapa rozmístění hlásičů:**

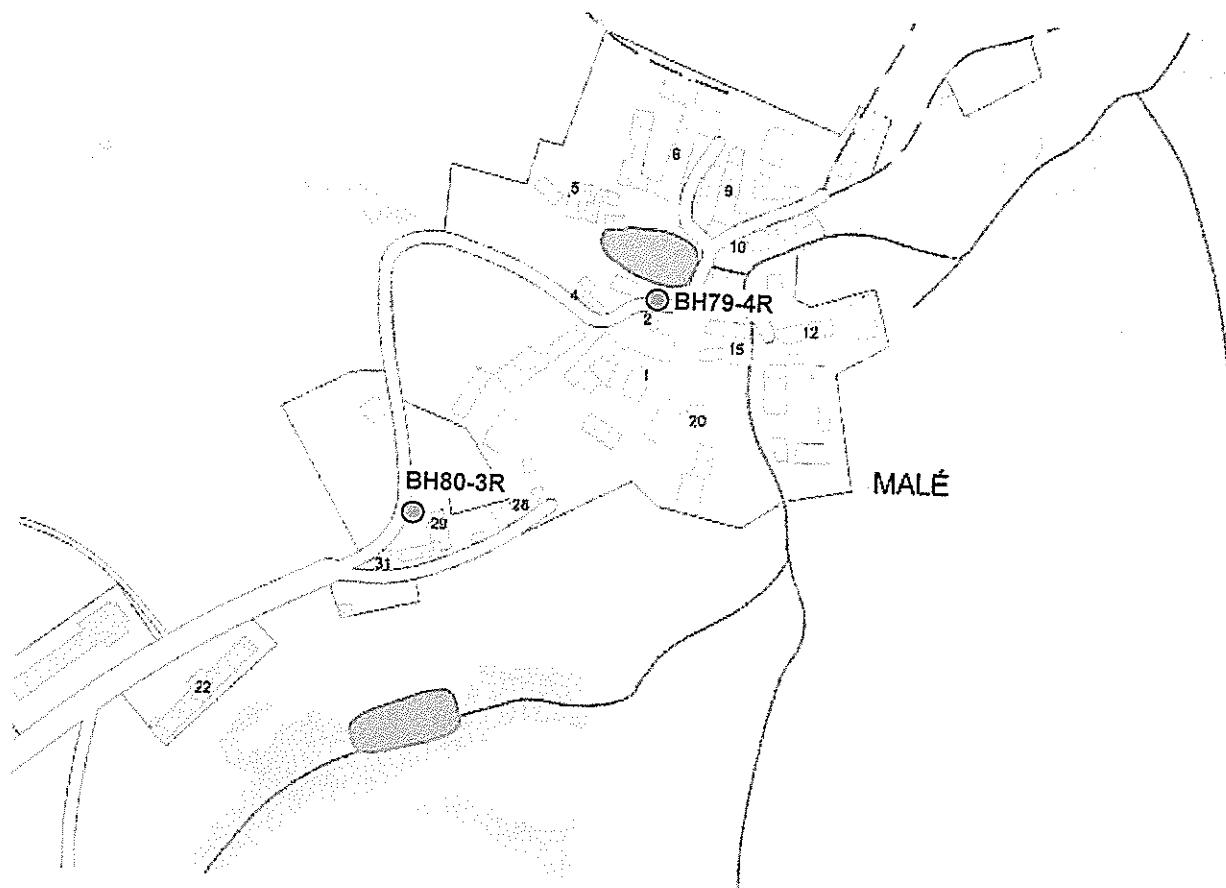


## **6 Místní část Jestřebí**

Ústředna RDRdigi3 s retranslačním modulem a obousměrným modulem pro dálkové ovládání je umístěna v obecní budově, v místě, kde byla umístěná původní 100V ústředna rozhlasu. Ústředna je ovládána pomocí monitoru, myši a klávesnice a je k ní připojen i mikrofon s vestavěným předzesilovačem a kompresorem dynamiky. Ústředna ovládá pouze hlásiče v této místní části. Ústředna RDRdigi3 spolu s retranslačním modulem a obousměrným modulem pro dálkové ovládání umožňuje selektivně převádět signál z hlavní ústředny VARIS4, která je v Brtnici. Vysílání z Brtnice má přednost před vysíláním lokálním. V případě současných vysílání bude místní relace přerušena a hlásiče budou reprodukovat signál odbavovaný z Brtnice.


Anténa je umístěná na nově zbudovaném anténním stožáru ve střeše budovy, ústředna je napájená ze stávající zásuvky 230V.

Údaje o umístění antény a použitém vysílacím kmitočtu jsou v přiloženém evidenčním listu, který byl zaslán na ČTÚ.

Přijímací část v této místní části se skládá z 5 ks bezdrátových hlásičů. Přehledný seznam všech hlásičů včetně výrobních čísel jejich označení, způsob instalace a počet reproduktorů a jejich nastavení je v přiložené tabulce.

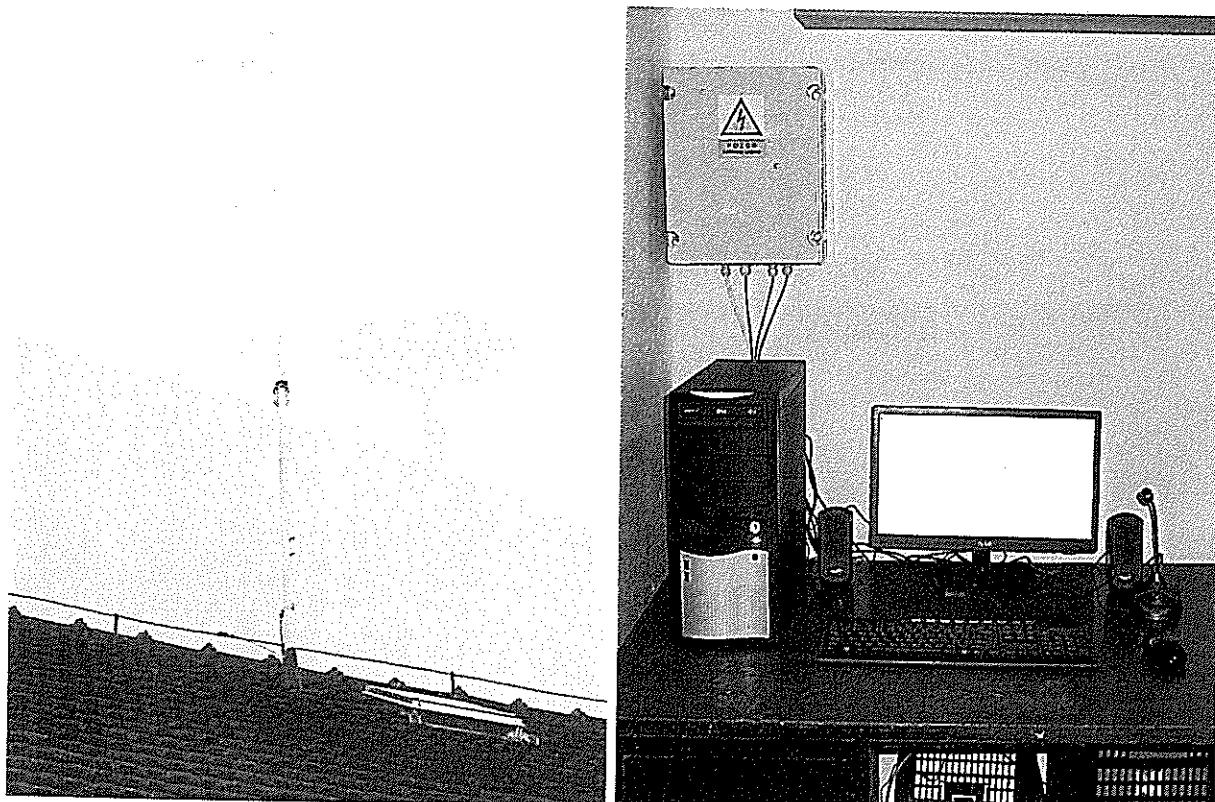

**Mapa rozmístění hlásičů:**

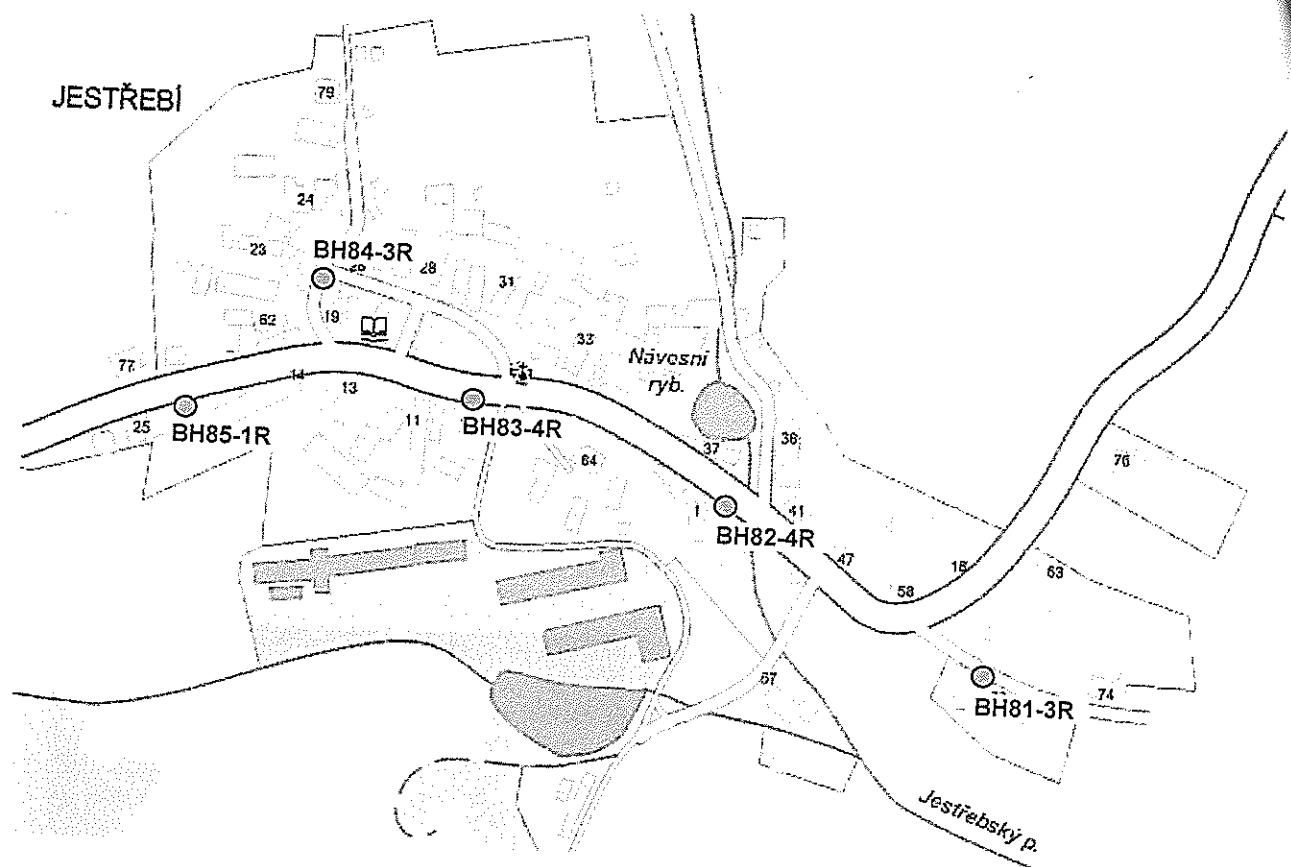



## **7 Místní část Uhřínovice**

Ústředna RDRdigi3 s retranslačním modulem a obousměrným modulem pro dálkové ovládání je umístěna v obecní budově, v místě, kde byla umístěná původní 100V ústředna rozhlasu. Ústředna je ovládána pomocí monitoru, myši a klávesnice a je k ní připojen i mikrofon s vestavěným předzesilovačem a kompresorem dynamiky. Ústředna ovládá pouze hlásiče v této místní části. Ústředna RDRdigi3 spolu s retranslačním modulem a obousměrným modulem pro dálkové ovládání umožňuje selektivně převádět signál z hlavní ústředny VARIS4, která je v Brtnici. Vysílání z Brtnice má přednost před vysíláním lokálním. V případě současných vysílání bude místní relace přerušena a hlásiče budou reprodukovat signál odbavovaný z Brtnice.


Anténa je umístěná na nově zbudovaném anténním stožáru ve střeše budovy, ústředna je napájená ze stávající zásuvky 230V.

Údaje o umístění antény a použitém vysílacím kmitočtu jsou v přiloženém evidenčním listu, který byl zaslán na ČTÚ.

Přijímací část v této místní části se skládá z 6 ks bezdrátových hlásičů. Přehledný seznam všech hlásičů včetně výrobních čísel jejich označení, způsob instalace a počet reproduktorů a jejich nastavení je v přiložené tabulce.

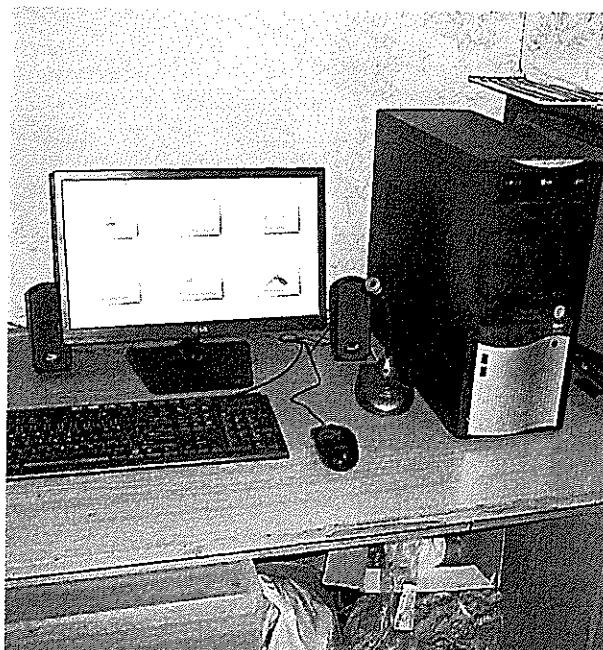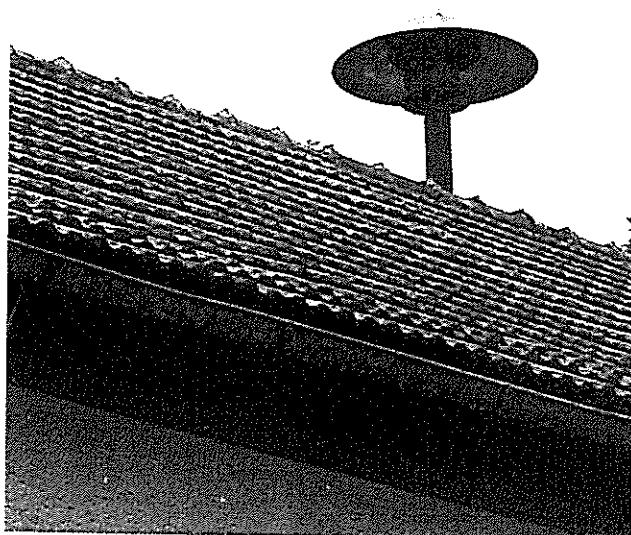

**Mapa rozmístění hlásičů:**

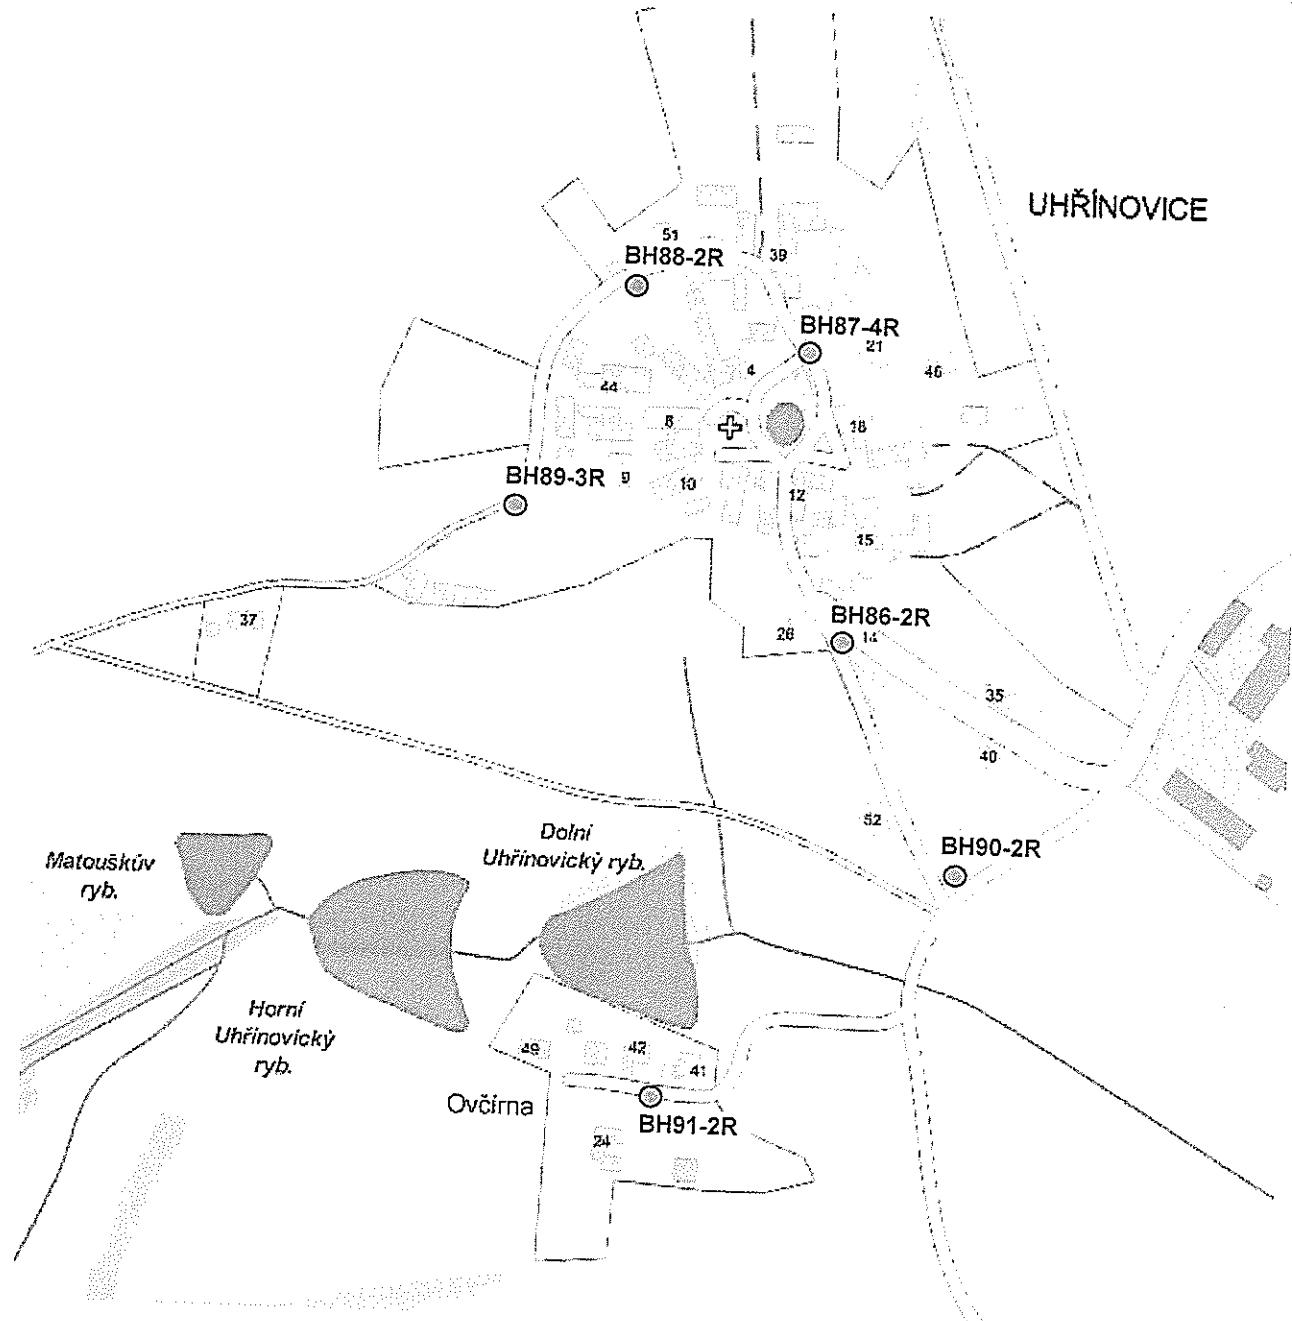


## **8 Místní část Panská Lhota**

Ústředna RDRdigi3 s retranslačním modulem a obousměrným modulem pro dálkové ovládání je umístěna v obecní budově, v místě, kde byla umístěná původní 100V ústředna rozhlasu. Ústředna je ovládána pomocí monitoru, myši a klávesnice a je k ní připojen i mikrofon s vestavěným předzesilovačem a kompresorem dynamiky. Ústředna ovládá pouze hlásiče v této místní části. Ústředna RDRdigi3 spolu s retranslačním modulem a obousměrným modulem pro dálkové ovládání umožňuje selektivně převádět signál z hlavní ústředny VARIS4, která je v Brtnici. Vysílání z Brtnice má přednost před vysíláním lokálním. V případě souběžného vysílání bude místní relace přerušena a hlásiče budou reprodukovat signál odbavovaný z Brtnice.


Anténa je umístěná na držáku ve štítu budovy, ústředna je napájená ze stávající zásuvky 230V.

Údaje o umístění antény a použitém vysílacím kmitočtu jsou v přiloženém evidenčním listu, který byl zaslán na ČTÚ.

Přijímací část v této místní části se skládá z 8 ks bezdrátových hlásičů. Přehledný seznam všech hlásičů včetně výrobních čísel jejich označení, způsob instalace a počet reproduktorů a jejich nastavení je v přiložené tabulce.

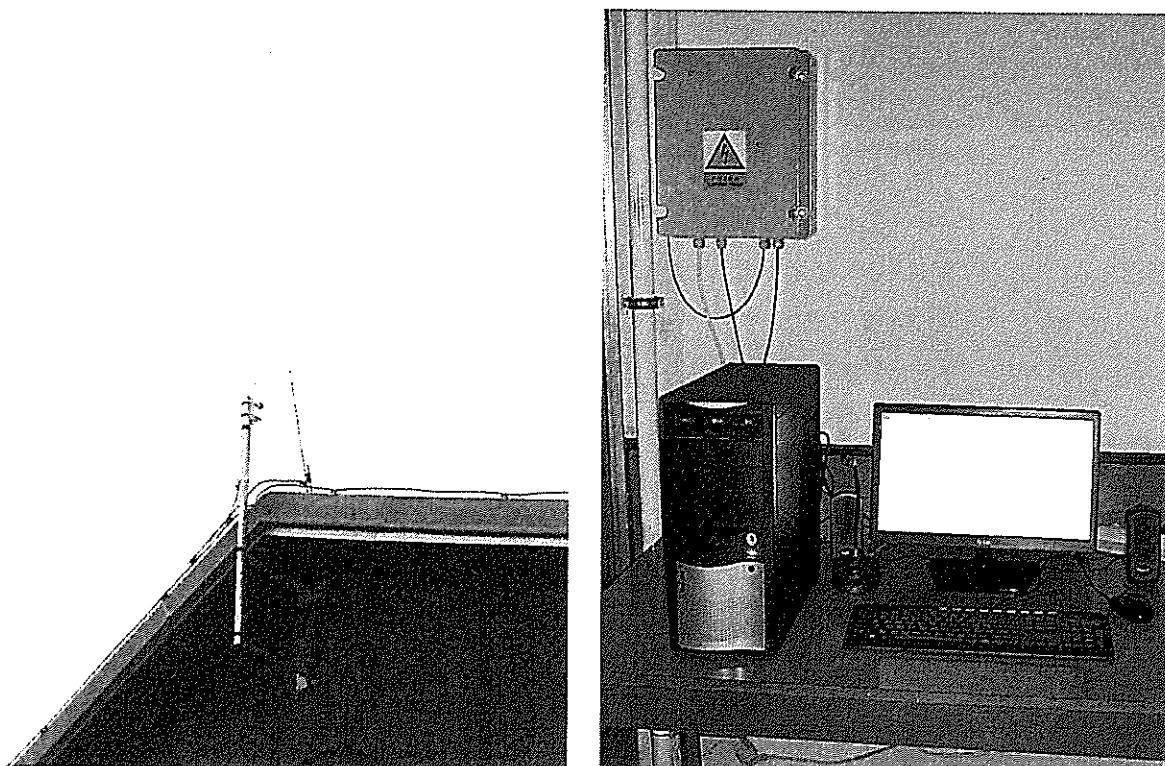

Mapa rozmístění hlásičů:

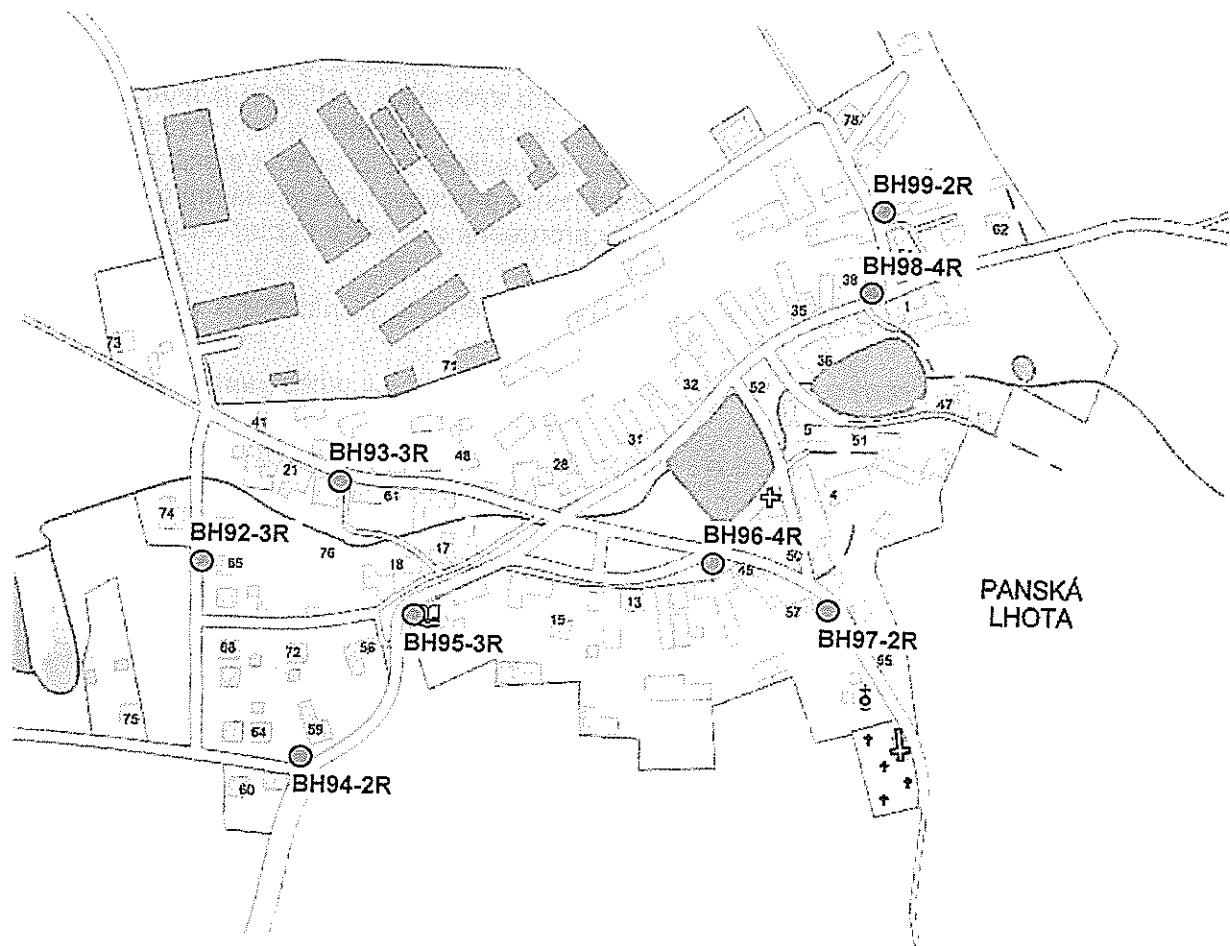


## **9 Místní část Příseka**

Ústředna RDRdigi3 s retranslačním modulem a obousměrným modulem pro dálkové ovládání je umístěna v obecní budově, v místě, kde byla umístěná původní 100V ústředna rozhlasu. Ústředna je ovládána pomocí monitoru, myši a klávesnice a je k ní připojen i mikrofon s vestavěným předzesilovačem a kompresorem dynamiky. Ústředna ovládá pouze hlásiče v této místní části. Ústředna RDRdigi3 spolu s retranslačním modulem a obousměrným modulem pro dálkové ovládání umožňuje selektivně převádět signál z hlavní ústředny VARIS4, která je v Brtnici. Vysílání z Brtnice má přednost před vysíláním lokálním. V případě souběžného vysílání bude místní relace přerušena a hlásiče budou reprodukovat signál odbavovaný z Brtnice.


Anténa je umístěna na nově zbudovaném anténním stožáru ve střeše budovy, ústředna je napájená ze stávající zásuvky 230V.

Údaje o umístění antény a použitém vysílacím kmitočtu jsou v přiloženém evidenčním listu, který byl zaslán na ČTÚ.

Příjimací část v této místní části se skládá z 8 ks bezdrátových hlásičů. Přehledný seznam všech hlásičů včetně výrobních čísel jejich označení, způsob instalace a počet reproduktorů a jejich nastavení je v přiložené tabulce.

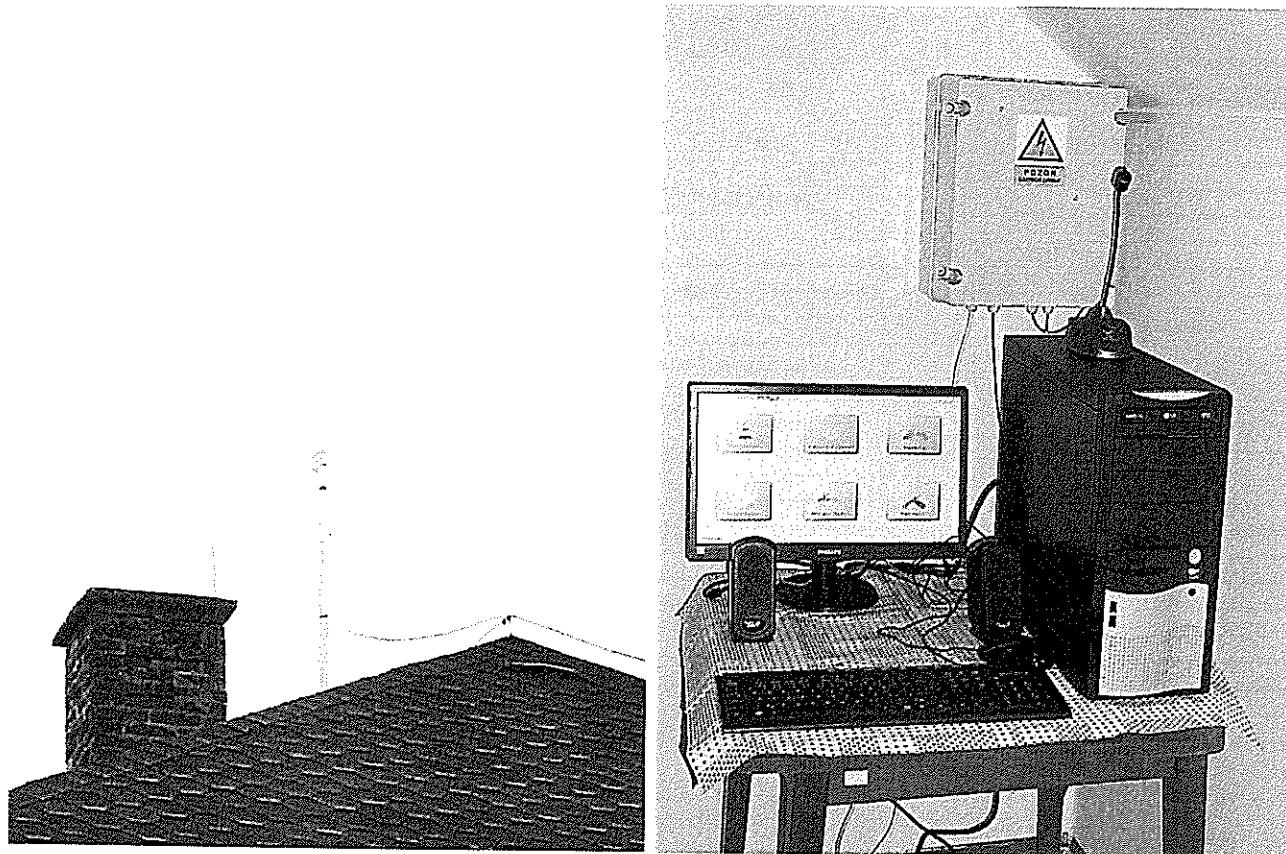

**Mapa rozmístění hlásičů:**

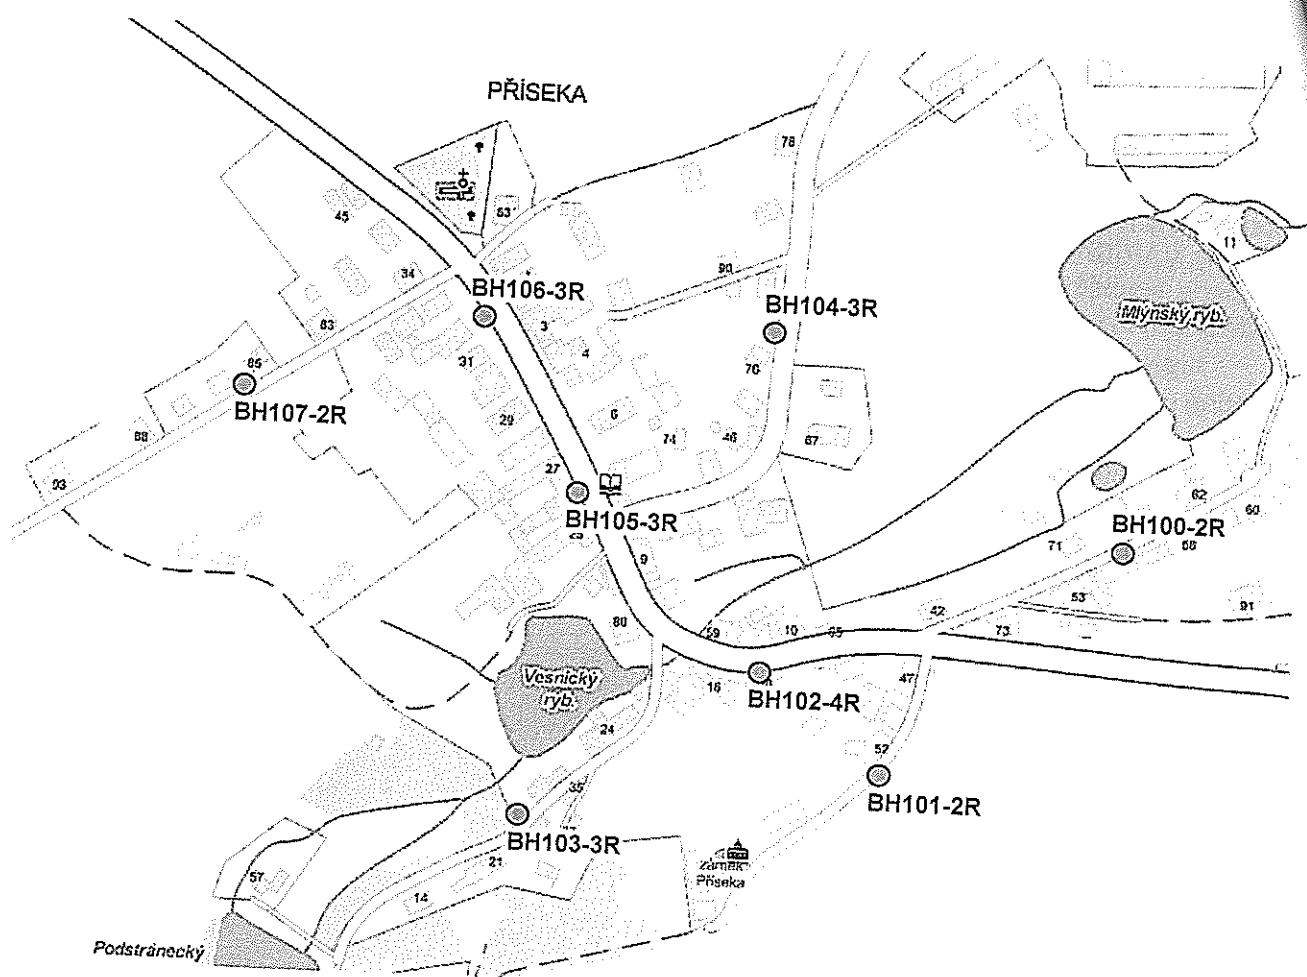

# Tabulka rozmístění a nastavení koncových prvků

Město : Brtnice

č. BH	Název katastru	Číslo pozemku	Umístění			Počet repro
			I	II	III	
1	KÚ Brtnice	1141/8	Brtnice	Rokštejnská čp. 555	49°18'16.3"N 15°41'23.8"E BNNL	1
2	KÚ Brtnice	2063/54	Brtnice	Rokštejnská čp. 296	49°18'13.1"N 15°41'6.8"E BNNL	3
3	KÚ Brtnice	2102/7	Brtnice	Rokštejnská	49°18'14.2"N 15°40'59.2"E BNNL	3
4	KÚ Brtnice	26/2	Brtnice	Rokštejnská čp. 277	49°18'13"N 15°40'53.7"E BNNL	3
5	KÚ Brtnice	2102/7	Brtnice	Rokštejnská čp. 426	49°18'14"N 15°40'53.8"E BNNL	2
6	KÚ Brtnice	2063/14	Brtnice	5. května + za hospodou	49°18'13.6"N 15°40'46.1"E BNNL	4
7	KÚ Brtnice	-197/2	Brtnice	za hospodou čp. 249	49°18'19"N 15°40'45.4"E BNNL	3
8	KÚ Brtnice	2134/1	Brtnice	Pod Kaplou čp. 508	49°18'23.6"N 15°40'39.4"E BNNL	3
9	KÚ Brtnice	2134/1	Brtnice	Pod Kaplou čp. 432	49°18'24.1"N 15°40'47.2"E BNNVO	3
10	KÚ Brtnice	2134/1	Brtnice	Pod Kaplou čp. 433	49°18'30.5"N 15°40'50.3"E BNNVO	3
11	KÚ Brtnice	1366/9	Brtnice	Práchovna	49°18'43.5"N 15°40'45.6"E Lampa	2
12	KÚ Brtnice	1368/2	Brtnice	Nad Práchovnou čp. 702	49°18'41.3"N 15°40'41.7"E Lampa	3
13	KÚ Brtnice	1368/2	Brtnice	Haberská čp. 755	49°18'38.2"N 15°40'38.2"E Lampa	2
14	KÚ Brtnice	2149	Brtnice	Školní čp. 581	49°18'37.2"N 15°40'31.2"E Lampa R	4
15	KÚ Brtnice	1358/8	Brtnice	Haberská čp. 696	49°18'42"N 15°40'34.8"E Lampa	3
16	KÚ Brtnice	1410/34	Brtnice	Nad Práchovnou čp. 687	49°18'44.4"N 15°40'28.8"E Lampa	2
17	KÚ Brtnice	2147/1	Brtnice	Zahrádní	49°18'42.8"N 15°40'21.2"E BNNL	3
18	KÚ Brtnice	1413/65	Brtnice	Spojovací čp. 615	49°18'41.6"N 15°40'25.3"E Lampa	3
19	KÚ Brtnice	1404/56	Brtnice	Zemědělská čp. 639	49°18'40.4"N 15°40'28.5"E Lampa	3
20	KÚ Brtnice	2149	Brtnice	Školní čp. 576	49°18'33.7"N 15°40'27.2"E Lampa	3
21	KÚ Brtnice	2248/1	Brtnice	Zemědělská	49°18'37.5"N 15°40'25.6"E BNNVO	2
22	KÚ Brtnice	2247	Brtnice	Družstevní+Toufarská	49°18'37.9"N 15°40'20.2"E BNNL	3
23	KÚ Brtnice	2158/1	Brtnice	Jihlavská čp. 580	49°18'39.4"N 15°40'14.7"E Lampa	4
24	KÚ Brtnice	2163	Brtnice	Dolní čp. 543	49°18'36.9"N 15°40'10.8"E BNNL	3
25	KÚ Brtnice	1718/28	Brtnice	Dolní čp. 519	49°18'31.2"N 15°40'19"E BNNL R	3
26	KÚ Brtnice	2158/1	Brtnice	Jihlavská čp. 515	49°18'34.8"N 15°40'18.5"E Lampa R	2
27	KÚ Brtnice	1726/10	Brtnice	U Pivovaru čp. 785	49°18'28.9"N 15°40'17.3"E BNNL	2
28	KÚ Brtnice	2168/2	Brtnice	U Pivovaru	49°18'21.8"N 15°40'16.1"E BNNL	3
29	KÚ Brtnice	1744/85	Brtnice	Nová výstavba	49°18'26.5"N 15°40'8.7"E Lampa	3
30	KÚ Brtnice	1744/85	Brtnice	Nová výstavba	49°18'24.8"N 15°40'1.1"E Lampa	3
31	KÚ Brtnice	2166/1	Brtnice	Horní město	49°18'13.8"N 15°40'25.4"E BNNVO R	3
32	KÚ Brtnice	2199/1	Brtnice	Tyršovo náměstí čp. 36	49°18'8.6"N 15°40'21.9"E BNNVO	3
33	KÚ Brtnice	2199/1	Brtnice	Valdštejnská čp. 42	49°18'10.3"N 15°40'30.4"E BNNVO	2
34	KÚ Brtnice	2060/32	Brtnice	Lipartova čp. 57	49°18'14.1"N 15°40'32.5"E Lampa	2
35	KÚ Brtnice	2060/7	Brtnice	Hřbitovní čp. 385	49°18'11.5"N 15°40'37.3"E Lampa	2
36	KÚ Brtnice	2060/7	Brtnice	Hřbitovní čp. 768	49°18'6"N 15°40'36.4"E Lampa	2
37	KÚ Brtnice	2060/7	Brtnice	Hřbitovní čp. 698	49°18'4"N 15°40'40.7"E Lampa	2
38	KÚ Brtnice	2089/1	Brtnice	K. Volejně čp. 507	49°17'55.4"N 15°40'46"E BNNVO	2
39	KÚ Brtnice	2094/1	Brtnice	5. května čp. 345	49°18'1.3"N 15°40'45.8"E BNNL	2
40	KÚ Brtnice	2094/1	Brtnice	5. května	49°18'7.8"N 15°40'45"E BNNL	3
41	KÚ Brtnice	2094/1	Brtnice	Za Česnekovými čp. 415	49°18'6.2"N 15°40'47.1"E Lampa	2
42	KÚ Brtnice	108	Brtnice	Široká	49°18'11.1"N 15°40'42.8"E Lampa	2
43	KÚ Brtnice	2063/1	Brtnice	Náměstí Svobody	49°18'16"N 15°40'42.7"E Lampa	4
44	KÚ Brtnice	2200/1	Brtnice	Pod Zámkem čp. 93	49°18'19.5"N 15°40'30.4"E Lampa	2
45	KÚ Brtnice	2060/3	Brtnice	Pod Zámkem čp. 404	49°18'23.8"N 15°40'31.4"E Lampa	3
46	KÚ Brtnice	2158/1	Brtnice	Jihlavská + Zašpitál	49°18'27.9"N 15°40'33.5"E BNNL R	3
47	KÚ Brtnice	1357/20	Brtnice	Pátkova čp. 791	49°18'31"N 15°40'33.9"E Lampa	3
48	KÚ Brtnice	2060/9	Brtnice	Zášpitál čp. 196	49°18'28.7"N 15°40'38.8"E BNNVO	2
49	KÚ Brtnice	2060/9	Brtnice	Zášpitál - novostavby	49°18'30.5"N 15°40'38.4"E BNNL	2
50	KÚ Brtnice	177/1	Brtnice	Zášpitál čp. 155	49°18'27.9"N 15°40'41.2"E BNNL	1
51	KÚ Brtnice	2134/3	Brtnice	Pod Kaplou	49°18'46.7"N 15°41'03.6"E BNNL	2
52	KÚ Brtnice	2199/1	Brtnice	Horní Město	49°18'2.0"N 15°40'18.6"E BNNL	3

č. BH	Název katastru	Číslo pozemku	I	II	Umístění	III	Počet repro
----------	----------------	------------------	---	----	----------	-----	----------------

**ROR-digi2 Nastavení**

Obce		Hlášče		Odebrat obec	
<input type="button" value="Přidat obec"/>	<input type="button" value="Odebrat obec"/>	<input type="button" value="Přidat hlášč"/>	<input type="button" value="Odebrat hlášč"/>		
Název : Brtnice					
Protokol	Kód	Název			
ROR-digi 2 - variš	238	Brtnice			

Adresa	Skupiny	Výrobní číslo
2	1	20110423
3	1	20110424
4	1	20110425
52	1	20110473

< >

**Obec**

Název : Brtnice

Protokol : ROR-digi 2 - variš

Kód aplikace : 238

Frekvence : 71.1250

Poznámka

- 1-Brtnice
- 2-Jestřebí
- 3-Komárovice
- 4-Uhlíkovice
- 5-Stržov
- 6-Přešek

Hlášic

Uložit | Klonovat | Tisk

ROR-digi | ROR-Digi2 | Servis |

Individuální adresa : 52

Skupinové adresy

Přidat | Odebrat

1

COM : COM1

Magistrát města Jihlavy  
