

Varovný a vyzumívací systém ORP Jihlava - obec Věžnice

Dokumentace skutečného provedení díla - dodatek

13.6.2013

Objednatel

statutární město Jihlava

se sídlem: Masarykovo náměstí 97/1, 586 28 Jihlava

Kontaktní osoba: Bc. Lucie Vichrová, vedoucí oddělení vodního hospodářství – vodoprávní úřad

Zhotovitel:

SOVT-RADIO spol. s r.o.

se sídlem: Budějovická 1320, 38901 Vodňany

Kontaktní osoba: Ing. Pavel Kolář

Obsah:

1	Vysílací pracoviště	2
2	Bezdrátové hlásiče	2

Přílohy:

1. Tabulka rozmístění a nastavení hlásičů
2. Revizní zpráva
3. Protokol o provedení funkční zkoušky

1 Vysílací pracoviště


Do ústředny VARIS4-RS byl instalován modul VARIS4-GSM pro ovládání systému a hlasový přístup z telefonu.

2 Bezdrátové hlásiče


Pro zlepšení slyšitelnosti rozhlasu v obci byly přemístěny hlásiče č. 3 a č. 4 a byly přidány nové hlásiče č. 9 a č. 10.

Přehledný seznam všech hlásičů včetně výrobních čísel jejich označení, způsob instalace a počet reproduktorů a jejich nastavení je v příložené tabulce.


Mapa rozmístění hlásičů:

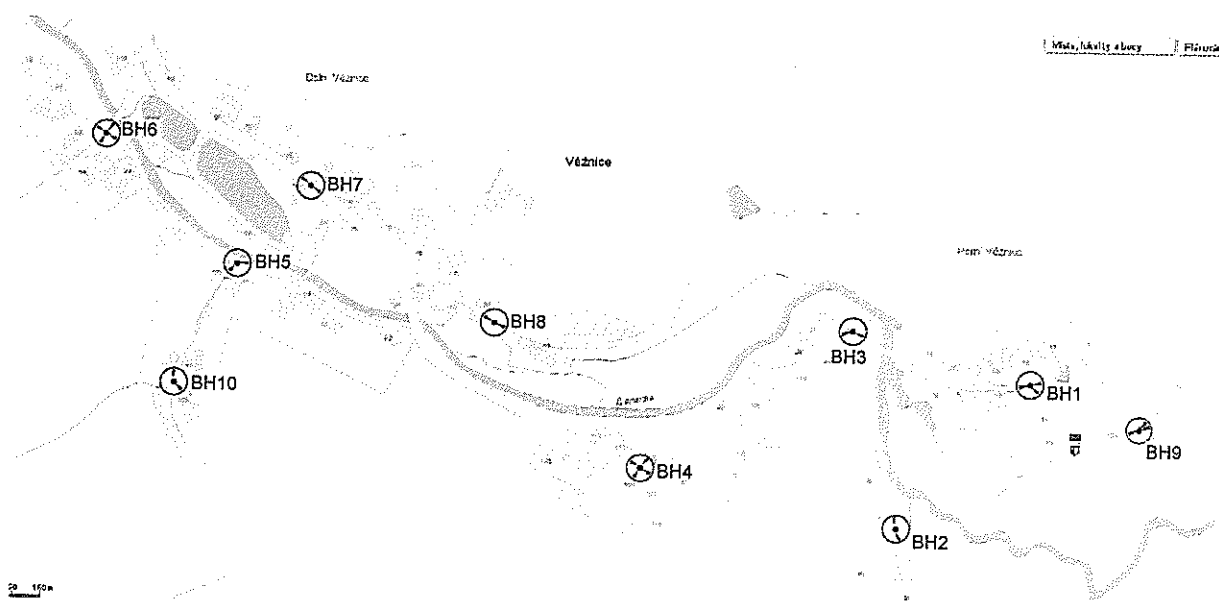


Věžnice BH č.3

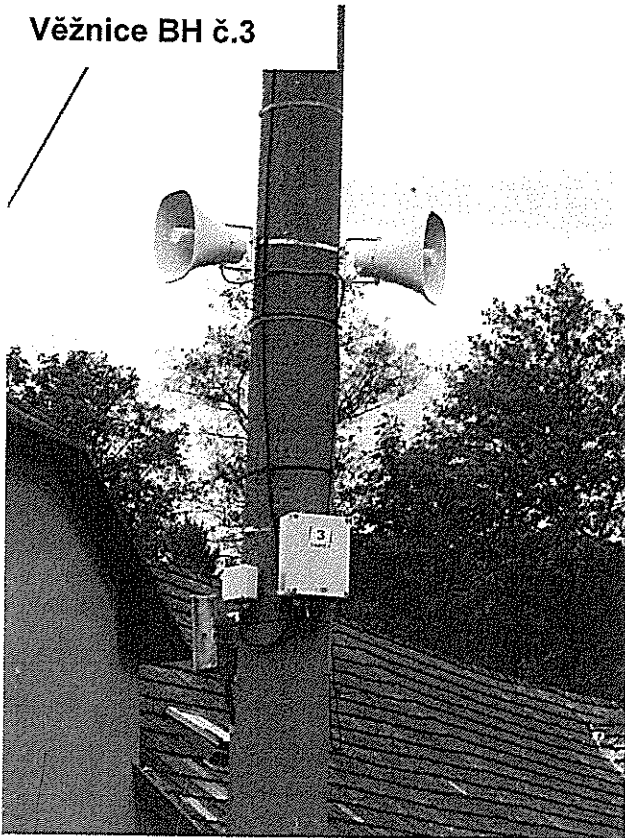


Věžnice BH č.4

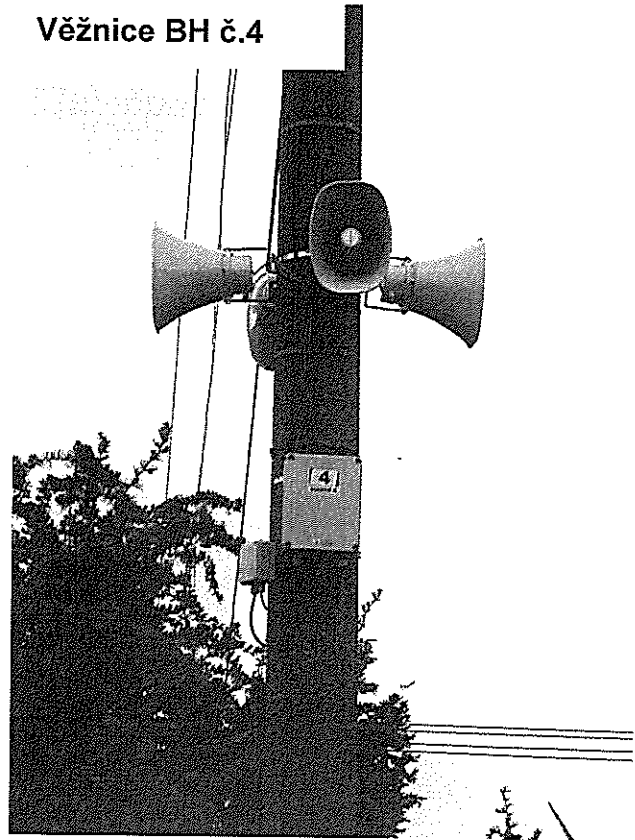

Věžnice BH č.9

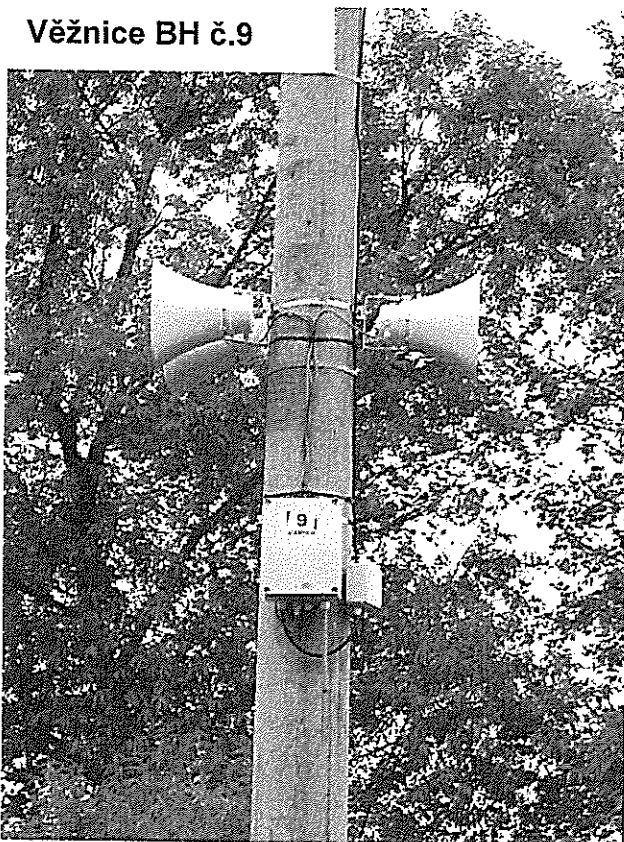

Věžnice BH č.10

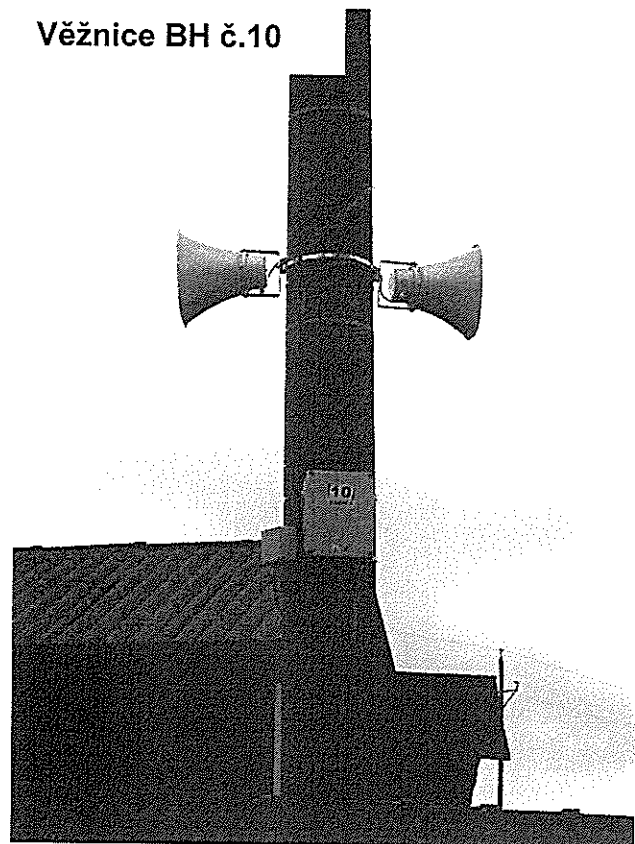

č. BH	Katastrální úřad	Číslo pozemku	Umístění			Počet repro	Poznámky
			I	II	III		
1	KÚ Horní Věžnice	1215/1	Věžnice	Věžnice čp. 32	49°30'54.9"N 15°41'42.2"E NN s VO	3	
2	KÚ Horní Věžnice	357/1	Věžnice	Věžnice čp. 35	49°30'48.2"N 15°41'32.1"E NN	2	
3	KÚ Horní Věžnice		Věžnice	Věžnice čp. 23	49°30'57.2"N 15°41'28.8"E NN	2	přemístěn
4	KÚ Horní Věžnice		Věžnice	Věžnice čp. 108	49°30'50.7"N, 15°41'15.2"E NN s VO	4	přemístěn
5	KÚ Dolní Věžnice	994/1	Věžnice	Věžnice čp. 123	49°31'0.3"N 15°40'46.5"E NN s VO	2	
6	KÚ Dolní Věžnice	994/1	Věžnice	Věžnice čp. 90	49°31'5.9"N 15°40'37.3"E NN s VO	4	
7	KÚ Dolní Věžnice	1003/1	Věžnice	Věžnice čp. 106	49°31'4.2"N 15°41'50.9"E NN s VO	2	
8	KÚ Dolní Věžnice	13/2	Věžnice	Věžnice čp. 82	49°30'57.8"N 15°41'3.9"E NN s VO	2	
9	KÚ Dolní Věžnice		Věžnice	Věžnice čp. 120	49°30'52.9"N, 15°41'48.9"E NN s VO	3	nový
10	KÚ Dolní Věžnice		Věžnice	Věžnice čp. 98	49°30'55.1"N, 15°40'42.3"E NN s VO	2	nový

RDR-digi2 Nastavení

Obce:

Název:

Protokol	Kód	Název
RDR-digi 2 - varis	233	Věžnice

Hlásiče

Adresa	Skupiny	Výrobní číslo
1	1	20110348
2	1	20110349
3	1	20110350
4	1	20110351
5	1	20110352
6	1	20110353
7	1	20110354
8	1	20110355
9	1	20110355

Obec:

Název:

Protokol:

Kód aplikace:

Frekvence:

Poznámka:

Hlásič

RDR-digi RDR-Digi2 Servis

Individuální adresa:

Skupinové adresy:

COM: