
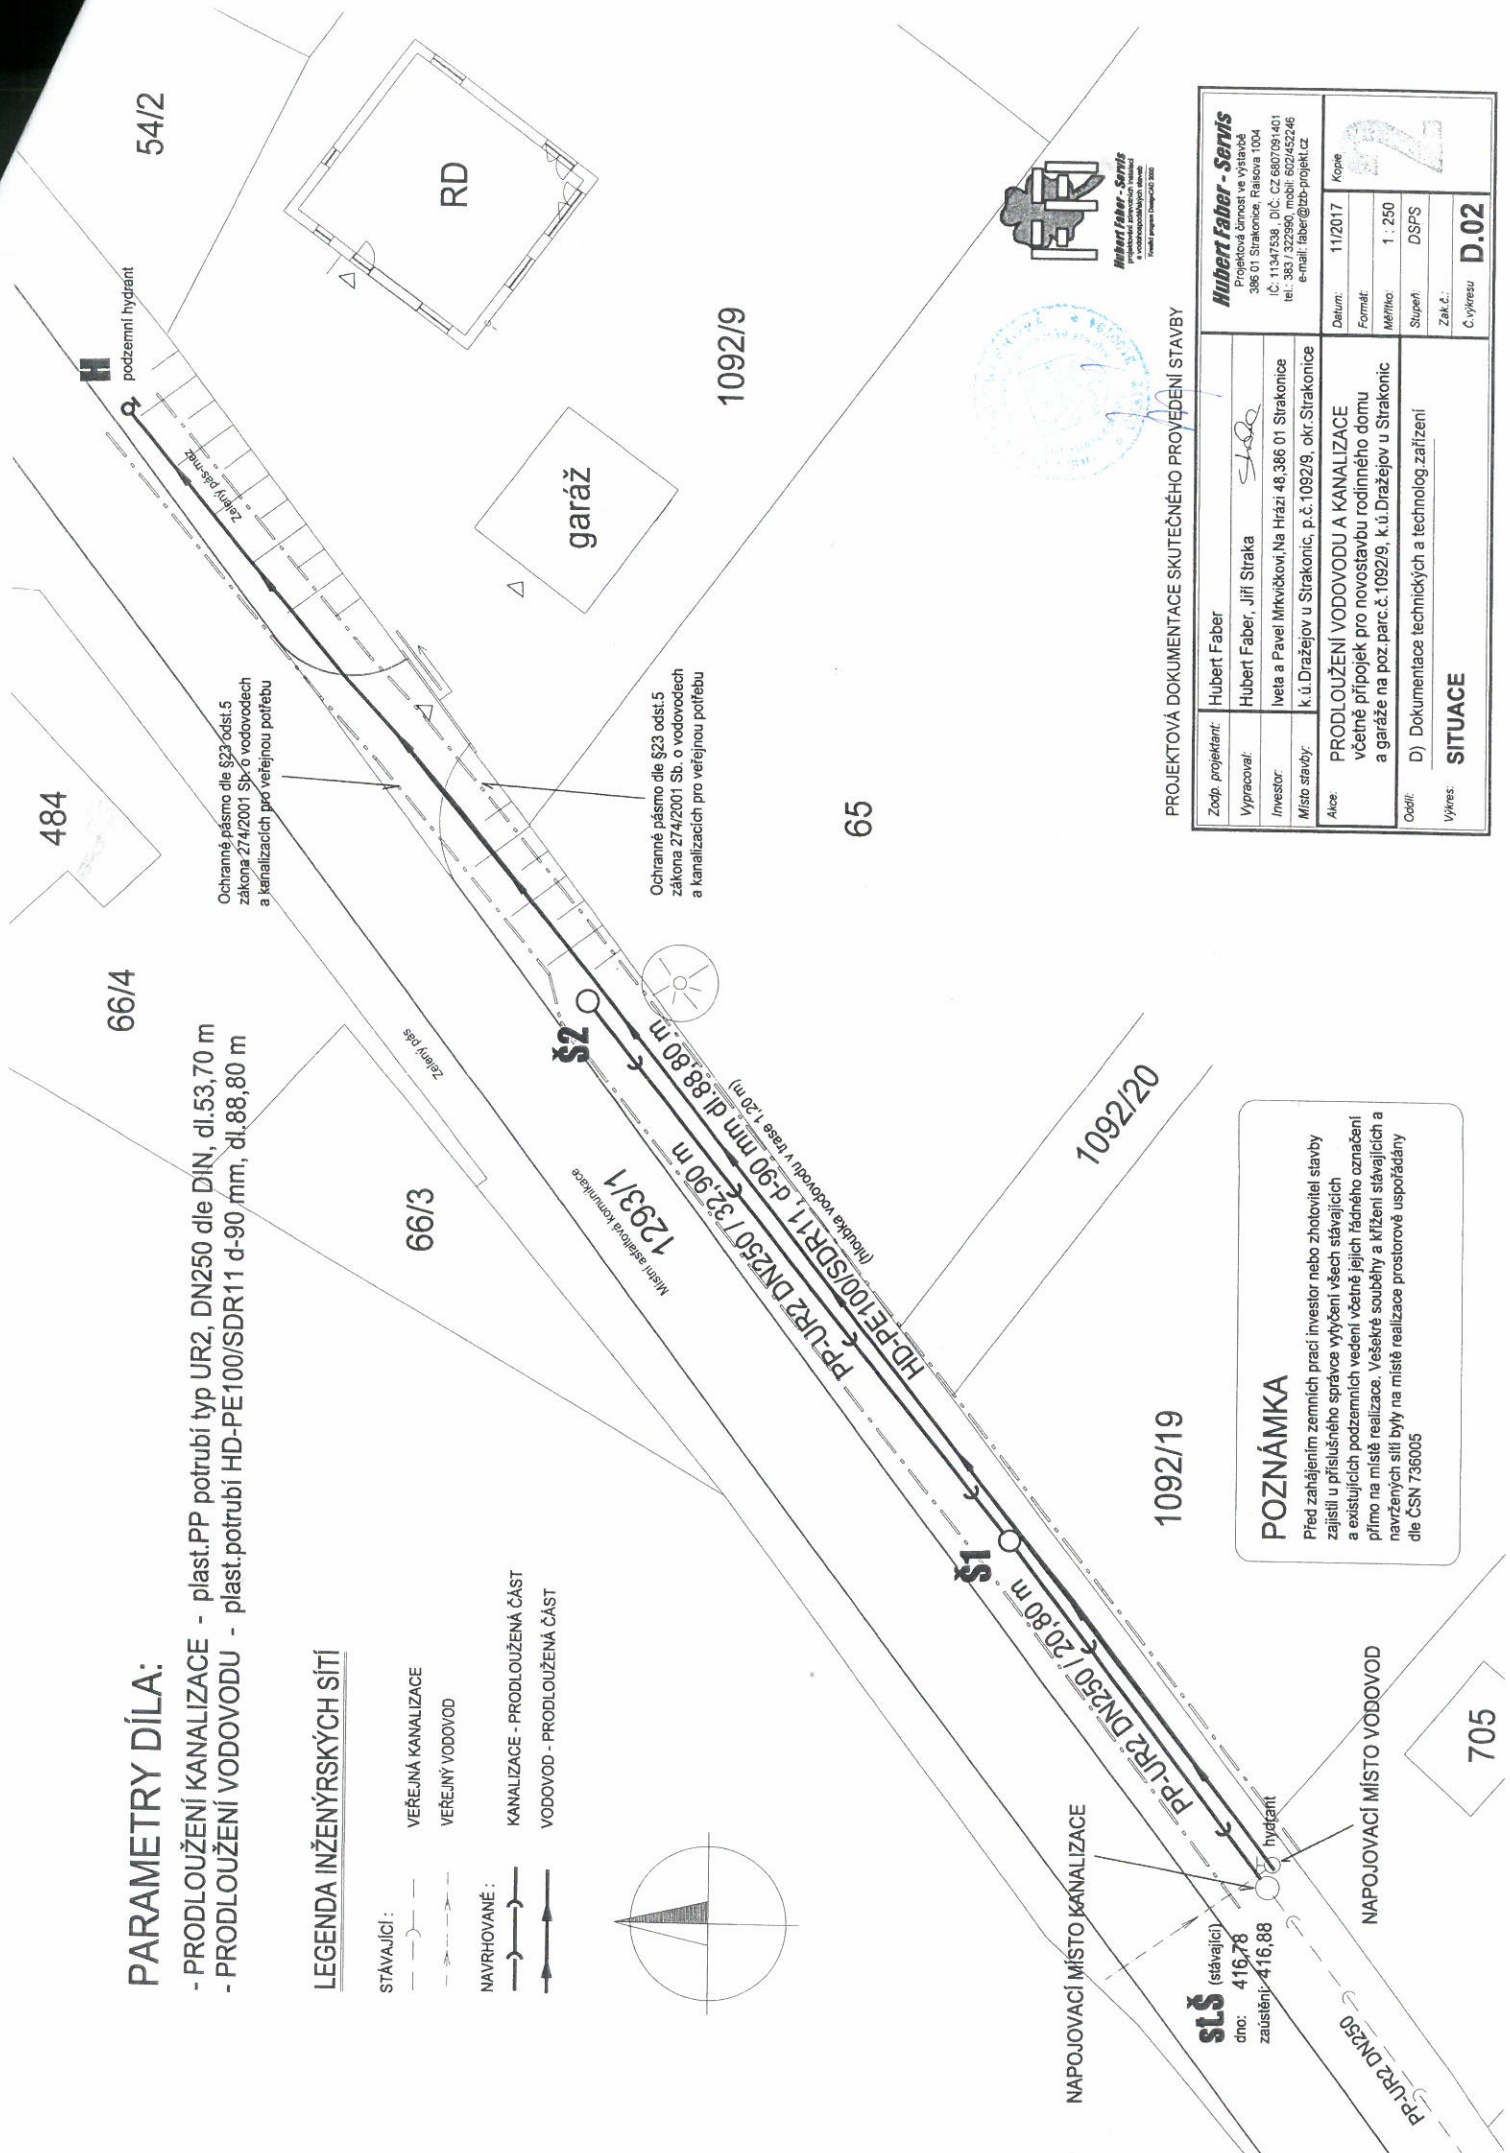


PARAMETRY DÍLA:

- PRODLOUŽENÍ KANALIZACE - plast.PP potrubí typ UR2, DN250 dle DIN, dl.53,70 m
- PRODLOUŽENÍ VODOVODU - plast.potrubí HD-PE100/SDR11 d-90 mm, dl.88,80 m

LEGENDA INŽENÝRSKÝCH SÍTÍ

- STÁVAJÍCÍ :
- VEŘEJNÁ KANALIZACE
 - VEŘEJNÝ VODOVOD
- NAVRHOVANÉ :
- KANALIZACE - PRODLOUŽENÁ ČÁST
 - VODOVOD - PRODLOUŽENÁ ČÁST

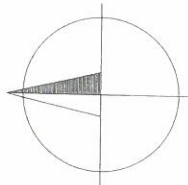

PROJEKTOVÁ DOKUMENTACE SKUTEČNÉHO PROVEDENÍ STAVBY

Zodp. projektant:	Hubert Faber	Hubert Faber - Serris Projektová činnost ve výstavbě 386 01 Strakonice, Rašcova 1004 IČ: 11347538, DIČ: CZ 6807091401 tel.: 383 / 322950, mobil: 602/452246 e-mail: faber@hb-projekt.cz	
Vypracoval:	Hubert Faber, Jiří Straka	Datum:	11/2017
Investor:	Ing. a Pavel Mrtkvíčkoví Na Hrázi 48, 386 01 Strakonice	Formát:	A4
Místo stavby:	k.ú. Dražejov u Strakonice, p.č. 1092/9, okr. Strakonice	MM/ko:	1 : 250
Alce:	PRODLOUŽENÍ VODOVODU A KANALIZACE včetně přípojek pro novostavbu rodinného domu a garáže na poz. parc. č. 1092/9, k.ú. Dražejov u Strakonice	Stupeň:	DSFS
Objekt:	D) Dokumentace technických a technolog. zařízení	Zak.č.:	2
Výkres:	SITUACE	C. výkresu:	D.02

POZNÁMKA

Před zahájením zemních prací investor nebo zhotovitel stavby zajistí u příslušného správce vytyčení všech stávajících a existujících podzemních vedení včetně jejich řádného označení přímo na místě realizace. Veškeré souběhy a křížení stávajících a navrhovaných sítí byly na místě realizace prostorově uspořádány dle ČSN 736005

NAPOJOVACÍ MÍSTO VODOVOD

PP-UR2 DN250