

Evidence změny

(dále jen "Evidence")

Objednatel: Krajská správa a údržba silnic Středočeského kraje, příspěvková organizace se sídlem Zborovská 81/11, 150 00 Praha 5, Smíchov

Zhotovitel: POZEMNÍ KOMUNIKACE BOHEMIA, a.s. se sídlem: Milady Horákové 2764, 272 01 Kladno - Kročehlavy

Strany smlouvy o dílo č. SMLD-0505/00066001/2025 a realizaci uvedené stavby uzavřené dne 9.4.2025 (dále jen Smlouva):

1. ÚVODNÍ USTANOVENÍ

1. 1. Smluvní strany evidují s ohledem na znění čl. 6.7 písm. c) Smlouvy, ve smyslu čl. 7.2 a čl. 7.5. směrnice Objednatele R-Sm-36 upřesňující provádění změn závazků dle zákona č. 134/2016 Sb. o zadávání veřejných zakázek (dále jen „Směrnice o změnách“) tuto změnu.

2. PŘEDMĚT EVIDENCE ZMĚNY

2. 1. Předmětem Evidence je vyhrazená Změna ze Smlouvy, jíž se rozumí zejména měření (Doměrky) skutečně provedeného množství plnění u měřených smluv (dále jen „Měření“).

Potřeba provedení těchto prací v průběhu realizace zakázky vzniká z důvodu:

- a) upřesnění provedených v rámci zpracování realizační dokumentace stavby nebo
- b) upřesnění objemu skutečně provedených prací na stavbě v průběhu realizace.

2. 2. Doměrky jsou výhradně zpřesněním skutečně vykonaného množství oproti odhadovanému množství uvedenému v původním soupise prací, které nemění povahu zakázky ani jiné smluvní podmínky. Jakékoliv úpravy, které mění více než jen množství nebo mají vliv na povahu zakázky, nemohou být klasifikovány jako doměrky a musí být posuzovány jako potenciální změny smlouvy dle § 222 zákona č. 134/2016 Sb., ve znění pozdějších předpisů (dále jen „ZZVZ“).

3. PROHLÁŠENÍ

3. 1. Smluvní strany pro vyloučení pochybností prohlašují, že tato Evidence je vyhrazenou změnou ve Skupině 1 Směrnice o změnách, pro níž platí čl. 7. 5. a 7. 6. Směrnice o změnách. Tato Evidence není změnou během výstavby (dále jen „ZBV“) ve smyslu úplné dokumentace Změny podle Směrnice o změnách (čl. 2.14 Směrnice o změnách).

4. PŘÍLOHY

4. 1. Přílohami této Evidence jsou krycí list, změnový list (dle čl. 7. 6. Směrnice o změnách), seznam dokladů a soupis prací SO po změnách.

4. 2. Přílohy jsou upraveny pro potřeby Evidence tak, aby z nich bylo patrné, že se nejedná o ZBV ve smyslu čl. 2.14 Směrnice o změnách.

5. ZÁVĚREČNÁ USTANOVENÍ

5. 1. Tato Evidence se uveřejňuje v registru smluv. Není-li dohodnuto v konkrétním případě jinak, uveřejní tuto objednatel.

5. 2. Evidence je vyhotovena v elektronické podobě, přičemž každá ze smluvních stran obdrží její elektronický originál.

5. 3. Tato Evidence se s ohledem na čl. 7.5. Směrnice o změnách podepisuje elektronickými podpisy Smluvních stran.

Krycí list Evidence změny

Název Stavby dle SoD: III/1163, 2011 Nižbor, III/2365 Zahořany Název stavebního objektu/provozního souboru (SO/PS): sil. III/2365 Zahořany, v km 7,200 - 7,890, délka úseku 0,690km	Číslo SO/PS / / pořadí Změny SO/PS: - / 1	Číslo Změny: 2
--	---	-----------------------

Objednatel: Krajská správa a údržba silnic Středočeského kraje, příspěvková organizace
Zborovská 81/11, 150 00 Praha 5, Smíchov
IČ: 00066001

Zhotovitel: POZEMNÍ KOMUNIKACE BOHEMIA, a.s.
Milady Horákové 2764, 272 01 Kladno, Kročehlavy
IČ: 27900096

Rekapitulace Změn č. 1 dle Skupiny 1

Změna č./ Skupina	Cena navrhovaných Změn záporných	Cena navrhovaných Změn kladných	Cena navrhovaných Změn záporných a Změn kladných celkem
1.1	0,00	64 354,12	64 354,12

Části Změn se číslují číslem Změny, za kterým je tečka a index udávající číslo Skupiny.
Stejný systém číslování se používá pro jednotlivé Změnové listy (02)

Evidence změny - krycí list

Změnový list			
Název Stavby dle SoD: III/1163, 2011 Nižbor, III/2365 Zahořany Název stavebního objektu/provozního souboru (SO/PS): sil. III/2365 Zahořany, v km 7,200 - 7,890, délka úseku 0,690km		Číslo SO/PS / / pořadí Změny SO/PS: - / 1	Číslo Změny / Skupina změny: 2/1
Strany smlouvy o dílo č. SMLD-0505/00066001/2025 a realizaci uvedené stavby uzavřené dne 9.4.2025 (dále jen Smlouva): Objednatel: Krajská správa a údržba silnic Středočeského kraje, příspěvková organizace se sídlem Zborovská 81/11, 150 00 Praha 5, Smíchov Zhotovitel: POZEMNÍ KOMUNIKACE BOHEMIA, a.s. se sídlem: Milady Horákové 2764, 272 01 Kladno - Kročehlavy			
<u>Přílohy Změnového listu:</u> 1. Krycí list 1 počet listů 2. Změnový list 2 počet listů 6. Seznam dokladů 1 počet listů 7. Soupis prací SO po změnách 3 počet listů		<u>Příjemce</u> Objednatel Zhotovitel Projektant (AD) Stavební dozor	
Iniciátor Změny: Zhotovitel Předmět Změny: Upřesnění množství skutečně provedených prací (doměrky)			
Tato změna narovnává závěrečný stav množství položek po skončení stavebních prací na tomto stavebním objektu oproti stavu, jaký předpokládala PDPS. Jedná se o zjištění skutečně provedeného množství u položek č. 93818, 574E56, 572214 a 574A34. Změna vychází z geometrického zaměření (protokol je přílohou této Evidence změny. Jedná se o Změnu nepodstatnou, která je tak podle čl. 7 Směrnice R-SM-36 Krajské správy a údržby silnic Středočeského kraje upřesňující provádění změn závazků dle zákona č. 134/2016 Sb., o zadávání veřejných zakázek zařazena jako změna Vyhrazená do Skupiny 1. Zároveň se jedná o práce, které nemění celkovou povahu veřejné zakázky. Z hlediska Zákona o zadávání veřejných zakázek č. 134/2016 Sb. tato Změna nepředstavuje vznik podstatné změny závazku a dle § 100 se jedná o Vyhrazenou změnu.			
Údaje v Kč bez DPH			
Cena navrhovaných Změn záporných	Cena navrhovaných Změn kladných	Cena navrhovaných Změn záporných a Změn kladných celkem	Součet absolutních hodnot Změn kladných a Změn záporných
0,00	64 354,12	64 354,12	64 354,12

Technická pomoc Objednatele: [v případě potřeby]	jméno	Ing. Markéta Grofová	podpis
Podpis vyjadřuje souhlas se Změnou:			
Zhotovitel (stavbyvedoucí):	jméno	Jindřich Šíma	podpis
Projektant (autorský dozor):	jméno		podpis
Stavební dozor:	jméno	Marek Bauer	podpis
Zástupce Objednatele odpovědný za cenové projednání změny:	jméno	Ing. Jaroslava Jurková	podpis
Zástupce Objednatele:	jméno	Karel Motal	podpis
Objednatel a Zhotovitel se dohodli, že u tohoto SO/PS, který je součástí uvedené Stavby, budou provedeny Změny, jež jsou podrobně popsány, zdůvodněny, dokladovány a oceněny v Dokumentaci této Změny. Tento Změnový list je povinnou přílohou Evidence podle čl. 7.5. Směrnice o změnách, která není Změnou během výstavby ve smyslu čl. 2.14 Směrnice o změnách. Evidence změny představuje Dodatek Smlouvy o dílo. Smlouva se mění v rozsahu upraveném v tomto Změnovém listu. V ostatním zůstávají práva a povinnosti Objednatele a Zhotovitele sjednané ve Smlouvě nedotčeny. Na důkaz toho připojují příslušné osoby oprávněné jednat jménem nebo v zastoupení Objednatele a Zhotovitele své podpisy.			
Objednatel (Oprávněná osoba):	jméno	Ing. Jan Fidler, Dis.	podpis
Zhotovitel:	jméno	Ing. Jan Tříška	podpis

Přehled dalších dokladů

Číslo Změny:	2
Název stavby:	III/1163, 2011 Nižbor, III/2365 Zahořany
Název stavebního objektu / provozního souboru (SO/PS):	sil. III/2365 Zahořany, v km 7,200 - 7,890, délka úseku 0,690km
Číslo SO/PS / číslo změny SO/PS:	/1

Doklad	počet listů
07 Soupis prací SO po změnách	3
08 Geodetické zaměření skutečného provedení stavby č. 700646/25	12
09 Zaměření skutečného provedení stavby	1
10 Oznámení zhotovitele ze dne 10.9.2025	15
11 Vyjádření TDS ze dne 10.9.2025	1
12 Pokyn objednatele ze dne 12.9.2025	1
Počet listů celkem	33

[illegible]

Soupis prací SO po všech změnách													
Název stavby: III/1163, 2011 Nižbor, III/2365 Zahořany Číslo a název SO/PS: sil. III/2365 Zahořany, v km 7,200 - 7,890, délka úseku 0,690km Číslo a název rozpočtu: sil. III/2365 Zahořany, v km 7,200 - 7,890, délka úseku 0,690km								ZMĚNA SOUPISU PRACÍ (SO/PS)					
								1					
								celkem po všech změnách					
Poř. č. pol.	Kód položky	Název položky	m.j.	Množství ve Smlouvě	Množství po Změnách	Množství rozdílu	Cena za m.j. v Kč	Cena celkem ve Smlouvě v Kč	Změny záporné v Kč	Změny kladné v Kč	Cena celkem po Změnách v Kč	Rozdíl cen celkem v Kč	Podíl cen celkem v %
1	2	3	4	5	6	7	8	9	10	11	12	13	14
		Viz geodetické zaměření stavby TZ č. 700646/25; 4 235 m2			4 235,00								
10	574C78	ASFALTOVÝ BETON PRO PODKLADNÍ VRSTVY ACP 22+, TL. 80MM	M2	450,00	455,30	5,30	427,47	192 361,50	0,00	2 265,59	194 627,09	2 265,59	1,18%
		ZBV č. 1											
		Viz geodetické zaměření stavby TZ č. 700646/25; 455,3 m2			455,30								
11	574E56	ASFALTOVÝ BETON PRO LOŽNÍ VRSTVY ACL 16+, tl. 60mm	M2	4 098,00	4 235,00	137,00	197,97	811 281,06	0,00	27 121,89	838 402,95	27 121,89	3,34%
		ZBV č. 1											
		Viz geodetické zaměření stavby TZ č. 700646/25; 4 235 m2			4 235,00								
12	572214	SPOJOVACÍ POSTŘÍK ZE SIL. MODIFIK. EMULZE DO 0,5KG/M2	M2	8 196,00	8 470,00	274,00	12,90	105 728,40	0,00	3 534,60	109 263,00	3 534,60	3,34%
		ZBV č. 1											
		Viz geodetické zaměření stavby TZ č. 700646/25; 4 235*2=8 470 m2			8 470,00								
13	574A34	ASFALTOVÝ BETON PRO OBRUSNÉ VRSTVY ACO 11+, tl. 40 mm	M2	4 098,00	4 235,00	137,00	182,74	748 868,52	0,00	25 035,38	773 903,90	25 035,38	3,34%
		ZBV č. 1											
		Viz geodetické zaměření stavby TZ č. 700646/25; 4 235 m2			4 235,00								
7	113762	FRÉZOVÁNÍ DRAŽKY PRŮŘEZU DO 200MM2 V ASFALTOVÉ VOZOVCE	M	106,00	106,00	0,00	40,00	4 240,00	0,00	0,00	4 240,00	0,00	0,00%
8	931312	TĚSNĚNÍ DILATAČ SPAR ASF ZÁLIVKOU PRŮŘ DO 200MM2	M	106,00	106,00	0,00	40,00	4 240,00	0,00	0,00	4 240,00	0,00	0,00%
9	56972	ZPEVNĚNÍ KRAJNIC ZE ŠTĚRKODRTI A RECYKLOVANÉHO MAT. DO TL. 100MM (R-materiál frakce 0-22) (950m x 0,5)	M2	475,00	475,00	0,00	146,58	69 625,50	0,00	0,00	69 625,50	0,00	0,00%
10	12922	ČIŠTĚNÍ KRAJNIC OD NÁNOSU TL. DO 100MM (950mx0,5m)	M2	475,00	475,00	0,00	128,42	60 999,50	0,00	0,00	60 999,50	0,00	0,00%
11	014102.R	ULOŽENÍ ODPADU ZE STAVBY NA SKLÁDKU s oprávněním k opětovnému využití - recyklační středisko- zemina s kamenivem kód 17 05 04	T	376,75	376,75	0,00	225,00	84 768,75	0,00	0,00	84 768,75	0,00	0,00%
12	89923	VÝŠKOVÁ ÚPRAVA KRYCÍCH HRNCŮ	KS	2,00	2,00	0,00	1 300,00	2 600,00	0,00	0,00	2 600,00	0,00	0,00%
13	89921	VÝŠKOVÁ ÚPRAVA POKLOPŮ A MŘÍŽÍ	ks	23,00	23,00	0,00	2 950,00	67 850,00	0,00	0,00	67 850,00	0,00	0,00%
14	915111	VDZ BARVOU V4 - 12,5 cm ,	M2	172,50	172,50	0,00	67,00	11 557,50	0,00	0,00	11 557,50	0,00	0,00%

Soupis prací SO po všech změnách													
Název stavby: III/1163, 2011 Nižbor, III/2365 Zahořany Číslo a název SO/PS: sil. III/2365 Zahořany, v km 7,200 - 7,890, délka úseku 0,690km Číslo a název rozpočtu: sil. III/2365 Zahořany, v km 7,200 - 7,890, délka úseku 0,690km								ZMĚNA SOUPISU PRACÍ (SO/PS)					
								1					
								celkem po všech změnách					
Poř. č. pol.	Kód položky	Název položky	m.j.	Množství ve Smlouvě	Množství po Změnách	Množství rozdílu	Cena za m.j. v Kč	Cena celkem ve Smlouvě v Kč	Změny záporné v Kč	Změny kladné v Kč	Cena celkem po Změnách v Kč	Rozdíl cen celkem v Kč	Podíl cen celkem v %
1	2	3	4	5	6	7	8	9	10	11	12	13	14
15	915221	VODOR DOPRAV ZNAČ PLASTEM STRUKTURÁLNÍ NEHLUČNÉ - DOD A POKLÁDKA - V4,	M2	172,50	172,50	0,00	190,00	32 775,00	0,00	0,00	32 775,00	0,00	0,00%
Celkem								2 899 085,93	0,00	64 354,12	2 963 440,04	64 354,12	0,02

700646/25

TECHNICKÁ ZPRÁVA

Geodetické zaměření skutečného provedení stavby

CHYŇAVA, NIŽBOR, ZÁHOŘANY

III/1163, 2011 NIŽBOR, III/2365 ZÁHOŘANY

Vypracoval: M. Rendla

ČNES Dopravní stavby, a.s.

divize 7 - GEODÉZIE
Milady Horákové 2764, 272 01 Kladno
IČ: 477 81 734

Obsah dokumentace

1. Technická zpráva
2. Výsledky měření
3. Grafická dokumentace

1. Technická zpráva

Identifikace stavby

-obec	: Nižbor, Záhořany
-katastrální území	: Nižbor, Chyňava, Záhořany
-místo stavby	: sil.č. III/1163 a 2011, III/2365
-investor	: KSÚS Středočeského kraje
-zhotovitel stavby	: Pozemní Komunikace Bohemia, a.s.

Popis úkolu

Úkolem bylo provést geodetické zaměření skutečného provedení stavby. Předmětem měření byla rekonstrukce komunikací Chyňava – Nižbor a průtah obcí Záhořany.

V soutisku je zaměření skutečného provedení stavby vykresleno červeně s vyšrafovanými plochami do katastrální mapy.

Zaměření sanací a skutečného provedení stavby bylo provedeno metodou měření v reálném čase GNSS (Globální družicový polohový systém) aparaturou Trimble R12i s využitím sítě permanentních referenčních stanic VRS Now. Ze zaměření byl vytvořen 3D model a z něj vypočtena výměra, která je uvedena v příloze 2 Výsledky měření. Měřičské práce probíhaly ve dnech 1. 9. a 4. 9. 2025.

Třída přesnosti výsledků podrobného měření s ohledem na ČSN 01 3410 odpovídá 3. třídě přesnosti „Mapy velkých měřítek – základní ustanovení“. Výpočetní podklady jsou uloženy v archivu zpracovatele.

Výpočet souřadnic a bylo proveden v programu Trimble Business Center 2024.01. Výkresy byly zpracovány pomocí programu Autocad Civil 3D 2025. Kresba byla provedena na plotru Canon TM-300. Zobrazení předmětů měření a jejich vykreslení mapovými značkami bylo provedeno podle normy ČSN 01 3411 „Mapy velkých měřítek - kreslení a značky“.

Dokumentace je předávána ve dvouch kopiích papírově a jednou digitálně.

ČNES Dopravní stavby, a.s.

divize 7 - GEODÉZIE
Milady Horákové 2764, 272 01 Kladno
IČ: 477 81 734

2. Výsledky měření

Chyňava - Nižbor - Obrus ACo 11+ = 34 308,8 m²
sanace ACP 22+ = 297,6 m²

Záhořany - Obrus ACO 11+ = 4 235 m²
sanace ACP 22+ = 455,3 m²

Seznam souřadnic podrobných bodů – Nižbor - Chyňava

<u>č.b.</u>	<u>Y</u>	<u>X</u>	<u>Z</u>		
1	768967.372	1044551.246	422.94	DVZ2	Z
2	768969.434	1044545.100	423.10	DVZ1	Z
3	768988.431	1044550.996	423.40	DVZ1	
4	768988.280	1044556.029	423.58	DVZ2	
5	769013.739	1044559.225	424.07	DVZ2	
6	769014.524	1044554.347	424.12	DVZ1	
7	769088.957	1044565.012	426.03	DVZ2	
8	769089.928	1044560.243	426.14	DVZ1	
9	769128.813	1044568.425	427.34	DVZ2	
10	769129.905	1044563.621	427.31	DVZ1	
11	769165.536	1044566.339	428.16	DVZ1	
12	769166.116	1044571.684	428.14	DVZ2	
13	769197.766	1044574.162	428.43	DVZ2	
14	769198.635	1044568.976	428.52	DVZ1	
15	769243.002	1044572.806	428.96	DVZ1	
16	769243.112	1044577.988	428.98	DVZ2	
17	773804.600	1047365.635	306.93	DVZ1	Z
18	773805.372	1047381.693	306.00	DVZ2	Z
19	773804.118	1047381.784	305.99	DVZ2	
20	773801.537	1047377.772	306.26	DVZ2	
21	773795.382	1047370.383	306.92	DVZ2	
22	773789.121	1047364.454	307.60	DVZ2	
23	773791.392	1047359.226	307.69	DVZ1	
24	773765.182	1047338.416	309.67	DVZ1	
25	773761.205	1047341.952	310.04	DVZ2	
26	773744.793	1047317.968	311.60	DVZ2	
27	773749.205	1047314.862	311.48	DVZ1	
28	773739.837	1047289.842	313.25	DVZ1	
29	773734.380	1047291.522	313.43	DVZ2	
30	773722.999	1047253.278	316.04	DVZ2	
31	773727.836	1047251.203	316.03	DVZ1	
32	773720.008	1047225.838	318.16	DVZ1	
33	773714.857	1047227.318	317.87	DVZ2	
34	773706.551	1047211.198	319.11	DVZ2	
35	773711.284	1047207.873	319.46	DVZ1	
36	773696.896	1047190.506	320.97	DVZ1	
37	773692.605	1047194.501	320.88	DVZ2	
38	773682.723	1047185.424	322.10	DVZ2	
39	773669.224	1047163.659	323.71	DVZ1	
40	773664.400	1047167.792	324.08	DVZ2	
41	773655.401	1047139.436	328.87	DVZ1	
42	773650.761	1047140.889	329.11	DVZ2	
43	773637.513	1047115.661	328.14	DVZ2	
44	773637.292	1047107.318	328.86	DVZ1	

ČNES Dopravní stavby, a.s.

divize 7 - GEODÉZIE

Milady Horákové 2764, 272 01 Kladno

IČ: 477 81 734

45	773623.243	1047097.696	330.03	DVZ1
46	773618.241	1047102.366	330.09	DVZ2
47	773598.251	1047094.673	331.92	DVZ2
48	773600.941	1047089.672	331.51	DVZ1
49	773584.276	1047079.002	333.22	DVZ1
50	773579.899	1047081.954	333.26	DVZ2
51	773566.415	1047064.924	335.10	DVZ1
52	773563.289	1047069.120	334.83	DVZ2
53	773539.682	1047060.022	336.83	DVZ2
54	773540.584	1047054.643	337.04	DVZ1
55	773519.058	1047053.328	338.54	DVZ1
56	773518.928	1047059.189	338.09	DVZ2
57	773498.724	1047063.203	339.71	DVZ2
58	773496.539	1047058.119	340.03	DVZ1
59	773453.158	1047070.367	342.95	DVZ1
60	773453.770	1047075.671	343.12	DVZ2
61	773422.800	1047082.042	345.19	DVZ2
62	773421.888	1047076.803	345.21	DVZ1
63	773399.583	1047078.182	346.54	DVZ1
64	773398.241	1047083.454	346.99	DVZ2
65	773375.645	1047075.288	348.56	DVZ2
66	773377.755	1047070.128	348.13	DVZ1
67	773357.825	1047054.622	350.12	DVZ1
68	773353.946	1047058.403	350.26	DVZ2
69	773322.403	1047029.806	352.69	DVZ2
70	773326.061	1047025.719	352.47	DVZ1
71	773303.474	1047000.420	354.64	DVZ1
72	773298.877	1047003.440	354.86	DVZ2
73	773283.352	1046981.366	356.08	DVZ2
74	773287.633	1046977.931	355.92	DVZ1
75	773280.342	1046962.187	356.40	DVZ1
76	773274.864	1046963.423	357.15	DVZ2
77	773272.058	1046942.053	358.54	DVZ2
78	773277.836	1046939.483	358.51	DVZ1
79	773280.588	1046919.880	360.00	DVZ1
80	773275.235	1046918.448	360.01	DVZ2
81	773284.887	1046882.267	362.49	DVZ2
82	773290.111	1046882.709	362.74	DVZ1
83	773293.494	1046862.937	364.01	DVZ1
84	773288.574	1046861.895	363.83	DVZ2
85	773290.557	1046840.299	365.27	DVZ2
86	773295.744	1046840.198	365.63	DVZ1
87	773293.030	1046818.683	366.84	DVZ1
88	773287.625	1046820.062	366.31	DVZ2
89	773282.884	1046809.228	367.11	DVZ2
90	773287.162	1046805.831	367.69	DVZ1
91	773269.998	1046789.488	368.80	DVZ1
92	773264.814	1046792.546	368.67	DVZ2
93	773205.736	1046755.386	372.20	DVZ2
94	773207.483	1046750.138	372.28	DVZ1
95	773158.371	1046718.449	374.92	DVZ1
96	773154.901	1046722.574	374.99	DVZ2
97	773126.411	1046703.530	376.53	DVZ2
98	773128.629	1046698.891	376.52	DVZ1
99	773099.658	1046678.453	378.09	DVZ1
100	773096.397	1046682.284	378.08	DVZ2
101	773063.050	1046655.054	379.31	DVZ1
102	773060.632	1046659.457	379.00	DVZ2
103	772739.248	1046563.039	386.56	DVZ1 Z
104	772737.806	1046567.792	386.82	DVZ2 Z
105	772696.534	1046550.755	386.51	DVZ2

ČNES Dopravní stavby, a.s.

divize 7 - GEODÉZIE
Milady Horákové 2764, 272 01 Kladno
IČ: 477 81 734

106	772698.491	1046546.055	386.15	DVZ1
107	772673.201	1046530.069	385.29	DVZ1
108	772670.564	1046534.479	385.38	DVZ2
109	772639.772	1046514.876	384.17	DVZ2
110	772636.111	1046507.239	384.12	DVZ1
111	772607.851	1046493.393	383.38	DVZ1
112	772589.768	1046491.225	382.87	DVZ2
113	772563.203	1046474.079	382.06	DVZ1
114	772560.691	1046478.834	382.00	DVZ2
115	772479.395	1046441.386	379.96	DVZ2
116	772480.922	1046436.418	380.00	DVZ1
117	771991.680	1045544.264	408.34	DVZ2 Z
118	771996.560	1045543.015	408.61	DVZ1 Z
119	772006.926	1045577.264	408.72	DVZ1
120	772002.320	1045579.021	408.63	DVZ2
121	772010.736	1045605.532	408.64	DVZ2
122	772016.729	1045606.678	408.46	DVZ1
123	772028.776	1045634.210	408.00	DVZ1
124	772024.605	1045637.422	408.20	DVZ2
125	772037.912	1045664.304	407.40	DVZ2
126	772042.186	1045661.171	407.29	DVZ1
127	772065.522	1045714.048	404.79	DVZ2
128	772070.633	1045712.300	404.42	DVZ1
129	772088.386	1045748.345	402.82	DVZ2
130	772092.865	1045745.522	402.69	DVZ1
131	772118.026	1045778.273	400.71	DVZ1
132	772114.013	1045781.738	400.62	DVZ2
133	772139.320	1045814.284	398.64	DVZ2
134	772144.256	1045811.951	398.92	DVZ1
135	772169.085	1045851.132	396.09	DVZ1
136	772165.038	1045854.535	395.88	DVZ2
137	772185.250	1045892.205	393.18	DVZ2
138	772190.543	1045890.645	393.43	DVZ1
139	772200.607	1045912.926	392.26	DVZ1
140	772195.548	1045915.004	392.01	DVZ2
141	772205.757	1045943.300	390.43	DVZ2
142	772210.874	1045942.389	390.73	DVZ1
143	772222.624	1045985.015	388.59	DVZ1
144	772217.837	1045986.494	388.44	DVZ2
145	772229.046	1046031.558	386.54	DVZ2
146	772233.984	1046030.786	386.55	DVZ1
147	772241.815	1046083.334	385.19	DVZ2
148	772246.928	1046082.643	384.81	DVZ1
149	772259.873	1046119.677	383.44	DVZ1
150	772255.334	1046121.602	383.57	DVZ2
151	772273.815	1046173.169	381.70	DVZ2
152	772279.096	1046172.554	381.84	DVZ1
153	772282.518	1046208.222	381.20	DVZ2
154	772287.374	1046207.041	380.99	DVZ1
155	772294.359	1046246.517	381.03	DVZ2
156	772242.992	1046069.550	385.78	DVZ1
157	771954.737	1045440.734	408.07	DVZ1 Z
158	771950.182	1045442.652	408.37	DVZ2 Z
159	771930.650	1045377.118	409.26	DVZ1
160	771925.551	1045378.425	409.29	DVZ2
161	771915.863	1045350.077	409.96	DVZ2
162	771917.957	1045340.152	410.30	DVZ1
163	771879.155	1045239.970	414.23	DVZ1
164	771874.211	1045241.769	414.08	DVZ2
165	771860.972	1045216.563	414.90	DVZ2
166	771863.540	1045210.653	415.25	DVZ1

ČNES Dopravní stavby, a.s.

divize 7 - GEODÉZIE
Milady Horákové 2764, 272 01 Kladno
IČ: 477 81 734

167	771811.045	1045125.638	417.96	DVZ1
168	771806.644	1045127.785	418.05	DVZ2
169	771791.021	1045090.113	418.35	DVZ1
170	771786.280	1045092.259	418.25	DVZ2
171	771768.399	1045050.367	418.85	DVZ1
172	771763.952	1045052.663	418.85	DVZ2
173	771745.973	1045011.322	419.61	DVZ1
174	771741.571	1045014.080	419.38	DVZ2
175	771716.312	1044964.776	420.38	DVZ1
176	771697.512	1044941.465	420.94	DVZ1
177	771693.638	1044944.638	420.70	DVZ2
178	771673.646	1044926.741	421.15	DVZ2
179	771676.345	1044922.026	421.29	DVZ1
180	771613.499	1044887.750	422.53	DVZ1
181	771611.294	1044892.444	422.31	DVZ2
182	771469.666	1044860.070	423.29	DVZ1 Z
183	771468.731	1044865.163	423.18	DVZ2 Z
184	771077.627	1044643.191	426.26	DVZ1 Z
185	771079.954	1044648.604	426.31	DVZ2 Z
186	771101.707	1044648.081	426.16	DVZ2
187	771105.882	1044642.670	426.17	DVZ1
188	771126.397	1044650.750	426.32	DVZ1
189	771124.902	1044655.663	426.24	DVZ2
190	771168.395	1044675.356	426.78	DVZ2
191	771171.552	1044670.995	426.90	DVZ1
192	771210.681	1044688.869	427.28	DVZ1
193	771208.844	1044694.241	427.03	DVZ2
194	771233.434	1044709.296	426.88	DVZ2
195	771237.188	1044705.400	427.31	DVZ1
196	771067.392	1044646.793	426.57	DVZ1 Z
197	768960.190	1044533.960	423.40	DVZ1 Z
198	768960.766	1044534.454	423.38	DVZ1
199	768959.821	1044538.456	423.14	DVZ1
200	772501.906	1046452.322	380.36	SAN1 Z
201	772526.614	1046463.948	380.98	SAN1
202	772527.277	1046462.385	381.07	SAN1
203	772502.755	1046450.959	380.69	SAN1
204	772278.755	1046192.806	381.26	SAN1 Z
205	772280.624	1046192.359	381.45	SAN1
206	772277.721	1046180.363	381.63	SAN1
207	772276.031	1046180.625	381.51	SAN1
208	772281.582	1046182.654	381.67	SAN1 Z
209	772280.000	1046183.078	381.69	SAN1
210	772281.338	1046189.319	381.52	SAN1
211	772283.219	1046189.404	381.51	SAN1
212	772254.984	1046105.156	383.85	SAN1 Z
213	772253.241	1046105.768	384.11	SAN1
214	772258.737	1046120.588	383.62	SAN1
215	772260.338	1046120.177	383.40	SAN1
216	772056.783	1045687.020	405.51	SAN1 Z
217	772055.188	1045687.954	405.73	SAN1
218	772058.668	1045694.046	405.37	SAN1
219	772060.259	1045693.297	405.22	SAN1
220	770347.675	1044876.088	453.75	SAN1 Z
221	770348.224	1044874.249	453.94	SAN1
222	770383.664	1044884.621	452.81	SAN1
223	770154.838	1044816.935	459.02	SAN1 Z
224	770155.397	1044815.219	459.13	SAN1
225	770148.020	1044812.816	459.31	SAN1
226	769605.905	1044649.874	442.63	SAN1 Z
227	769606.487	1044648.118	442.75	SAN1

ČNES Dopravní stavby, a.s.

divize 7 - GEODÉZIE
Milady Horákové 2764, 272 01 Kladno
IČ: 477 81 734

228	769619.224	1044651.778	443.54	SAN1
229	769618.663	1044653.597	443.37	SAN1
230	772824.632	1046583.760	385.07	SAN1 Z
231	772824.808	1046582.095	385.21	SAN1
232	772838.421	1046584.271	384.81	SAN1
233	772838.141	1046585.809	384.67	SAN1
234	772952.402	1046602.812	382.14	SAN1 Z
235	772951.921	1046604.388	382.16	SAN1
236	772969.652	1046612.262	381.87	SAN1
237	772970.464	1046610.826	381.77	SAN1
238	773138.782	1046711.826	375.79	SAN1 Z
239	773139.629	1046710.600	375.95	SAN1
240	773132.891	1046705.865	376.24	SAN1
241	773131.894	1046707.278	376.23	SAN1
242	770357.041	1044878.773	453.50	DVZ2
243	770359.411	1044873.843	453.76	DVZ1
244	770401.786	1044886.084	452.01	DVZ1
245	770400.759	1044891.091	452.09	DVZ2
246	770446.479	1044903.751	450.28	DVZ2
247	770448.504	1044899.190	450.21	DVZ1
248	770475.016	1044905.712	449.20	DVZ1
249	770475.116	1044910.840	449.38	DVZ2
250	770507.523	1044914.486	448.27	DVZ2
251	770508.420	1044909.178	448.04	DVZ1
252	770548.775	1044908.109	446.51	DVZ1
253	770553.154	1044913.124	446.43	DVZ2
254	770606.356	1044910.561	444.16	DVZ2
255	770607.294	1044905.409	443.99	DVZ1
256	770669.749	1044902.136	441.86	DVZ1
257	770671.204	1044907.372	442.05	DVZ2
258	770690.163	1044904.468	441.71	DVZ2
259	770688.993	1044899.567	441.30	DVZ1
260	770710.000	1044892.332	441.23	DVZ1
261	770717.475	1044894.636	441.08	DVZ2
262	770748.230	1044876.810	440.10	DVZ2
263	770746.226	1044872.001	439.86	DVZ1
264	770784.775	1044849.996	438.54	DVZ1
265	770787.512	1044854.100	438.60	DVZ2
266	770831.466	1044828.632	437.17	DVZ2
267	770829.137	1044824.167	436.91	DVZ1
268	770860.794	1044803.104	435.71	DVZ1
269	770864.340	1044806.460	435.83	DVZ2
270	770892.595	1044782.651	434.28	DVZ2
271	770889.722	1044778.543	434.13	DVZ1
272	770913.383	1044756.671	432.57	DVZ1
273	770916.585	1044760.839	432.68	DVZ2
274	770946.379	1044732.583	431.11	DVZ2
275	770943.442	1044728.448	431.15	DVZ1
276	770971.790	1044701.797	429.84	DVZ1
277	770975.281	1044705.286	429.58	DVZ2
278	770994.887	1044689.689	428.69	DVZ2
279	770993.199	1044684.885	428.96	DVZ1
280	771017.955	1044670.547	428.10	DVZ1
281	771020.348	1044674.784	427.91	DVZ2
282	771056.459	1044656.857	426.92	DVZ2
283	771054.850	1044652.275	427.06	DVZ1
284	771069.160	1044645.410	426.53	DVZ1
285	771072.107	1044642.077	426.06	DVZ1
286	771083.441	1044639.354	426.03	DVZ1
287	771296.127	1044763.267	426.01	DVZ1 Z
288	771292.643	1044766.681	426.18	DVZ2 Z

ČNES Dopravní stavby, a.s.

divize 7 - GEODÉZIE
Milady Horákové 2764, 272 01 Kladno
IČ: 477 81 734

289	771975.950	1045491.635	408.26	DVZ1	Z
290	771971.802	1045493.336	408.26	Z	
291	771986.461	1045529.234	408.44	DVZ2	
292	771975.531	1045490.751	408.25	DVZ1	Z
293	771971.520	1045492.707	408.24	DVZ2	Z
294	771979.589	1045512.051	408.26	DVZ2	
295	771984.063	1045511.087	408.25	DVZ1	
296	771985.699	1045527.419	408.38	DVZ2	
297	771990.152	1045526.324	408.55	DVZ1	
298	772299.022	1046245.567	381.00	DVZ1	Z
299	772314.686	1046280.779	381.09	DVZ1	
300	772310.597	1046283.618	381.54	DVZ2	
301	772371.278	1046375.674	379.89	DVZ2	Z
302	772773.049	1046571.501	386.89	DVZ1	Z
303	772773.021	1046576.311	387.22	DVZ2	Z
304	772809.129	1046581.395	385.94	DVZ2	
305	772810.281	1046577.010	385.82	DVZ1	
306	772854.597	1046582.855	384.51	DVZ1	
307	772854.150	1046587.590	384.63	DVZ2	
308	772897.125	1046594.315	383.08	DVZ2	
309	772898.457	1046589.738	383.28	DVZ1	
310	772935.876	1046597.862	382.38	DVZ1	
311	772934.900	1046602.461	382.27	DVZ2	
312	772966.682	1046614.253	381.86	DVZ2	
313	772969.303	1046610.539	381.99	DVZ1	
314	773006.879	1046628.607	380.58	DVZ1	
315	773005.529	1046633.134	380.51	DVZ2	
316	773033.896	1046646.437	379.86	DVZ2	
317	773036.317	1046642.208	379.81	DVZ1	
318	772442.383	1046417.302	379.75	DVZ1	Z
319	772439.754	1046421.434	379.86	DVZ2	Z
320	772394.991	1046397.982	379.71	DVZ2	
321	772397.457	1046394.076	379.30	DVZ1	
322	771896.866	1045282.492	412.76	DVZ1	Z
323	771840.073	1045173.818	416.56	DVZ1	Z
324	771835.655	1045176.267	416.69	DVZ2	Z
325	771818.518	1045148.218	417.52	DVZ2	
326	771822.677	1045145.223	417.48	DVZ1	
501	771213.726	1044690.317	427.41	DVZ2	
502	771184.950	1044677.038	427.16	DVZ2	
503	771145.650	1044664.712	426.60	DVZ1	
504	771147.143	1044659.958	426.55	DVZ2	
505	771111.384	1044644.696	426.37	DVZ2	
506	771109.541	1044649.682	426.31	DVZ1	
507	771092.837	1044647.170	426.31	DVZ1	
508	771355.104	1044819.064	424.42	DVZ1	
509	771358.159	1044815.491	424.19	DVZ2	
510	771378.604	1044830.921	423.76	DVZ2	
511	771375.830	1044835.068	424.02	DVZ1	
512	771395.405	1044848.786	423.85	DVZ1	
513	771398.240	1044844.452	423.46	DVZ2	
514	771414.351	1044851.726	423.42	DVZ2	
515	771413.489	1044856.786	423.86	DVZ1	
516	771432.858	1044860.975	423.85	DVZ1	
517	771433.583	1044856.241	423.52	DVZ2	
518	771454.612	1044858.713	423.61	DVZ2	
519	771454.100	1044863.497	423.72	DVZ1	
520	771475.465	1044865.726	423.45	DVZ1	
521	771476.350	1044860.923	423.42	DVZ2	
522	771502.324	1044863.686	423.20	DVZ2	
523	771501.967	1044868.548	423.18	DVZ1	

ČNES Dopravní stavby, a.s.

divize 7 - GEODÉZIE
Milady Horákové 2764, 272 01 Kladno
IČ: 477 81 734

524	771528.236	1044871.813	422.91	DVZ1	
525	771529.826	1044867.043	422.97	DVZ2	
526	771552.148	1044870.967	422.90	DVZ2	
527	771552.174	1044876.014	422.79	DVZ1	
528	771575.823	1044876.477	422.83	DVZ2	
529	771594.512	1044881.270	422.74	DVZ2	
581	771217.583	1044692.284	427.42	DVZ2	Z
582	771214.612	1044697.000	427.15	DVZ1	Z
583	771231.594	1044707.714	427.12	DVZ1	
584	771235.008	1044703.602	427.40	DVZ2	
585	771250.592	1044717.762	427.35	DVZ2	
586	771247.222	1044721.350	427.17	DVZ1	
587	771266.137	1044740.144	426.98	DVZ1	
588	771269.809	1044736.828	426.90	DVZ2	
589	771287.520	1044754.740	426.32	DVZ2	
590	771284.085	1044758.233	426.38	DVZ1	
591	771298.181	1044772.315	426.02	DVZ1	
592	771302.055	1044769.038	425.82	DVZ2	
593	771318.788	1044784.192	425.29	DVZ2	
594	771315.647	1044788.114	425.55	DVZ1	
595	771329.951	1044799.643	425.07	DVZ1	
600	768960.553	1044541.507	423.12	DVZ1	
601	768962.214	1044542.639	423.16	DVZ1	
602	768945.279	1044550.411	422.30	DVZ2	Z
603	768946.249	1044551.322	422.19	DVZ2	
604	768954.480	1044550.289	422.59	DVZ2	
605	768966.936	1044551.274	423.10	DVZ2	
606	768970.485	1044545.618	423.31	DVZ1	
607	768988.449	1044551.041	423.73	DVZ1	
608	769275.253	1044576.241	430.30	DVZ1	Z
609	769274.979	1044581.349	430.24	DVZ2	Z
610	769303.066	1044585.673	430.87	DVZ2	
611	769304.628	1044580.827	430.82	DVZ1	
612	769342.399	1044587.947	431.55	DVZ1	
613	769342.030	1044592.760	431.57	DVZ2	
614	769390.119	1044602.206	432.58	DVZ2	
615	769392.068	1044597.621	432.62	DVZ1	
616	769428.123	1044605.032	433.24	DVZ1	
617	769427.300	1044609.616	433.22	DVZ2	
618	769473.838	1044619.510	434.50	DVZ2	
619	769475.434	1044614.808	434.50	DVZ1	
620	769526.294	1044625.338	437.49	DVZ1	
621	769525.427	1044630.255	437.48	DVZ2	
622	769600.931	1044648.338	442.46	DVZ2	
623	769601.780	1044643.183	442.47	DVZ1	
624	769645.353	1044655.620	445.30	DVZ1	
625	769643.995	1044660.607	445.11	DVZ2	
626	769676.289	1044670.481	447.18	DVZ2	
627	769678.245	1044665.729	447.23	DVZ1	
628	769753.244	1044689.808	451.27	DVZ1	
629	769752.922	1044695.103	451.41	DVZ2	
630	769812.224	1044713.953	454.27	DVZ2	
631	769814.549	1044709.296	454.29	DVZ1	
632	769886.523	1044732.013	457.43	DVZ1	
633	769885.812	1044737.194	457.34	DVZ2	
634	769921.514	1044748.052	458.55	DVZ2	
635	769923.582	1044743.423	458.49	DVZ1	
636	770215.216	1044829.926	457.67	DVZ1	Z
637	770214.257	1044834.867	457.79	DVZ2	Z
638	770263.385	1044849.685	455.82	DVZ2	
639	770265.347	1044845.147	455.79	DVZ1	

ČNES Dopravní stavby, a.s.

divize 7 - GEODÉZIE
Milady Horákové 2764, 272 01 Kladno
IČ: 477 81 734

640	770311.215	1044859.227	454.75	DVZ1
641	770309.979	1044864.115	454.78	DVZ2

Seznam souřadnic podrobných bodů – Záhořany

č.b.	Y	X	Z		
3	773795.524	1053516.063	274.52	SAN1	Z
4	773796.970	1053516.887	274.54	SAN1	
5	773791.195	1053526.292	274.60	SAN1	
6	773783.674	1053536.995	275.02	SAN1	
7	773782.378	1053536.062	274.97	SAN1	
8	773774.883	1053545.935	275.47	SAN1	Z
9	773776.096	1053547.111	275.51	SAN1	
10	773767.155	1053557.479	276.03	SAN1	
11	773765.964	1053556.439	275.94	SAN1	
12	773754.535	1053576.498	276.02	SAN1	Z
13	773766.246	1053566.571	276.31	SAN1	
14	773765.317	1053565.828	276.28	SAN1	
15	773752.446	1053576.310	275.98	SAN1	
16	773735.075	1053583.242	275.25	SAN1	
17	773735.377	1053584.324	275.24	SAN1	
18	773662.223	1053596.291	273.23	SAN1	Z
19	773662.552	1053597.768	273.18	SAN2	Z
20	773638.521	1053602.072	272.38	SAN2	
21	773638.180	1053600.538	272.54	SAN1	
22	773608.903	1053610.088	271.92	SAN1	
23	773609.586	1053611.550	271.85	SAN2	
24	773589.953	1053620.799	271.42	SAN2	
25	773589.203	1053619.346	271.49	SAN1	
26	773565.617	1053631.715	271.15	SAN1	
27	773566.244	1053633.179	271.07	SAN2	
28	773548.599	1053642.988	270.90	SAN2	
29	773547.787	1053641.624	270.97	SAN1	
30	773528.021	1053652.980	270.71	SAN1	
31	773528.656	1053654.370	270.66	SAN2	
32	773510.851	1053661.528	270.16	SAN1	Z
33	773511.702	1053663.275	270.10	SAN2	Z
34	773487.664	1053676.653	269.08	SAN2	
35	773486.609	1053674.899	269.19	SAN1	
36	773461.742	1053692.135	268.35	SAN1	
37	773462.924	1053693.853	268.13	SAN2	
38	773441.371	1053713.020	267.40	SAN2	
39	773439.997	1053711.410	267.48	SAN1	
40	773440.312	1053711.823	267.45	SAN1	
41	773426.312	1053723.354	266.90	SAN1	
42	773427.089	1053724.816	266.90	SAN2	
43	773412.672	1053734.567	266.38	SAN2	
44	773411.914	1053733.252	266.41	SAN1	
47	773816.466	1053489.199	274.41	DVZ	Z
48	773831.384	1053459.812	274.29	DVZ	
49	773846.446	1053430.665	274.41	DVZ	
50	773860.827	1053403.246	274.45	DVZ	
51	773866.320	1053392.904	274.38	DVZ	
52	773873.029	1053381.439	274.32	DVZ	
53	773867.888	1053378.458	274.39	DVZ	
54	773854.700	1053402.138	274.57	DVZ	
55	773840.121	1053429.969	274.43	DVZ	

ČNES Dopravní stavby, a.s.

divize 7 - GEODÉZIE
Milady Horákové 2764, 272 01 Kladno
IČ: 477 81 734

56	773824.998	1053459.196	274.35	DVZ
57	773810.294	1053488.157	274.45	DVZ
58	773796.476	1053514.783	274.63	DVZ
59	773783.518	1053534.943	275.06	DVZ
60	773769.570	1053552.645	275.88	DVZ
61	773754.780	1053567.533	275.97	DVZ
62	773735.676	1053577.444	275.27	DVZ
63	773715.014	1053583.806	274.63	DVZ
64	773692.379	1053587.834	274.16	DVZ
65	773660.434	1053592.740	273.36	DVZ
66	773641.060	1053595.505	272.82	DVZ
67	773619.841	1053601.383	272.43	DVZ
68	773597.942	1053610.050	272.00	DVZ
69	773571.292	1053623.959	271.46	DVZ
70	773570.507	1053624.183	271.45	DVZ
71	773566.603	1053626.283	271.39	DVZ
72	773566.004	1053626.763	271.38	DVZ
73	773538.744	1053641.870	271.08	DVZ
74	773522.582	1053650.884	270.86	DVZ
75	773520.857	1053651.398	270.87	DVZ
76	773519.753	1053651.524	270.92	DVZ
77	773519.654	1053652.174	270.84	DVZ
78	773507.557	1053658.351	270.31	DVZ
79	773507.041	1053657.931	270.34	DVZ
80	773505.822	1053659.238	270.27	DVZ
81	773505.001	1053659.822	270.23	DVZ
82	773481.276	1053673.087	269.36	DVZ
83	773471.736	1053679.110	269.13	DVZ
84	773456.281	1053689.973	268.61	DVZ
85	773455.365	1053690.315	268.66	DVZ
86	773455.113	1053690.336	268.71	DVZ
87	773455.025	1053690.973	268.62	DVZ
88	773446.470	1053698.095	268.18	DVZ
89	773446.081	1053699.317	268.10	DVZ
90	773445.441	1053700.589	268.05	DVZ
91	773429.746	1053715.230	267.24	DVZ
92	773411.333	1053728.441	266.48	DVZ
93	773392.203	1053739.386	266.09	DVZ
94	773378.110	1053745.477	265.90	DVZ
95	773377.917	1053745.415	265.88	DVZ
96	773374.202	1053746.869	265.77	DVZ
97	773373.741	1053747.446	265.74	DVZ
98	773363.923	1053750.941	265.41	DVZ
99	773363.582	1053750.655	265.37	DVZ
100	773361.563	1053751.163	265.33	DVZ
101	773361.036	1053751.706	265.31	DVZ
102	773348.957	1053755.098	265.06	DVZ
103	773325.935	1053759.885	264.80	DVZ
104	773327.504	1053766.103	264.63	DVZ
105	773354.072	1053759.857	265.11	DVZ
106	773359.023	1053758.443	265.14	DVZ
107	773359.381	1053758.070	265.26	DVZ
108	773380.907	1053750.653	265.94	DVZ
109	773398.062	1053742.979	266.21	DVZ
110	773416.122	1053732.410	266.59	DVZ
111	773433.633	1053719.683	267.22	DVZ
112	773451.564	1053703.823	267.84	DVZ
113	773461.728	1053695.152	268.25	DVZ
114	773476.571	1053683.948	268.88	DVZ
115	773486.879	1053677.220	269.20	DVZ
116	773510.441	1053663.873	270.15	DVZ

ČNES Dopravní stavby, a.s.

divize 7 - GEODÉZIE
Milady Horákové 2764, 272 01 Kladno
IČ: 477 81 734

117	773525.414	1053655.886	270.72 DVZ
118	773542.622	1053646.386	270.95 DVZ
119	773574.391	1053628.693	271.32 DVZ
120	773599.188	1053616.100	271.74 DVZ
121	773619.903	1053607.346	272.21 DVZ
122	773642.171	1053601.508	272.65 DVZ
123	773662.889	1053597.765	273.28 DVZ
124	773663.155	1053597.817	273.28 DVZ
125	773671.157	1053596.937	273.54 DVZ
126	773684.038	1053594.741	273.87 DVZ
127	773692.267	1053593.221	274.16 DVZ
128	773714.965	1053589.238	274.70 DVZ
129	773736.295	1053583.756	275.41 DVZ
130	773756.670	1053574.774	276.24 DVZ
131	773765.949	1053566.848	276.41 DVZ
132	773766.382	1053566.743	276.43 DVZ
133	773770.195	1053562.502	276.31 DVZ
134	773770.405	1053561.688	276.29 DVZ
135	773780.769	1053549.404	275.63 DVZ
136	773781.010	1053549.241	275.60 DVZ
137	773788.459	1053540.185	275.24 DVZ
138	773788.613	1053539.307	275.18 DVZ
139	773801.443	1053517.898	274.71 DVZ

Stav zaměření je ke dni:
Souřadnicový systém:
Výškový systém:

4. 9. 2025
S-JTSK
Bpv

Zpracoval: Michal Rendla
V Kladně dne 9. 9. 2025

Náležitostmi a přesností
odpovídá právním předpisům


Datum ověření:
Číslo ověření:

9. 9. 2025
232/2025

Ověřil: Ing. Michal Bradáč

ČNES Dopravní stavby, a.s.


divize 7 - GEODÉZIE
Milady Horákové 2764, 272 01 Kladno
IČ: 477 81 734

 

LEGENDA:

Asfaltový beton ACo11+ [red box]

Sanace ACP 22 + [black box]

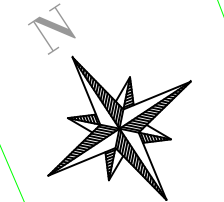

ČNES dopravní stavby, a.s. Mladý Hrádkové 2764 272 01 Kladno web: www.cnes.cz		ZAK. ČÍSLO: 700646/25
MÍSTO STAVBY: CHYŇAVA, NIŽBOR, ZÁHORANY		ČÍSLO OVĚŘENÍ: 232/2025
NÁZEV AKCE: III-1163, 2011 Nižbor, III-2365 Zahorany		DATUM OVĚŘENÍ: 9. 9. 2025
ZAMĚŘENÍ SKUTEČNÉHO PROVEDENÍ STAVBY		PRÍLOHA: 3.5
VYPRACOVAL: MICHAL RENDLA	KONTROLOVAL: Ing. MICHAL BRADÁČ	KOPIE: 0
SOUBRAZNOVÝ SYSTÉM: S-JTSK		MĚŘÍTKO: 1:1000
VÝŠKOVÝ SYSTÉM: Bpv		FORMÁT: 7A4
KVAL: STŘEDOCESKÝ		STAV ZAMĚŘENÍ KE DNÍ: 1. 9. 2025

**Krajská správa a údržba silnic
Středočeského kraje, příspěvková
organizace**
Zborovská 81/11
150 00 Praha 5
(dále jen „**objednatel**“)
prostřednictvím datové schránky

Vyřizuje	Telefon	E-mail	Datum
Jindřich Šíma			10.9.2025

OZNÁMENÍ

„III/1163, 2011 Nižbor, III/2365 Zahořany“

Vážený objednateli,

obracíme se na Vás ve věci stavby „III/1163, 2011 Nižbor, III/2365 Zahořany“ (dále jen „**Dílo**“), kterou pro Vás provádíme na základě smlouvy o dílo č. SMLD-0505/00066001/2025 (dále jen „**Smlouva o dílo**“).

Na základě přiloženého geodetického zaměření stavby na části díla III/2365 Zahořany a na základě přiloženého oznámení změn, tímto ZBV dochází k narovnání skutečně provedených prací, tímto vás žádáme o zaslání pokynu ke zpracování evidence změny.

S úctou

.....
POZEMNÍ KOMUNIKACE BOHEMIA, a.s.

IČO: 279 00 096

Ing. Jan Tříška, předseda představenstva

Přílohy:

PR01 – Oznámení změn

PR02 – Technická zpráva č. 700646/25

PR03 – Geodetické zaměření stavby

Rozpis položek a cen Změny													
Název stavby dle SoD: III/1163, 2011 Nižbor, III/2365 Zahořany Číslo a název SO/PS: sil. III/2365 Zahořany, v km 7,200 - 7,890, délka úseku 0,690km Číslo a název rozpočtu: sil. III/2365 Zahořany, v km 7,200 - 7,890, délka úseku 0,690km										ZMĚNA SOUPLISU PRACÍ (SO/PS)			
										SO -			
										Skupina změn 1			
Poř. č. pol.	Kód položky	Název položky	m.j.	Množství ve Smlouvě	Množství po Změně	Množství rozdílu	Cena za m.j. v Kč	Cena celkem ve Smlouvě v Kč	Změny záporné v Kč	Změny kladné v Kč	Cena celkem po Změně v Kč	Rozdíl cen celkem v Kč	Podíl cen celkem v %
1	2	3	4	5	6	7	8	9	10	11	12	13	14
9	93818	ČIŠTĚNÍ VOZOVEK SAMOSBĚREM	M2	4 098,00	4 235,00	137,00	3,90	15 982,20	0,00	534,30	16 516,50	534,30	3,34%
11	574E56	ASFALTOVÝ BETON PRO LOŽNÍ VRSTVY ACL 16+, tl. 60mm	M2	4 098,00	4 235,00	137,00	197,97	811 281,06	0,00	27 121,89	838 402,95	27 121,89	3,34%
11	572214	SPOJOVACÍ POSTŘÍK ZE SIL. MODIFIK. EMULZE DO 0,5KG/M2	M2	8 196,00	8 470,00	274,00	12,90	105 728,40	0,00	3 534,60	109 263,00	3 534,60	3,34%
13	574A34	ASFALTOVÝ BETON PRO OBRUSNÉ VRSTVY ACO 11+, tl. 40 mm	M2	4 098,00	4 235,00	137,00	182,74	748 868,52	0,00	25 035,38	773 903,90	25 035,38	3,34%
Celkem										56 226,17	0,00	56 226,17	

TECHNICKÁ ZPRÁVA

Geodetické zaměření skutečného provedení stavby

CHYŇAVA, NIŽBOR, ZÁHOŘANY

III/1163, 2011 NIŽBOR, III/2365 ZÁHOŘANY

Vypracoval: *M. Rendla*

ČNES Dopravní stavby, a.s.

divize 7 - GEODÉZIE
Milady Horákové 2764, 272 01 Kladno
IČ: 477 81 734

Obsah dokumentace

1. Technická zpráva
2. Výsledky měření
3. Grafická dokumentace

1. Technická zpráva

Identifikace stavby

-obec	: Nižbor, Záhořany
-katastrální území	: Nižbor, Chyňava, Záhořany
-místo stavby	: sil.č. III/1163 a 2011, III/2365
-investor	: KSÚS Středočeského kraje
-zhotovitel stavby	: Pozemní Komunikace Bohemia, a.s.

Popis úkolu

Úkolem bylo provést geodetické zaměření skutečného provedení stavby. Předmětem měření byla rekonstrukce komunikací Chyňava – Nižbor a průtah obcí Záhořany.

V soutisku je zaměření skutečného provedení stavby vykresleno červeně s vyšrafovanými plochami do katastrální mapy.

Zaměření sanací a skutečného provedení stavby bylo provedeno metodou měření v reálném čase GNSS (Globální družicový polohový systém) aparaturou Trimble R12i s využitím sítě permanentních referenčních stanic VRS Now. Ze zaměření byl vytvořen 3D model a z něj vypočtena výměra, která je uvedena v příloze 2 Výsledky měření. Měřičské práce probíhaly ve dnech 1. 9. a 4. 9. 2025.

Třída přesnosti výsledků podrobného měření s ohledem na ČSN 01 3410 odpovídá 3. třídě přesnosti „Mapy velkých měřítek – základní ustanovení“. Výpočetní podklady jsou uloženy v archivu zpracovatele.

Výpočet souřadnic a bylo proveden v programu Trimble Business Center 2024.01. Výkresy byly zpracovány pomocí programu Autocad Civil 3D 2025. Kresba byla provedena na plotru Canon TM-300. Zobrazení předmětů měření a jejich vykreslení mapovými značkami bylo provedeno podle normy ČSN 01 3411 „Mapy velkých měřítek - kreslení a značky“.

Dokumentace je předávána ve dvouch kopiích papírově a jednou digitálně.

ČNES Dopravní stavby, a.s.

divize 7 - GEODÉZIE
Milady Horákové 2764, 272 01 Kladno
IČ: 477 81 734

2. Výsledky měření

Chyňava - Nižbor - Obrus ACo 11+ = 34 308,8 m²
sanace ACP 22+ = 297,6 m²

Záhořany - Obrus ACO 11+ = 4 235 m²
sanace ACP 22+ = 455,3 m²

Seznam souřadnic podrobných bodů – Nižbor - Chyňava

<u>č.b.</u>	<u>Y</u>	<u>X</u>	<u>Z</u>		
1	768967.372	1044551.246	422.94	DVZ2	Z
2	768969.434	1044545.100	423.10	DVZ1	Z
3	768988.431	1044550.996	423.40	DVZ1	
4	768988.280	1044556.029	423.58	DVZ2	
5	769013.739	1044559.225	424.07	DVZ2	
6	769014.524	1044554.347	424.12	DVZ1	
7	769088.957	1044565.012	426.03	DVZ2	
8	769089.928	1044560.243	426.14	DVZ1	
9	769128.813	1044568.425	427.34	DVZ2	
10	769129.905	1044563.621	427.31	DVZ1	
11	769165.536	1044566.339	428.16	DVZ1	
12	769166.116	1044571.684	428.14	DVZ2	
13	769197.766	1044574.162	428.43	DVZ2	
14	769198.635	1044568.976	428.52	DVZ1	
15	769243.002	1044572.806	428.96	DVZ1	
16	769243.112	1044577.988	428.98	DVZ2	
17	773804.600	1047365.635	306.93	DVZ1	Z
18	773805.372	1047381.693	306.00	DVZ2	Z
19	773804.118	1047381.784	305.99	DVZ2	
20	773801.537	1047377.772	306.26	DVZ2	
21	773795.382	1047370.383	306.92	DVZ2	
22	773789.121	1047364.454	307.60	DVZ2	
23	773791.392	1047359.226	307.69	DVZ1	
24	773765.182	1047338.416	309.67	DVZ1	
25	773761.205	1047341.952	310.04	DVZ2	
26	773744.793	1047317.968	311.60	DVZ2	
27	773749.205	1047314.862	311.48	DVZ1	
28	773739.837	1047289.842	313.25	DVZ1	
29	773734.380	1047291.522	313.43	DVZ2	
30	773722.999	1047253.278	316.04	DVZ2	
31	773727.836	1047251.203	316.03	DVZ1	
32	773720.008	1047225.838	318.16	DVZ1	
33	773714.857	1047227.318	317.87	DVZ2	
34	773706.551	1047211.198	319.11	DVZ2	
35	773711.284	1047207.873	319.46	DVZ1	
36	773696.896	1047190.506	320.97	DVZ1	
37	773692.605	1047194.501	320.88	DVZ2	
38	773682.723	1047185.424	322.10	DVZ2	
39	773669.224	1047163.659	323.71	DVZ1	
40	773664.400	1047167.792	324.08	DVZ2	
41	773655.401	1047139.436	328.87	DVZ1	
42	773650.761	1047140.889	329.11	DVZ2	
43	773637.513	1047115.661	328.14	DVZ2	
44	773637.292	1047107.318	328.86	DVZ1	

ČNES Dopravní stavby, a.s.

divize 7 - GEODÉZIE

Milady Horákové 2764, 272 01 Kladno

IČ: 477 81 734

45	773623.243	1047097.696	330.03	DVZ1
46	773618.241	1047102.366	330.09	DVZ2
47	773598.251	1047094.673	331.92	DVZ2
48	773600.941	1047089.672	331.51	DVZ1
49	773584.276	1047079.002	333.22	DVZ1
50	773579.899	1047081.954	333.26	DVZ2
51	773566.415	1047064.924	335.10	DVZ1
52	773563.289	1047069.120	334.83	DVZ2
53	773539.682	1047060.022	336.83	DVZ2
54	773540.584	1047054.643	337.04	DVZ1
55	773519.058	1047053.328	338.54	DVZ1
56	773518.928	1047059.189	338.09	DVZ2
57	773498.724	1047063.203	339.71	DVZ2
58	773496.539	1047058.119	340.03	DVZ1
59	773453.158	1047070.367	342.95	DVZ1
60	773453.770	1047075.671	343.12	DVZ2
61	773422.800	1047082.042	345.19	DVZ2
62	773421.888	1047076.803	345.21	DVZ1
63	773399.583	1047078.182	346.54	DVZ1
64	773398.241	1047083.454	346.99	DVZ2
65	773375.645	1047075.288	348.56	DVZ2
66	773377.755	1047070.128	348.13	DVZ1
67	773357.825	1047054.622	350.12	DVZ1
68	773353.946	1047058.403	350.26	DVZ2
69	773322.403	1047029.806	352.69	DVZ2
70	773326.061	1047025.719	352.47	DVZ1
71	773303.474	1047000.420	354.64	DVZ1
72	773298.877	1047003.440	354.86	DVZ2
73	773283.352	1046981.366	356.08	DVZ2
74	773287.633	1046977.931	355.92	DVZ1
75	773280.342	1046962.187	356.40	DVZ1
76	773274.864	1046963.423	357.15	DVZ2
77	773272.058	1046942.053	358.54	DVZ2
78	773277.836	1046939.483	358.51	DVZ1
79	773280.588	1046919.880	360.00	DVZ1
80	773275.235	1046918.448	360.01	DVZ2
81	773284.887	1046882.267	362.49	DVZ2
82	773290.111	1046882.709	362.74	DVZ1
83	773293.494	1046862.937	364.01	DVZ1
84	773288.574	1046861.895	363.83	DVZ2
85	773290.557	1046840.299	365.27	DVZ2
86	773295.744	1046840.198	365.63	DVZ1
87	773293.030	1046818.683	366.84	DVZ1
88	773287.625	1046820.062	366.31	DVZ2
89	773282.884	1046809.228	367.11	DVZ2
90	773287.162	1046805.831	367.69	DVZ1
91	773269.998	1046789.488	368.80	DVZ1
92	773264.814	1046792.546	368.67	DVZ2
93	773205.736	1046755.386	372.20	DVZ2
94	773207.483	1046750.138	372.28	DVZ1
95	773158.371	1046718.449	374.92	DVZ1
96	773154.901	1046722.574	374.99	DVZ2
97	773126.411	1046703.530	376.53	DVZ2
98	773128.629	1046698.891	376.52	DVZ1
99	773099.658	1046678.453	378.09	DVZ1
100	773096.397	1046682.284	378.08	DVZ2
101	773063.050	1046655.054	379.31	DVZ1
102	773060.632	1046659.457	379.00	DVZ2
103	772739.248	1046563.039	386.56	DVZ1 Z
104	772737.806	1046567.792	386.82	DVZ2 Z
105	772696.534	1046550.755	386.51	DVZ2

ČNES Dopravní stavby, a.s.

divize 7 - GEODÉZIE
Milady Horákové 2764, 272 01 Kladno
IČ: 477 81 734

106	772698.491	1046546.055	386.15	DVZ1
107	772673.201	1046530.069	385.29	DVZ1
108	772670.564	1046534.479	385.38	DVZ2
109	772639.772	1046514.876	384.17	DVZ2
110	772636.111	1046507.239	384.12	DVZ1
111	772607.851	1046493.393	383.38	DVZ1
112	772589.768	1046491.225	382.87	DVZ2
113	772563.203	1046474.079	382.06	DVZ1
114	772560.691	1046478.834	382.00	DVZ2
115	772479.395	1046441.386	379.96	DVZ2
116	772480.922	1046436.418	380.00	DVZ1
117	771991.680	1045544.264	408.34	DVZ2 Z
118	771996.560	1045543.015	408.61	DVZ1 Z
119	772006.926	1045577.264	408.72	DVZ1
120	772002.320	1045579.021	408.63	DVZ2
121	772010.736	1045605.532	408.64	DVZ2
122	772016.729	1045606.678	408.46	DVZ1
123	772028.776	1045634.210	408.00	DVZ1
124	772024.605	1045637.422	408.20	DVZ2
125	772037.912	1045664.304	407.40	DVZ2
126	772042.186	1045661.171	407.29	DVZ1
127	772065.522	1045714.048	404.79	DVZ2
128	772070.633	1045712.300	404.42	DVZ1
129	772088.386	1045748.345	402.82	DVZ2
130	772092.865	1045745.522	402.69	DVZ1
131	772118.026	1045778.273	400.71	DVZ1
132	772114.013	1045781.738	400.62	DVZ2
133	772139.320	1045814.284	398.64	DVZ2
134	772144.256	1045811.951	398.92	DVZ1
135	772169.085	1045851.132	396.09	DVZ1
136	772165.038	1045854.535	395.88	DVZ2
137	772185.250	1045892.205	393.18	DVZ2
138	772190.543	1045890.645	393.43	DVZ1
139	772200.607	1045912.926	392.26	DVZ1
140	772195.548	1045915.004	392.01	DVZ2
141	772205.757	1045943.300	390.43	DVZ2
142	772210.874	1045942.389	390.73	DVZ1
143	772222.624	1045985.015	388.59	DVZ1
144	772217.837	1045986.494	388.44	DVZ2
145	772229.046	1046031.558	386.54	DVZ2
146	772233.984	1046030.786	386.55	DVZ1
147	772241.815	1046083.334	385.19	DVZ2
148	772246.928	1046082.643	384.81	DVZ1
149	772259.873	1046119.677	383.44	DVZ1
150	772255.334	1046121.602	383.57	DVZ2
151	772273.815	1046173.169	381.70	DVZ2
152	772279.096	1046172.554	381.84	DVZ1
153	772282.518	1046208.222	381.20	DVZ2
154	772287.374	1046207.041	380.99	DVZ1
155	772294.359	1046246.517	381.03	DVZ2
156	772242.992	1046069.550	385.78	DVZ1
157	771954.737	1045440.734	408.07	DVZ1 Z
158	771950.182	1045442.652	408.37	DVZ2 Z
159	771930.650	1045377.118	409.26	DVZ1
160	771925.551	1045378.425	409.29	DVZ2
161	771915.863	1045350.077	409.96	DVZ2
162	771917.957	1045340.152	410.30	DVZ1
163	771879.155	1045239.970	414.23	DVZ1
164	771874.211	1045241.769	414.08	DVZ2
165	771860.972	1045216.563	414.90	DVZ2
166	771863.540	1045210.653	415.25	DVZ1

ČNES Dopravní stavby, a.s.

divize 7 - GEODÉZIE
Milady Horákové 2764, 272 01 Kladno
IČ: 477 81 734

167	771811.045	1045125.638	417.96	DVZ1
168	771806.644	1045127.785	418.05	DVZ2
169	771791.021	1045090.113	418.35	DVZ1
170	771786.280	1045092.259	418.25	DVZ2
171	771768.399	1045050.367	418.85	DVZ1
172	771763.952	1045052.663	418.85	DVZ2
173	771745.973	1045011.322	419.61	DVZ1
174	771741.571	1045014.080	419.38	DVZ2
175	771716.312	1044964.776	420.38	DVZ1
176	771697.512	1044941.465	420.94	DVZ1
177	771693.638	1044944.638	420.70	DVZ2
178	771673.646	1044926.741	421.15	DVZ2
179	771676.345	1044922.026	421.29	DVZ1
180	771613.499	1044887.750	422.53	DVZ1
181	771611.294	1044892.444	422.31	DVZ2
182	771469.666	1044860.070	423.29	DVZ1 Z
183	771468.731	1044865.163	423.18	DVZ2 Z
184	771077.627	1044643.191	426.26	DVZ1 Z
185	771079.954	1044648.604	426.31	DVZ2 Z
186	771101.707	1044648.081	426.16	DVZ2
187	771105.882	1044642.670	426.17	DVZ1
188	771126.397	1044650.750	426.32	DVZ1
189	771124.902	1044655.663	426.24	DVZ2
190	771168.395	1044675.356	426.78	DVZ2
191	771171.552	1044670.995	426.90	DVZ1
192	771210.681	1044688.869	427.28	DVZ1
193	771208.844	1044694.241	427.03	DVZ2
194	771233.434	1044709.296	426.88	DVZ2
195	771237.188	1044705.400	427.31	DVZ1
196	771067.392	1044646.793	426.57	DVZ1 Z
197	768960.190	1044533.960	423.40	DVZ1 Z
198	768960.766	1044534.454	423.38	DVZ1
199	768959.821	1044538.456	423.14	DVZ1
200	772501.906	1046452.322	380.36	SAN1 Z
201	772526.614	1046463.948	380.98	SAN1
202	772527.277	1046462.385	381.07	SAN1
203	772502.755	1046450.959	380.69	SAN1
204	772278.755	1046192.806	381.26	SAN1 Z
205	772280.624	1046192.359	381.45	SAN1
206	772277.721	1046180.363	381.63	SAN1
207	772276.031	1046180.625	381.51	SAN1
208	772281.582	1046182.654	381.67	SAN1 Z
209	772280.000	1046183.078	381.69	SAN1
210	772281.338	1046189.319	381.52	SAN1
211	772283.219	1046189.404	381.51	SAN1
212	772254.984	1046105.156	383.85	SAN1 Z
213	772253.241	1046105.768	384.11	SAN1
214	772258.737	1046120.588	383.62	SAN1
215	772260.338	1046120.177	383.40	SAN1
216	772056.783	1045687.020	405.51	SAN1 Z
217	772055.188	1045687.954	405.73	SAN1
218	772058.668	1045694.046	405.37	SAN1
219	772060.259	1045693.297	405.22	SAN1
220	770347.675	1044876.088	453.75	SAN1 Z
221	770348.224	1044874.249	453.94	SAN1
222	770383.664	1044884.621	452.81	SAN1
223	770154.838	1044816.935	459.02	SAN1 Z
224	770155.397	1044815.219	459.13	SAN1
225	770148.020	1044812.816	459.31	SAN1
226	769605.905	1044649.874	442.63	SAN1 Z
227	769606.487	1044648.118	442.75	SAN1

ČNES Dopravní stavby, a.s.

divize 7 - GEODÉZIE
Milady Horákové 2764, 272 01 Kladno
IČ: 477 81 734

228	769619.224	1044651.778	443.54	SAN1
229	769618.663	1044653.597	443.37	SAN1
230	772824.632	1046583.760	385.07	SAN1 Z
231	772824.808	1046582.095	385.21	SAN1
232	772838.421	1046584.271	384.81	SAN1
233	772838.141	1046585.809	384.67	SAN1
234	772952.402	1046602.812	382.14	SAN1 Z
235	772951.921	1046604.388	382.16	SAN1
236	772969.652	1046612.262	381.87	SAN1
237	772970.464	1046610.826	381.77	SAN1
238	773138.782	1046711.826	375.79	SAN1 Z
239	773139.629	1046710.600	375.95	SAN1
240	773132.891	1046705.865	376.24	SAN1
241	773131.894	1046707.278	376.23	SAN1
242	770357.041	1044878.773	453.50	DVZ2
243	770359.411	1044873.843	453.76	DVZ1
244	770401.786	1044886.084	452.01	DVZ1
245	770400.759	1044891.091	452.09	DVZ2
246	770446.479	1044903.751	450.28	DVZ2
247	770448.504	1044899.190	450.21	DVZ1
248	770475.016	1044905.712	449.20	DVZ1
249	770475.116	1044910.840	449.38	DVZ2
250	770507.523	1044914.486	448.27	DVZ2
251	770508.420	1044909.178	448.04	DVZ1
252	770548.775	1044908.109	446.51	DVZ1
253	770553.154	1044913.124	446.43	DVZ2
254	770606.356	1044910.561	444.16	DVZ2
255	770607.294	1044905.409	443.99	DVZ1
256	770669.749	1044902.136	441.86	DVZ1
257	770671.204	1044907.372	442.05	DVZ2
258	770690.163	1044904.468	441.71	DVZ2
259	770688.993	1044899.567	441.30	DVZ1
260	770710.000	1044892.332	441.23	DVZ1
261	770717.475	1044894.636	441.08	DVZ2
262	770748.230	1044876.810	440.10	DVZ2
263	770746.226	1044872.001	439.86	DVZ1
264	770784.775	1044849.996	438.54	DVZ1
265	770787.512	1044854.100	438.60	DVZ2
266	770831.466	1044828.632	437.17	DVZ2
267	770829.137	1044824.167	436.91	DVZ1
268	770860.794	1044803.104	435.71	DVZ1
269	770864.340	1044806.460	435.83	DVZ2
270	770892.595	1044782.651	434.28	DVZ2
271	770889.722	1044778.543	434.13	DVZ1
272	770913.383	1044756.671	432.57	DVZ1
273	770916.585	1044760.839	432.68	DVZ2
274	770946.379	1044732.583	431.11	DVZ2
275	770943.442	1044728.448	431.15	DVZ1
276	770971.790	1044701.797	429.84	DVZ1
277	770975.281	1044705.286	429.58	DVZ2
278	770994.887	1044689.689	428.69	DVZ2
279	770993.199	1044684.885	428.96	DVZ1
280	771017.955	1044670.547	428.10	DVZ1
281	771020.348	1044674.784	427.91	DVZ2
282	771056.459	1044656.857	426.92	DVZ2
283	771054.850	1044652.275	427.06	DVZ1
284	771069.160	1044645.410	426.53	DVZ1
285	771072.107	1044642.077	426.06	DVZ1
286	771083.441	1044639.354	426.03	DVZ1
287	771296.127	1044763.267	426.01	DVZ1 Z
288	771292.643	1044766.681	426.18	DVZ2 Z

ČNES Dopravní stavby, a.s.

divize 7 - GEODÉZIE
Milady Horákové 2764, 272 01 Kladno
IČ: 477 81 734

289	771975.950	1045491.635	408.26	DVZ1	Z
290	771971.802	1045493.336	408.26	Z	
291	771986.461	1045529.234	408.44	DVZ2	
292	771975.531	1045490.751	408.25	DVZ1	Z
293	771971.520	1045492.707	408.24	DVZ2	Z
294	771979.589	1045512.051	408.26	DVZ2	
295	771984.063	1045511.087	408.25	DVZ1	
296	771985.699	1045527.419	408.38	DVZ2	
297	771990.152	1045526.324	408.55	DVZ1	
298	772299.022	1046245.567	381.00	DVZ1	Z
299	772314.686	1046280.779	381.09	DVZ1	
300	772310.597	1046283.618	381.54	DVZ2	
301	772371.278	1046375.674	379.89	DVZ2	Z
302	772773.049	1046571.501	386.89	DVZ1	Z
303	772773.021	1046576.311	387.22	DVZ2	Z
304	772809.129	1046581.395	385.94	DVZ2	
305	772810.281	1046577.010	385.82	DVZ1	
306	772854.597	1046582.855	384.51	DVZ1	
307	772854.150	1046587.590	384.63	DVZ2	
308	772897.125	1046594.315	383.08	DVZ2	
309	772898.457	1046589.738	383.28	DVZ1	
310	772935.876	1046597.862	382.38	DVZ1	
311	772934.900	1046602.461	382.27	DVZ2	
312	772966.682	1046614.253	381.86	DVZ2	
313	772969.303	1046610.539	381.99	DVZ1	
314	773006.879	1046628.607	380.58	DVZ1	
315	773005.529	1046633.134	380.51	DVZ2	
316	773033.896	1046646.437	379.86	DVZ2	
317	773036.317	1046642.208	379.81	DVZ1	
318	772442.383	1046417.302	379.75	DVZ1	Z
319	772439.754	1046421.434	379.86	DVZ2	Z
320	772394.991	1046397.982	379.71	DVZ2	
321	772397.457	1046394.076	379.30	DVZ1	
322	771896.866	1045282.492	412.76	DVZ1	Z
323	771840.073	1045173.818	416.56	DVZ1	Z
324	771835.655	1045176.267	416.69	DVZ2	Z
325	771818.518	1045148.218	417.52	DVZ2	
326	771822.677	1045145.223	417.48	DVZ1	
501	771213.726	1044690.317	427.41	DVZ2	
502	771184.950	1044677.038	427.16	DVZ2	
503	771145.650	1044664.712	426.60	DVZ1	
504	771147.143	1044659.958	426.55	DVZ2	
505	771111.384	1044644.696	426.37	DVZ2	
506	771109.541	1044649.682	426.31	DVZ1	
507	771092.837	1044647.170	426.31	DVZ1	
508	771355.104	1044819.064	424.42	DVZ1	
509	771358.159	1044815.491	424.19	DVZ2	
510	771378.604	1044830.921	423.76	DVZ2	
511	771375.830	1044835.068	424.02	DVZ1	
512	771395.405	1044848.786	423.85	DVZ1	
513	771398.240	1044844.452	423.46	DVZ2	
514	771414.351	1044851.726	423.42	DVZ2	
515	771413.489	1044856.786	423.86	DVZ1	
516	771432.858	1044860.975	423.85	DVZ1	
517	771433.583	1044856.241	423.52	DVZ2	
518	771454.612	1044858.713	423.61	DVZ2	
519	771454.100	1044863.497	423.72	DVZ1	
520	771475.465	1044865.726	423.45	DVZ1	
521	771476.350	1044860.923	423.42	DVZ2	
522	771502.324	1044863.686	423.20	DVZ2	
523	771501.967	1044868.548	423.18	DVZ1	

ČNES Dopravní stavby, a.s.

divize 7 - GEODÉZIE
Milady Horákové 2764, 272 01 Kladno
IČ: 477 81 734

524	771528.236	1044871.813	422.91	DVZ1	
525	771529.826	1044867.043	422.97	DVZ2	
526	771552.148	1044870.967	422.90	DVZ2	
527	771552.174	1044876.014	422.79	DVZ1	
528	771575.823	1044876.477	422.83	DVZ2	
529	771594.512	1044881.270	422.74	DVZ2	
581	771217.583	1044692.284	427.42	DVZ2	Z
582	771214.612	1044697.000	427.15	DVZ1	Z
583	771231.594	1044707.714	427.12	DVZ1	
584	771235.008	1044703.602	427.40	DVZ2	
585	771250.592	1044717.762	427.35	DVZ2	
586	771247.222	1044721.350	427.17	DVZ1	
587	771266.137	1044740.144	426.98	DVZ1	
588	771269.809	1044736.828	426.90	DVZ2	
589	771287.520	1044754.740	426.32	DVZ2	
590	771284.085	1044758.233	426.38	DVZ1	
591	771298.181	1044772.315	426.02	DVZ1	
592	771302.055	1044769.038	425.82	DVZ2	
593	771318.788	1044784.192	425.29	DVZ2	
594	771315.647	1044788.114	425.55	DVZ1	
595	771329.951	1044799.643	425.07	DVZ1	
600	768960.553	1044541.507	423.12	DVZ1	
601	768962.214	1044542.639	423.16	DVZ1	
602	768945.279	1044550.411	422.30	DVZ2	Z
603	768946.249	1044551.322	422.19	DVZ2	
604	768954.480	1044550.289	422.59	DVZ2	
605	768966.936	1044551.274	423.10	DVZ2	
606	768970.485	1044545.618	423.31	DVZ1	
607	768988.449	1044551.041	423.73	DVZ1	
608	769275.253	1044576.241	430.30	DVZ1	Z
609	769274.979	1044581.349	430.24	DVZ2	Z
610	769303.066	1044585.673	430.87	DVZ2	
611	769304.628	1044580.827	430.82	DVZ1	
612	769342.399	1044587.947	431.55	DVZ1	
613	769342.030	1044592.760	431.57	DVZ2	
614	769390.119	1044602.206	432.58	DVZ2	
615	769392.068	1044597.621	432.62	DVZ1	
616	769428.123	1044605.032	433.24	DVZ1	
617	769427.300	1044609.616	433.22	DVZ2	
618	769473.838	1044619.510	434.50	DVZ2	
619	769475.434	1044614.808	434.50	DVZ1	
620	769526.294	1044625.338	437.49	DVZ1	
621	769525.427	1044630.255	437.48	DVZ2	
622	769600.931	1044648.338	442.46	DVZ2	
623	769601.780	1044643.183	442.47	DVZ1	
624	769645.353	1044655.620	445.30	DVZ1	
625	769643.995	1044660.607	445.11	DVZ2	
626	769676.289	1044670.481	447.18	DVZ2	
627	769678.245	1044665.729	447.23	DVZ1	
628	769753.244	1044689.808	451.27	DVZ1	
629	769752.922	1044695.103	451.41	DVZ2	
630	769812.224	1044713.953	454.27	DVZ2	
631	769814.549	1044709.296	454.29	DVZ1	
632	769886.523	1044732.013	457.43	DVZ1	
633	769885.812	1044737.194	457.34	DVZ2	
634	769921.514	1044748.052	458.55	DVZ2	
635	769923.582	1044743.423	458.49	DVZ1	
636	770215.216	1044829.926	457.67	DVZ1	Z
637	770214.257	1044834.867	457.79	DVZ2	Z
638	770263.385	1044849.685	455.82	DVZ2	
639	770265.347	1044845.147	455.79	DVZ1	

ČNES Dopravní stavby, a.s.

divize 7 - GEODÉZIE

Milady Horákové 2764, 272 01 Kladno

IČ: 477 81 734

640	770311.215	1044859.227	454.75	DVZ1
641	770309.979	1044864.115	454.78	DVZ2

Seznam souřadnic podrobných bodů – Záhořany

č.b.	Y	X	Z		
3	773795.524	1053516.063	274.52	SAN1	Z
4	773796.970	1053516.887	274.54	SAN1	
5	773791.195	1053526.292	274.60	SAN1	
6	773783.674	1053536.995	275.02	SAN1	
7	773782.378	1053536.062	274.97	SAN1	
8	773774.883	1053545.935	275.47	SAN1	Z
9	773776.096	1053547.111	275.51	SAN1	
10	773767.155	1053557.479	276.03	SAN1	
11	773765.964	1053556.439	275.94	SAN1	
12	773754.535	1053576.498	276.02	SAN1	Z
13	773766.246	1053566.571	276.31	SAN1	
14	773765.317	1053565.828	276.28	SAN1	
15	773752.446	1053576.310	275.98	SAN1	
16	773735.075	1053583.242	275.25	SAN1	
17	773735.377	1053584.324	275.24	SAN1	
18	773662.223	1053596.291	273.23	SAN1	Z
19	773662.552	1053597.768	273.18	SAN2	Z
20	773638.521	1053602.072	272.38	SAN2	
21	773638.180	1053600.538	272.54	SAN1	
22	773608.903	1053610.088	271.92	SAN1	
23	773609.586	1053611.550	271.85	SAN2	
24	773589.953	1053620.799	271.42	SAN2	
25	773589.203	1053619.346	271.49	SAN1	
26	773565.617	1053631.715	271.15	SAN1	
27	773566.244	1053633.179	271.07	SAN2	
28	773548.599	1053642.988	270.90	SAN2	
29	773547.787	1053641.624	270.97	SAN1	
30	773528.021	1053652.980	270.71	SAN1	
31	773528.656	1053654.370	270.66	SAN2	
32	773510.851	1053661.528	270.16	SAN1	Z
33	773511.702	1053663.275	270.10	SAN2	Z
34	773487.664	1053676.653	269.08	SAN2	
35	773486.609	1053674.899	269.19	SAN1	
36	773461.742	1053692.135	268.35	SAN1	
37	773462.924	1053693.853	268.13	SAN2	
38	773441.371	1053713.020	267.40	SAN2	
39	773439.997	1053711.410	267.48	SAN1	
40	773440.312	1053711.823	267.45	SAN1	
41	773426.312	1053723.354	266.90	SAN1	
42	773427.089	1053724.816	266.90	SAN2	
43	773412.672	1053734.567	266.38	SAN2	
44	773411.914	1053733.252	266.41	SAN1	
47	773816.466	1053489.199	274.41	DVZ	Z
48	773831.384	1053459.812	274.29	DVZ	
49	773846.446	1053430.665	274.41	DVZ	
50	773860.827	1053403.246	274.45	DVZ	
51	773866.320	1053392.904	274.38	DVZ	
52	773873.029	1053381.439	274.32	DVZ	
53	773867.888	1053378.458	274.39	DVZ	
54	773854.700	1053402.138	274.57	DVZ	
55	773840.121	1053429.969	274.43	DVZ	

ČNES Dopravní stavby, a.s.

divize 7 - GEODÉZIE

Milady Horákové 2764, 272 01 Kladno

IČ: 477 81 734

56	773824.998	1053459.196	274.35	DVZ
57	773810.294	1053488.157	274.45	DVZ
58	773796.476	1053514.783	274.63	DVZ
59	773783.518	1053534.943	275.06	DVZ
60	773769.570	1053552.645	275.88	DVZ
61	773754.780	1053567.533	275.97	DVZ
62	773735.676	1053577.444	275.27	DVZ
63	773715.014	1053583.806	274.63	DVZ
64	773692.379	1053587.834	274.16	DVZ
65	773660.434	1053592.740	273.36	DVZ
66	773641.060	1053595.505	272.82	DVZ
67	773619.841	1053601.383	272.43	DVZ
68	773597.942	1053610.050	272.00	DVZ
69	773571.292	1053623.959	271.46	DVZ
70	773570.507	1053624.183	271.45	DVZ
71	773566.603	1053626.283	271.39	DVZ
72	773566.004	1053626.763	271.38	DVZ
73	773538.744	1053641.870	271.08	DVZ
74	773522.582	1053650.884	270.86	DVZ
75	773520.857	1053651.398	270.87	DVZ
76	773519.753	1053651.524	270.92	DVZ
77	773519.654	1053652.174	270.84	DVZ
78	773507.557	1053658.351	270.31	DVZ
79	773507.041	1053657.931	270.34	DVZ
80	773505.822	1053659.238	270.27	DVZ
81	773505.001	1053659.822	270.23	DVZ
82	773481.276	1053673.087	269.36	DVZ
83	773471.736	1053679.110	269.13	DVZ
84	773456.281	1053689.973	268.61	DVZ
85	773455.365	1053690.315	268.66	DVZ
86	773455.113	1053690.336	268.71	DVZ
87	773455.025	1053690.973	268.62	DVZ
88	773446.470	1053698.095	268.18	DVZ
89	773446.081	1053699.317	268.10	DVZ
90	773445.441	1053700.589	268.05	DVZ
91	773429.746	1053715.230	267.24	DVZ
92	773411.333	1053728.441	266.48	DVZ
93	773392.203	1053739.386	266.09	DVZ
94	773378.110	1053745.477	265.90	DVZ
95	773377.917	1053745.415	265.88	DVZ
96	773374.202	1053746.869	265.77	DVZ
97	773373.741	1053747.446	265.74	DVZ
98	773363.923	1053750.941	265.41	DVZ
99	773363.582	1053750.655	265.37	DVZ
100	773361.563	1053751.163	265.33	DVZ
101	773361.036	1053751.706	265.31	DVZ
102	773348.957	1053755.098	265.06	DVZ
103	773325.935	1053759.885	264.80	DVZ
104	773327.504	1053766.103	264.63	DVZ
105	773354.072	1053759.857	265.11	DVZ
106	773359.023	1053758.443	265.14	DVZ
107	773359.381	1053758.070	265.26	DVZ
108	773380.907	1053750.653	265.94	DVZ
109	773398.062	1053742.979	266.21	DVZ
110	773416.122	1053732.410	266.59	DVZ
111	773433.633	1053719.683	267.22	DVZ
112	773451.564	1053703.823	267.84	DVZ
113	773461.728	1053695.152	268.25	DVZ
114	773476.571	1053683.948	268.88	DVZ
115	773486.879	1053677.220	269.20	DVZ
116	773510.441	1053663.873	270.15	DVZ

ČNES Dopravní stavby, a.s.

divize 7 - GEODÉZIE

Milady Horákové 2764, 272 01 Kladno

IČ: 477 81 734

117	773525.414	1053655.886	270.72 DVZ
118	773542.622	1053646.386	270.95 DVZ
119	773574.391	1053628.693	271.32 DVZ
120	773599.188	1053616.100	271.74 DVZ
121	773619.903	1053607.346	272.21 DVZ
122	773642.171	1053601.508	272.65 DVZ
123	773662.889	1053597.765	273.28 DVZ
124	773663.155	1053597.817	273.28 DVZ
125	773671.157	1053596.937	273.54 DVZ
126	773684.038	1053594.741	273.87 DVZ
127	773692.267	1053593.221	274.16 DVZ
128	773714.965	1053589.238	274.70 DVZ
129	773736.295	1053583.756	275.41 DVZ
130	773756.670	1053574.774	276.24 DVZ
131	773765.949	1053566.848	276.41 DVZ
132	773766.382	1053566.743	276.43 DVZ
133	773770.195	1053562.502	276.31 DVZ
134	773770.405	1053561.688	276.29 DVZ
135	773780.769	1053549.404	275.63 DVZ
136	773781.010	1053549.241	275.60 DVZ
137	773788.459	1053540.185	275.24 DVZ
138	773788.613	1053539.307	275.18 DVZ
139	773801.443	1053517.898	274.71 DVZ

Stav zaměření je ke dni:
Souřadnicový systém:
Výškový systém:

4. 9. 2025
S-JTSK
Bpv

Zpracoval: Michal Rendla
V Kladně dne 9. 9. 2025

Náležitosti a přesnosti odpovídá právním předpisům


Datum ověření:
Číslo ověření:

9. 9. 2025
232/2025

Ověřil: Ing. Michal Bradáč

ČNES Dopravní stavby, a.s.

divize 7 - GEODÉZIE
Milady Horákové 2764, 272 01 Kladno
IČ: 477 81 734

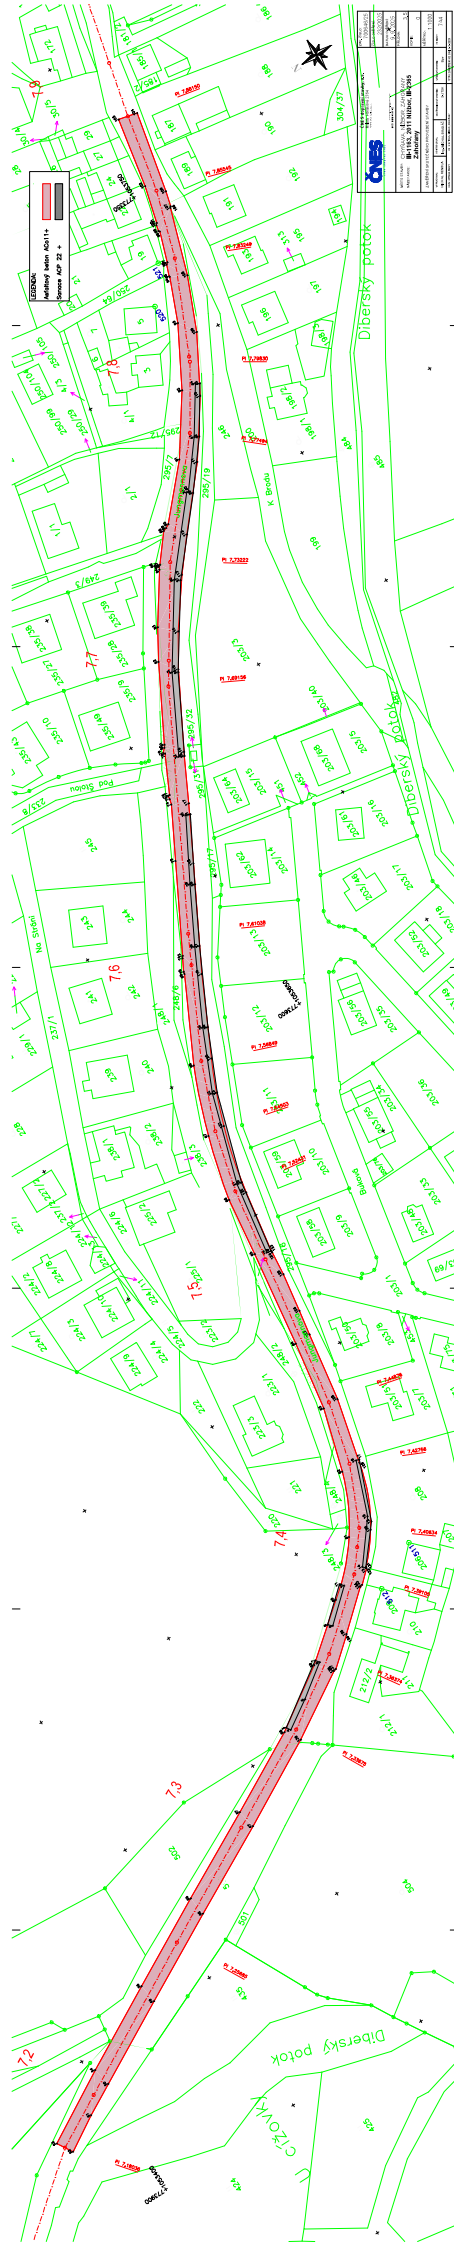

**Krajská správa a údržba silnic
Středočeského kraje**
Zborovská 81/11
150 21 Praha 5

Datum: 10.09.2025

Akce: „III/1163, 2011 Nižbor, III/2365 Zahořany“

Věc: Vyjádření TDS k oznámení změny č. 2

1. Geodetickým zaměřením byla ověřena skutečně provedená plocha a rozsah prací.
2. Bylo zjištěno, že skutečné výměry převyšují hodnoty uvedené ve výkazu výměr, který byl součástí projektové dokumentace a podkladem pro ocenění díla.
3. Rozdíly ve výměrách vyplývají z reálného provedení prací a nemají charakter nepřiměřeného navýšení ani neoprávněného uplatnění.
4. Na základě předložených podkladů a místního šetření považuji tyto vyšší výměry za oprávněné a skutečně provedené.
5. Souhlasím s jejich zohledněním při dalším finančním vypořádání mezi objednatelem a zhotovitelem.

S pozdravem

Marek Bauer- TDS
Technický dozor stavby

Krajská správa a údržba silnic Středočeského kraje, příspěvková organizace
150 21 PRAHA 5, Zborovská 11

POHL, a.s.
Na Pomezí 2483
252 63 Roztoky

Vás dopis značky/ze dne
10.9.2025

Vyřizuje/telefon
Kolařík /

Praha
12.9.2025

Věc: „III/1163, 2011 Nižbor, III/2365 Zahořany“ – vyjádření k oznámení o zjištěné skutečnosti č.2

Dobrý den,

Na základě oznámení zhotovitele stavby ze dne 10.9.2025, se jedná o následující změnu, která vznikla v průběhu realizace stavby „III/1163, 2011 Nižbor, III/2365 Zahořany“:

Geodetickým zaměřením byla ověřena skutečně provedená plocha a rozsah prací. Bylo zjištěno, že skutečné výměry převyšují hodnoty uvedené ve výkazu výměr, který byl součástí projektové dokumentace a podkladem pro ocenění díla. Rozdíly ve výměrách vyplývají z reálného provedení prací a nemají charakter nepřiměřeného navýšení ani neoprávněného uplatnění. Na základě předložených podkladů a místního šetření považují tyto vyšší výměry za oprávněné a skutečně provedené.

Krajská správa a údržba silnic Středočeského kraje jako správce a zároveň zástupce Středočeského kraje jako vlastníka nemovitostí, tj. dotčené silnice III/1163, III/2011 a III/2365 a jako zadavatel akce „III/1163, 2011 Nižbor, III/2365 Zahořany“ tímto souhlasí se změnou stavby a žádá zhotovitele o zpracování ZBV k této změně stavby, v souladu se zákonem o zadávání VŘ a příslušnou směrnicí KSÚS SK.

Karel Motal
vedoucí oblasti Kladno

Uz. Zdeněk Kolařík

Přílohy: oznámení zhotovitele ke změně ze dne 10.9.2025