



S004P01HYJ8K

Smluvní strany:

Develop Moravia Group s.r.o.

se sídlem v Hodoníně, M. Benkv 3589/29d, IČO 27721388

zapsaná v obchodním rejstříku vedeném Krajským soudem v Brně, oddíl C, vložka 54553

IČO 27721388

DIČ CZ27721388

(dále jen půjčitel)

a

Město Hodonín

Masarykovo nám. 53/1, 695 35 Hodonín

zastoupené panem Liborem Střechou, starostou

IČO 00284891

DIČ CZ699001303

(dále jen vypůjčitel)

uzavírají níže uvedeného dne, měsíce a roku podle ustanovení § 2193 a násl. zákona č. 89/2012 Sb., občanský zákoník tuto

Smlouvu o výpůjčce

I.

Prohlášení půjčitele

1. Půjčitel je vlastníkem pozemků p. č. 1880/93 a p. č. 1880/97, obou v k. ú. Hodonín a sítě veřejného osvětlení, která jen na nich umístěna.
2. Pozemky jsou zapsány v katastru nemovitostí pro k. ú. Hodonín u Katastrálního úřadu pro Jihomoravský kraj, Katastrálního pracoviště Hodonín na listu vlastnictví č. 16171.

II.

Předmět a účel výpůjčky

1. Předmětem výpůjčky je síť veřejného osvětlení nacházející se na pozemcích p. č. 1880/93 a p. č. 1880/97, obou v k. ú. Hodonín, a to v rozsahu dle zaměření skutečného stavu vyhotoveného zeměměřickou kanceláří [redacted] s.r.o. v prosinci 2019 pod č. zakázky 32/2018, jehož grafická část tvoří nedílnou součást této smlouvy (Příloha č. 1).
2. Předmět výpůjčky je dán do výpůjčky za účelem jeho provozování vypůjčitelem, a to v období od 1. 7. 2021 do 31. 12. 2021.

III.

Práva a povinnosti

1. Smluvní strany se dohodly, že o předání a převzetí předmětu výpůjčky bude sepsán předávací protokol.
2. Půjčitel se zavazuje strpět vstup vypůjčitele, případně 3. osoby pověřené vypůjčitelem ke správě předmětu výpůjčky, na pozemky, na kterých se předmět výpůjčky nachází, a to v rozsahu nezbytně nutném k zajištění jeho řádného provozu.
3. Vypůjčitel se zavazuje předmět výpůjčky užívat řádně tak, aby nedošlo ke škodám na něm, ani na pozemcích a ostatním majetku nacházejícím se v okolí předmětu výpůjčky.
4. Užíváním předmětu výpůjčky nesmí být dotčeny sousední pozemky.

5. Bez souhlasu půjčitele nesmí vypůjčitel předmět výpůjčky ani jeho část přenechat k užívání třetí osobě, vyjma společnosti, která je smluvním partnerem vypůjčitele ve věci provozování sítě veřejného osvětlení.

IV.

Doba výpůjčky

Smlouva o výpůjčce se sjednává na dobu určitou, a to **od 1. 7. 2021 do 31. 12. 2021.**

V.

Doložka

O uzavření této smlouvy rozhodla rada města na své schůzi dne 15. 6. 2021 usnesením č. 4286.

VI.

Závěrečná ustanovení


1. Tato smlouva nabývá platnosti dnem podpisu smlouvy a účinnosti dnem 1. 7. 2021.
2. Tato smlouva je vyhotovena ve třech stejnopisech, z nichž jeden obdrží půjčitel a dva vypůjčitel.
3. Smlouvu lze měnit pouze formou písemných, oboustranně dohodnutých a vzestupně číslovaných dodatků. Bez dodržení těchto podmínek není změna smlouvy platná.
4. Smluvní strany si smlouvu přečetly, s jejím obsahem souhlasí, což stvrzují svými podpisy.

V Hodoníně dne: ...**30. 06. 2021**.....

V Hodoníně dne:**30. 06. 2021**.....

.....
[Redacted signature]

[Redacted signature]

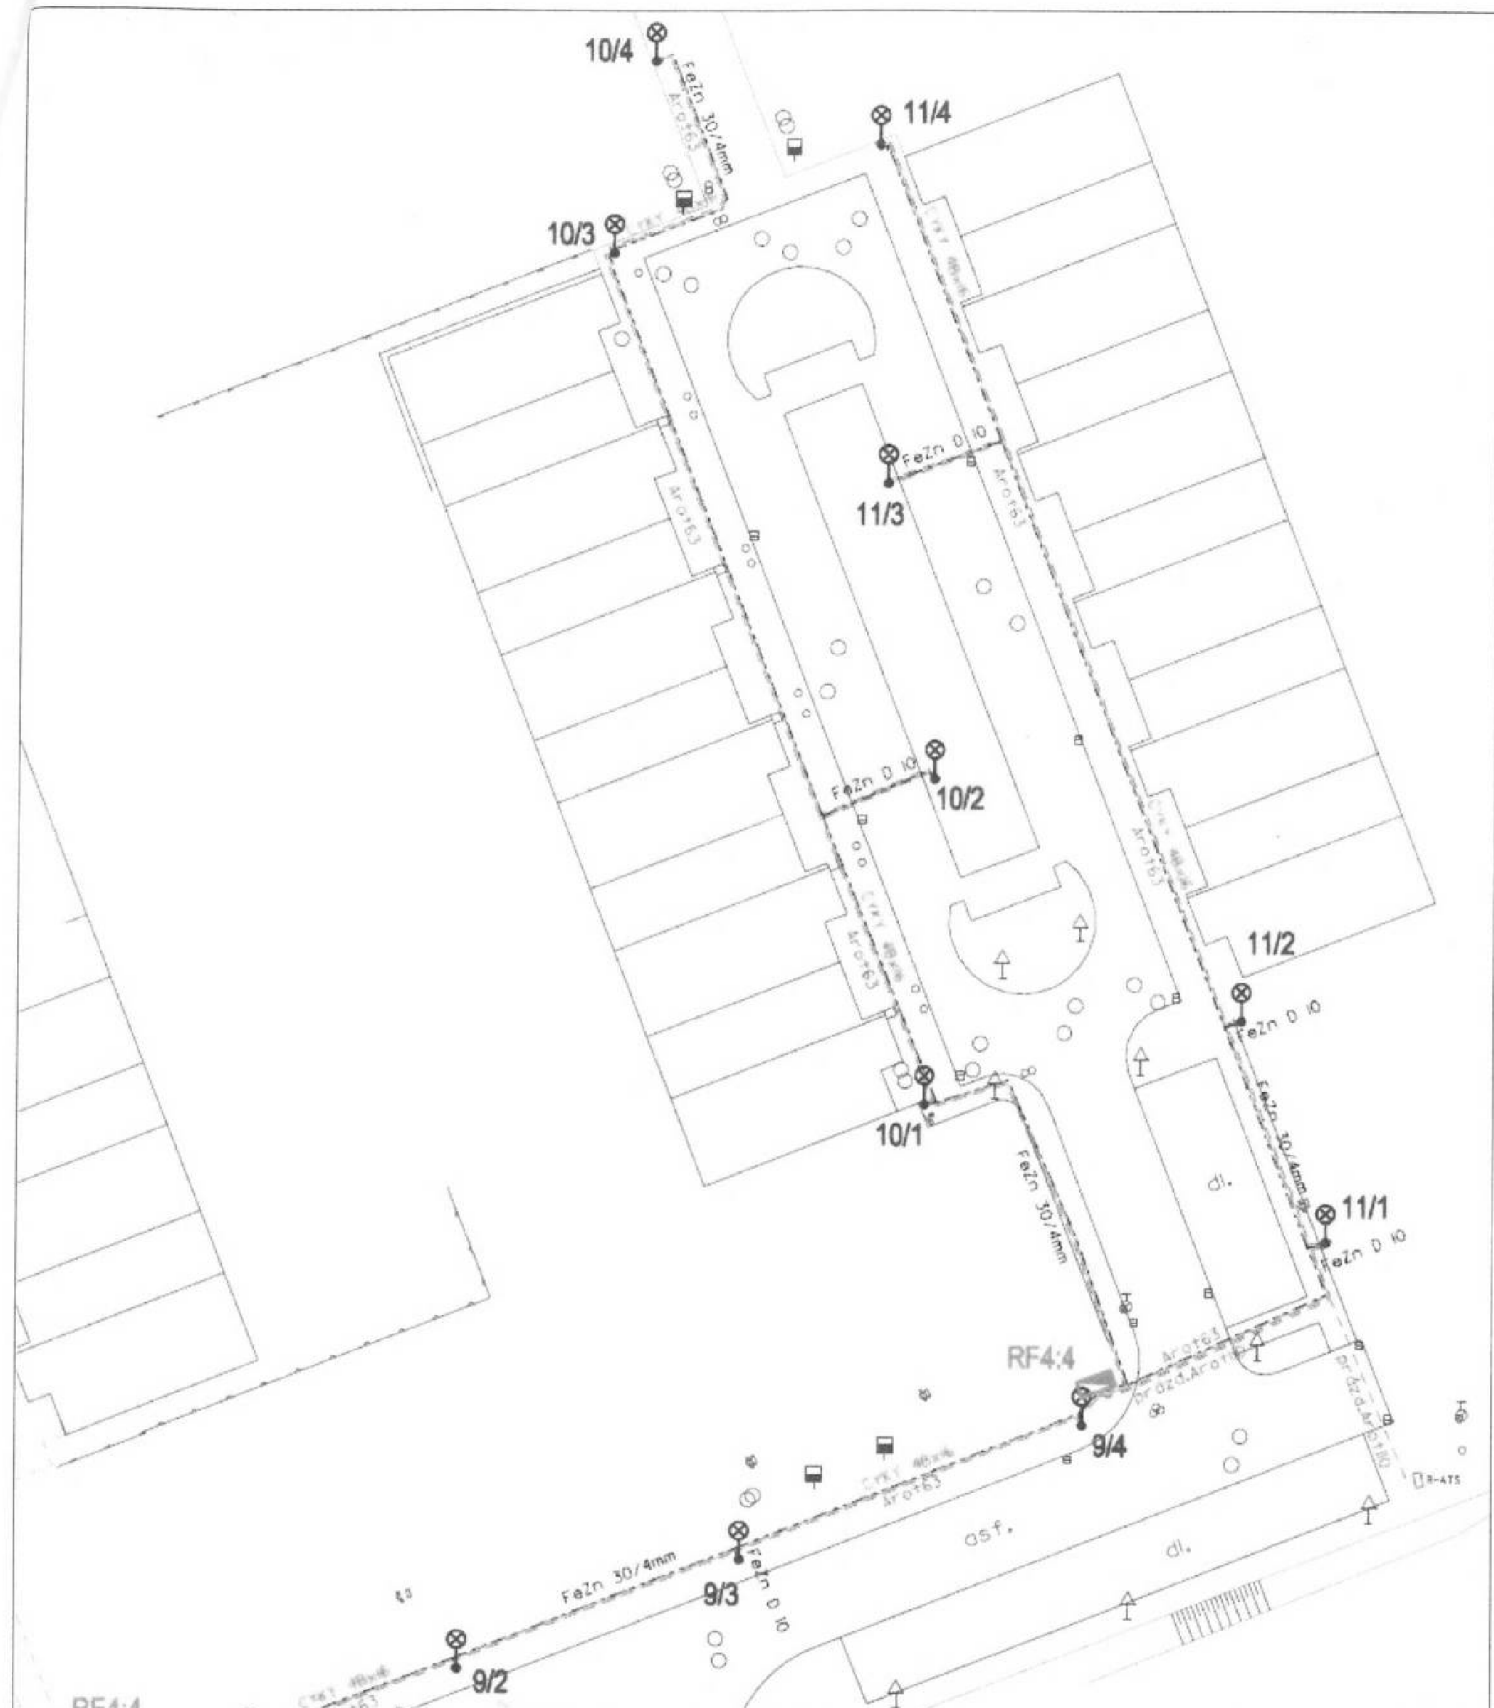

Obec, kat. území:	Hodonín	
Objednavatel:	Tradix realizace, Staré Město	
Vilapark Dragoun Hodonín "3. hnízdo" - veřejné osvětlení zaměření skutečného provedení		Zpracovali: [redacted] Číslo zakázky: 32 / 2018 Datum: 12 / 2019 Souř. systém: S-JTSK Výšk. systém: Bpv Měřítko: 1 : 500
Výkres polohopisné situace		

