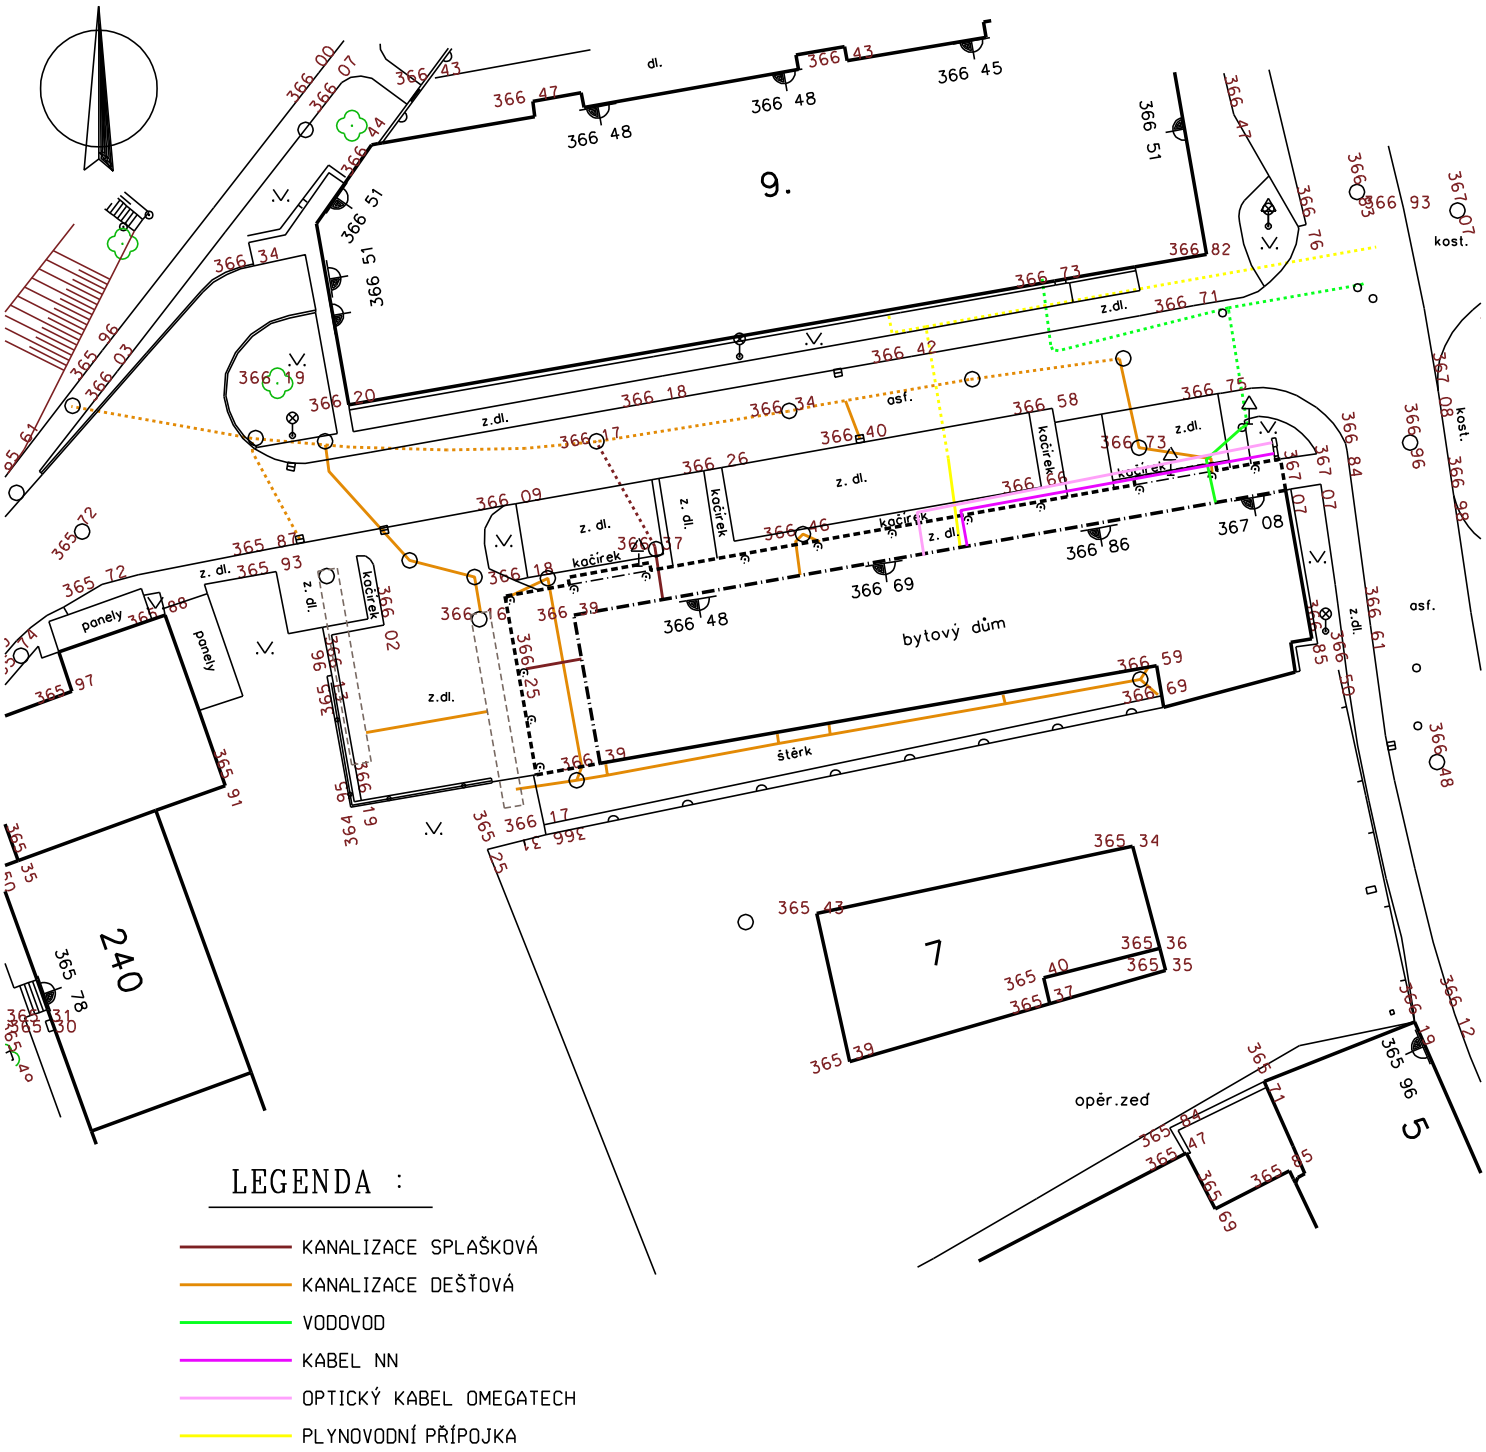

LEGENDA :

- KANALIZACE SPLAŠKOVÁ
- KANALIZACE DEŠŤOVÁ
- VODOVOD
- KABEL NN
- OPTICKÝ KABEL OMEGATECH
- PLYNOVODNÍ PŘÍPOJKA

Zaměřil	Vypracoval	Ověřil/TK
Ing. Lukáš Brábník	Ing. Milan Vašíček	Ing. Milan Vašíček

Akce

Novostavba bytového domu na pozemku p.č. 4243/9

Přípojky inženýrských sítí

Geodet. dokumentace skutečného provedení stavby, aktualizace DTMM

Objednatel

DRUP Lanškroun, s.r.o., Dvořákova 173, 563 01 Lanškroun

Geodezie Lanškroun s.r.o.
Opletalova 92, 563 01 Lanškroun
www.geodezielanskroun.cz

Čís. zakázky	0-398/2020
Datum	16. 11. 2020
Kat. území	Lanškroun
Souř. systém	S-JTSK
Výšk. systém	Bpv
Formát	A4
Měřítko	1:500

Příloha: Skutečné provedení stavby a inženýrských sítí, aktualizovaný obsah DTMM

Příloha č. 1.5