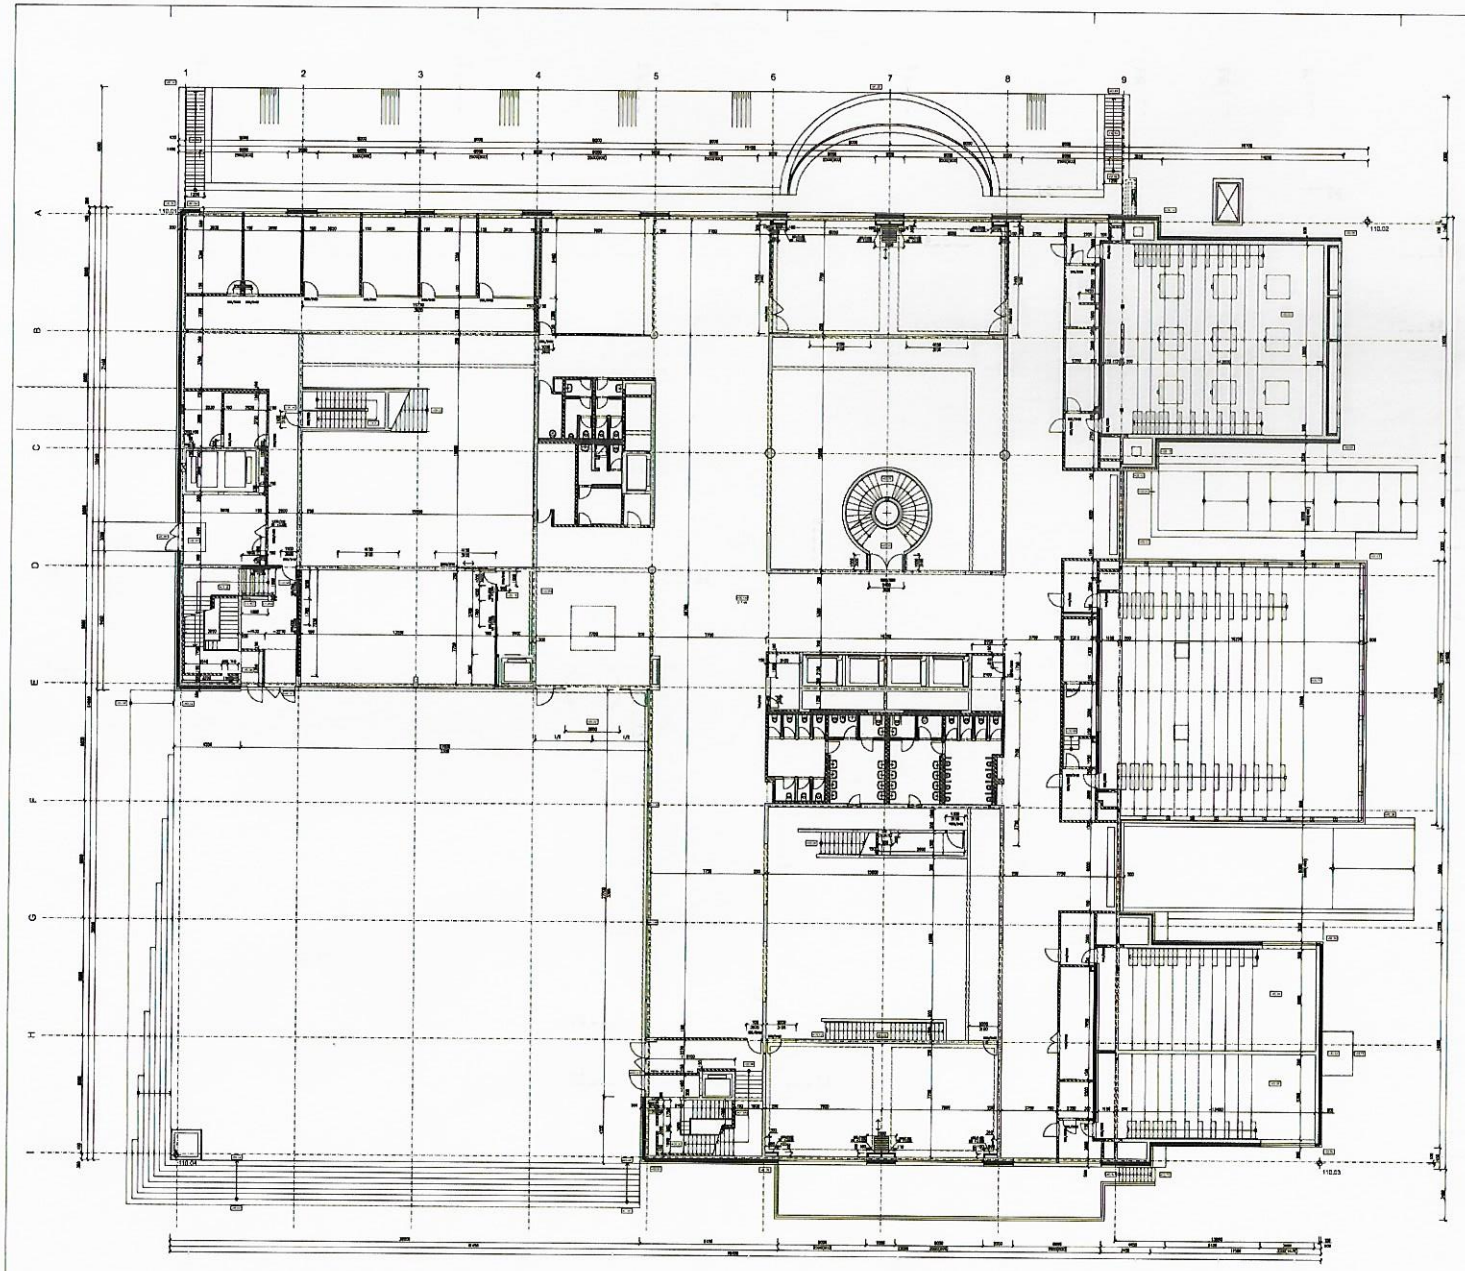

VÝŘEZY 1:50

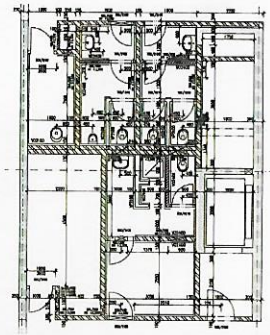

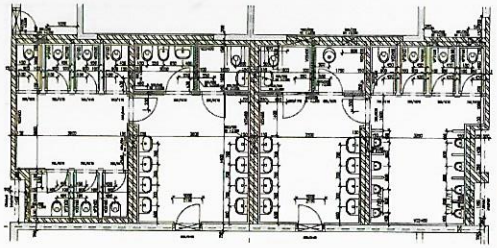

LEGENDA HMOT A ÚPRAV POVRCHŮ

ČESKÉ VYSOKÉ UČENÍ TECHNICKÉ V PRAZE

SDRUŽENÍ METROSTAV – VCES, NOVÁ BUDOVA DEJVICE

VPÚ DECO PRAHA a.s.

ŠRÁMKOVÁ ARCHITEKTI s.r.o.

DOKUMENTACE SKUTEČNÉHO PROVEDENÍ STAVBY

ZPRACOVÁNO DLE PODKLADŮ ZHOTOVITELE

PROJEKTOVÁ, INŽENÝRSKÁ A KONZULTAČNÍ ORGANIZACE

PROJEKTANT	VYPRACOVAL	KONTROLOVAL	HL.INŽENÝR PROJEKTU

ČVUT – NOVÁ BUDOVA DEJVICE

stavební objekt 110 – B-křídlo

PŮDORYS 1.NP

ATELIER PODZEMNÍCH STAVEB

DATUM 12.2012

71	83