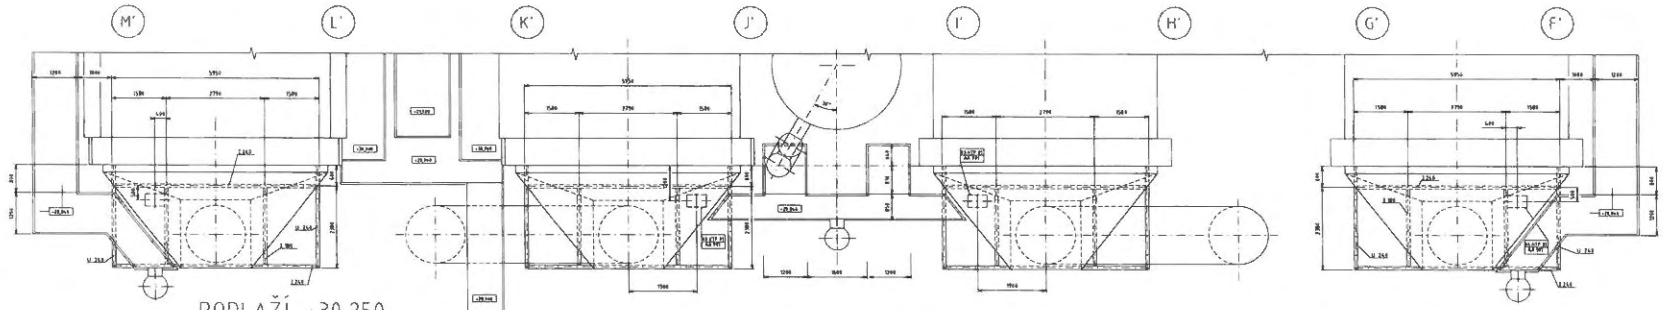

PODLAŽÍ +30,250

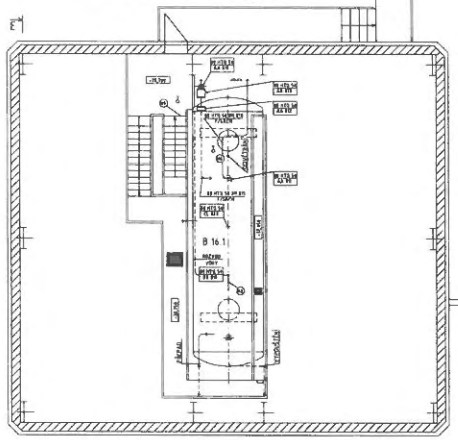

PODLAŽÍ +26,300

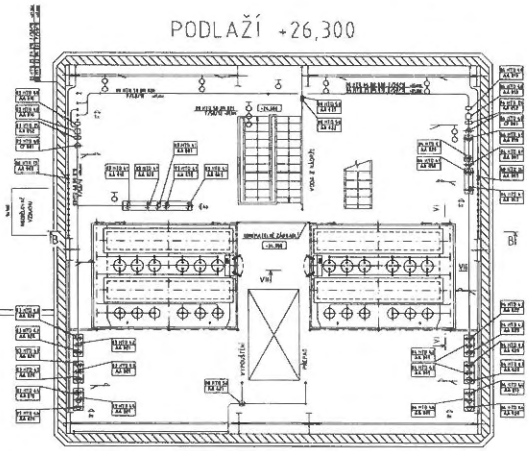

ŘEZ VII - VII
M 1:20

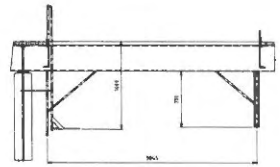

ŘEZ VI - VI
M 1:20

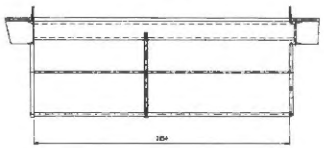

PODLAŽÍ +20,600

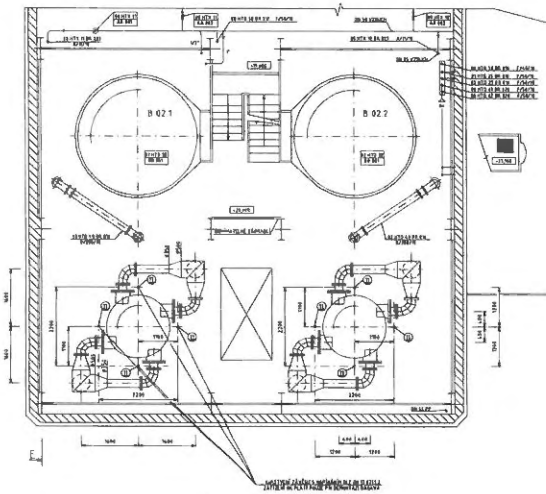

PODLAŽÍ +23,100

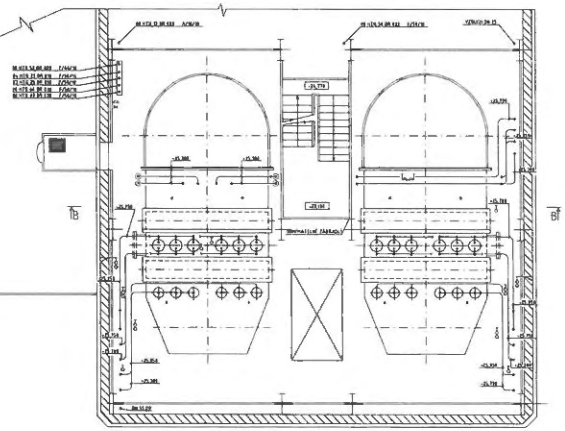

D 07

X	OPRAVENO PODLE SKUTEČNÉHO PROVEDENÍ	24.11.1997	ING. VLK
1	VSE / DO NÁPRAVNÍKŮ	10/1999	NOVÝ ČÍSLO
Index	Änderung betrifft	Datum	Name

Investor: Ostravské koksovny, a.s., Vítkovice, Česká 1a

Ostravské koksovny, a.s.
739 51 Vítkovice

Generální dodavatel: General Projektant

ČKD Dukla Praha
186 00 Praha 8

Hutní Projekt Praha
110 84 Praha 1

RRA Prag-Malešice
JEDNOTKA ČIŠTĚNÍ KOUŘOVÝCH PLYNŮ (2 STAVBA)

Měřítko: 1:50

DISPOZICE PODLAŽÍ +20,600; +23,100; +26,300; +30,250

ČKD DUKLA a.s. | IČO 186 | Index

0 8 3 2 7 6 0 3 2 7 4 X

	datum	
Zpracoval		
Ing. VLK		

Kreslil: Kontrola:

Vervielfältigung dieser Zeichnung, Verwertung und Mitteilung an Dritte ohne unsere ausdrückliche Genehmigung nicht gestattet. Zuwiderhandlungen verpflichten zu Schadenersatz. Alle Rechte für den Fall der Patenterteilung oder Gebrauchsmuster-Eintragung vorbehalten.