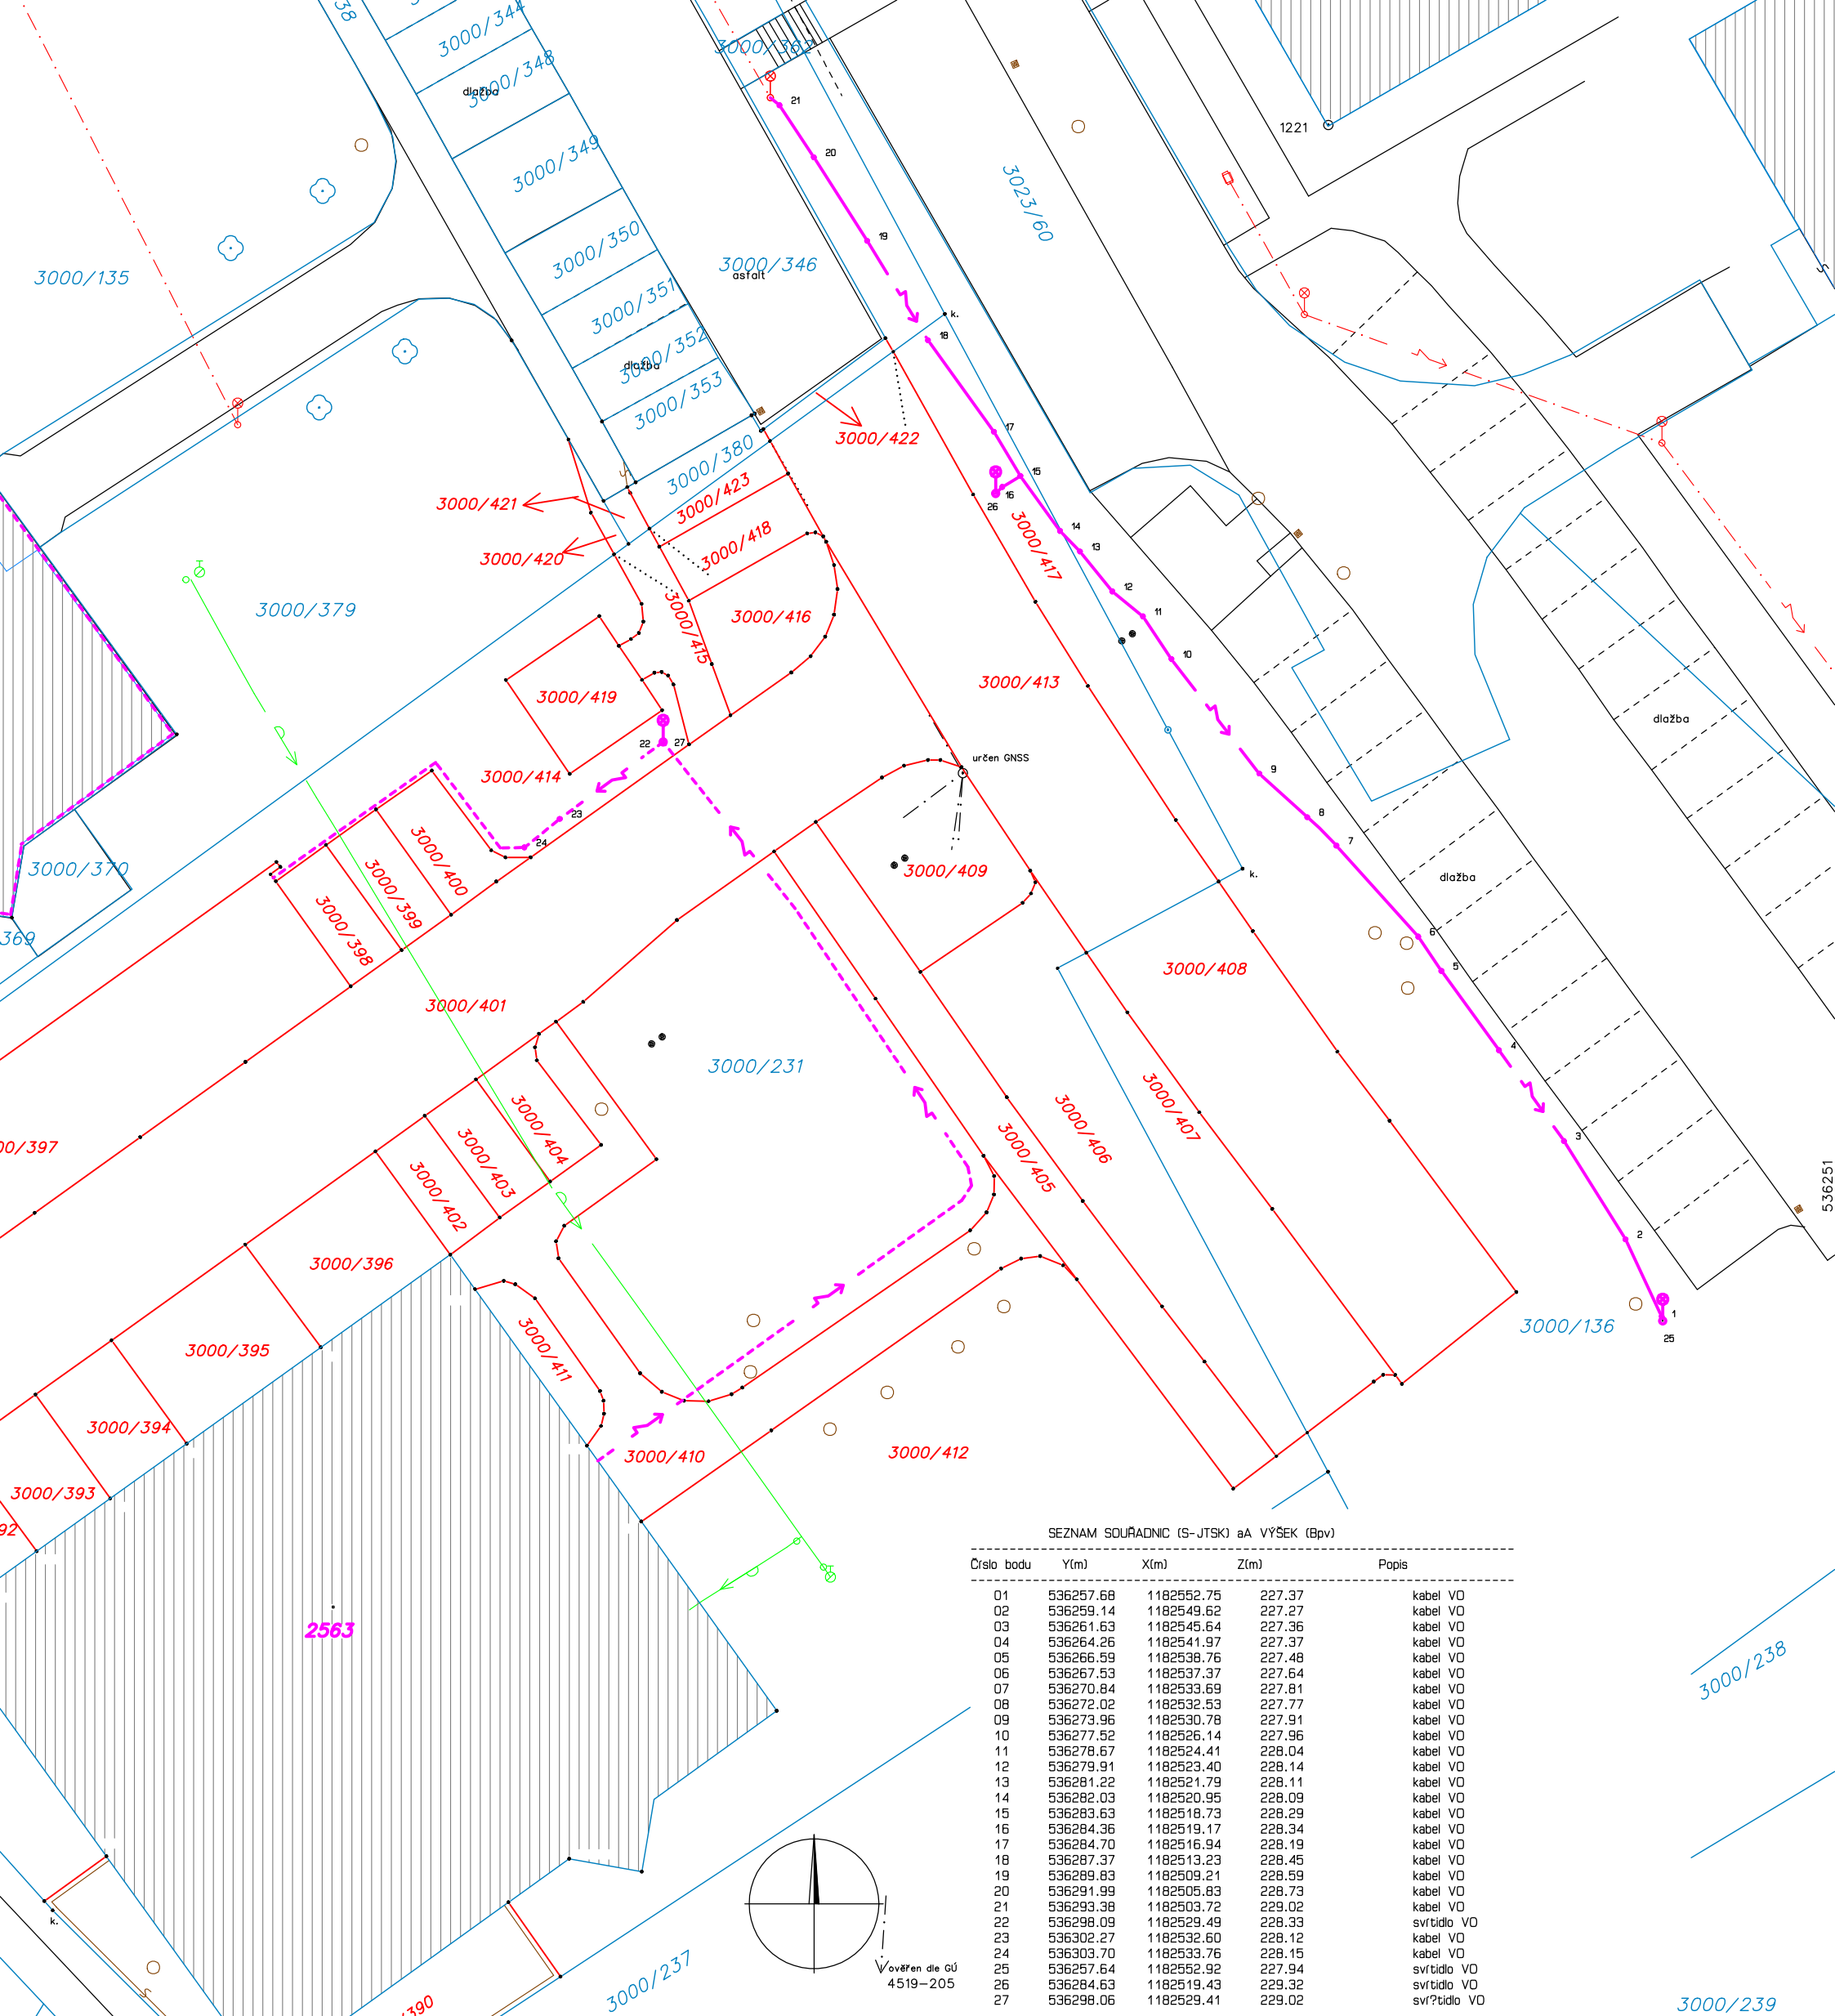

SEZNAM SOUŘADNIC (S-JTSK) aA VÝŠEK (Bpv)

Číslo bodu	Y(m)	X(m)	Z(m)	Popis
01	536257.68	1182552.75	227.37	kabel VO
02	536259.14	1182549.62	227.27	kabel VO
03	536261.63	1182545.64	227.36	kabel VO
04	536264.26	1182541.97	227.37	kabel VO
05	536266.59	1182538.76	227.48	kabel VO
06	536267.53	1182537.37	227.64	kabel VO
07	536270.84	1182533.69	227.81	kabel VO
08	536272.02	1182532.53	227.77	kabel VO
09	536273.96	1182530.78	227.91	kabel VO
10	536277.52	1182526.14	227.96	kabel VO
11	536278.67	1182524.41	228.04	kabel VO
12	536279.91	1182523.40	228.14	kabel VO
13	536281.22	1182521.79	228.11	kabel VO
14	536282.03	1182520.95	228.09	kabel VO
15	536283.63	1182518.73	228.29	kabel VO
16	536284.36	1182519.17	228.34	kabel VO
17	536284.70	1182516.94	228.19	kabel VO
18	536287.37	1182513.23	228.45	kabel VO
19	536289.83	1182509.21	228.59	kabel VO
20	536291.99	1182505.83	228.73	kabel VO
21	536293.38	1182503.72	229.02	kabel VO
22	536298.09	1182529.49	228.33	svrtidlo VO
23	536302.27	1182532.60	228.12	kabel VO
24	536303.70	1182533.76	228.15	kabel VO
25	536257.64	1182552.92	227.94	svrtidlo VO
26	536284.63	1182519.43	229.32	svrtidlo VO
27	536298.06	1182529.41	229.02	svr?tidlo VO

VYHOTOVITEL	ZAMĚŘIL	VYHOTOVIL	OVĚŘIL	NÁLEŽITOSTMI A PŘESNOSTÍ ODPOVÍDÁ PRÁVNÍM PŘEDPISŮM A PODMÍNKÁM PÍSEMNĚ DOHODNUTÝM S OBJEDNATELEM	
ING.BRONISLAV LAPČÍK	DNE leden 2023	DNE 07.02.2023	DNE 07.02.2023		
GEODET	ING.BRONISLAV LAPČÍK	ING.BRONISLAV LAPČÍK	ING.BRONISLAV LAPČÍK	ČÍSLO	7/2023
TUPESY 248				OKRES	Uherské Hradiště
	INVESTOR	ST development s.r.o., Hradišťská 1955, 68603 Staré Město		OBEC	Uherské Hradiště
	OBJEDNAVATEL	RYBÁRIK, s.r.o.. Hradišťská 573 687 08 Buchlovice		KATASTRÁLNÍ ÚZEMÍ	MAŘATICE

AKCE

BYTOVÝ DŮM SLUNEČNÍ TERASY IV
K. Ú. MAŘATICE
VEŘEJNÉ OSVĚTLENÍ

MAPOVÝ LIST	Uherské Hradiště 4–1/14
SOUŘADNICOVÝ SYSTÉM	S–JTSK
VÝŠKOVÝ SYSTÉM	Bpv
STAV KE DNI	03.02.2023
MĚŘÍTKO	1:250
POČET A4	2
ČÍSLO PLÁNU	–

OBSAH VÝKRESU

DOKUMENTACE SKUTEČNÉHO PROVEDENÍ STAVBY

ARCHIVNÍ ČÍSLO	ZPMZ
BL230753G1	–