PŘÍLOHA Č. 2

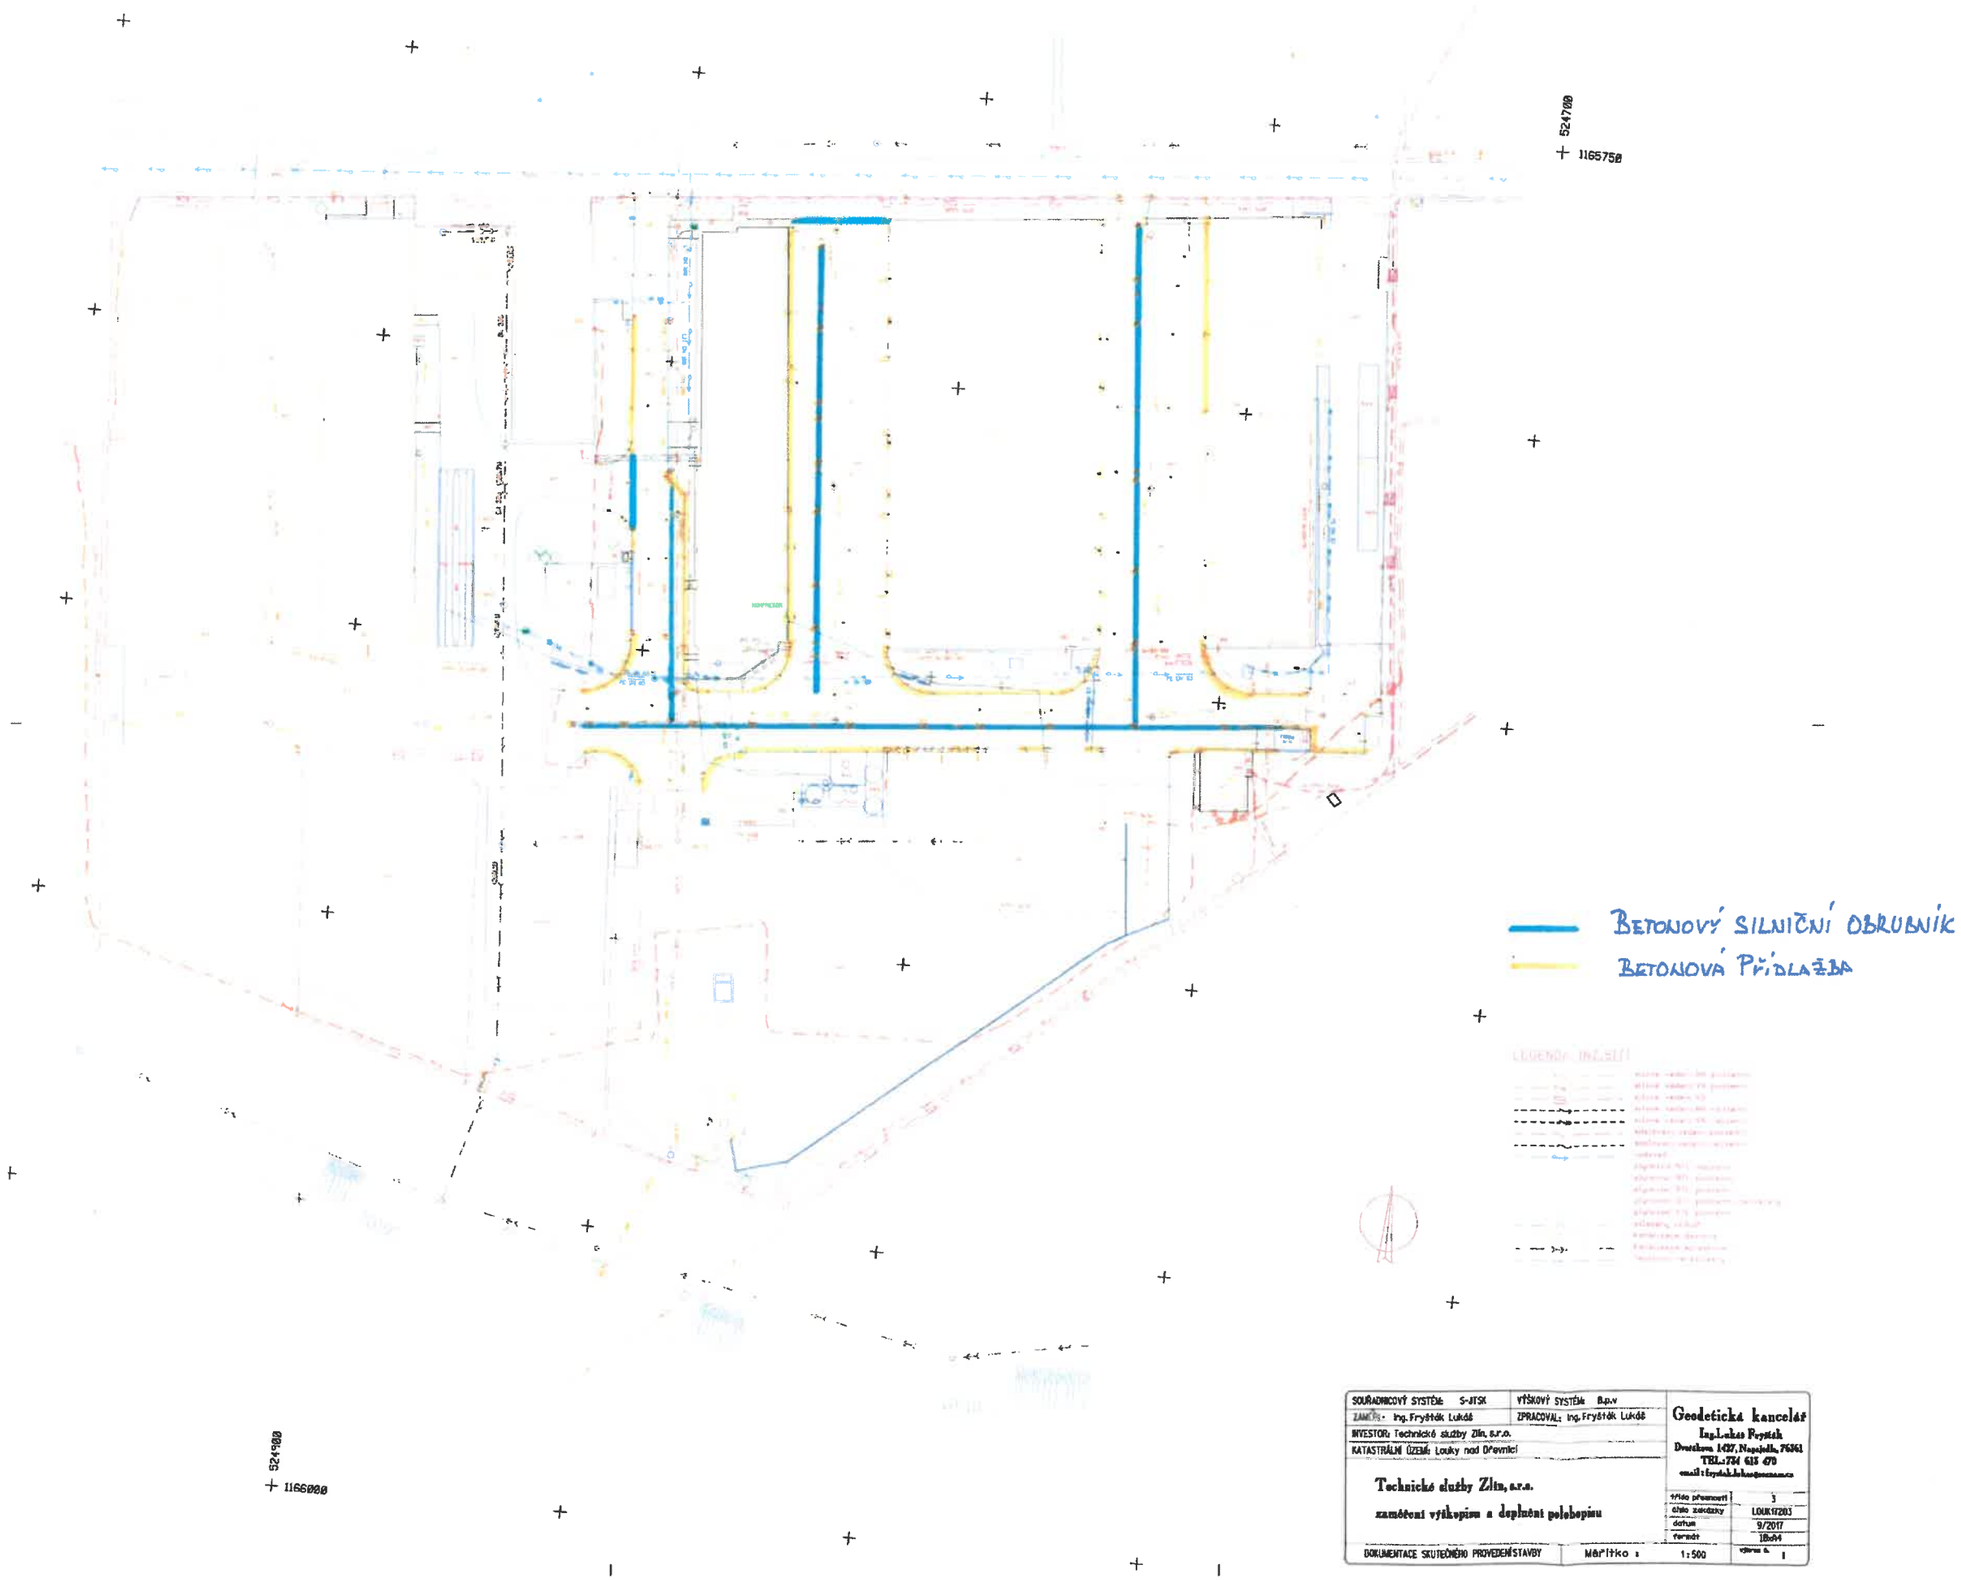

BETONOVÝ SILNIČNÍ OBRUBNÍK

BETONOVÁ PŘÍDLAŽBA

SOUŘADNICOVÝ SYSTÉM: S-JTSK	VÝŠKOVÝ SYSTÉM: Bpv
ZAMĚŘIL: Ing. Fryšták Lukáš	ZPRACOVAL: Ing. Fryšták Lukáš
INVESTOR: Technické služby Zlín, s.r.o.	
KATASTRÁLNÍ ÚZEMÍ: Louky nad Dřevnicí	
Technické služby Zlín, s.r.o.	
zaměření výtkopisu a doplnění polohopisu	
DOKUMENTACE SKUTEČNÉHO PROVEDENÍ STAVBY	Měřítko: 1:500

Geodetická kancelář
Ing. Lukáš Fryšták
Dvořákova 1427, Napajedla, 76361
TEL.: 724 615 470
email: frystak.lukas@seznam.cz

číslo přesnosti	3
číslo zakázky	LOUKY2203
datum	9/2017
formát	18x24
výkres č.	1